


見方例

千葉都市計画事業土気南特定土地区画整理事業 画地出来形確認測量図（第一工区）

縮尺 1:500 全葉の

平成
年
月

あすみが丘 8-14

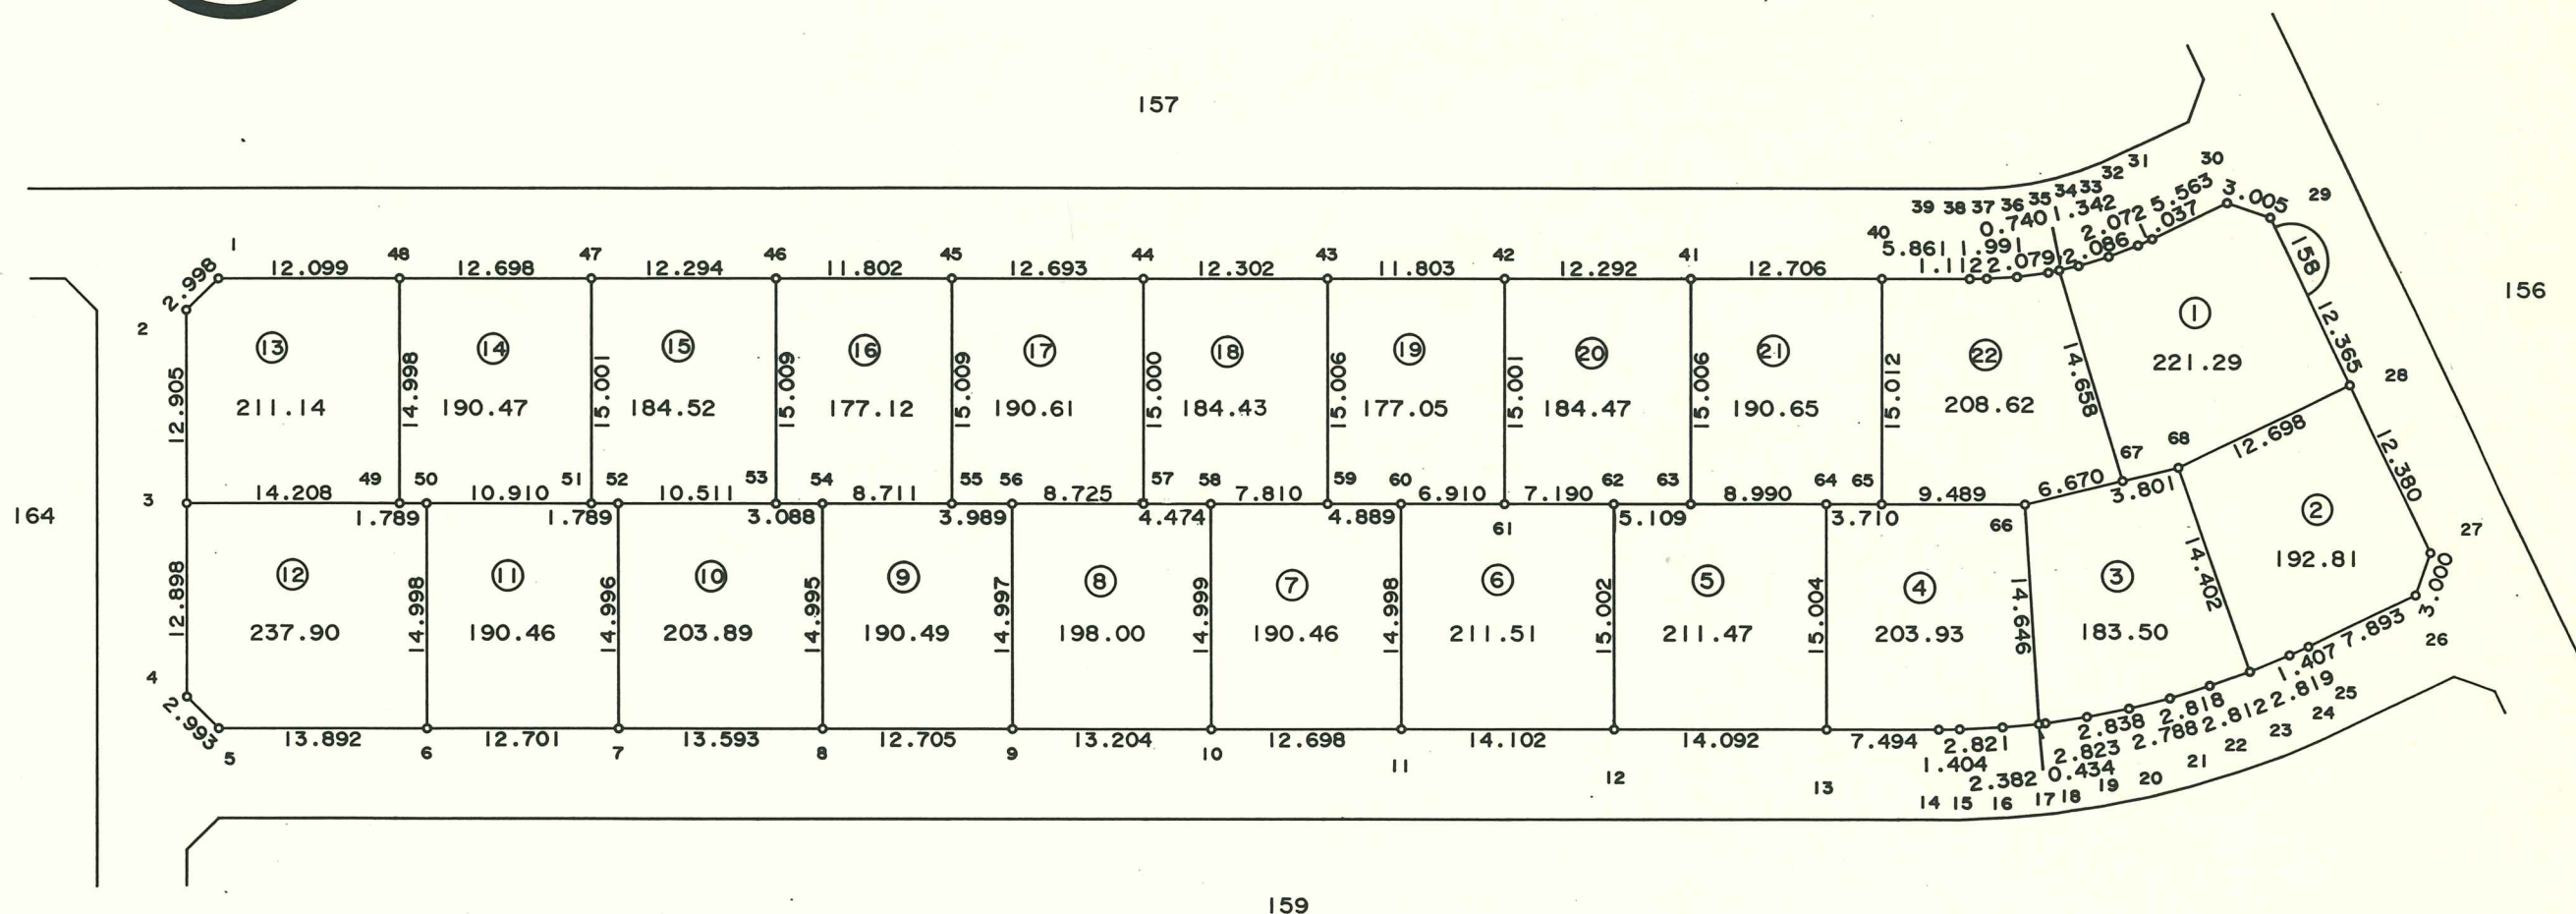

注!

左上の表示は新地番(但し途中まで)。
画地の中の番号(①、②等)は地番ではありません。
全体図で確認を!(マップケース7段目)

東光測量建設株式会社

千葉市土気南土地区画整理組合


見方例

千葉都市計画事業土気南特定土地区画整理事業 画地出来形確認測量図（第三工区）

縮尺 1:500 全葉の

平成
年
月

あすみが丘 8-24

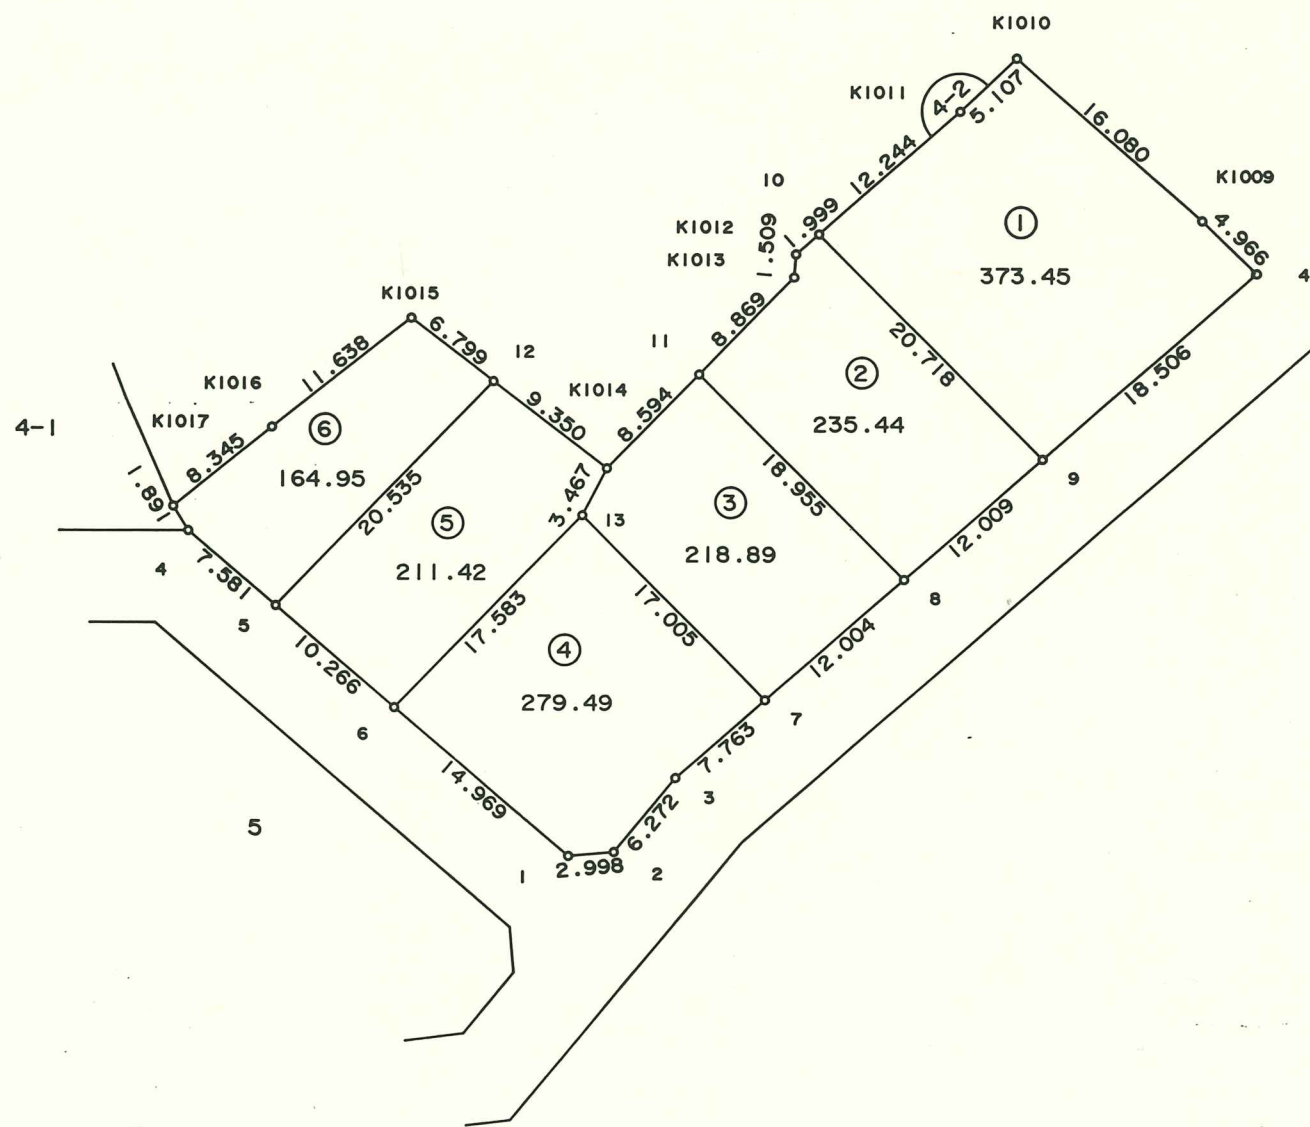

注!

左上の表示は新地番(但し途中まで)。
画地の中の番号(①、②等)は地番ではありません。
全体図で確認を!(マップケース7段目)

東光測量建設株式会社

千葉市土気南土地区画整理組合