


千葉都市計画事業弁天地区土地区画整理事業 換地図

町 名	弁天一丁目	街区番号	17	縮尺	1 : 500
-----	-------	------	----	----	---------

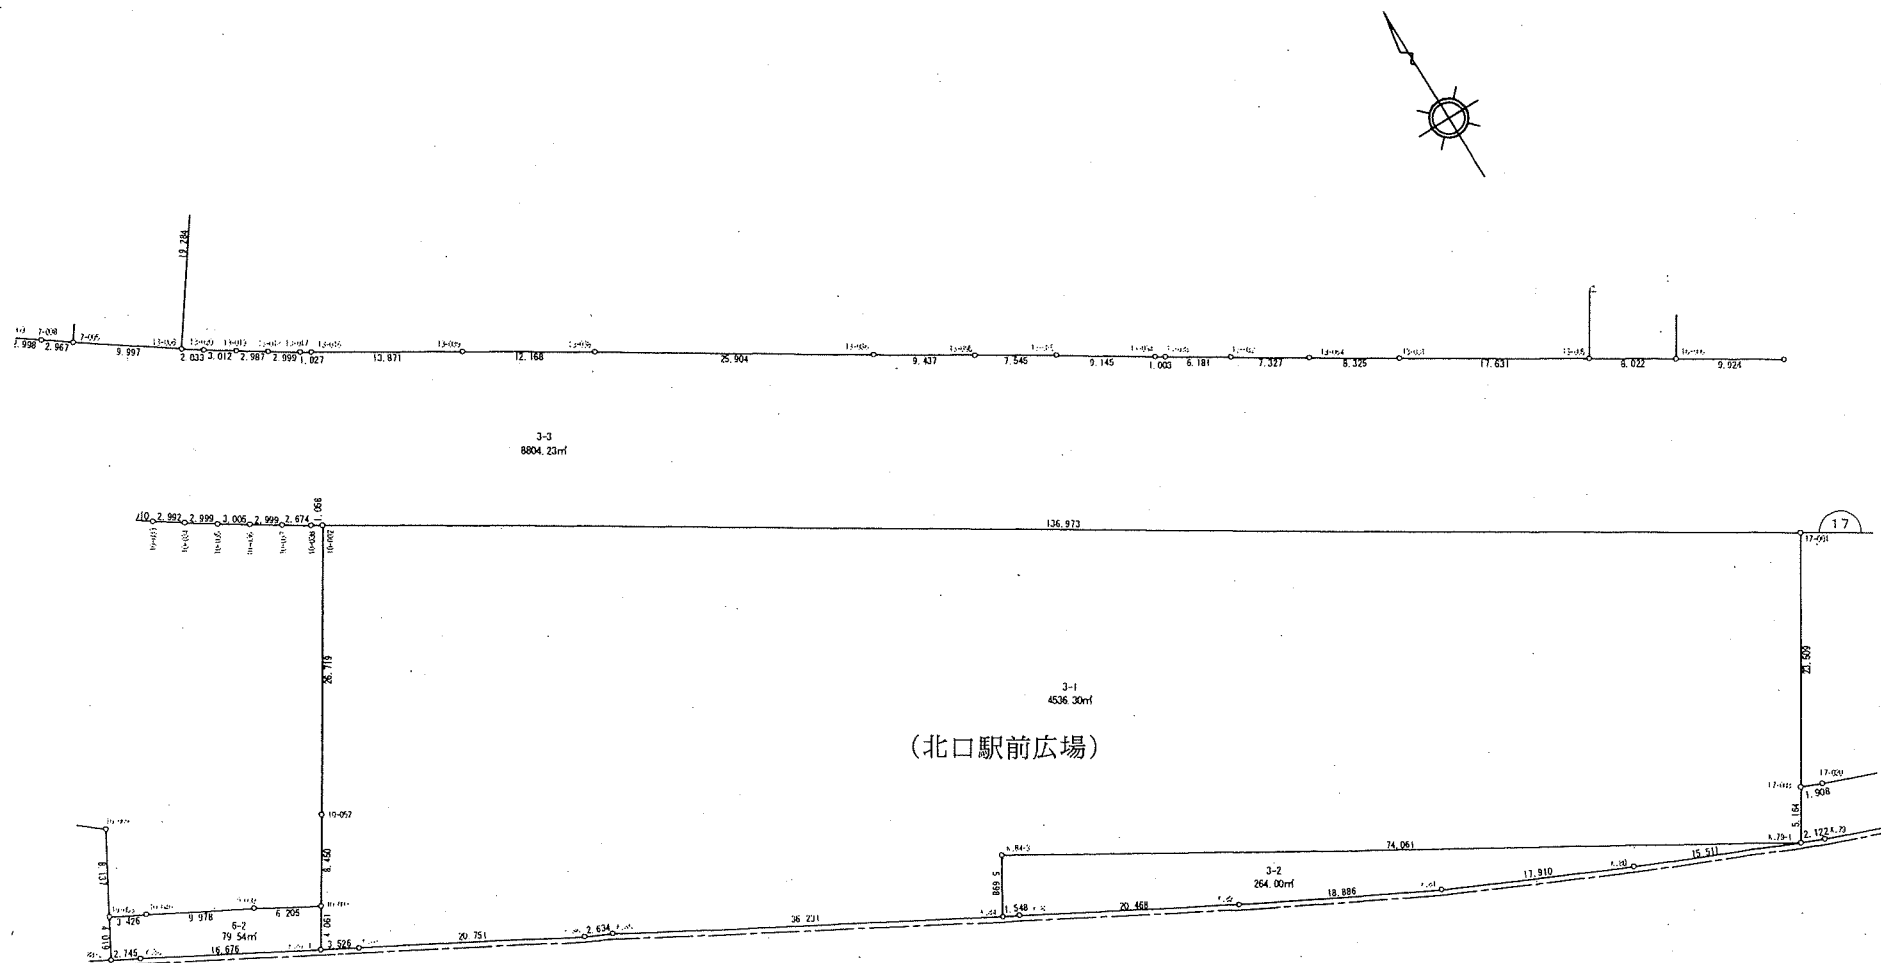

凡 例	
	換 地
	街区番号
	町 界
10-1	地 番
20.14	辺長 (m)

現場名：弁天地区出来形確認測量

倍橫距法面積計算書

地番 点名	EKI1 X	Y	距離	方向角	緯距	經距	倍橫距	倍面積
17-001	-43156.193	25690.976	136.973	301° 59' 43"	19.940	12.452	12.452	248.292880
10-002	-43083.618	25574.810	26.719	212° 02' 16"	72.575	-116.166	-91.262	-6623.339650
10-052	-43106.268	25560.636	8.450	211° 51' 29"	-22.650	-14.174	-221.602	5019.285300
10-003	-43113.445	25556.176	4.061	211° 53' 52"	-7.177	-4.460	-240.236	1724.173772
K. 87-1	-43116.893	25554.030	3.526	119° 15' 18"	-3.448	-2.146	-246.842	851.111216
K. 87	-43118.616	25557.106	20.751	119° 03' 23"	-1.723	3.076	-245.912	423.706376
K. 86	-43128.694	25575.245	2.634	115° 08' 40"	-10.078	18.139	-224.697	2264.496366
K. 85	-43129.813	25577.629	5.997	28° 49' 18"	-1.119	2.384	-204.174	228.470706
K. 84-2	-43124.559	25580.520	36.196	118° 55' 13"	5.254	2.891	-198.899	-1045.015346
K. 84-1	-43142.063	25612.202	6.035	208° 29' 35"	-17.504	31.682	-164.326	2876.362304
K. 84	-43147.367	25609.323	1.548	117° 50' 22"	-5.304	-2.879	-135.523	718.813992
K. 83	-43148.090	25610.692	20.468	118° 44' 02"	-0.723	1.369	-137.033	99.074859
K. 82	-43157.930	25628.640	18.886	117° 42' 22"	-9.840	17.948	-117.716	1158.325440
K. 81	-43166.711	25645.361	17.910	115° 12' 05"	-8.781	16.721	-83.047	729.235707
K. 80	-43174.337	25661.566	15.511	113° 28' 34"	-7.626	16.205	-50.121	382.222746
K. 79-1	-43180.516	25675.793	5.164	31° 55' 36"	-6.179	14.227	-19.689	121.658331
17-003	-43176.133	25678.524	23.509	31° 59' 01"	4.383	2.731	-2.731	-11.969973
							倍面積	9164.905026
							面積	4582.4525130

現場名: 弁天地区出来形確認測量

倍橫距法面積計算書

地番	EKI2							
点名	X	Y	距離	方向角	緯距	經距	倍橫距	倍面積
K. 84-2	-43124. 559	25580. 520	5. 997	208° 49' 18"	17. 504	-31. 682	-31. 682	-554. 561728
K. 85	-43129. 813	25577. 629	36. 231	118° 58' 49"	-5. 254	-2. 891	-66. 255	348. 103770
K. 84	-43147. 367	25609. 323	6. 035	28° 29' 35"	-17. 554	31. 694	-37. 452	657. 432408
K. 84-1	-43142. 063	25612. 202	36. 196	298° 55' 13"	5. 304	2. 879	-2. 879	-15. 270216
							倍 面 積	435. 704234
							面 積	217. 8521170