
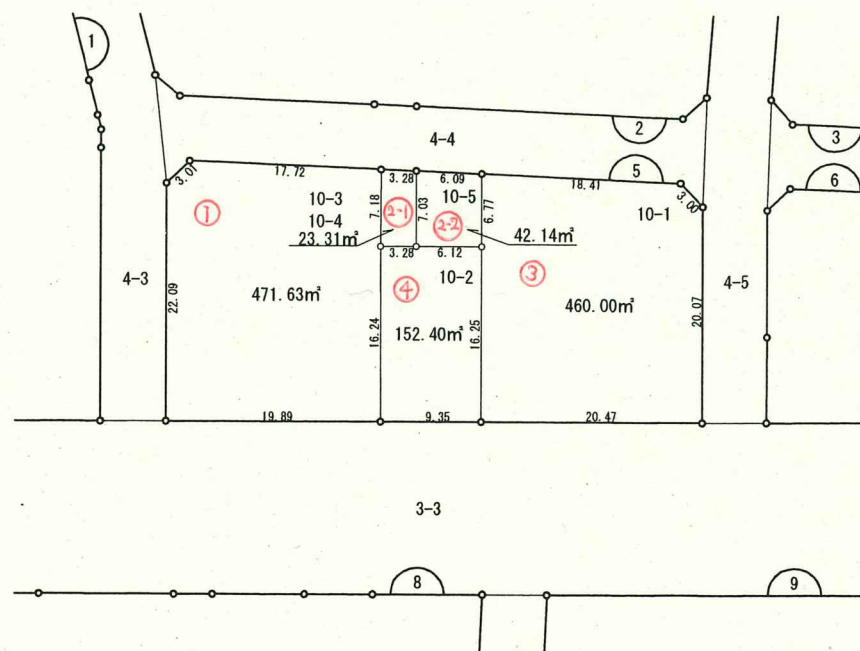


# 千葉都市計画事業弁天地区土地区画整理事業 換地図

町 名	弁天一丁目	街区番号	5	縮尺	1 : 500
-----	-------	------	---	----	---------

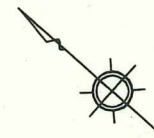

凡 例	
	換 地
	街区番号
	町 界
10-1	地 番
20.14	辺長 (m)

現場名: 弁天地区出来形確認測量

# 倍橫距法面積計算書

[illegible]

現場名: 弁天地区出来形確認測量

# 倍橫距法面積計算書

地番 点名	5-2-1 X	Y	距離	方向角	緯距	經距	倍橫距	倍面積
5-007	-42902.042	25450.026	7.183	228° 48' 16"	2.559	-2.058	-2.058	-5.266422
5-011	-42906.773	25444.621	3.282	138° 32' 00"	-4.731	-5.405	-9.521	45.043851
5-015	-42909.232	25446.794	7.031	48° 48' 01"	-2.459	2.173	-12.753	31.359627
5-016	-42904.601	25452.084	3.284	321° 11' 35"	4.631	5.290	-5.290	-24.497990
							倍面積	46.639066
							面積	23.3195330

現場名: 弁天地区出来形確認測量

# 倍横距法面積計算書

地番 点名	5-2-2 X	Y	距離	方向角	緯距	經距	倍橫距	倍面積
5-016	-42904.601	25452.084	7.031	228° 48' 01"	4.749	-3.827	-3.827	-18.174423
5-015	-42909.232	25446.794	6.121	138° 41' 21"	-4.631	-5.290	-12.944	59.943664
5-012	-42913.830	25450.835	6.770	48° 34' 08"	-4.598	4.041	-14.193	65.259414
5-008	-42909.350	25455.911	6.099	321° 08' 11"	4.480	5.076	-5.076	-22.740480
							倍面積	84.288175
							面積	42.1440875

現場名: 弁天地区出来形確認測量

# 倍橫距法面積計算書

地番 点名	5-3 X	Y	距離	方向角	緯距	經距	倍橫距	倍面積
5-008	-42909.350	25455.911	6.770	228° 34' 08"	14.343	-11.546	-11.546	-165.604278
5-012	-42913.830	25450.835	16.250	228° 45' 18"	-4.480	-5.076	-28.168	126.192640
5-009	-42924.543	25438.617	20.472	138° 43' 16"	-10.713	-12.218	-45.462	487.034406
5-005	-42939.928	25452.123	20.071	48° 42' 24"	-15.385	13.506	-44.174	679.616990
5-004	-42926.683	25467.203	3.001	4° 51' 20"	13.245	15.080	-15.588	-206.463060
5-003	-42923.693	25467.457	18.413	321° 09' 58"	2.990	0.254	-0.254	-0.759460
							倍 面 積	920.017238
							面 積	460.0086190

現場名: 弁天地区出来形確認測量

# 倍横距法面積計算書

地番 点名	5-4 X	Y	距離	方向角	緯距	經距	倍橫距	倍面積
5-012	-42913.830	25450.835	6.121	318° 41' 21"	10.713	12.218	12.218	130.891434
5-015	-42909.232	25446.794	3.282	318° 32' 00"	4.598	-4.041	20.395	93.776210
5-011	-42906.773	25444.621	16.244	228° 35' 11"	2.459	-2.173	14.181	34.871079
5-010	-42917.518	25432.439	9.355	138° 40' 14"	-10.745	-12.182	-0.174	1.869630
5-009	-42924.543	25438.617	16.250	48° 45' 18"	-7.025	6.178	-6.178	43.400450
							倍 面 積	304.808803
							面 積	152.4044015