


千葉都市計画事業弁天地区土地区画整理事業 換地図

町 名	弁天一丁目	街区番号	17	縮尺	1 : 500
-----	-------	------	----	----	---------

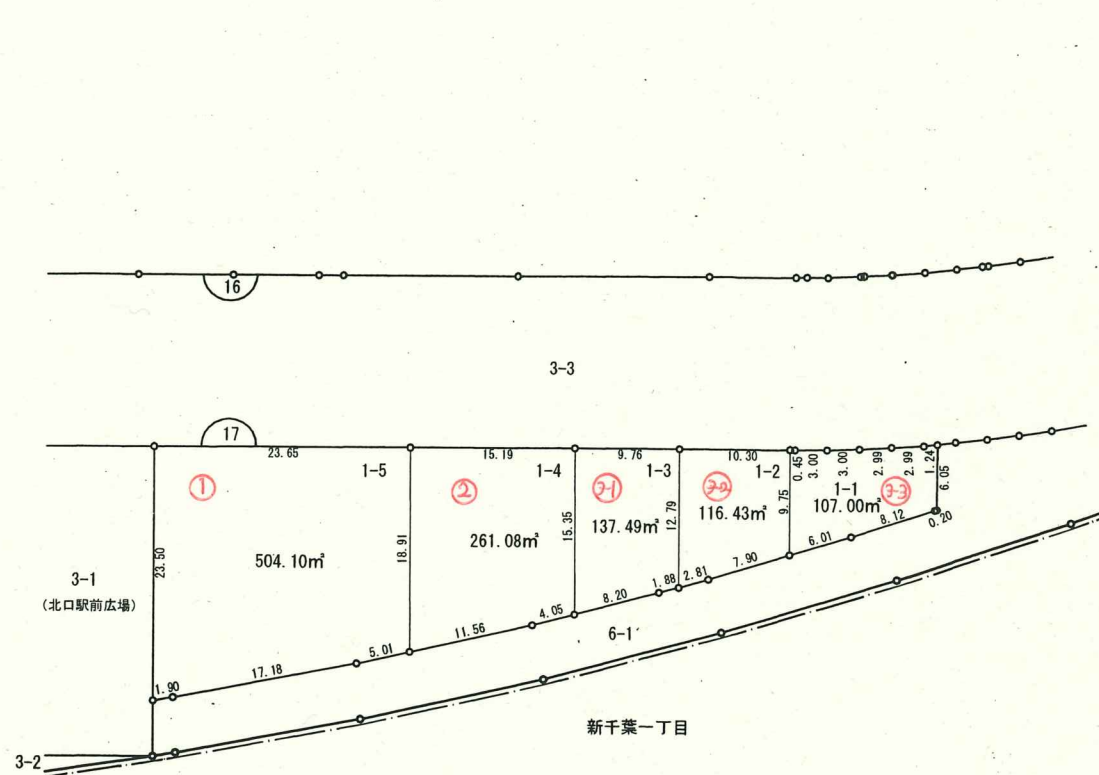

凡 例	
	換 地
	街区番号
	町 界
10-1	地 番
20.14	辺長 (m)

現場名: 弁天地区出来形確認測量

倍橫距法面積計算書

地番 点名	17-1 X	Y	距離	方向角	緯距	經距	倍橫距	倍面積
17-001	-43156.193	25690.976	23.509	211° 59' 01"	12.544	-20.060	-20.060	-251.632640
17-003	-43176.133	25678.524	1.908	113° 10' 44"	-19.940	-12.452	-52.572	1048.285680
17-020	-43176.884	25680.278	17.180	111° 15' 30"	-0.751	1.754	-63.270	47.515770
17-019	-43183.113	25696.289	5.015	109° 25' 29"	-6.229	16.011	-45.505	283.450645
17-030	-43184.781	25701.019	18.914	31° 58' 42"	-1.668	4.730	-24.764	41.306352
17-021	-43168.737	25711.036	23.659	302° 01' 07"	16.044	10.017	-10.017	-160.712748
							倍面積	1008.213059
							面積	504.1065295

現場名: 弁天地区出来形確認測量

倍橫距法面積計算書

地番 点名	X	Y	距離	方向角	緯距	經距	倍橫距	倍面積
17-021	-43168.737	25711.036	18.914	211° 58' 42"	8.044	-12.885	-12.885	-103.646940
17-030	-43184.781	25701.019	11.561	109° 15' 45"	-16.044	-10.017	-35.787	574.166628
17-018	-43188.595	25711.933	4.051	107° 27' 19"	-3.814	10.914	-34.890	133.070460
17-029	-43189.810	25715.797	15.354	31° 56' 42"	-1.215	3.864	-20.112	24.436080
17-022	-43176.781	25723.921	15.190	301° 58' 34"	13.029	8.124	-8.124	-105.847596
							倍 面 積	522.178632
							面 積	261.0893160

現場名: 弁天地区出来形確認測量

倍横距法面積計算書

地番	17-3-1							
点名	X	Y	距離	方向角	緯距	經距	倍橫距	倍面積
17-022	-43176.781	25723.921	15.354	211° 56' 42"	5.186	-8.276	-8.276	-42.919336
17-029	-43189.810	25715.797	8.208	107° 22' 23"	-13.029	-8.124	-24.676	321.503604
17-017	-43192.261	25723.631	1.887	107° 34' 50"	-2.451	7.834	-24.966	61.191666
17-028	-43192.831	25725.430	12.799	31° 55' 05"	-0.570	1.799	-15.333	8.739810
17-023	-43181.967	25732.197	9.767	302° 04' 21"	10.864	6.767	-6.767	-73.516688
							倍面積	274.999056
							面積	137.4995280

現場名: 弁天地区出来形確認測量

倍横距法面積計算書

地番 点名	17-3-2 X	Y	距離	方向角	緯距	經距	倍橫距	倍面積
17-023	-43181.967	25732.197	12.799	211° 55' 05"	5.474	-8.735	-8.735	-47.815390
17-028	-43192.831	25725.430	2.815	106° 46' 03"	-10.864	-6.767	-24.237	263.310768
17-016	-43193.643	25728.125	7.907	105° 10' 12"	-0.812	2.695	-28.309	22.986908
17-027	-43195.712	25735.756	9.757	32° 02' 18"	-2.069	7.631	-17.983	37.206827
17-024	-43187.441	25740.932	10.308	302° 04' 28"	8.271	5.176	-5.176	-42.810696
							倍面積	232.878417
							面積	116.4392085

現場名: 弁天地区出来形確認測量

倍横距法面積計算書

地番 点名	17-3-3 X	Y	距離	方向角	緯距	經距	倍橫距	倍面積
17-024	-43187.441	25740.932	9.757	212° 02' 18"	0.245	-0.383	-0.383	-0.093835
17-027	-43195.712	25735.756	6.014	105° 07' 20"	-8.271	-5.176	-5.942	49.146282
17-015	-43197.281	25741.562	8.123	104° 18' 17"	-1.569	5.806	-5.312	8.334528
17-014	-43199.288	25749.433	0.063	104° 41' 50"	-2.007	7.871	8.365	-16.788555
17-026	-43199.304	25749.494	6.097	32° 03' 58"	-0.016	0.061	16.297	-0.260752
17-025	-43194.137	25752.731	1.114	295° 38' 41"	5.167	3.237	19.595	101.247365
17-008	-43193.655	25751.727	2.998	298° 17' 30"	0.482	-1.004	21.828	10.521096
17-007	-43192.234	25749.087	2.999	298° 59' 03"	1.421	-2.640	18.184	25.839464
17-006	-43190.781	25746.464	3.004	300° 13' 05"	1.453	-2.623	12.921	18.774213
17-005	-43189.269	25743.868	3.004	301° 48' 04"	1.512	-2.596	7.702	11.645424
17-004	-43187.686	25741.315	0.455	302° 36' 23"	1.583	-2.553	2.553	4.041399
							倍面積	212.406629
							面積	106.2033145

現場名：弁天地区出来形確認測量

倍橫距法面積計算書

[illegible]