

小中台土地区画整理事業


出来形確定図(1/3)

小仲台九丁目

小仲台八丁目

小仲台七丁目

小仲台六丁目

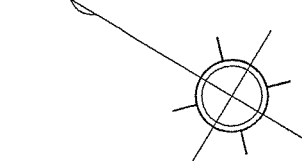


S=1:500



小中台土地区画整理事業

出来形確定図(2/3)

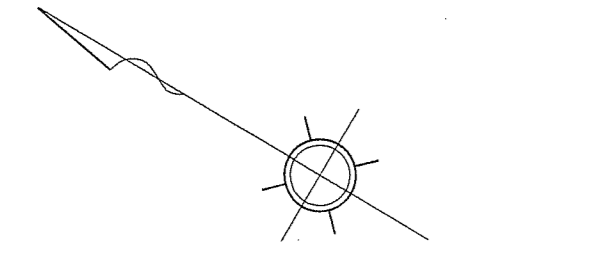

S = 1 : 500



小仲台七丁目

小仲台六丁目

小中台土地区画整理事業

出来形確定図(3/3)

S = 1 : 500



小仲台六丁目

小仲台一丁目

小仲台二丁目