


# 千葉市若葉区源町第二土地区画整理事業 画地出来形確認測量図

縮尺 1:500

平成十四年二月作成

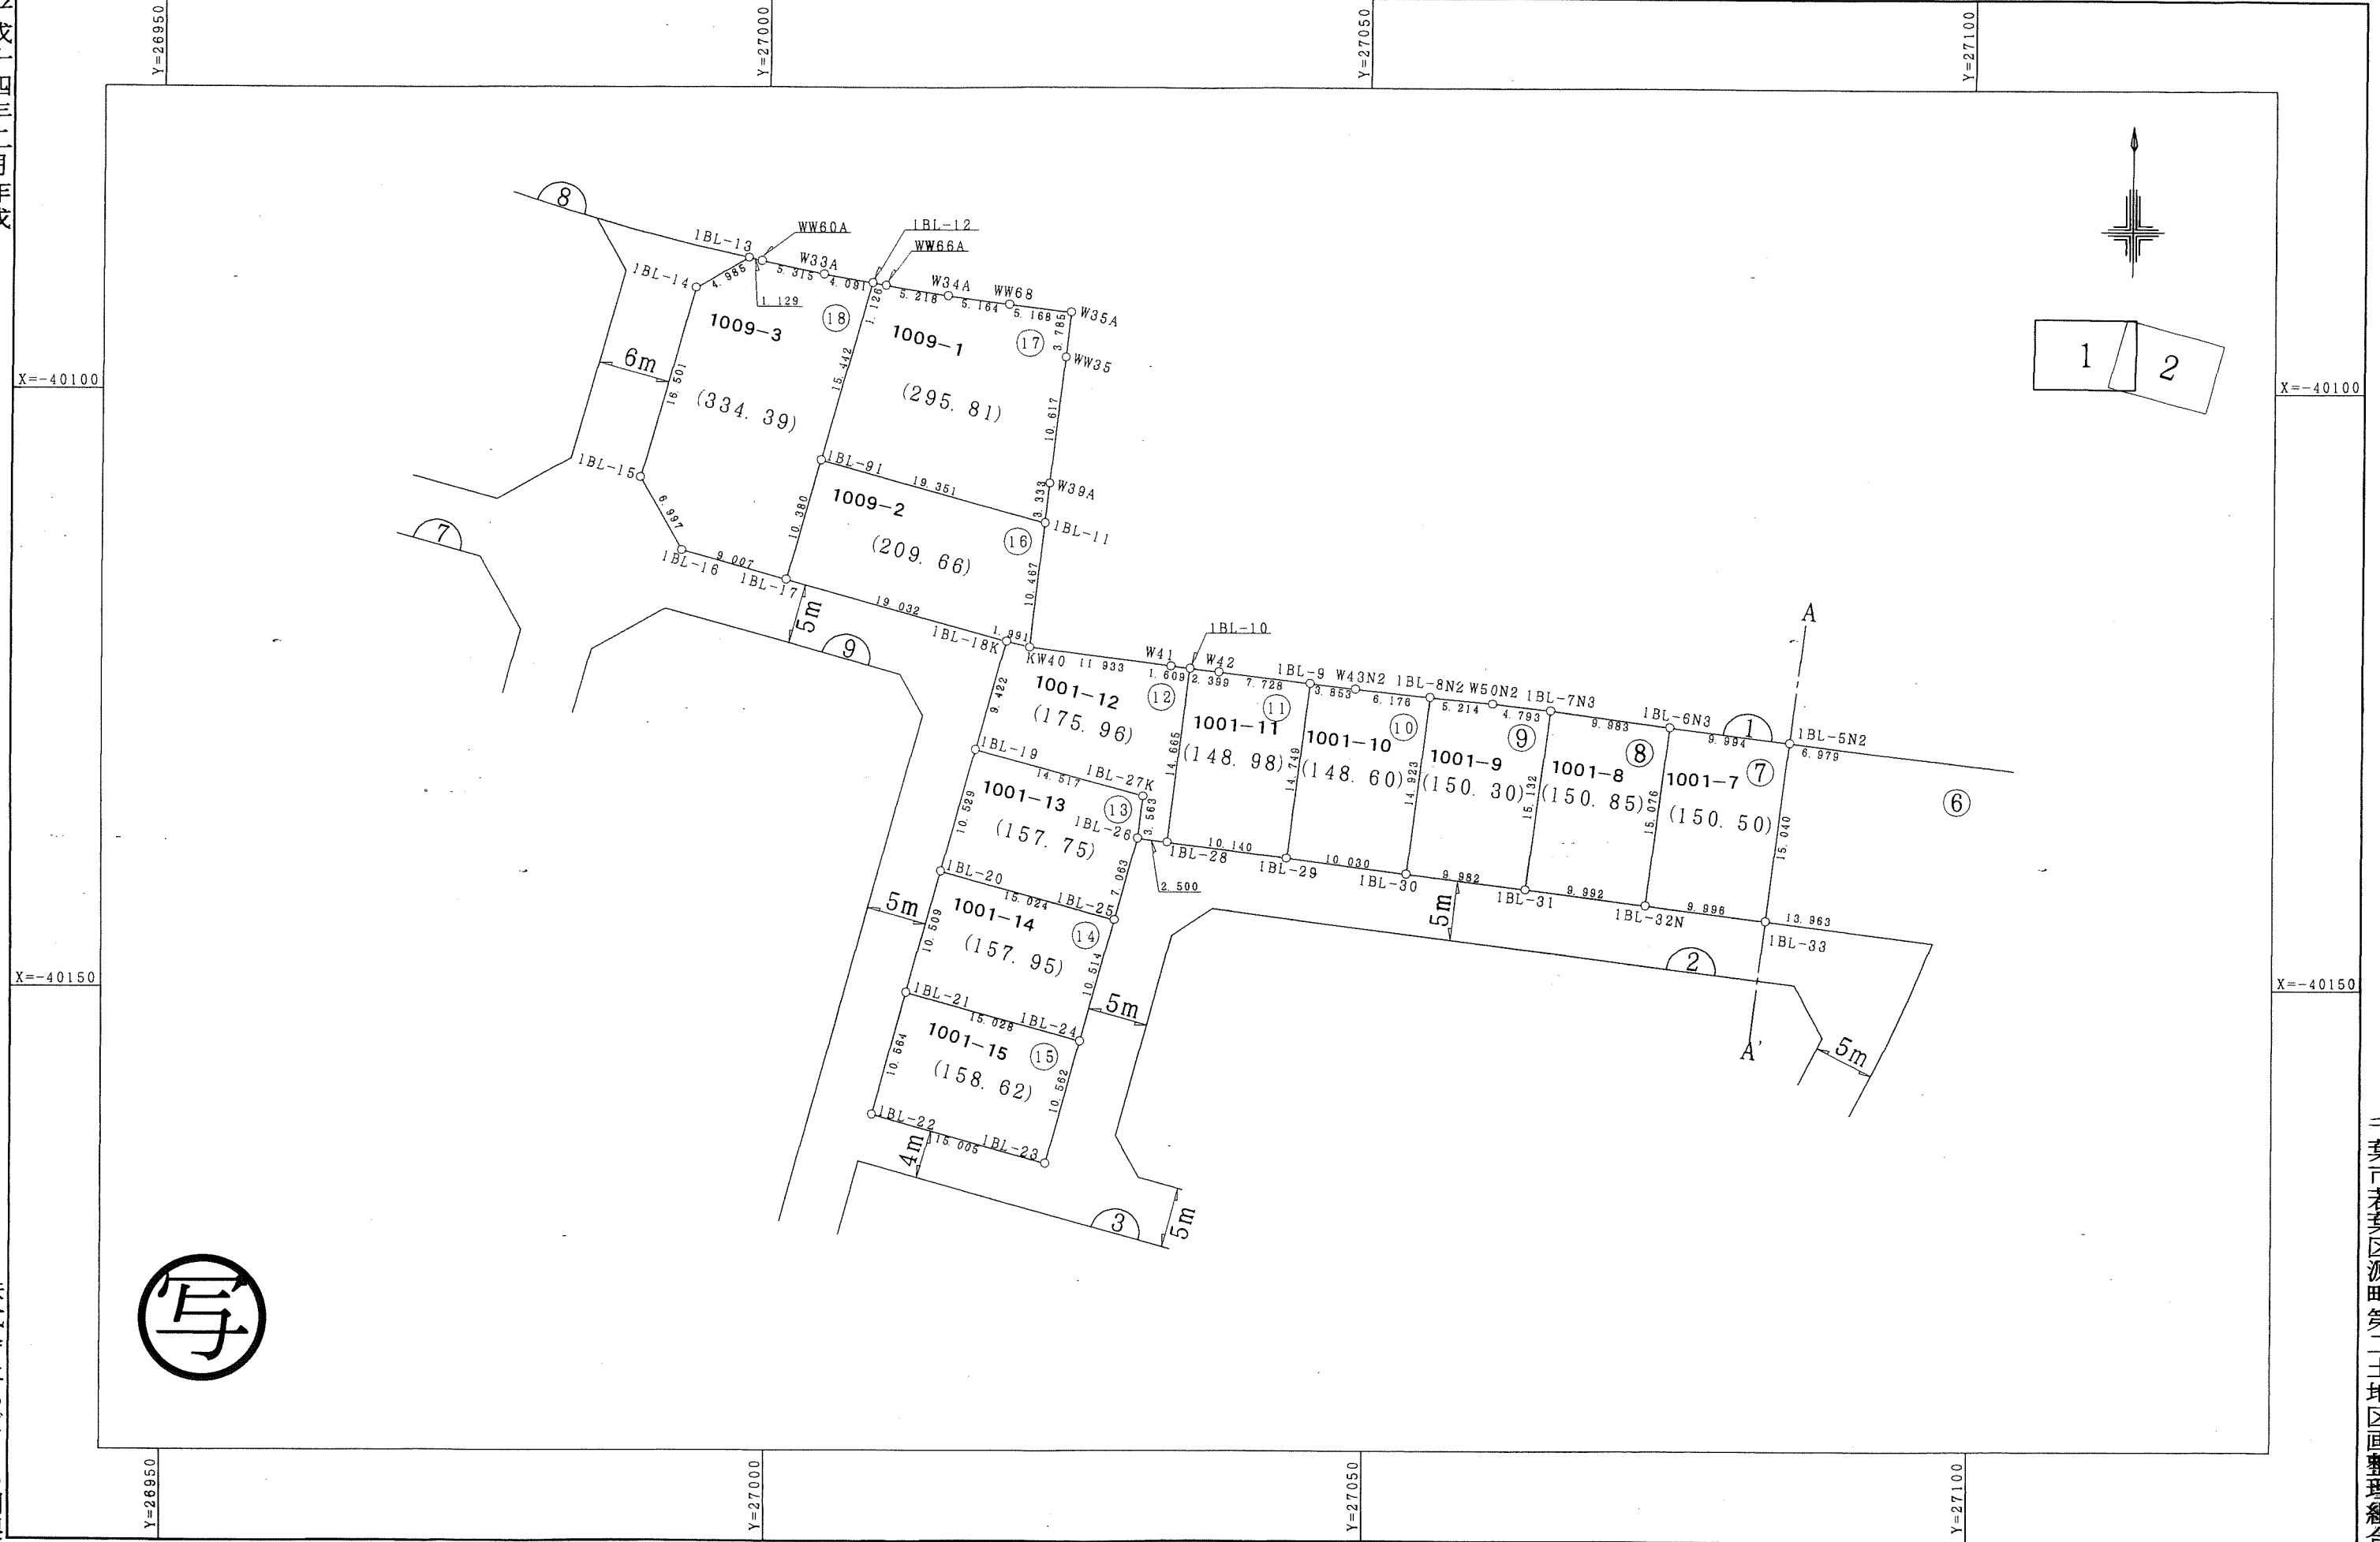

株式会社ちばとち調製

千葉市若葉区源町第二土地区画整理組合


この画地出来形確認測量図は、当該土地区画整理組合が土地区画整理法第103条の規定に基づく換地処分時（H14.11.8）に伴い作成したものの写しです。（換地処分時に土地権利者に送付したものの写し）

# 千葉市若葉区源町第二土地区画整理事業 画地出来形確認測量図

縮尺 1:500

平成十四年二月作成

株式会社ちばとち調製

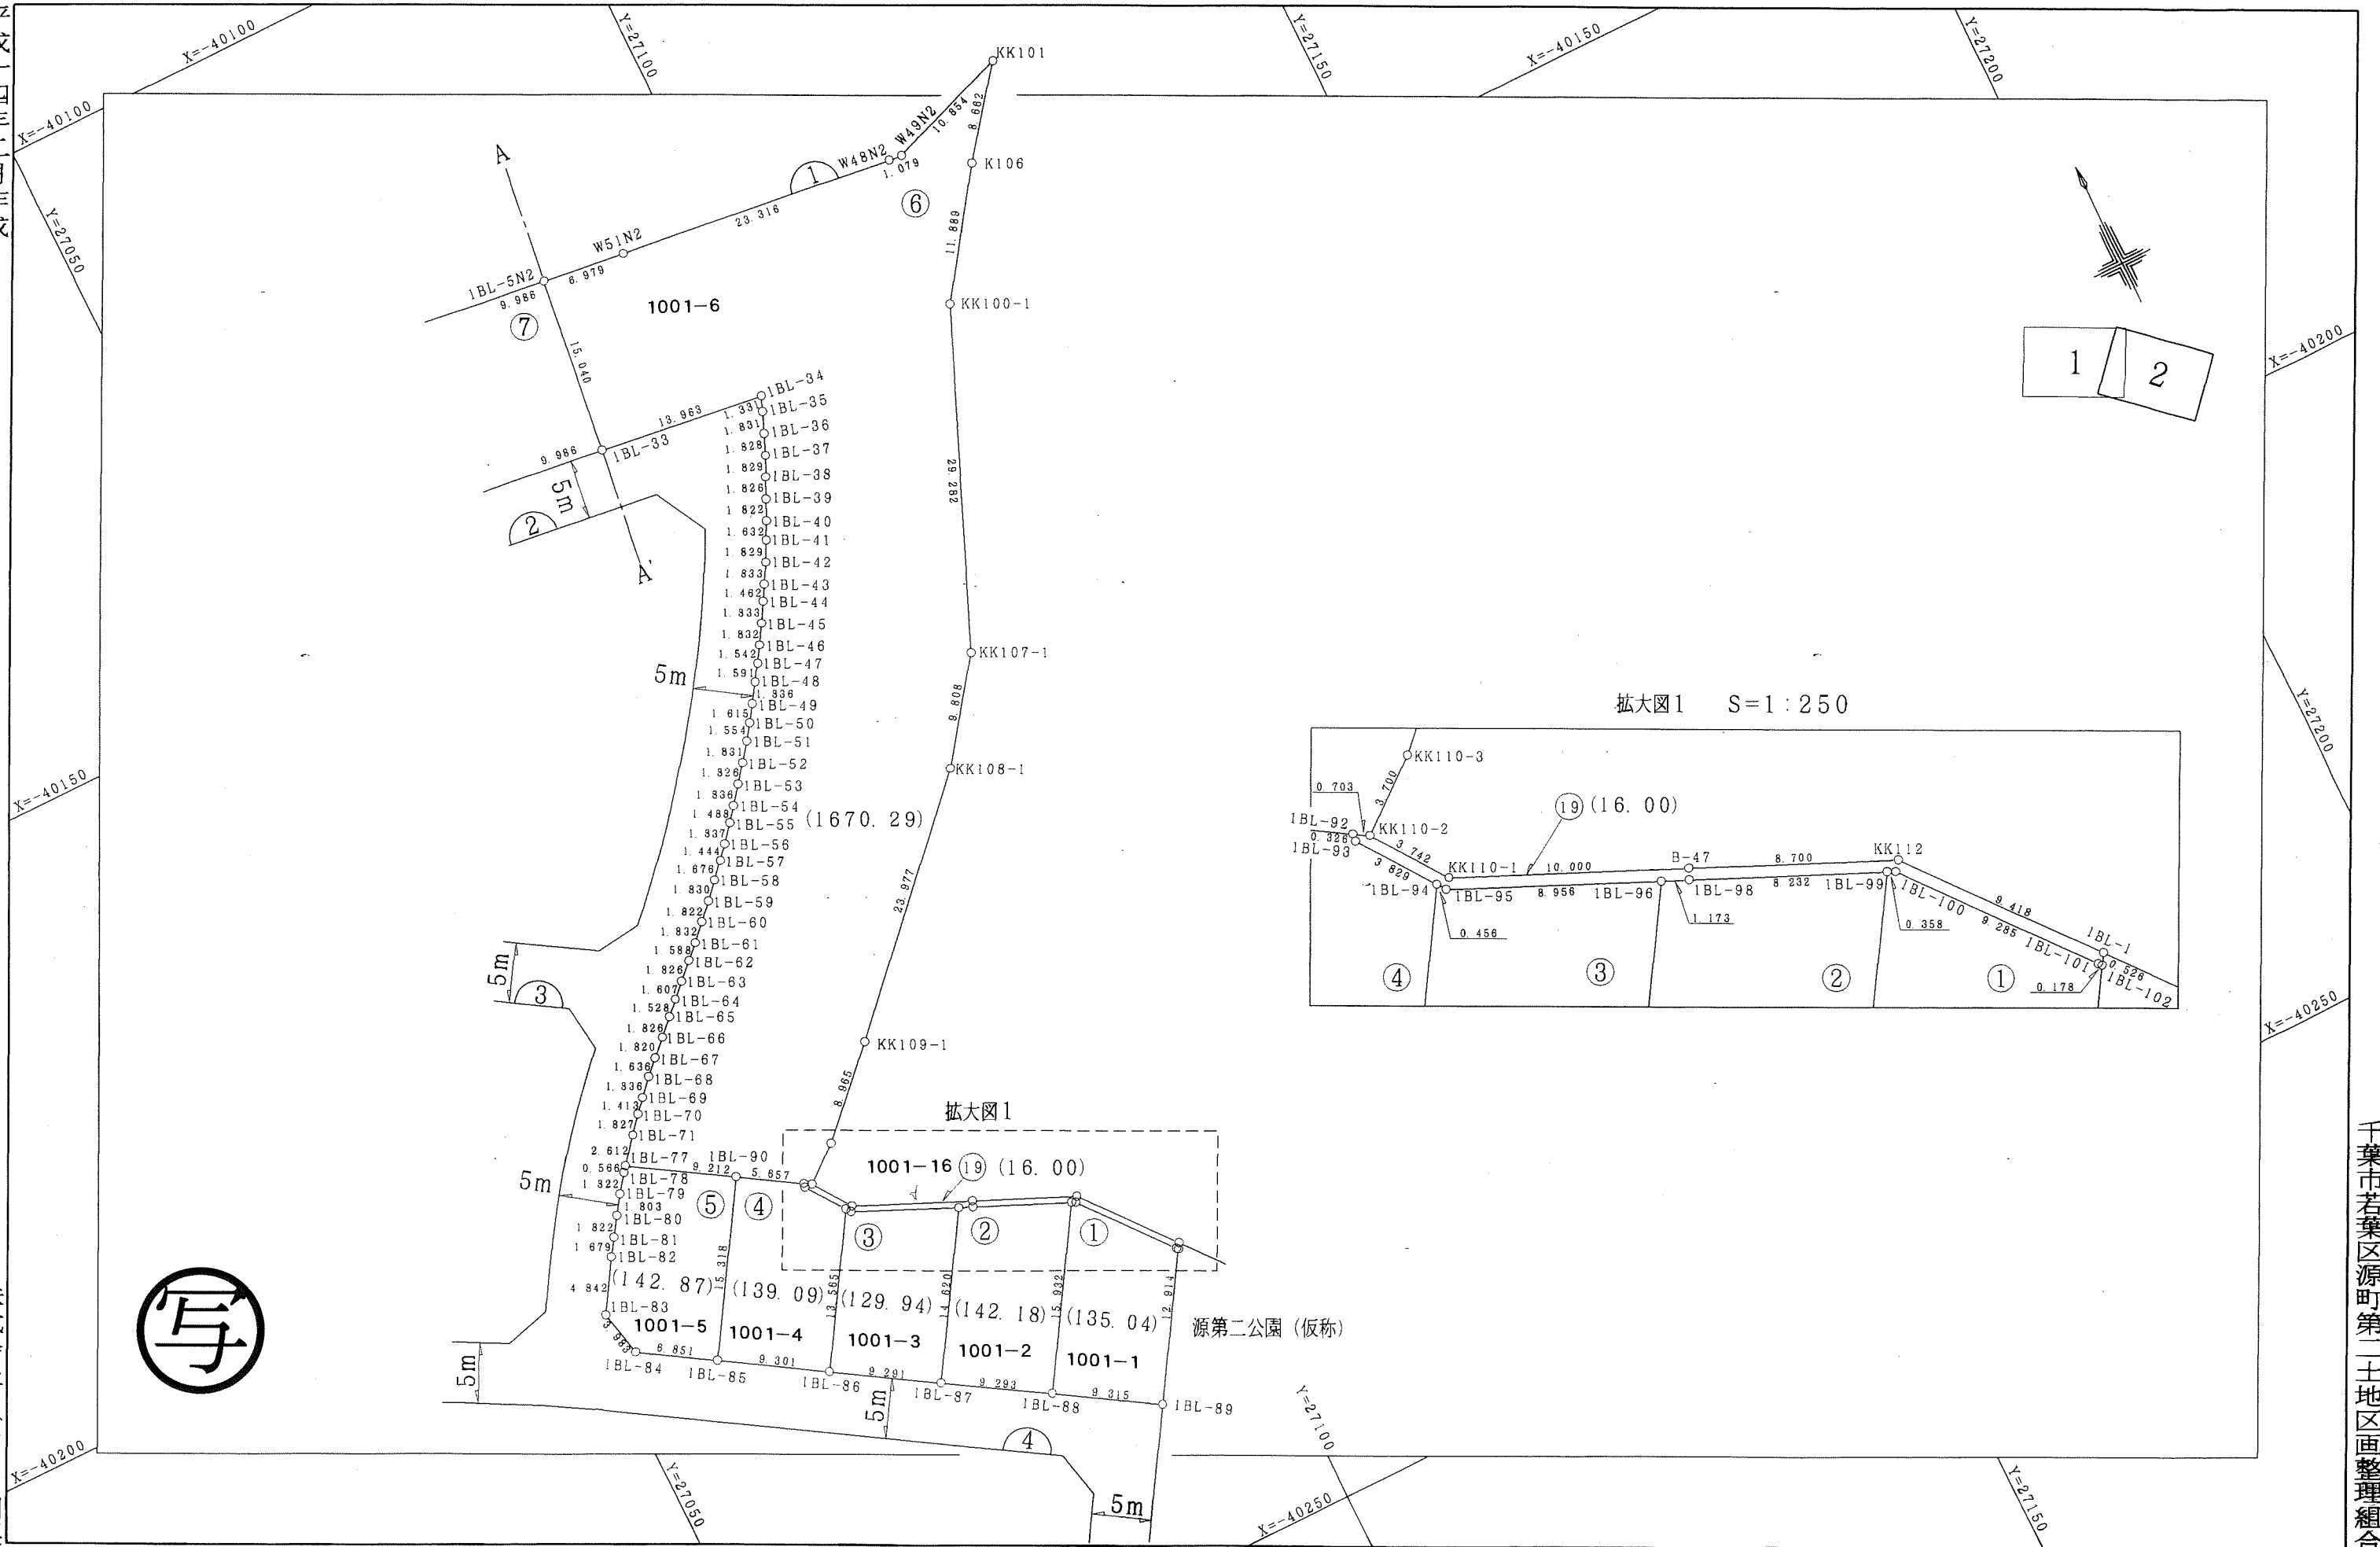


この画地出来形確認測量図は、当該土地区画整理組合が土地区画整理法第103条の規定に基づく換地処分時（H14.11.8）に伴い作成したものの写しです。（換地処分時に土地権利者に送付したものの写し）

千葉市若葉区源町第二土地区画整理組合

# 千葉市若葉区源町第二土地区画整理事業 画地出来形確認測量図

縮尺 1:250

平成十四年二月作成

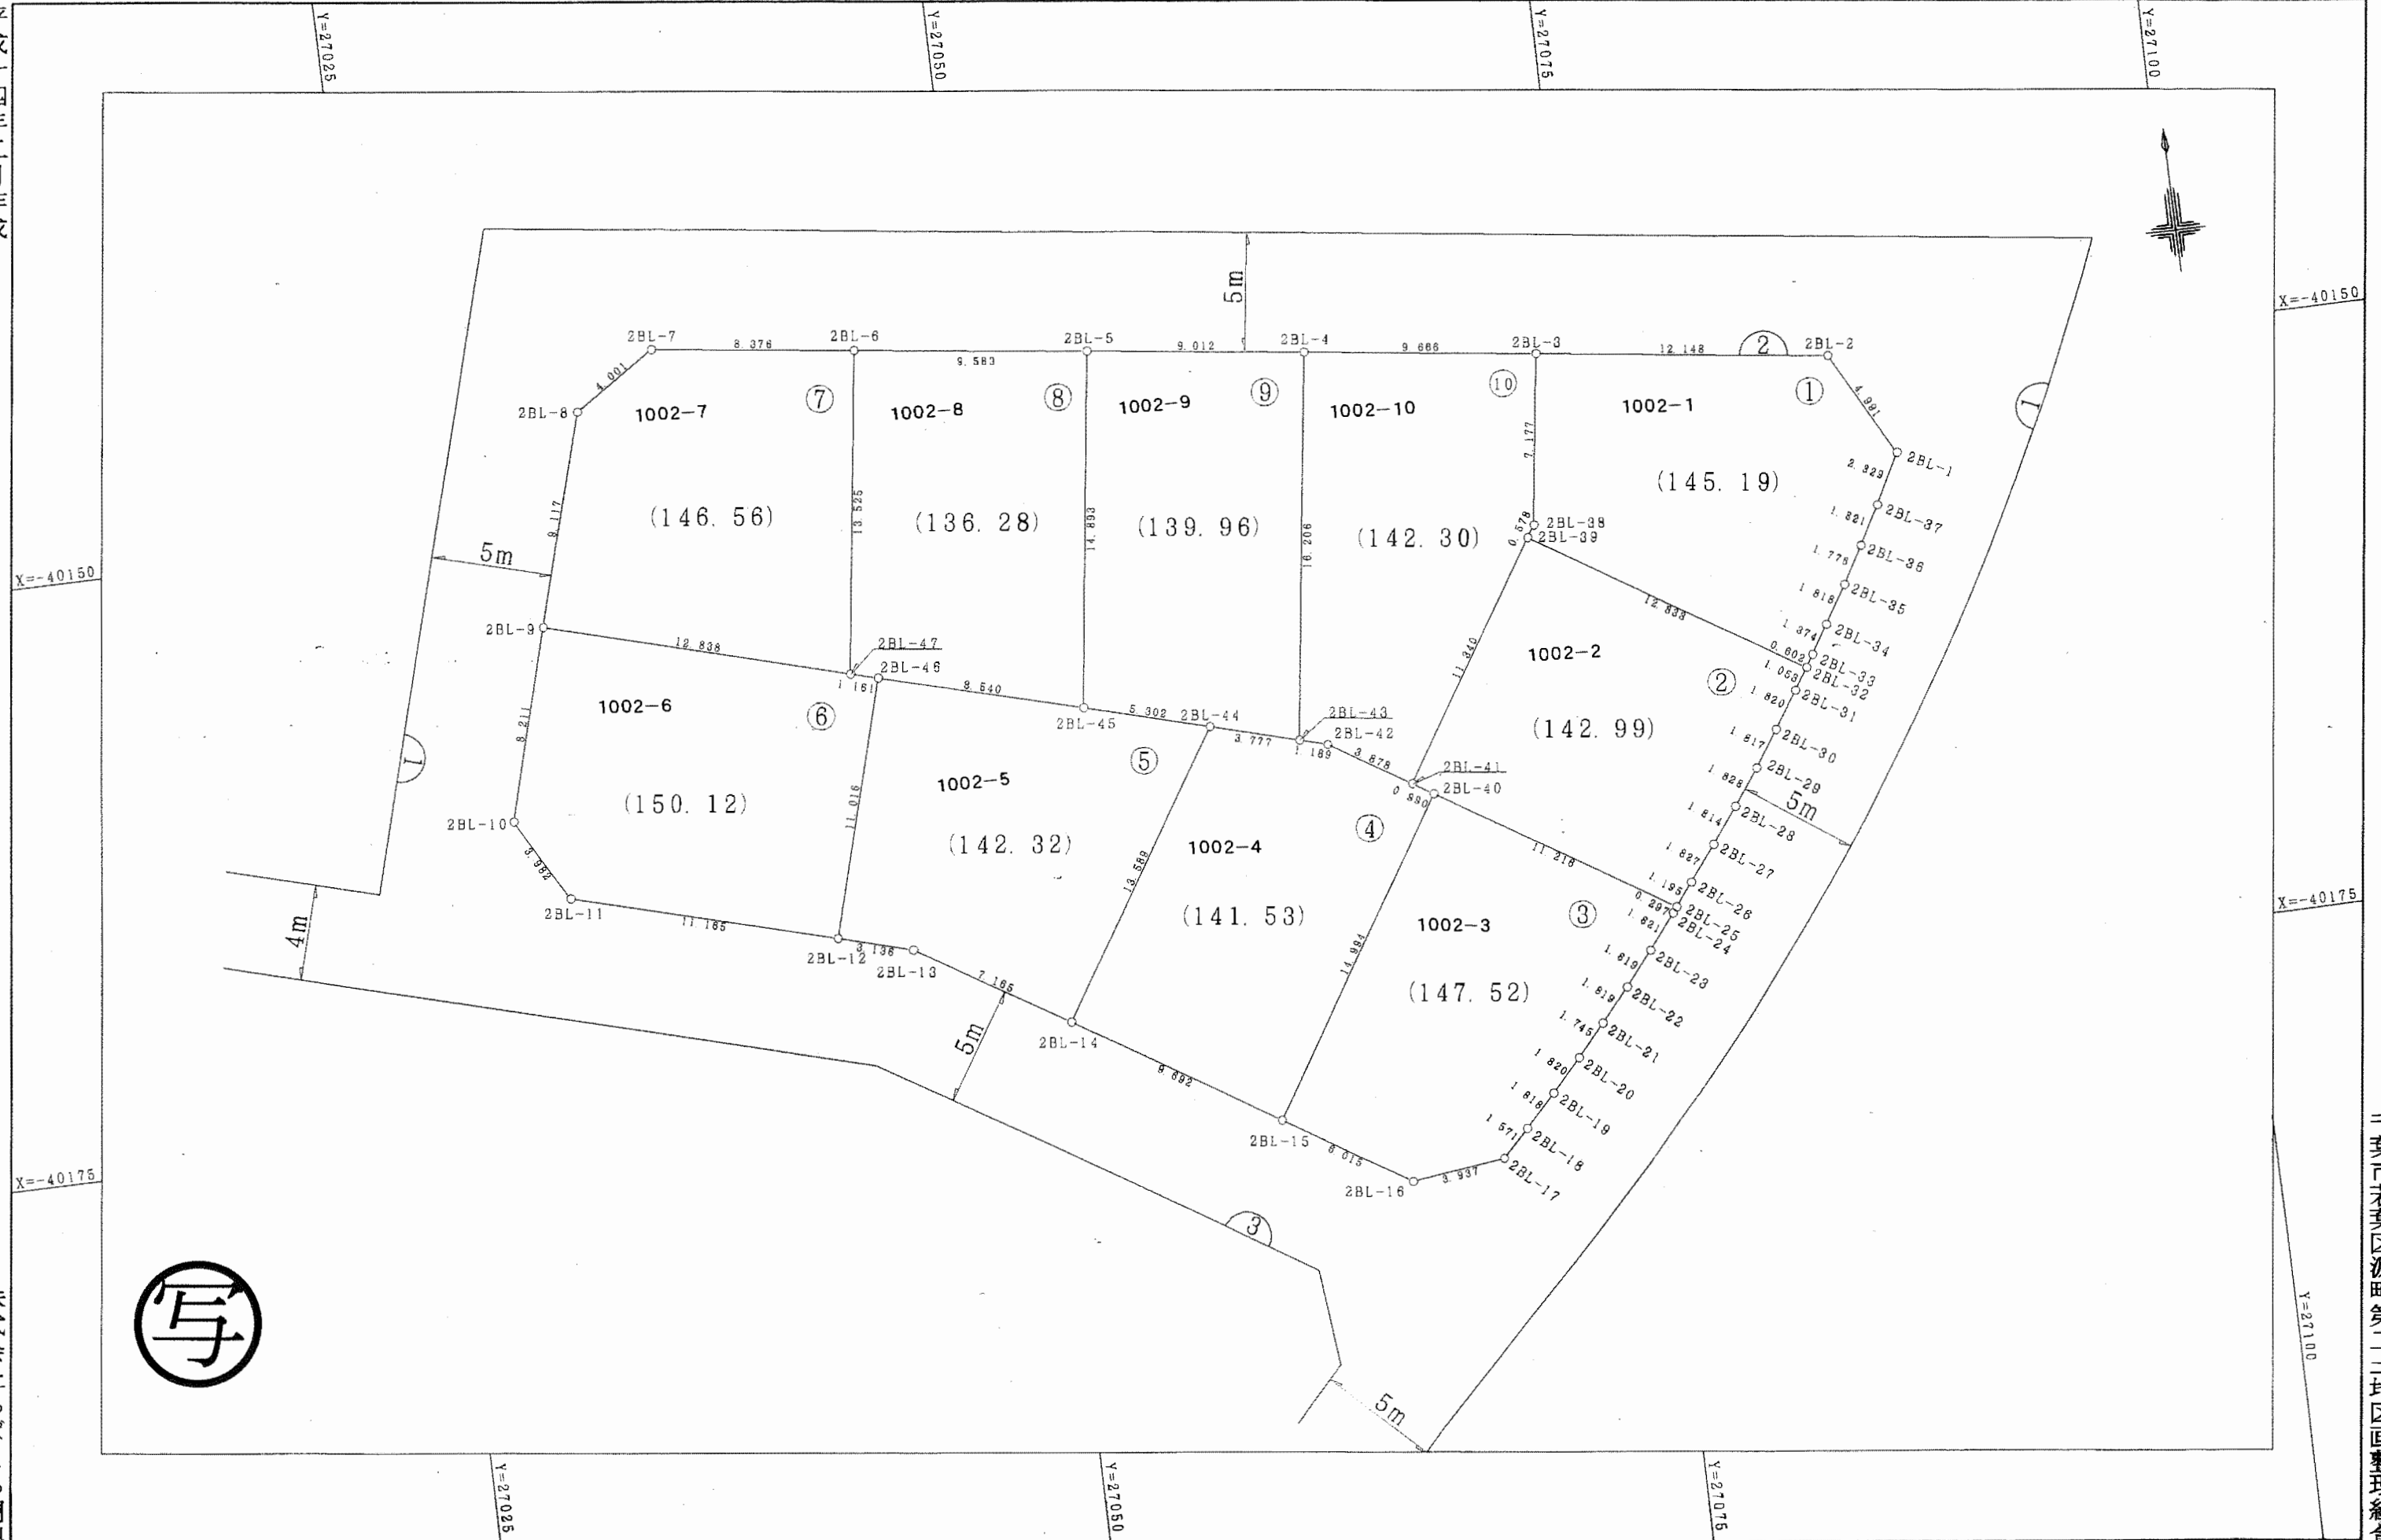

株式会社ちばとち調製


千葉市若葉区源町第二土地区画整理組合

この画地出来形確認測量図は、当該土地区画整理組合が土地区画整理法第103条の規定に基づく換地処分時（H14.11.8）に伴い作成したものの写しです。（換地処分時に土地権利者に送付したものの写し）

# 千葉市若葉区源町第二土地区画整理事業 画地出来形確認測量図

縮尺 1:250

平成十四年二月作成

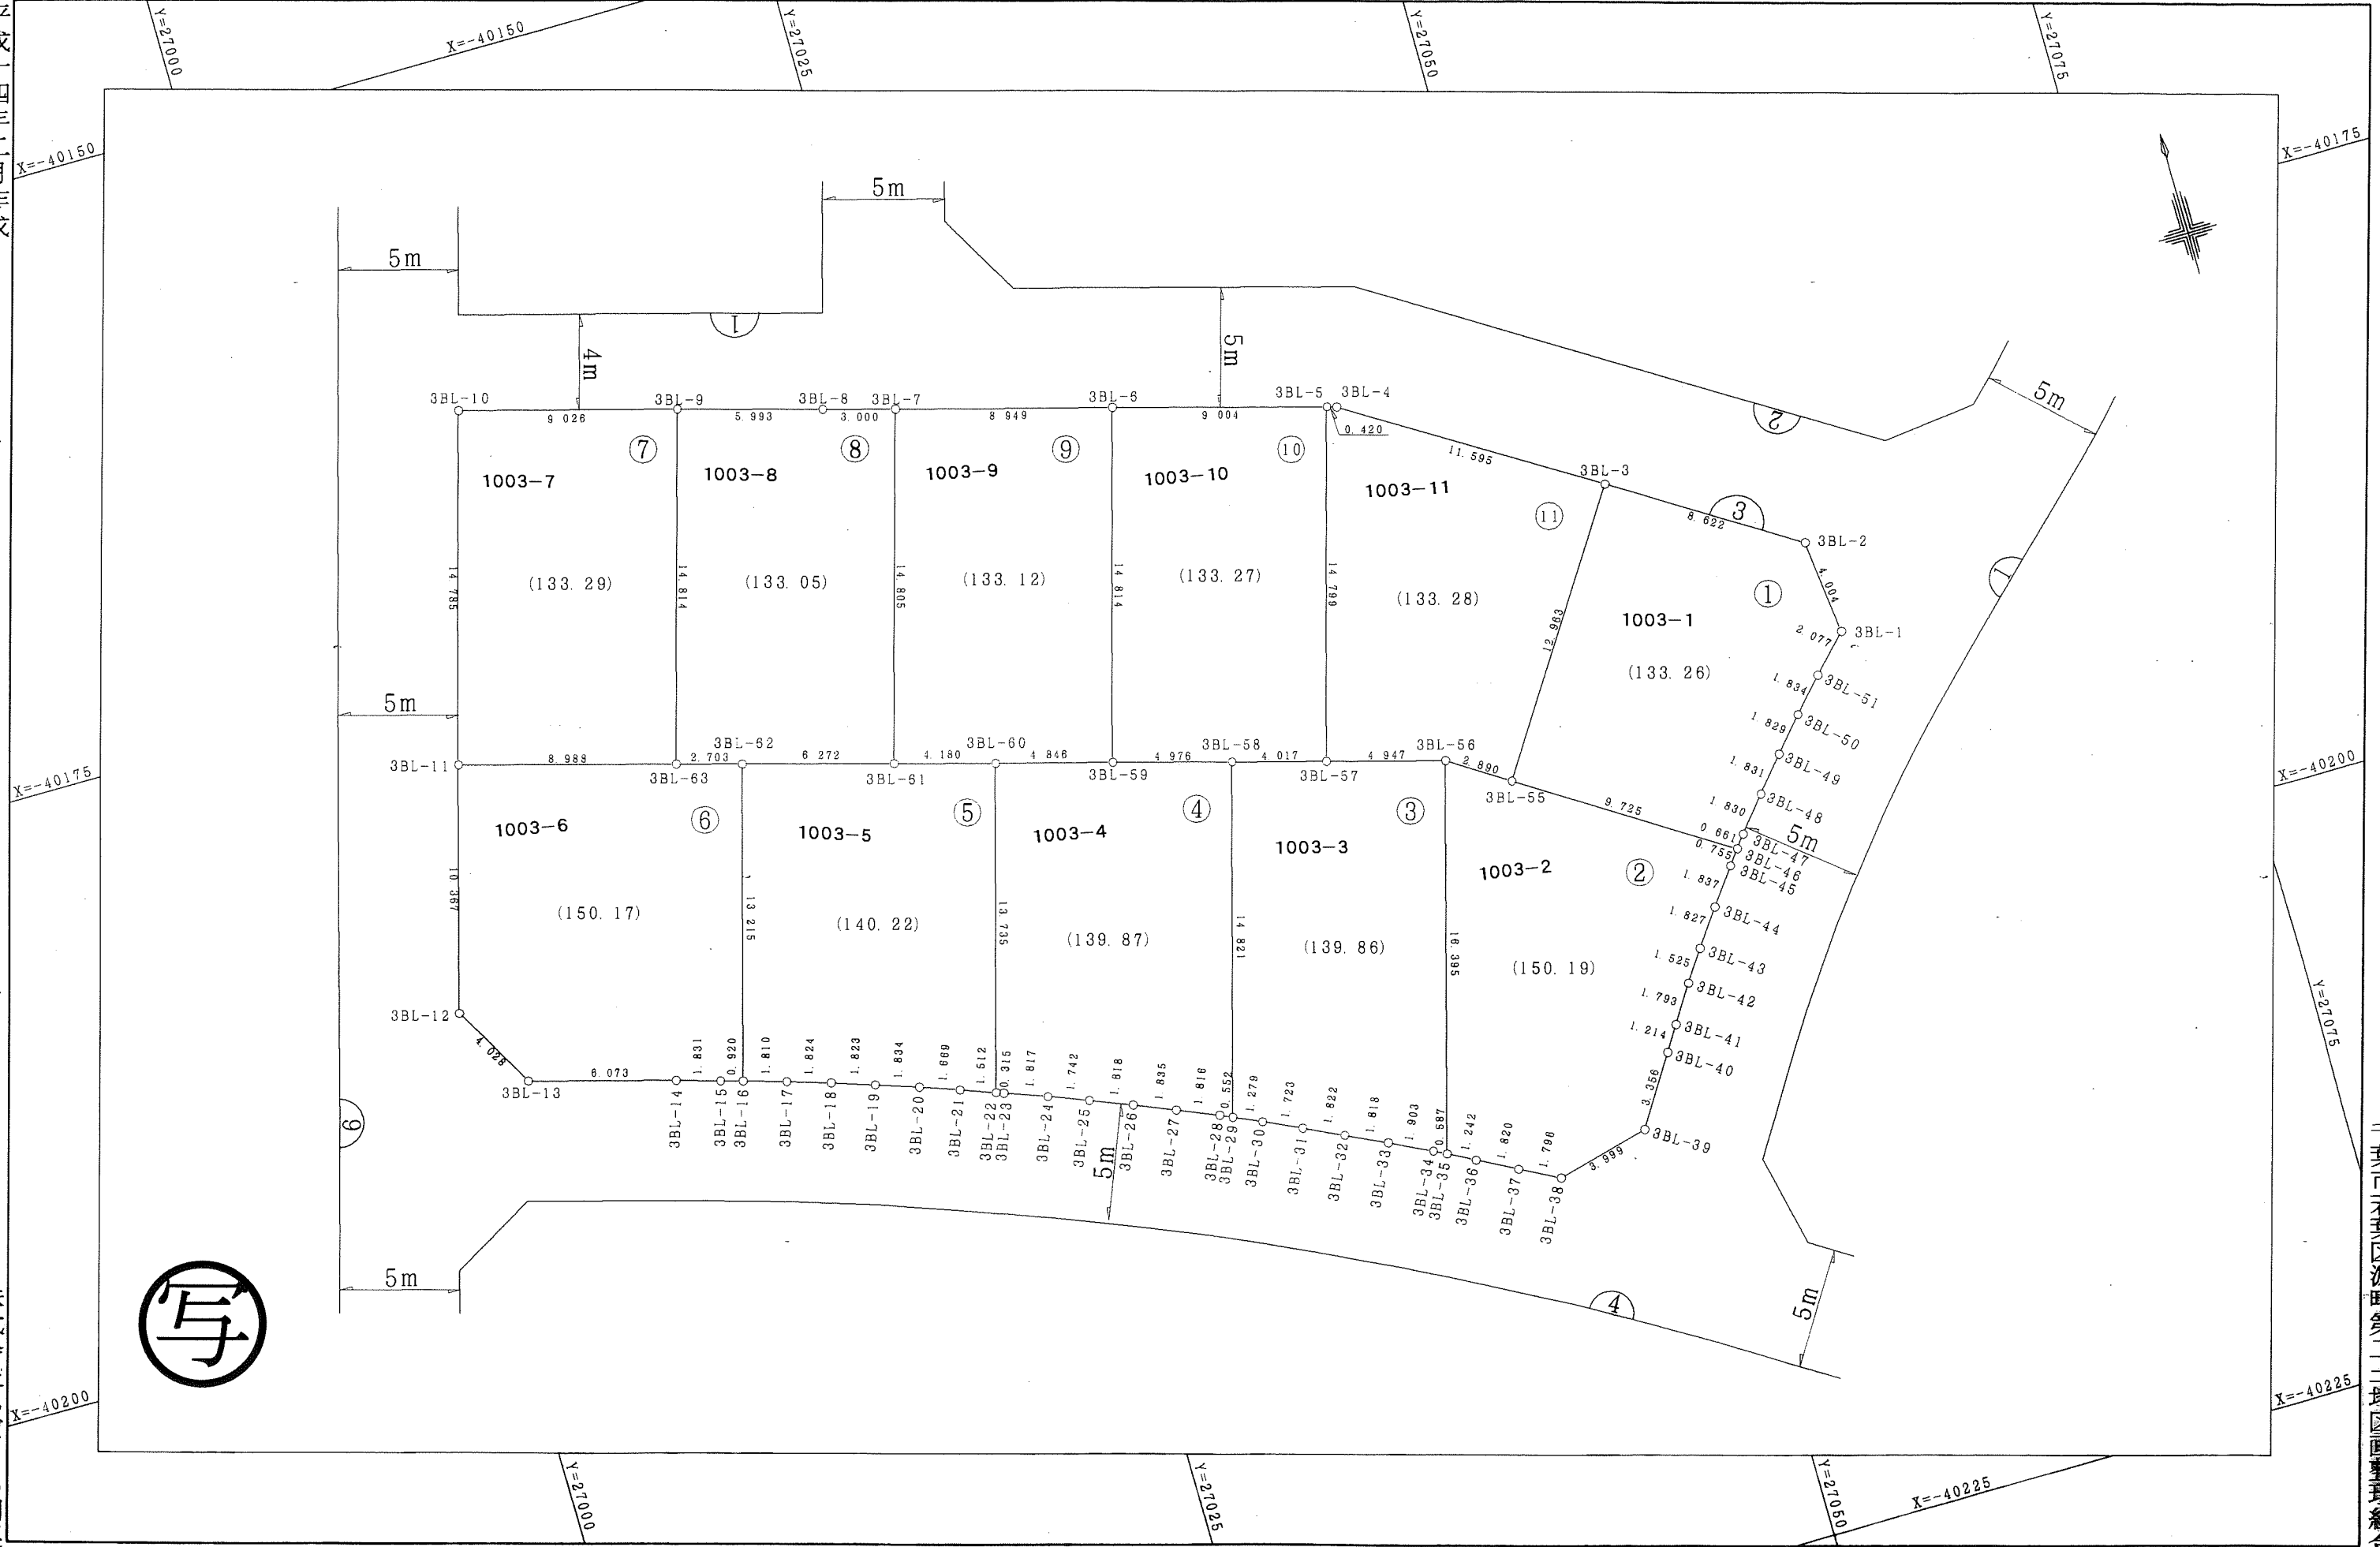

株式会社ちばとち調製


千葉市若葉区源町第二土地区画整理組合

この画地出来形確認測量図は、当該土地区画整理組合が土地区画整理法第103条の規定に基づく換地処分時（H14.11.8）に伴い作成したものの写しです。（換地処分時に土地権利者に送付したものの写し）


# 千葉市若葉区源町第二土地区画整理事業 画地出来形確認測量図

縮尺 1:250


平成十四年二月作成

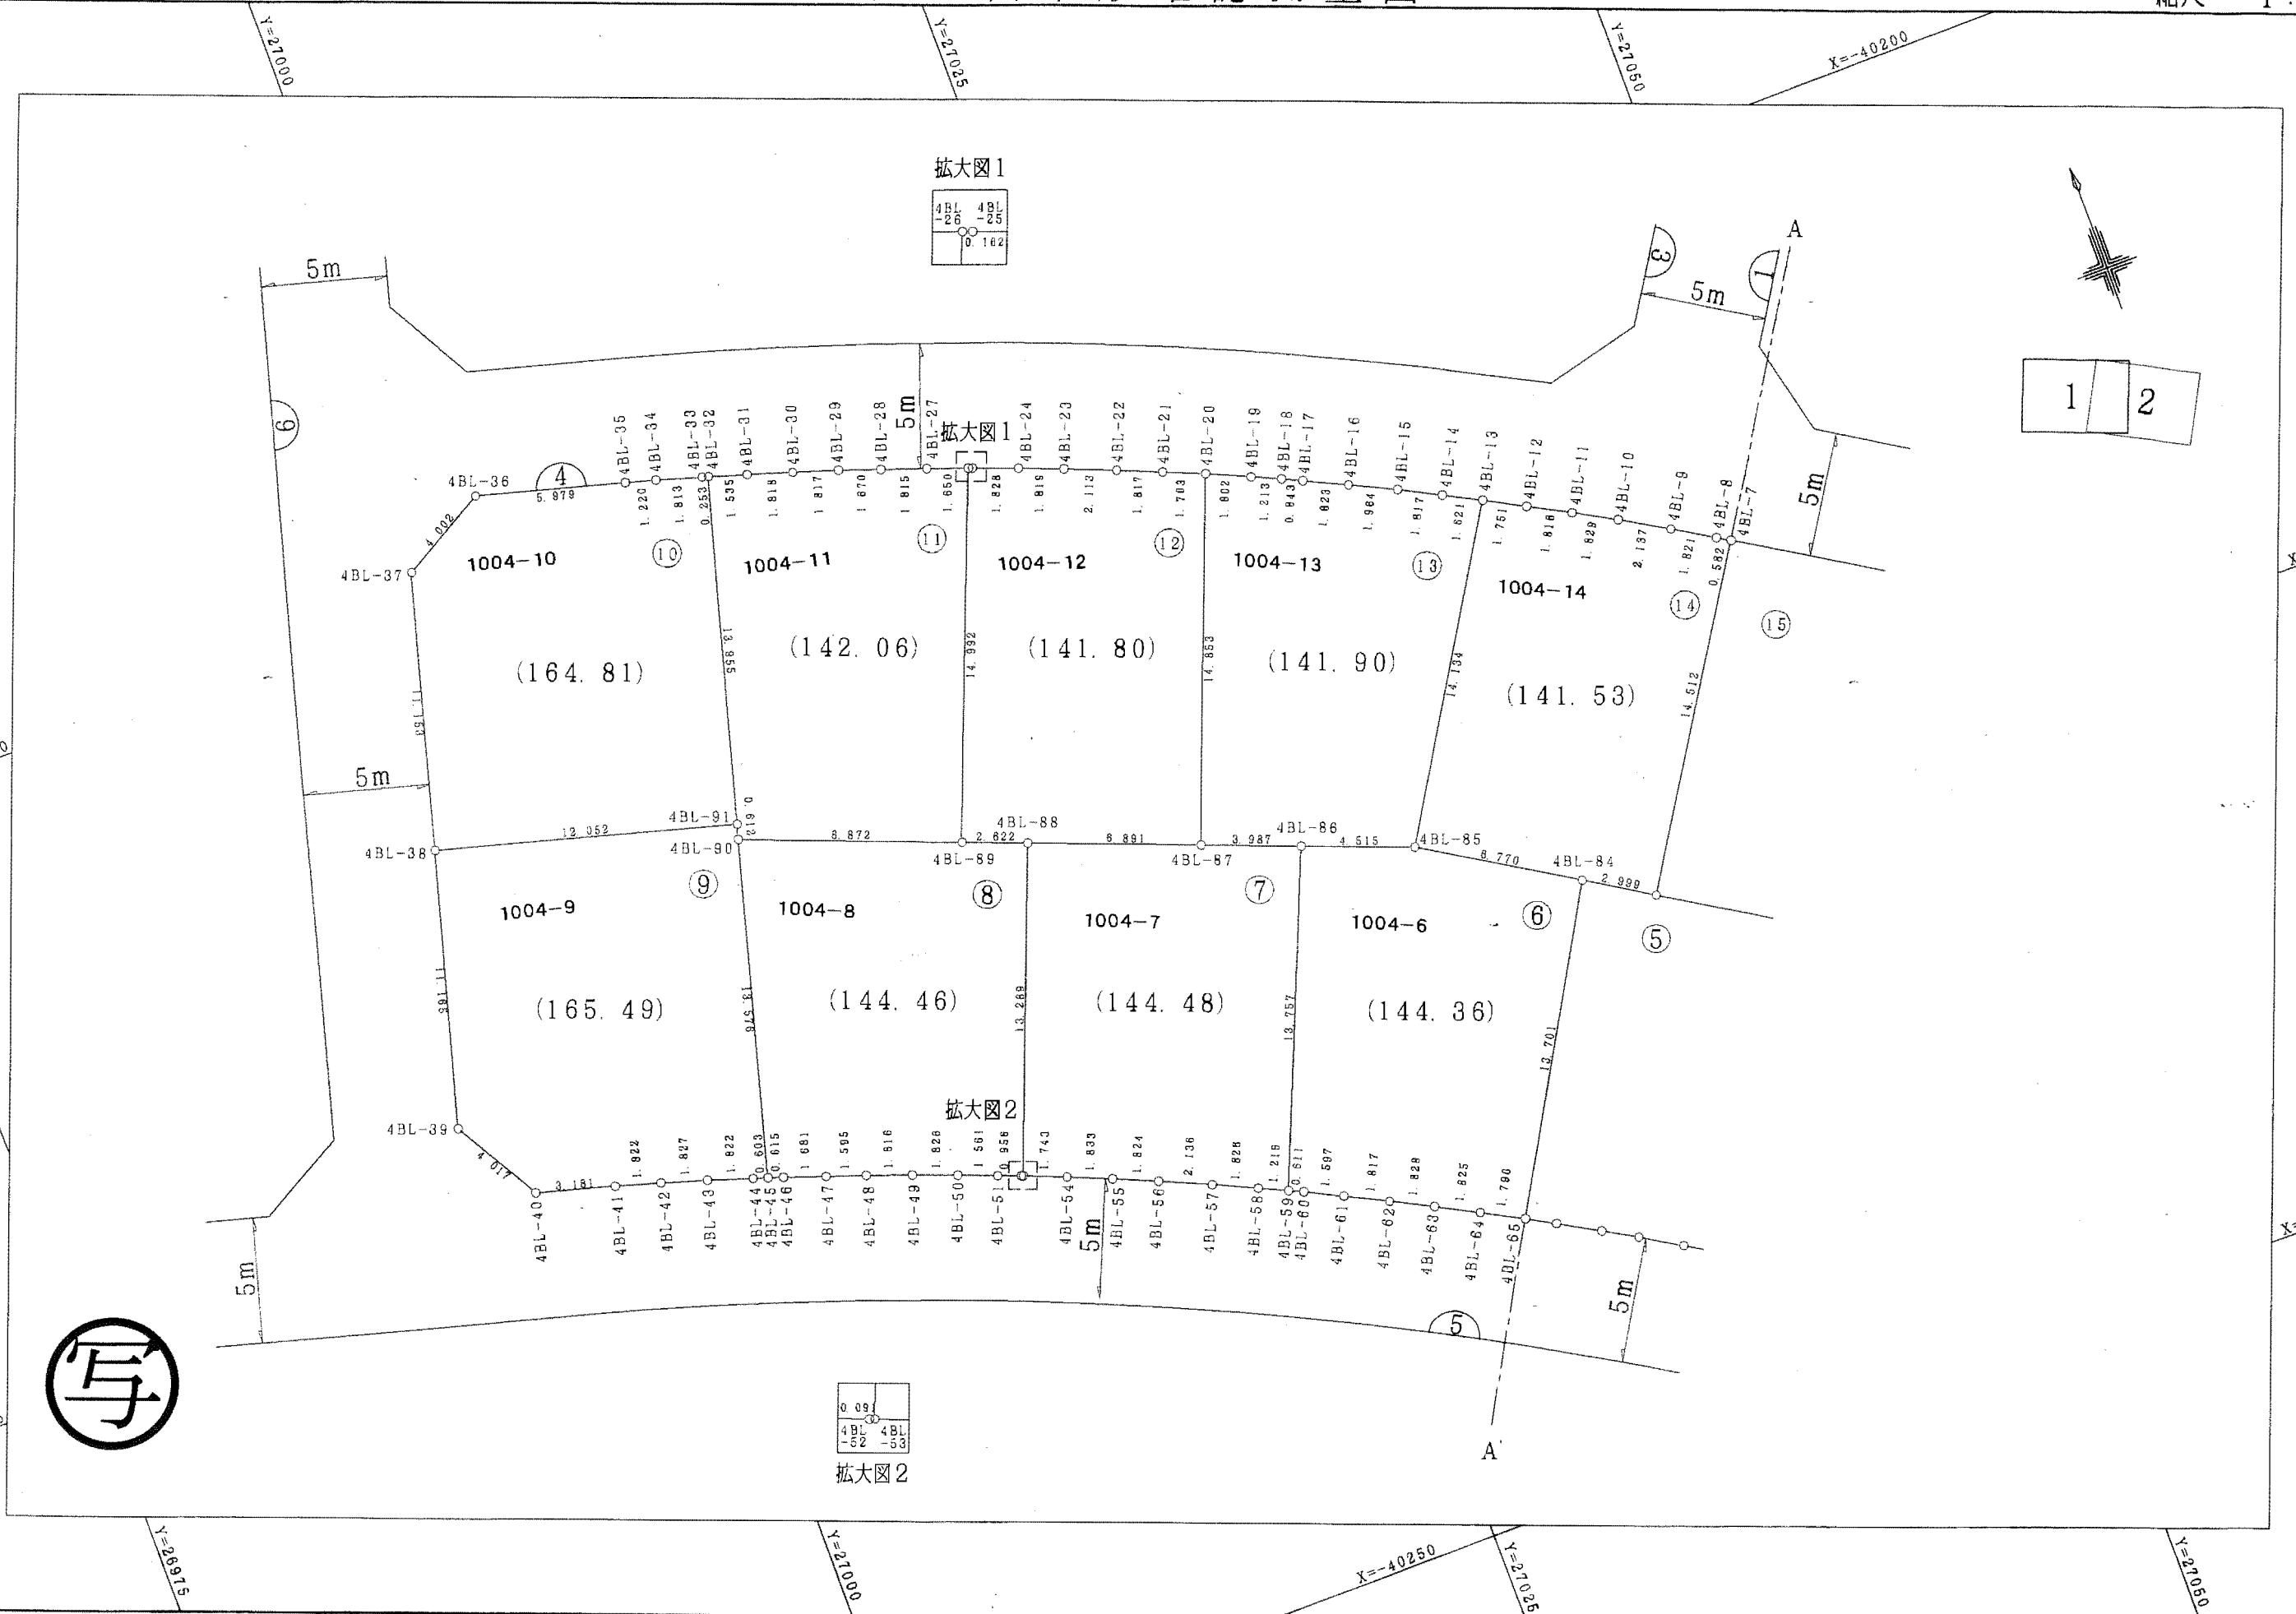


拡大図1

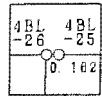

拡大図1

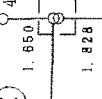

拡大図2

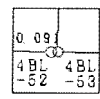

拡大図2

写

千葉市若葉区源町第二土地区画整理組合


株式会社ちばとち調製

この画地出来形確認測量図は、当該土地区画整理組合が土地区画整理法第103条の規定に基づく換地処分時（H14.11.8）に伴い作成したものの写しです。（換地処分時に土地権利者に送付したものの写し）

# 千葉市若葉区源町第二土地区画整理事業 画地出来形確認測量図

縮尺 1:250

平成十四年二月作成

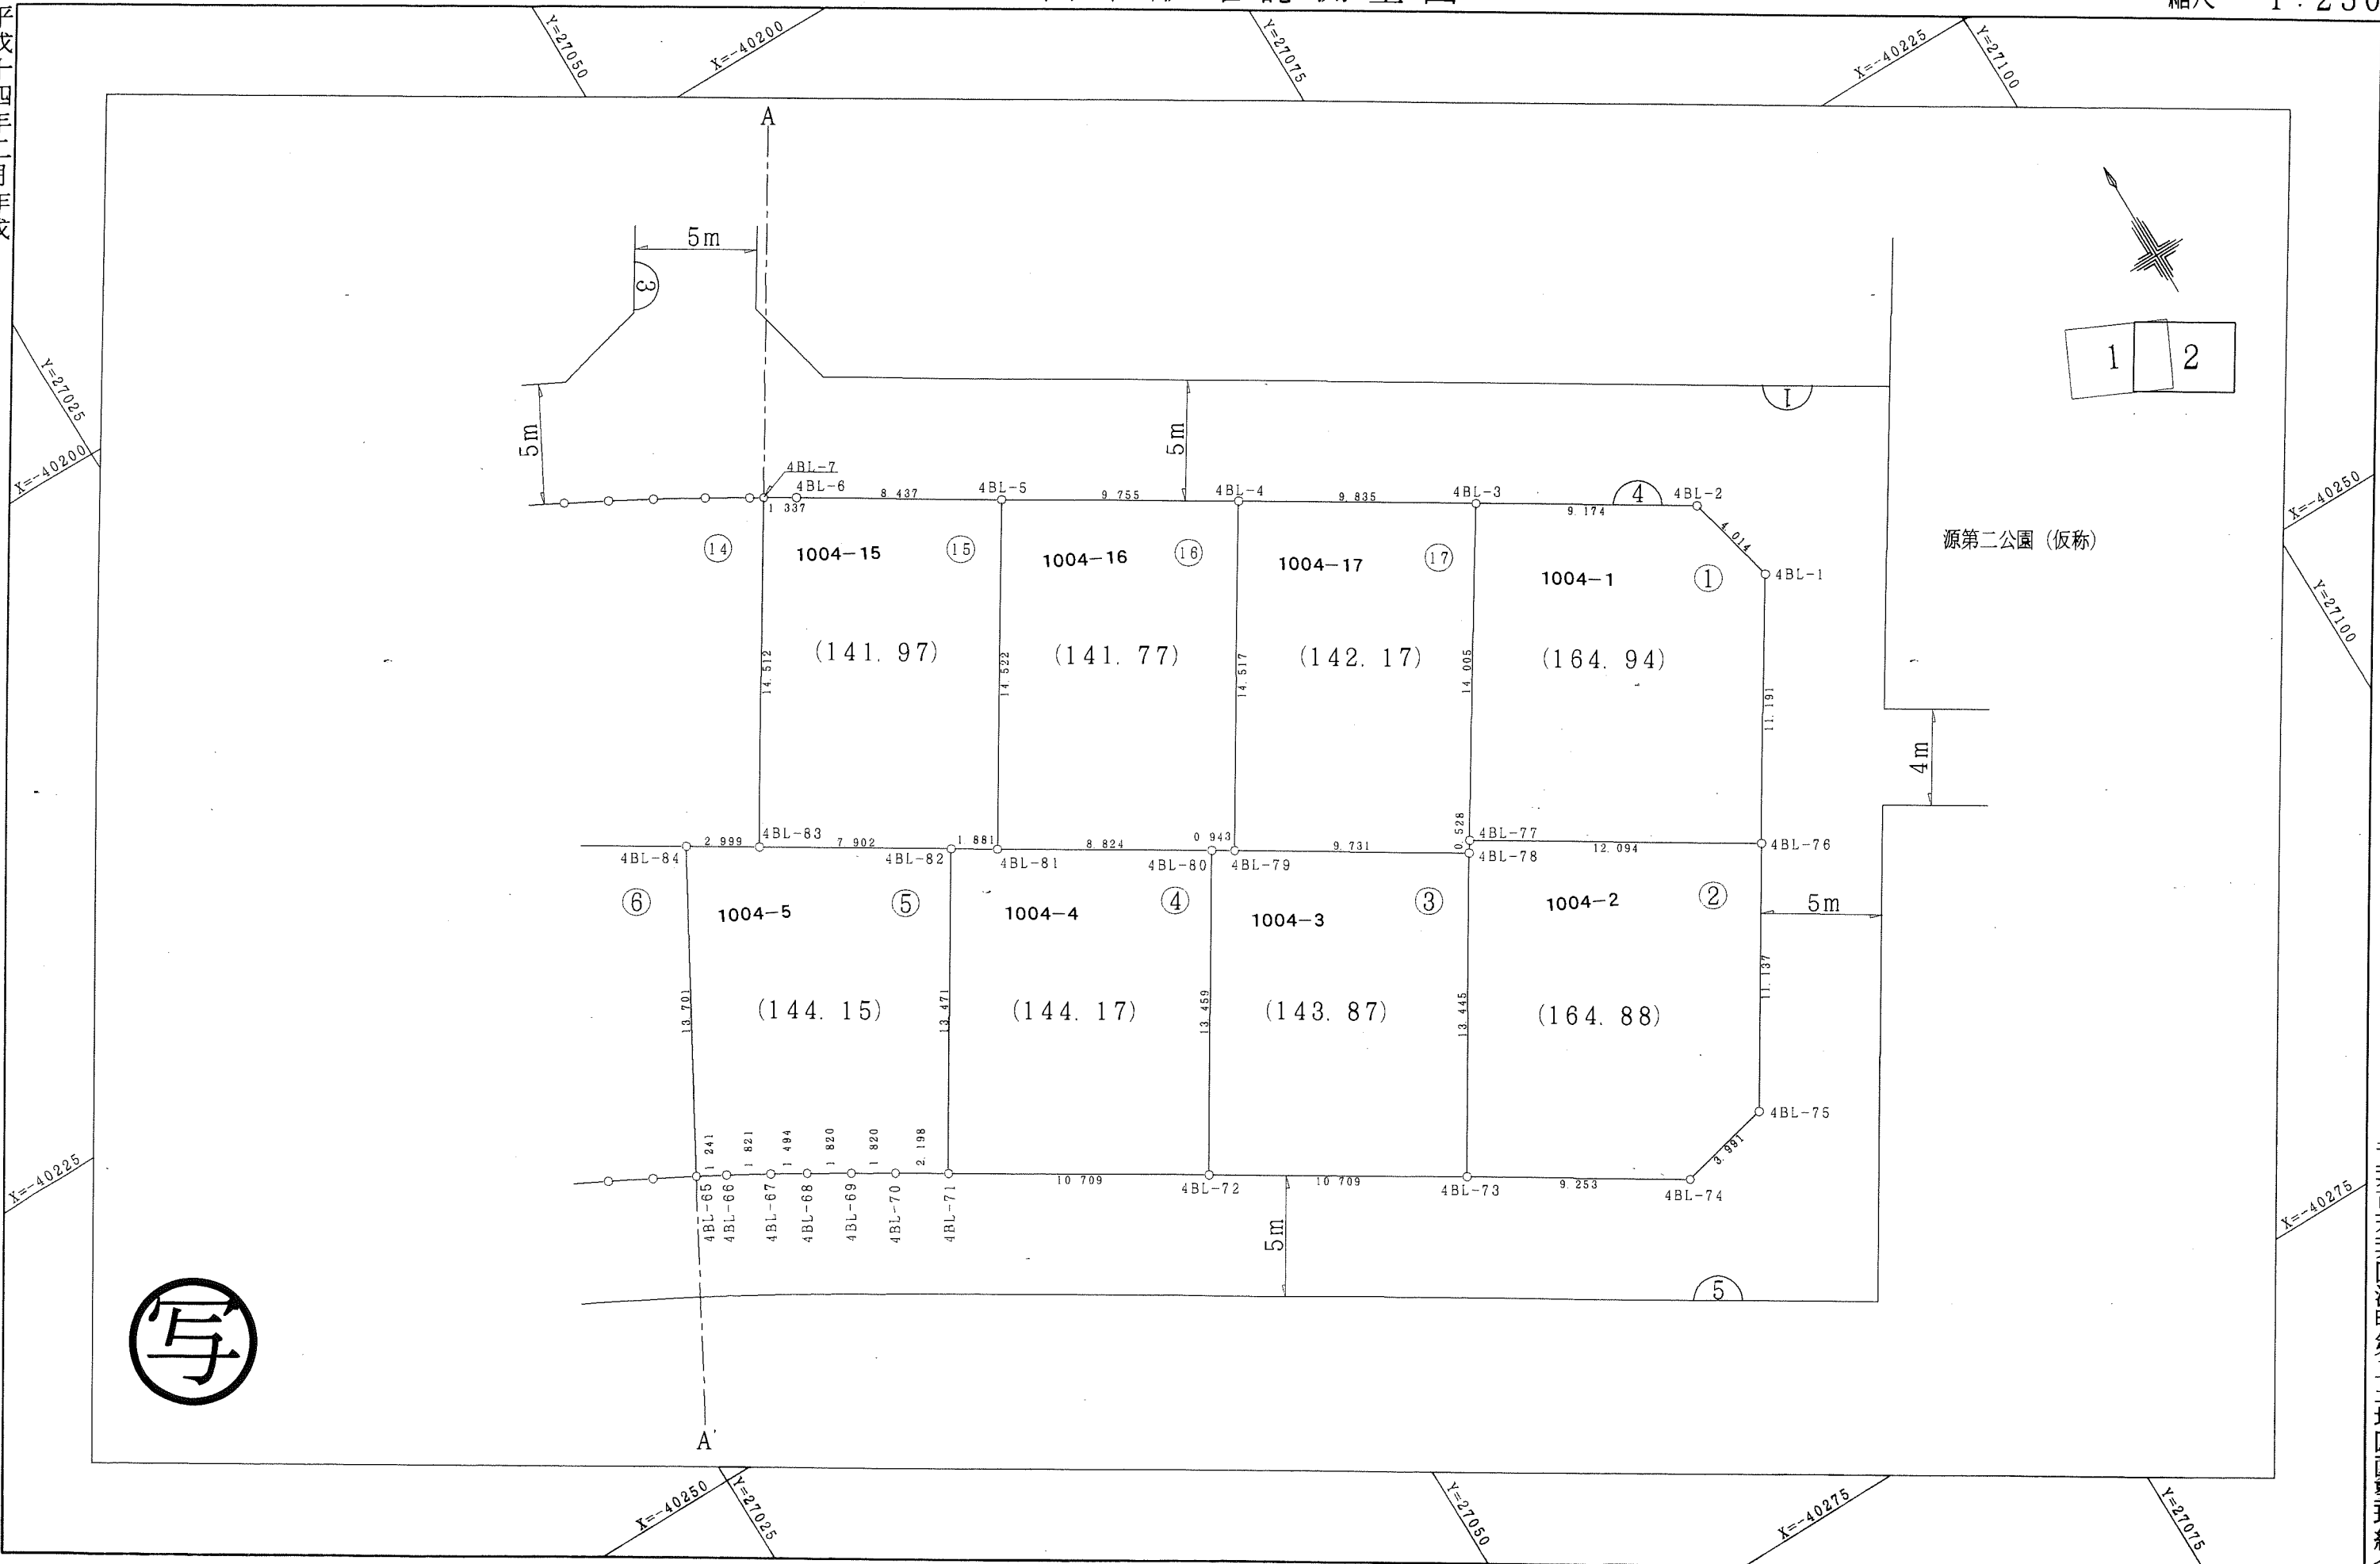

株式会社ちばとち調製





千葉市若葉区源町第二土地区画整理組合

この画地出来形確認測量図は、当該土地区画整理組合が土地区画整理法第103条の規定に基づく換地処分時（H14.11.8）に伴い作成したものの写しです。（換地処分時に土地権利者に送付したものの写し）

千葉県若葉区源町第二土地区画整理事業  
画地出来形確認測量図


平成十四年二月作成

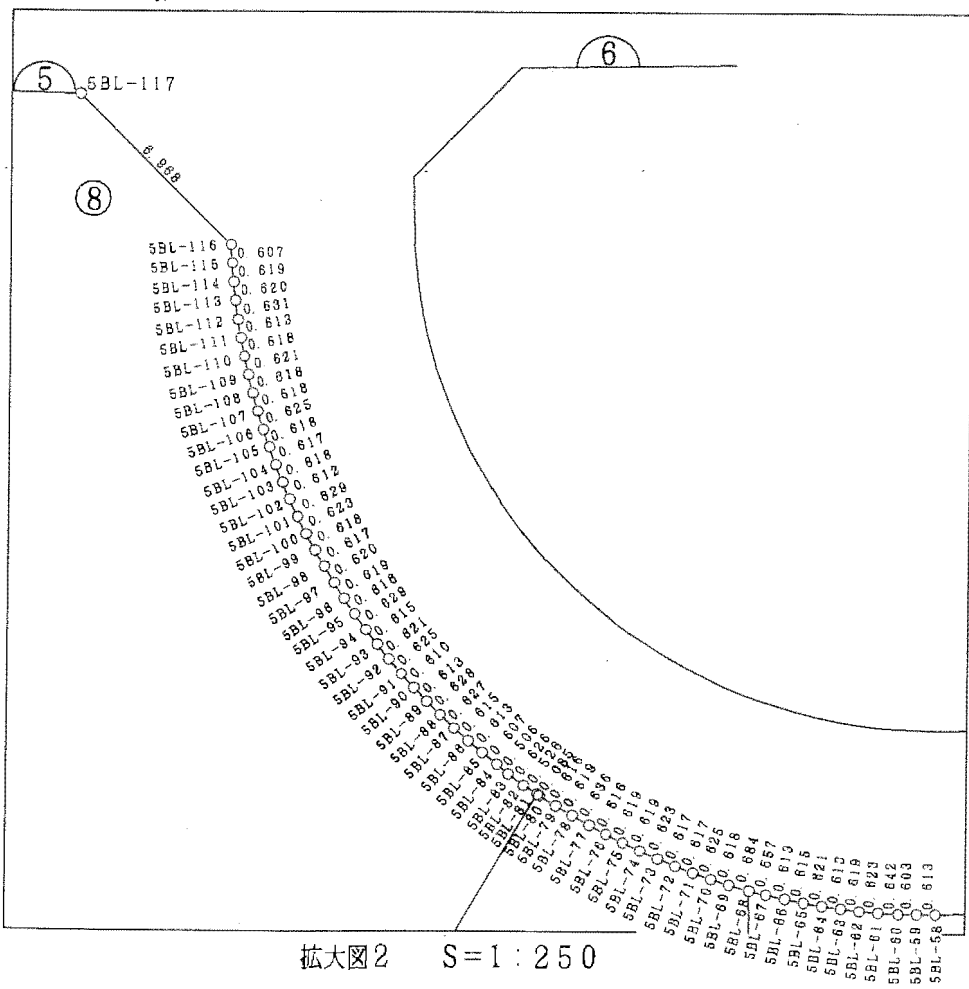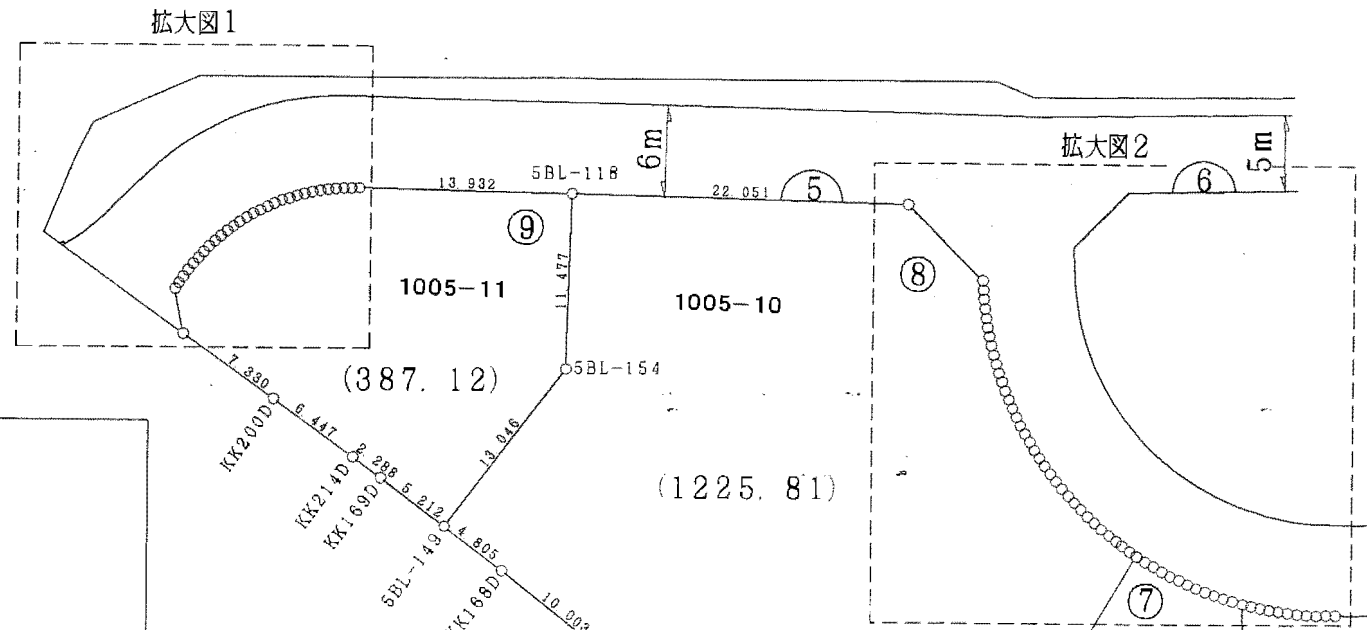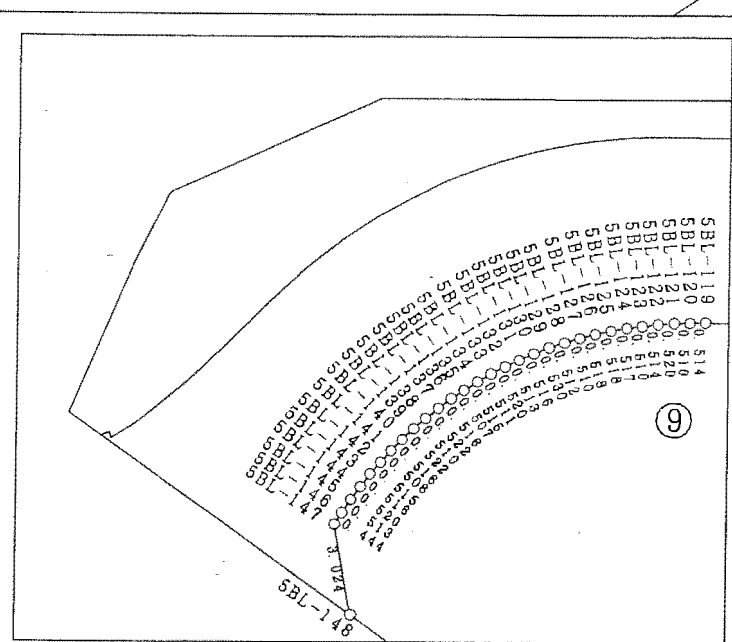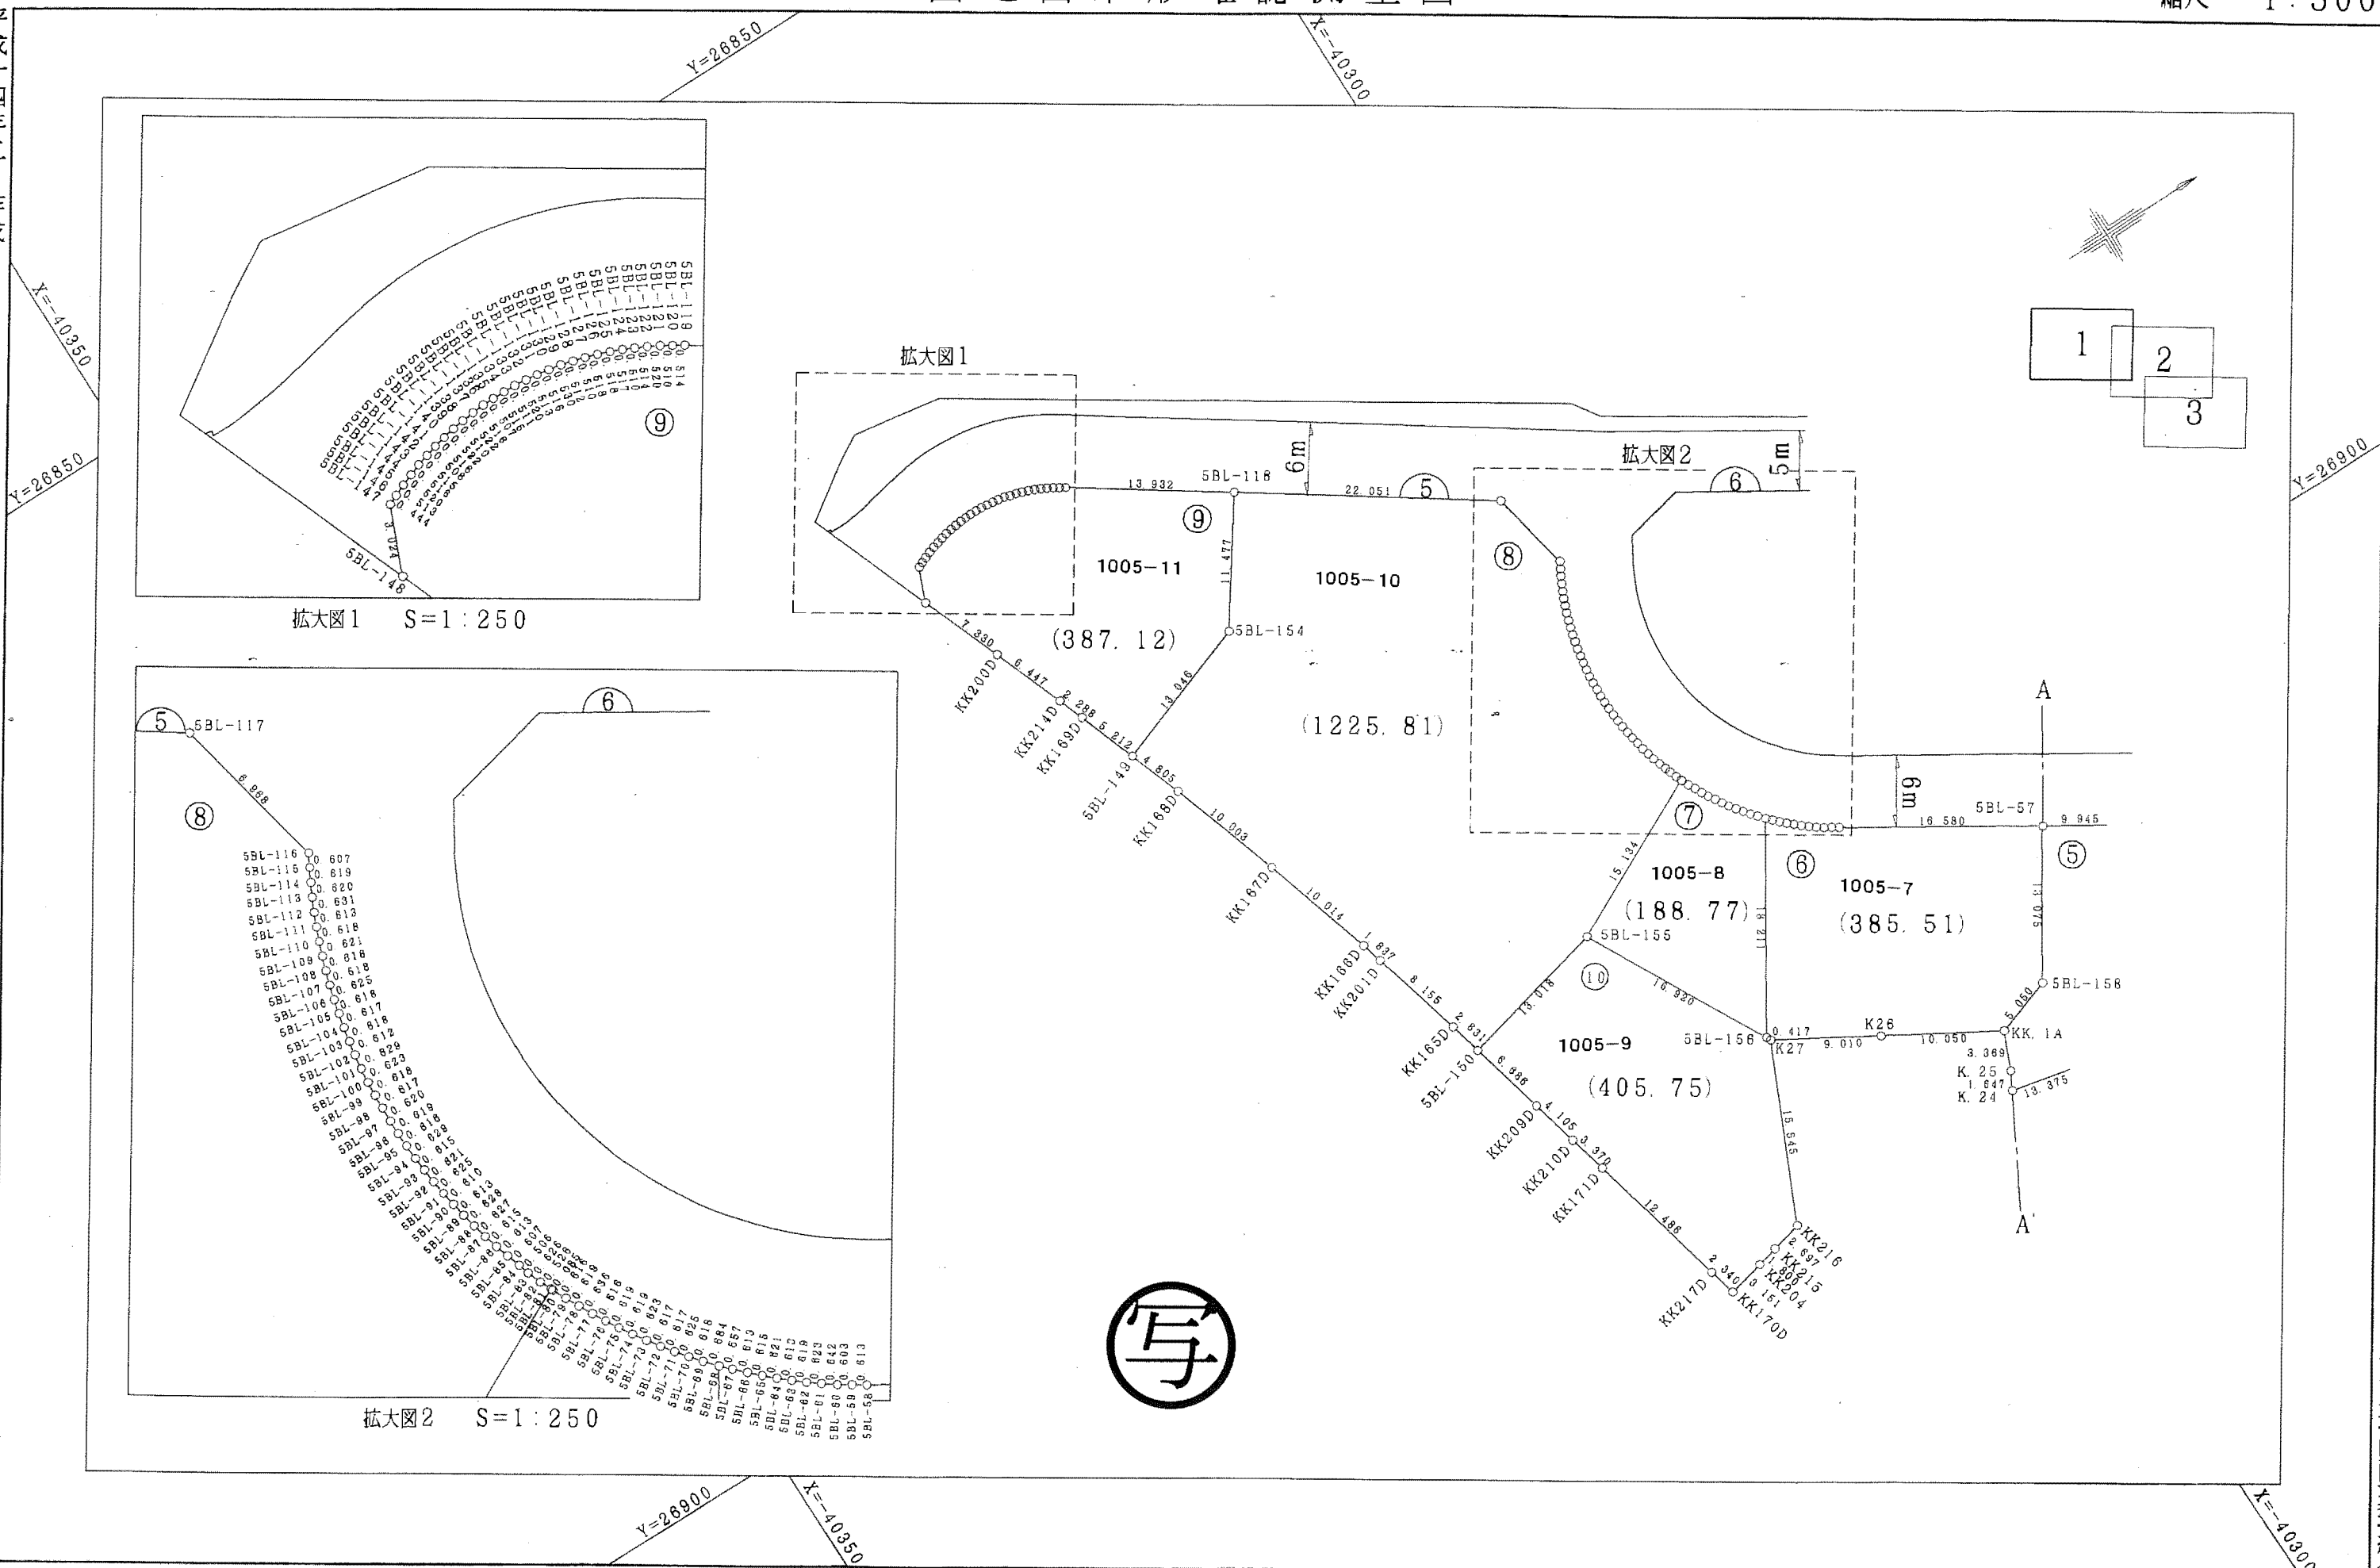

写

千葉県若葉区源町第二土地区画整理組合


株式会社ちばとち調製

この画地出来形確認測量図は、当該土地区画整理組合が土地区画整理法第103条の規定に基づく換地処分時（H14.11.8）に伴い作成したものの写しです。（換地処分時に土地権利者に送付したものの写し）

千葉県若葉区源町第二土地区画整理事業  
画地出来形確認測量図

縮尺 1:500

平成十四年二月作成

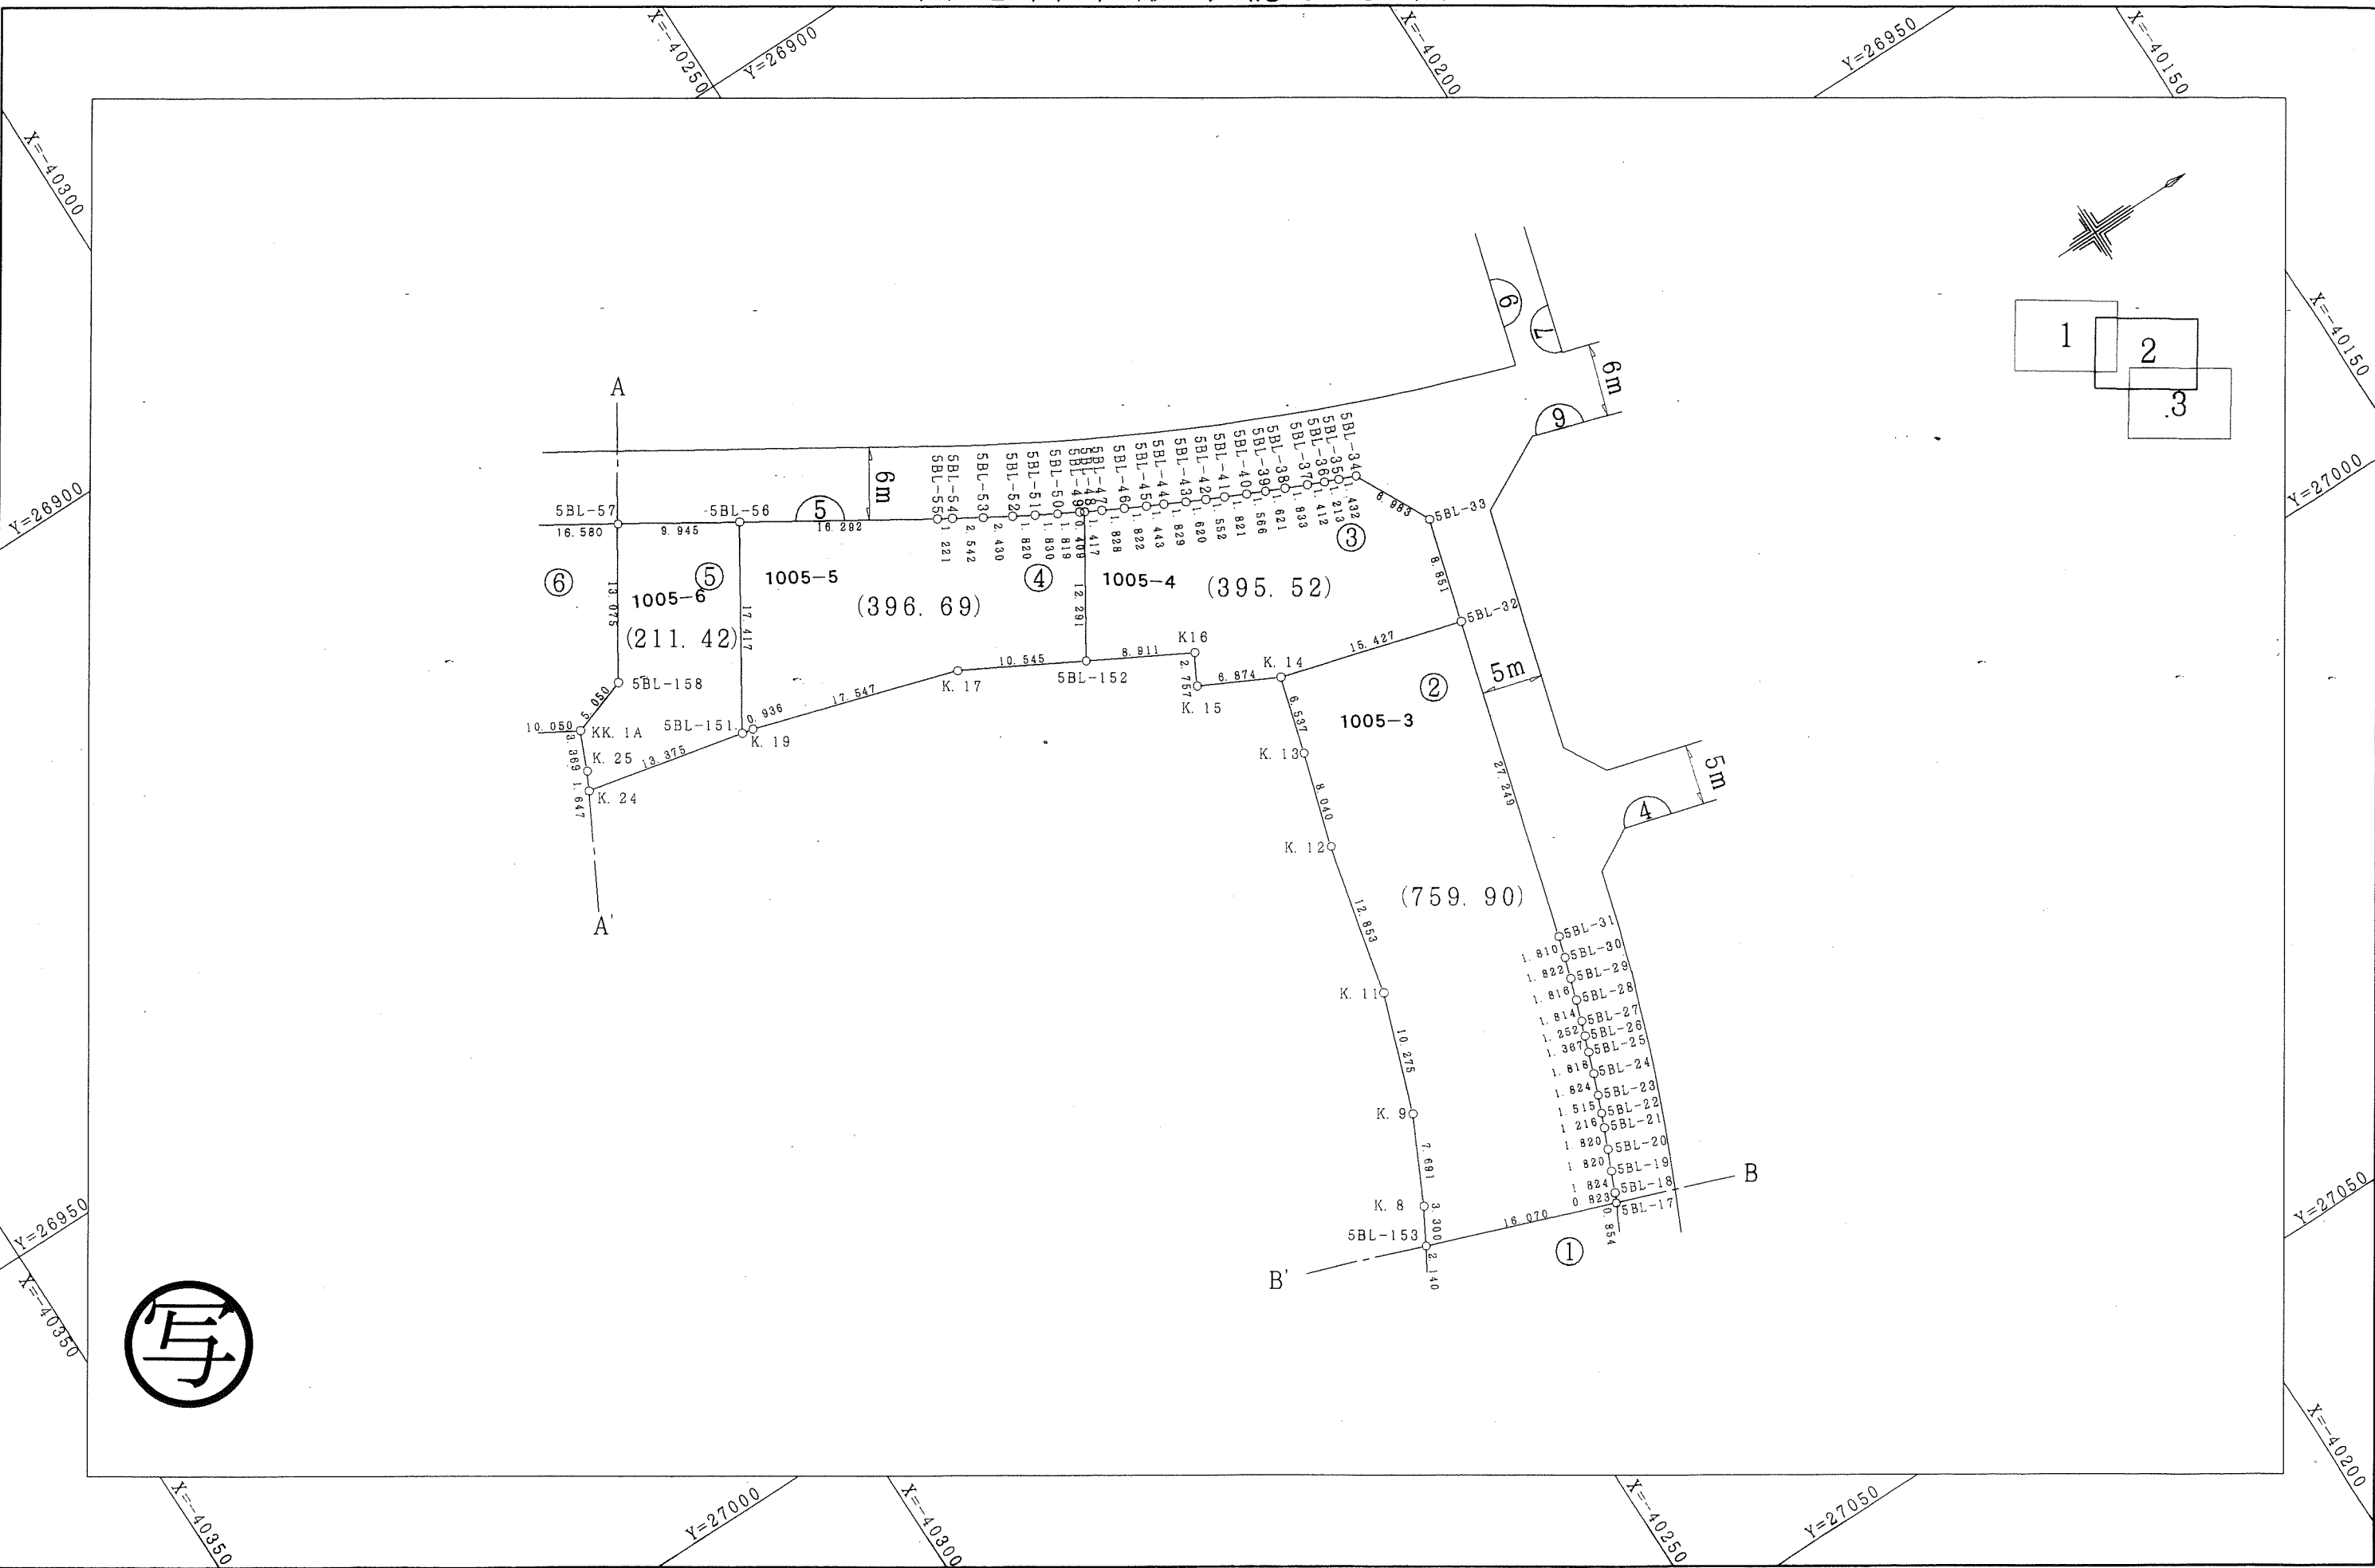

株式会社ちばとち調製

千葉県若葉区源町第二土地区画整理組合

この画地出来形確認測量図は、当該土地区画整理組合が土地区画整理法第103条の規定に基づく換地処分時（H14.11.8）に伴い作成したものの写しです。（換地処分時に土地権利者に送付したものの写し）






千葉市若葉区源町第二土地区画整理事業  
画地出来形確認測量図

縮尺 1:250


平成十四年二月作成

株式会社ちばとち調製


千葉市若葉区源町第二土地区画整理組合

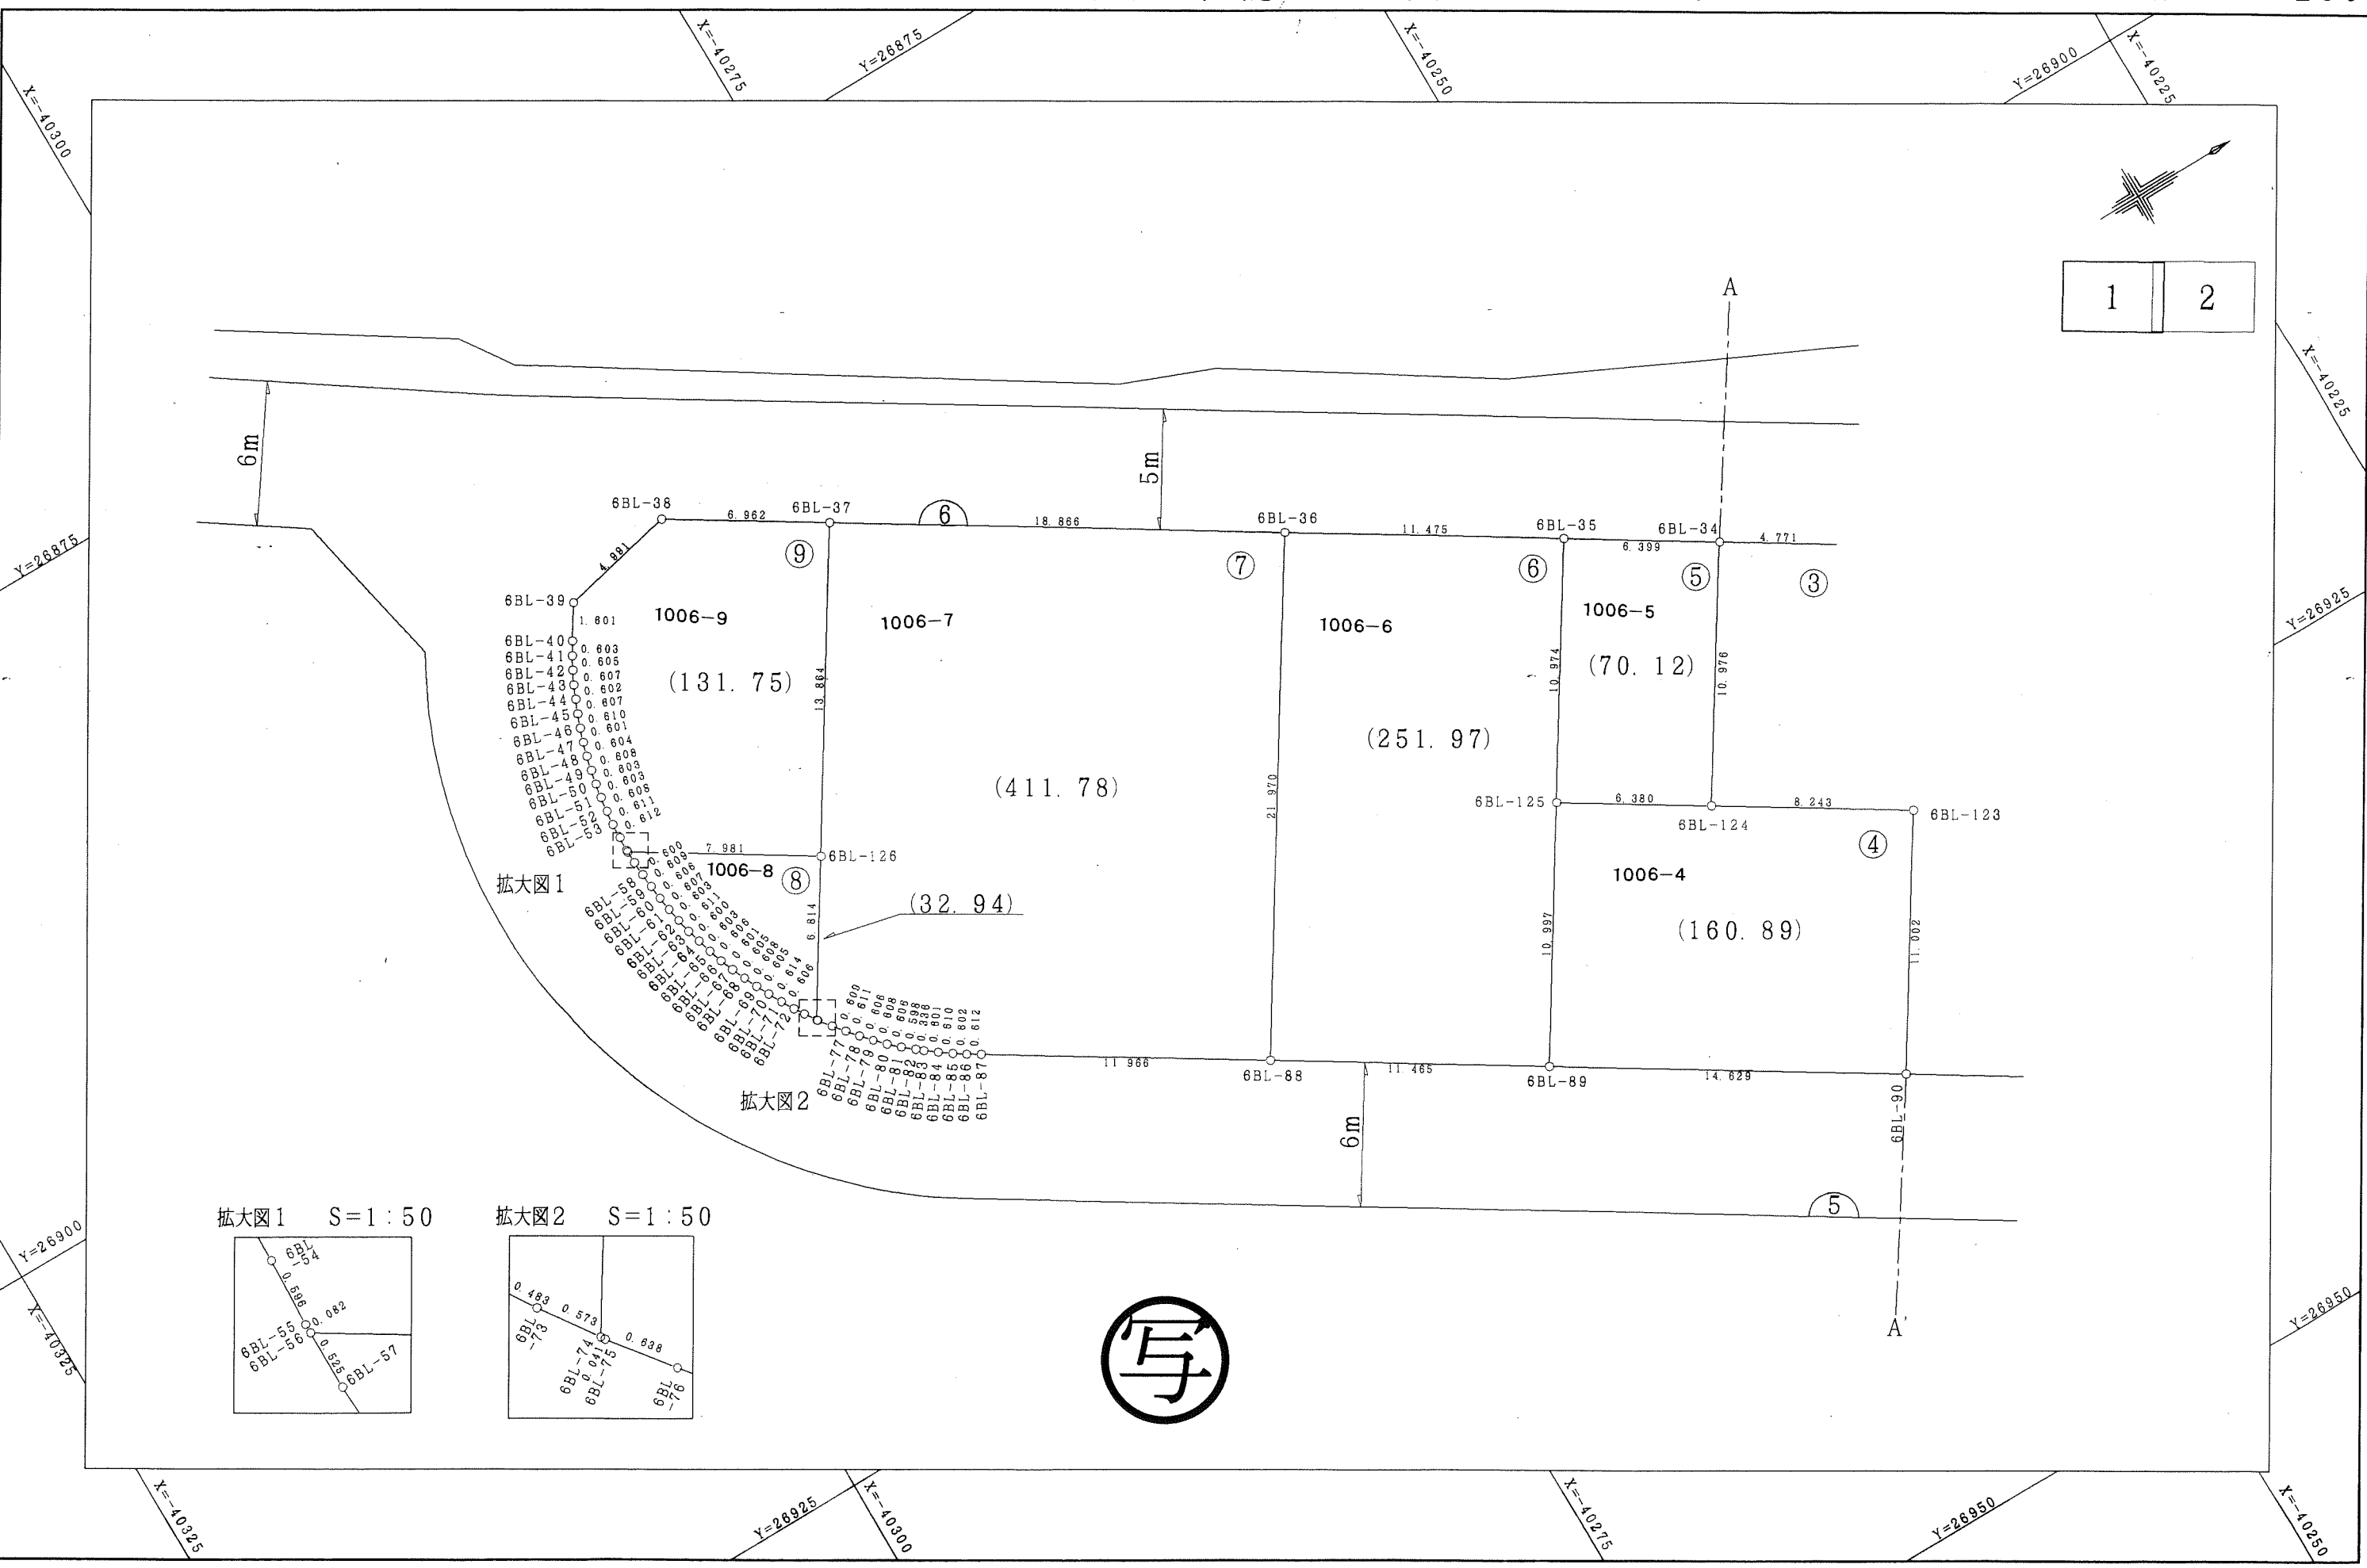

拡大図1 S=1:50

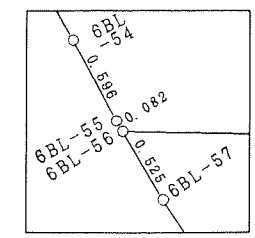

拡大図2 S=1:50

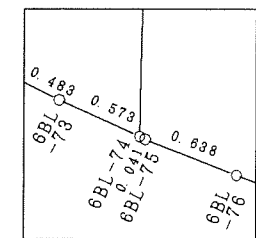

この画地出来形確認測量図は、当該土地区画整理組合が土地区画整理法第103条の規定に基づく換地処分時（H14.11.8）に伴い作成したものの写しです。（換地処分時に土地権利者に送付したものの写し）


# 千葉市若葉区源町第二土地区画整理事業

## 画地出来形確認測量図

縮尺 1:250


平成十四年二月作成

株式会社ちばとち調製

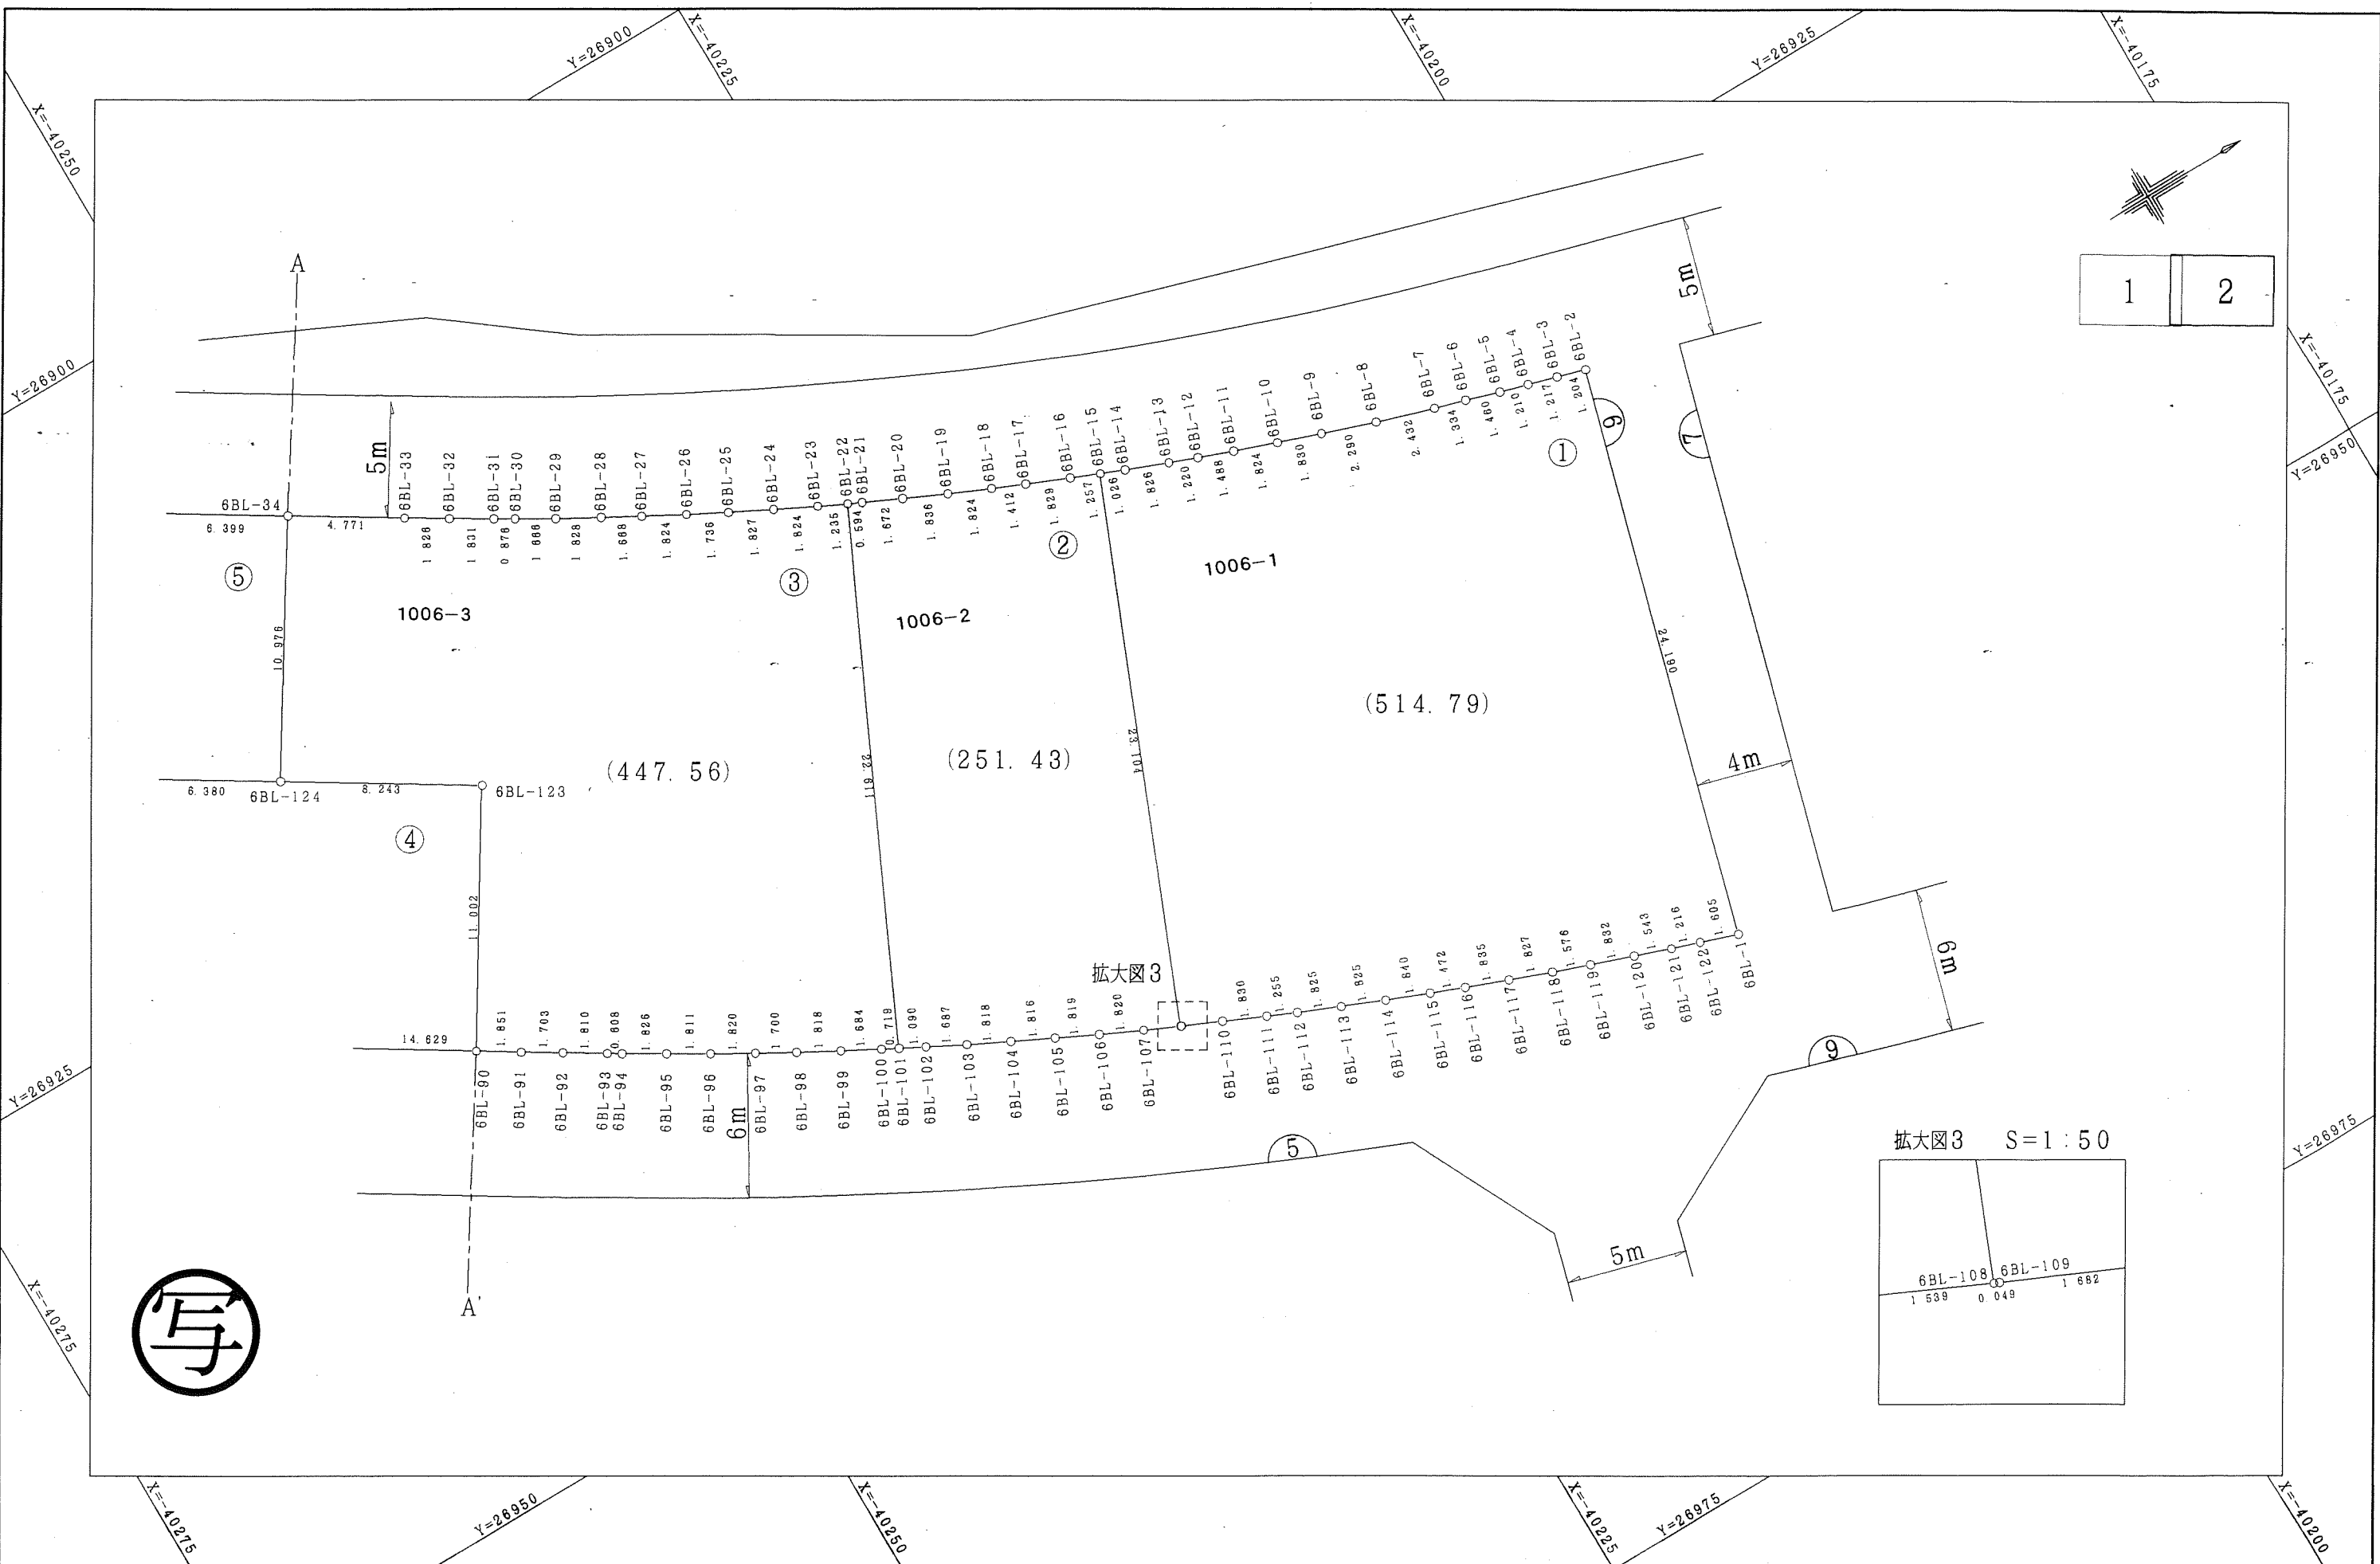

拡大図3

拡大図3 S=1:50

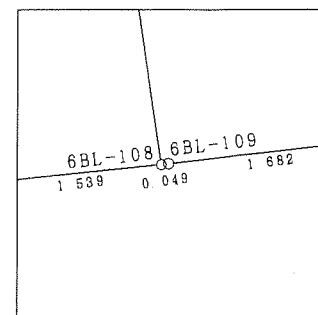


この画地出来形確認測量図は、当該土地区画整理組合が土地区画整理法第103条の規定に基づく換地処分時（H14.11.8）に伴い作成したものの写しです。（換地処分時に土地権利者に送付したものの写し）

千葉市若葉区源町第二土地区画整理組合

# 千葉市若葉区源町第二土地区画整理事業 画地出来形確認測量図

縮尺 1:250

平成十四年二月作成

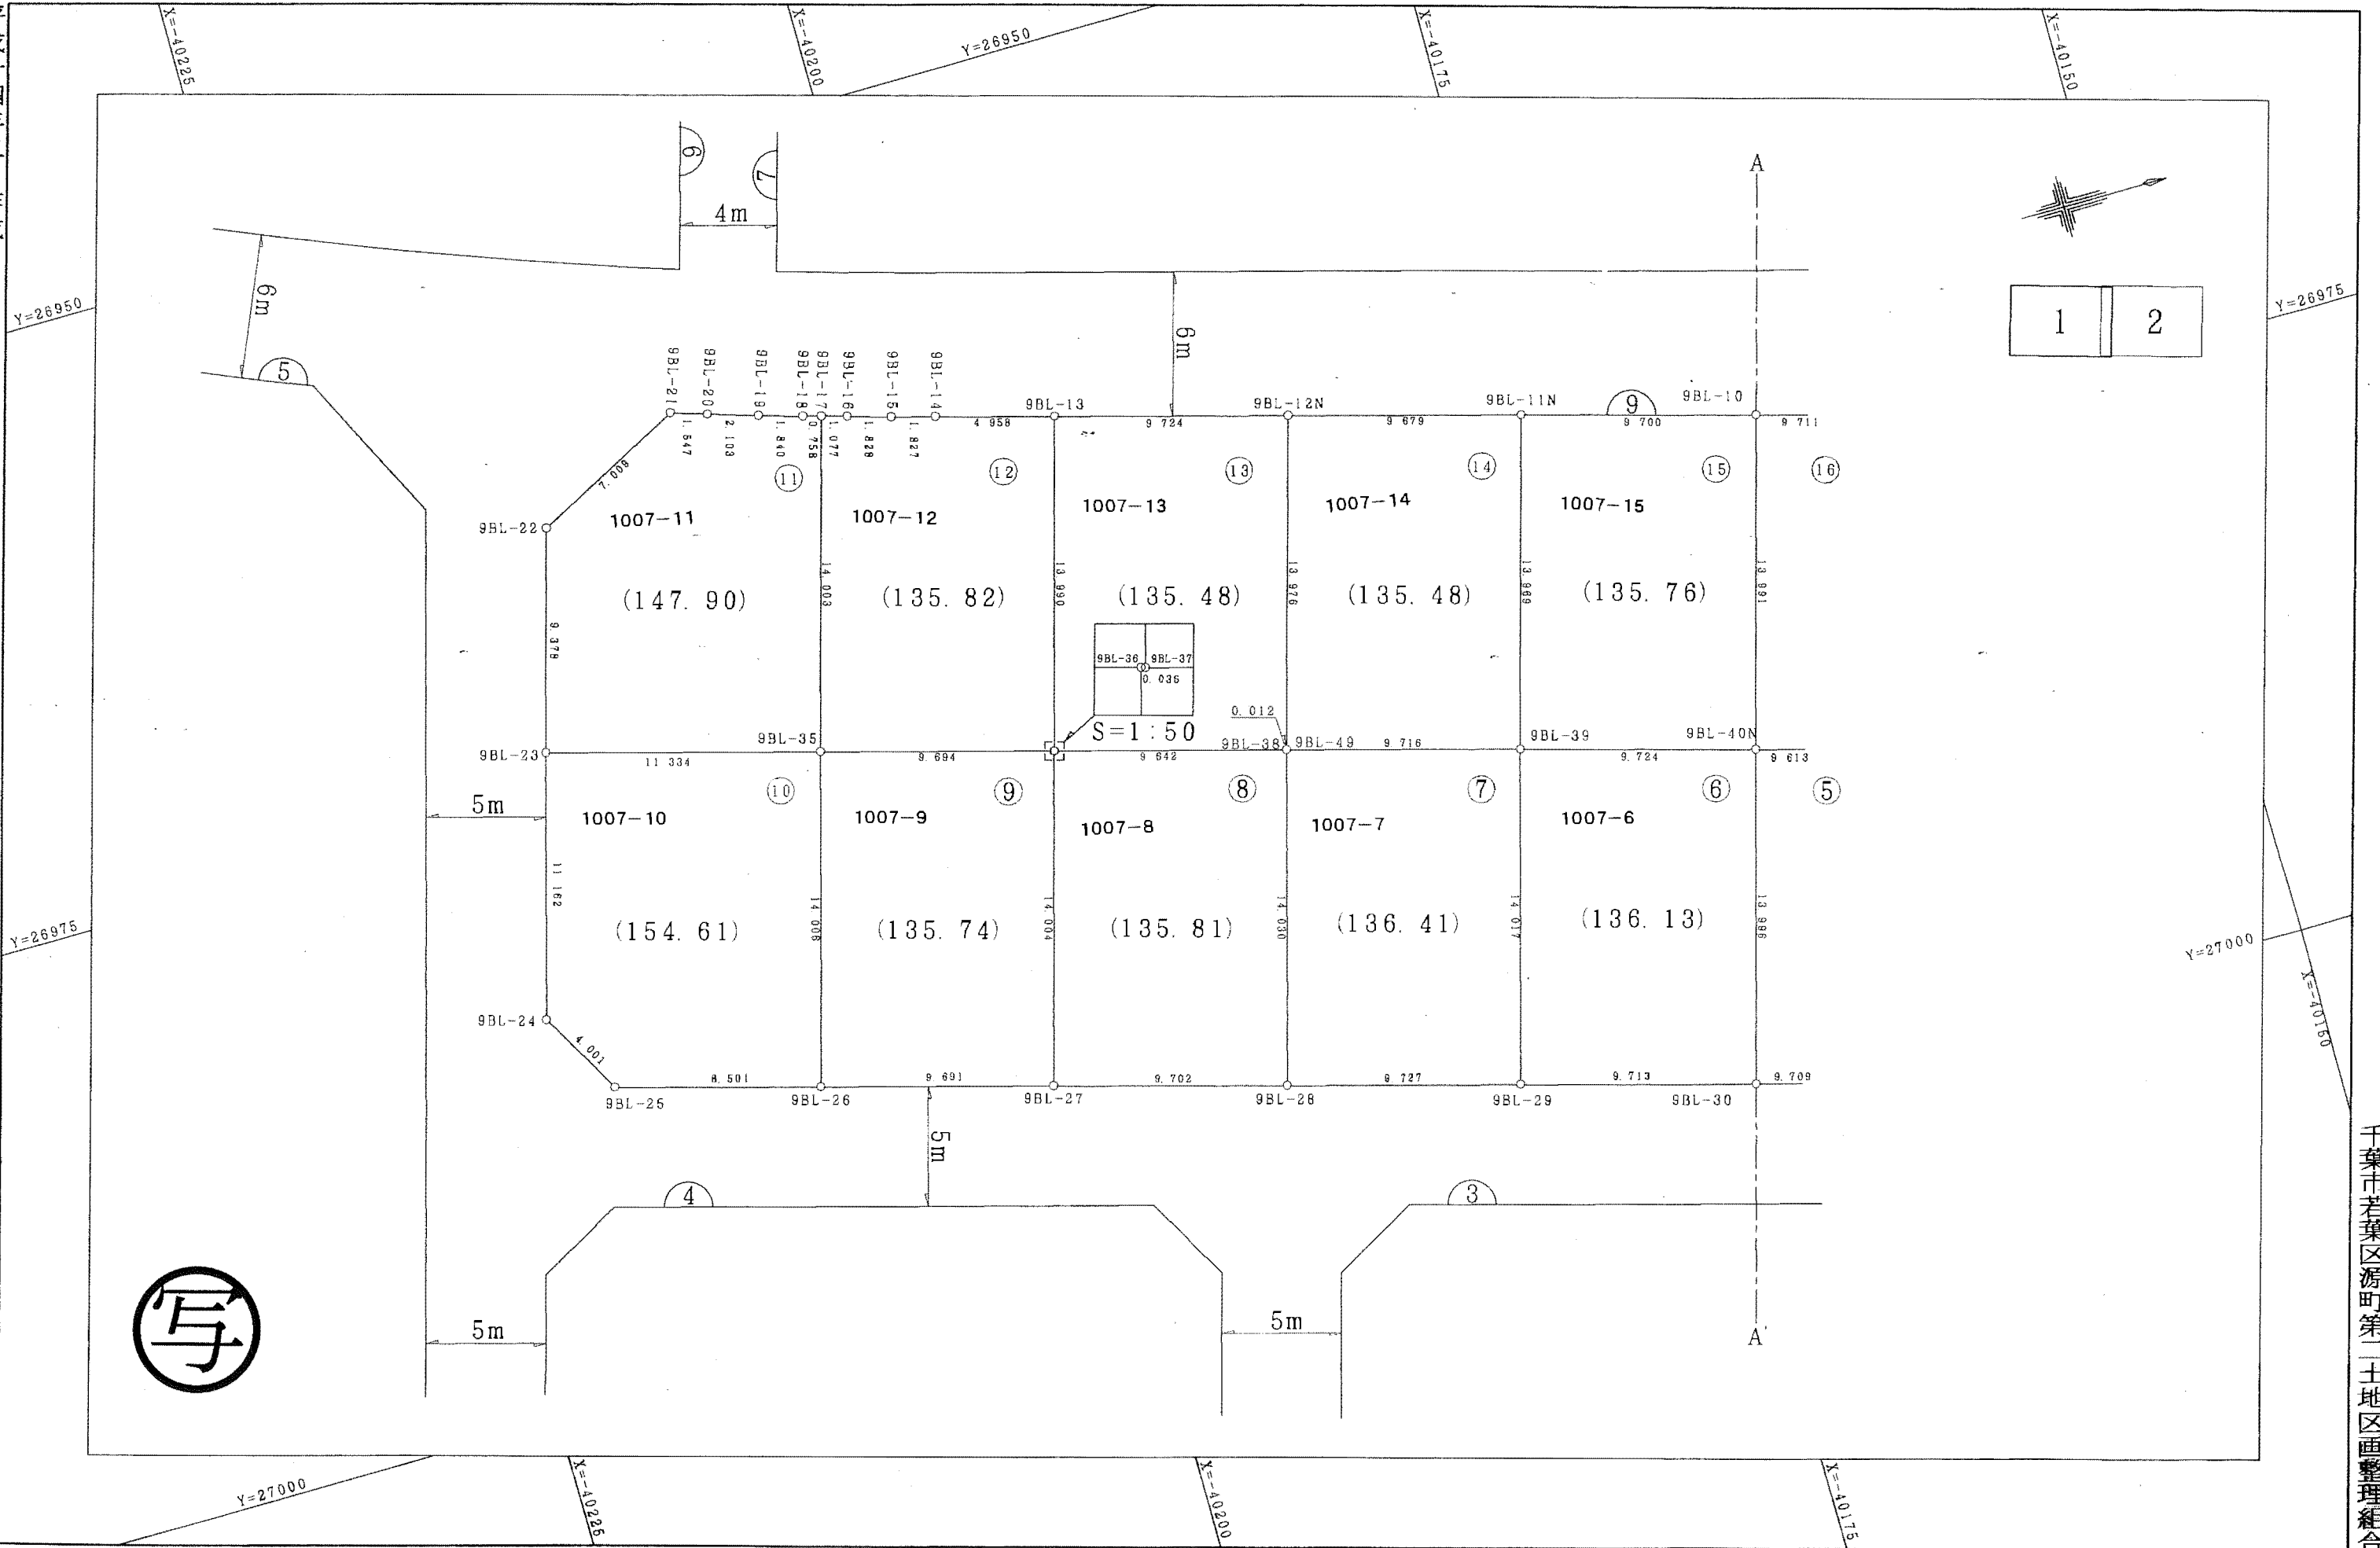

写

株式会社ちばとち調製

千葉市若葉区源町第二土地区画整理組合


この画地出来形確認測量図は、当該土地区画整理組合が土地区画整理法第103条の規定に基づく換地処分時（H14.11.8）に伴い作成したものの写しです。（換地処分時に土地権利者に送付したものの写し）

# 千葉市若葉区源町第二土地区画整理事業 画地出来形確認測量図

縮尺 1:250

平成十四年二月作成

株式会社ちばごち調製

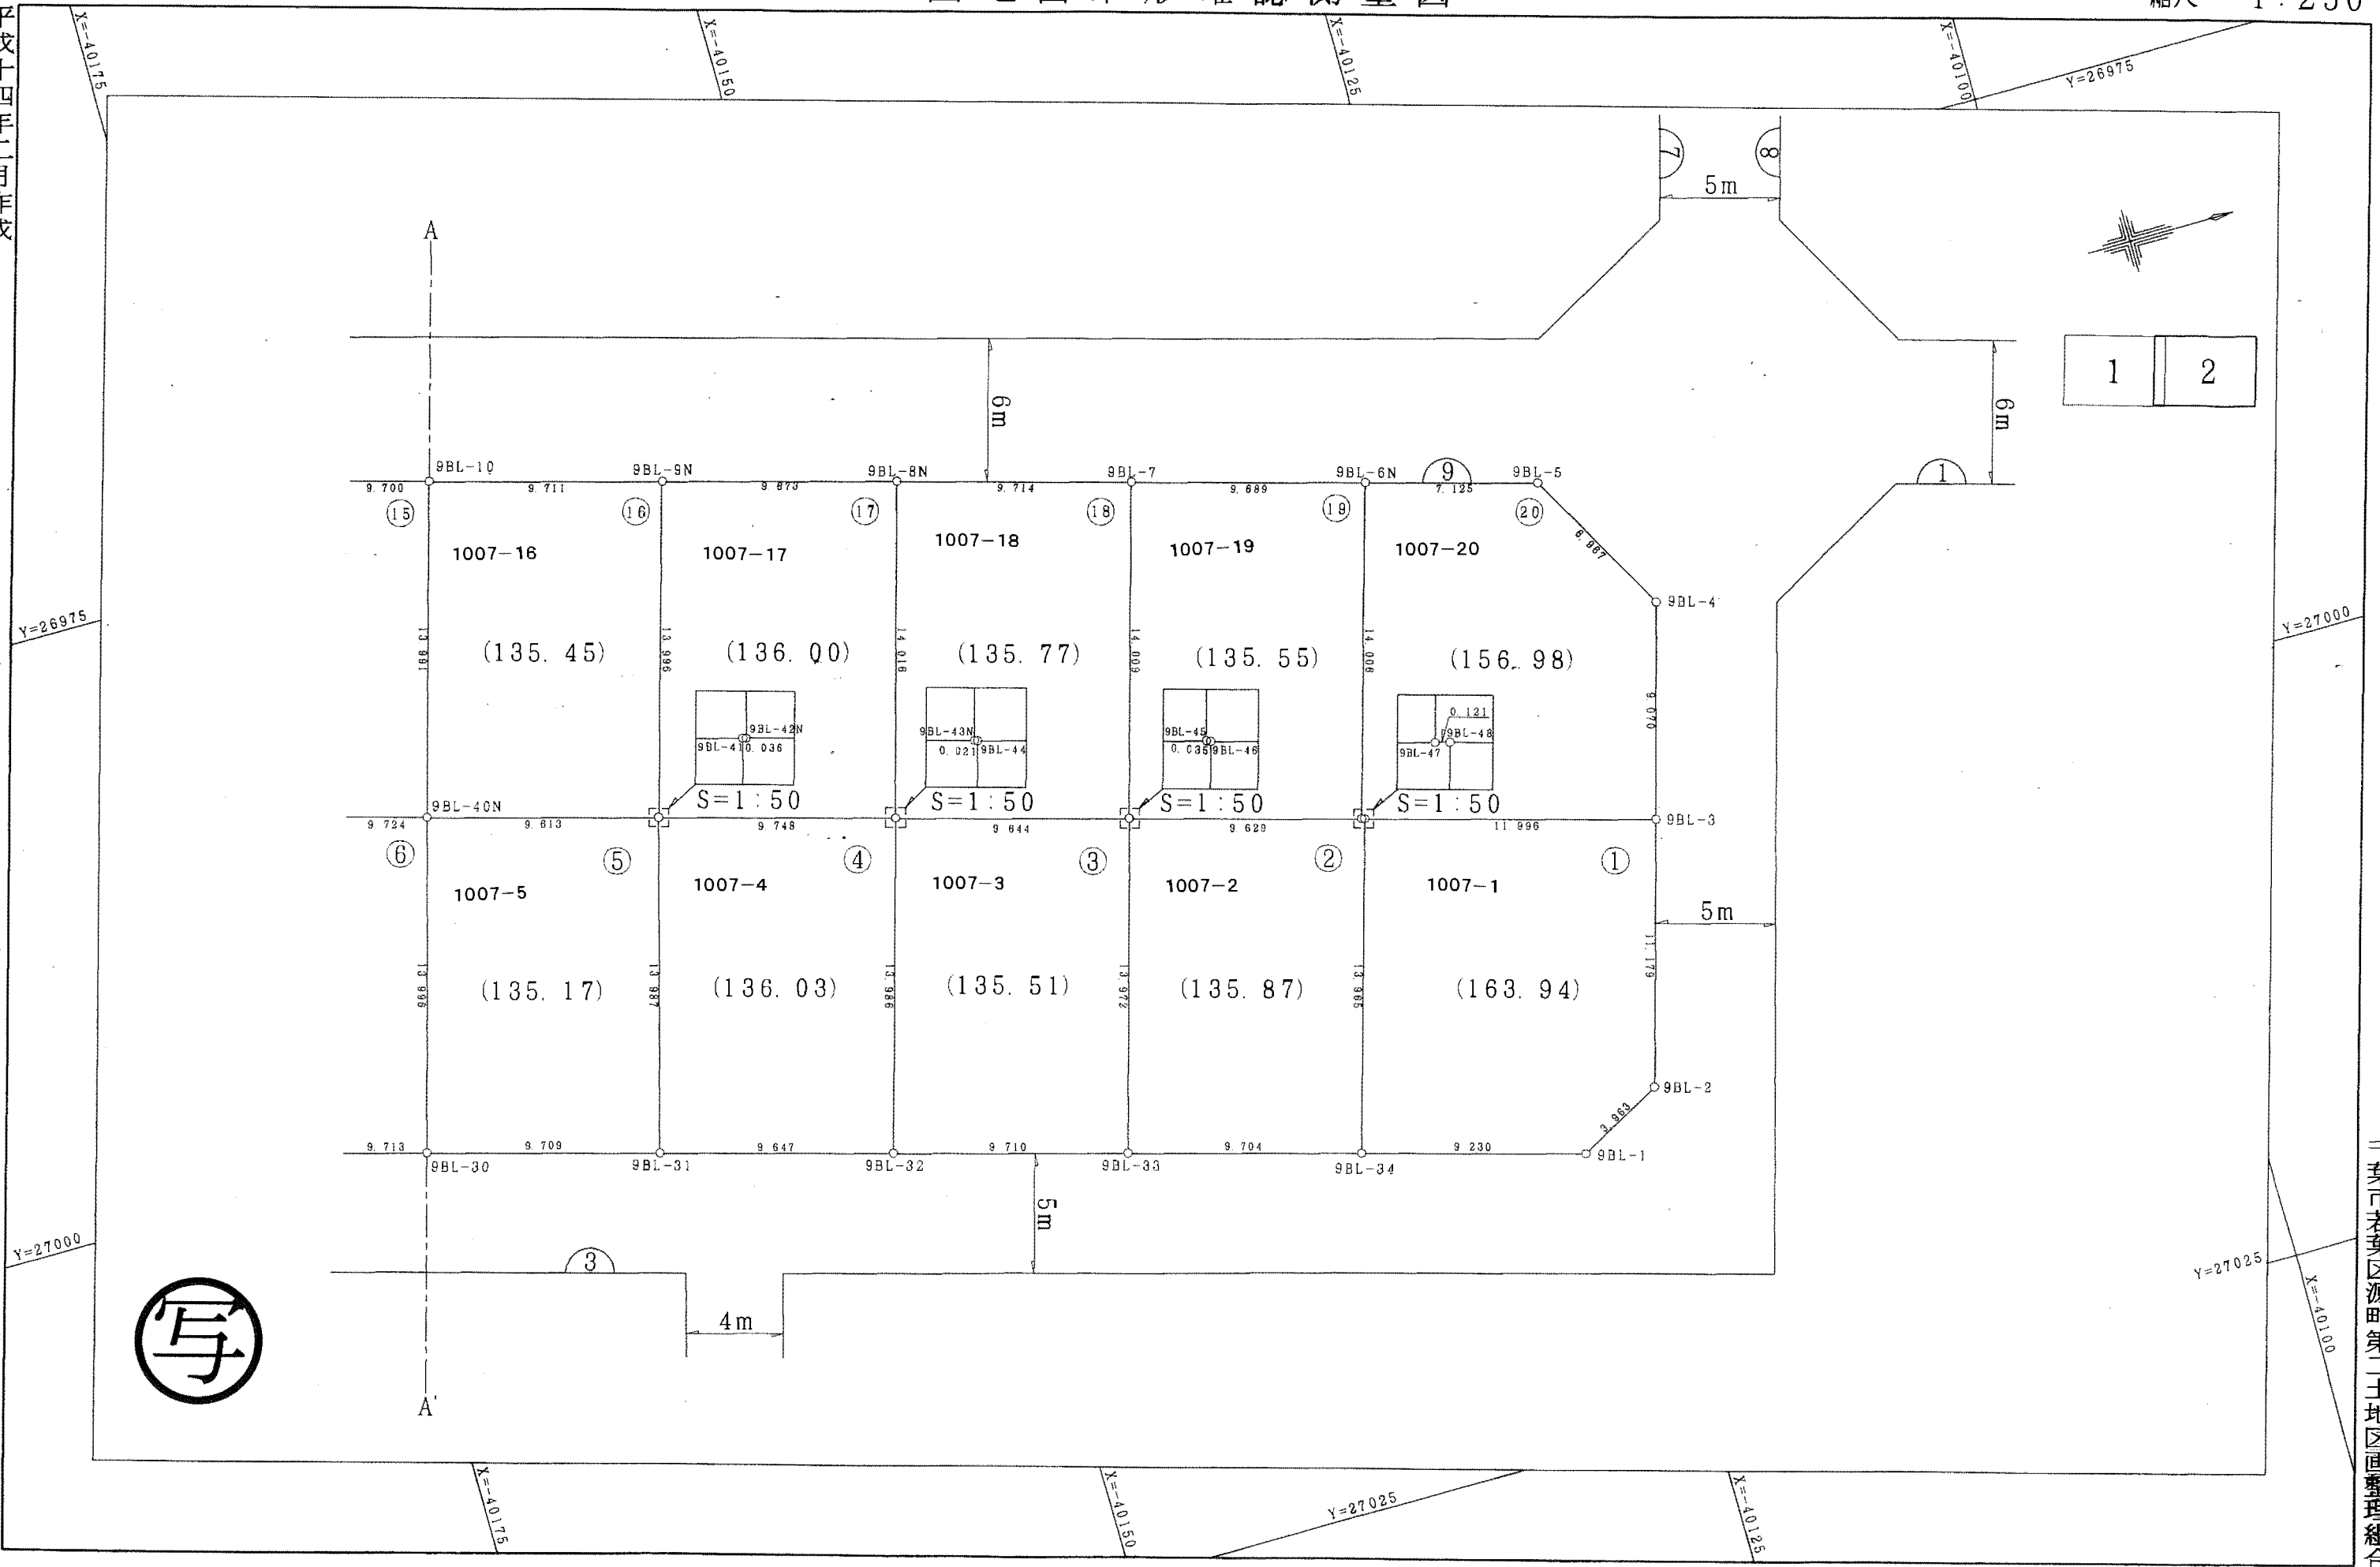


この画地出来形確認測量図は、当該土地区画整理組合が土地区画整理法第103条の規定に基づく換地処分時（H14.11.8）に伴い作成したものの写しです。（換地処分時に土地権利者に送付したものの写し）

千葉市若葉区源町第二土地区画整理組合

# 千葉市若葉区源町第二土地区画整理事業 画地出来形確認測量図

縮尺 1:250

平成十四年二月作成

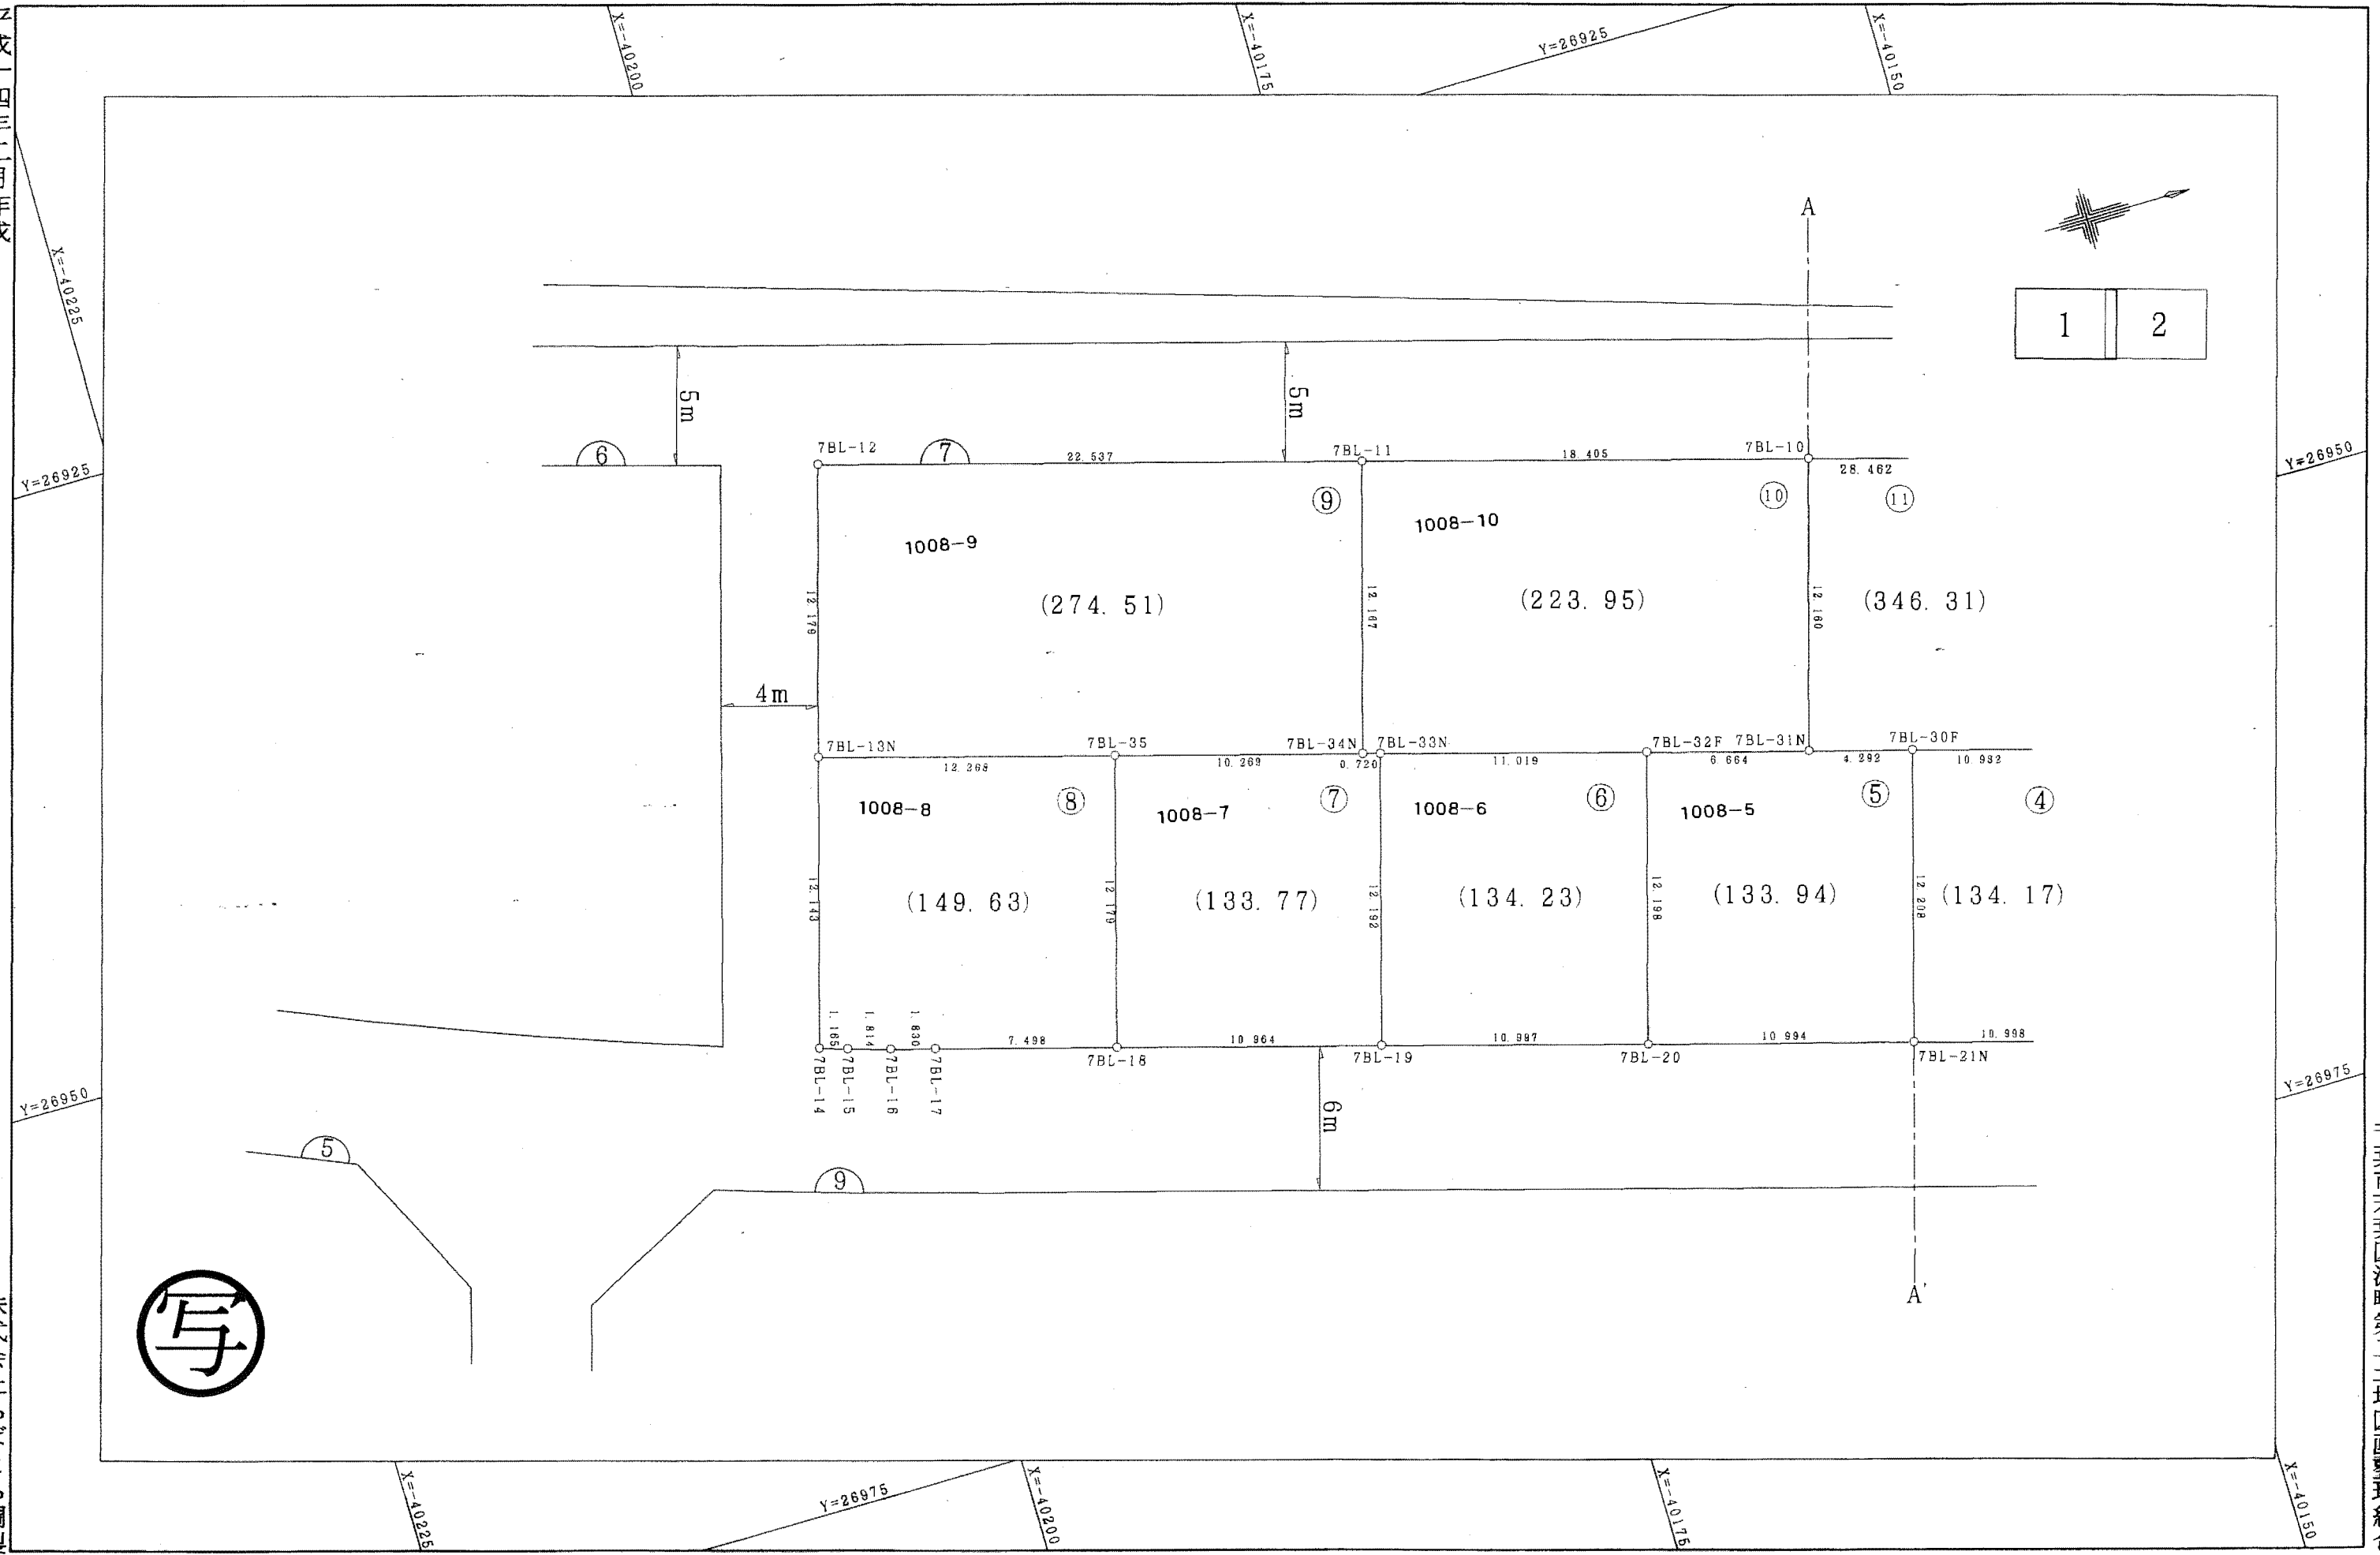

株式会社ちばとち調製

千葉市若葉区源町第二土地区画整理組合

この画地出来形確認測量図は、当該土地区画整理組合が土地区画整理法第103条の規定に基づく換地処分時（H14.11.8）に伴い作成したものの写しです。（換地処分時に土地権利者に送付したものの写し）



