


造形施設平面図

S=1:2000

(S=1:4000)

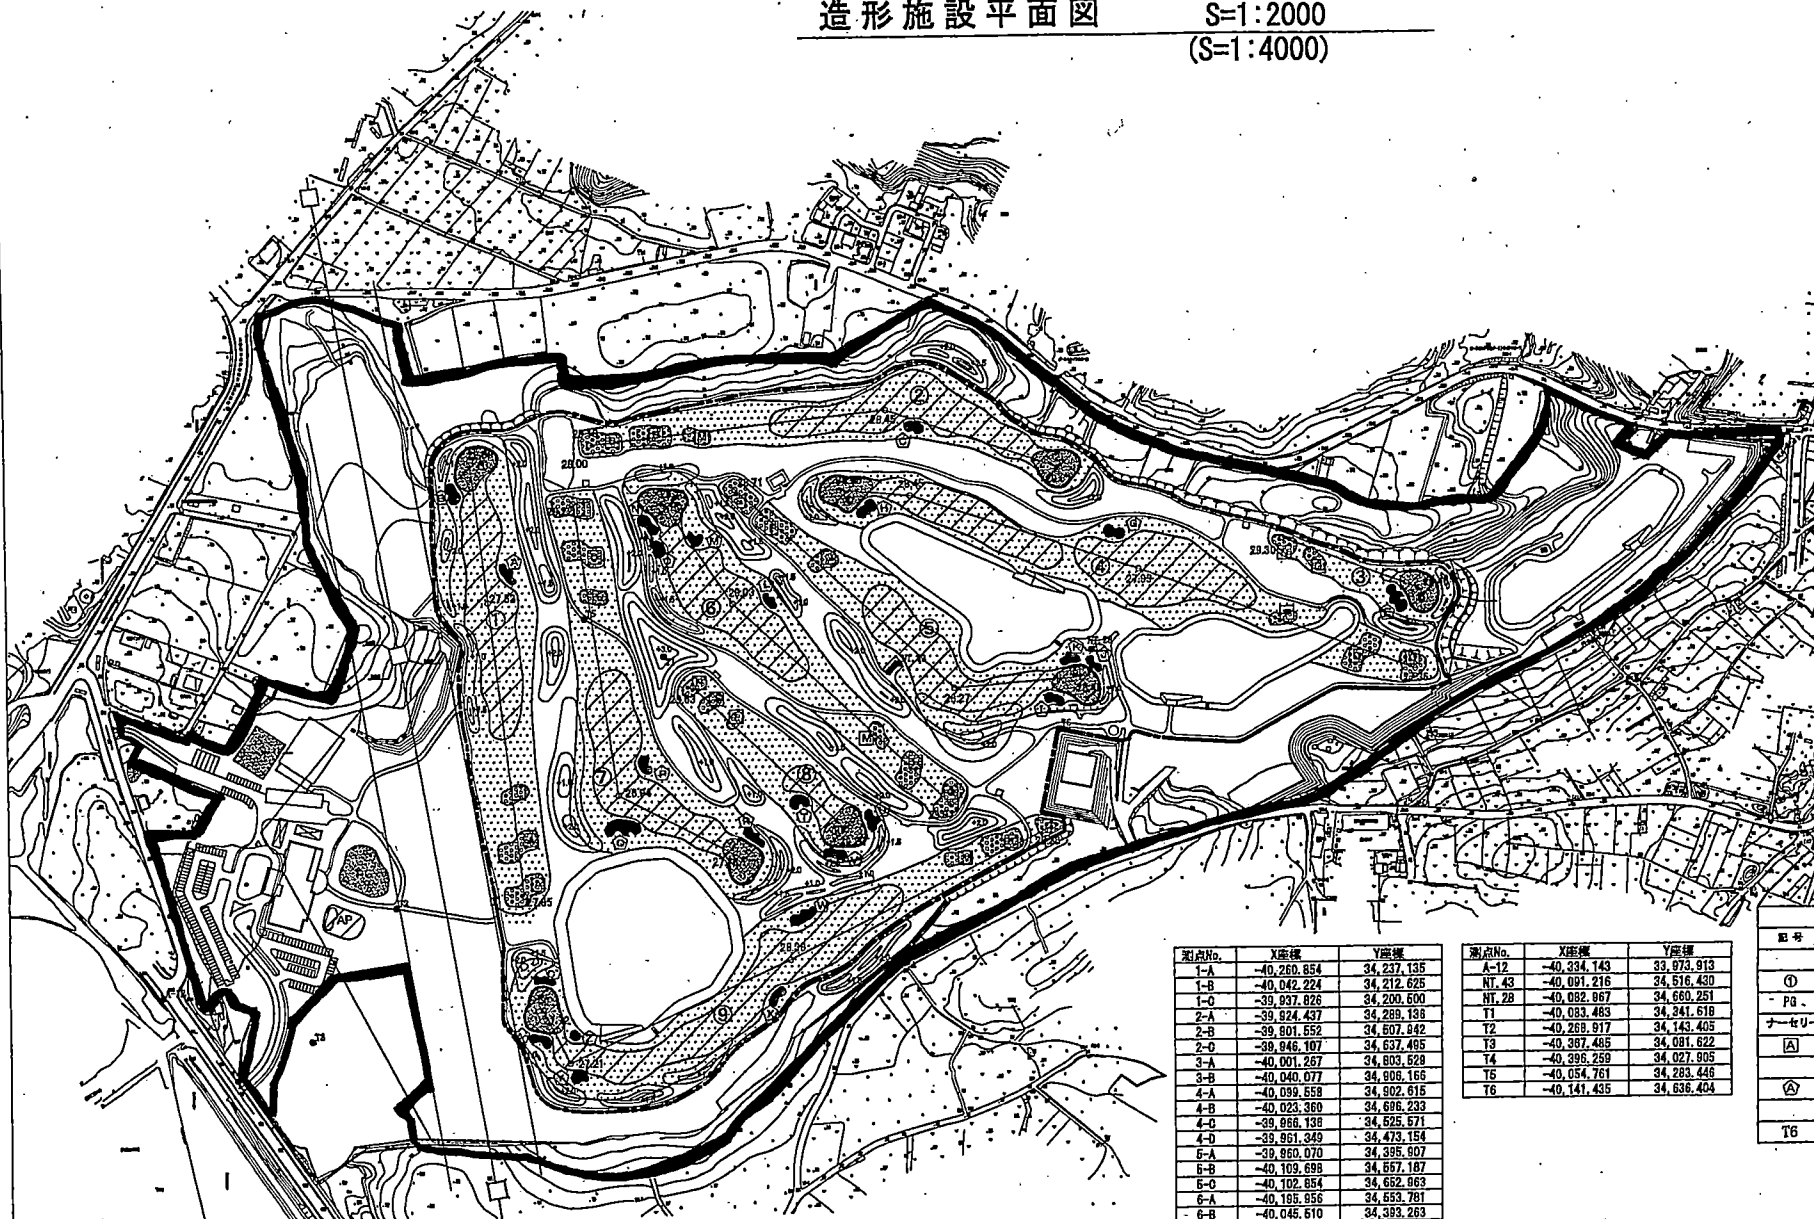

測点No.	X座標	Y座標
1-A	-40,260,854	34,237,135
1-B	-40,042,224	34,212,625
1-C	-39,937,826	34,200,600
2-A	-39,924,437	34,289,188
2-B	-39,801,552	34,607,942
2-C	-39,846,107	34,637,485
3-A	-40,001,267	34,803,829
3-B	-40,040,077	34,806,166
4-A	-40,099,558	34,802,615
4-B	-40,023,360	34,696,233
4-C	-39,866,136	34,525,571
4-D	-39,851,349	34,473,154
5-A	-39,869,070	34,395,907
5-B	-40,109,699	34,567,167
5-C	-40,102,854	34,652,063
6-A	-40,105,856	34,553,781
6-B	-40,045,510	34,383,263
6-C	-39,869,494	34,342,441
7-A	-39,868,363	34,276,124
7-B	-40,188,135	34,307,356
7-C	-40,236,910	34,400,026
8-A	-40,106,543	34,382,950
8-B	-40,213,502	34,475,442
8-A	-40,213,353	34,630,371
9-B	-40,311,450	34,433,452
9-C	-40,385,618	34,269,443
9-D	-40,346,066	34,250,097

測点No.	X座標	Y座標
A-12	-40,394,743	33,973,913
NT_43	-40,091,216	34,516,430
NT_28	-40,082,867	34,660,251
T1	-40,083,483	34,341,618
T2	-40,269,917	34,143,405
T3	-40,367,485	34,081,622
T4	-40,395,259	34,027,905
T5	-40,054,761	34,283,446
T6	-40,141,435	34,636,404

凡例			
記号	表示	名称	備考
	[Hatched Box]	緑地エリア	
①	[Green Box]	グリーン	
PG	[Green Box]	練習グリーン	
ナセーリ	[Green Box]	ナセーリ	
[A]	[Green Box]	ティグラウンド	
	[Green Box]	フェアウェイ	
[A]	[Green Box]	バンカー	
	[Green Box]	ラフウェイ	
T6	[Green Box]	基準点	

完成図	
平成18年度	
工事名	市民ゴルフ場(仮称)コース整備工事
工事箇所	千葉市若葉区下田町・谷町地内
図面種別	造形施設平面図
図面番号	全103葉の内第4号
縮尺	1/2000 内容表示
千葉市建設局建設部 造形施設課	
課長	設計者氏名