




図面番号	図名	縮尺	作成	確認
29-1	全29葉ノ内第1号			
29-2	千葉市水道局			
29-3				
29-4				
29-5				
29-6				
29-7				
29-8				
29-9				
29-10				
29-11				
29-12				
29-13				
29-14				
29-15				
29-16				
29-17				
29-18				
29-19				
29-20				
29-21				
29-22				
29-23				
29-24				
29-25				
29-26				
29-27				
29-28				
29-29				

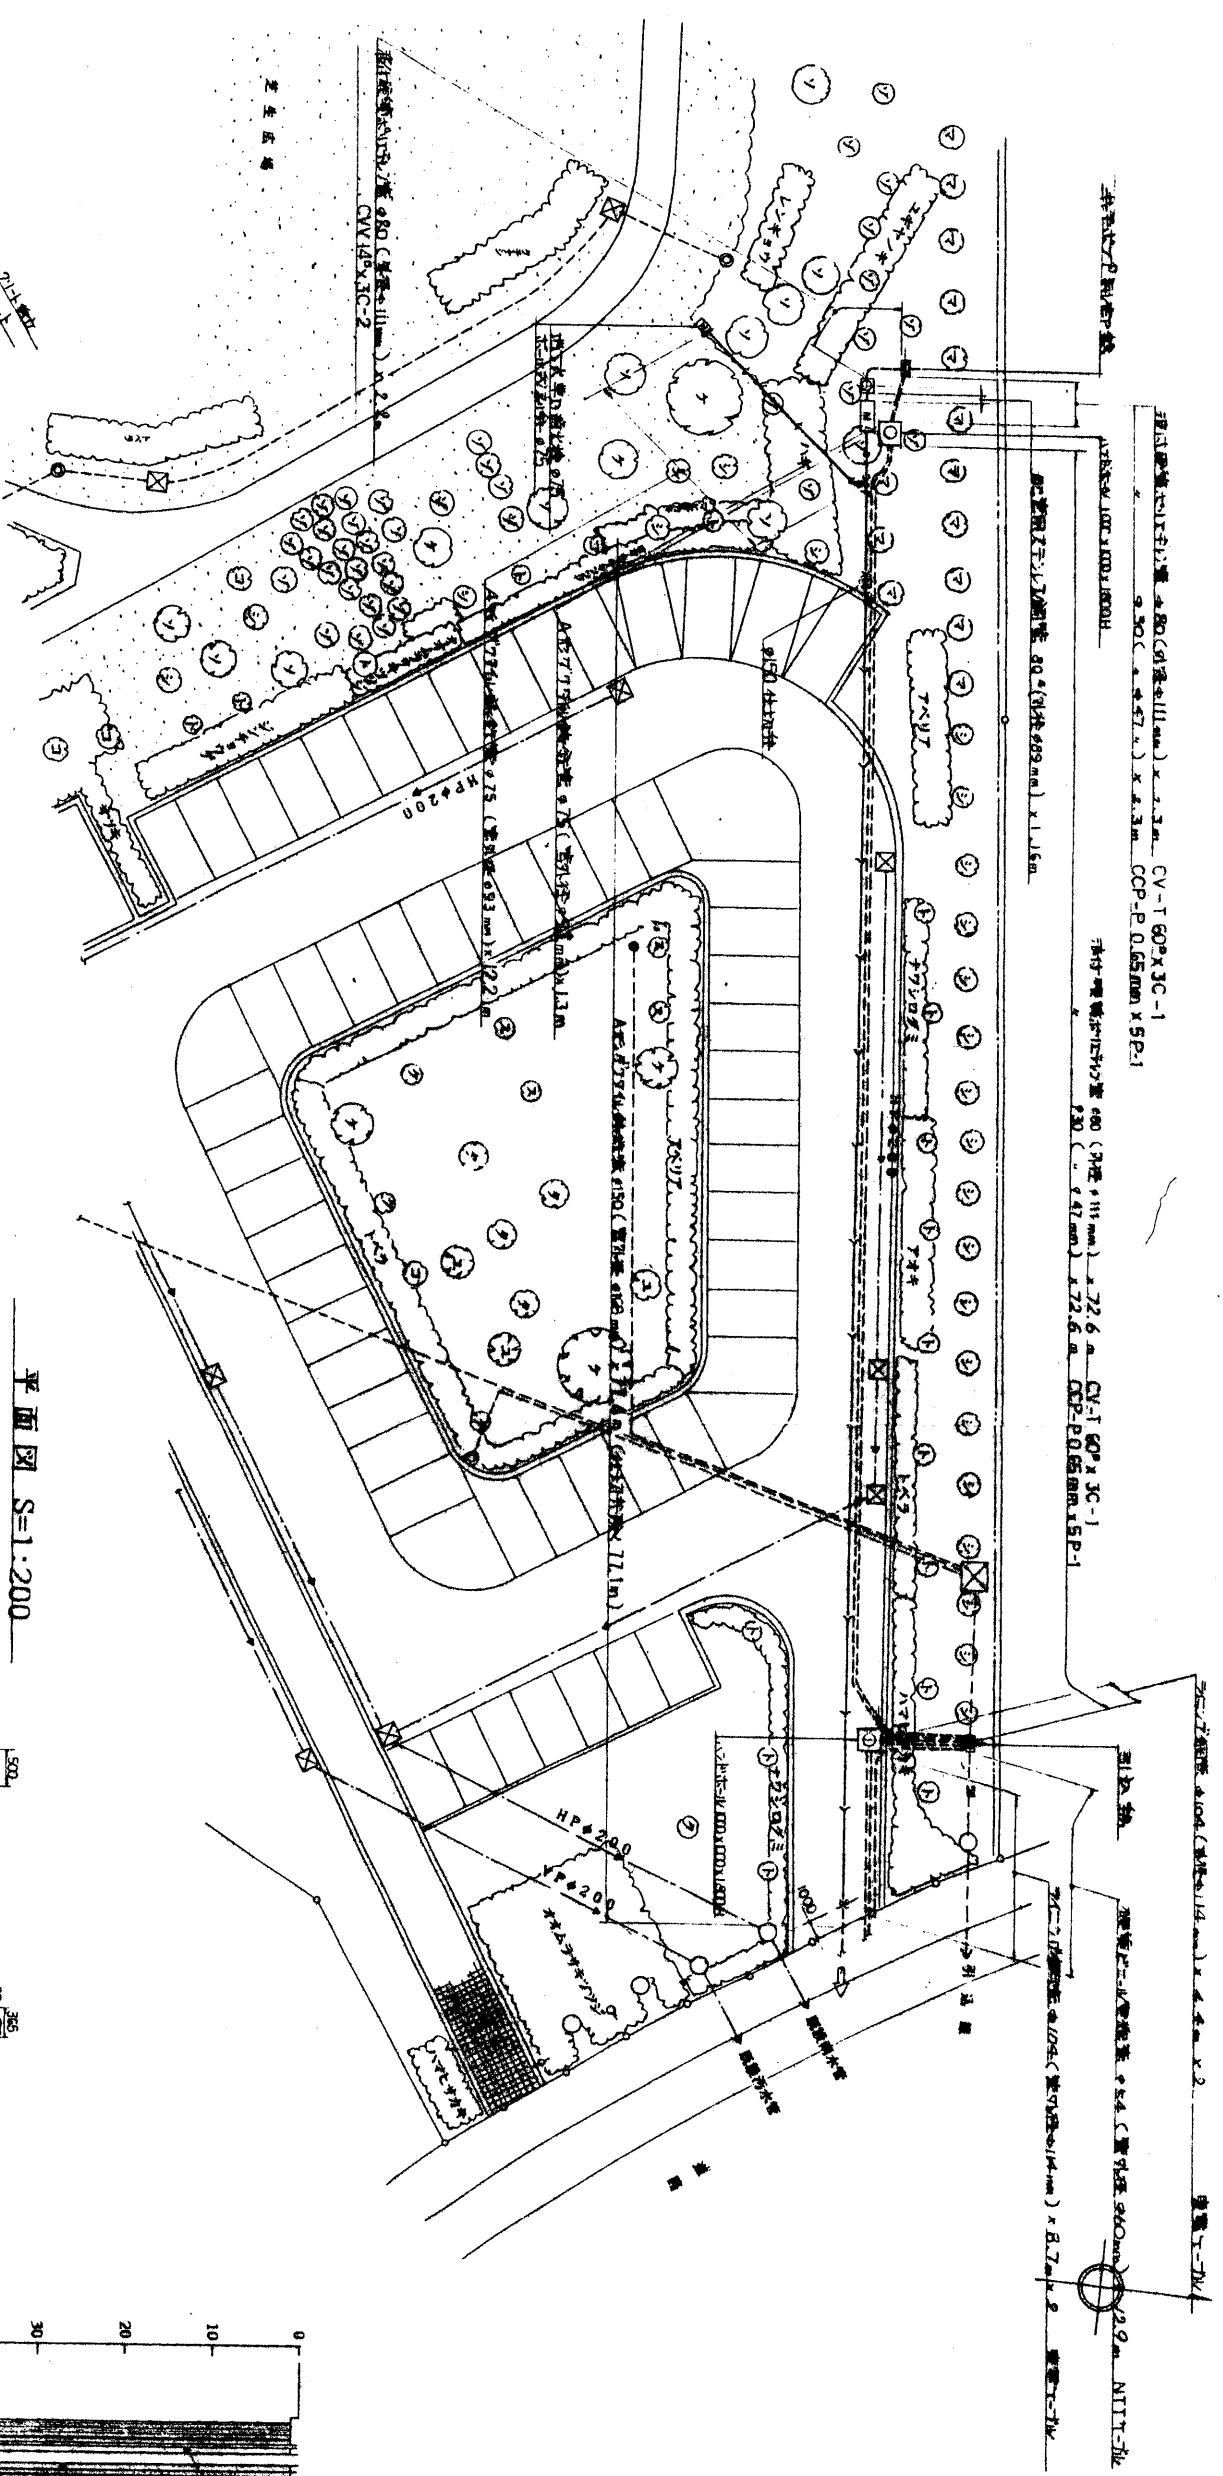


平面図 S=1:200

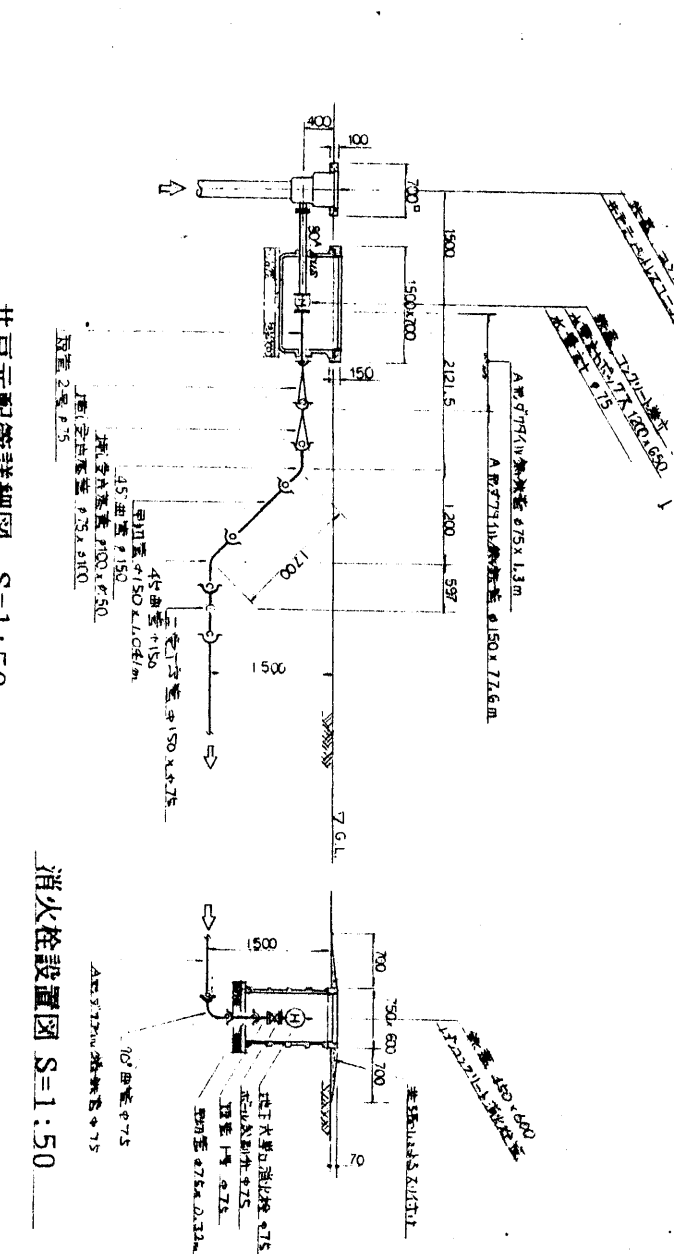


井戸元配管詳細図 S=1:50

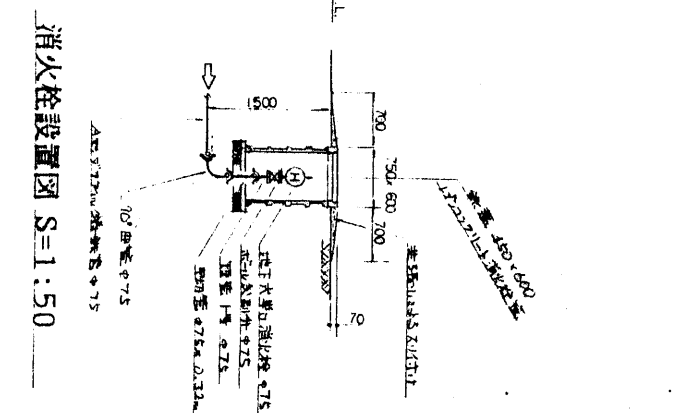


消火栓設置図 S=1:50

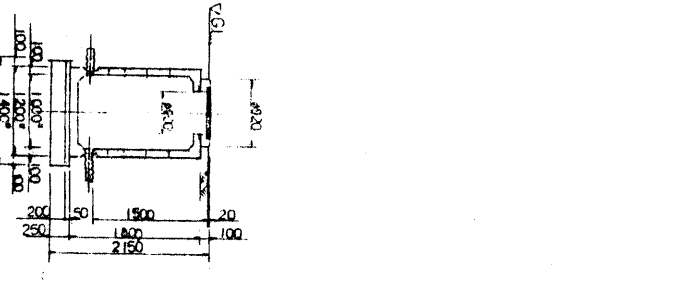

井戸ポンプ制御盤 S=1:50

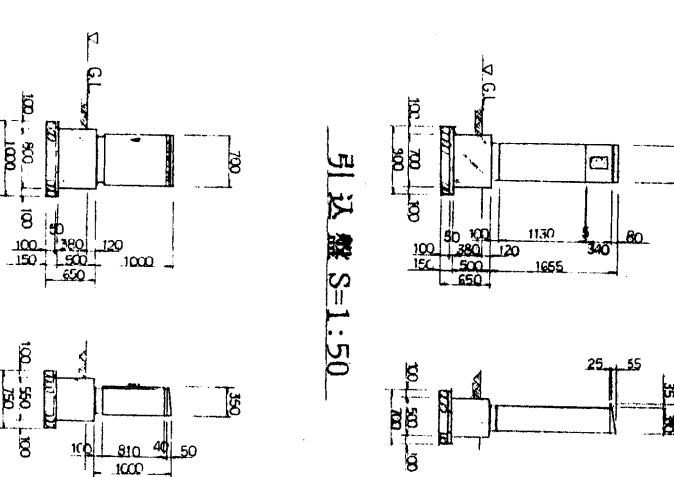


引込盤 S=1:50

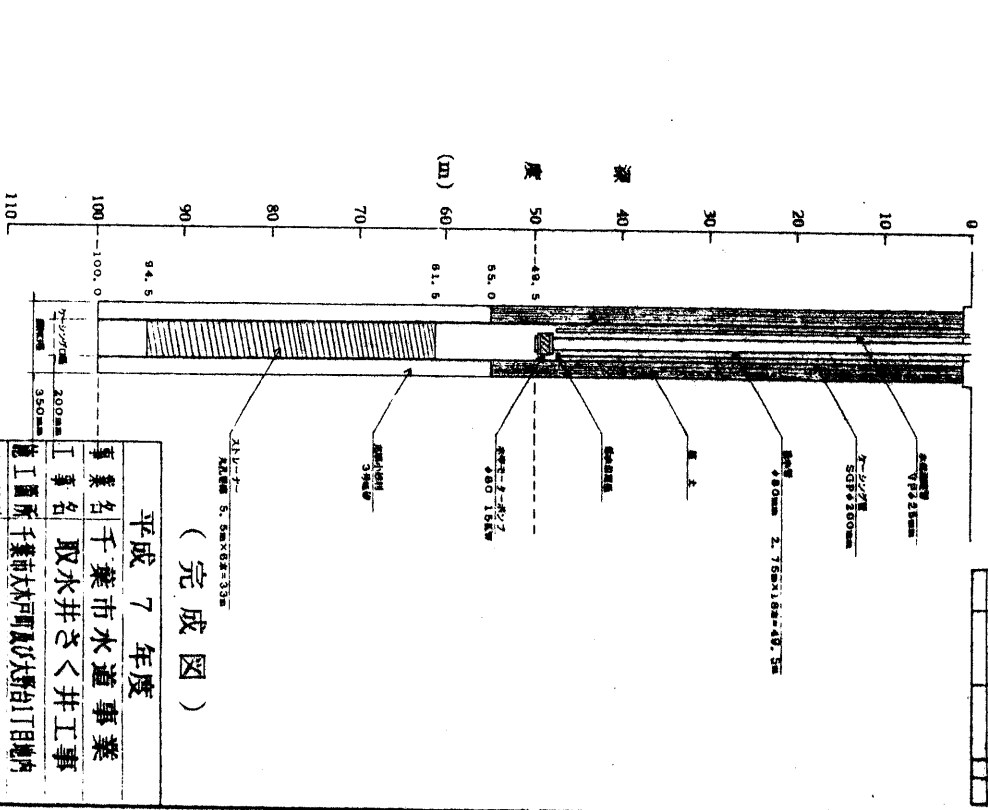

さく井仕上図



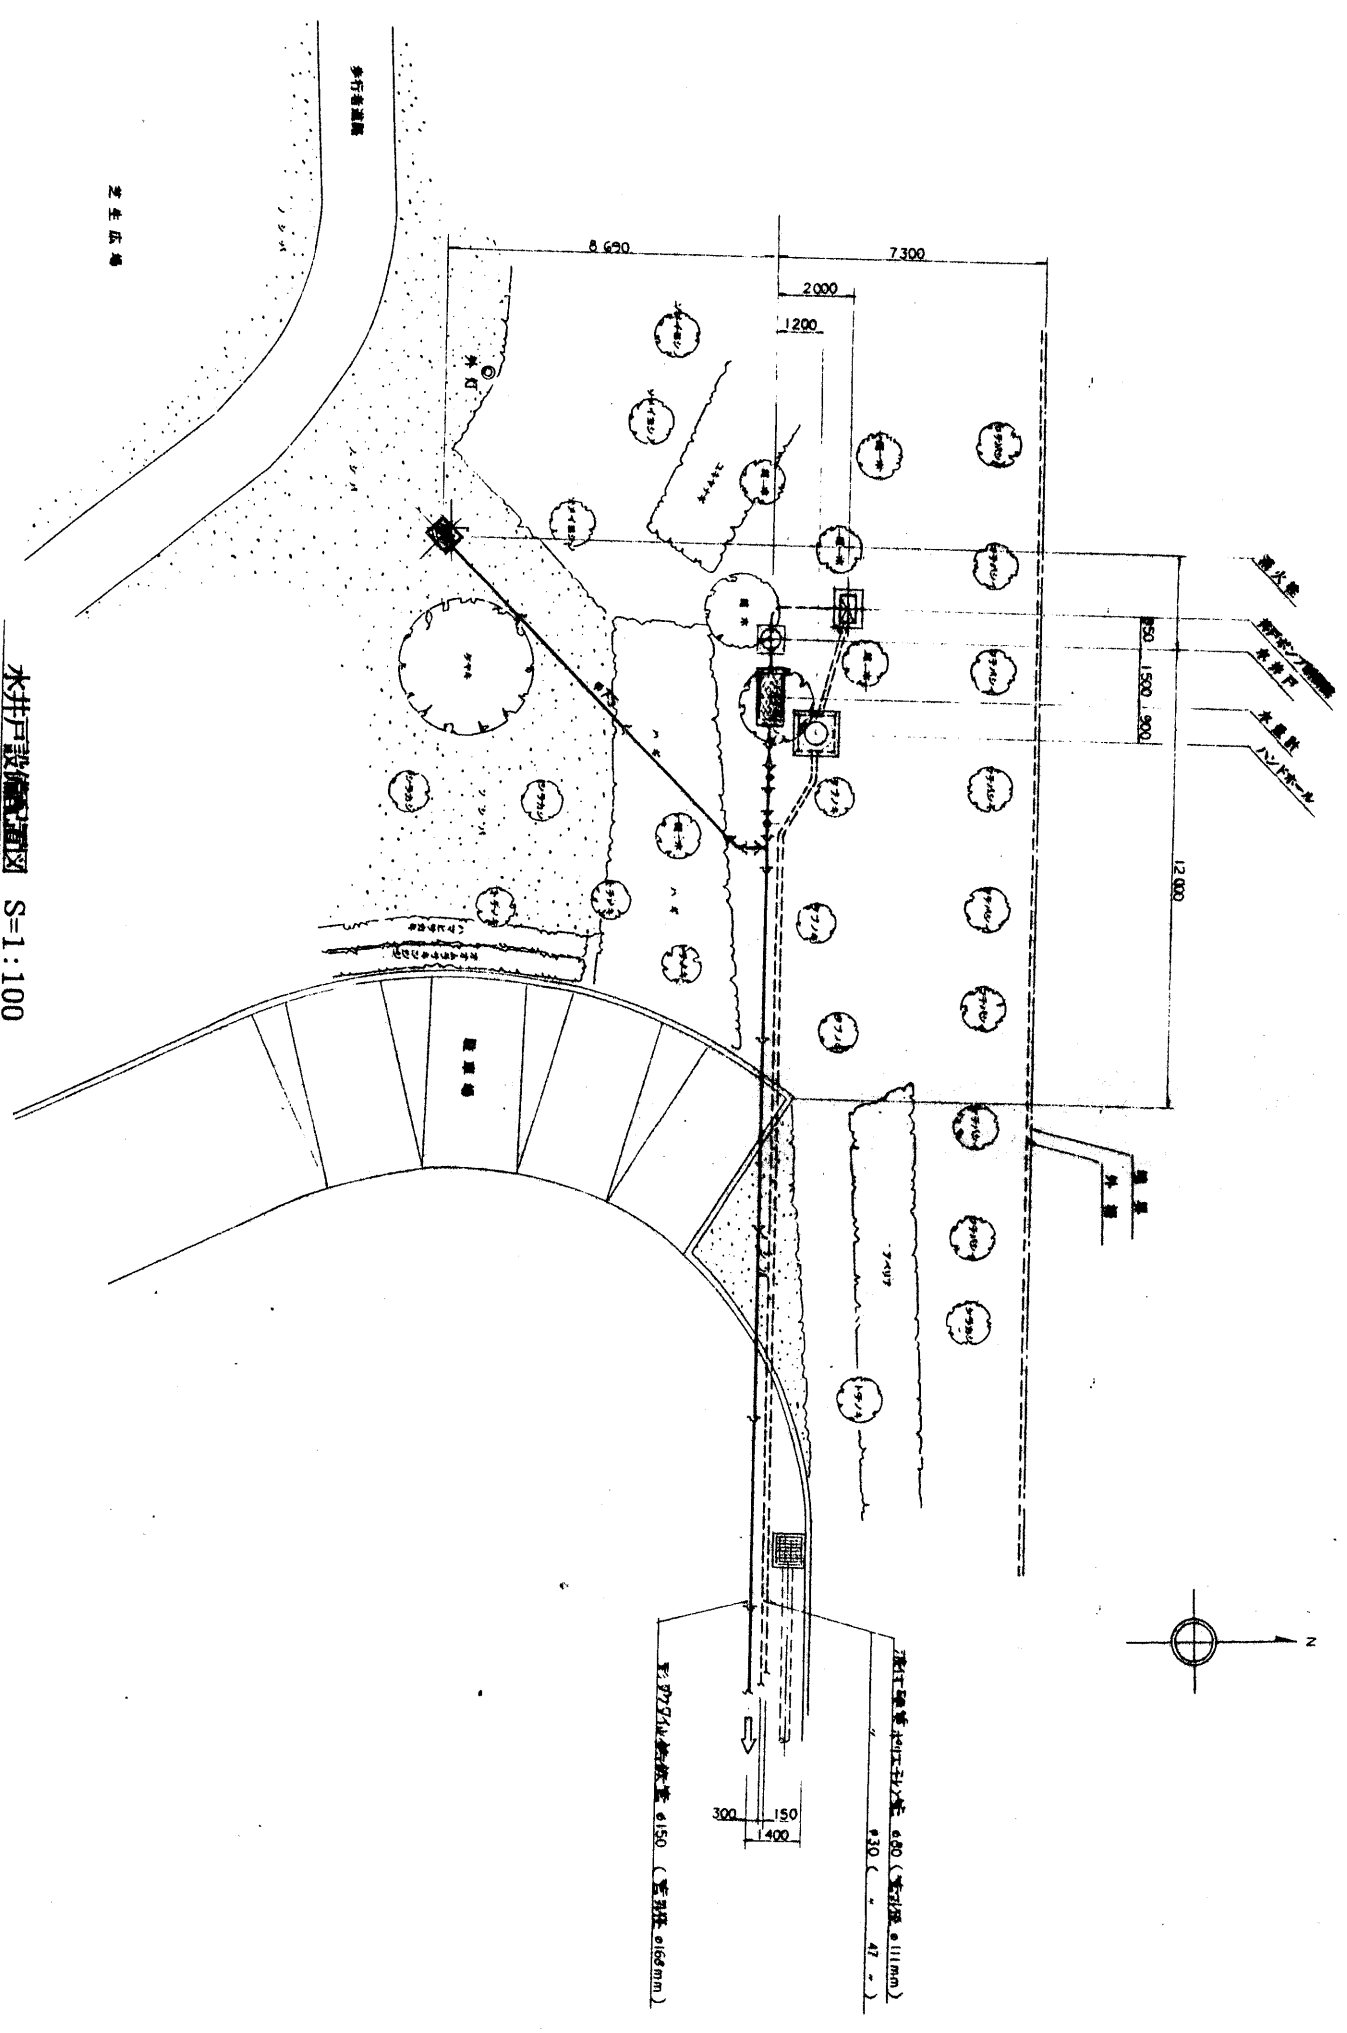


水井設備配置図 S=1:100

(完成図)

平成 7 年度	事業名
千葉市水道事業	取水井さく井工事
実施箇所	千葉市大木戸町境内
図面番号	井戸口の位置、設置図
縮尺	図示
図面番号	全 29 葉ノ内第 2 号
千葉市水道局	

坑口装置構造図 (CULTURE)

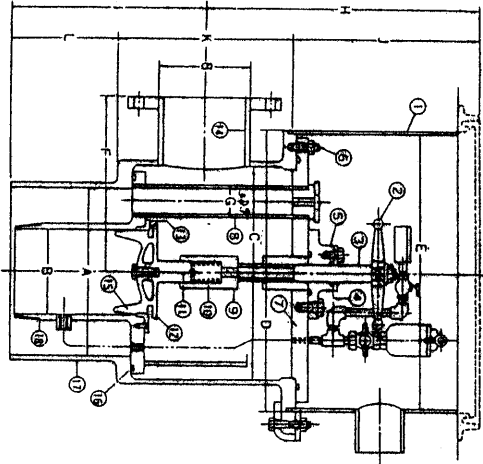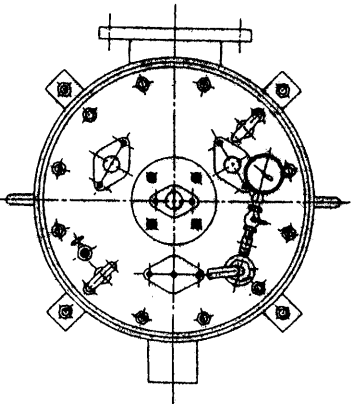



鉄蓋 (WPM-A1)

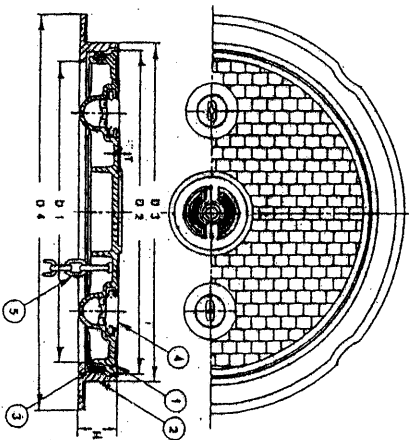





装置MR-4L-10L
上蓋MR-4-400AM
下蓋MR-4-300DM

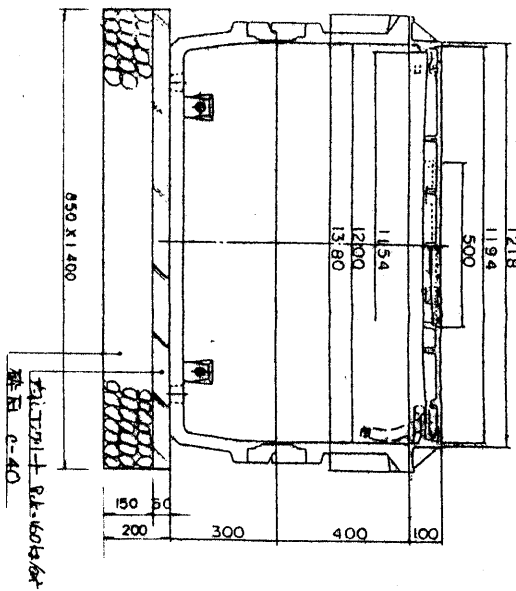

MR-4L-10L

MR-4-400AM



MR-4-300DM

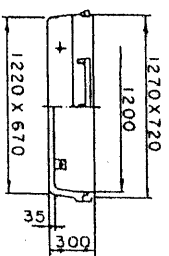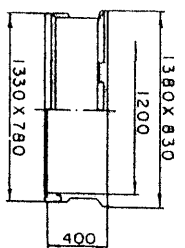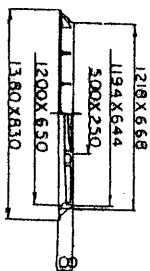

(完成図)

平成 7 年度	
事業名	千葉市水道事業
工事名	取水井さく井工事
施工場所	千葉市大木戸町地内
図面番号	坑口装置構造図、取水装置構造図
縮尺	Free
図面番号	全 25 葉ノ内第 4 号
千葉市水道局	


井戸元側配管管割区

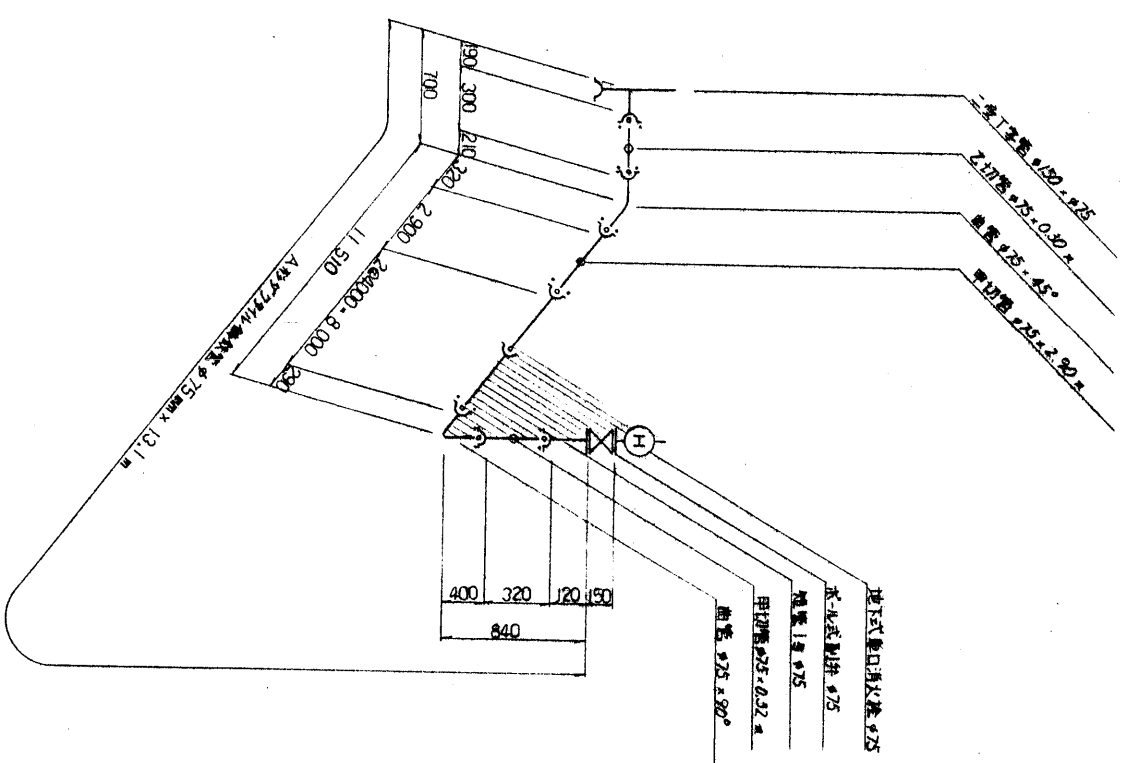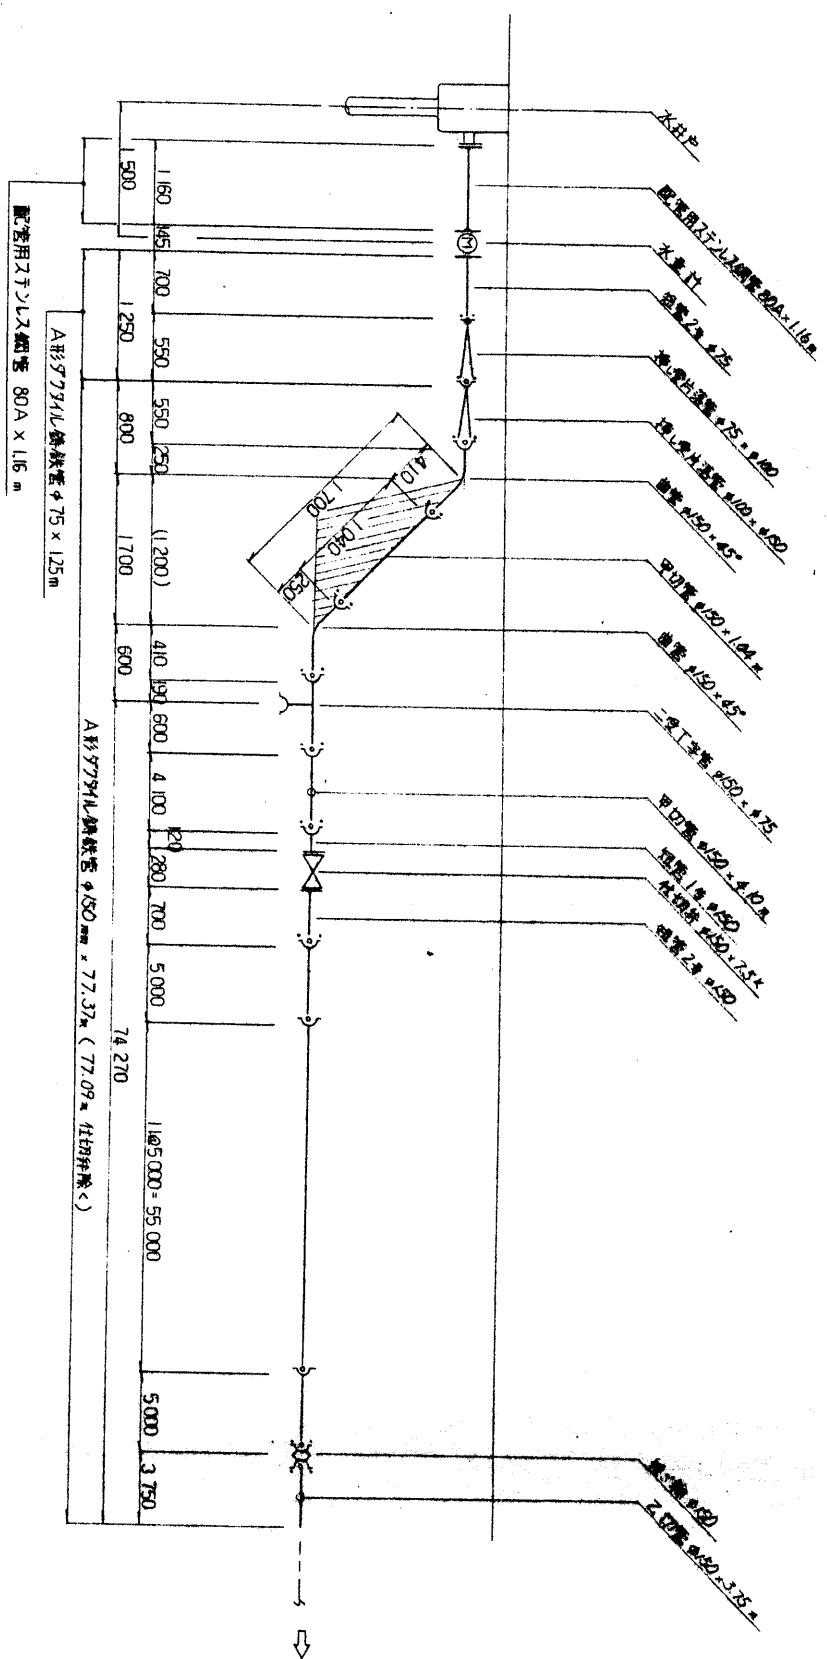


(完成圖)

事業名	千葉市水道事業
工事名	取水井さく井工事
施行箇所	千葉市太田町及び大塚台1地内
図面番号	井戸元部配管等配図
縮尺	F 1/200
図面番号	全29 葉ノ内第21号
千葉市水道局	


引込線

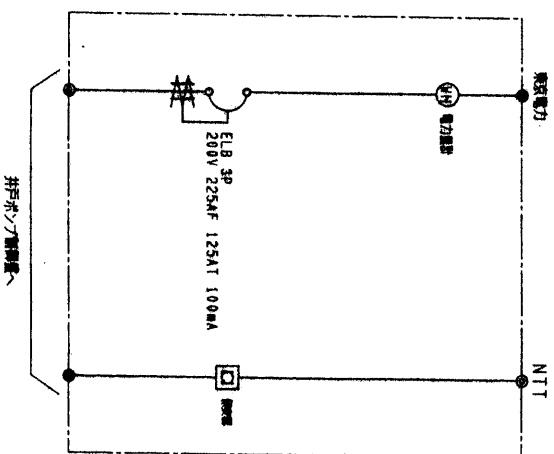


引込線 S=1:20

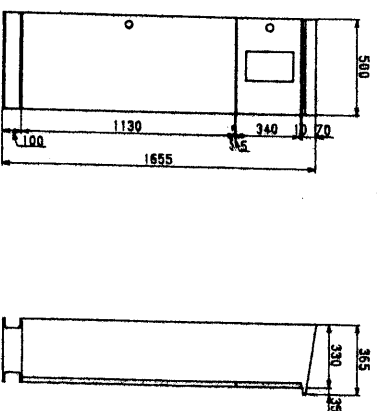

井戸ポンプ制御盤

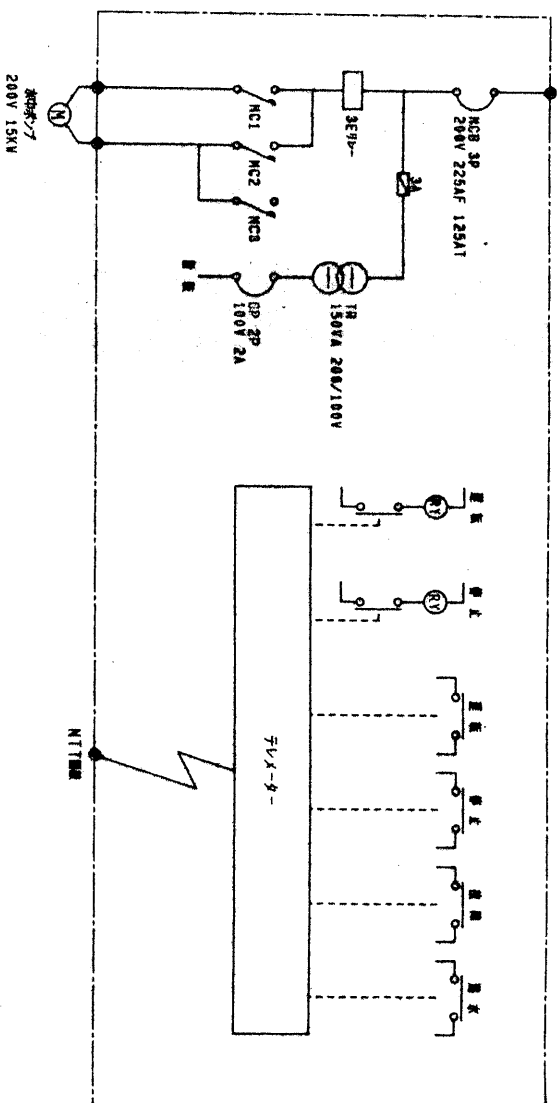

井戸ポンプ制御盤 S=1:20

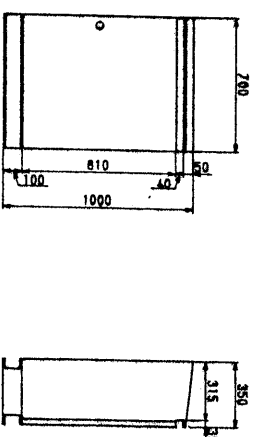

(完成図)

平成 7年度	事業名
千葉市水道事業	取水井さく井工事
執行箇所	千葉市大木戸町境内
図面番号	引込線、井戸ポンプ制御盤
縮尺	
図面番号	全 29葉ノ内第 25号
千葉市水道局	