


# 千葉都市計画事業弁天地区土地区画整理事業 換地図

町 名	弁天一丁目	街区番号	13	縮尺	1 : 500
-----	-------	------	----	----	---------

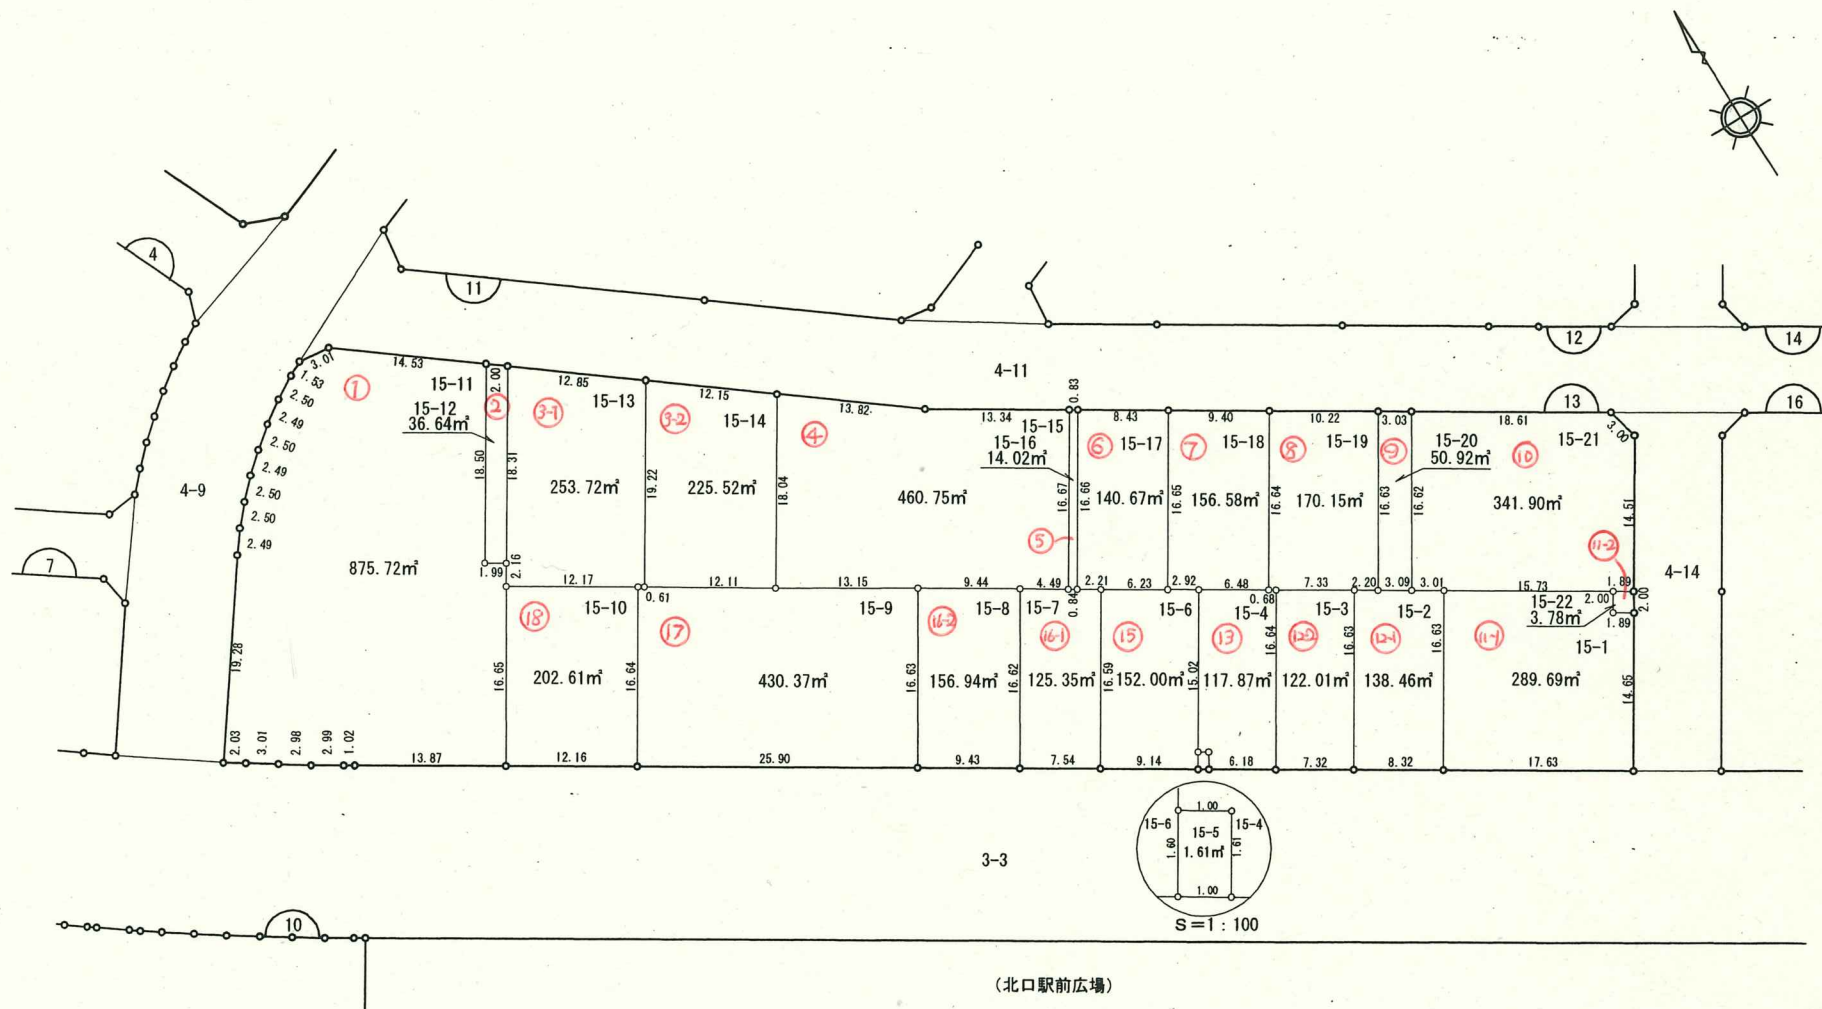

凡 例	
□	換 地
10	街区番号
---	町 界
10-1	地 番
20.14	辺長 (m)

現場名: 弁天地区出来形確認測量

# 倍橫距法面積計算書

地番 点名	X	Y	距離	方向角	緯距	經距	倍橫距	倍面積
13-002	-43035.232	25600.778	3.013	276° 03' 32"	8.893	-11.493	-11.493	-102.207249
13-001	-43034.914	25597.782	1.532	242° 40' 56"	0.318	-2.996	-25.982	-8.262276
13-014	-43035.617	25596.421	2.500	239° 12' 33"	-0.703	-1.361	-30.339	21.328317
13-013	-43036.897	25594.273	2.496	235° 34' 40"	-1.280	-2.148	-33.848	43.325440
13-012	-43038.308	25592.214	2.500	231° 51' 20"	-1.411	-2.059	-38.055	53.695605
13-011	-43039.852	25590.248	2.499	228° 26' 20"	-1.544	-1.966	-42.080	64.971520
13-010	-43041.510	25588.378	2.500	224° 33' 45"	-1.658	-1.870	-45.916	76.128728
13-009	-43043.291	25586.624	2.502	220° 55' 00"	-1.781	-1.754	-49.540	88.230740
13-008	-43045.182	25584.985	2.497	217° 07' 20"	-1.891	-1.639	-52.933	100.096303
13-007	-43047.173	25583.478	19.284	215° 23' 52"	-1.991	-1.507	-56.079	111.653289
13-006	-43062.892	25572.308	2.033	123° 58' 17"	-15.719	-11.170	-68.756	1080.775564
13-020	-43064.028	25573.994	3.012	123° 41' 43"	-1.136	1.686	-78.240	88.880640
13-019	-43065.699	25576.500	2.987	123° 22' 34"	-1.671	2.506	-74.048	123.734208
13-018	-43067.342	25578.994	2.999	122° 14' 18"	-1.643	2.494	-69.048	113.445864
13-017	-43068.942	25581.531	1.027	122° 15' 57"	-1.600	2.537	-64.017	102.427200
13-016	-43069.490	25582.399	13.871	121° 55' 15"	-0.548	0.868	-60.612	33.215376
13-039	-43076.824	25594.172	16.652	31° 57' 42"	-7.334	11.773	-47.971	351.819314
13-040	-43062.696	25602.987	2.161	32° 03' 52"	14.128	8.815	-27.383	-386.867024
13-055	-43060.865	25604.134	1.990	302° 01' 14"	1.831	1.147	-17.421	-31.897851
13-056	-43059.810	25602.447	18.508	32° 03' 37"	1.055	-1.687	-17.961	-18.948855
13-021	-43044.125	25612.271	14.532	307° 43' 55"	15.685	9.824	-9.824	-154.089440
							倍 面 積	1751.455413
							面 積	875.7277065

現場名: 弁天地区出来形確認測量

# 倍橫距法面積計算書

地番 点名	13-2 X	Y	距離	方向角	緯距	經距	倍橫距	倍面積
13-021	-43044.125	25612.271	18.508	212° 03' 37"	1.222	-1.584	-1.584	-1.935648
13-056	-43059.810	25602.447	1.990	122° 01' 14"	-15.685	-9.824	-12.992	203.779520
13-055	-43060.865	25604.134	18.311	32° 03' 52"	-1.055	1.687	-21.129	22.291095
13-022	-43045.347	25613.855	2.001	307° 38' 56"	15.518	9.721	-9.721	-150.850478
							倍面積	73.284489
							面積	36.6422445

現場名：弁天地区出来形確認測量

# 倍横距法面積計算書

地番 点名	13-3-1 X	Y	距離	方向角	緯距	經距	倍橫距	倍面積
13-022	-43045.347	25613.855	18.311	212° 03' 52"	7.872	-10.168	-10.168	-80.042496
13-055	-43060.865	25604.134	2.161	212° 03' 52"	-15.518	-9.721	-30.057	466.424526
13-040	-43062.696	25602.987	12.170	122° 02' 36"	-1.831	-1.147	-40.925	74.933675
13-041	-43069.153	25613.303	0.619	124° 24' 31"	-6.457	10.316	-31.756	205.048492
13-062	-43069.503	25613.814	19.220	32° 05' 06"	-0.350	0.511	-20.929	7.325150
13-063	-43053.219	25624.023	12.859	307° 44' 48"	16.284	10.209	-10.209	-166.243356
							倍面積	507.445991
							面積	253.7229955

現場名: 弁天地区出来形確認測量

# 倍横距法面積計算書

地番 点名	13-3-2 X	Y	距離	方向角	緯距	經距	倍橫距	倍面積
13-063	-43053.219	25624.023	19.220	212° 05' 06"	7.428	-9.623	-9.623	-71.479644
13-062	-43069.503	25613.814	12.112	122° 06' 13"	-16.284	-10.209	-29.455	479.645220
13-042	-43075.940	25624.074	18.042	32° 02' 34"	-6.437	10.260	-29.404	189.273548
13-023	-43060.647	25633.646	12.156	307° 39' 52"	15.293	9.572	-9.572	-146.384596
							倍面積	451.054528
							面積	225.5272640

現場名: 弁天地区出来形確認測量

# 倍橫距法面積計算書

地番 点名	13-4 X	Y	距離	方向角	緯距	經距	倍橫距	倍面積
13-023	-43060.647	25633.646	18.042	212° 02' 34"	8.451	-10.935	-10.935	-92.411685
13-042	-43075.940	25624.074	13.159	121° 56' 28"	-15.293	-9.572	-31.442	480.842506
13-044	-43082.902	25635.241	9.440	121° 56' 21"	-6.962	11.167	-29.847	207.794814
13-096	-43087.896	25643.252	4.494	122° 17' 36"	-4.994	8.011	-10.669	53.280986
13-045	-43090.297	25647.051	16.670	32° 02' 33"	-2.401	3.799	1.141	-2.739541
13-024	-43076.167	25655.895	13.341	301° 59' 50"	14.130	8.844	13.784	194.767920
13-015	-43069.098	25644.581	13.820	307° 41' 54"	7.069	-11.314	11.314	79.978666
							倍 面 積	921.513666
							面 積	460.7568330

現場名: 弁天地区出来形確認測量

# 倍横距法面積計算書

地番 点名	13-5 X	Y	距離	方向角	緯距	經距	倍橫距	倍面積
13-024	-43076.167	25655.895	16.670	212° 02' 33"	0.446	-0.708	-0.708	-0.315768
13-045	-43090.297	25647.051	0.847	121° 31' 56"	-14.130	-8.844	-10.260	144.973800
13-046	-43090.740	25647.773	16.660	32° 00' 26"	-0.443	0.722	-18.382	8.143226
13-025	-43076.613	25656.603	0.837	302° 12' 31"	14.127	8.830	-8.830	-124.741410
							倍 面 積	28.059848
							面 積	14.0299240

現場名: 弁天地区出来形確認測量

# 倍橫距法面積計算書

地番 点名	13-6 X	Y	距離	方向角	緯距	經距	倍橫距	倍面積
13-025	-43076.613	25656.603	16.660	212° 00' 26"	4.477	-7.154	-7.154	-32.028458
13-046	-43090.740	25647.773	2.213	122° 04' 26"	-14.127	-8.830	-23.138	326.870526
13-047	-43091.915	25649.648	6.237	121° 58' 31"	-1.175	1.875	-30.093	35.359275
13-048	-43095.218	25654.939	16.654	31° 58' 13"	-3.303	5.291	-22.927	75.727881
13-026	-43081.090	25663.757	8.439	302° 02' 19"	14.128	8.818	-8.818	-124.580704
							倍 面 積	281.348520
							面 積	140.6742600



現場名: 弁天地区出来形確認測量

# 倍横距法面積計算書

地番 点名	13-7 X	Y	距離	方向角	緯距	經距	倍橫距	倍面積
13-026	-43081.090	25663.757	16.654	211° 58' 13"	4.980	-7.979	-7.979	-39.735420
13-048	-43095.218	25654.939	2.922	121° 42' 37"	-14.128	-8.818	-24.776	350.035328
13-049	-43096.754	25657.425	6.488	121° 59' 59"	-1.536	2.486	-31.108	47.781888
13-050	-43100.192	25662.927	16.644	31° 57' 18"	-3.438	5.502	-23.120	79.486560
13-027	-43086.070	25671.736	9.406	301° 58' 12"	14.122	8.809	-8.809	-124.400698
							倍面積	313.167658
							面積	156.5838290

現場名: 弁天地区出来形確認測量

# 倍橫距法面積計算書

地番 点名	13-8 X	Y	距離	方向角	緯距	經距	倍橫距	倍面積
13-027	-43086.070	25671.736	16.644	211° 57' 18"	5.429	-8.662	-8.662	-47.025998
13-050	-43100.192	25662.927	0.687	121° 40' 43"	-14.122	-8.809	-26.133	369.050226
13-051	-43100.553	25663.512	7.335	122° 03' 15"	-0.361	0.585	-34.357	12.402877
13-065	-43104.446	25669.729	2.209	122° 08' 34"	-3.893	6.217	-27.555	107.271615
13-052	-43105.621	25671.599	16.639	31° 55' 33"	-1.175	1.870	-19.468	22.874900
13-028	-43091.499	25680.398	10.223	302° 04' 40"	14.122	8.799	-8.799	-124.259478
							倍面積	340.314142
							面積	170.1570710

現場名: 弁天地区出来形確認測量

# 倍横距法面積計算書

地番 点名	13-9 X	Y	距離	方向角	緯距	經距	倍橫距	倍面積
13-028	-43091.499	25680.398	16.639	211°55'33"	1.602	-2.573	-2.573	-4.121946
13-052	-43105.621	25671.599	3.094	121°34'25"	-14.122	-8.799	-13.945	196.931290
13-053	-43107.241	25674.235	16.621	31°42'31"	-1.620	2.636	-20.108	32.574960
13-029	-43093.101	25682.971	3.031	301°54'26"	14.140	8.736	-8.736	-123.527040
							倍面積	101.857264
							面積	50.9286320

現場名: 弁天地区出来形確認測量

# 倍横距法面積計算書

[illegible]

現場名: 弁天地区出来形確認測量

# 倍橫距法面積計算書

地番 点名	13-11-1 X	Y	距離	方向角	緯距	經距	倍橫距	倍面積
13-054	-43108.846	25676.787	16.639	211°59'10"	8.336	-13.346	-13.346	-111.252256
13-031	-43122.959	25667.973	17.631	122°01'08"	-14.113	-8.814	-35.506	501.096178
13-005	-43132.307	25682.922	14.654	32°00'09"	-9.348	14.949	-29.371	274.560108
13-061	-43119.880	25690.688	1.895	301°49'10"	12.427	7.766	-6.656	-82.714112
13-060	-43118.881	25689.078	2.000	31°50'18"	0.999	-1.610	-0.500	-0.499500
13-059	-43117.182	25690.133	15.735	301°59'21"	1.699	1.055	-1.055	-1.792445
							倍面積	579.397973
							面積	289.6989865

現場名: 弁天地区出来形確認測量

# 倍横距法面積計算書

地番 点名	13-11-2 X	Y	距離	方向角	緯距	經距	倍橫距	倍面積
13-059	-43117.182	25690.133	2.000	211° 50' 18"	0.996	-1.607	-1.607	-1.600572
13-060	-43118.881	25689.078	1.895	121° 49' 10"	-1.699	-1.055	-4.269	7.253031
13-061	-43119.880	25690.688	2.001	31° 43' 12"	-0.999	1.610	-3.714	3.710286
13-030	-43118.178	25691.740	1.891	301° 47' 25"	1.702	1.052	-1.052	-1.790504
							倍 面 積	7.572241
							面 積	3.7861205

現場名：弁天地区出来形確認測量

# 倍橫距法面積計算書

地番 点名	13-12-1 X	Y	距離	方向角	緯距	經距	倍橫距	倍面積
13-065	-43104.446	25669.729	16.637	212° 00' 52"	1.175	-1.870	-1.870	-2.197250
13-064	-43118.553	25660.909	8.325	121° 57' 10"	-14.107	-8.820	-12.560	177.183920
13-031	-43122.959	25667.973	16.639	31° 59' 10"	-4.406	7.064	-14.316	63.076296
13-054	-43108.846	25676.787	3.015	302° 10' 00"	14.113	8.814	1.562	22.044506
13-053	-43107.241	25674.235	3.094	301° 34' 25"	1.605	-2.552	7.824	12.557520
13-052	-43105.621	25671.599	2.209	302° 08' 34"	1.620	-2.636	2.636	4.270320
							倍 面 積	276.935312
							面 積	138.4676560

現場名: 弁天地区出来形確認測量

# 倍橫距法面積計算書

地番 点名	13-12-2 X	Y	距離	方向角	緯距	經距	倍橫距	倍面積
13-051	-43100.553	25663.512	16.649	211° 59' 10"	3.893	-6.217	-6.217	-24.202781
13-032	-43114.674	25654.693	7.327	121° 57' 56"	-14.121	-8.819	-21.253	300.113613
13-064	-43118.553	25660.909	16.637	32° 00' 52"	-3.879	6.216	-23.856	92.537424
13-065	-43104.446	25669.729	7.335	302° 03' 15"	14.107	8.820	-8.820	-124.423740
							倍面積	244.024516
							面積	122.0122580



現場名: 弁天地区出来形確認測量

# 倍横距法面積計算書

地番 点名	13-13 X	Y	距離	方向角	緯距	經距	倍橫距	倍面積
13-049	-43096.754	25657.425	15.024	212° 01' 26"	3.438	-5.502	-5.502	-18.915876
13-058	-43109.492	25649.458	1.000	122° 12' 43"	-12.738	-7.967	-18.971	241.652598
13-057	-43110.025	25650.304	1.610	211° 49' 28"	-0.533	0.846	-26.092	13.907036
13-033	-43111.393	25649.455	6.181	122° 03' 45"	-1.368	-0.849	-26.095	35.697960
13-032	-43114.674	25654.693	16.649	31° 59' 10"	-3.281	5.238	-21.706	71.217386
13-051	-43100.553	25663.512	0.687	301° 40' 43"	14.121	8.819	-7.649	-108.011529
13-050	-43100.192	25662.927	6.488	301° 59' 59"	0.361	-0.585	0.585	0.211185
							倍面積	235.758760
							面積	117.8793800

現場名: 弁天地区出来形確認測量

# 倍横距法面積計算書

[illegible]

現場名：弁天地区出来形確認測量

# 倍横距法面積計算書

地番 点名	13-15 X	Y	距離	方向角	緯距	經距	倍橫距	倍面積
13-047	-43091.915	25649.648	16.597	211° 57' 45"	3.303	-5.291	-5.291	-17.476173
13-035	-43105.996	25640.862	9.145	122° 07' 08"	-14.081	-8.786	-19.368	272.720808
13-034	-43110.858	25648.607	1.609	31° 55' 21"	-4.862	7.745	-20.409	99.228558
13-058	-43109.492	25649.458	15.024	32° 01' 26"	1.366	0.851	-11.813	-16.136558
13-049	-43096.754	25657.425	2.922	301° 42' 37"	12.738	7.967	-2.995	-38.150310
13-048	-43095.218	25654.939	6.237	301° 58' 31"	1.536	-2.486	2.486	3.818496
							倍 面 積	304.004821
							面 積	152.0024105

現場名: 弁天地区出来形確認測量

# 倍横距法面積計算書

地番 点名	13-16-1 X	Y	距離	方向角	緯距	經距	倍橫距	倍面積
13-096	-43087.896	25643.252	16.623	211° 55' 51"	2.401	-3.799	-3.799	-9.121399
13-095	-43102.004	25634.460	7.545	121° 56' 45"	-14.108	-8.792	-16.390	231.230120
13-035	-43105.996	25640.862	16.597	31° 57' 45"	-3.992	6.402	-18.780	74.969760
13-047	-43091.915	25649.648	2.213	302° 04' 26"	14.081	8.786	-3.592	-50.578952
13-046	-43090.740	25647.773	0.847	301° 31' 56"	1.175	-1.875	3.319	3.899825
13-045	-43090.297	25647.051	4.494	302° 17' 36"	0.443	-0.722	0.722	0.319846
							倍面積	250.719200
							面積	125.3596000

現場名: 弁天地区出来形確認測量

# 倍横距法面積計算書

地番 点名	13-16-2 X	Y	距離	方向角	緯距	經距	倍橫距	倍面積
13-044	-43082.902	25635.241	16.632	211° 55' 13"	4.994	-8.011	-8.011	-40.006934
13-036	-43097.019	25626.447	9.437	121° 53' 11"	-14.117	-8.794	-24.816	350.327472
13-095	-43102.004	25634.460	16.623	31° 55' 51"	-4.985	8.013	-25.597	127.601045
13-096	-43087.896	25643.252	9.440	301° 56' 21"	14.108	8.792	-8.792	-124.037536
							倍面積	313.884047
							面積	156.9420235

現場名: 弁天地区出来形確認測量

# 倍横距法面積計算書

地番 点名	13-17 X	Y	距離	方向角	緯距	經距	倍橫距	倍面積
13-044	-43082.902	25635.241	13.159	301°56'28"	14.117	8.794	8.794	124.144898
13-042	-43075.940	25624.074	12.112	302°06'13"	6.962	-11.167	6.421	44.703002
13-062	-43069.503	25613.814	0.619	304°24'31"	6.437	-10.260	-15.006	-96.593622
13-041	-43069.153	25613.303	16.648	211°58'04"	0.350	-0.511	-25.777	-9.021950
13-038	-43083.276	25604.489	25.904	122°02'29"	-14.123	-8.814	-35.102	495.745546
13-036	-43097.019	25626.447	16.632	31°55'13"	-13.743	21.958	-21.958	301.768794
							倍面積	860.746668
							面積	430.3733340

現場名：弁天地区出来形確認測量

# 倍橫距法面積計算書

地番 点名	13-18 X	Y	距離	方向角	緯距	經距	倍橫距	倍面積
13-040	-43062.696	25602.987	16.652	211° 57' 42"	6.457	-10.316	-10.316	-66.610412
13-039	-43076.824	25594.172	12.168	122° 01' 15"	-14.128	-8.815	-29.447	416.027216
13-038	-43083.276	25604.489	16.648	31° 58' 04"	-6.452	10.317	-27.945	180.301140
13-041	-43069.153	25613.303	12.170	302° 02' 36"	14.123	8.814	-8.814	-124.480122
							倍面積	405.237822
							面積	202.6189110