


# 千葉都市計画事業弁天地区土地区画整理事業 換地図

町 名	弁天一丁目	街区番号	11	縮尺	1 : 500
-----	-------	------	----	----	---------

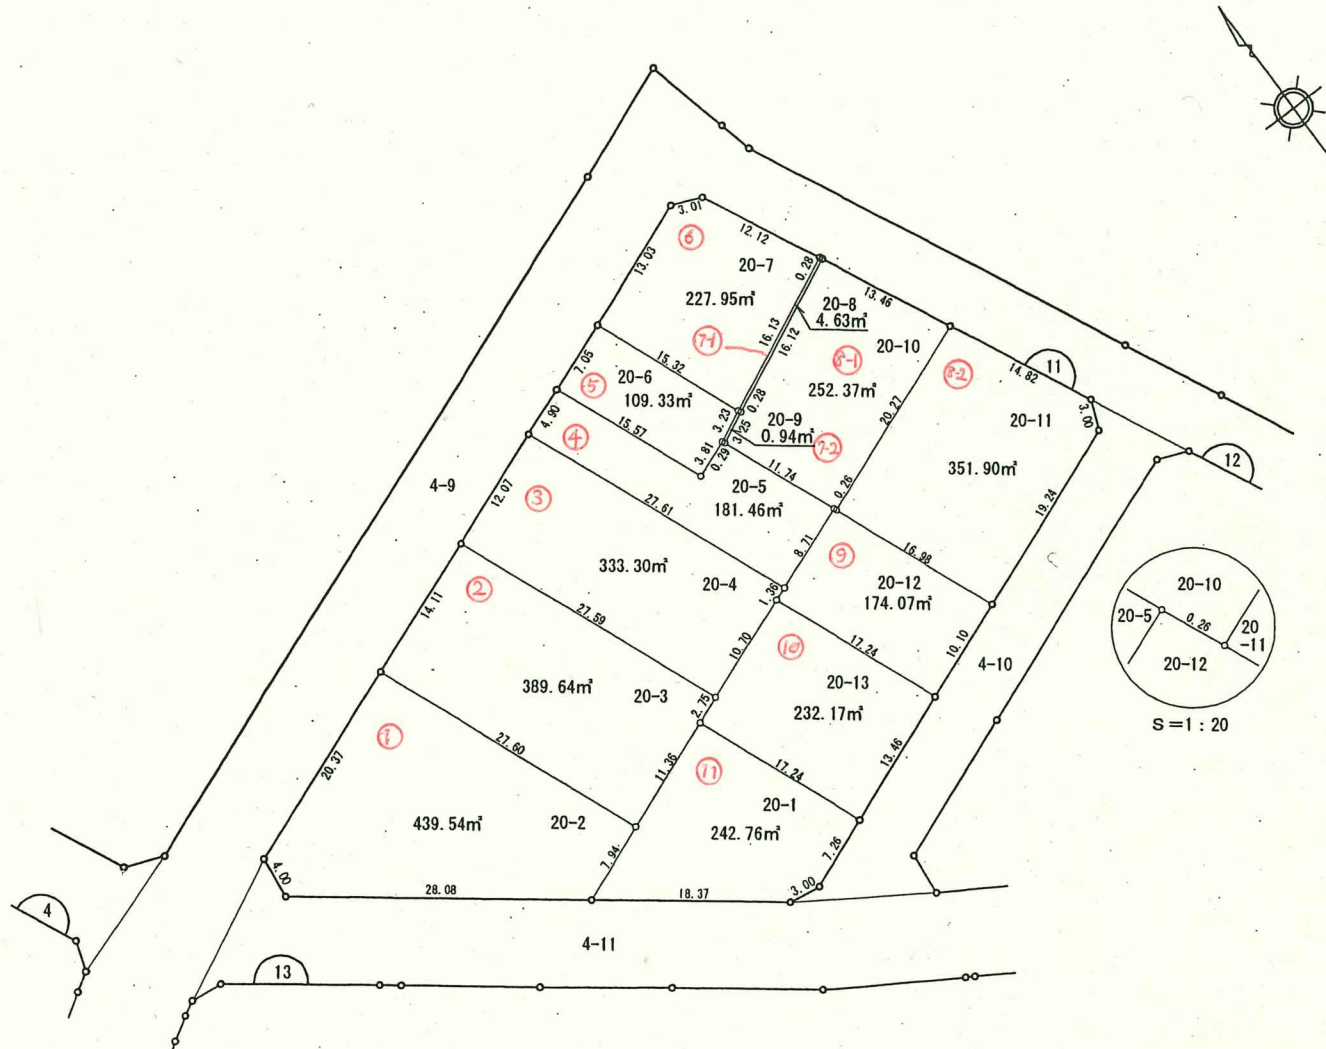

凡 例	
	換 地
	街区番号
	町 界
10-1	地 番
20.14	辺長 (m)

現場名: 弁天地区出来形確認測量

# 倍橫距法面積計算書

地番 点名	11-1 X	Y	距離	方向角	緯距	經距	倍橫距	倍面積
11-008	-43028.530	25610.880	4.004	188° 05' 52"	-7.447	-18.960	-18.960	141.195120
11-007	-43032.494	25610.316	28.087	127° 42' 48"	-3.964	-0.564	-38.484	152.550576
11-019	-43049.675	25632.535	7.940	68° 34' 11"	-17.181	22.219	-16.829	289.139049
11-020	-43046.774	25639.926	27.600	338° 33' 56"	2.901	7.391	12.781	37.077681
11-009	-43021.083	25629.840	20.370	248° 33' 23"	25.691	-10.086	10.086	259.119426
							倍 面 積	879.081852
							面 積	439.5409260

現場名: 弁天地区出来形確認測量

# 倍横距法面積計算書

地番 点名	11-2 X	Y	距離	方向角	緯距	經距	倍橫距	倍面積
11-009	-43021.083	25629.840	27.600	158° 33' 56"	-5.159	-13.138	-13.138	67.778942
11-020	-43046.774	25639.926	11.366	68° 32' 45"	-25.691	10.086	-16.190	415.937290
11-021	-43042.617	25650.504	2.757	68° 33' 13"	4.157	10.578	4.474	18.598418
11-022	-43041.609	25653.070	27.597	338° 32' 58"	1.008	2.566	17.618	17.758944
11-010	-43015.924	25642.978	14.115	248° 33' 40"	25.685	-10.092	10.092	259.213020
							倍 面 積	779.286614
							面 積	389.6433070

現場名: 弁天地区出来形確認測量

# 倍横距法面積計算書

地番 点名	11-3 X	Y	距離	方向角	緯距	經距	倍橫距	倍面積
11-010	-43015.924	25642.978	27.597	158° 32' 58"	-4.420	-11.238	-11.238	49.671960
11-022	-43041.609	25653.070	10.704	68° 37' 37"	-25.685	10.092	-12.384	318.083040
11-023	-43037.708	25663.038	1.366	68° 42' 45"	3.901	9.968	7.676	29.944076
11-024	-43037.212	25664.311	27.619	338° 33' 40"	0.496	1.273	18.917	9.382832
11-011	-43011.504	25654.216	12.076	248° 31' 48"	25.708	-10.095	10.095	259.522260
							倍面積	666.604168
							面積	333.3020840

現場名: 弁天地区出来形確認測量

# 倍橫距法面積計算書

[illegible]

現場名: 弁天地区出来形確認測量

# 倍横距法面積計算書

地番	11-5							
点名	X	Y	距離	方向角	緯距	經距	倍橫距	倍面積
11-012	-43009.715	25658.780	15.571	158° 31' 23"	-2.577	-6.567	-6.567	16.923159
11-027	-43024.205	25664.481	3.816	68° 32' 39"	-14.490	5.701	-7.433	107.704170
11-028	-43022.809	25668.033	3.232	64° 18' 54"	1.396	3.552	1.820	2.540720
11-029	-43021.408	25670.946	15.329	338° 34' 37"	1.401	2.913	8.285	11.607285
11-013	-43007.138	25665.347	7.055	248° 34' 27"	14.270	-5.599	5.599	79.897730
							倍面積	218.673064
							面積	109.3365320

現場名: 弁天地区出来形確認測量

# 倍横距法面積計算書

地番 点名	11-6 X	Y	距離	方向角	緯距	經距	倍橫距	倍面積
11-013	-43007.138	25665.347	15.329	158° 34' 37"	-4.762	-12.137	-12.137	57.796394
11-029	-43021.408	25670.946	16.134	64° 22' 25"	-14.270	5.599	-18.675	266.492250
11-014	-43014.430	25685.493	12.121	334° 31' 56"	6.978	14.547	1.471	10.264638
11-002	-43003.487	25680.281	3.010	291° 39' 49"	10.943	-5.212	10.806	118.250058
11-001	-43002.376	25677.484	13.038	248° 34' 38"	1.111	-2.797	2.797	3.107467
							倍 面 積	455.910807
							面 積	227.9554035

現場名: 弁天地区出来形確認測量

# 倍横距法面積計算書

[illegible]



現場名: 弁天地区出来形確認測量

# 倍横距法面積計算書

[illegible]

現場名: 弁天地区出来形確認測量

# 倍橫距法面積計算書

地番	11-8-1							
點名	X	Y	距離	方向角	緯距	經距	倍橫距	倍面積
11-015	-43014.692	25685.613	16.127	244° 22' 38"	12.164	-5.782	-5.782	-70.332248
11-032	-43021.666	25671.072	3.253	244° 12' 53"	-6.974	-14.541	-26.105	182.056270
11-026	-43023.081	25668.143	11.746	158° 38' 26"	-1.415	-2.929	-43.575	61.658625
11-025	-43034.020	25672.421	0.266	156° 59' 57"	-10.939	4.278	-42.226	461.910214
11-033	-43034.265	25672.525	20.272	68° 33' 48"	-0.245	0.104	-37.844	9.271780
11-034	-43026.856	25691.395	13.468	334° 34' 35"	7.409	18.870	-18.870	-139.807830
							倍 面 積	504.756811
							面 積	252.3784055

現場名: 弁天地区出来形確認測量

# 倍横距法面積計算書

地番 点名	11-8-2 X	Y	距離	方向角	緯距	經距	倍橫距	倍面積
11-034	-43026.856	25691.395	20.272	248° 33' 48"	13.387	-6.368	-6.368	-85.248416
11-033	-43034.265	25672.525	16.985	158° 31' 59"	-7.409	-18.870	-31.606	234.168854
11-018	-43050.072	25678.741	19.242	68° 33' 29"	-15.807	6.216	-44.260	699.617820
11-004	-43043.038	25696.651	3.008	21° 41' 43"	7.034	17.910	-20.134	-141.622556
11-003	-43040.243	25697.763	14.824	334° 33' 37"	2.795	1.112	-1.112	-3.108040
							倍 面 積	703.807662
							面 積	351.9038310

現場名: 弁天地区出来形確認測量

# 倍橫距法面積計算書

地番 点名	11-9 X	Y	距離	方向角	緯距	經距	倍橫距	倍面積
11-023	-43037.708	25663.038	17.242	158° 34' 08"	-0.496	-1.273	-1.273	0.631408
11-017	-43053.758	25669.338	10.100	68° 35' 41"	-16.050	6.300	3.754	-60.251700
11-018	-43050.072	25678.741	16.985	338° 31' 59"	3.686	9.403	19.457	71.718502
11-033	-43034.265	25672.525	0.266	336° 59' 57"	15.807	-6.216	22.644	357.933708
11-025	-43034.020	25672.421	8.716	248° 30' 58"	0.245	-0.104	16.324	3.999380
11-024	-43037.212	25664.311	1.366	248° 42' 45"	-3.192	-8.110	8.110	-25.887120
							倍面積	348.144178
							面積	174.0720890

現場名: 弁天地区出来形確認測量

# 倍橫距法面積計算書

地番 点名	11-10 X	Y	距離	方向角	緯距	經距	倍橫距	倍面積
11-023	-43037.708	25663.038	10.704	248° 37' 37"	16.050	-6.300	-6.300	-101.115000
11-022	-43041.609	25653.070	2.757	248° 33' 13"	-3.901	-9.968	-22.568	88.037768
11-021	-43042.617	25650.504	17.248	158° 34' 34"	-1.008	-2.566	-35.102	35.382816
11-016	-43058.673	25656.804	13.463	68° 35' 18"	-16.056	6.300	-31.368	503.644608
11-017	-43053.758	25669.338	17.242	338° 34' 08"	4.915	12.534	-12.534	-61.604610
							倍面積	464.345582
							面積	232.1727910

現場名: 弁天地区出来形確認測量

# 倍橫距法面積計算書

地番 点名	11-11 X	Y	距離	方向角	緯距	經距	倍橫距	倍面積
11-021	-43042.617	25650.504	11.366	248° 32' 45"	16.056	-6.300	-6.300	-101.152800
11-020	-43046.774	25639.926	7.940	248° 34' 11"	-4.157	-10.578	-23.178	96.350946
11-019	-43049.675	25632.535	18.374	127° 41' 17"	-2.901	-7.391	-41.147	119.367447
11-006	-43060.908	25647.075	3.001	98° 13' 09"	-11.233	14.540	-33.998	381.899534
11-005	-43061.337	25650.045	7.265	68° 29' 19"	-0.429	2.970	-16.488	7.073352
11-016	-43058.673	25656.804	17.248	338° 34' 34"	2.664	6.759	-6.759	-18.005976
							倍 面 積	485.532503
							面 積	242.7662515