


千葉都市計画事業弁天地区土地区画整理事業 換地図

町 名	弁天一丁目	街区番号	7	縮尺	1 : 500
-----	-------	------	---	----	---------

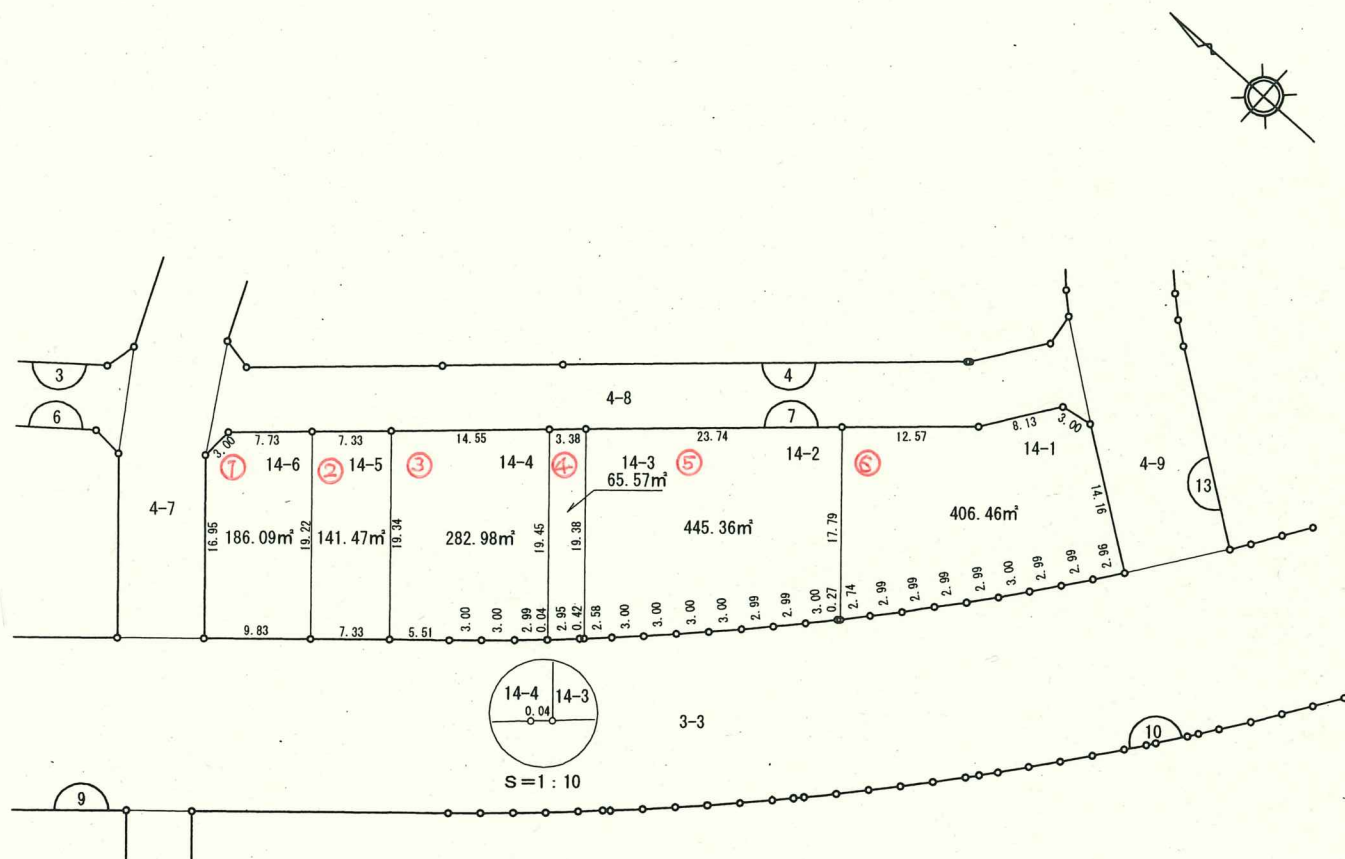

凡 例	
	換 地
	街区番号
	町 界
10-1	地 番
20.14	辺長 (m)

現場名: 弁天地区出来形確認測量

倍橫距法面積計算書

地番 点名	7-1	X	Y	距離	方向角	緯距	經距	倍橫距	倍面積
7-002		-42986.570	25518.587	3.001	273° 14' 51"	5.726	-5.195	-5.195	-29.746570
7-001		-42986.400	25515.591	16.957	228° 42' 47"	0.170	-2.996	-13.386	-2.275620
7-006		-42997.589	25502.849	9.837	138° 44' 32"	-11.189	-12.742	-29.124	325.868436
7-030		-43004.984	25509.336	19.227	48° 42' 25"	-7.395	6.487	-35.379	261.627705
7-031		-42992.296	25523.782	7.731	317° 47' 01"	12.688	14.446	-14.446	-183.290848
								倍 面 積	372.183103
								面 積	186.0915515

現場名: 弁天地区出来形確認測量

倍橫距法面積計算書

地番 点名	7-2 X	Y	距離	方向角	緯距	經距	倍橫距	倍面積
7-031	-42992.296	25523.782	19.227	228° 42' 25"	5.430	-4.936	-4.936	-26.802480
7-030	-43004.984	25509.336	7.337	138° 36' 30"	-12.688	-14.446	-24.318	308.546784
7-029	-43010.488	25514.187	19.340	48° 42' 30"	-5.504	4.851	-33.913	186.657152
7-032	-42997.726	25528.718	7.338	317° 43' 42"	12.762	14.531	-14.531	-185.444622
							倍面積	282.956834
							面積	141.4784170

現場名: 弁天地区出来形確認測量

倍横距法面積計算書

地番 点名	7-3 X	Y	距離	方向角	緯距	經距	倍橫距	倍面積
7-032	-42997.726	25528.718	19.340	228° 42' 30"	10.777	-9.787	-9.787	-105.474499
7-029	-43010.488	25514.187	5.518	138° 47' 30"	-12.762	-14.531	-34.105	435.248010
7-028	-43014.639	25517.822	3.001	138° 12' 06"	-4.151	3.635	-45.001	186.799151
7-027	-43016.876	25519.822	3.006	138° 11' 44"	-2.237	2.000	-39.366	88.061742
7-026	-43019.117	25521.826	2.994	137° 09' 08"	-2.241	2.004	-35.362	79.246242
7-025	-43021.312	25523.862	0.046	134° 07' 07"	-2.195	2.036	-31.322	68.751790
7-038	-43021.344	25523.895	19.451	48° 41' 14"	-0.032	0.033	-29.253	0.936096
7-033	-43008.503	25538.505	14.558	317° 45' 22"	12.841	14.610	-14.610	-187.607010
							倍面積	565.961522
							面積	282.9807610

現場名：弁天地区出来形確認測量

倍橫距法面積計算書

地番 点名	7-4 X	Y	距離	方向角	緯距	經距	倍橫距	倍面積
7-033	-43008.503	25538.505	19.451	228° 41' 14"	2.503	-2.280	-2.280	-5.706840
7-038	-43021.344	25523.895	2.950	136° 34' 46"	-12.841	-14.610	-19.170	246.161970
7-024	-43023.487	25525.923	0.421	135° 40' 27"	-2.143	2.028	-31.752	68.044536
7-037	-43023.788	25526.217	19.381	48° 44' 10"	-0.301	0.294	-29.430	8.858430
7-034	-43011.006	25540.785	3.386	317° 40' 10"	12.782	14.568	-14.568	-186.208176
							倍面積	131.149920
							面積	65.5749600

現場名: 弁天地区出来形確認測量

倍横距法面積計算書

地番 点名	7-5 X	Y	距離	方向角	緯距	經距	倍橫距	倍面積
7-034	-43011.006	25540.785	19.381	228° 44' 10"	17.580	-15.967	-15.967	-280.699860
7-037	-43023.788	25526.217	2.581	136° 04' 02"	-12.782	-14.568	-46.502	594.388564
7-023	-43025.647	25528.008	3.005	135° 20' 14"	-1.859	1.791	-59.279	110.199661
7-022	-43027.784	25530.120	3.002	134° 51' 06"	-2.137	2.112	-55.376	118.338512
7-021	-43029.901	25532.248	3.006	134° 17' 08"	-2.117	2.128	-51.136	108.254912
7-020	-43032.000	25534.400	3.003	133° 45' 31"	-2.099	2.152	-46.856	98.350744
7-019	-43034.077	25536.569	2.999	133° 21' 07"	-2.077	2.169	-42.535	88.345195
7-018	-43036.136	25538.750	2.997	132° 16' 07"	-2.059	2.181	-38.185	78.622915
7-017	-43038.152	25540.968	3.002	131° 54' 28"	-2.016	2.218	-33.786	68.112576
7-016	-43040.157	25543.202	0.270	134° 06' 01"	-2.005	2.234	-29.334	58.814670
7-036	-43040.345	25543.396	17.795	48° 38' 18"	-0.188	0.194	-26.906	5.058328
7-035	-43028.586	25556.752	23.749	317° 45' 10"	11.759	13.356	-13.356	-157.053204
							倍面積	890.733013
							面積	445.3665065

現場名: 弁天地区出来形確認測量

倍橫距法面積計算書

[illegible]