


千葉都市計画生産緑地地区の変更について(千葉市決定)

計画図

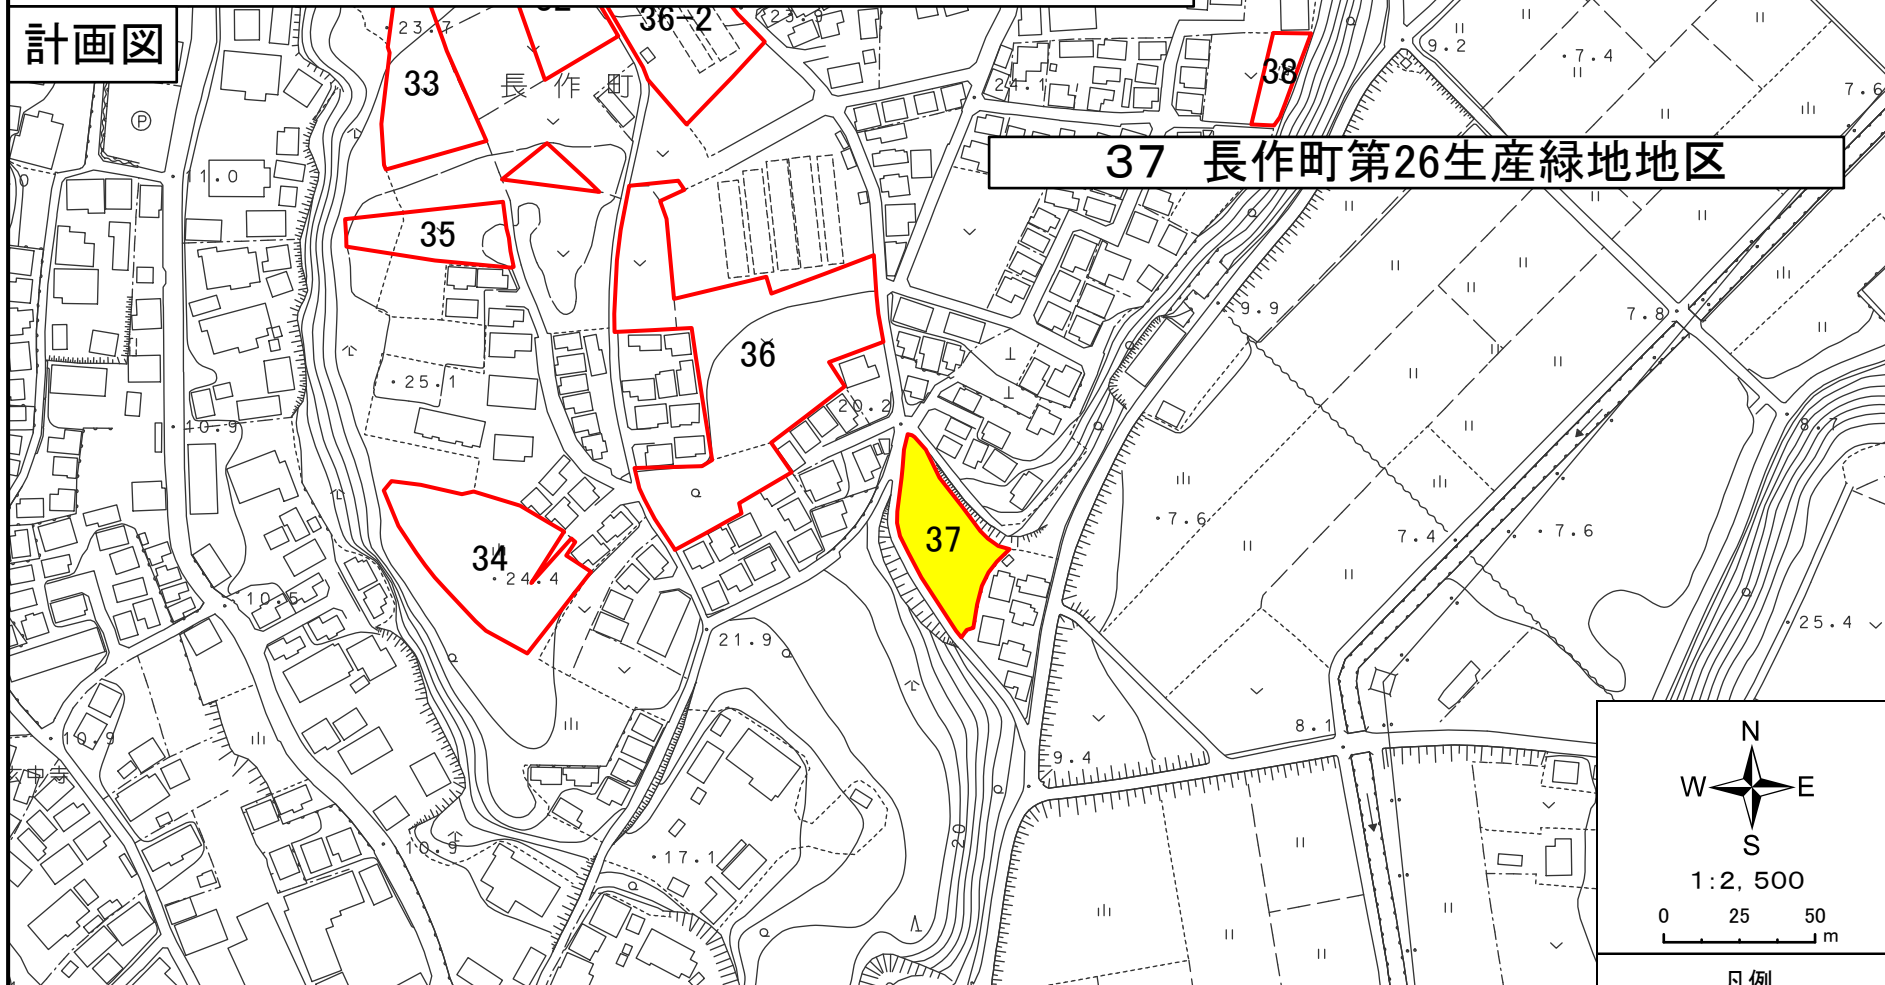

生産緑地地区名称	37 長作町第26生産緑地地区	廃止面積	約0.11ha
廃止理由	30年経過のため、生産緑地法14条の規定により当該生産緑地地区において行為の制限が解除され、生産緑地としての指定要件を満たさなくなったことによる廃止		


凡例

 生産緑地地区
 廃止する区域

N
 W —+— E
 S
 1:2,500
 0 25 50 m

千葉都市計画生産緑地地区の変更について(千葉市決定)

計画図

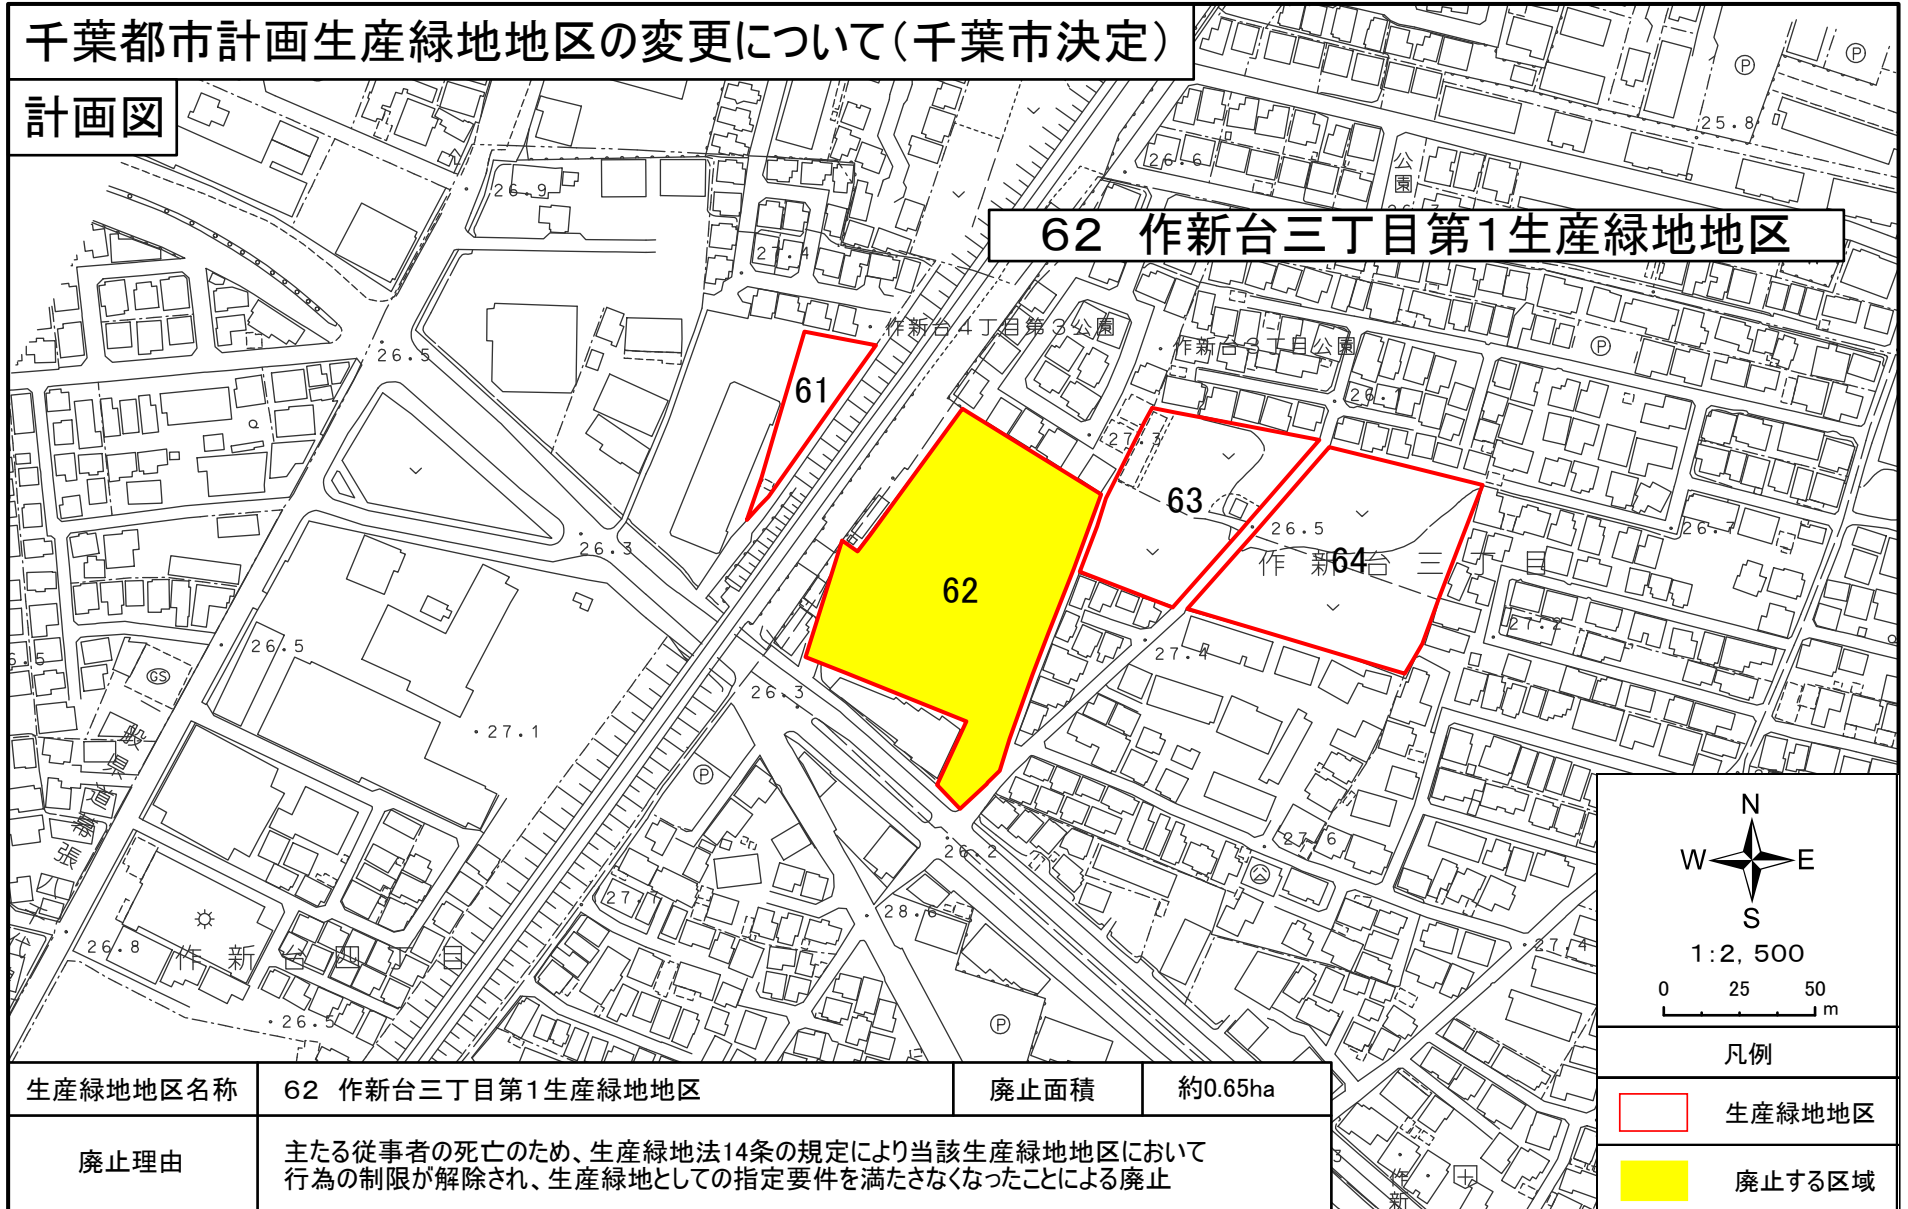

生産緑地地区名称	62 作新台三丁目第1生産緑地地区	廃止面積	約0.65ha
廃止理由	主たる従事者の死亡のため、生産緑地法14条の規定により当該生産緑地地区において行為の制限が解除され、生産緑地としての指定要件を満たさなくなったことによる廃止		


N
 W —+— E
 S
 1:2,500
 0 25 50 m

凡例

生産緑地地区
 廃止する区域



千葉都市計画生産緑地地区の変更について(千葉市決定)

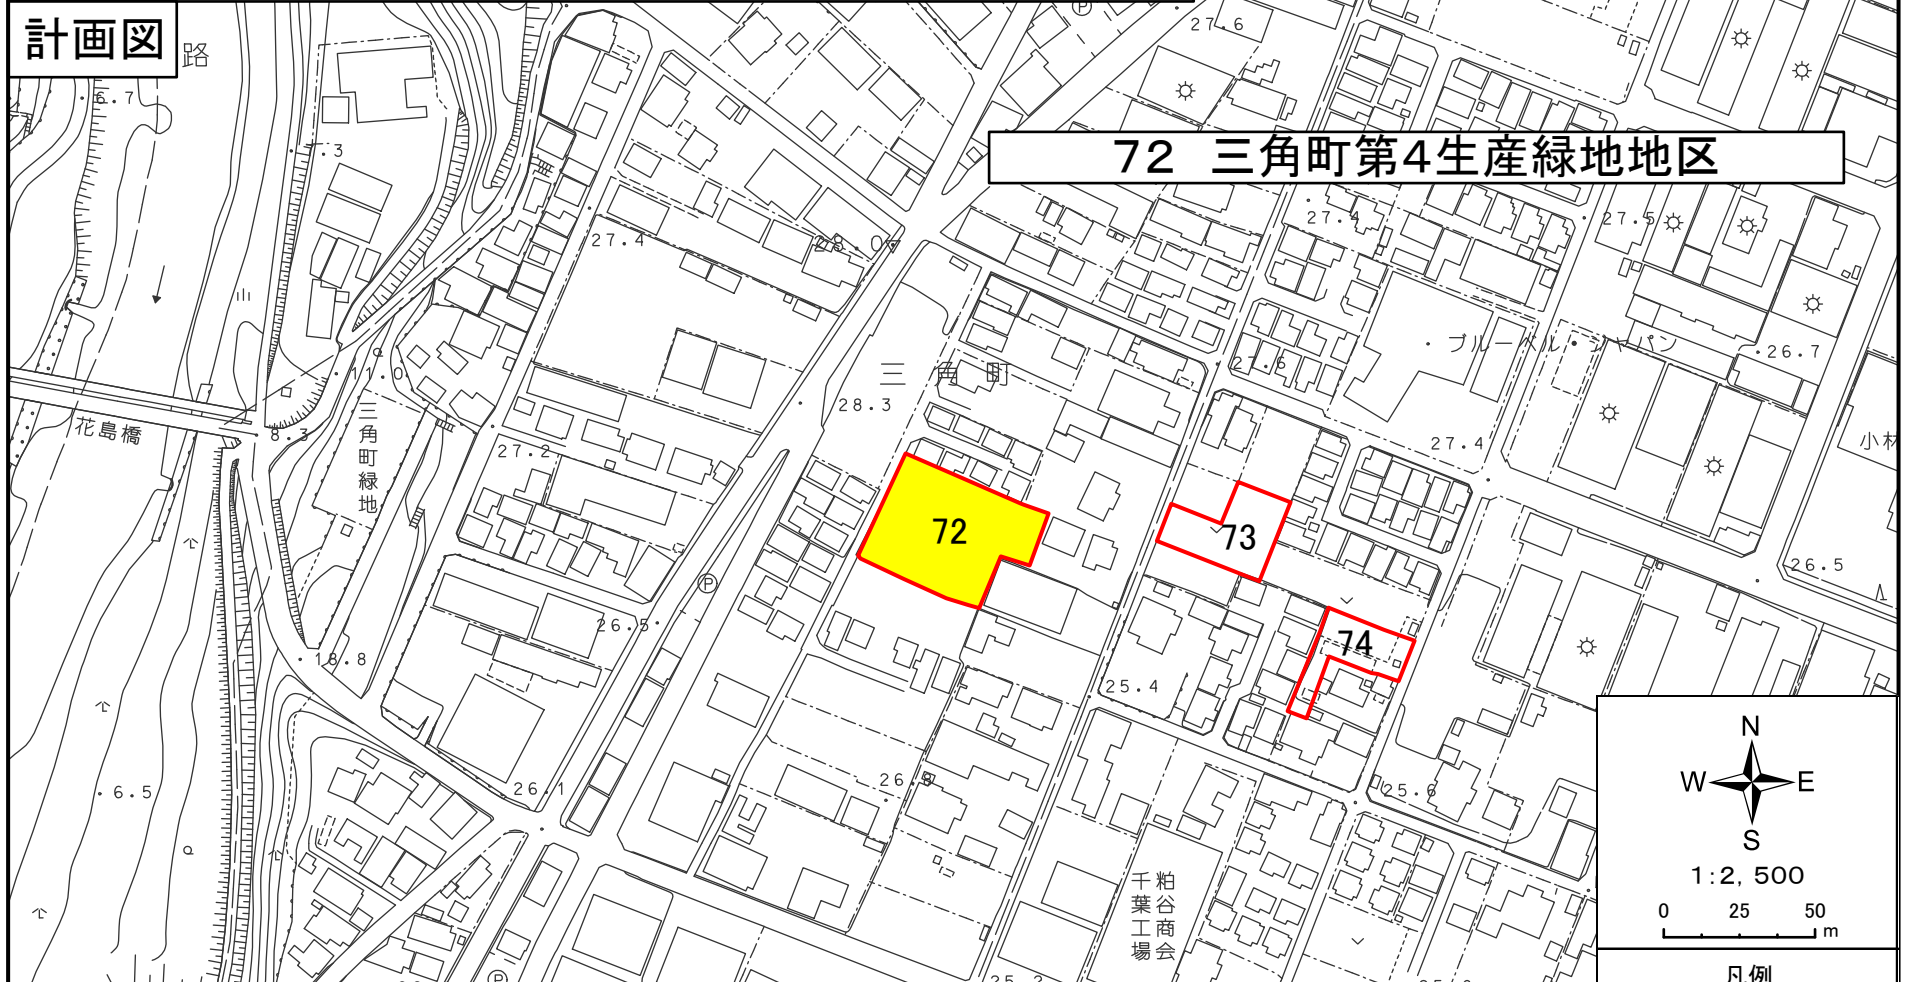計画図



生産緑地地区名称	72 三角町第4生産緑地地区	廃止面積	約0.18ha
廃止理由	30年経過のため、生産緑地法14条の規定により当該生産緑地地区において行為の制限が解除され、生産緑地としての指定要件を満たさなくなったことによる廃止		

凡例

 生産緑地地区
 廃止する区域



千葉都市計画生産緑地地区の変更について(千葉市決定)

計画図




生産緑地地区名称	78 千種町第6生産緑地地区	廃止面積	約0.08ha
廃止理由	30年経過のため、生産緑地法14条の規定により当該生産緑地地区の一部において行為の制限が解除され、生産緑地としての指定要件を満たさなくなったことによる廃止		

凡例

 生産緑地地区
 廃止する区域

千葉都市計画生産緑地地区の変更について(千葉市決定)

計画図

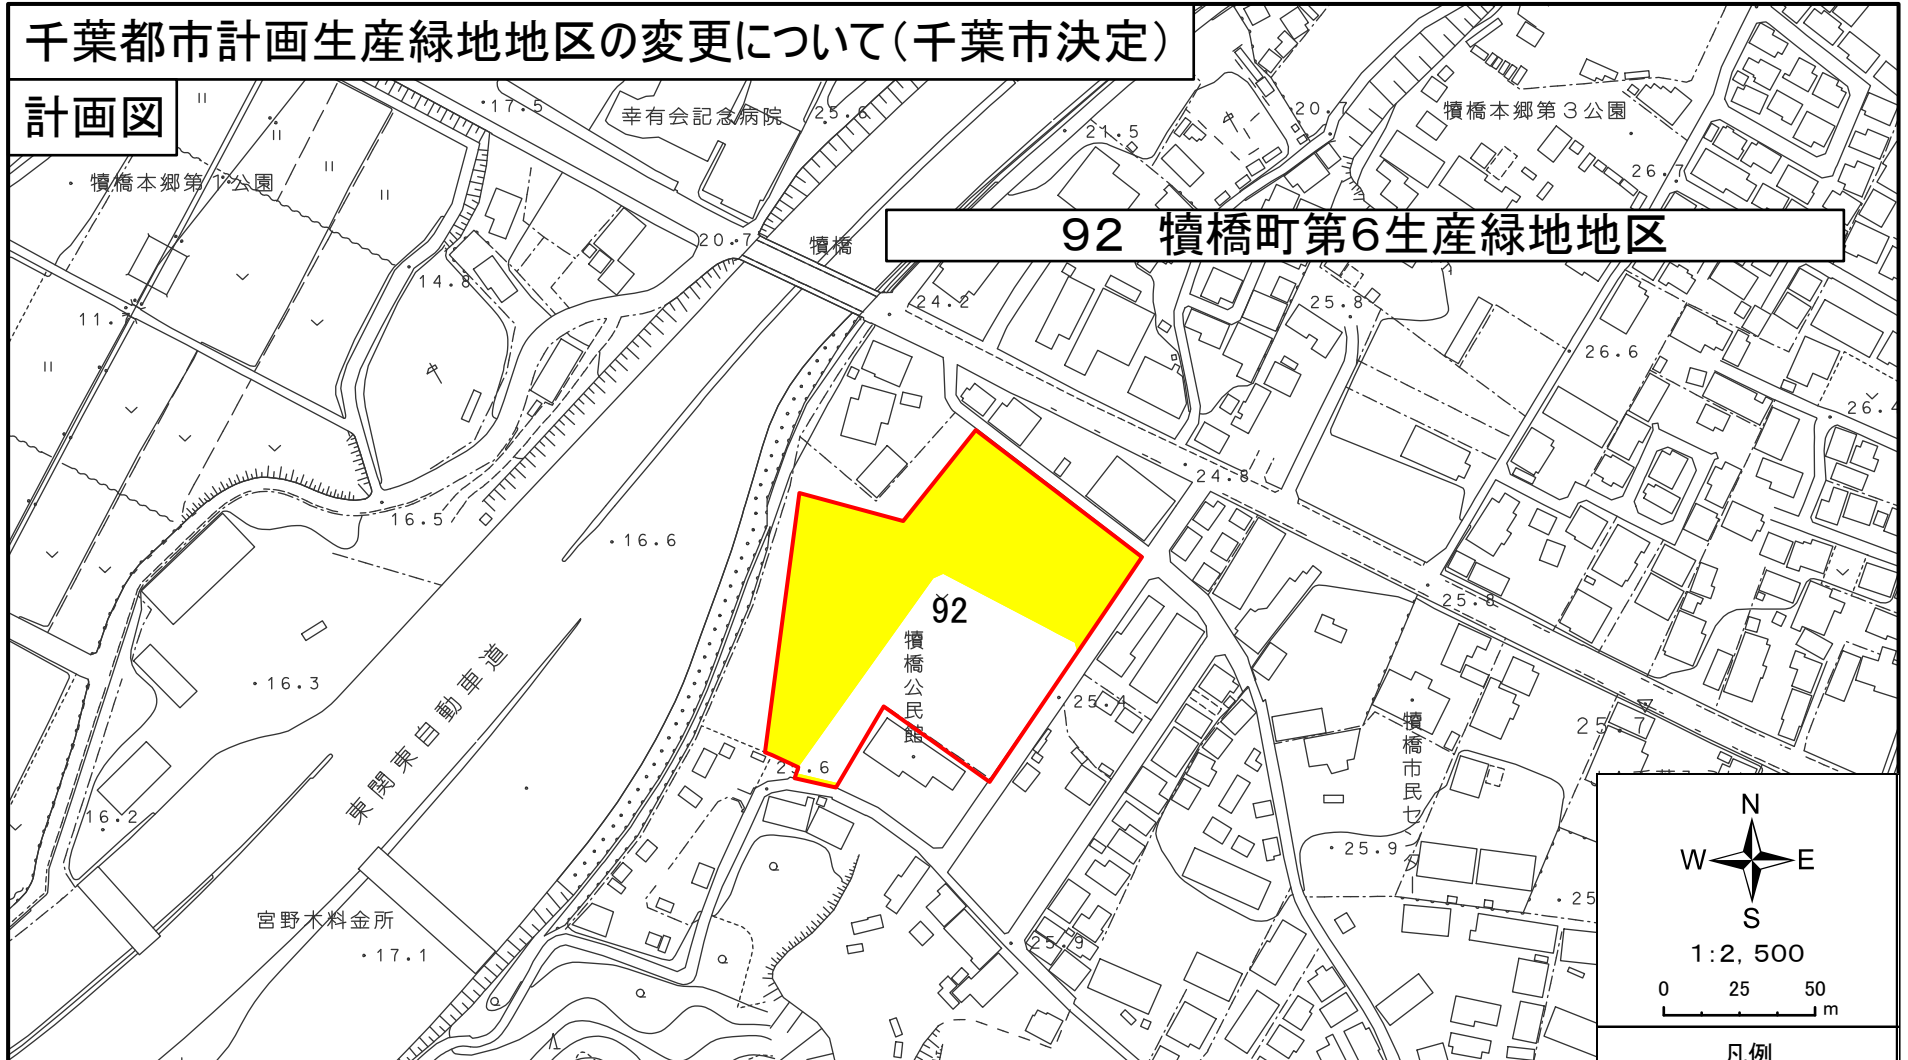

92 犢橋町第6生産緑地地区

生産緑地地区名称	92 犢橋町第6生産緑地地区	廃止面積	約0.62ha
廃止理由	30年経過のため、生産緑地法14条の規定により当該生産緑地地区の一部において行為の制限が解除された。また、生産緑地法第8条第1項ただし書きの規定により、一部において公共施設等の設置に係る行為がなされ、生産緑地としての指定要件を満たさなくなったことによる廃止		

1:2,500


凡例

生産緑地地区

 廃止する区域


千葉都市計画生産緑地地区の変更について(千葉市決定)

計画図

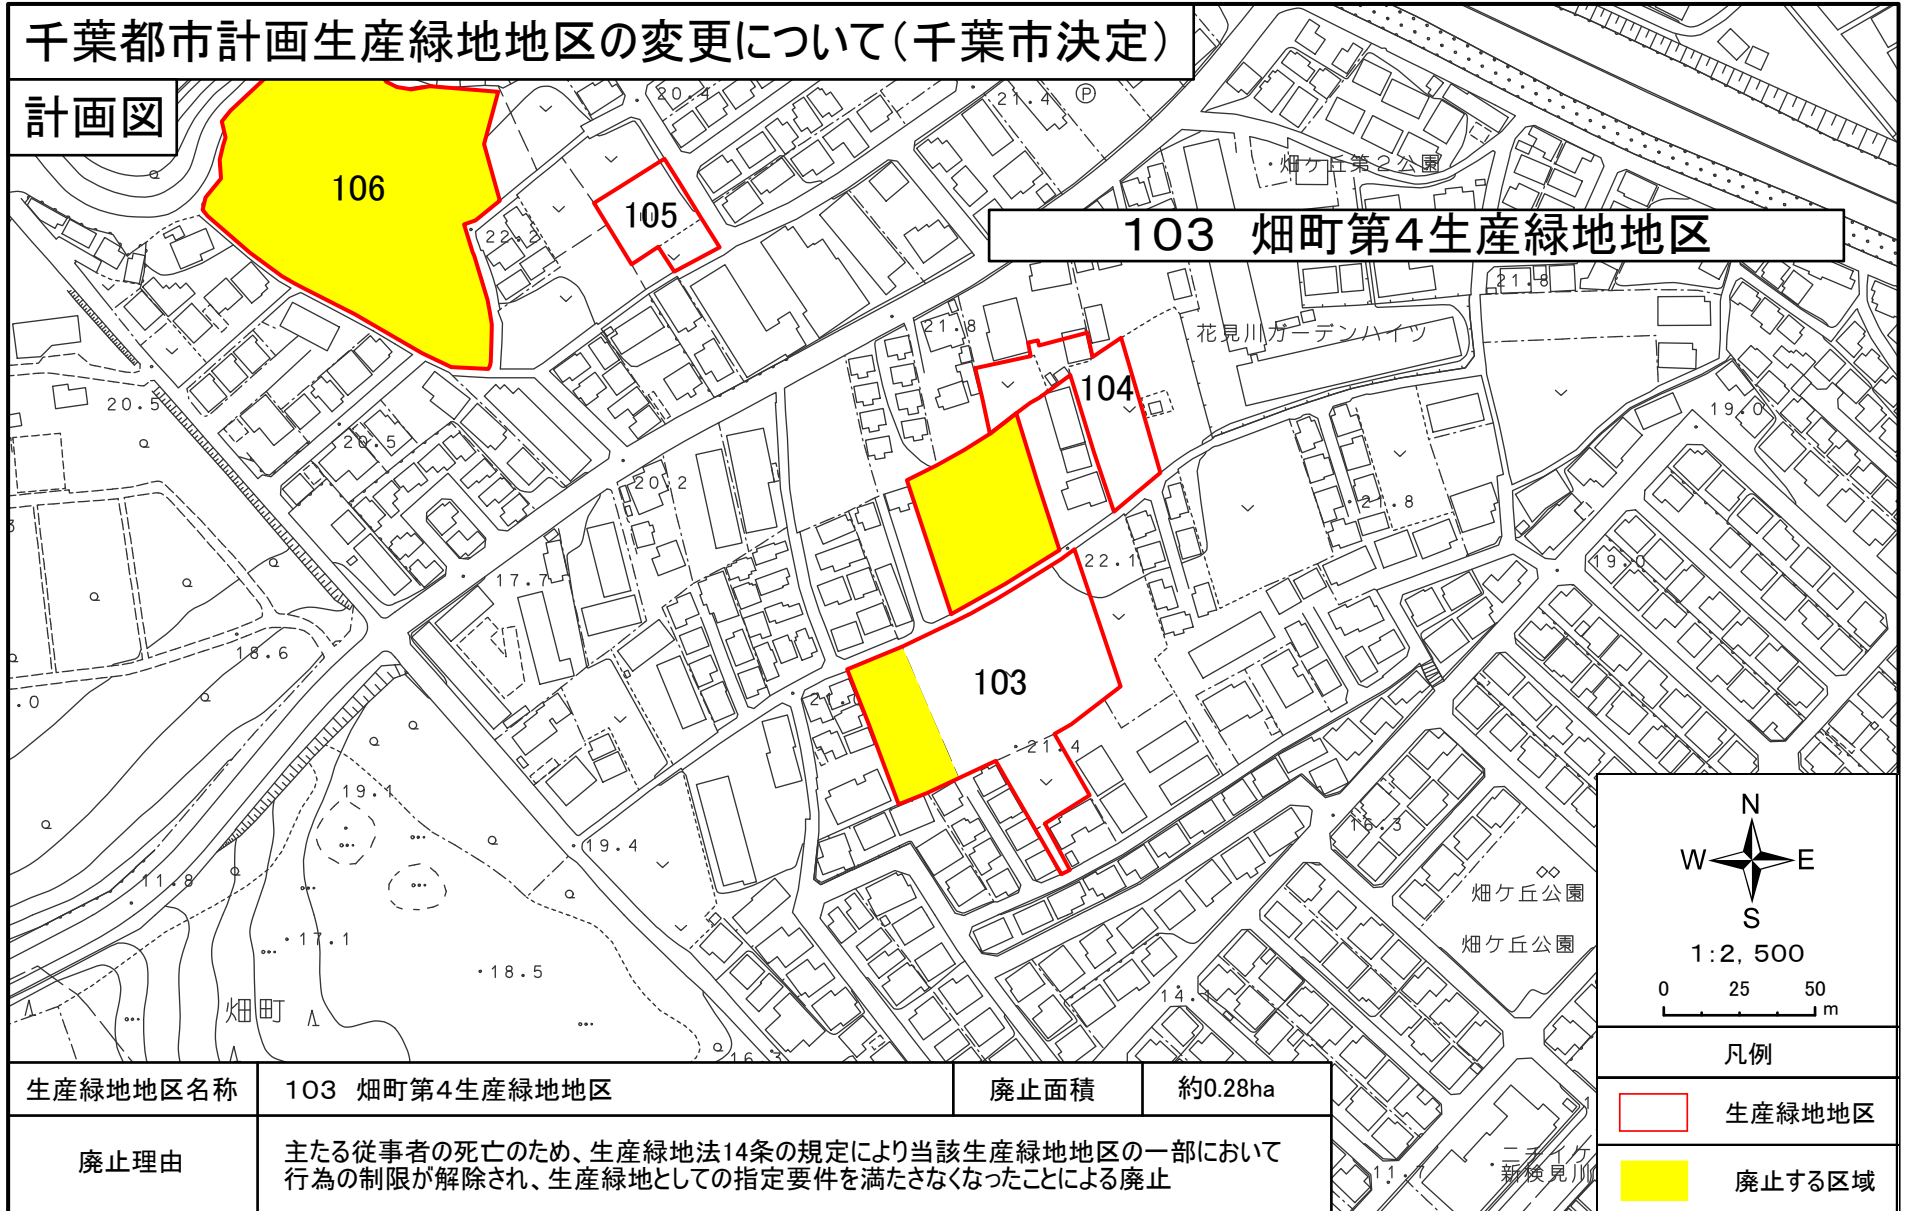

千葉都市計画生産緑地地区の変更について(千葉市決定)

計画図

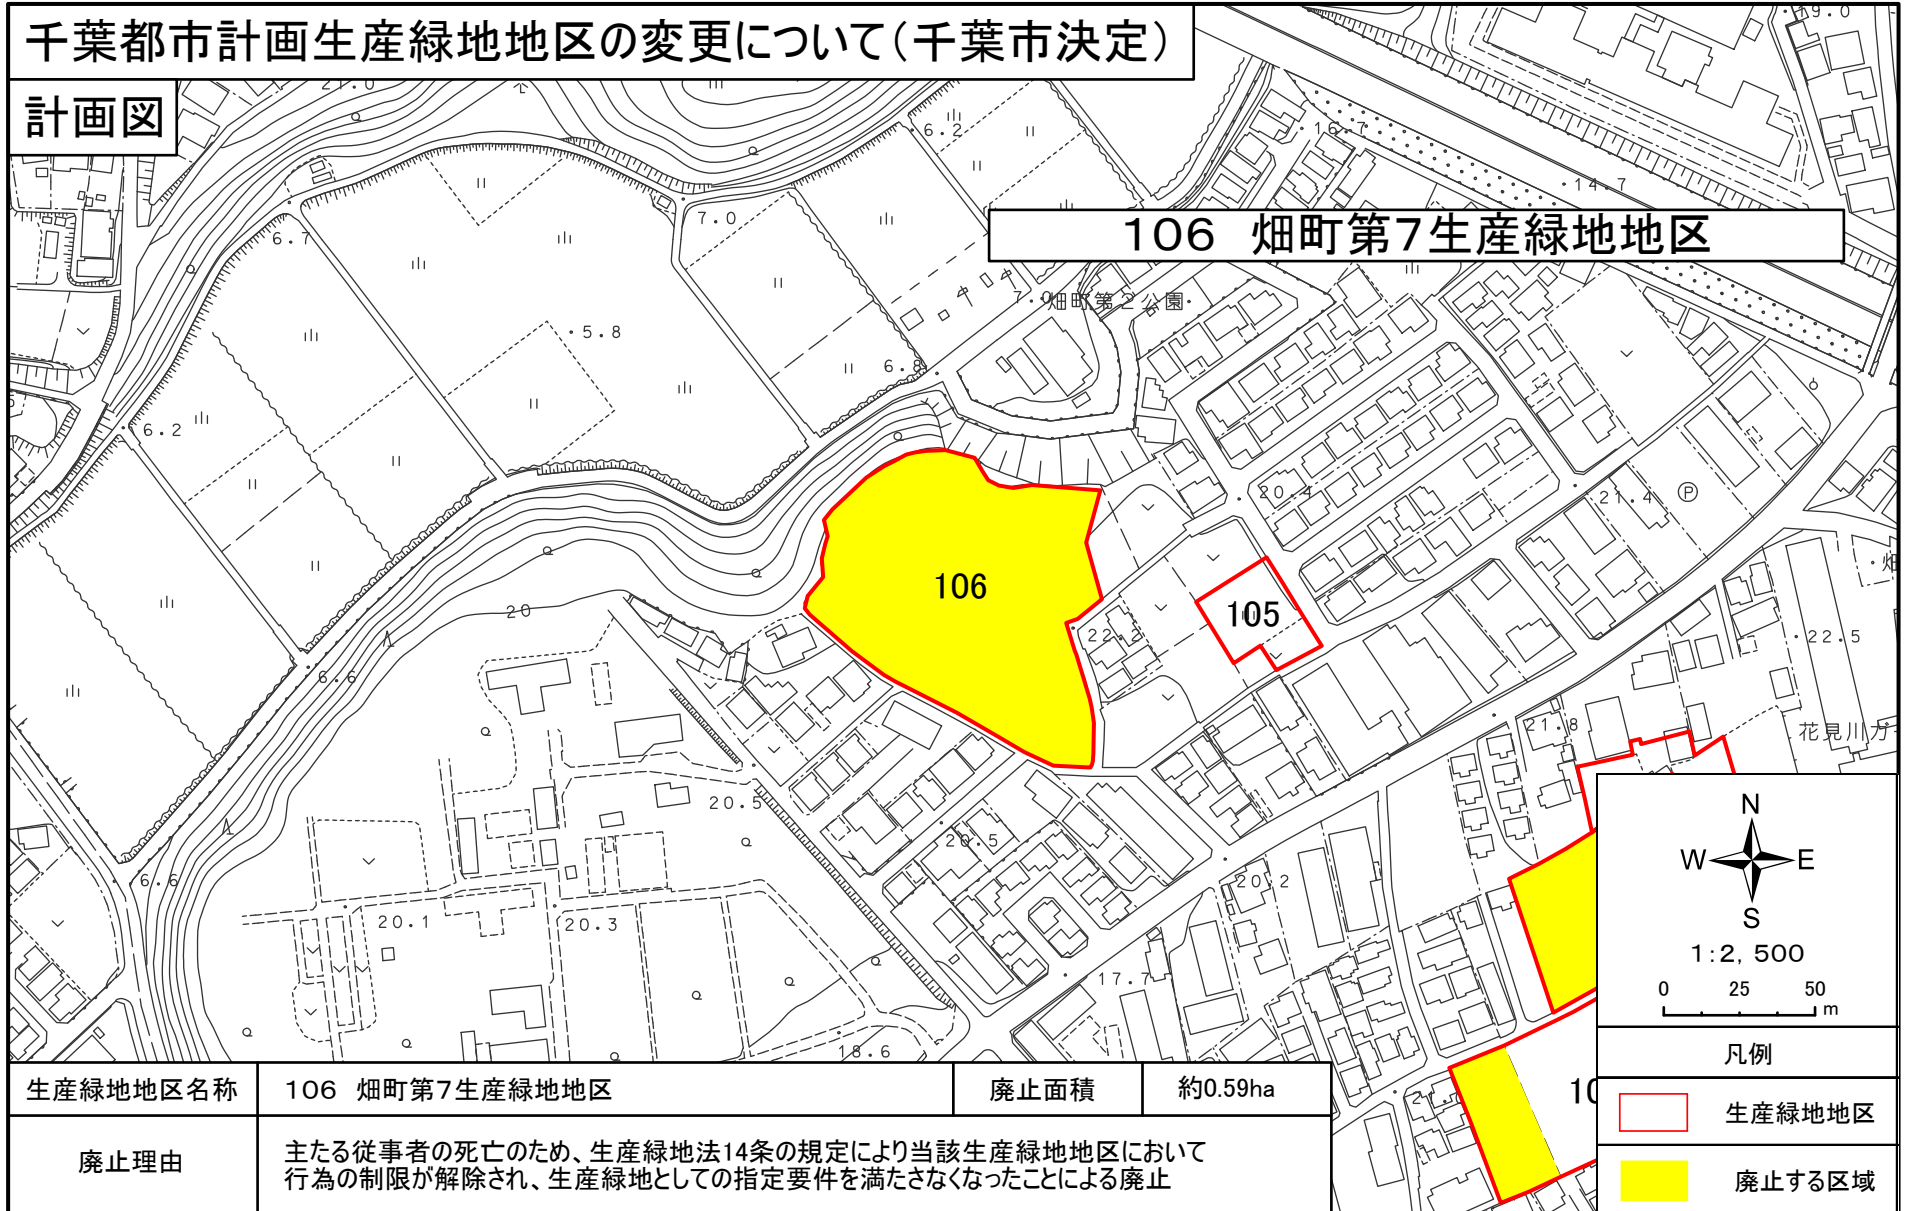

生産緑地地区名称	106 畑町第7生産緑地地区	廃止面積	約0.59ha
----------	----------------	------	---------

廃止理由	主たる従事者の死亡のため、生産緑地法14条の規定により当該生産緑地地区において行為の制限が解除され、生産緑地としての指定要件を満たさなくなったことによる廃止
------	--


凡例

生産緑地地区

廃止する区域

千葉都市計画生産緑地地区の変更について(千葉市決定)

計画図

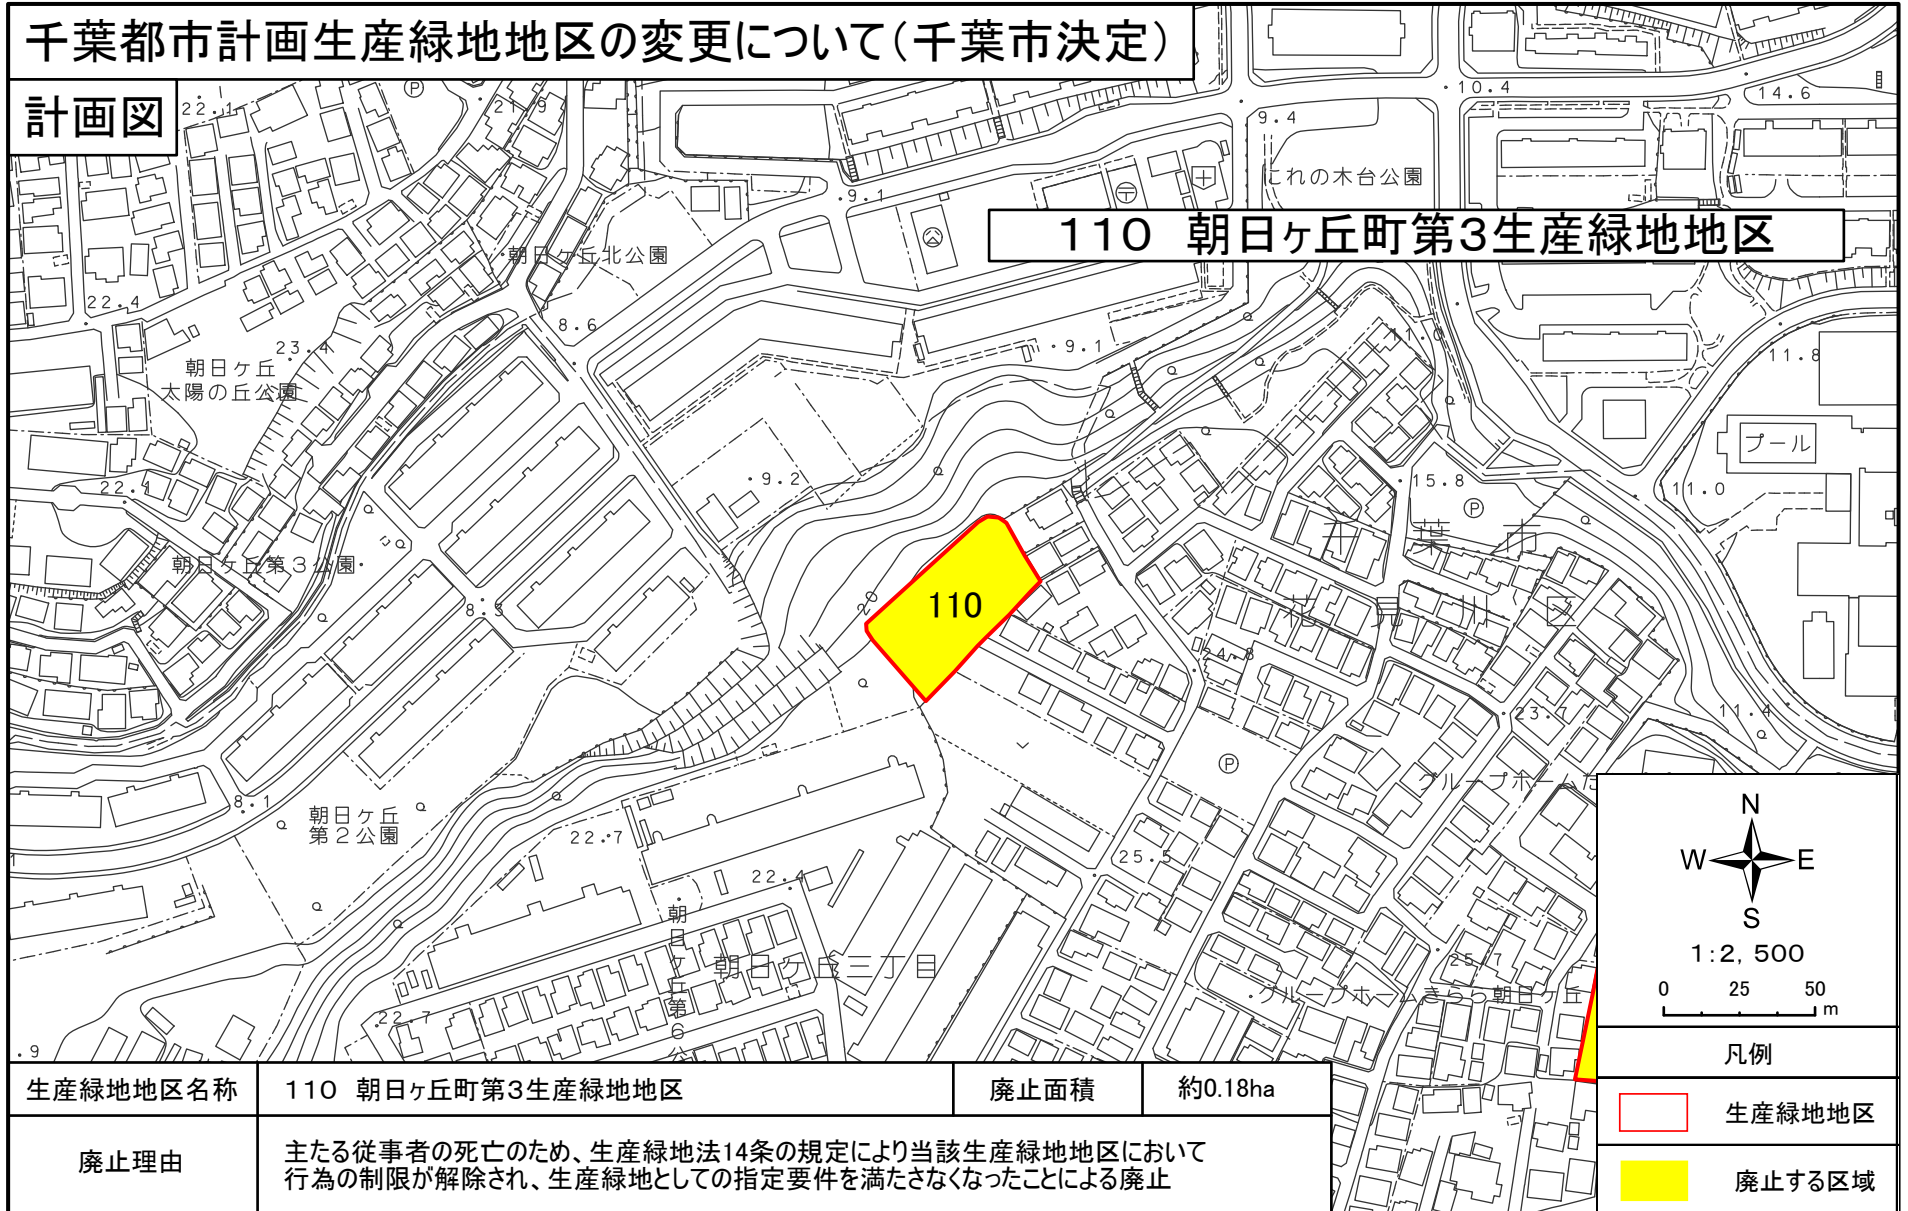

110 朝日ヶ丘町第3生産緑地地区

生産緑地地区名称	110 朝日ヶ丘町第3生産緑地地区	廃止面積	約0.18ha
廃止理由	主たる従事者の死亡のため、生産緑地法14条の規定により当該生産緑地地区において行為の制限が解除され、生産緑地としての指定要件を満たさなくなったことによる廃止		

1:2,500

凡例

- 生産緑地地区
- 廃止する区域

千葉都市計画生産緑地地区の変更について(千葉市決定)



計画図



111 朝日ヶ丘町第4生産緑地地区


生産緑地地区名称	111 朝日ヶ丘町第4生産緑地地区	廃止面積	約0.14ha
廃止理由	主たる従事者の死亡のため、生産緑地法14条の規定により当該生産緑地地区において行為の制限が解除され、生産緑地としての指定要件を満たさなくなったことによる廃止		

凡例

 生産緑地地区
 廃止する区域

千葉都市計画生産緑地地区の変更について(千葉市決定)

計画図

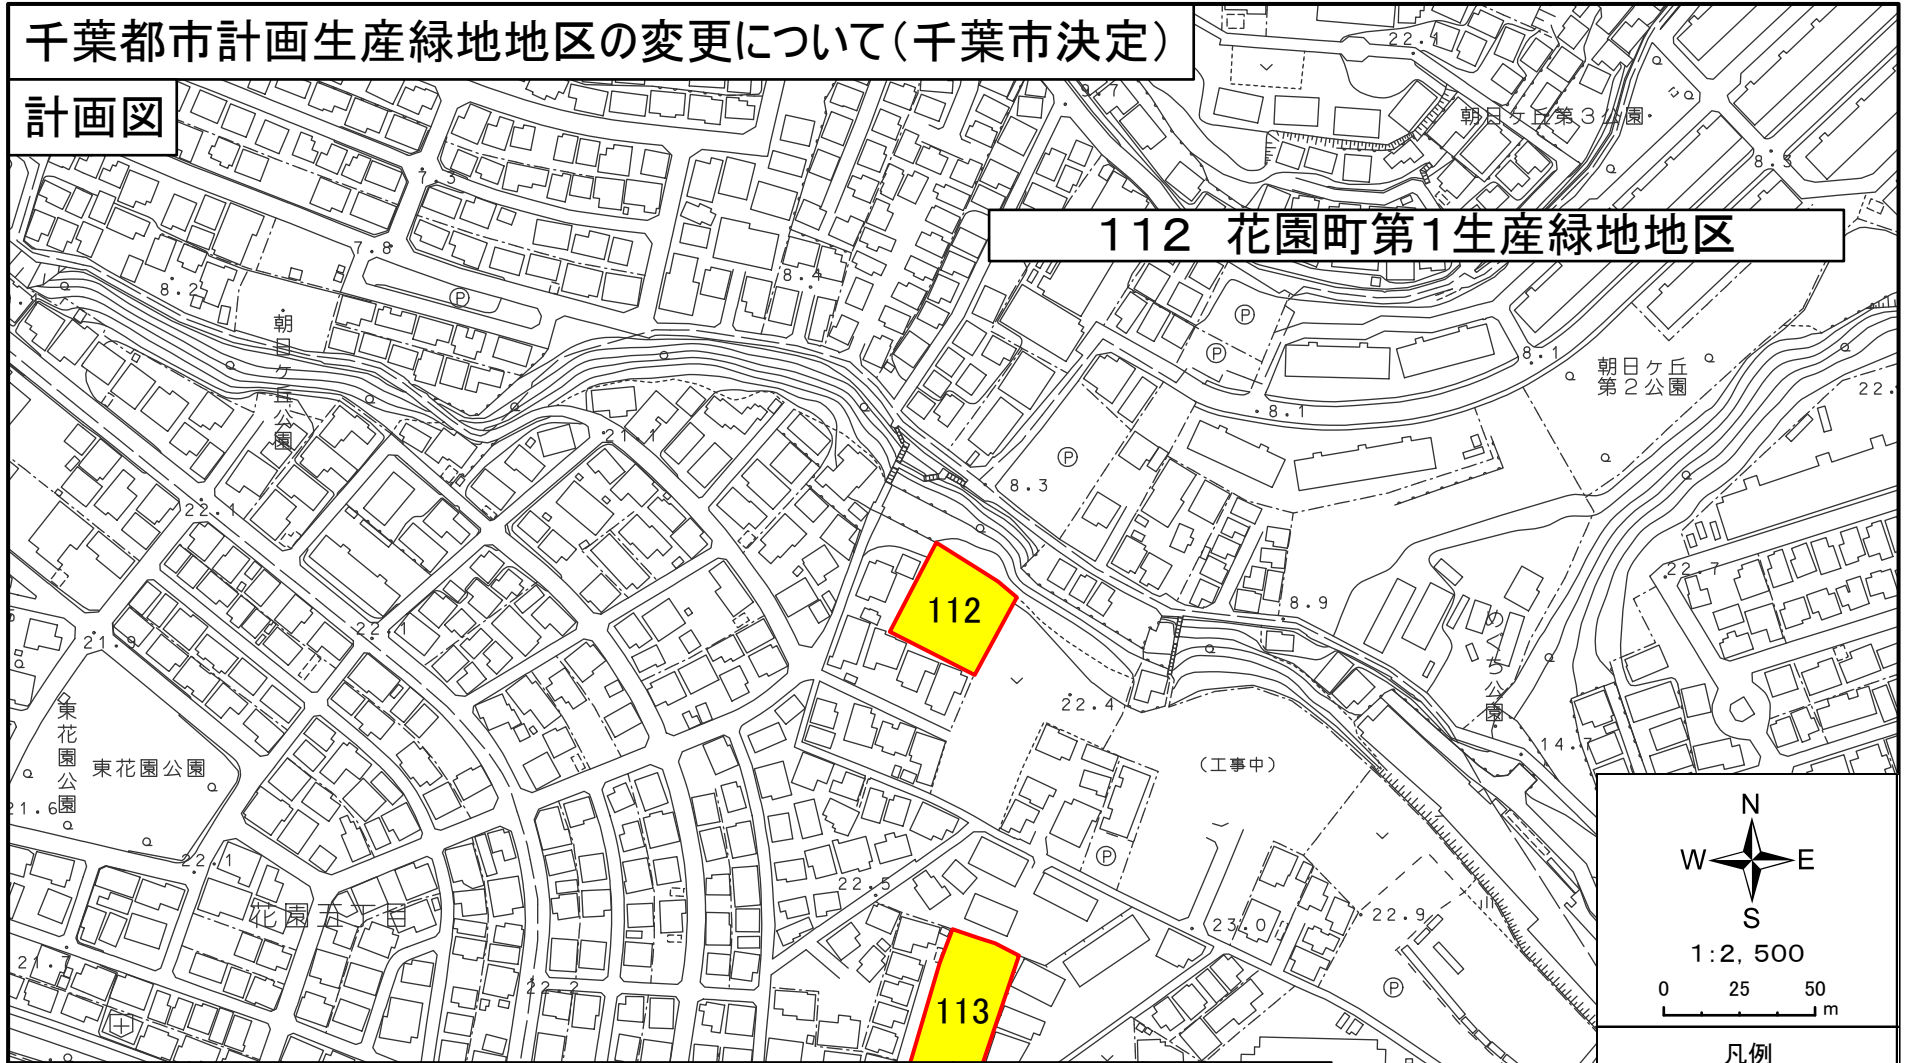

生産緑地地区名称	112 花園町第1生産緑地地区	廃止面積	約0.09ha
廃止理由	主たる従事者の故障のため、生産緑地法14条の規定により当該生産緑地地区において行為の制限が解除され、生産緑地としての指定要件を満たさなくなったことによる廃止		


凡例

生産緑地地区

廃止する区域

千葉都市計画生産緑地地区の変更について(千葉市決定)



計画図

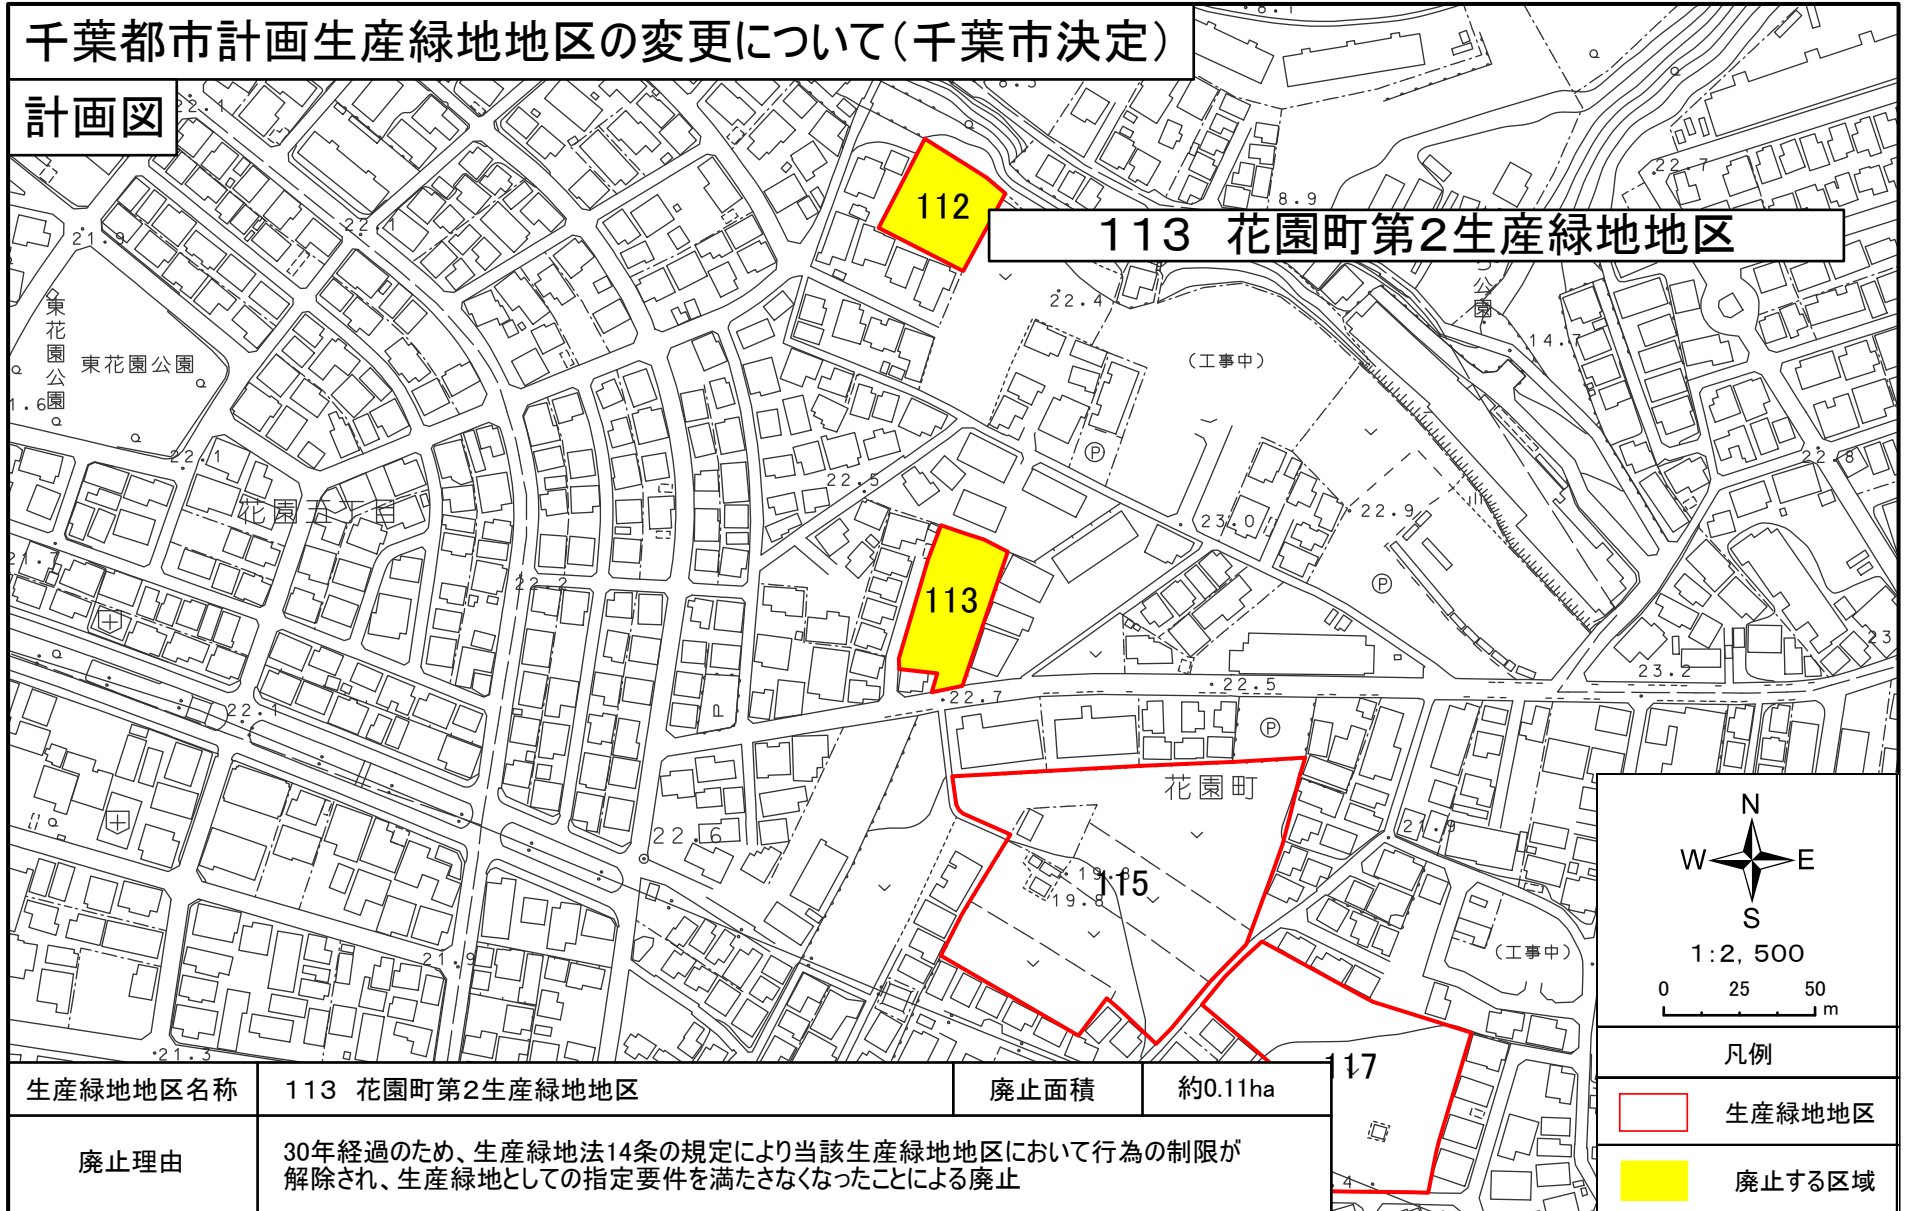

生産緑地地区名称	113 花園町第2生産緑地地区	廃止面積	約0.11ha
----------	-----------------	------	---------

廃止理由	30年経過のため、生産緑地法14条の規定により当該生産緑地地区において行為の制限が解除され、生産緑地としての指定要件を満たさなくなったことによる廃止
------	--

凡例

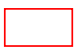 生産緑地地区
 廃止する区域

N
 W —+— E
 S
 1:2,500
 0 25 50 m

千葉都市計画生産緑地地区の変更について(千葉市決定)

計画図



121 浪花町第2生産緑地地区

121



1:2,500

0 25 50 m

凡例

生産緑地地区

廃止する区域


生産緑地地区名称	121 浪花町第2生産緑地地区	廃止面積	約0.17ha
----------	-----------------	------	---------

廃止理由	主たる従事者の死亡のため、生産緑地法14条の規定により当該生産緑地地区において行為の制限が解除され、生産緑地としての指定要件を満たさなくなったことによる廃止		
------	--	--	--

千葉朝鮮学園
学校法人

千葉都市計画生産緑地地区の変更について(千葉市決定)

計画図

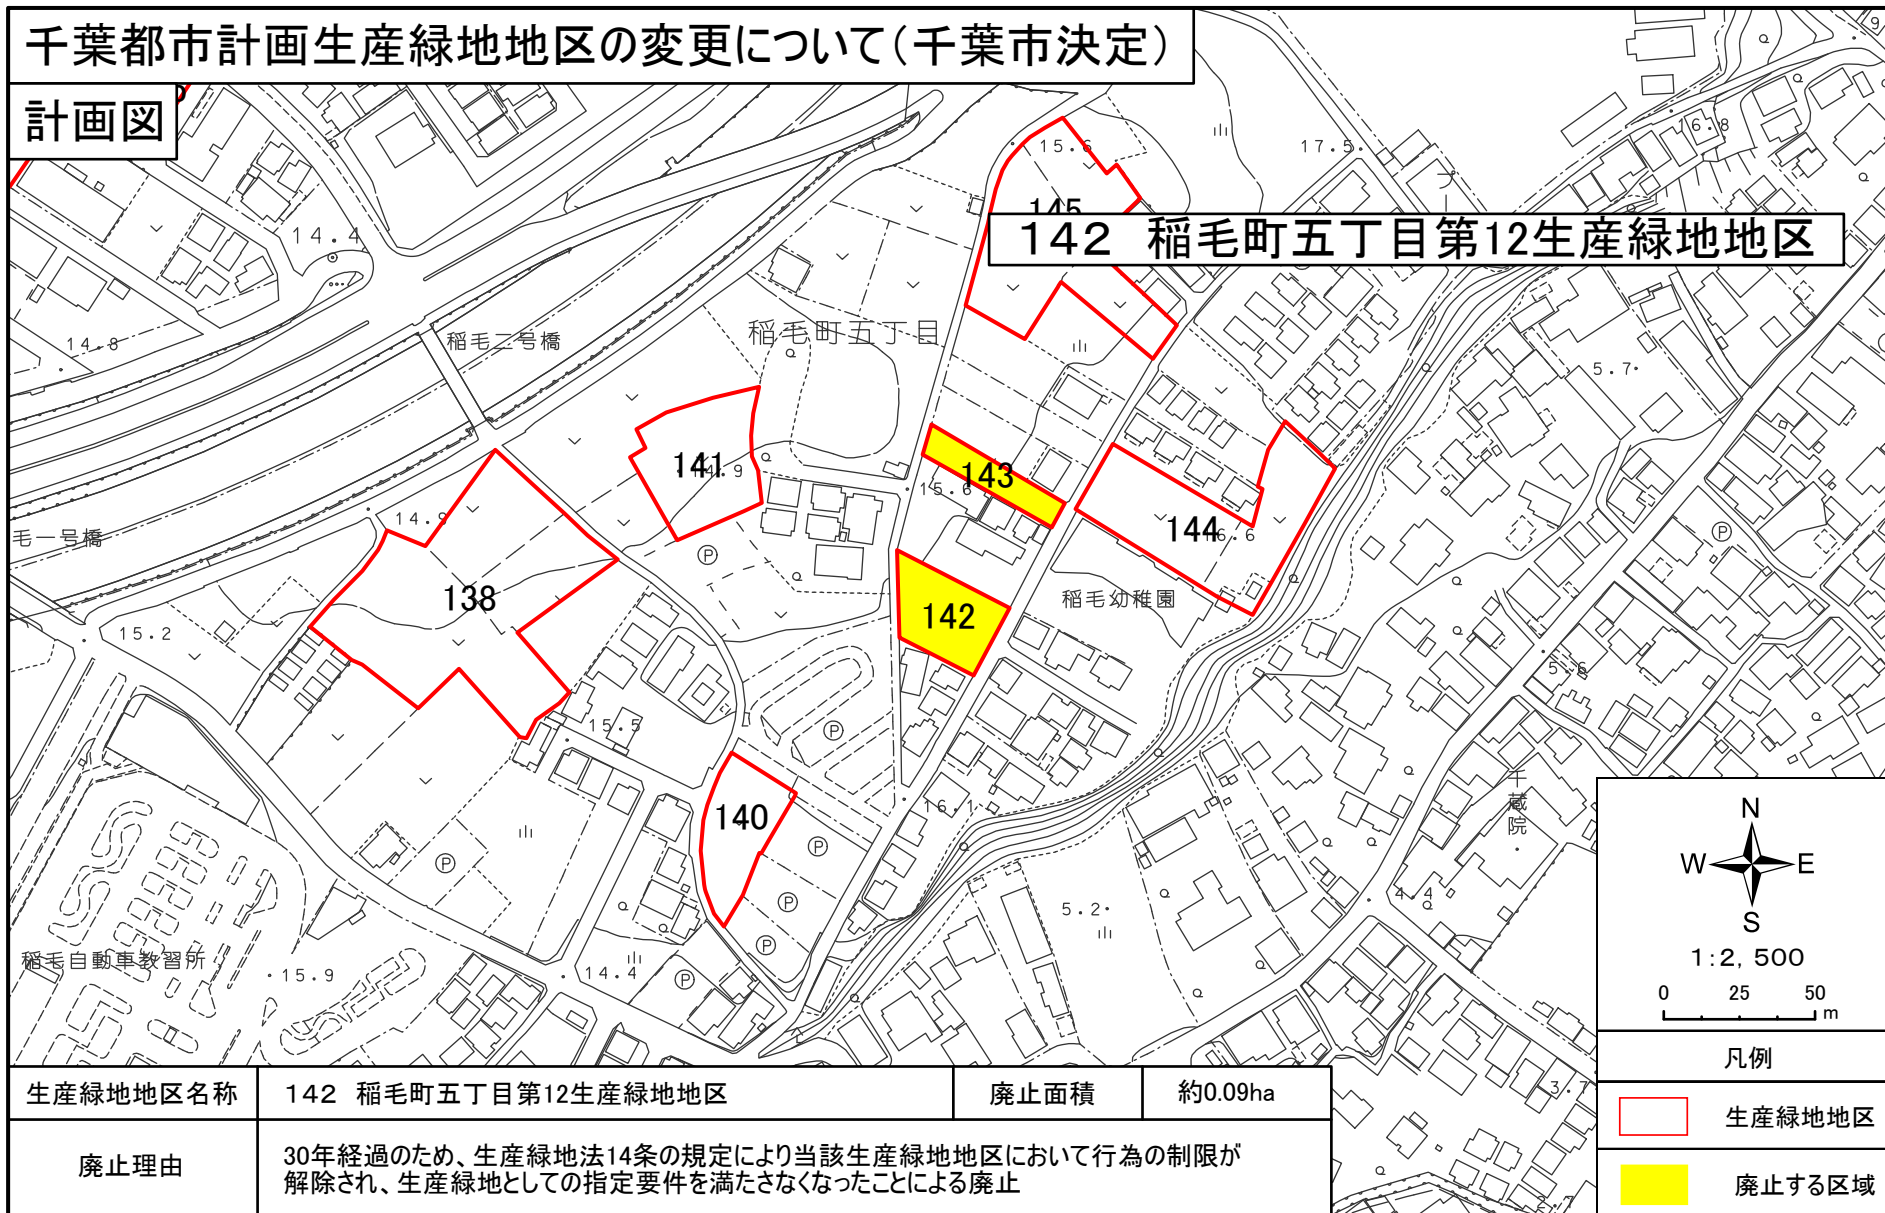

142 稲毛町五丁目第12生産緑地地区

生産緑地地区名称	142 稲毛町五丁目第12生産緑地地区	廃止面積	約0.09ha
廃止理由	30年経過のため、生産緑地法14条の規定により当該生産緑地地区において行為の制限が解除され、生産緑地としての指定要件を満たさなくなったことによる廃止		


1 : 2, 500

凡例

- 生産緑地地区
- 廃止する区域

千葉都市計画生産緑地地区の変更について(千葉市決定)

計画図

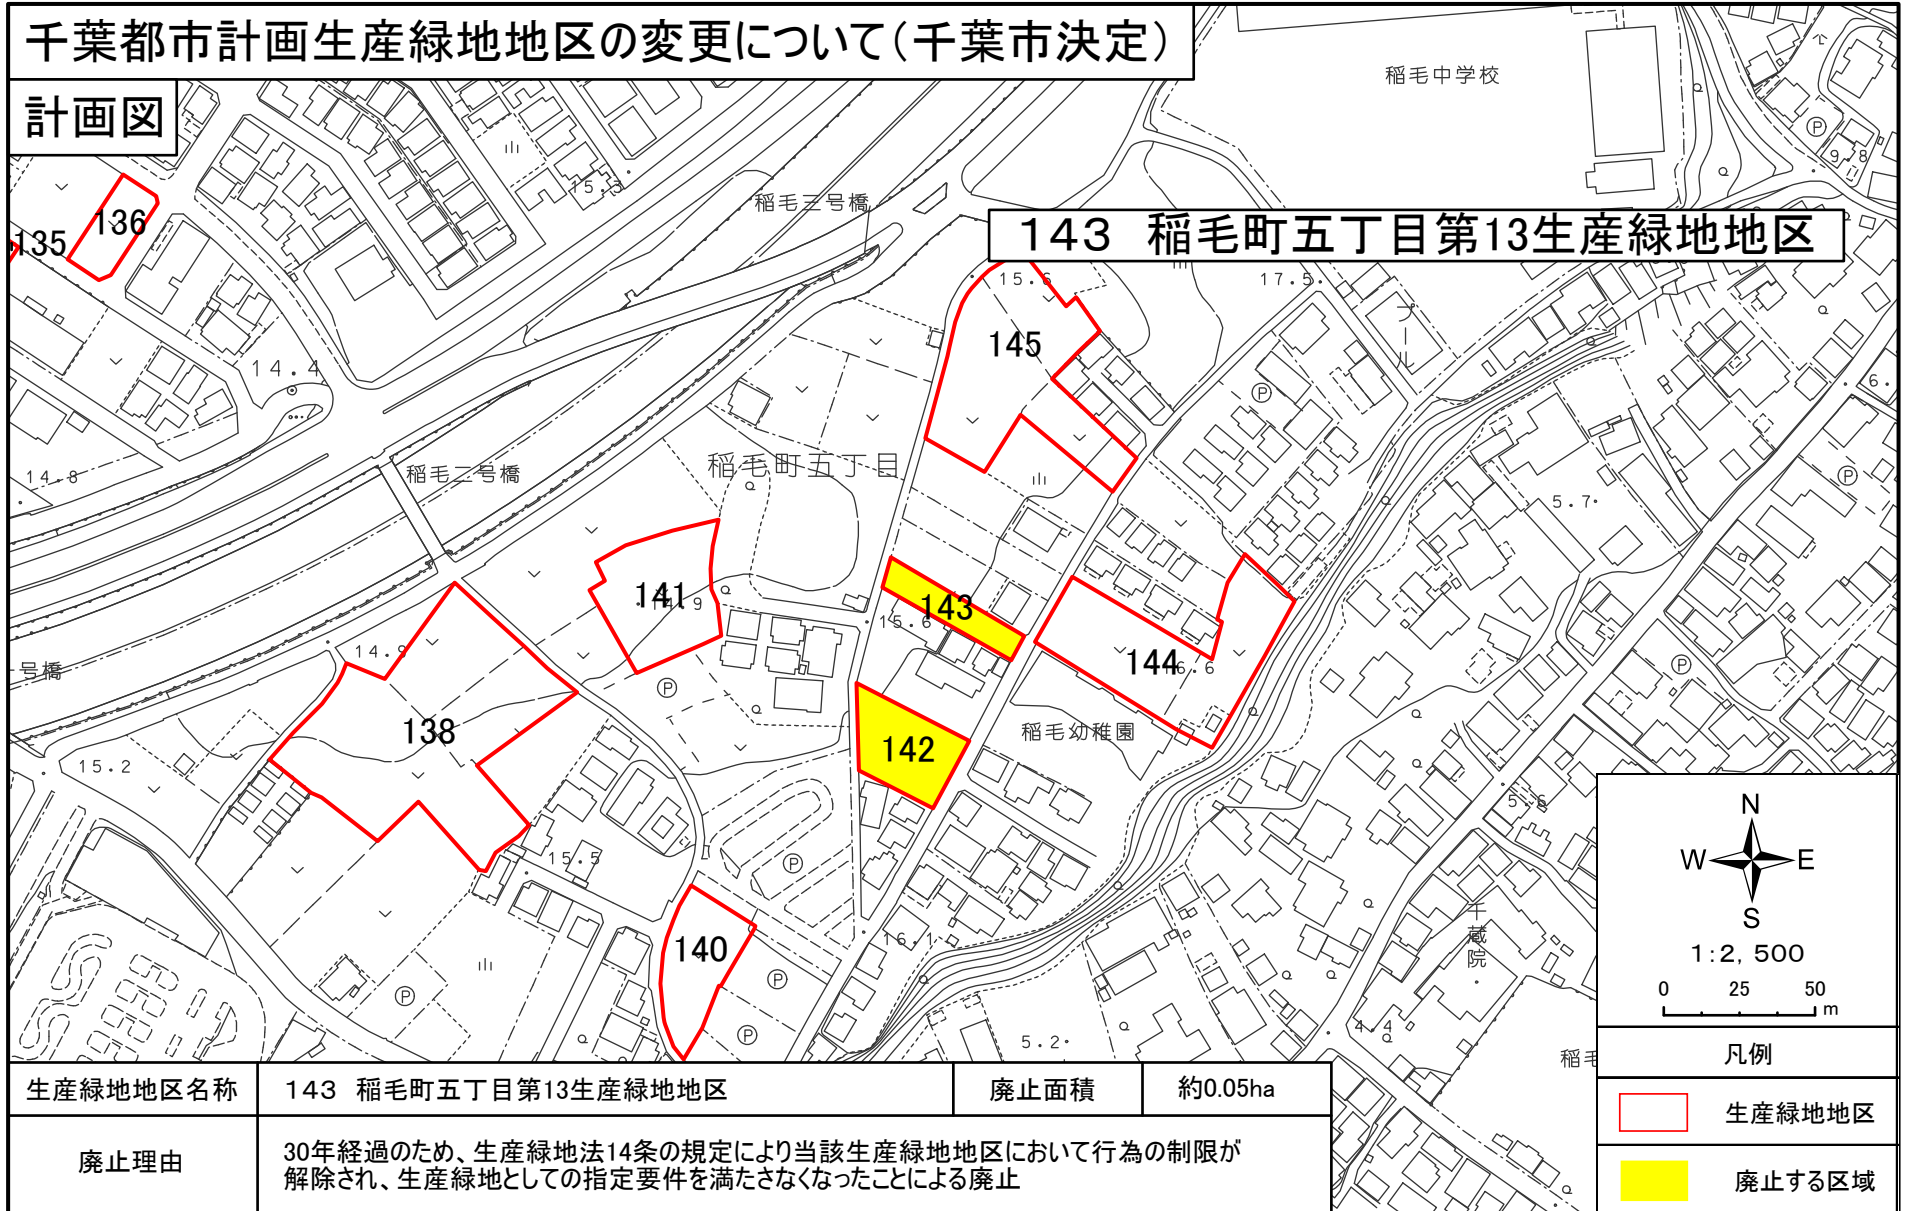

143 稲毛町五丁目第13生産緑地地区

生産緑地地区名称	143 稲毛町五丁目第13生産緑地地区	廃止面積	約0.05ha
廃止理由	30年経過のため、生産緑地法14条の規定により当該生産緑地地区において行為の制限が解除され、生産緑地としての指定要件を満たさなくなったことによる廃止		


1:2,500

凡例

- 生産緑地地区
- 廃止する区域

千葉都市計画生産緑地地区の変更について(千葉市決定)

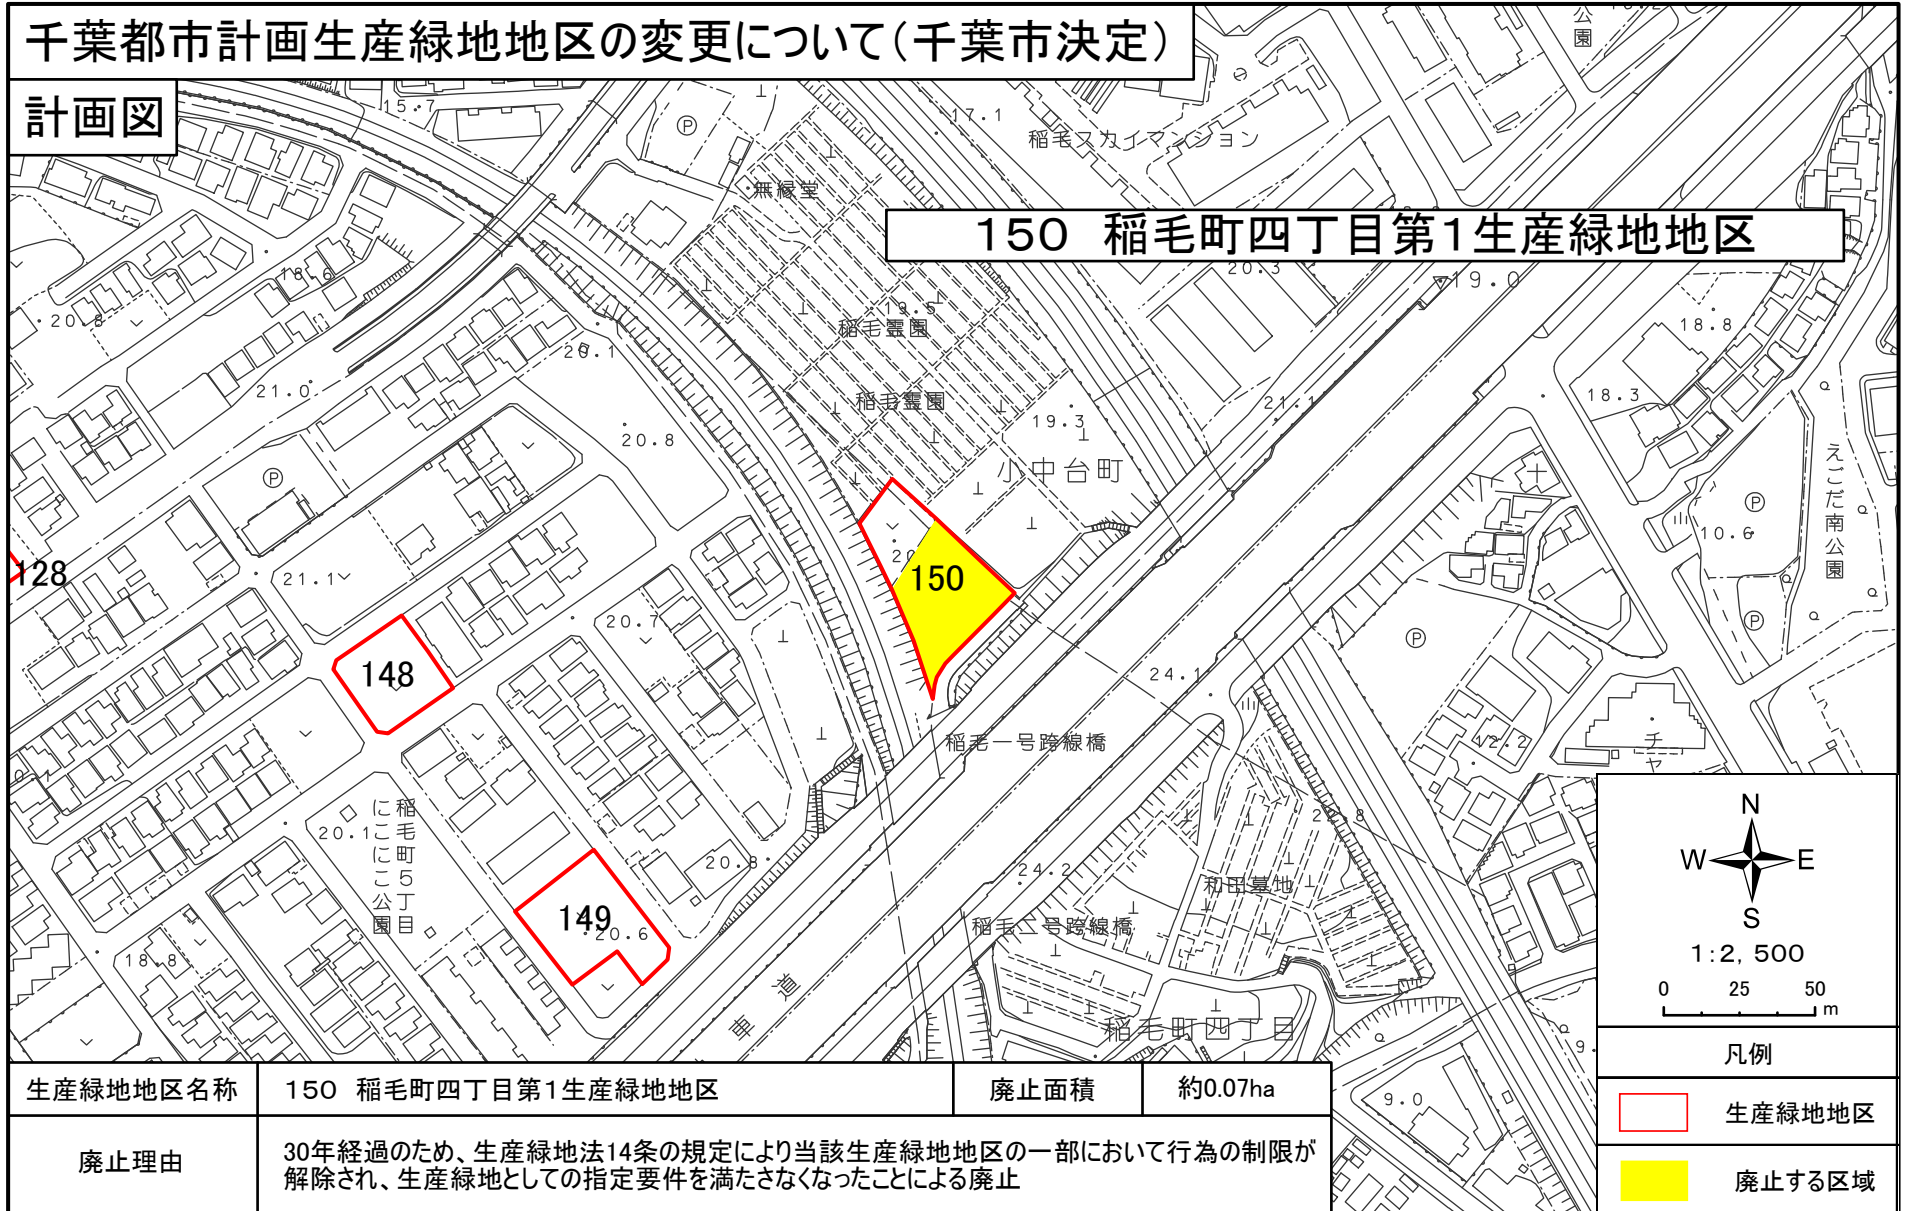

計画図



150 稲毛町四丁目第1生産緑地地区

生産緑地地区名称	150 稲毛町四丁目第1生産緑地地区	廃止面積	約0.07ha
廃止理由	30年経過のため、生産緑地法14条の規定により当該生産緑地地区の一部において行為の制限が解除され、生産緑地としての指定要件を満たさなくなったことによる廃止		


凡例

 生産緑地地区
 廃止する区域

N
 W —+— E
 S
 1:2,500
 0 25 50
 m

千葉都市計画生産緑地地区の変更について(千葉市決定)

計画図

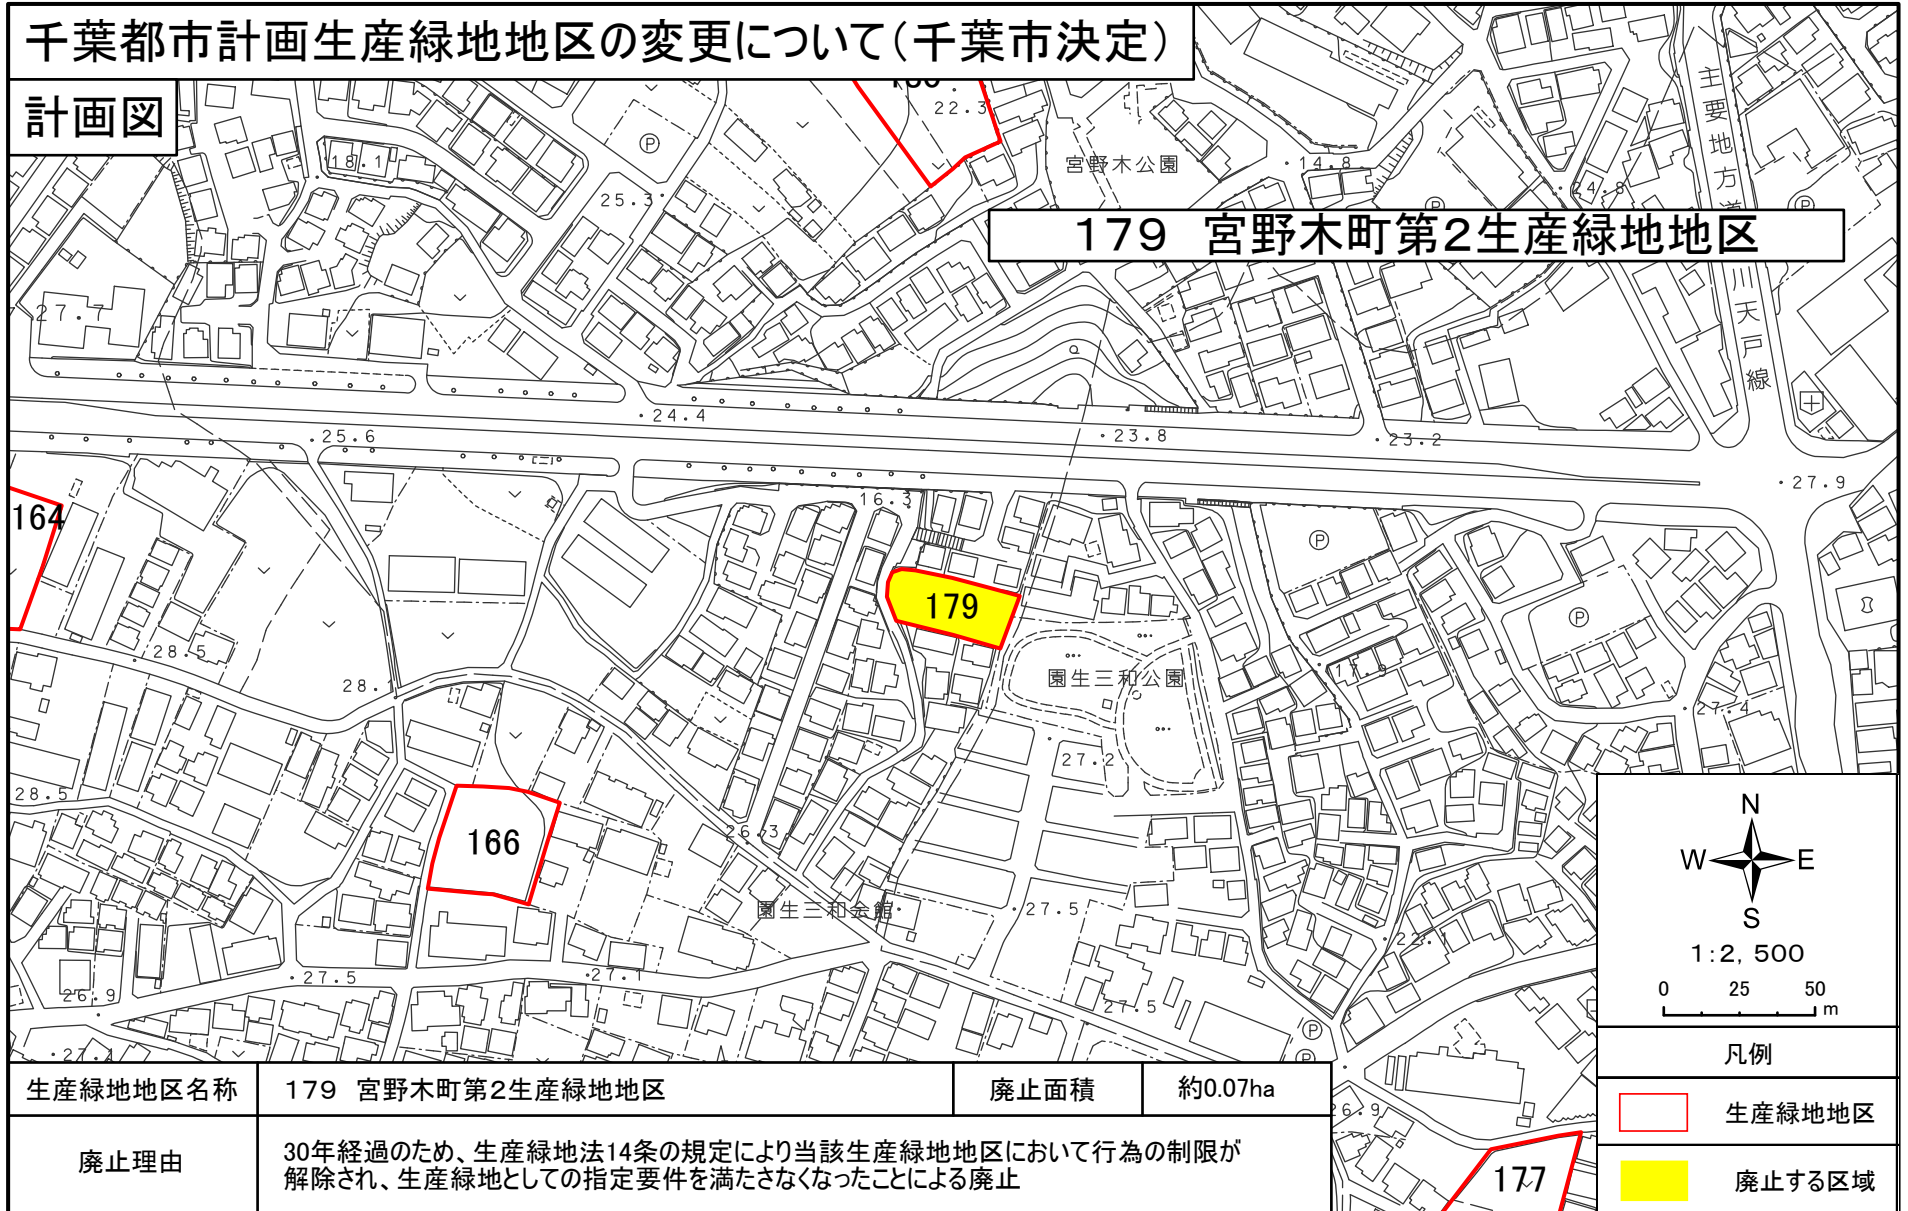

179 宮野木町第2生産緑地地区

生産緑地地区名称	179 宮野木町第2生産緑地地区	廃止面積	約0.07ha
廃止理由	30年経過のため、生産緑地法14条の規定により当該生産緑地地区において行為の制限が解除され、生産緑地としての指定要件を満たさなくなったことによる廃止		


1:2,500

凡例

- 生産緑地地区
- 廃止する区域

千葉都市計画生産緑地地区の変更について(千葉市決定)

計画図

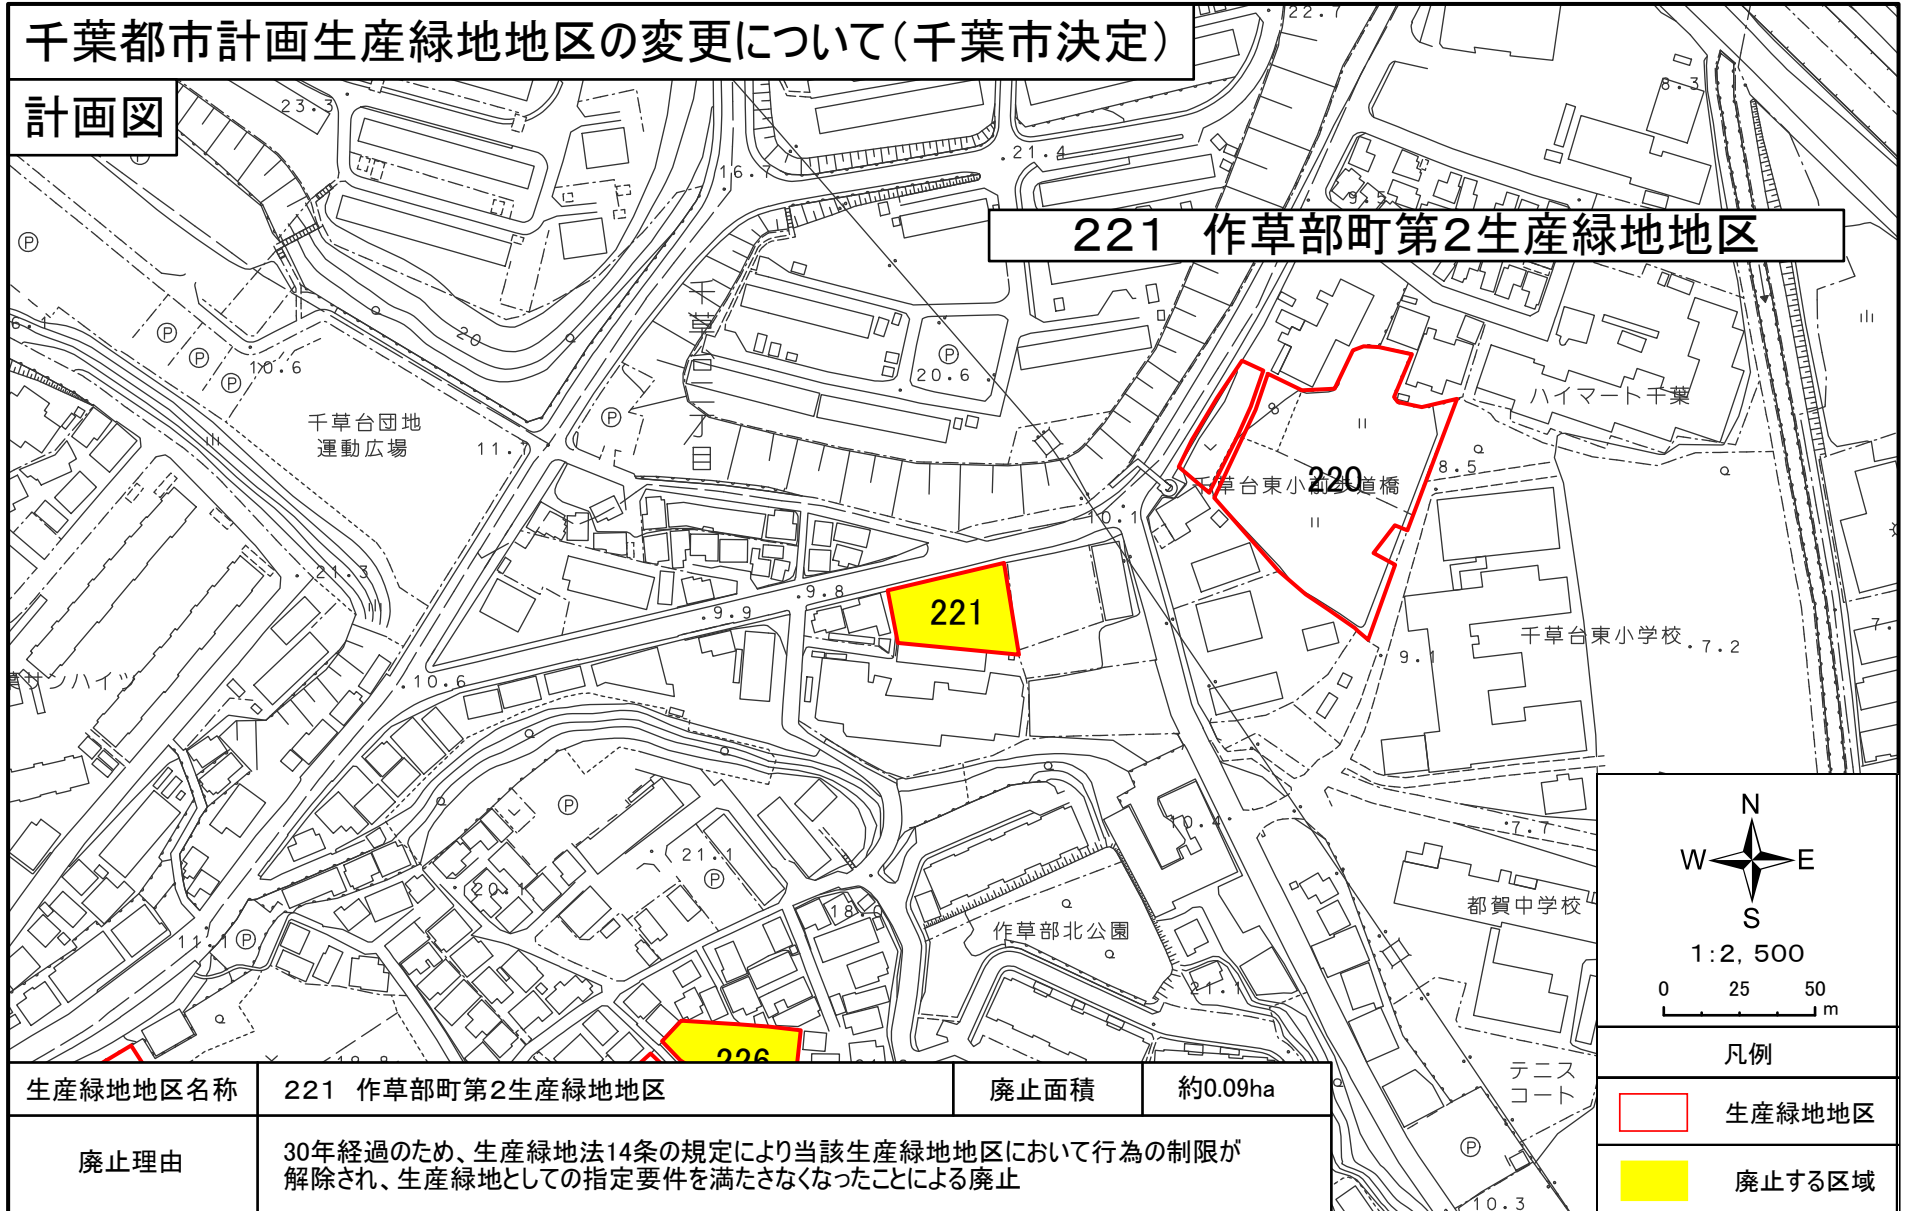

221 作草部町第2生産緑地地区

生産緑地地区名称	221 作草部町第2生産緑地地区	廃止面積	約0.09ha
廃止理由	30年経過のため、生産緑地法14条の規定により当該生産緑地地区において行為の制限が解除され、生産緑地としての指定要件を満たさなくなったことによる廃止		

1:2,500


凡例

生産緑地地区

 廃止する区域

千葉都市計画生産緑地地区の変更について(千葉市決定)

計画図

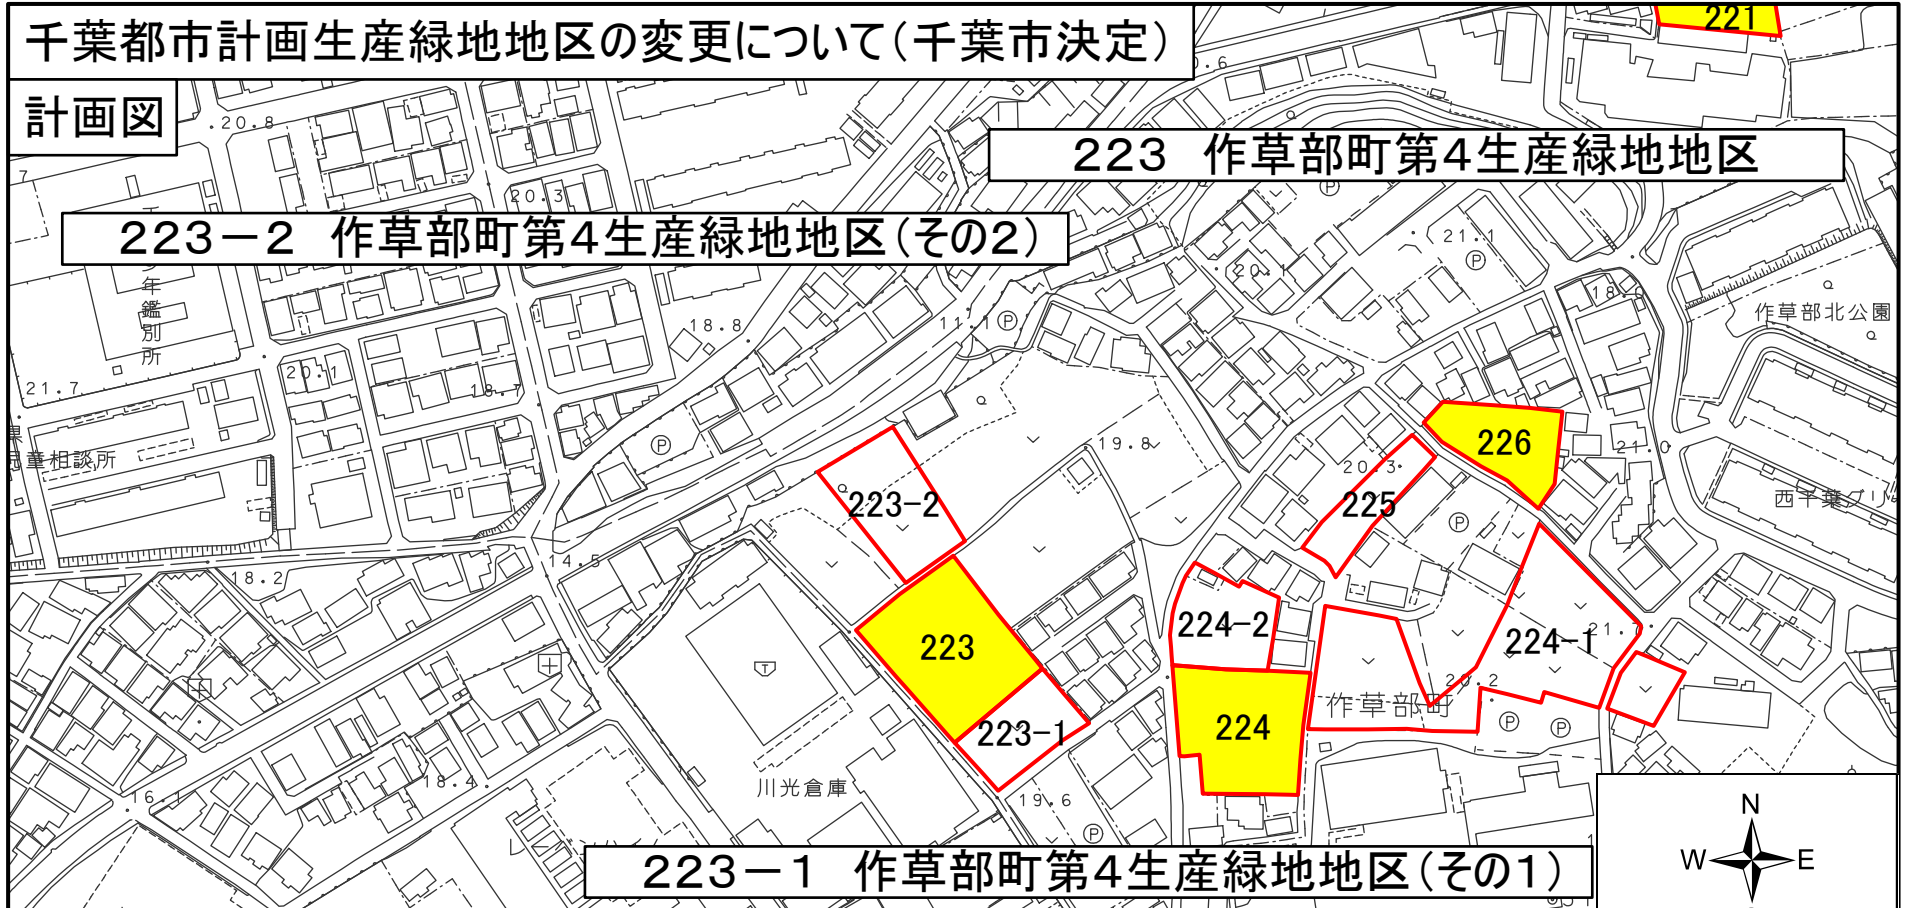

生産緑地地区名称	223 作草部町第4生産緑地地区	廃止面積	約0.17ha
廃止理由	30年経過のため、生産緑地法14条の規定により当該生産緑地地区の一部において行為の制限が解除され、生産緑地としての指定要件を満たさなくなったことによる廃止		
生産緑地地区名称	223-1、2 作草部町第4生産緑地地区(その1、2)	変更面積	約0.09ha、約0.10ha
変更理由	元番号223 作草部町第4生産緑地地区の一部廃止に伴い、残りの区域を2地区の生産緑地地区として変更する。		

1:2,500

 0 25 50 m

凡例

生産緑地地区


 廃止する区域

千葉都市計画生産緑地地区の変更について(千葉市決定)

計画図


224 作草部町第5生産緑地地区

224-2 作草部町第5生産緑地地区(その2)

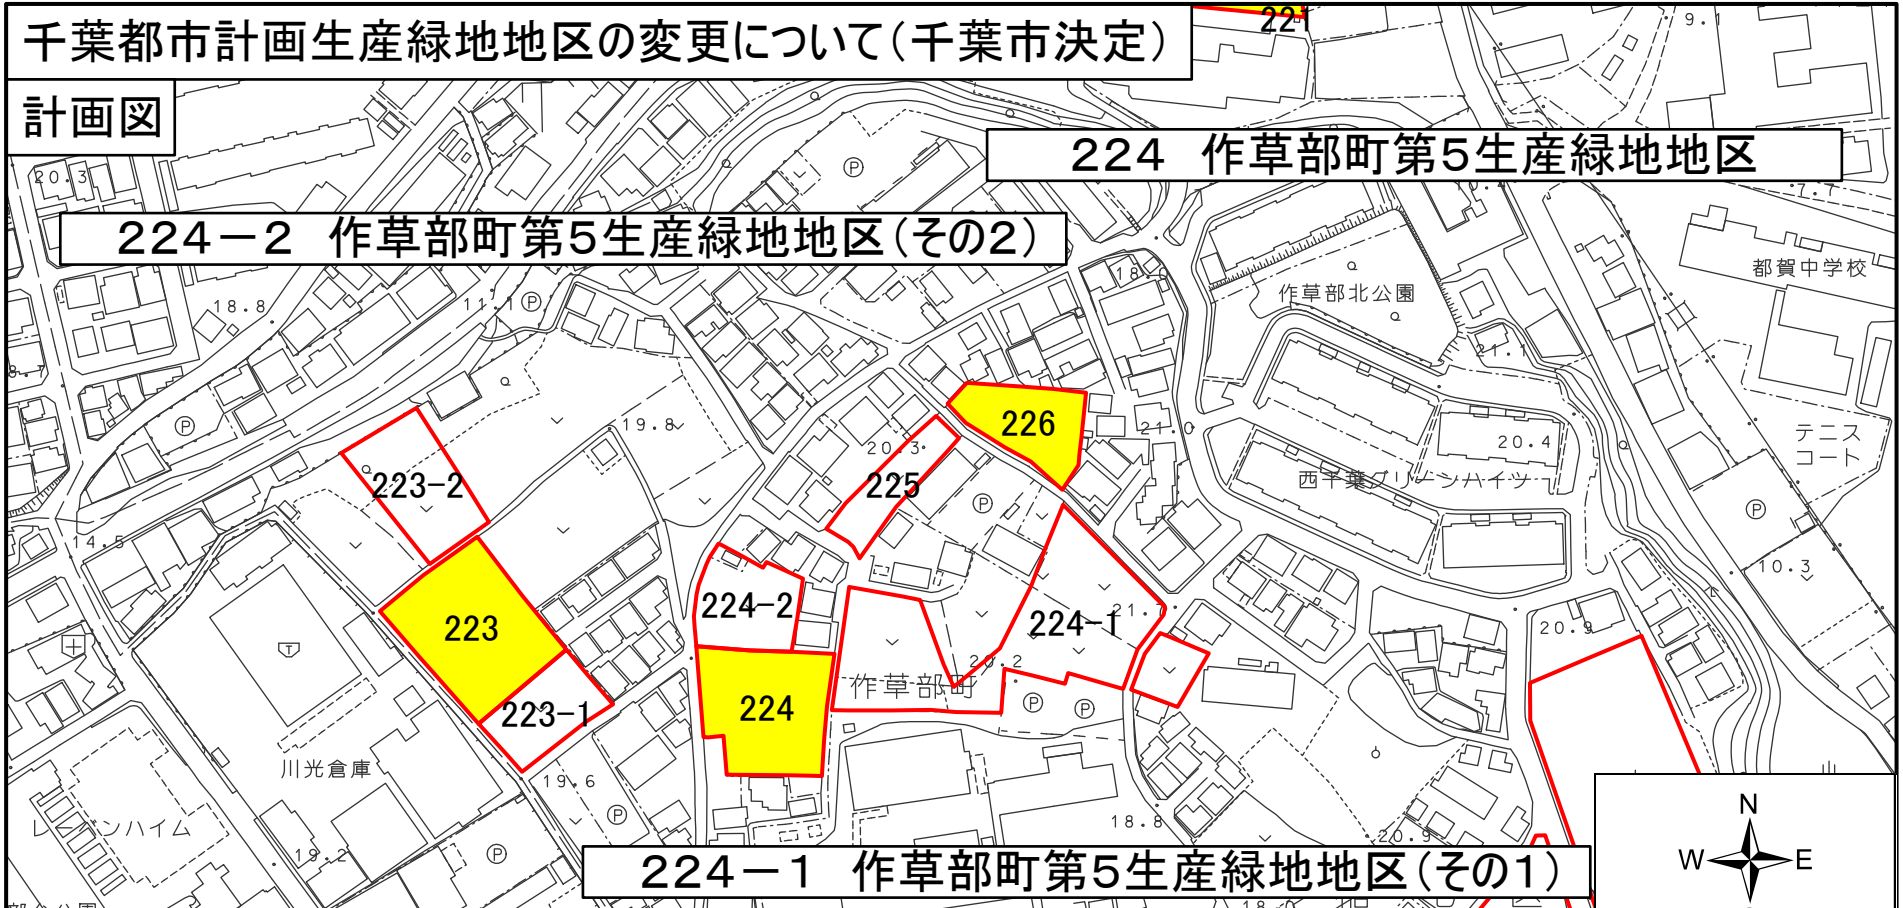

224-1 作草部町第5生産緑地地区(その1)

生産緑地地区名称	224 作草部町第5生産緑地地区	廃止面積	約0.16ha
廃止理由	30年経過のため、生産緑地法14条の規定により当該生産緑地地区の一部において行為の制限が解除され、生産緑地としての指定要件を満たさなくなったことによる廃止		
生産緑地地区名称	224-1、2 作草部町第5生産緑地地区(その1、2)	変更面積	約0.38ha、約0.10ha
変更理由	元番号224 作草部町第5生産緑地地区の一部廃止に伴い、残りの区域を2地区の生産緑地地区として変更する。		

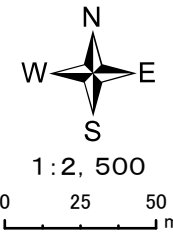


凡例

- 生産緑地地区
- 廃止する区域

千葉都市計画生産緑地地区の変更について(千葉市決定)

計画図

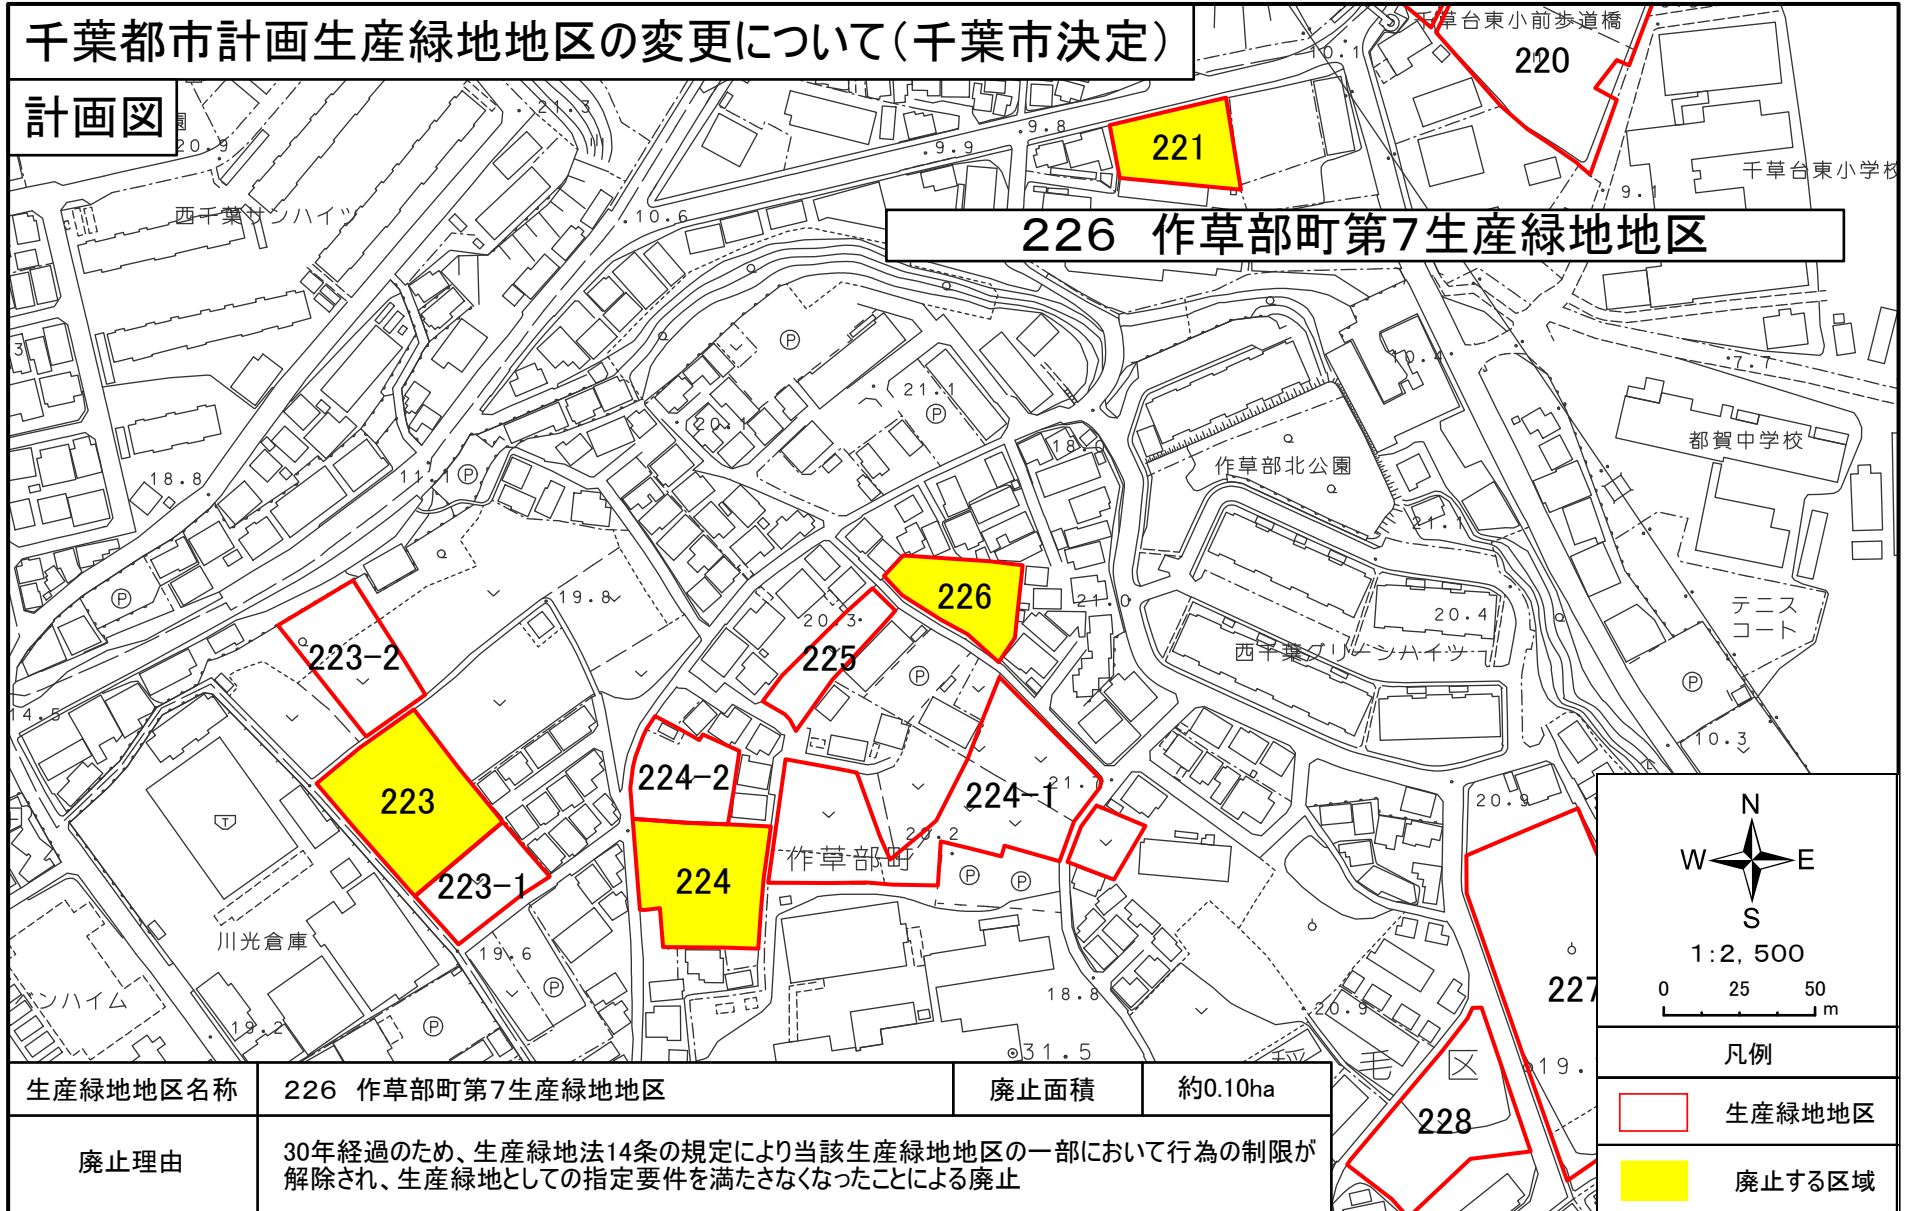

226 作草部町第7生産緑地地区

生産緑地地区名称	226 作草部町第7生産緑地地区	廃止面積	約0.10ha
廃止理由	30年経過のため、生産緑地法14条の規定により当該生産緑地地区の一部において行為の制限が解除され、生産緑地としての指定要件を満たさなくなったことによる廃止		


1:2,500

凡例

- 生産緑地地区
- 廃止する区域

千葉都市計画生産緑地地区の変更について(千葉市決定)

計画図

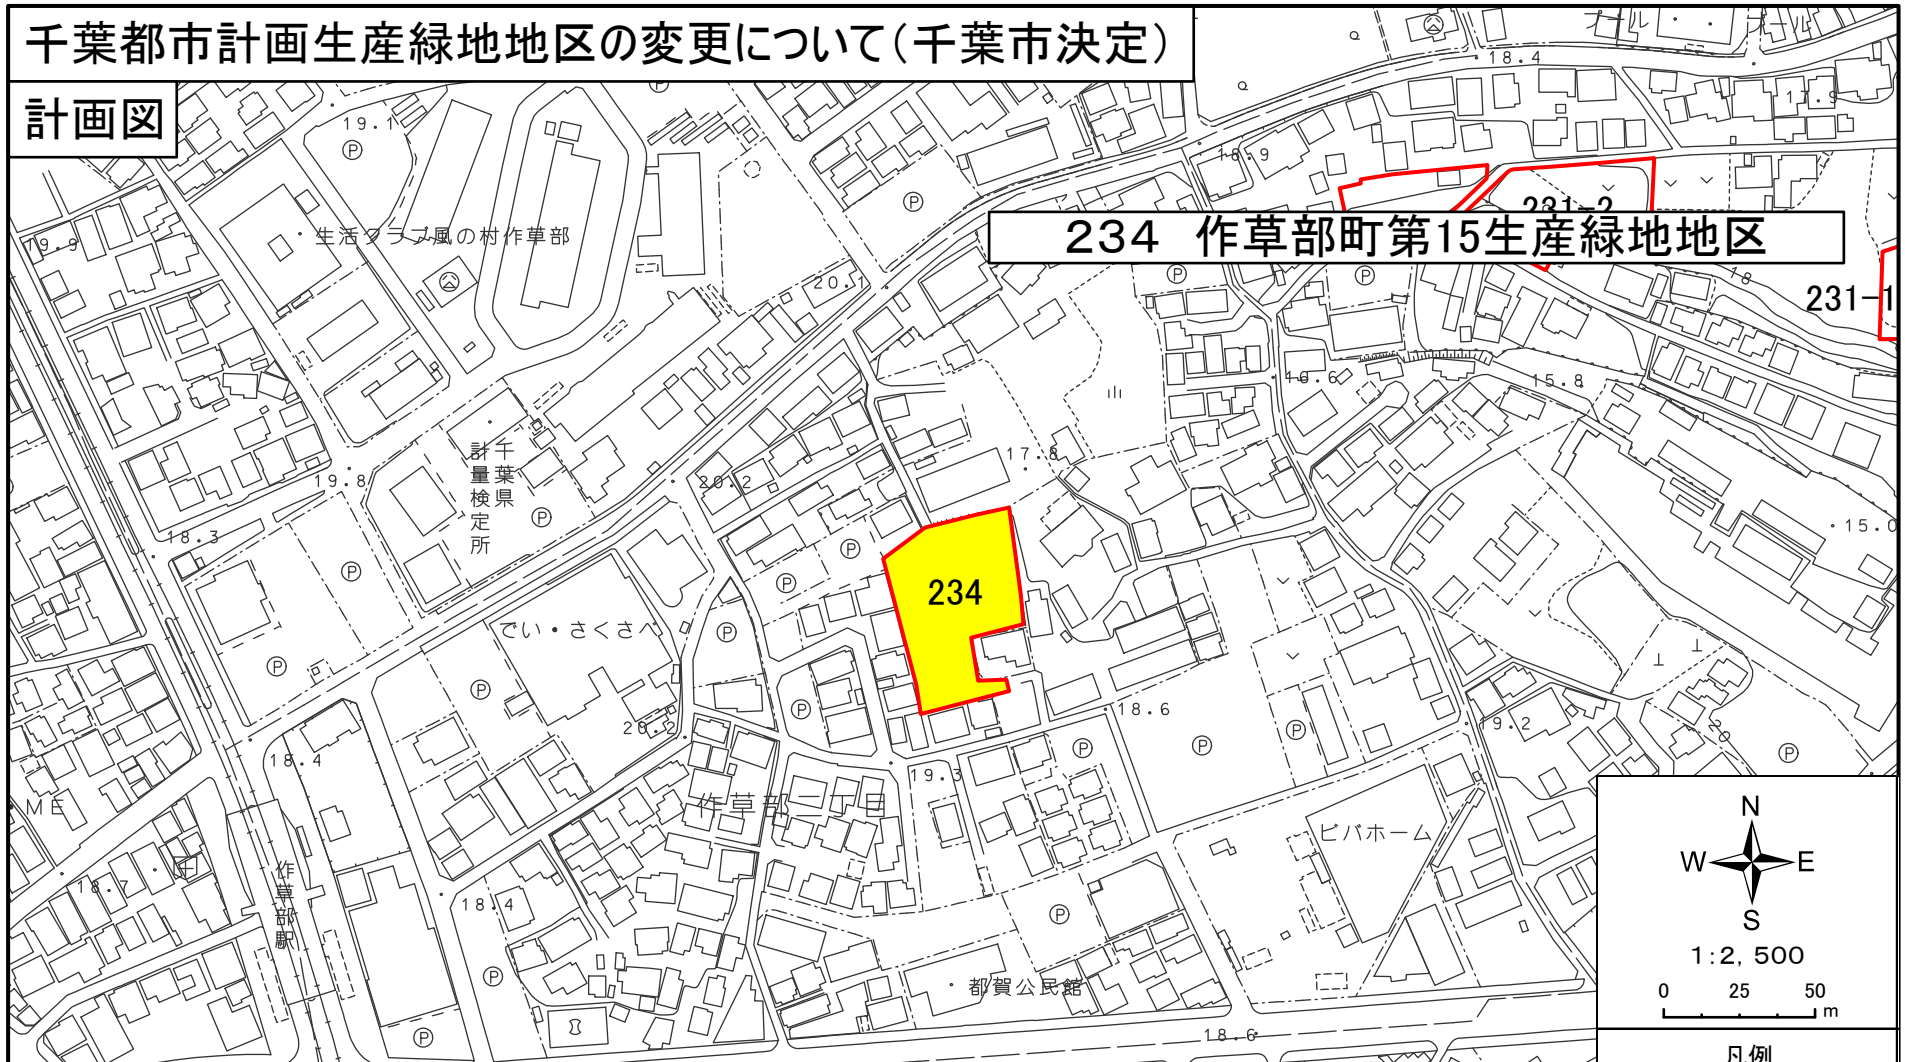

生産緑地地区名称	234 作草部町第15生産緑地地区	廃止面積	約0.21ha
廃止理由	30年経過のため、生産緑地法14条の規定により当該生産緑地地区において行為の制限が解除され、生産緑地としての指定要件を満たさなくなったことによる廃止		

凡例

生産緑地地区

廃止する区域

千葉都市計画生産緑地地区の変更について(千葉市決定)



計画図



239 黒砂二丁目第1生産緑地地区

生産緑地地区名称	239 黒砂二丁目第1生産緑地地区	廃止面積	約0.15ha
廃止理由	30年経過のため、生産緑地法14条の規定により当該生産緑地地区において行為の制限が解除され、生産緑地としての指定要件を満たさなくなったことによる廃止		

凡例

 生産緑地地区
 廃止する区域

千葉都市計画生産緑地地区の変更について(千葉市決定)

計画図



247 矢作町第2生産緑地地区

生産緑地地区名称	247 矢作町第2生産緑地地区	廃止面積	約0.10ha
廃止理由	主たる従事者の死亡及び30年経過のため、生産緑地法14条の規定により当該生産緑地地区において行為の制限が解除され、生産緑地としての指定要件を満たさなくなったことによる廃止		

凡例

生産緑地地区

廃止する区域

千葉都市計画生産緑地地区の変更について(千葉市決定)

計画図



251 星久喜町第1生産緑地地区


生産緑地地区名称	251 星久喜町第1生産緑地地区	廃止面積	約0.17ha
廃止理由	30年経過のため、生産緑地法14条の規定により当該生産緑地地区において行為の制限が解除され、生産緑地としての指定要件を満たさなくなったことによる廃止		

凡例

 生産緑地地区
 廃止する区域

千葉都市計画生産緑地地区の変更について(千葉市決定)

計画図

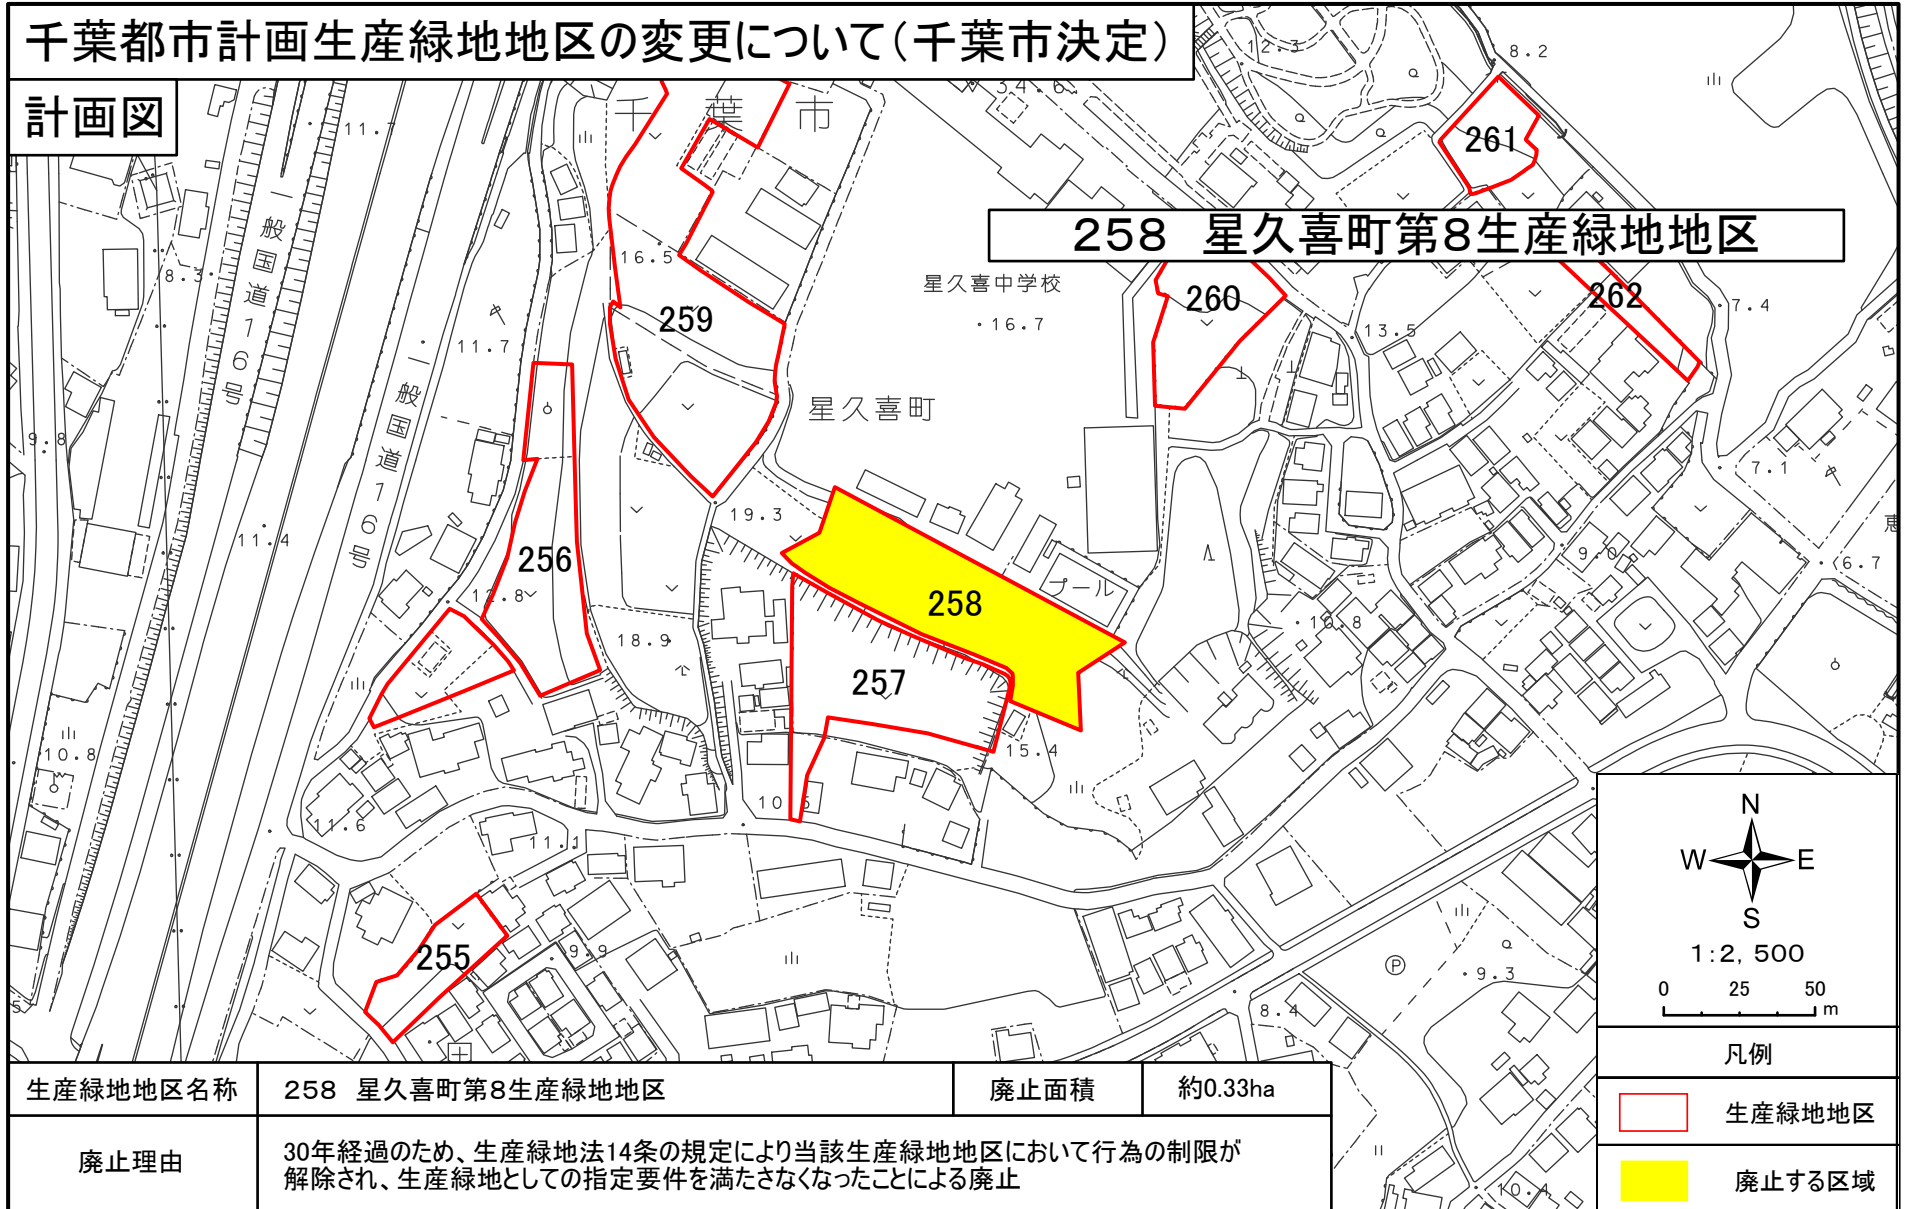

生産緑地地区名称	258 星久喜町第8生産緑地地区	廃止面積	約0.33ha
廃止理由	30年経過のため、生産緑地法14条の規定により当該生産緑地地区において行為の制限が解除され、生産緑地としての指定要件を満たさなくなったことによる廃止		


凡例

生産緑地地区

廃止する区域

千葉都市計画生産緑地地区の変更について(千葉市決定)

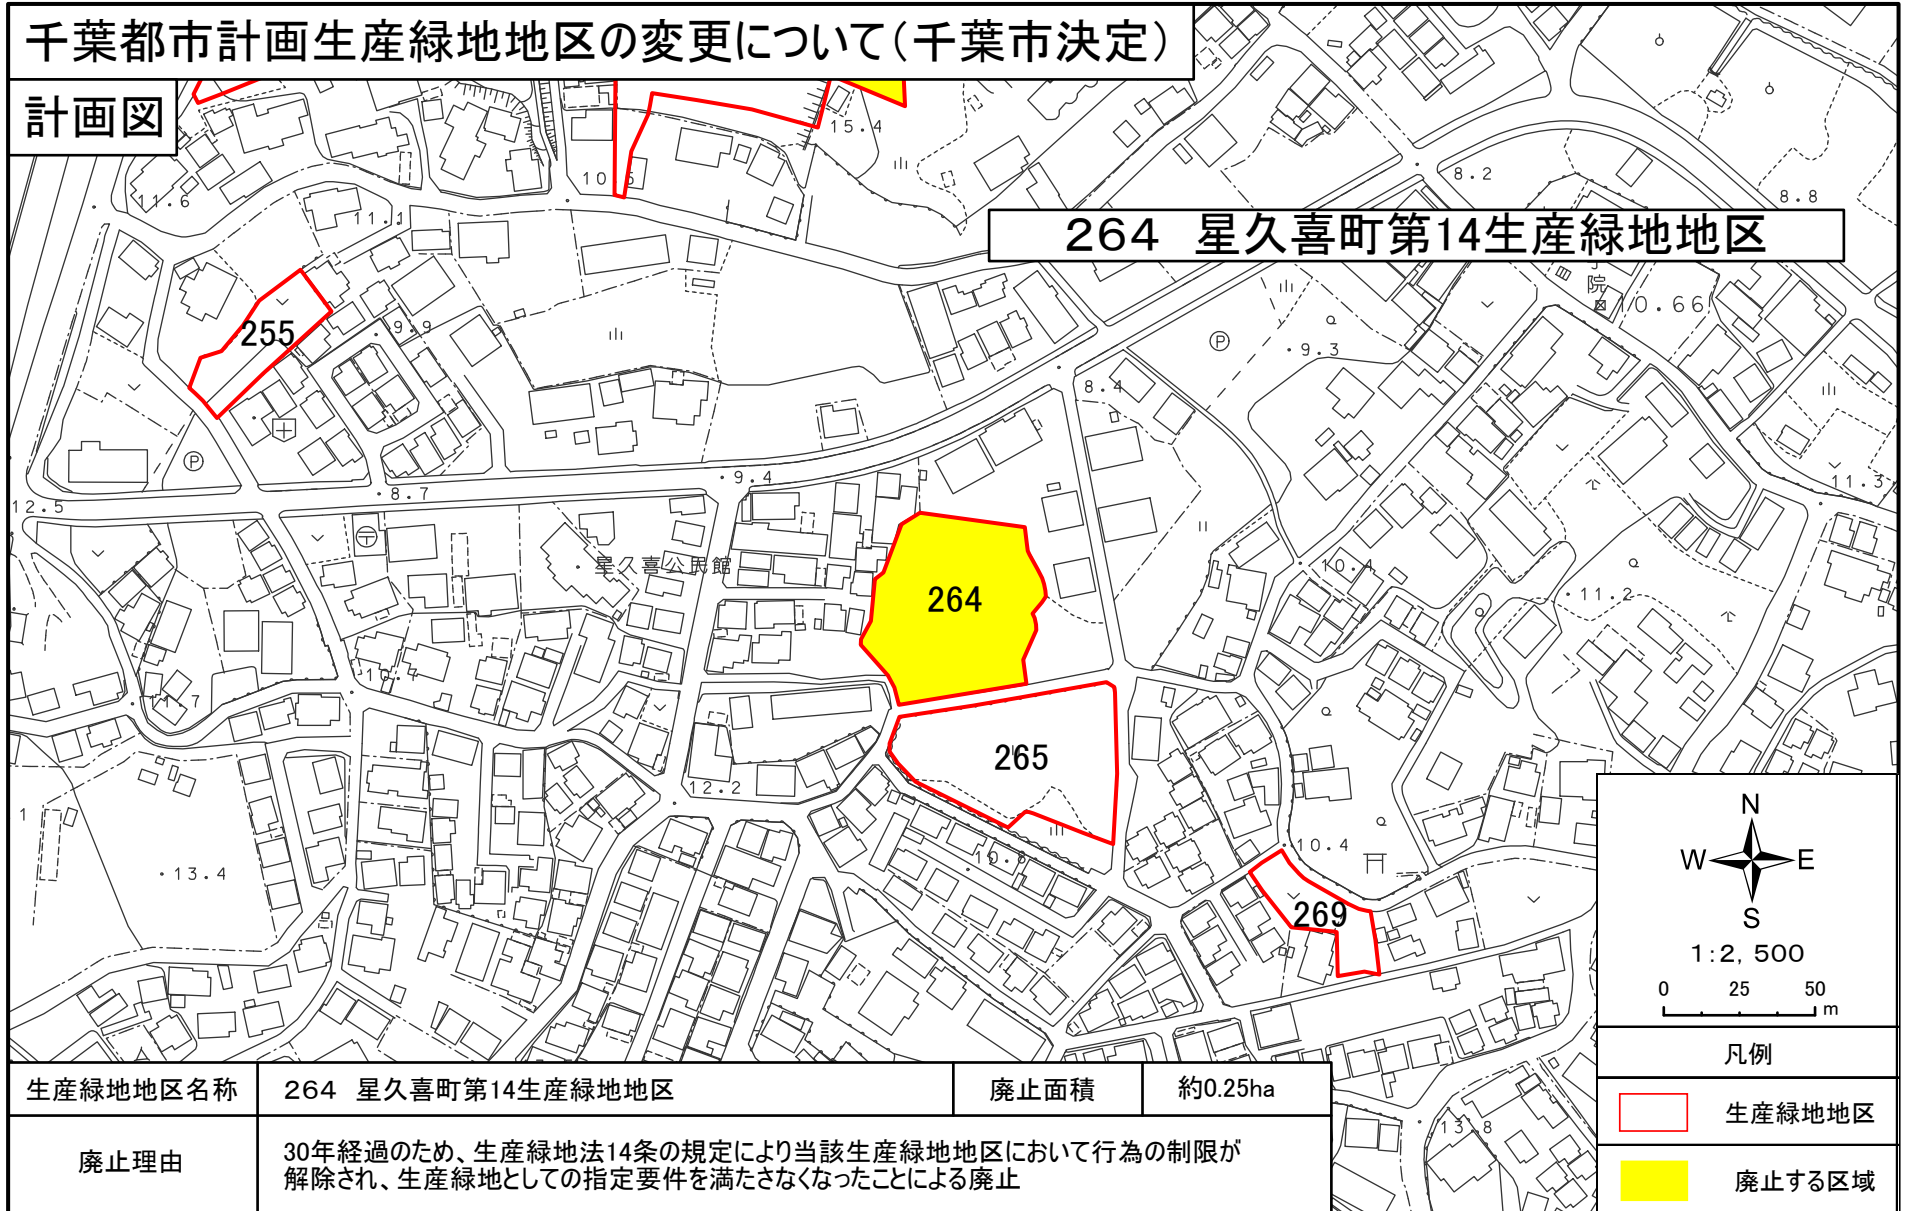

計画図



264 星久喜町第14生産緑地地区


生産緑地地区名称	264 星久喜町第14生産緑地地区	廃止面積	約0.25ha
廃止理由	30年経過のため、生産緑地法14条の規定により当該生産緑地地区において行為の制限が解除され、生産緑地としての指定要件を満たさなくなったことによる廃止		

凡例

 生産緑地地区
 廃止する区域

千葉都市計画生産緑地地区の変更について(千葉市決定)

計画図

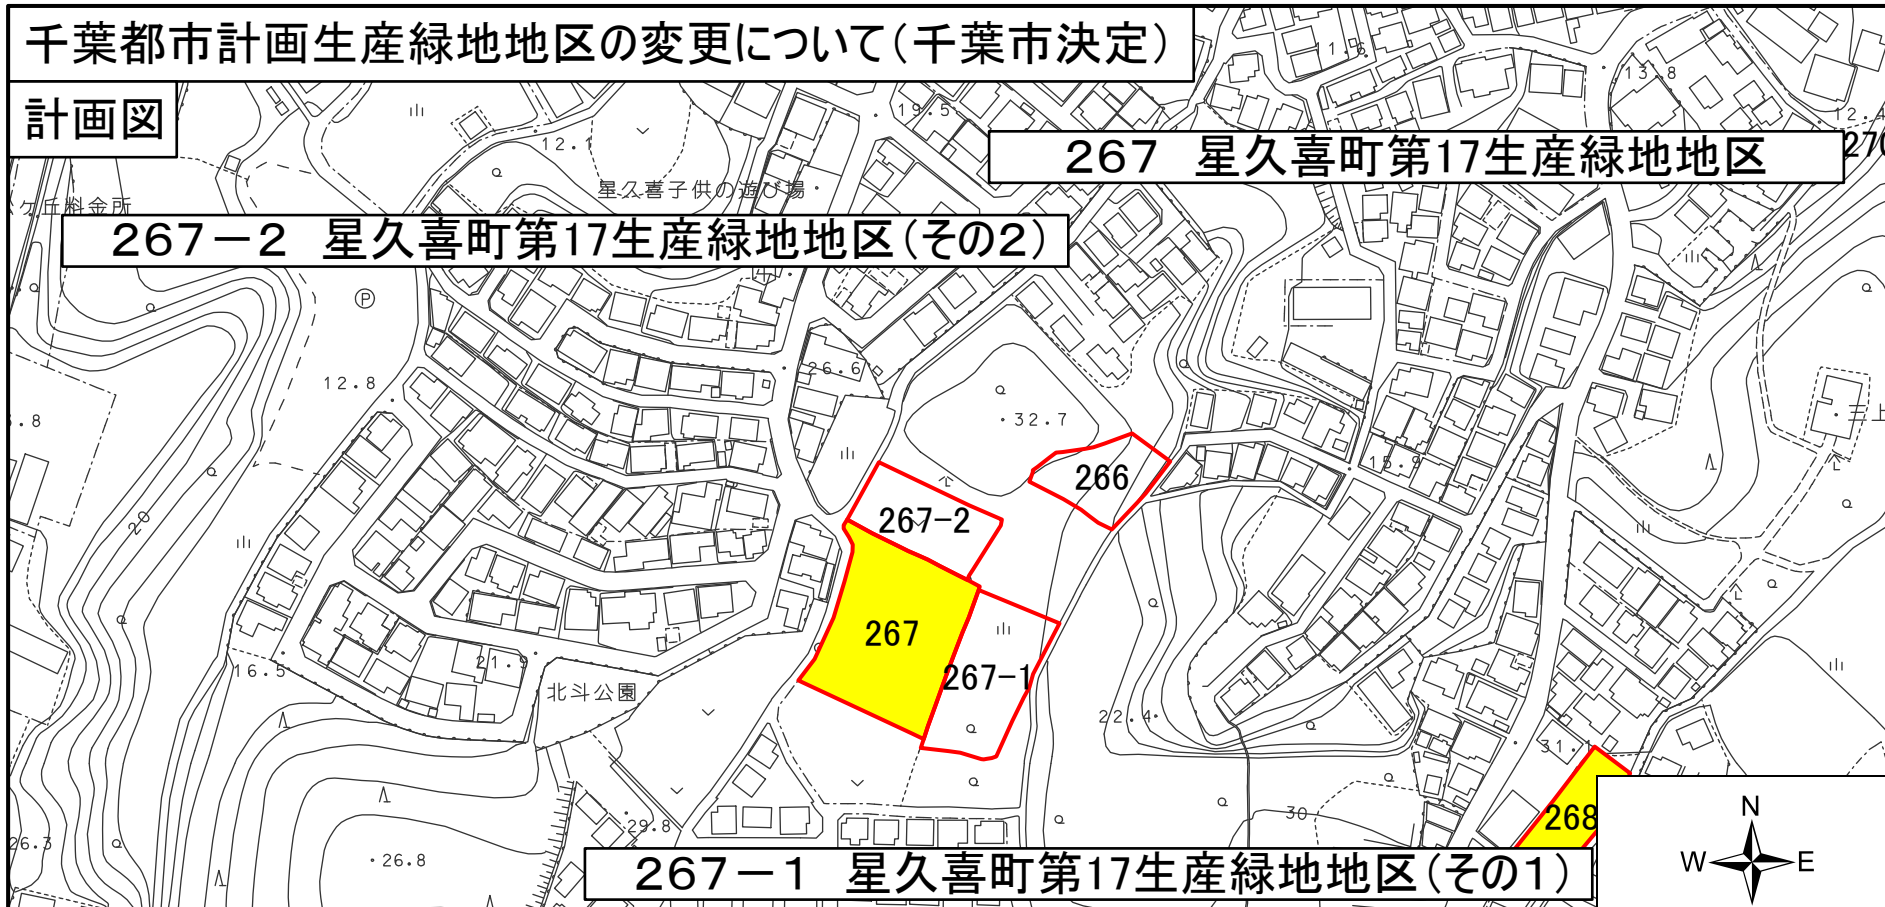

267 星久喜町第17生産緑地地区

267-2 星久喜町第17生産緑地地区(その2)

267-1 星久喜町第17生産緑地地区(その1)

生産緑地地区名称	267 星久喜町第17生産緑地地区	廃止面積	約0.20ha
廃止理由	30年経過のため、生産緑地法14条の規定により当該生産緑地地区の一部において行為の制限が解除され、生産緑地としての指定要件を満たさなくなったことによる廃止		
生産緑地地区名称	267-1、2 星久喜町第17生産緑地地区(その1、2)	変更面積	約0.15ha、約0.11ha
変更理由	元番号267 星久喜町第17生産緑地地区の一部廃止に伴い、残りの区域を2地区の生産緑地地区として変更する。		

1 : 2, 500


0 25 50 m

凡例

- 生産緑地地区
- 廃止する区域

千葉都市計画生産緑地地区の変更について(千葉市決定)

計画図

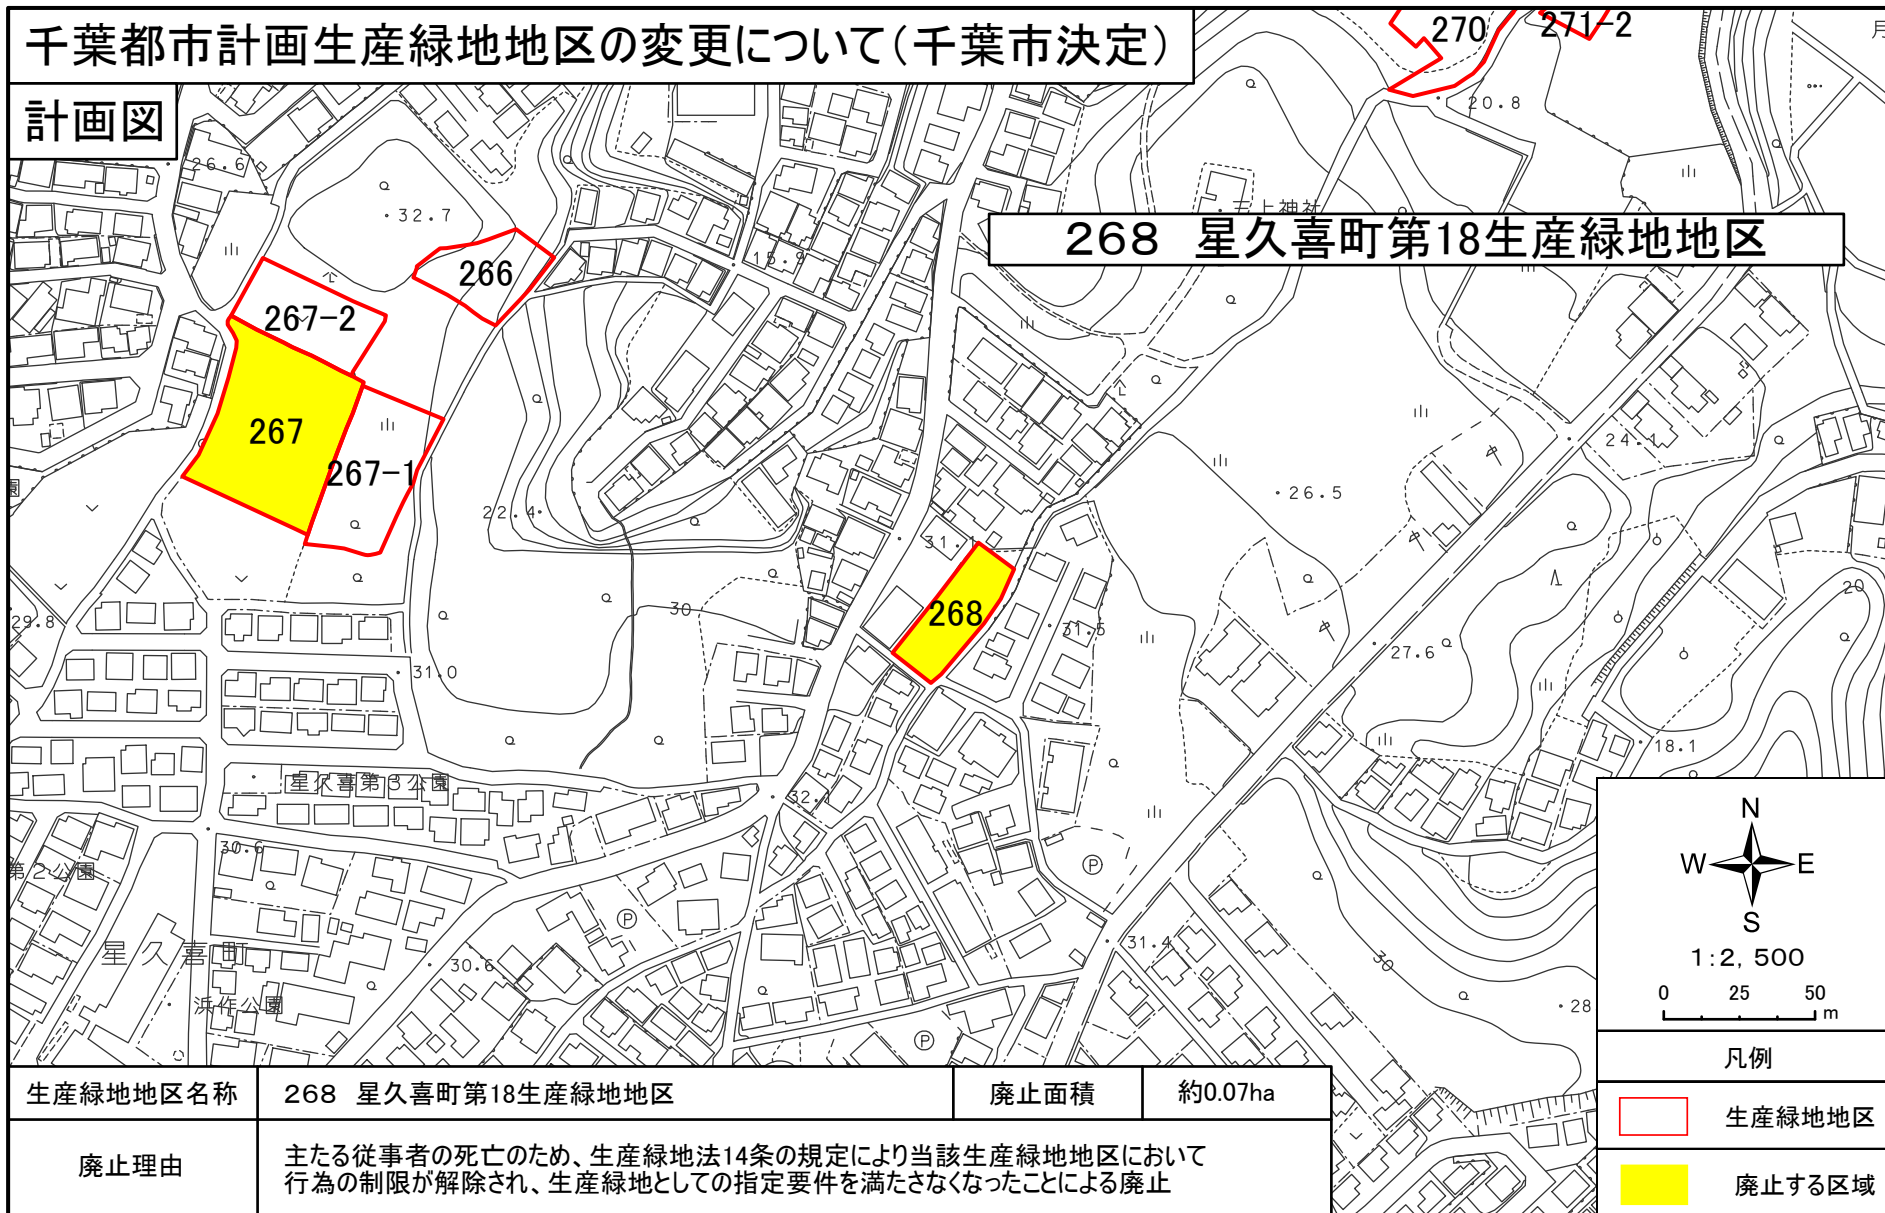

268 星久喜町第18生産緑地地区

生産緑地地区名称	268 星久喜町第18生産緑地地区	廃止面積	約0.07ha
廃止理由	主たる従事者の死亡のため、生産緑地法14条の規定により当該生産緑地地区において行為の制限が解除され、生産緑地としての指定要件を満たさなくなったことによる廃止		

凡例

1:2,500

生産緑地地区

 廃止する区域

千葉都市計画生産緑地地区の変更について(千葉市決定)

計画図


271 星久喜町第21生産緑地地区

271-2 星久喜町第21生産緑地地区(その2)



271-1 星久喜町第21生産緑地地区(その1)

生産緑地地区名称	271 星久喜町第21生産緑地地区	廃止面積	約0.05ha
廃止理由	30年経過のため、生産緑地法14条の規定により当該生産緑地地区の一部において行為の制限が解除され、生産緑地としての指定要件を満たさなくなったことによる廃止		
生産緑地地区名称	271-1、2 星久喜町第21生産緑地地区(その1、2)	変更面積	約0.14ha、約0.08ha
変更理由	元番号271 星久喜町第21生産緑地地区の一部廃止に伴い、残りの区域を2地区の生産緑地地区として変更する。		

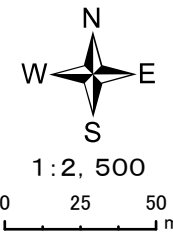


凡例

- 生産緑地地区
- 廃止する区域



千葉都市計画生産緑地地区の変更について(千葉市決定)

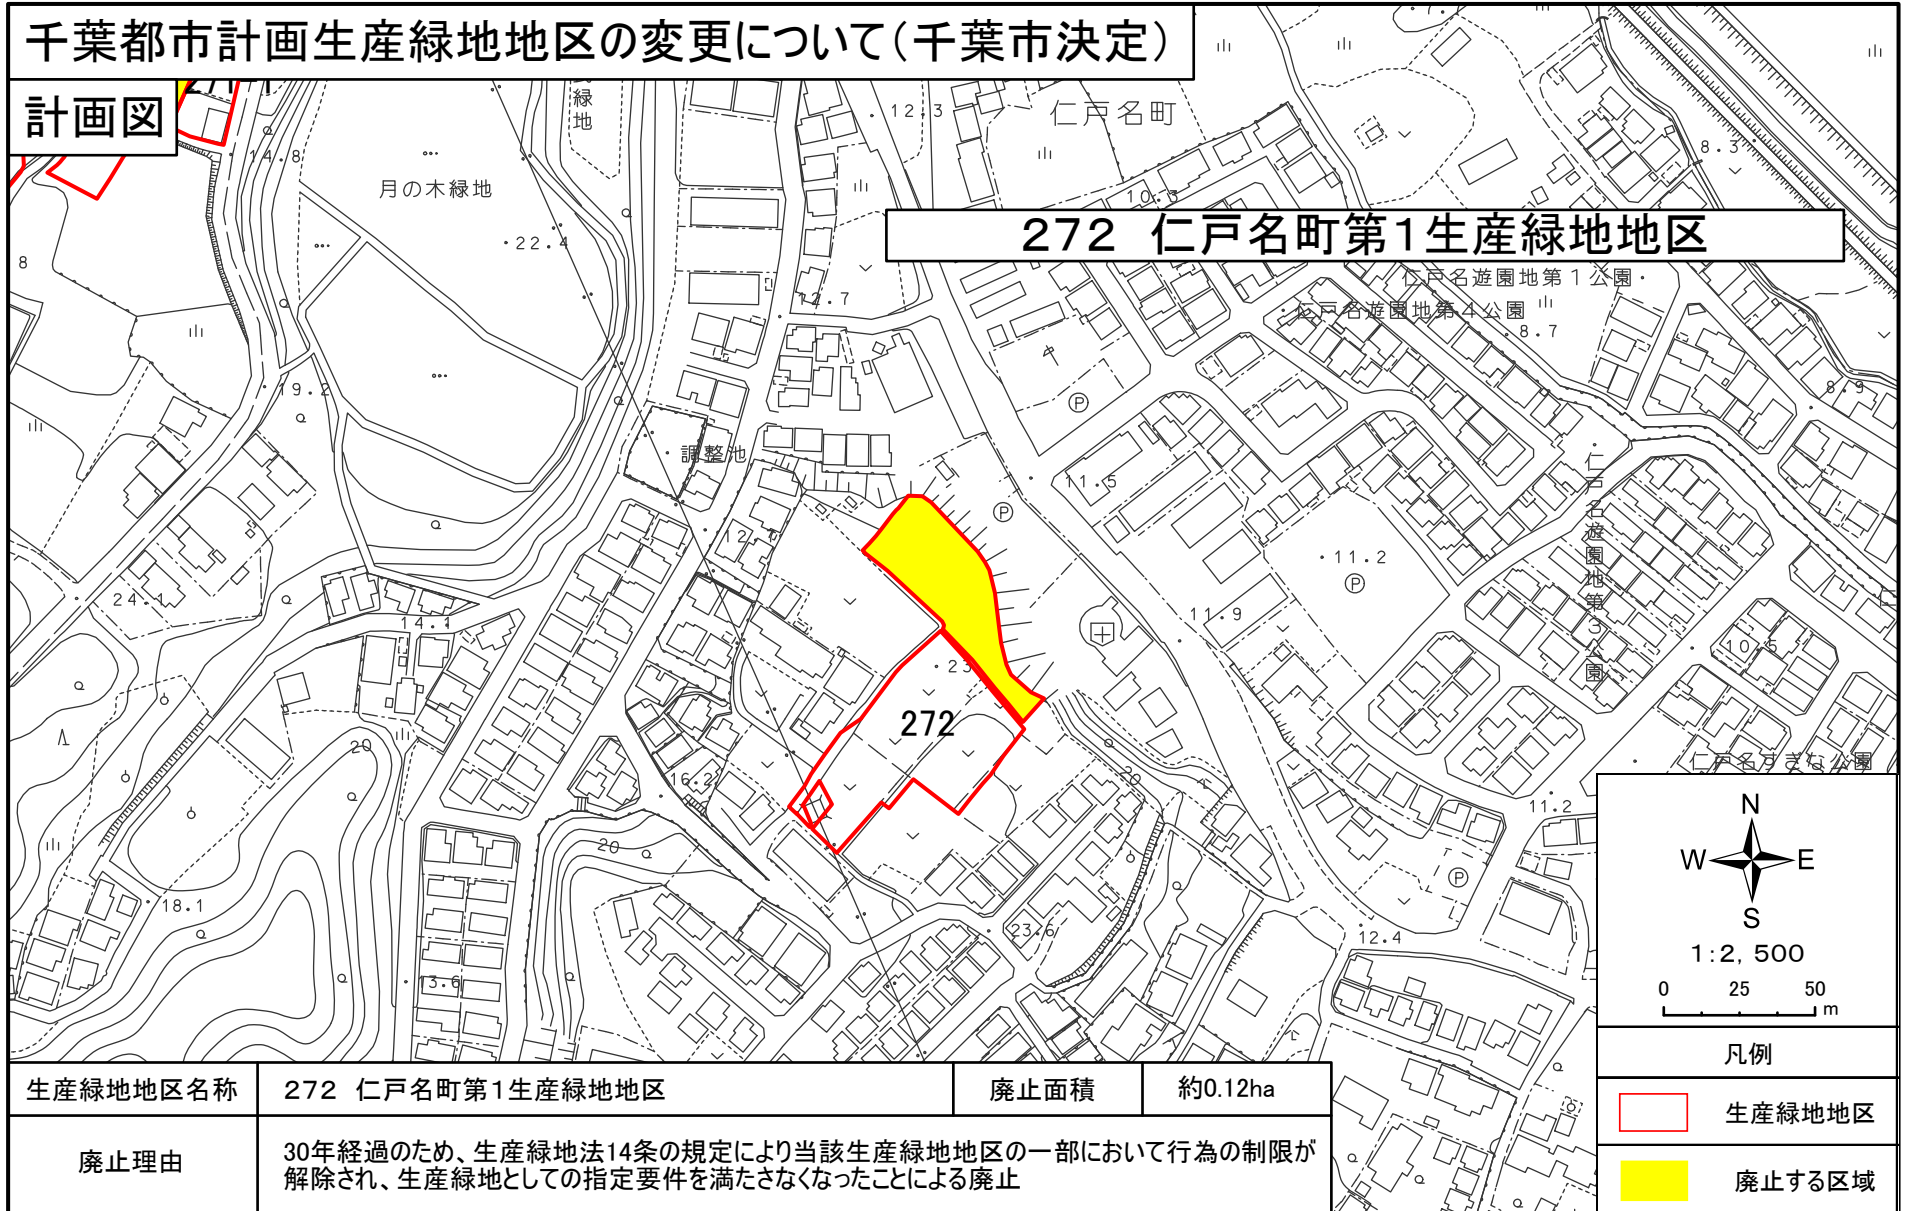計画図



生産緑地地区名称	272 仁戸名町第1生産緑地地区	廃止面積	約0.12ha
廃止理由	30年経過のため、生産緑地法14条の規定により当該生産緑地地区の一部において行為の制限が解除され、生産緑地としての指定要件を満たさなくなったことによる廃止		

凡例

 生産緑地地区
 廃止する区域

N
 W —+— E
 S
 1:2,500
 0 25 50 m

千葉都市計画生産緑地地区の変更について(千葉市決定)

計画図



283 川戸町第9生産緑地地区



生産緑地地区名称	283 川戸町第9生産緑地地区	廃止面積	約0.10ha
----------	-----------------	------	---------


廃止理由	30年経過のため、生産緑地法14条の規定により当該生産緑地地区において行為の制限が解除され、生産緑地としての指定要件を満たさなくなったことによる廃止
------	--

凡例

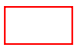 生産緑地地区
 廃止する区域

千葉都市計画生産緑地地区の変更について(千葉市決定)

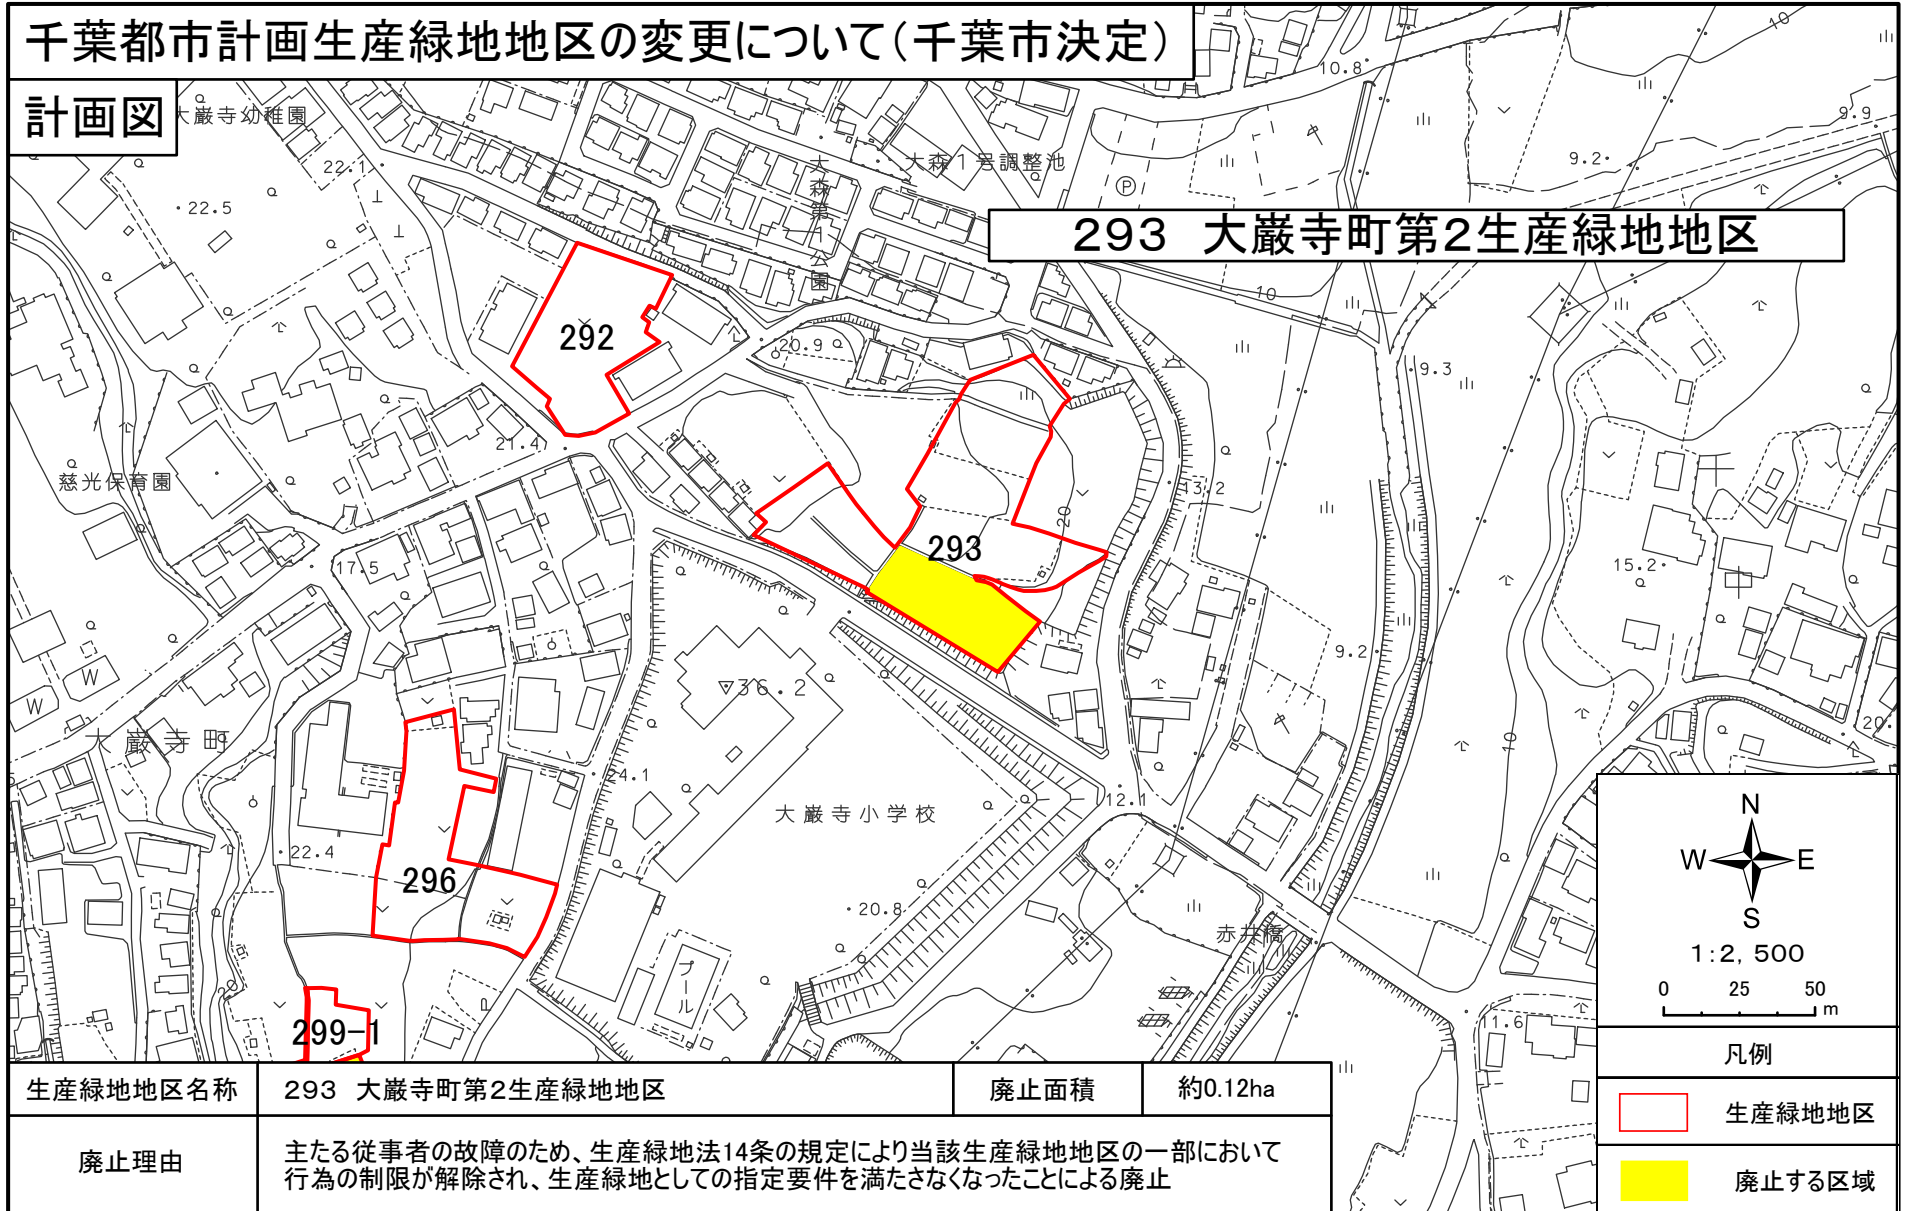

計画図



293 大巖寺町第2生産緑地地区

生産緑地地区名称	293 大巖寺町第2生産緑地地区	廃止面積	約0.12ha
廃止理由	主たる従事者の故障のため、生産緑地法14条の規定により当該生産緑地地区の一部において行為の制限が解除され、生産緑地としての指定要件を満たさなくなったことによる廃止		

凡例

 生産緑地地区
 廃止する区域

N
 W —+— E
 S
 1:2,500
 0 25 50
 m

千葉都市計画生産緑地地区の変更について(千葉市決定)



計画図



295 大巖寺町第4生産緑地地区

生産緑地地区名称	295 大巖寺町第4生産緑地地区	廃止面積	約0.09ha
廃止理由	30年経過のため、生産緑地法14条の規定により当該生産緑地地区において行為の制限が解除され、生産緑地としての指定要件を満たさなくなったことによる廃止		


凡例

 生産緑地地区
 廃止する区域

N
 W —+— E
 S
 1:2,500
 0 25 50 m

千葉都市計画生産緑地地区の変更について(千葉市決定)

計画図

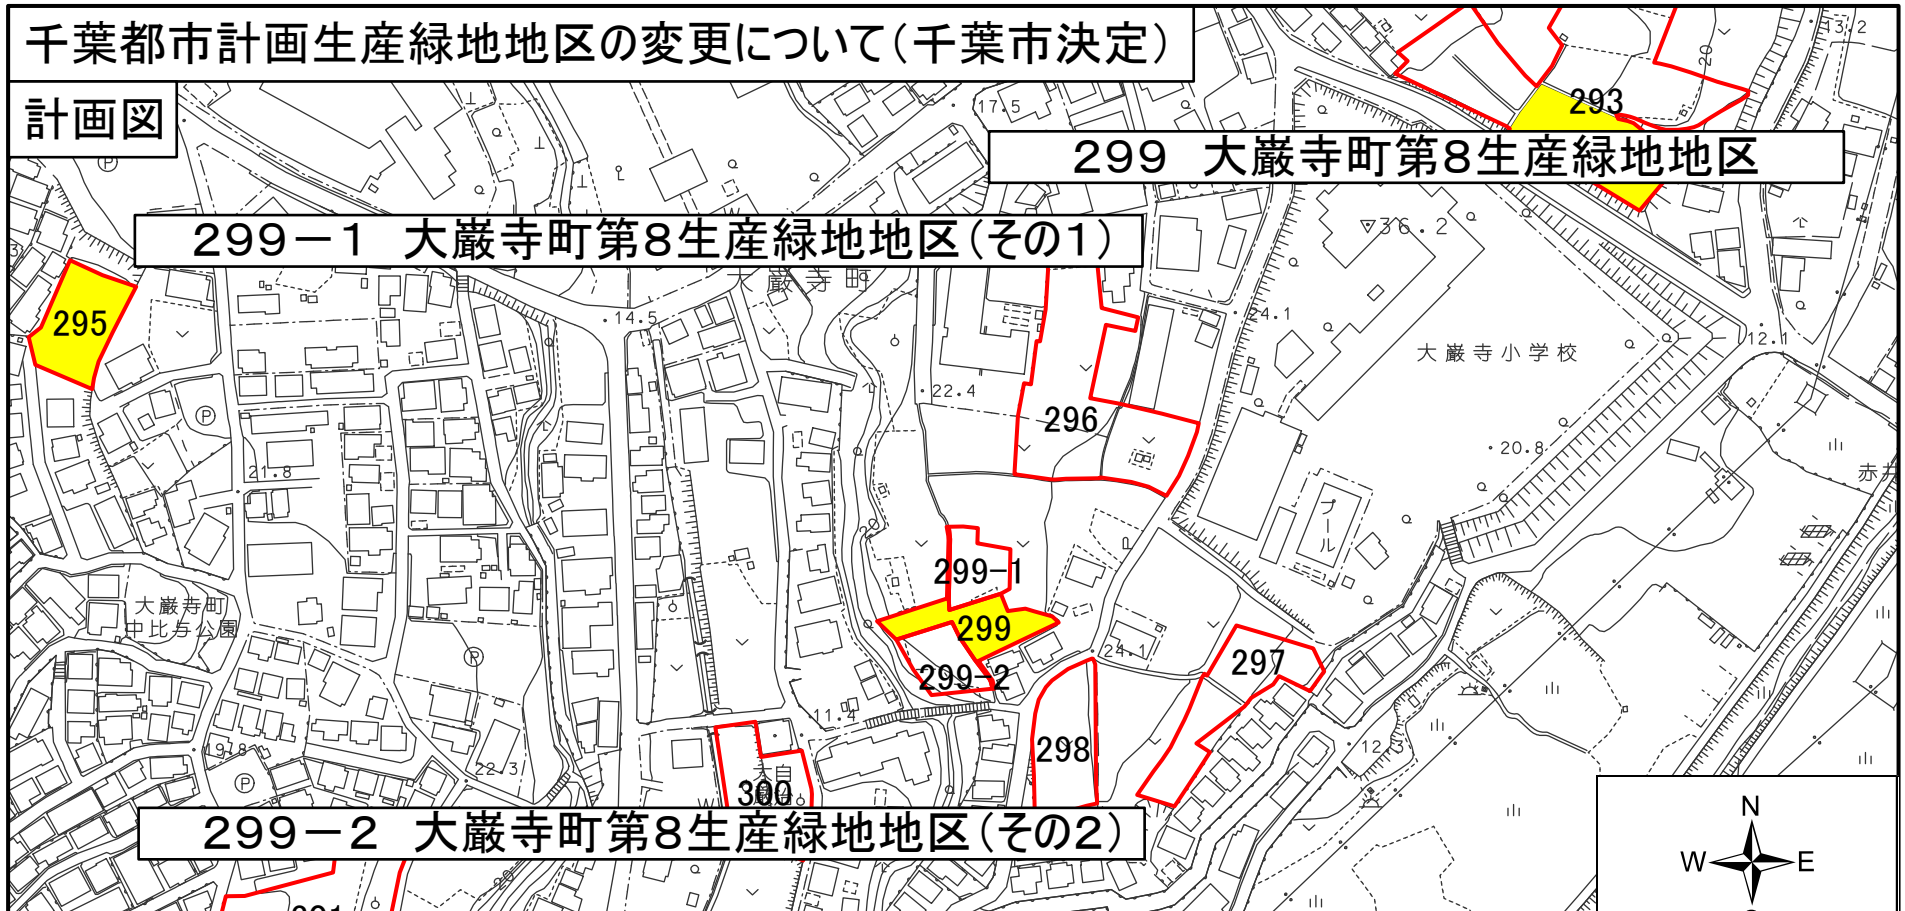


299 大巖寺町第8生産緑地地区

299-1 大巖寺町第8生産緑地地区(その1)

299-2 大巖寺町第8生産緑地地区(その2)

生産緑地地区名称	299 大巖寺町第8生産緑地地区	廃止面積	約0.06ha
廃止理由	主たる従事者の故障のため、生産緑地法14条の規定により当該生産緑地地区の一部において行為の制限が解除され、生産緑地としての指定要件を満たさなくなったことによる廃止		
生産緑地地区名称	299-1、2 大巖寺町第8生産緑地地区(その1、2)	変更面積	約0.04ha、約0.04ha
変更理由	元番号299 大巖寺町第8生産緑地地区の一部廃止に伴い、残りの区域を2地区の生産緑地地区として変更する。		

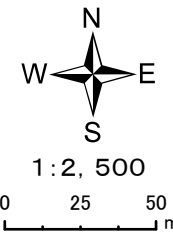


凡例

- 生産緑地地区
- 廃止する区域

千葉都市計画生産緑地地区の変更について(千葉市決定)

計画図

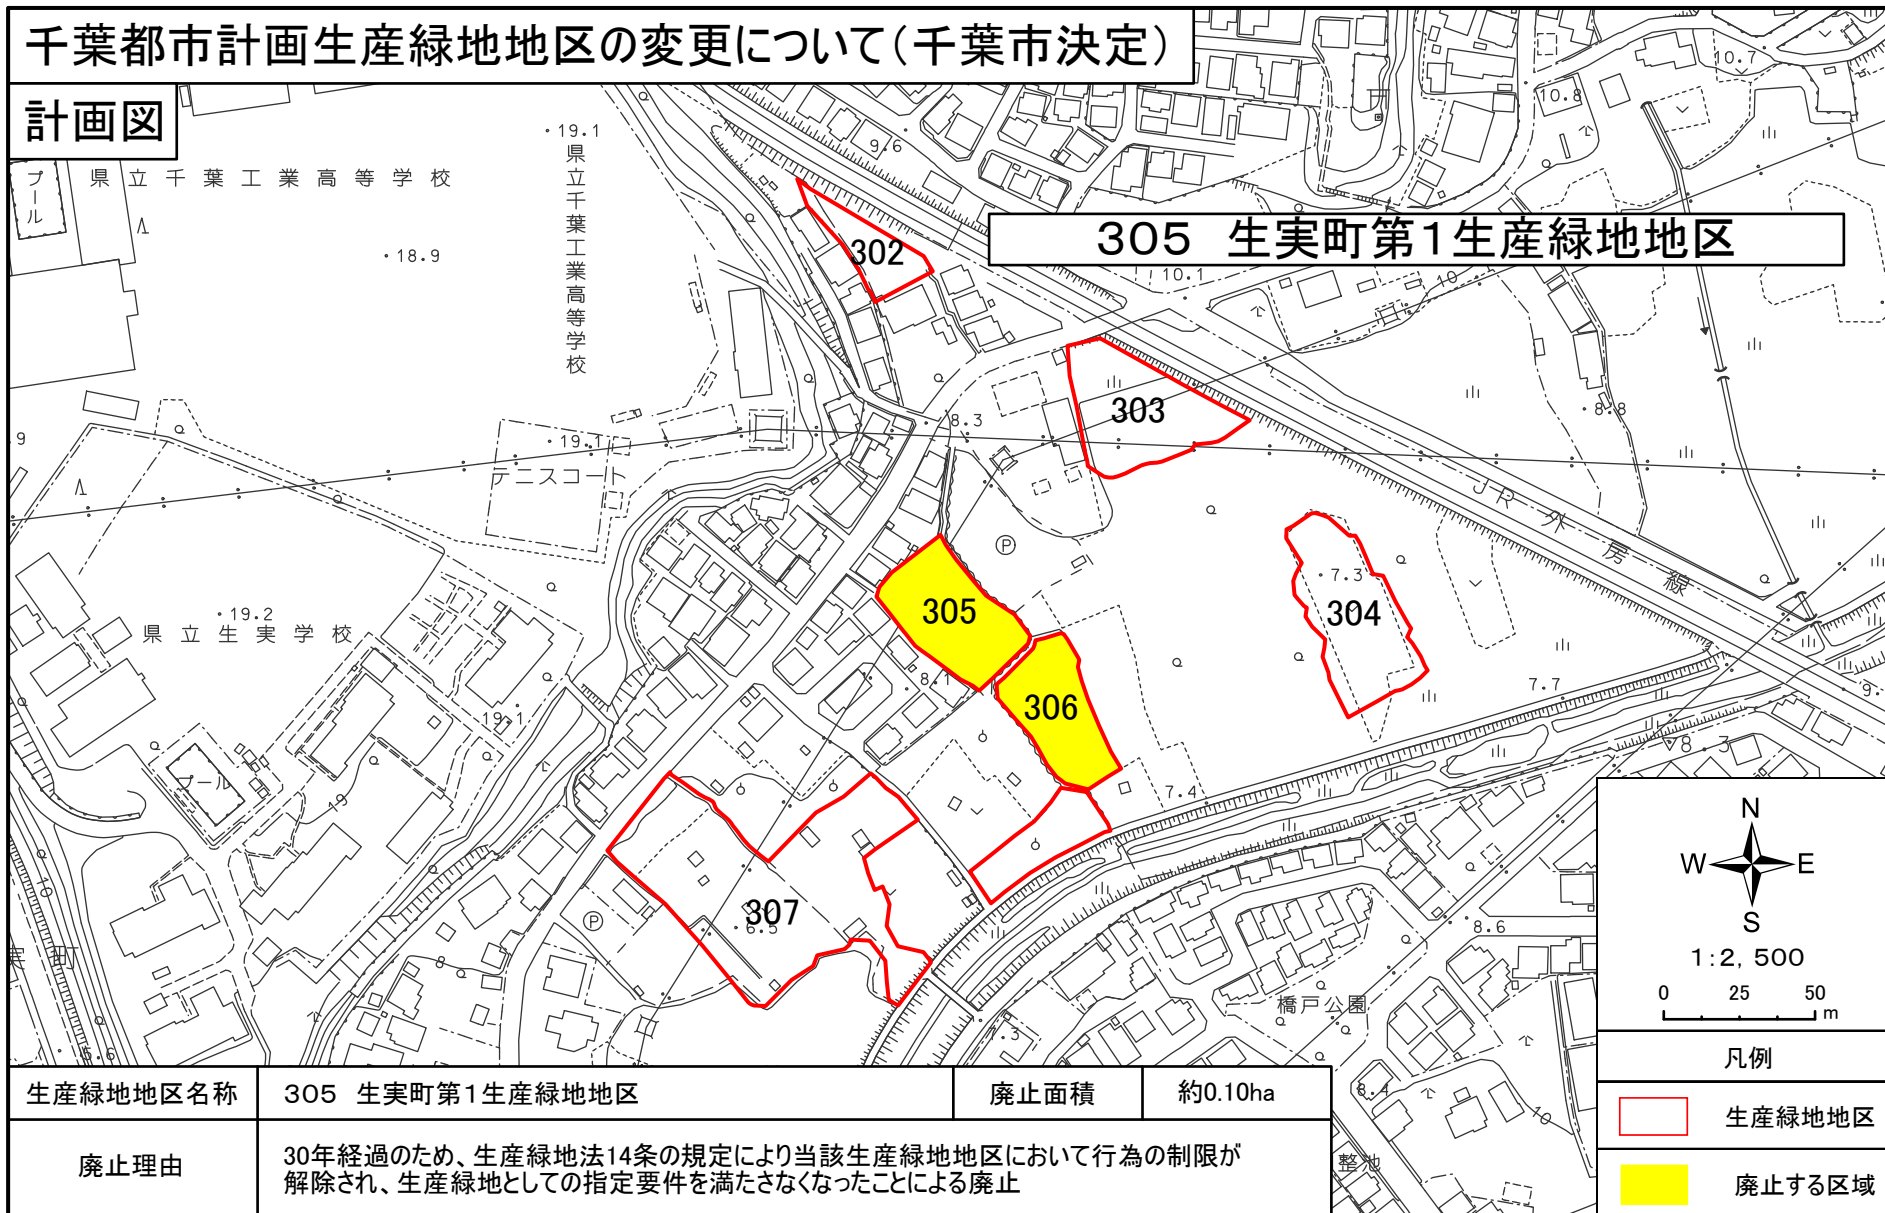

305 生実町第1生産緑地地区

生産緑地地区名称	305 生実町第1生産緑地地区	廃止面積	約0.10ha
廃止理由	30年経過のため、生産緑地法14条の規定により当該生産緑地地区において行為の制限が解除され、生産緑地としての指定要件を満たさなくなったことによる廃止		


1 : 2, 500

凡例

- 生産緑地地区
- 廃止する区域

千葉都市計画生産緑地地区の変更について(千葉市決定)

計画図

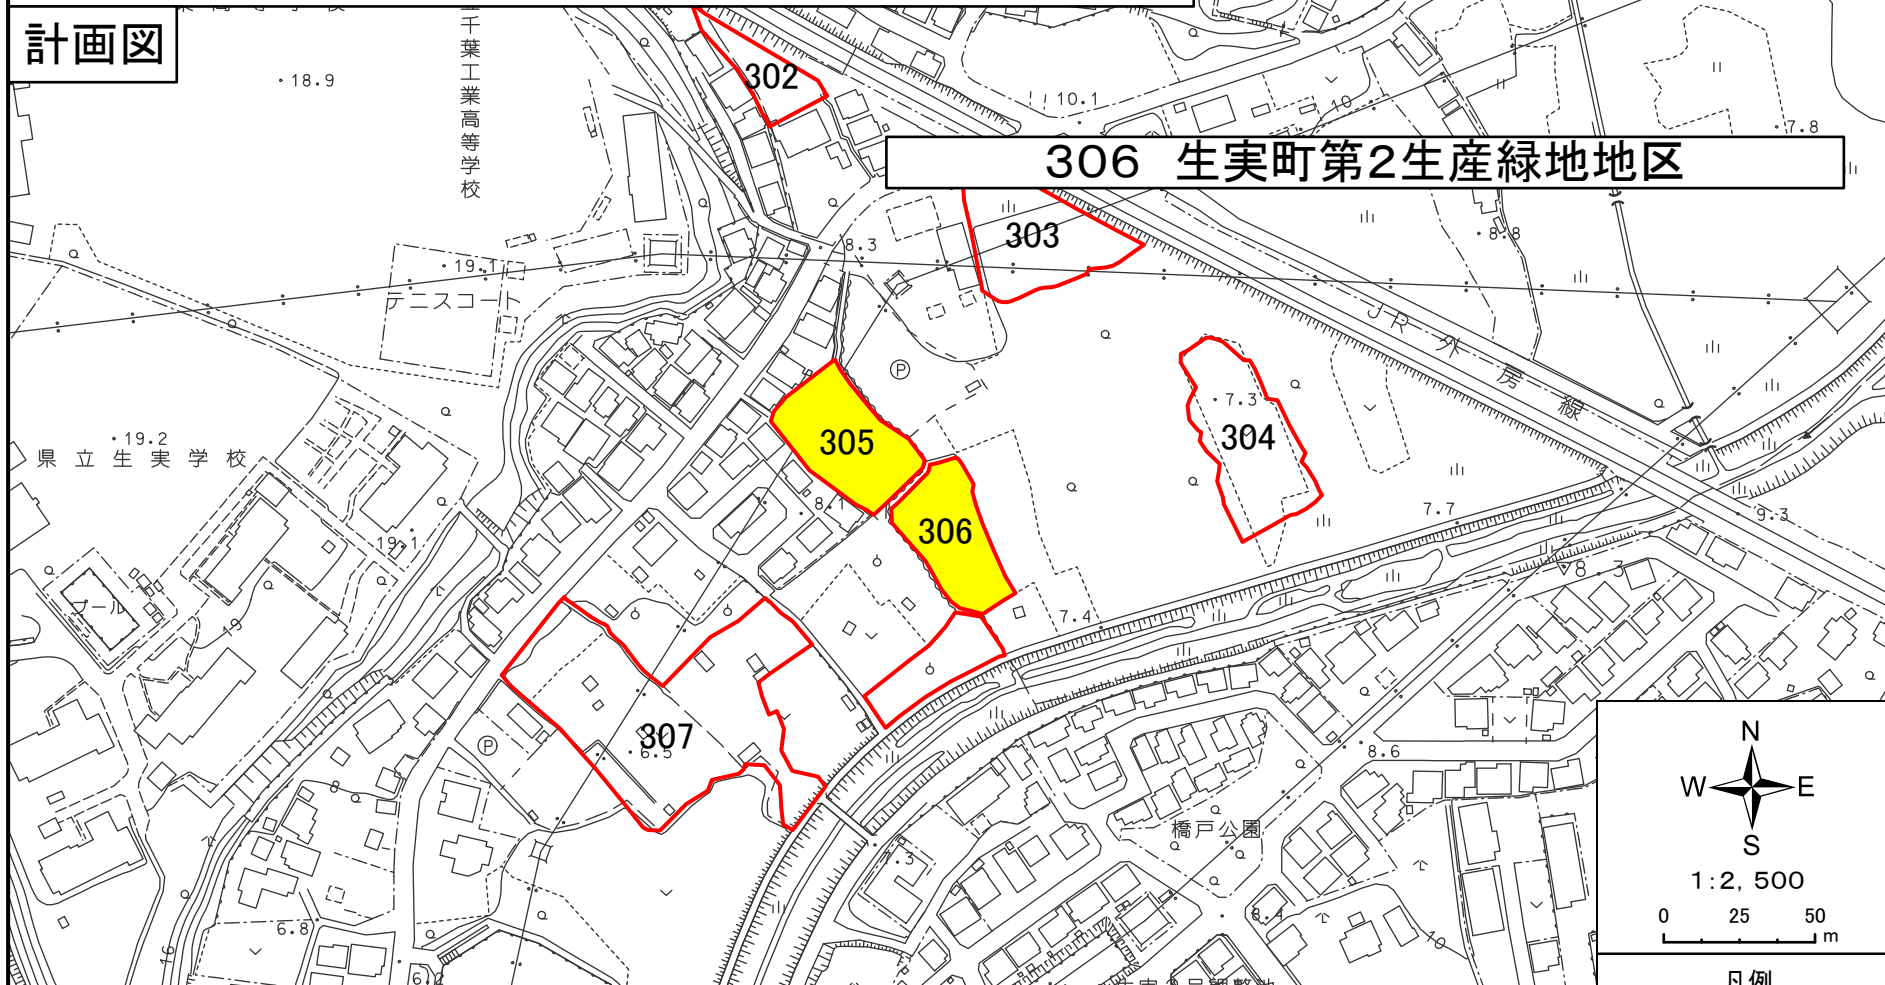

306 生実町第2生産緑地地区

生産緑地地区名称	306 生実町第2生産緑地地区	廃止面積	約0.09ha
廃止理由	30年経過のため、生産緑地法14条の規定により当該生産緑地地区の一部において行為の制限が解除され、生産緑地としての指定要件を満たさなくなったことによる廃止		


1:2,500
 0 25 50 m

凡例

- 生産緑地地区
- 廃止する区域

千葉都市計画生産緑地地区の変更について(千葉市決定)

計画図

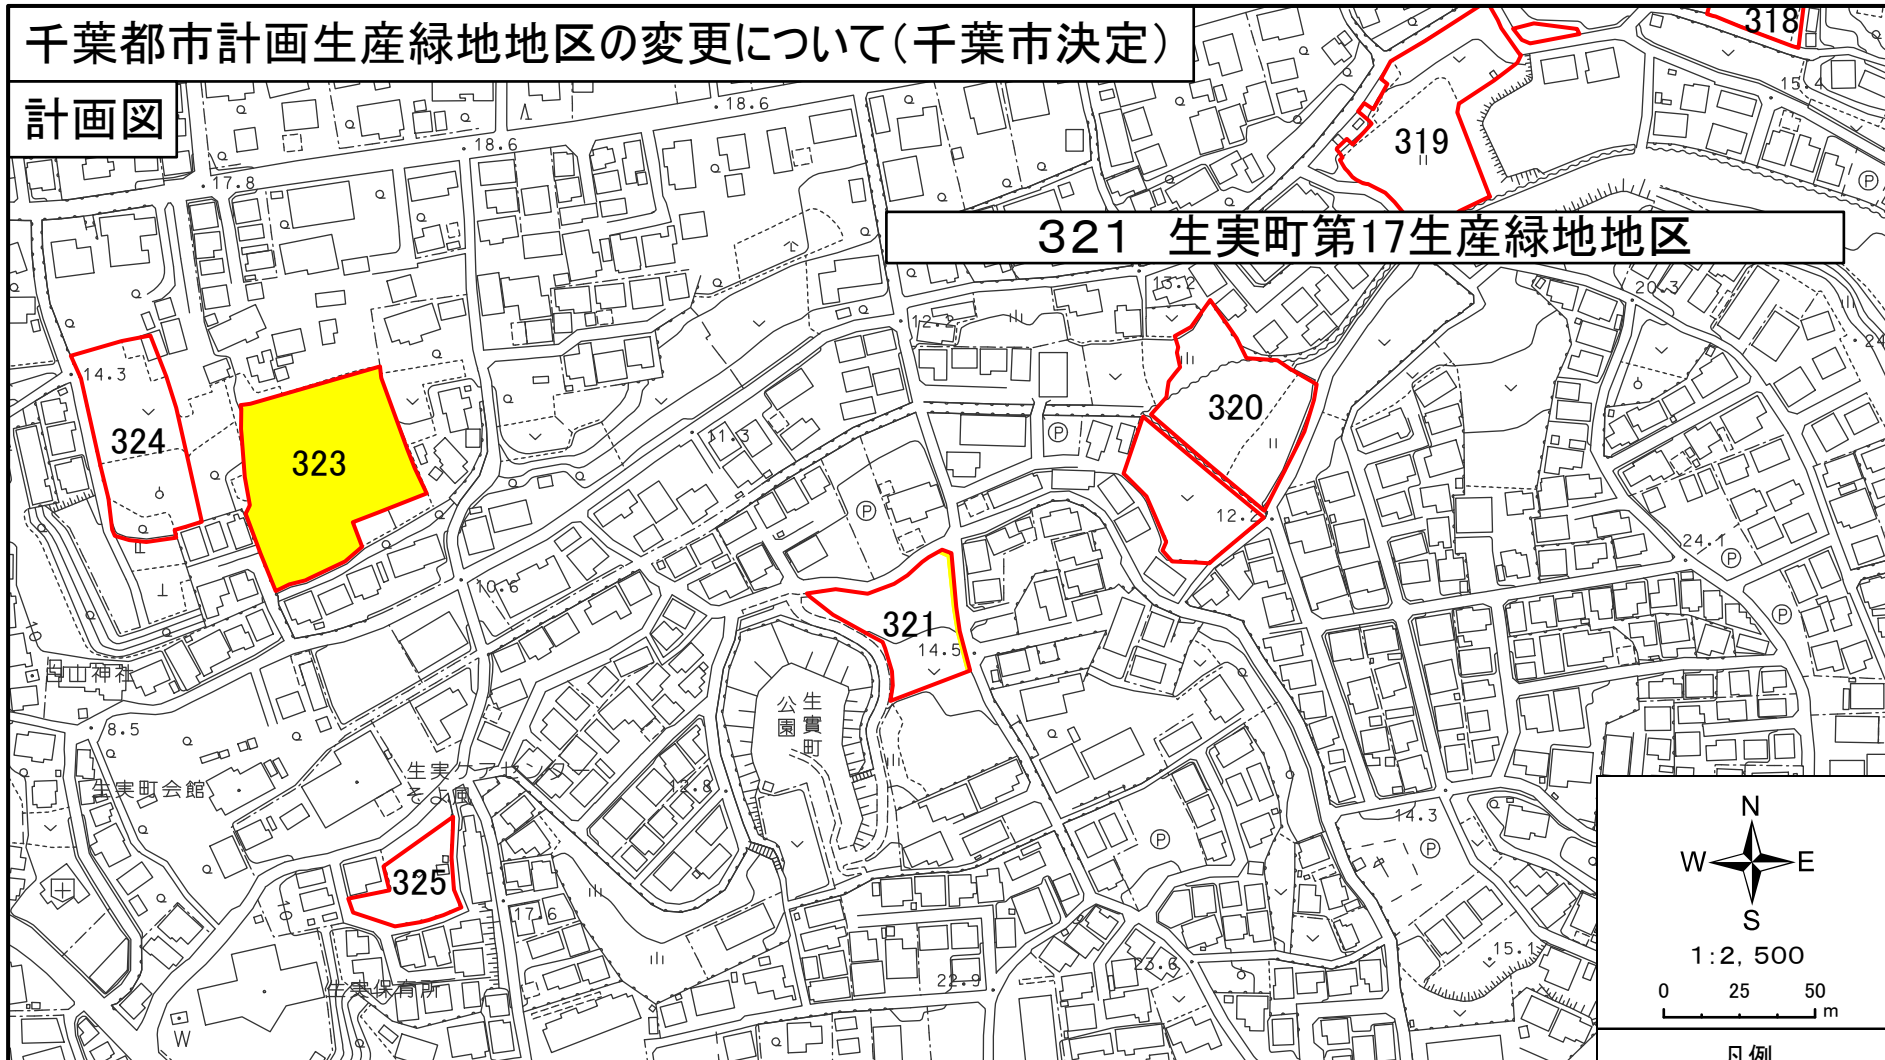

321 生実町第17生産緑地地区

生産緑地地区名称	321 生実町第17生産緑地地区	廃止面積	約0.01ha
廃止理由	30年経過のため、生産緑地法14条の規定により当該生産緑地地区の一部において行為の制限が解除され、生産緑地としての指定要件を満たさなくなったことによる廃止		


N
 W —+— E
 S
 1:2,500
 0 25 50 m

凡例

生産緑地地区
 廃止する区域

千葉都市計画生産緑地地区の変更について(千葉市決定)

計画図

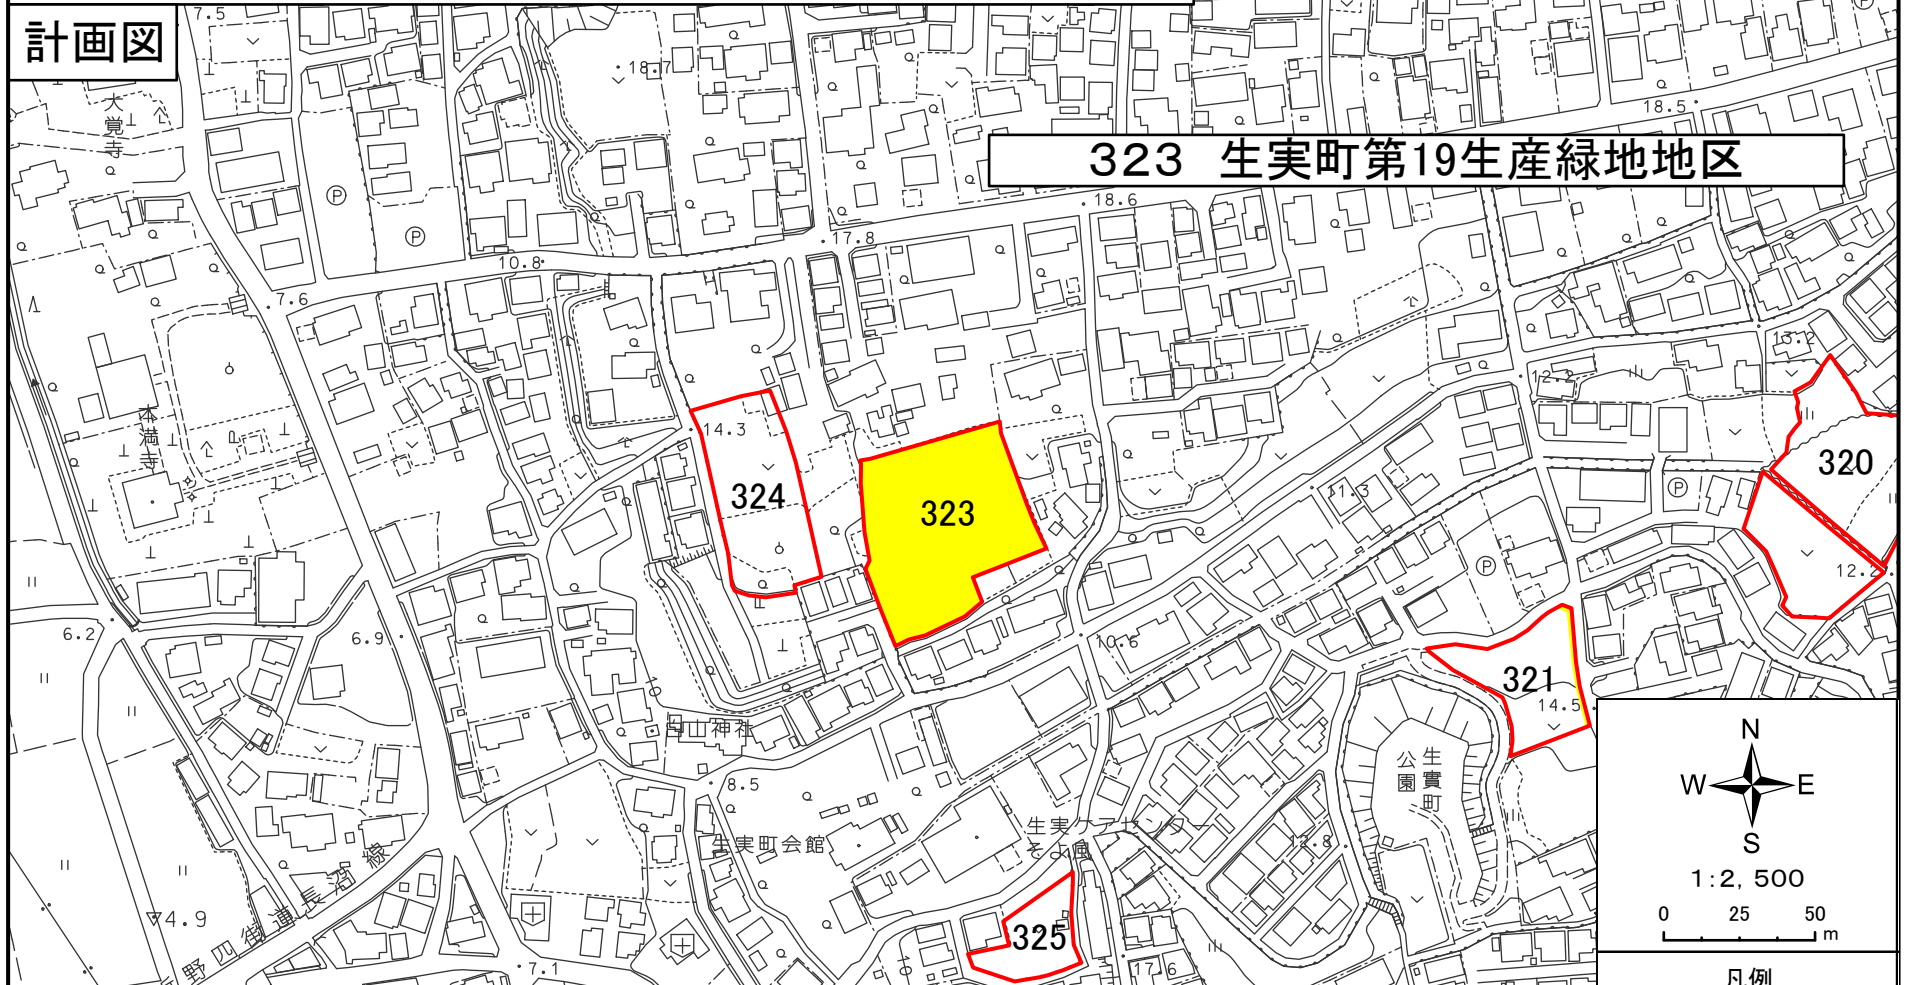

323 生実町第19生産緑地地区

生産緑地地区名称	323 生実町第19生産緑地地区	廃止面積	約0.30ha
廃止理由	30年経過のため、生産緑地法14条の規定により当該生産緑地地区において行為の制限が解除され、生産緑地としての指定要件を満たさなくなったことによる廃止		

凡例


生産緑地地区

廃止する区域

千葉都市計画生産緑地地区の変更について(千葉市決定)

計画図

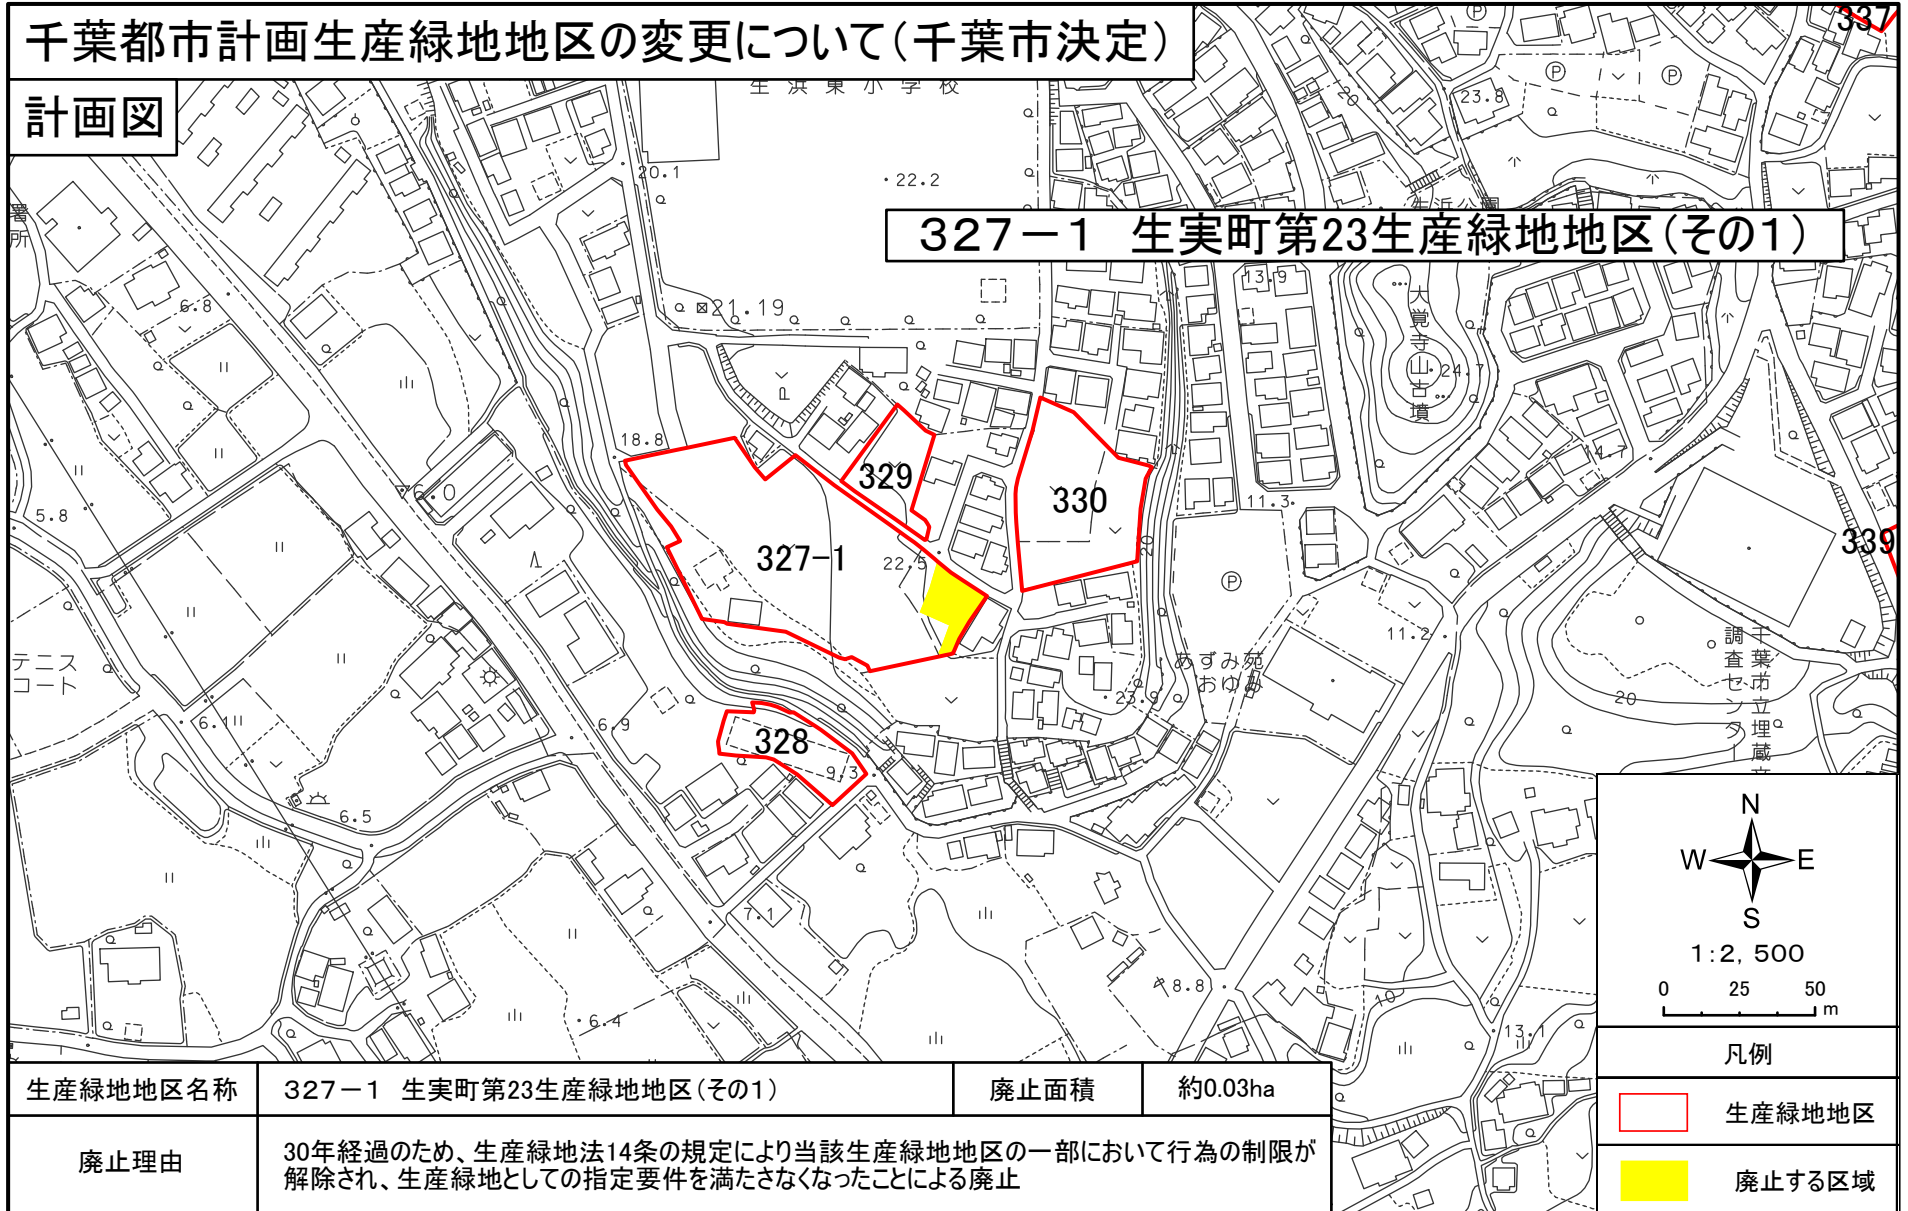

327-1 生実町第23生産緑地地区(その1)



生産緑地地区名称	327-1 生実町第23生産緑地地区(その1)	廃止面積	約0.03ha
----------	-------------------------	------	---------


廃止理由	30年経過のため、生産緑地法14条の規定により当該生産緑地地区の一部において行為の制限が解除され、生産緑地としての指定要件を満たさなくなったことによる廃止
------	---

凡例

 生産緑地地区
 廃止する区域



千葉都市計画生産緑地地区の変更について(千葉市決定)

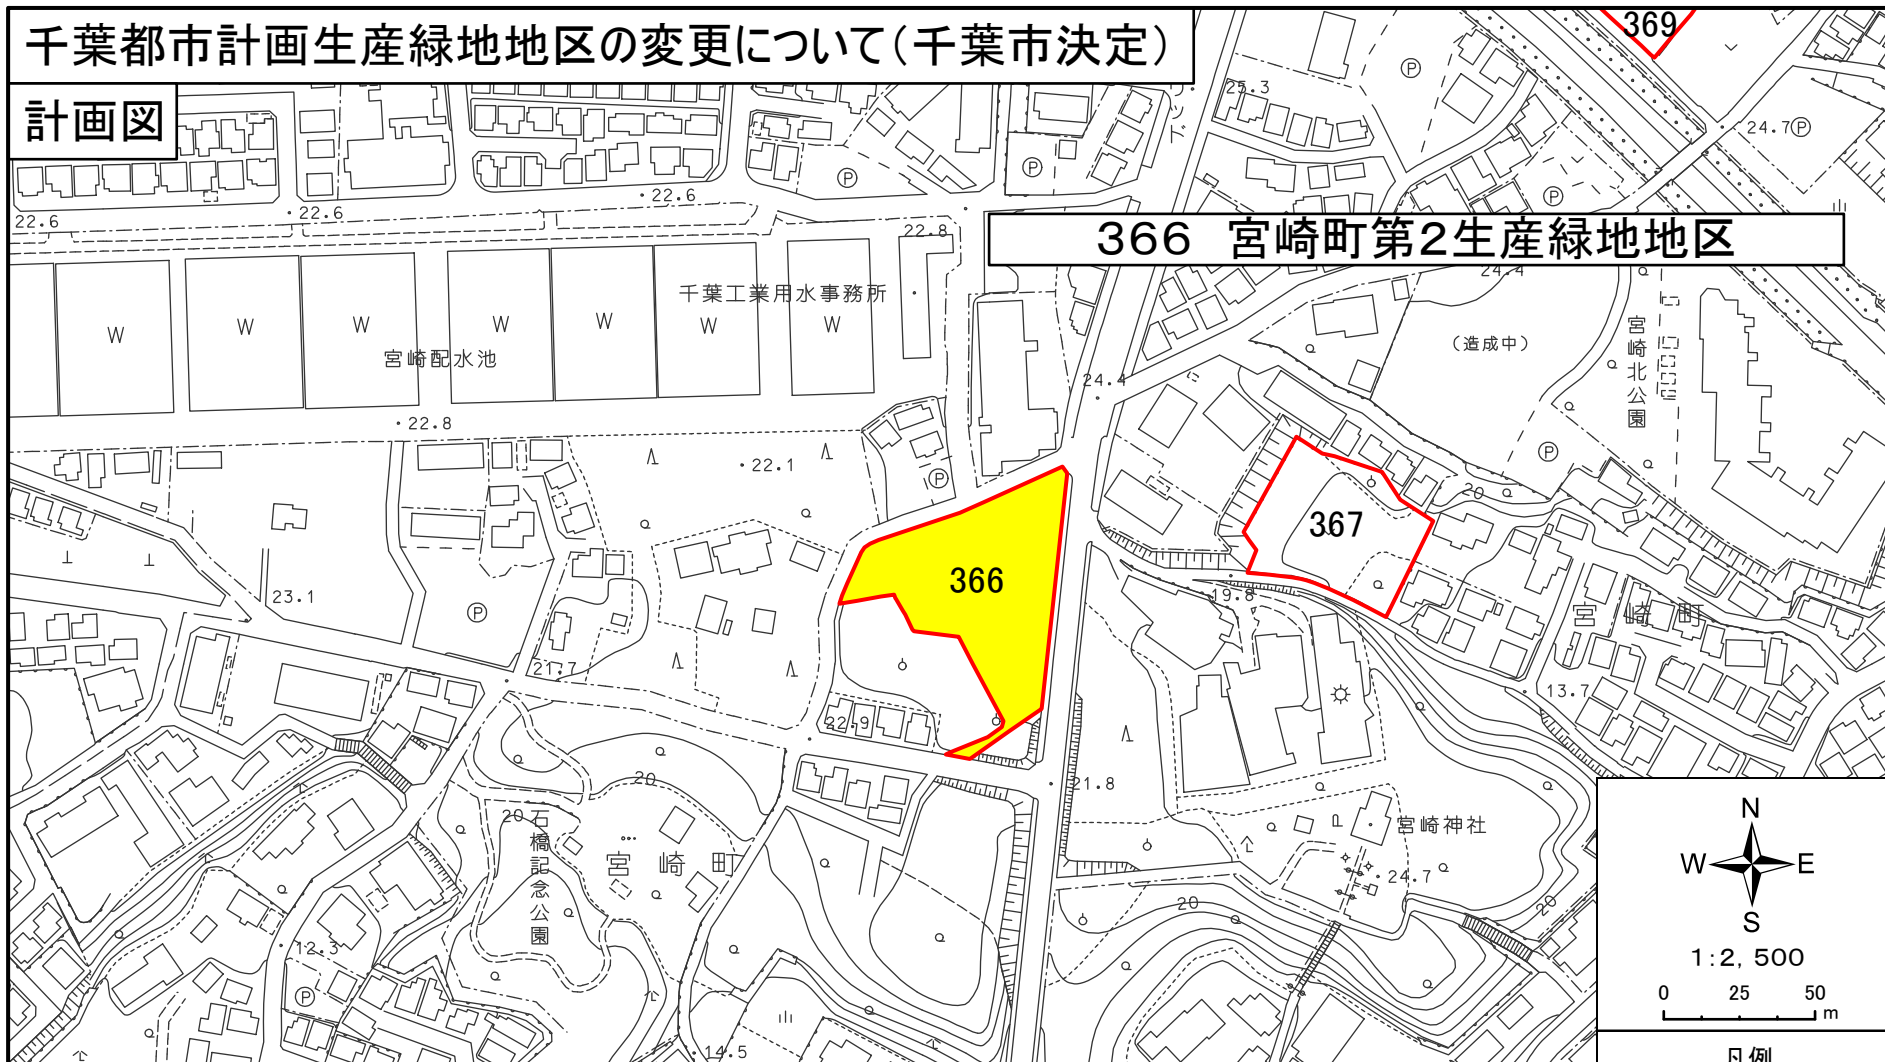計画図



生産緑地地区名称	366 宮崎町第2生産緑地地区	廃止面積	約0.28ha
廃止理由	30年経過のため、生産緑地法14条の規定により当該生産緑地地区において行為の制限が解除され、生産緑地としての指定要件を満たさなくなったことによる廃止		

凡例

 生産緑地地区
 廃止する区域

千葉都市計画生産緑地地区の変更について(千葉市決定)

計画図




372 千葉寺町第3生産緑地地区

372



1:2,500

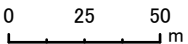

凡例


生産緑地地区

廃止する区域

生産緑地地区名称	372 千葉寺町第3生産緑地地区	廃止面積	約0.05ha
廃止理由	主たる従事者の死亡のため、生産緑地法14条の規定により当該生産緑地地区において行為の制限が解除され、生産緑地としての指定要件を満たさなくなったことによる廃止		

千葉都市計画生産緑地地区の変更について(千葉市決定)


計画図

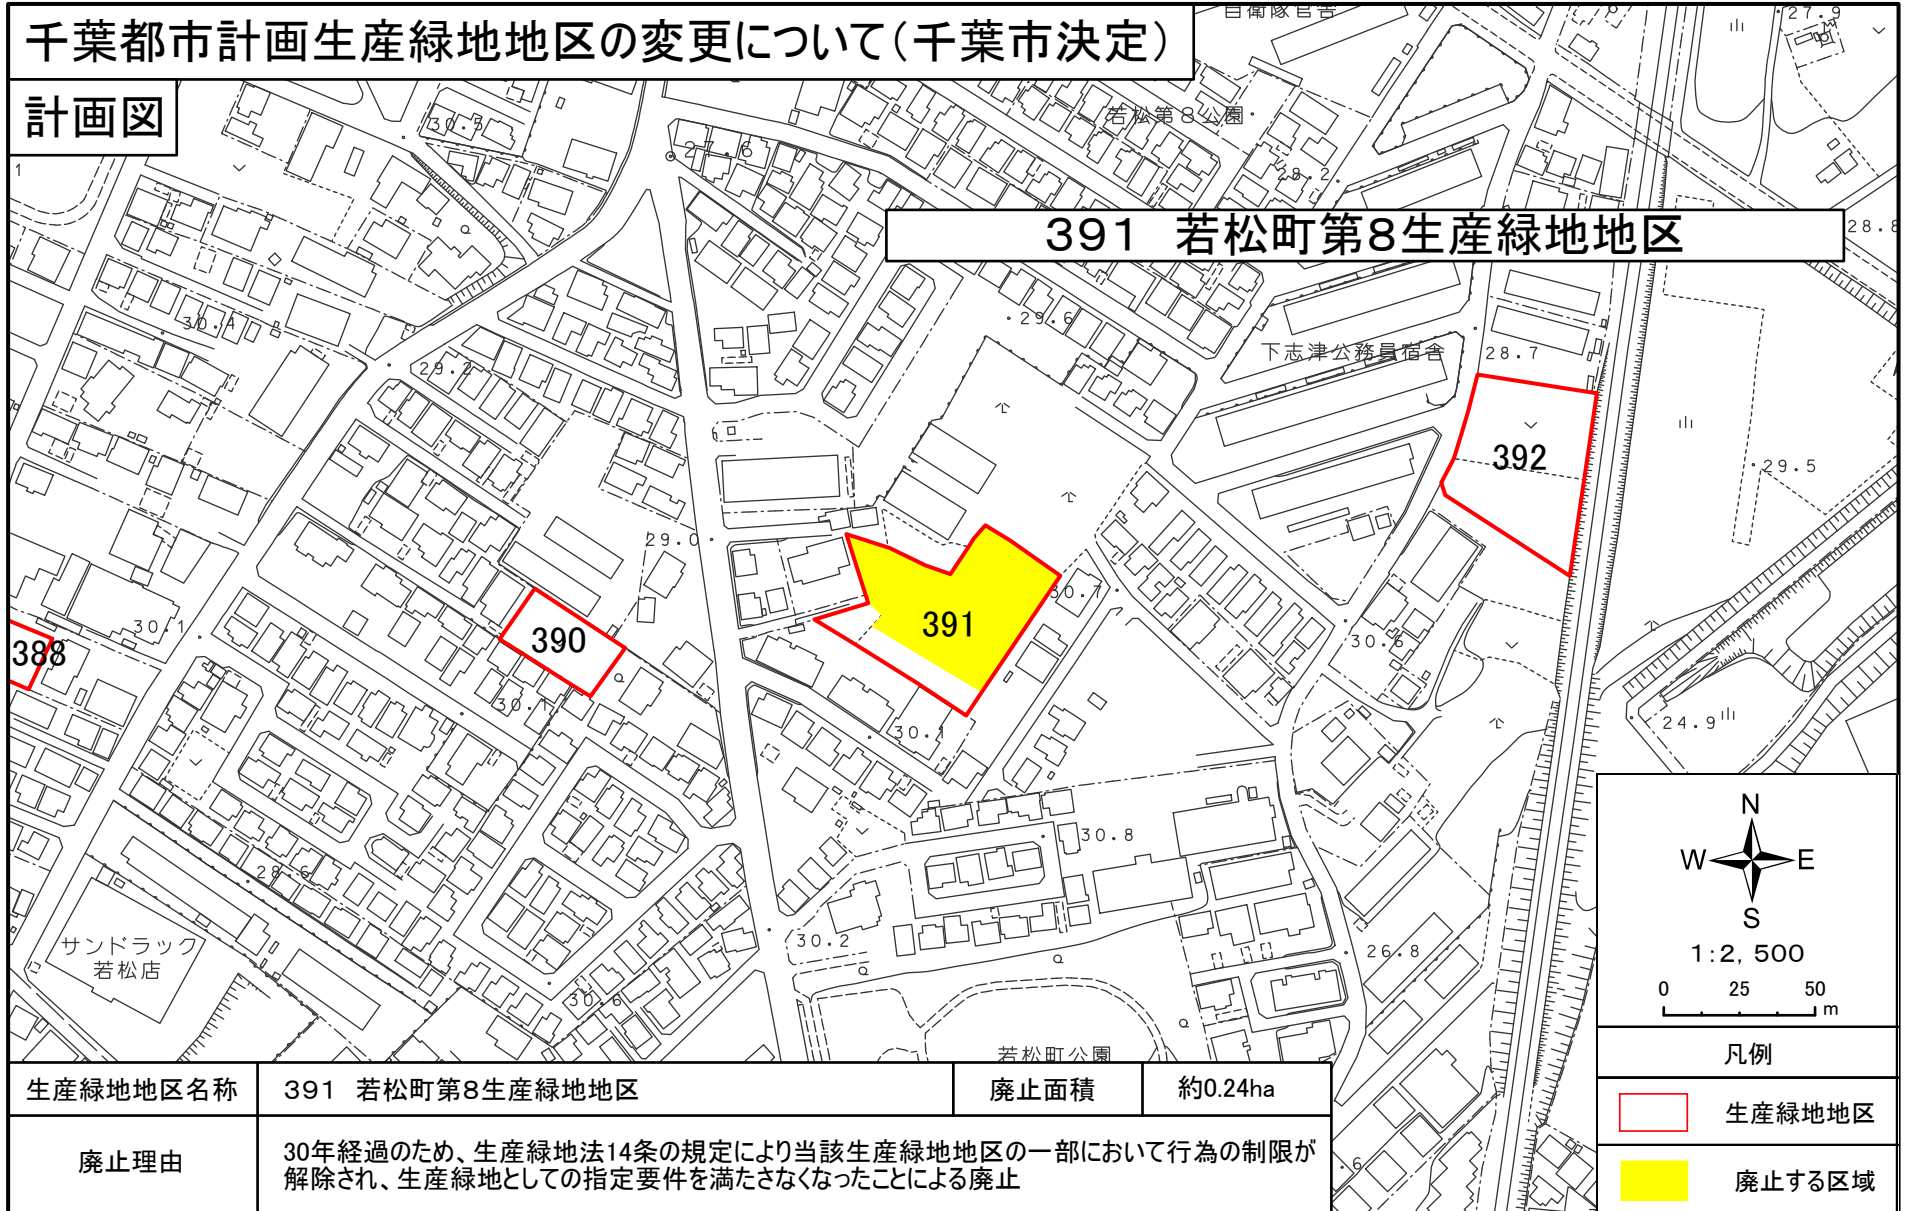

生産緑地地区名称	391 若松町第8生産緑地地区	廃止面積	約0.24ha
廃止理由	30年経過のため、生産緑地法14条の規定により当該生産緑地地区の一部において行為の制限が解除され、生産緑地としての指定要件を満たさなくなったことによる廃止		

千葉都市計画生産緑地地区の変更について(千葉市決定)

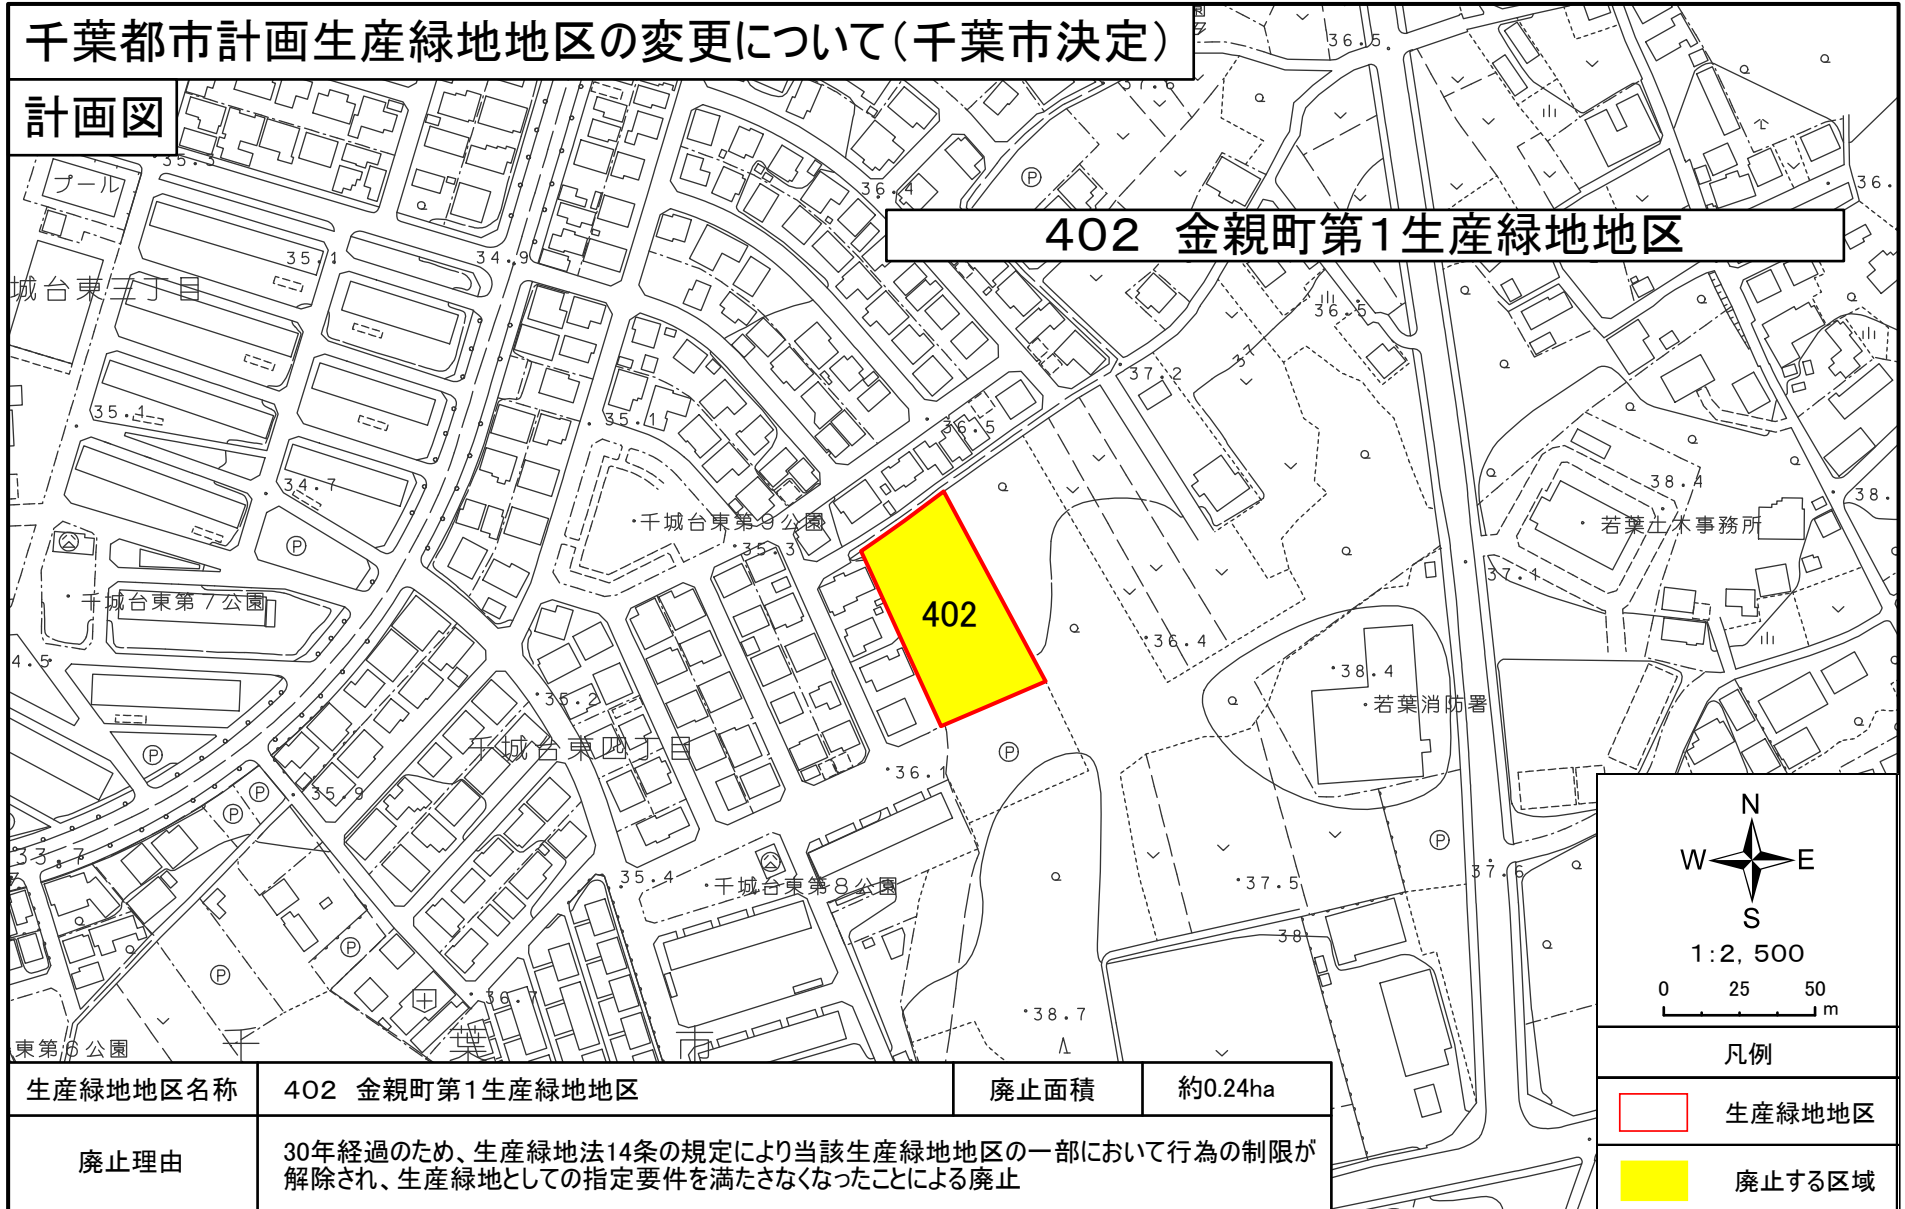

計画図



402 金親町第1生産緑地地区


生産緑地地区名称	402 金親町第1生産緑地地区	廃止面積	約0.24ha
廃止理由	30年経過のため、生産緑地法14条の規定により当該生産緑地地区の一部において行為の制限が解除され、生産緑地としての指定要件を満たさなくなったことによる廃止		

凡例

 生産緑地地区
 廃止する区域

千葉都市計画生産緑地地区の変更について(千葉市決定)

計画図

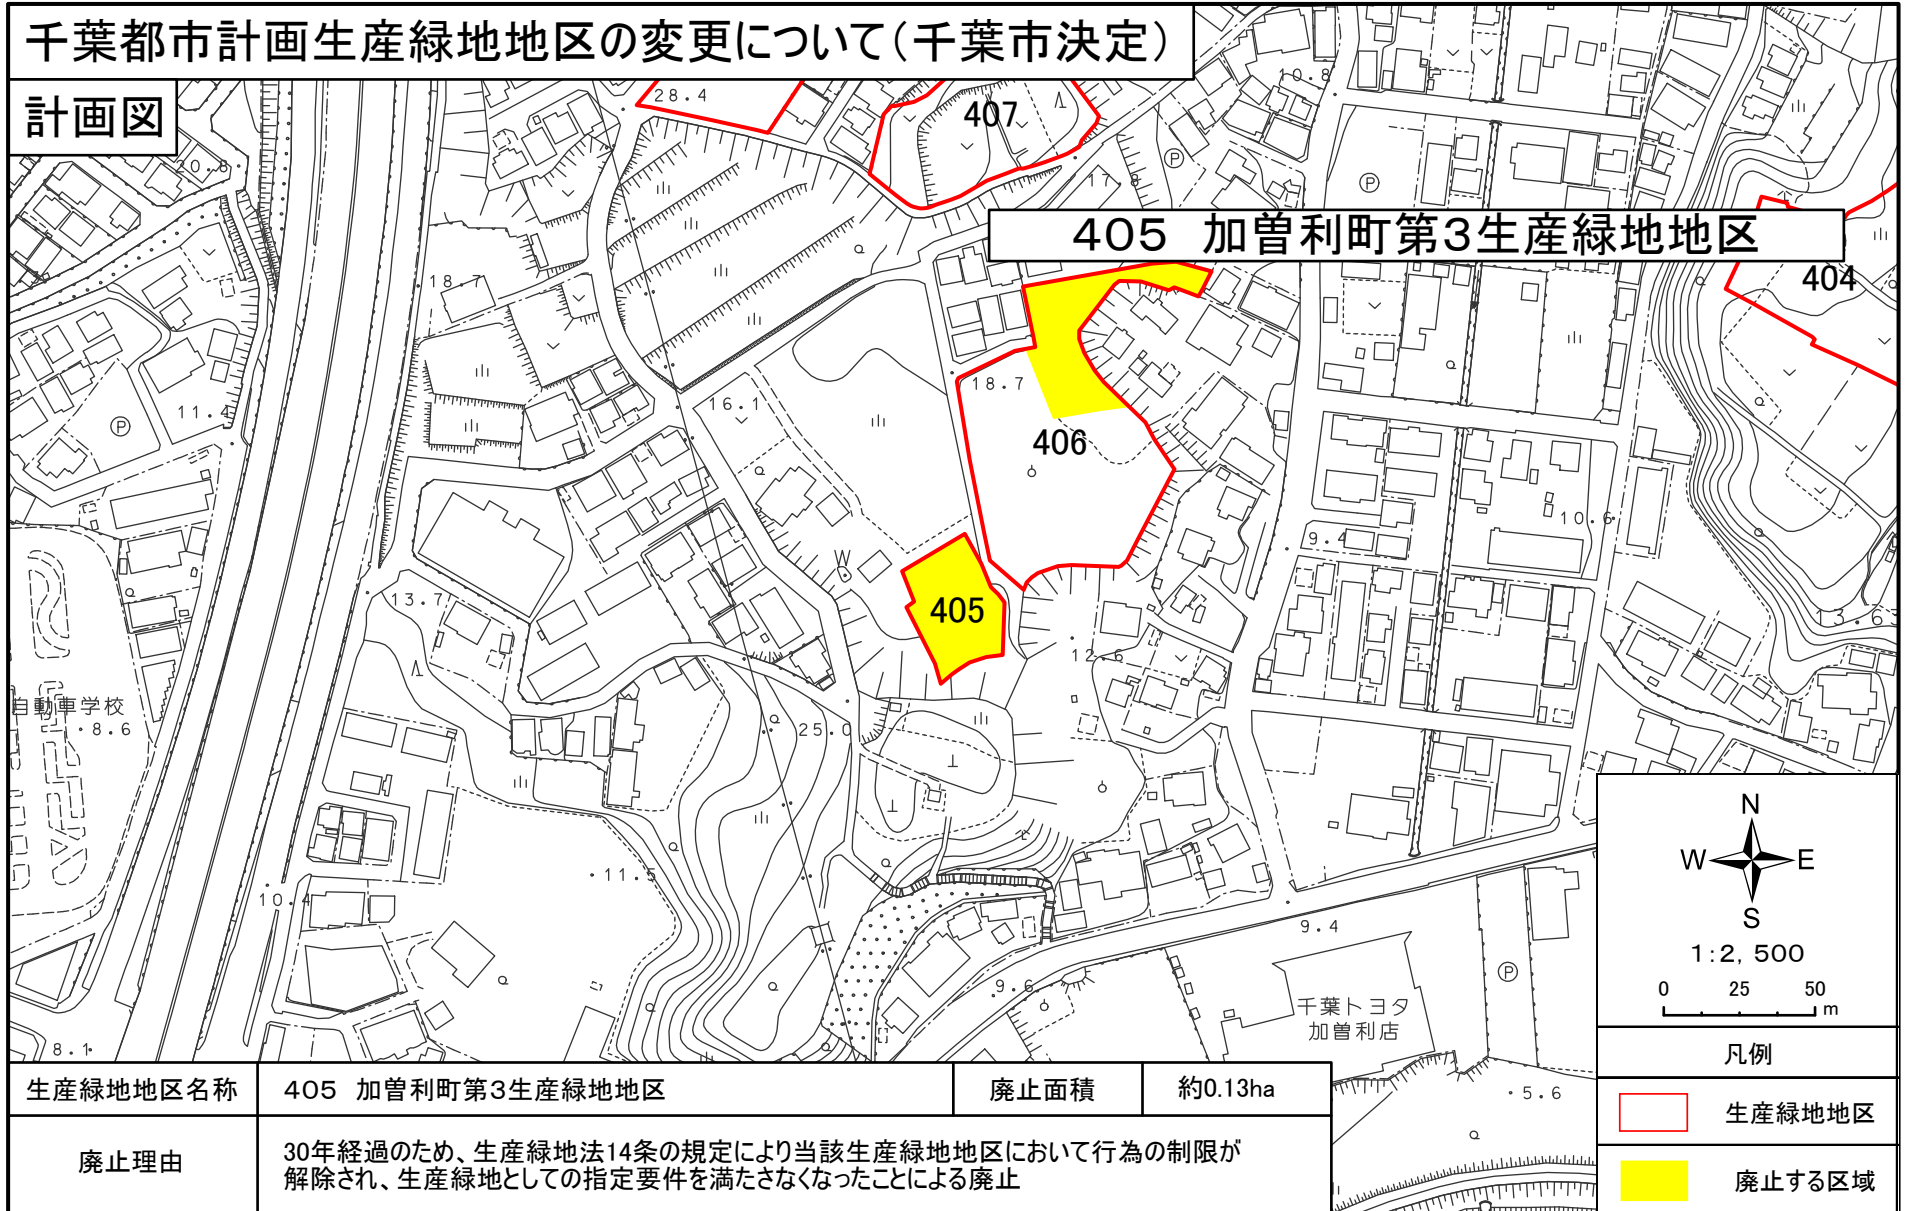

生産緑地地区名称	405 加曾利町第3生産緑地地区	廃止面積	約0.13ha
----------	------------------	------	---------

廃止理由	30年経過のため、生産緑地法14条の規定により当該生産緑地地区において行為の制限が解除され、生産緑地としての指定要件を満たさなくなったことによる廃止
------	--

1:2,500


凡例

生産緑地地区

 廃止する区域



千葉都市計画生産緑地地区の変更について(千葉市決定)

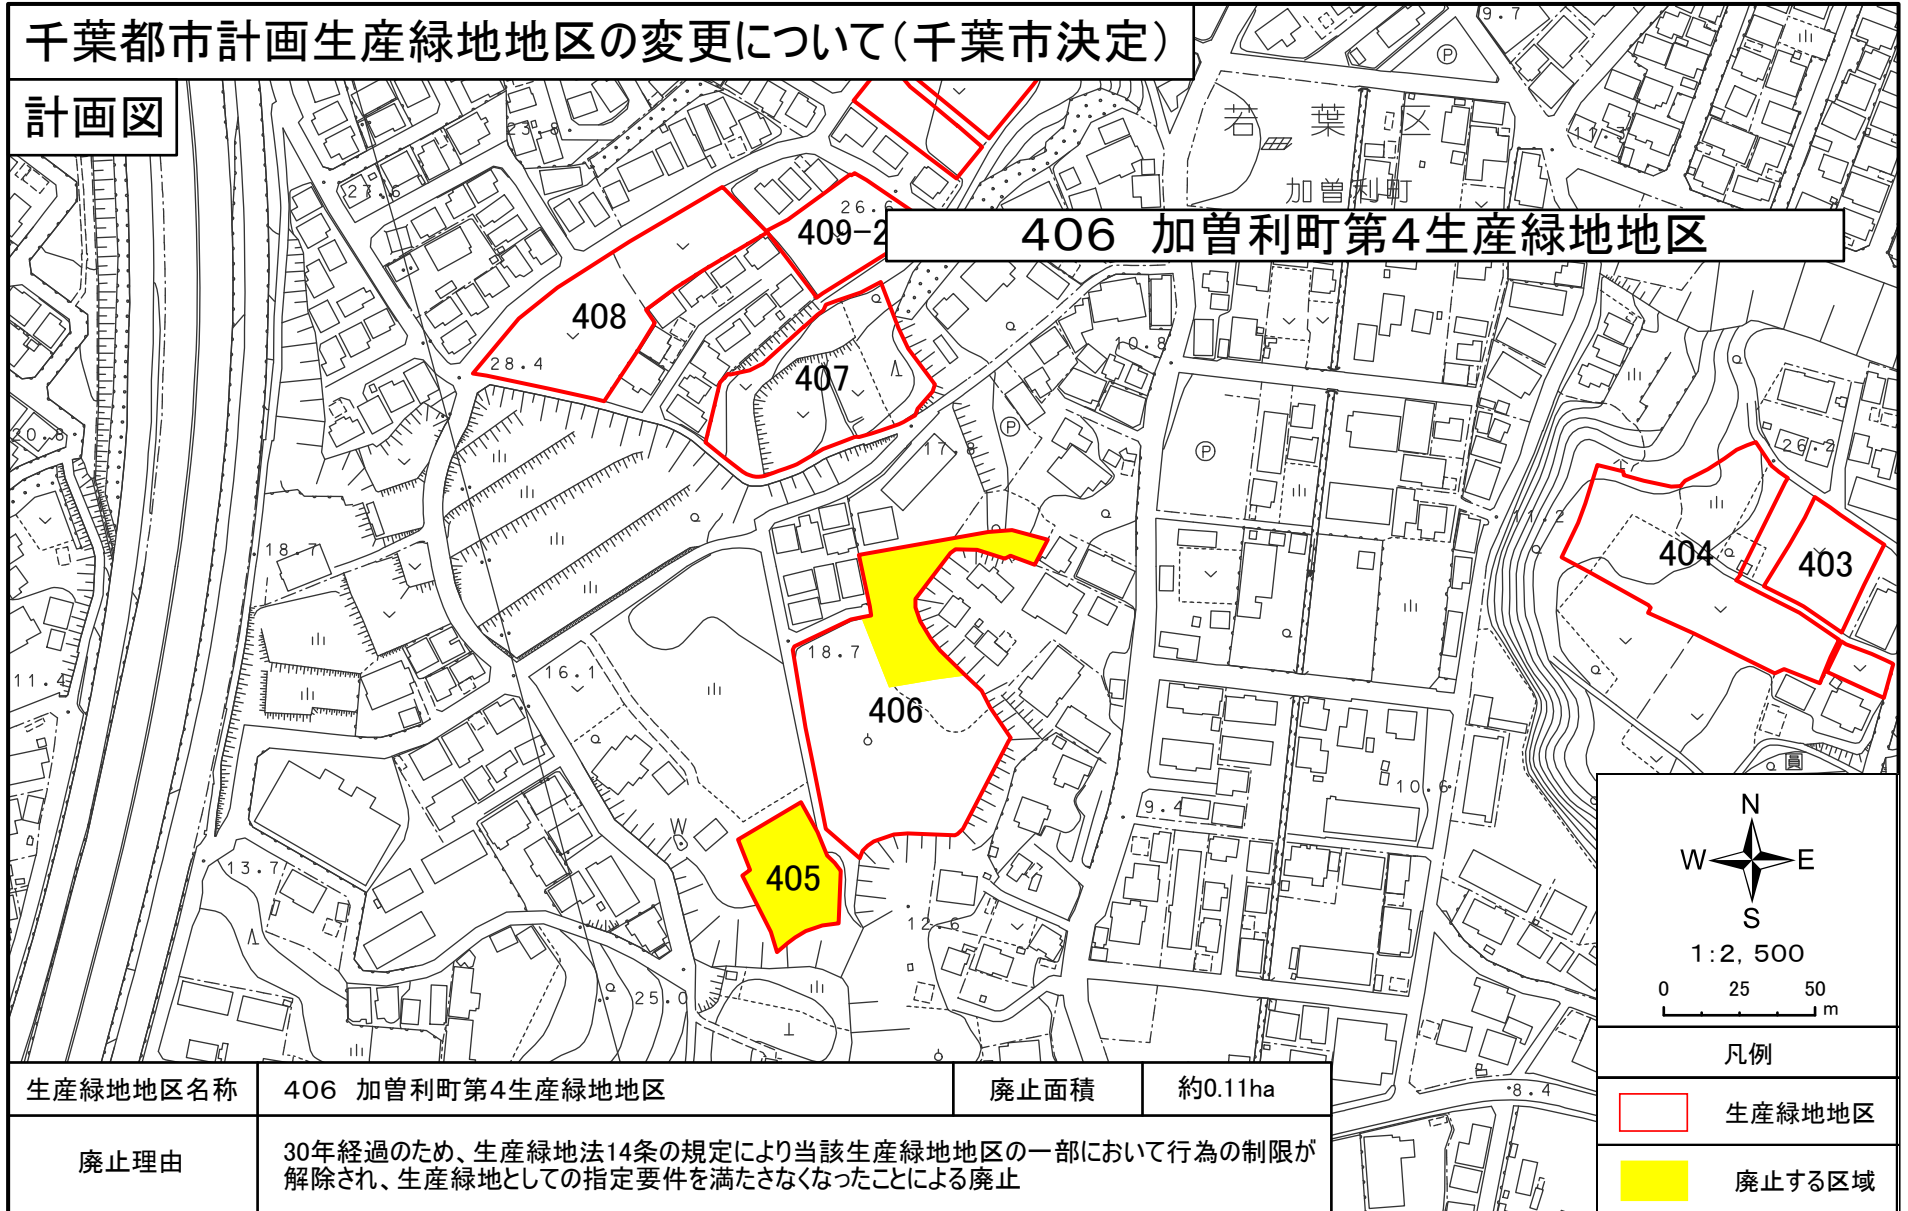計画図




生産緑地地区名称	406 加曽利町第4生産緑地地区	廃止面積	約0.11ha
廃止理由	30年経過のため、生産緑地法14条の規定により当該生産緑地地区の一部において行為の制限が解除され、生産緑地としての指定要件を満たさなくなったことによる廃止		

凡例

 生産緑地地区
 廃止する区域

千葉都市計画生産緑地地区の変更について(千葉市決定)


計画図

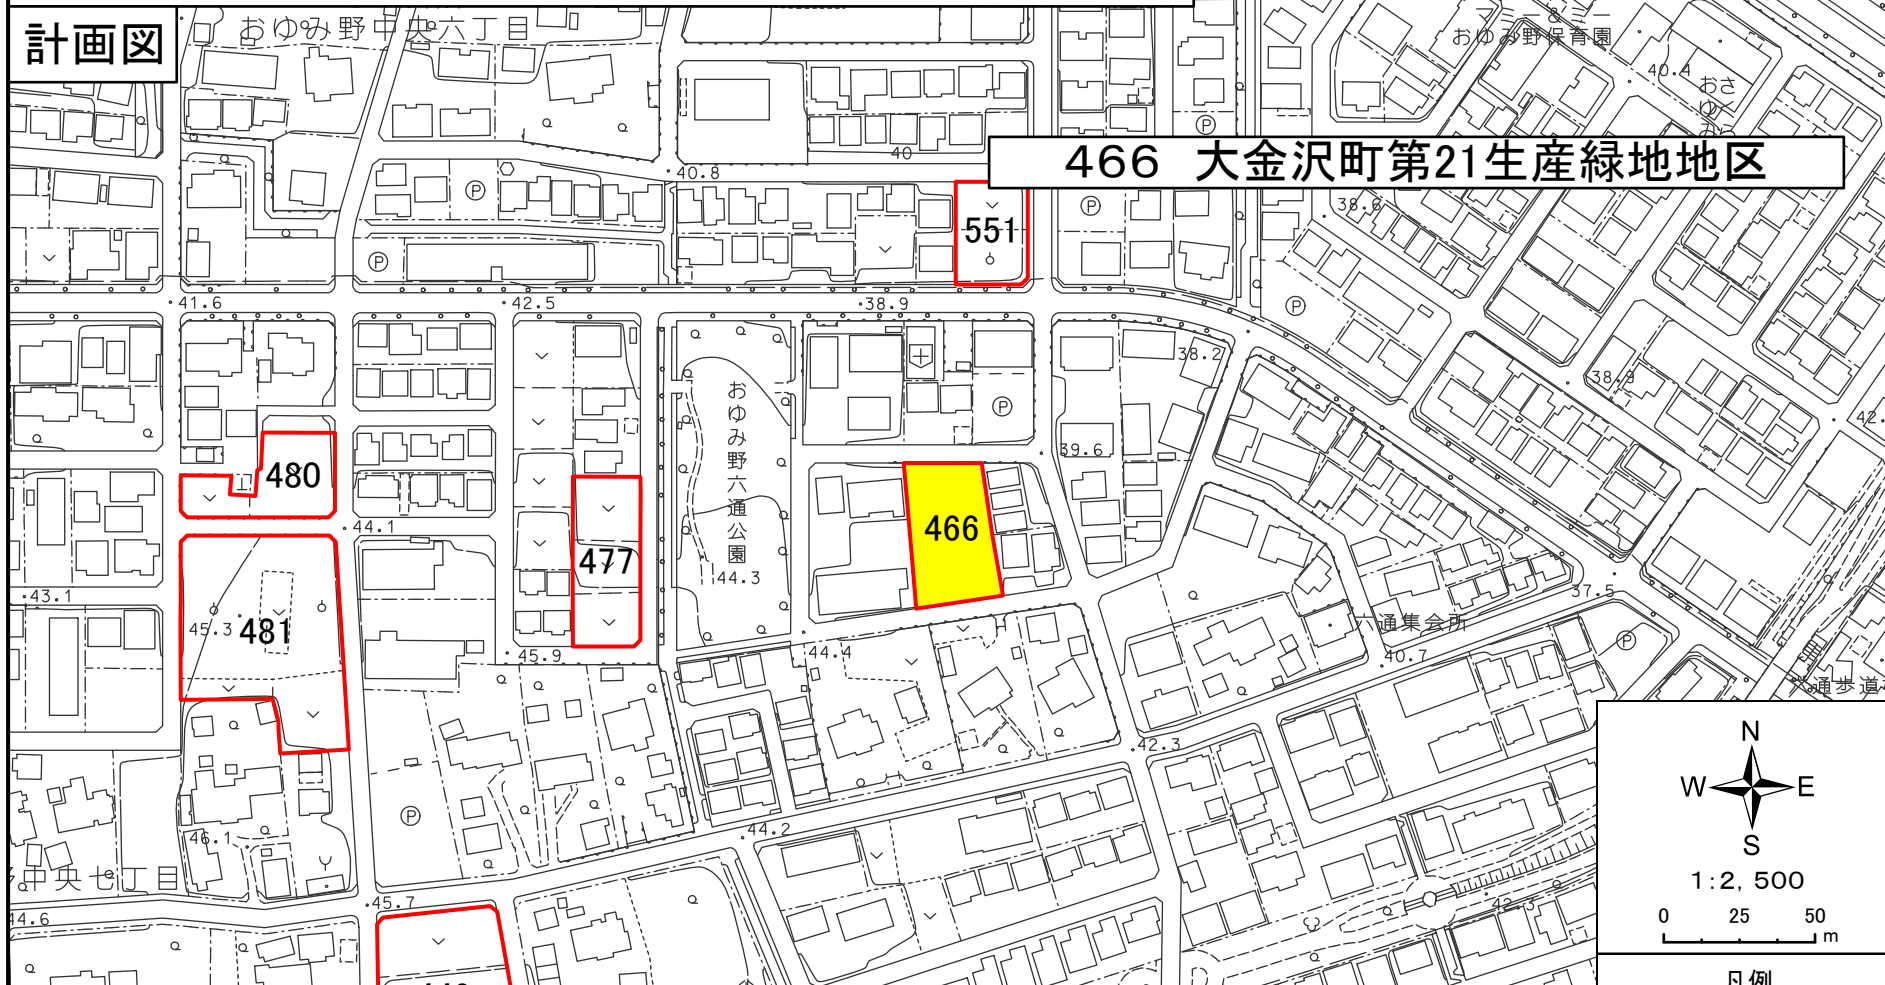


466 大金沢町第21生産緑地地区

生産緑地地区名称	466 大金沢町第21生産緑地地区	廃止面積	約0.13ha
廃止理由	30年経過のため、生産緑地法14条の規定により当該生産緑地地区において行為の制限が解除され、生産緑地としての指定要件を満たさなくなったことによる廃止		

凡例

 生産緑地地区

 廃止する区域

千葉都市計画生産緑地地区の変更について(千葉市決定)

計画図



488 誉田町一丁目第1生産緑地地区



1:2,500
0 25 50 m

凡例

- 生産緑地地区
- 廃止する区域

生産緑地地区名称	488 誉田町一丁目第1生産緑地地区	廃止面積	約0.08ha
廃止理由	30年経過のため、生産緑地法14条の規定により当該生産緑地地区において行為の制限が解除され、生産緑地としての指定要件を満たさなくなったことによる廃止		


千葉都市計画生産緑地地区の変更について(千葉市決定)


計画図



生産緑地地区名称	503 誉田町一丁目第16生産緑地地区	廃止面積	約0.16ha
廃止理由	30年経過のため、生産緑地法14条の規定により当該生産緑地地区の一部において行為の制限が解除され、生産緑地としての指定要件を満たさなくなったことによる廃止		


凡例

 生産緑地地区

 廃止する区域

千葉都市計画生産緑地地区の変更について(千葉市決定)

計画図

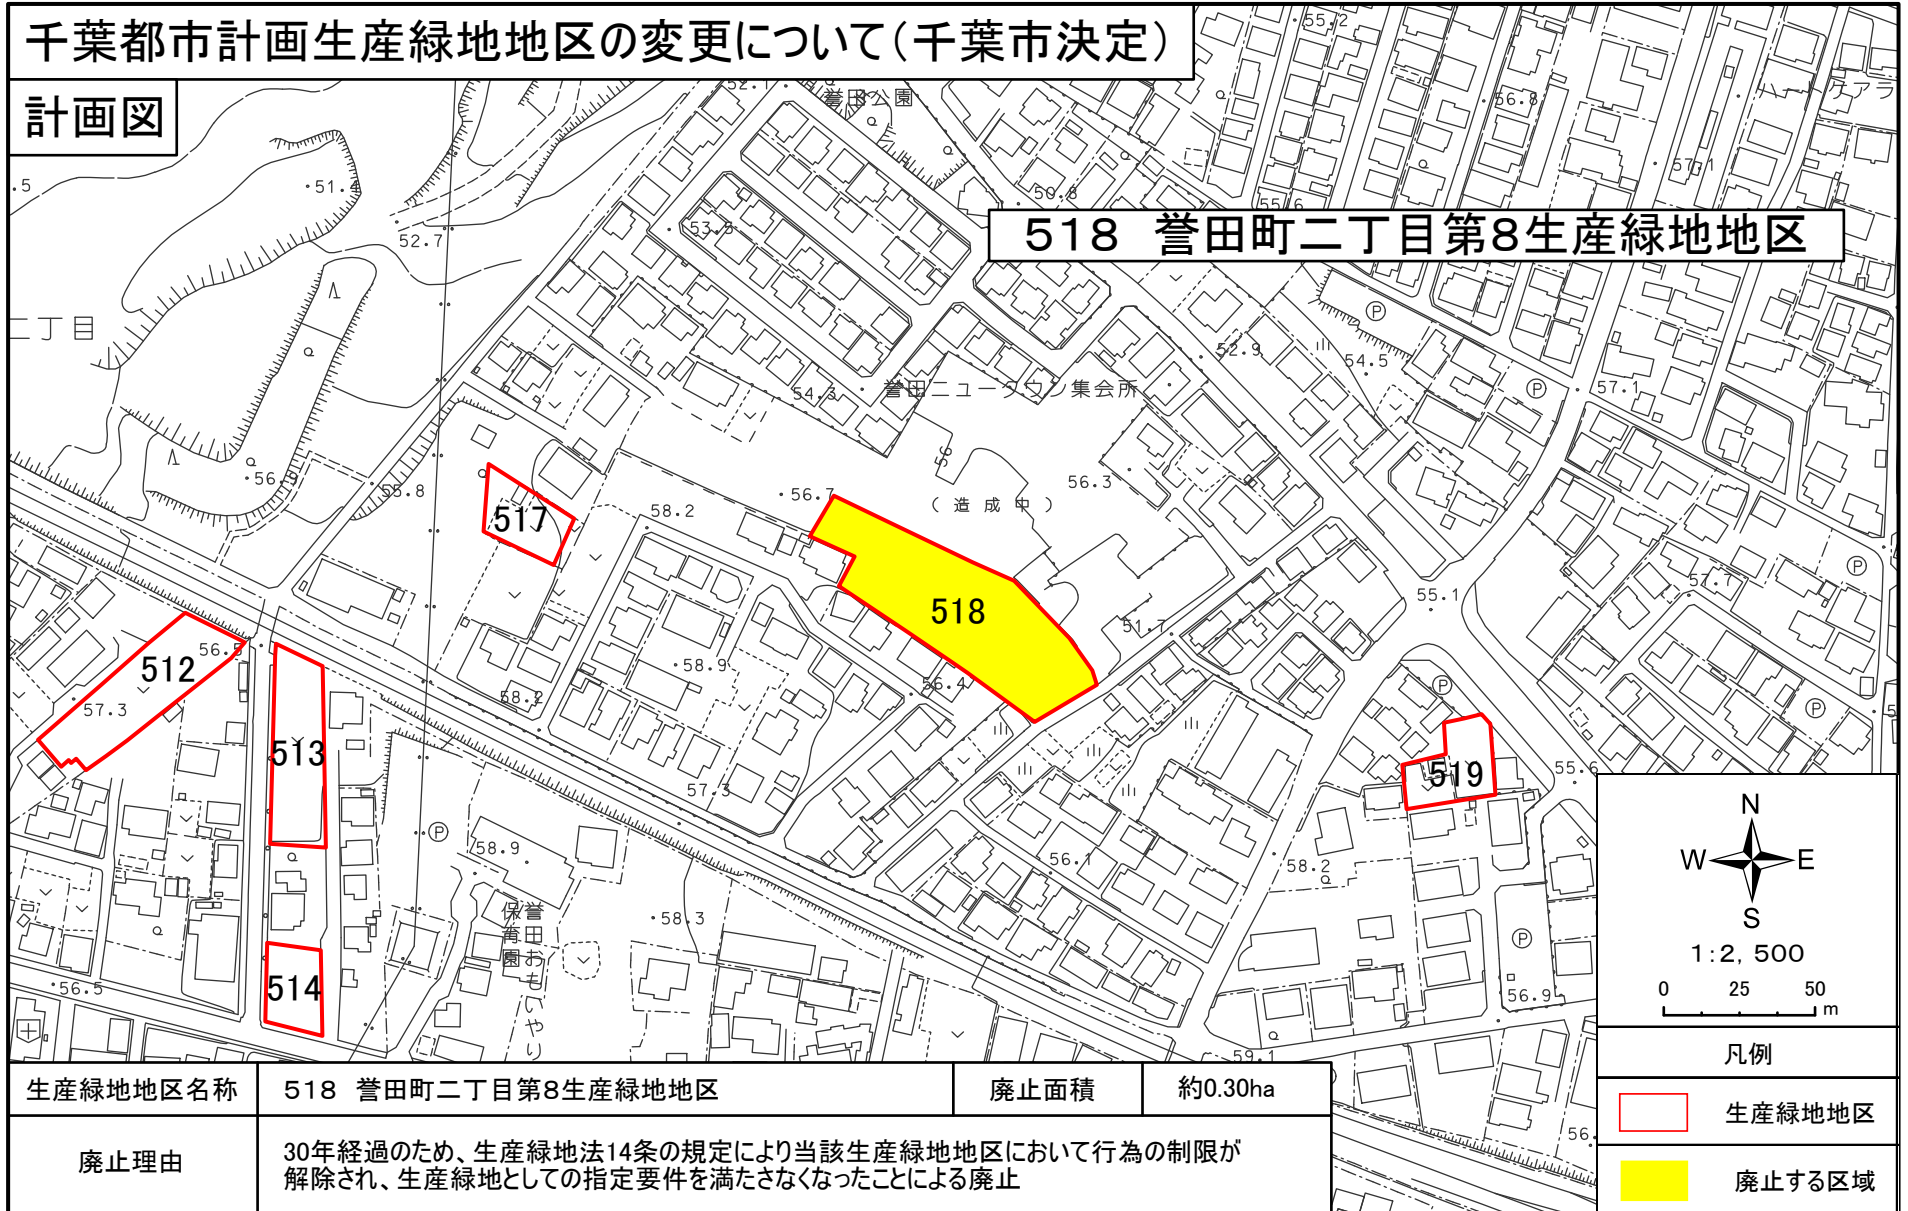

生産緑地地区名称	518 誉田町二丁目第8生産緑地地区	廃止面積	約0.30ha
廃止理由	30年経過のため、生産緑地法14条の規定により当該生産緑地地区において行為の制限が解除され、生産緑地としての指定要件を満たさなくなったことによる廃止		

千葉都市計画生産緑地地区の変更について(千葉市決定)

計画図



525 誉田町三丁目第1生産緑地地区

生産緑地地区名称	525 誉田町三丁目第1生産緑地地区	廃止面積	約0.17ha
廃止理由	30年経過のため、生産緑地法14条の規定により当該生産緑地地区の一部において行為の制限が解除され、生産緑地としての指定要件を満たさなくなったことによる廃止		


1:2,500

凡例

- 生産緑地地区
- 廃止する区域

千葉都市計画生産緑地地区の変更について(千葉市決定)

計画図

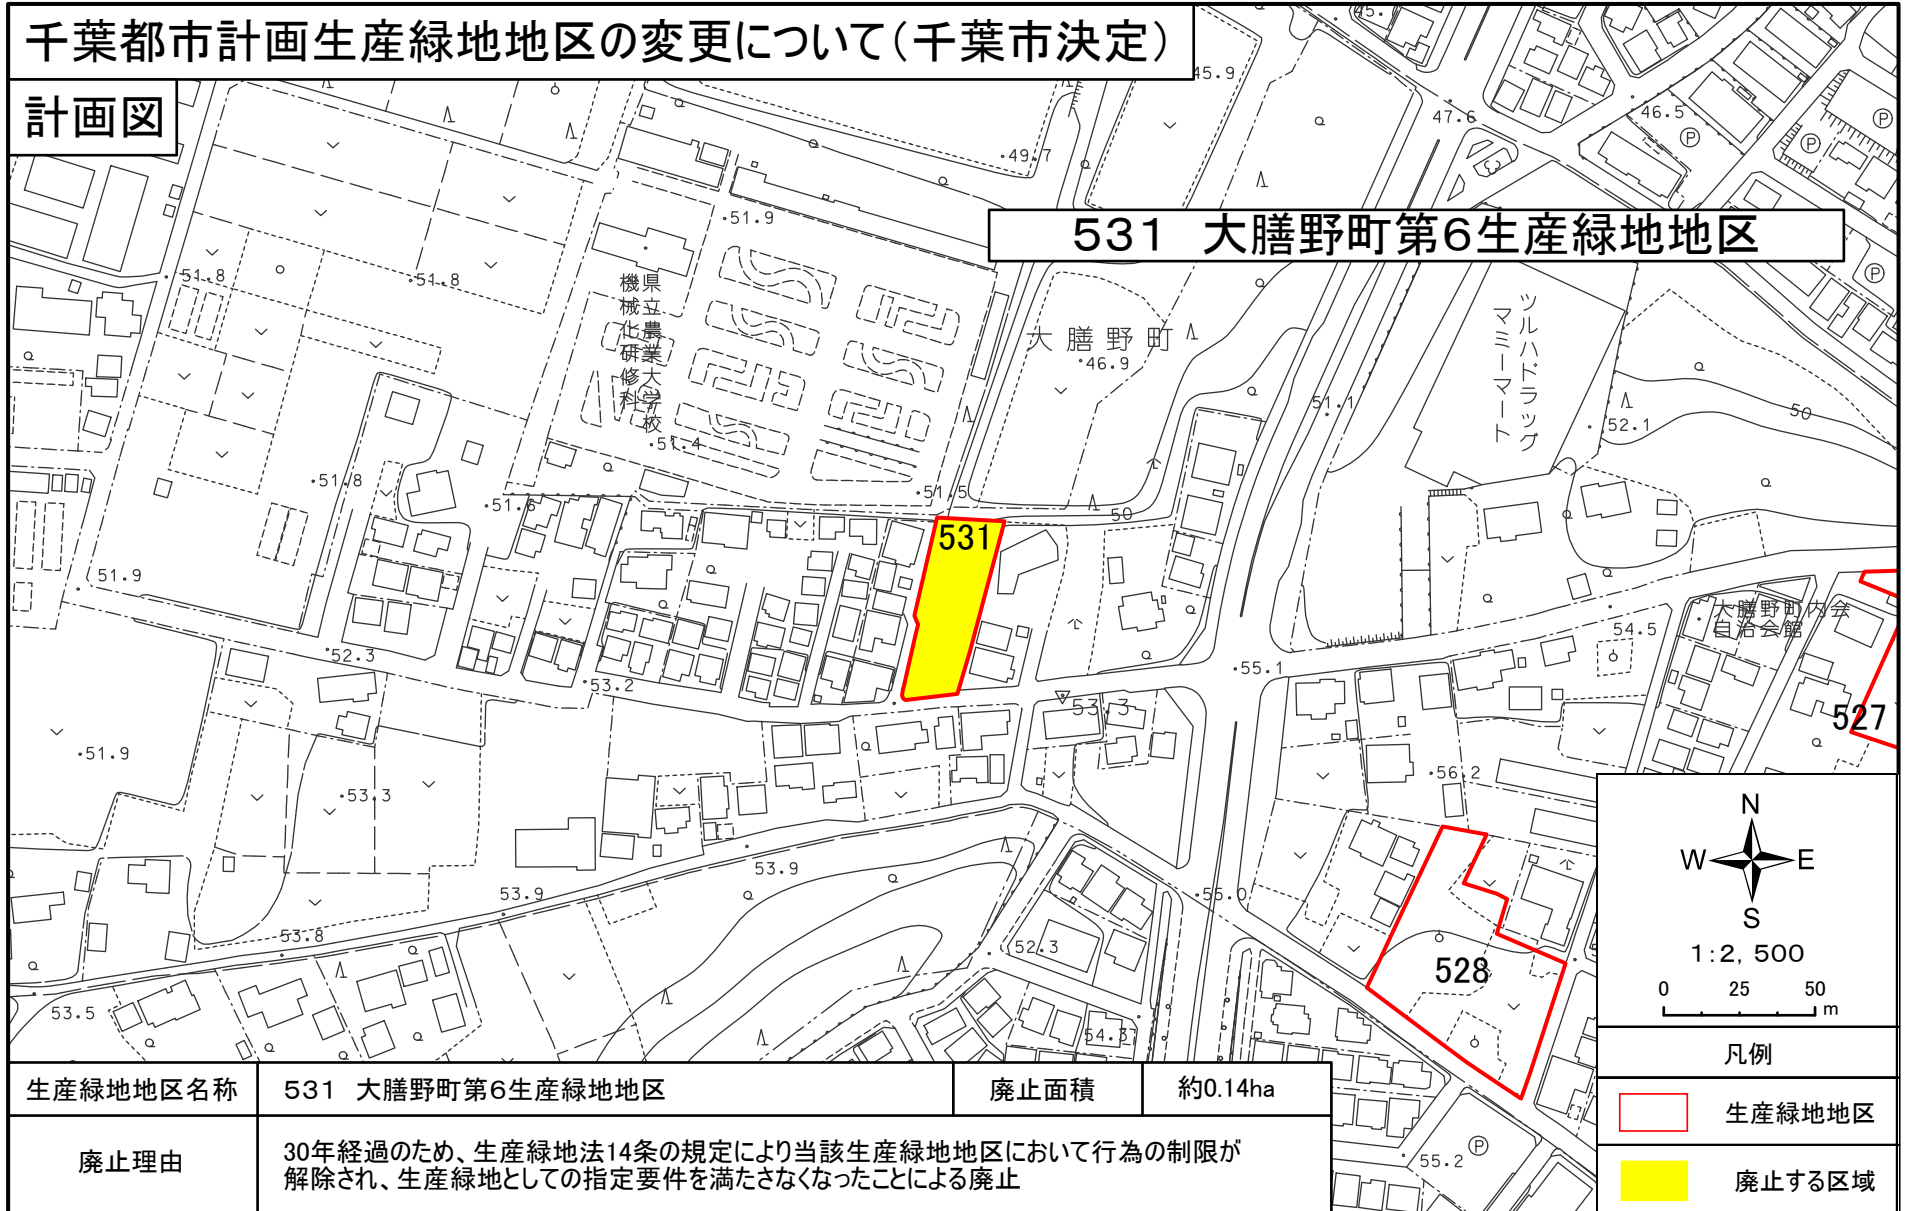

531 大膳野町第6生産緑地地区

生産緑地地区名称	531 大膳野町第6生産緑地地区	廃止面積	約0.14ha
廃止理由	30年経過のため、生産緑地法14条の規定により当該生産緑地地区において行為の制限が解除され、生産緑地としての指定要件を満たさなくなったことによる廃止		


1:2,500

凡例


- 生産緑地地区
- 廃止する区域

千葉都市計画生産緑地地区の変更について(千葉市決定)

計画図

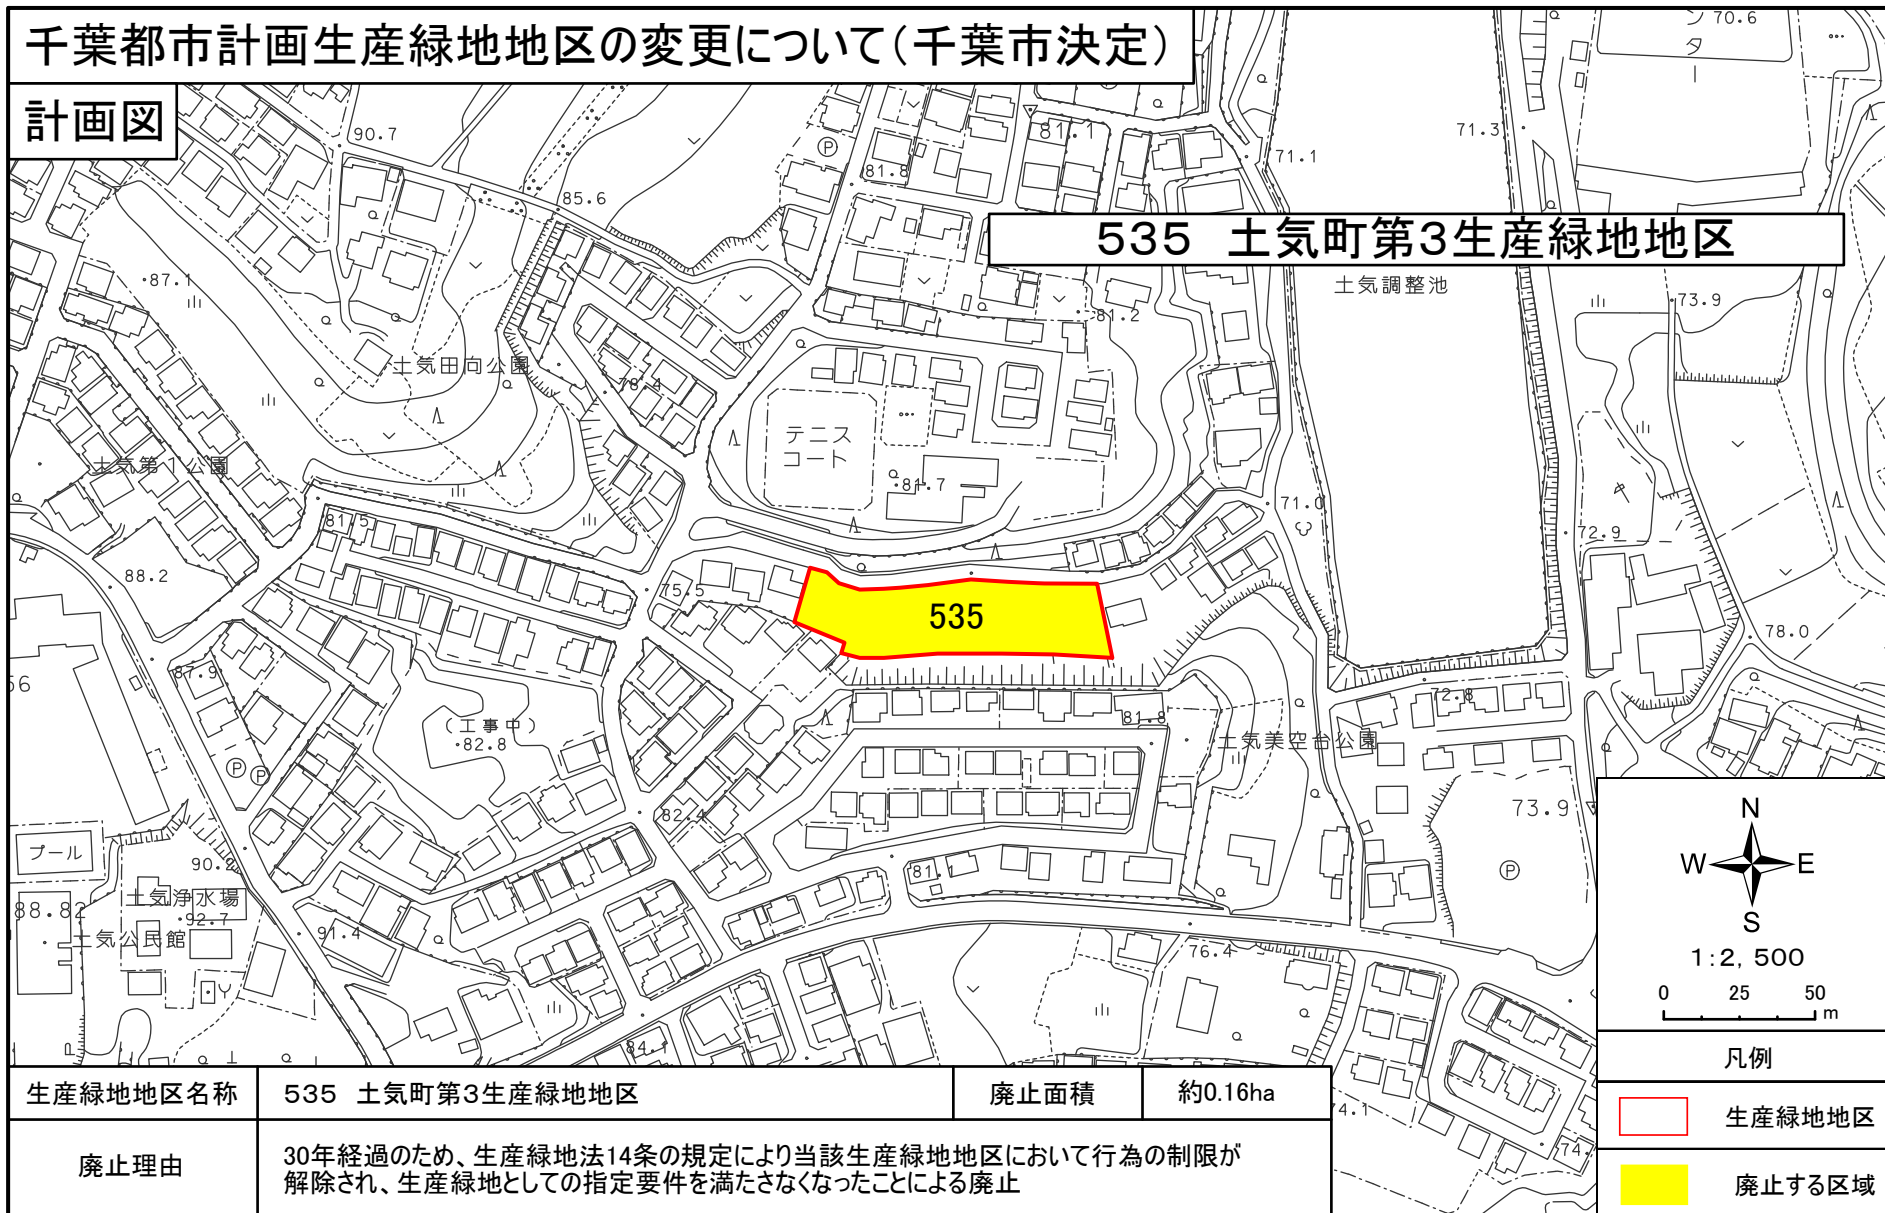

535 土気町第3生産緑地地区

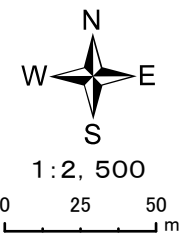

- 凡例
- 生産緑地地区
 - 廃止する区域

生産緑地地区名称	535 土気町第3生産緑地地区	廃止面積	約0.16ha
廃止理由	30年経過のため、生産緑地法14条の規定により当該生産緑地地区において行為の制限が解除され、生産緑地としての指定要件を満たさなくなったことによる廃止		

千葉都市計画生産緑地地区の変更について(千葉市決定)

計画図



540 小食土町第1生産緑地地区

生産緑地地区名称	540 小食土町第1生産緑地地区	廃止面積	約0.13ha
廃止理由	30年経過のため、生産緑地法14条の規定により当該生産緑地地区において行為の制限が解除され、生産緑地としての指定要件を満たさなくなったことによる廃止		

1:2,500

凡例

- 生産緑地地区
- 廃止する区域


千葉都市計画生産緑地地区の変更について(千葉市決定)

計画図



生産緑地地区名称	564 長作町第40生産緑地地区	廃止面積	約0.12ha
----------	------------------	------	---------

廃止理由	30年経過のため、生産緑地法14条の規定により当該生産緑地地区において行為の制限が解除され、生産緑地としての指定要件を満たさなくなったことによる廃止		
------	--	--	--

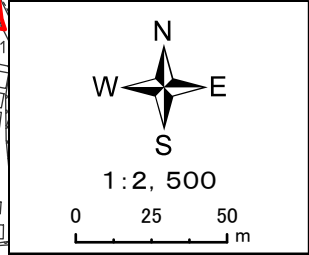

凡例	
	生産緑地地区
	廃止する区域

千葉都市計画生産緑地地区の変更について(千葉市決定)

計画図

