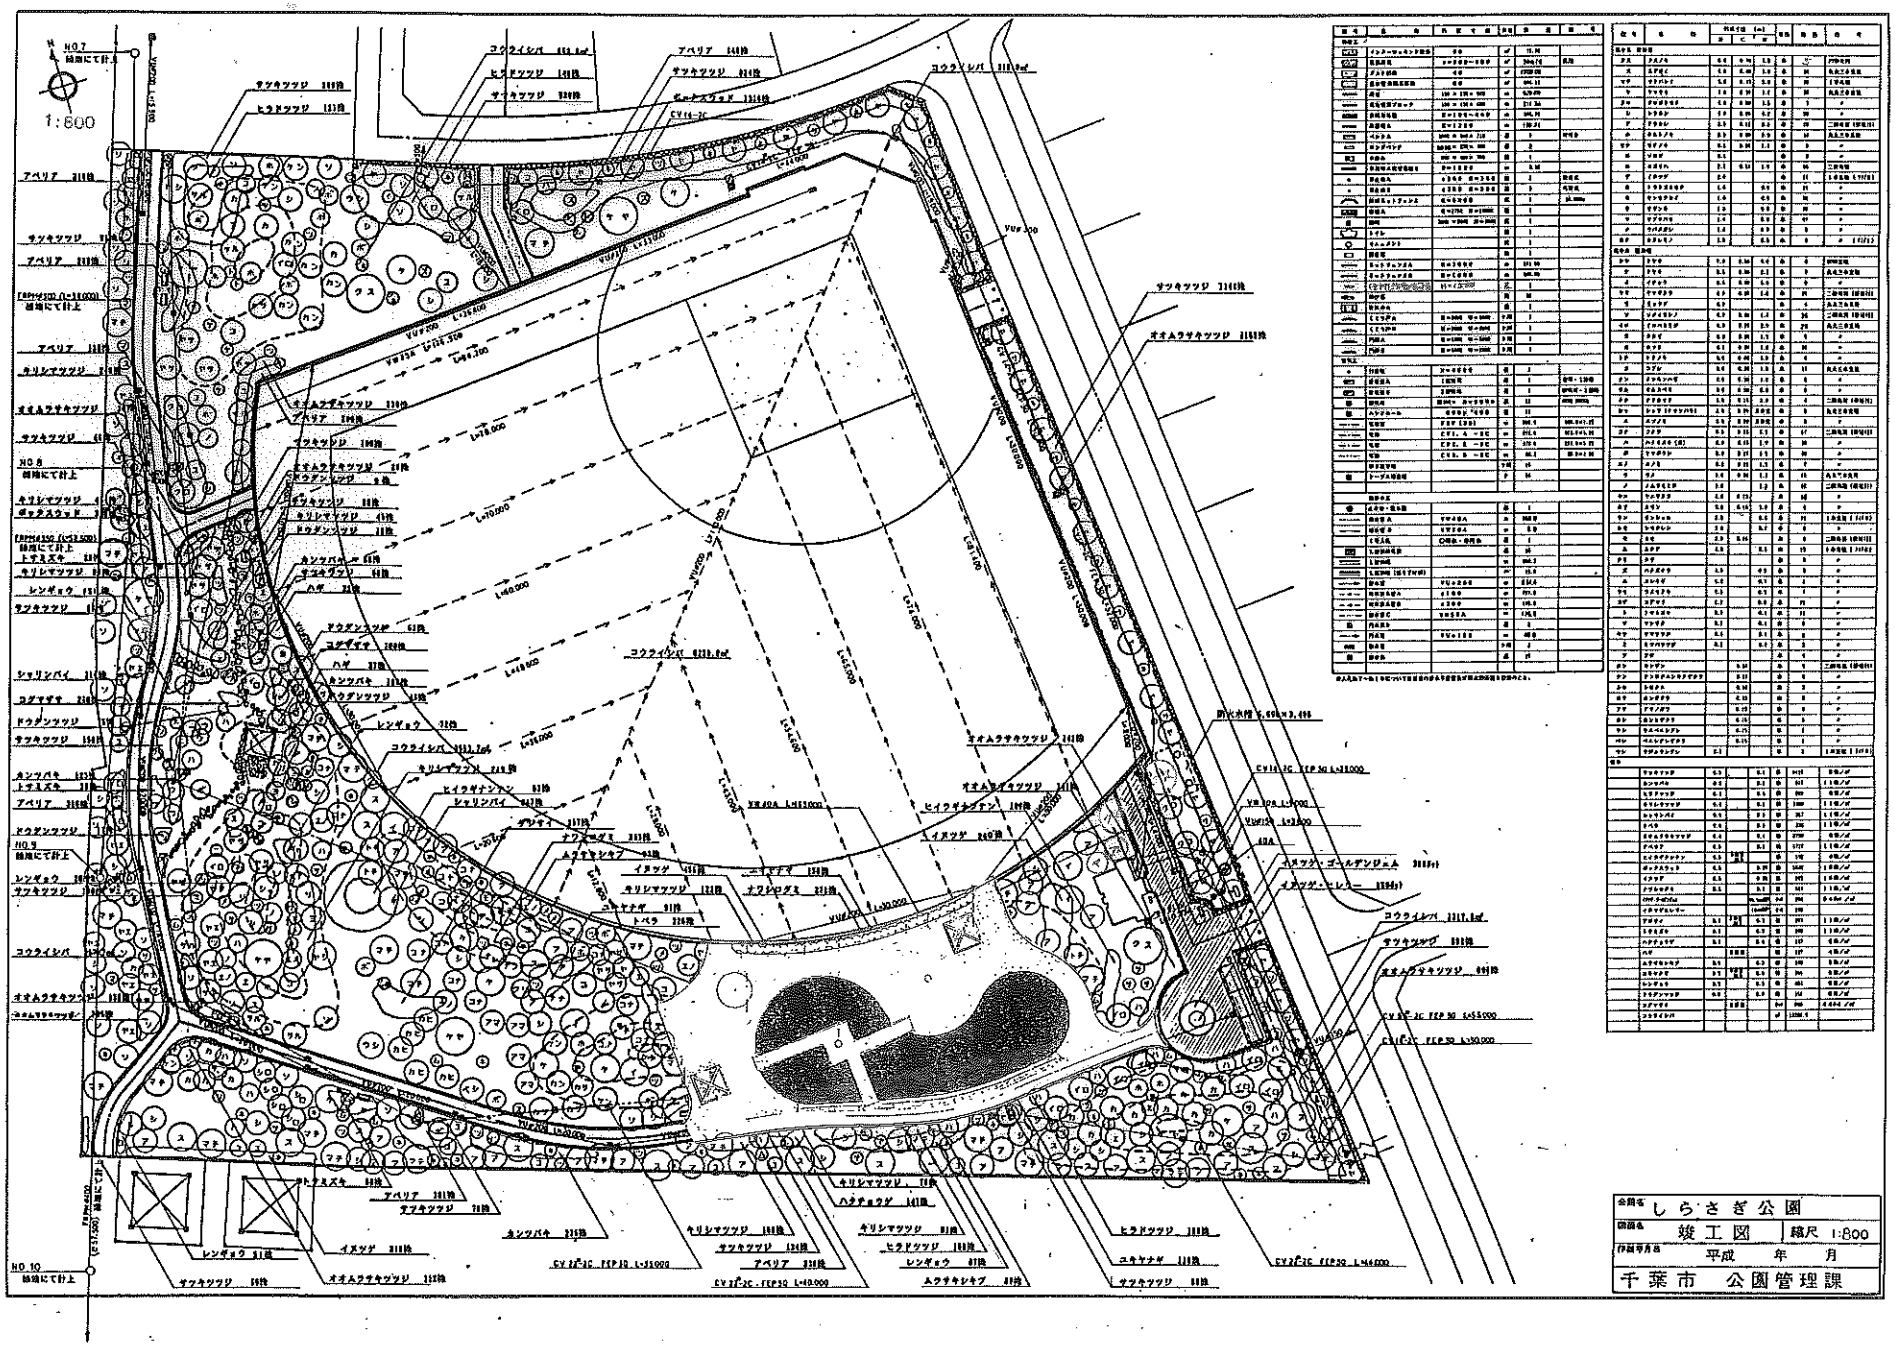
1:600
しらさぎ公園
竣工図
縮尺 1:800
平成 年 月
千葉市 公園管理課