

千葉都市計画生産緑地地区の変更（千葉市決定）

都市計画生産緑地地区中100号畑町第1生産緑地地区ほか13地区を次のように変更する。

名 称		面 積	備 考	
番号	生 産 緑 地 名			
100	畑 町 第 1 生産緑地地区	—	廃 止	△約 0.13ha
109	朝日ヶ丘町 第 2 生産緑地地区	—	廃 止	△約 0.23ha
130	検見川町五丁目 第 5 生産緑地地区	—	廃 止	△約 0.08ha
165	小 中 台 町 第 1 3 生産緑地地区	—	廃 止	△約 0.08ha
183	宮 野 木 町 第 6 生産緑地地区	—	廃 止	△約 0.12ha
184	宮 野 木 町 第 7 生産緑地地区	—	廃 止	△約 0.05ha
186	宮 野 木 町 第 9 生産緑地地区	約 0.19ha	一部廃止	△約 0.06ha
188	宮 野 木 町 第 1 1 生産緑地地区	—	廃 止	△約 0.09ha
189	宮 野 木 町 第 1 2 生産緑地地区	—	廃 止	△約 0.21ha
219	萩 台 町 第 1 生産緑地地区	—	廃 止	△約 0.30ha
406	加 曾 利 町 第 4 生産緑地地区	約 0.32ha	一部廃止	△約 0.05ha
499	誉田町一丁目 第 1 2 生産緑地地区	約 0.52ha	一部廃止	△約 0.24ha
505	誉田町一丁目 第 1 8 生産緑地地区	—	廃 止	△約 0.33ha
569	武石町二丁目 第 1 生産緑地地区 (その 2)	約 0.09ha	追 加	約 0.03ha
			追加 (増) 廃止 (減)	約 0.03ha △約 1.97ha

『位置及び区域は計画図表示のとおり』


<理由>

下記の理由により、生産緑地地区の位置、区域及び面積について変更しようとするものである。

- 1 生産緑地法第14条の規定により行為の制限が解除され、生産緑地としての指定要件を満たさなくなったため廃止する。
- 2 既に指定されている生産緑地地区との一団化等が図られ、緑地機能増進により都市環境の向上に資すると認められるため追加する。

# 千葉都市計画生産緑地地区の変更について（千葉市決定）

## 計画図

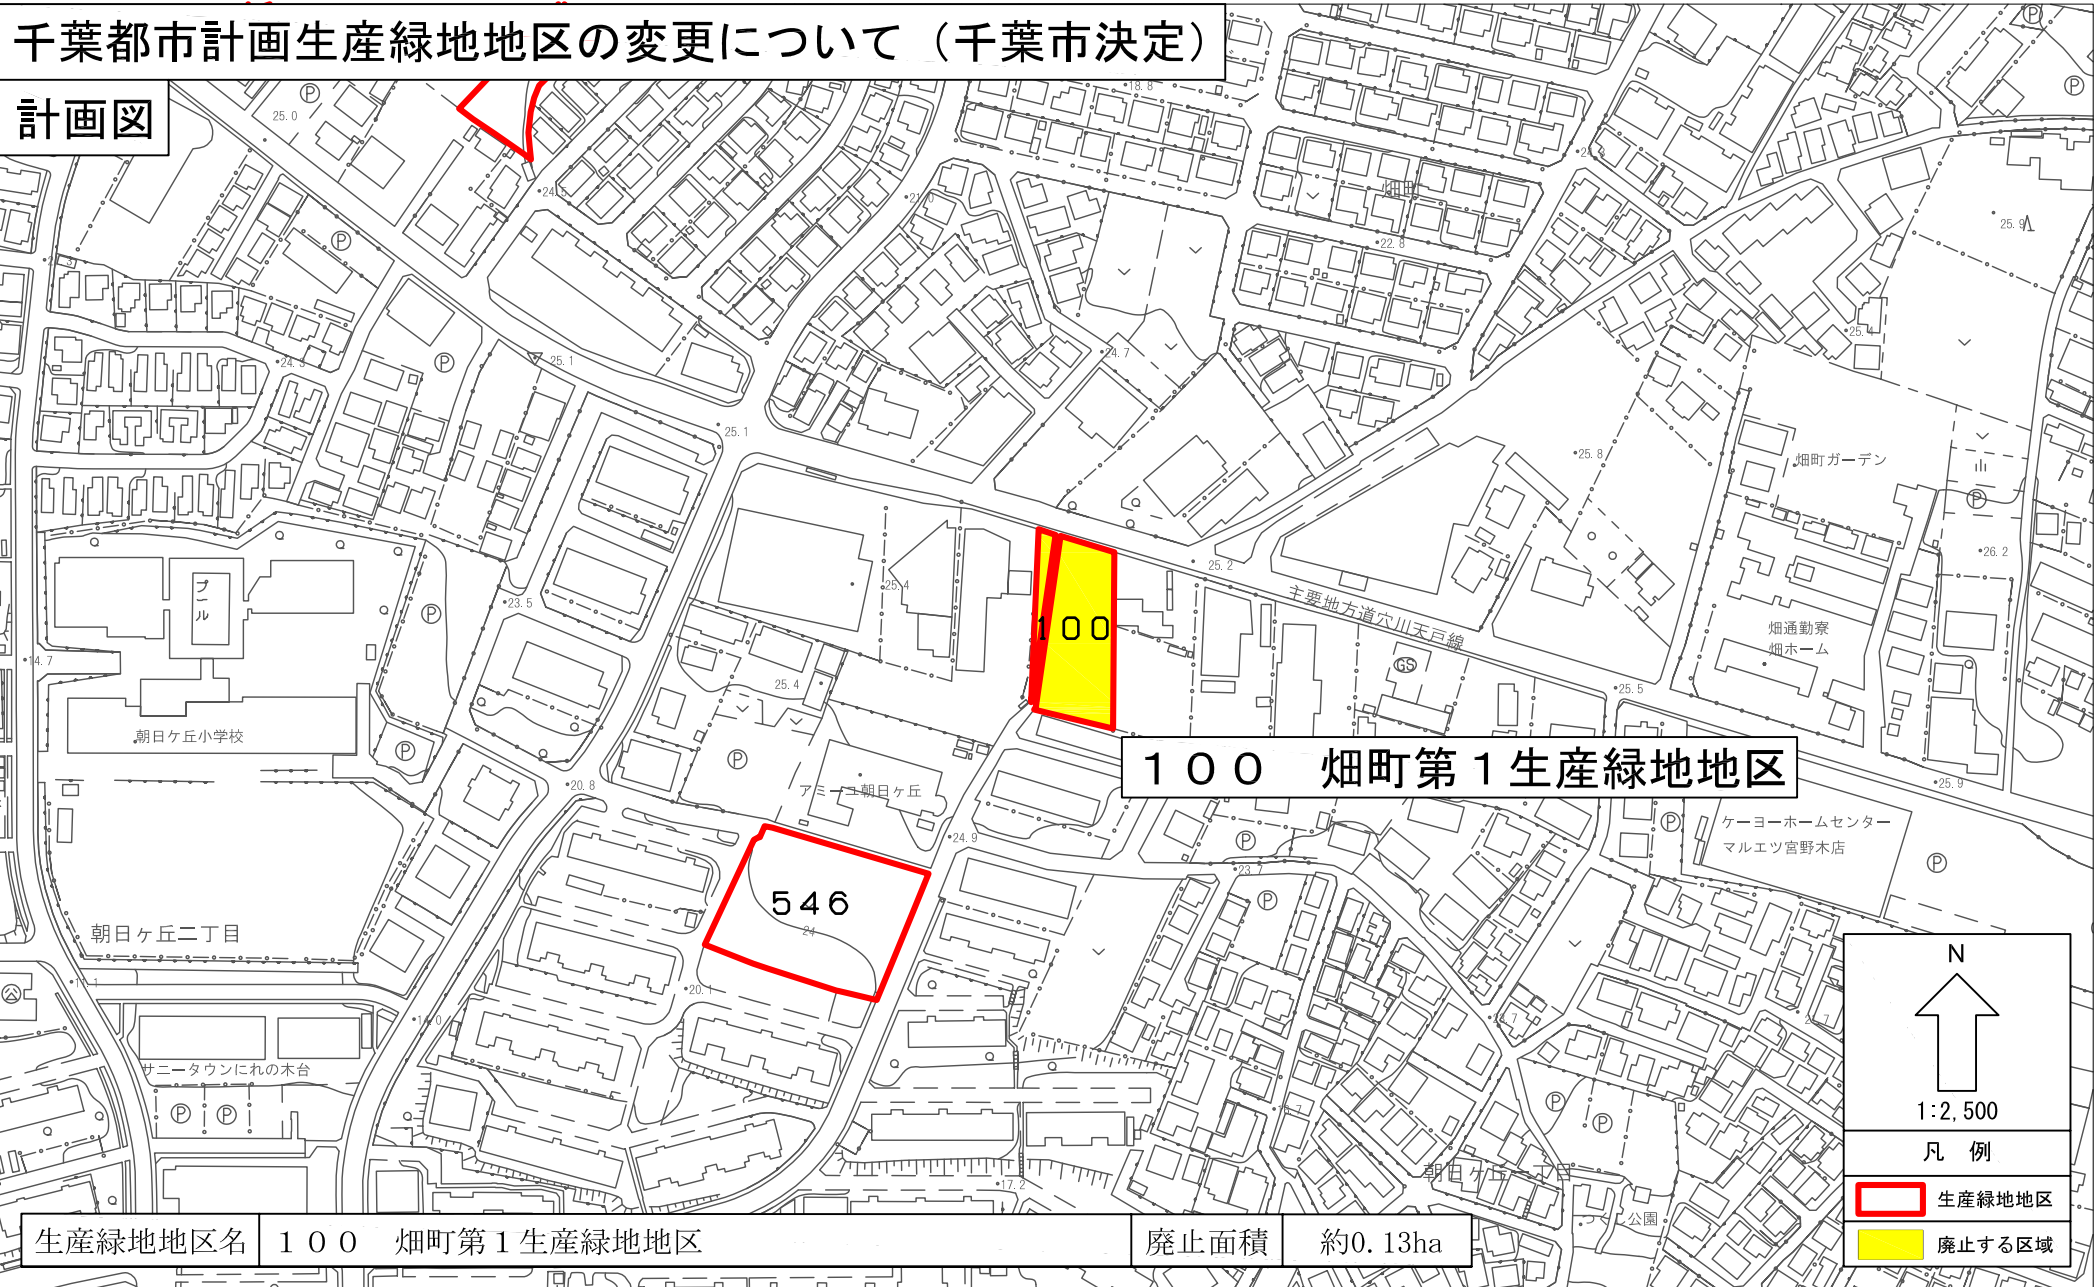

生産緑地地区名	100 畑町第1生産緑地地区	廃止面積	約0.13ha
---------	----------------	------	---------

N


1:2,500

凡例

- 生産緑地地区
- 廃止する区域

# 千葉都市計画生産緑地地区の変更について（千葉市決定）

## 計画図

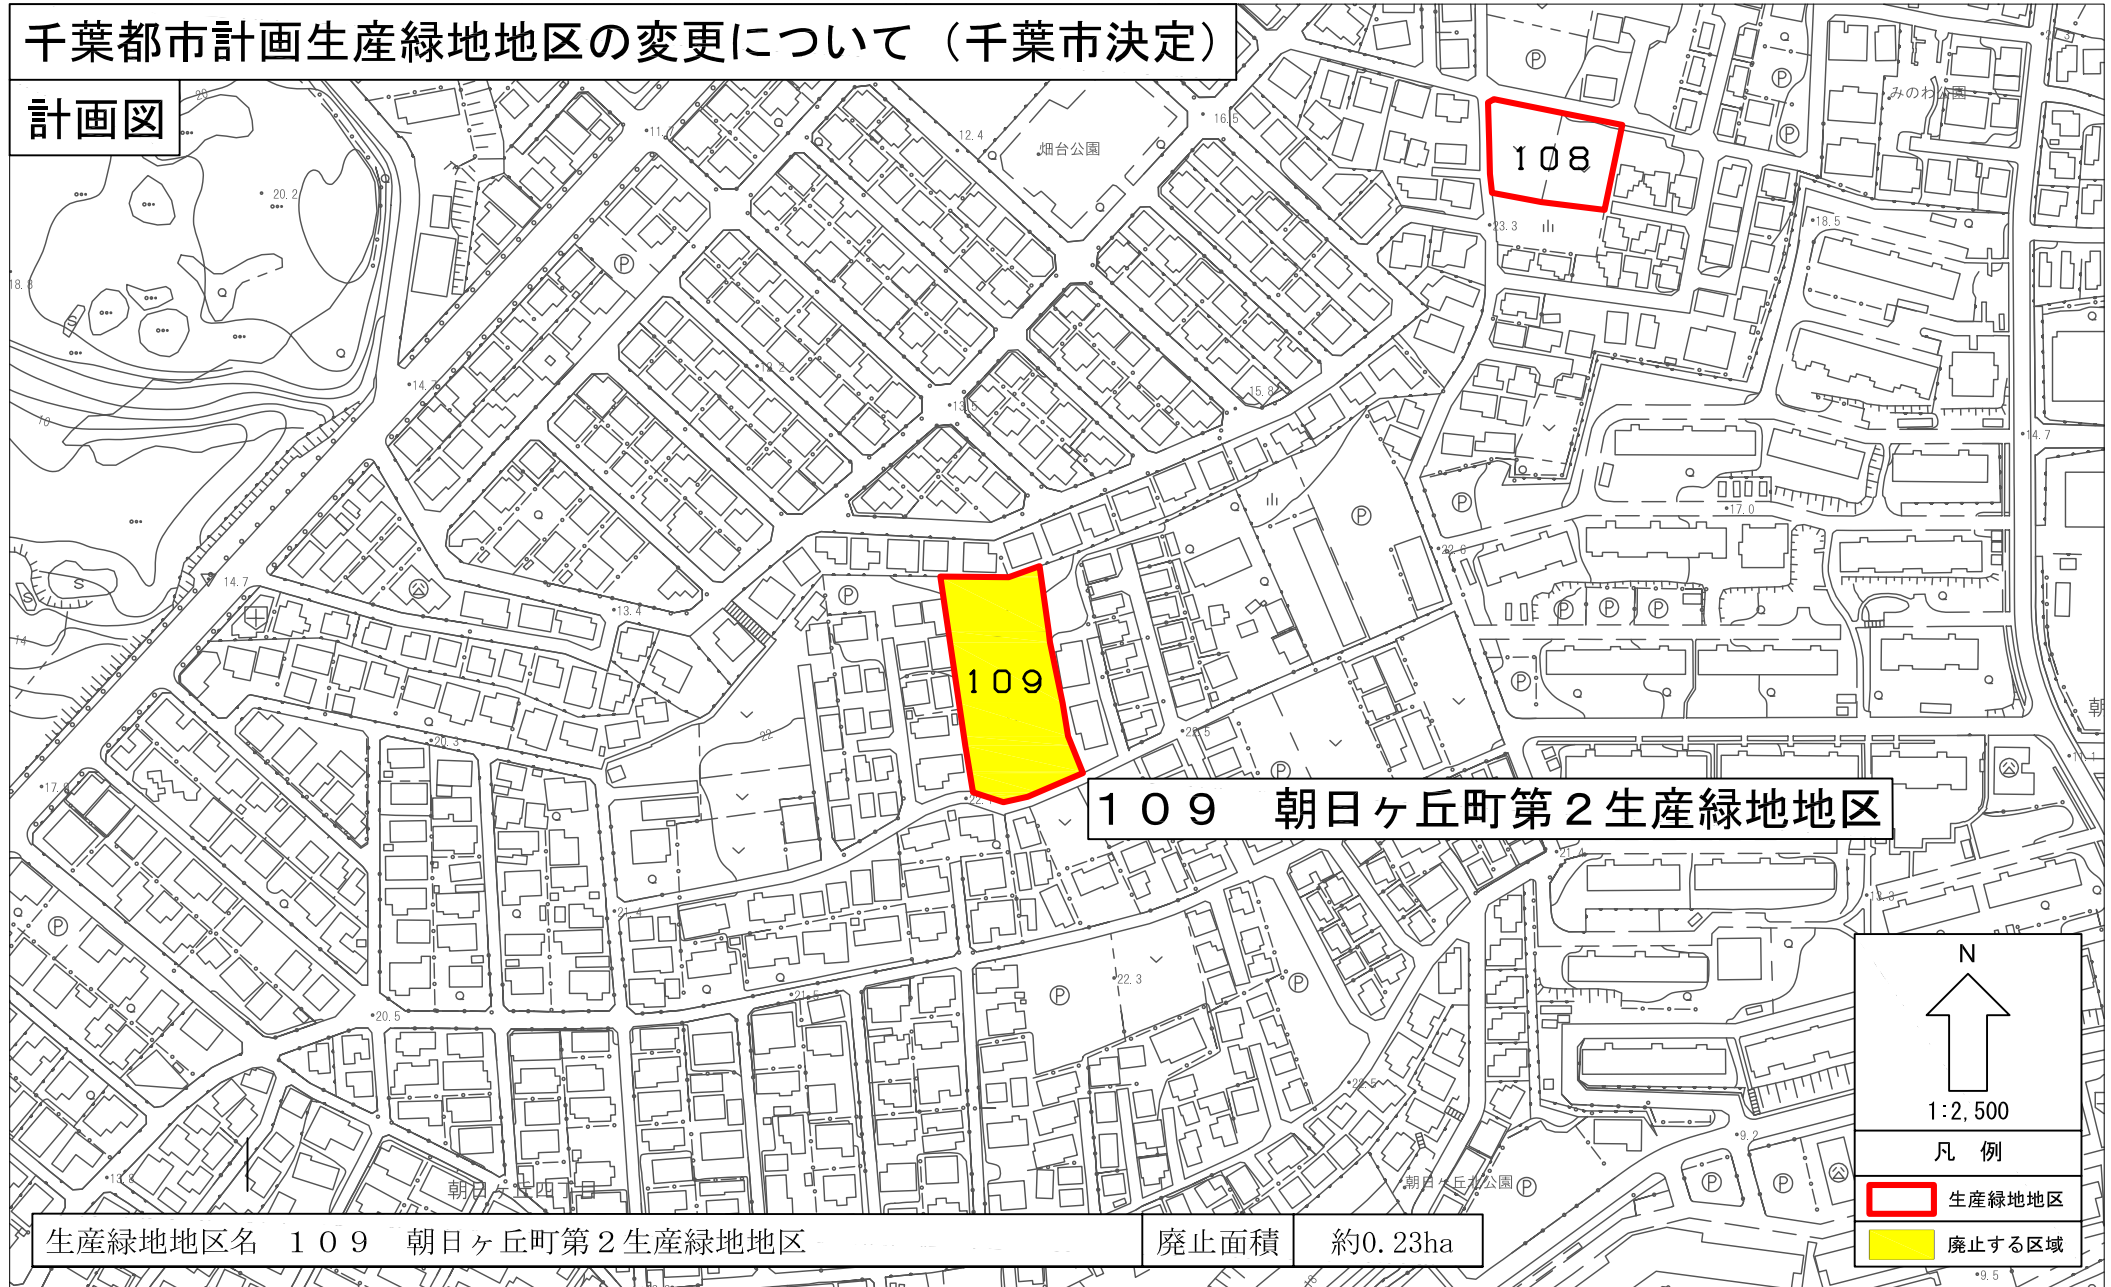


生産緑地地区名 109 朝日ヶ丘町第2生産緑地地区

廃止面積 約0.23ha

N  
↑  
1:2,500  
凡例  
■ 生産緑地地区  
■ 廃止する区域

# 千葉都市計画生産緑地地区の変更について（千葉市決定）

## 計画図

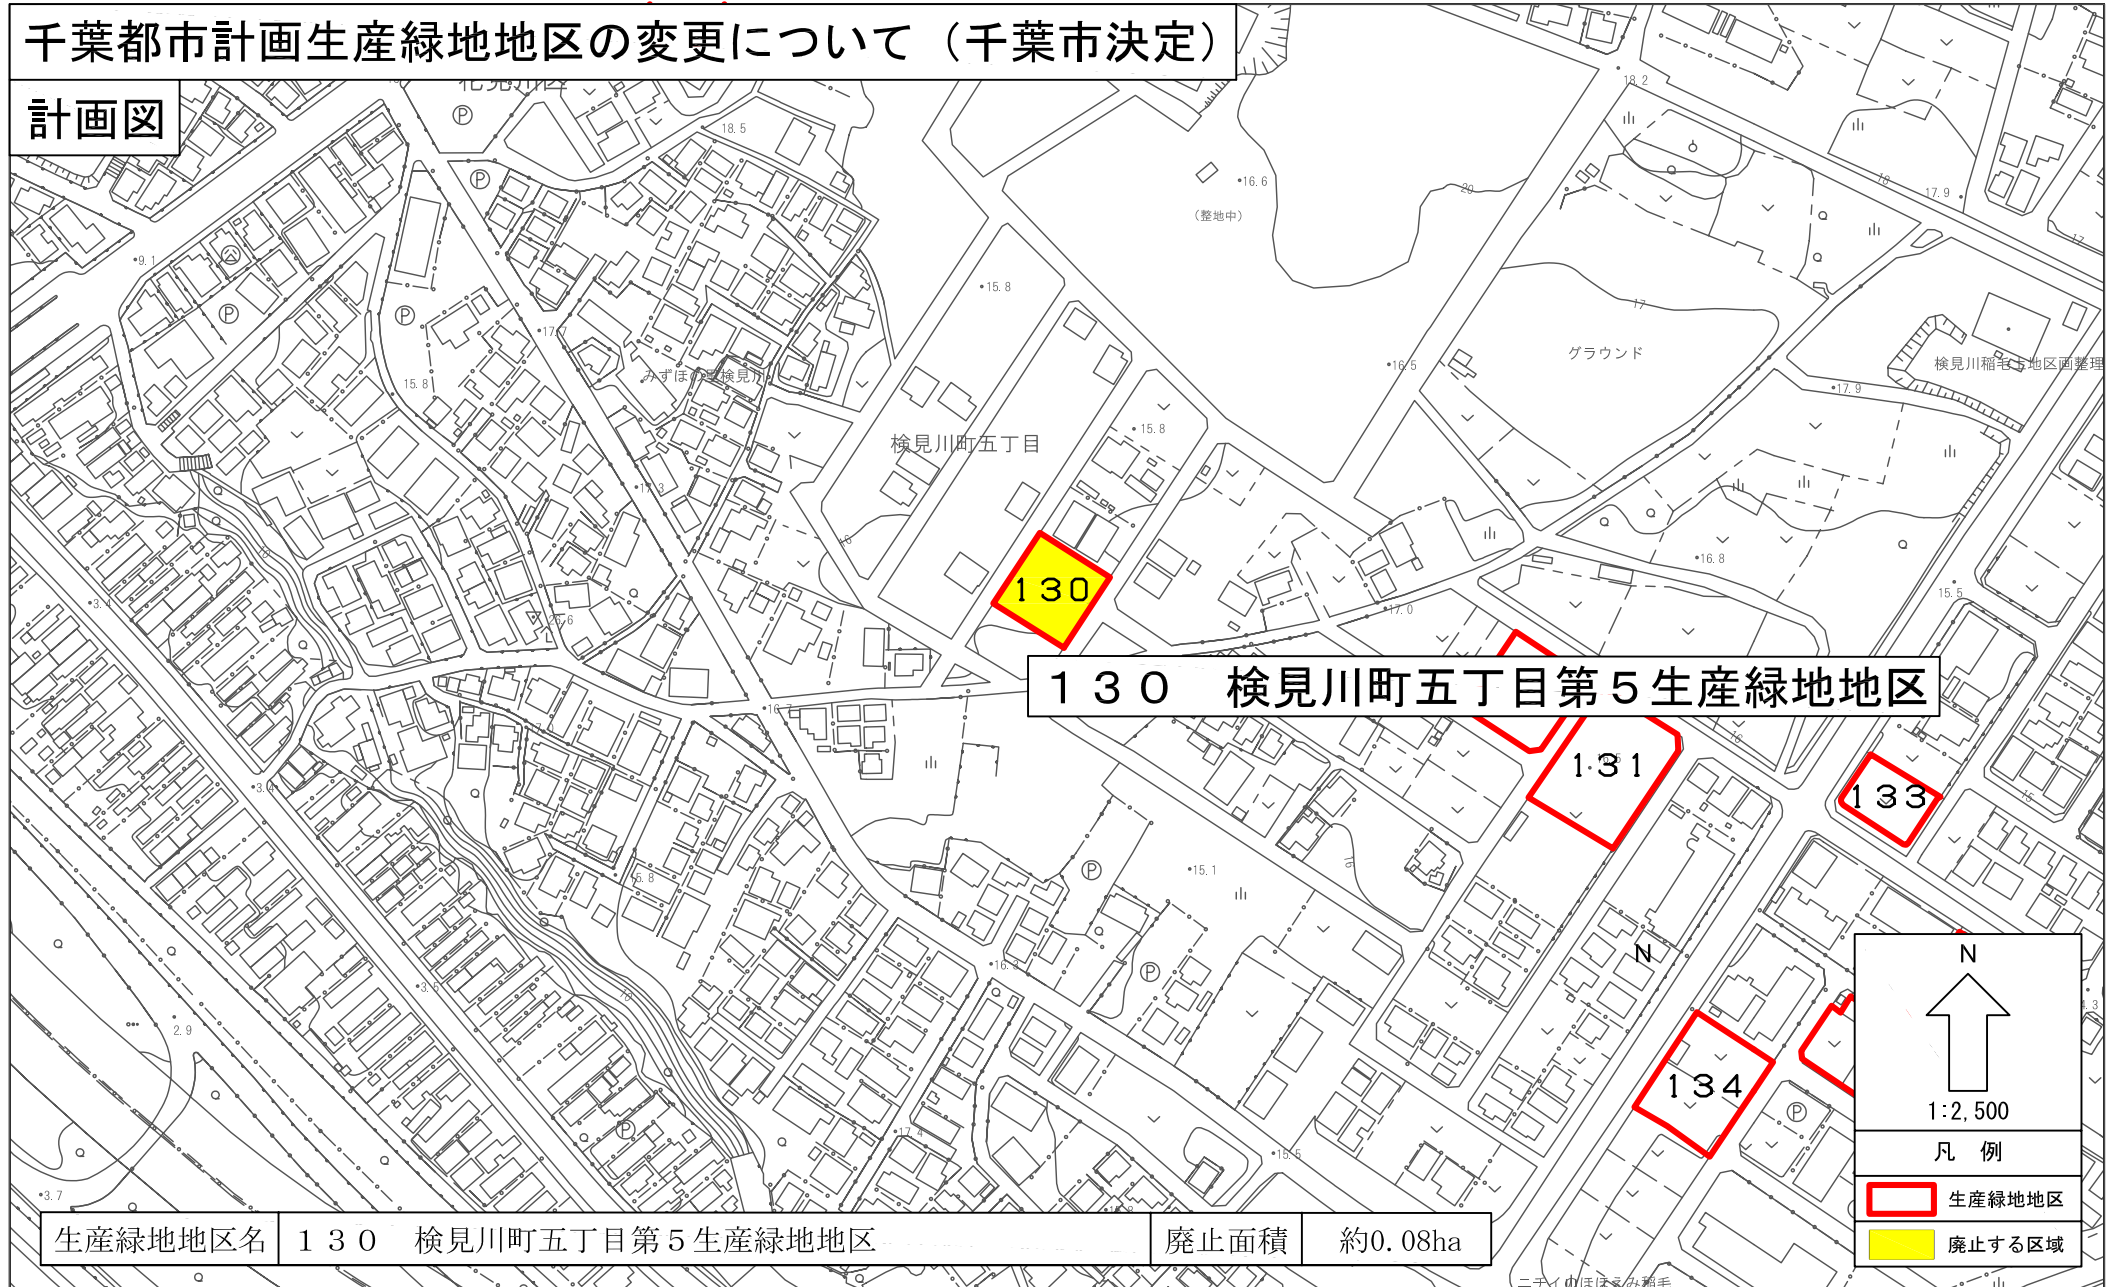


130 検見川町五丁目第5生産緑地地区

生産緑地地区名	130 検見川町五丁目第5生産緑地地区	廃止面積	約0.08ha
---------	---------------------	------	---------

N  
↑  
1:2,500  
凡例  
[Red Outline] 生産緑地地区  
[Yellow Fill] 廃止する区域

# 千葉都市計画生産緑地地区の変更について（千葉市決定）

## 計画図

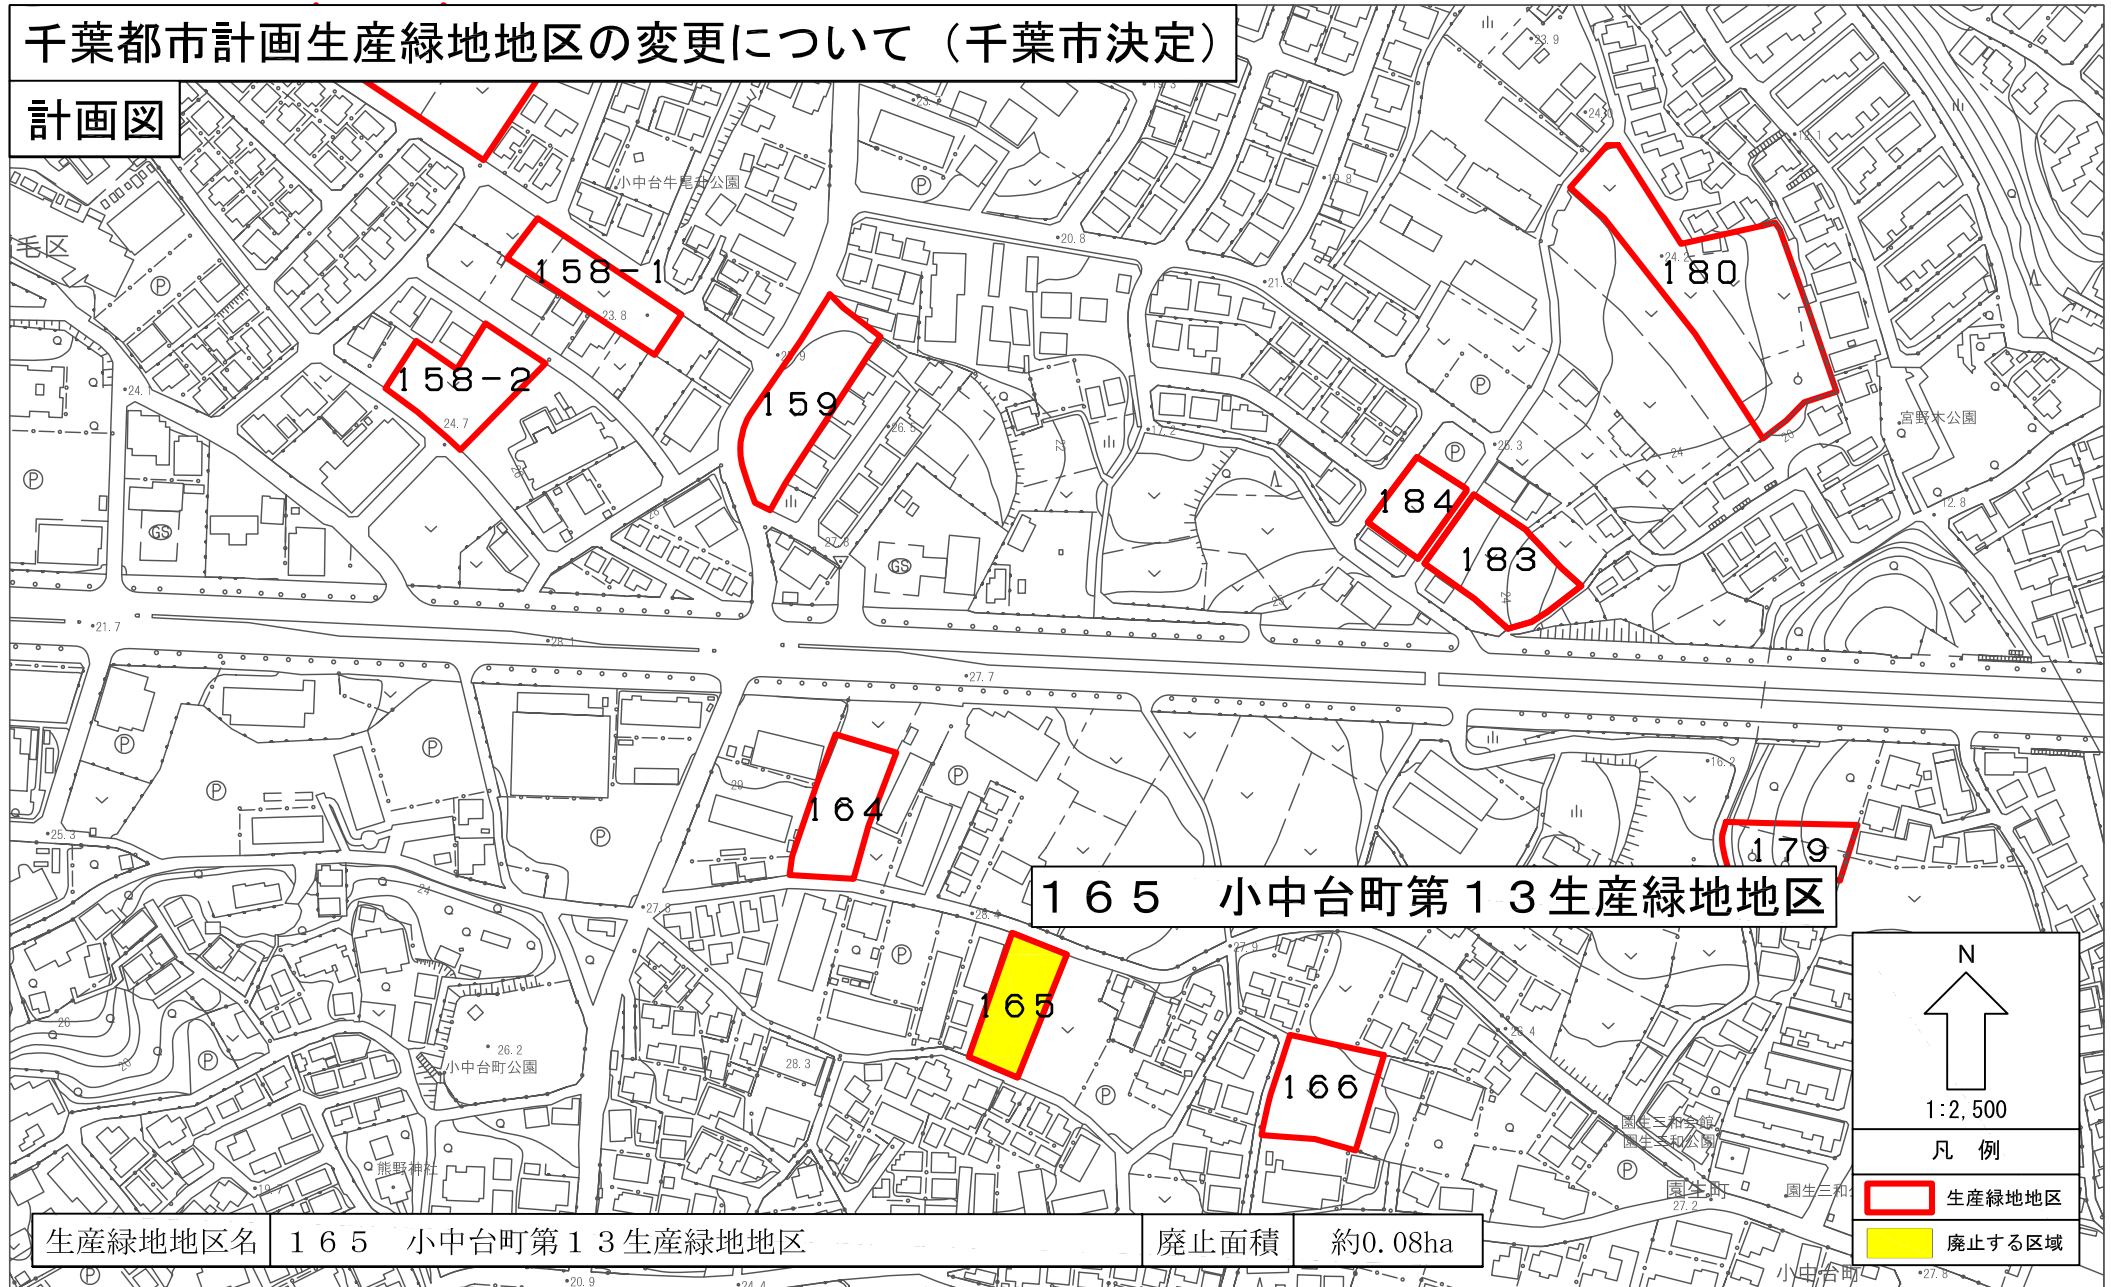

165 小中台町第13生産緑地地区

生産緑地地区名	165 小中台町第13生産緑地地区	廃止面積	約0.08ha
---------	-------------------	------	---------


N  
↑  
1:2,500

凡例

- 生産緑地地区
- 廃止する区域

# 千葉都市計画生産緑地地区の変更について（千葉市決定）

## 計画図

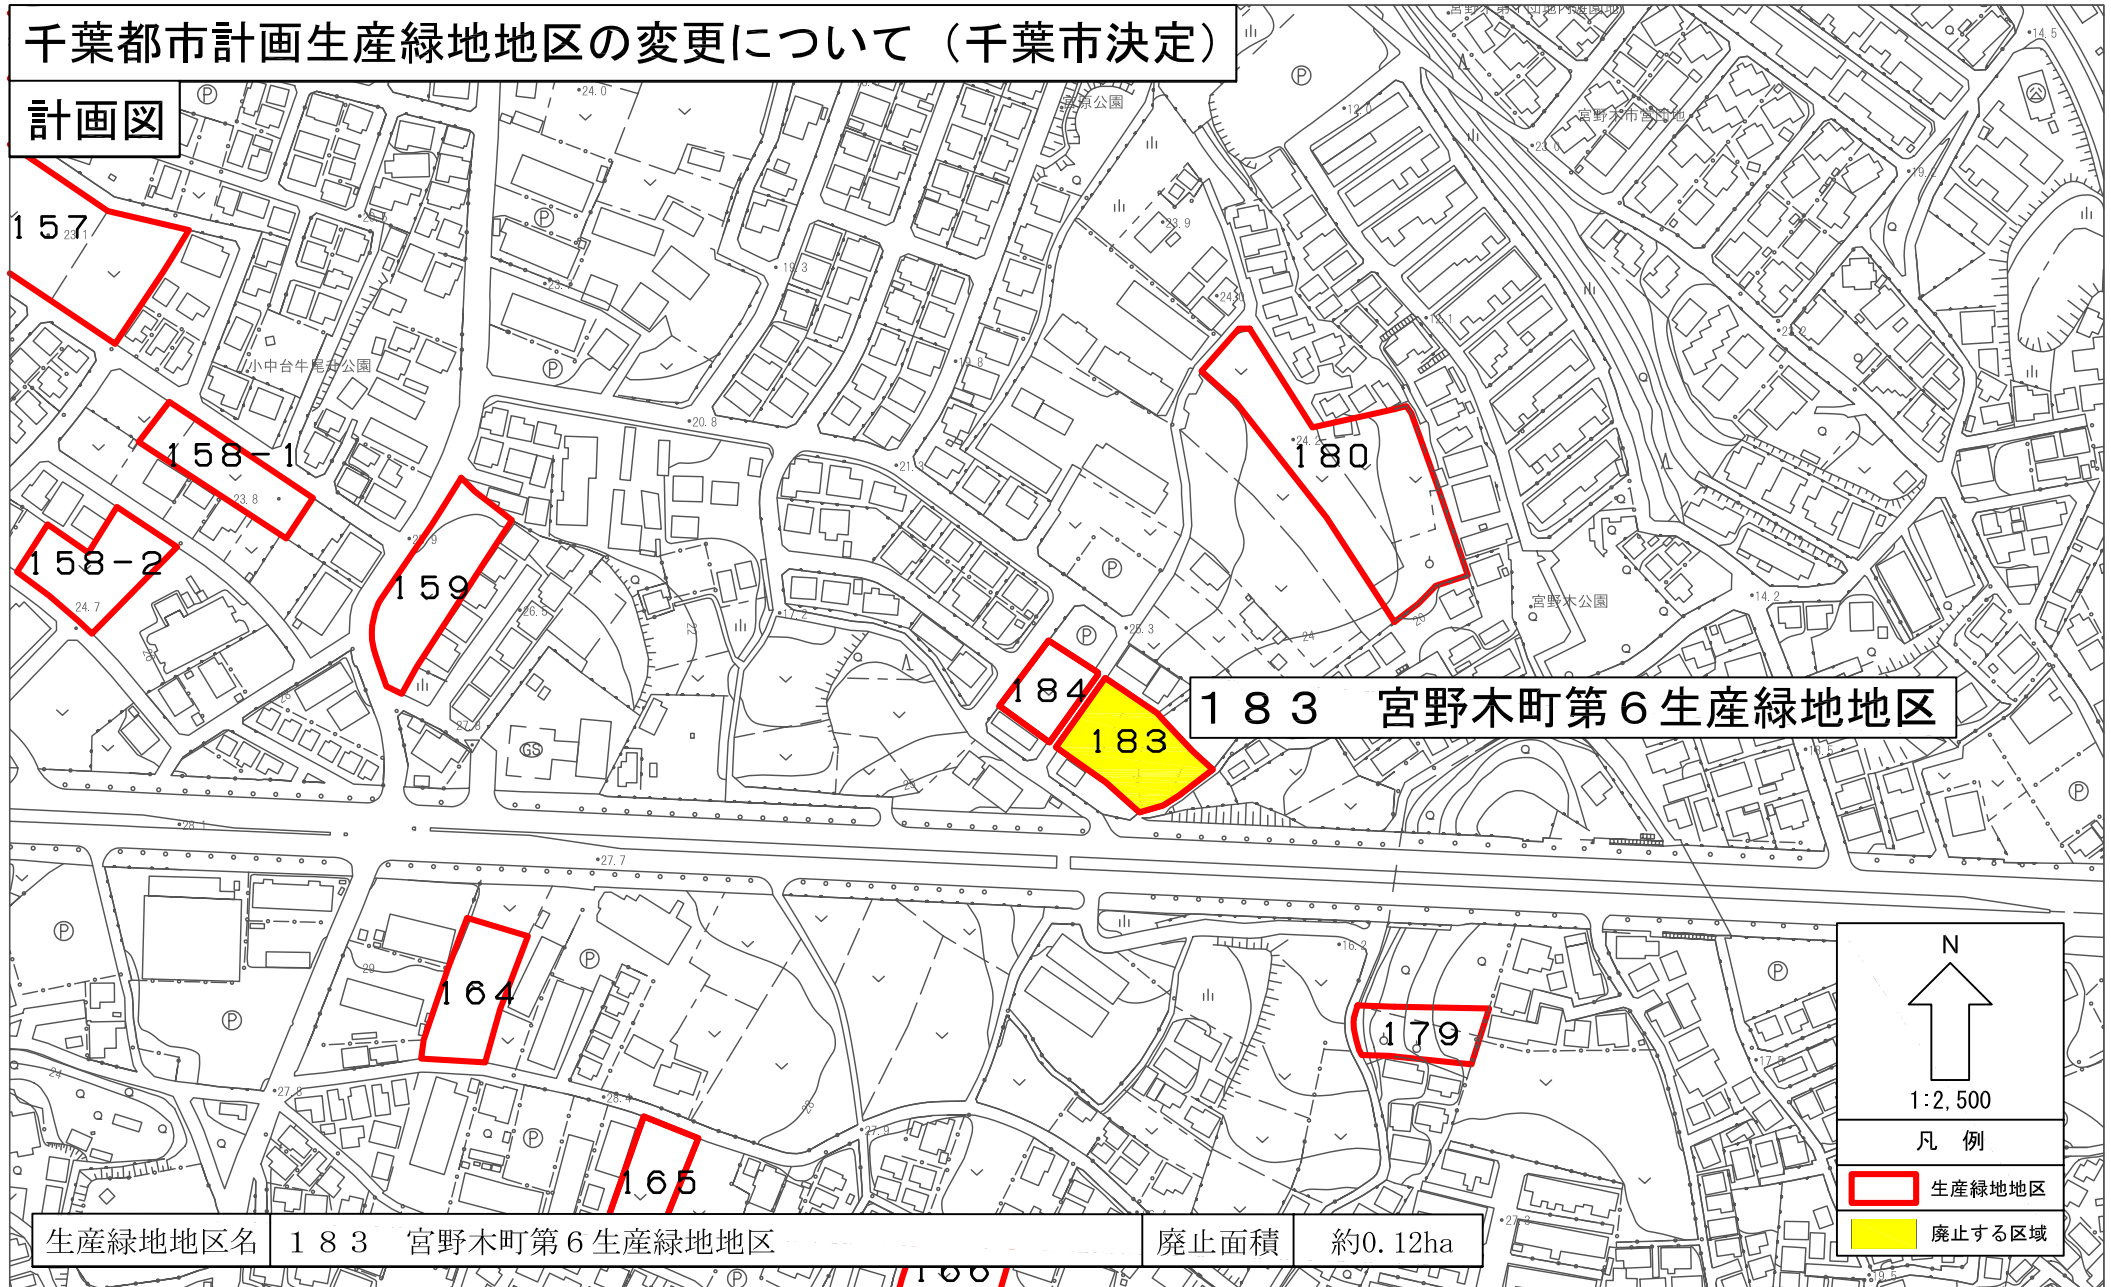

183 宮野木町第6生産緑地地区

N  
↑  
1:2,500


凡例

- 生産緑地地区
- 廃止する区域

生産緑地地区名	183 宮野木町第6生産緑地地区	廃止面積	約0.12ha
---------	------------------	------	---------

# 千葉都市計画生産緑地地区の変更について（千葉市決定）

## 計画図

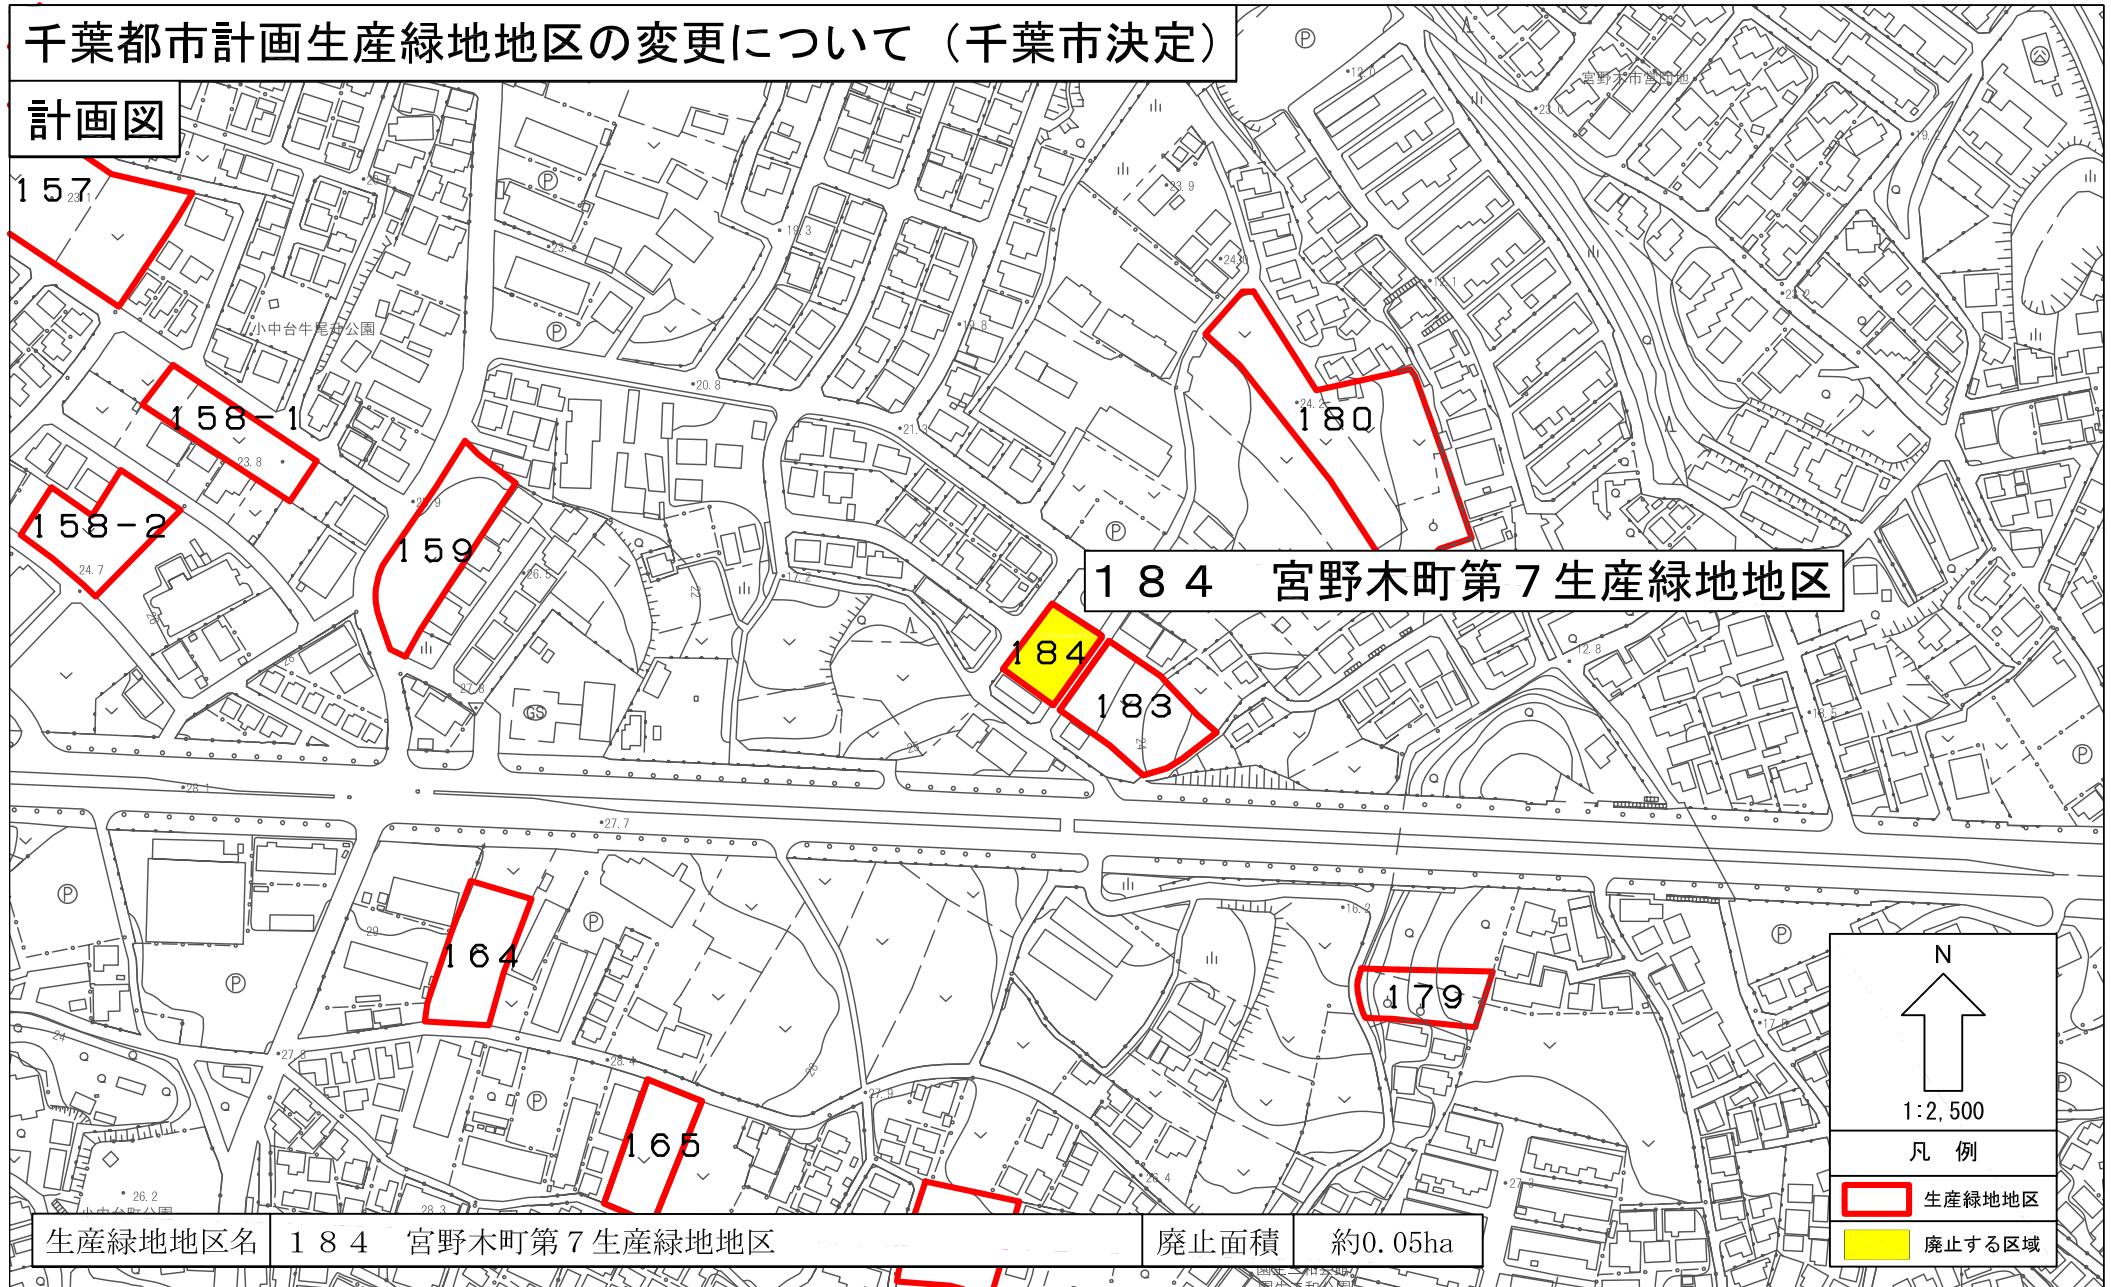


184 宮野木町第7生産緑地地区

生産緑地地区名	184 宮野木町第7生産緑地地区	廃止面積	約0.05ha
---------	------------------	------	---------

N  
↑  
1:2,500  
凡例  
■ 生産緑地地区  
■ 廃止する区域

# 千葉都市計画生産緑地地区の変更について（千葉市決定）

## 計画図

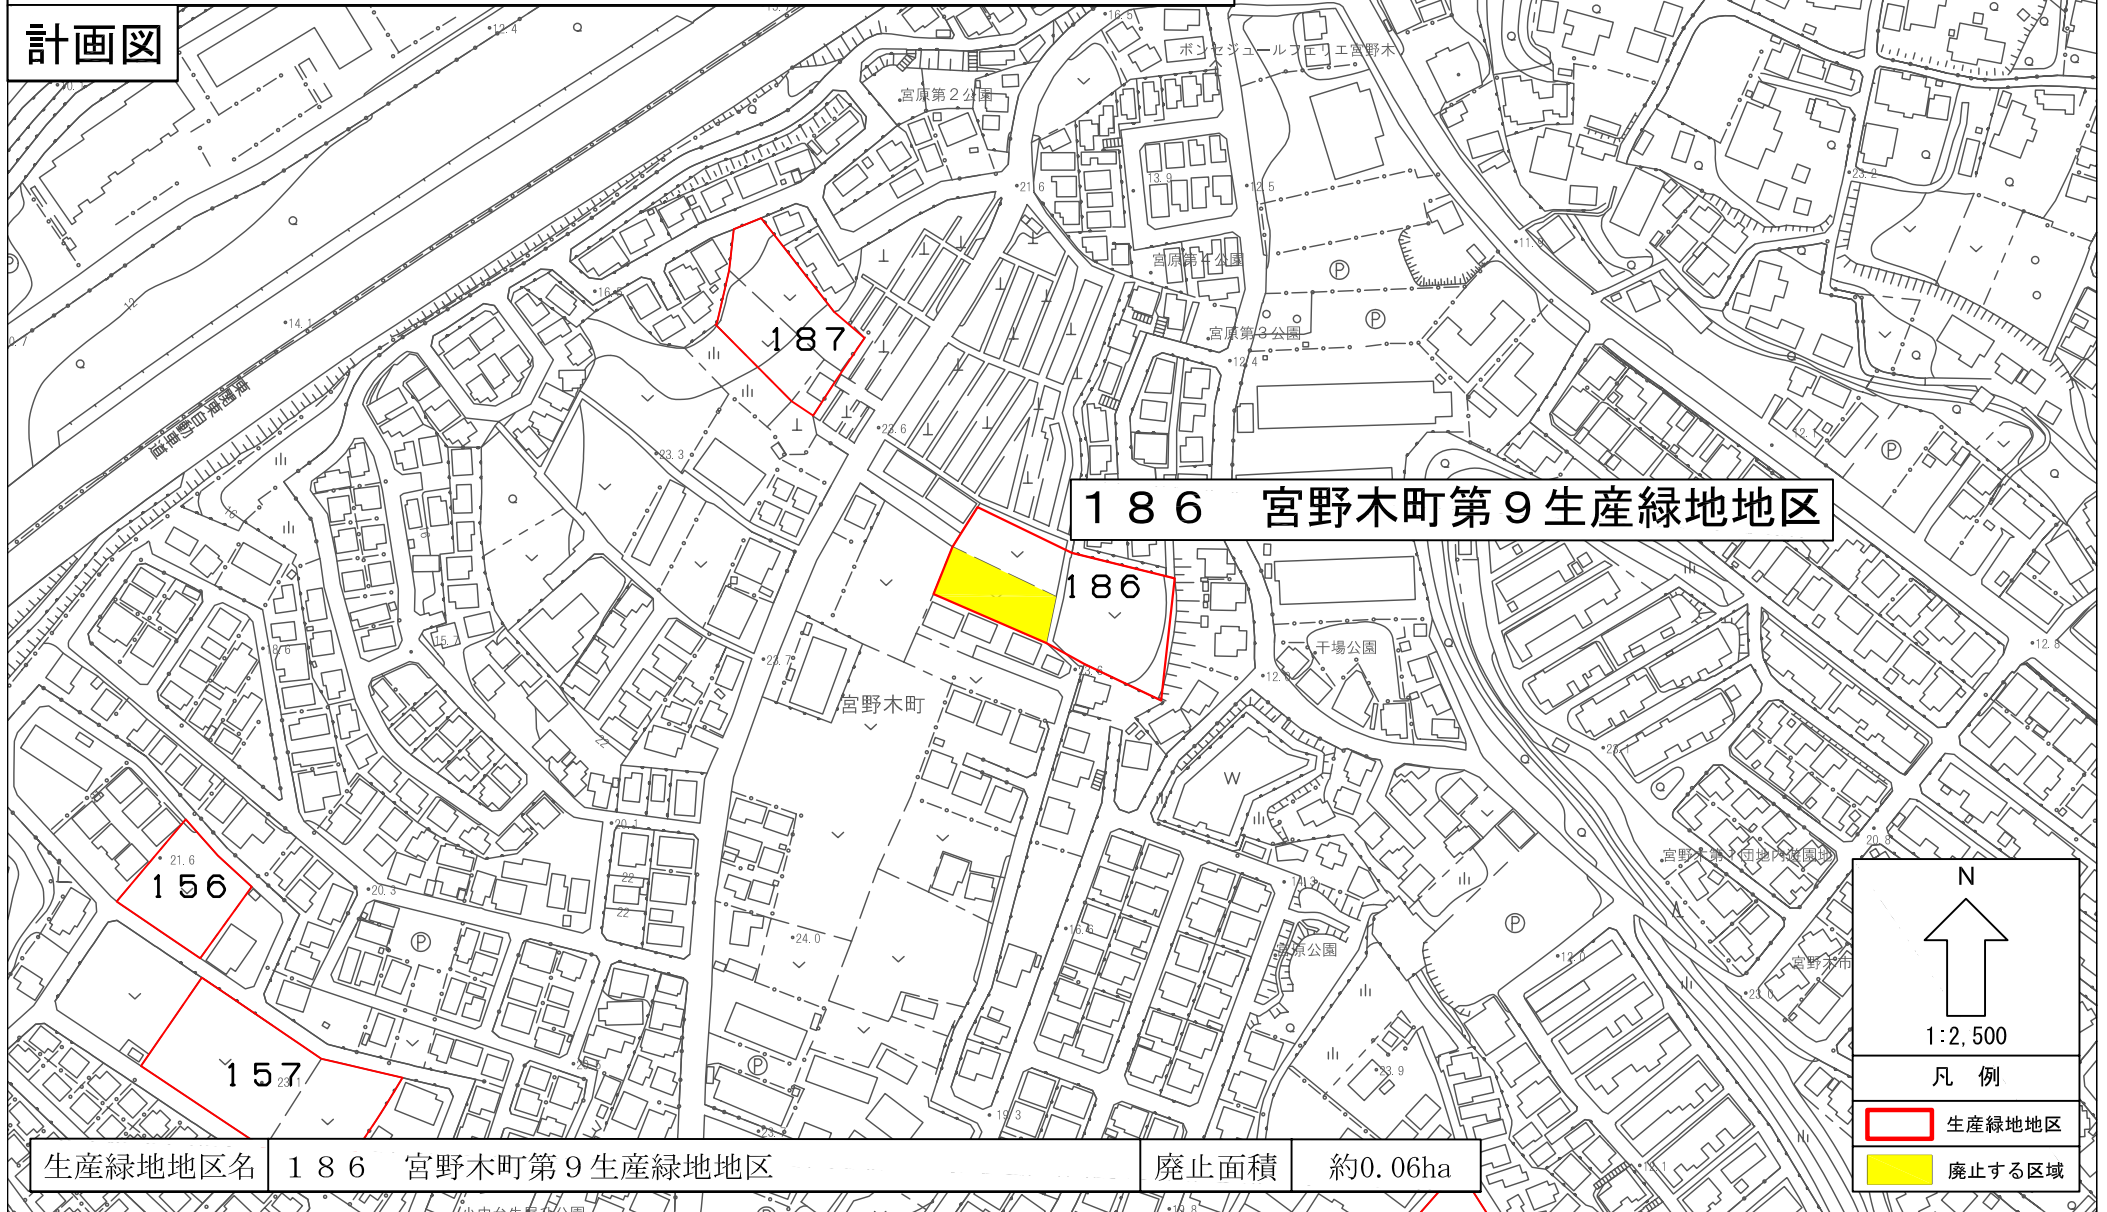


生産緑地地区名	186 宮野木町第9生産緑地地区	廃止面積	約0.06ha
---------	------------------	------	---------

N  
↑  
1:2,500  
凡例  
生産緑地地区  
廃止する区域



# 千葉都市計画生産緑地地区の変更について（千葉市決定）

## 計画図

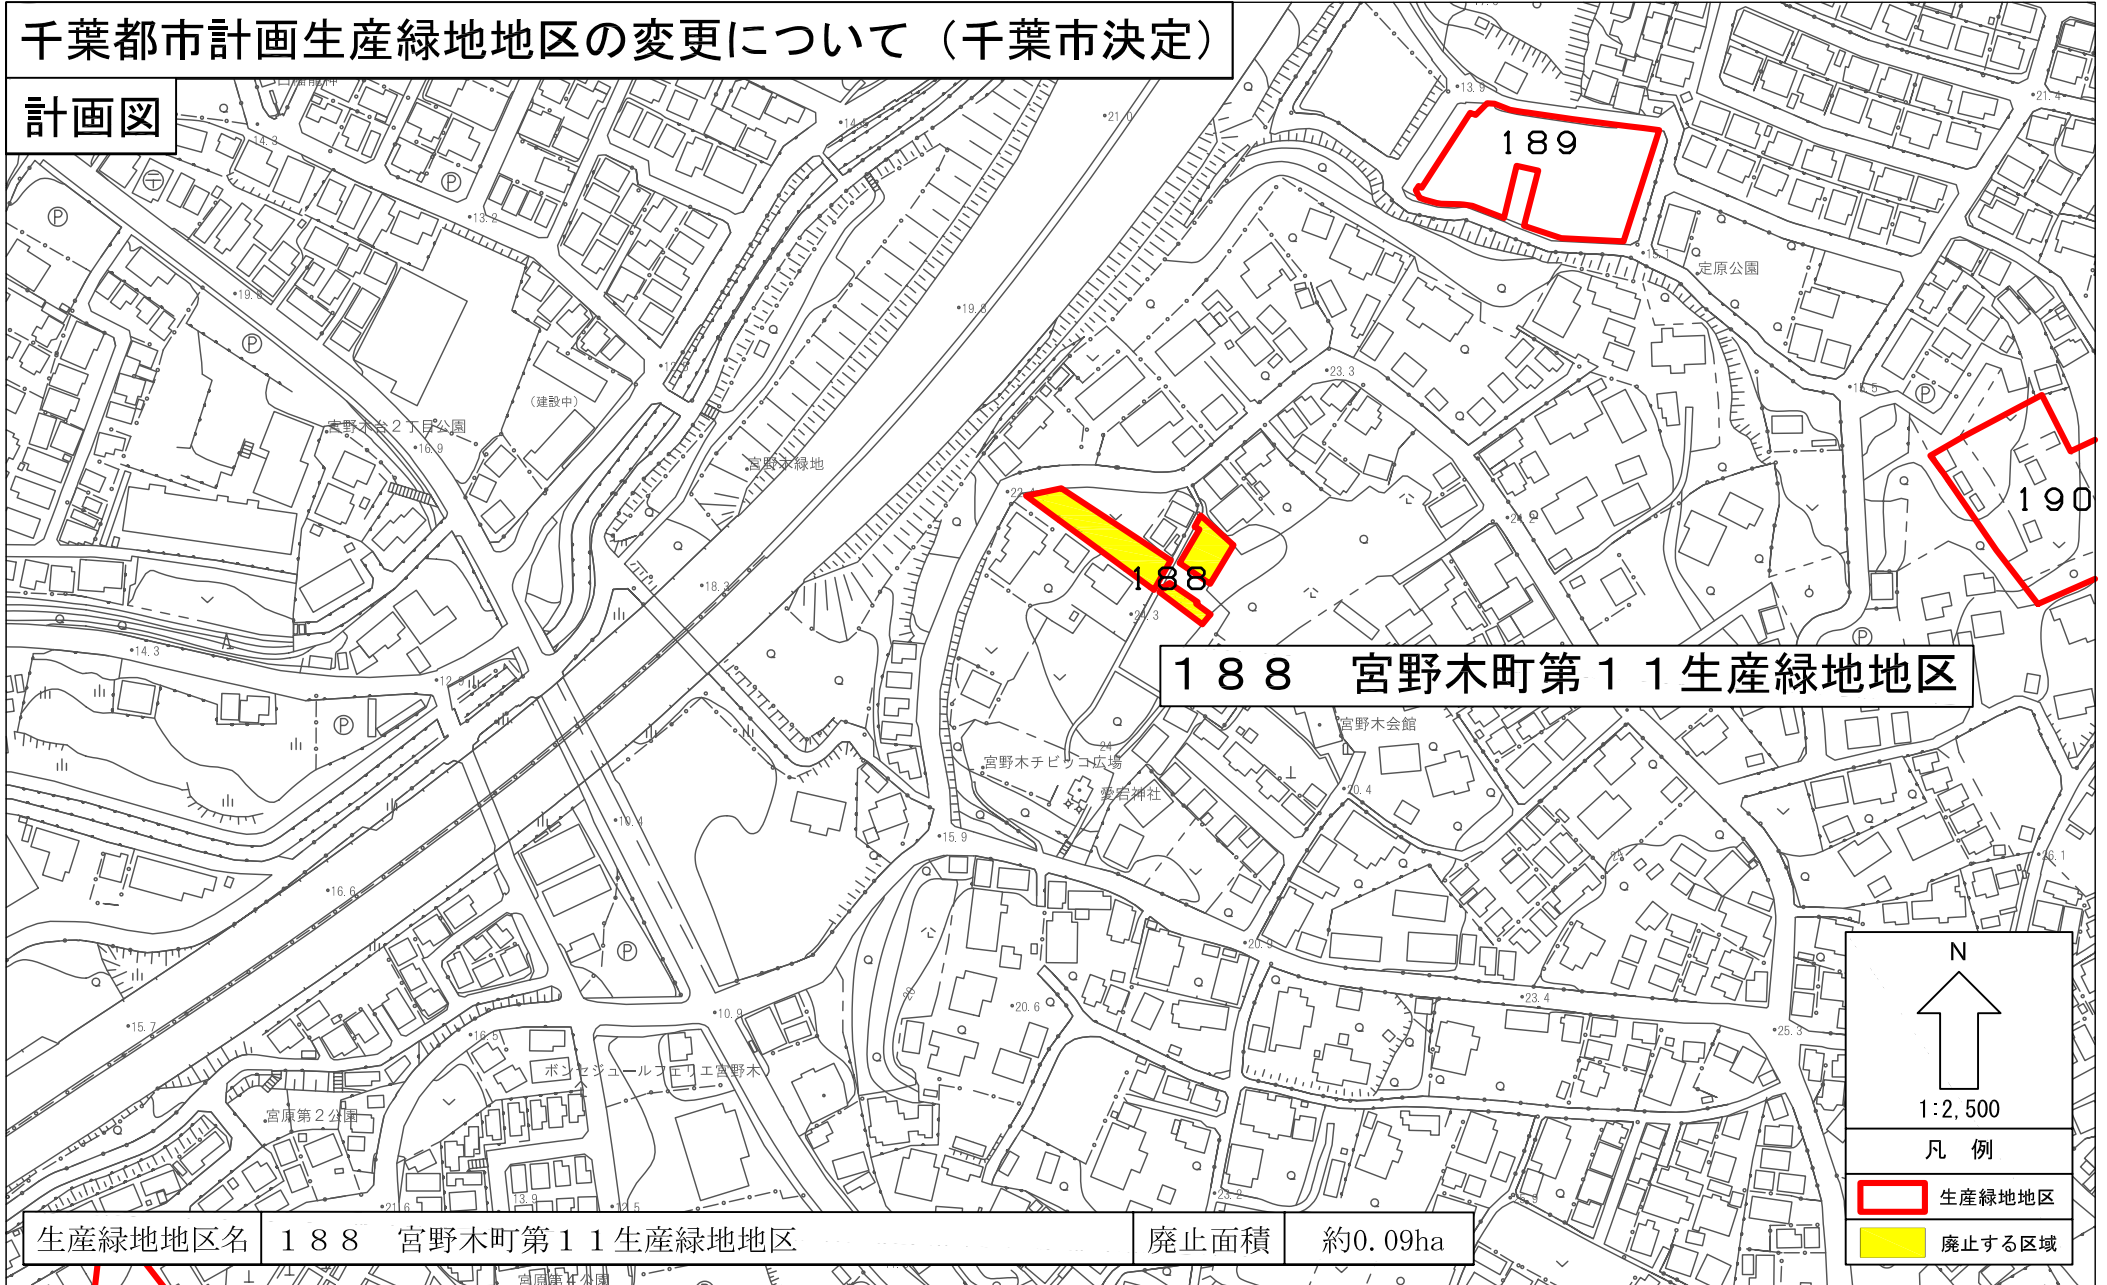


生産緑地地区名	188 宮野木町第11生産緑地地区	廃止面積	約0.09ha
---------	-------------------	------	---------

N  
↑  
1:2,500  
凡例  
生産緑地地区  
廃止する区域

# 千葉都市計画生産緑地地区の変更について（千葉市決定）

## 計画図

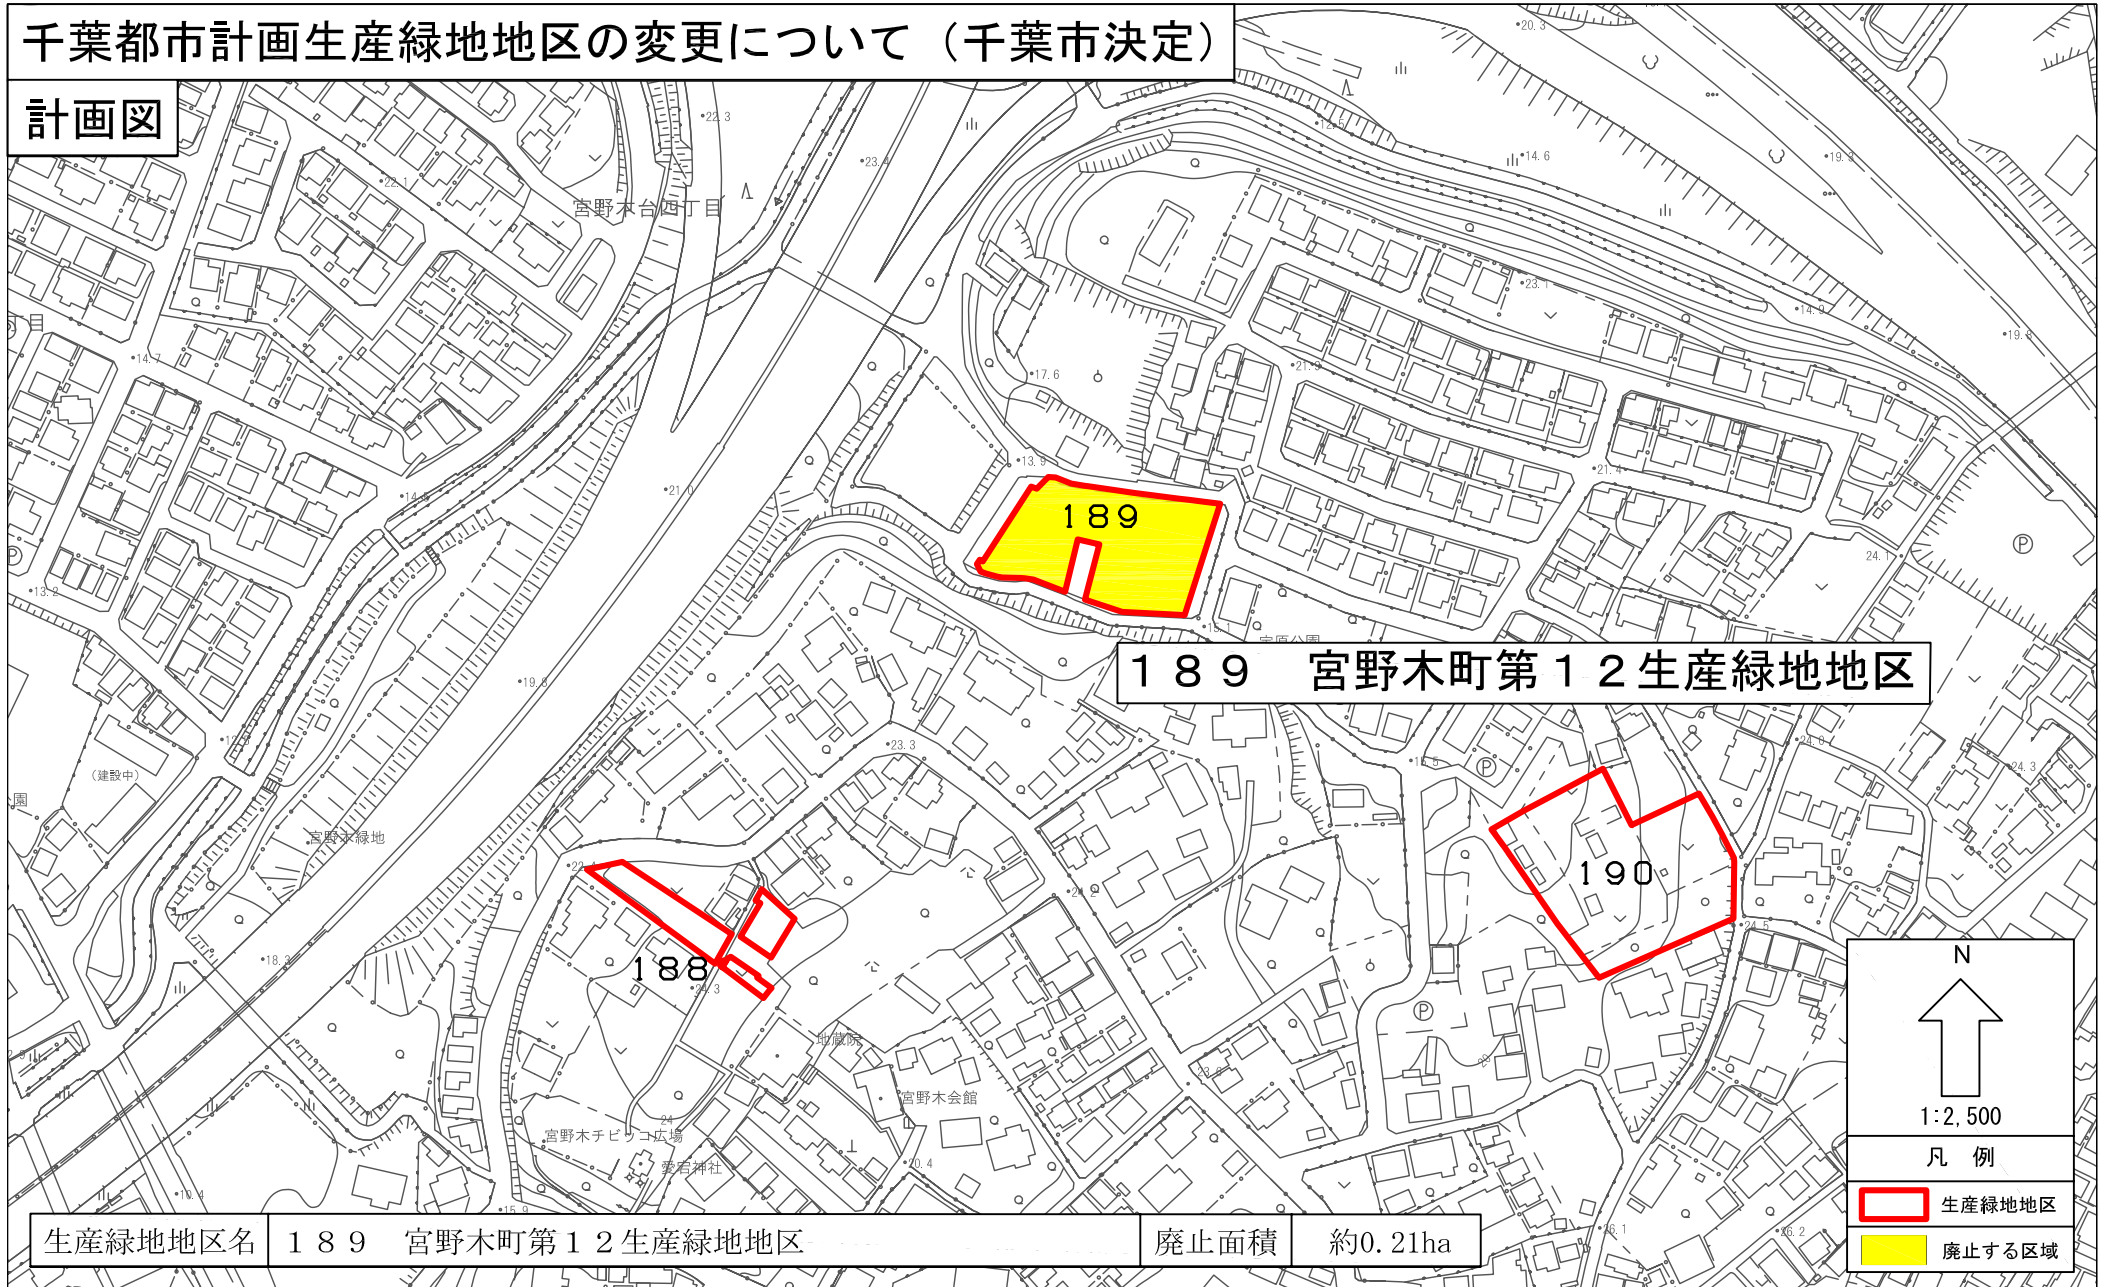

# 千葉都市計画生産緑地地区の変更について（千葉市決定）

## 計画図




219 萩台町第1生産緑地地区

生産緑地地区名	219 萩台町第1生産緑地地区	廃止面積	約0.30ha
---------	-----------------	------	---------

N  
↑  
1:2,500  
凡例  
■ 生産緑地地区  
■ 廃止する区域

# 千葉都市計画生産緑地地区の変更について（千葉市決定）

## 計画図

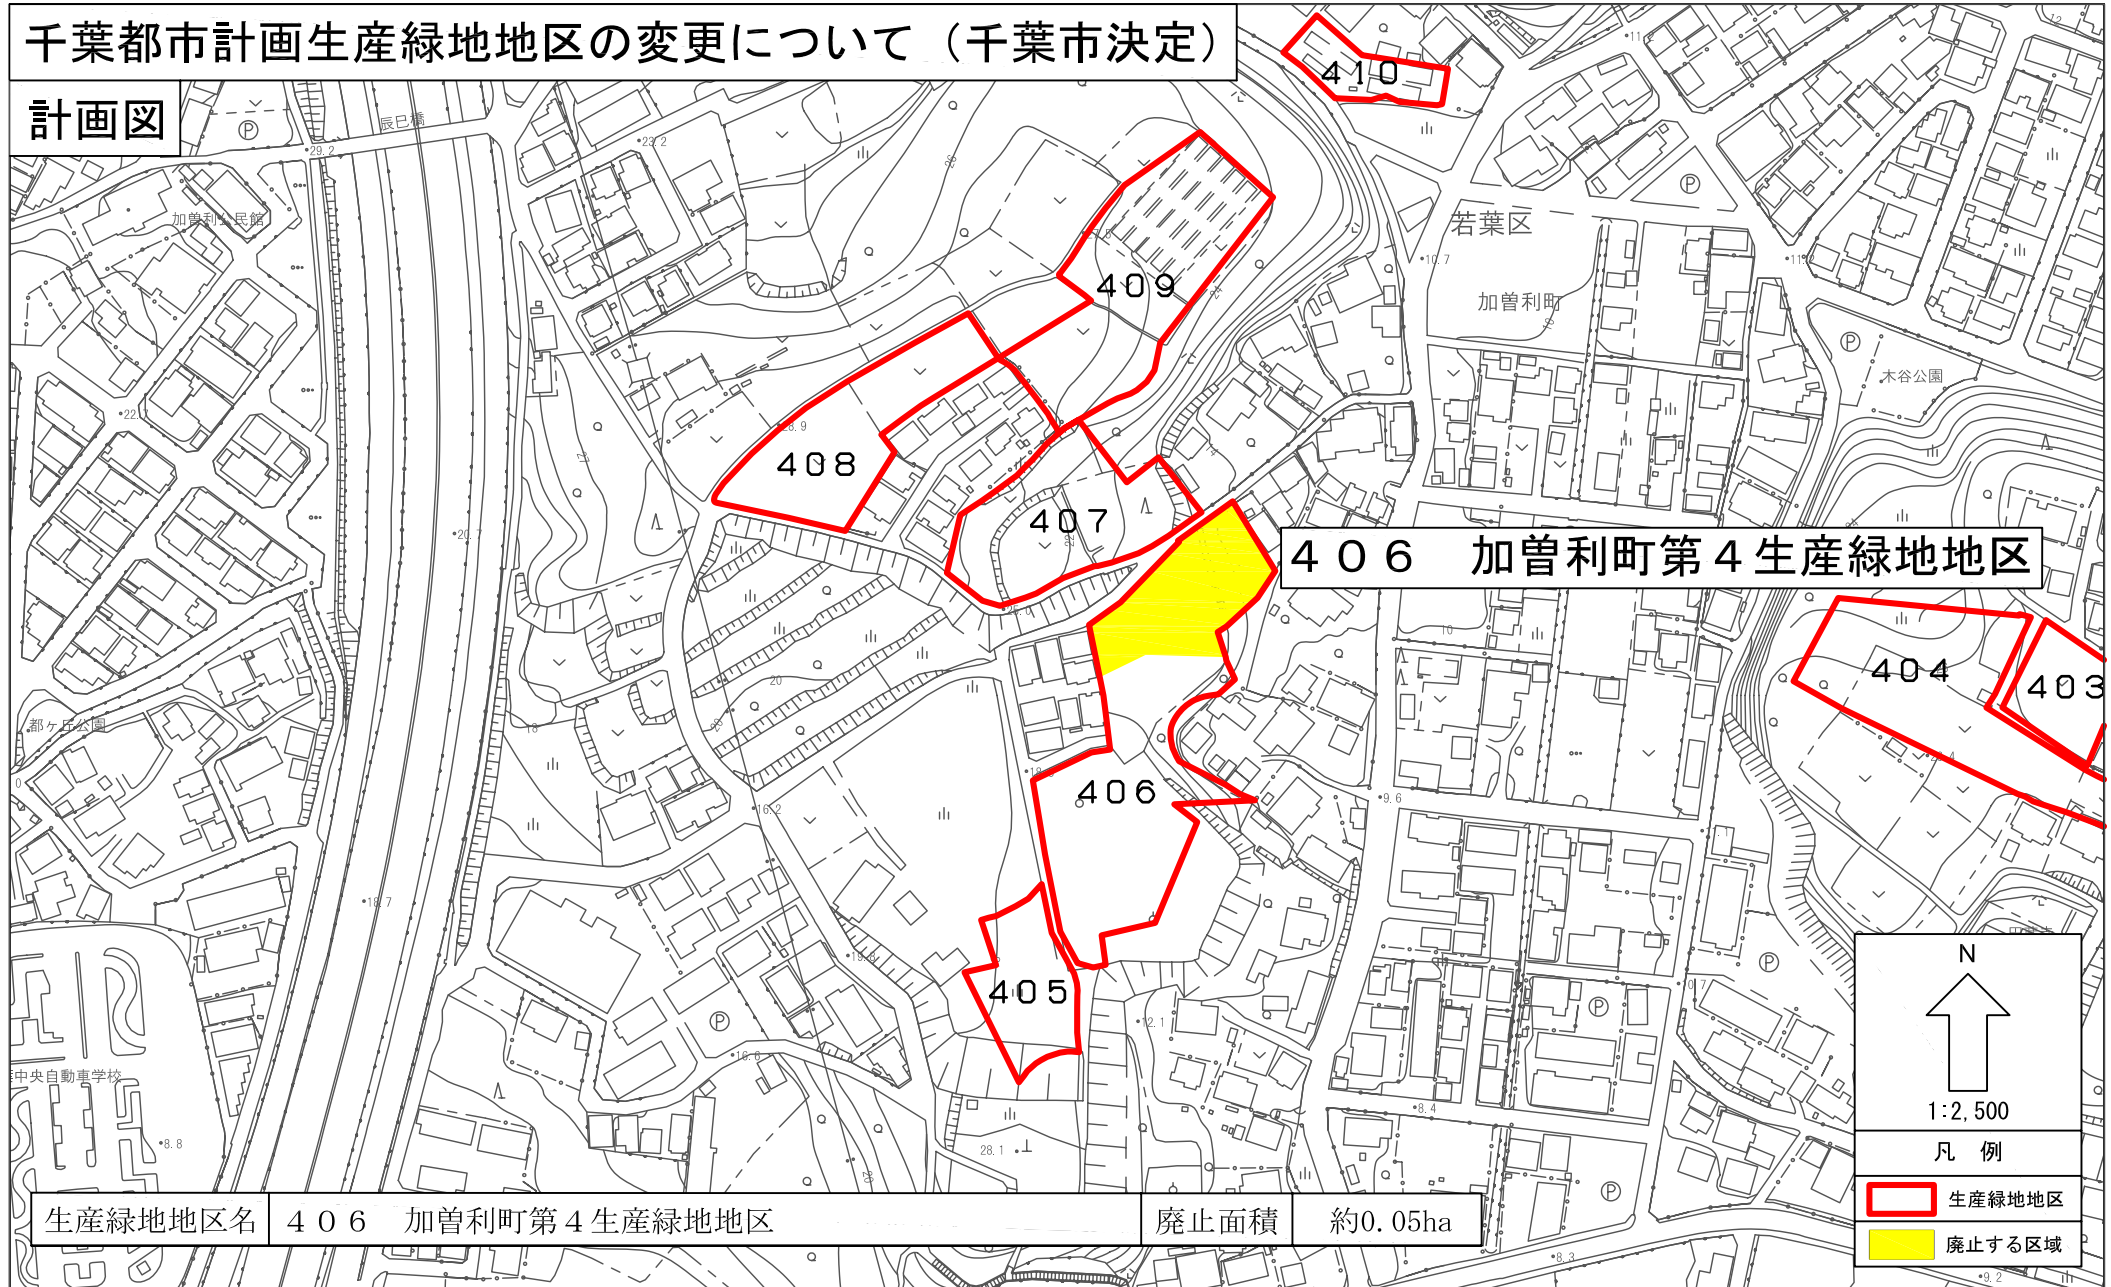


406 加曽利町第4生産緑地地区

生産緑地地区名	406 加曽利町第4生産緑地地区	廃止面積	約0.05ha
---------	------------------	------	---------

N  
↑  
1:2,500  
凡例  
■ 生産緑地地区  
■ 廃止する区域

# 千葉都市計画生産緑地地区の変更について（千葉市決定）

## 計画図

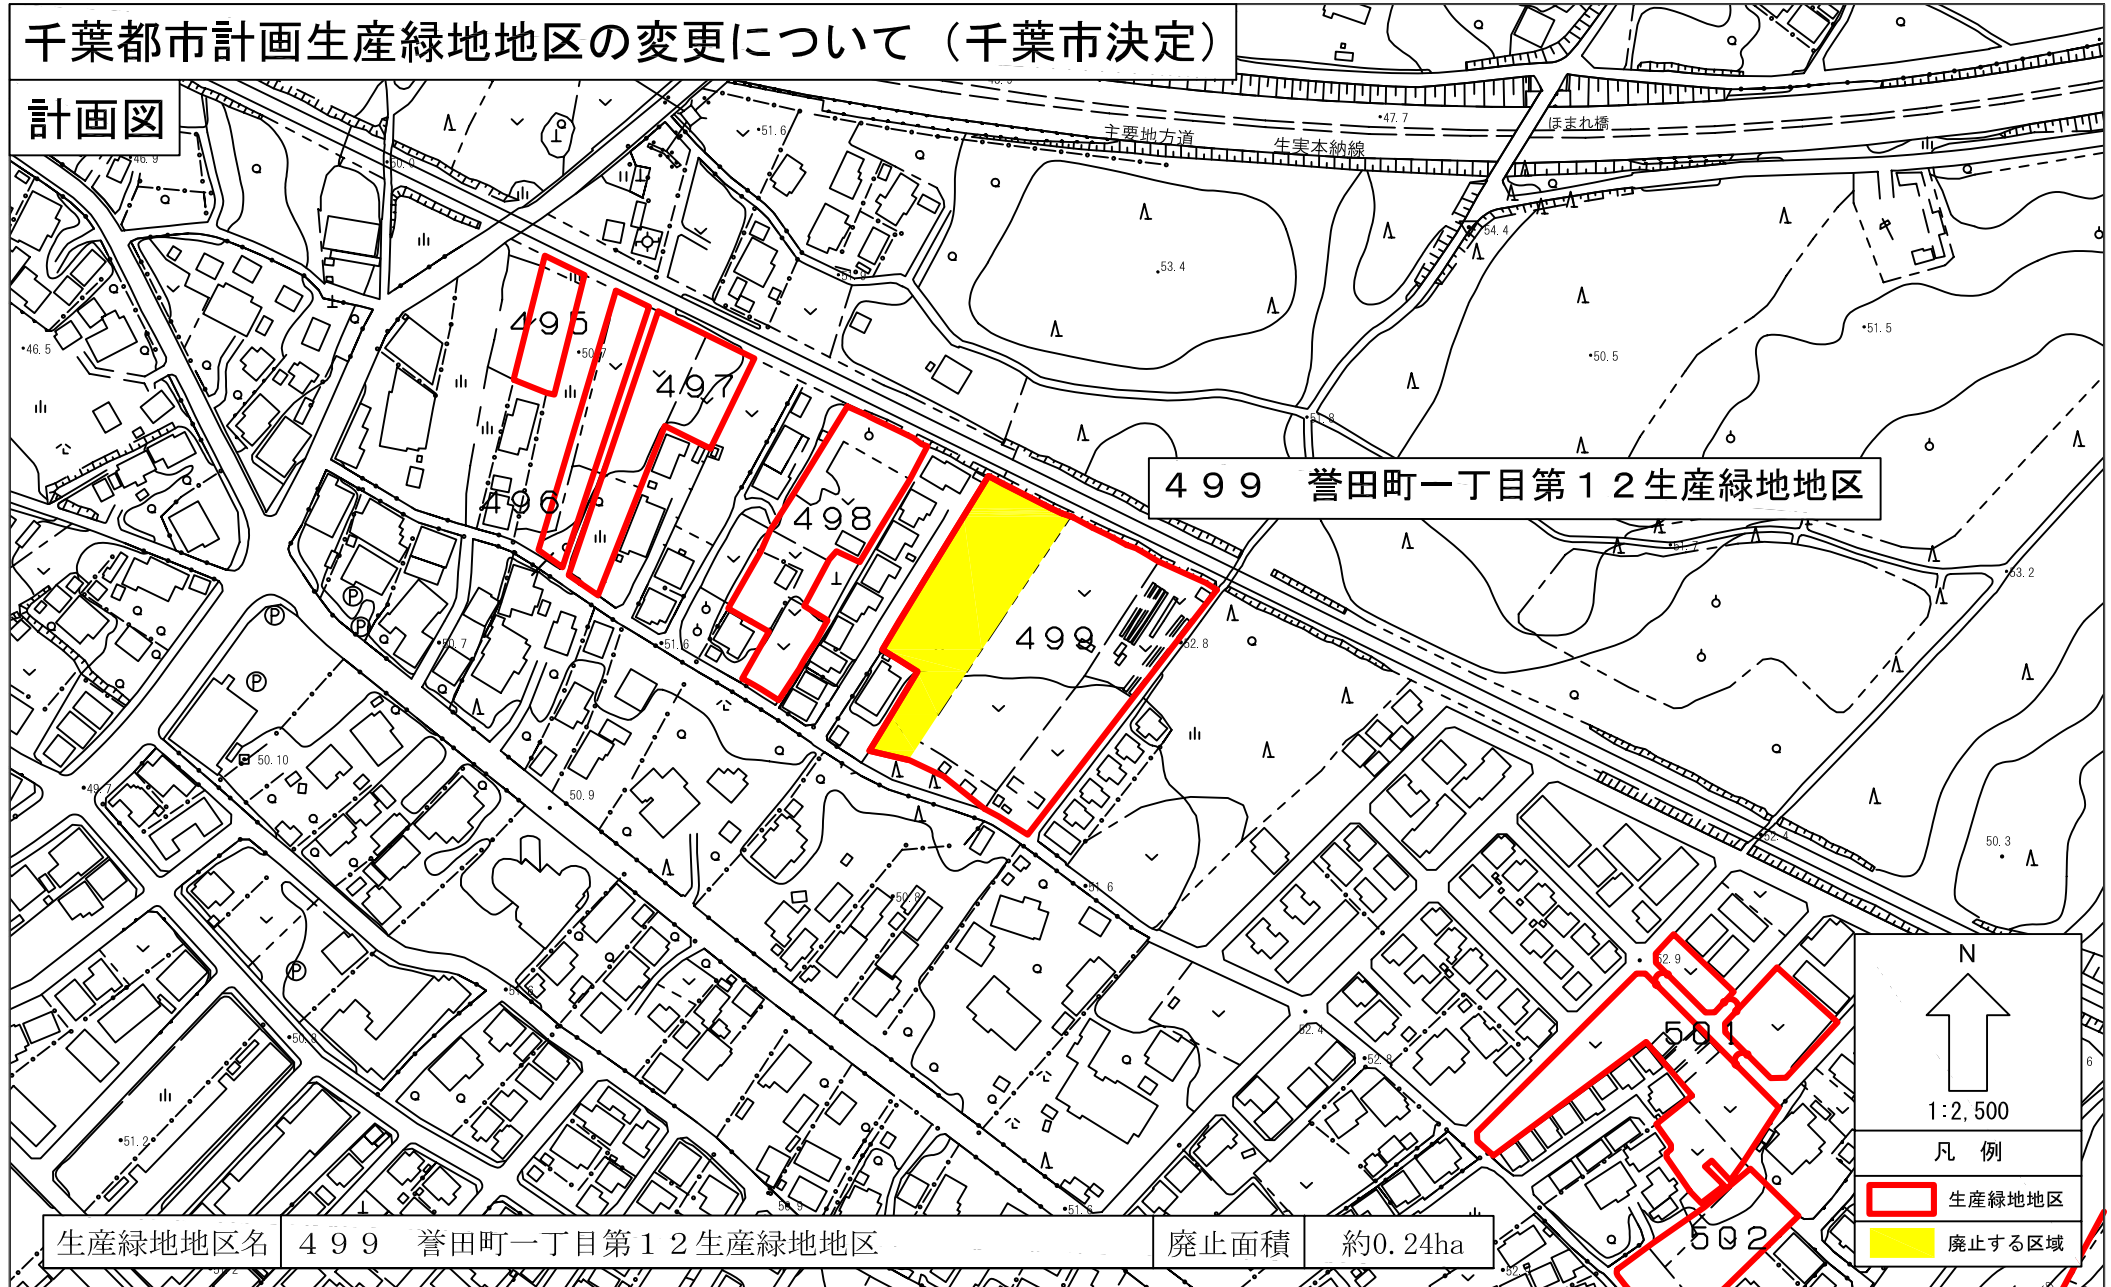


499 誉田町一丁目第12生産緑地地区

生産緑地地区名 499 誉田町一丁目第12生産緑地地区 廃止面積 約0.24ha

N  
↑  
1:2,500  
凡例  
■ 生産緑地地区  
■ 廃止する区域

# 千葉都市計画生産緑地地区の変更について（千葉市決定）

## 計画図

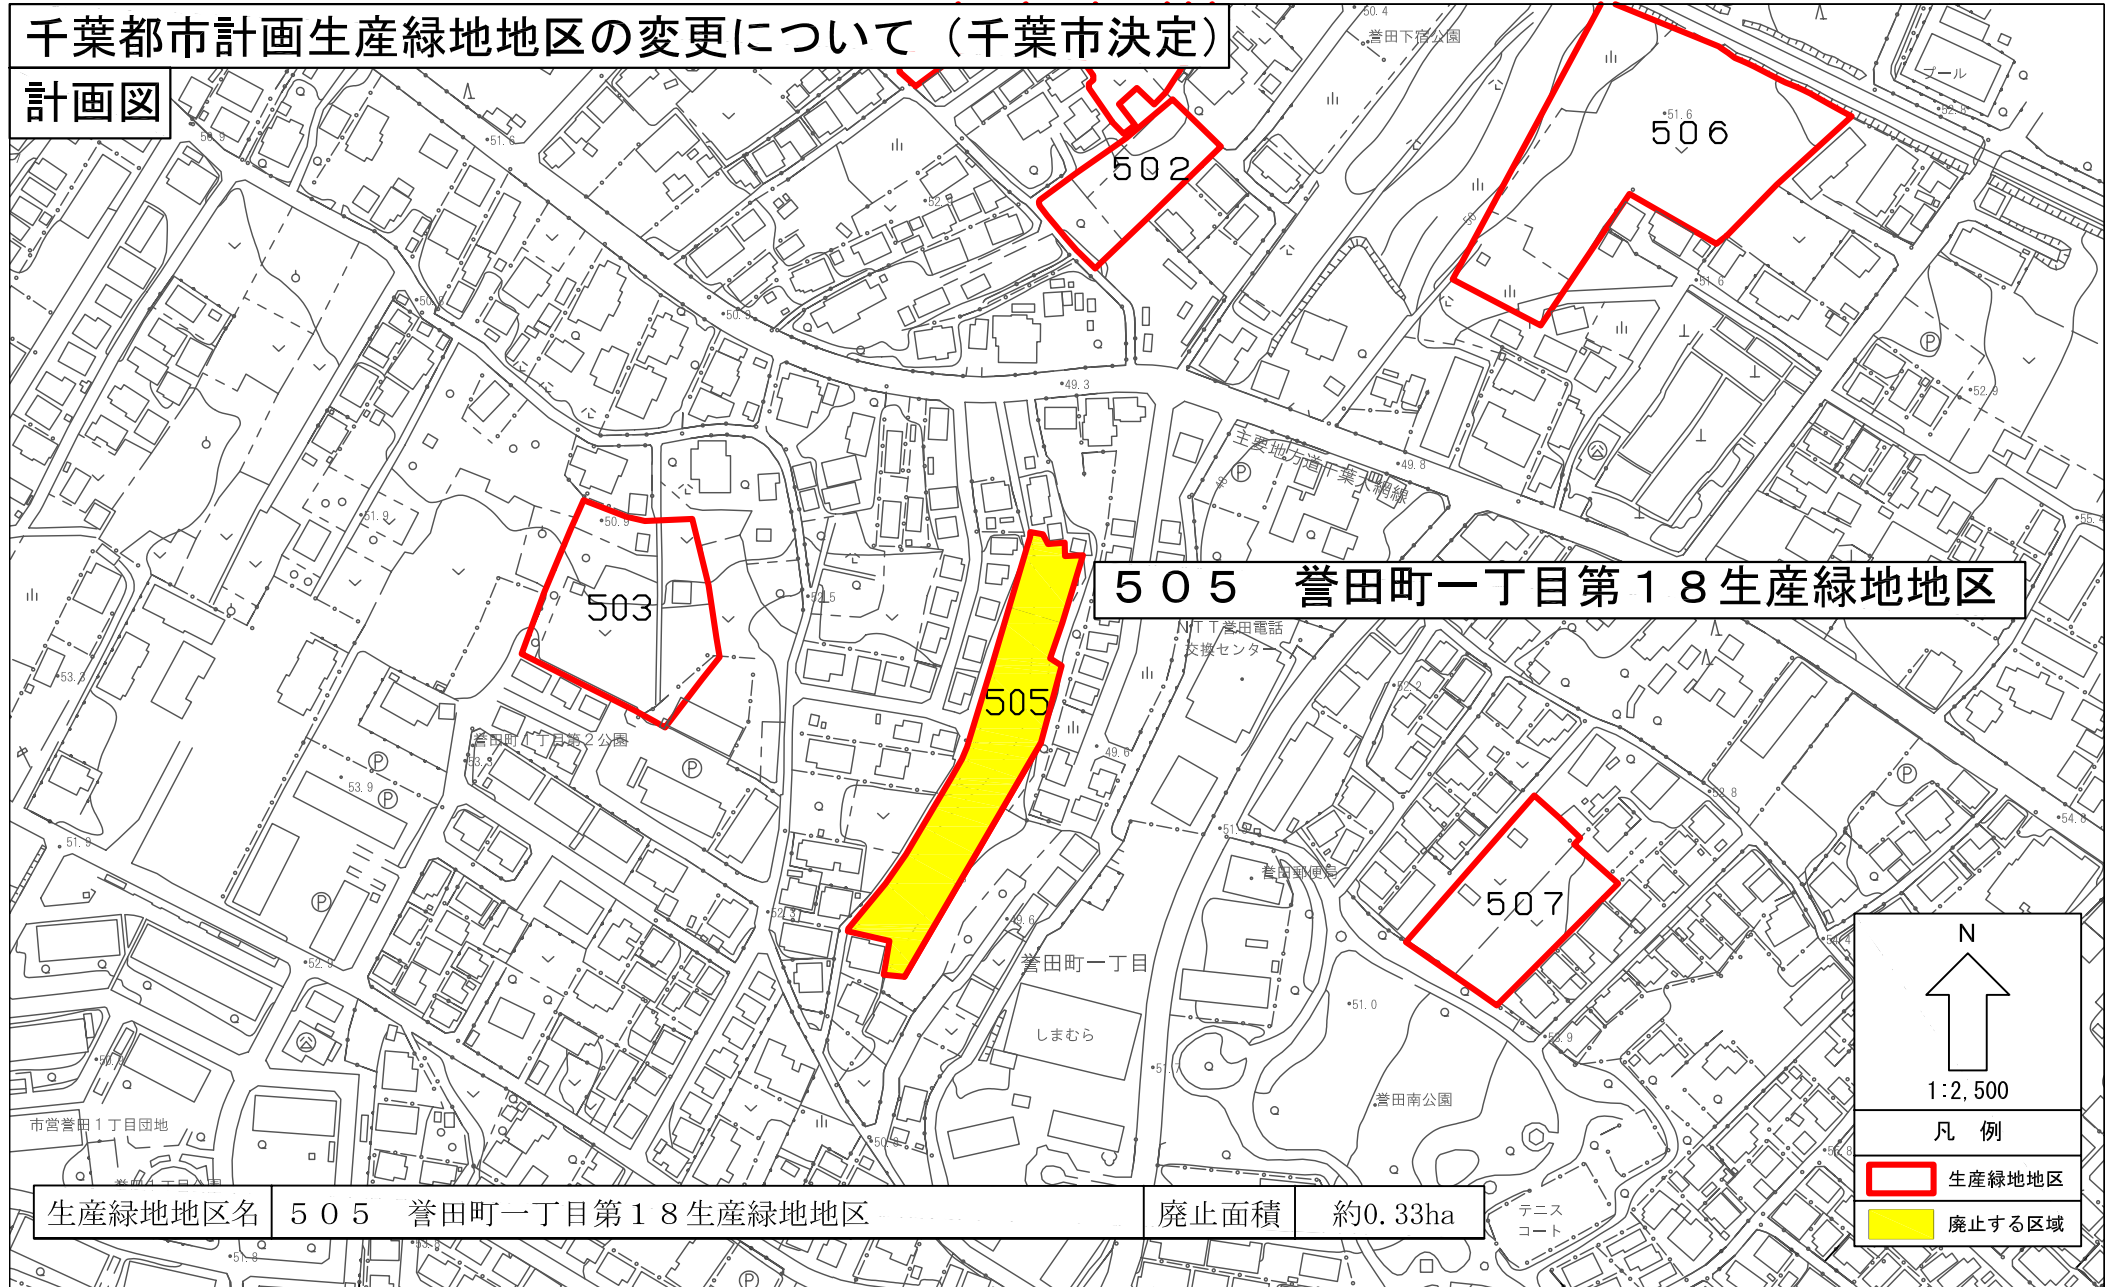

生産緑地地区名	505 誉田町一丁目第18生産緑地地区	廃止面積	約0.33ha
---------	---------------------	------	---------

# 千葉都市計画生産緑地地区の変更について（千葉市決定）

## 計画図



569 武石町二丁目第1生産緑地地区（その2）

生産緑地地区名 569 武石町二丁目第1生産緑地地区（その2） 追加面積 約0.03ha

N  
↑  
1:2,500  
凡例  
生産緑地地区  
追加する区域