


千葉都市計画生産緑地地区の変更について（千葉市決定）

計画図

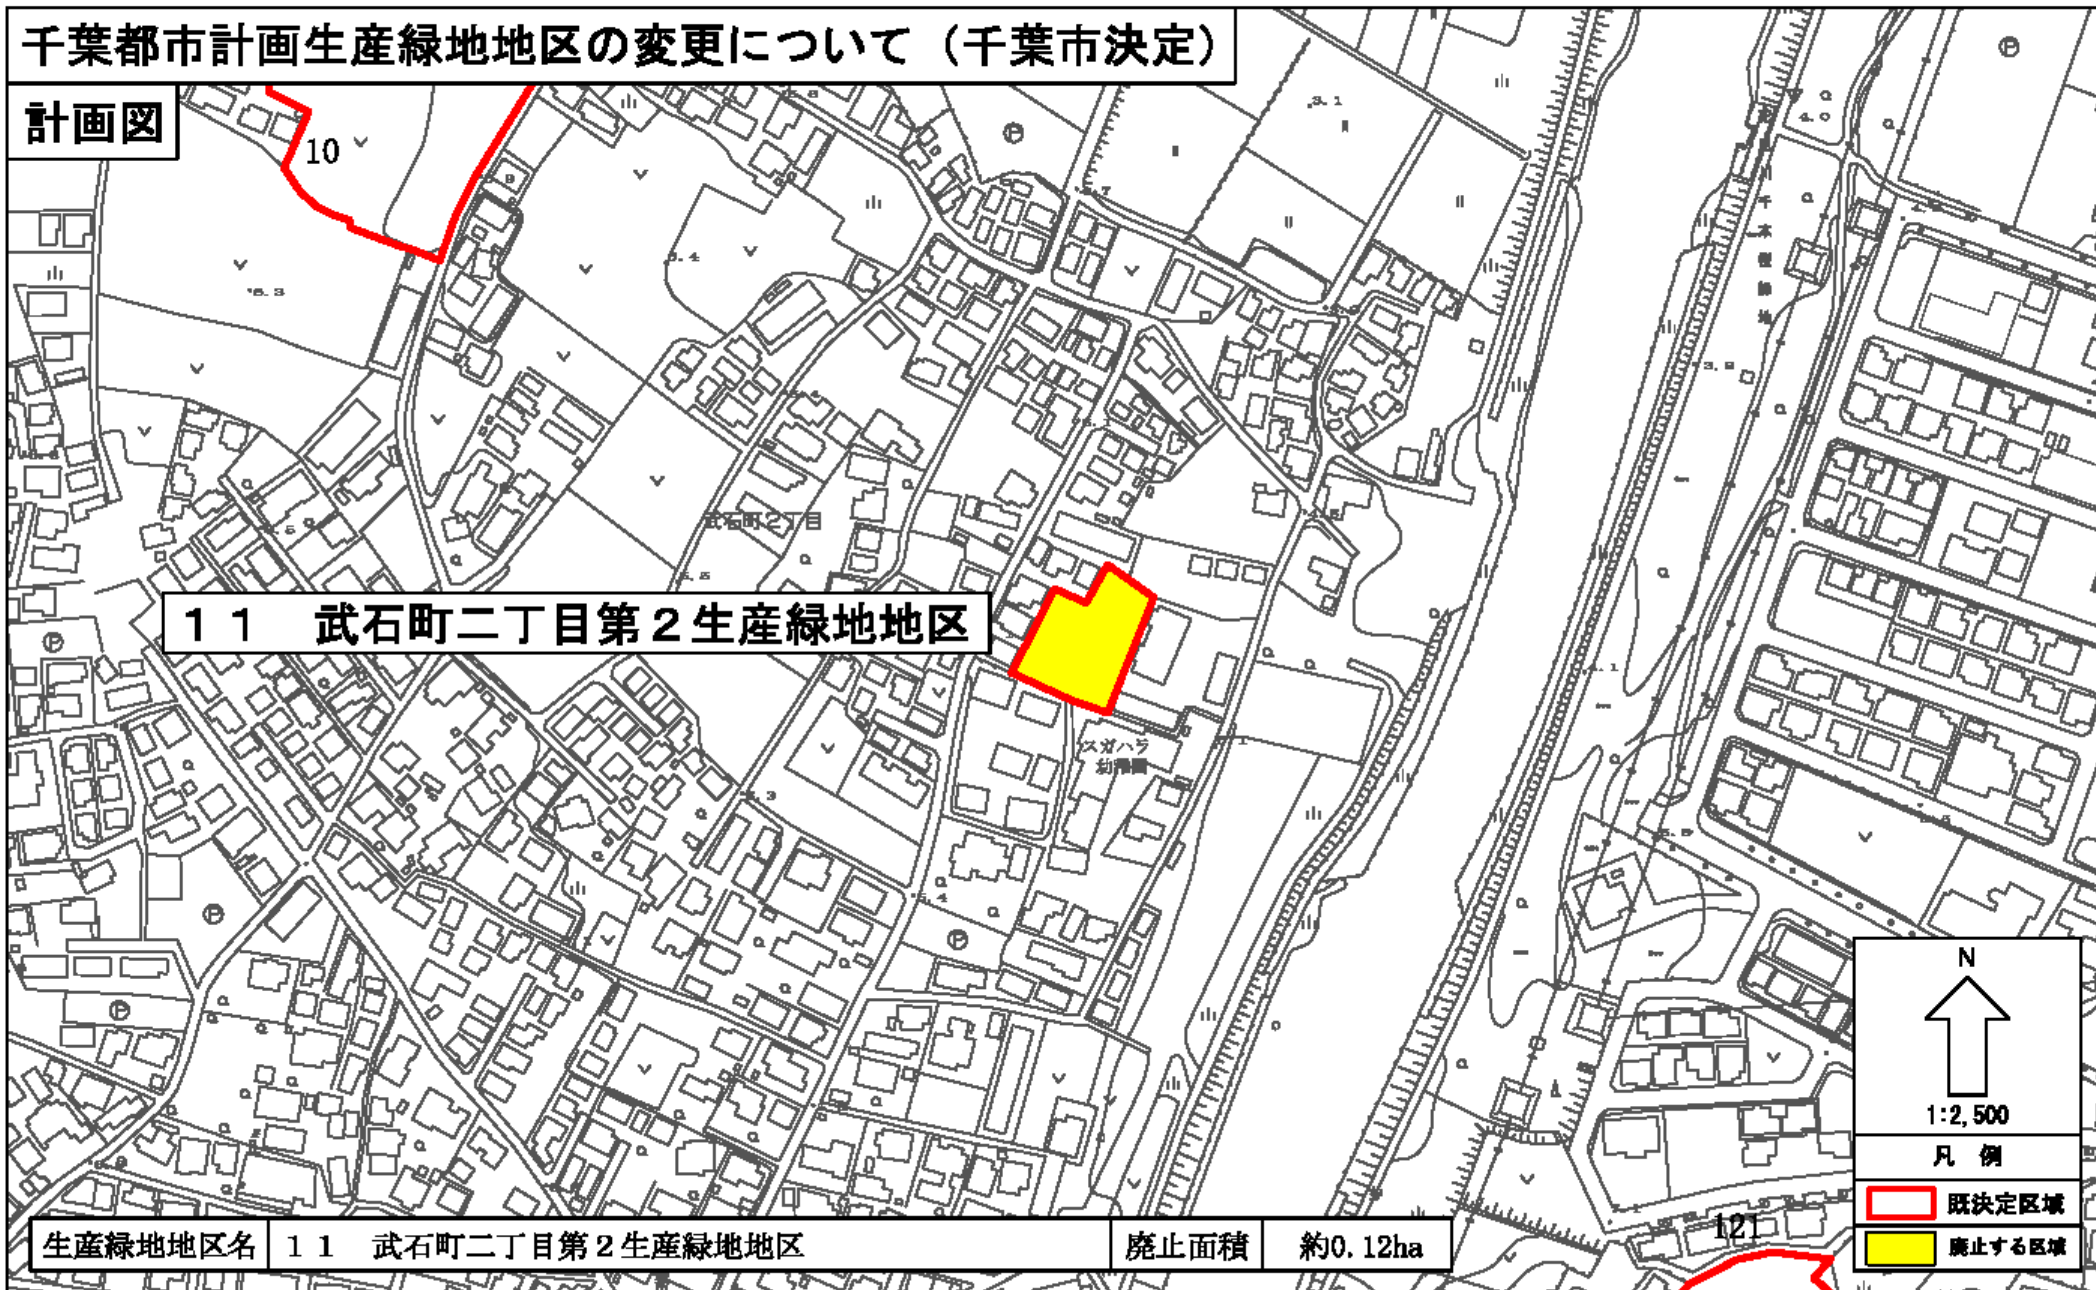


生産緑地地区名 11 武石町二丁目第2生産緑地地区

廃止面積 約0.12ha

千葉都市計画生産緑地地区の変更について（千葉市決定）

計画図

24 長作町第13生産緑地地区

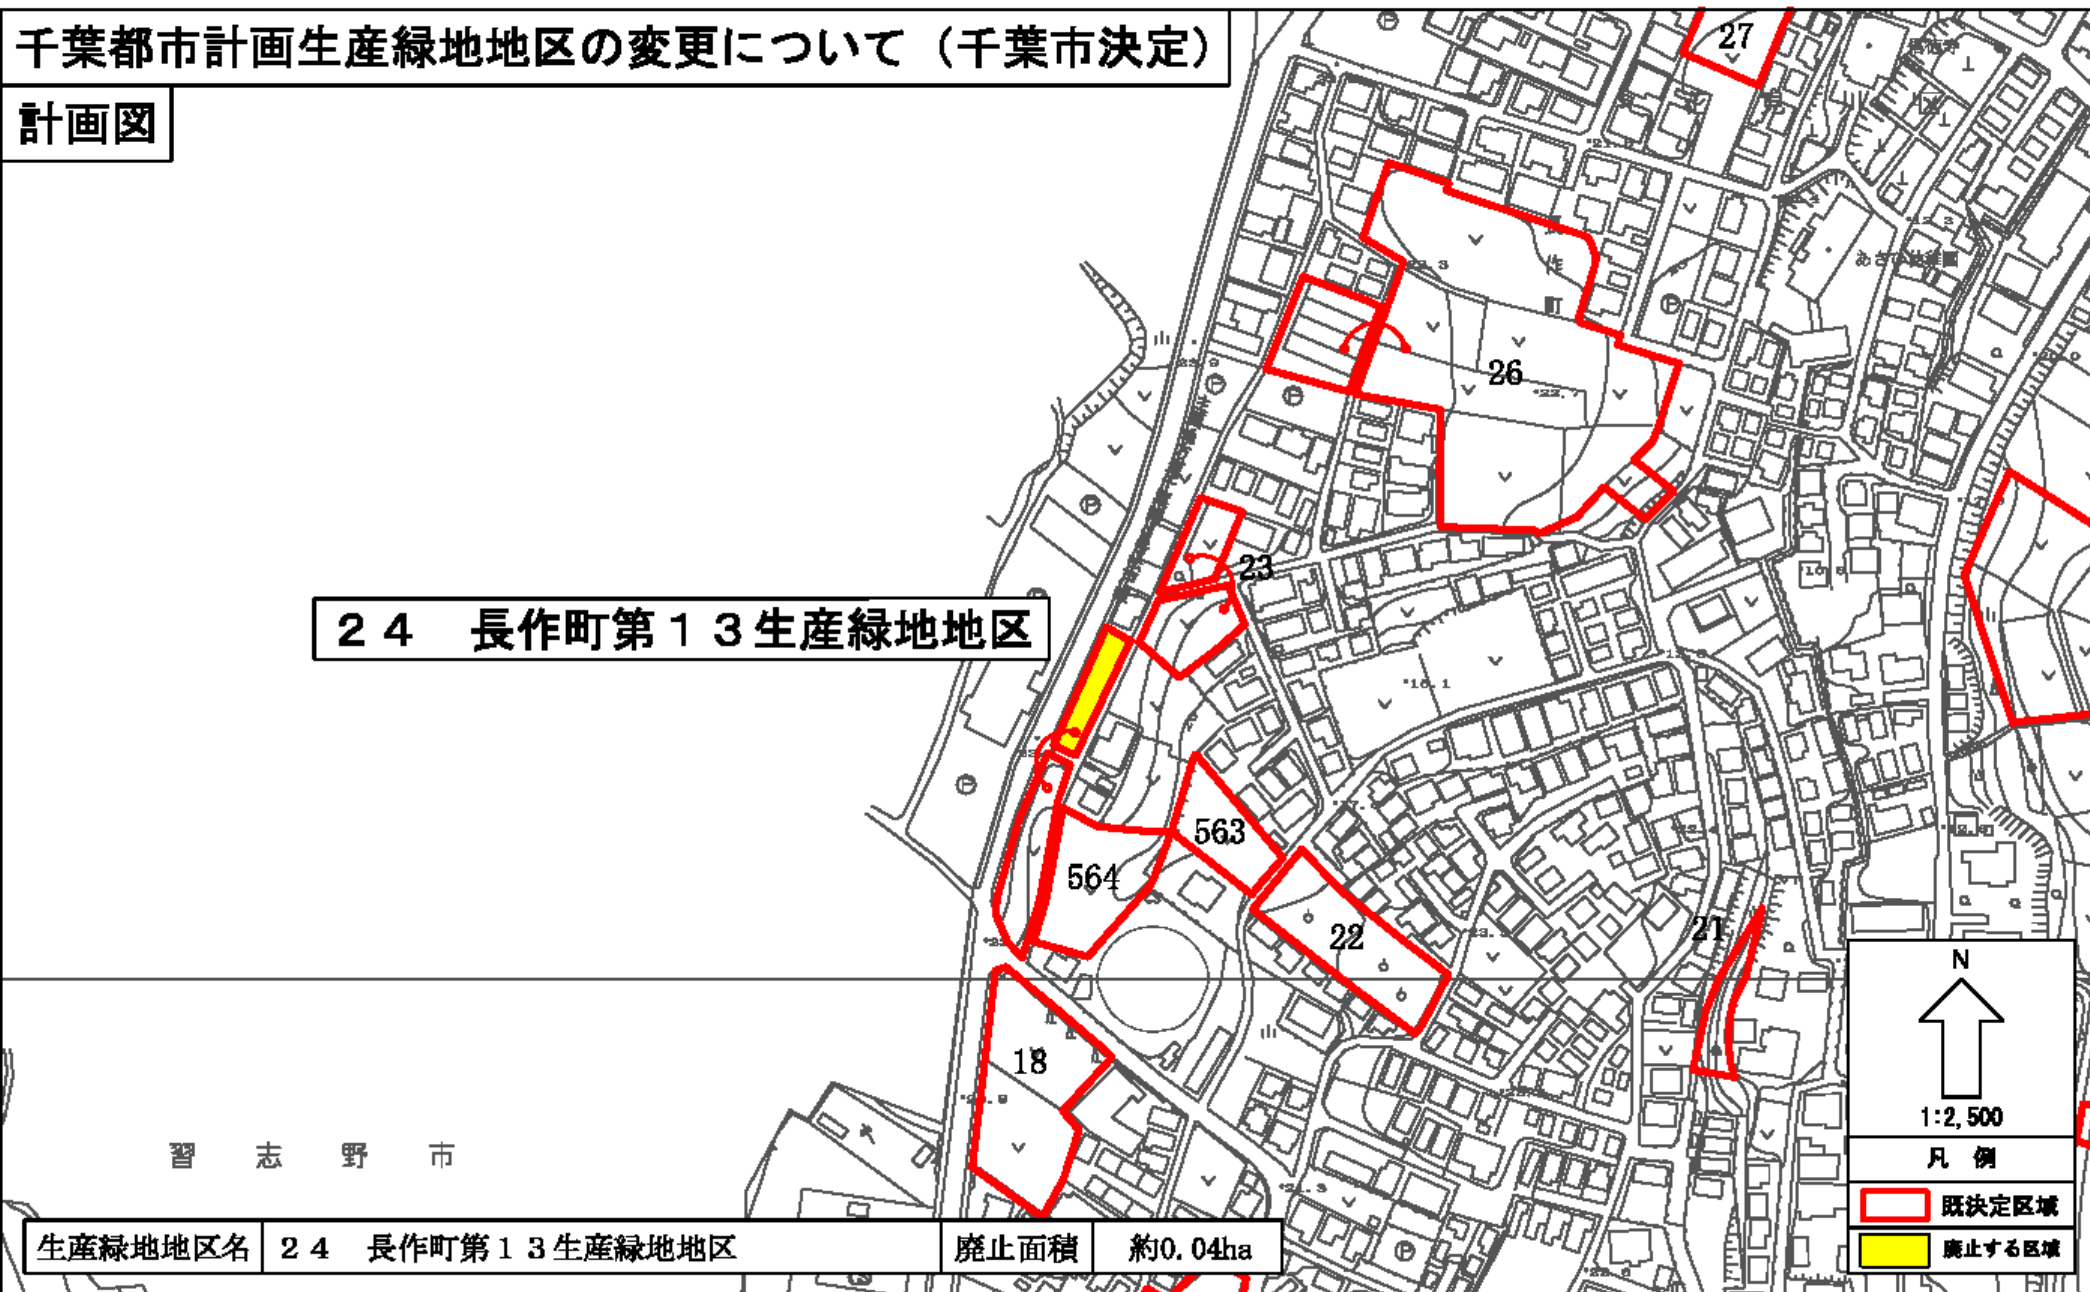


生産緑地地区名 24 長作町第13生産緑地地区

廃止面積 約0.04ha

千葉都市計画生産緑地地区の変更について（千葉市決定）

計画図

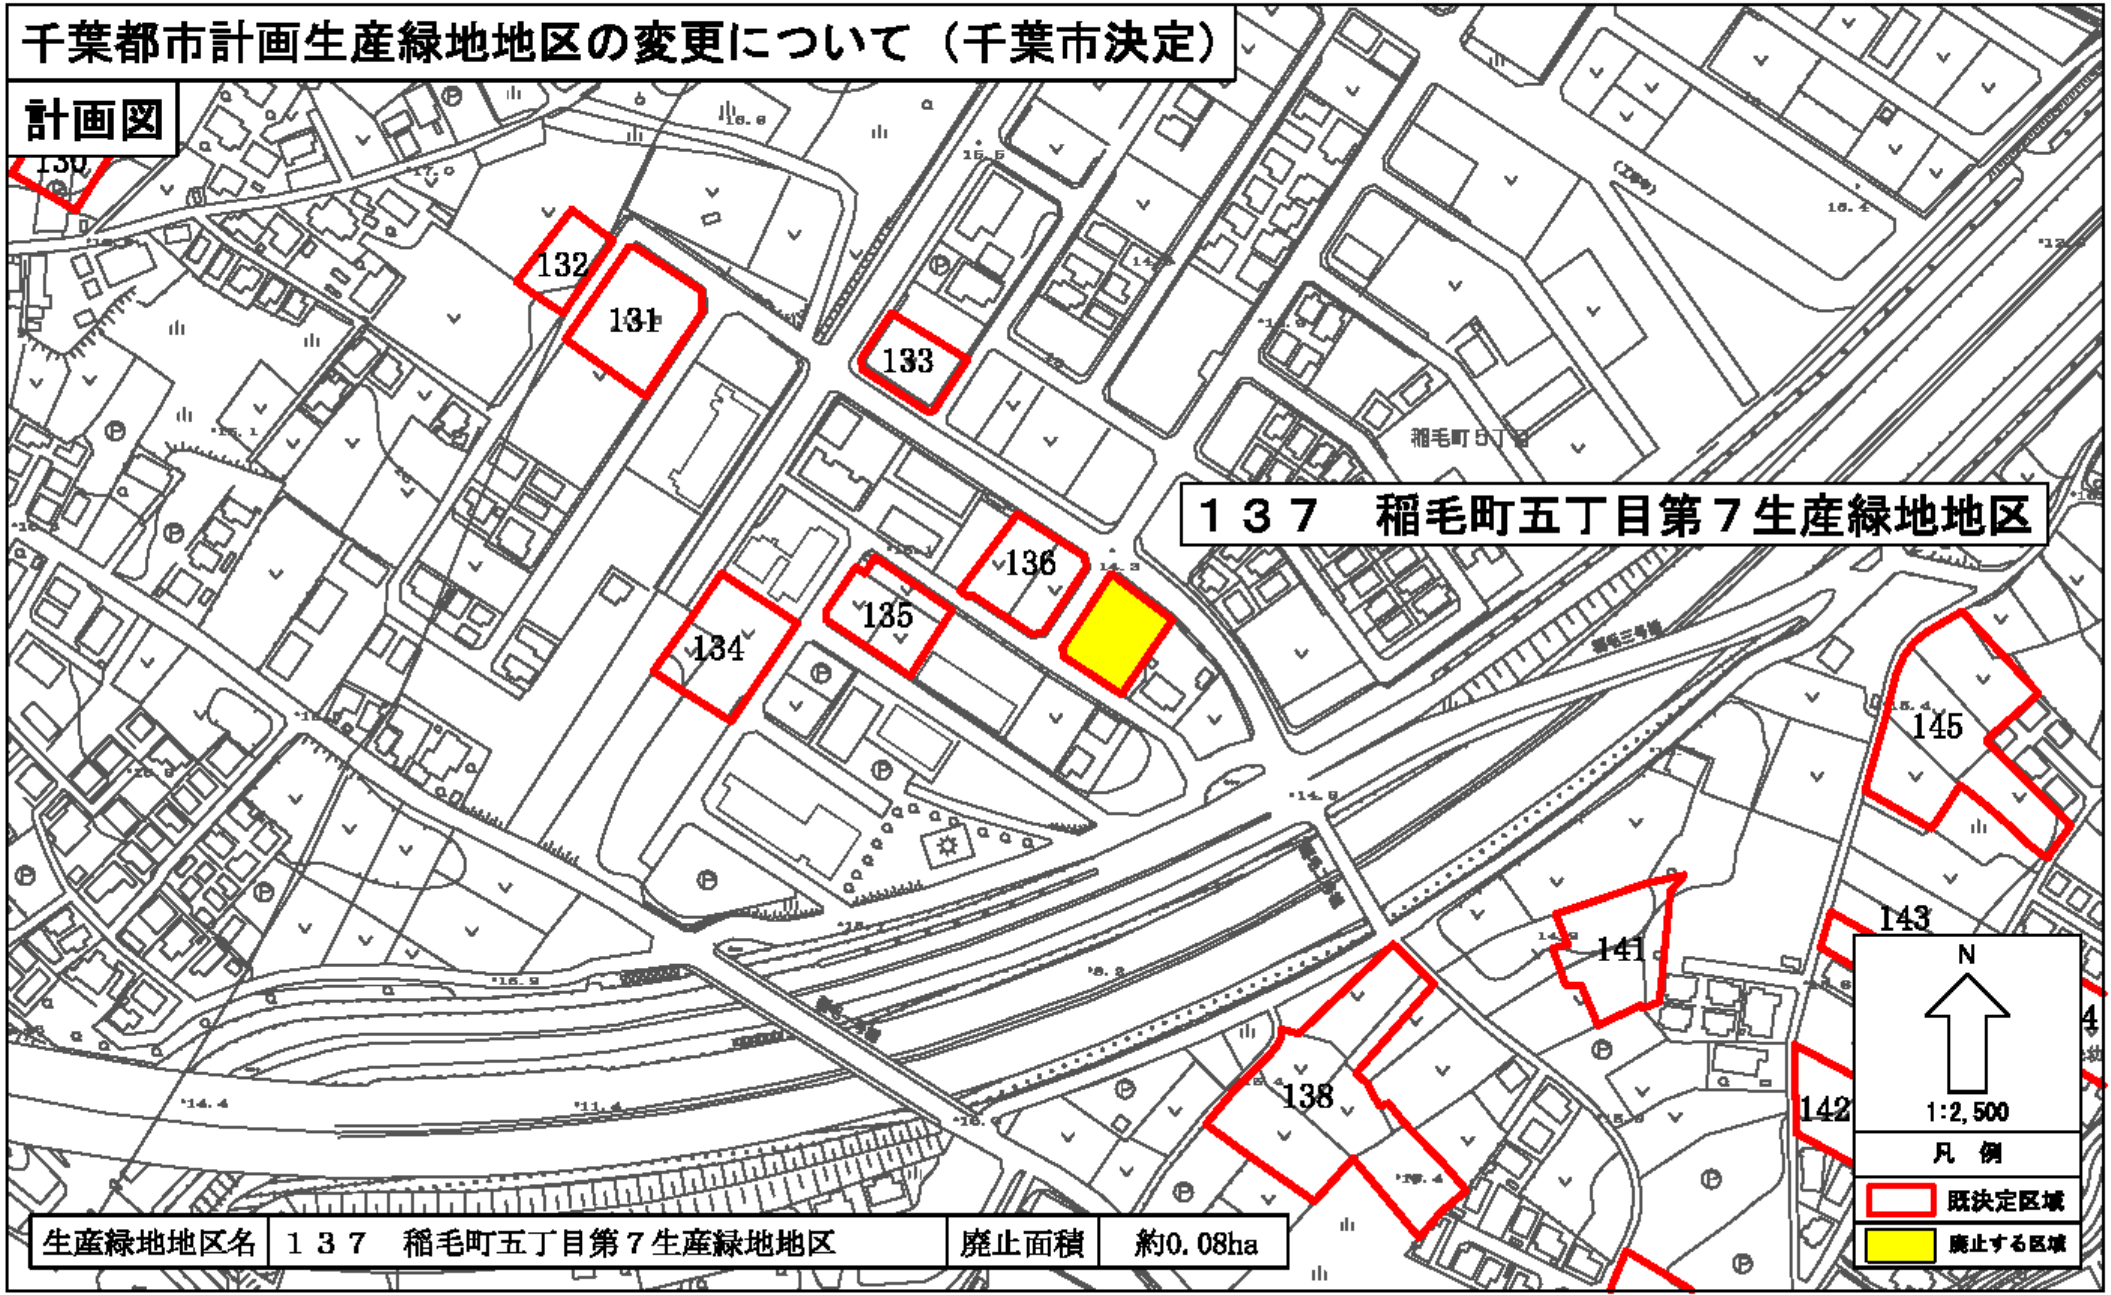


137 稲毛町五丁目第7生産緑地地区

生産緑地地区名	137 稲毛町五丁目第7生産緑地地区	廃止面積	約0.08ha
---------	--------------------	------	---------

N
↑
1:2,500
凡例
[Red Outline] 既決定区域
[Yellow Fill] 廃止する区域


千葉都市計画生産緑地地区の変更について（千葉市決定）

計画図

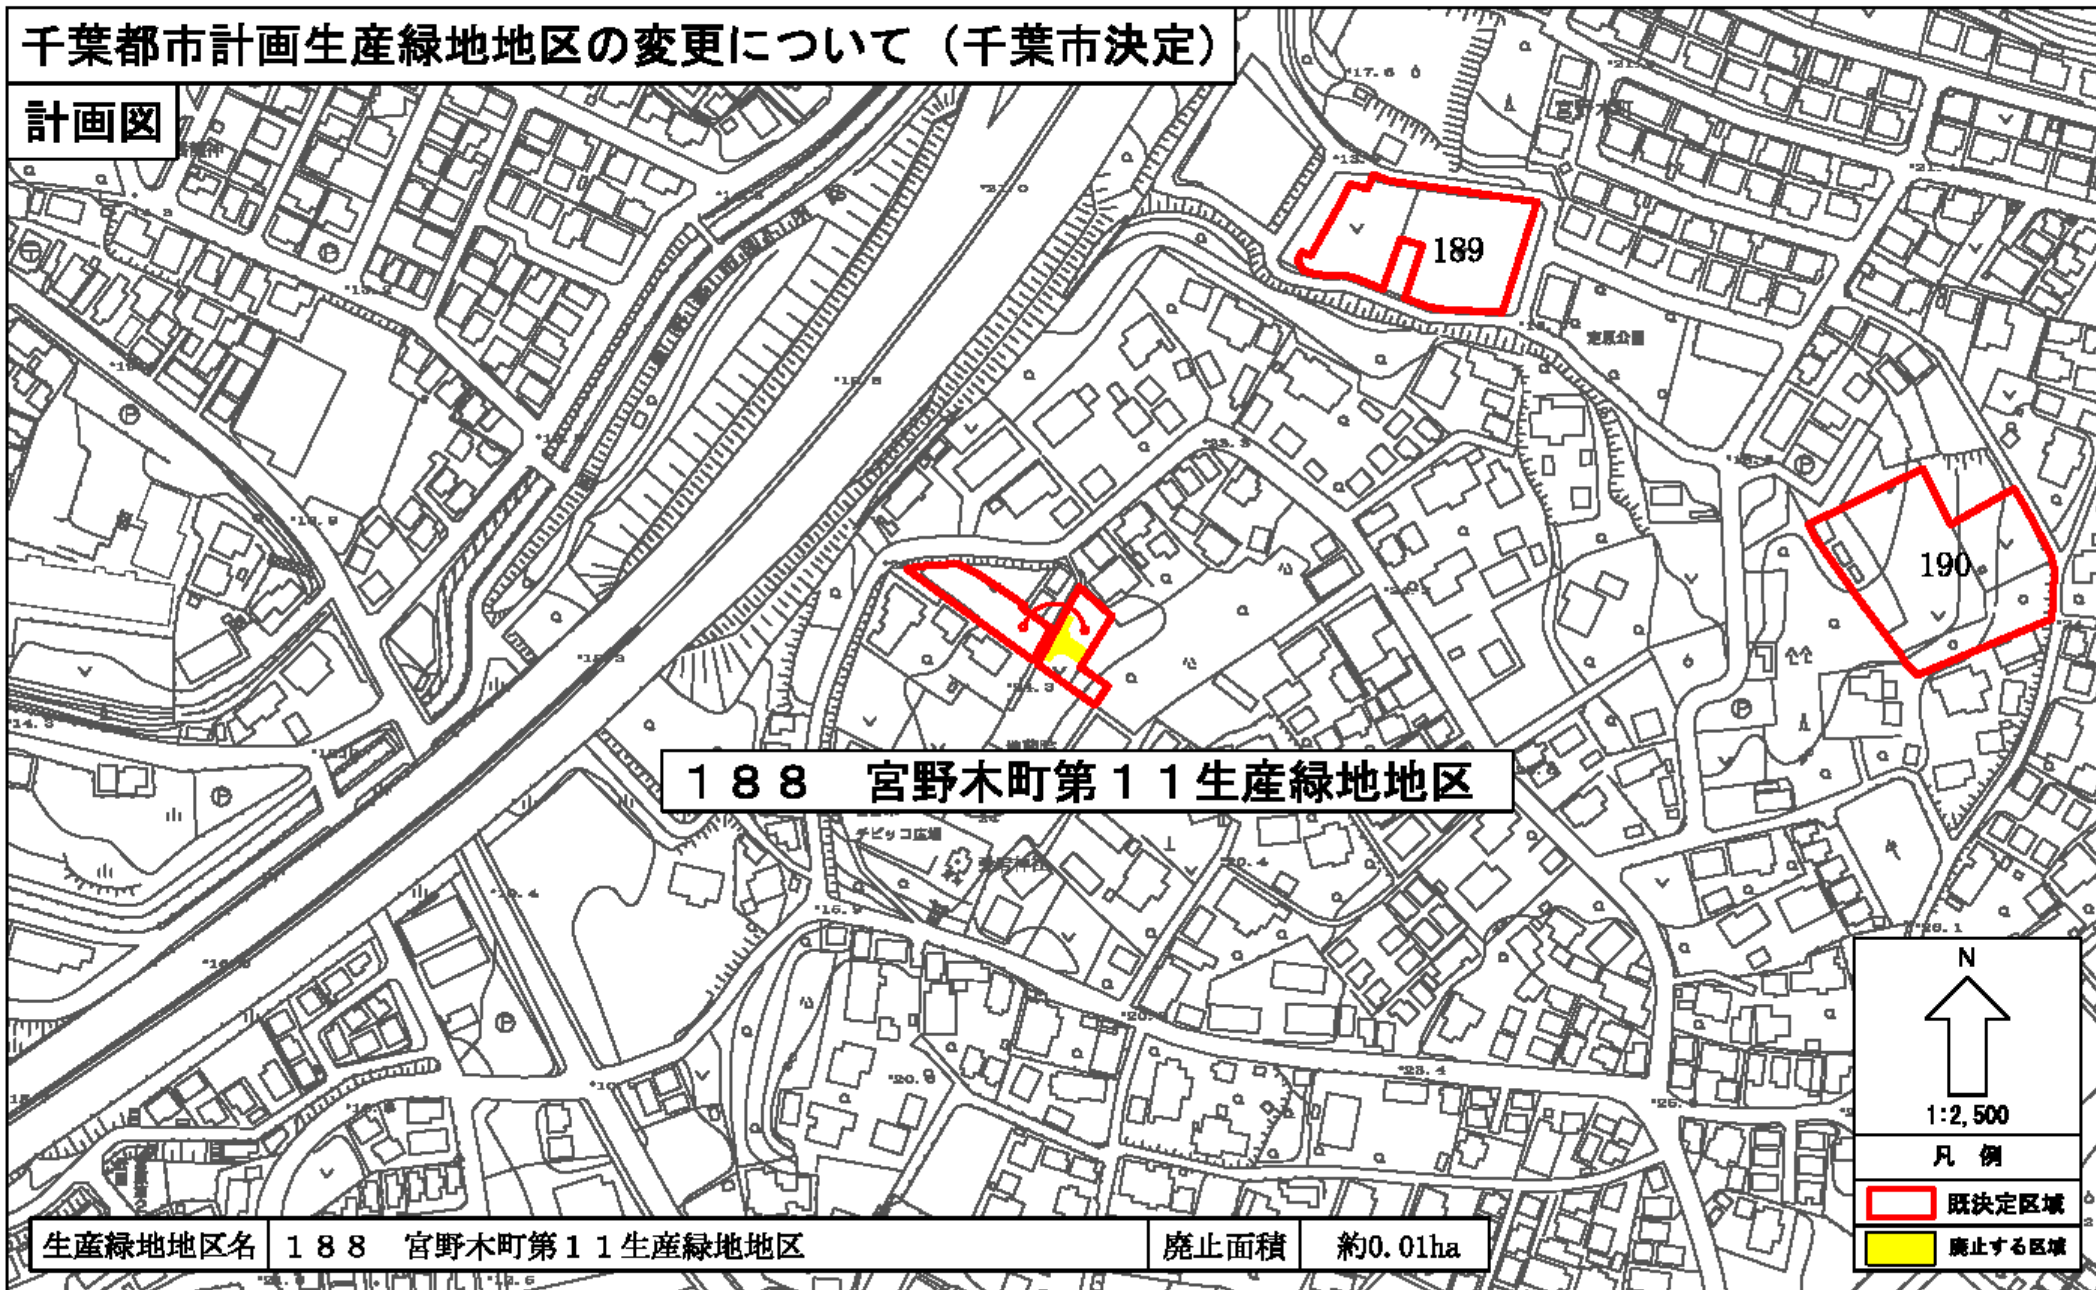

千葉都市計画生産緑地地区の変更について（千葉市決定）

計画図

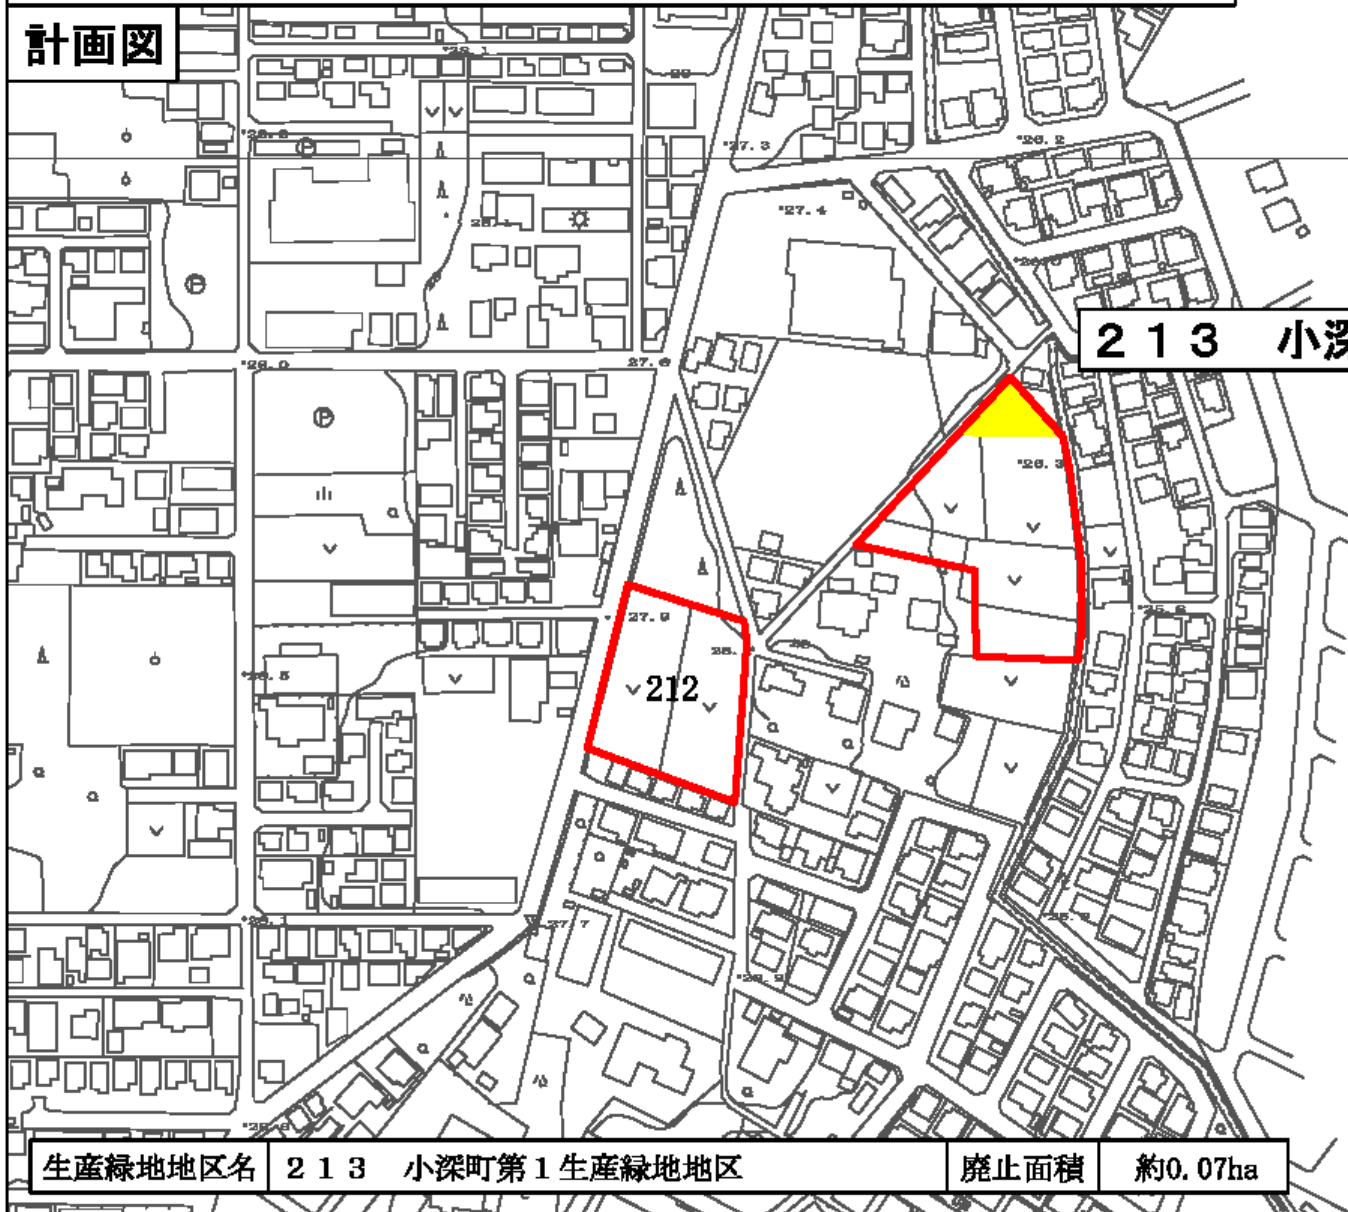


213 小深町第1生産緑地地区

N
↑
1:2,500
凡例
□ 既決定区域
■ 廃止する区域

生産緑地地区名	213 小深町第1生産緑地地区	廃止面積	約0.07ha
---------	-----------------	------	---------


千葉都市計画生産緑地地区の変更について（千葉市決定）

計画図

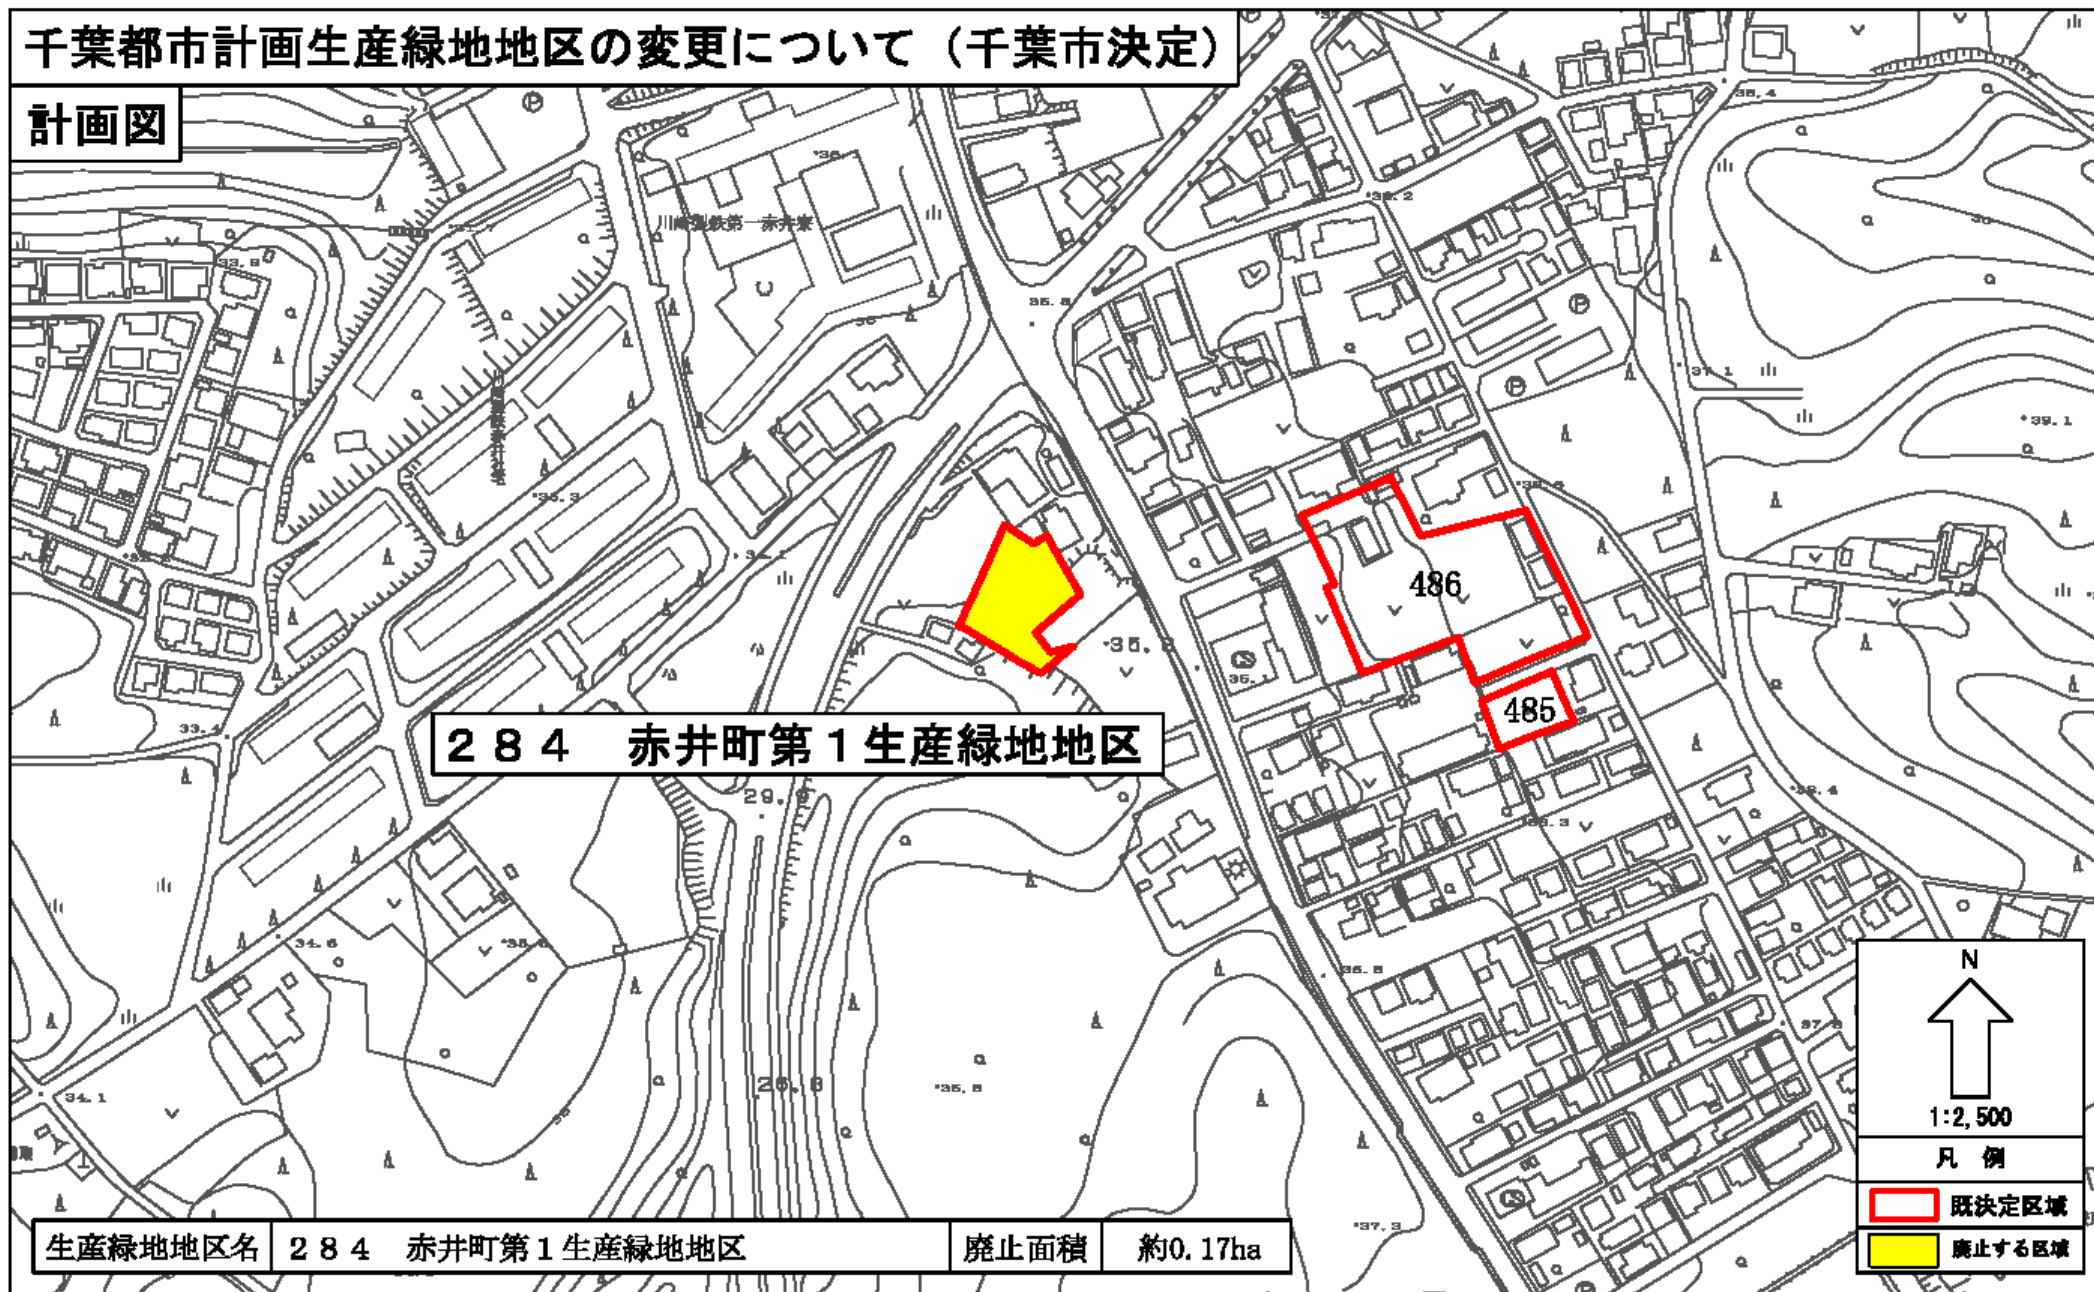

千葉都市計画生産緑地地区の変更について（千葉市決定）


計画図

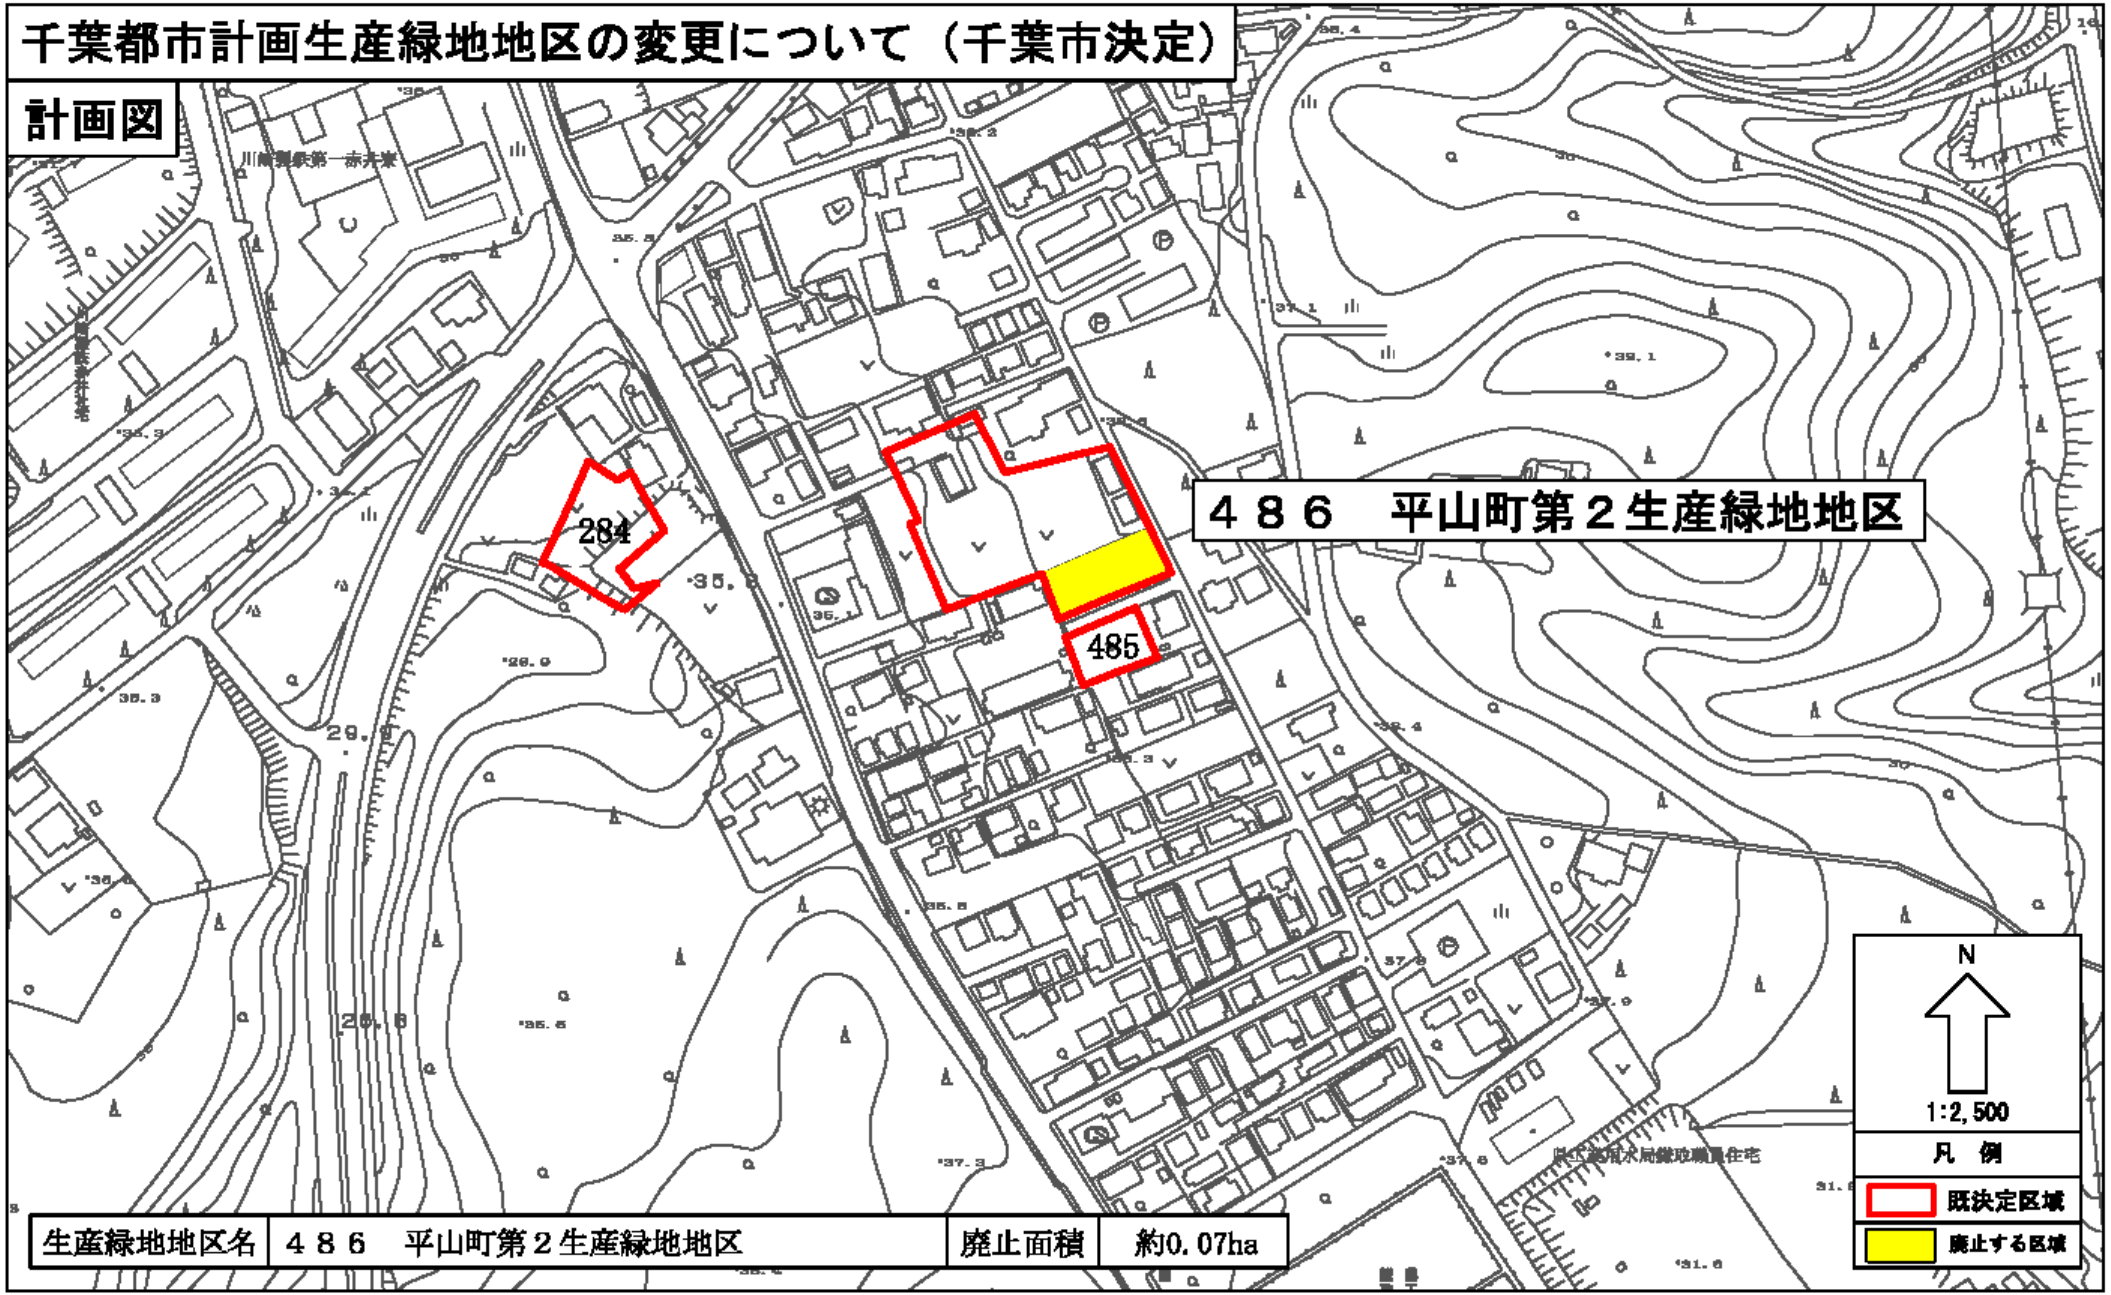

生産緑地地区名	486 平山町第2生産緑地地区	廃止面積	約0.07ha
---------	-----------------	------	---------

千葉都市計画生産緑地地区の変更について（千葉市決定）

計画図

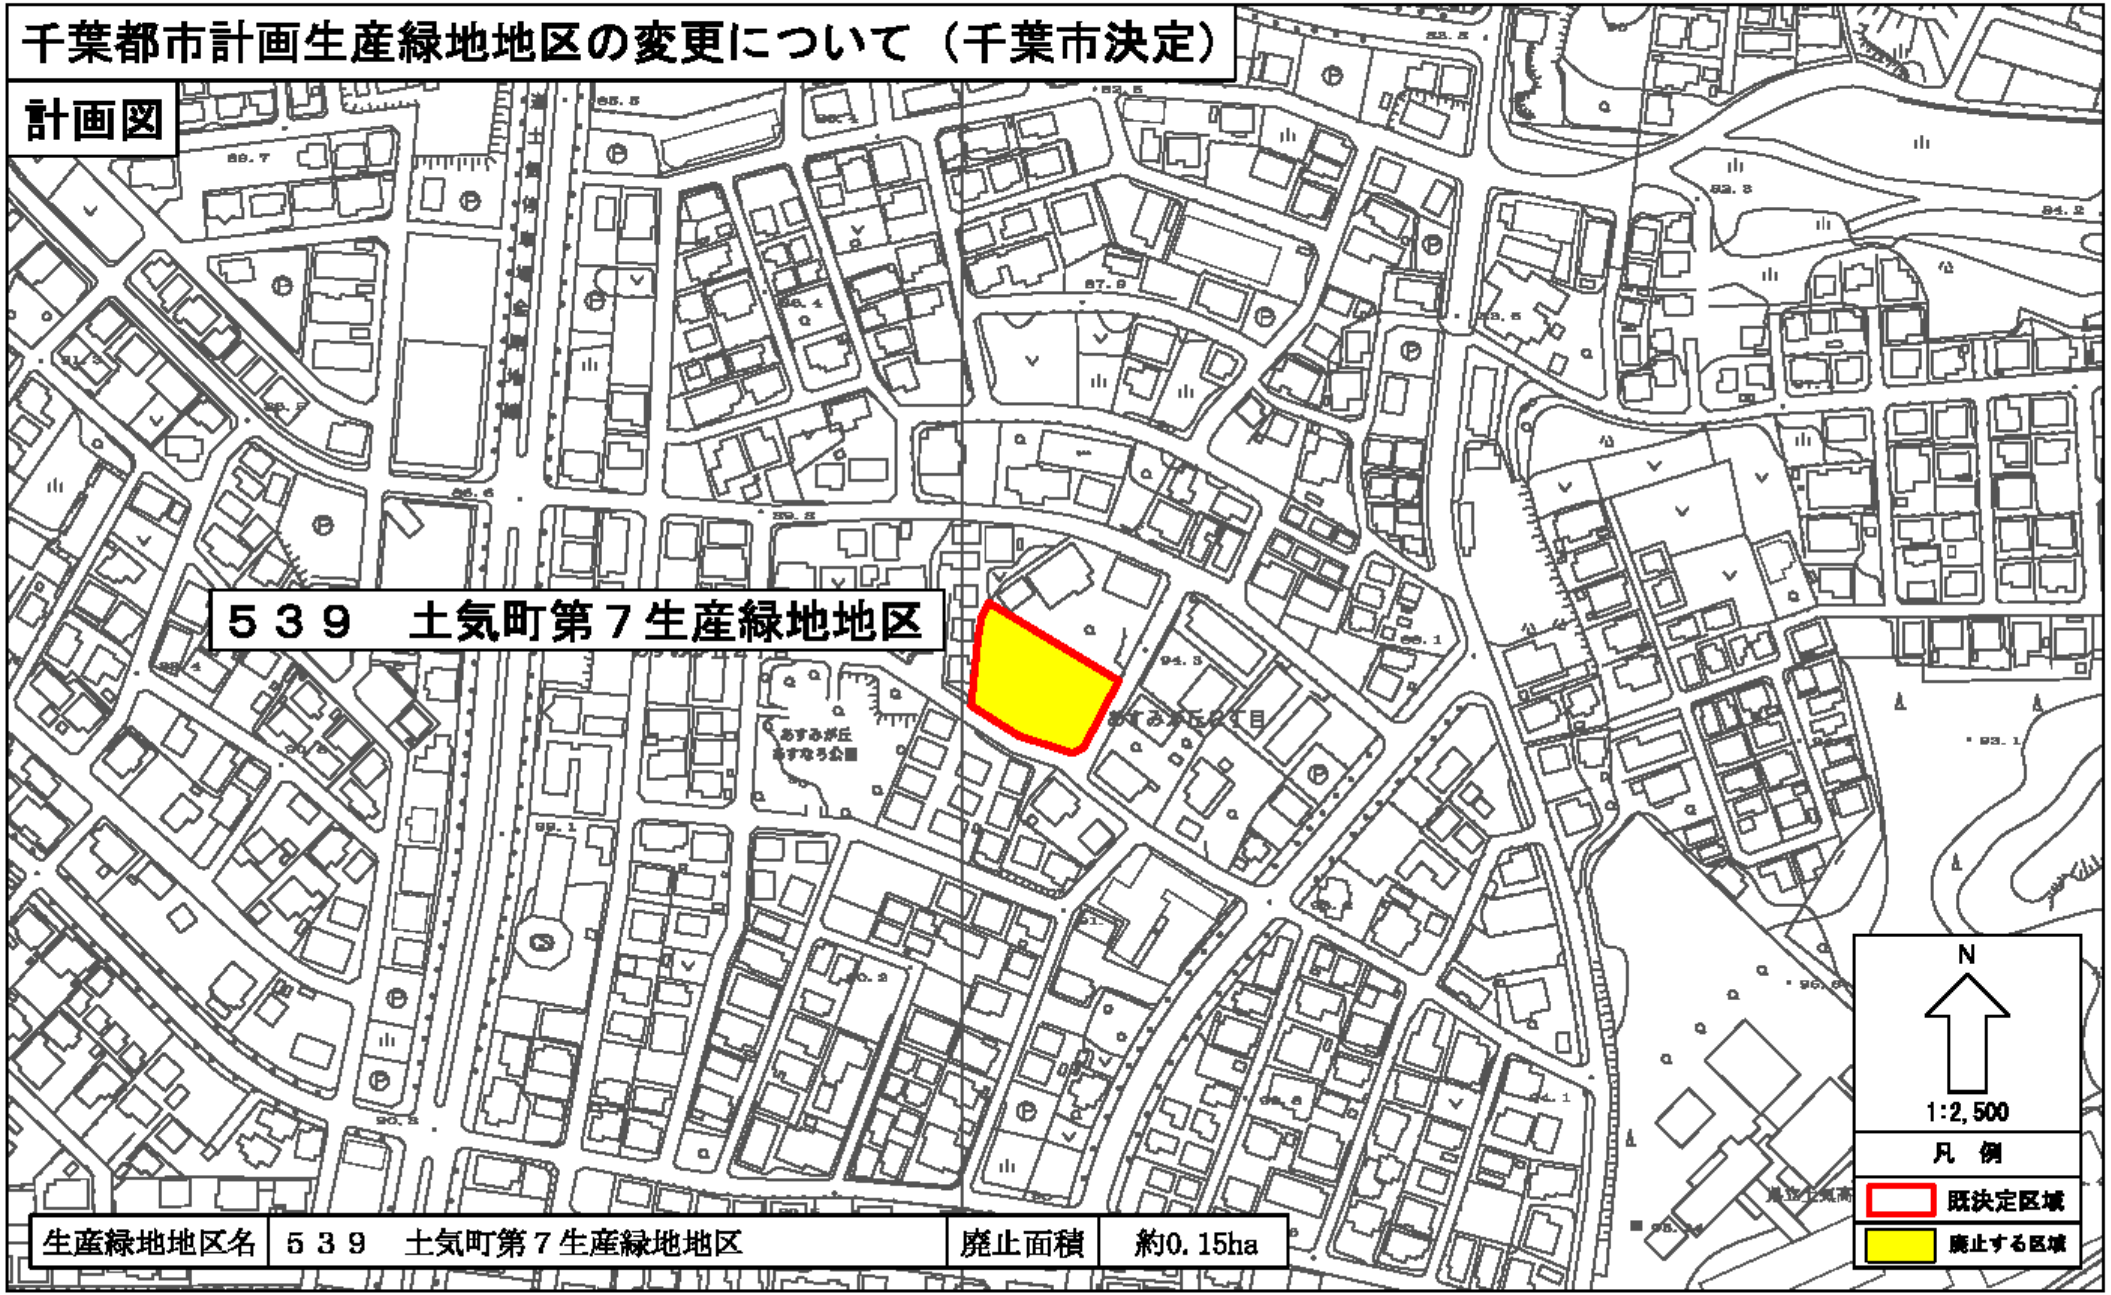

生産緑地地区名	539 土気町第7生産緑地地区	廃止面積	約0.15ha
---------	-----------------	------	---------