

## 千葉都市計画公園の変更（千葉市決定）

都市計画公園に2・2・337号子どもたちの森公園ほか2公園を次のように追加する。

種別	名称		位置	面積	備考
	番号	公園名			
街区公園	2・2・337	子どもたちの森公園	千葉市若葉区源町の一部	約0.30ha	追加
	2・2・338	大森町公園	千葉市中央区大森町の一部	約0.12ha	追加
近隣公園	3・3・58	石橋記念公園	千葉市中央区宮崎町の一部	約1.3ha	追加


「区域は計画図表示のとおり」

《理由》

地域住民の健全な生活環境を維持するとともに、レクリエーションの場等の日常生活に密着した公園を確保するため、若葉区源町と中央区大森町に2か所の街区公園及び中央区宮崎町に1か所の近隣公園を追加する。

# 千葉都市計画公園の変更について（千葉市決定）

計画図

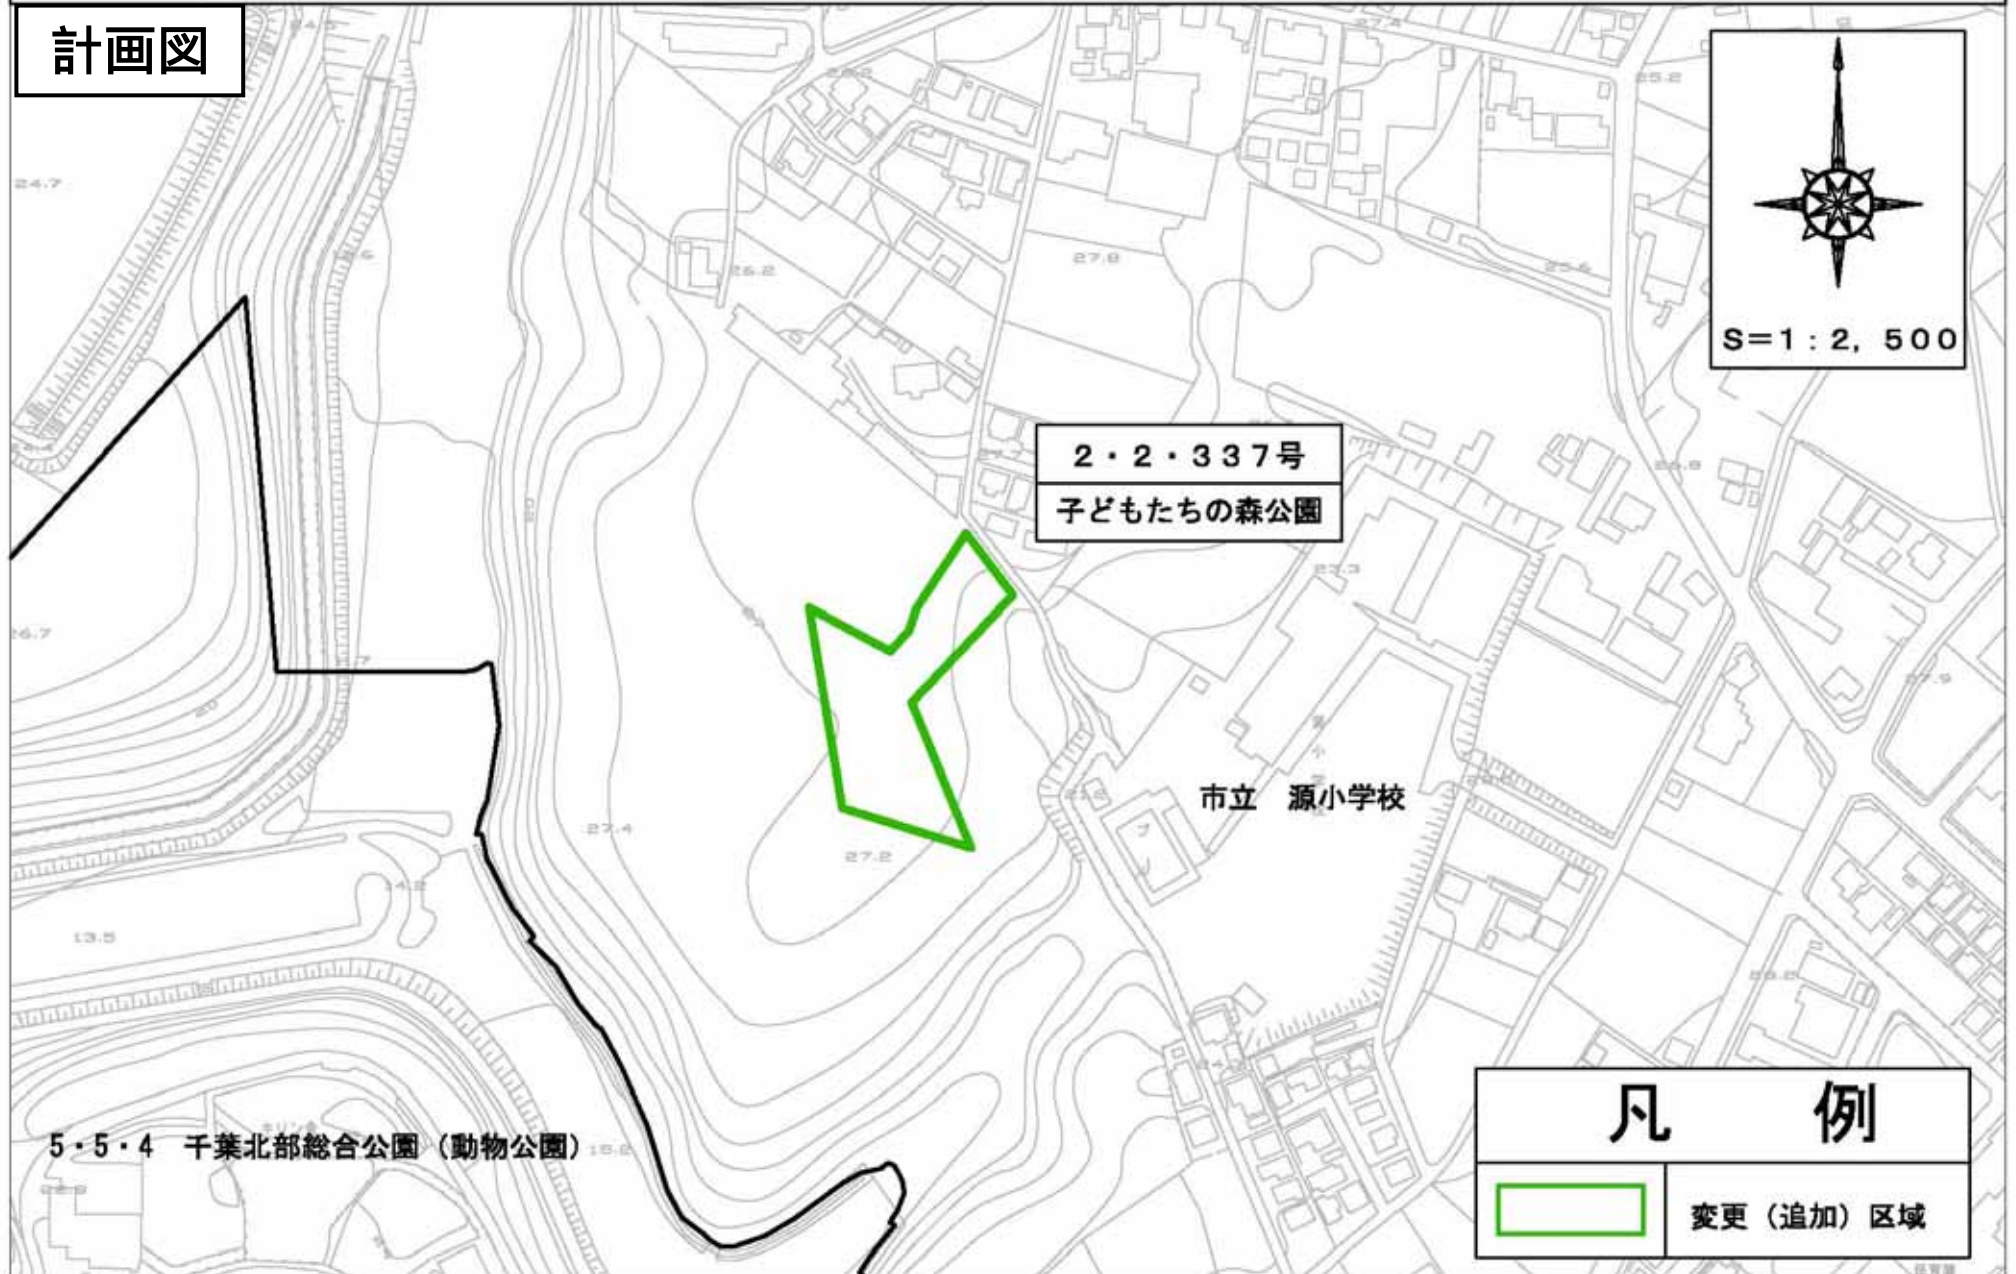


凡 例



変更（追加）区域

# 千葉都市計画公園の変更について（千葉市決定）

計画図

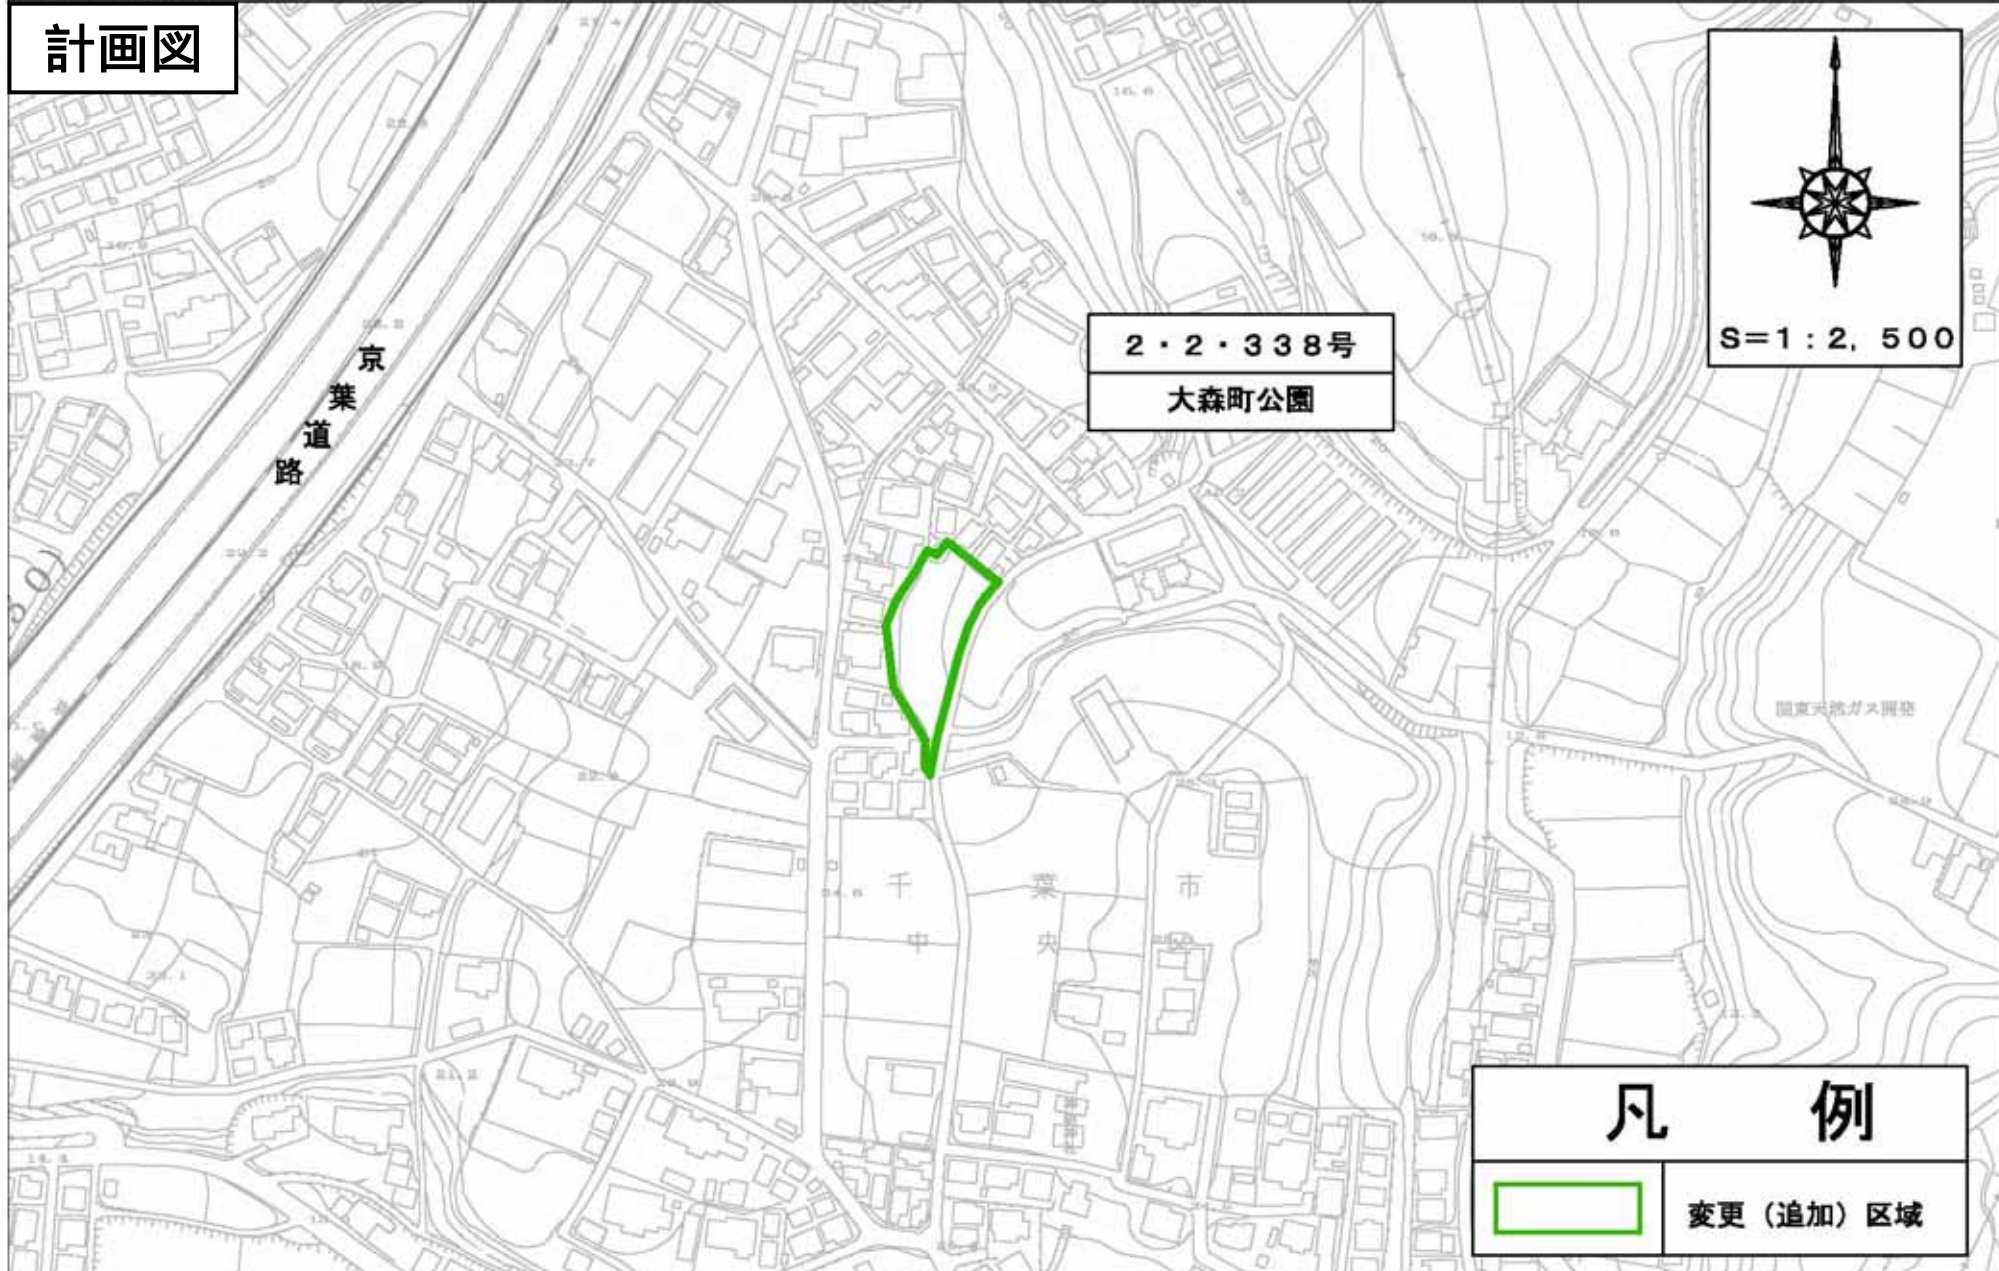

2・2・338号  
大森町公園



凡 例	
	変更（追加）区域

# 千葉都市計画公園の変更について（千葉市決定）

計画図

