

千葉都市計画生産緑地地区の変更について（千葉市決定）

計画図



129 検見川町五丁目第4生産緑地地区

生産緑地地区名	129 検見川町五丁目第4生産緑地地区	廃止面積	約0.14ha
廃止理由	主たる従事者の故障のため、生産緑地法第14条の規定により当該生産緑地地区の全部において行為の制限が解除され、生産緑地としての指定要件を満たさなくなったことによる廃止。		

N
↑
1:2,500

凡例

- 生産緑地地区
- 廃止する区域

千葉都市計画生産緑地地区の変更について（千葉市決定）

計画図



159 小中台町第7生産緑地地区

生産緑地地区名	159 小中台町第7生産緑地地区	廃止面積	約0.14ha
廃止理由	主たる従事者の死亡のため、生産緑地法第14条の規定により当該生産緑地地区の全部において行為の制限が解除され、生産緑地としての指定要件を満たさなくなったことによる廃止。		

↑
1:2,500

凡例

- 生産緑地地区
- 廃止する区域

千葉都市計画生産緑地地区の変更について（千葉市決定）

計画図



186 宮野木町第9生産緑地地区

N
↑
1:2,500


凡例

- 生産緑地地区
- 廃止する区域

生産緑地地区名	186 宮野木町第9生産緑地地区	廃止面積	約0.13ha
廃止理由	主たる従事者の死亡のため、生産緑地法第14条の規定により当該生産緑地地区の一部において行為の制限が解除され、生産緑地としての指定要件を満たさなくなったことによる廃止。		

千葉都市計画生産緑地地区の変更について（千葉市決定）

計画図

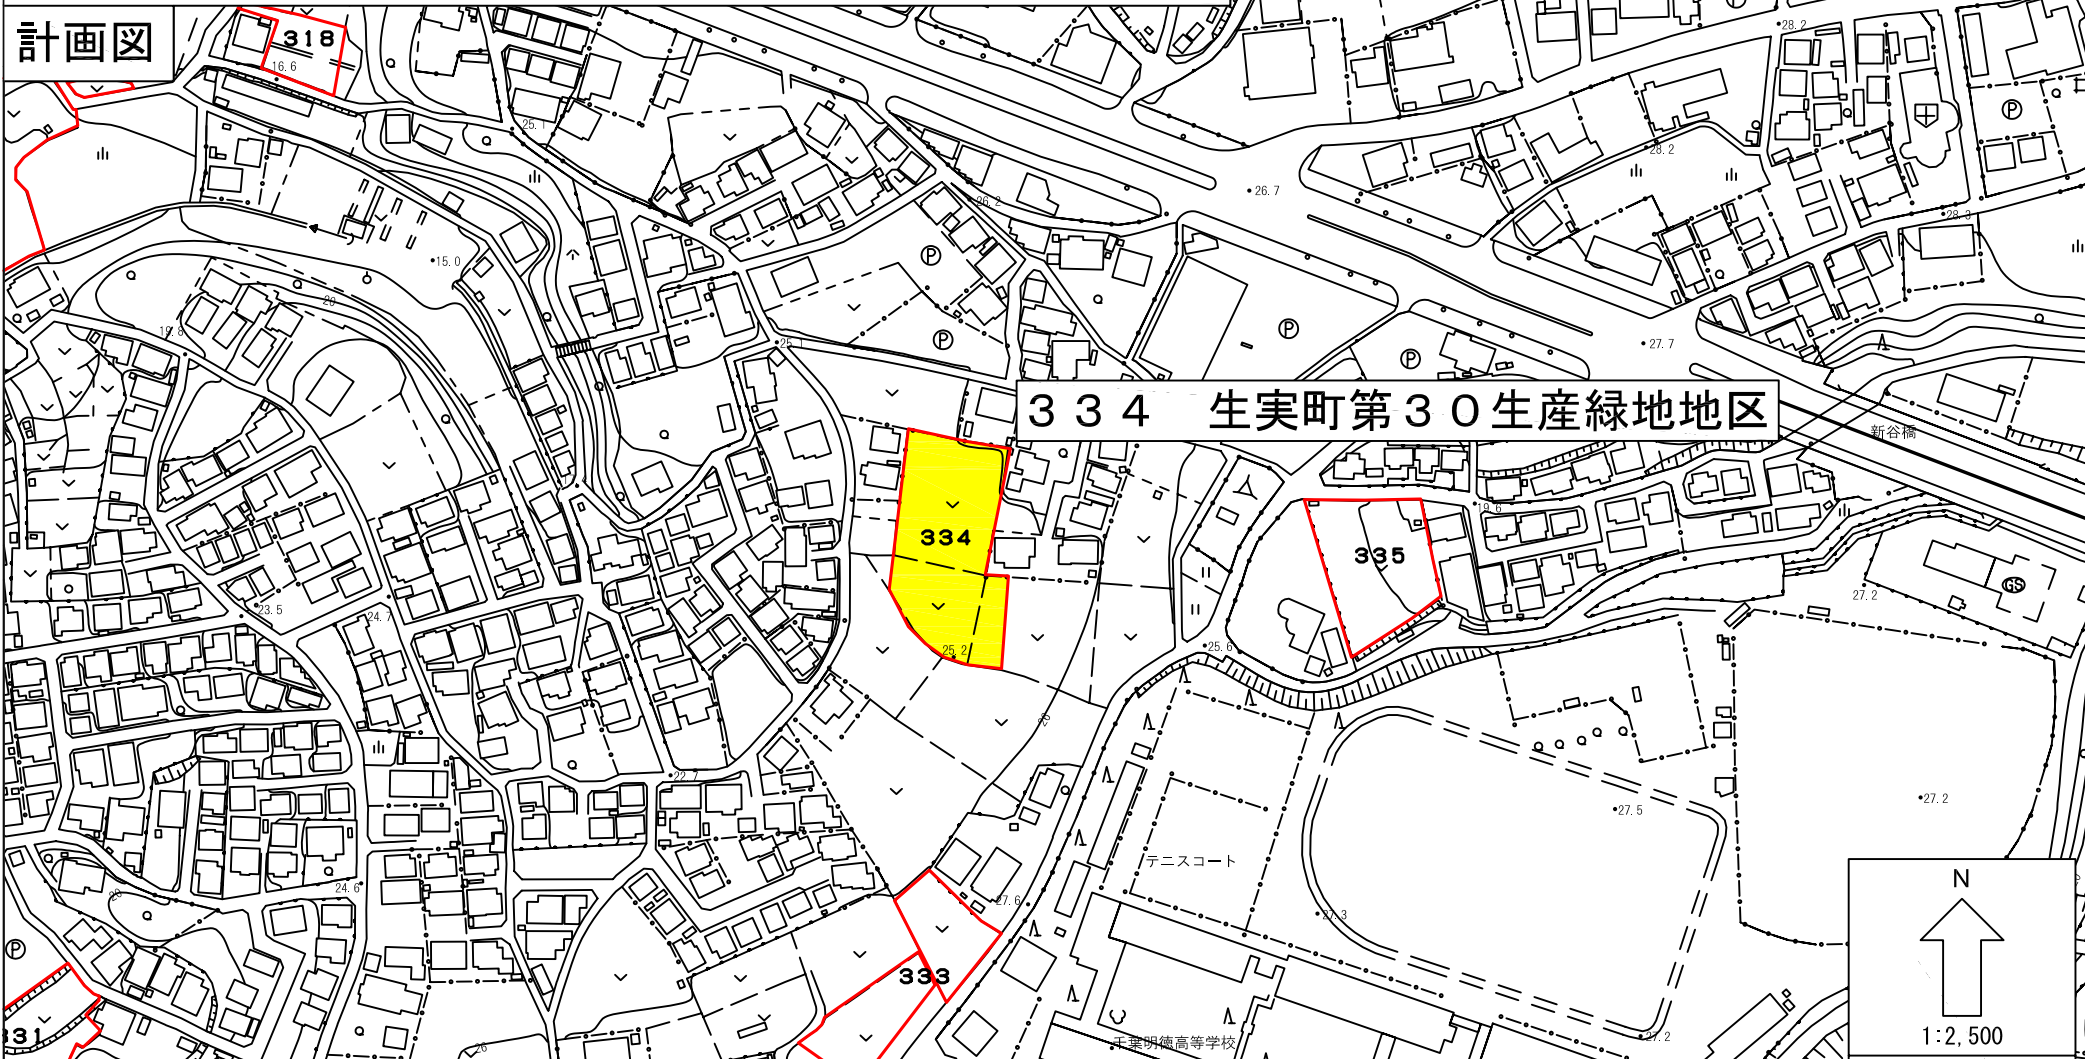


生産緑地地区名	334 生実町第30生産緑地地区	廃止面積	約0.22ha
廃止理由	主たる従事者の故障のため、生産緑地法第14条の規定により当該生産緑地地区の全部において行為の制限が解除され、生産緑地としての指定要件を満たさなくなったことによる廃止。		

N
↑
1:2,500
凡例
 生産緑地地区
 廃止する区域

千葉都市計画生産緑地地区の変更について（千葉市決定）

計画図

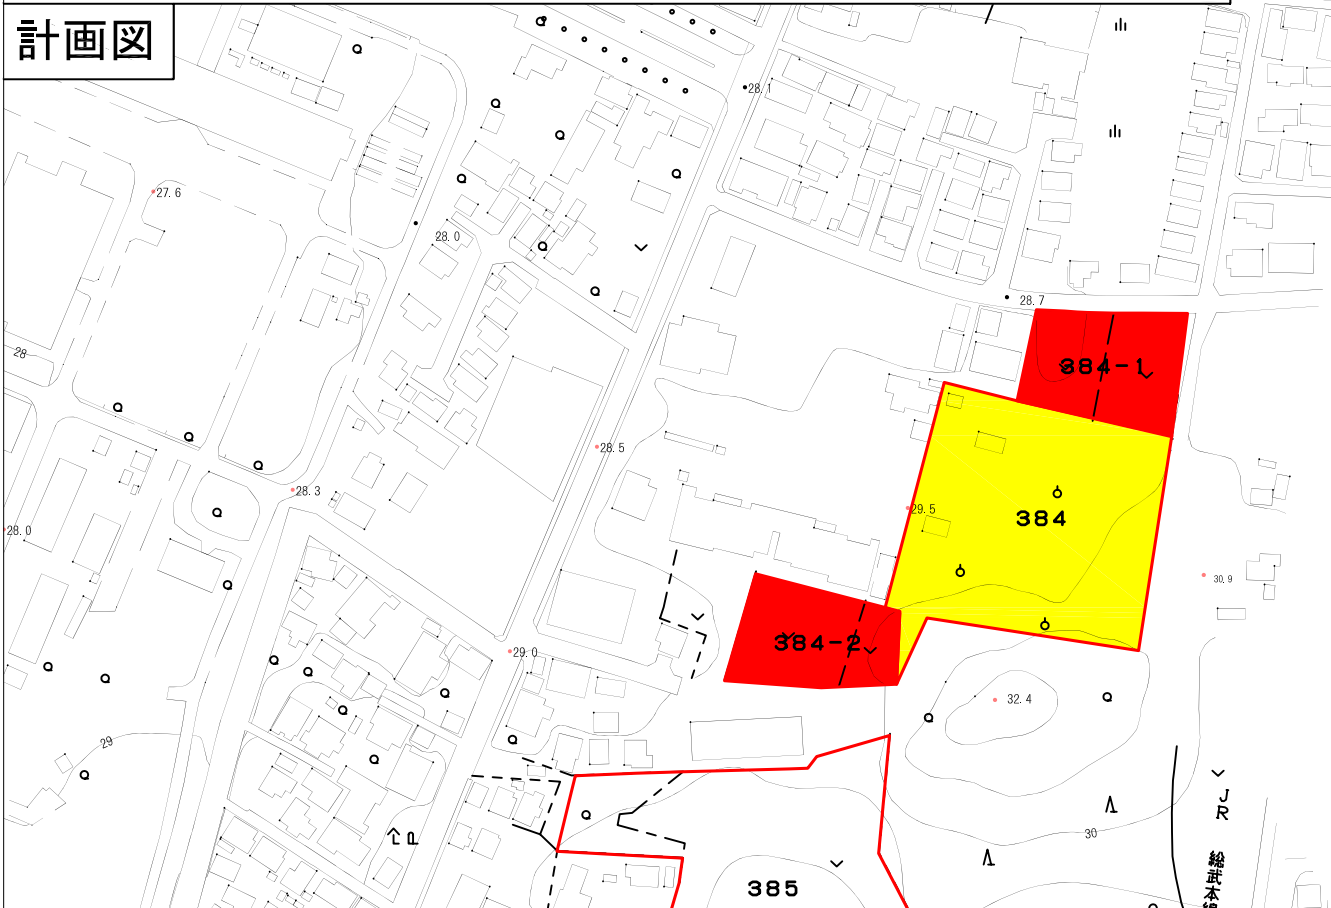

変更後
384-1
若松町第1生産緑地地区(その1)

変更前
384 若松町第1生産緑地地区

追加
384-2
若松町第1生産緑地地区(その2)

生産緑地地区名	384 若松町第1生産緑地地区	廃止面積	約0.66ha
変更理由	主たる従事者の死亡及び故障のため、生産緑地法第14条の規定により当該生産緑地地区の一部において行為の制限が解除され、生産緑地としての指定要件を満たさなくなったことによる。		
生産緑地地区名	384-1、2 若松町第1生産緑地地区(その1、2)	変更面積	約0.19ha、0.22ha
変更理由	元番号384若松町第1生産緑地地区の一部廃止に伴い、残りの区域を2の生産緑地地区として変更する。		

N
↑
1:2,500

凡例

- 生産緑地地区
- 変更する区域
- 廃止する区域

千葉都市計画生産緑地地区の変更について（千葉市決定）

計画図



401 小倉町第2生産緑地地区

生産緑地地区名	401 小倉町第2生産緑地地区	廃止面積	約0.31ha
廃止理由	主たる従事者の死亡のため、生産緑地法第14条の規定により当該生産緑地地区の全部において行為の制限が解除され、生産緑地としての指定要件を満たさなくなったことによる廃止。		

N
↑
1:2,500

凡例

- 生産緑地地区
- 廃止する区域

千葉都市計画生産緑地地区の変更について（千葉市決定）

計画図



417 桜木町第5生産緑地地区

生産緑地地区名	417 桜木町第5生産緑地地区	変更面積	約0.13ha
変更理由	現地測量の結果、生産緑地地区の区域が明確になったことから、現況を踏まえ、土地所有者の申出により区域の変更を行う。		
生産緑地地区名	417 桜木町第5生産緑地地区	廃止面積	約0.40ha
廃止理由	主たる従事者の死亡のため、生産緑地法第14条の規定により当該生産緑地地区の一部において行為の制限が解除され、生産緑地としての指定要件を満たさなくなったことによる廃止。		


N
↑
1:2,500
凡例
 生産緑地地区
 廃止する区域
 追加する区域

千葉都市計画生産緑地地区の変更について（千葉市決定）

計画図



421 桜木町第9生産緑地地区

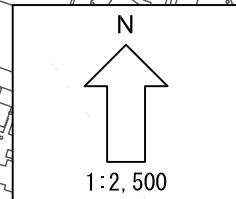

- 凡 例
- 生産緑地地区
 - 廃止する区域

生産緑地地区名	421 桜木町第9生産緑地地区	廃止面積	約0.05ha
廃止理由	主たる従事者の故障のため、生産緑地法第14条の規定により当該生産緑地地区の全部において行為の制限が解除され、生産緑地としての指定要件を満たさなくなったことによる廃止。		

千葉都市計画生産緑地地区の変更について（千葉市決定）

計画図




4 2 3 貝塚町第2生産緑地地区

生産緑地地区名	4 2 3 貝塚町第2生産緑地地区	廃止面積	約0.34ha
廃止理由	主たる従事者の故障のため、生産緑地法第14条の規定により当該生産緑地地区の全部において行為の制限が解除され、生産緑地としての指定要件を満たさなくなったことによる廃止。		

N
↑
1:2,500
凡例
 生産緑地地区
 廃止する区域

千葉都市計画生産緑地地区の変更について（千葉市決定）

計画図

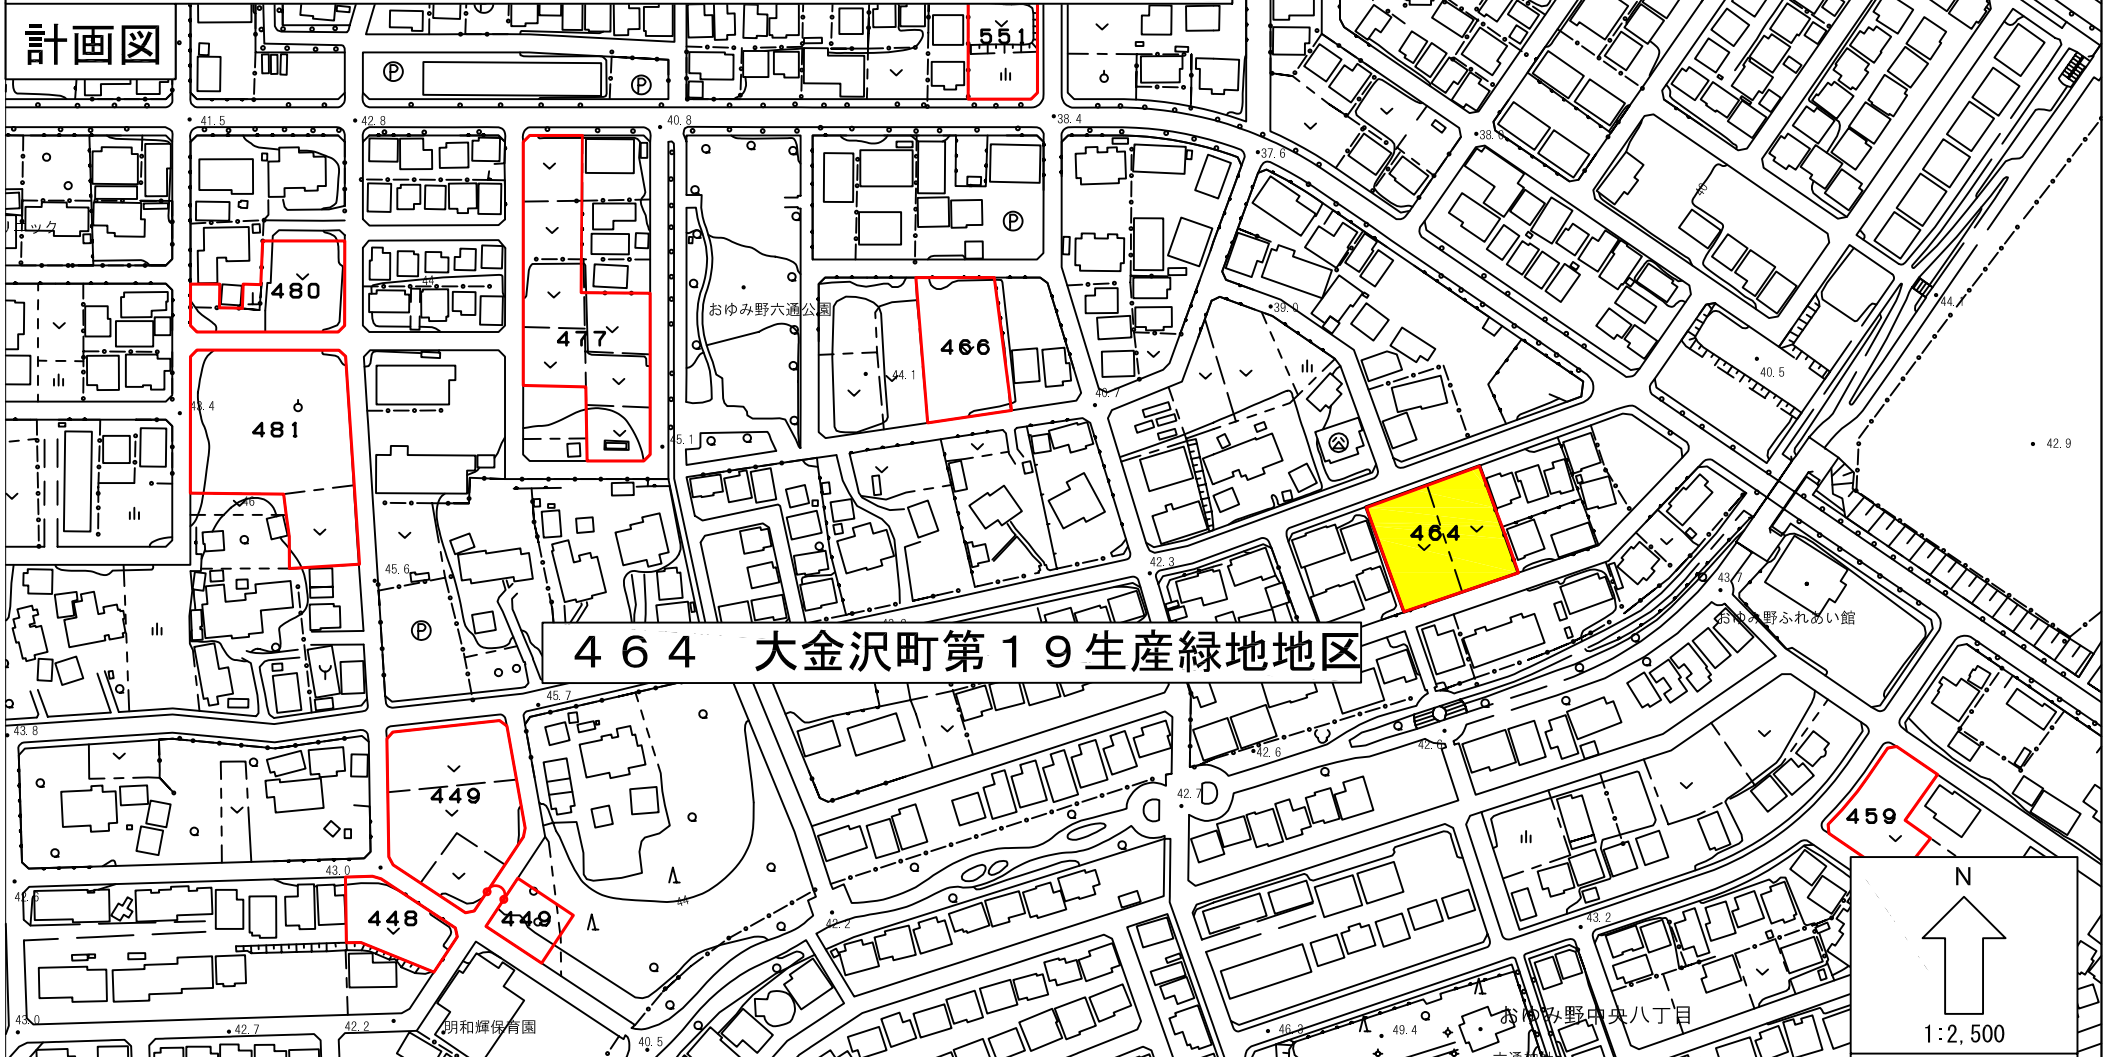

464 大金沢町第19生産緑地地区

生産緑地地区名	464 大金沢町第19生産緑地地区	廃止面積	約0.15ha
廃止理由	主たる従事者の故障のため、生産緑地法第14条の規定により当該生産緑地地区の全部において行為の制限が解除され、生産緑地としての指定要件を満たさなくなったことによる廃止。		

N
↑
1:2,500
凡例
 生産緑地地区
 廃止する区域

千葉都市計画生産緑地地区の変更について（千葉市決定）

計画図



生産緑地地区名	503 誉田町一丁目第16生産緑地地区	廃止面積	約0.08ha
廃止理由	主たる従事者の故障のため、生産緑地法第14条の規定により当該生産緑地地区の一部において行為の制限が解除され、生産緑地としての指定要件を満たさなくなったことによる廃止。		

千葉都市計画生産緑地地区の変更について（千葉市決定）

計画図



560 小食土町第5生産緑地地区


生産緑地地区名	560 小食土町第5生産緑地地区	廃止面積	約0.11ha
---------	------------------	------	---------

廃止理由	主たる従事者の死亡のため、生産緑地法第14条の規定により当該生産緑地地区の全部において行為の制限が解除され、生産緑地としての指定要件を満たさなくなったことによる廃止。
------	---

N
↑
1:2,500
凡例
 生産緑地地区
 廃止する区域

千葉都市計画生産緑地地区の変更について（千葉市決定）

計画図

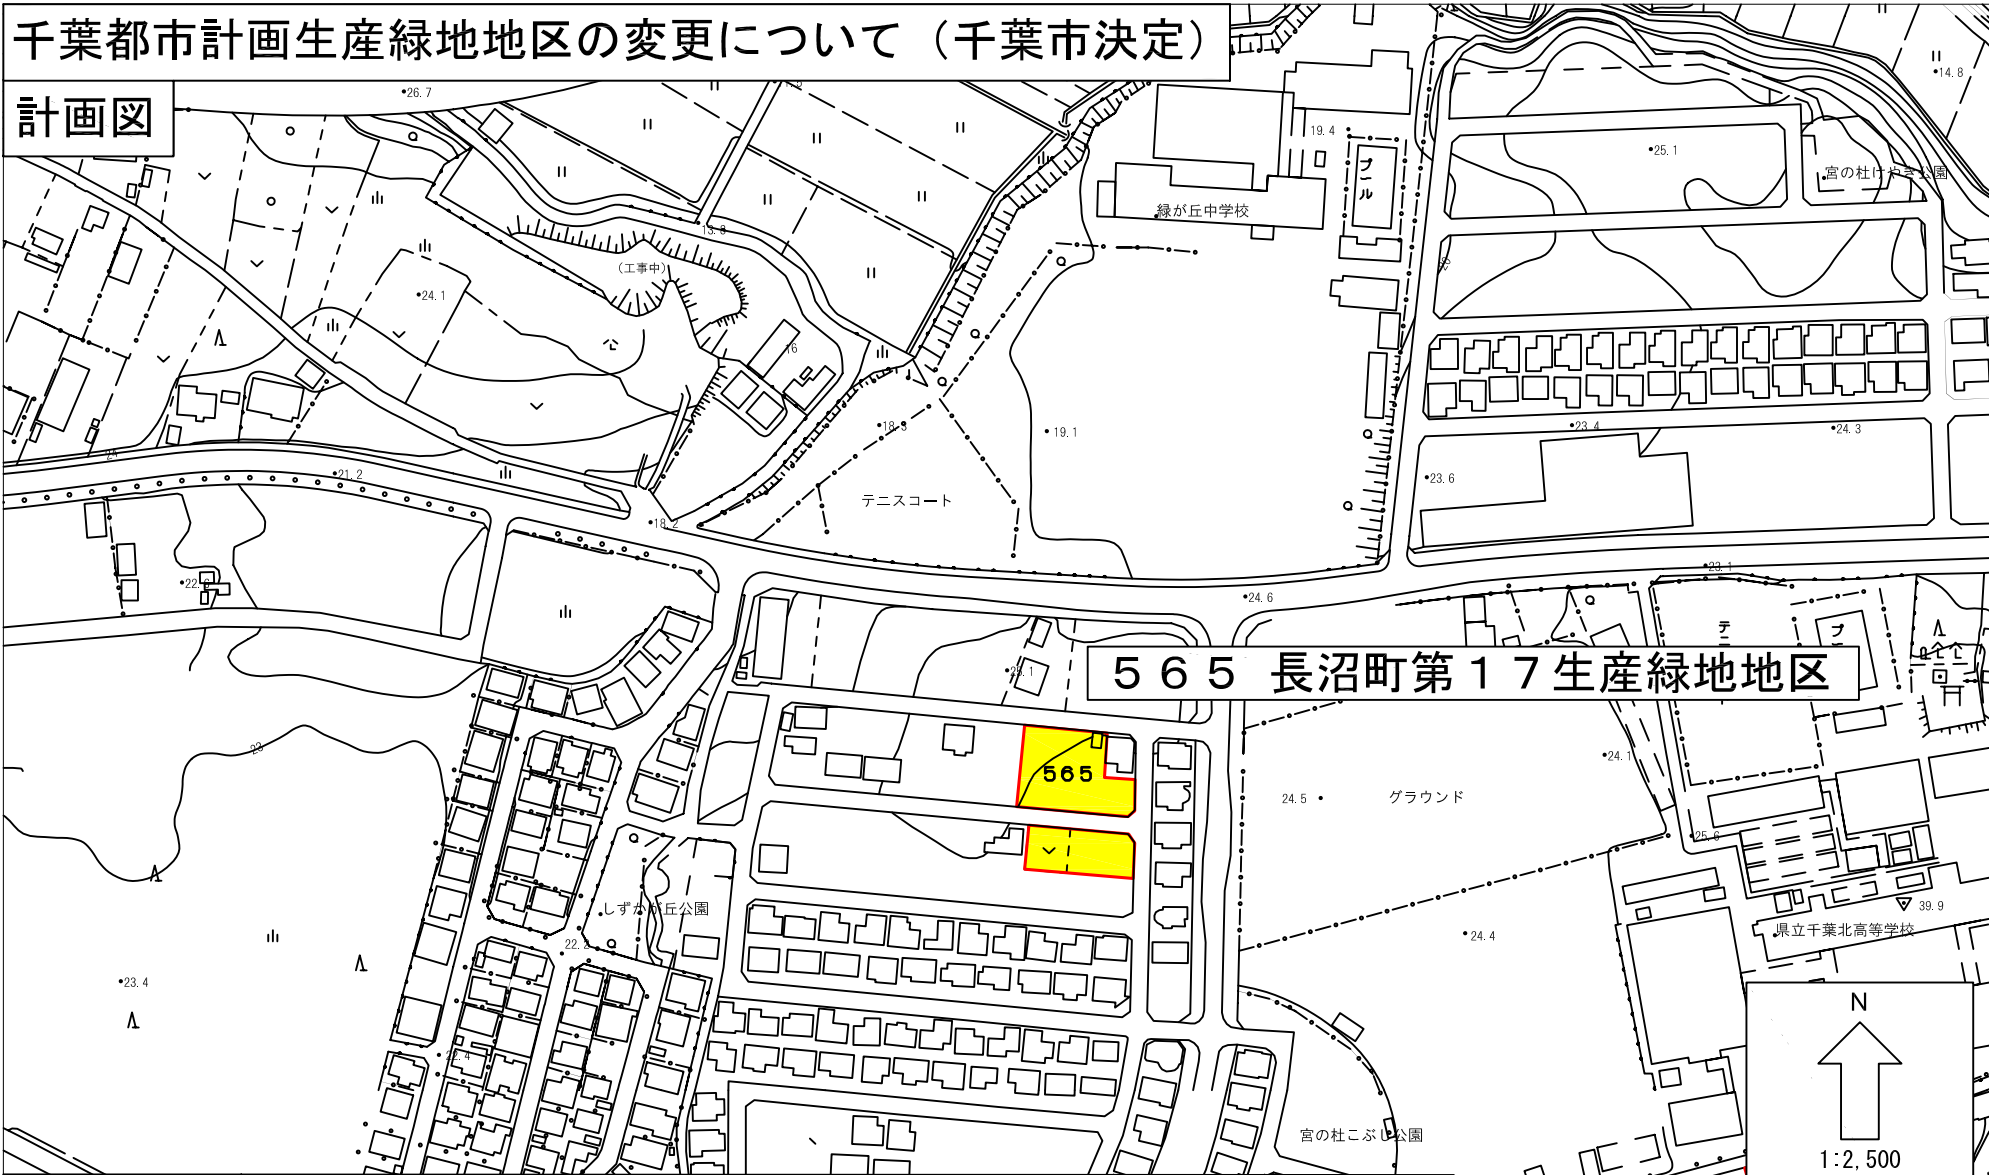

565 長沼町第17生産緑地地区

生産緑地地区名	565 長沼町第17生産緑地地区	廃止面積	約0.14ha
廃止理由	主たる従事者の死亡のため、生産緑地法第14条の規定により当該生産緑地地区の全部において行為の制限が解除され、生産緑地としての指定要件を満たさなくなったことによる廃止。		

N
↑
1:2,500
凡例

- 生産緑地地区
- 廃止する区域