

千葉都市計画墓園の変更（千葉市決定）

都市計画墓園中1号平和公園を次のように変更する。

名 称		位 置	面 積	備 考
番 号	墓 園 名			
1	平和公園	千葉市若葉区多部田町、大宮町、佐和町及び緑区平山町の各一部の区域	約 78.3ha	石積・植栽・調整池 墓所面積 16.8ha 墓園面積に対する墓所面積の割合 21.5%

「区域は計画図表示のとおり」

理由


一墓所の最低面積（4m²以上）を定めた墓地計画標準が廃止され、小区画墓地や新形墓地の造成が可能となったことや、少子化・核家族化・非婚化などの社会情勢の変化に伴う今後の墓地需要を考慮し、整備計画の見直しを行った結果、必要となる施設や機能が変更後の区域に収まる見通しとなったことから、区域を一部変更し縮小する。

新旧対照表

番号	名称	変更後		変更前		備考
		位置	面積	位置	面積	
1	平和公園	千葉市若葉区多部田町、大宮町、佐和町、及び緑区平山町の各一部の区域	約 78.3ha	千葉市若葉区多部田町、大宮町、佐和町、及び緑区平山町の各一部の区域	約 95.4ha	区域及び面積の変更

千葉都市計画墓園の変更について（千葉市決定）

位置図

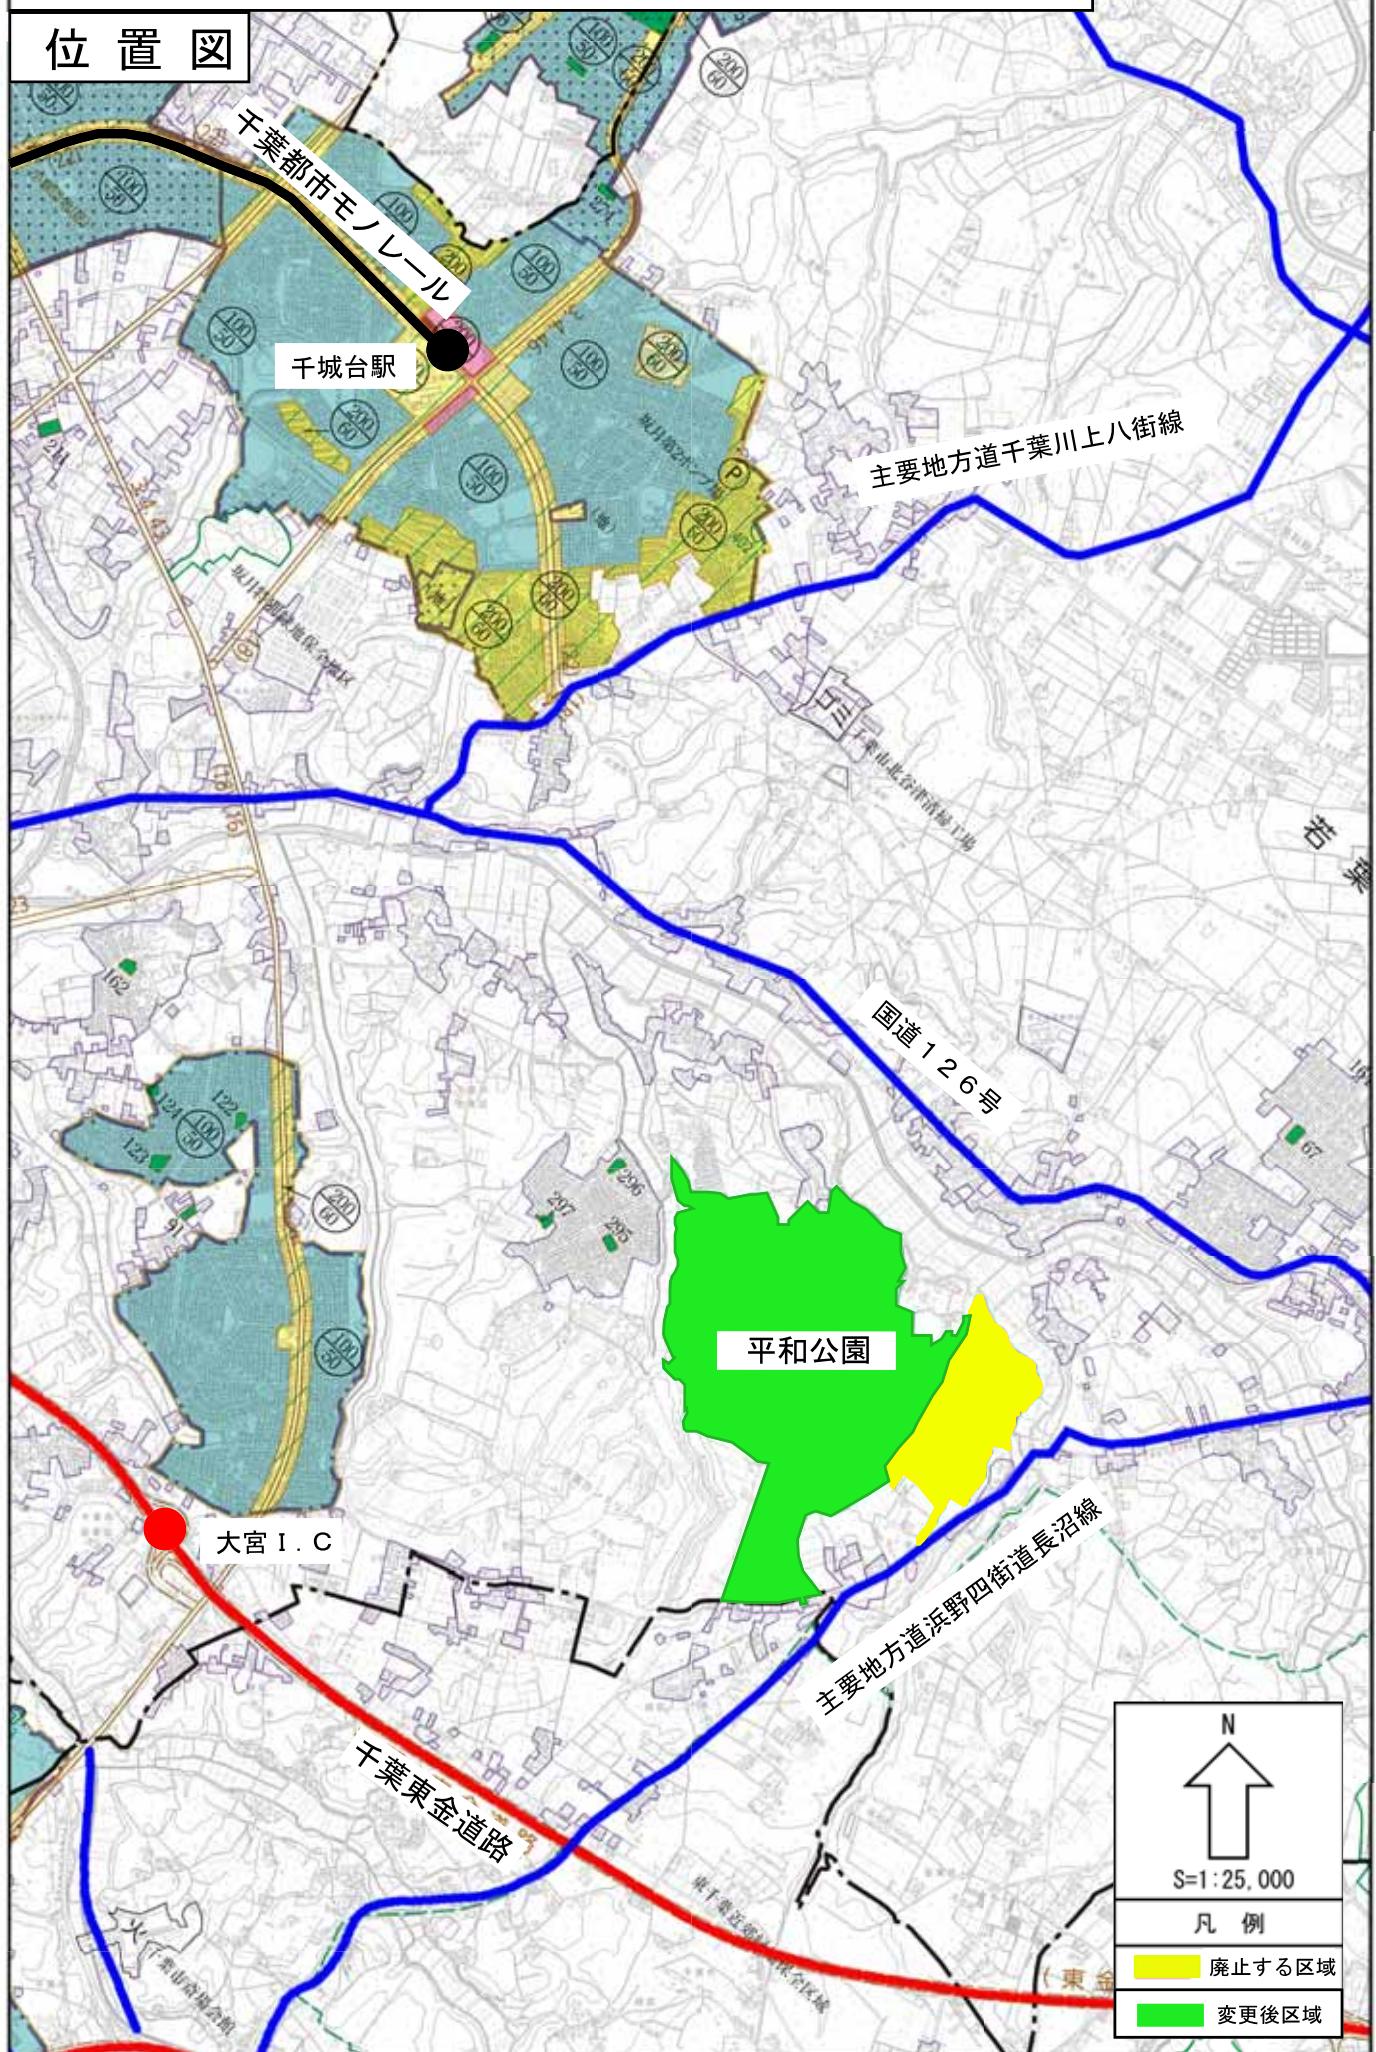

千葉都市計画墓園の変更について（千葉市決定）

計画図

