資料2

議題（２）若葉区泉地域コミュニティバス（おまごバス）のルート変更について

＜路線図＞

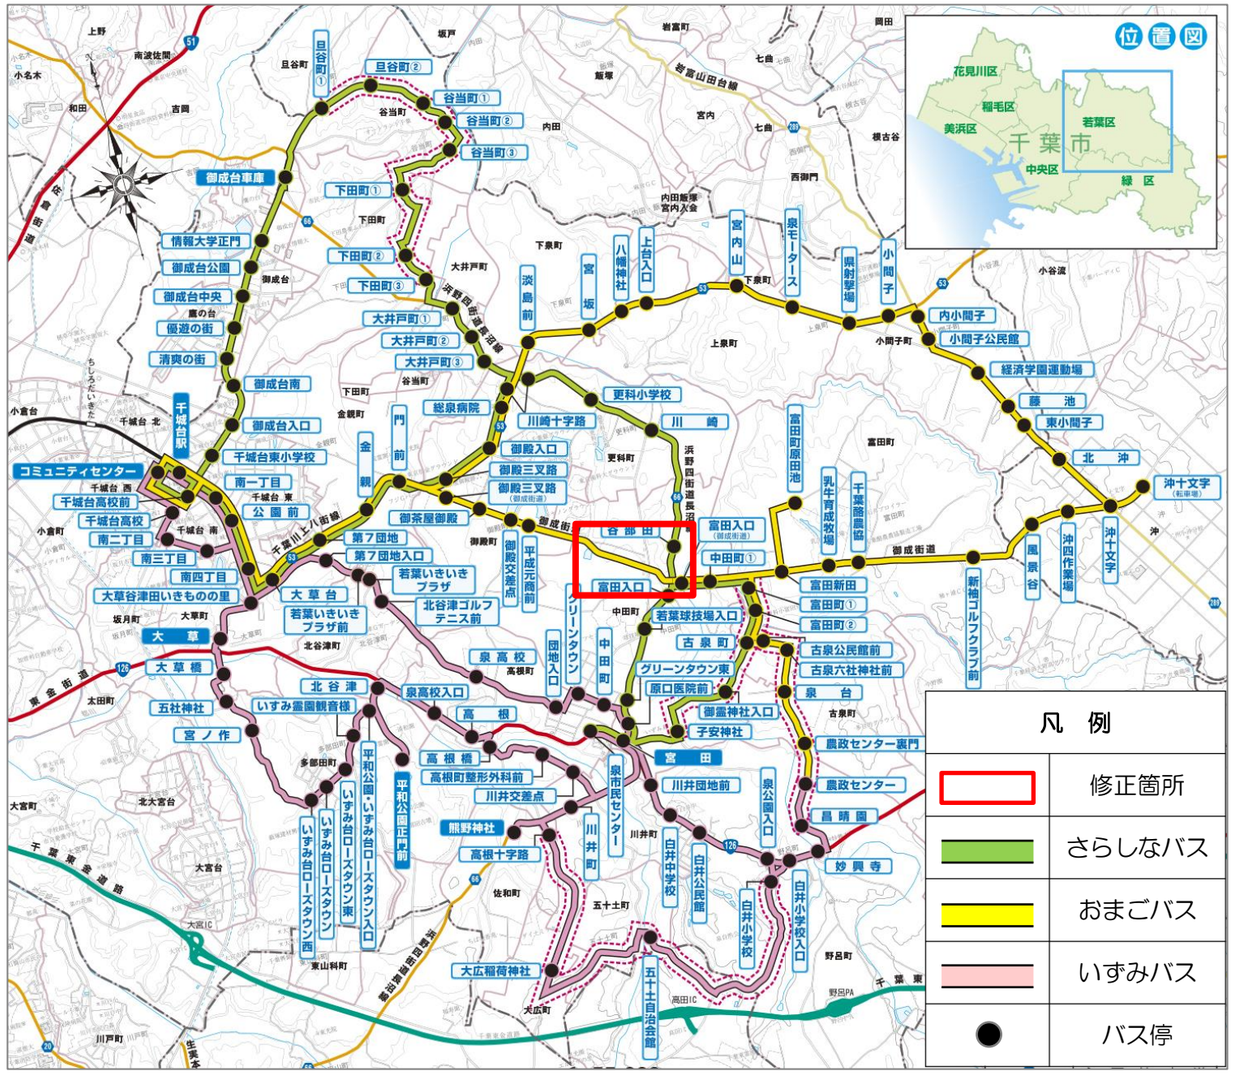

御殿町３号線道路改良工事に伴い、「おまごバス」の運行ルートを下図のとおり変更する。

≪変更前≫

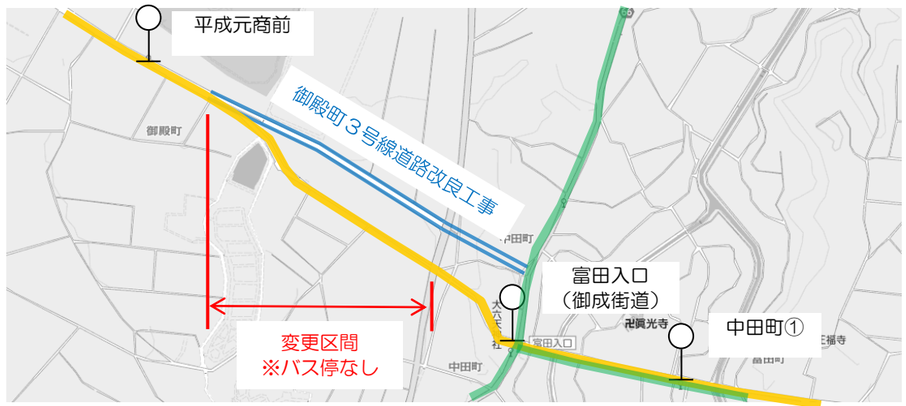
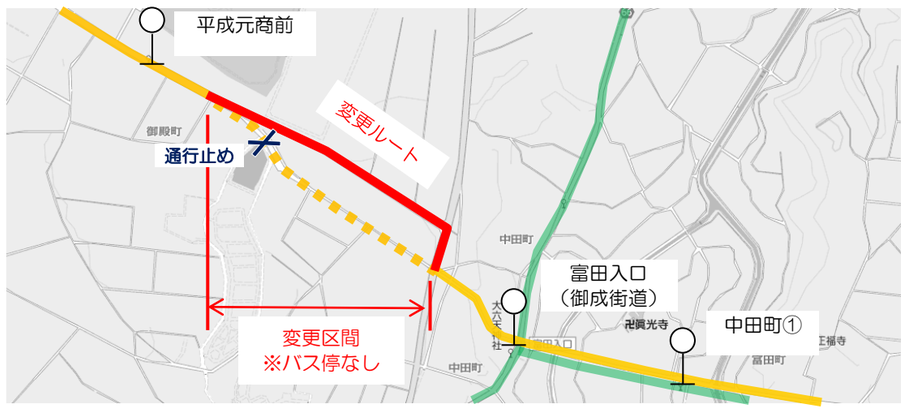
≪変更後≫