
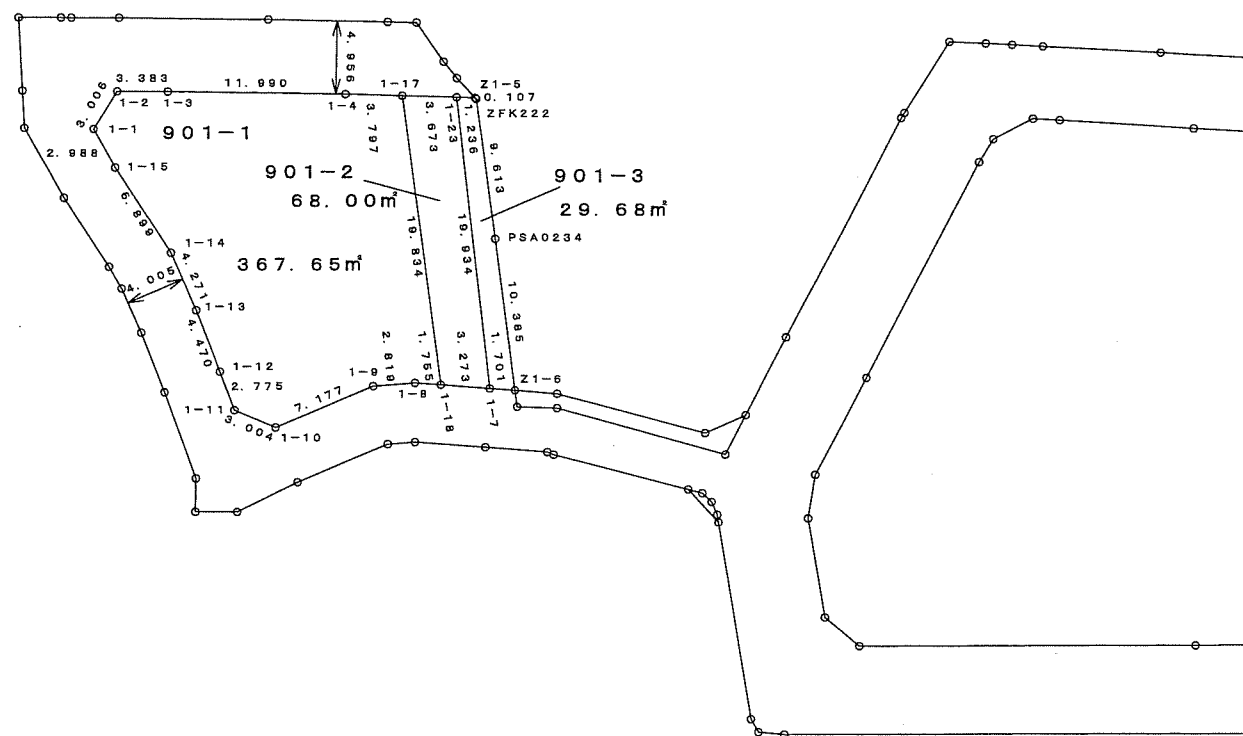


千葉市緑区古市場地区土地区画整理事業

画地確定図

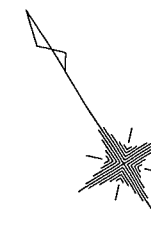


街区番号	1
縮尺	1/500

千葉市緑区古市場地区土地区画整理組合

この位置図は、当該土地区画整理組合が土地区画整理法第 103 条の規定に基づく換地処分時 (H23.1.30) に伴い作成したものの写しです。(換地処分時に土地権利者に送付したものの写し)

千葉県緑区古市場地区土地区画整理事業
画地確定図

写

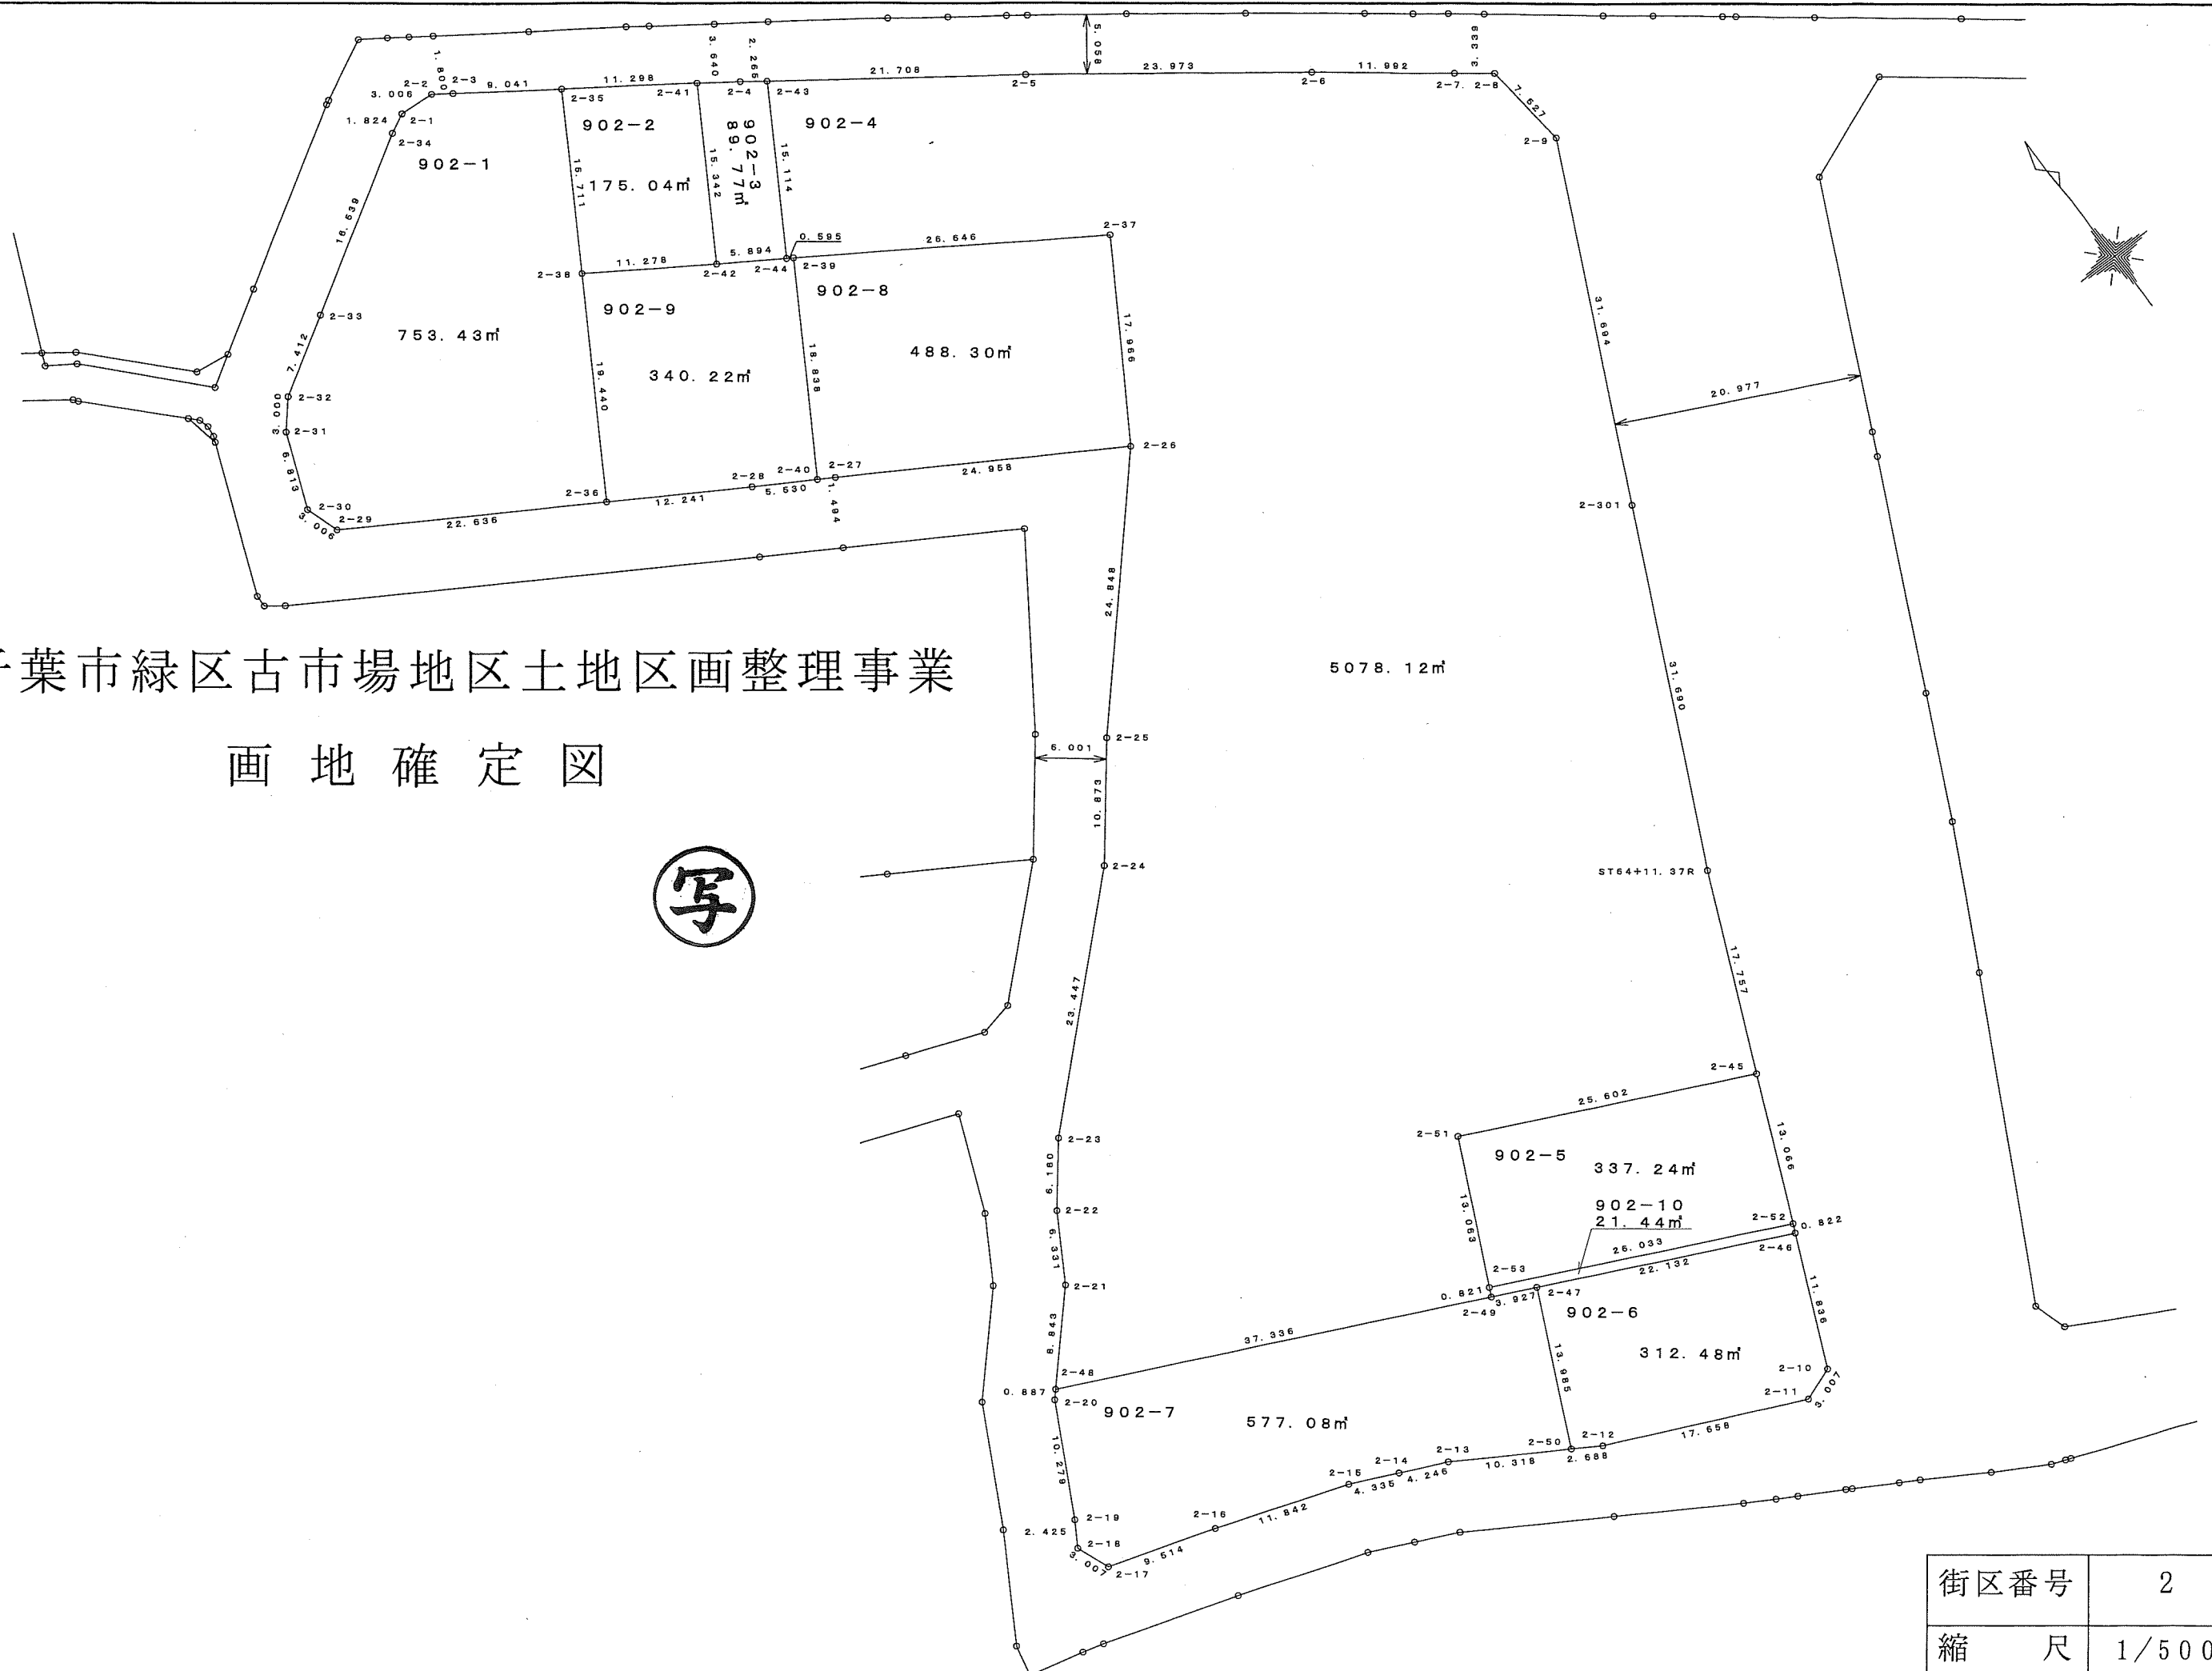


街区番号	2
縮尺	1/500

千葉県緑区古市場地区土地区画整理組合

この位置図は、当該土地区画整理組合が土地区画整理法第103条の規定に基づく換地処分時（H23.1.30）に伴い作成したものの写しです。（換地処分時に土地権利者に送付したものの写し）

千葉市緑区古市場地区土地区画整理事業

画地確定図

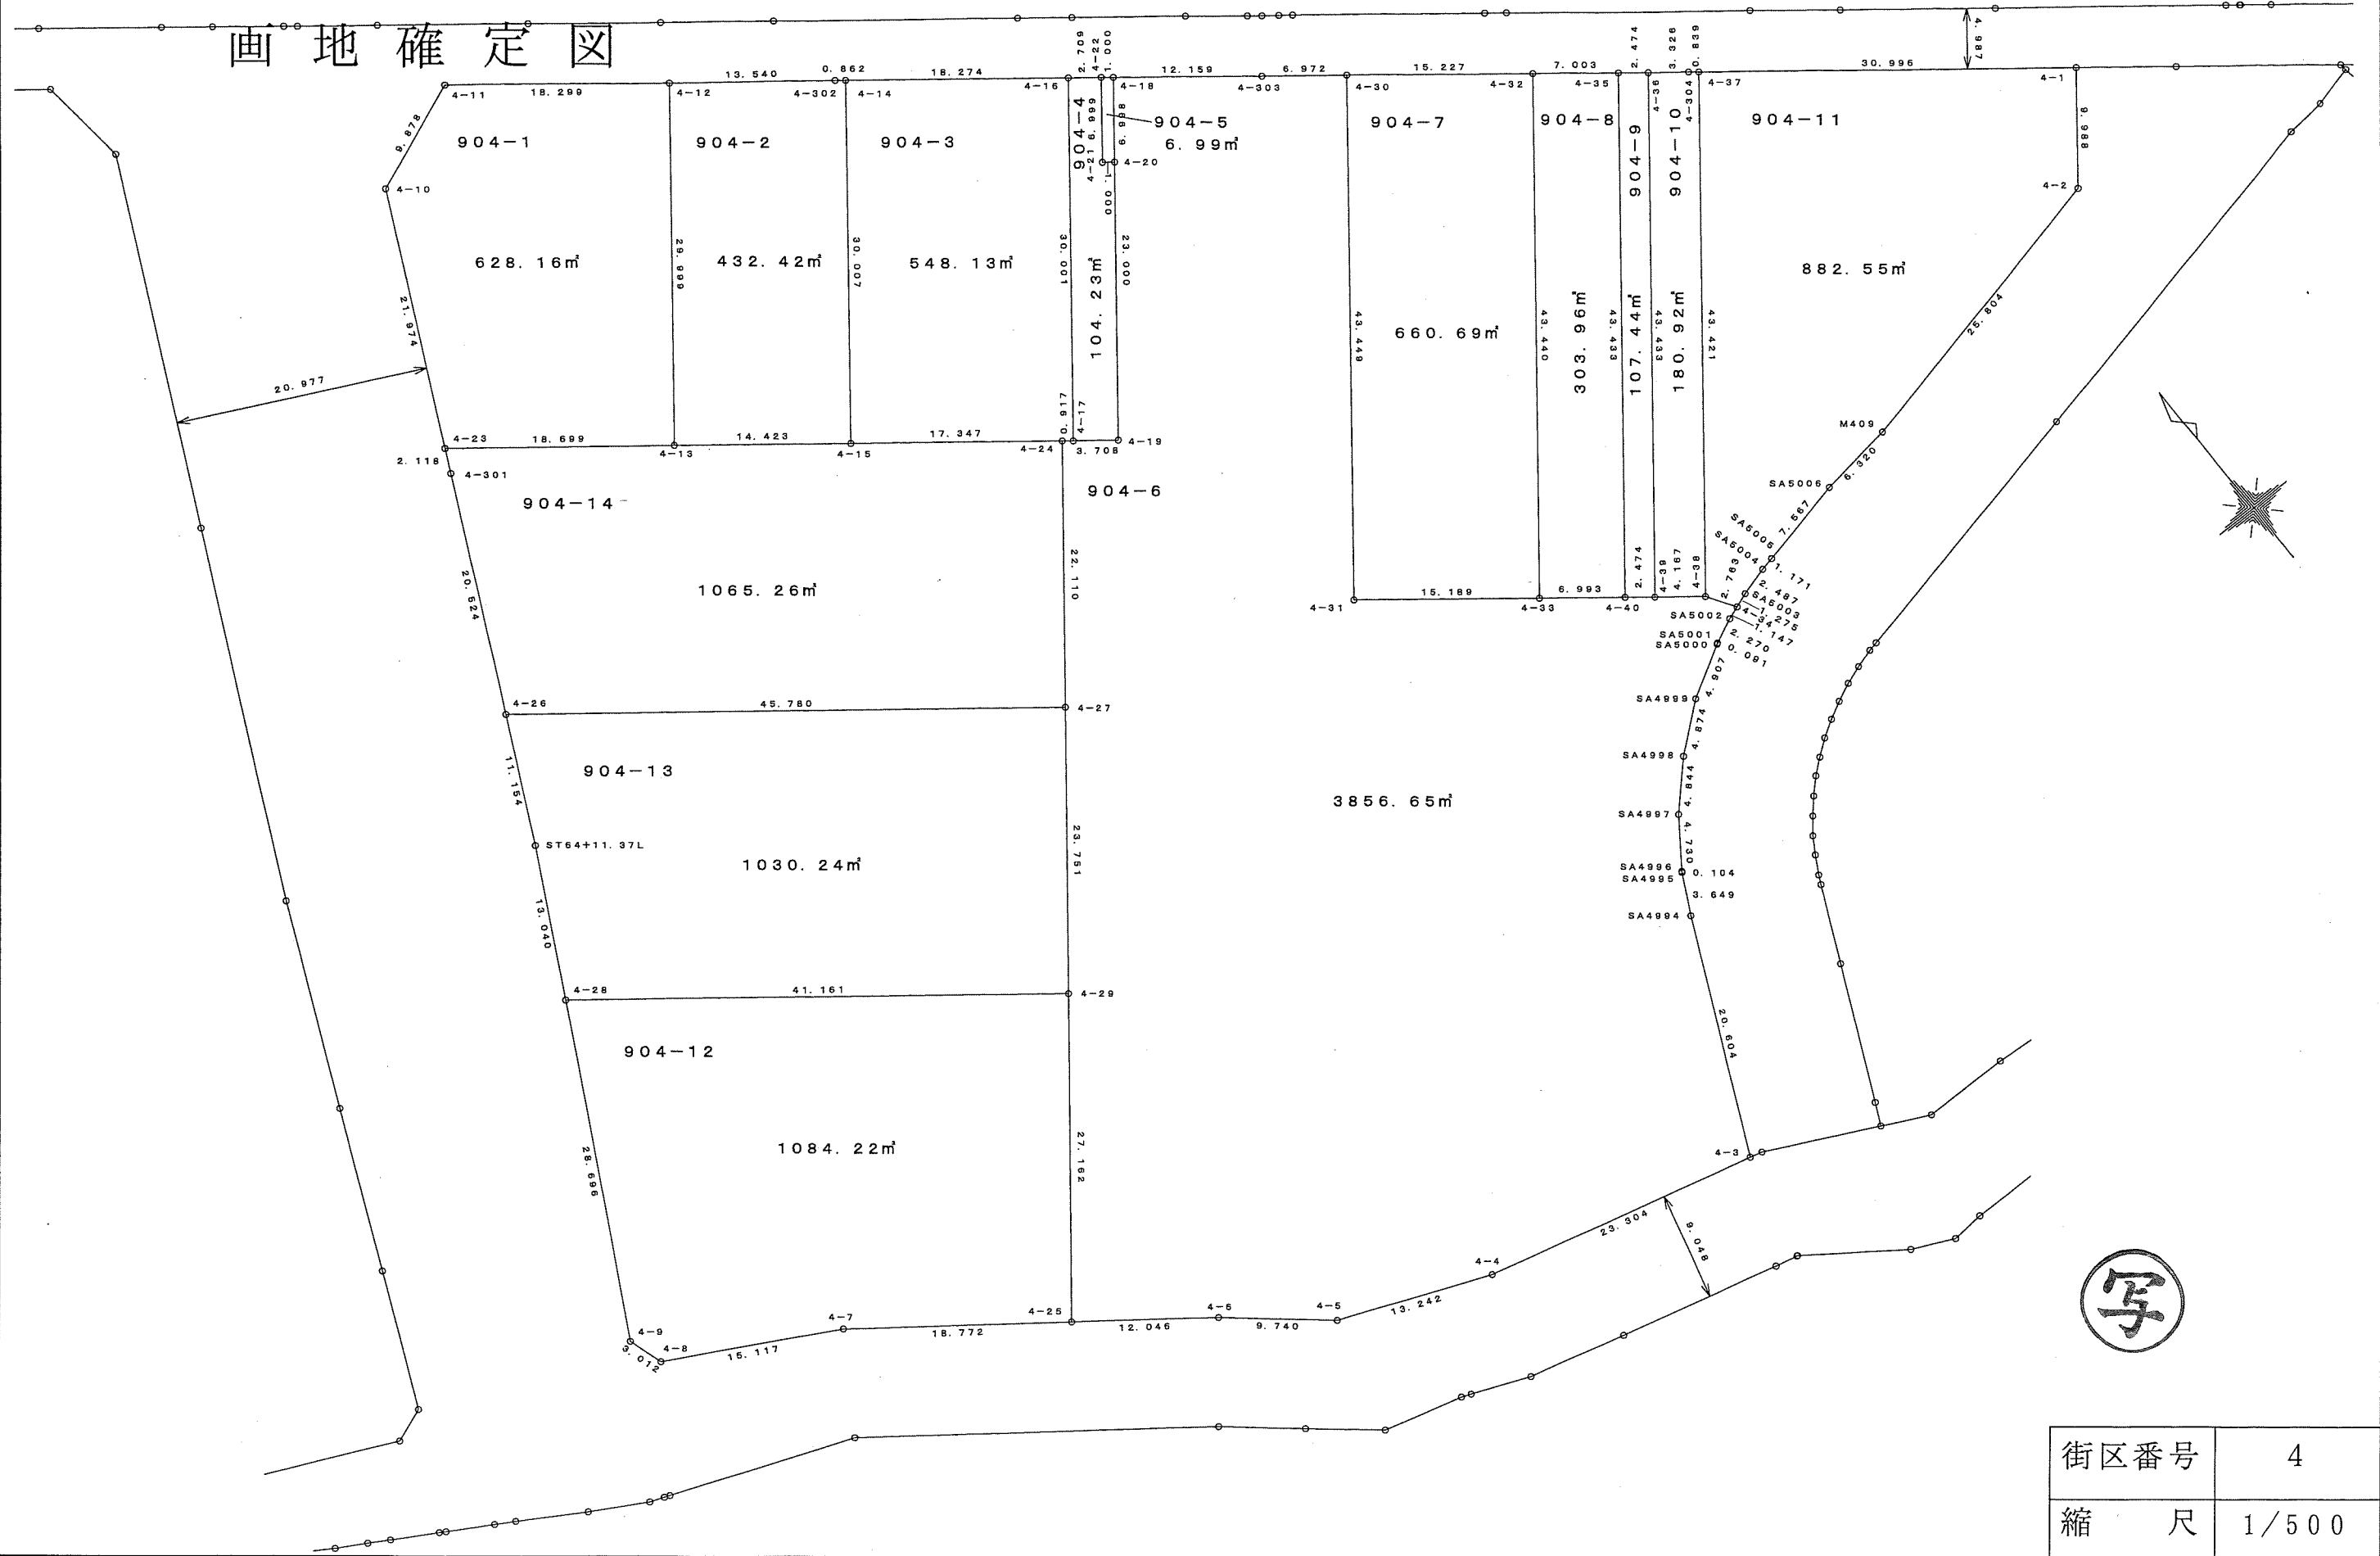


街区番号	4
縮尺	1/500

千葉市緑区古市場地区土地区画整理組合

この位置図は、当該土地区画整理組合が土地区画整理法第103条の規定に基づく換地処分時（H23.1.30）に伴い作成したものの写しです。（換地処分時に土地権利者に送付したものの写し）

千葉市緑区古市場地区土地区画整理事業

画地確定図

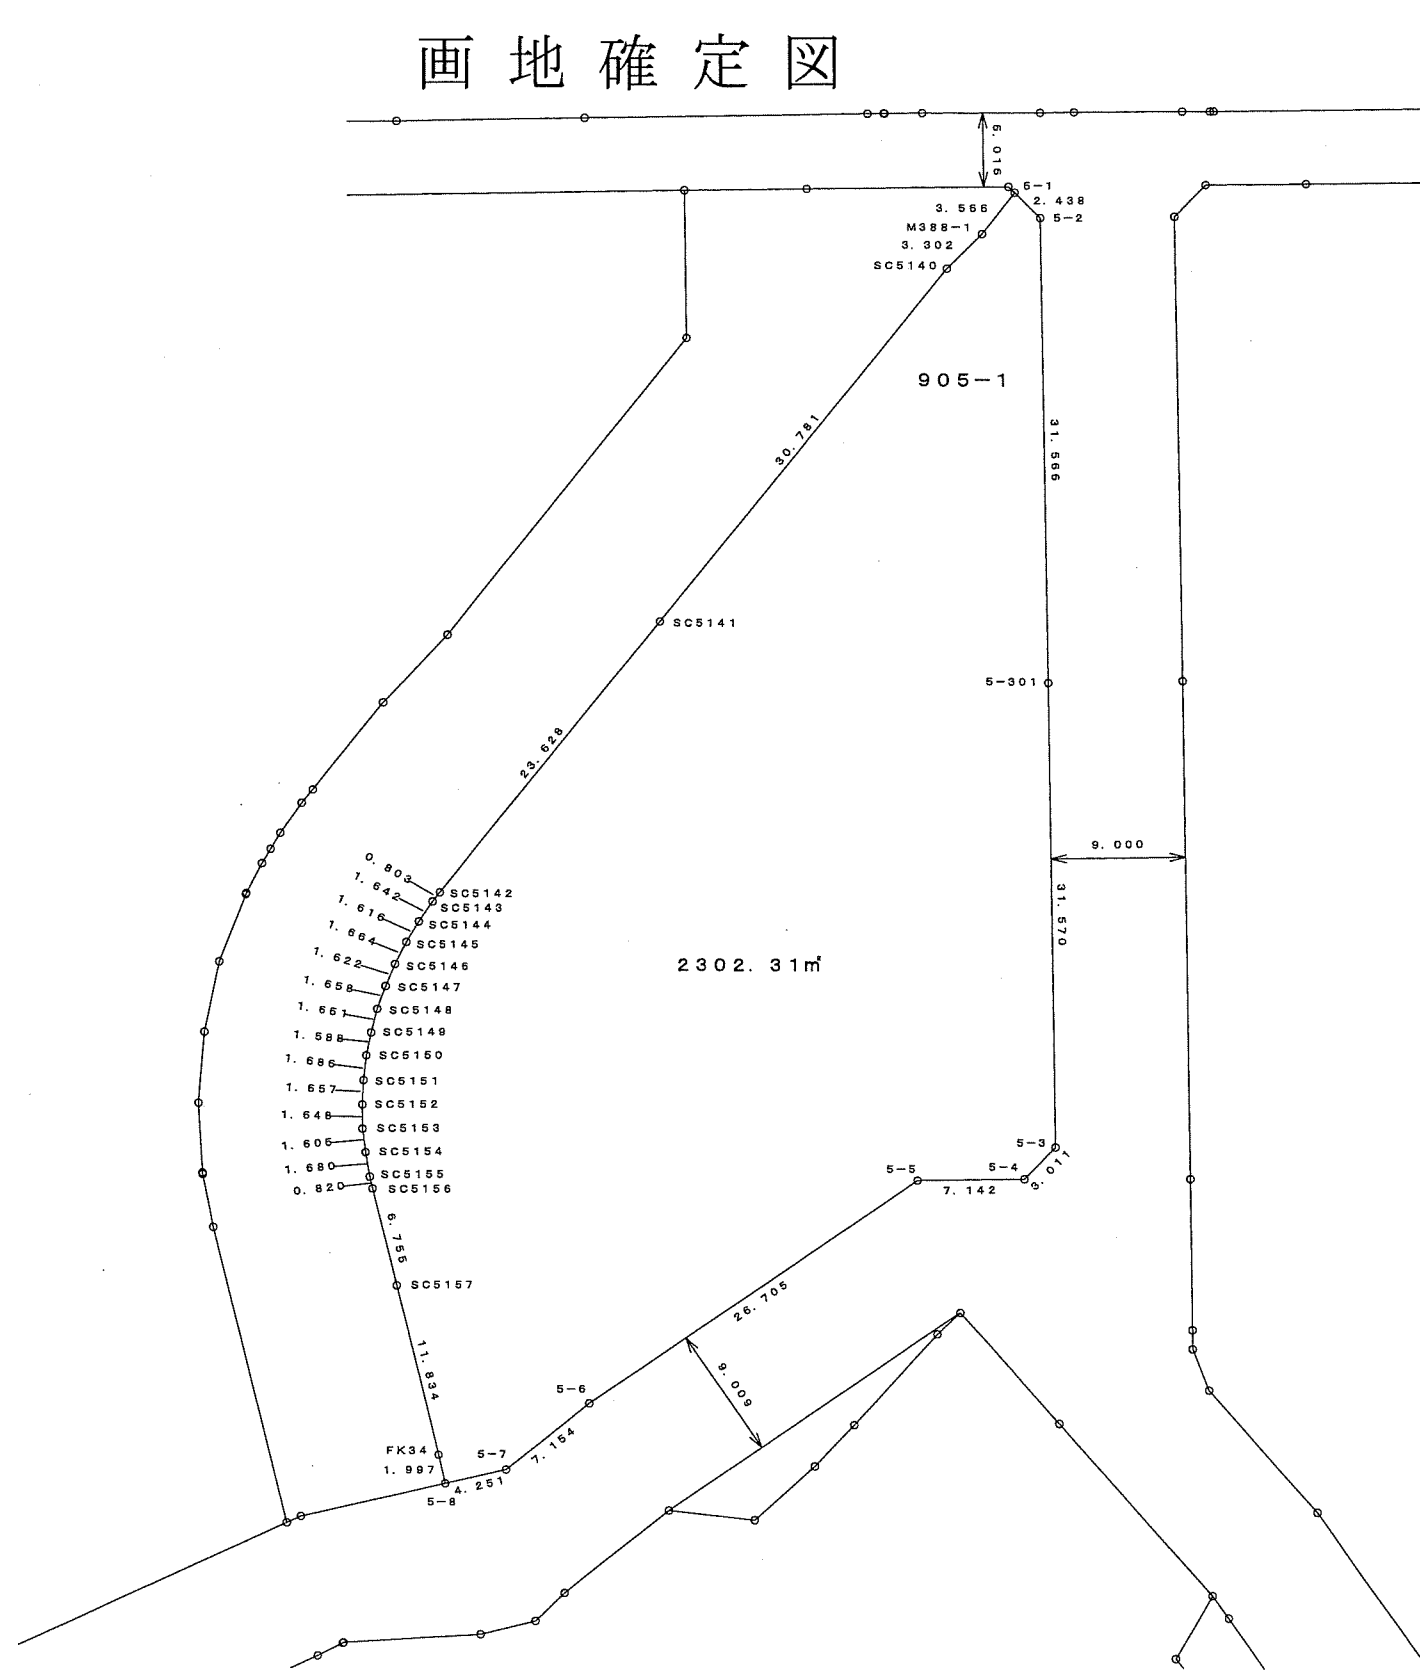

街区番号	5
縮 尺	1/500



千葉市緑区古市場地区土地区画整理組合

この位置図は、当該土地区画整理組合が土地区画整理法第 103 条の規定に基づく換地処分時（H23.1.30）に伴い作成したものの写しです。（換地処分時に土地権利者に送付したものの写し）

1	2
3	4

千葉市緑区古市場地区土地区画整理事業

画地確定図

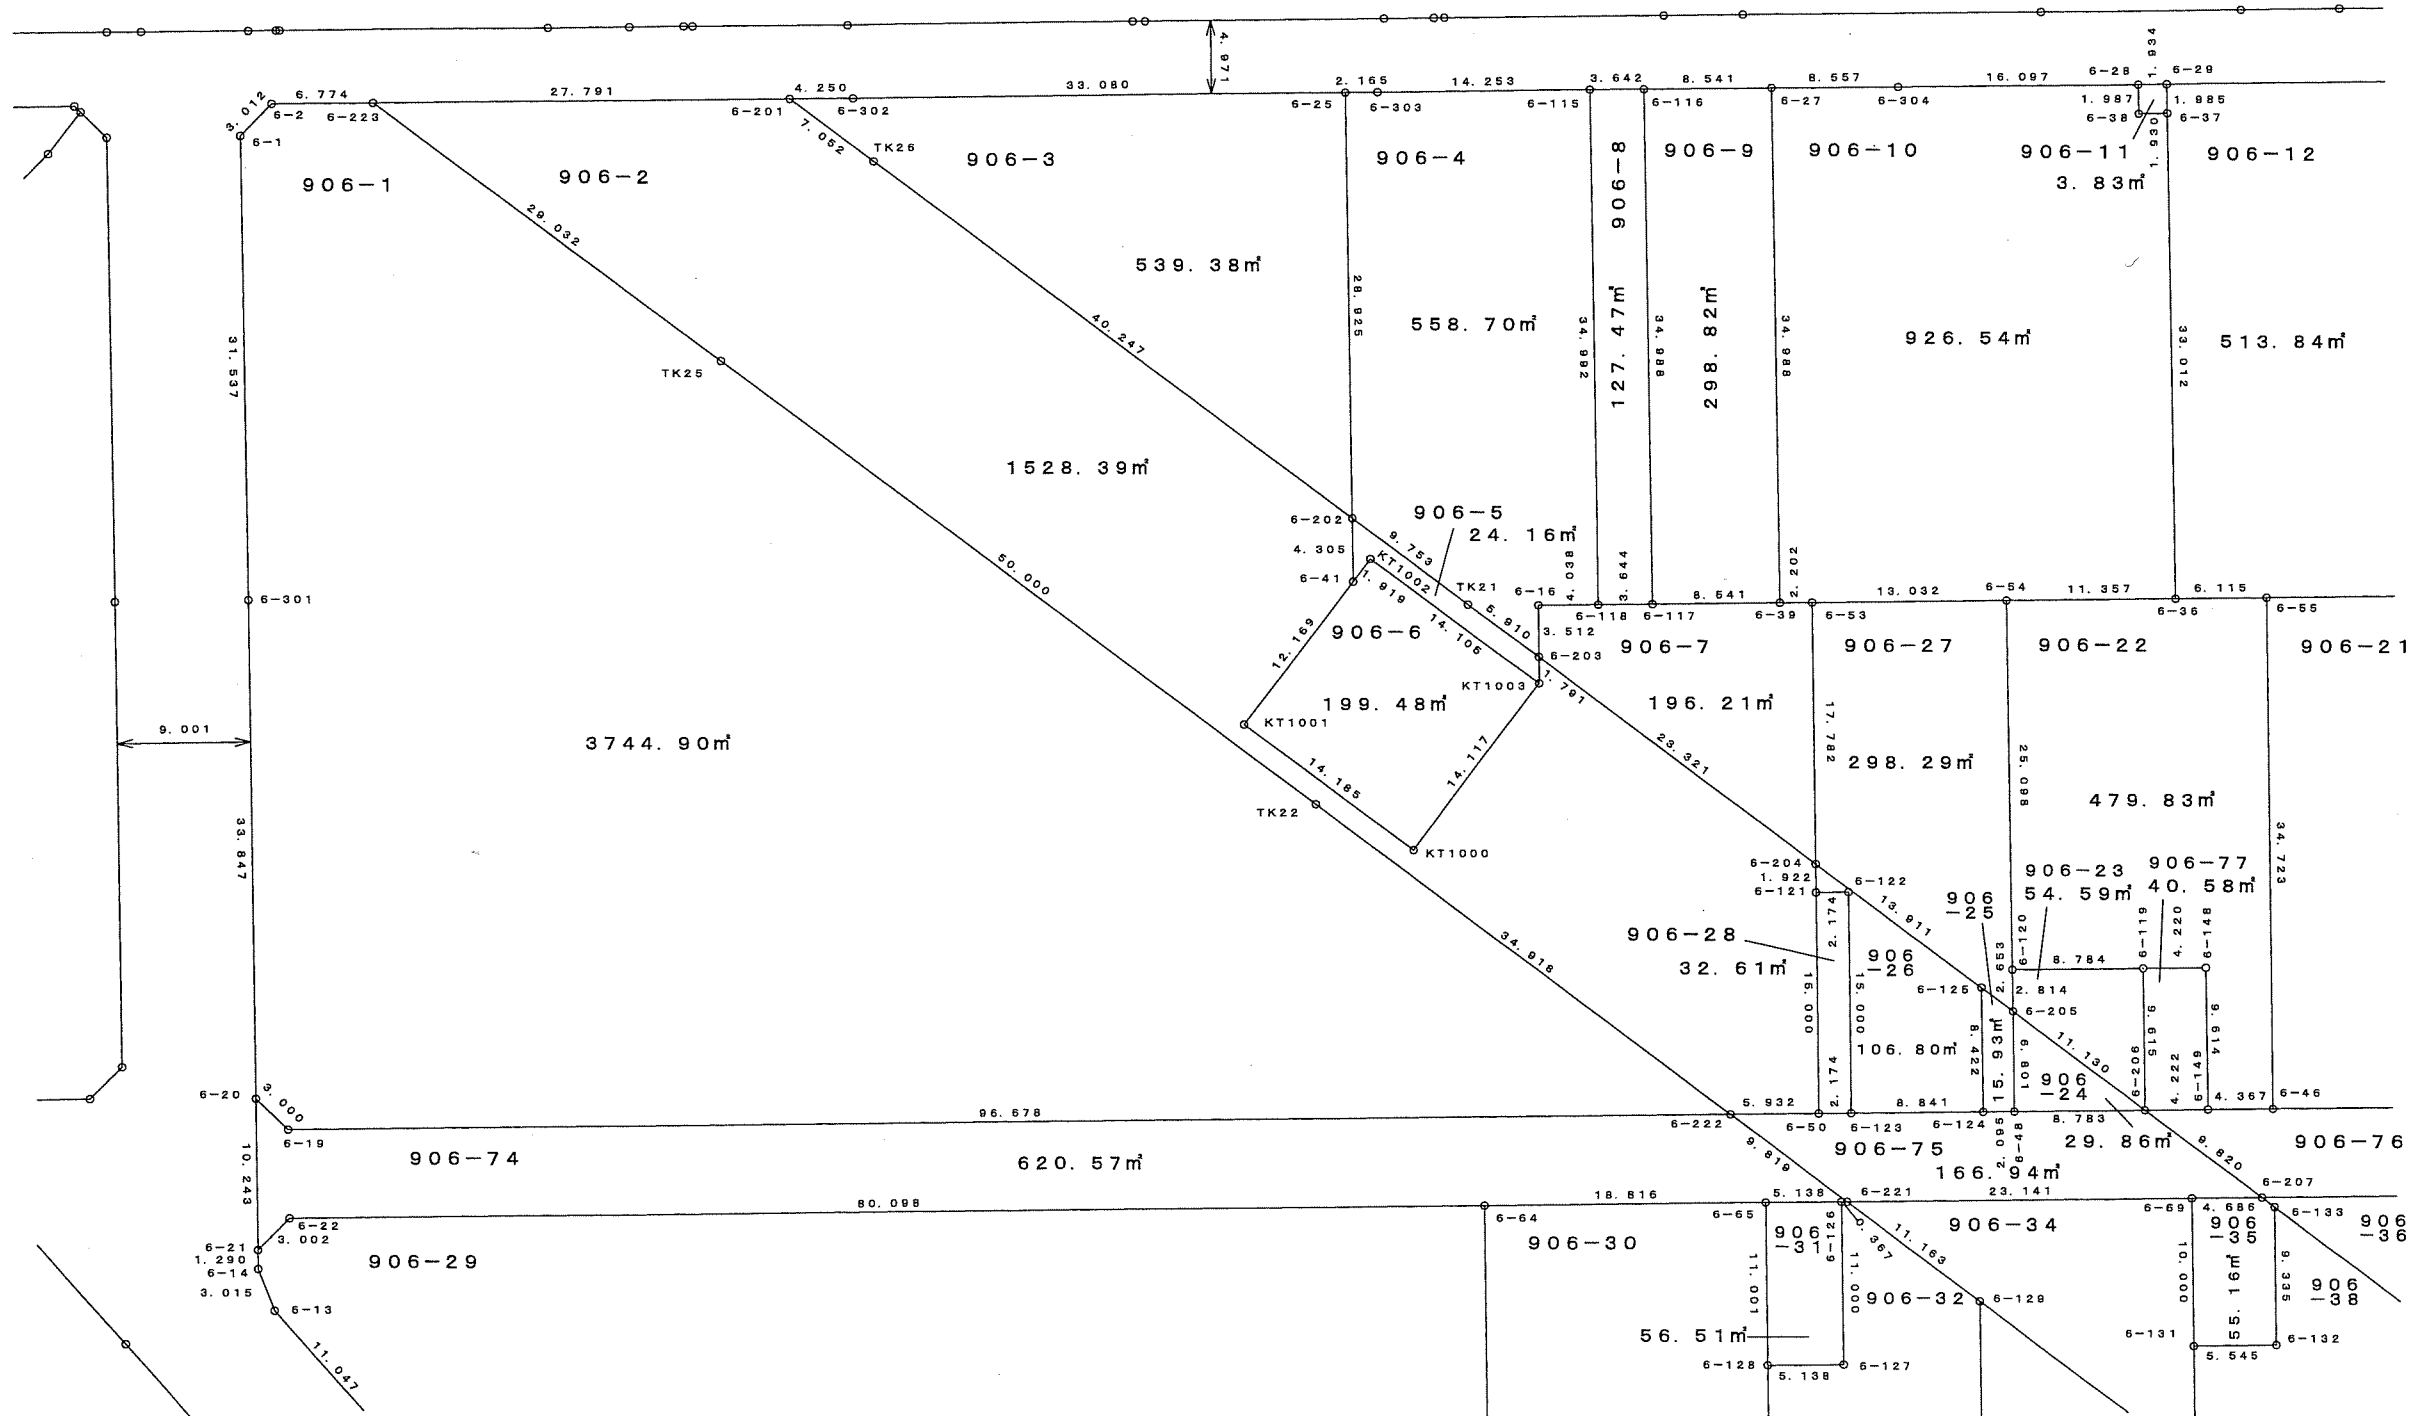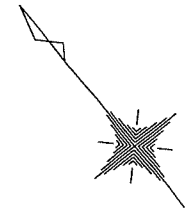




街区番号	6
縮尺	1/500

千葉市緑区古市場地区土地区画整理組合

この位置図は、当該土地区画整理組合が土地区画整理法第 103 条の規定に基づく換地処分時 (H23.1.30) に伴い作成したものの写しです。(換地処分時に土地権利者に送付したものの写し)

千葉市緑区古市場地区土地区画整理事業

画地確定図

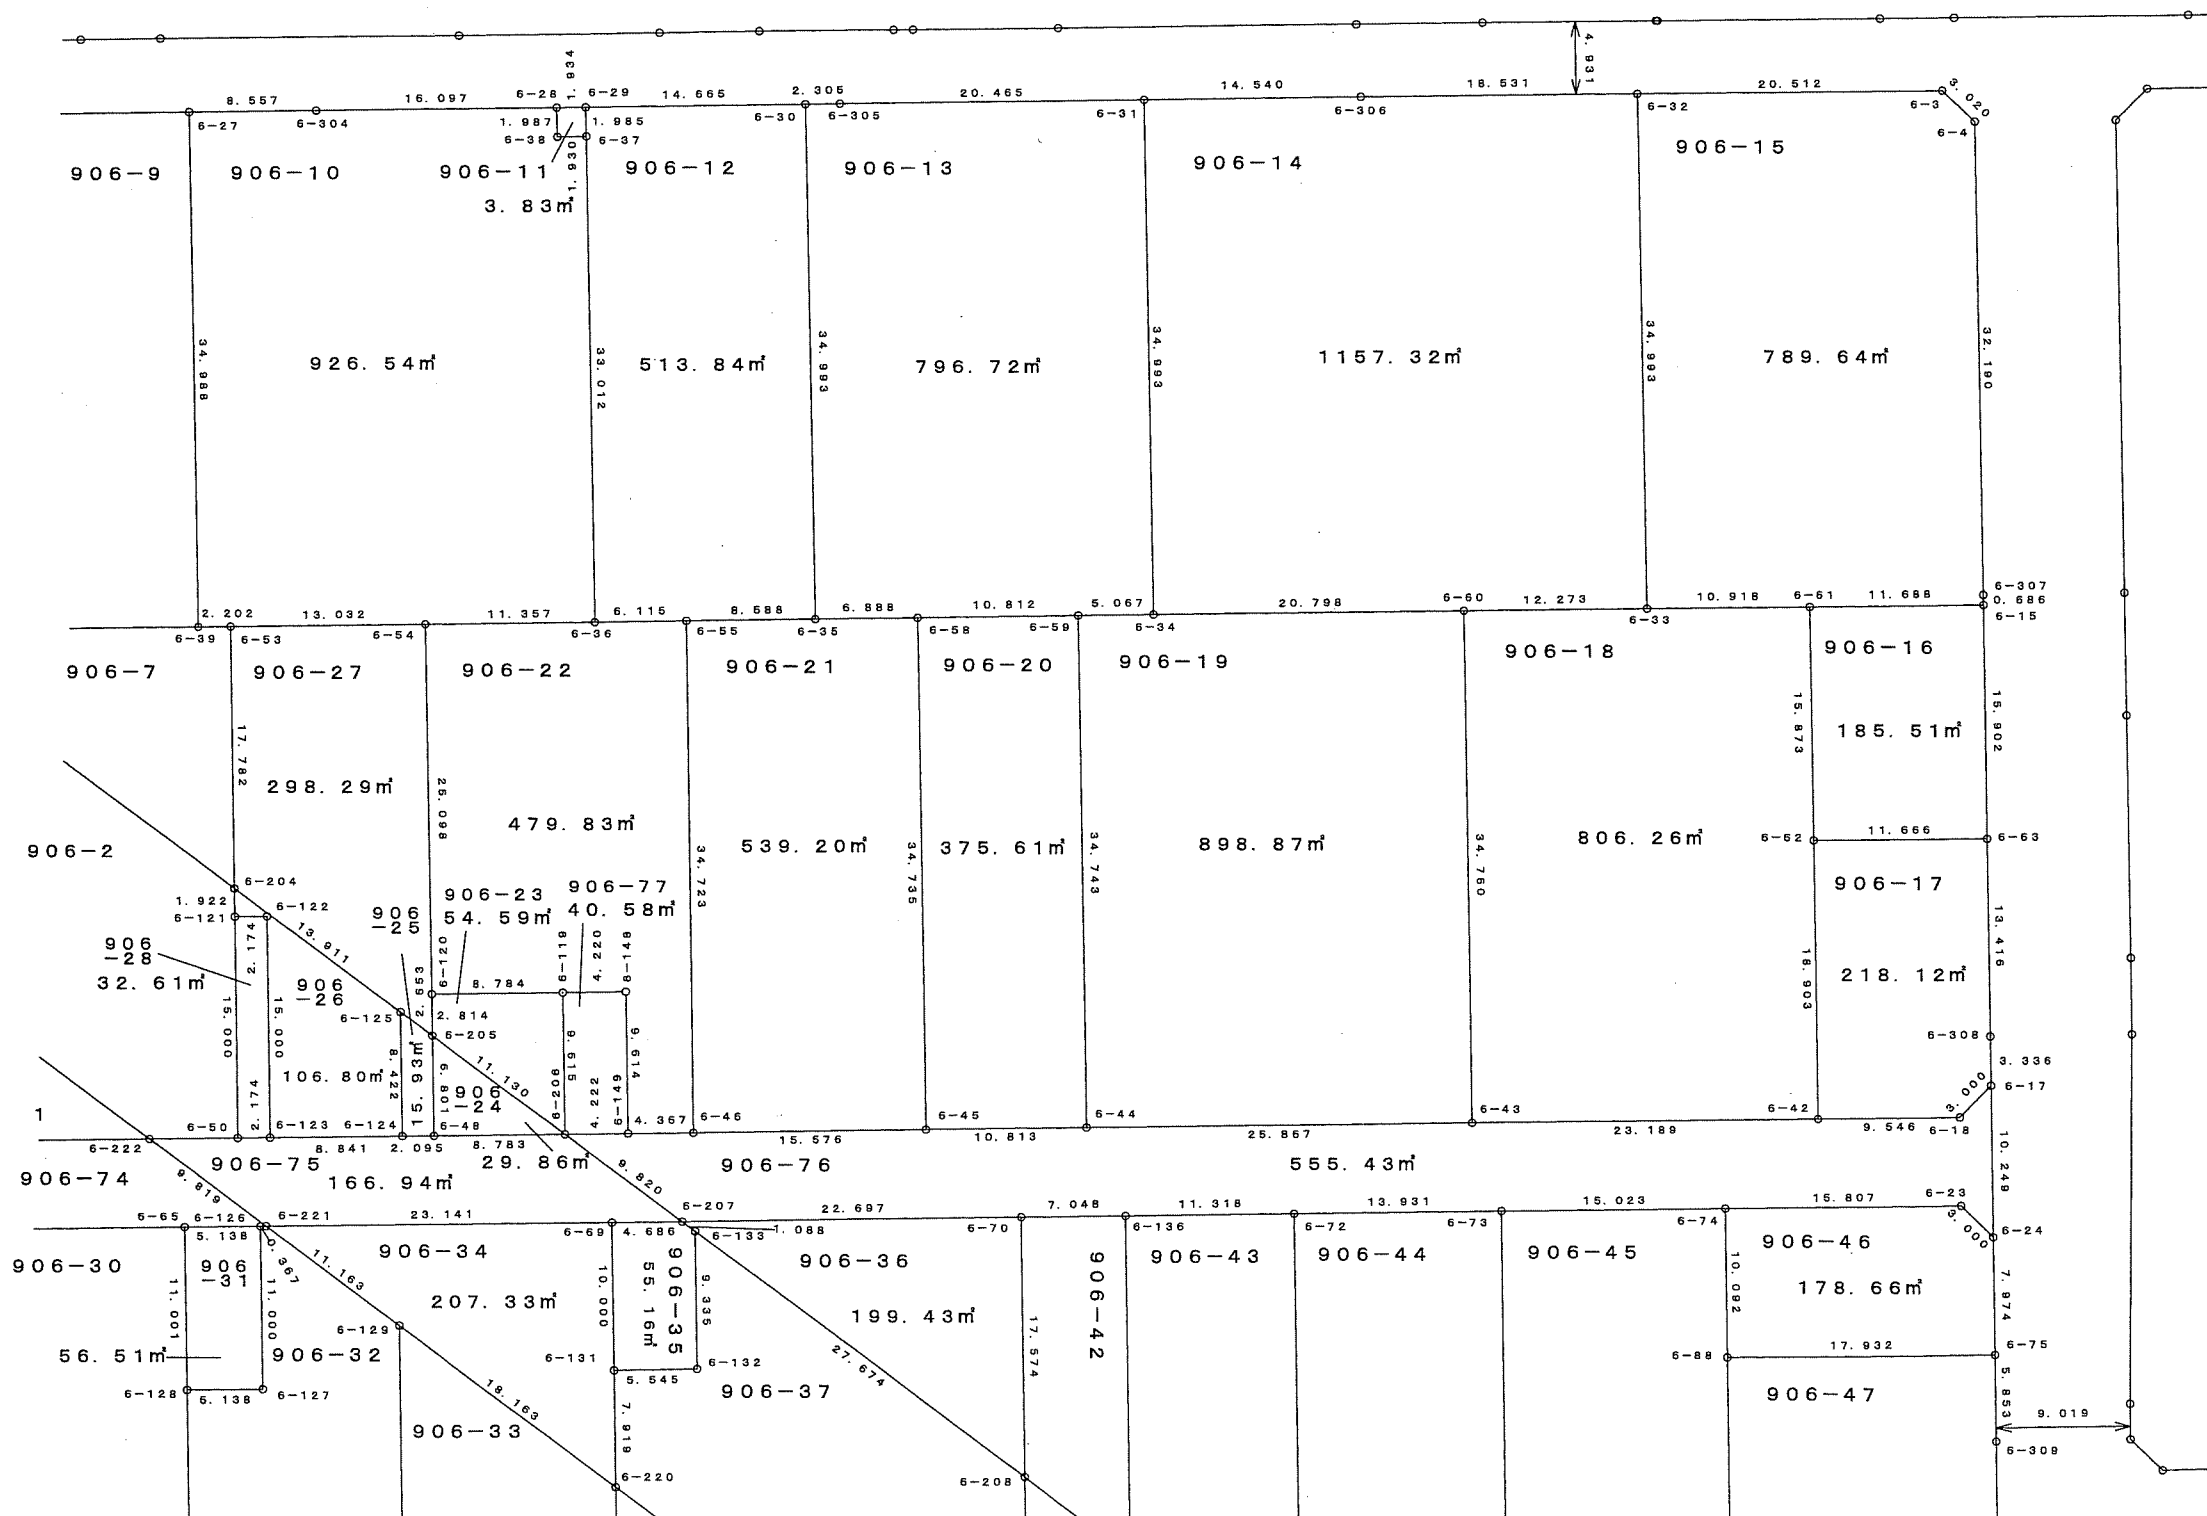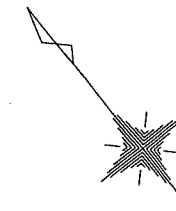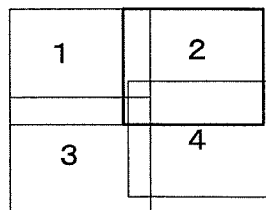


街区番号	6
縮尺	1/500

千葉市緑区古市場地区土地区画整理組合

この位置図は、当該土地区画整理組合が土地区画整理法第103条の規定に基づく換地処分時（H23.1.30）に伴い作成したものの写しです。（換地処分時に土地権利者に送付したものの写し）

千葉市緑区古市場地区土地区画整理事業 画地確定図

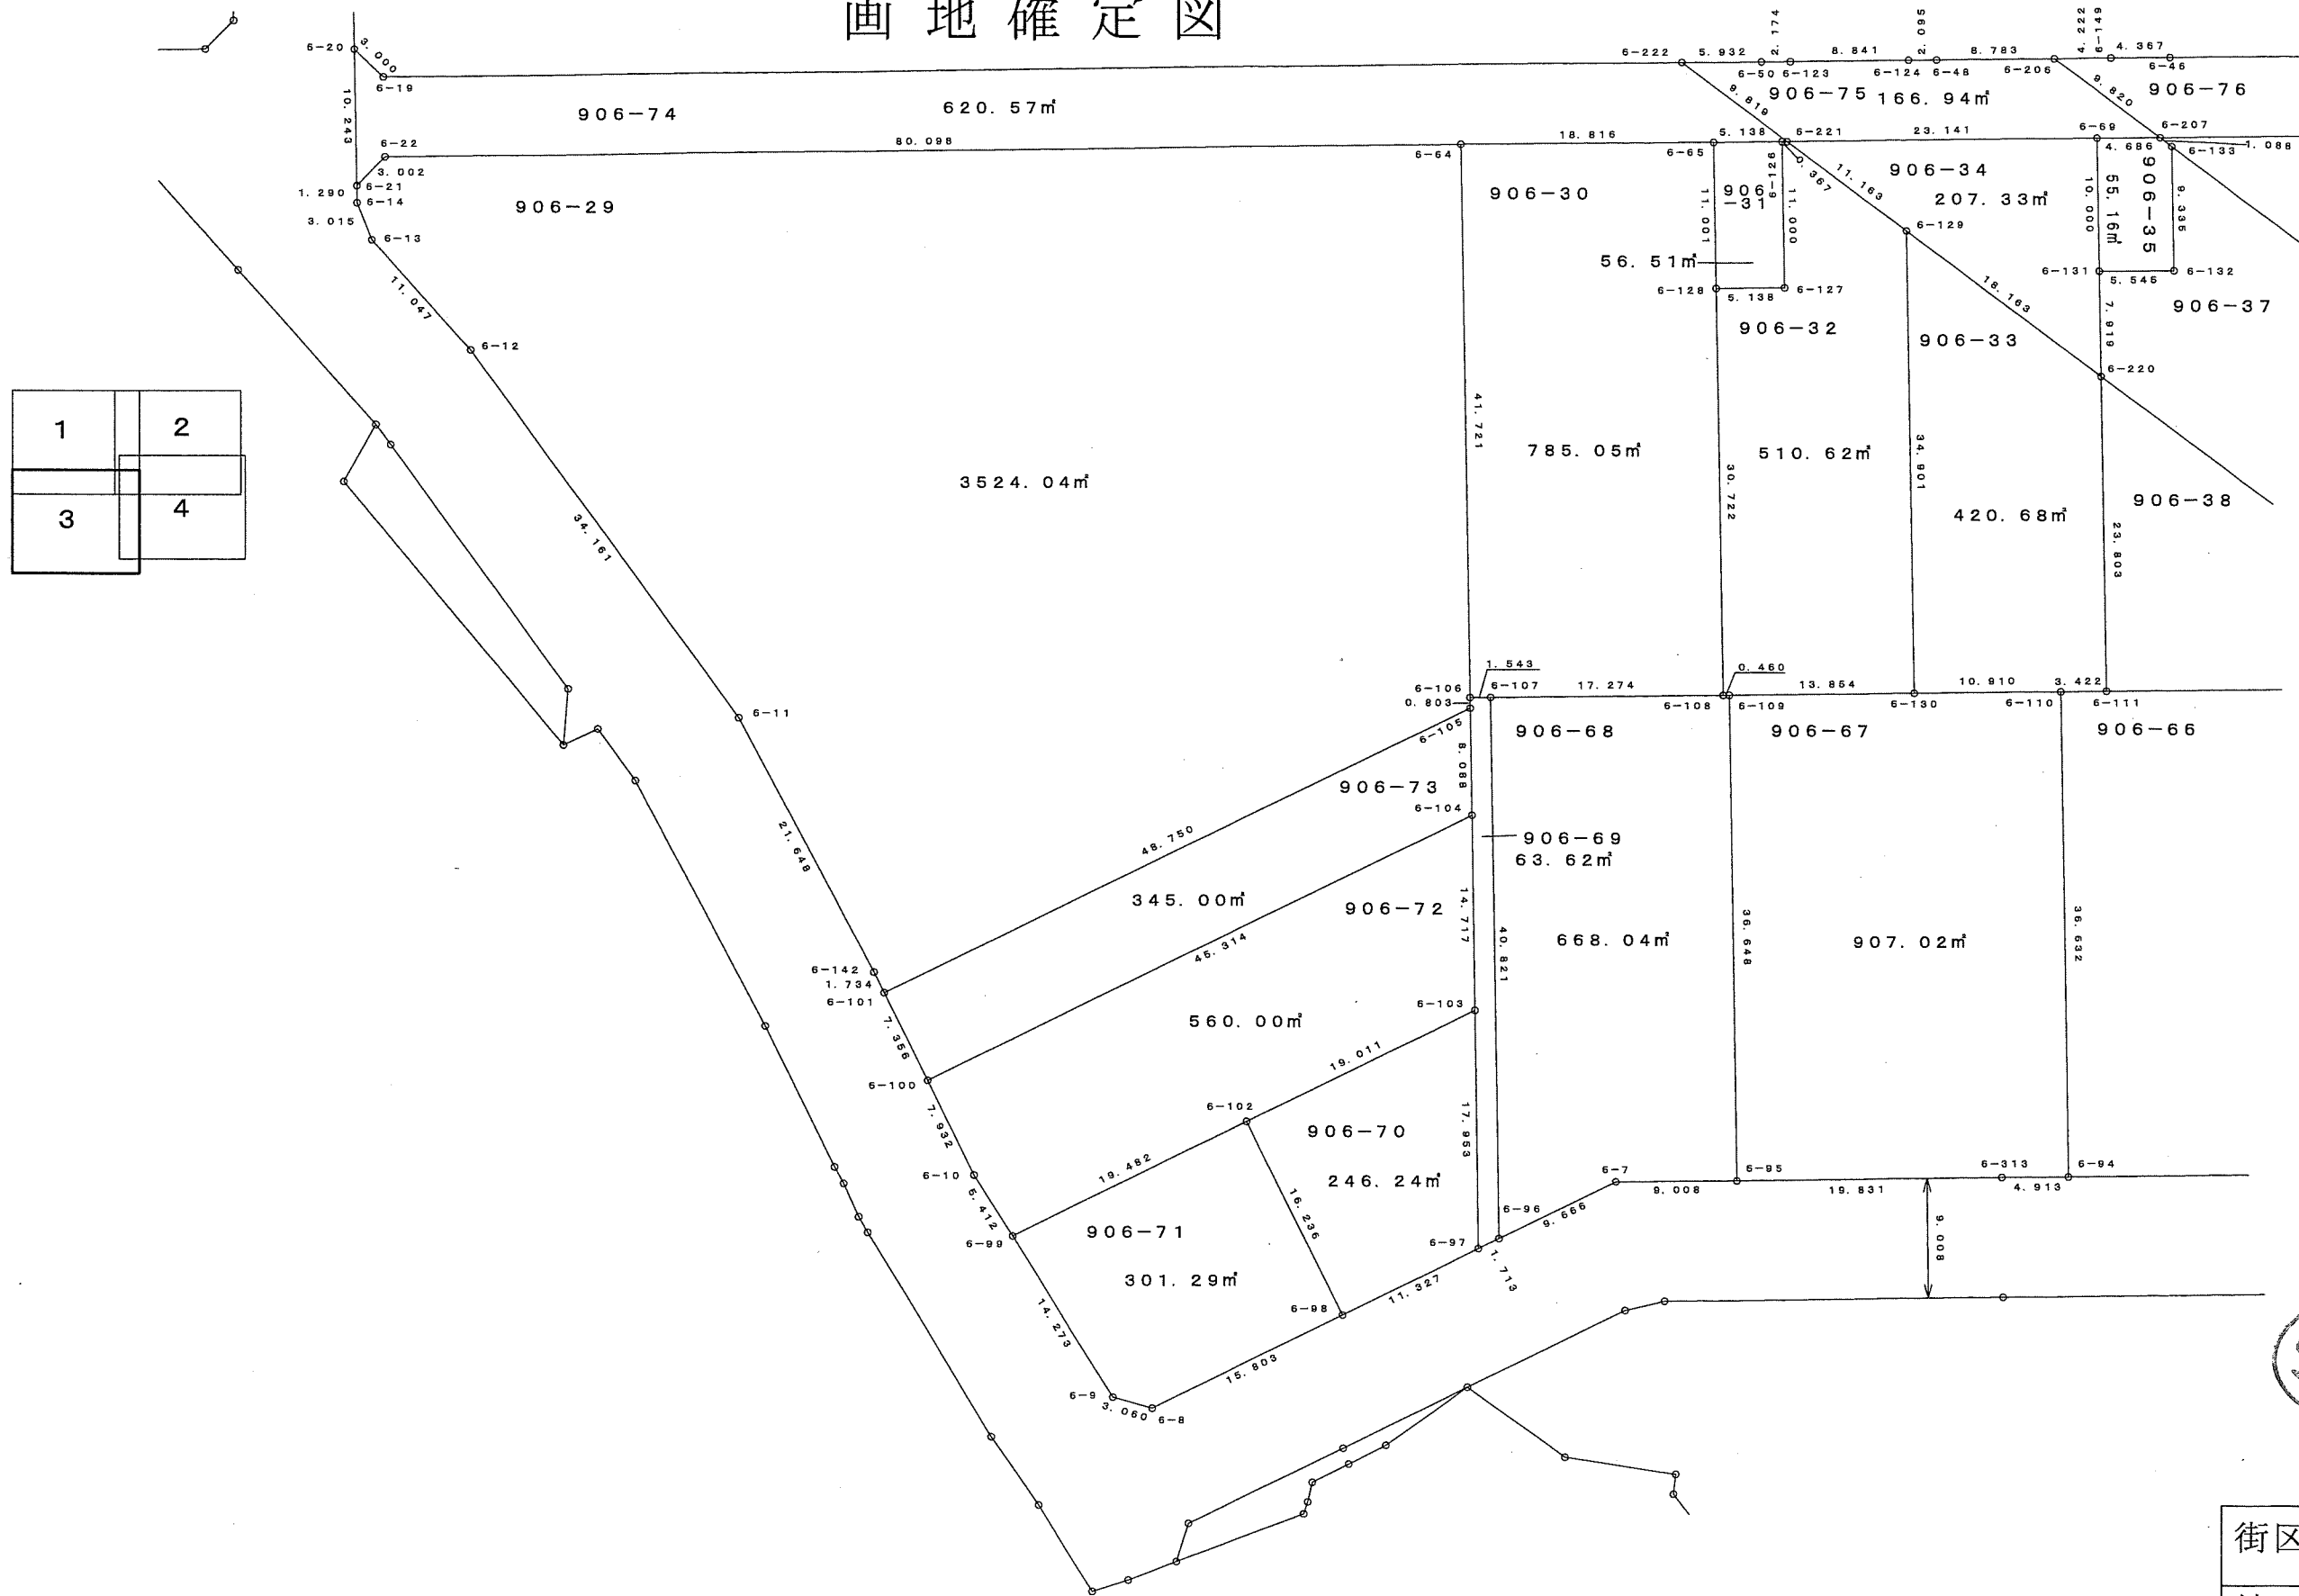




街区番号	6
縮尺	1/500

千葉市緑区古市場地区土地区画整理組合

この位置図は、当該土地区画整理組合が土地区画整理法第 103 条の規定に基づく換地処分時 (H23.1.30) に伴い作成したものの写しです。(換地処分時に土地権利者に送付したものの写し)

千葉市緑区古市場地区土地区画整理事業

画地確定図

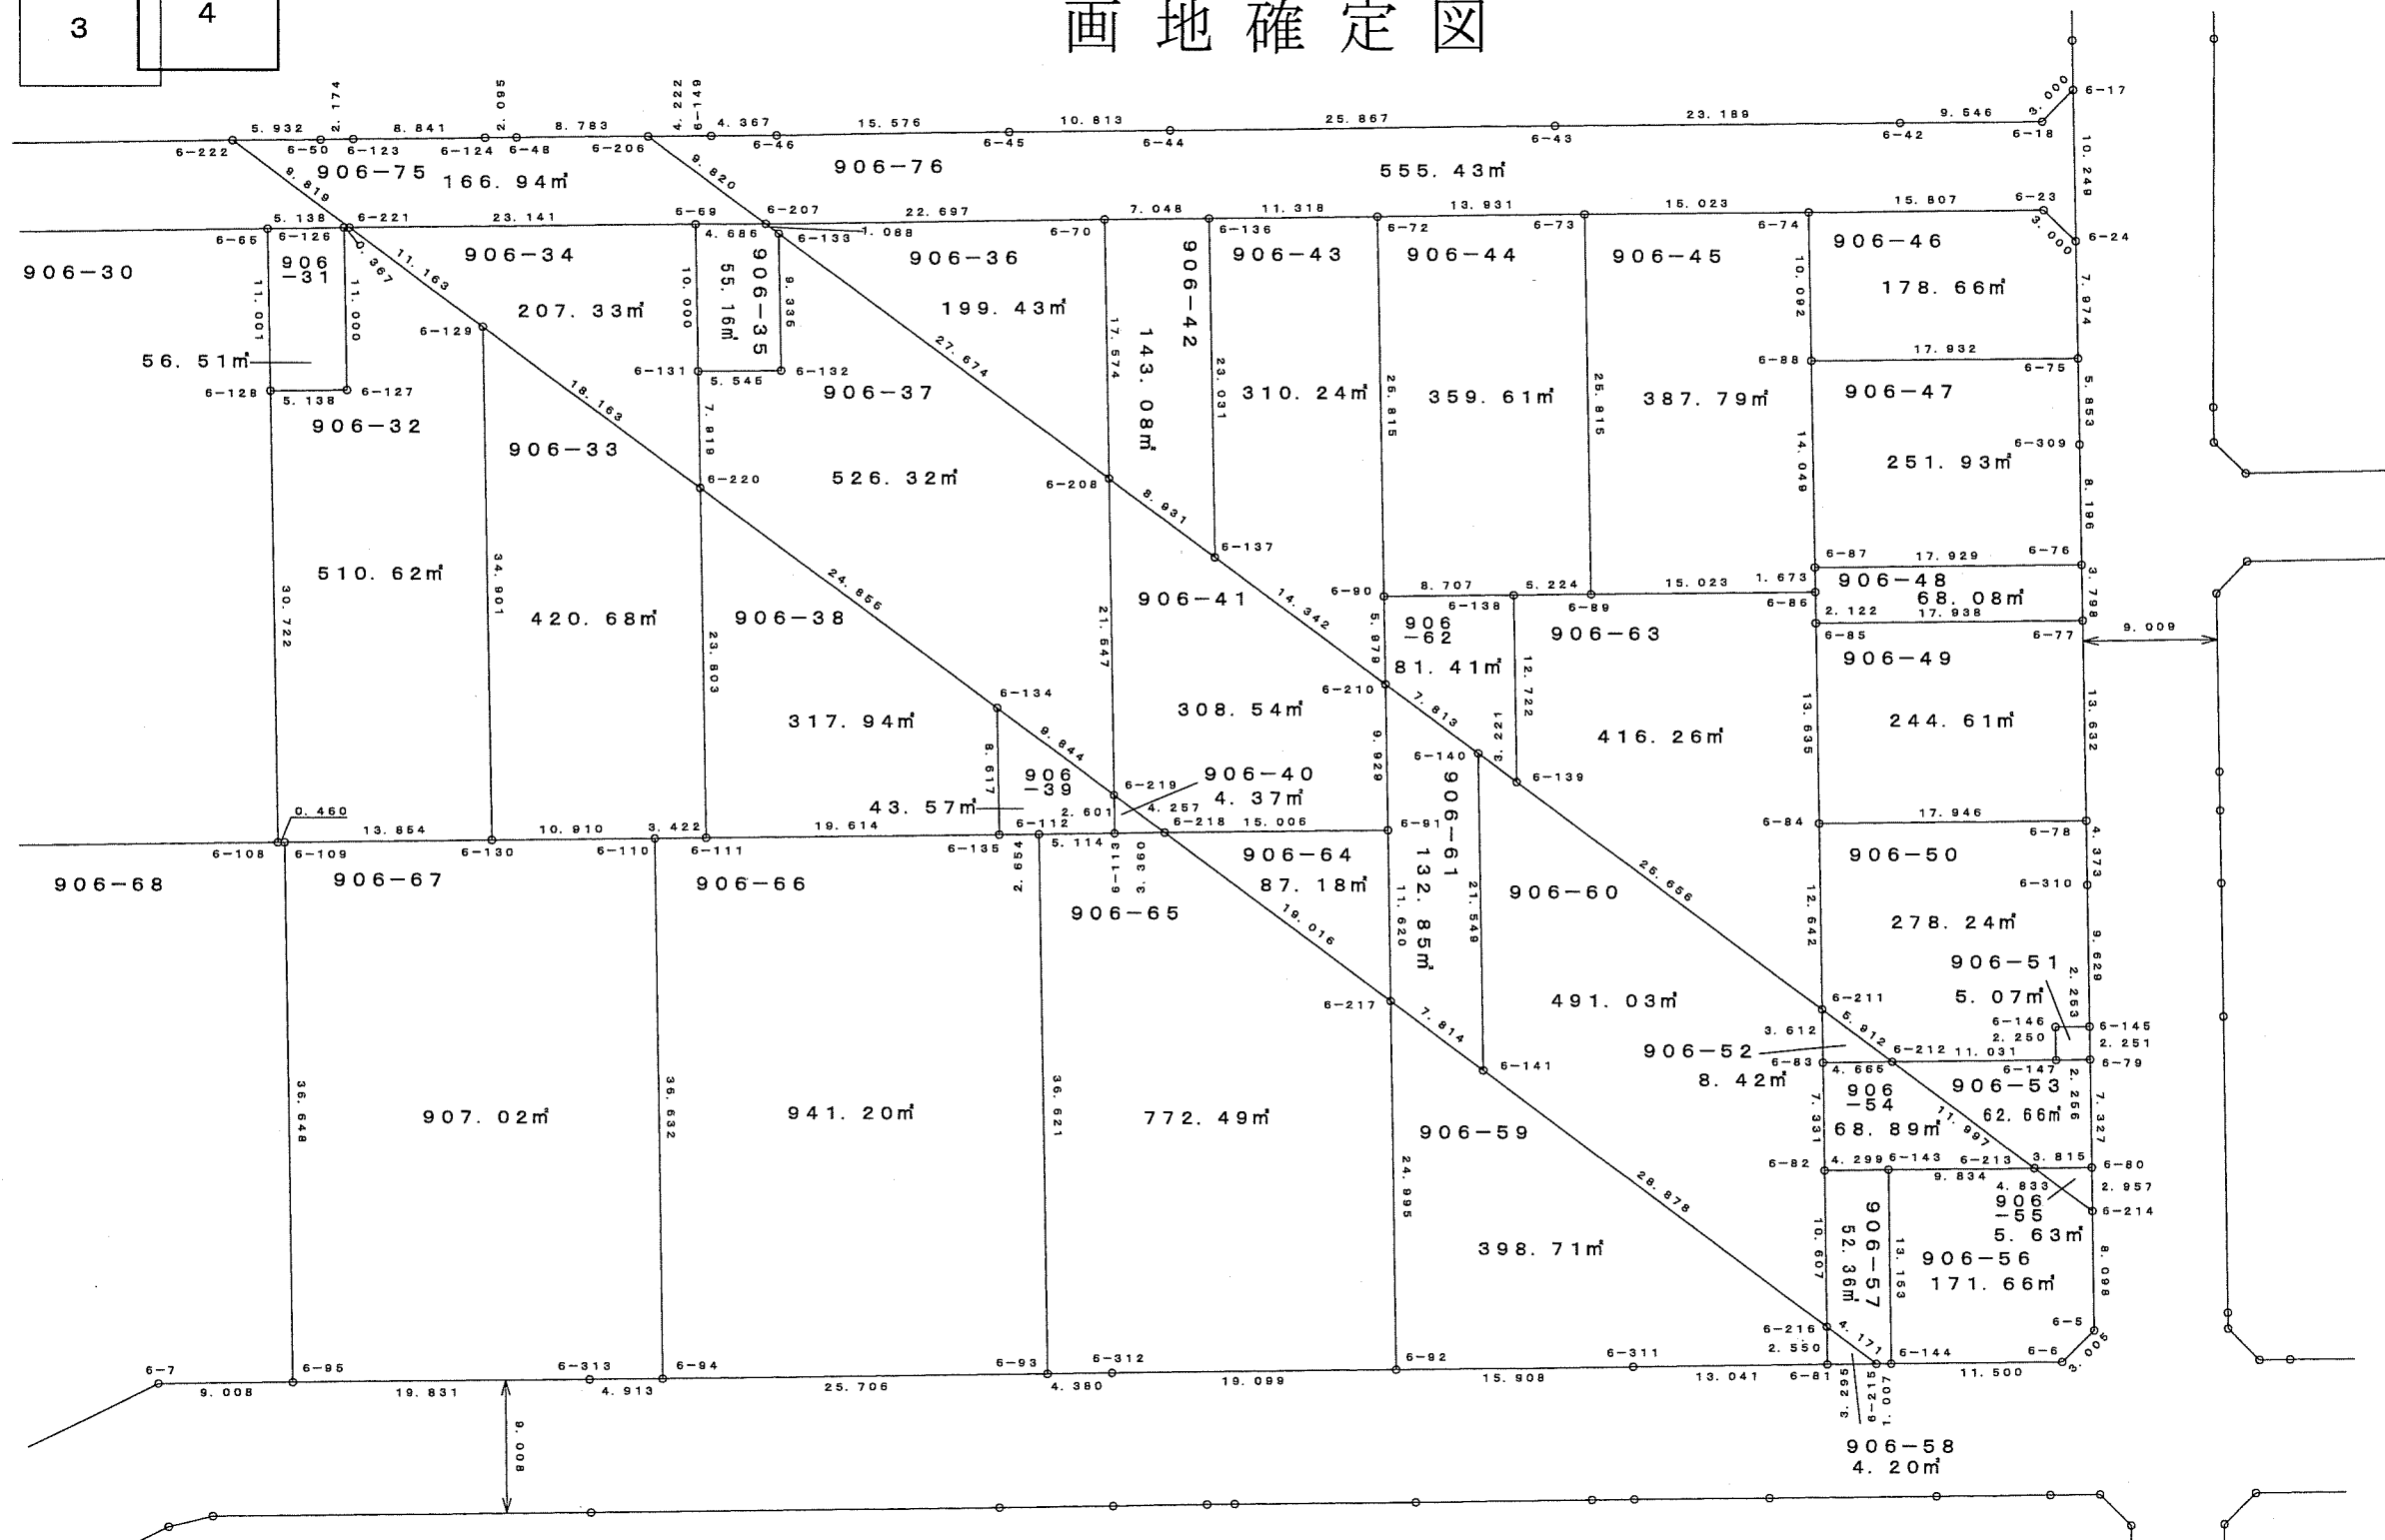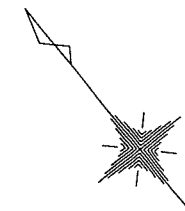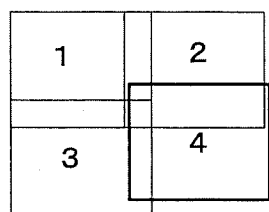



街区番号	6
縮尺	1/500

千葉市緑区古市場地区土地区画整理組合

この位置図は、当該土地区画整理組合が土地区画整理法第103条の規定に基づく換地処分時（H23.1.30）に伴い作成したものの写しです。（換地処分時に土地権利者に送付したものの写し）

千葉市緑区古市場地区土地区画整理事業

画地確定図

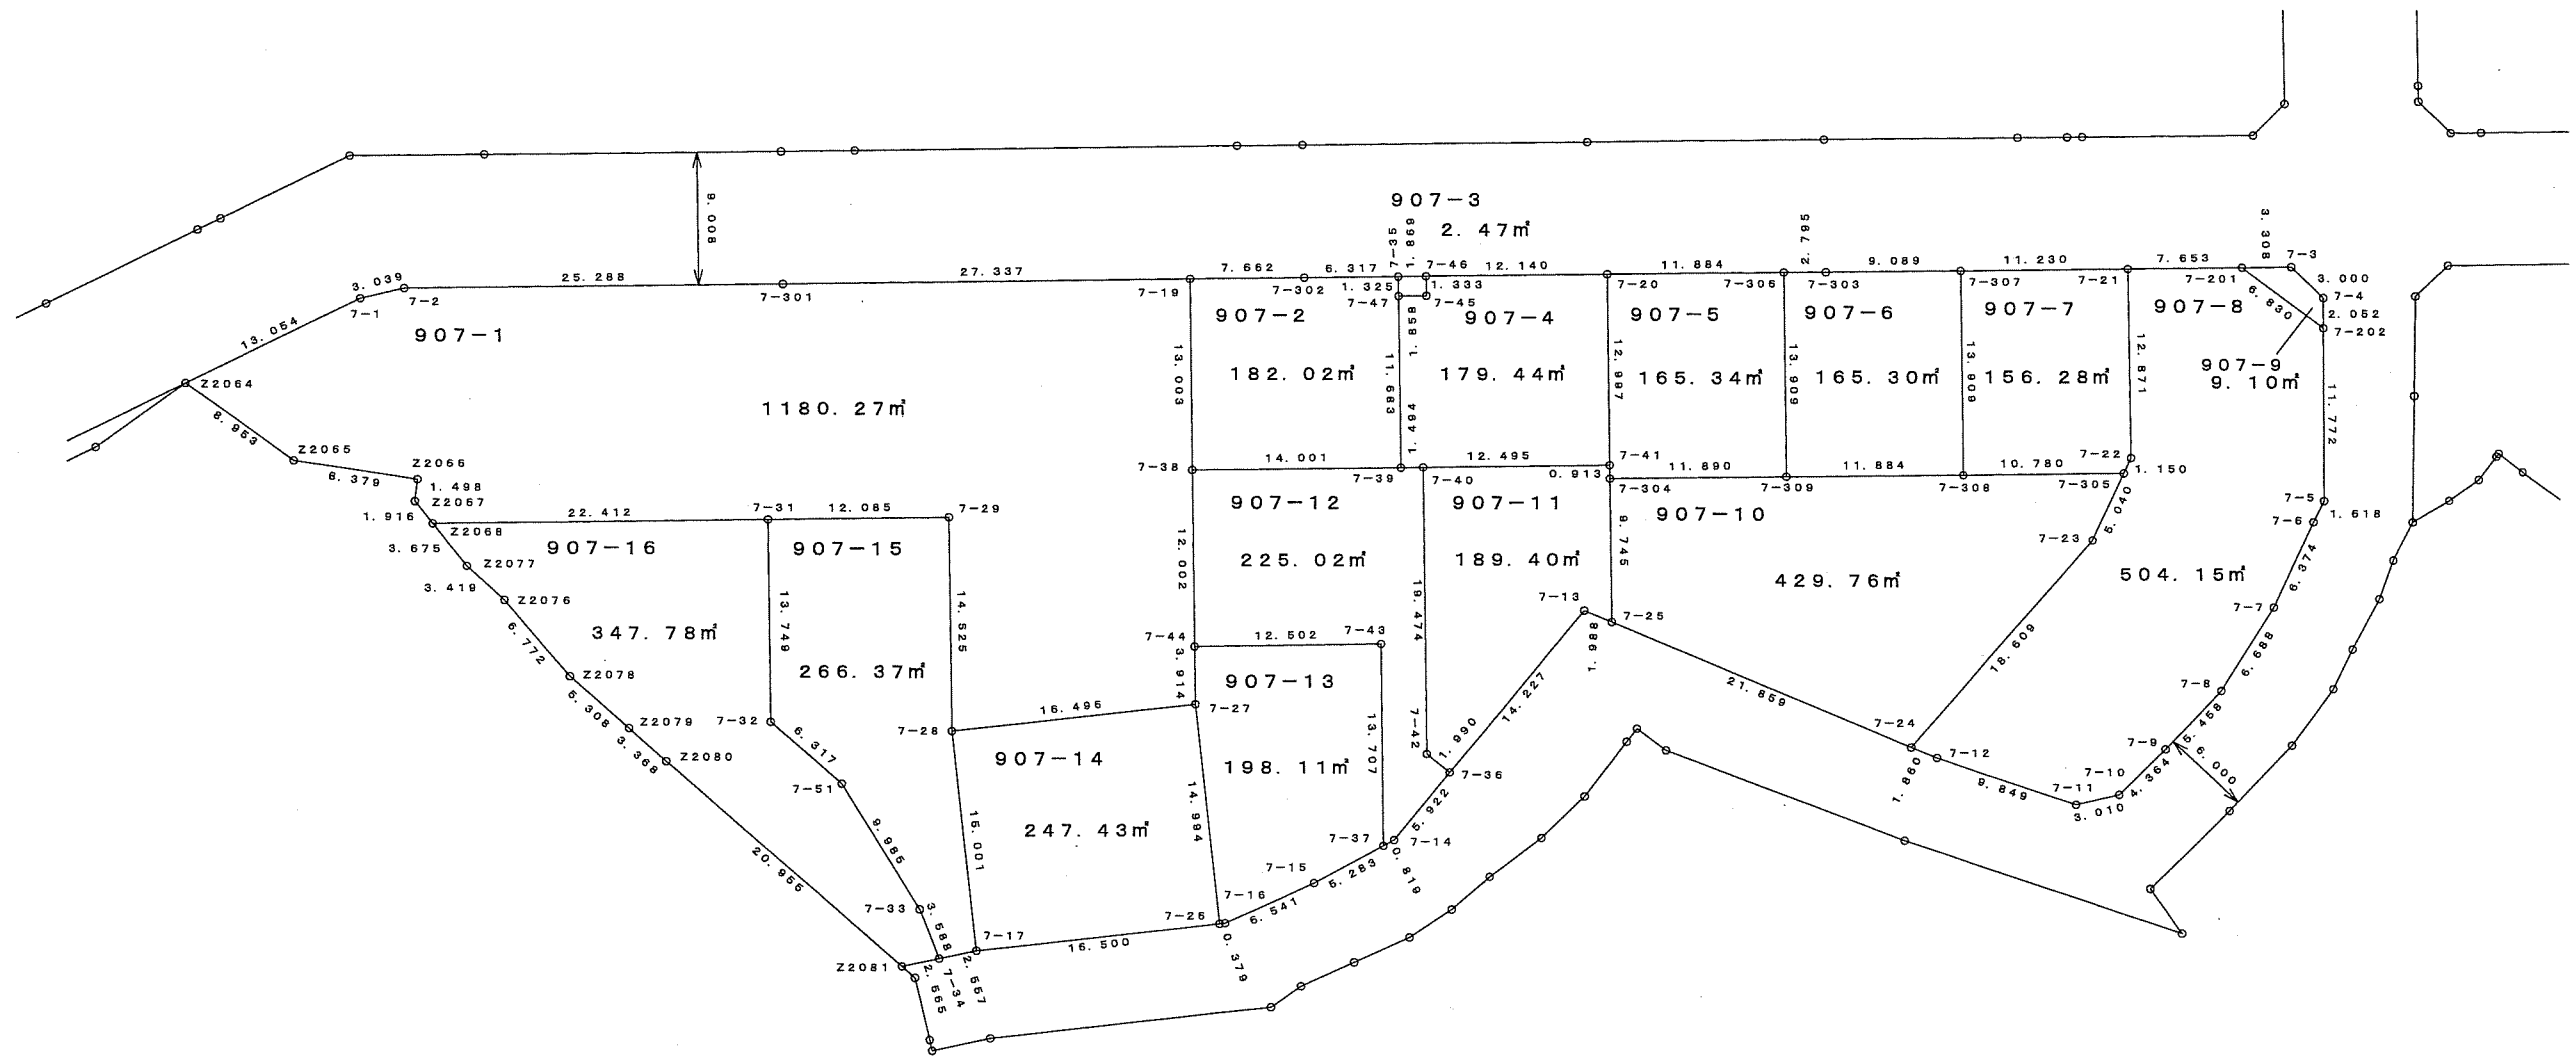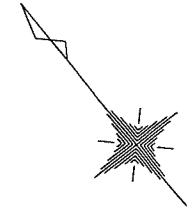



街区番号	7
縮尺	1/500

千葉市緑区古市場地区土地区画整理組合

この位置図は、当該土地区画整理組合が土地区画整理法第 103 条の規定に基づく換地処分時 (H23.1.30) に伴い作成したものの写しです。(換地処分時に土地権利者に送付したものの写し)

千葉市緑区古市場地区土地区画整理事業

画地確定図

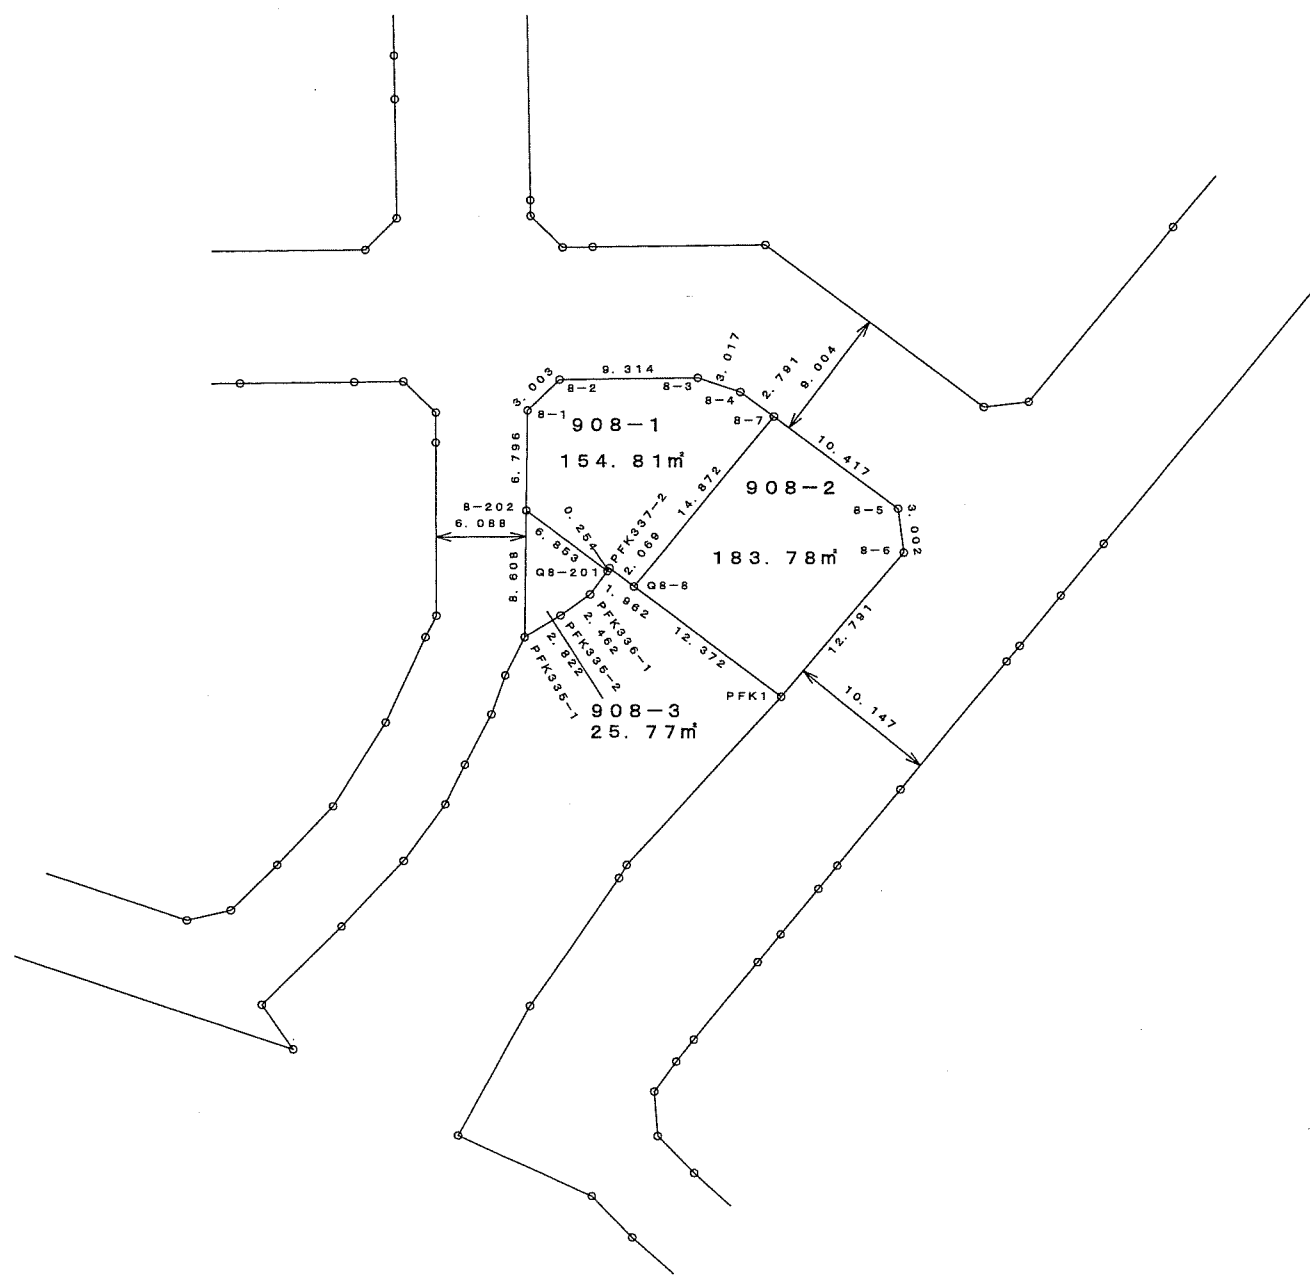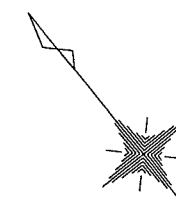



街区番号	8
縮尺	1/500

千葉市緑区古市場地区土地区画整理組合

この位置図は、当該土地区画整理組合が土地区画整理法第 103 条の規定に基づく換地処分時 (H23.1.30) に伴い作成したものの写しです。(換地処分時に土地権利者に送付したものの写し)

千葉市緑区古市場地区土地区画整理事業

画地確定図

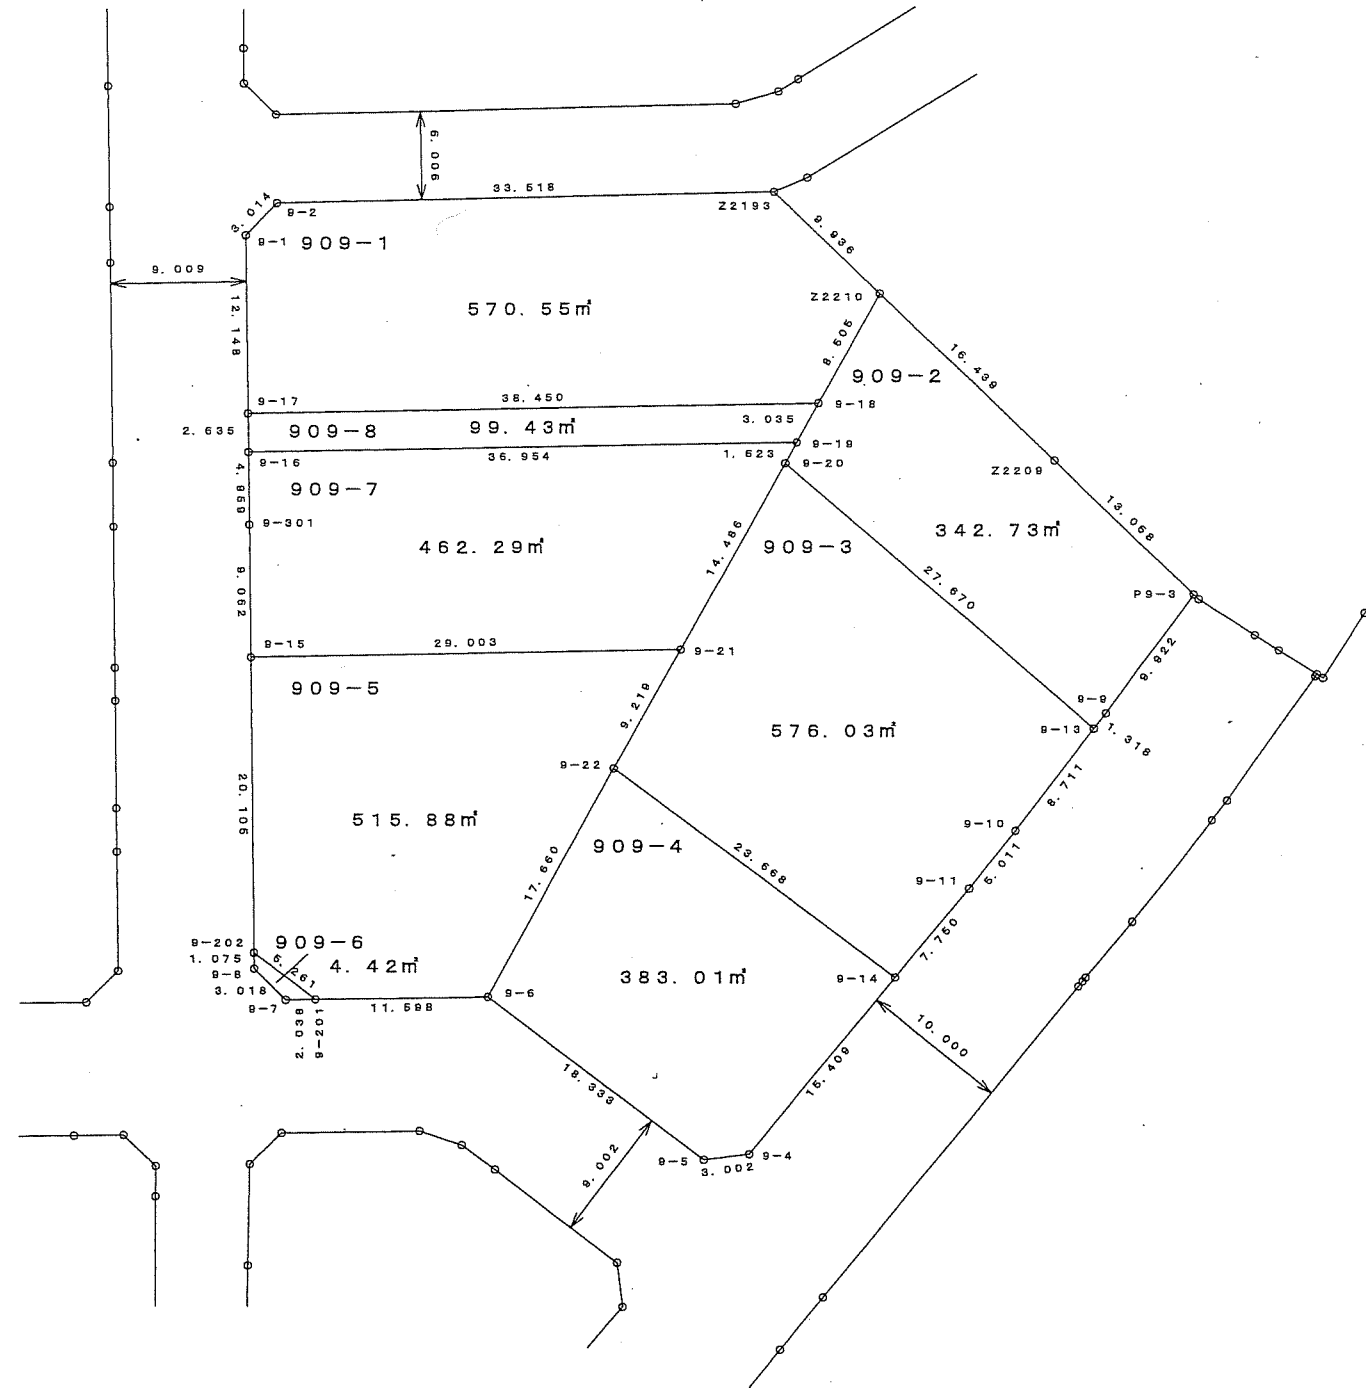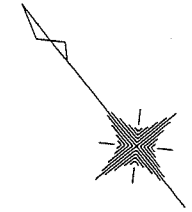



街区番号	9
縮尺	1/500

千葉市緑区古市場地区土地区画整理組合

この位置図は、当該土地区画整理組合が土地区画整理法第103条の規定に基づく換地処分時（H23.1.30）に伴い作成したものの写しです。（換地処分時に土地権利者に送付したものの写し）

千葉市緑区古市場地区土地区画整理事業

画地確定図

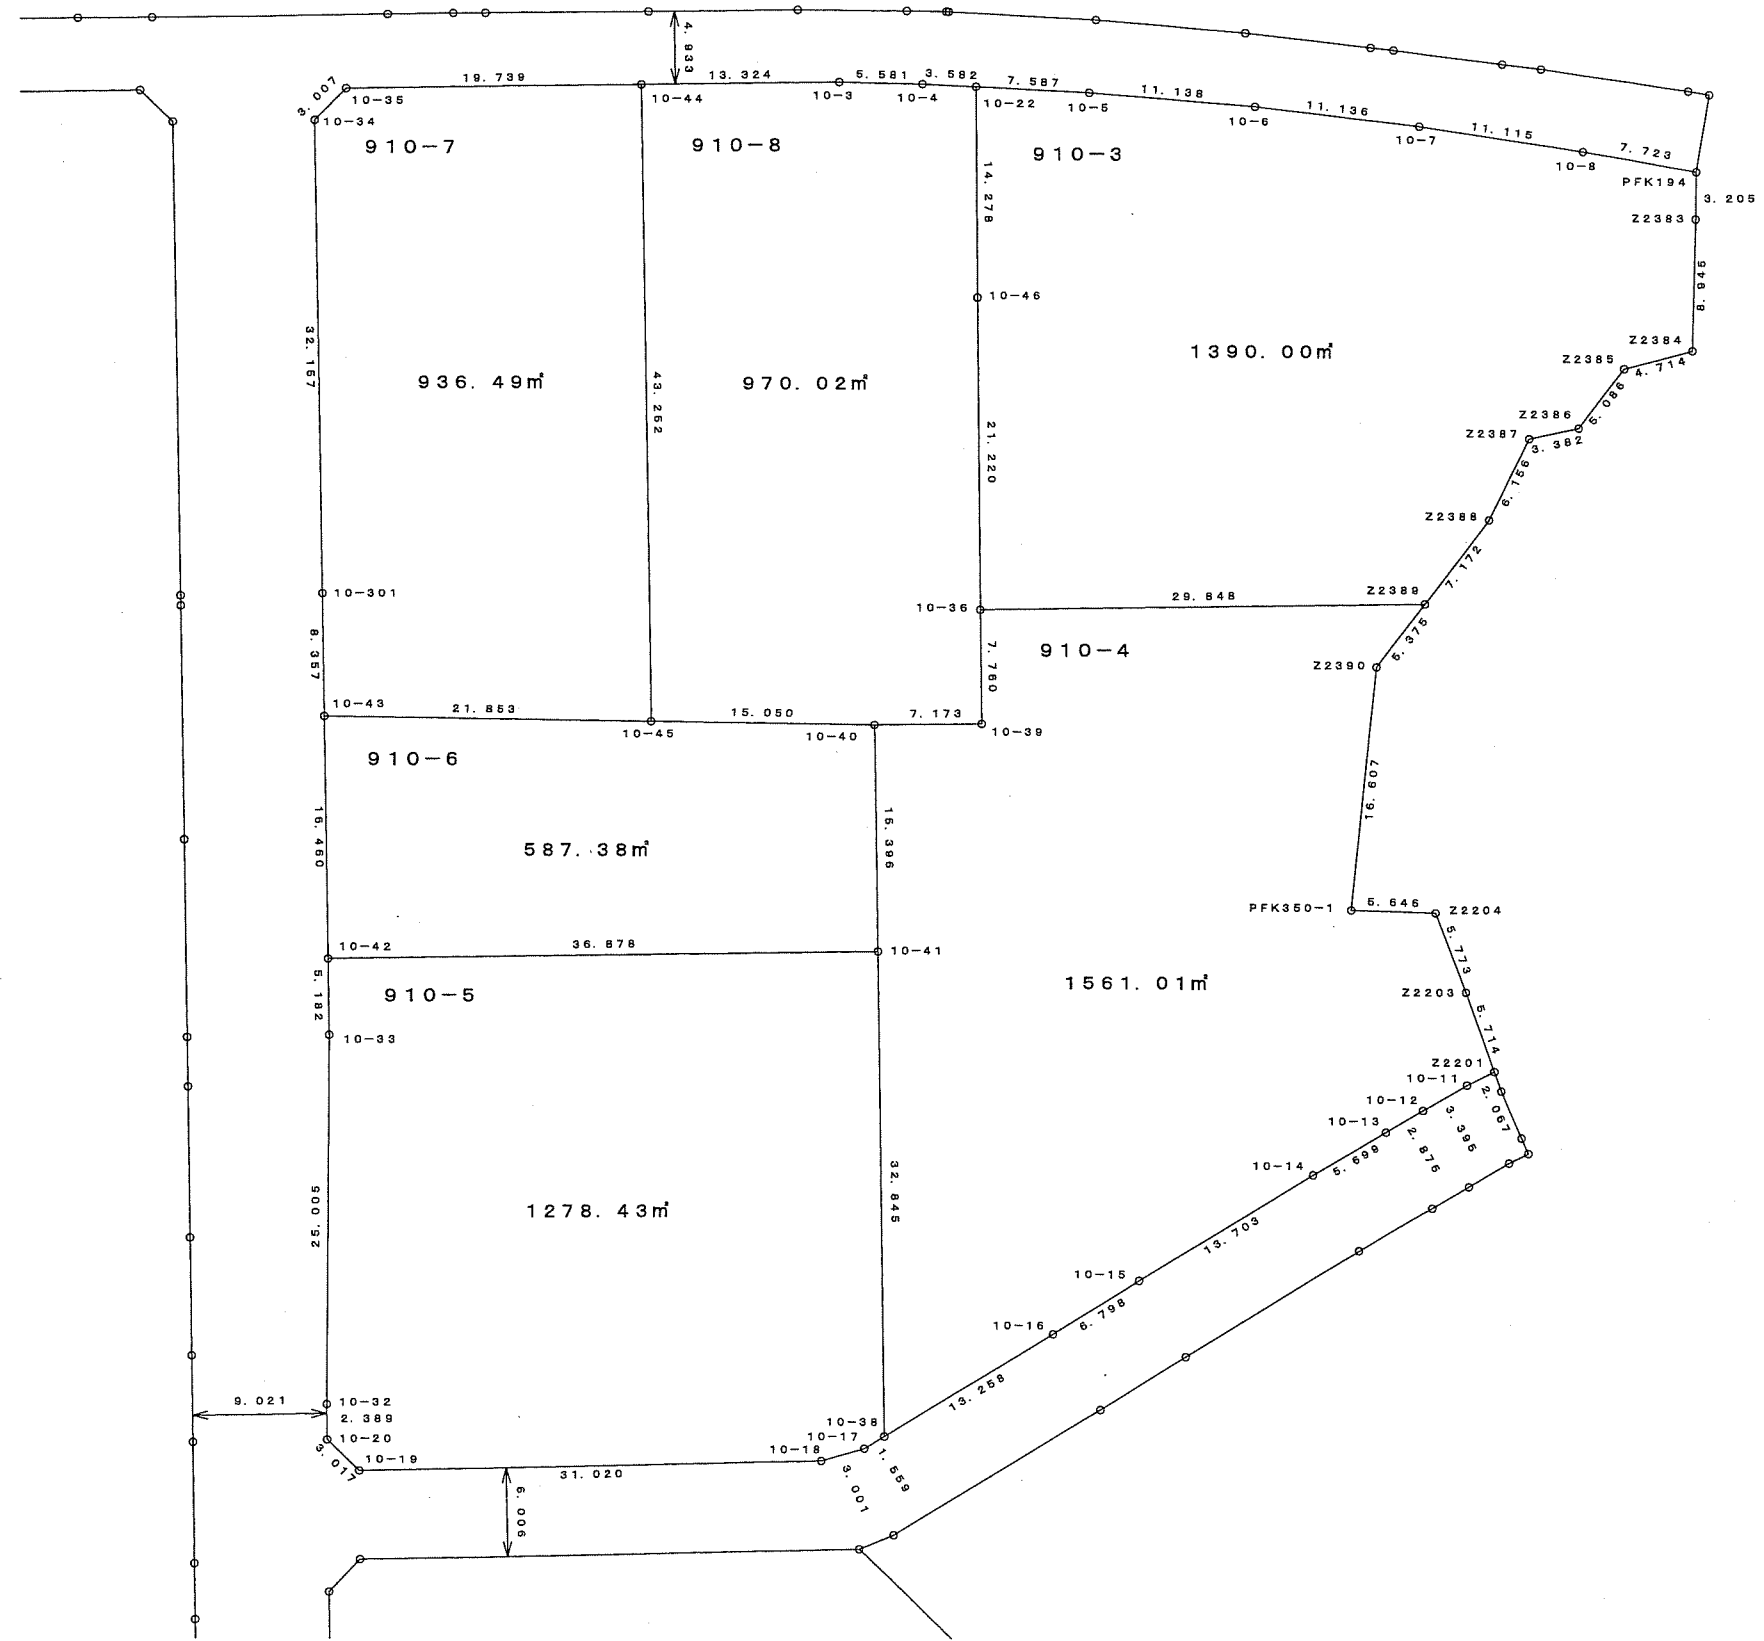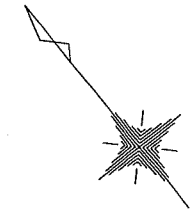



街区番号	10
縮尺	1/500

千葉市緑区古市場地区土地区画整理組合

この位置図は、当該土地区画整理組合が土地区画整理法第 103 条の規定に基づく換地処分時 (H23.1.30) に伴い作成したものの写しです。(換地処分時に土地権利者に送付したものの写し)

千葉県緑区古市場地区土地区画整理事業

画地確定図

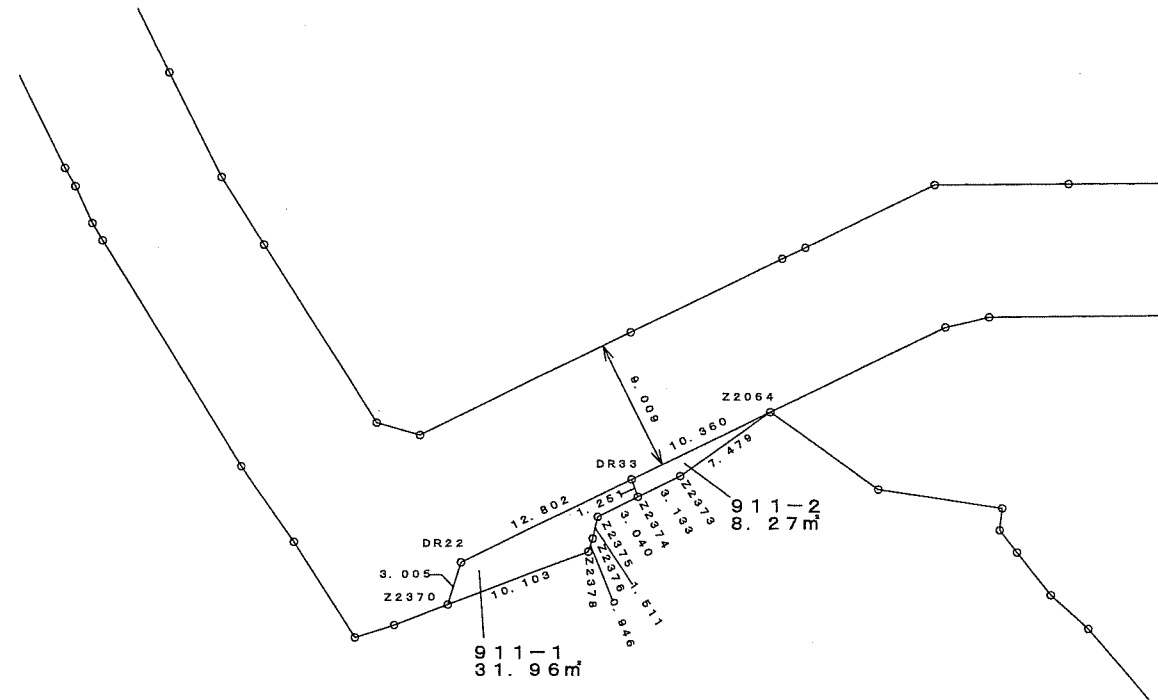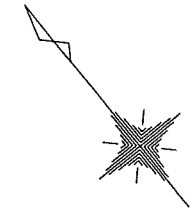



街区番号	19
縮尺	1/500

千葉県緑区古市場地区土地区画整理組合

この位置図は、当該土地区画整理組合が土地区画整理法第 103 条の規定に基づく換地処分時 (H23.1.30) に伴い作成したものの写しです。(換地処分時に土地権利者に送付したものの写し)

千葉市緑区古市場地区土地区画整理事業

画地確定図

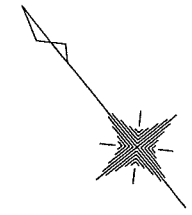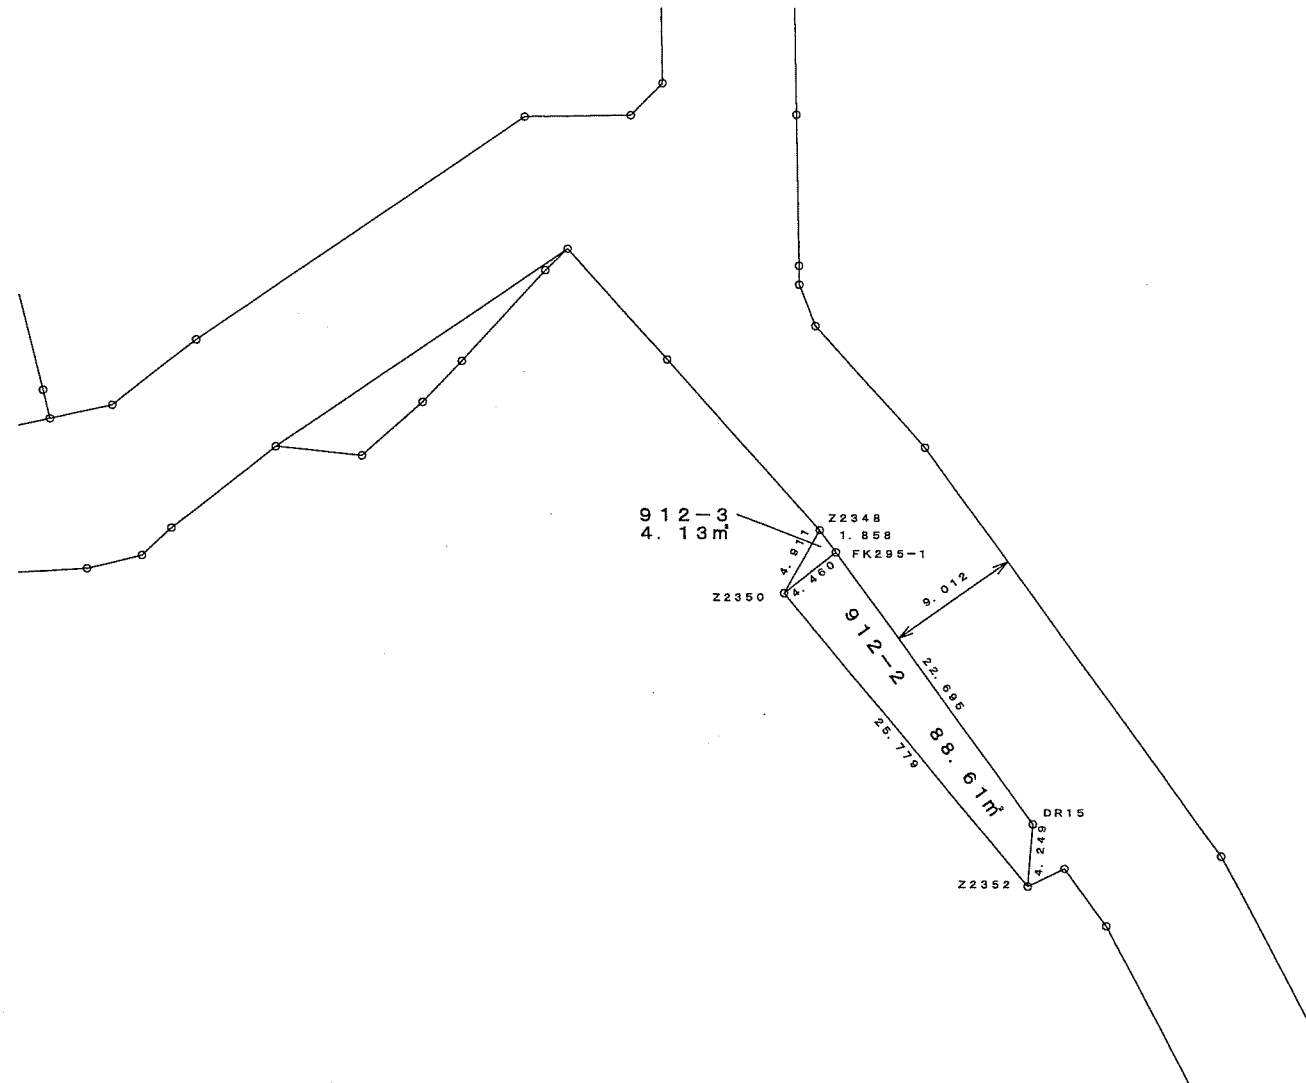



街区番号	20
縮尺	1/500

千葉市緑区古市場地区土地区画整理組合

この位置図は、当該土地区画整理組合が土地区画整理法第 103 条の規定に基づく換地処分時 (H23.1.30) に伴い作成したものの写しです。(換地処分時に土地権利者に送付したものの写し)

千葉市緑区古市場地区土地区画整理事業

画地確定図

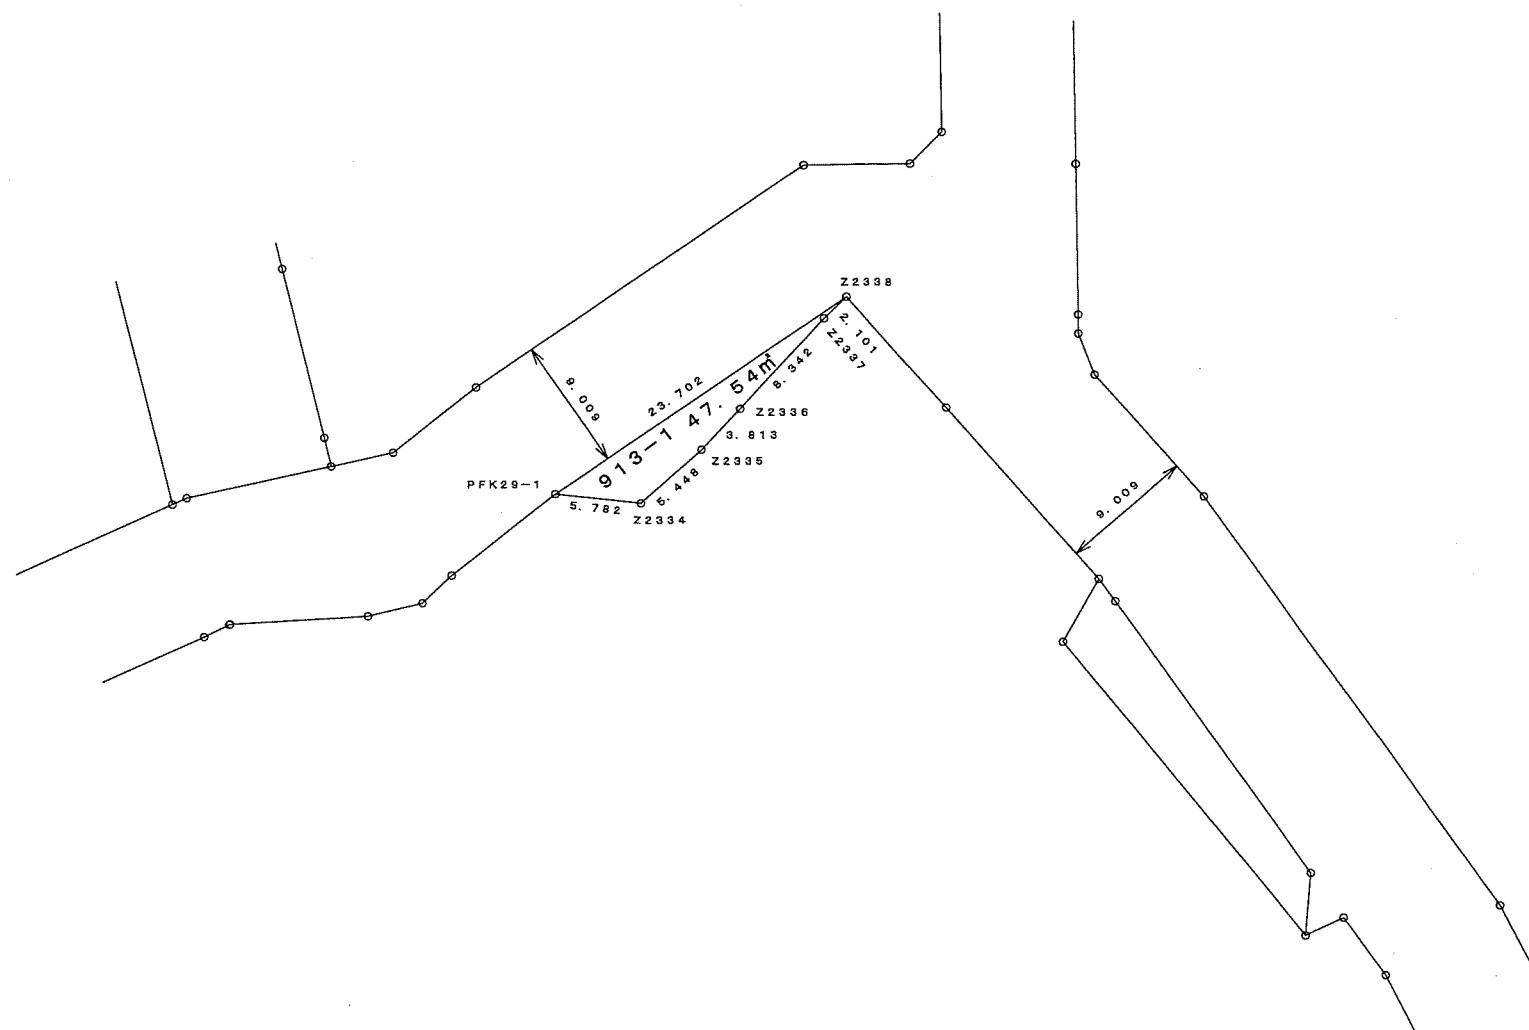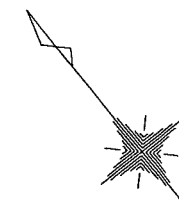

街区番号	21
縮尺	1/500

千葉市緑区古市場地区土地区画整理組合

この位置図は、当該土地区画整理組合が土地区画整理法第 103 条の規定に基づく換地処分時（H23.1.30）に伴い作成したものの写しです。（換地処分時に土地権利者に送付したものの写し）