
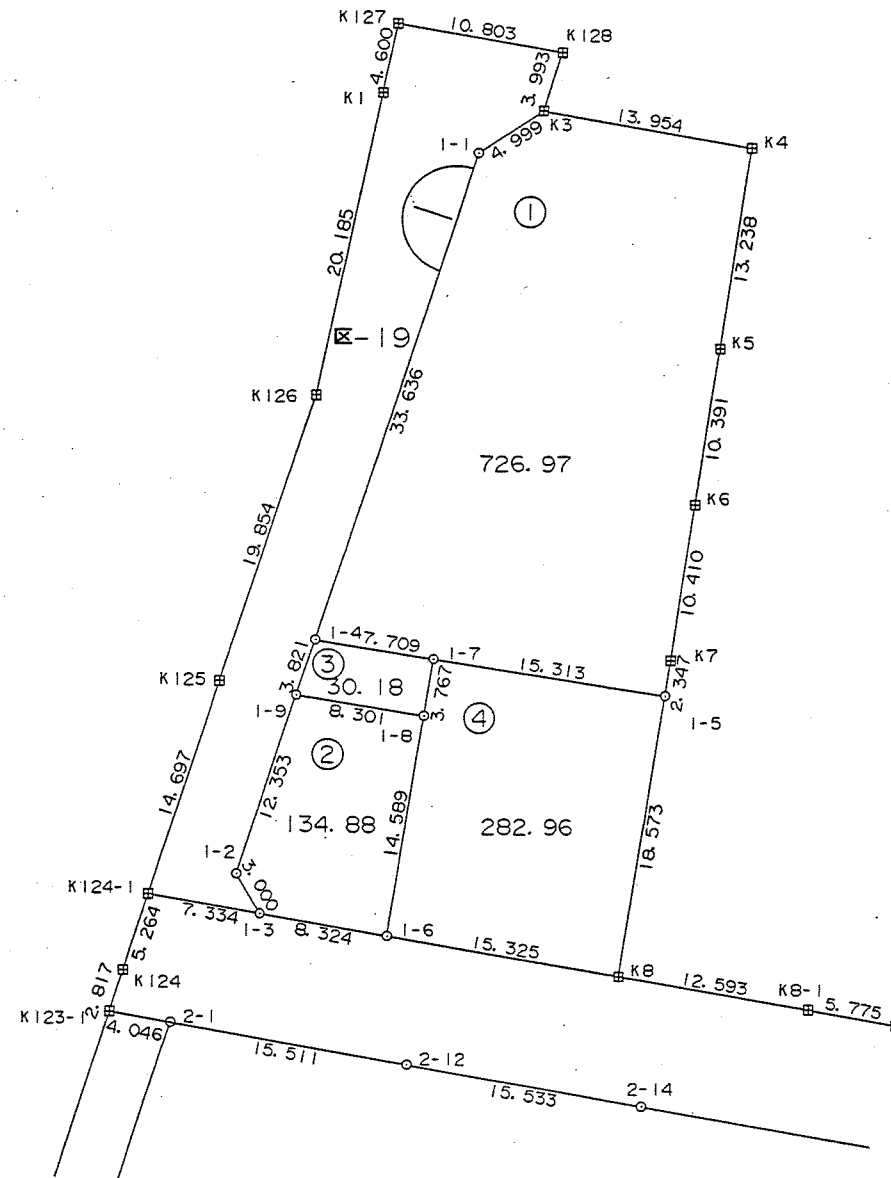


# 千葉県浜野駅東口土地区画整理事業 画地確定図

Y27.50

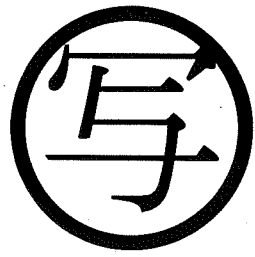

X-50.00

X-50.00



Y27.40

縮尺 1 : 500

Y27.50


# 千葉市浜野駅東口土地区画整理事業 画地確定図

Y27.50

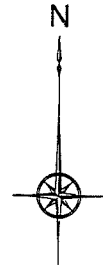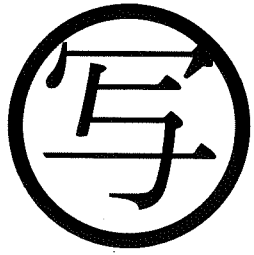

x-50.00

x-50.00


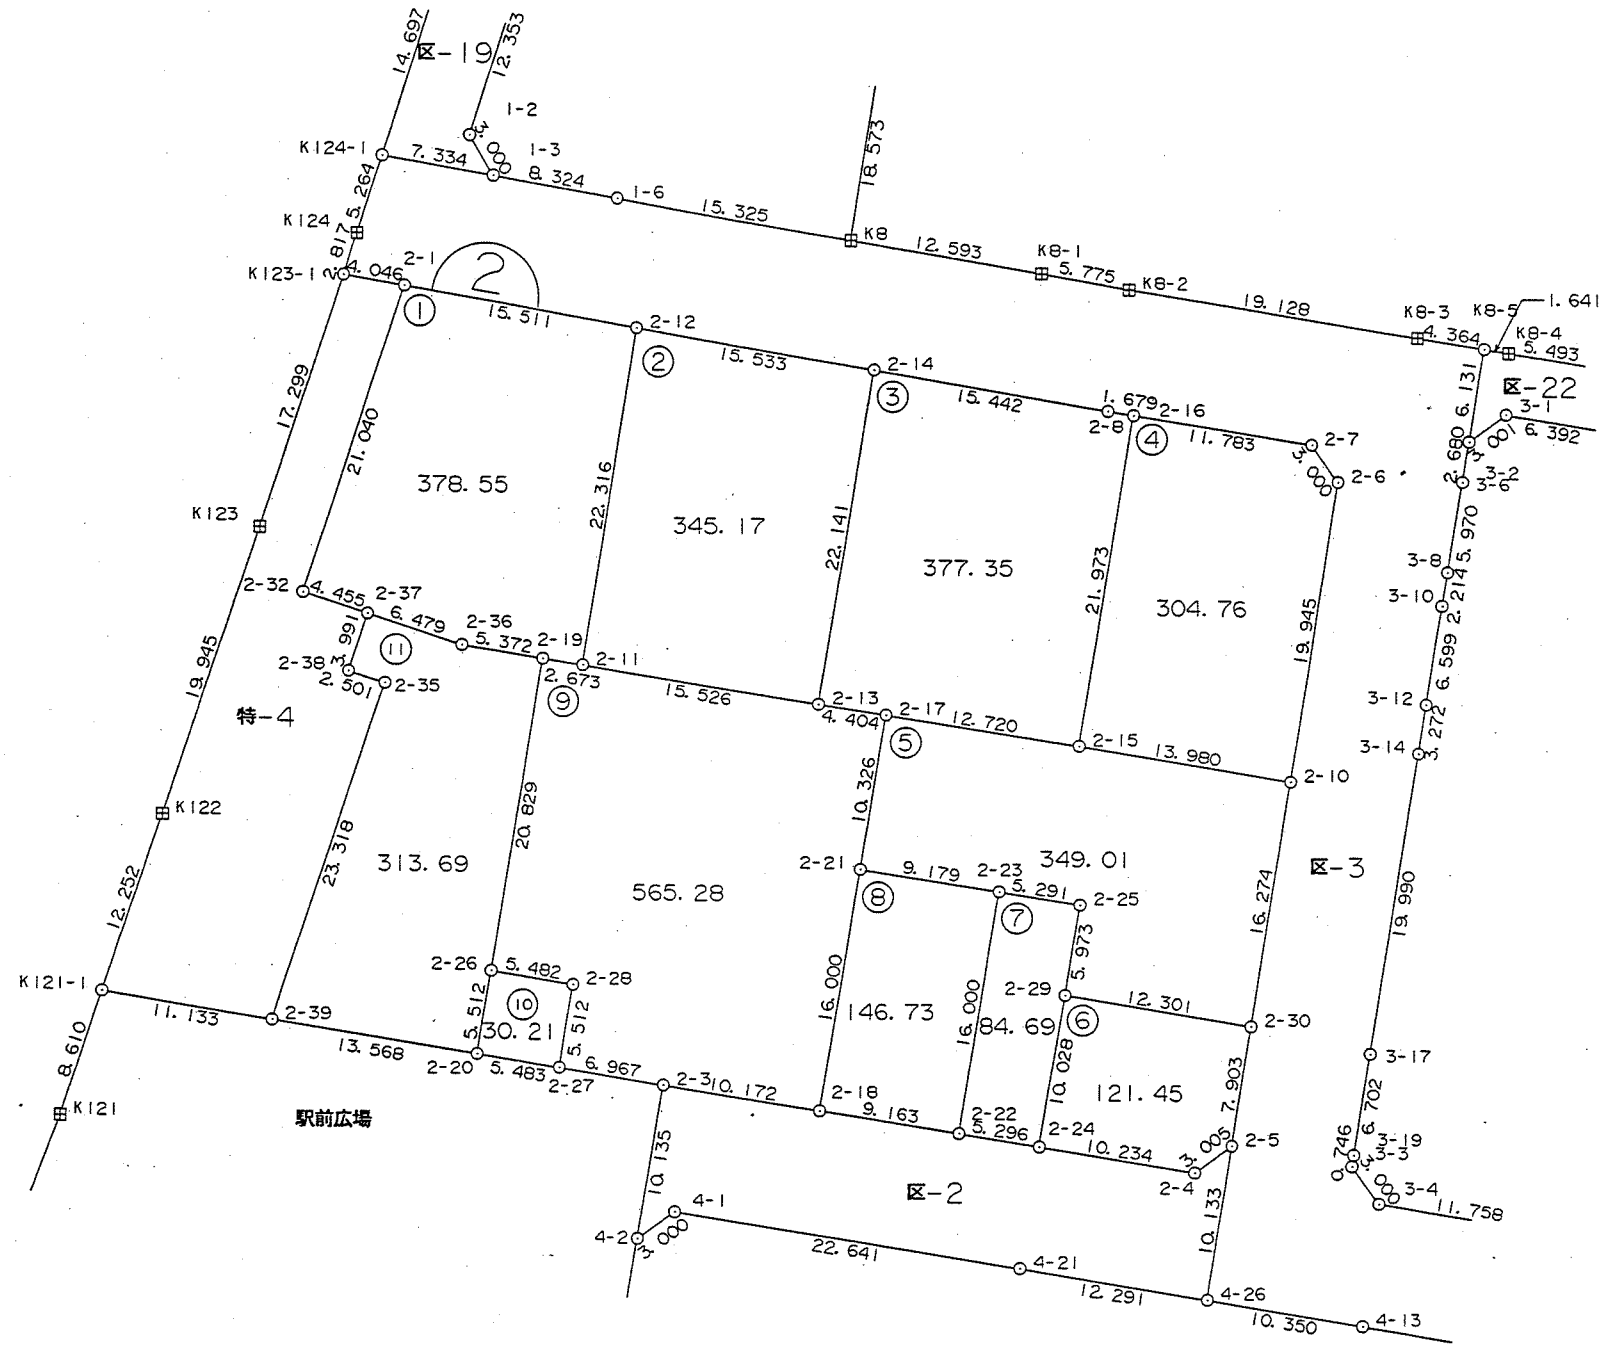


縮尺 1 : 500

Y27.50


この画地確定図は、当該土地区画整理組合が土地区画整理法第103条の規定に基づく換地処分時（H13.1.19）に伴い作成したものの写しです。（換地処分時に土地権利者に送付したものの写し）

# 千葉市浜野駅東口土地区画整理事業 画地確定図

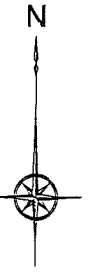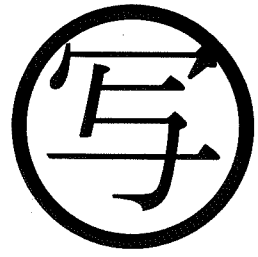

x-50.00

x-50.00

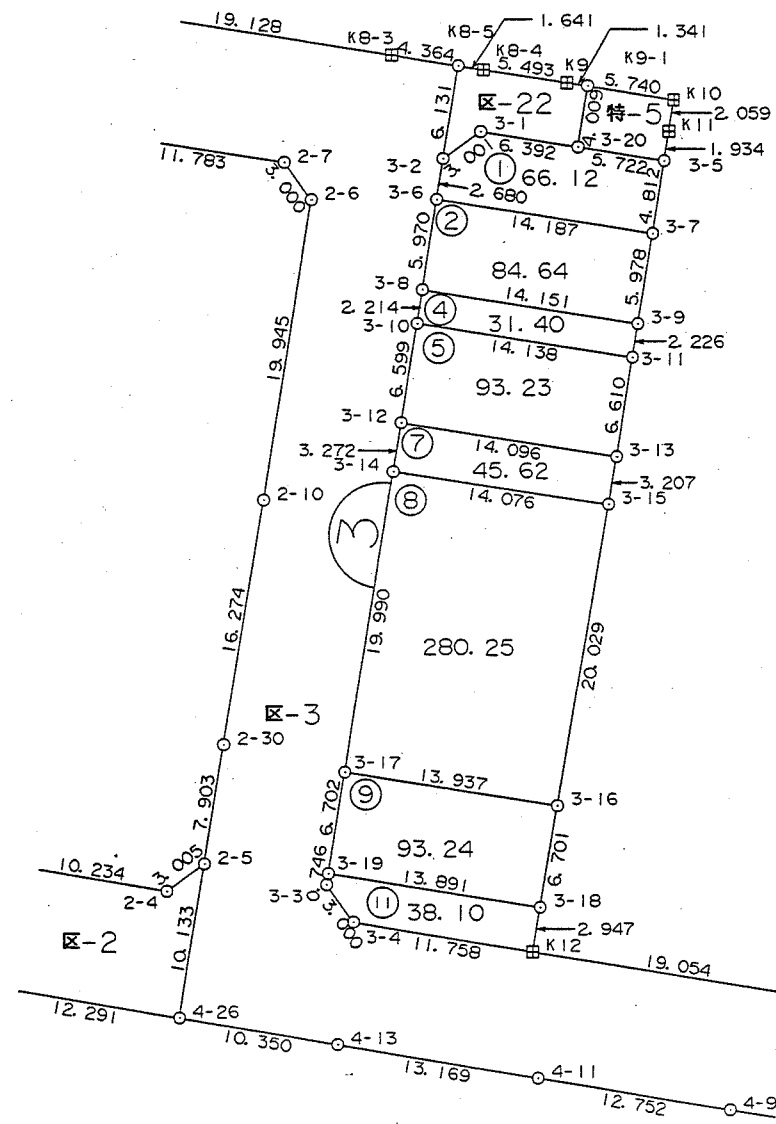

x-50.10

y27.40




縮尺 1 : 500

y27.50

x-50.10

この画地確定図は、当該土地区画整理組合が土地区画整理法第103条の規定に基づく換地処分時（H13.1.19）に伴い作成したものの写しです。（換地処分時に土地権利者に送付したものの写し）



# 千葉市浜野駅東口土地区画整理事業 画地確定図

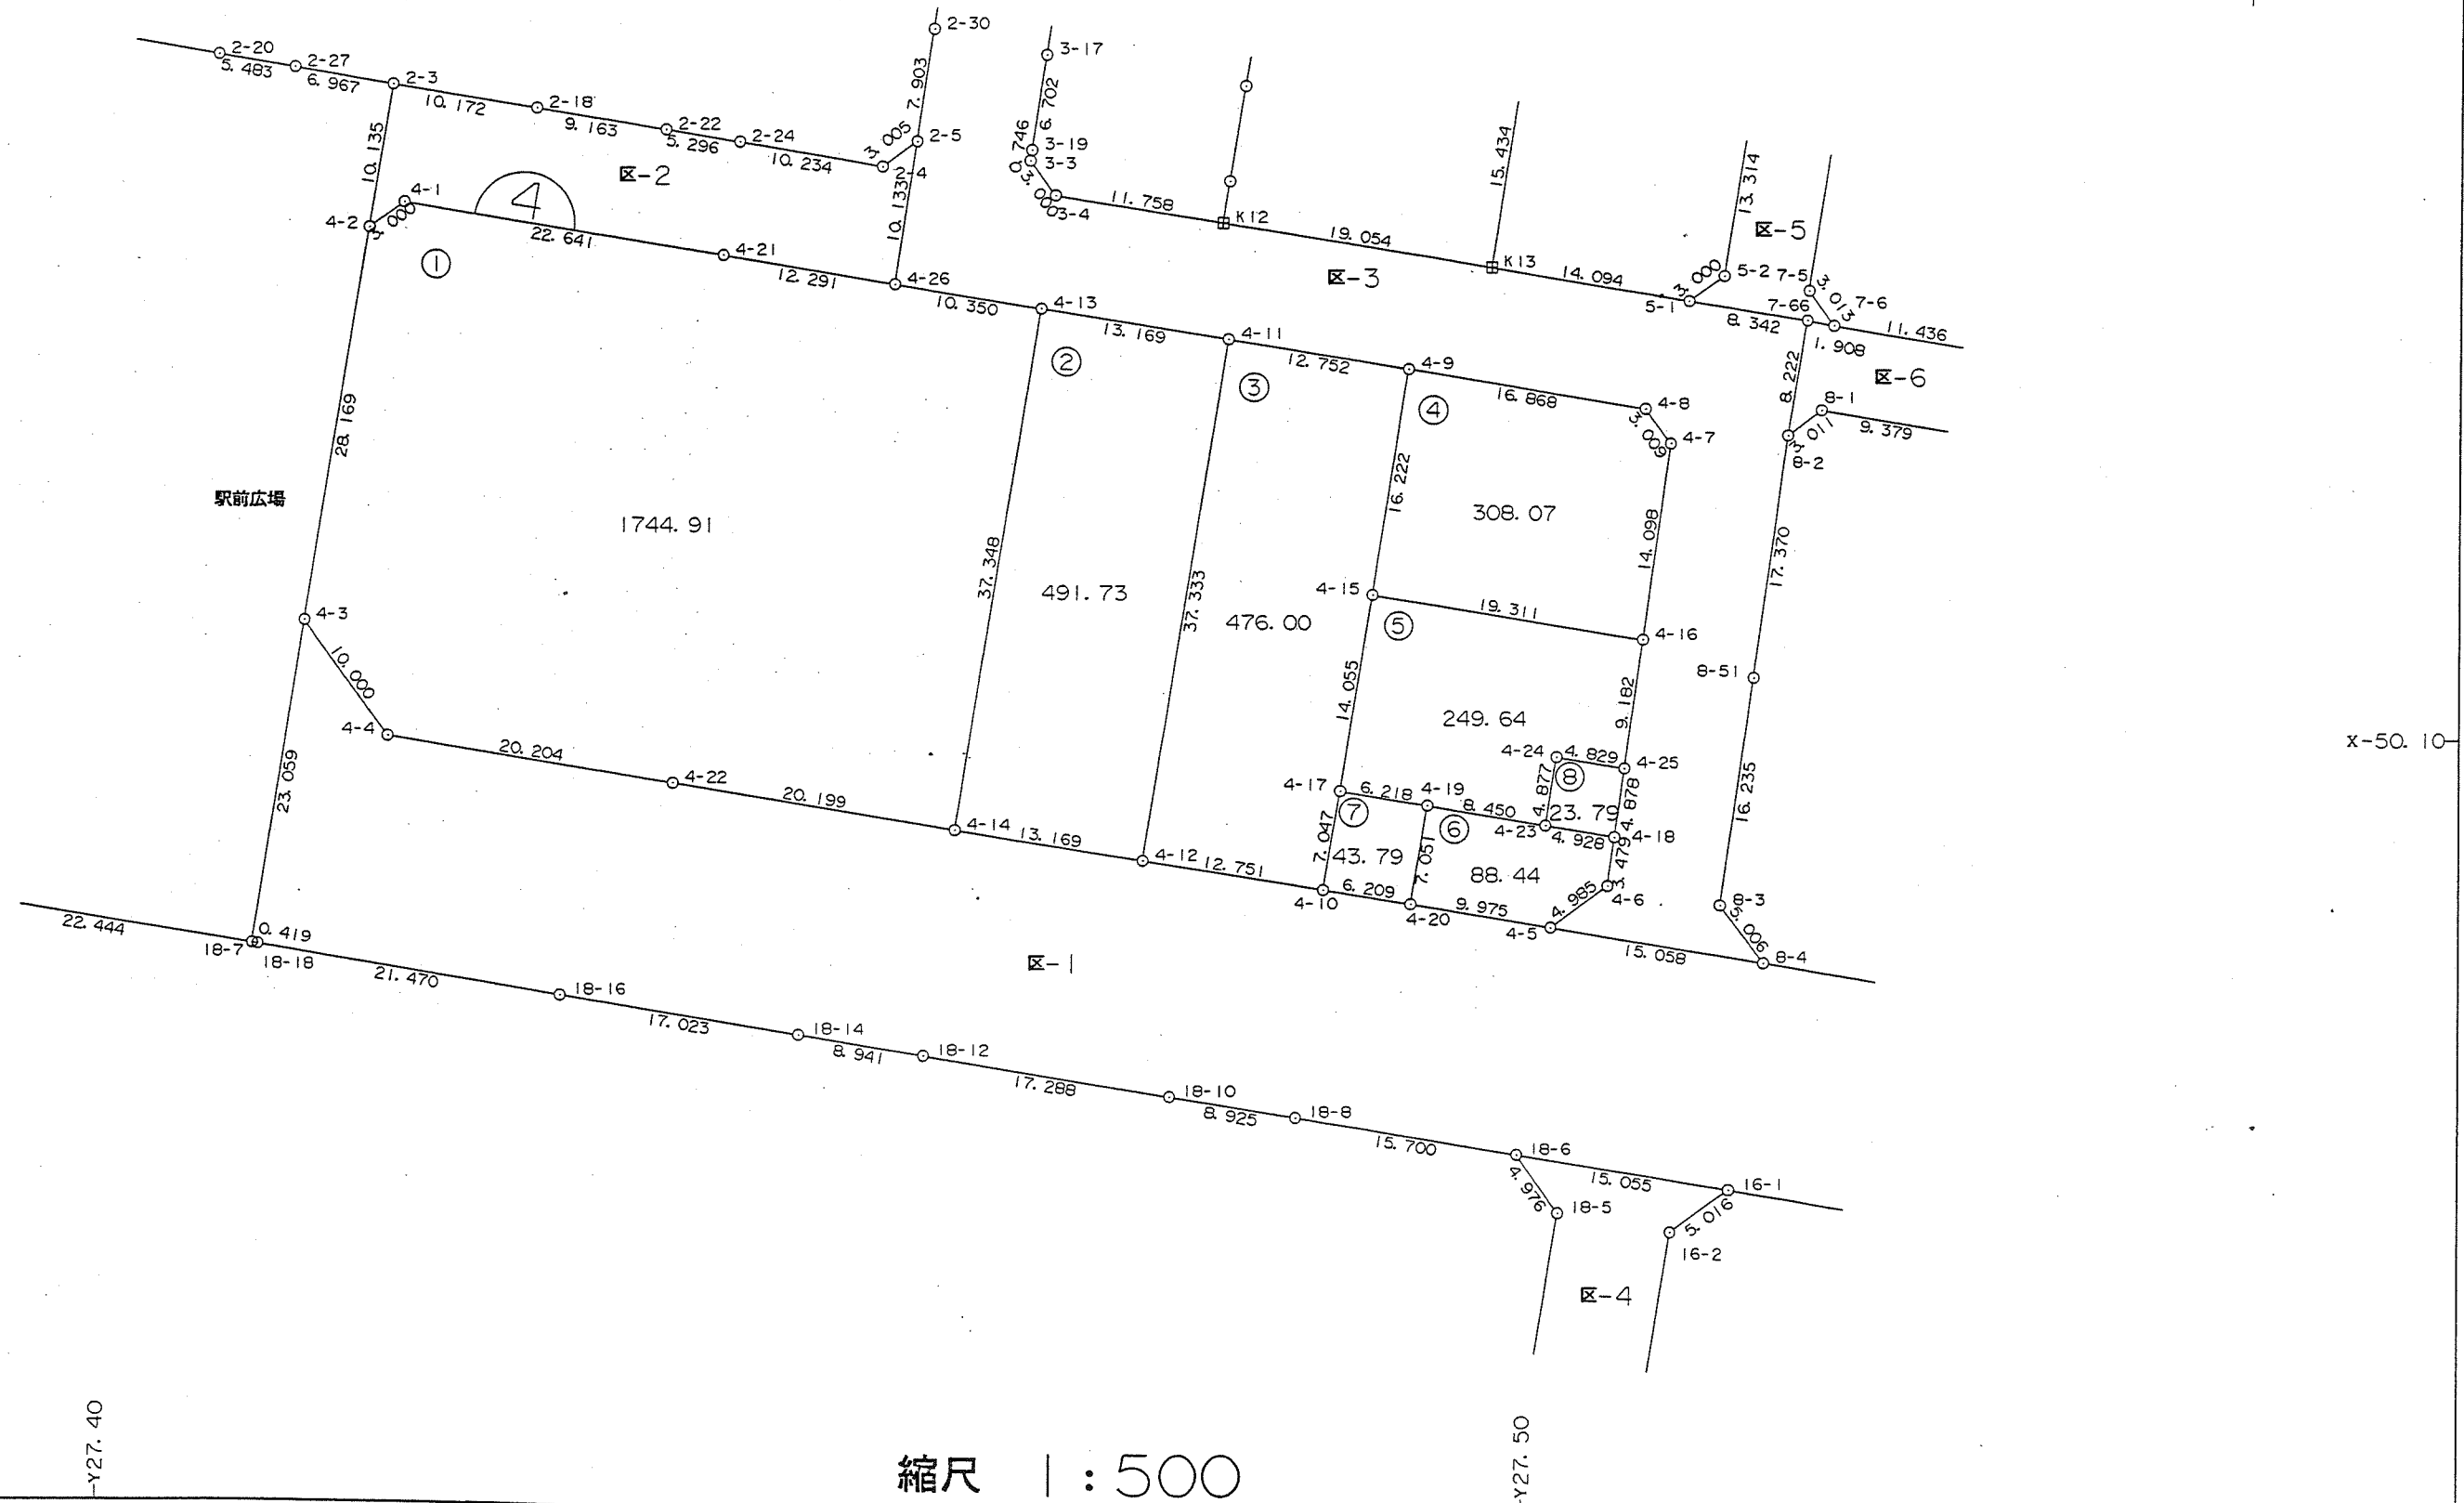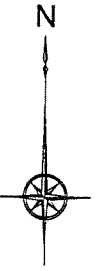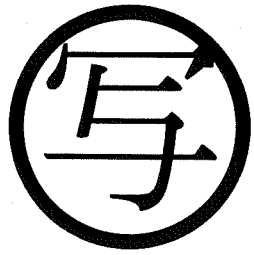

縮尺 1 : 500

この画地確定図は、当該土地区画整理組合が土地区画整理法第103条の規定に基づく換地処分時（H13.1.19）に伴い作成したものの写しです。（換地処分時に土地権利者に送付したものの写し）

# 千葉県浜野駅東口土地区画整理事業 画地確定図

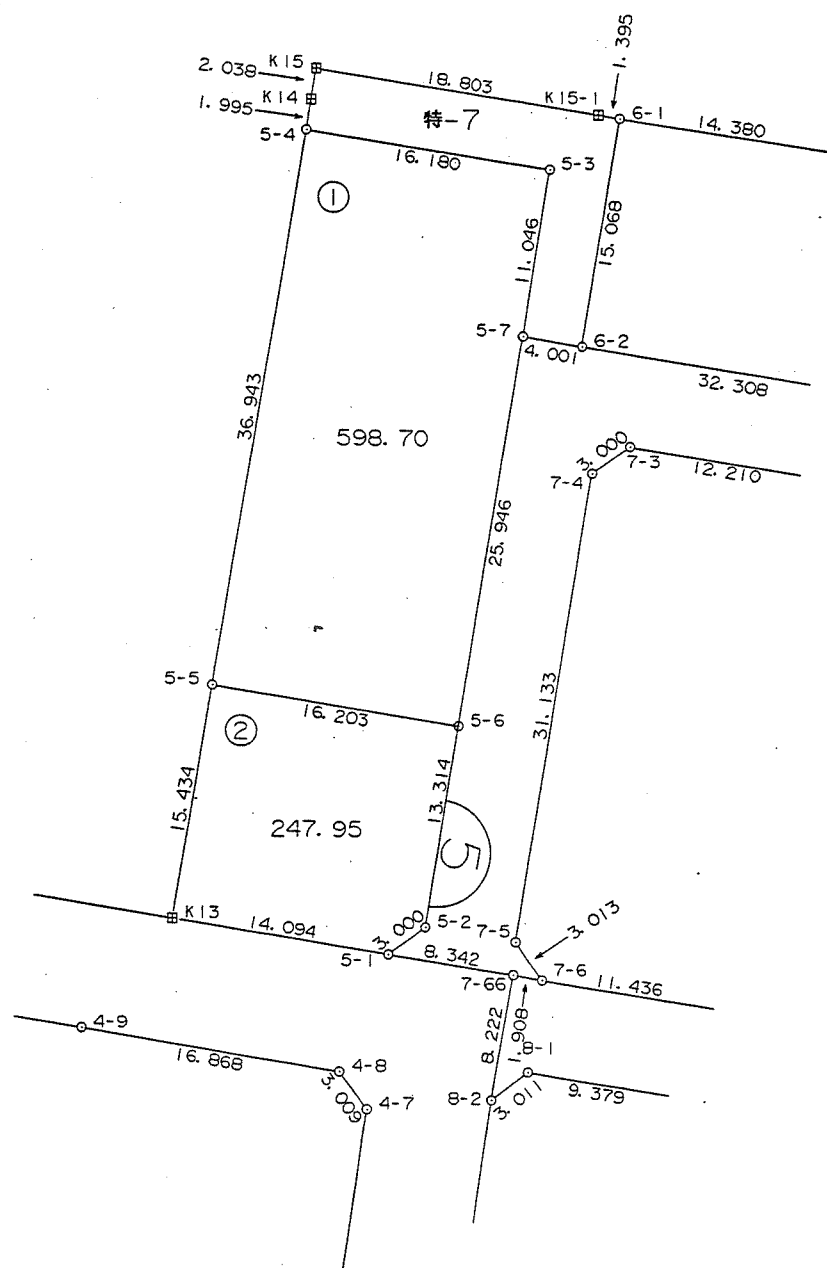
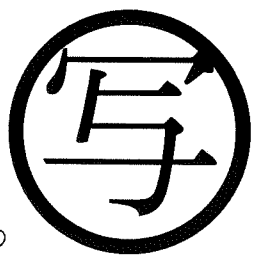


縮尺 1 : 500

この画地確定図は、当該土地区画整理組合が土地区画整理法第 103 条の規定に基づく換地処分時 (H13. 1.19) に伴い作成したものの写しです。(換地処分時に土地権利者に送付したものの写し)


# 千葉県浜野駅東口土地区画整理事業 画地確定図

Y27. 60

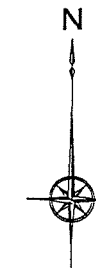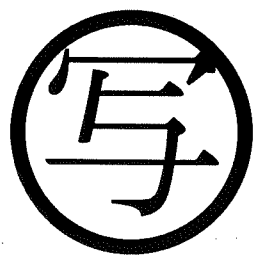

x-50. 00

x-50. 00

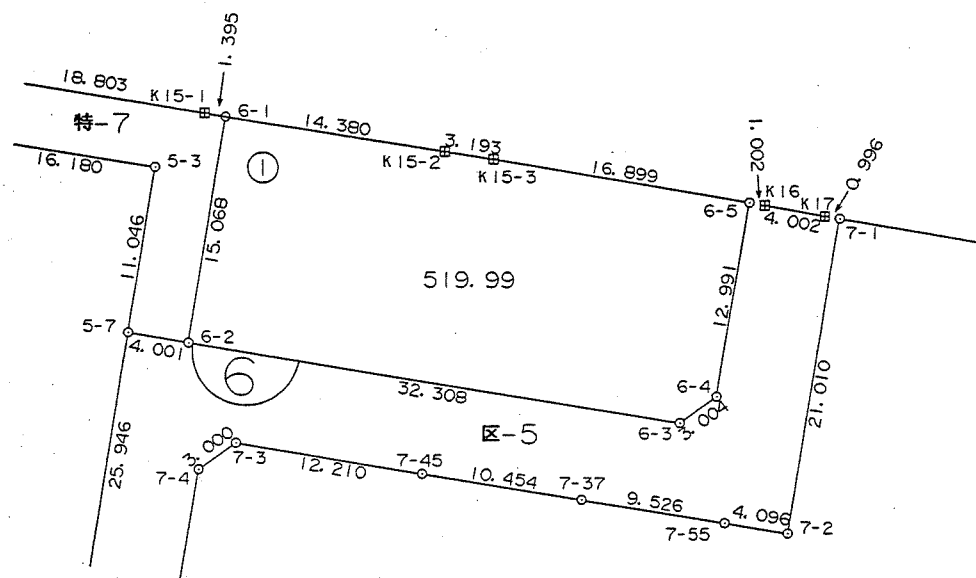


Y27. 50

縮尺 1 : 500


Y27. 60

# 千葉県浜野駅東口土地区画整理事業 画地確定図

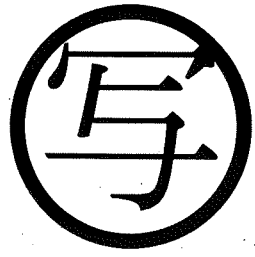

-x-50.00

x-50.00

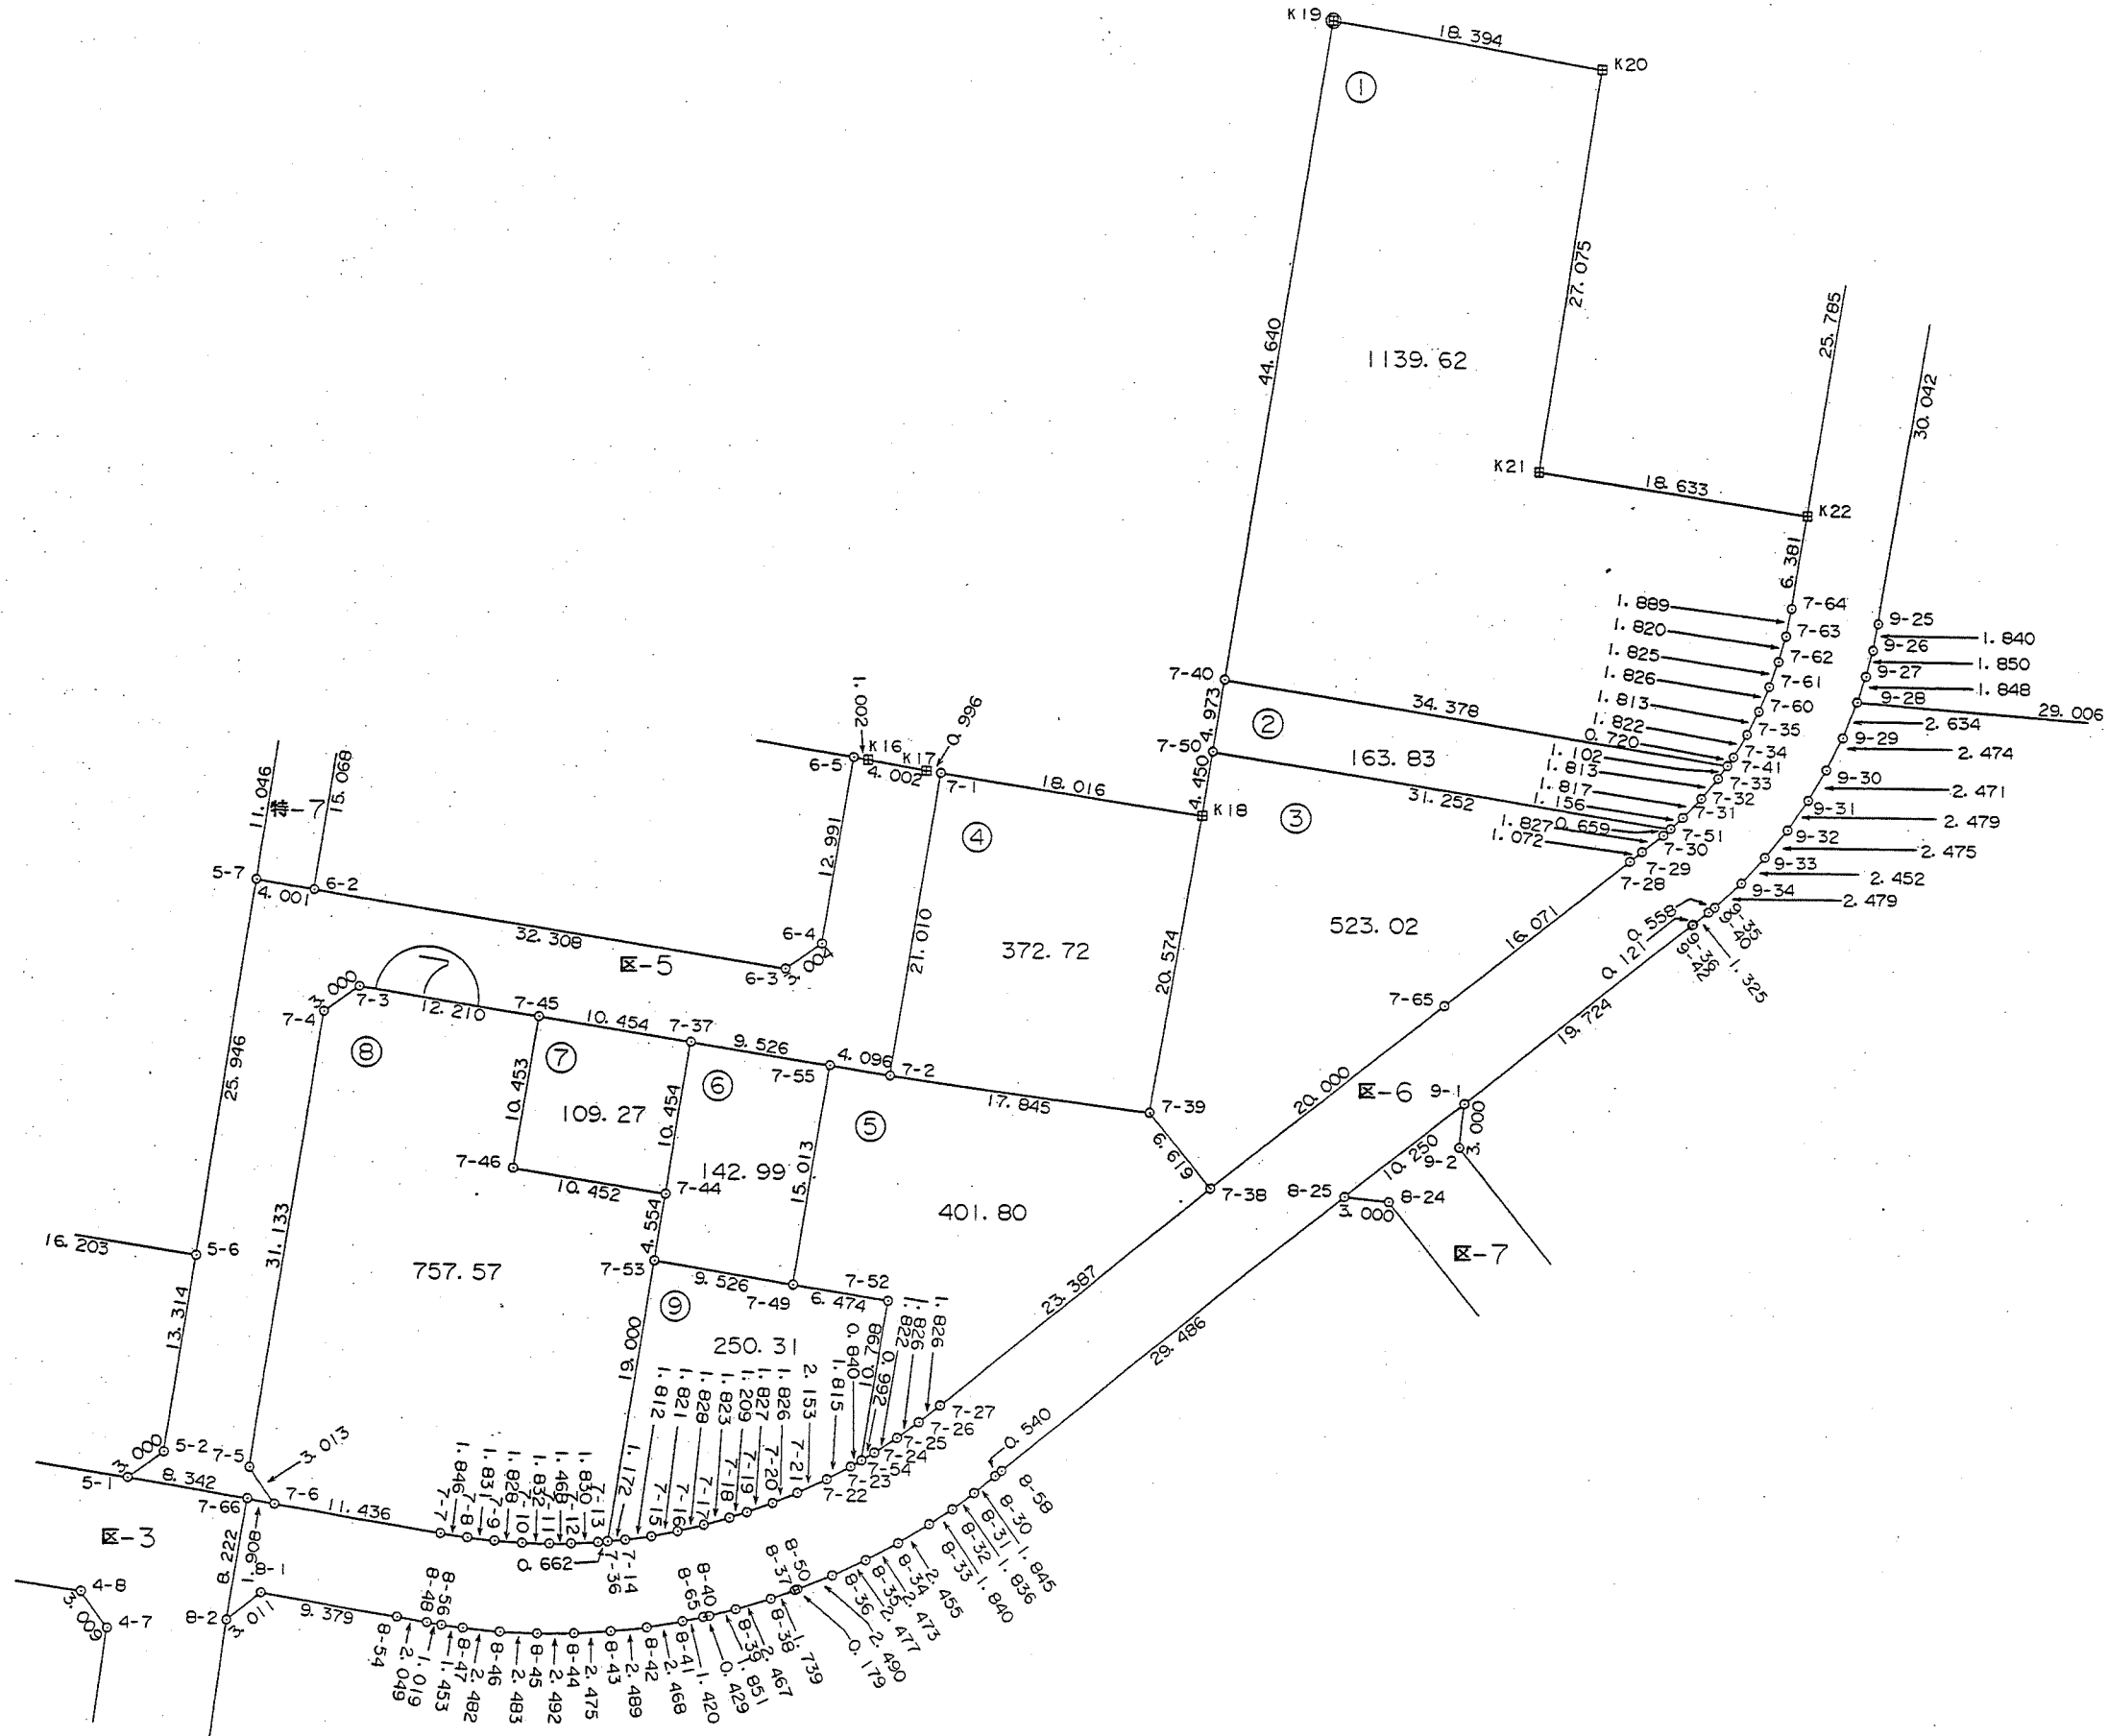



縮尺 1:500

-Y27.50

-Y27.60

この画地確定図は、当該土地区画整理組合が土地区画整理法第103条の規定に基づく換地処分時（H13.1.19）に伴い作成したものの写しです。（換地処分時に土地権利者に送付したものの写し）

# 千葉県浜野駅東口土地区画整理事業 画地確定図

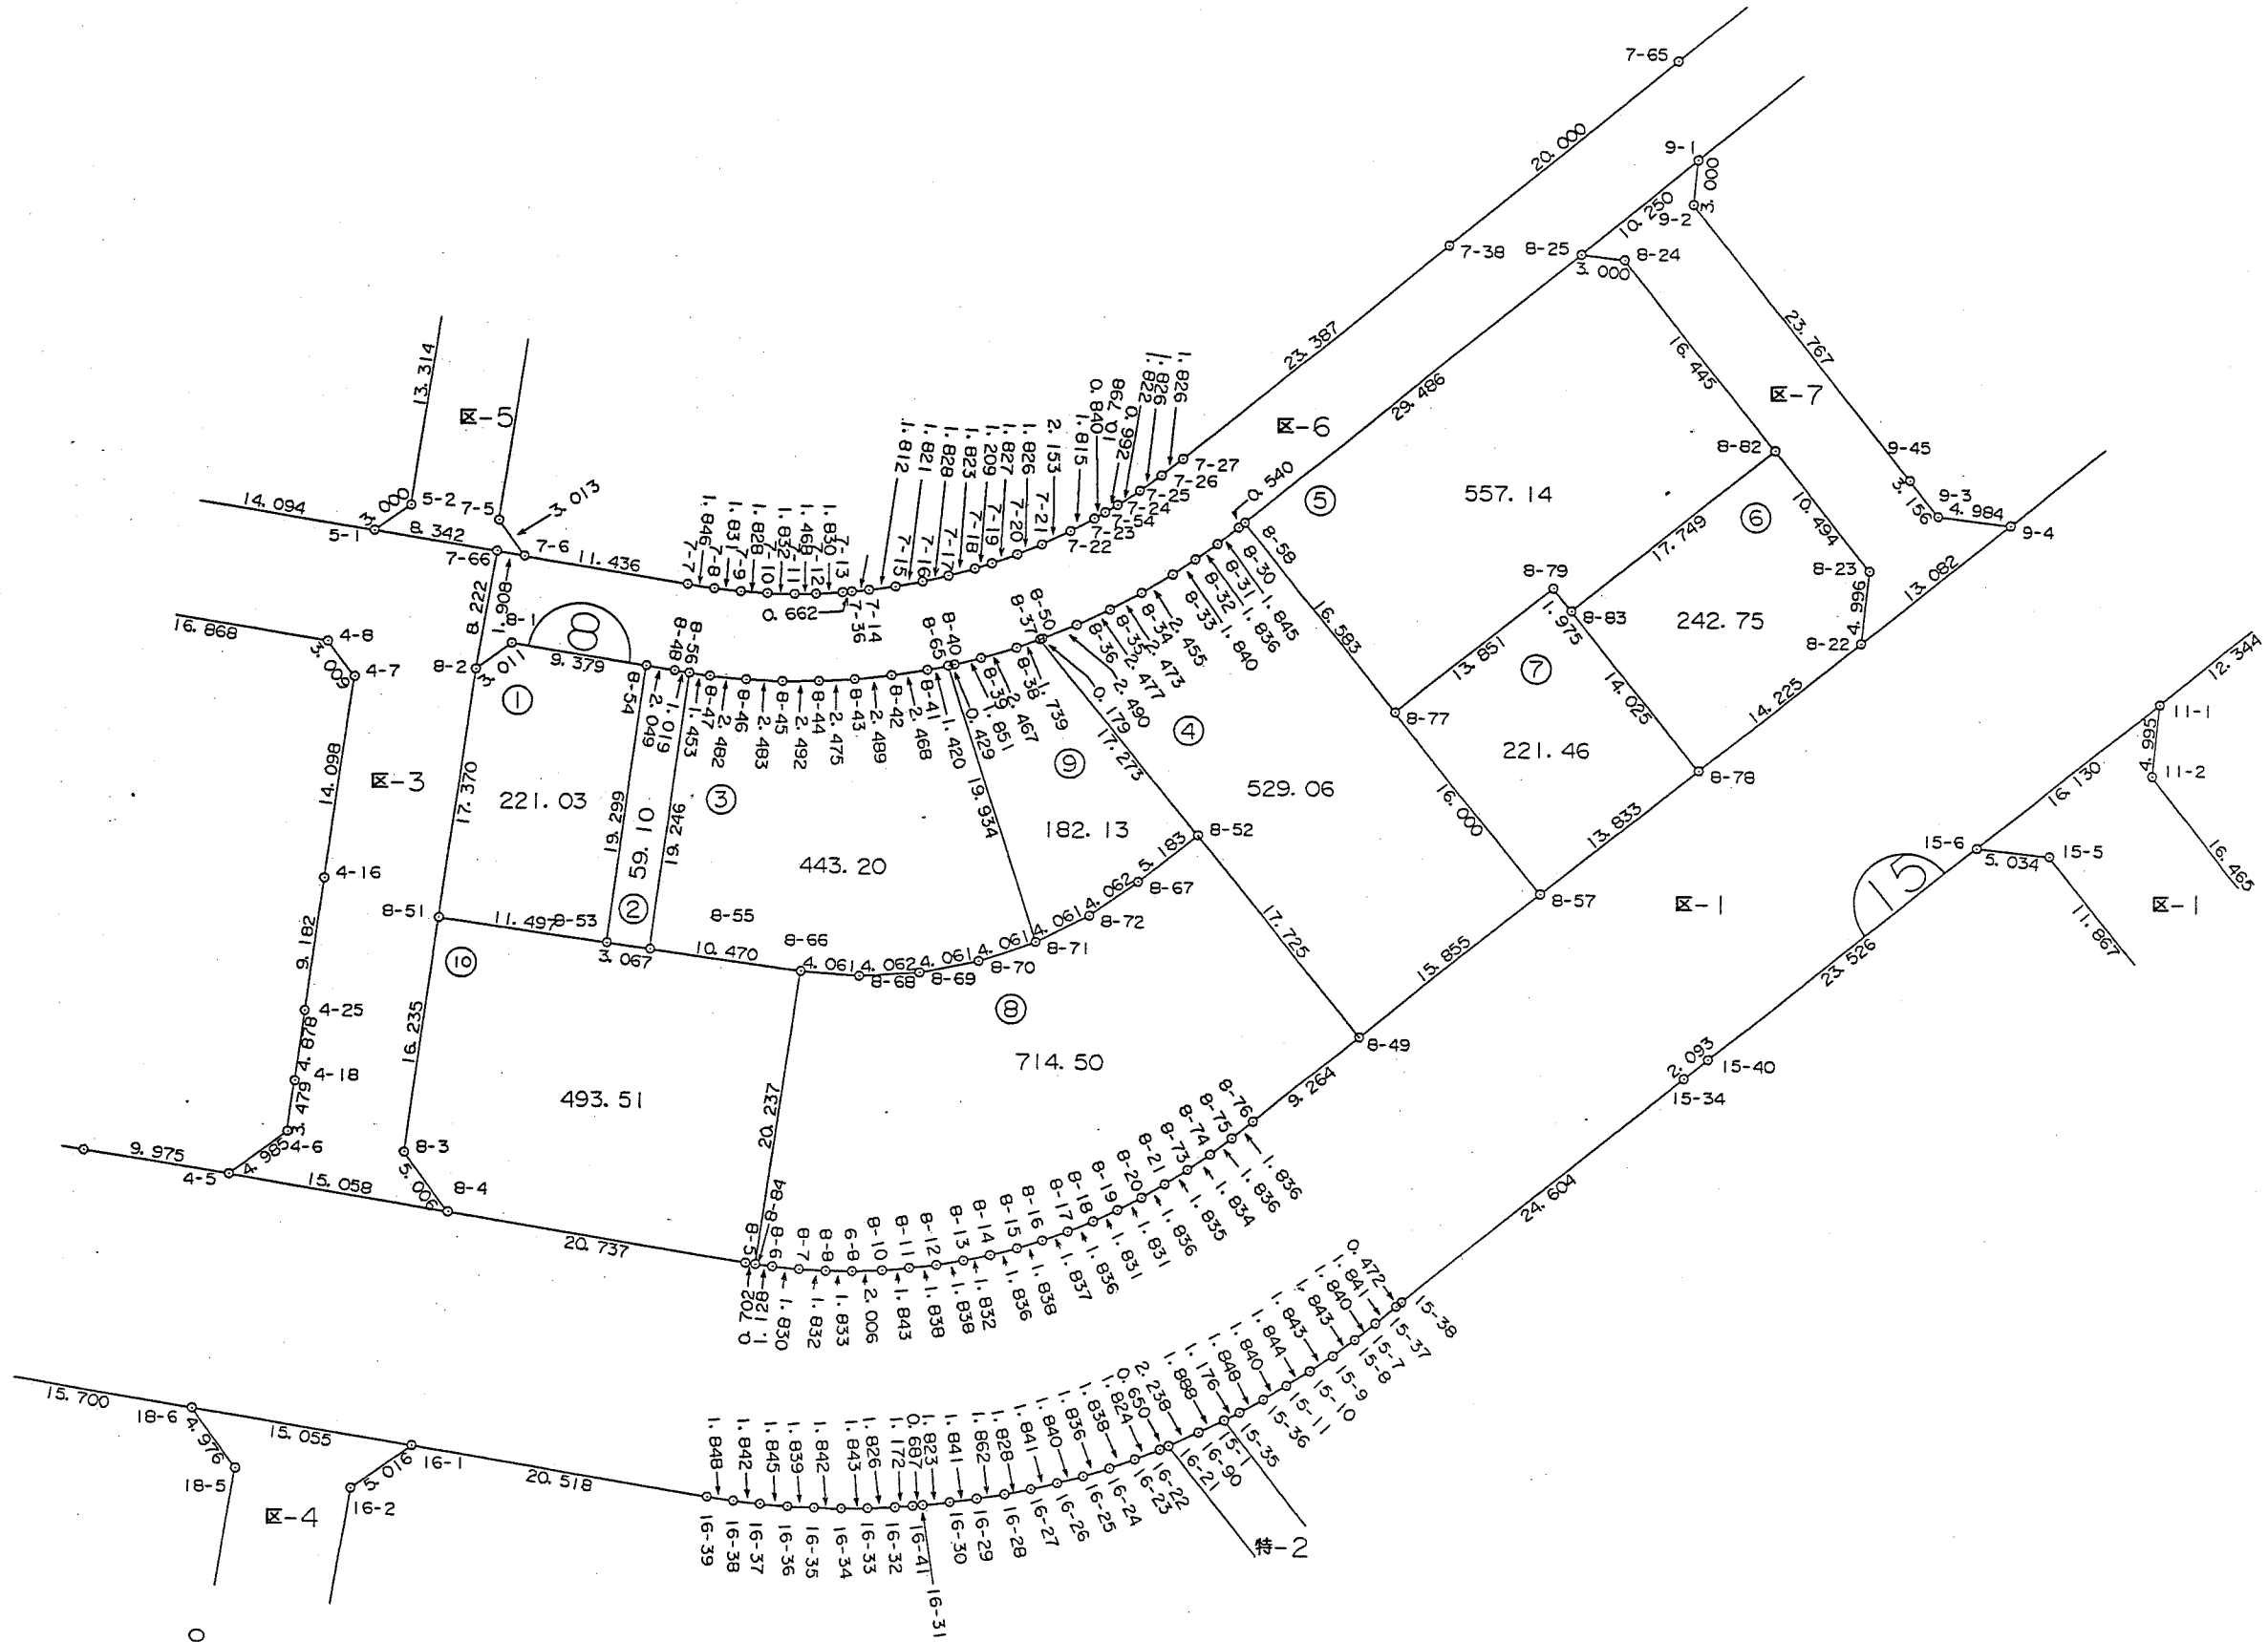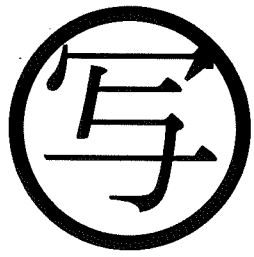


縮尺 1 : 500

この画地確定図は、当該土地区画整理組合が土地区画整理法第103条の規定に基づく換地処分時（H13.1.19）に伴い作成したものの写しです。（換地処分時に土地権利者に送付したものの写し）




# 千葉県浜野駅東口土地区画整理事業 画地確定図

Y27. 70

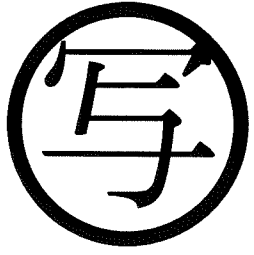

x-50. 00

x-50. 00


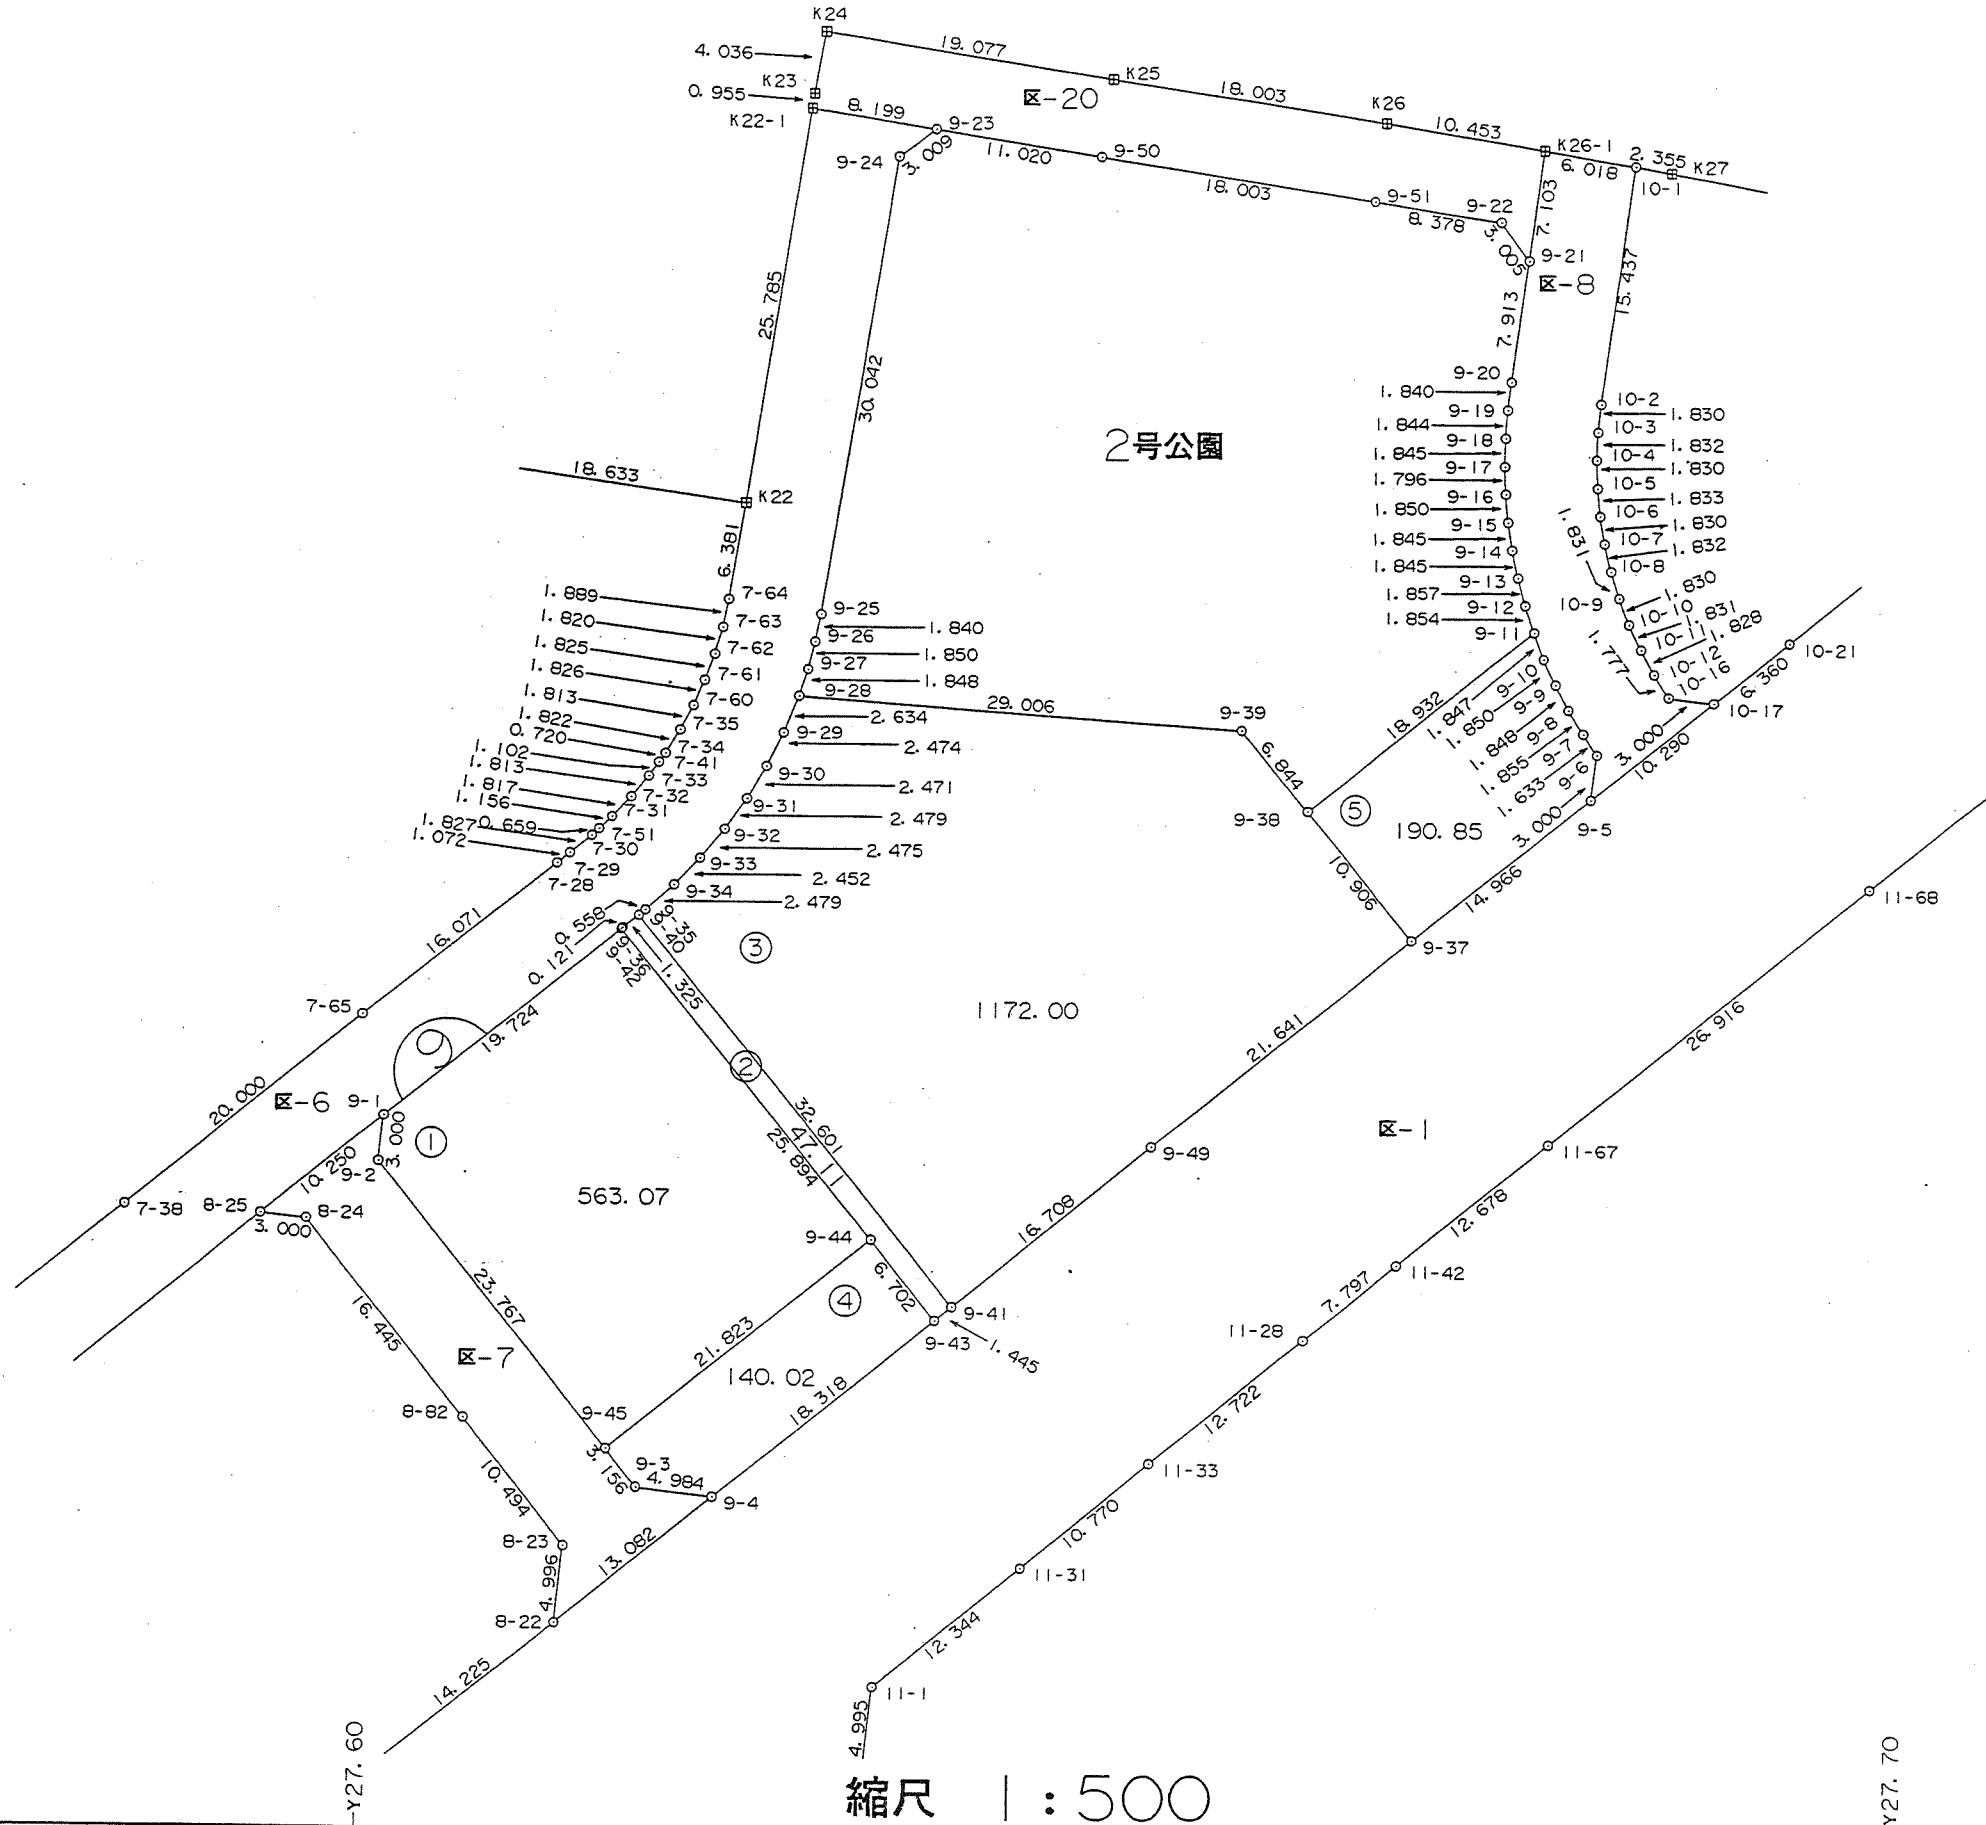


縮尺 1 : 500


この画地確定図は、当該土地区画整理組合が土地区画整理法第 103 条の規定に基づく換地処分時 (H13. 1.19) に伴い作成したものの写しです。(換地処分時に土地権利者に送付したものの写し)

Y27. 70

# 千葉県浜野駅東口土地区画整理事業 画地確定図

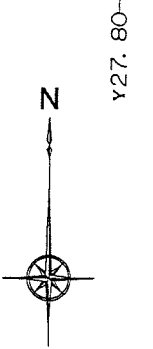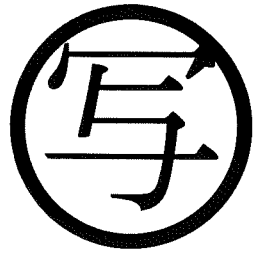

Y27.80

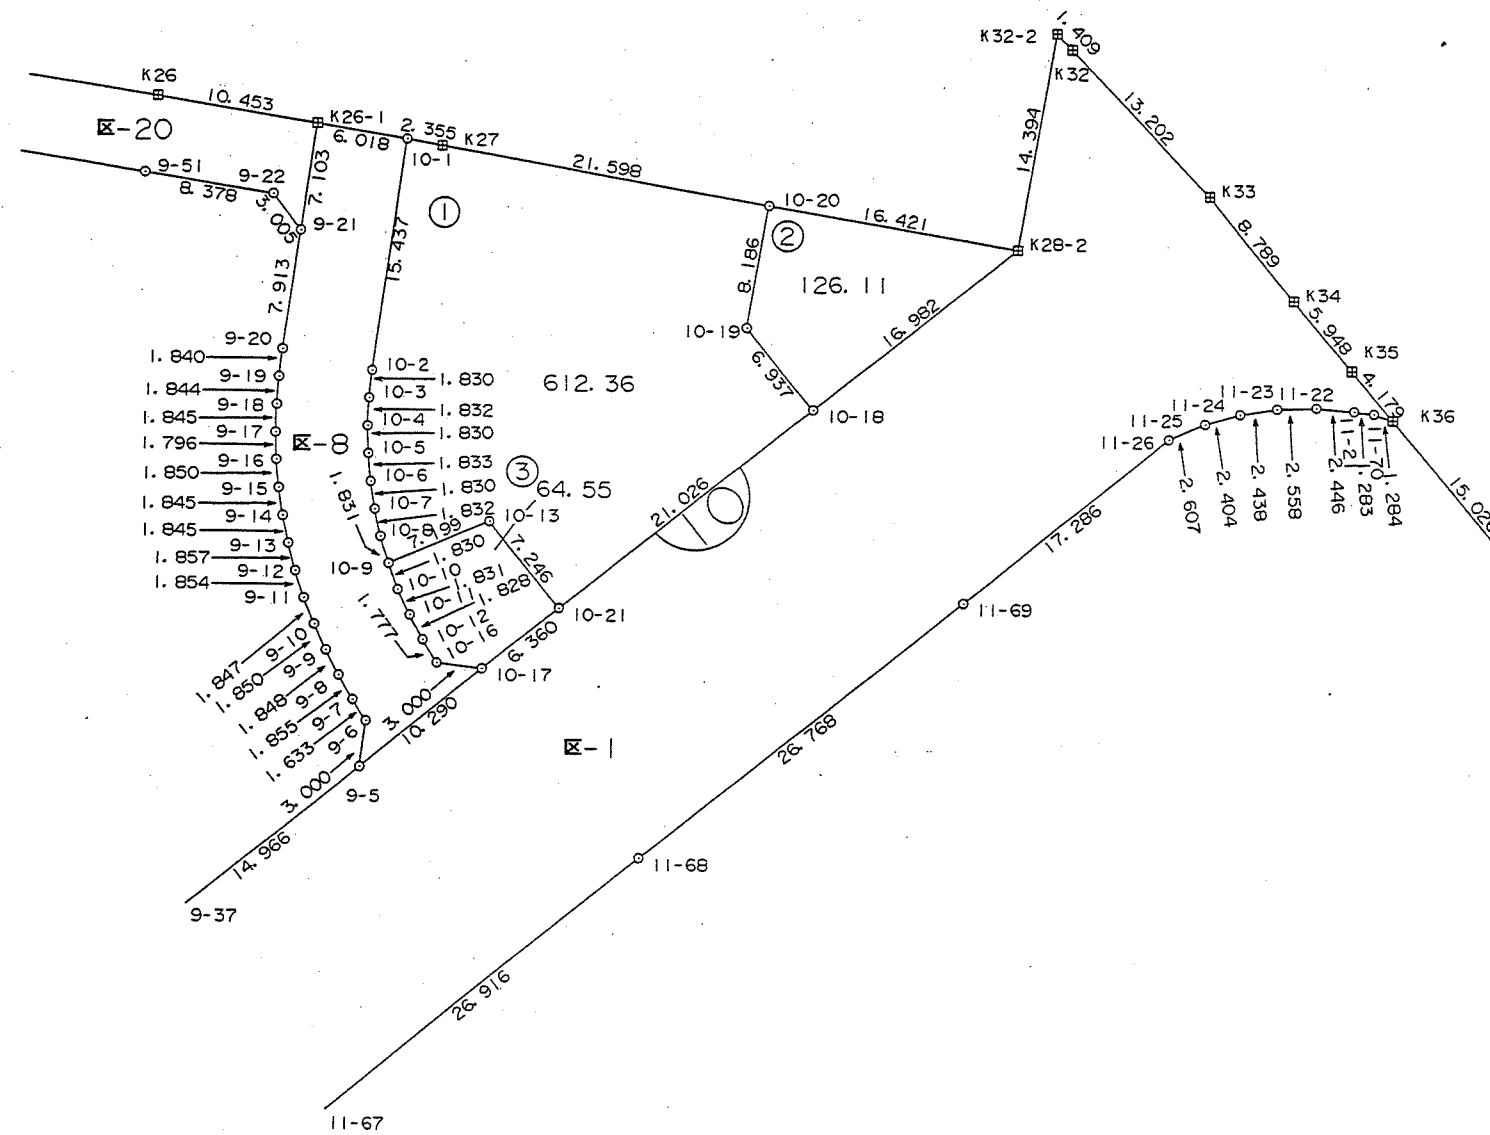

x-50.00

x-50.00


縮尺 1 : 500

Y27.70


Y27.80

この画地確定図は、当該土地区画整理組合が土地区画整理法第103条の規定に基づく換地処分時（H13.1.19）に伴い作成したものの写しです。（換地処分時に土地権利者に送付したものの写し）

# 千葉市浜野駅東口土地区画整理事業 画地確定図




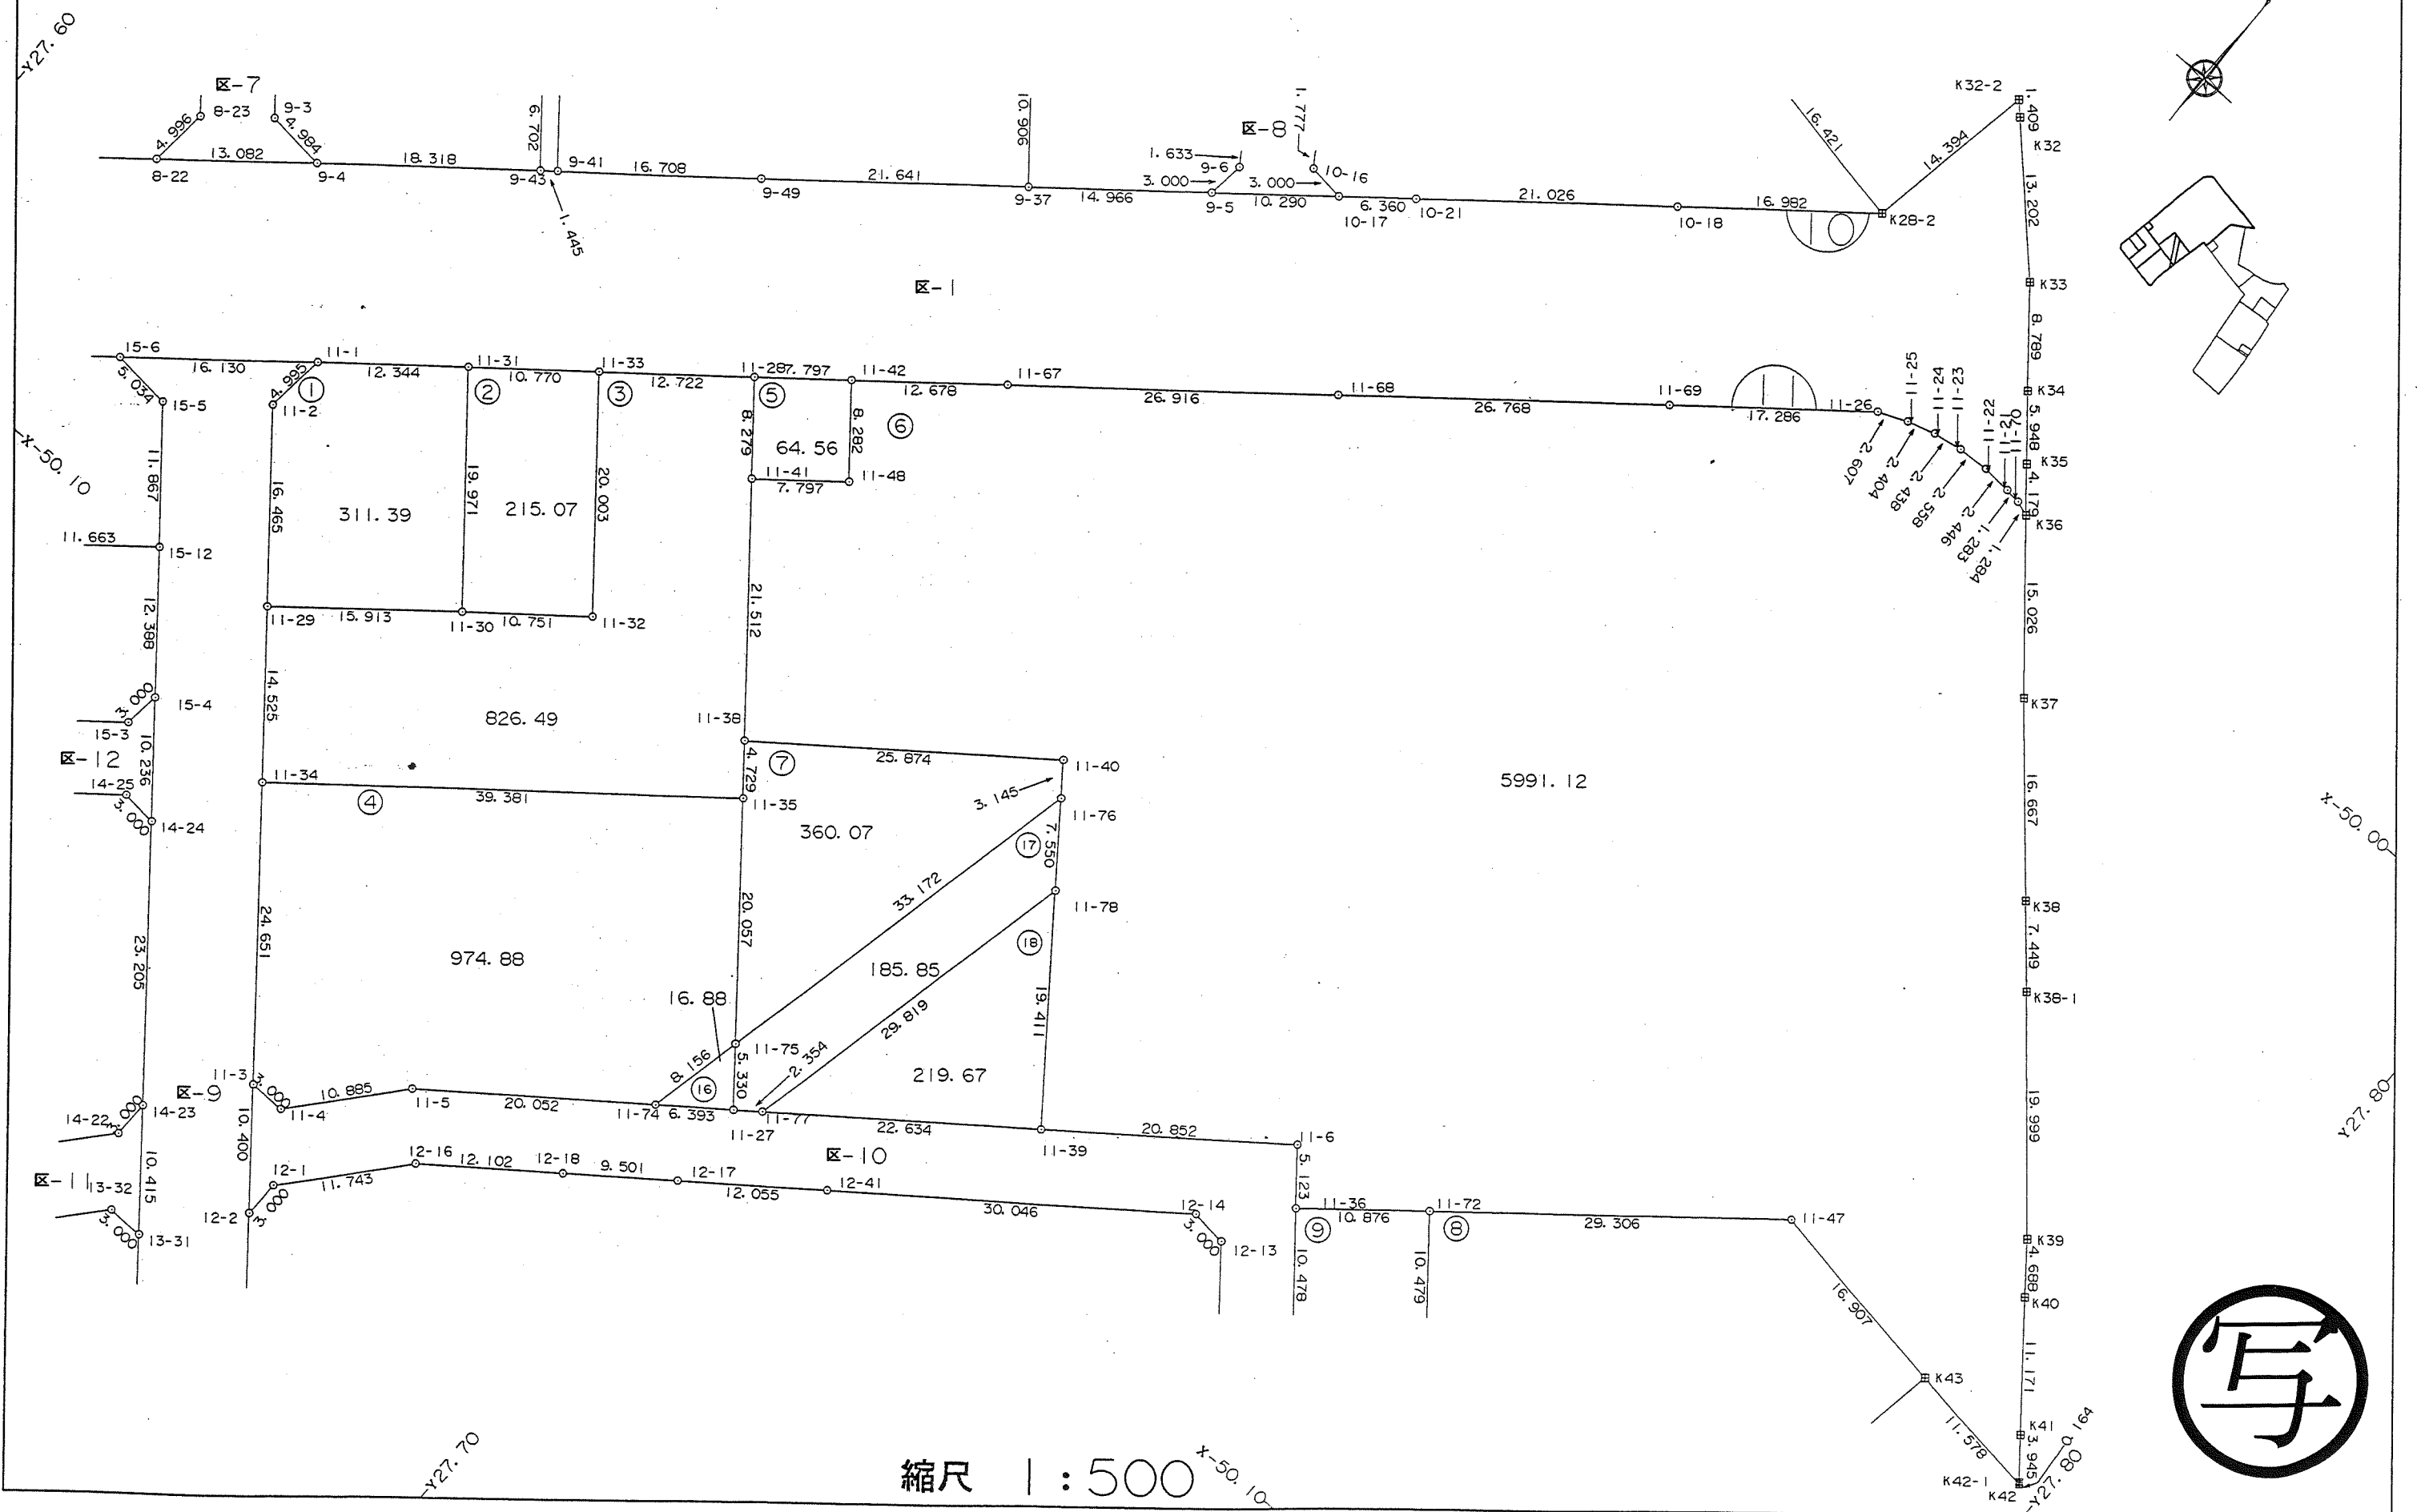


縮尺 1 : 500

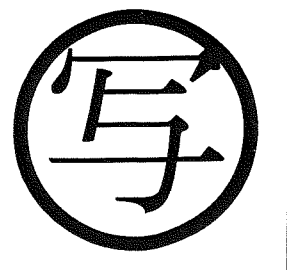

この画地確定図は、当該土地区画整理組合が土地区画整理法第103条の規定に基づく換地処分時（H13.1.19）に伴い作成したものの写しです。（換地処分時に土地権利者に送付したものの写し）



# 千葉県浜野駅東口土地区画整理事業 画地確定図

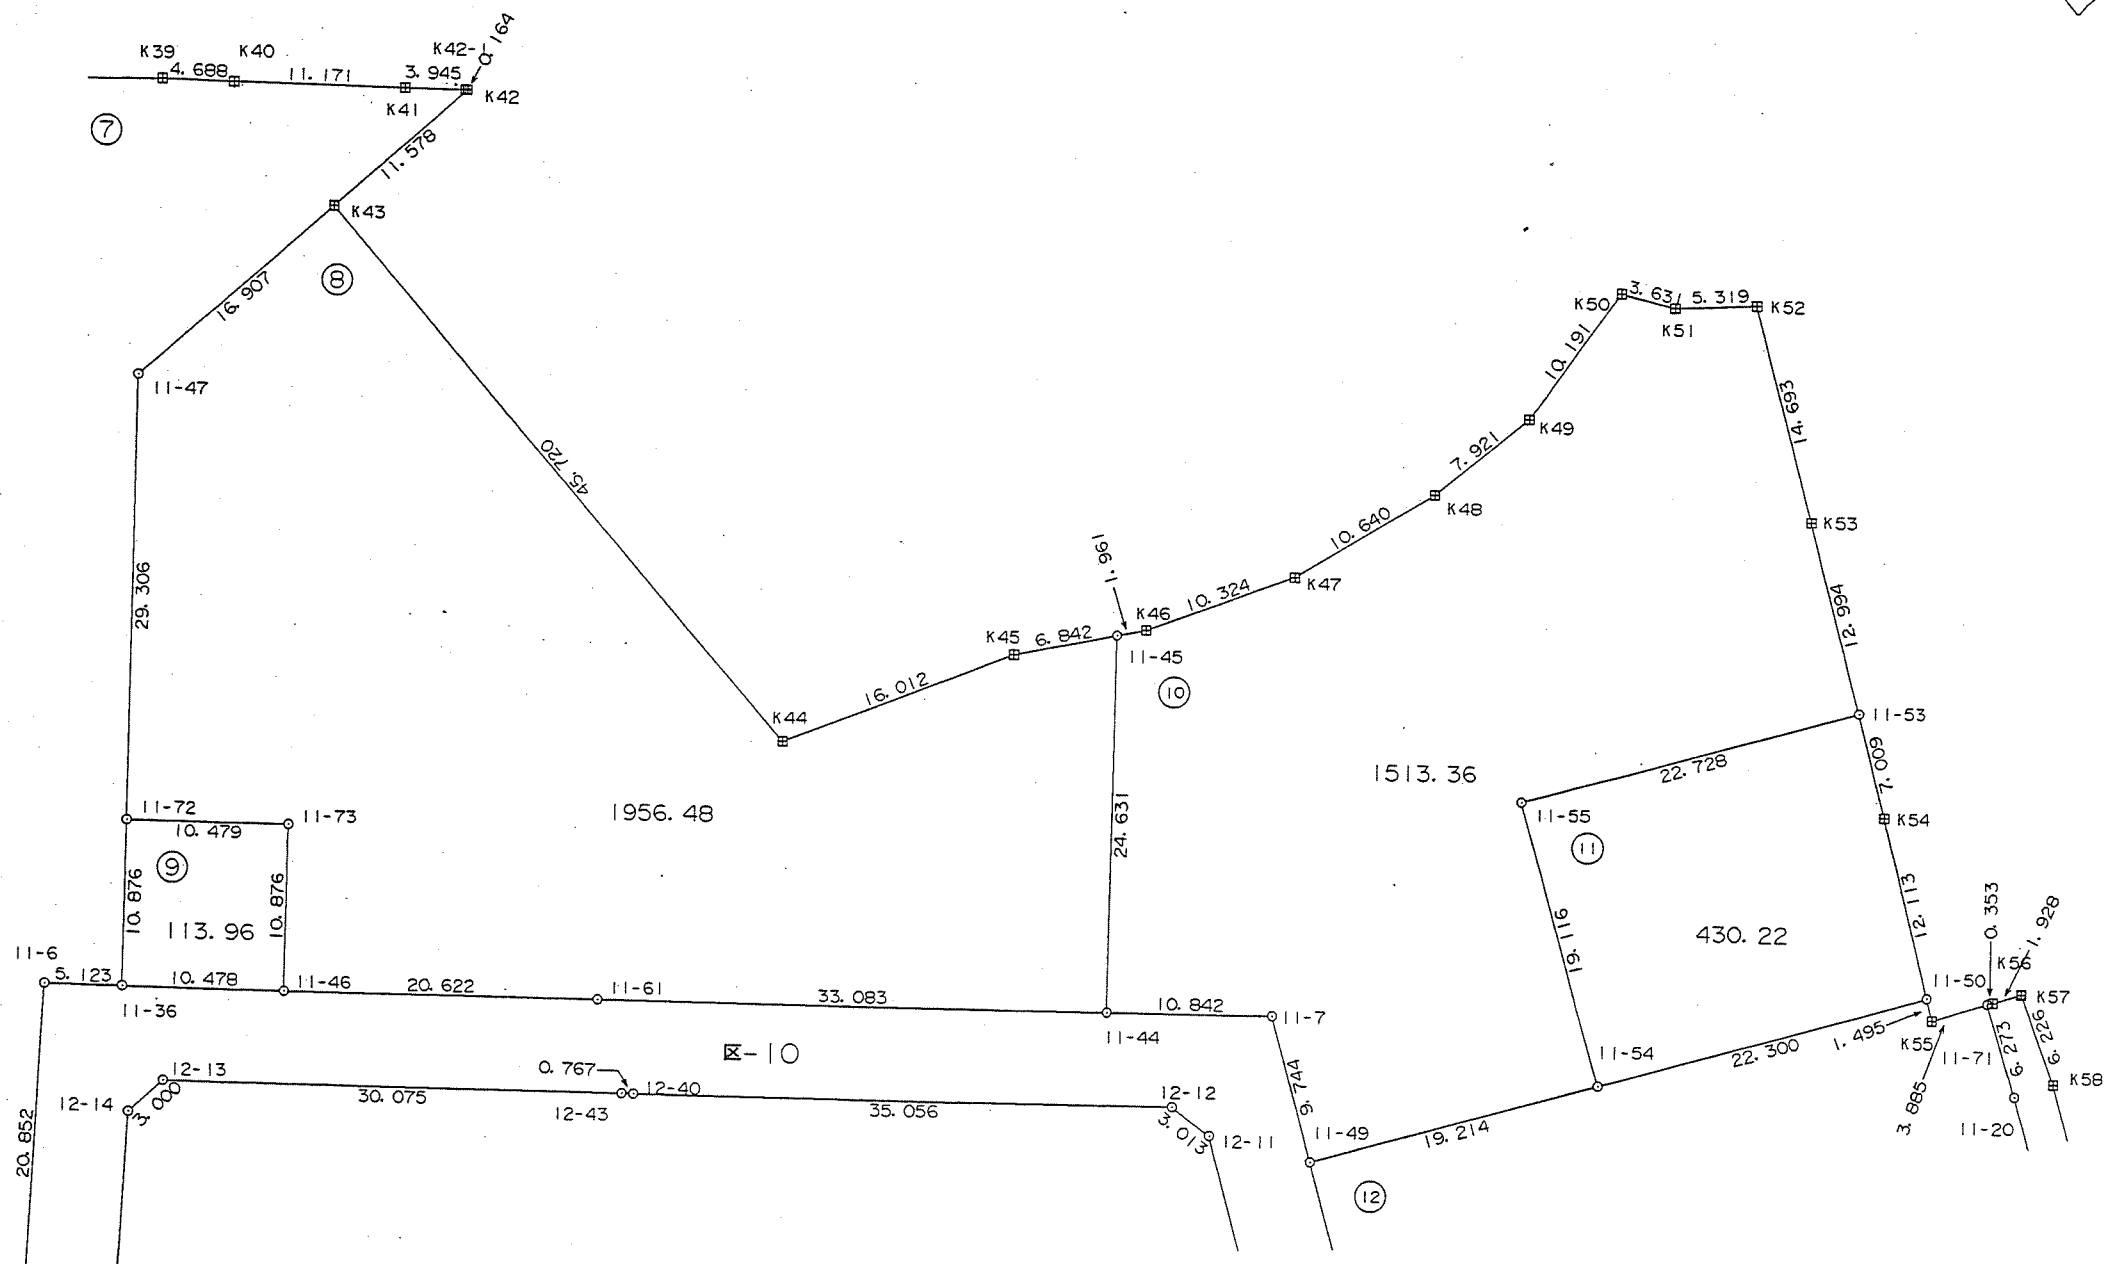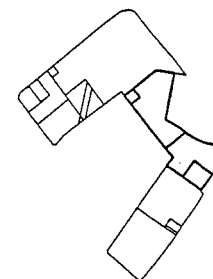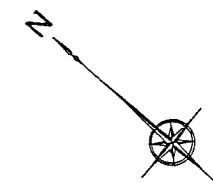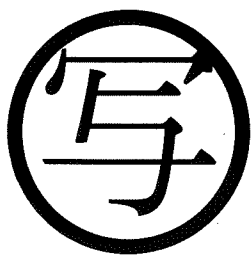

縮尺 1 : 500

この画地確定図は、当該土地区画整理組合が土地区画整理法第103条の規定に基づく換地処分時（H13.1.19）に伴い作成したものの写しです。（換地処分時に土地権利者に送付したものの写し）

# 千葉市浜野駅東口土地区画整理事業 画地確定図

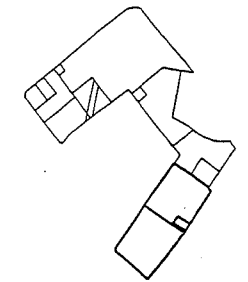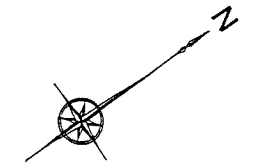

Y27.70

X-50.30

X-50.30


X-50.20

Y27.70

X-50.10

Y27.80




X-50.10

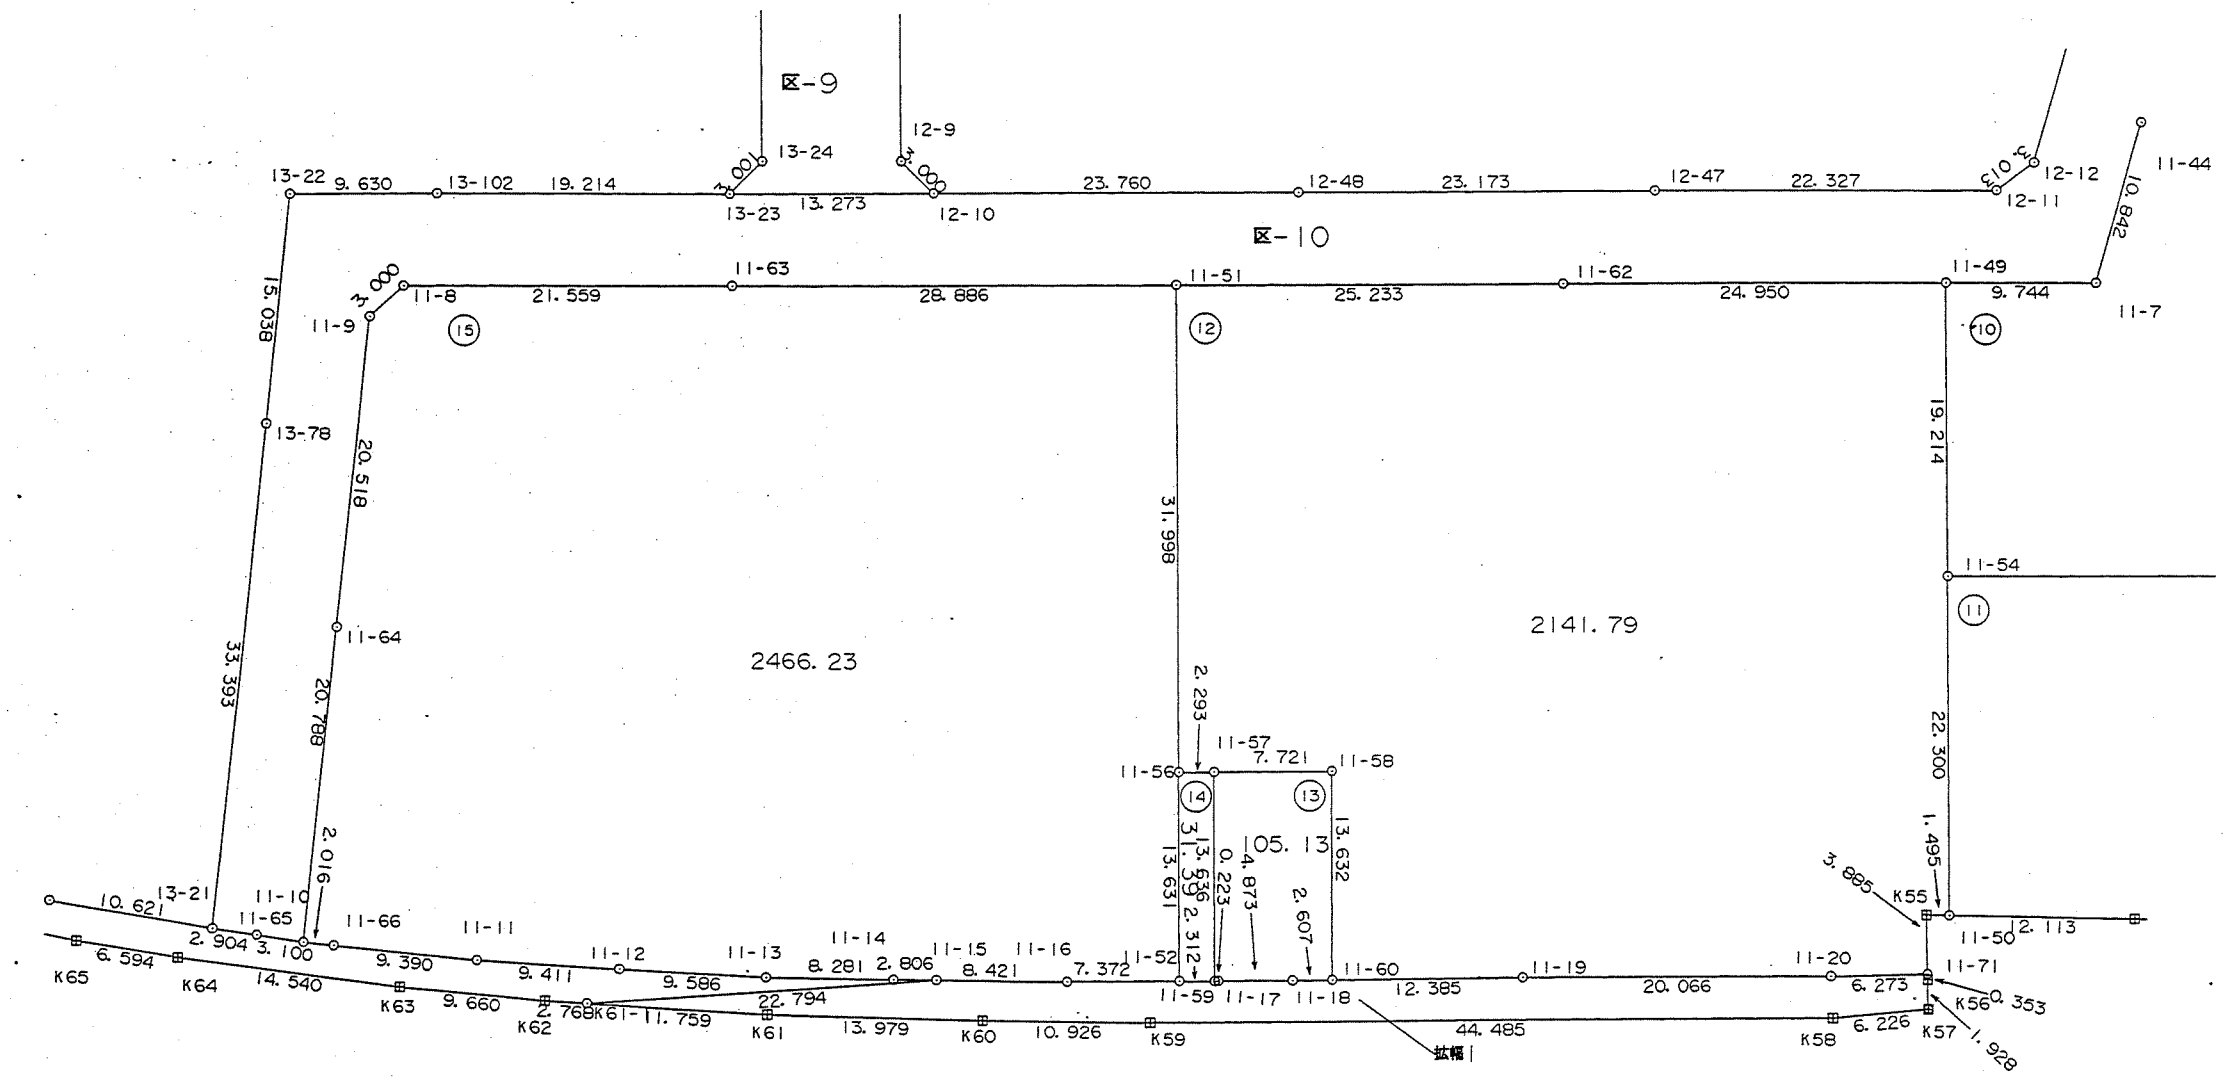

縮尺 1 : 500

この画地確定図は、当該土地区画整理組合が土地区画整理法第103条の規定に基づく換地処分時（H13.1.19）に伴い作成したものの写しです。（換地処分時に土地権利者に送付したものの写し）



# 千葉県浜野駅東口土地区画整理事業 画地確定図

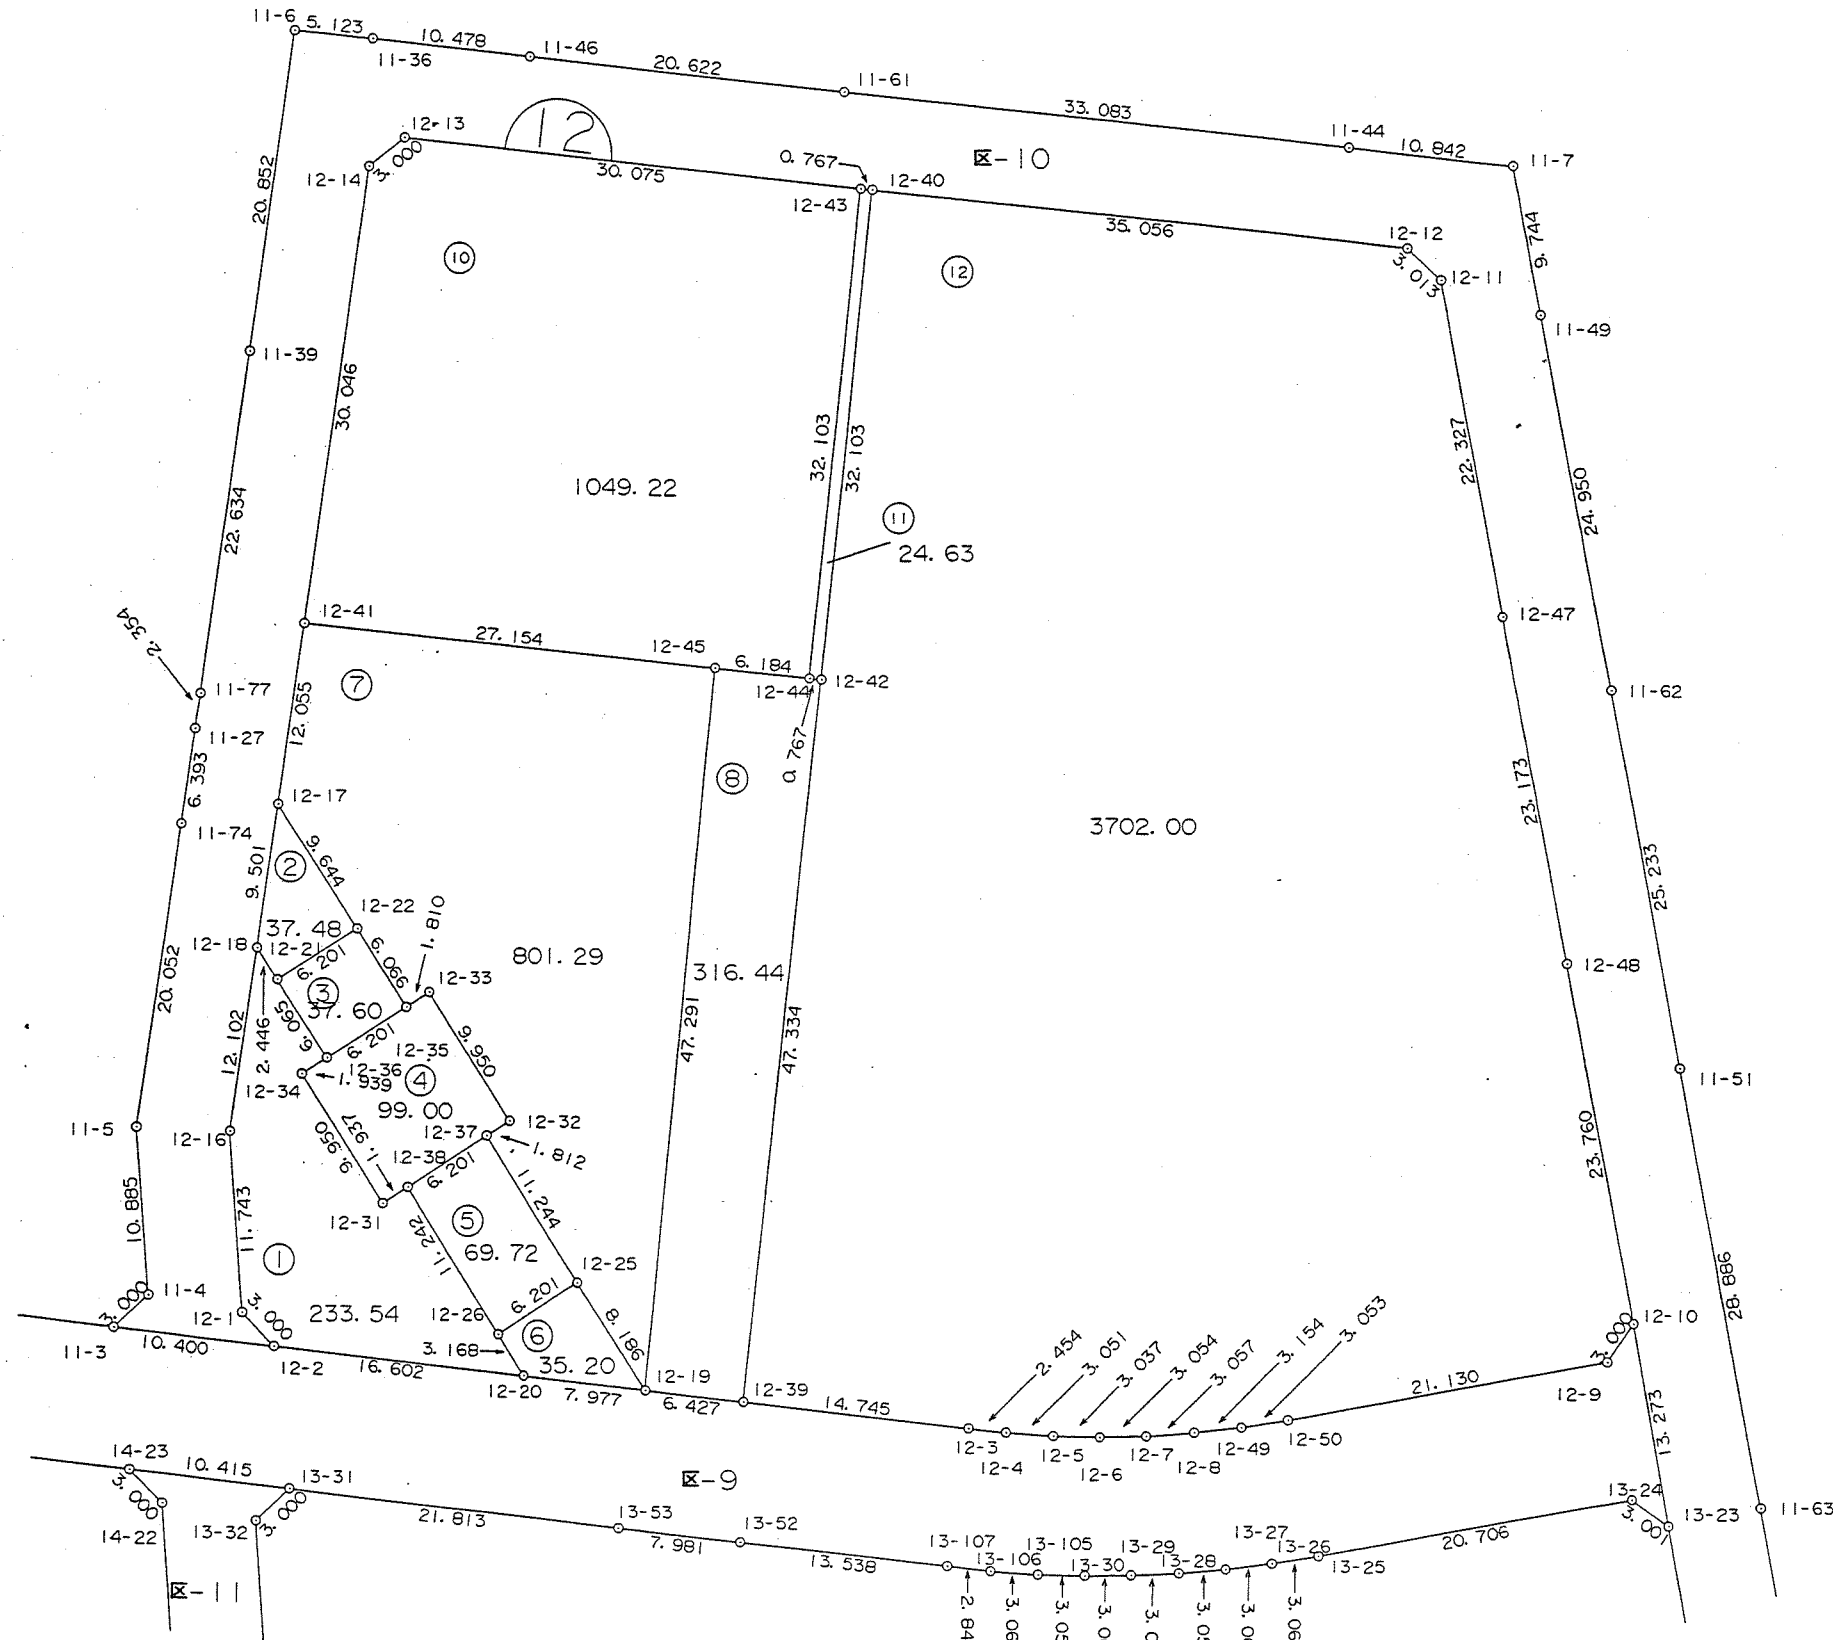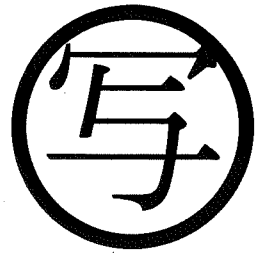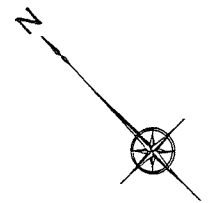


縮尺 1 : 500

この画地確定図は、当該土地区画整理組合が土地区画整理法第103条の規定に基づく換地処分時（H13.1.19）に伴い作成したものの写しです。（換地処分時に土地権利者に送付したものの写し）


# 千葉県浜野駅東口土地区画整理事業 画地確定図

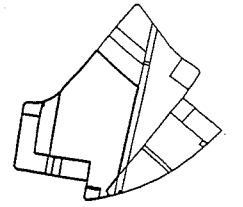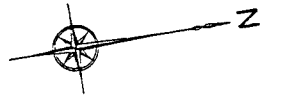


拡大図 1 : 250

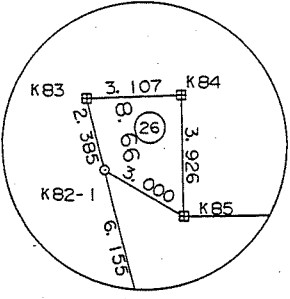



Y27.60

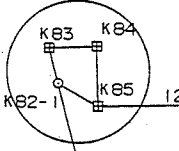

拡大図 1 : 250

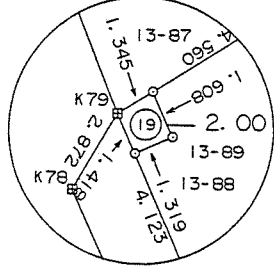

縮尺 1 : 500

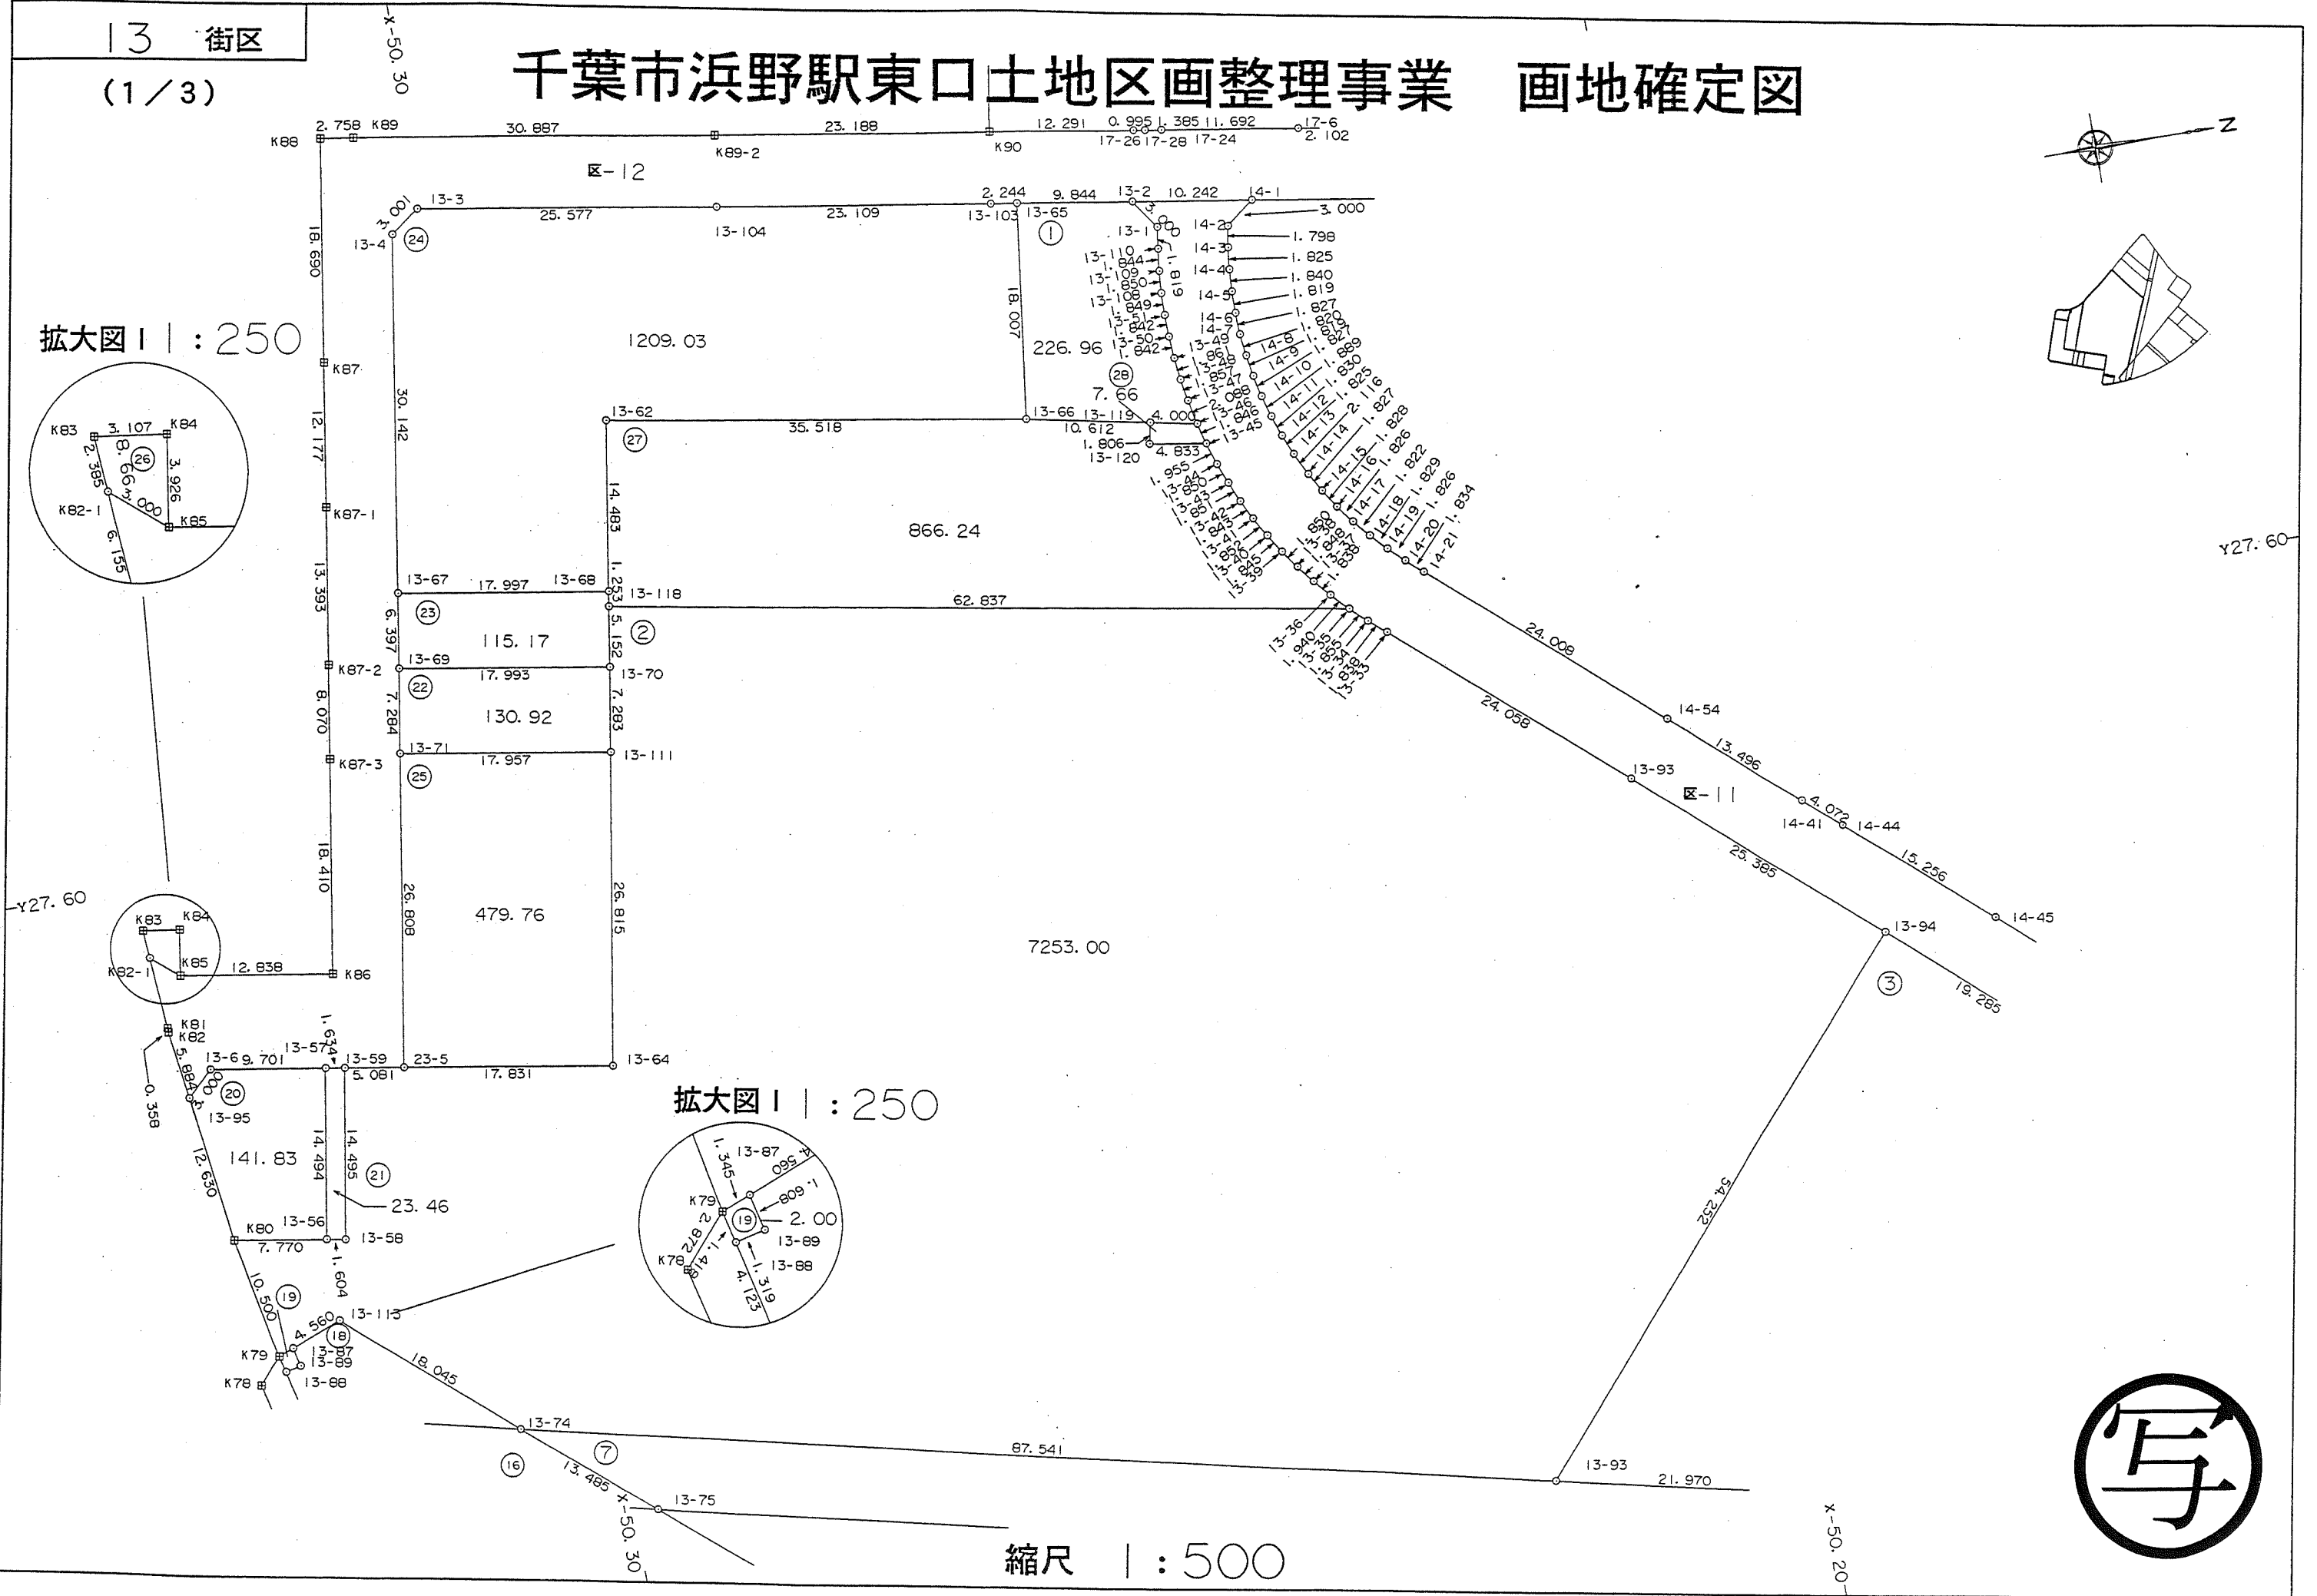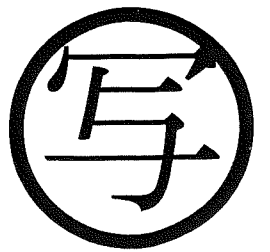


この画地確定図は、当該土地区画整理組合が土地区画整理法第 103 条の規定に基づく換地処分時 (H13.1.19) に伴い作成したものの写しです。(換地処分時に土地権利者に送付したものの写し)

# 千葉県浜野駅東口土地区画整理事業 画地確定図

(2/3)



拡大図 I

1:250

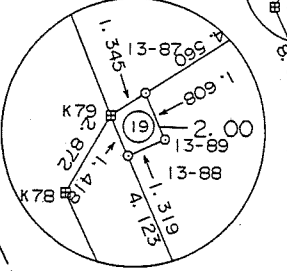

拡大図 I

1:250

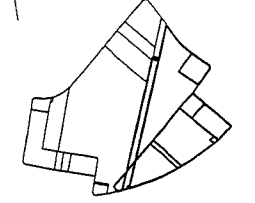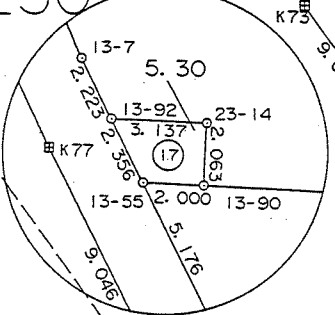


Y27.70

X-50.30

X-50.20




縮尺 1:500

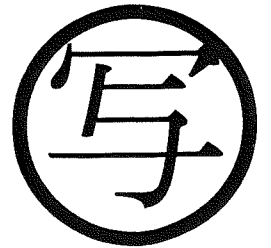

この画地確定図は、当該土地区画整理組が土地区画整理法第 103 条の規定に基づく換地処分時 (H13.1.19) に伴い作成したものの写しです。(換地処分時に土地権利者に送付したものの写し)



# 千葉県浜野駅東口土地区画整理事業 画地確定図

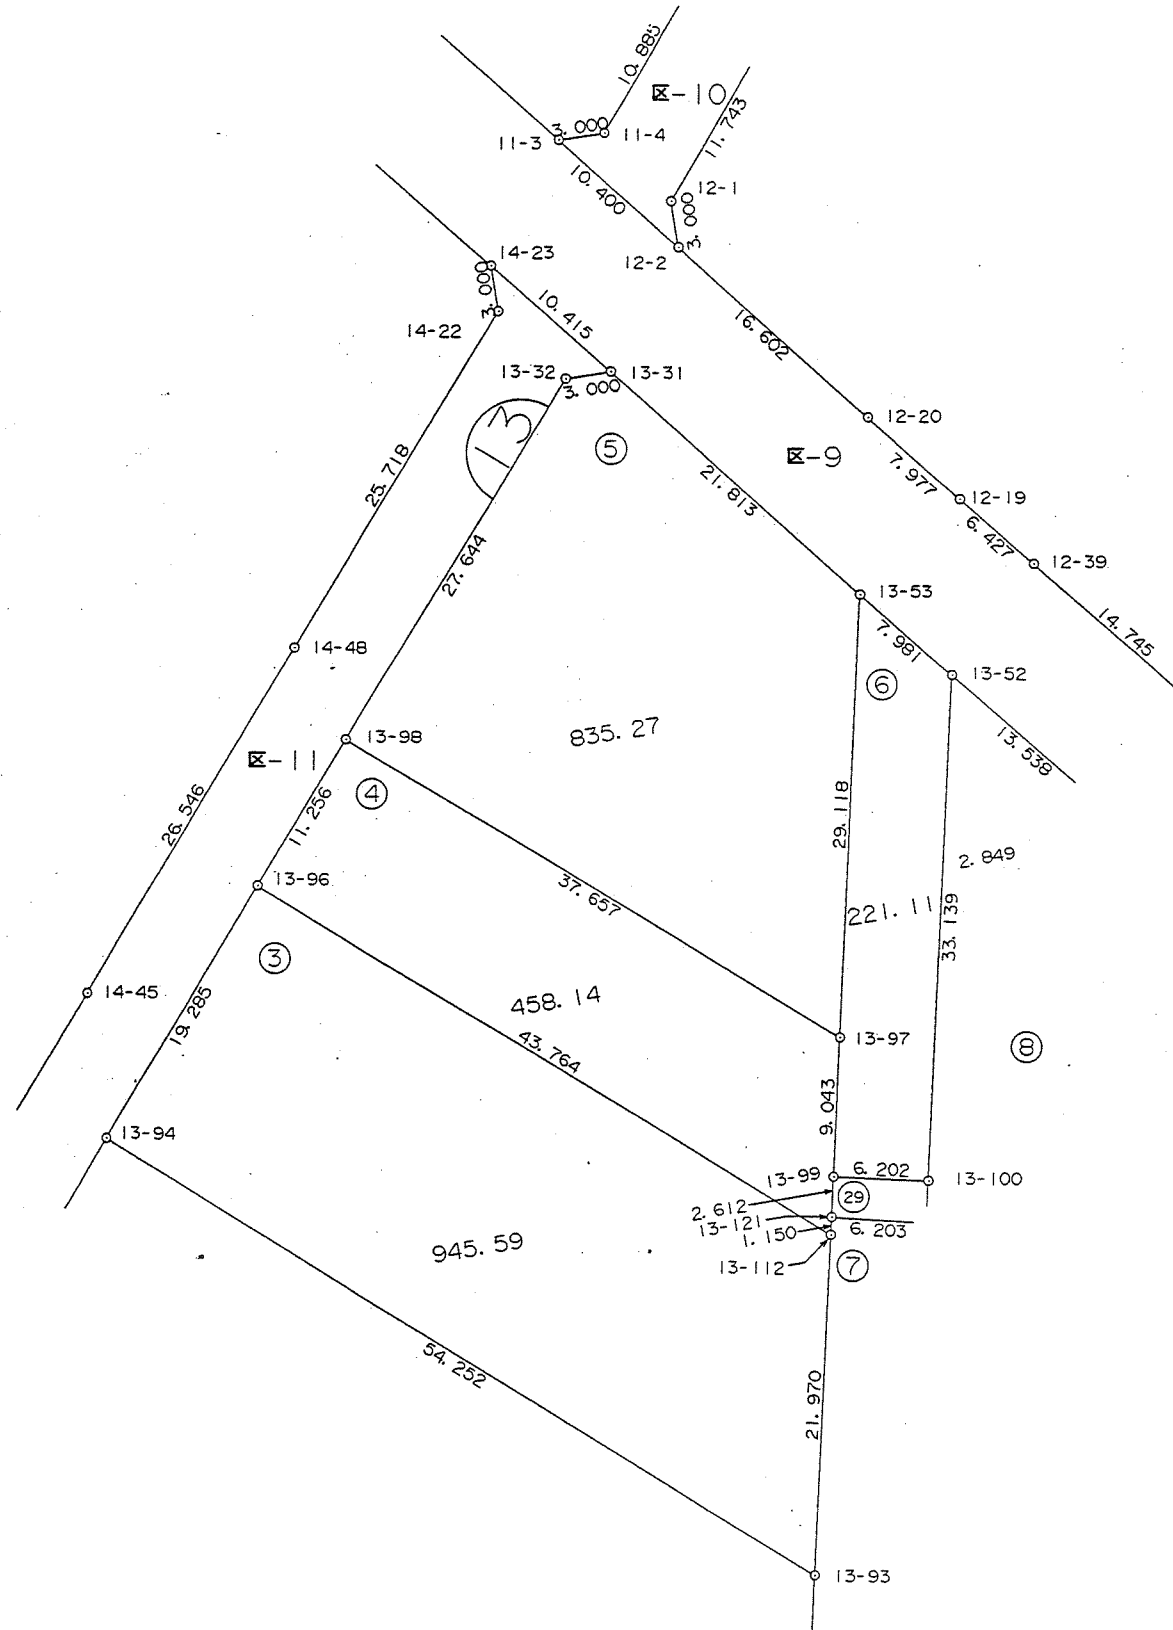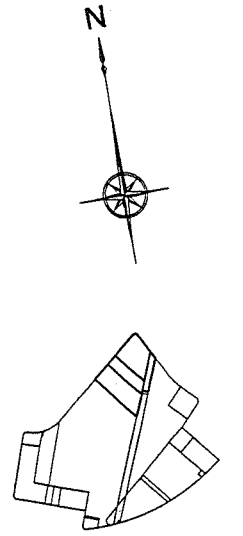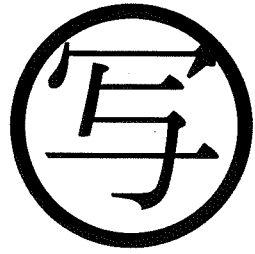

縮尺 1 : 500



この画地確定図は、当該土地区画整理組合が土地区画整理法第103条の規定に基づく換地処分時（H13.1.19）に伴い作成したものの写しです。（換地処分時に土地権利者に送付したものの写し）

千葉県浜野駅東口土地区画整理事業 画地確定図

x-50. 10

y27. 70

x-50. 10

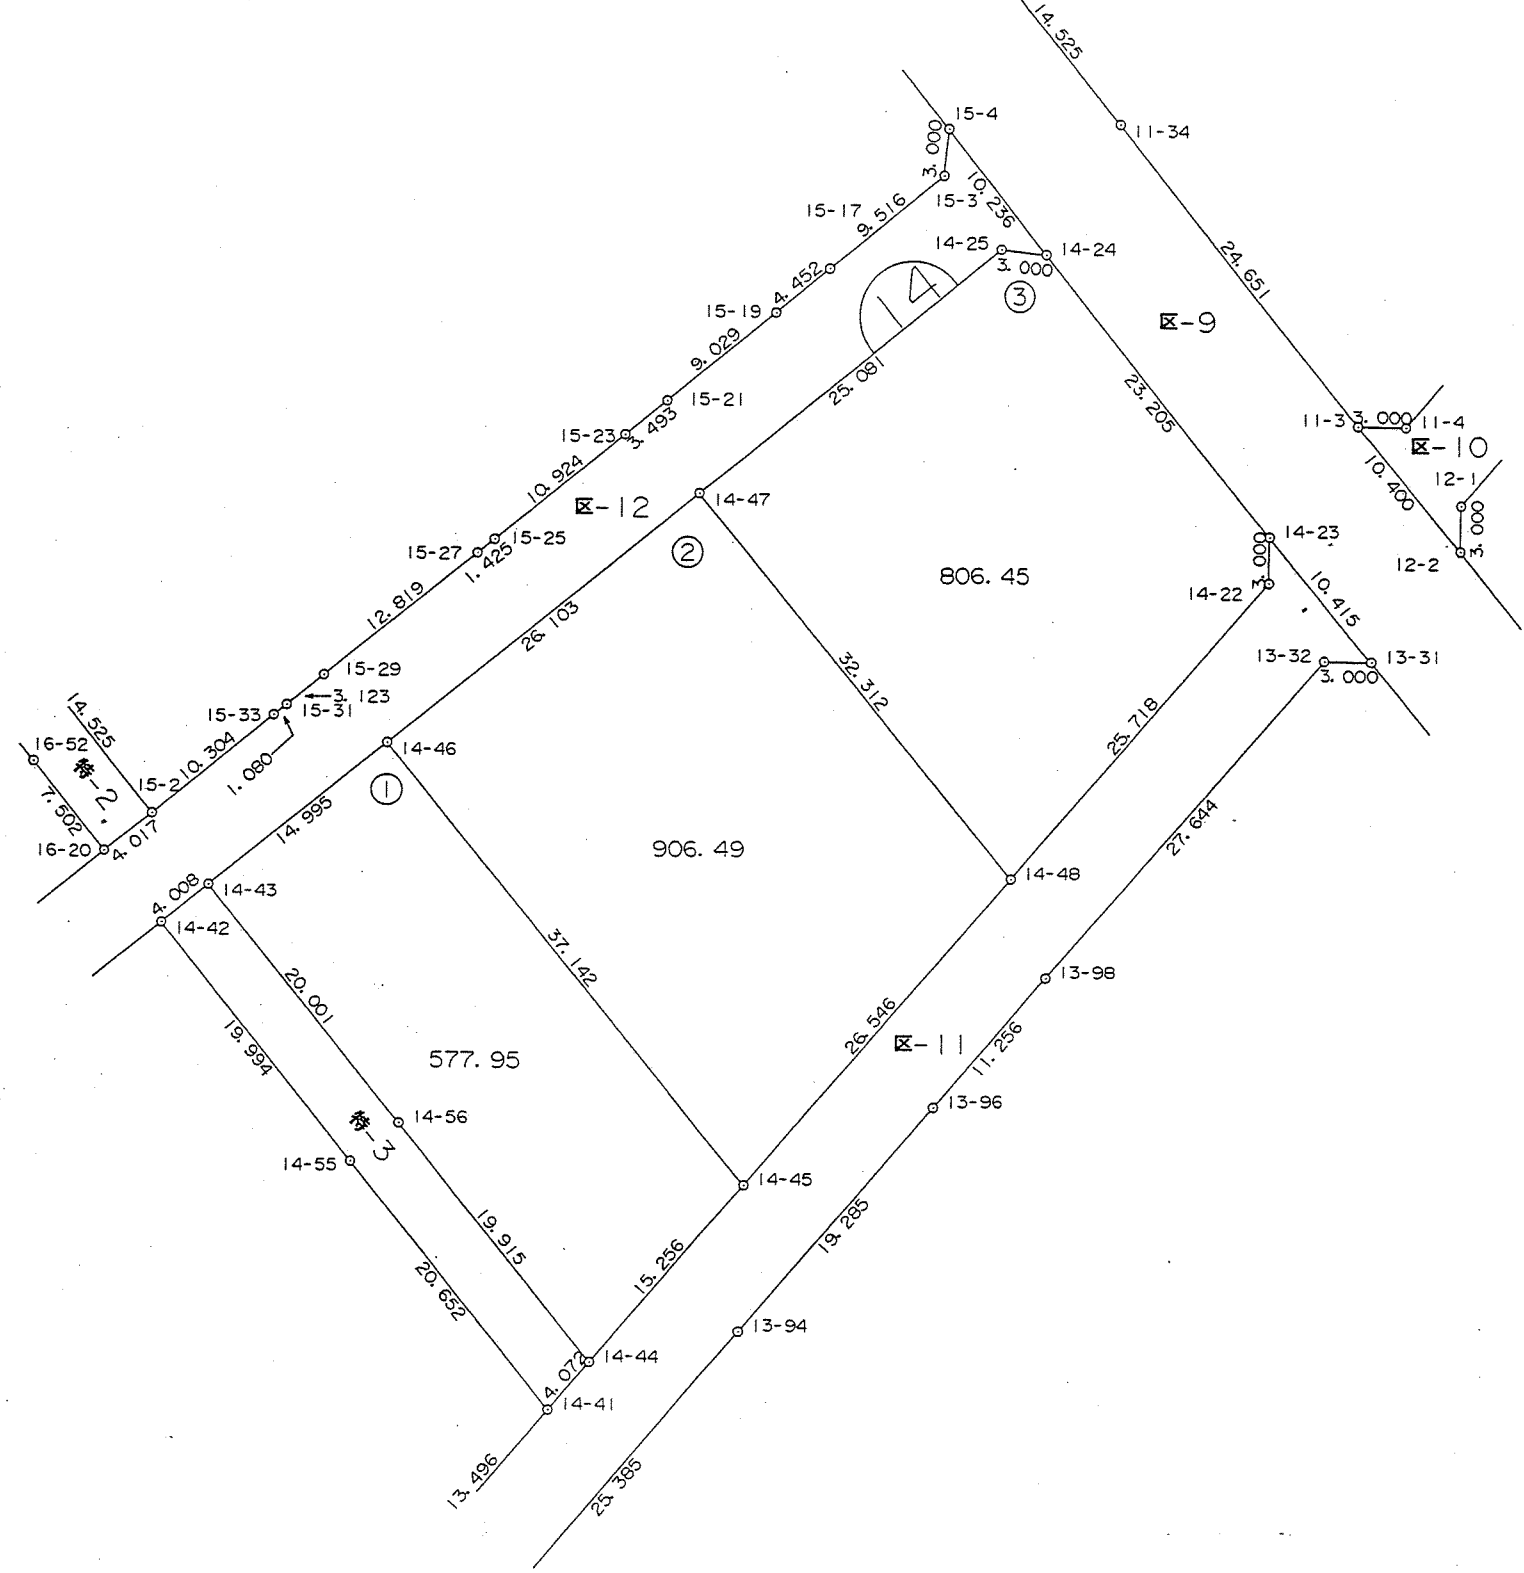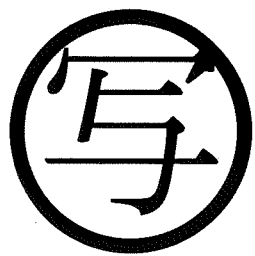

x-50. 20

x-50. 20


y27. 60

y27. 70

縮尺 1:500


この画地確定図は、当該土地区画整理組合が土地区画整理法第 103 条の規定に基づく換地処分時 (H13. 1.19) に伴い作成したものの写しです。(換地処分時に土地権利者に送付したものの写し)

# 千葉県浜野駅東口土地区画整理事業 画地確定図

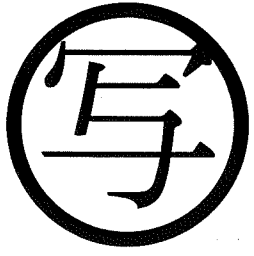

x-50.10


x-50.10

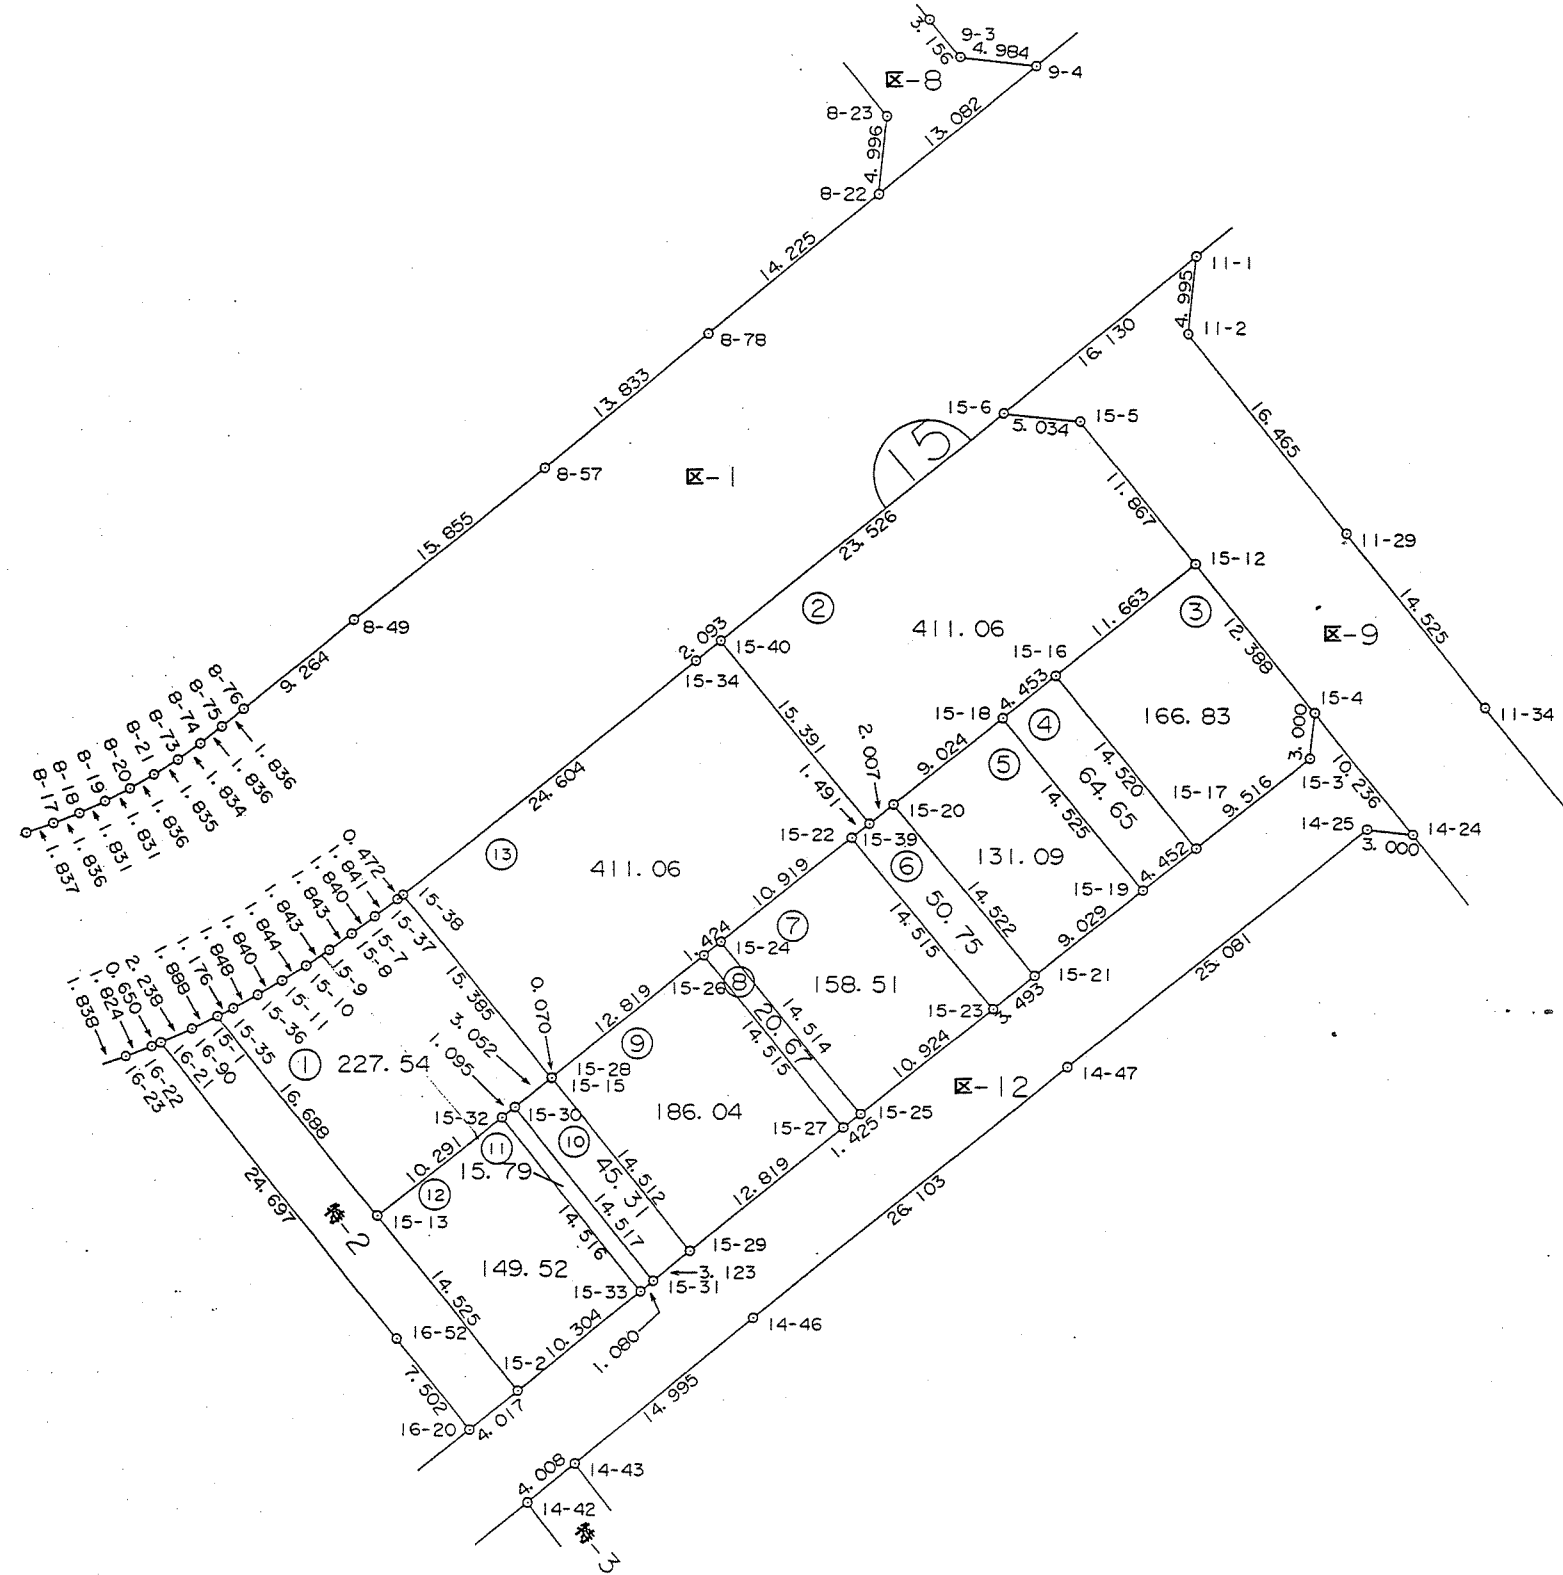

縮尺 1:500

この画地確定図は、当該土地区画整理組合が土地区画整理法第103条の規定に基づく換地処分時（H13.1.19）に伴い作成したものの写しです。（換地処分時に土地権利者に送付したものの写し）

# 千葉県浜野駅東口土地区画整理事業 画地確定図


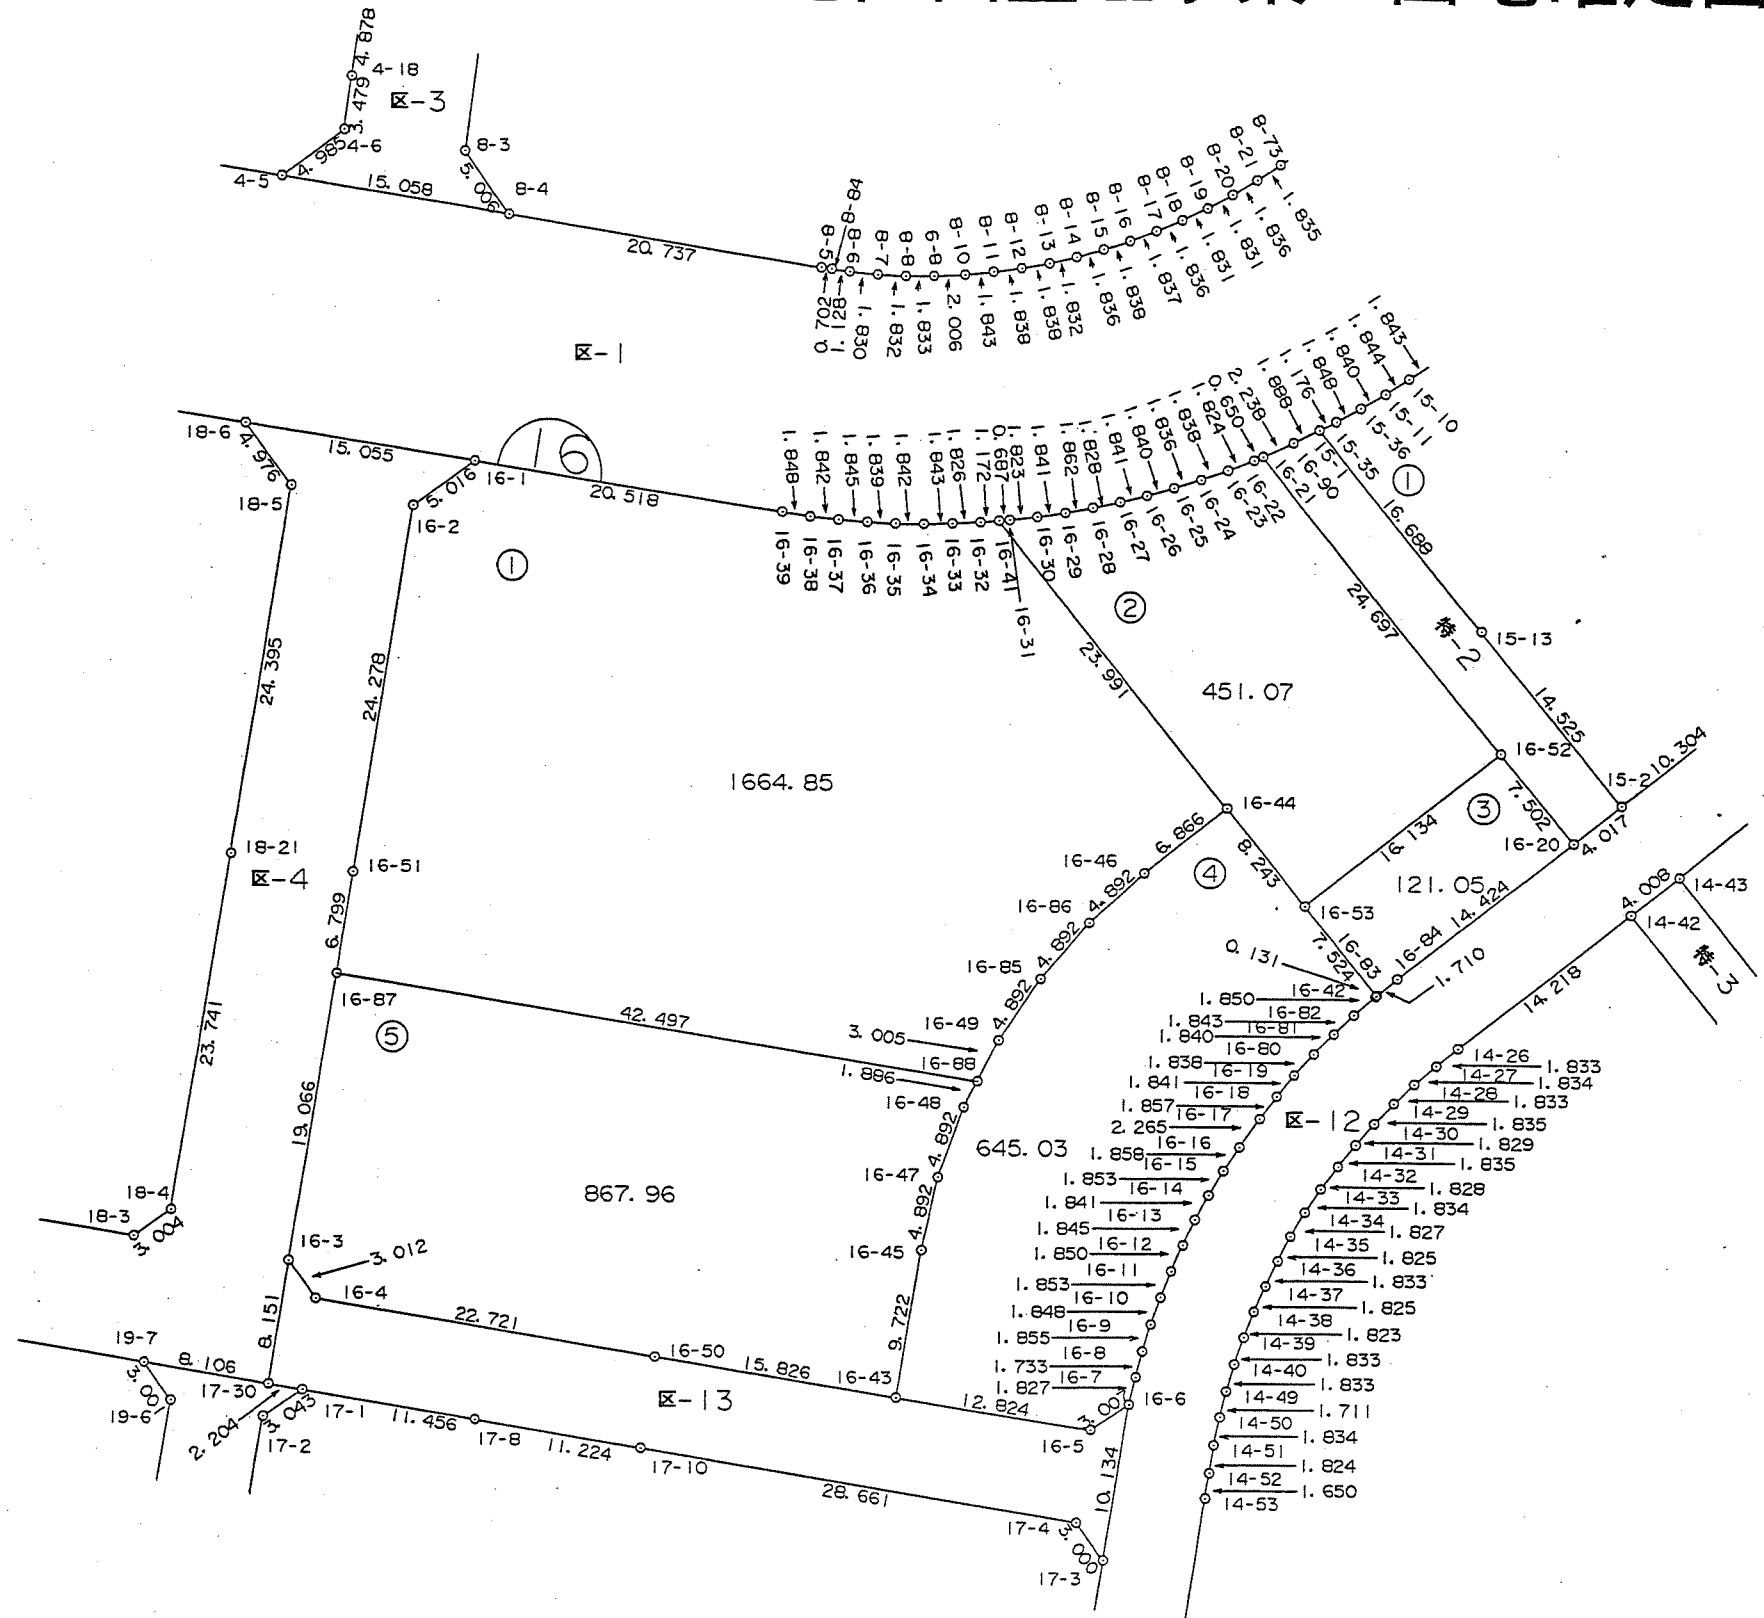


縮尺 1 : 500

この画地確定図は、当該土地区画整理組合が土地区画整理法第103条の規定に基づく換地処分時（H13.1.19）に伴い作成したものの写しです。（換地処分時に土地権利者に送付したものの写し）

# 千葉市浜野駅東口土地区画整理事業 画地確定図

Y27. 60

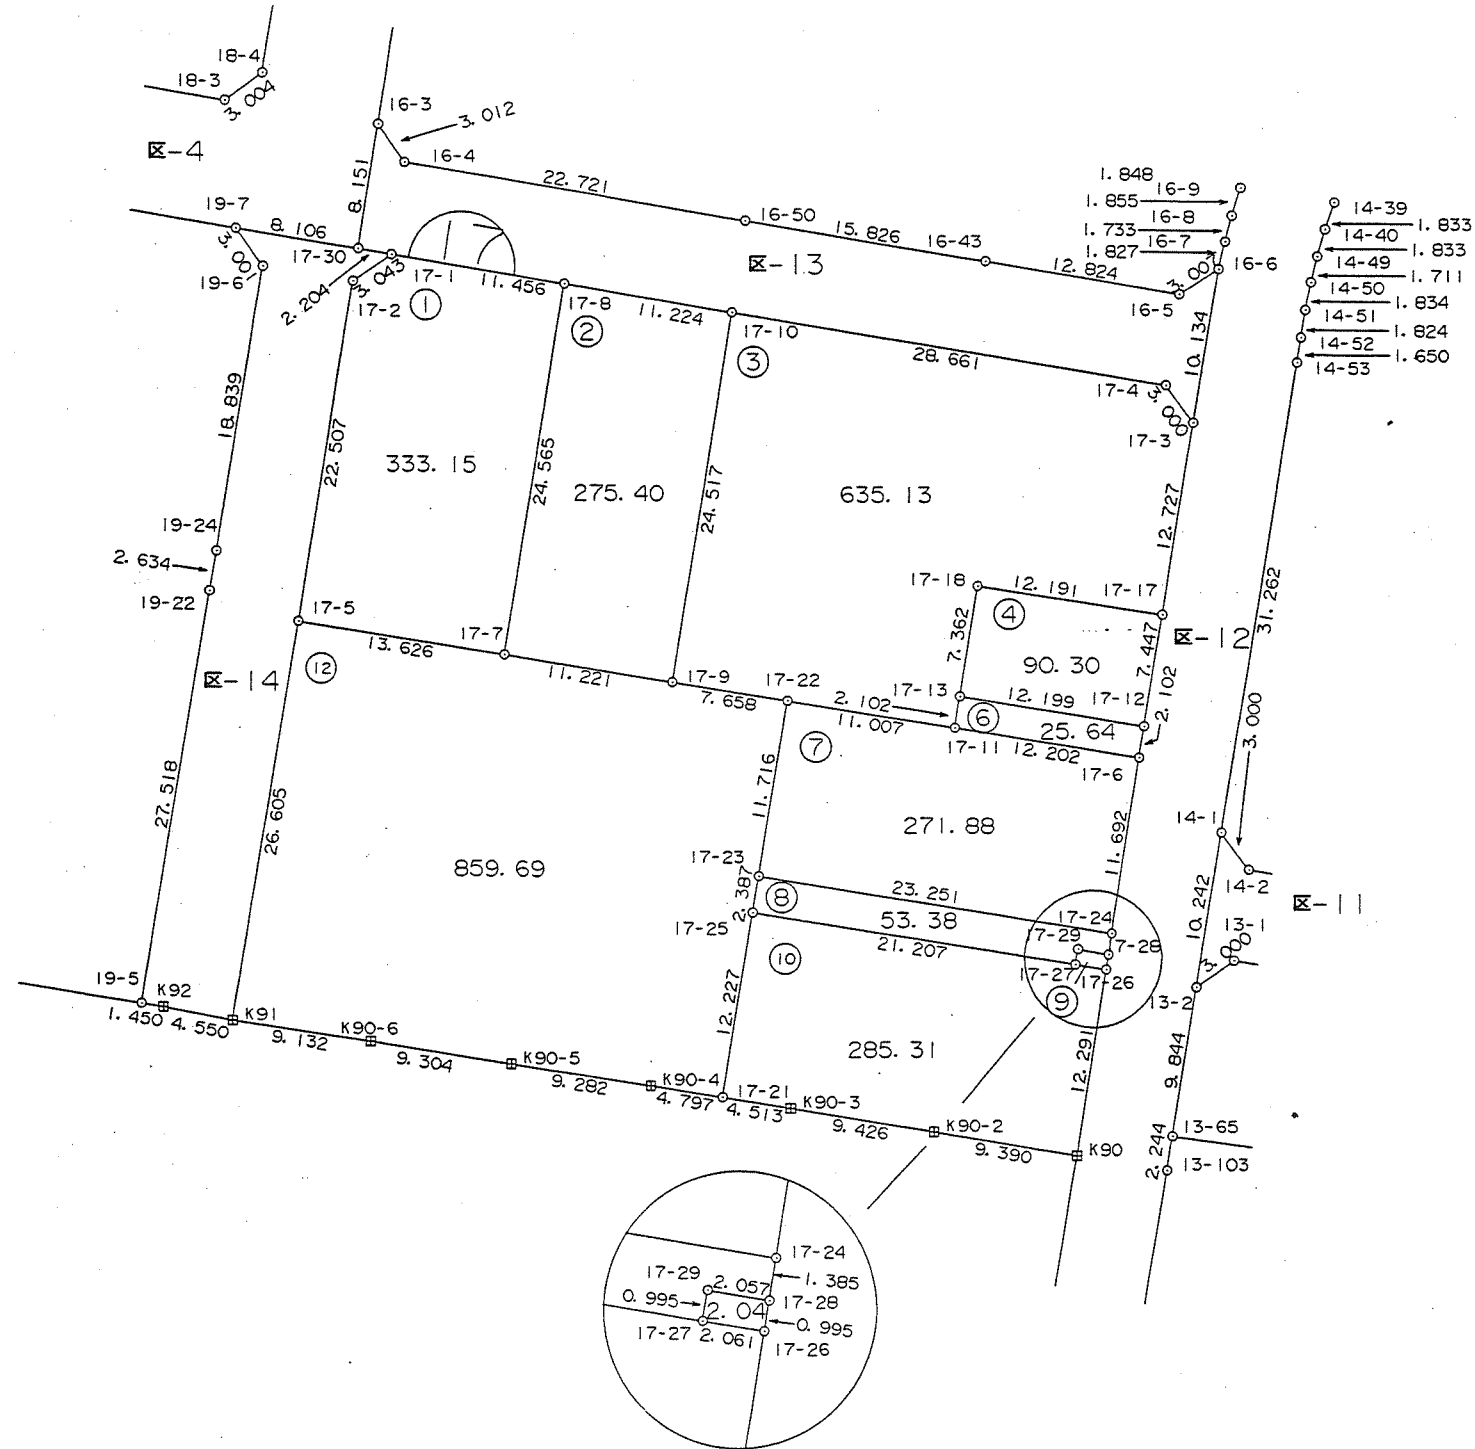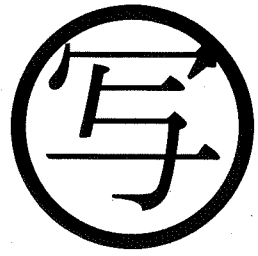

拡大図 1 : 250

縮尺 1 : 500

x-50. 20


x-50. 20

Y27. 50

Y27. 60

この画地確定図は、当該土地区画整理組合が土地区画整理法第103条の規定に基づく換地処分時（H13.1.19）に伴い作成したものの写しです。（換地処分時に土地権利者に送付したものの写し）

# 千葉市浜野駅東口土地区画整理事業 画地確定図

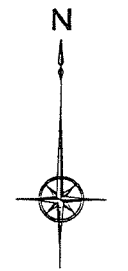

x-50. 10

x-50. 10

y27. 50


x-50. 20

x-50. 20

y27. 40

y27. 50



縮尺 1 : 500

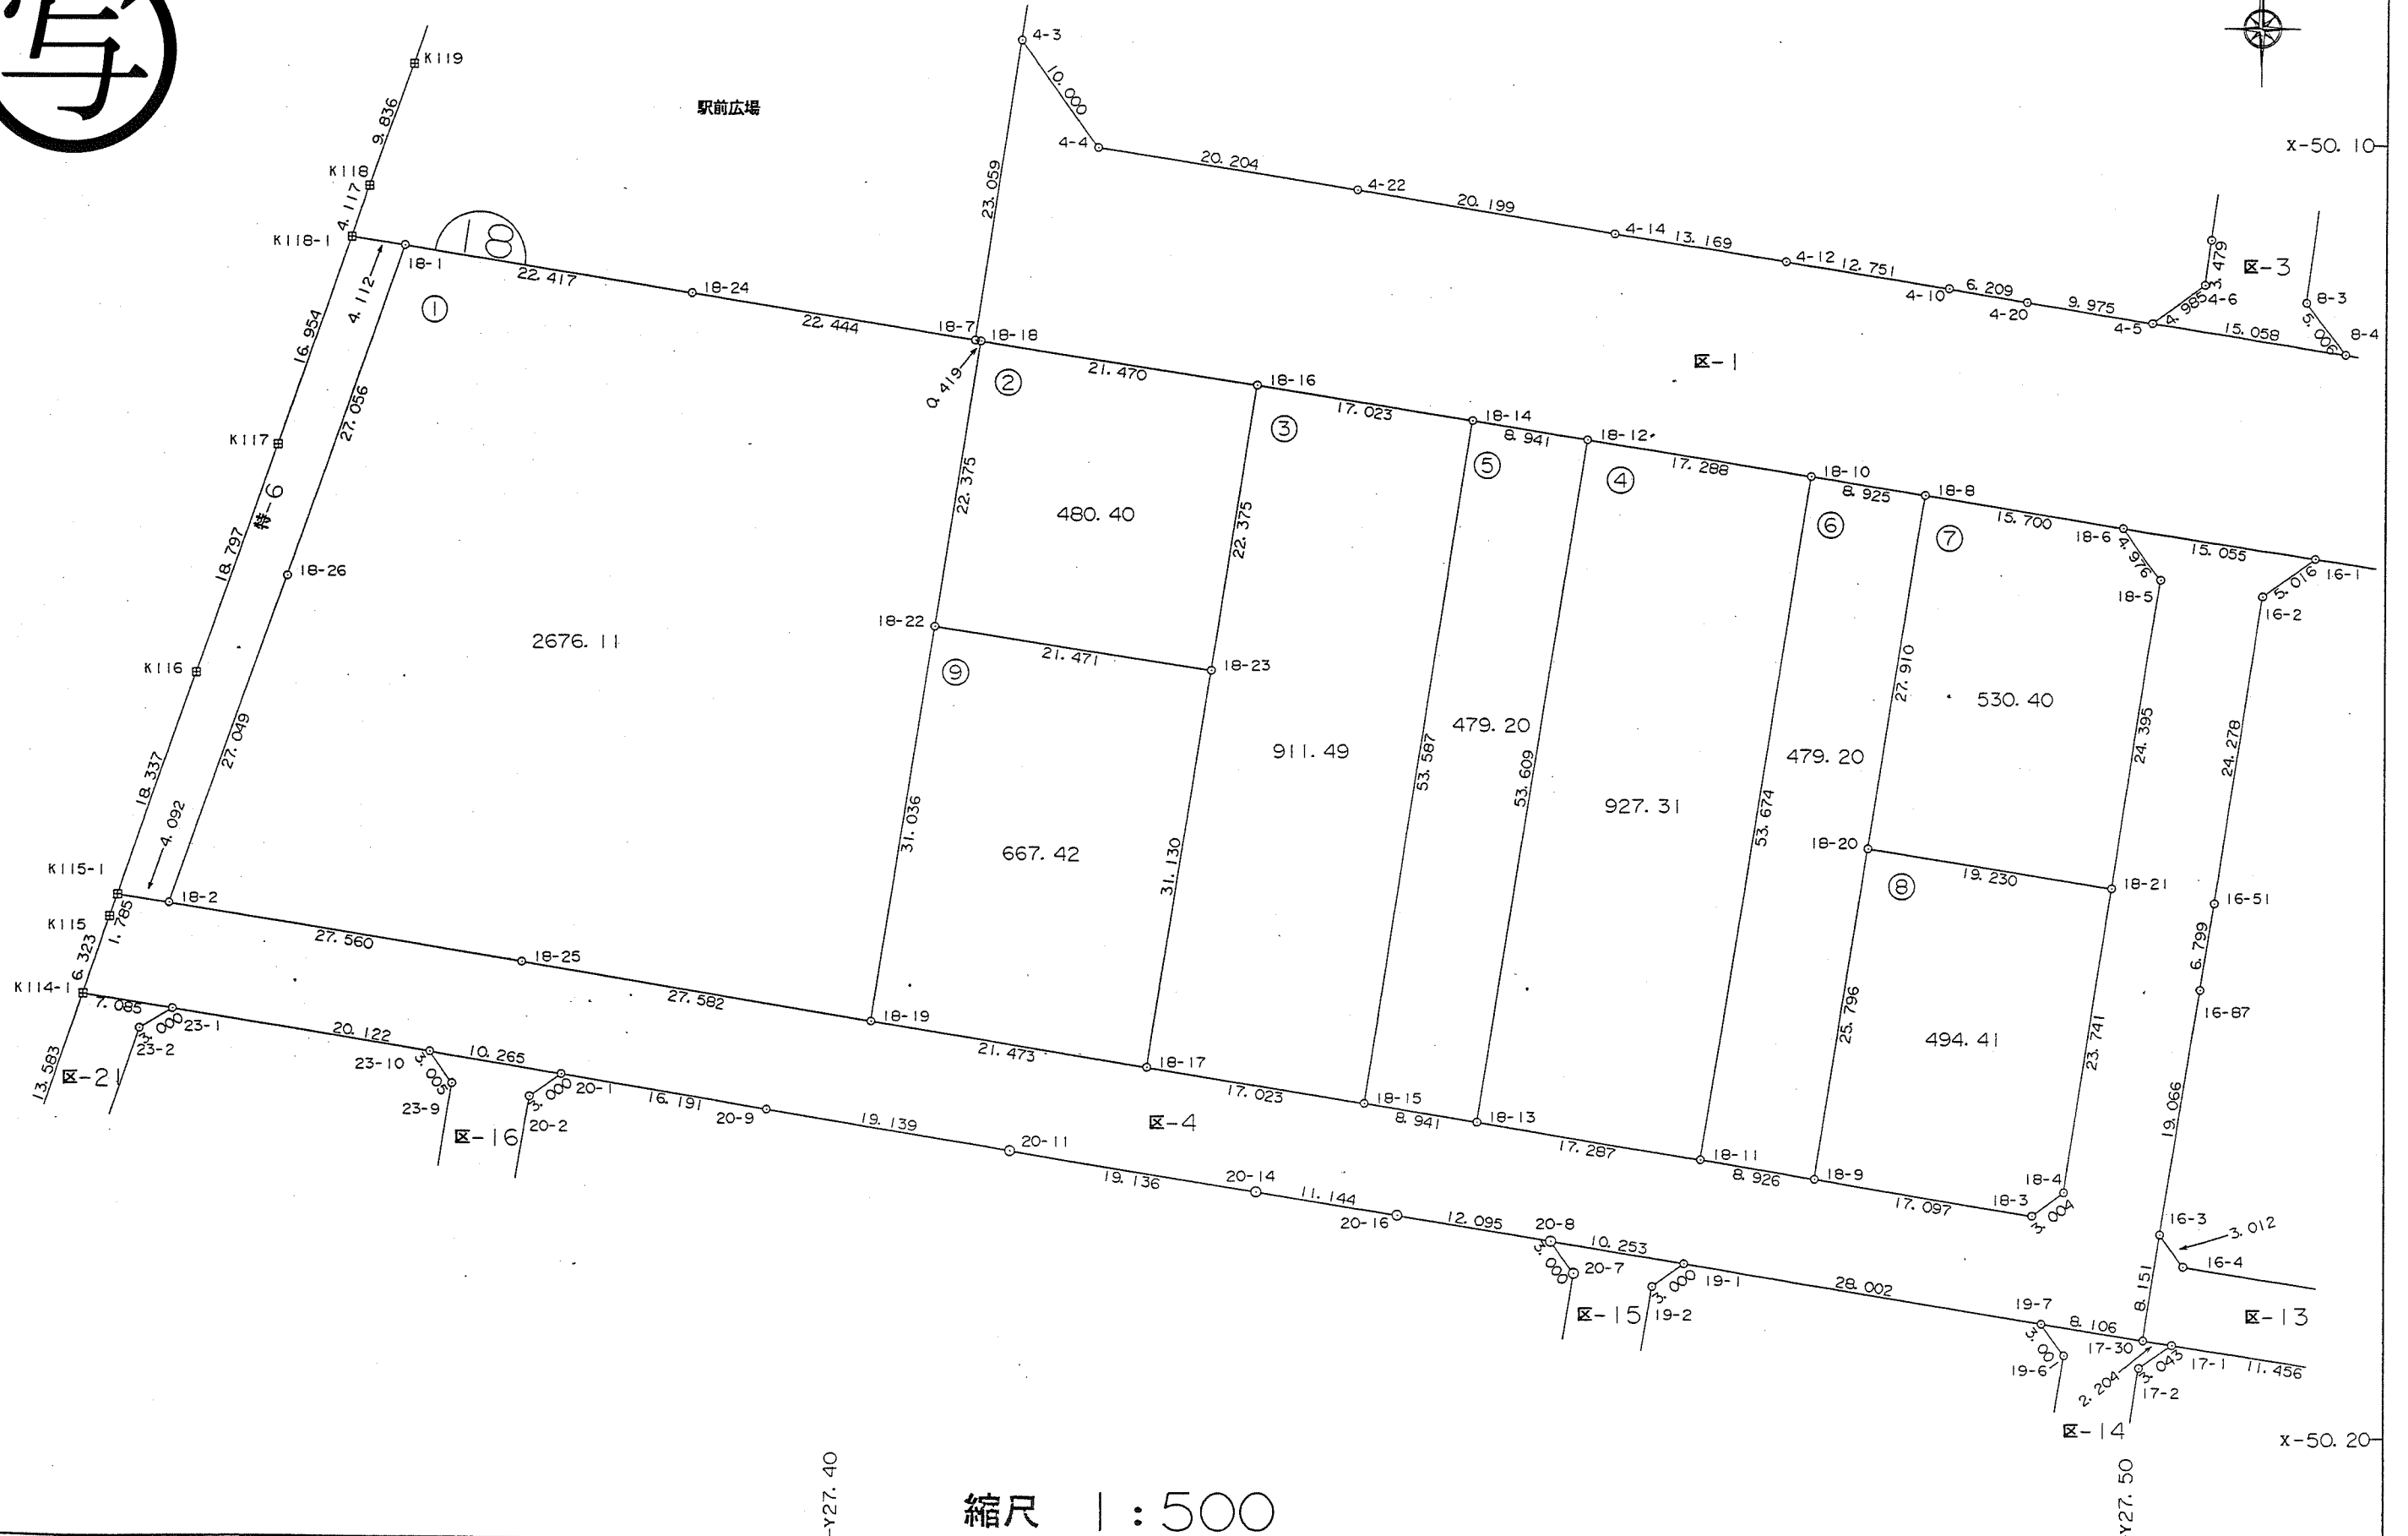

この画地確定図は、当該土地区画整理組合が土地区画整理法第103条の規定に基づく換地処分時（H13.1.19）に伴い作成したものの写しです。（換地処分時に土地権利者に送付したものの写し）


# 千葉市浜野駅東口土地区画整理事業 画地確定図

x-50.30

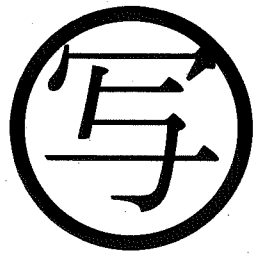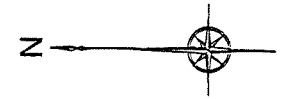

227.50

227.50

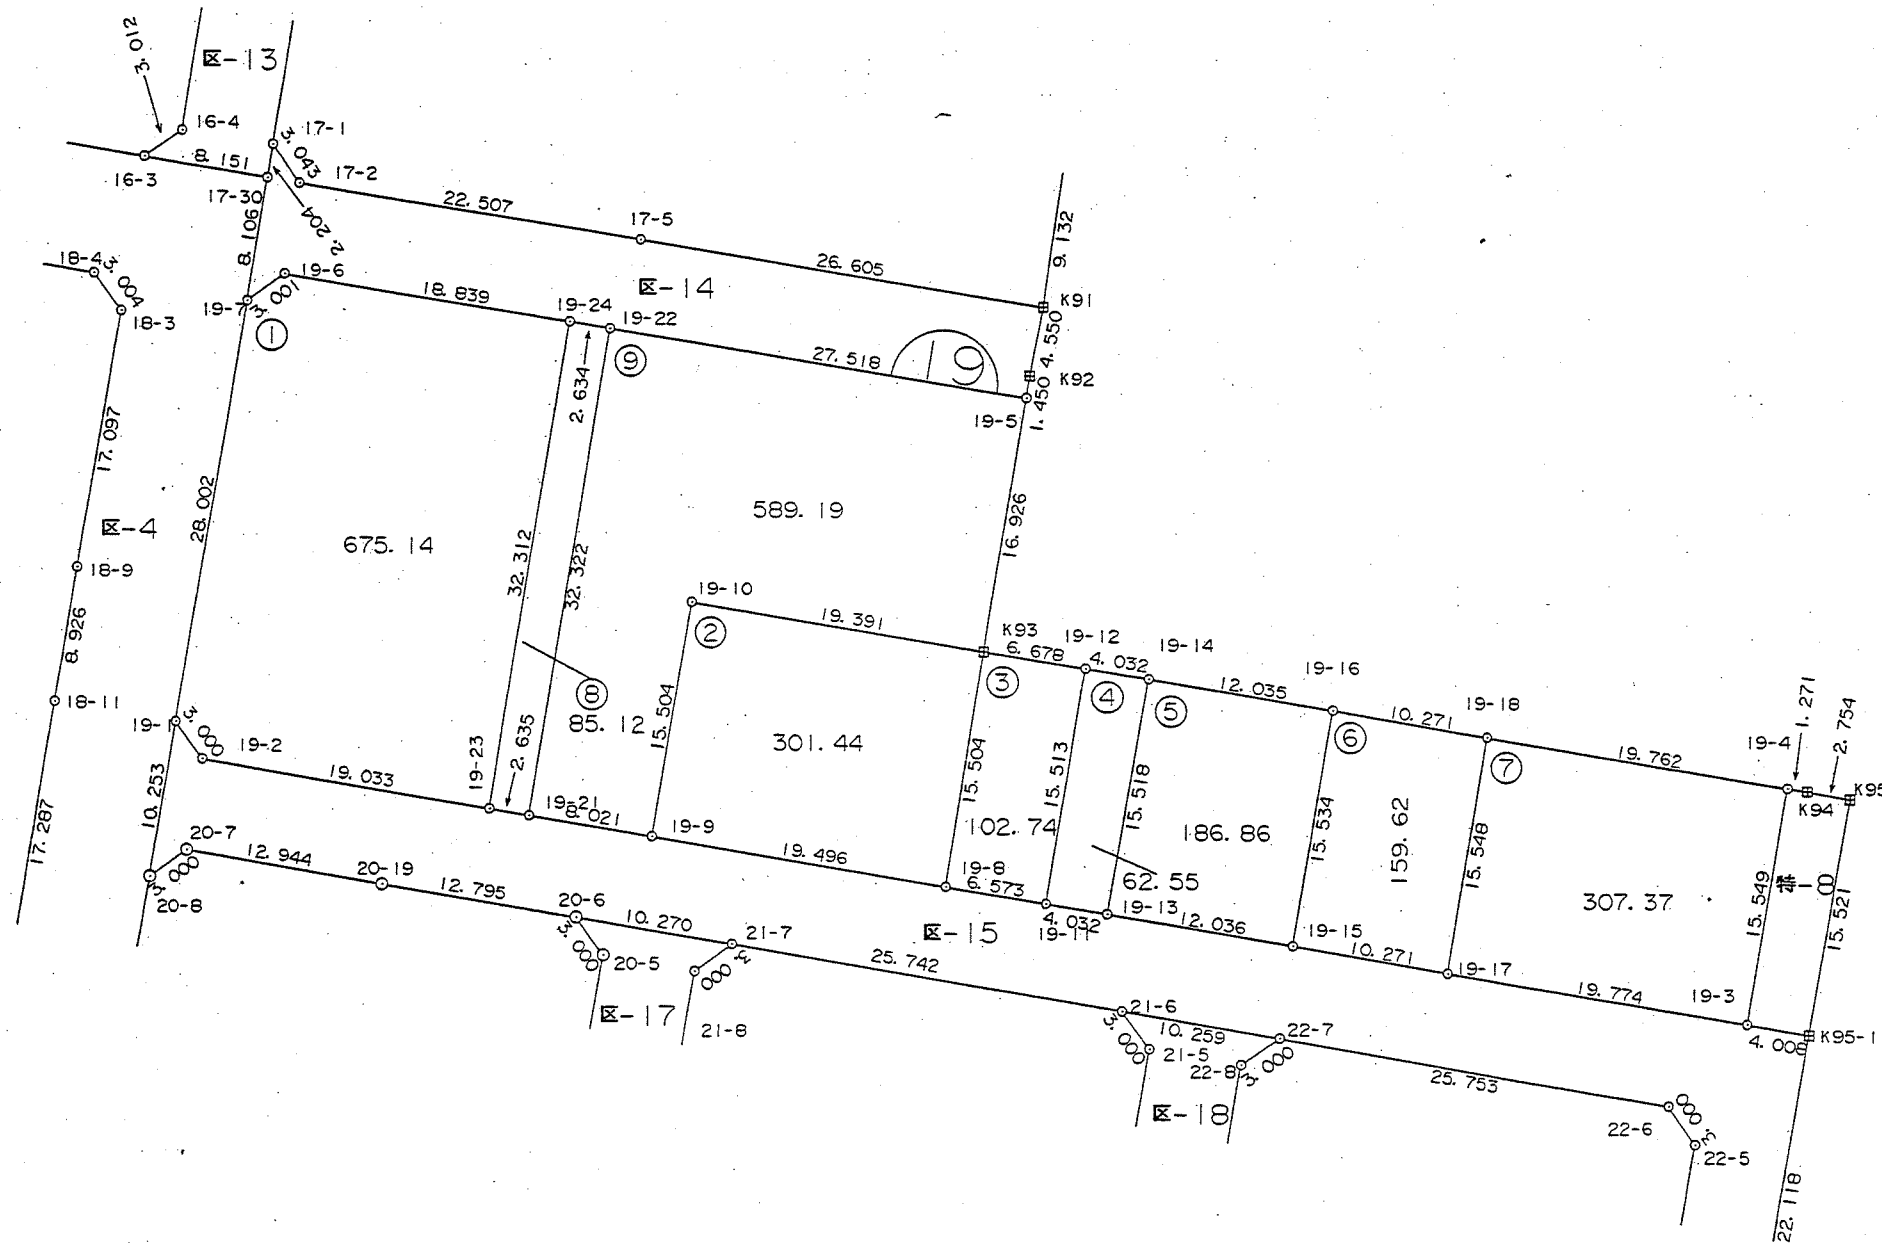



x-50.20

縮尺 1:500

x-50.30

この画地確定図は、当該土地区画整理組合が土地区画整理法第103条の規定に基づく換地処分時（H13.1.19）に伴い作成したものの写しです。（換地処分時に土地権利者に送付したものの写し）

# 千葉県浜野駅東口土地区画整理事業 画地確定図

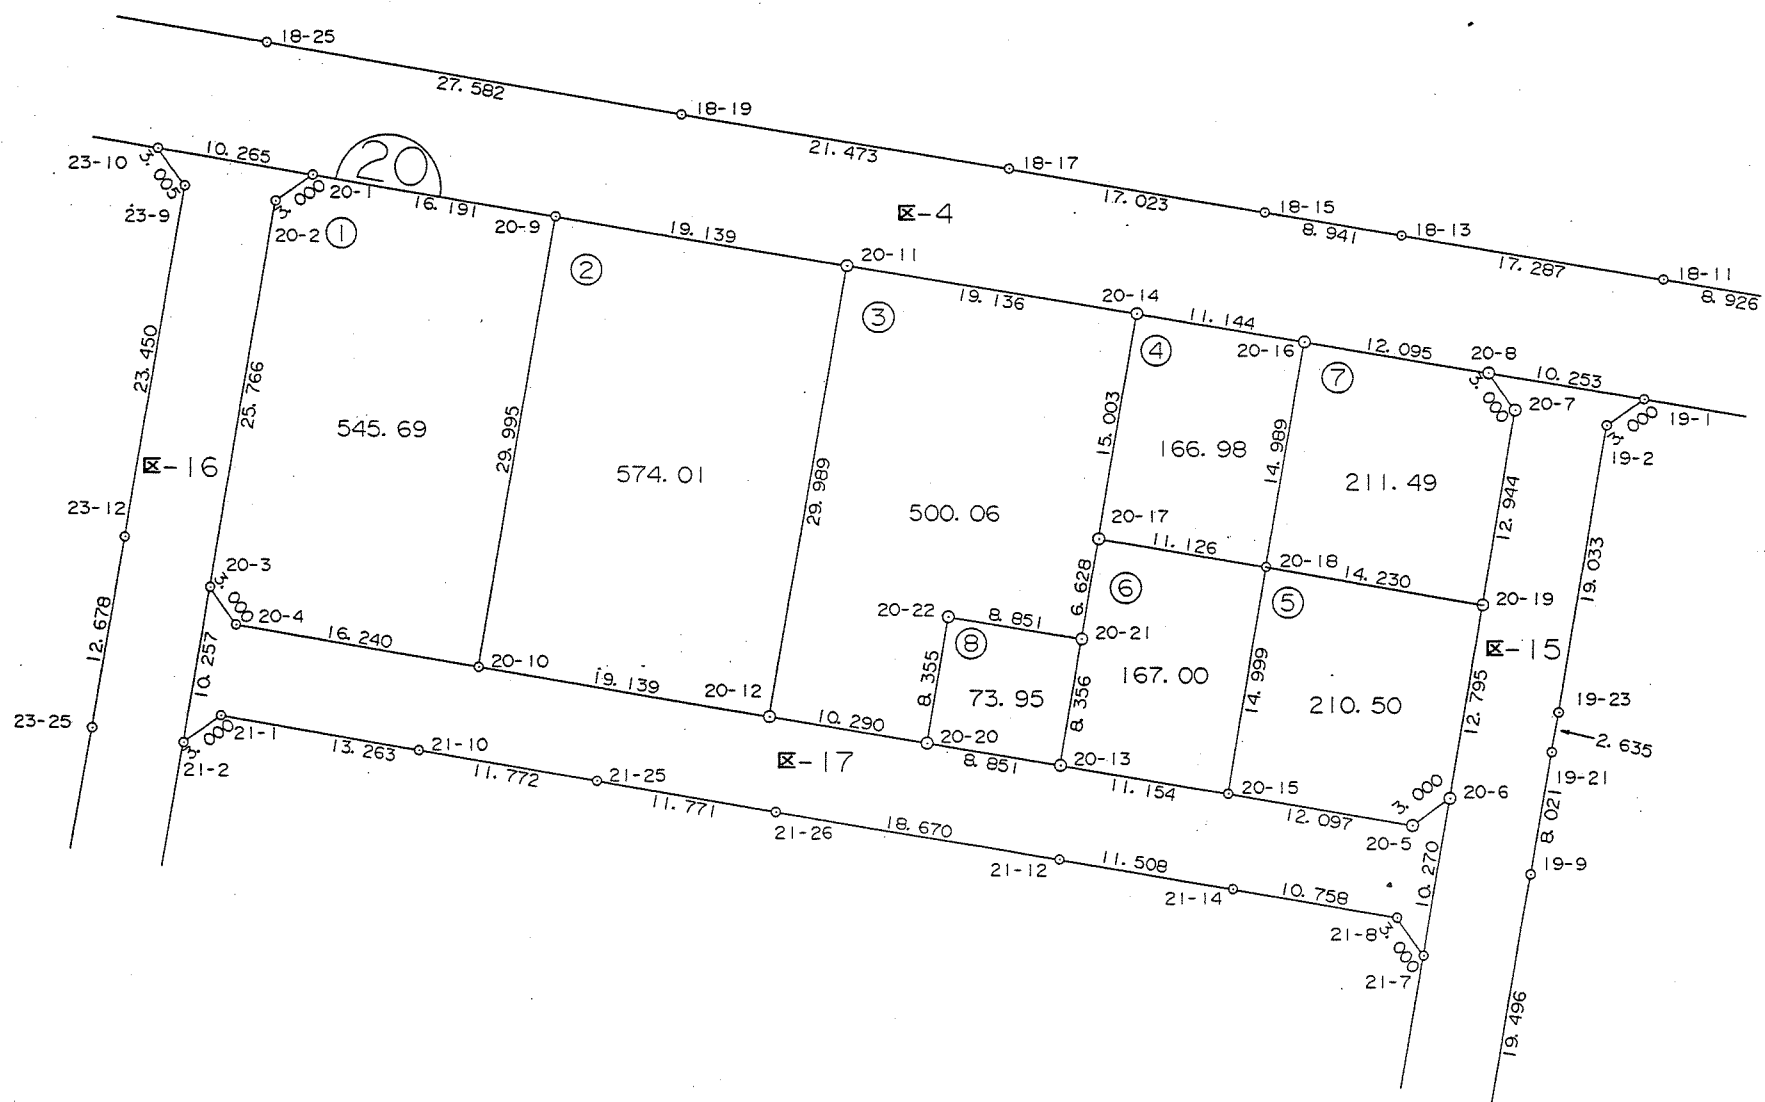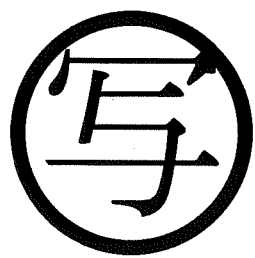


縮尺 1 : 500

この画地確定図は、当該土地区画整理組合が土地区画整理法第103条の規定に基づく換地処分時（H13.1.19）に伴い作成したものの写しです。（換地処分時に土地権利者に送付したものの写し）




# 千葉県浜野駅東口土地区画整理事業 画地確定図

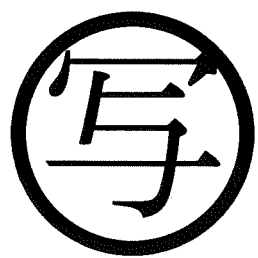

Y27.50

X-50.20

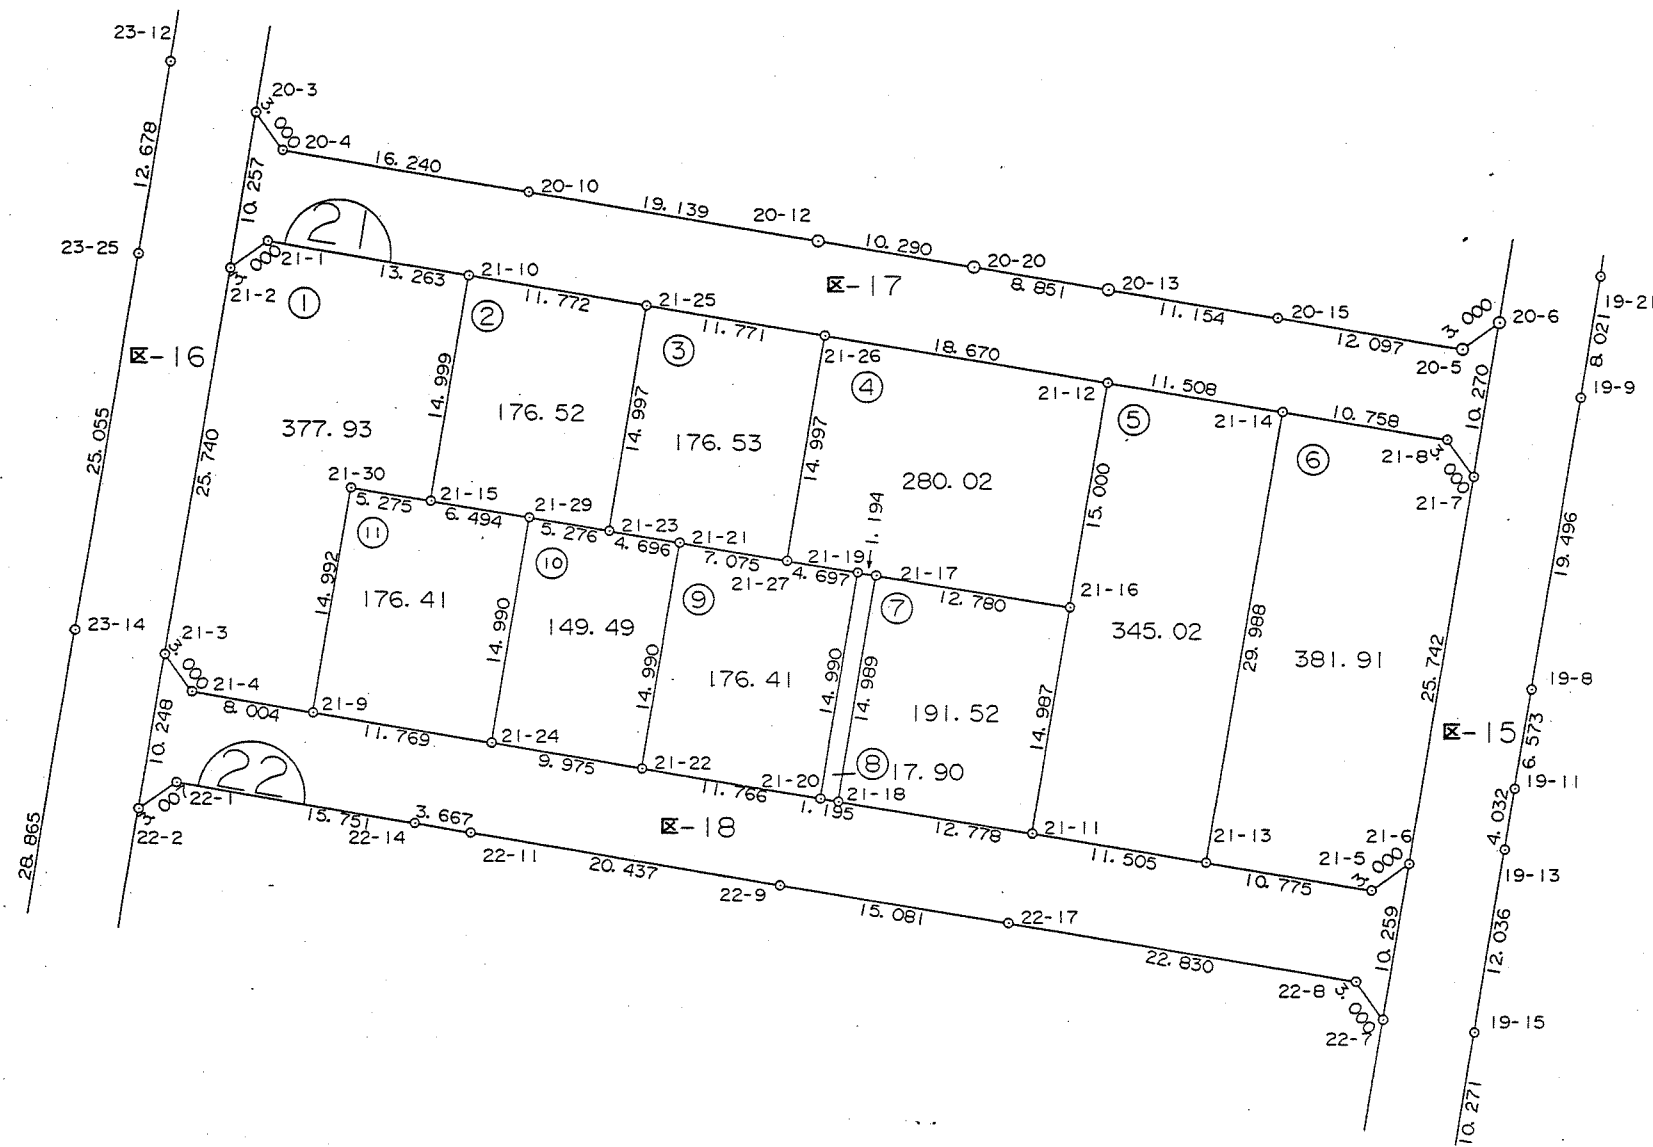



縮尺 1 : 500

X-50.20

Y27.50

この画地確定図は、当該土地区画整理組合が土地区画整理法第103条の規定に基づく換地処分時（H13.1.19）に伴い作成したものの写しです。（換地処分時に土地権利者に送付したものの写し）

# 千葉市浜野駅東口土地区画整理事業 画地確定図

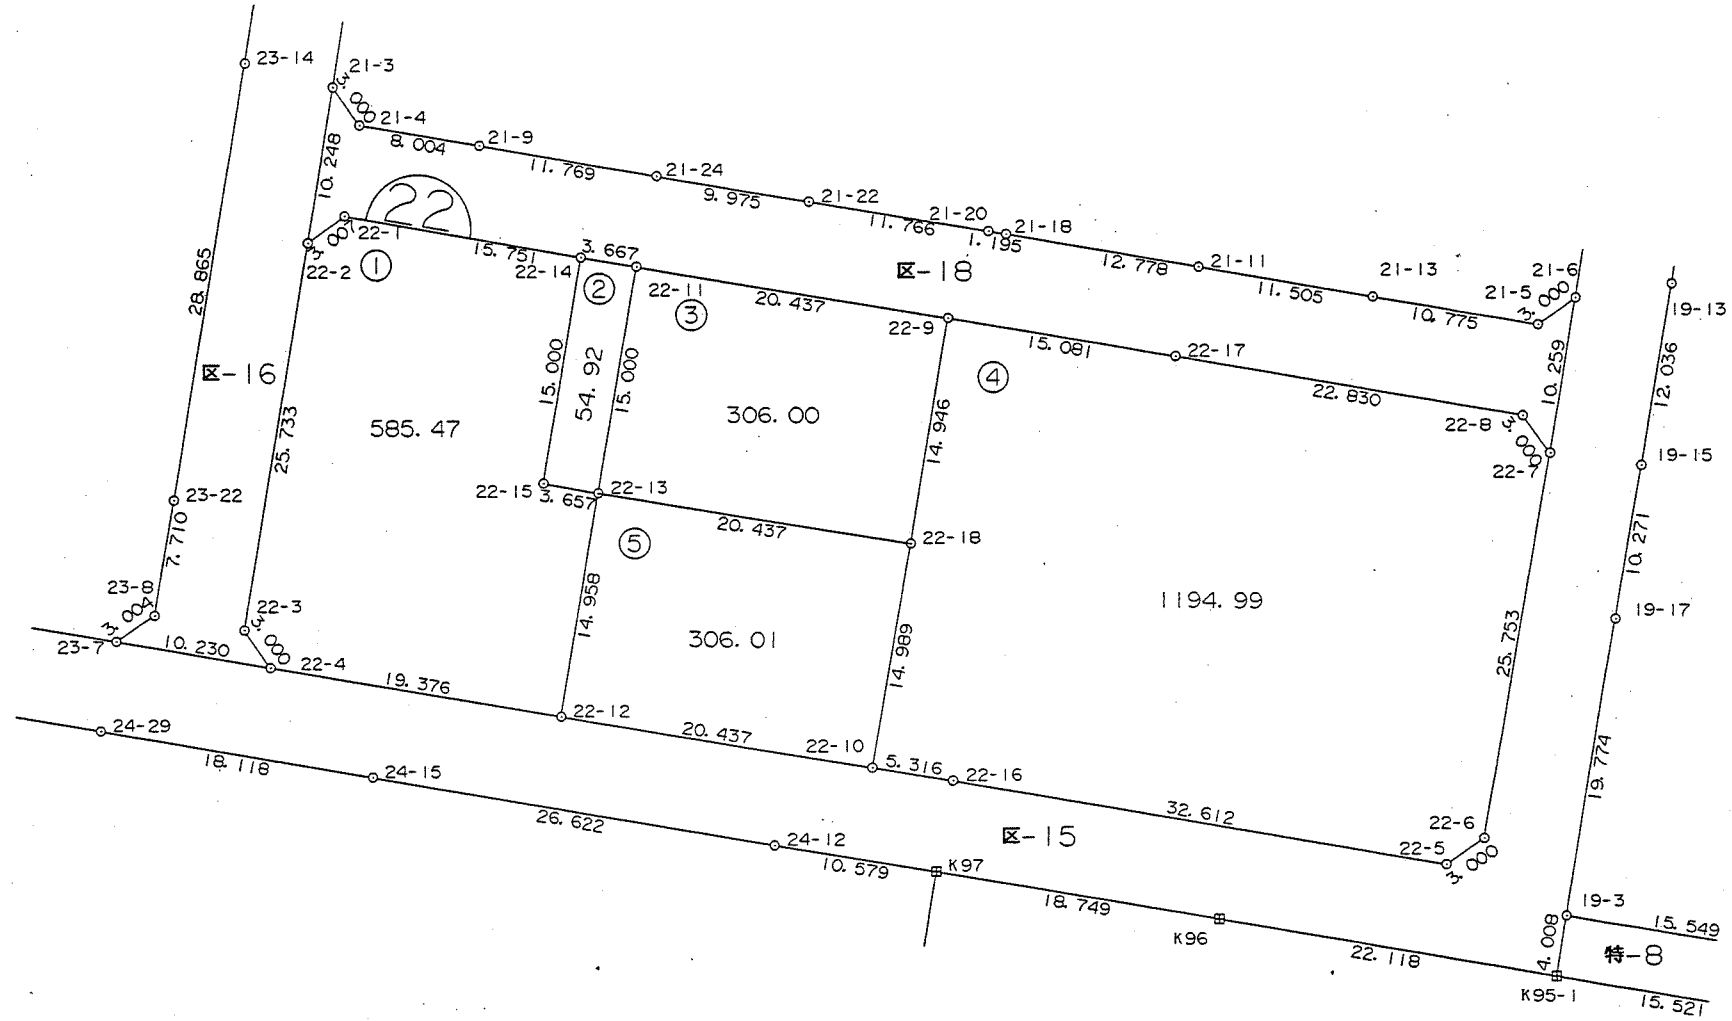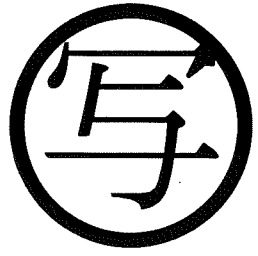


x-50. 30

x-50. 30

縮尺 1 : 500


この画地確定図は、当該土地区画整理組合が土地区画整理法第103条の規定に基づく換地処分時（H13.1.19）に伴い作成したものの写しです。（換地処分時に土地権利者に送付したものの写し）

# 千葉市浜野駅東口土地区画整理事業 画地確定図

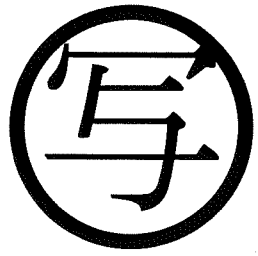

Y27.30

Y27.30

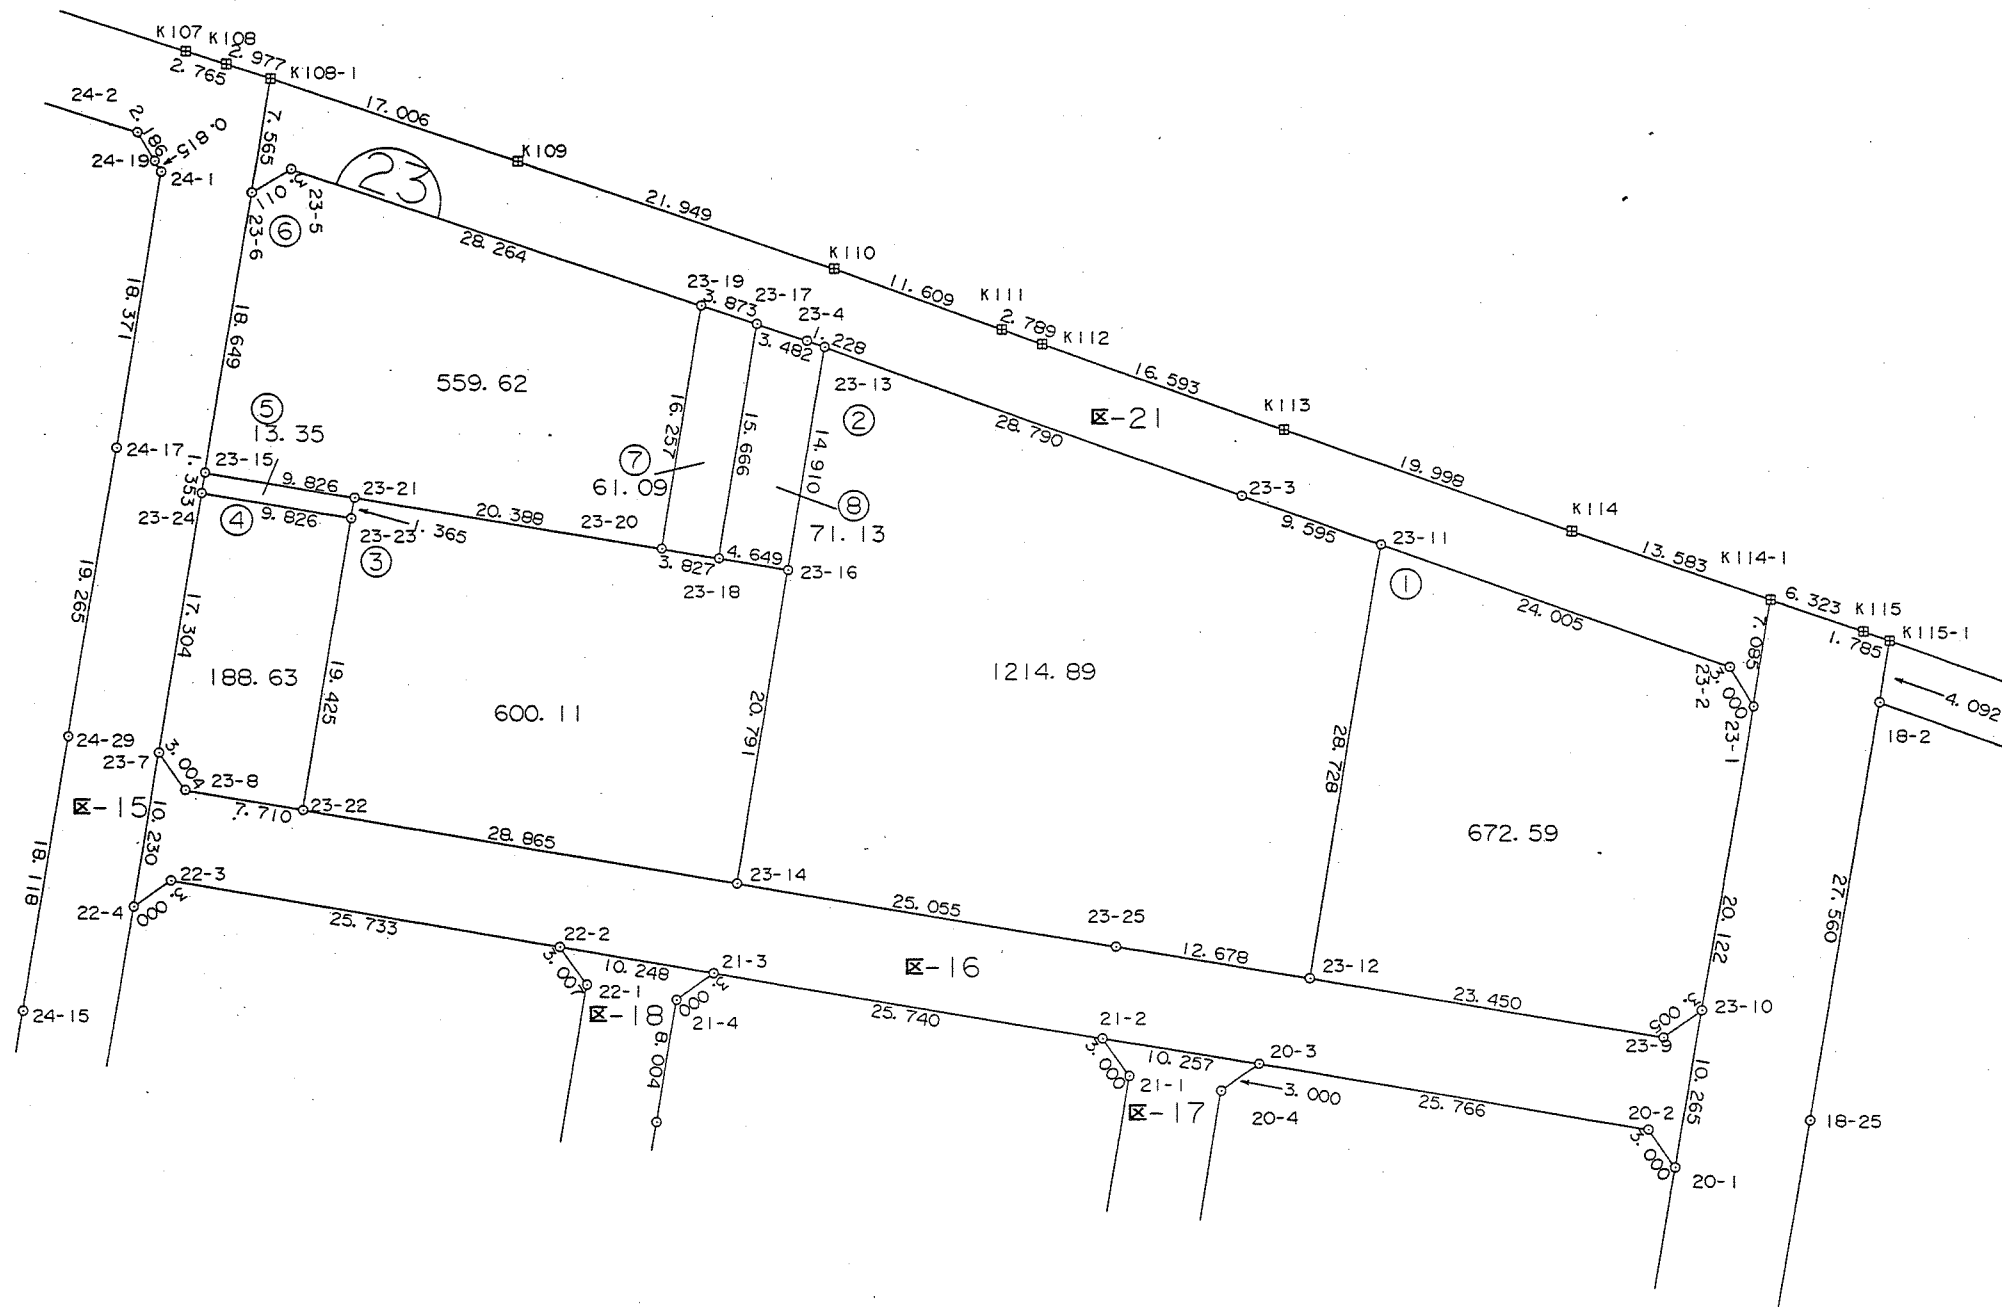

Y27.40



Y27.40

縮尺 1:500

X-50.20

この画地確定図は、当該土地区画整理組合が土地区画整理法第103条の規定に基づく換地処分時（H13.1.19）に伴い作成したものの写しです。（換地処分時に土地権利者に送付したものの写し）

# 千葉県浜野駅東口土地区画整理事業 画地確定図

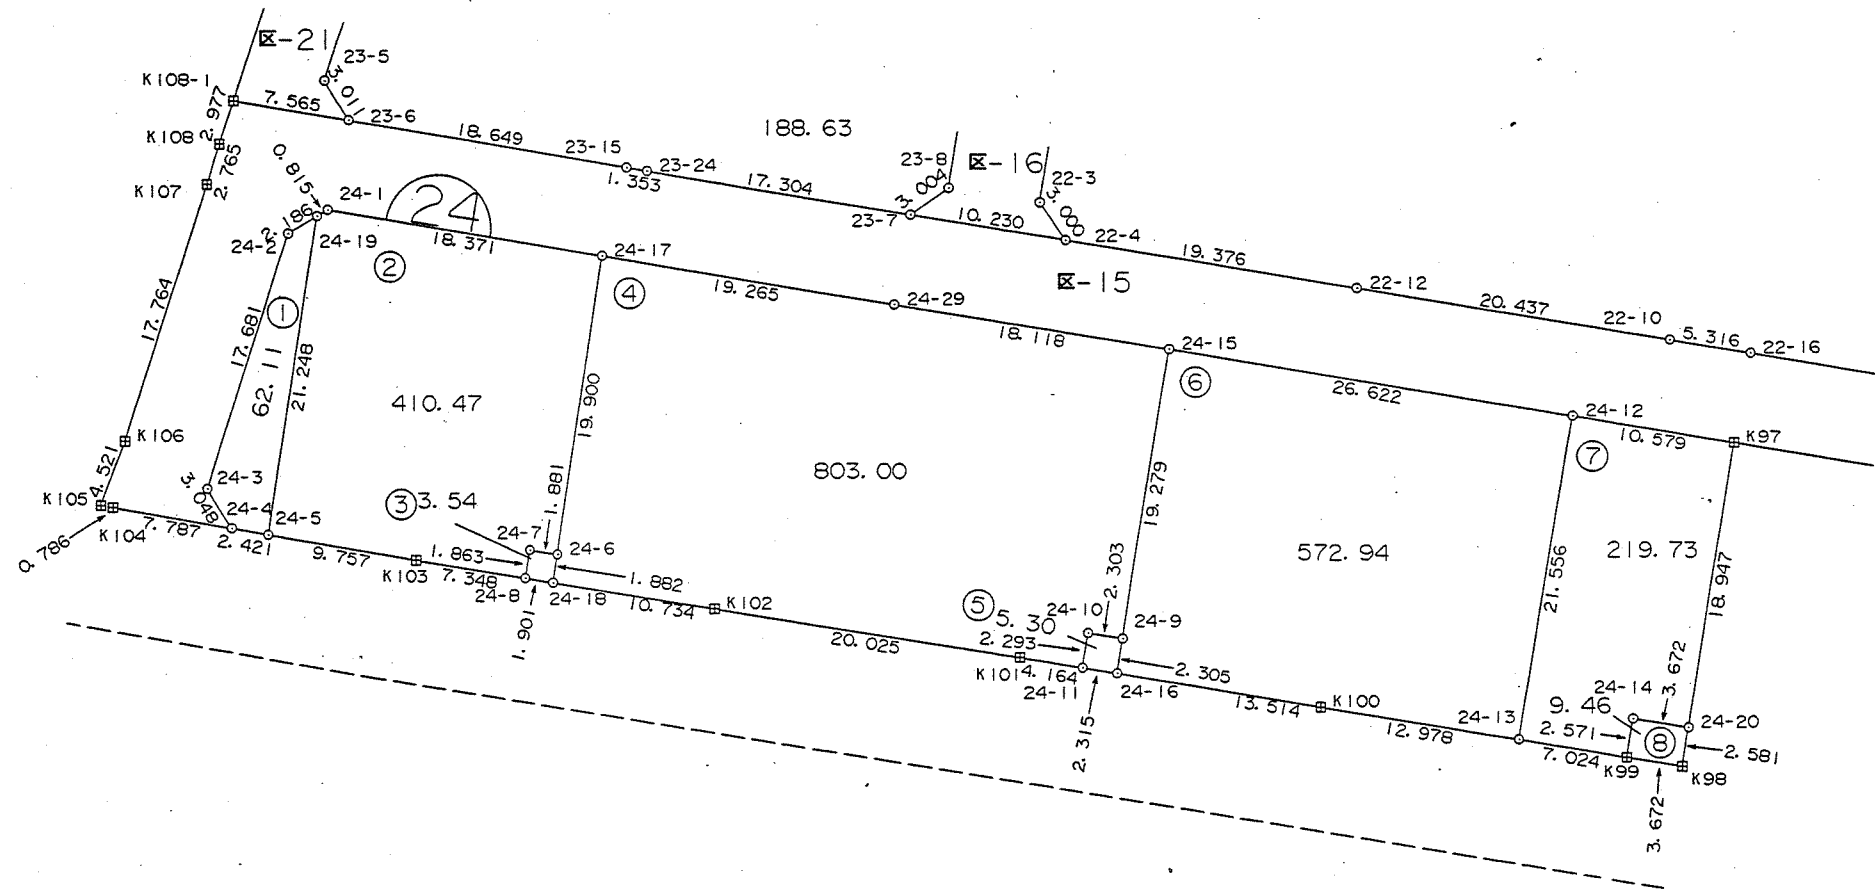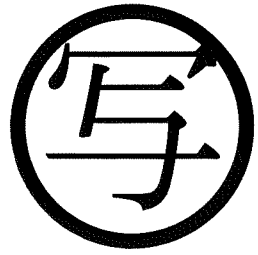

縮尺 1 : 500