

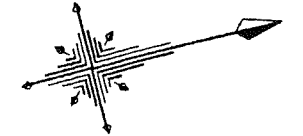


平成十年八月 作製

協和工営株式会社 調製

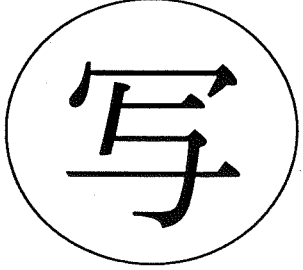




若葉区東寺山町 421-1, 421-2, 422-1, 422-2
422-3, 422-5, 422-6, 422-7
422-8, 422-9

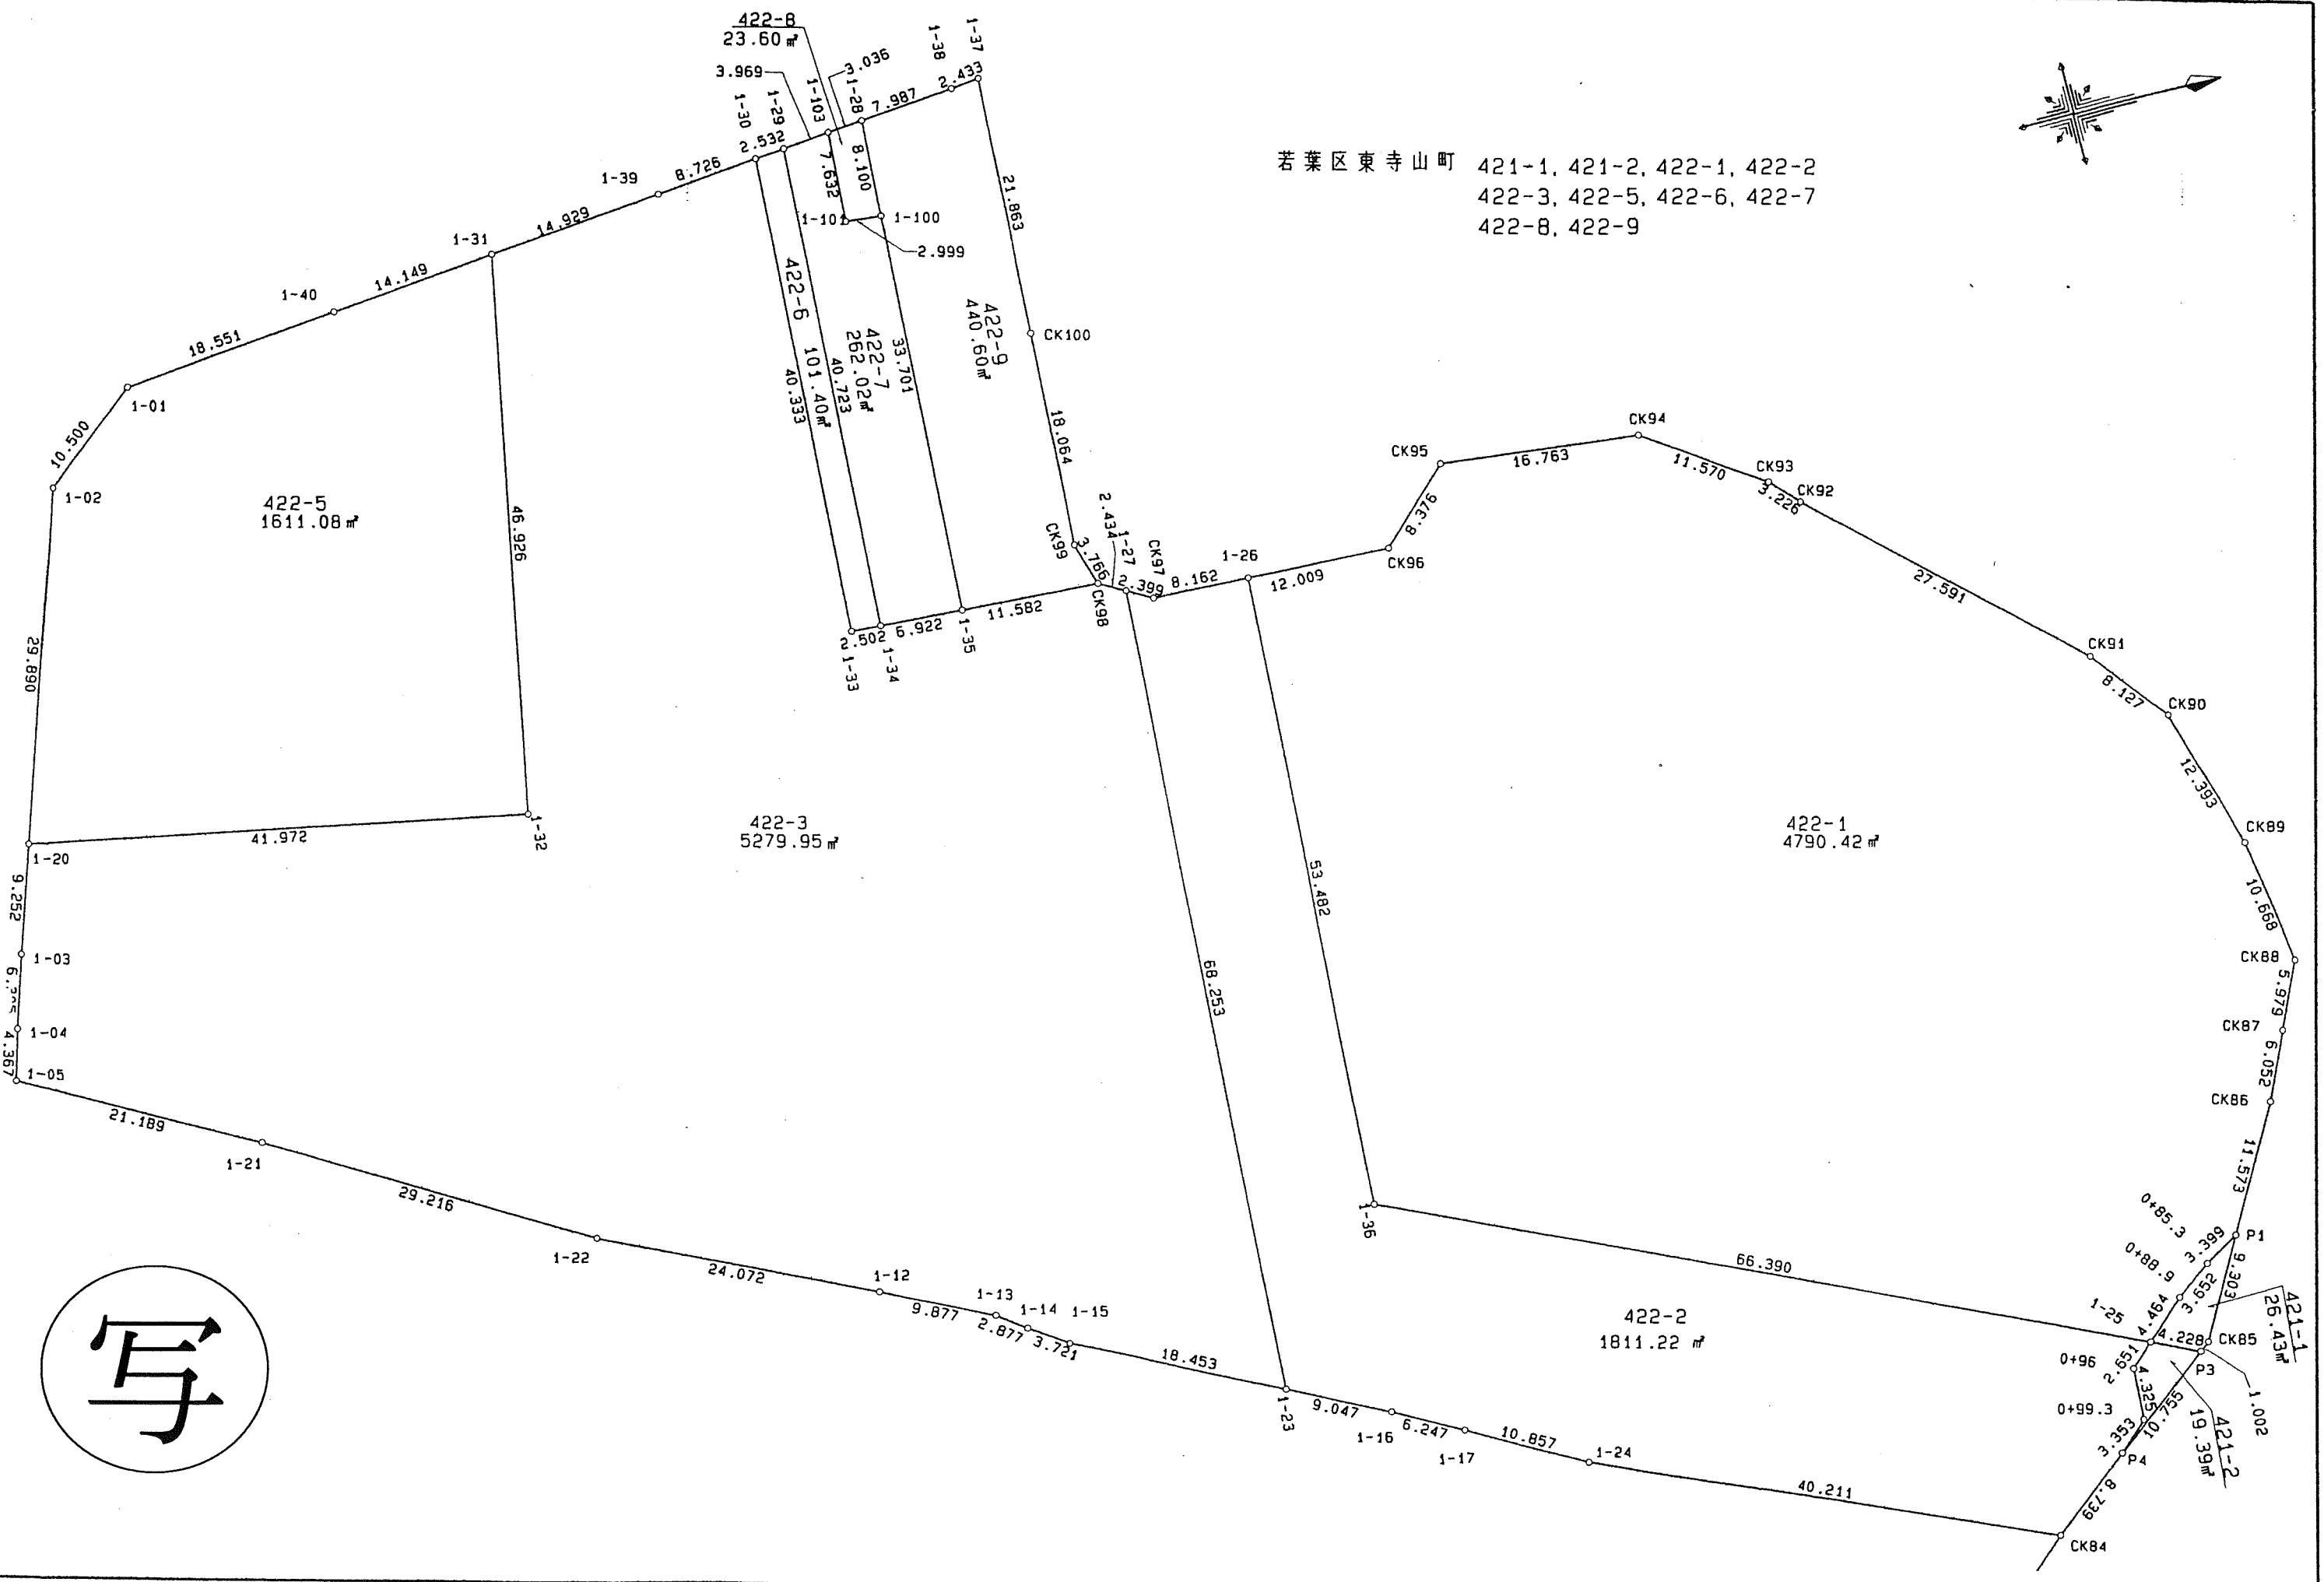

この換地確定切図は、当該土地区画整理組合が土地区画整理法第 103 条の規定に基づく換地処分時 (H10. 7. 2) に伴い作成したものの写しです。(換地処分時に土地権利者に送付したものの写し)

千葉市東寺山第三土地区画整理組合

若葉区東寺山町 422-4, 423-1, 423-2, 425
426 , 427-1, 427-2, 427-3
428 , 429 , 430

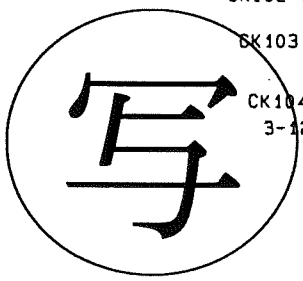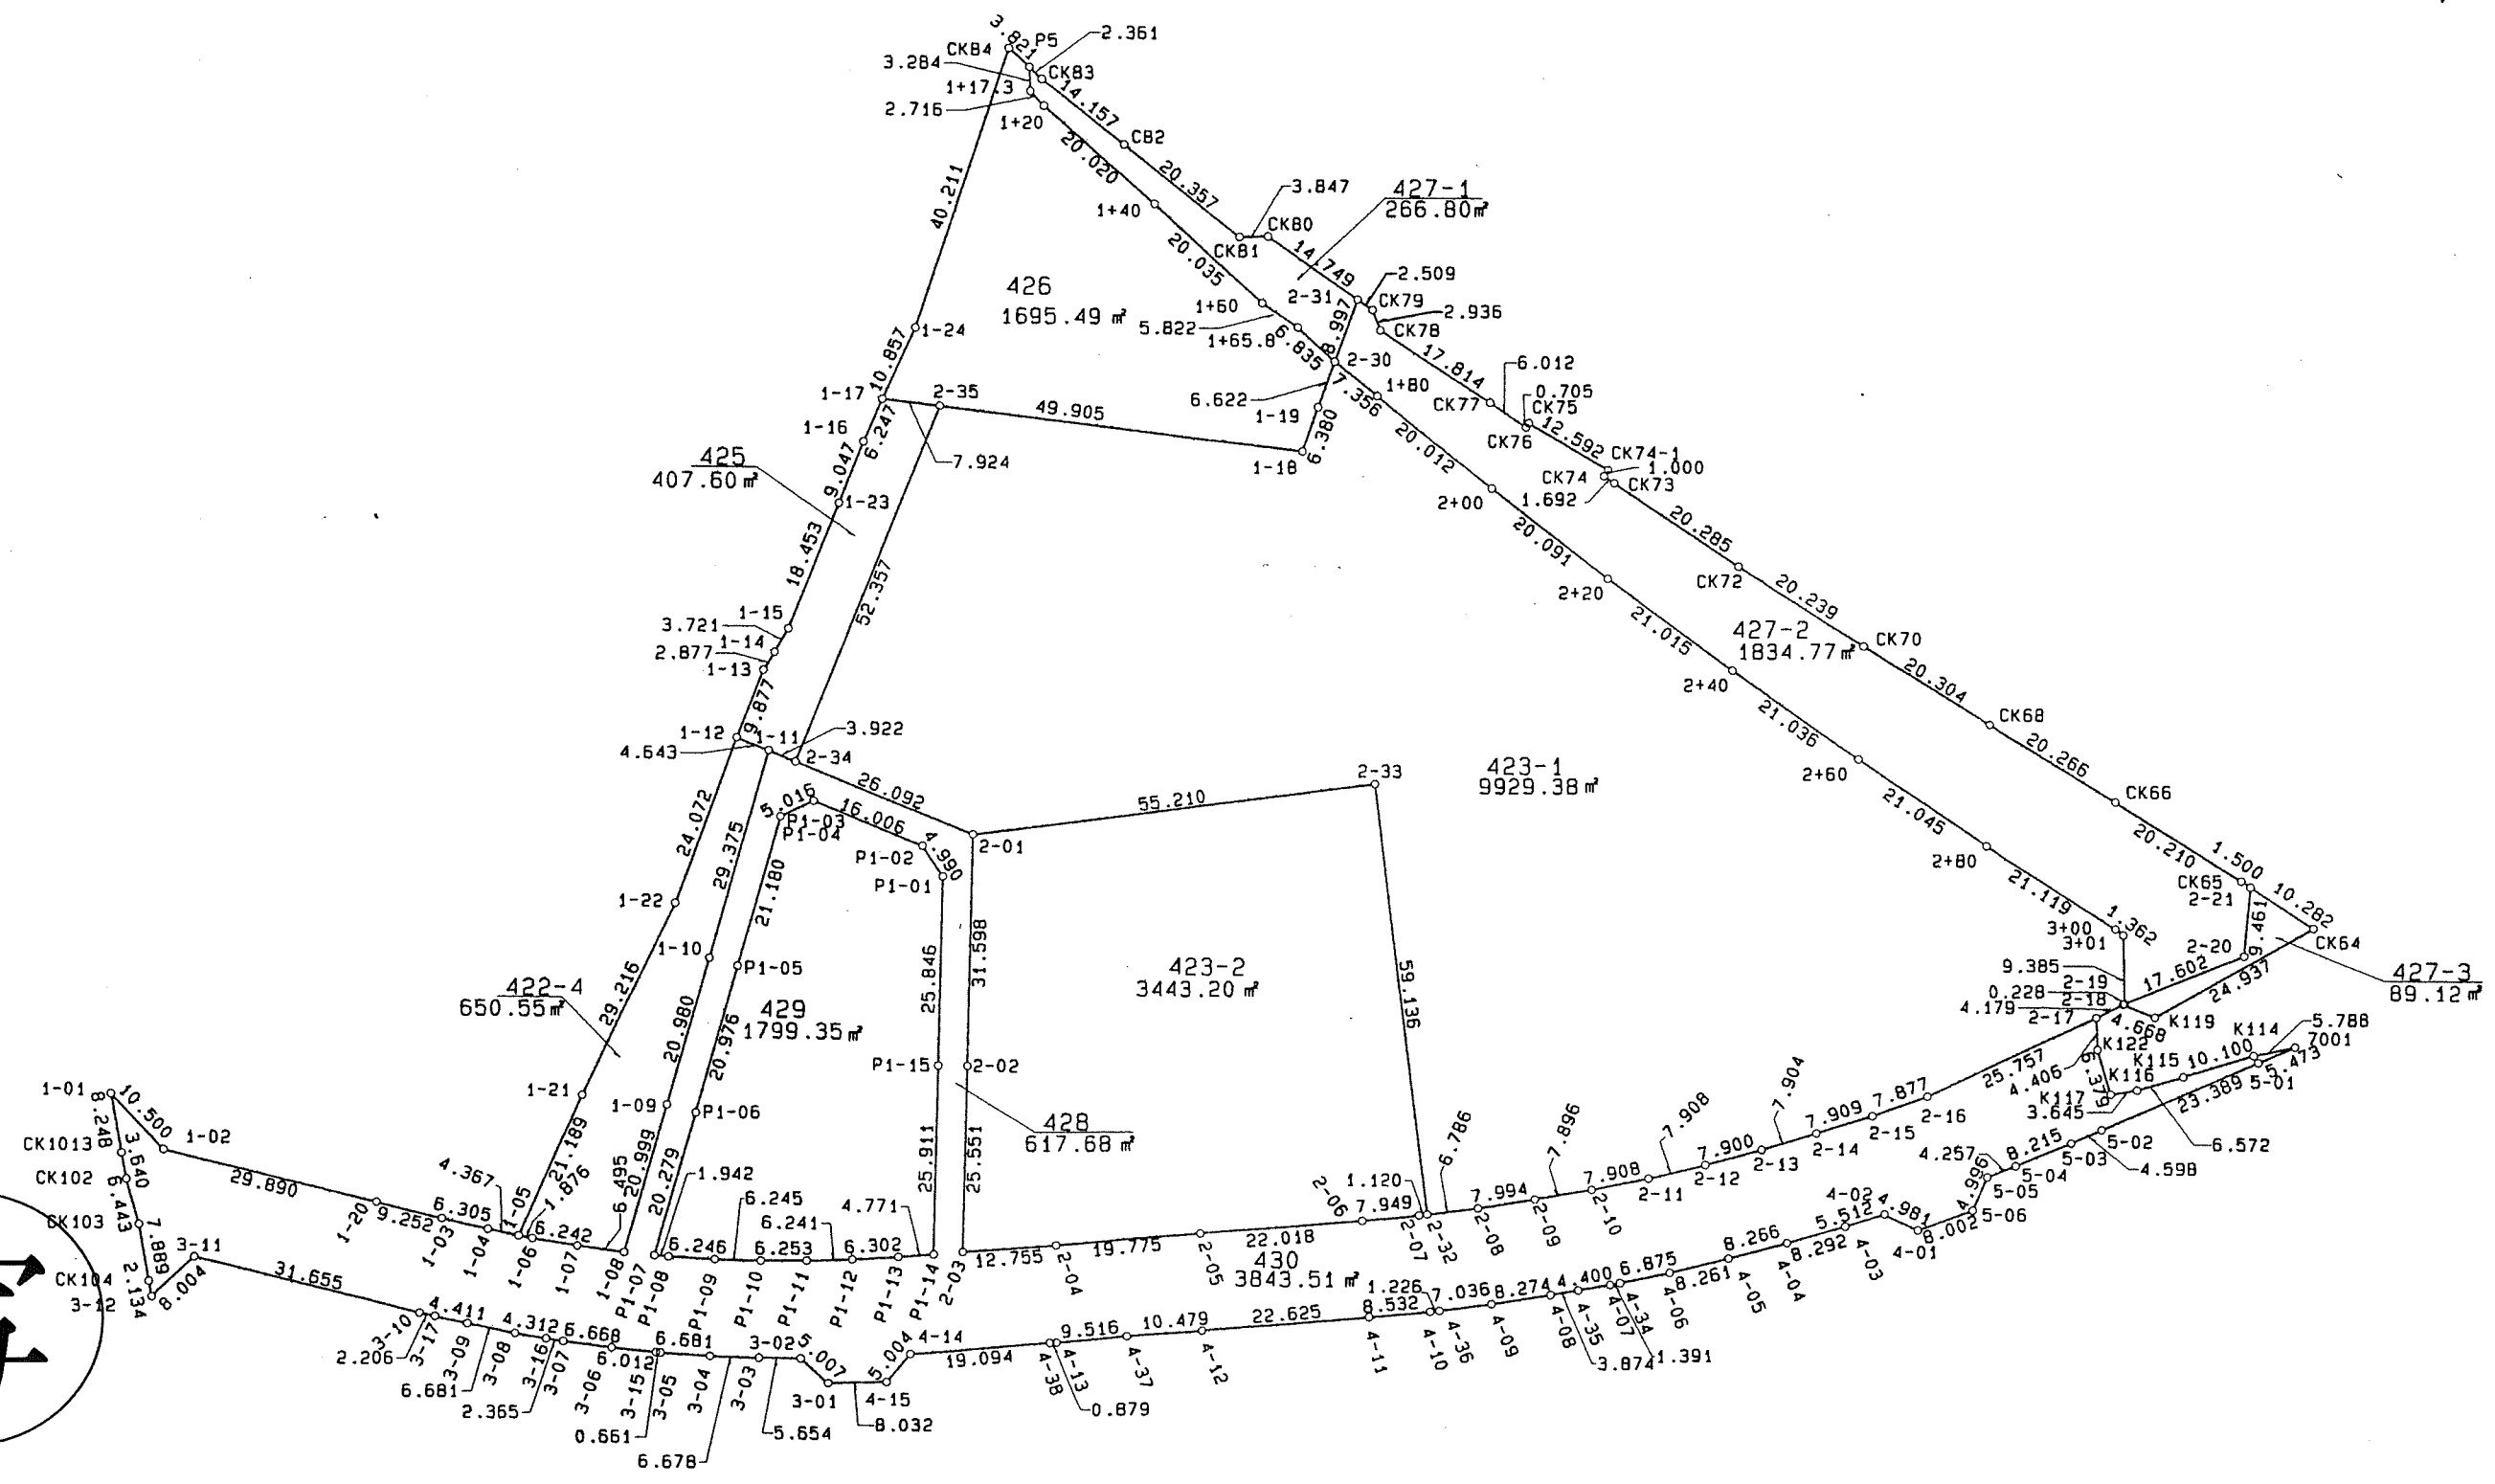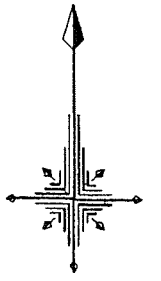



平成十年八月 作製

協和工営株式会社 調製


千葉市東寺山第三土地区画整理組合

この換地確定切図は、当該土地区画整理組合が土地区画整理法第 103 条の規定に基づく換地処分時 (H10. 7. 2) に伴い作成したものの写しです。(換地処分時に土地権利者に送付したものの写し)

平成十年八月 作製

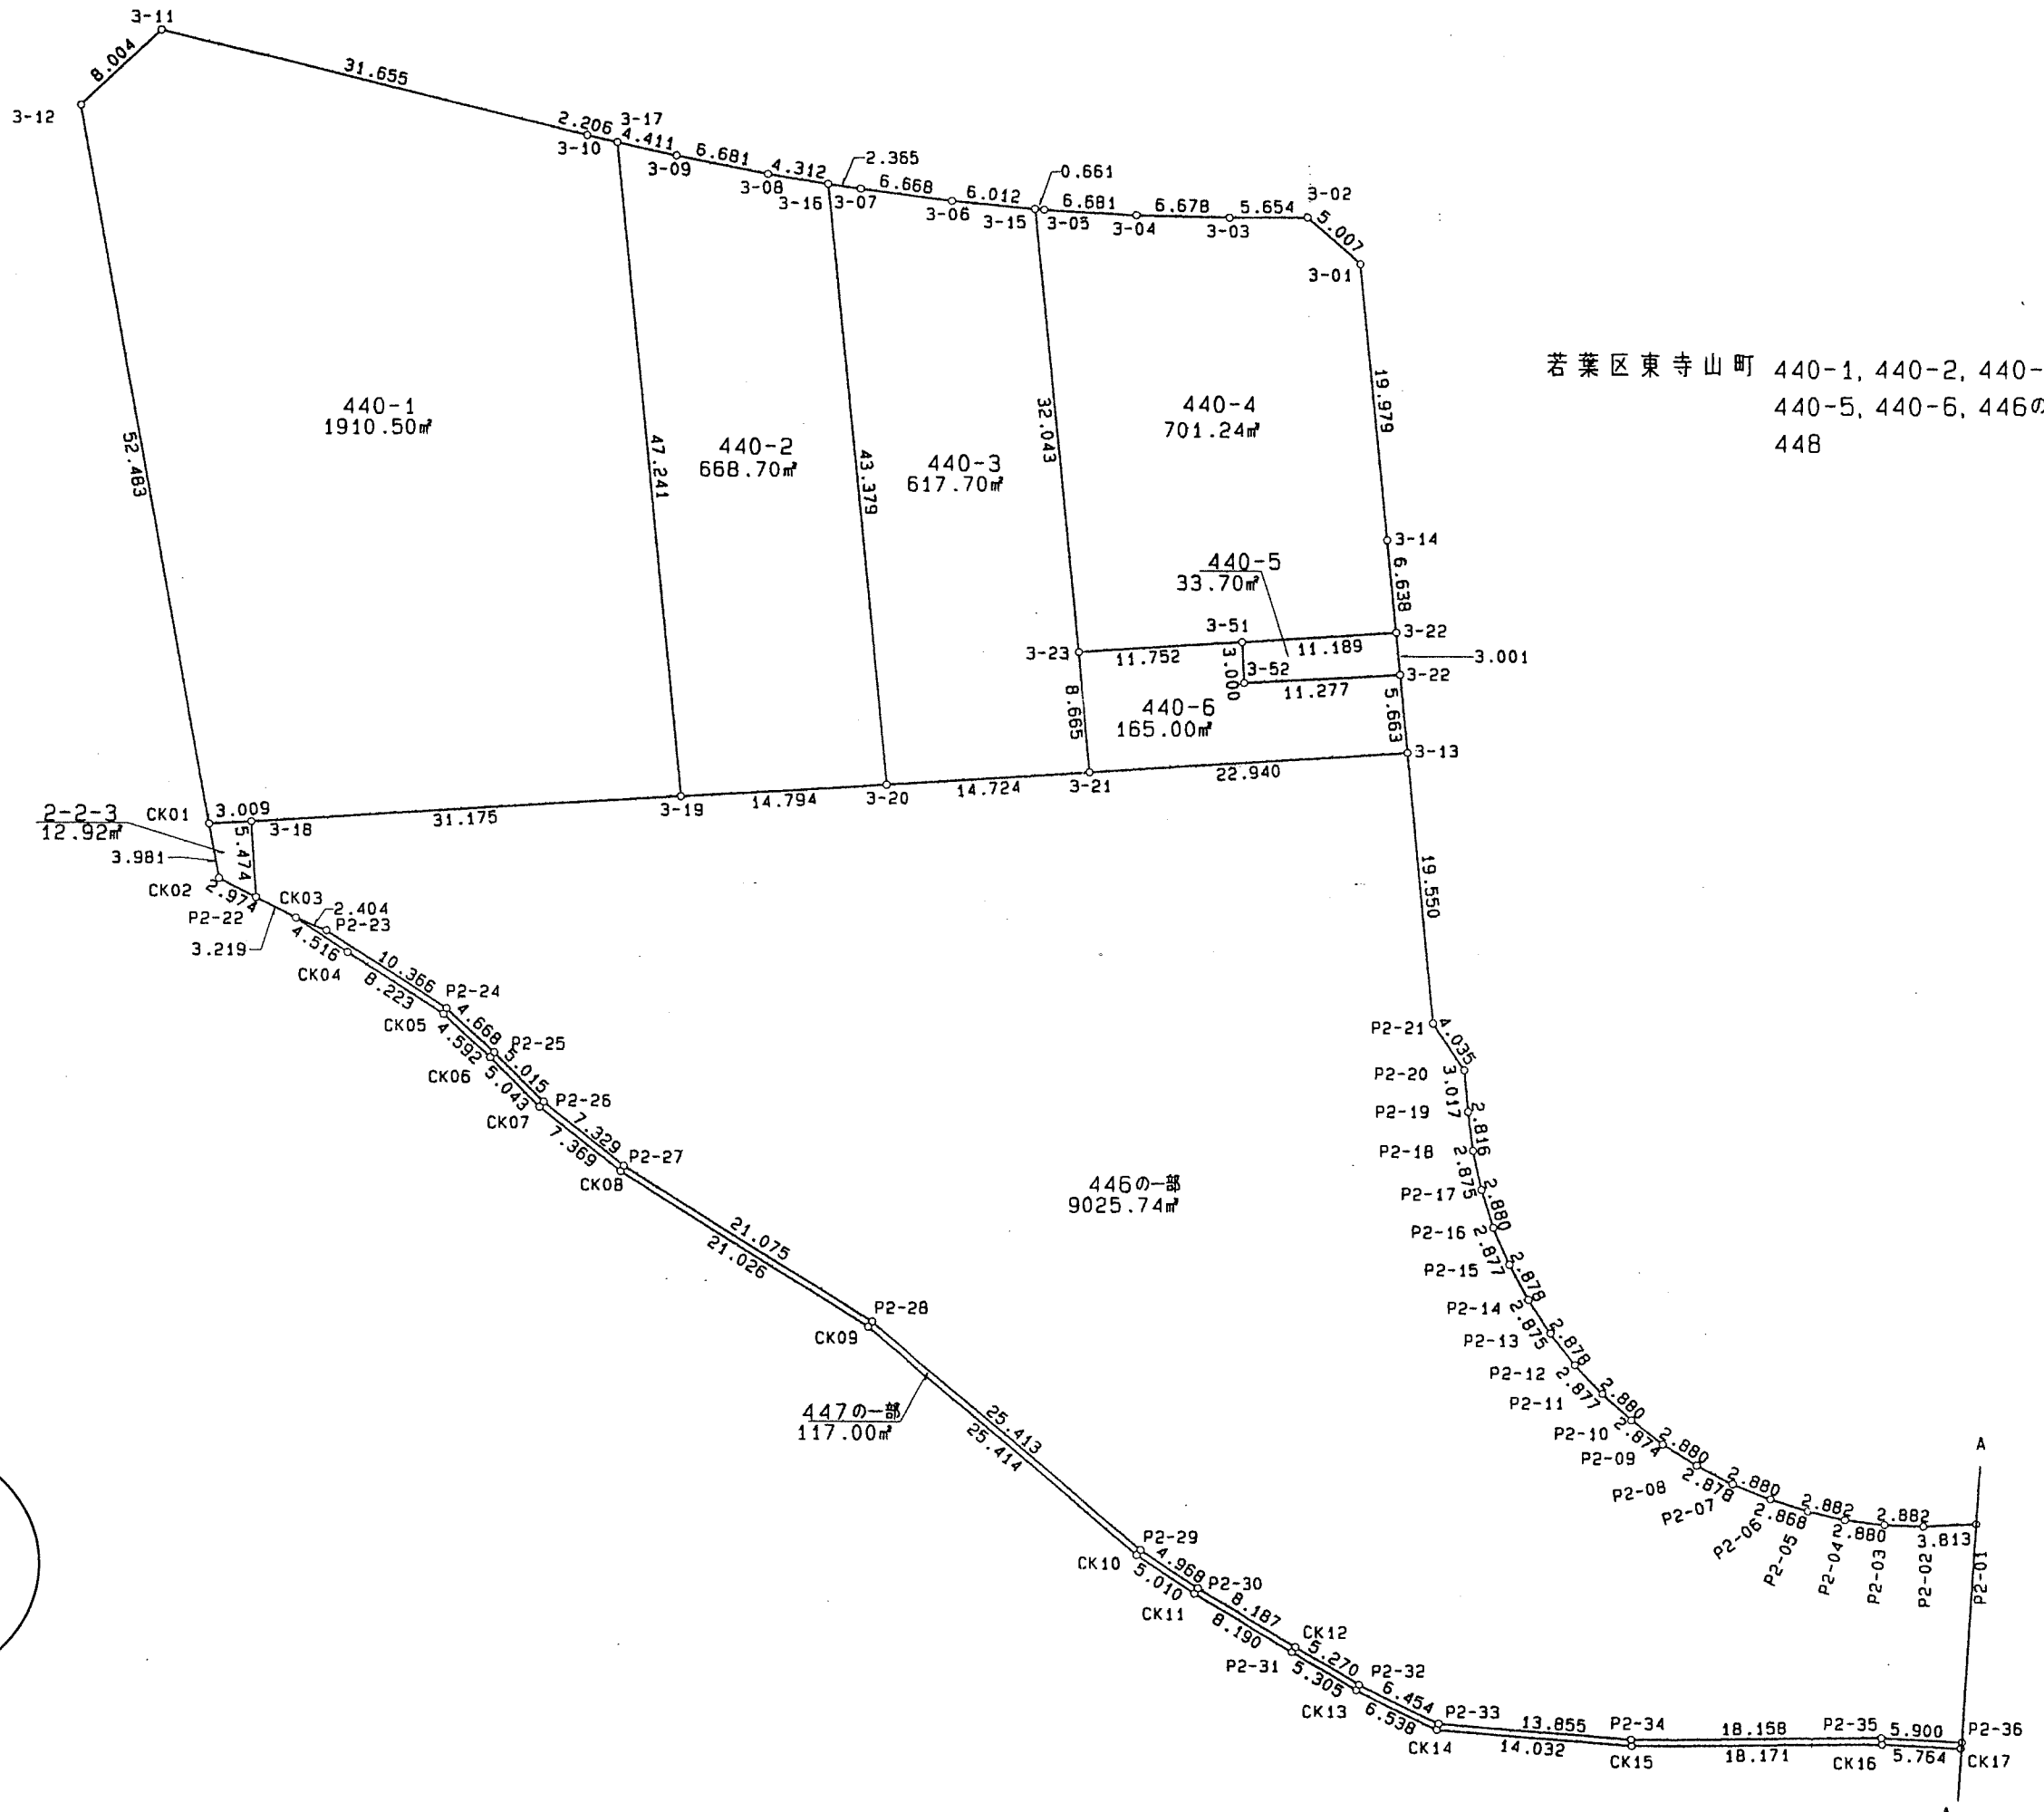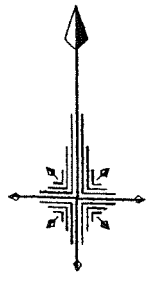




千葉市東寺山第三土地区画整理組合

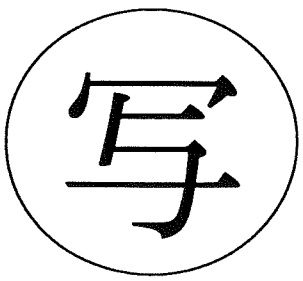

協和工営株式会社 調製

この換地確定切図は、当該土地区画整理組合が土地区画整理法第 103 条の規定に基づく換地処分時 (H10. 7. 2) に伴い作成したものの写しです。(換地処分時に土地権利者に送付したものの写し)

若葉区東寺山町 441, 442-1, 442-2, 442-3, 442-4
 442-5, 442-6, 442-7, 442-8, 442-9
 442-10, 442-11, 442-12, 442-13, 442-14
 442-15, 442-16, 442-17, 442-18, 442-19

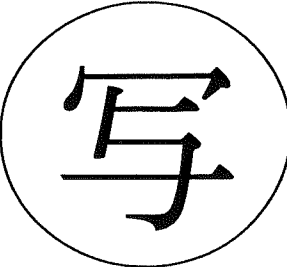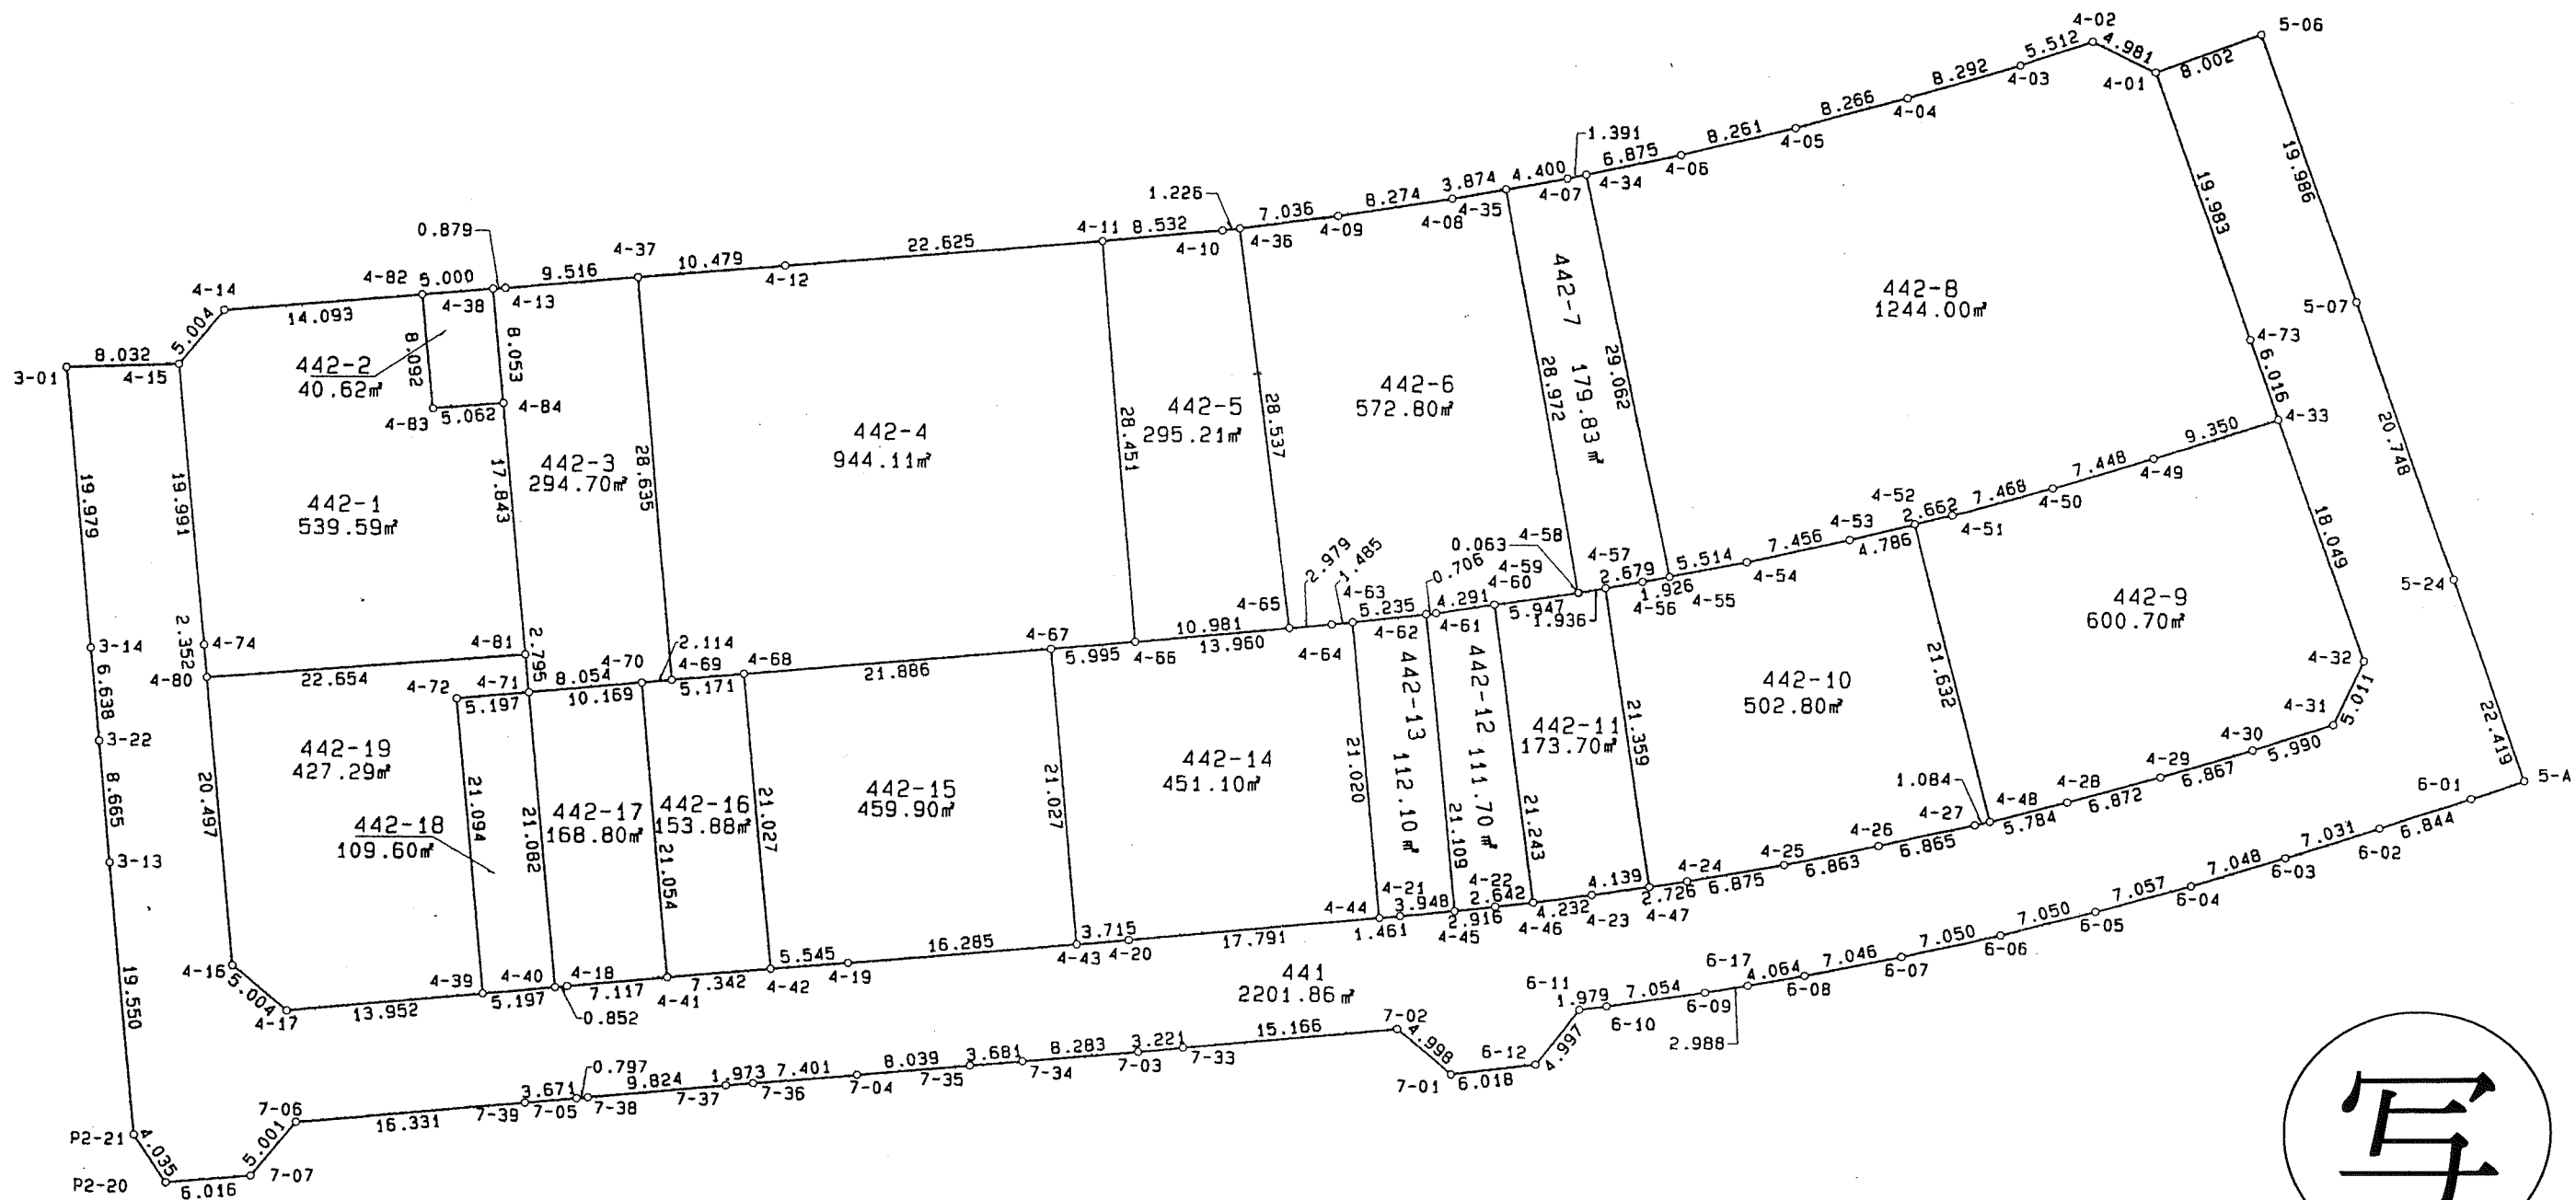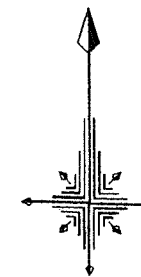


平成十年八月 作製


協和工営株式会社 調製

千葉市東寺山第三土地区画整理組合

この換地確定切図は、当該土地区画整理組合が土地区画整理法第 103 条の規定に基づく換地処分時 (H10. 7. 2) に伴い作成したものの写しです。(換地処分時に土地権利者に送付したものの写し)

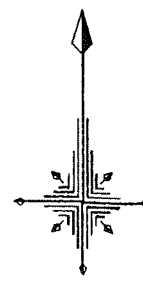


若葉区東寺山町 443-1, 443-2, 443-3, 443-4, 443-5
443-6, 443-7, 443-8, 443-9, 443-10

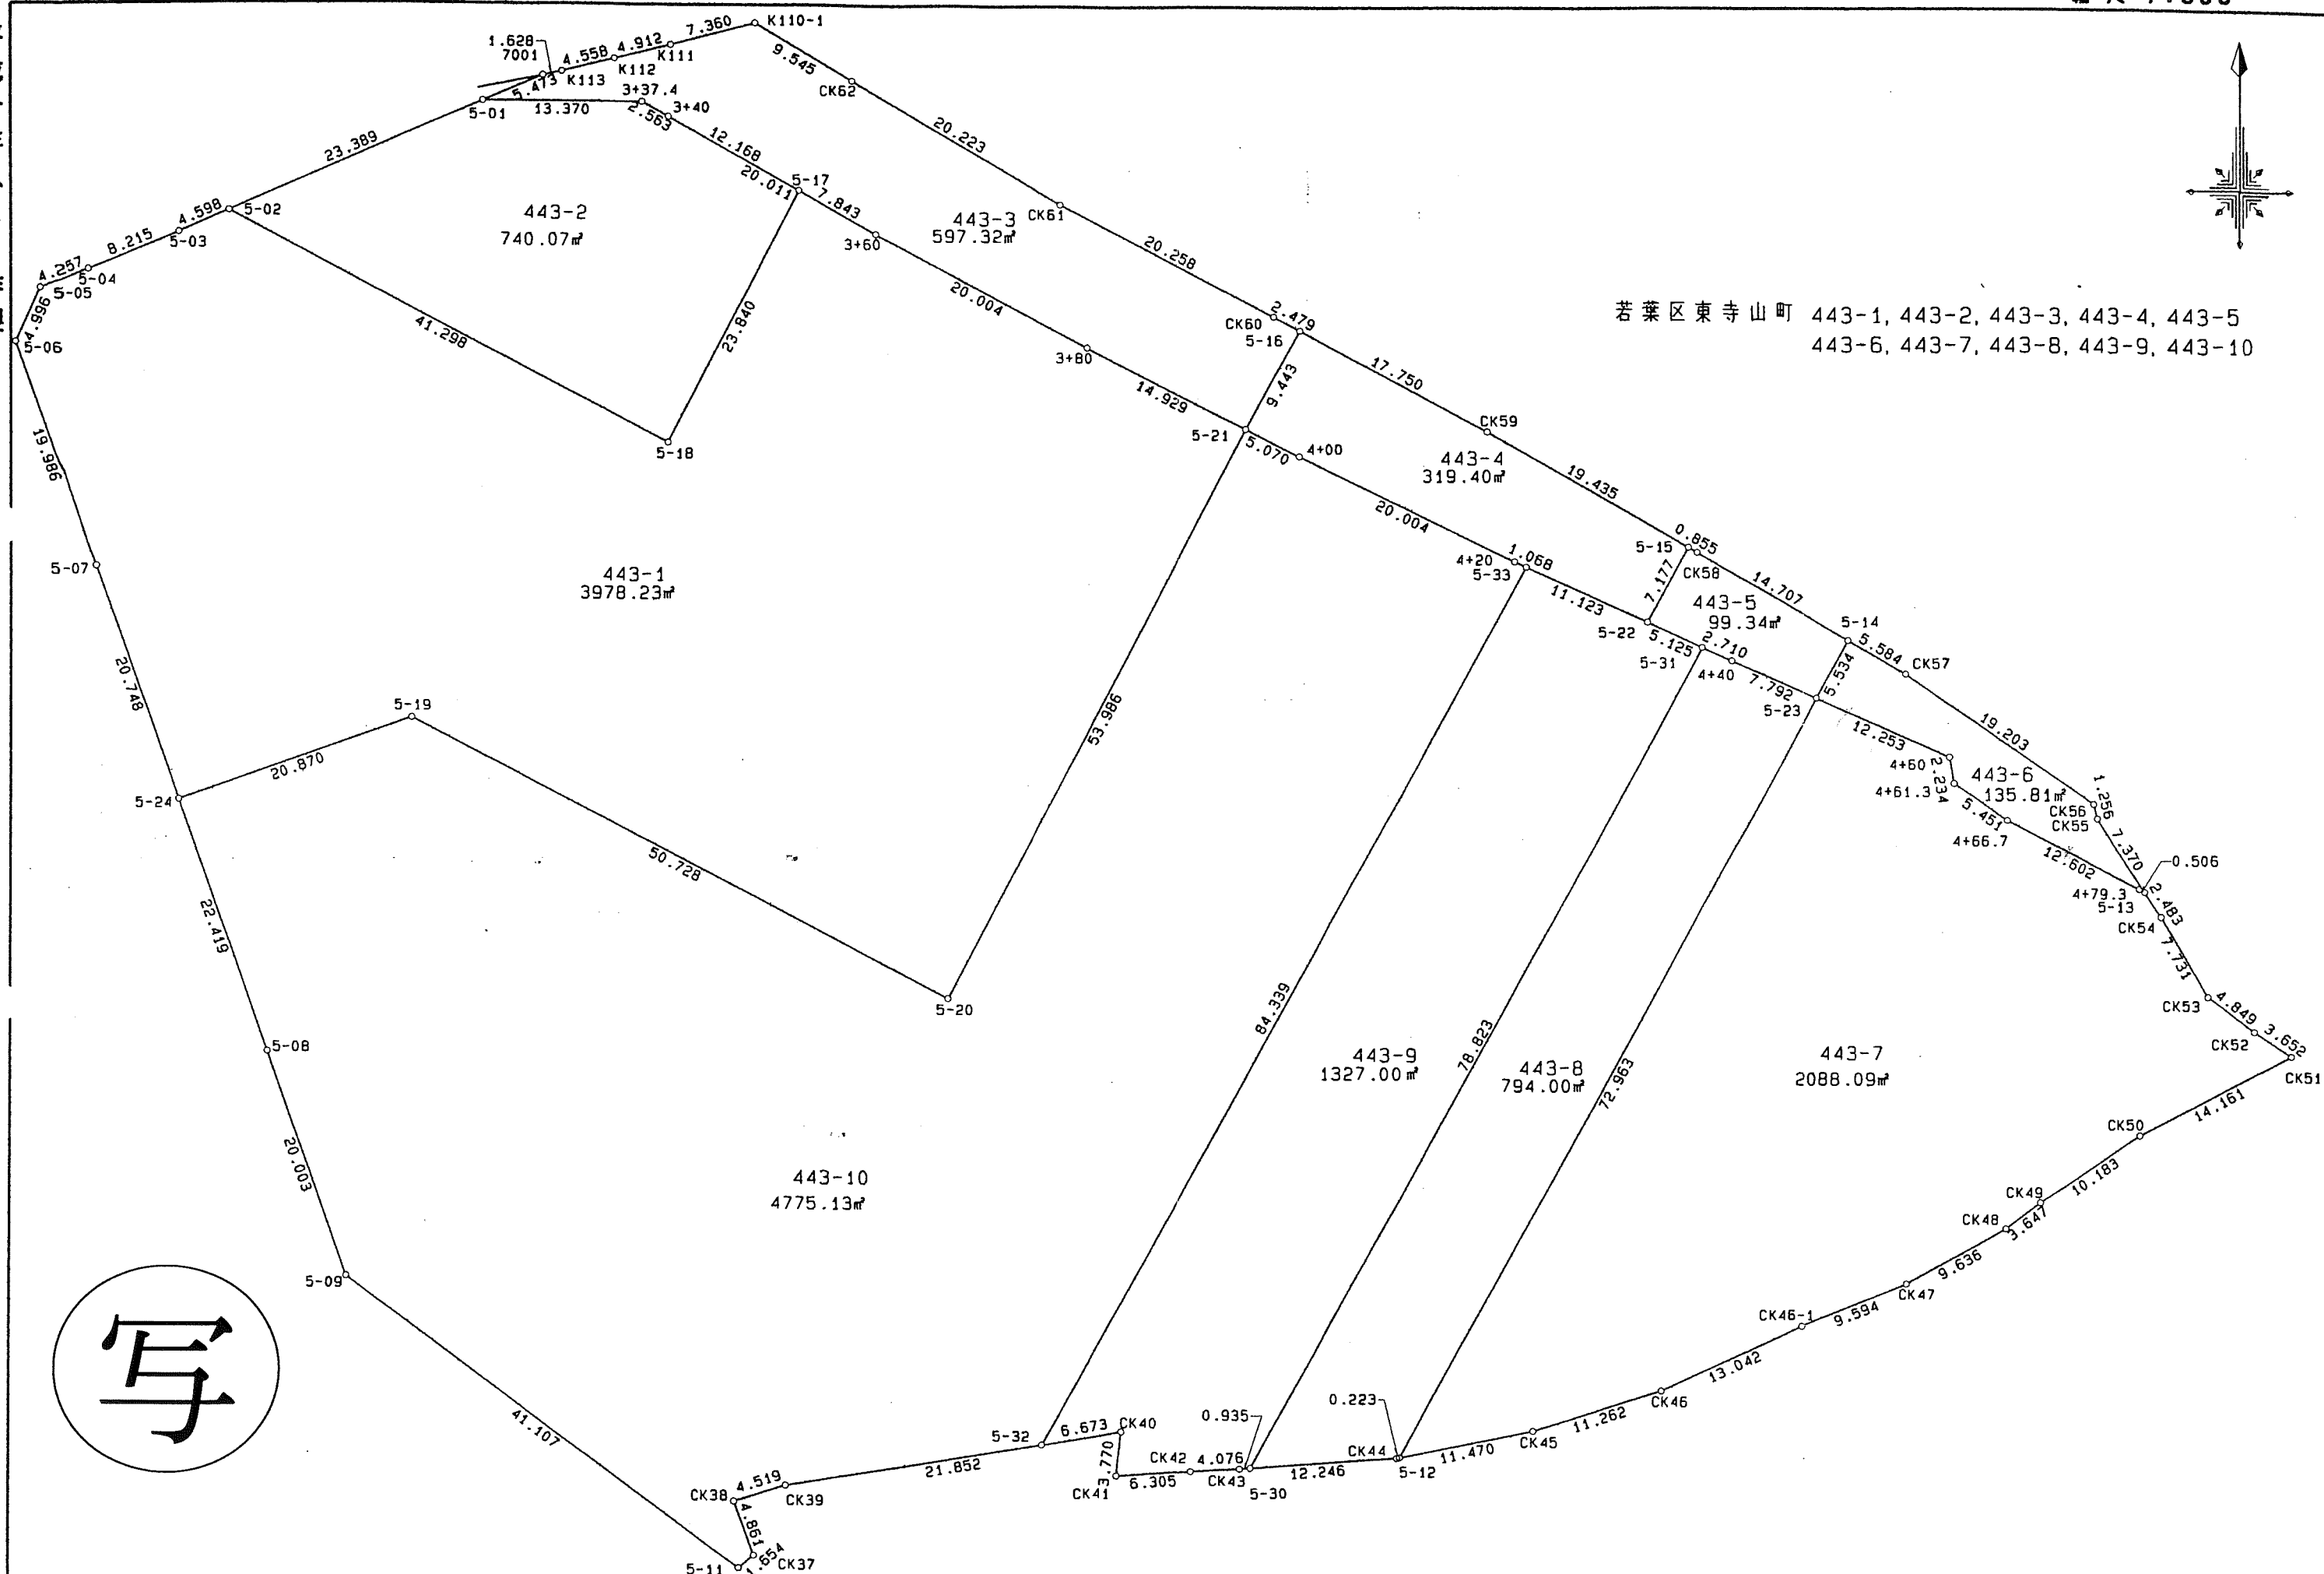

平成十年八月
作製



協和工管株式会社
調製

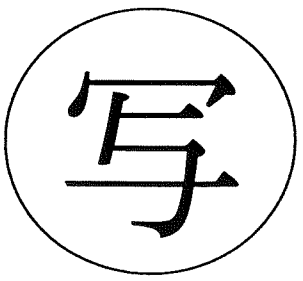

千葉市東寺山第三土地区画整理組合

この換地確定切図は、当該土地区画整理組合が土地区画整理法第 103 条の規定に基づく換地処分時 (H10. 7. 2) に伴い作成したものの写しです。(換地処分時に土地権利者に送付したものの写し)

若葉区東寺山町 444, 445-1, 445-2
446の一部, 447の一部

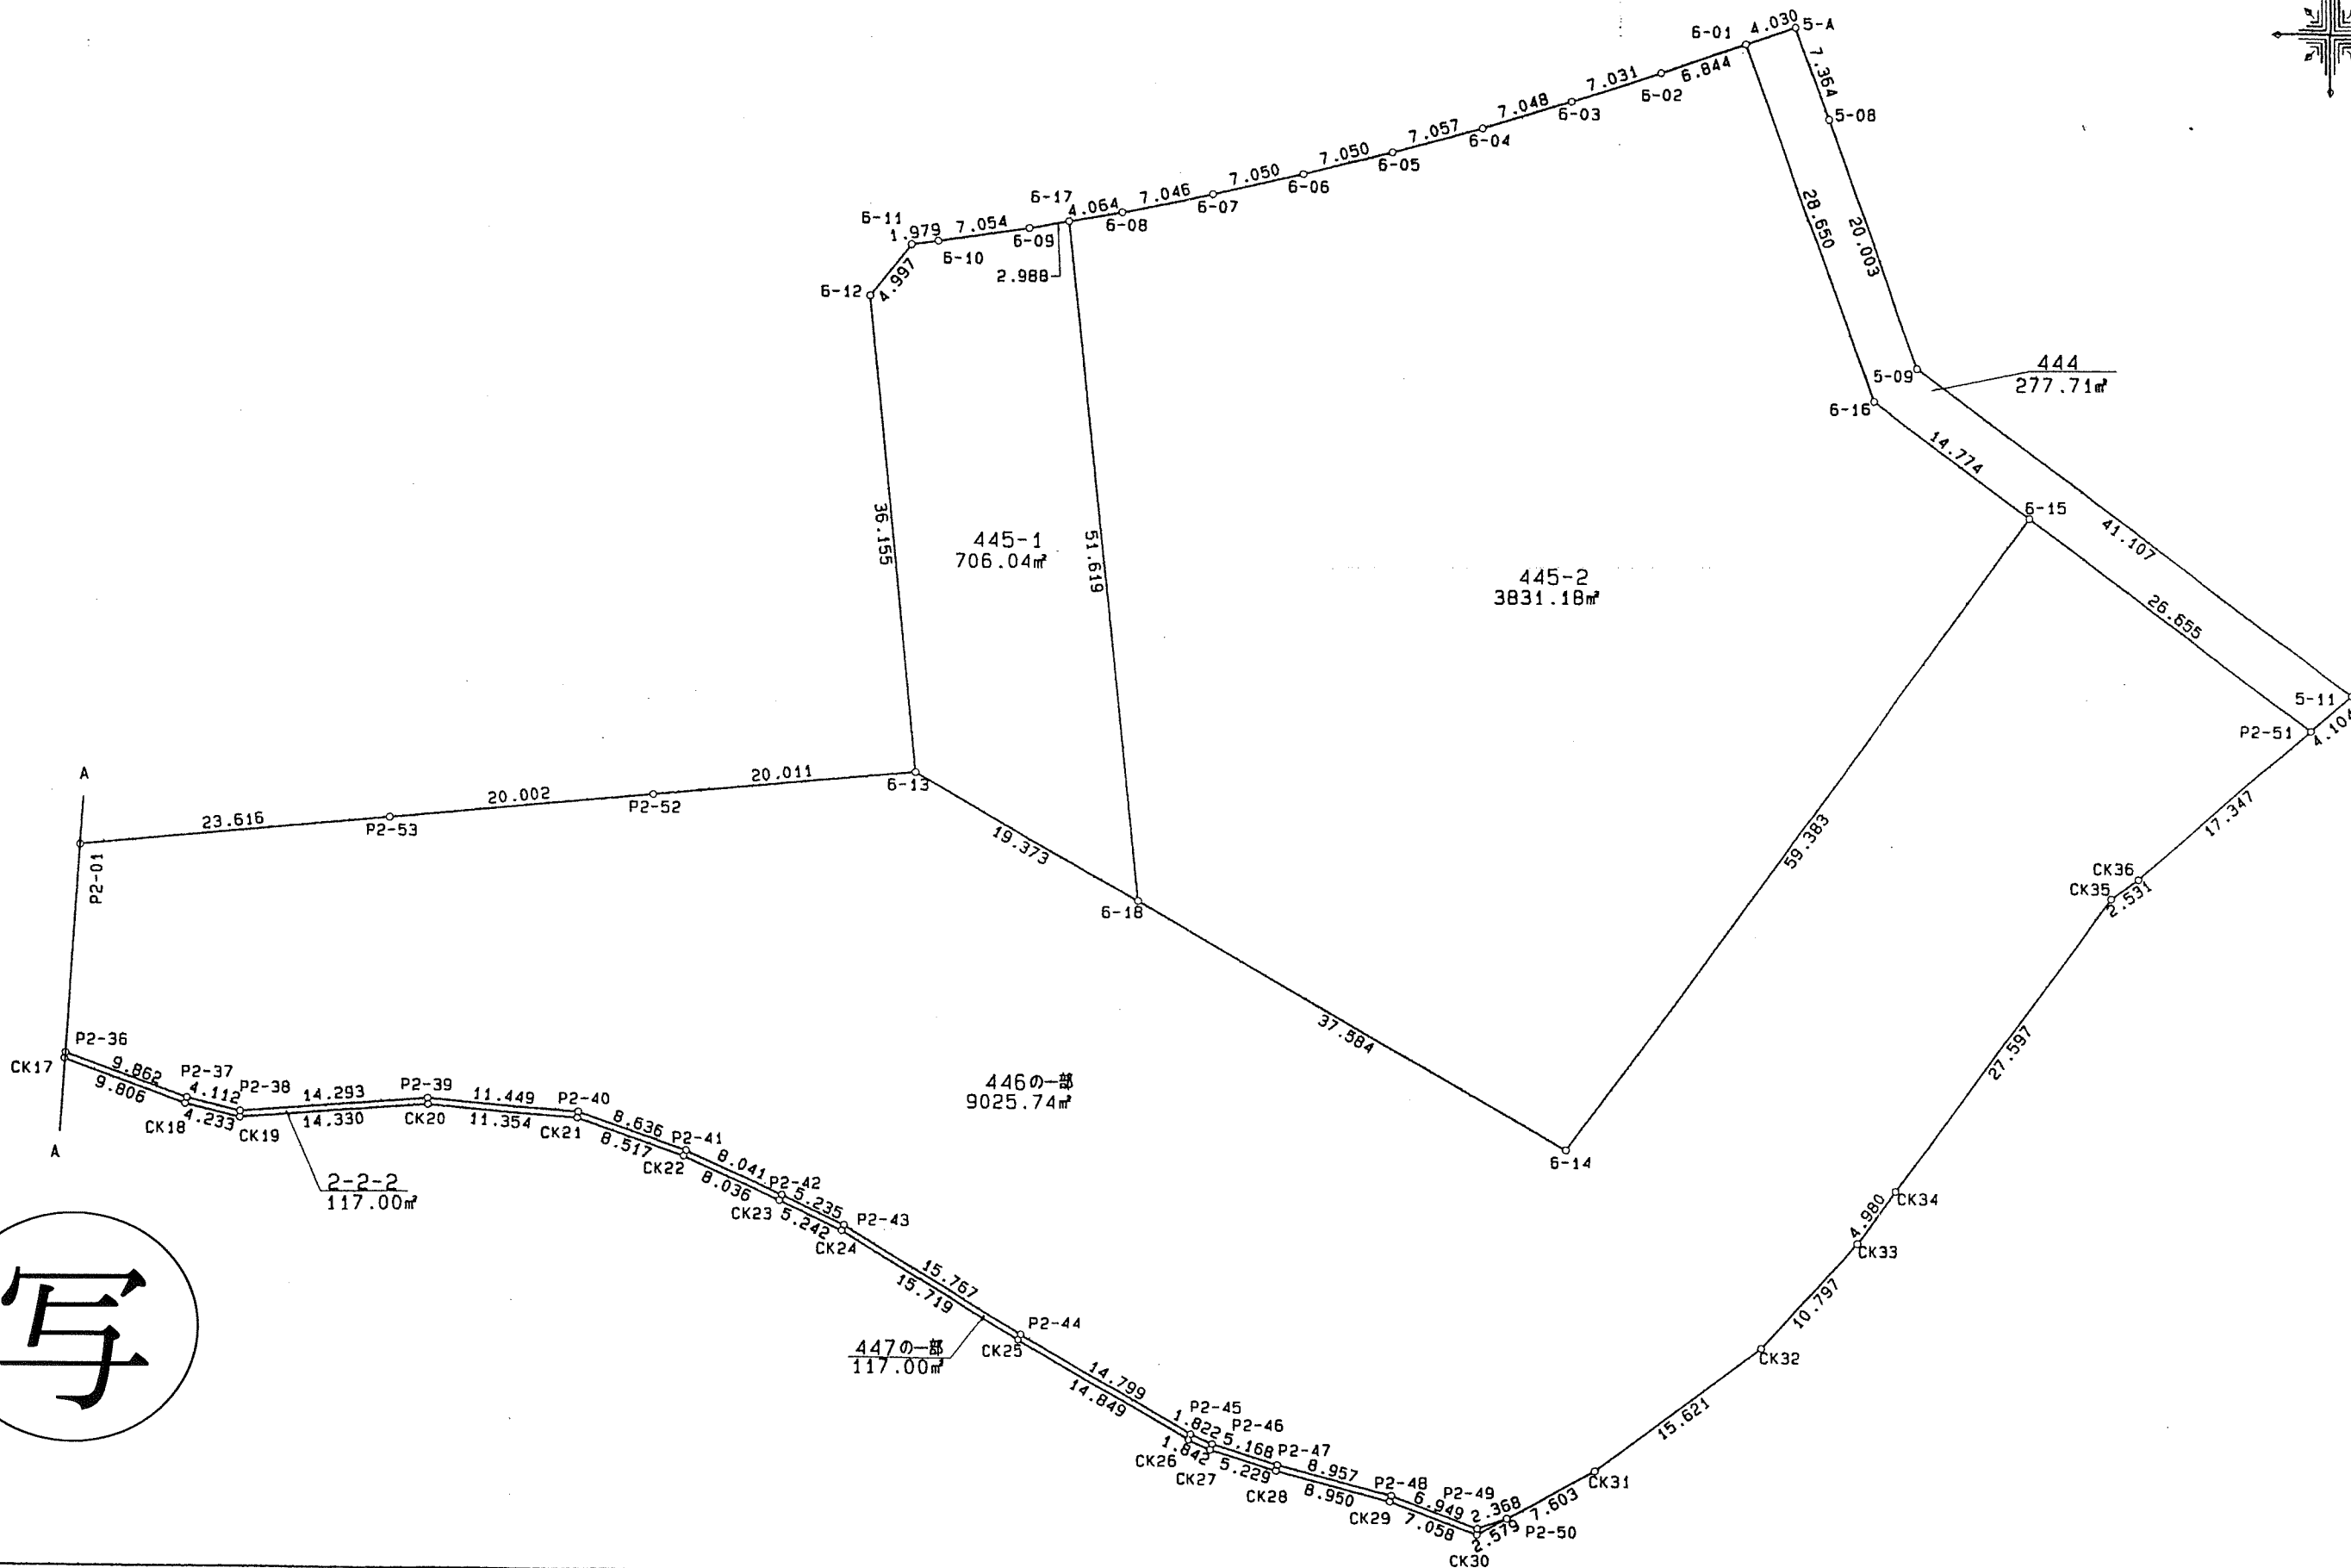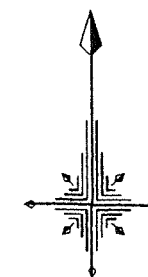

平成十年八月 作製




協和工営株式会社 調製

千葉市東寺山第三土地区画整理組合

この換地確定切図は、当該土地区画整理組合が土地区画整理法第 103 条の規定に基づく換地処分時 (H10. 7. 2) に伴い作成したものの写しです。(換地処分時に土地権利者に送付したものの写し)

平成十年八月
作製

若葉区東寺山町 449-1, 450-1, 450-2, 450-3
450-4, 450-5, 450-6, 450-7
450-8, 450-9, 450-10, 450-11
450-12, 450-13

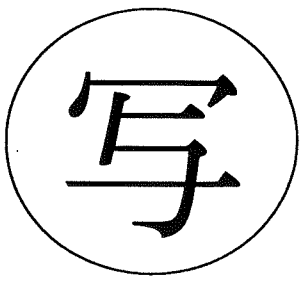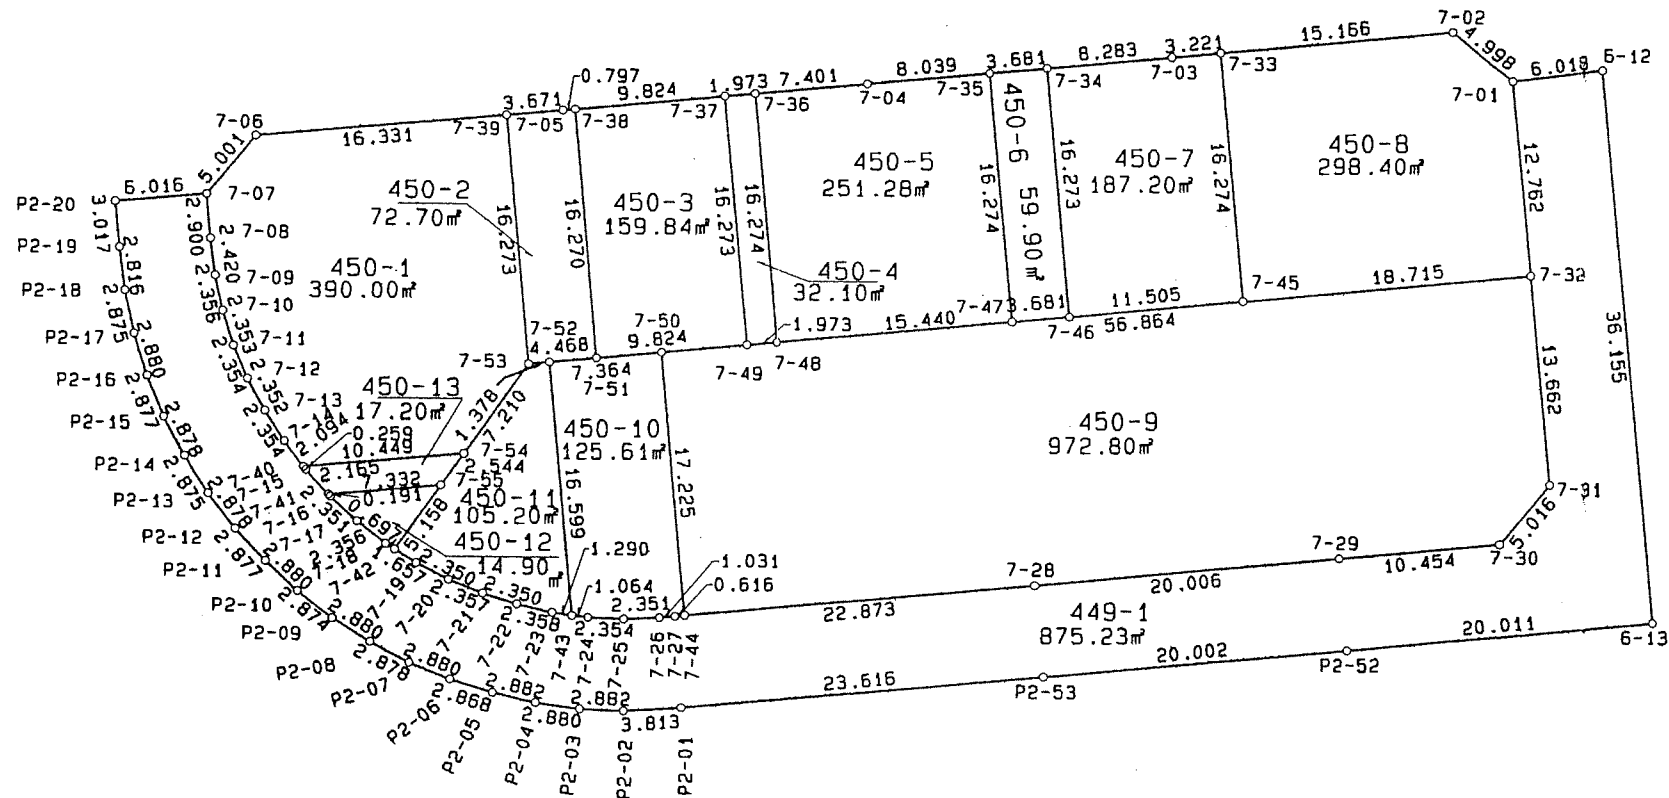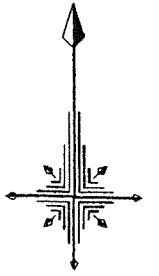

千葉市東寺山第三土地区画整理組合

この換地確定切図は、当該土地区画整理組合が土地区画整理法第 103 条の規定に基づく換地処分時 (H10. 7. 2) に伴い作成したものの写しです。(換地処分時に土地権利者に送付したものの写し)

協和工営株式会社
調製