



この換地確定切図は、当該土地区画整理組合が土地区画整理法第103条の規定に基づく換地処分時(H13.3.27)に伴い作成したものの写しです。(換地処分時に土地権利者に送付したもの)

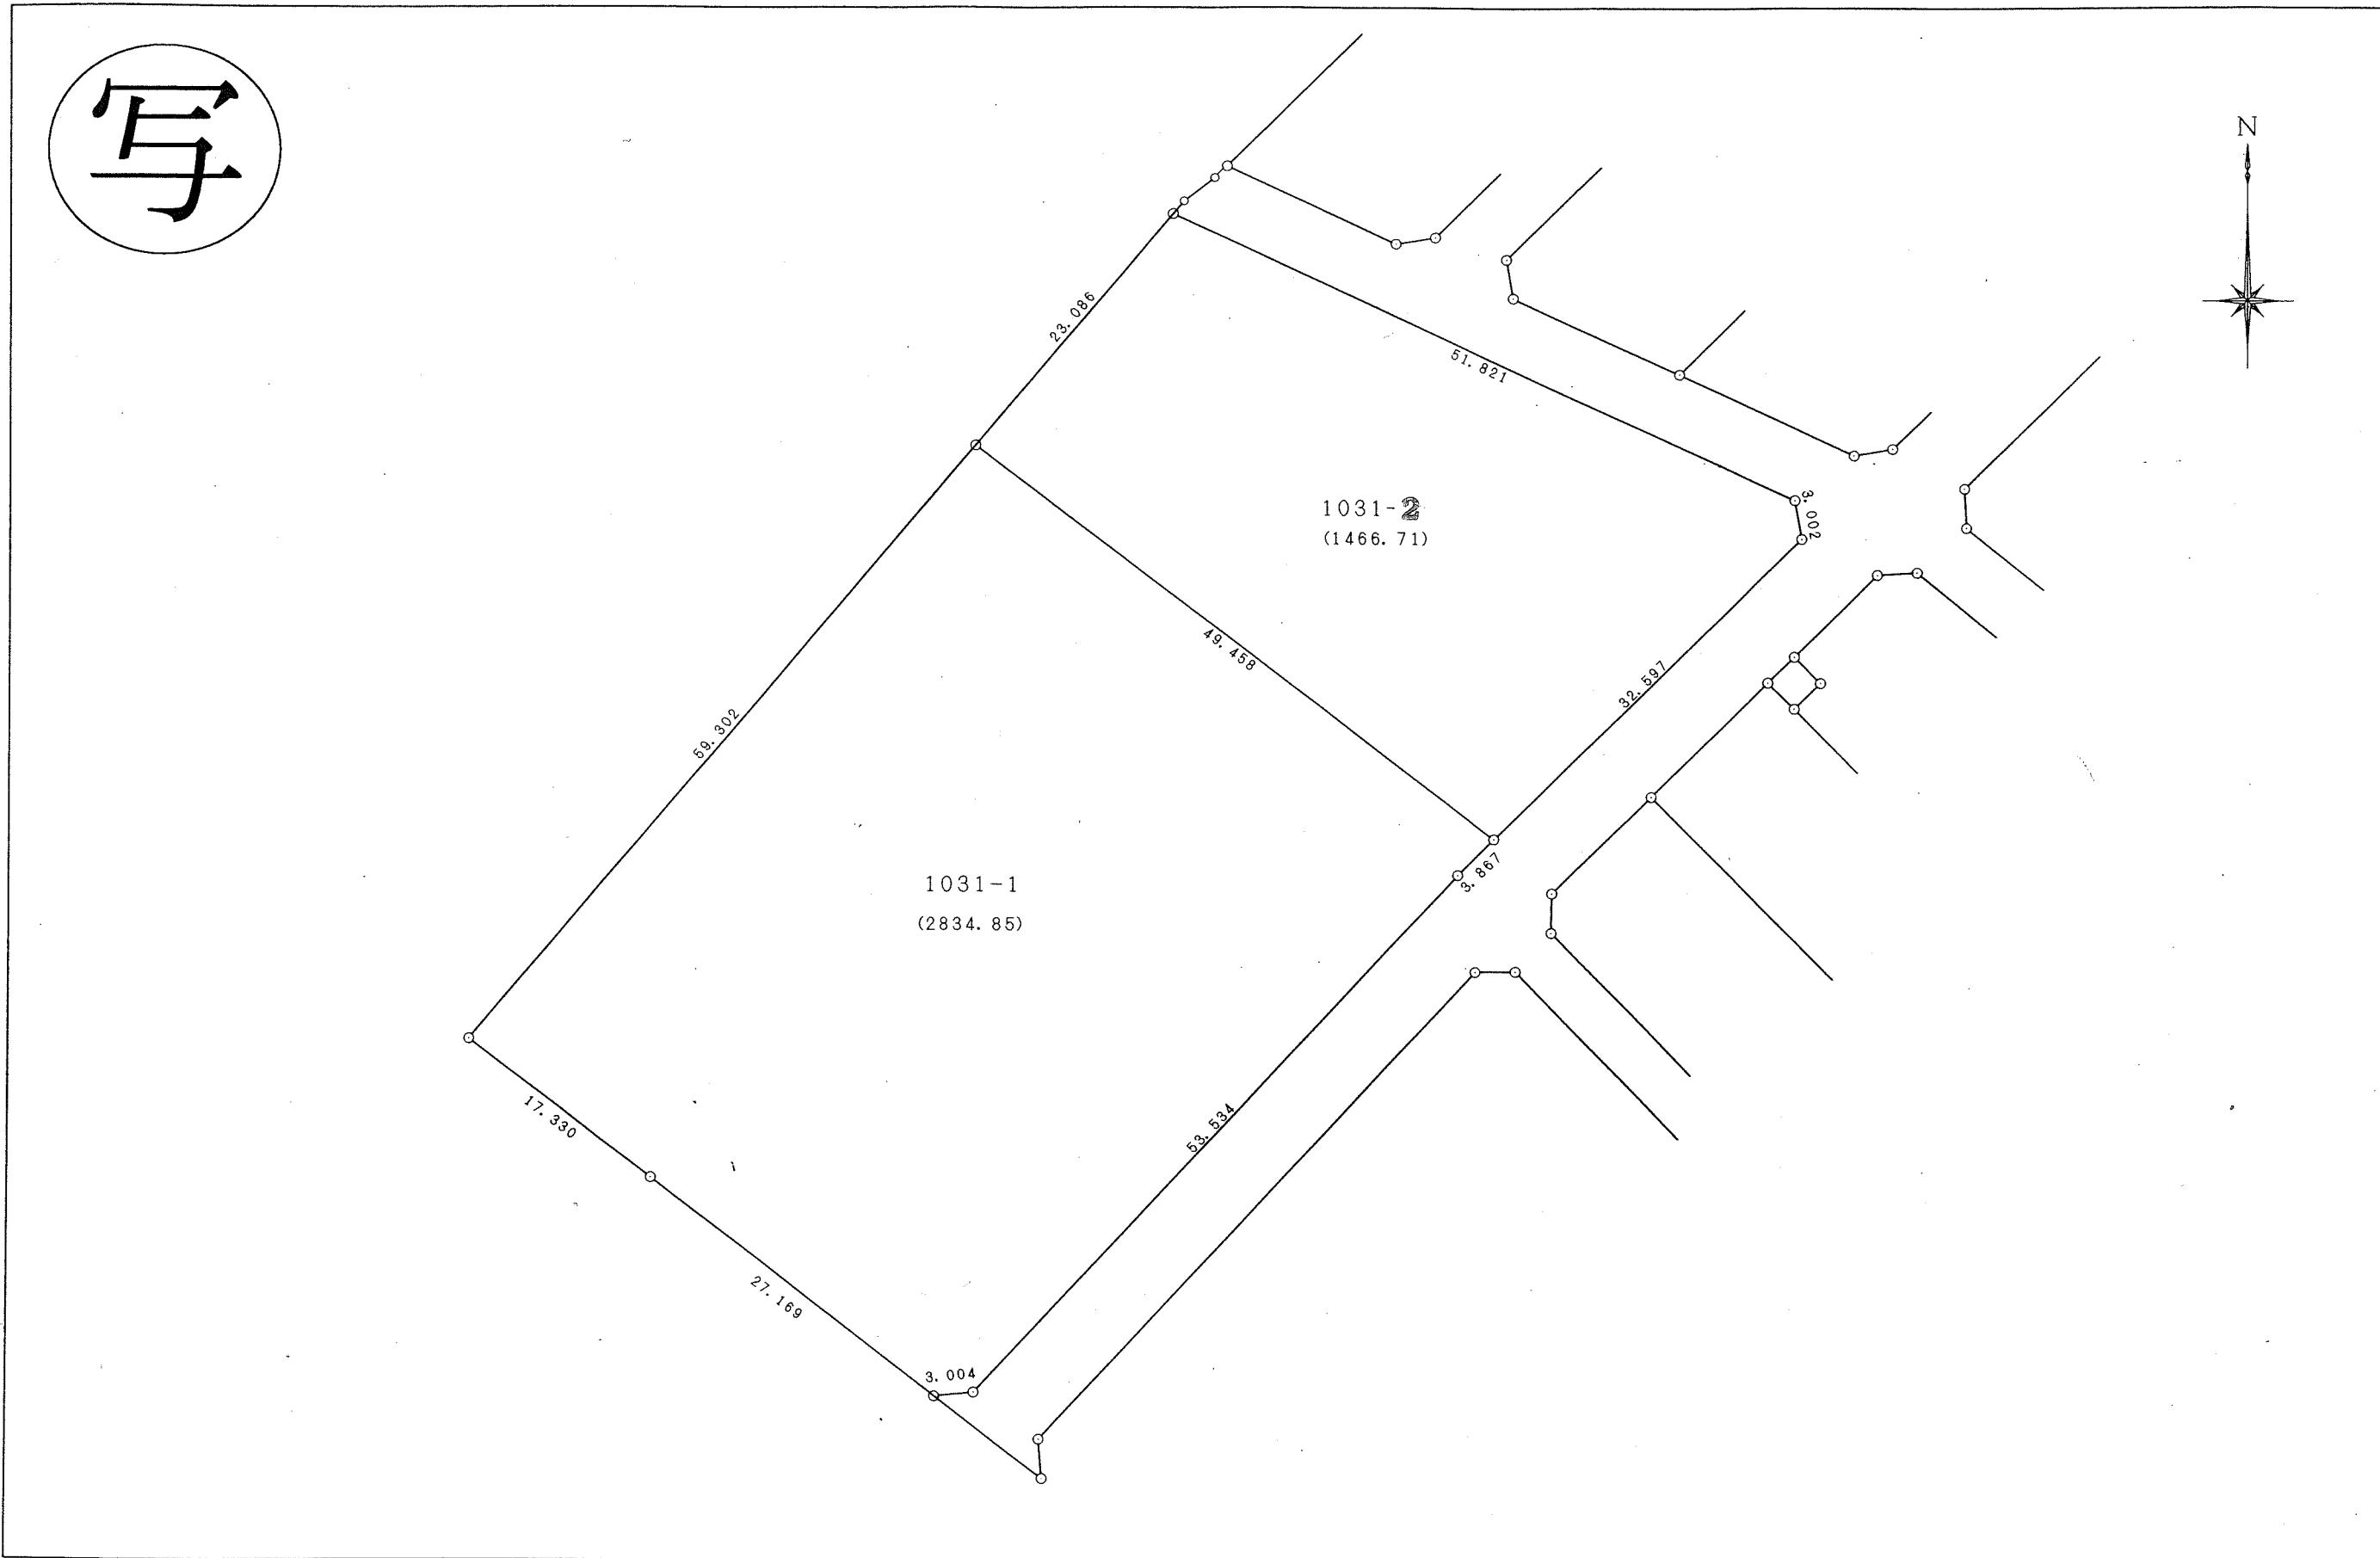

この換地確定図は、当該土地区画整理組合が土地区画整理法第103条の規定に基づく換地処分時(H13.3.27)に伴い作成したものの写しです。(換地処分時に土地権利者に送付したもの)


写

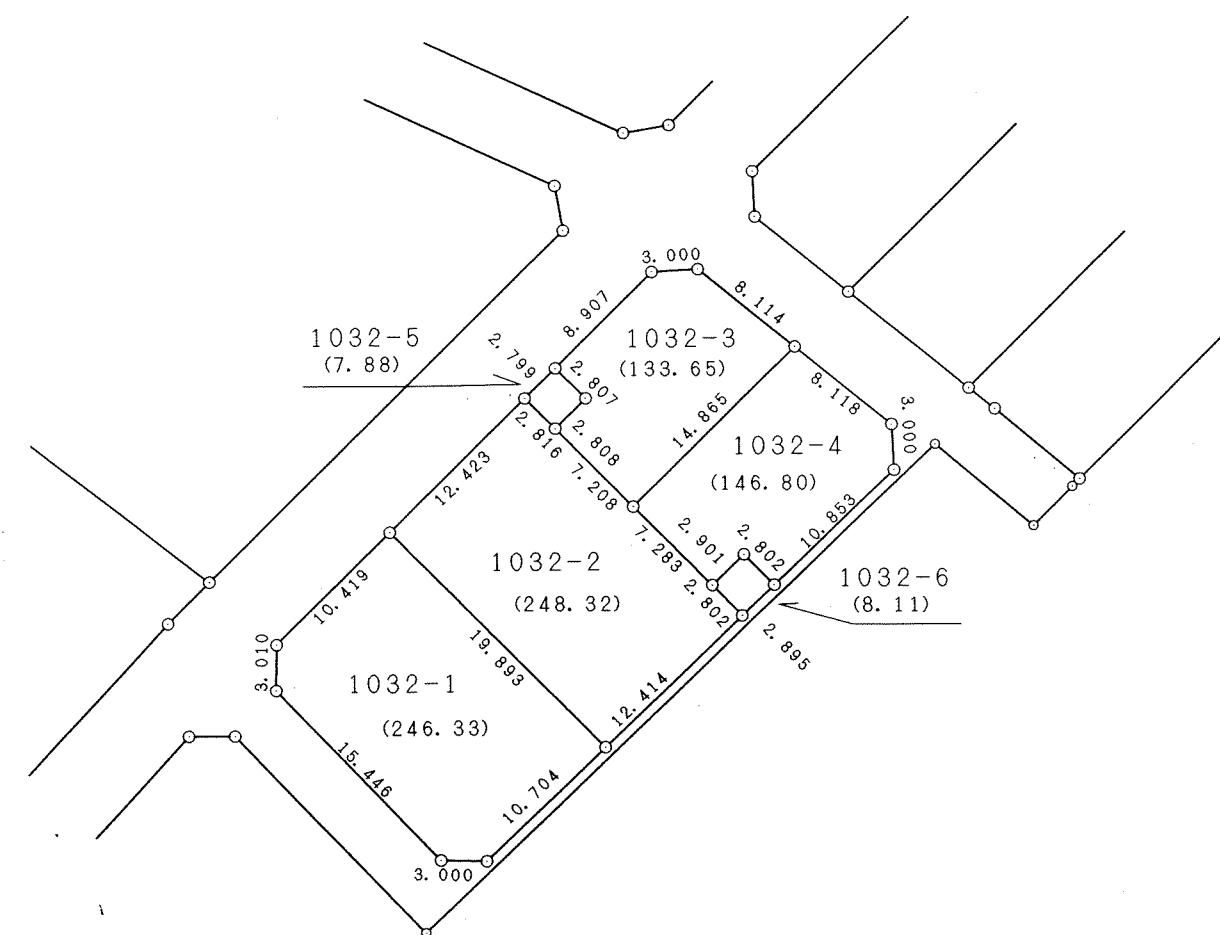


換地確定図

7街区

縮尺 1 : 500

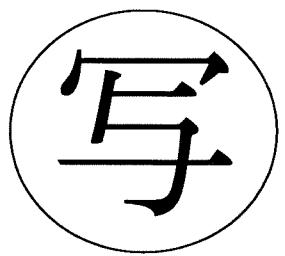

この換地確定切図は、当該土地区画整理組合が土地区画整理法第103条の規定に基づく換地処分時（H13.3.27）に伴い作成したものの写しです。（換地処分時に土地権利者に送付したもの）


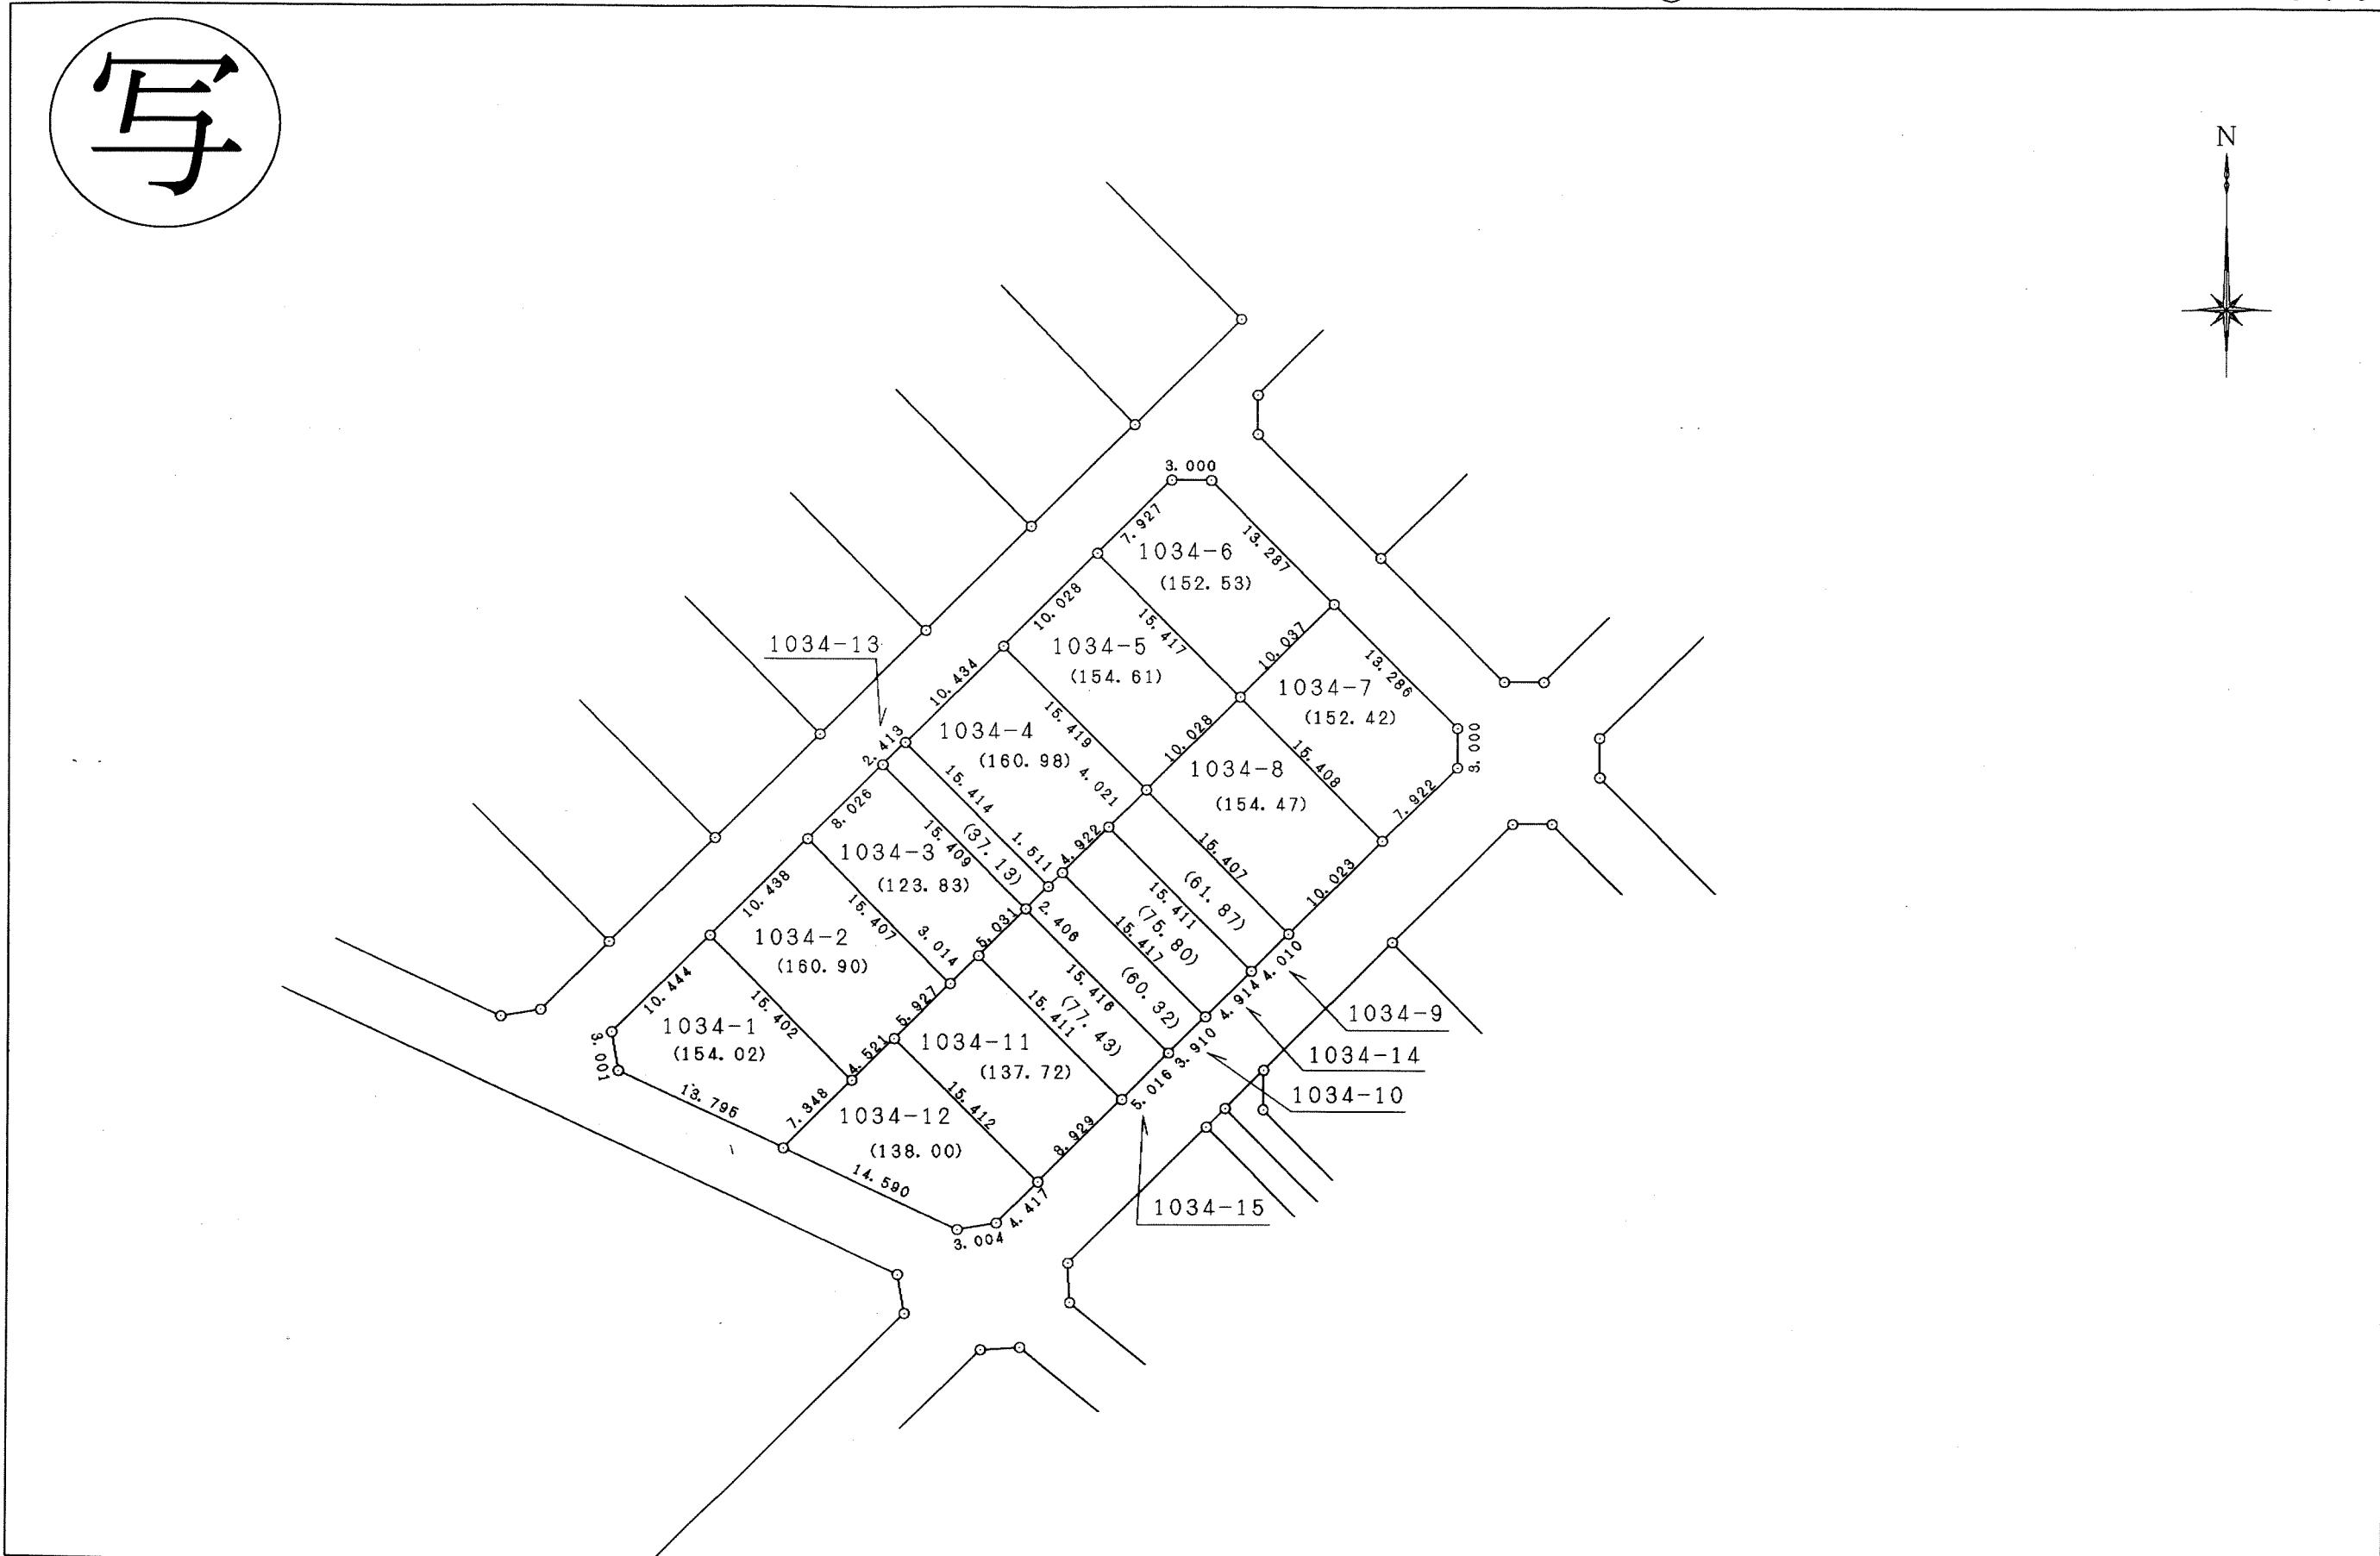


この換地確定切図は、当該土地区画整理事業組合が土地区画整理事業法第103条の規定に基づく換地処分時(H13.3.27)に伴い作成したもの(写し)です。(換地処分時に土地権利者に送付したもの)

換地確定図


1 街区

縮尺 1 : 500

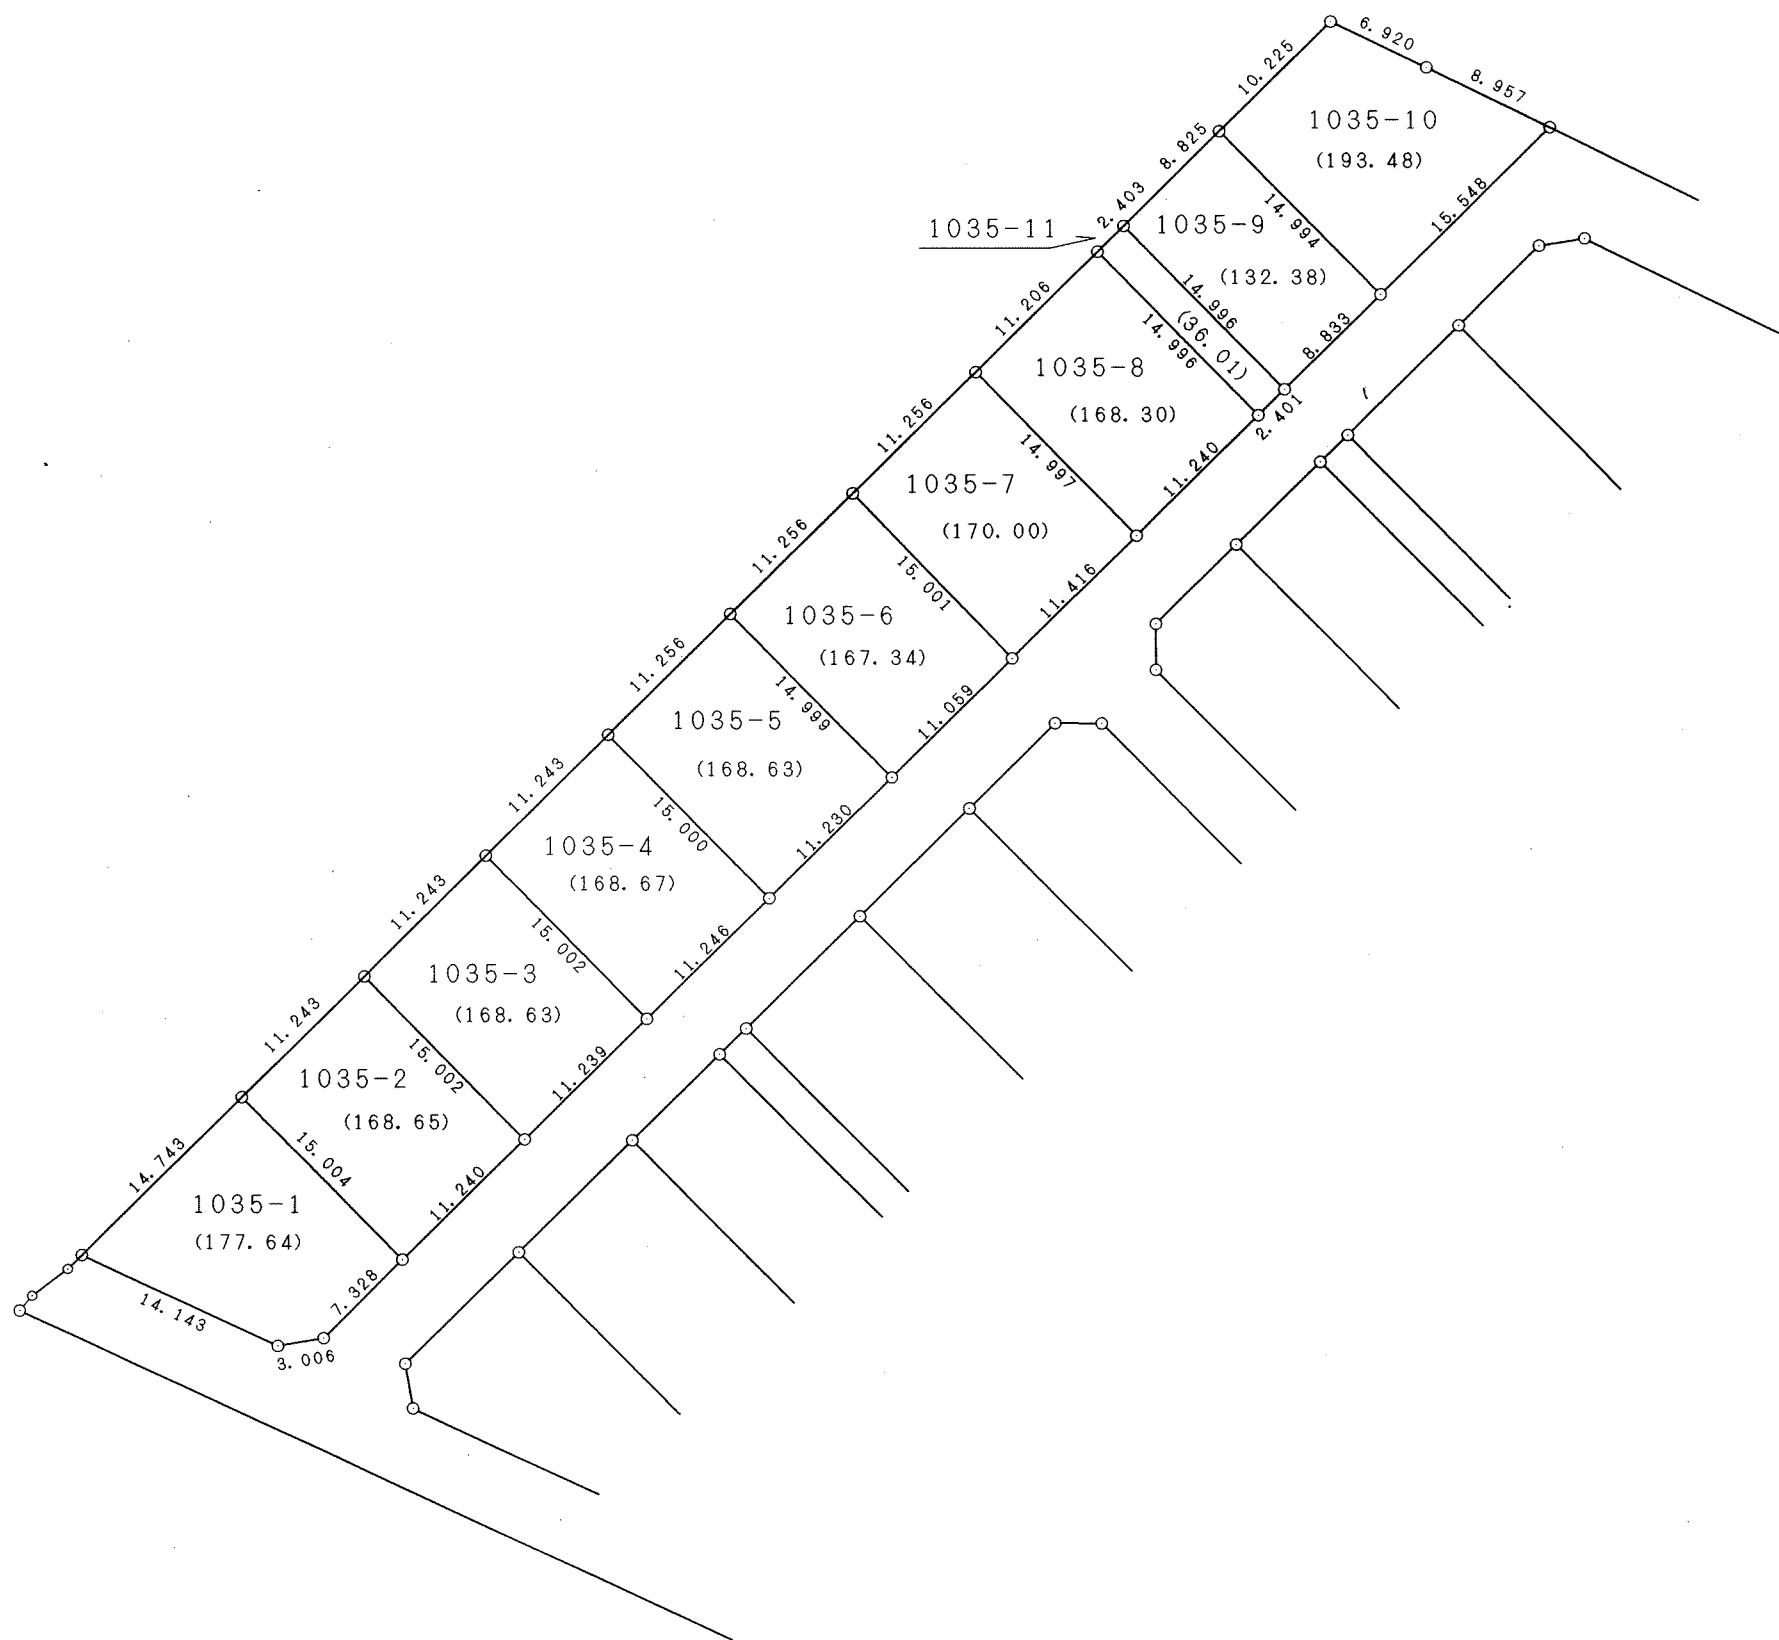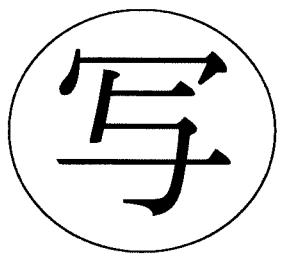




写

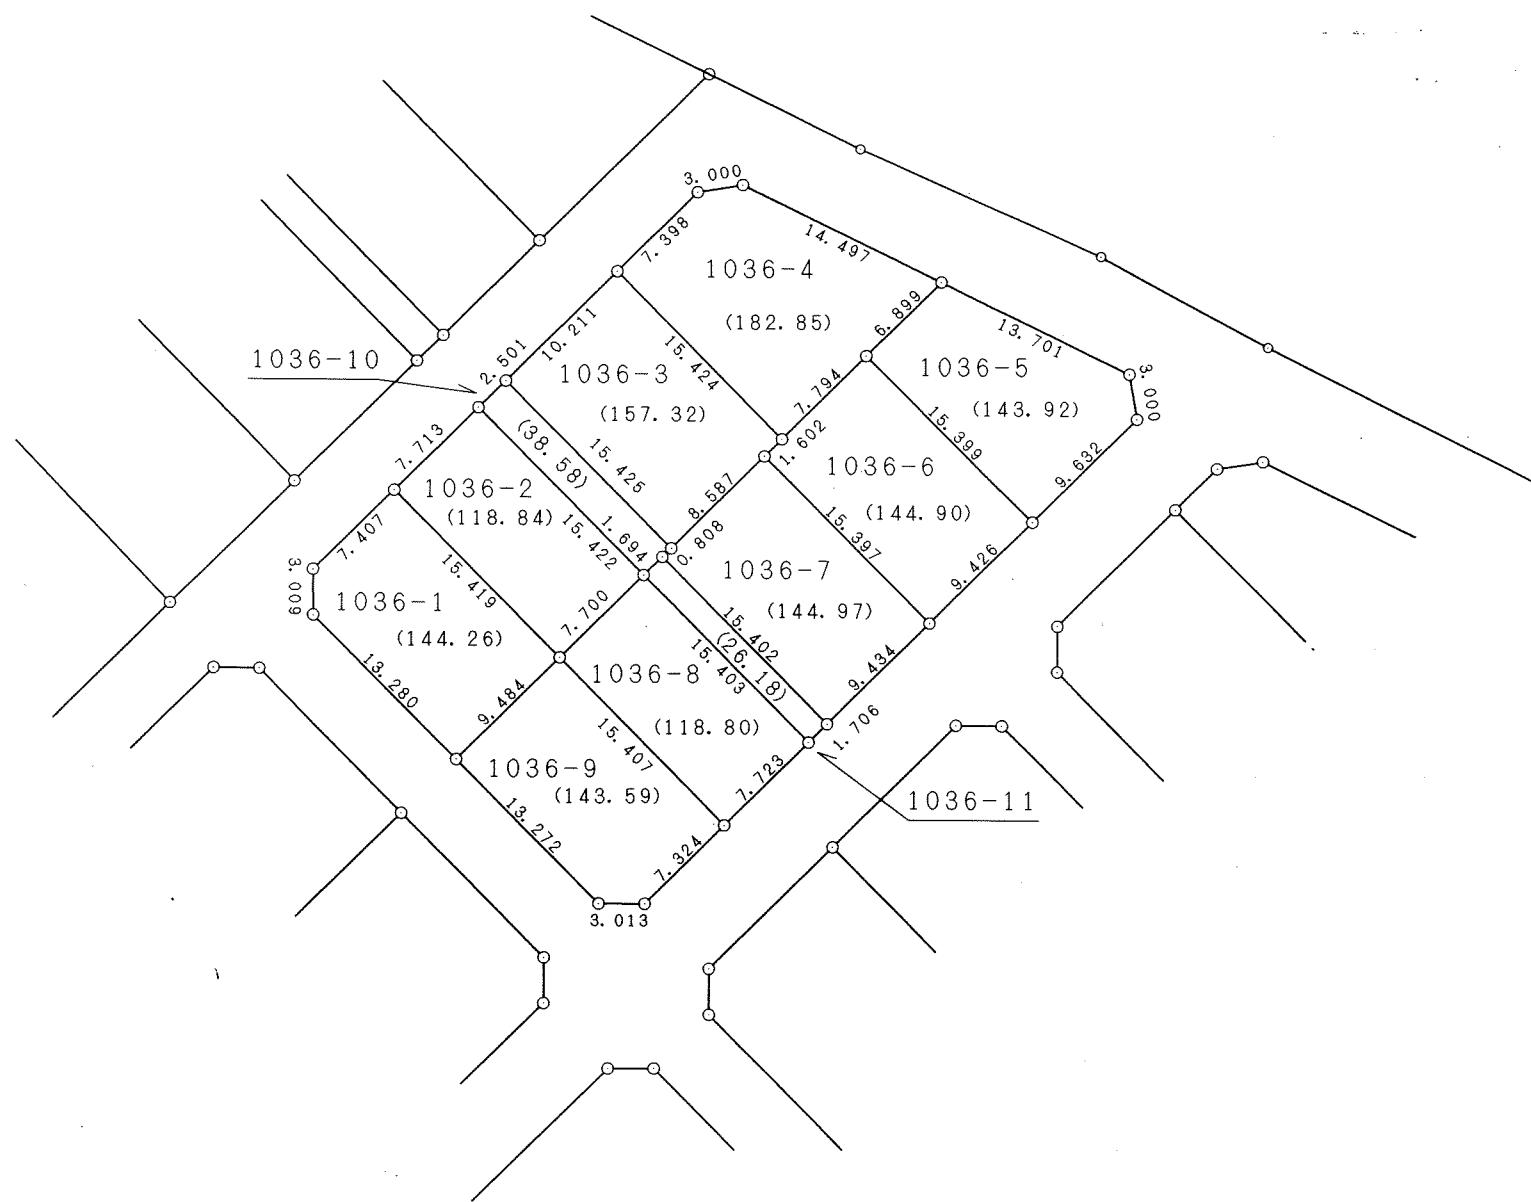



この換地確定切図は、当該土地区画整理事業組合が土地区画整理事業法第103条の規定に基づく換地処分時(H13.3.27)に伴い作成したものの写しです。(換地処分時に土地権利者に送付したもの)


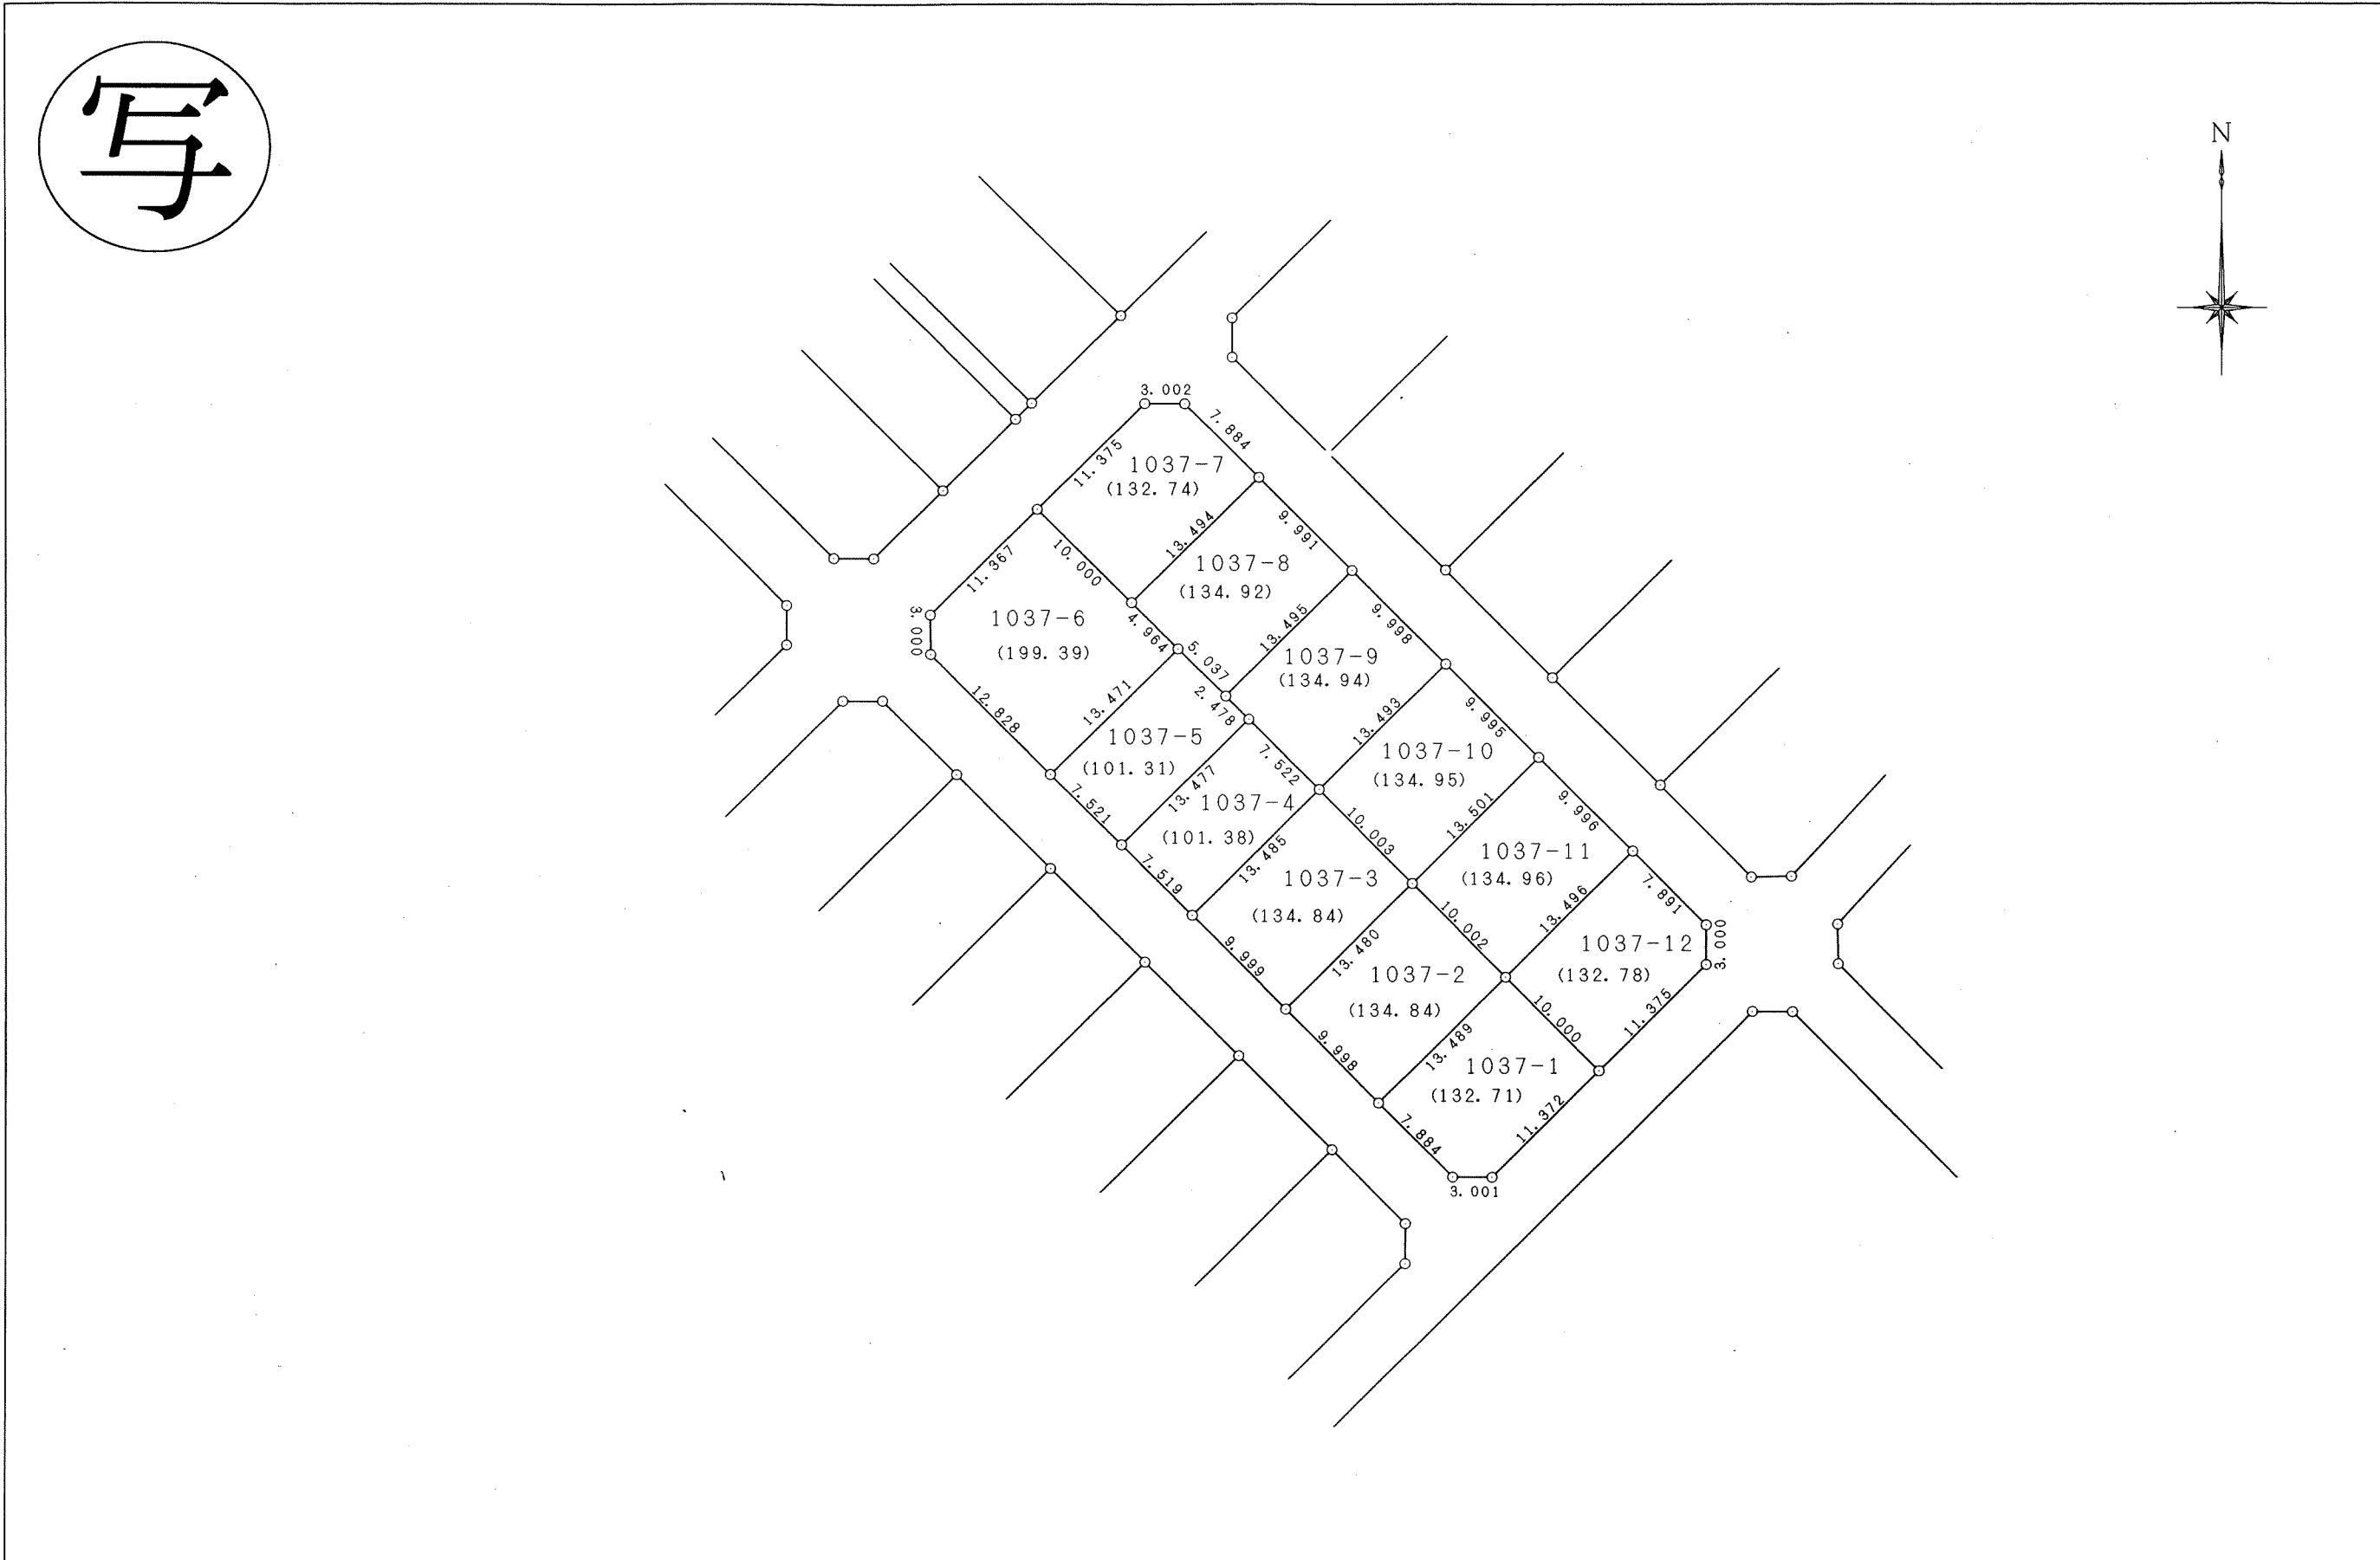


この換地確定切図は、当該土地区画整理事業組合が土地区画整理事業法第103条の規定に基づく換地処分時(H13.3.27)に伴い作成したものの写しです。(換地処分時に土地権利者に送付したもの)

写



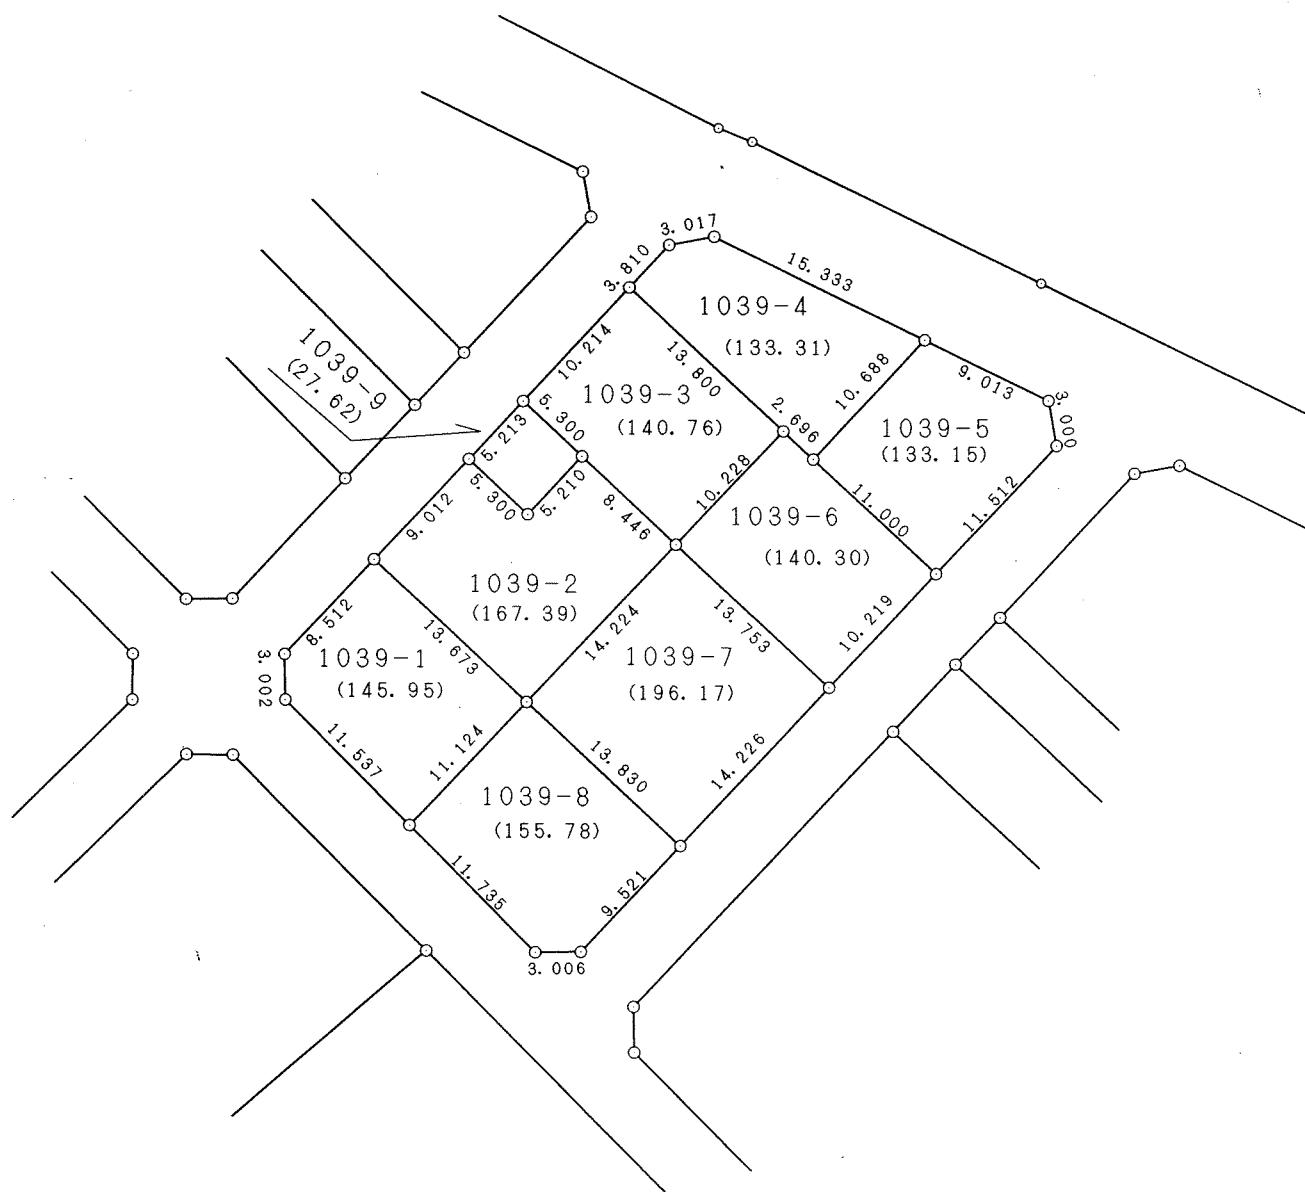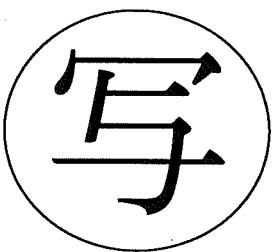

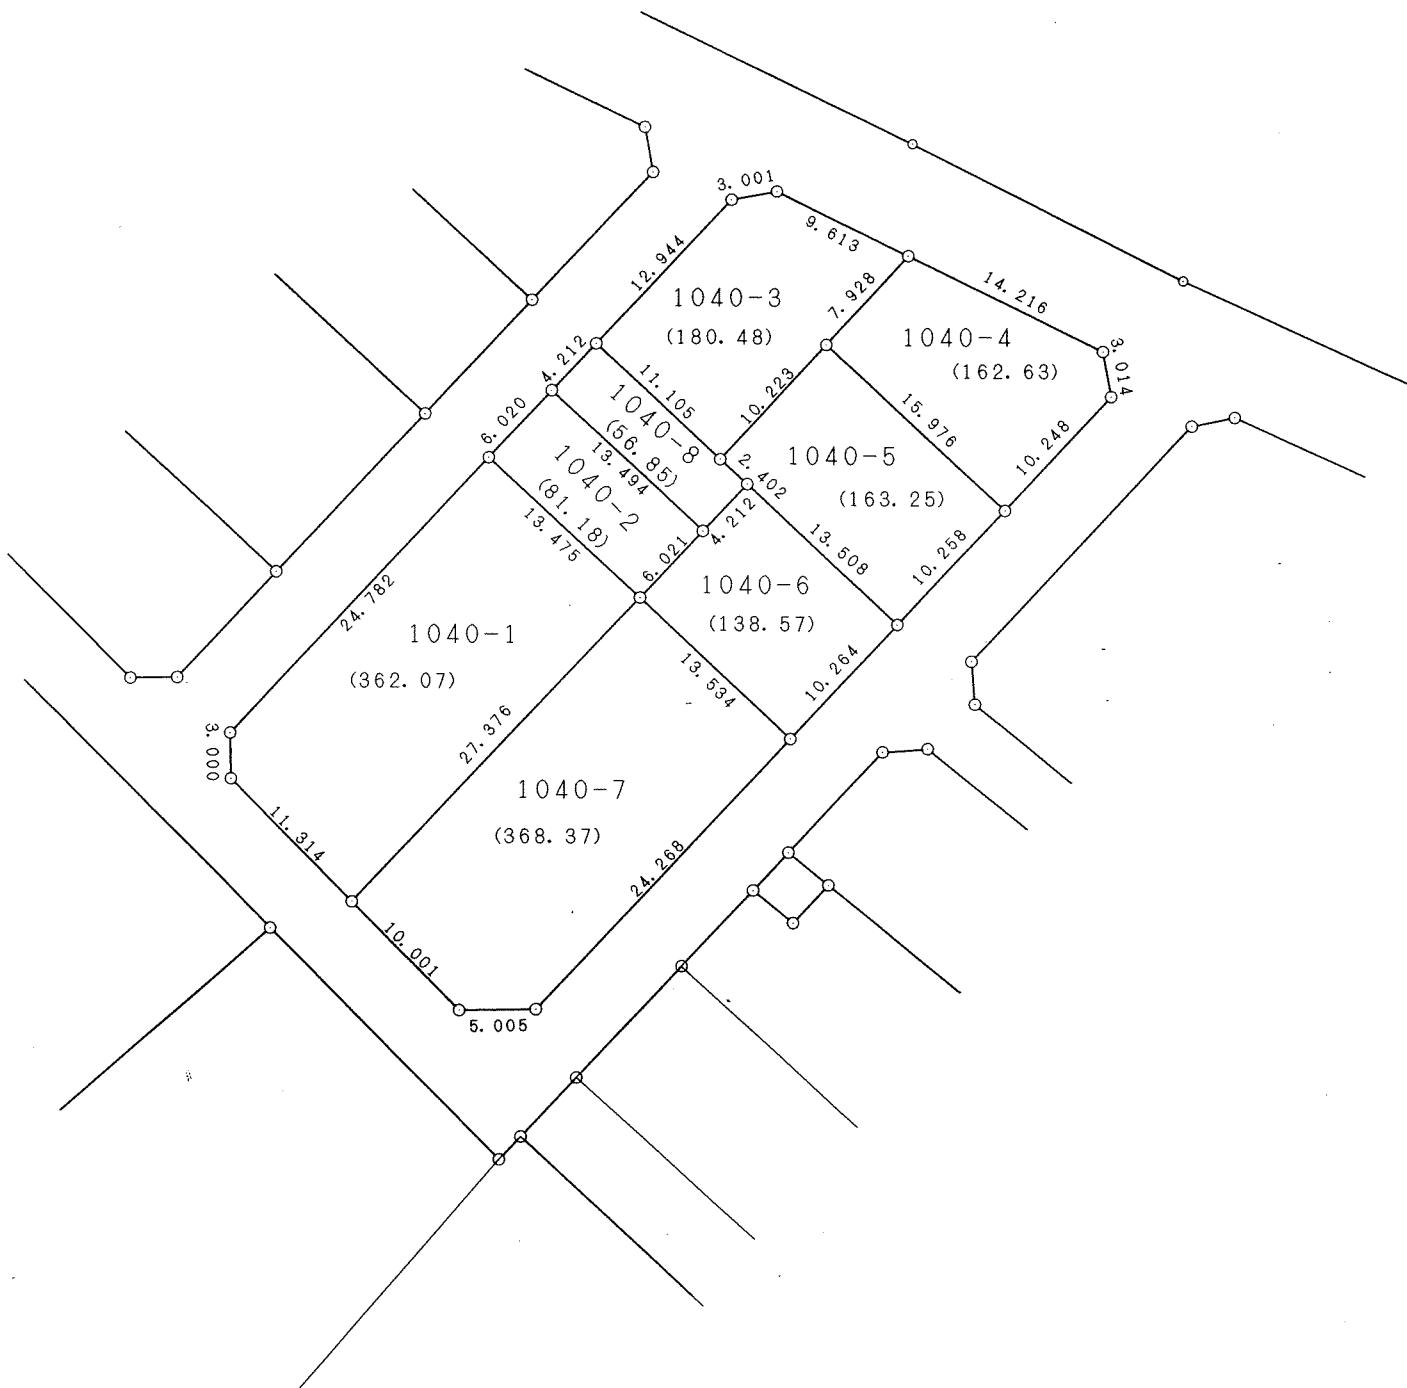
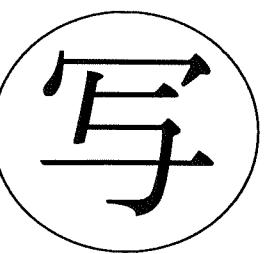


この換地確定切図は、当該土地区画整理組合が土地区画整理法第103条の規定に基づく換地処分時（H13.3.27）に伴い作成したものの写しです。（換地処分時に土地権利者に送付したもの）

換地確定図

15街区



縮尺 1 : 500

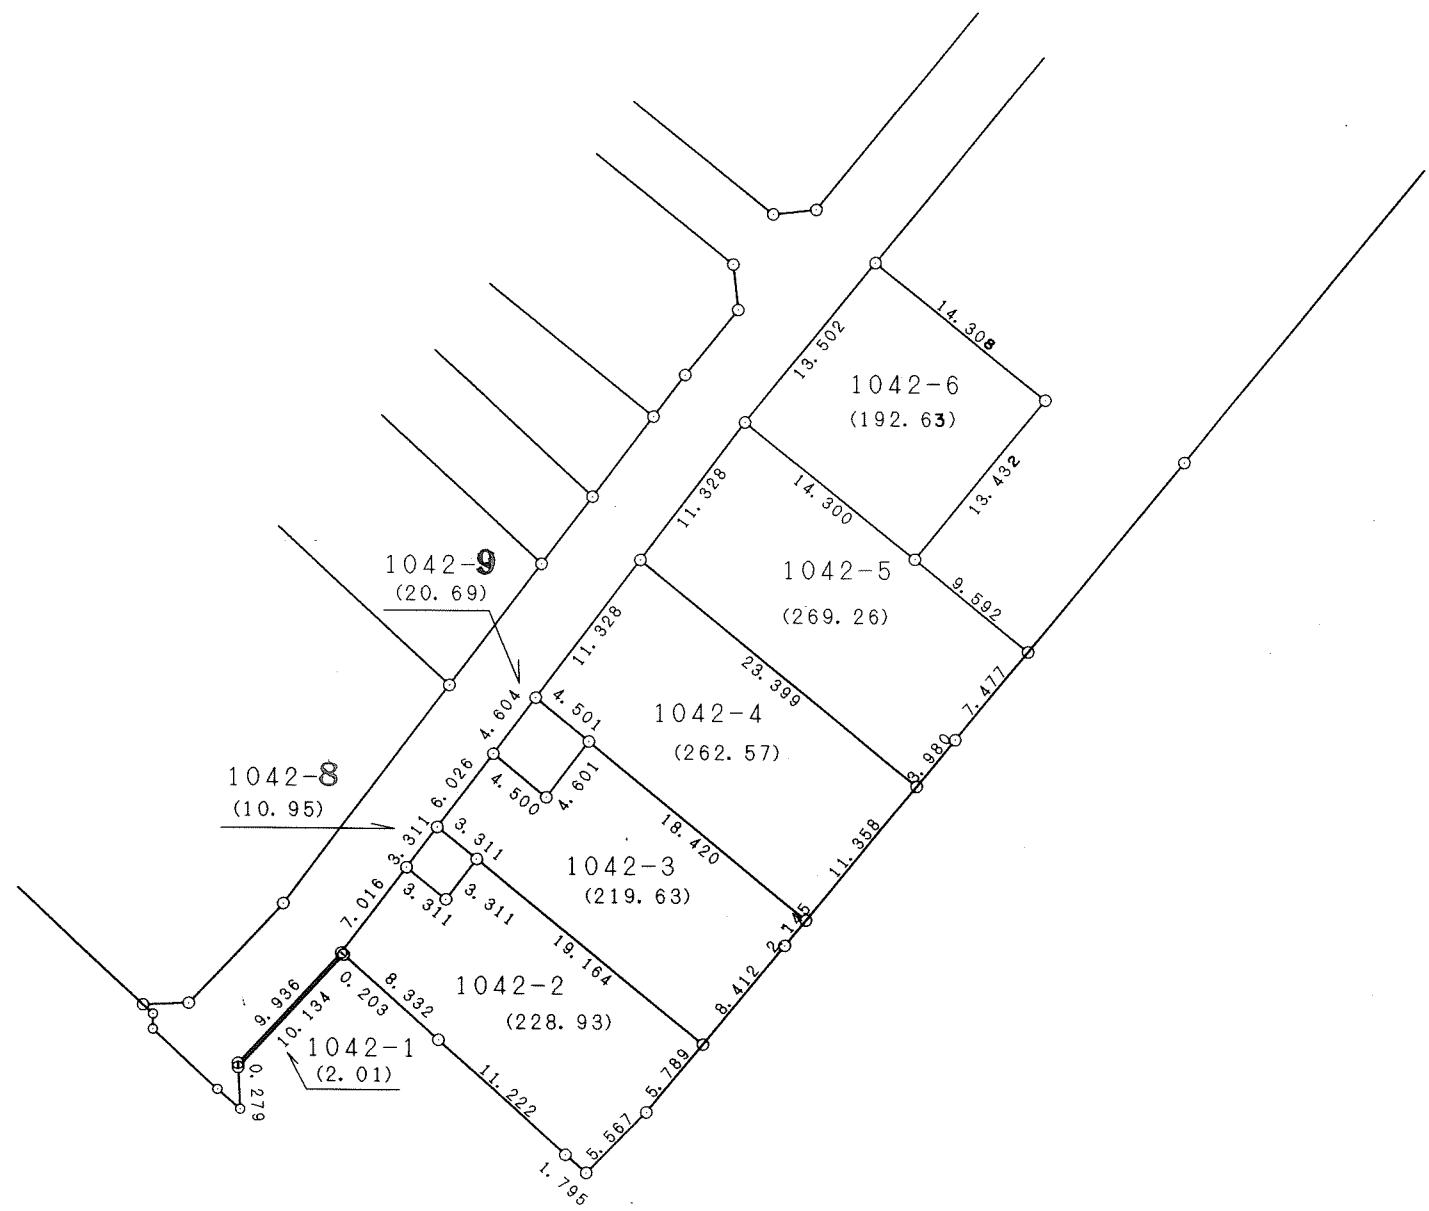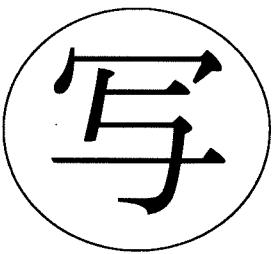

換地確定団

12街区

縮尺 1 : 500

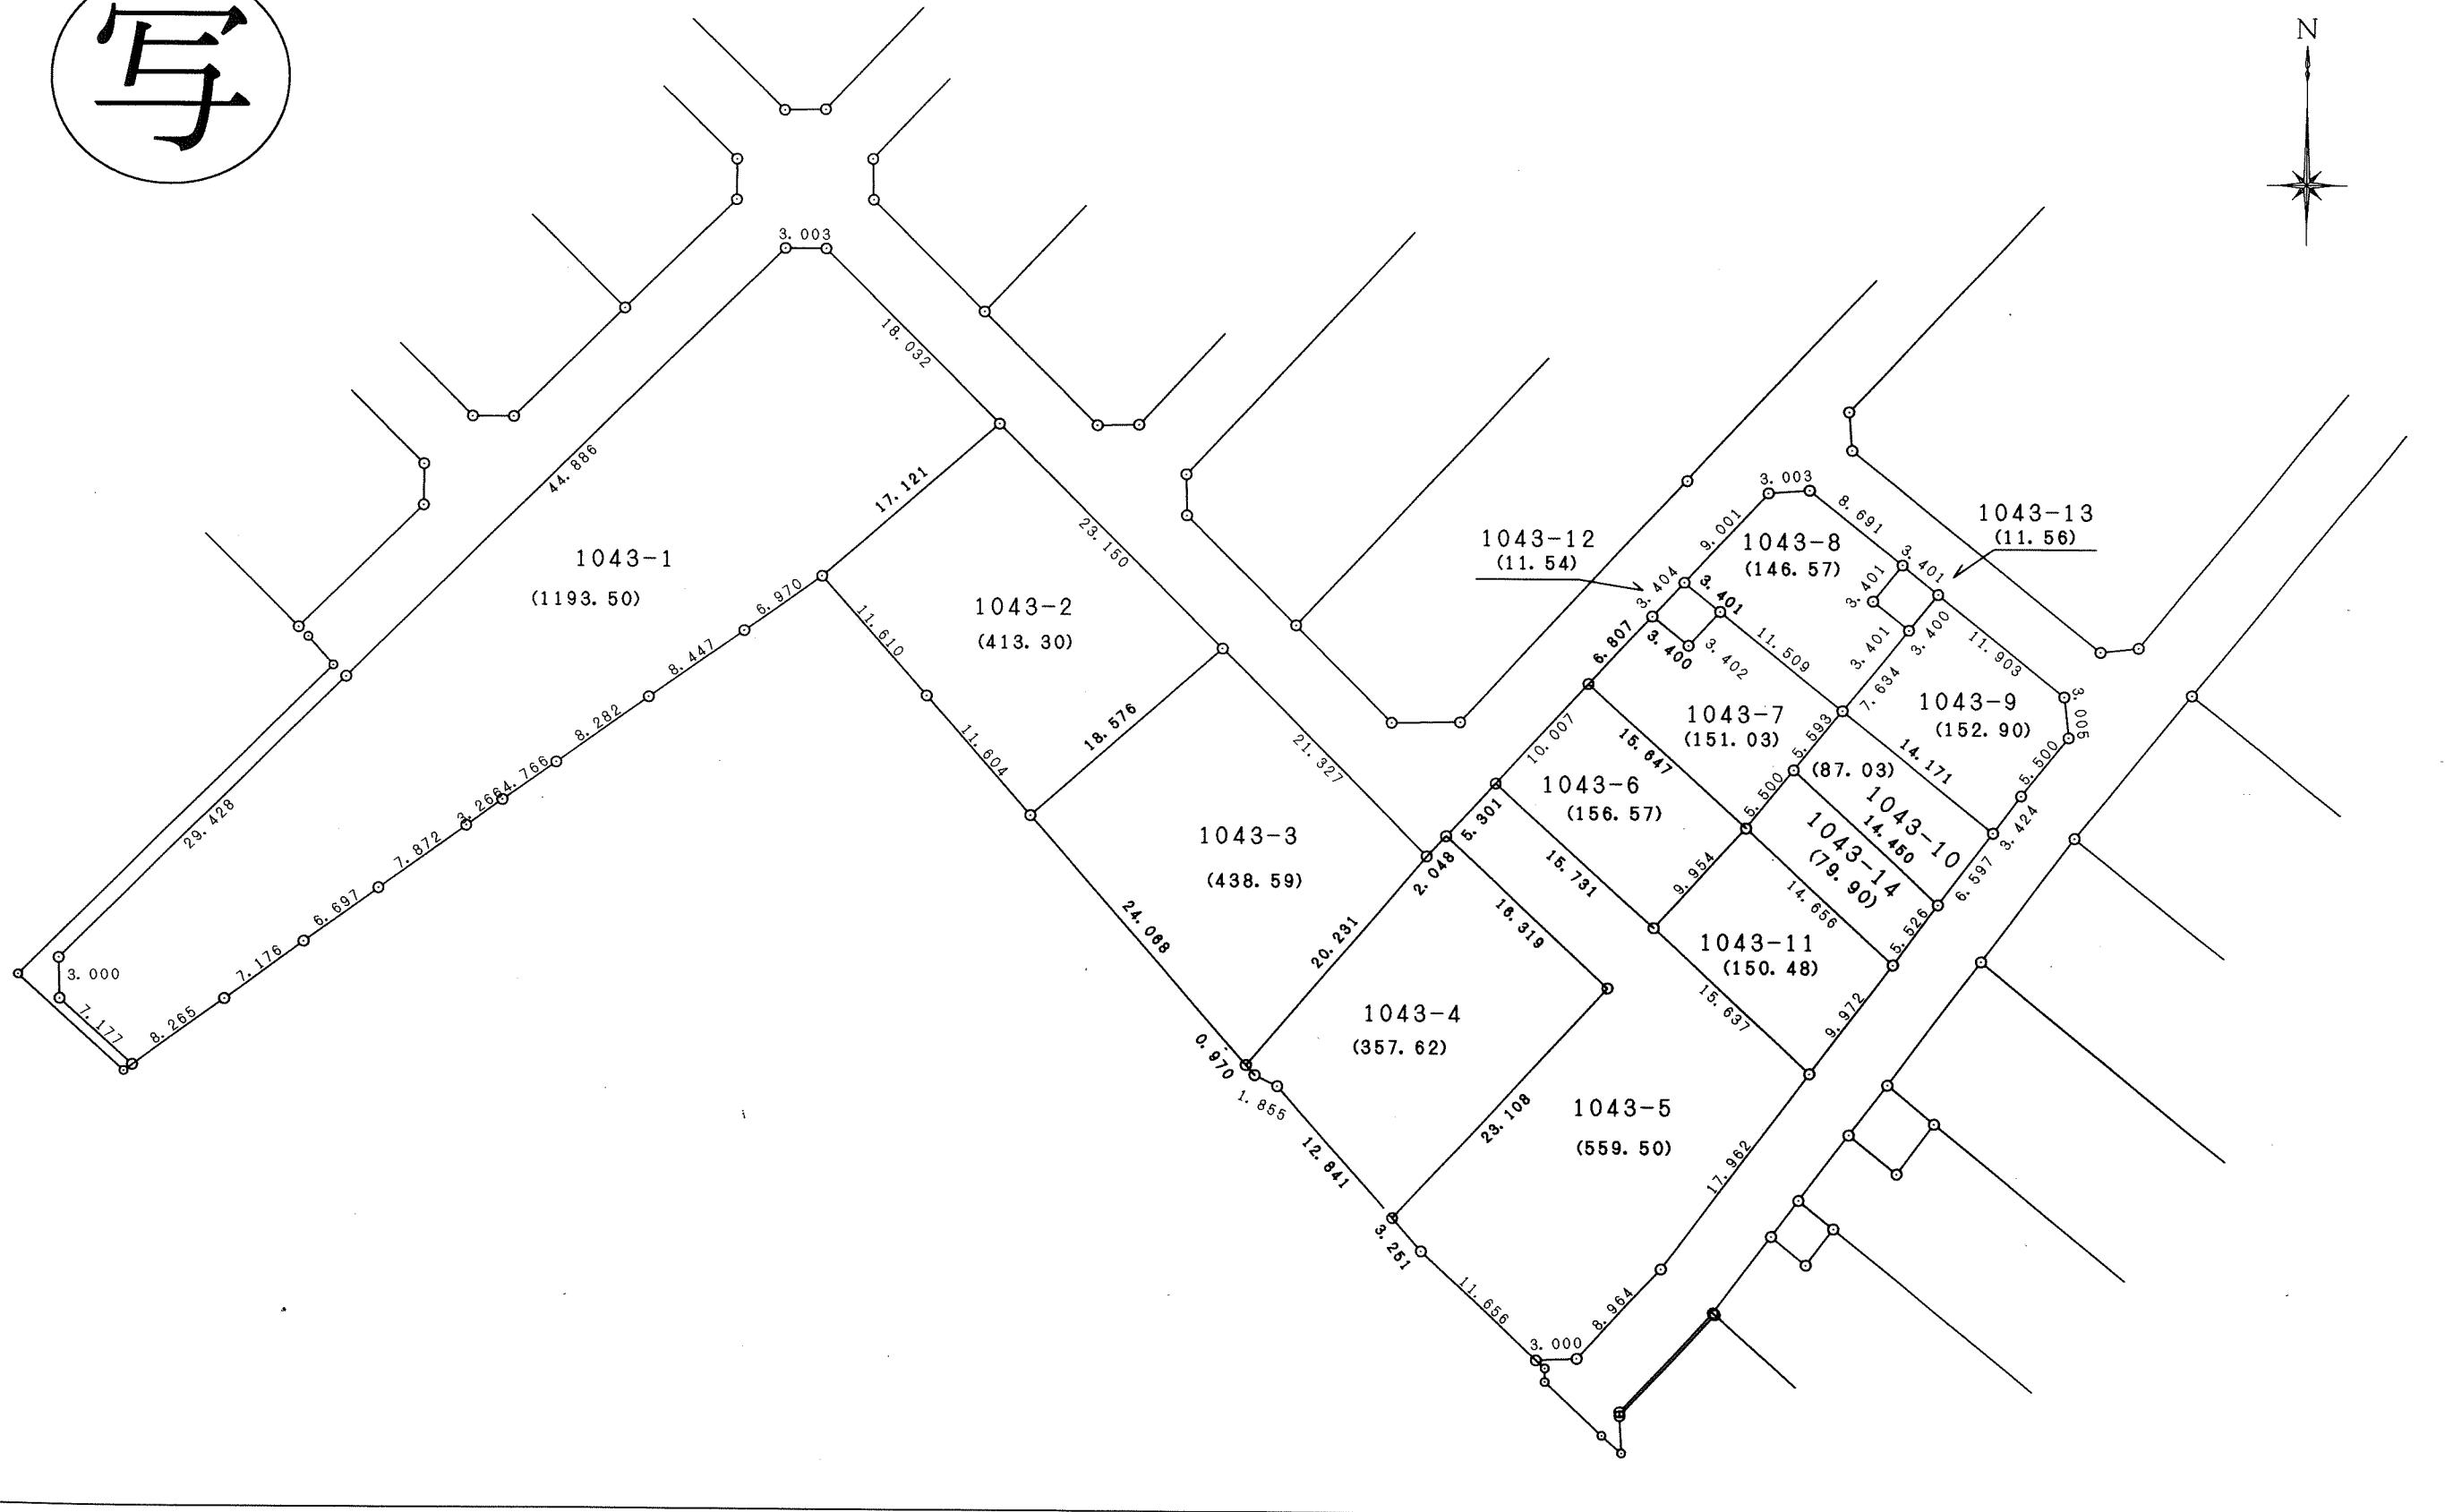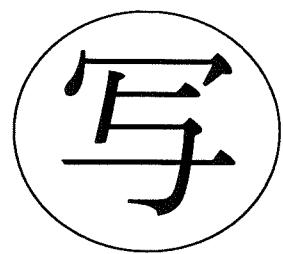

この換地確定切図は、当該土地区画整理組合が土地区画整理法第103条の規定に基づく換地処分時（H13.3.27）に伴い作成したものの写しです。（換地処分時に土地権利者に送付したもの）