
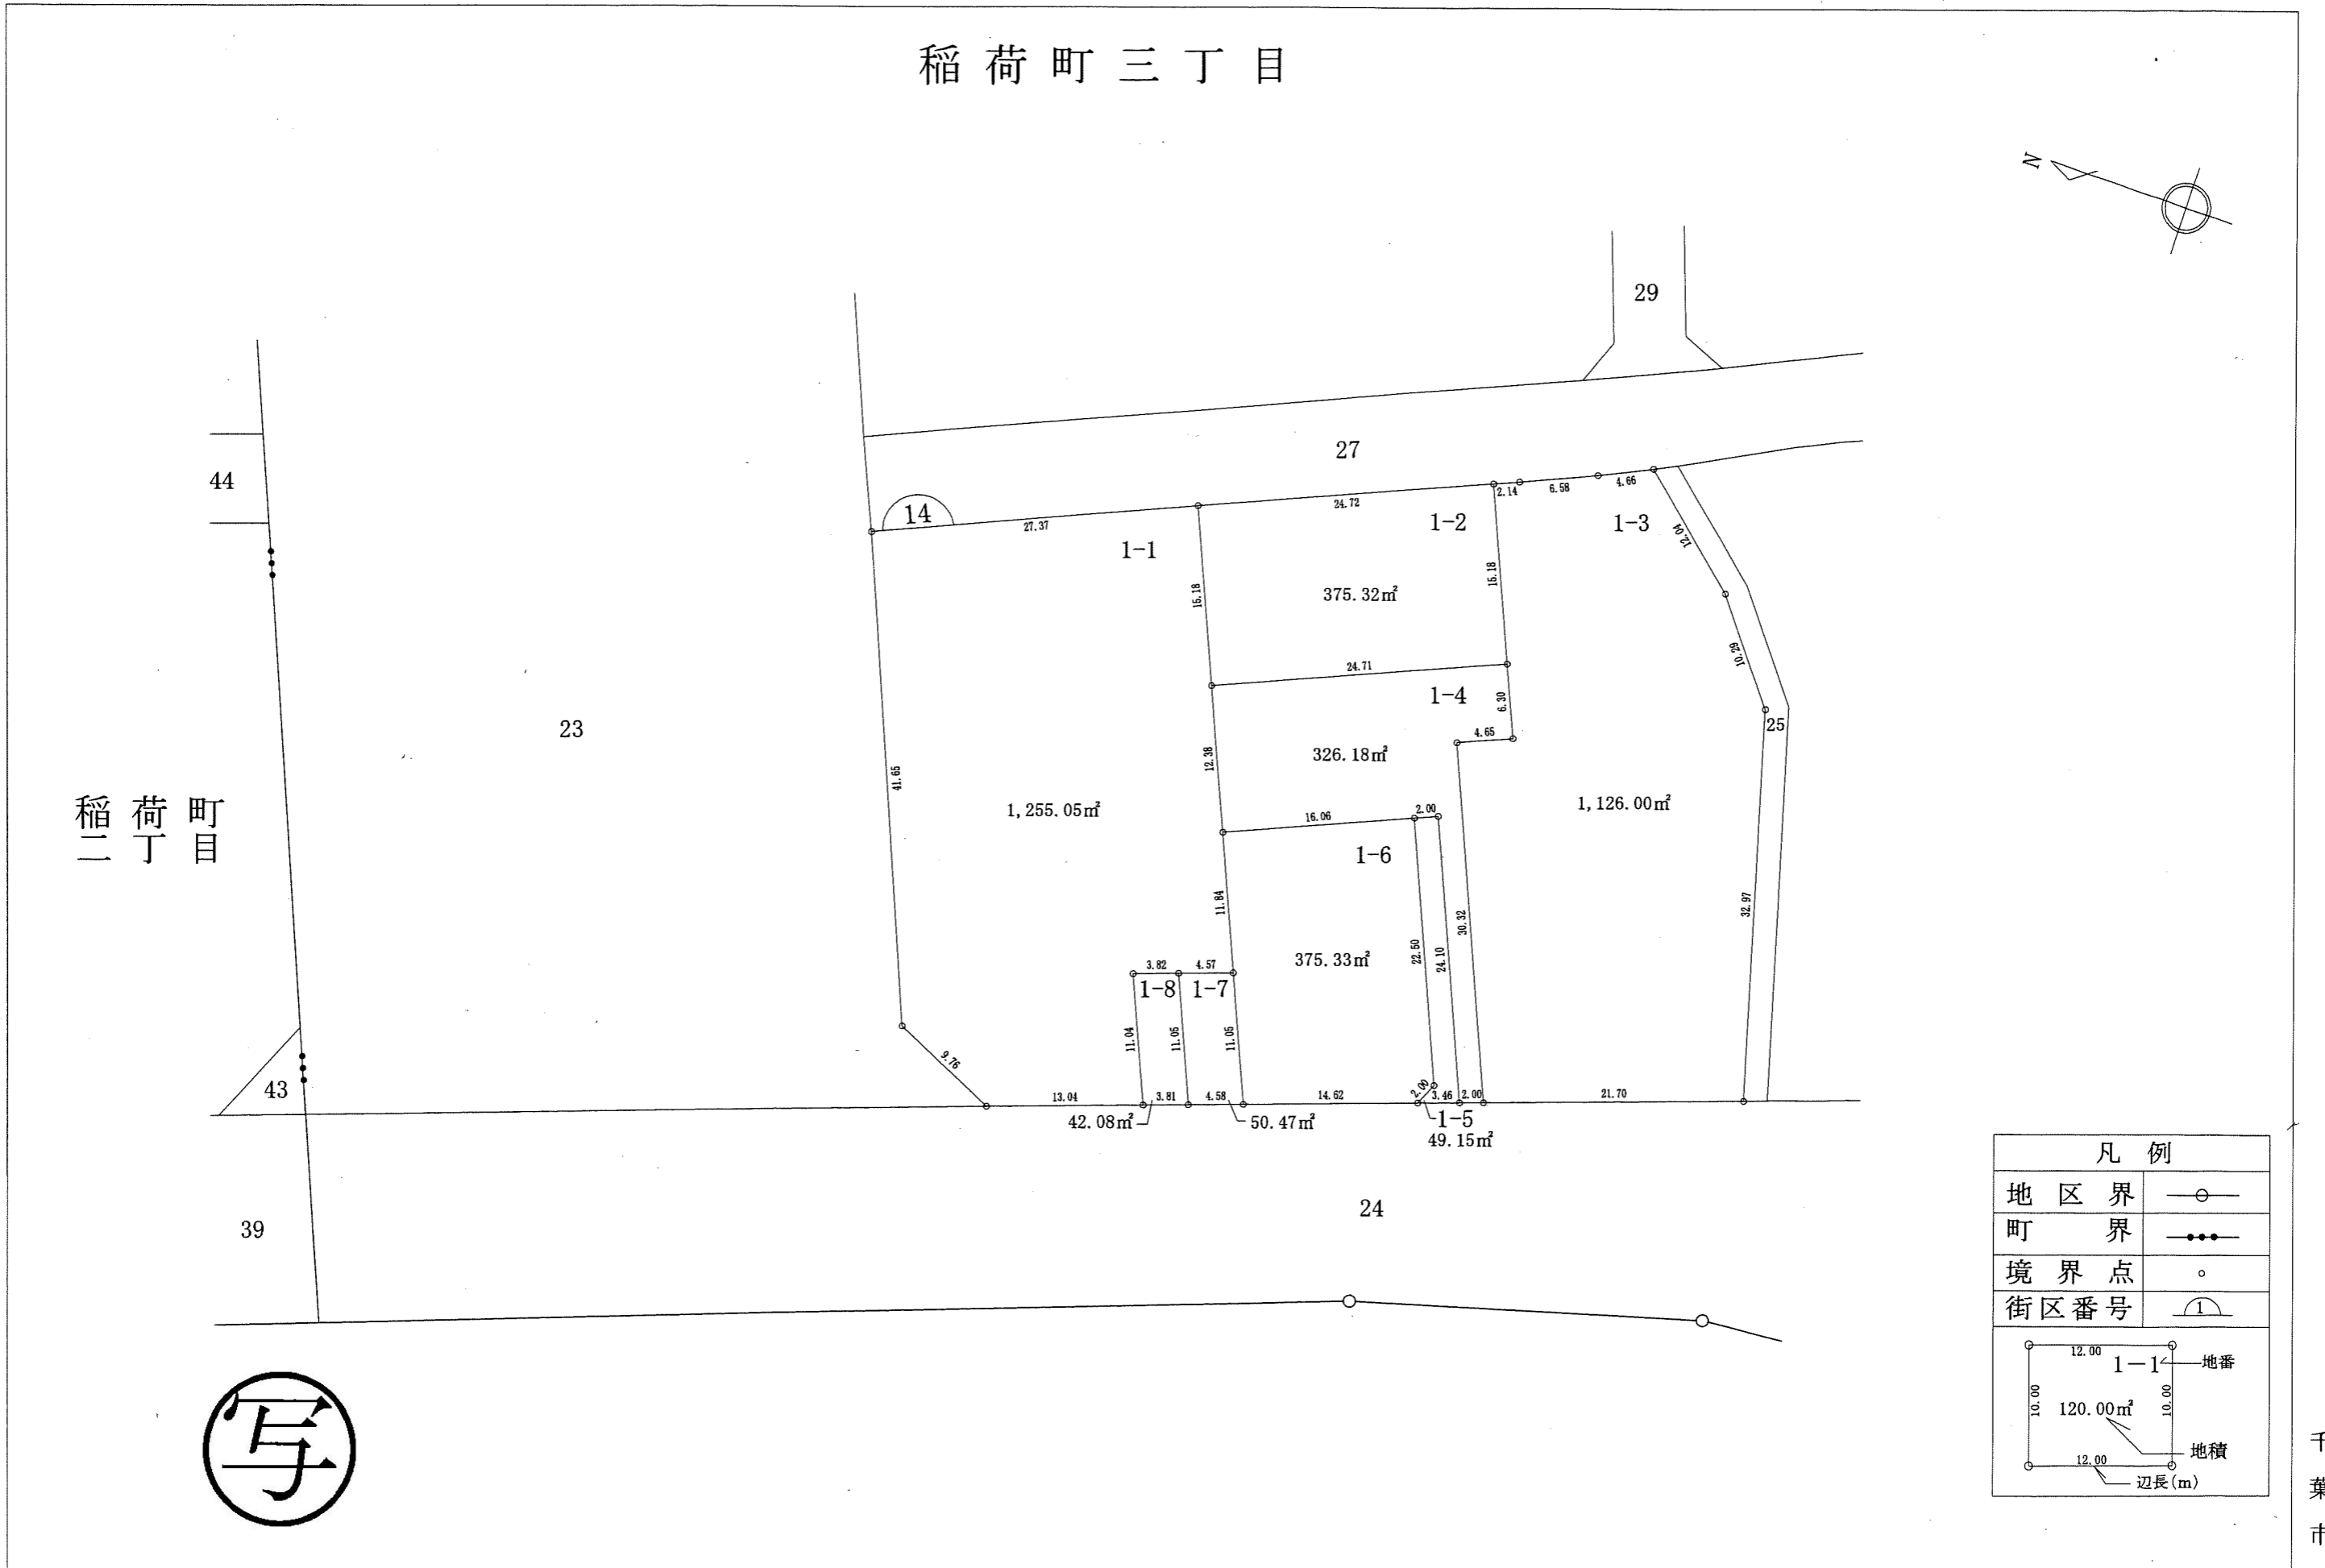





稻荷町三丁目

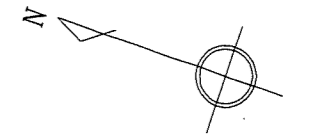

凡例	
地区界	—○—
町界	—●●—
境界点	○
街区番号	①

12.00	1-1	地番
10.00	120.00m ²	地積
12.00		辺長(m)



稻荷町三丁目

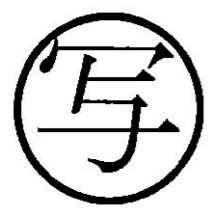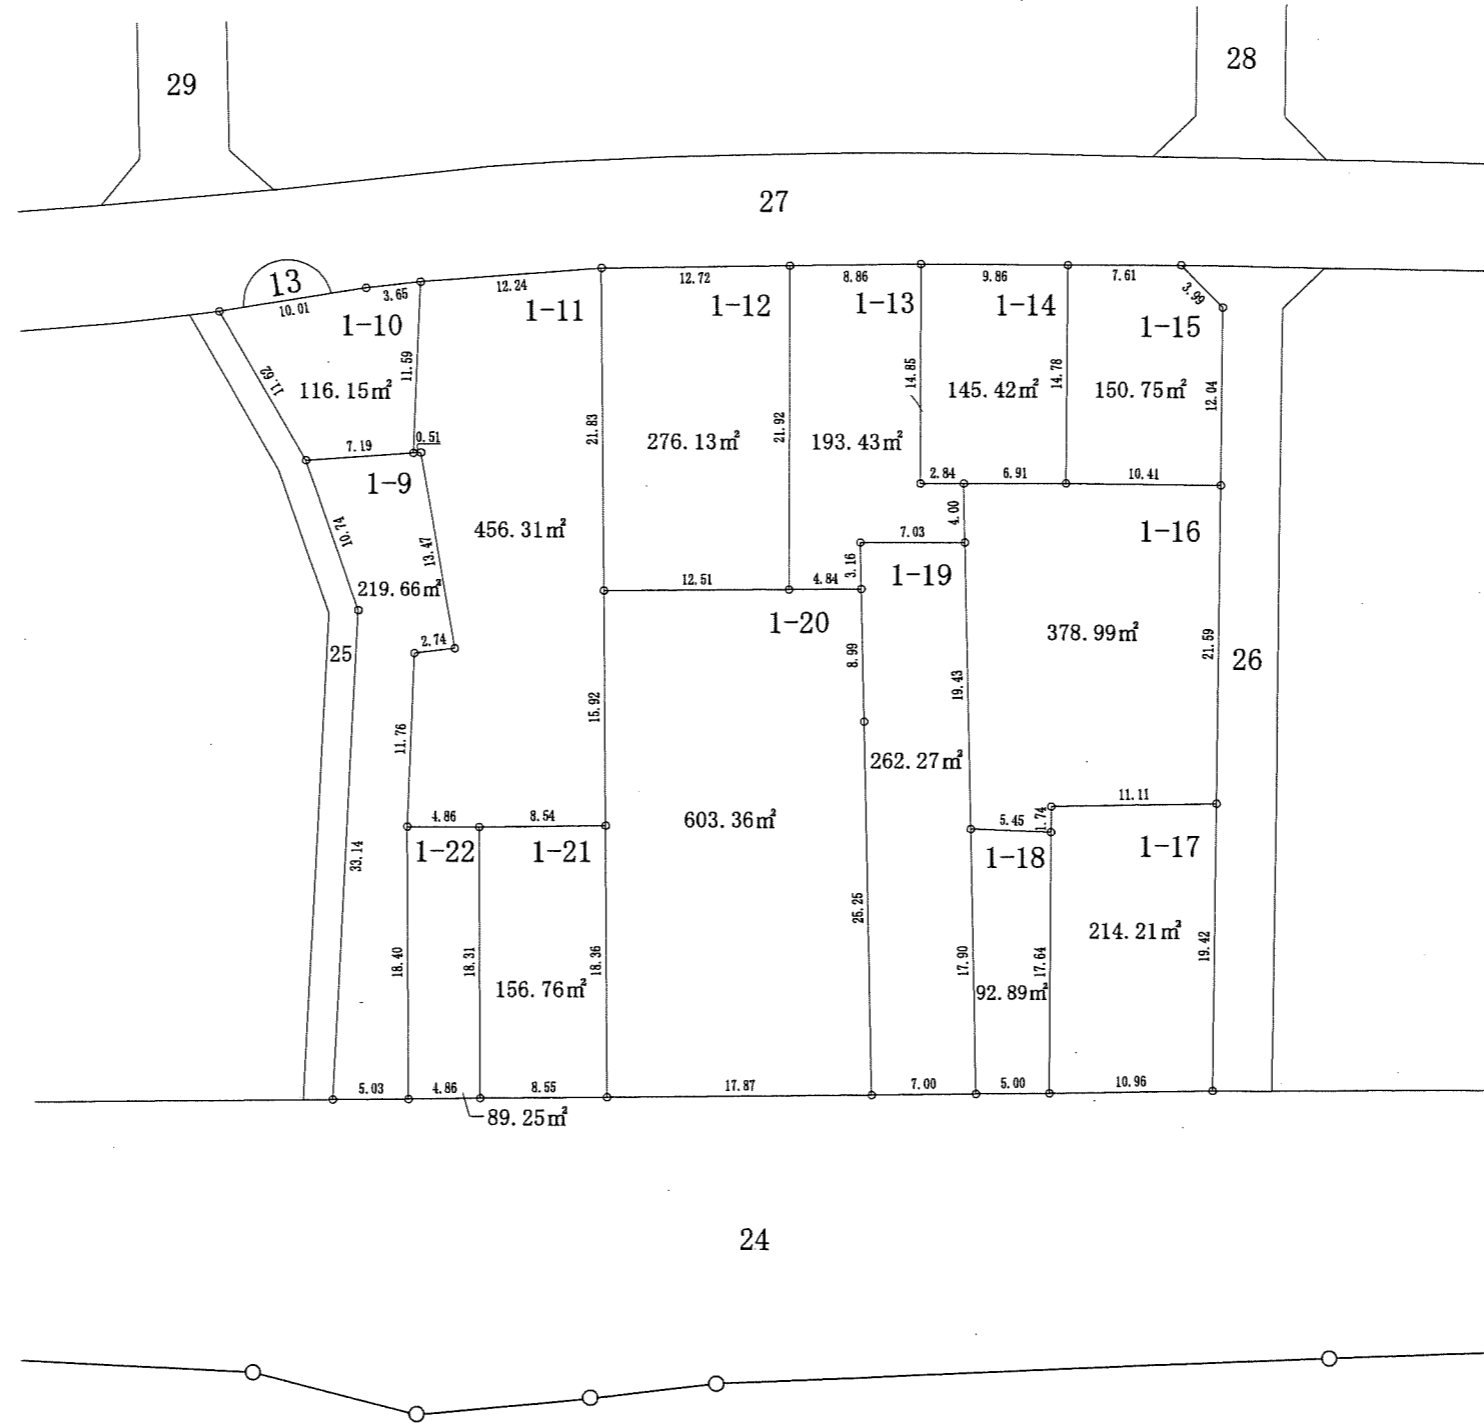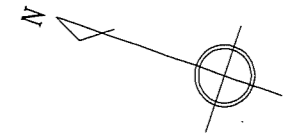


凡例	
地区界	—○—
町界	—●—
境界点	○
街区番号	①

12.00	1-1	地番
10.00	120.00m ²	地積
12.00	10.00	辺長(m)

稻荷町三丁目

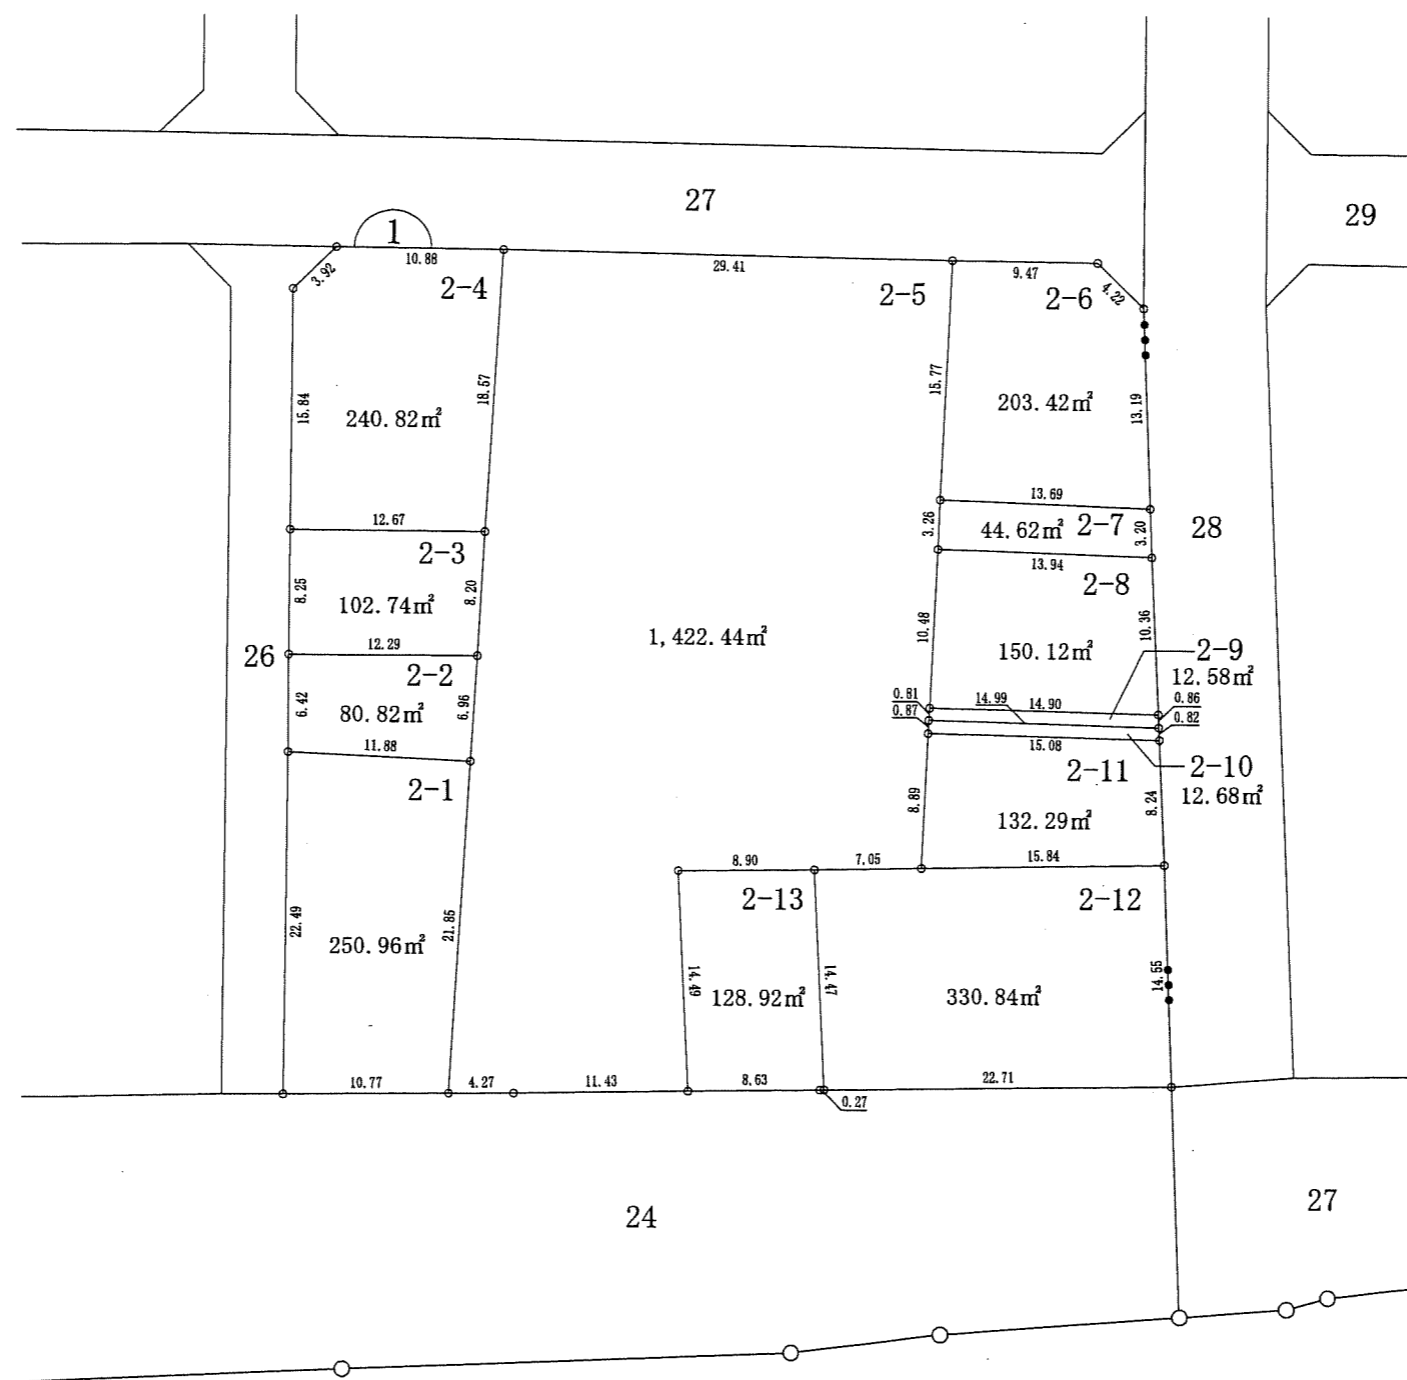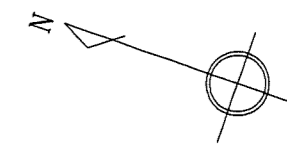



今井一丁目

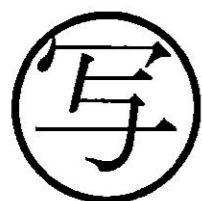

凡例	
地区界	—○—
町界	—●●—
境界点	○
街区番号	①

12.00	1-1	地番
10.00	120.00m ²	地積
12.00		辺長(m)

稻荷町三丁目


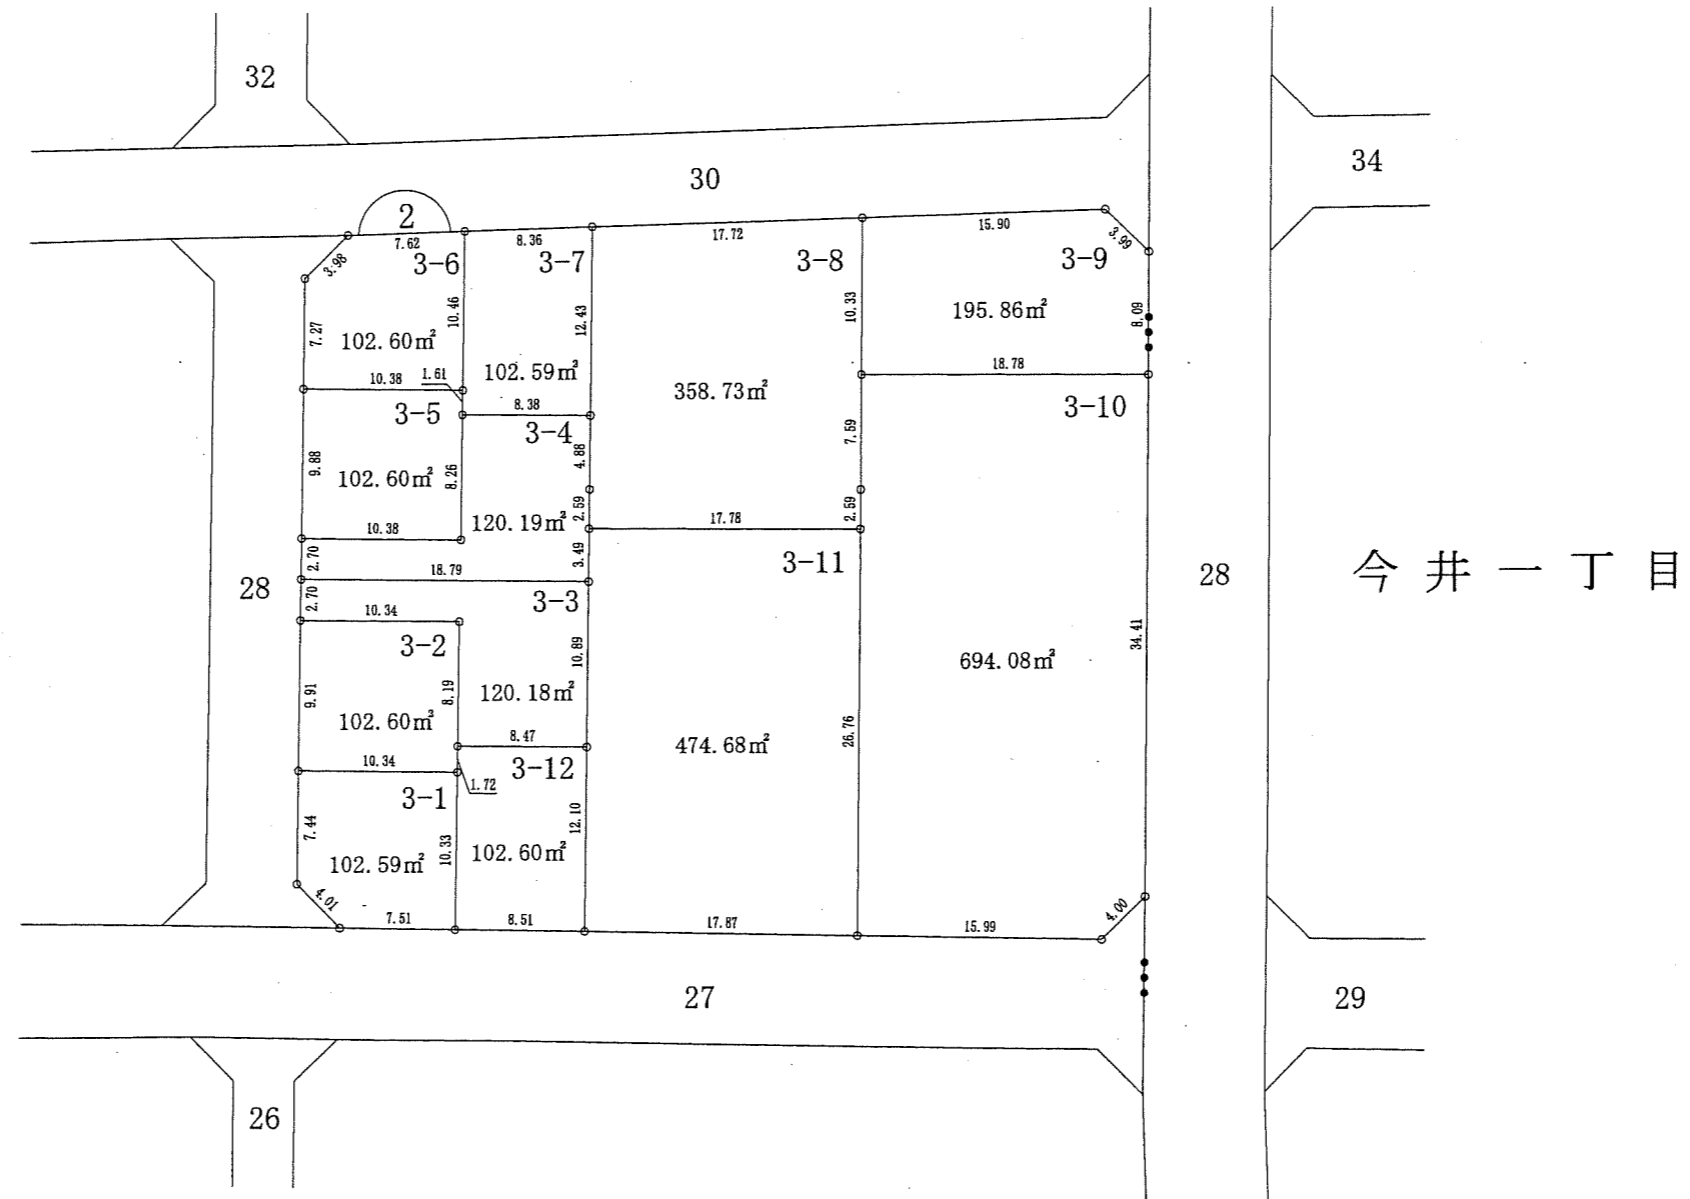
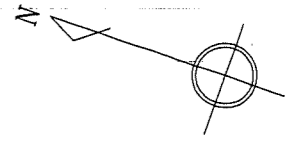


写

凡例	
地区界	—○—
町界	—●●●—
境界点	○
街区番号	①

12.00	12.00	1-1	地番
10.00	10.00	120.00m ²	地積
12.00	12.00	—	辺長(m)




稻荷町三丁目

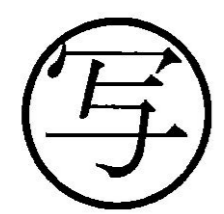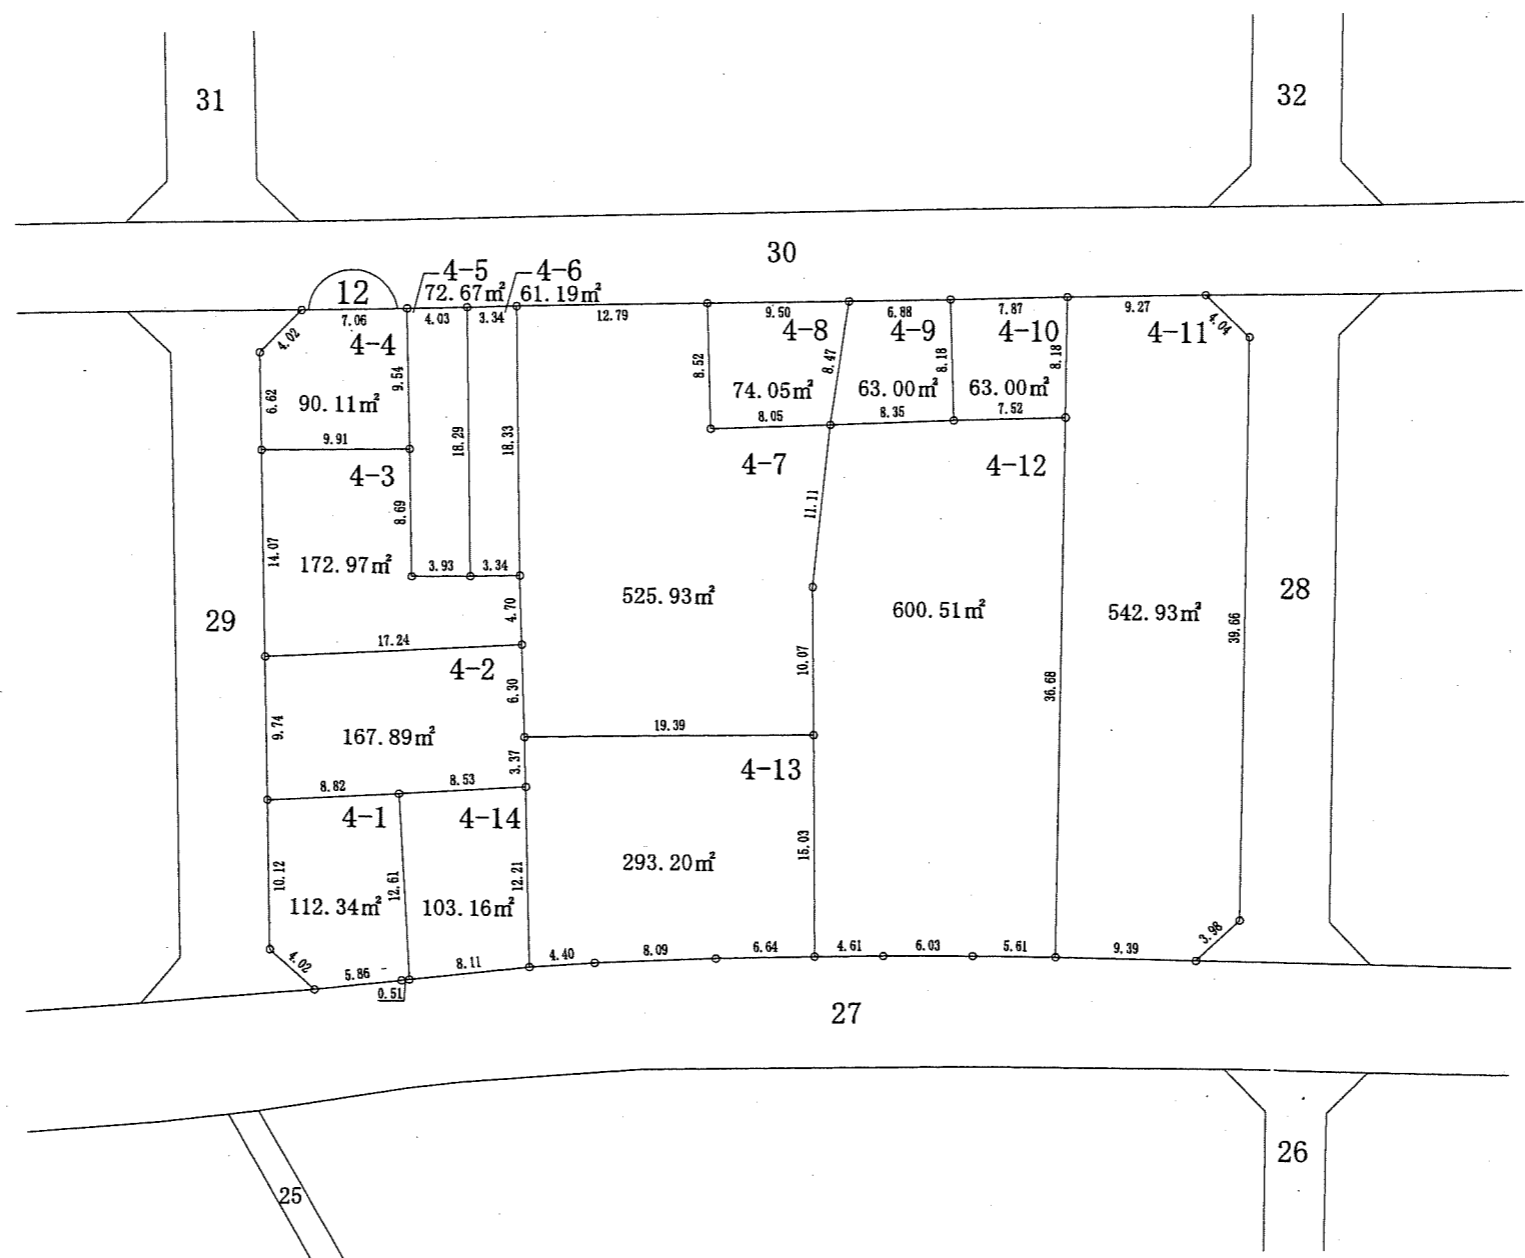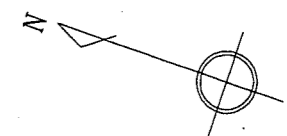

凡例	
地区界	—○—
町界	—●●—
境界点	○
街区番号	①

12.00	1-1	地番
10.00	120.00m ²	地積
12.00		辺長(m)



稻荷町三丁目

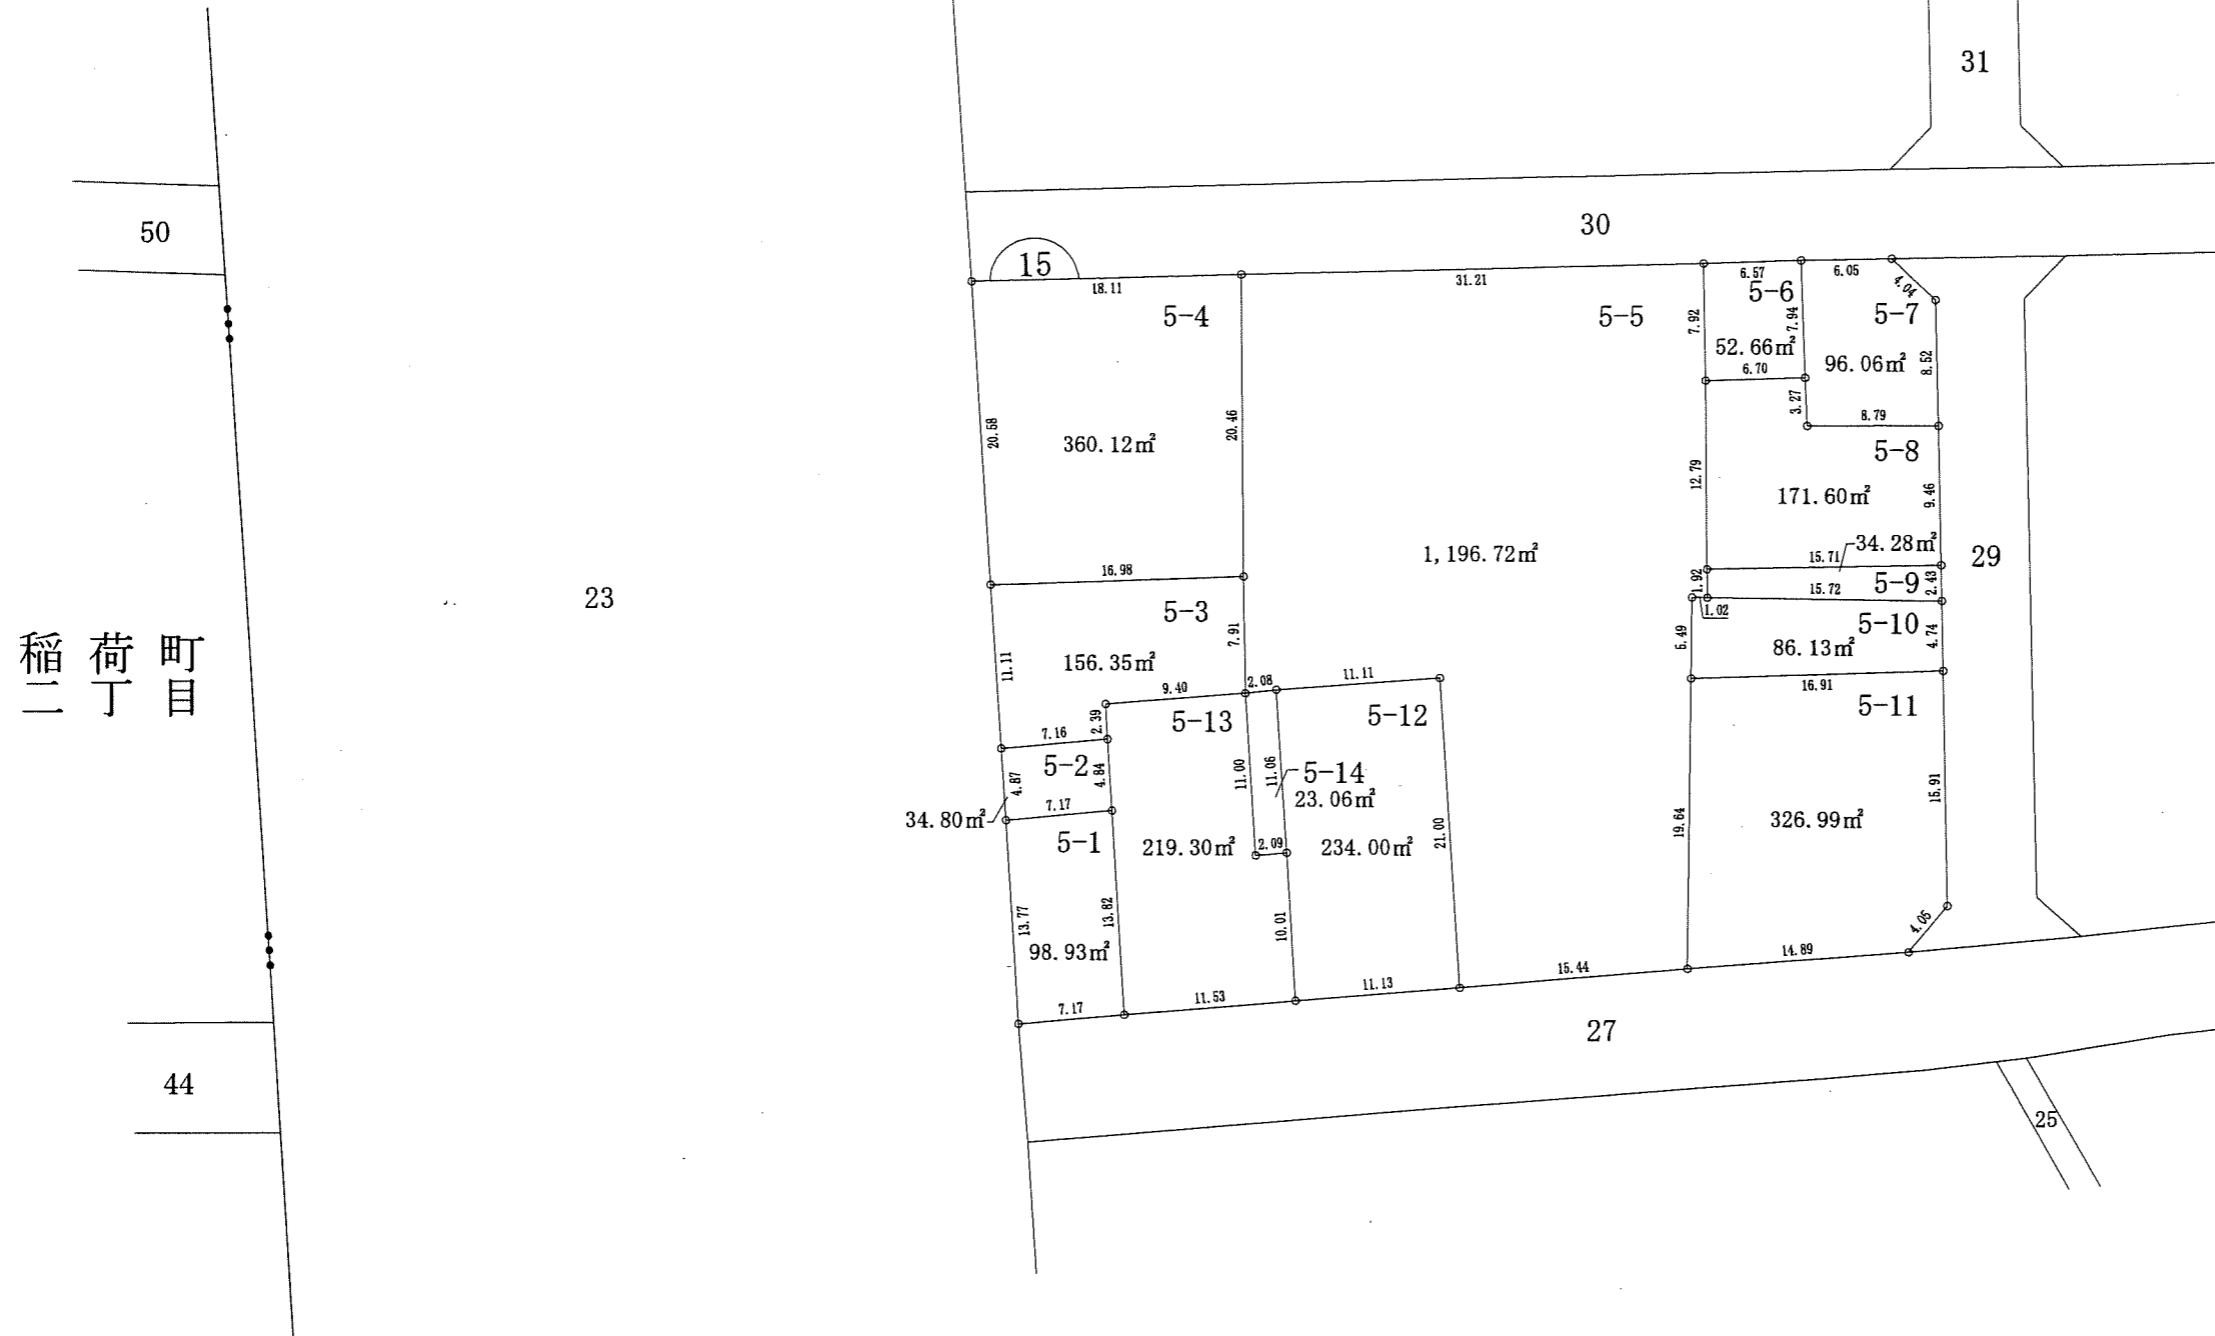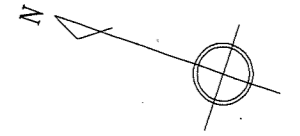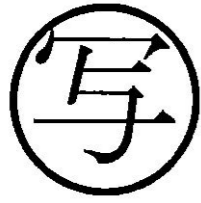

凡例	
地区界	—○—
町界	—●●—
境界点	○
街区番号	①

12.00	1-1	地番
10.00	120.00m ²	地積
12.00	—	辺長(m)

稻荷町三丁目

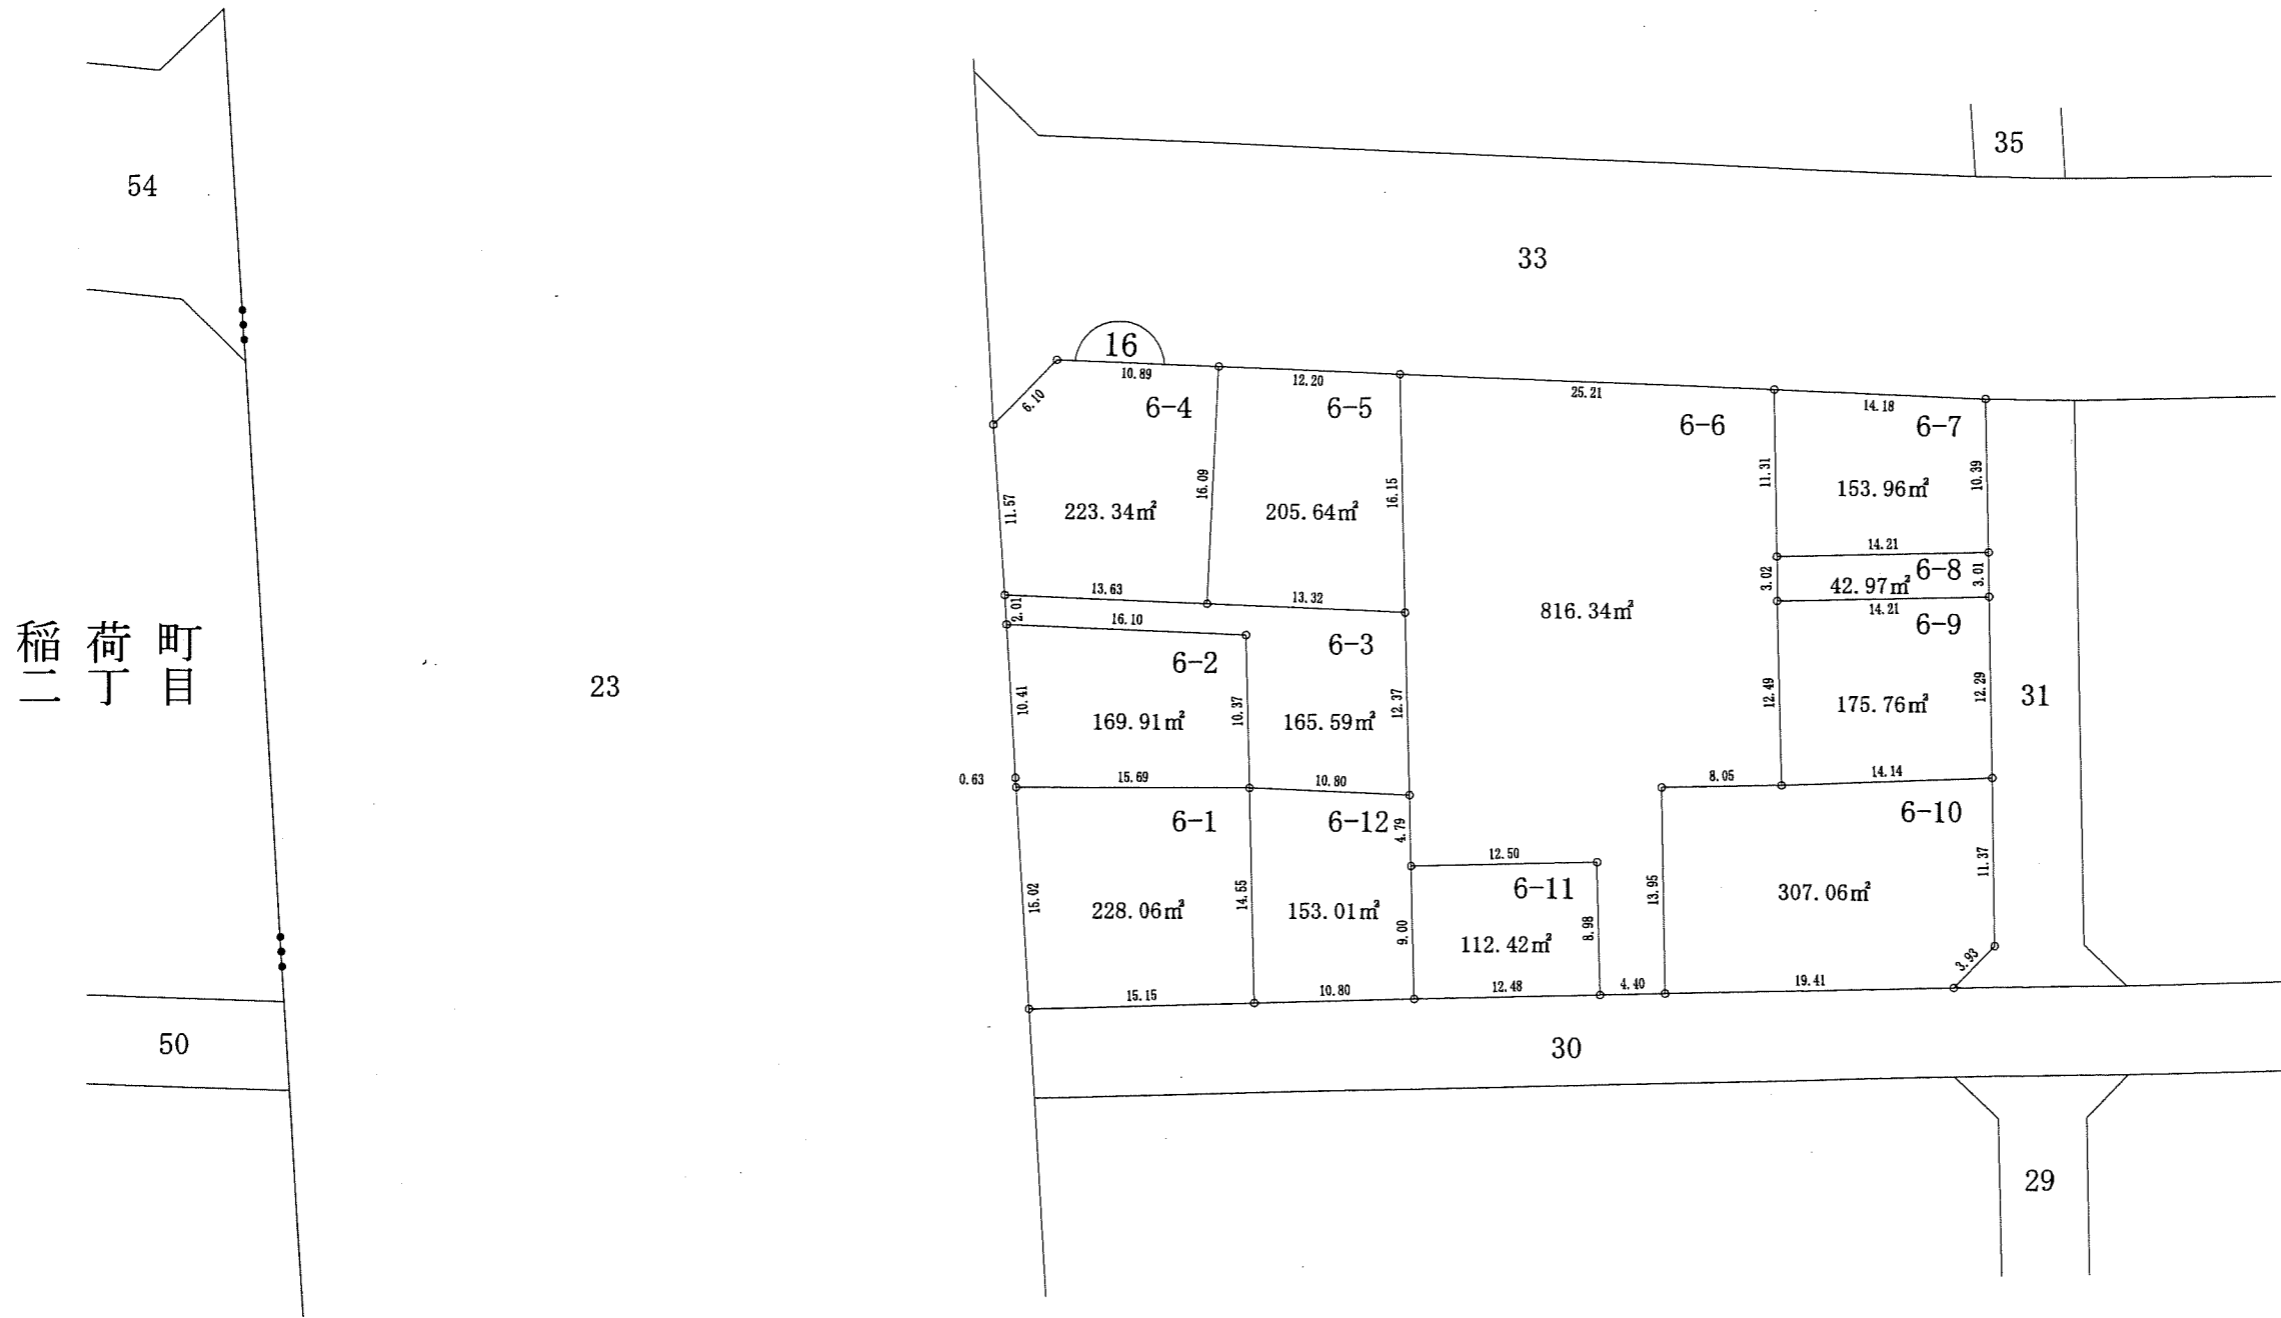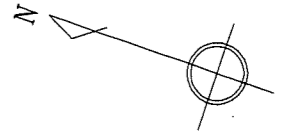




稻荷町二丁目



凡例	
地区界	—○—
町界	—●●●—
境界点	○
街区番号	①

12.00	1-1	地番
10.00	120.00m ²	地積
12.00	—	辺長(m)




稻荷町三丁目

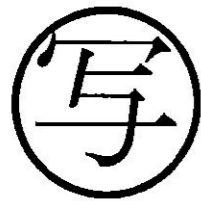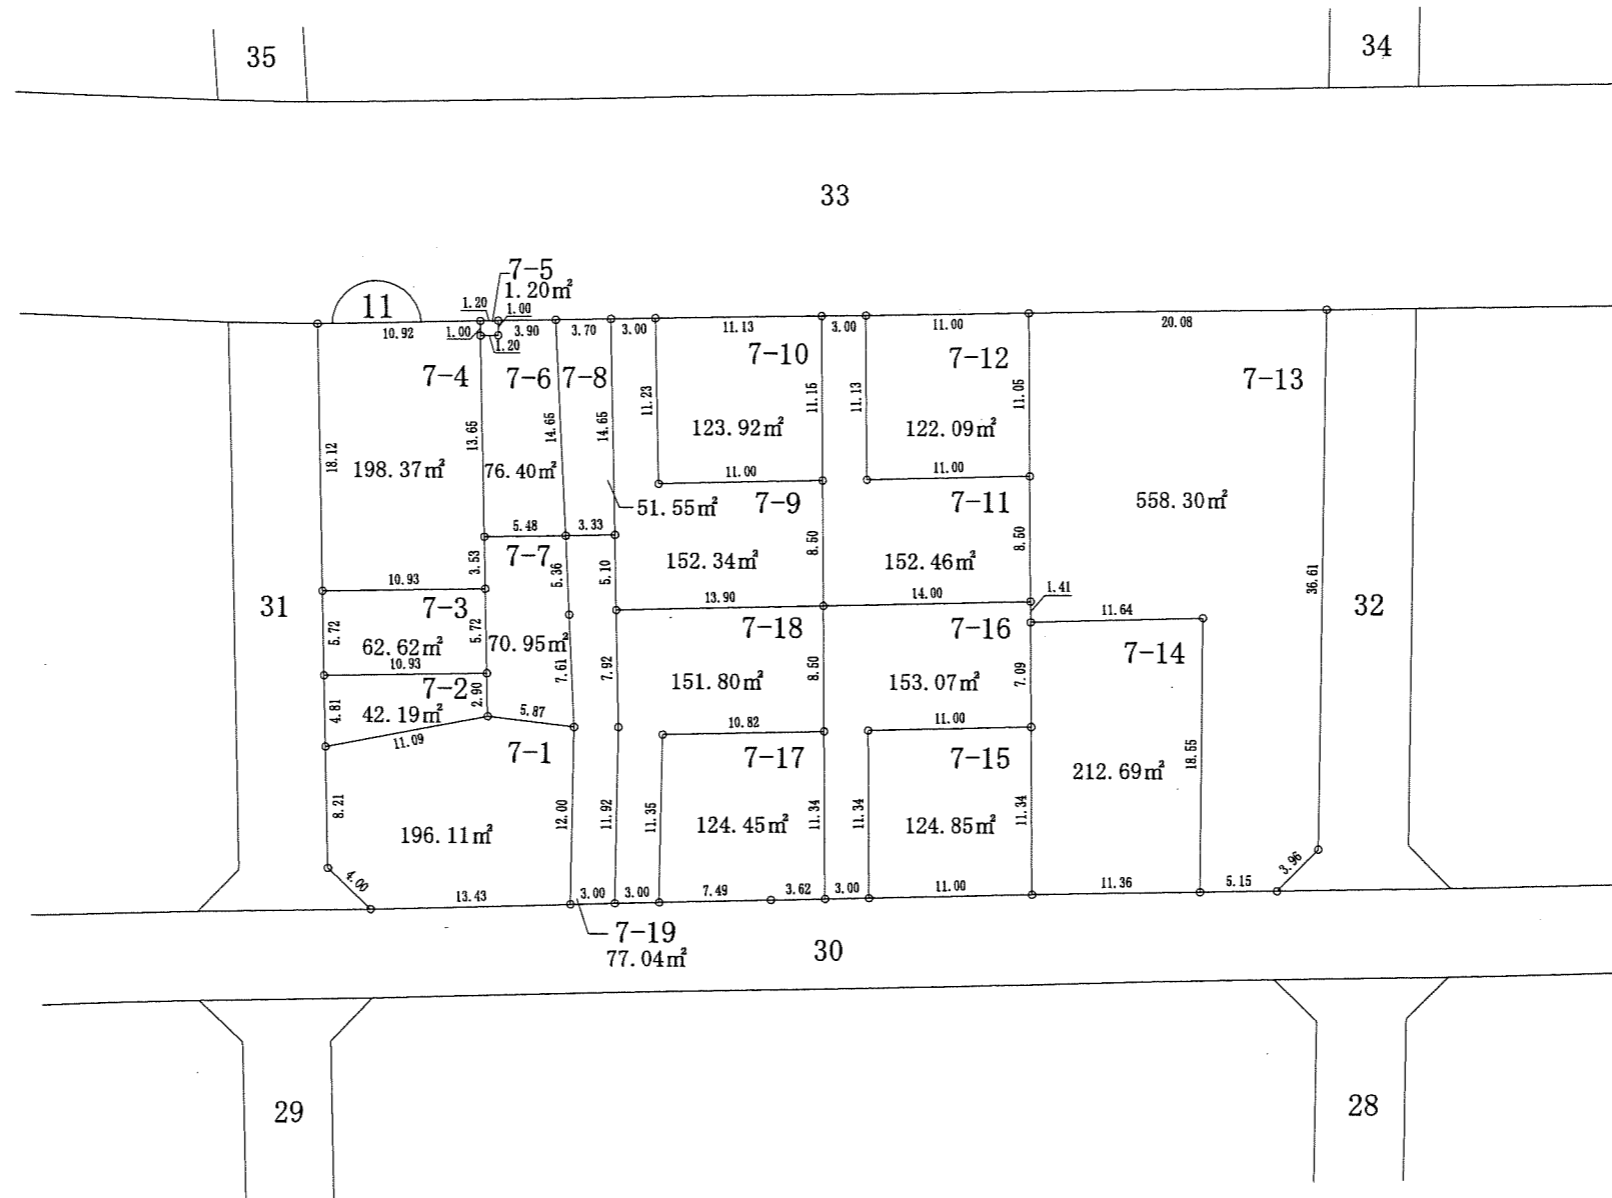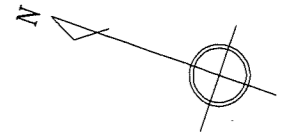

凡例	
地区界	—○—
町界	—●—
境界点	○
街区番号	①

12.00	1-1	地番
10.00	120.00m ²	地積
12.00	10.00	辺長(m)




稻荷町三丁目

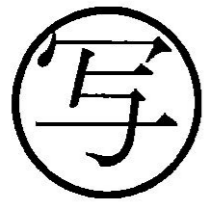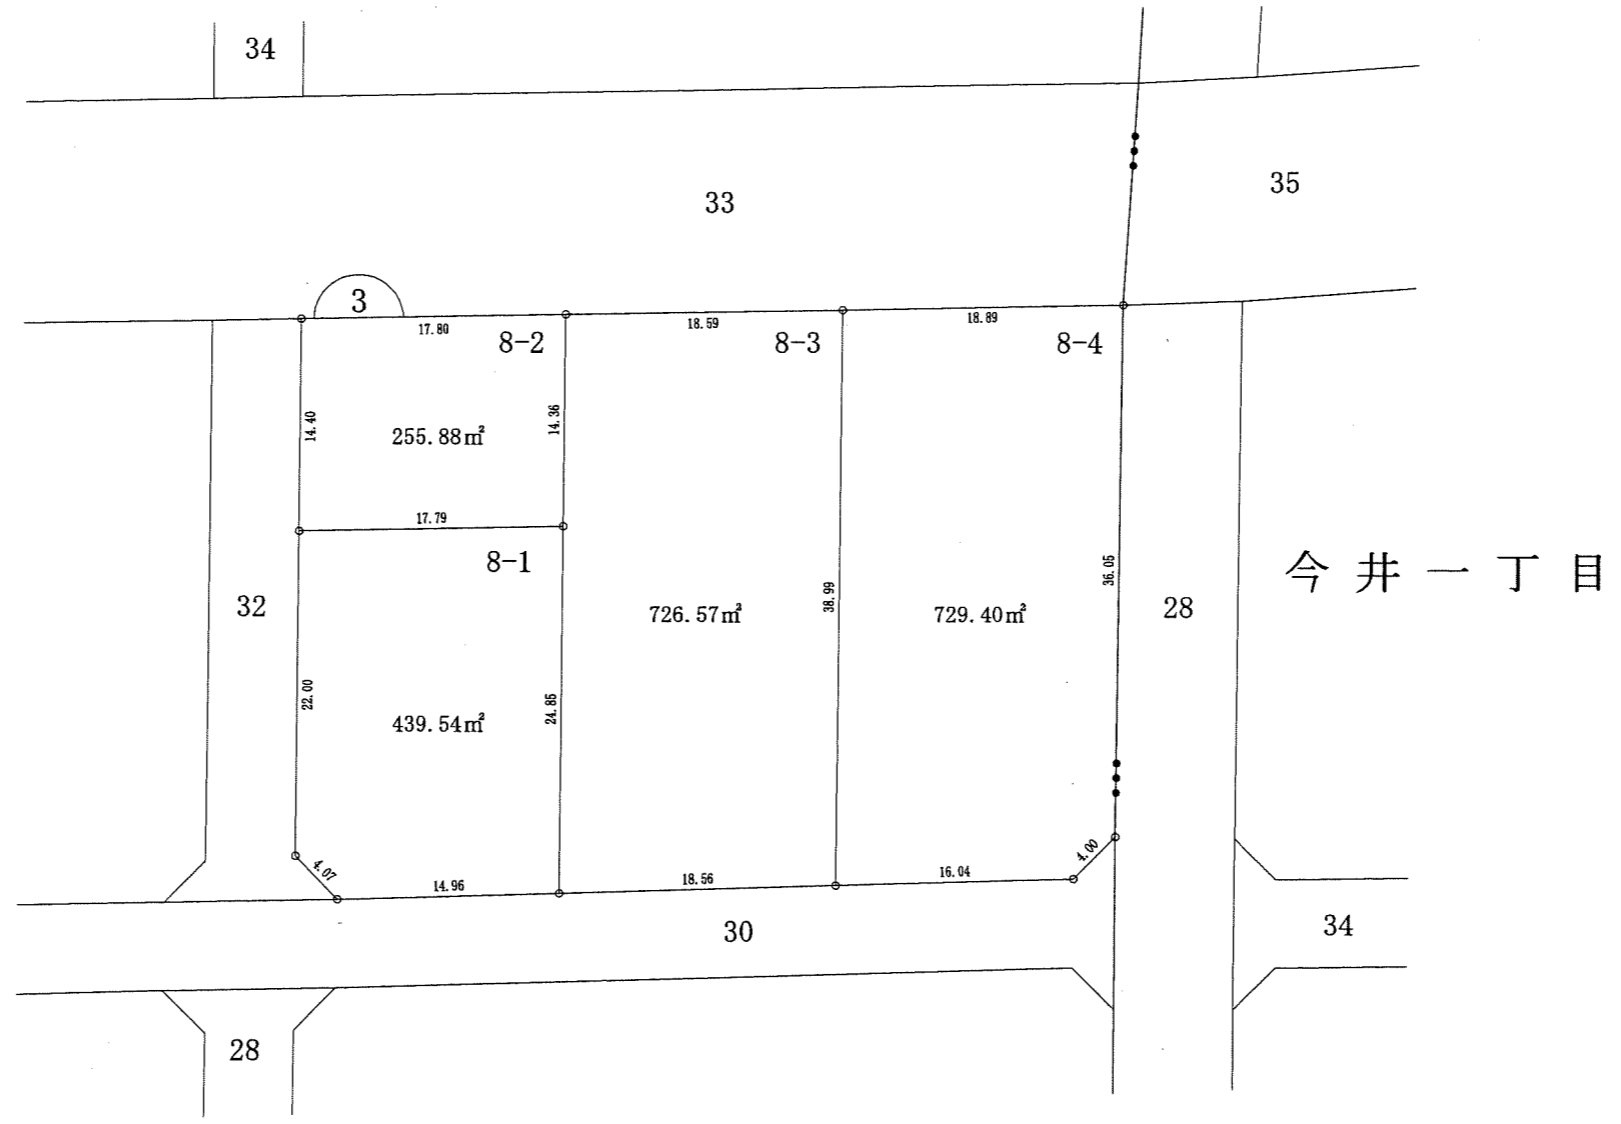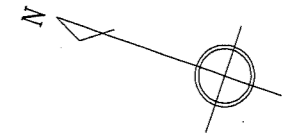

凡例	
地区界	—○—
町界	—●●—
境界点	○
街区番号	①

12.00	12.00	1-1	地番
10.00	120.00m ²		地積
12.00			辺長(m)

稻荷町三丁目

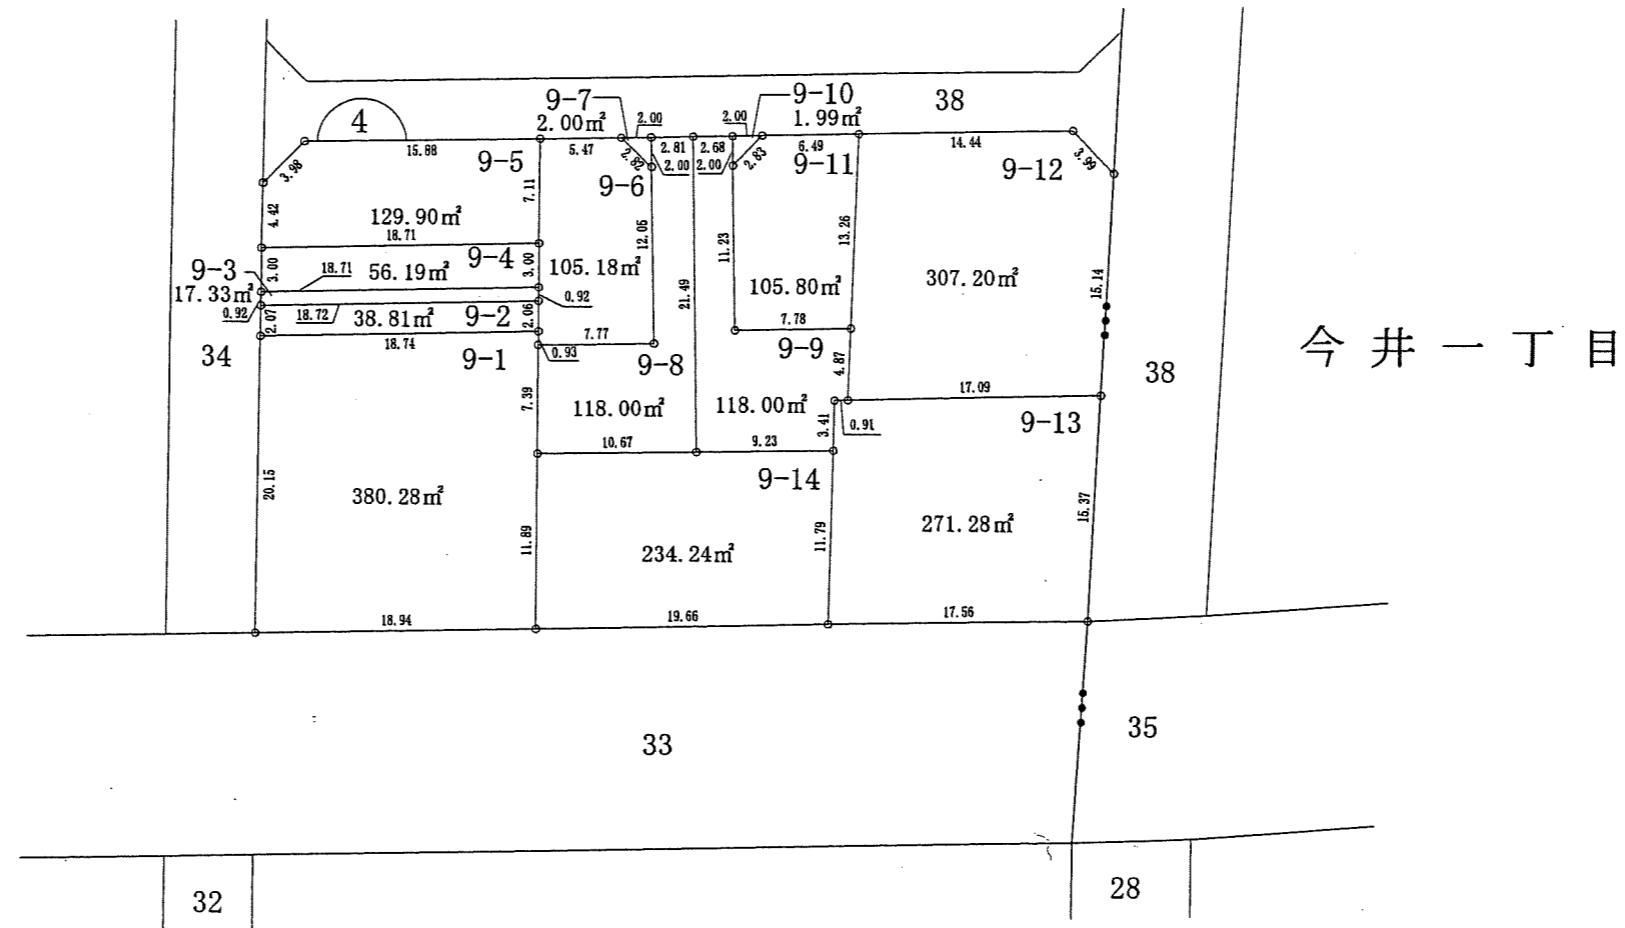
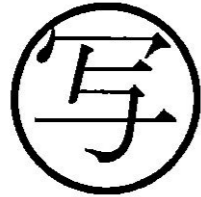
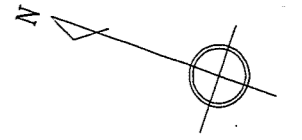


今井一丁目

凡例	
地区界	—○—
町界	—●●—
境界点	○
街区番号	①

12.00	1-1	地番
10.00	120.00m ²	地積
12.00	辺長(m)	


稻荷町三丁目

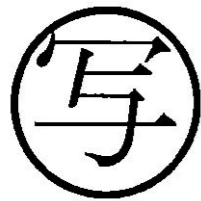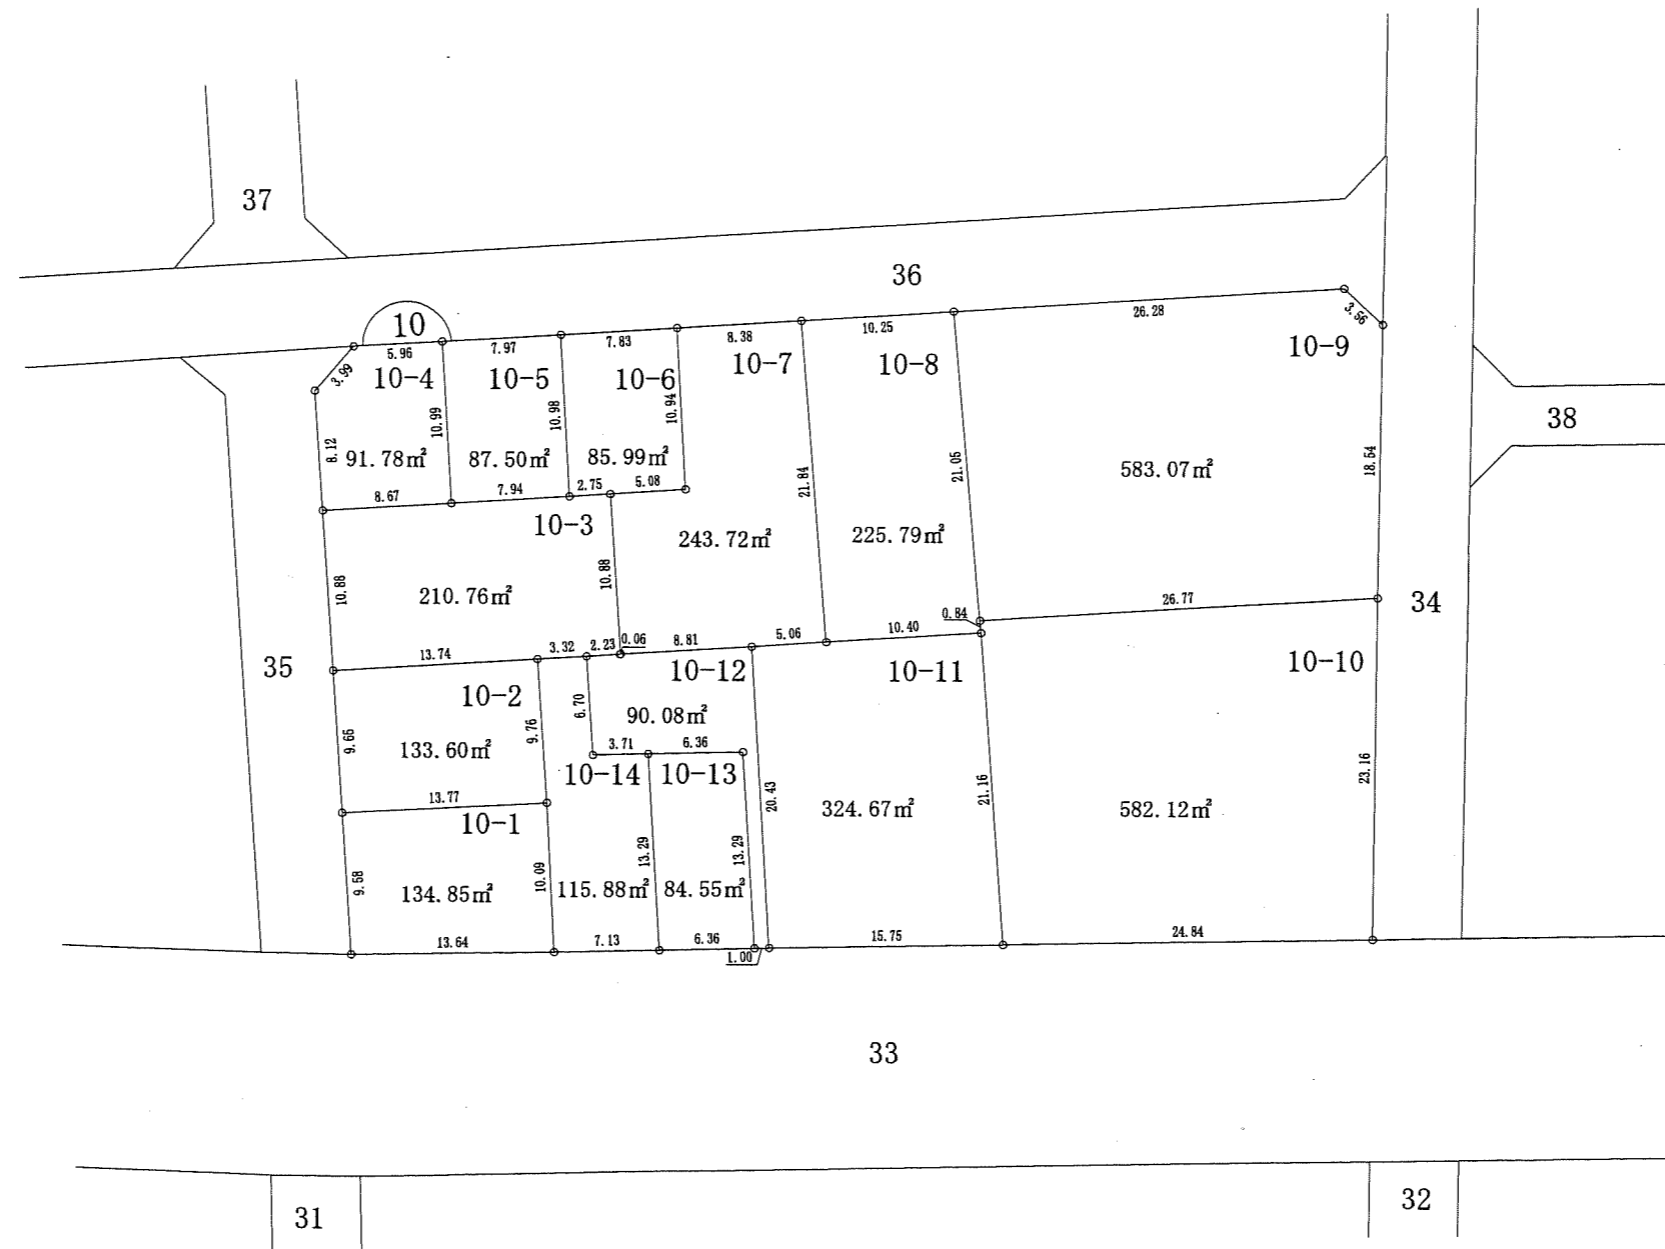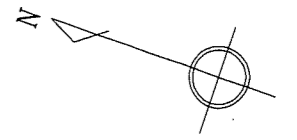



凡例	
地区界	—○—
町界	—●●●—
境界点	○
街区番号	①

12.00	1-1	地番
10.00	120.00m ²	地積
12.00	辺長(m)	

稻荷町三丁目

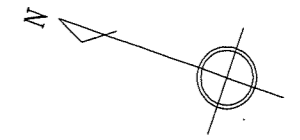



稻荷町
二丁目

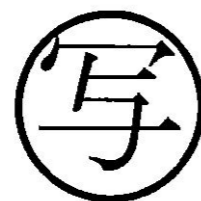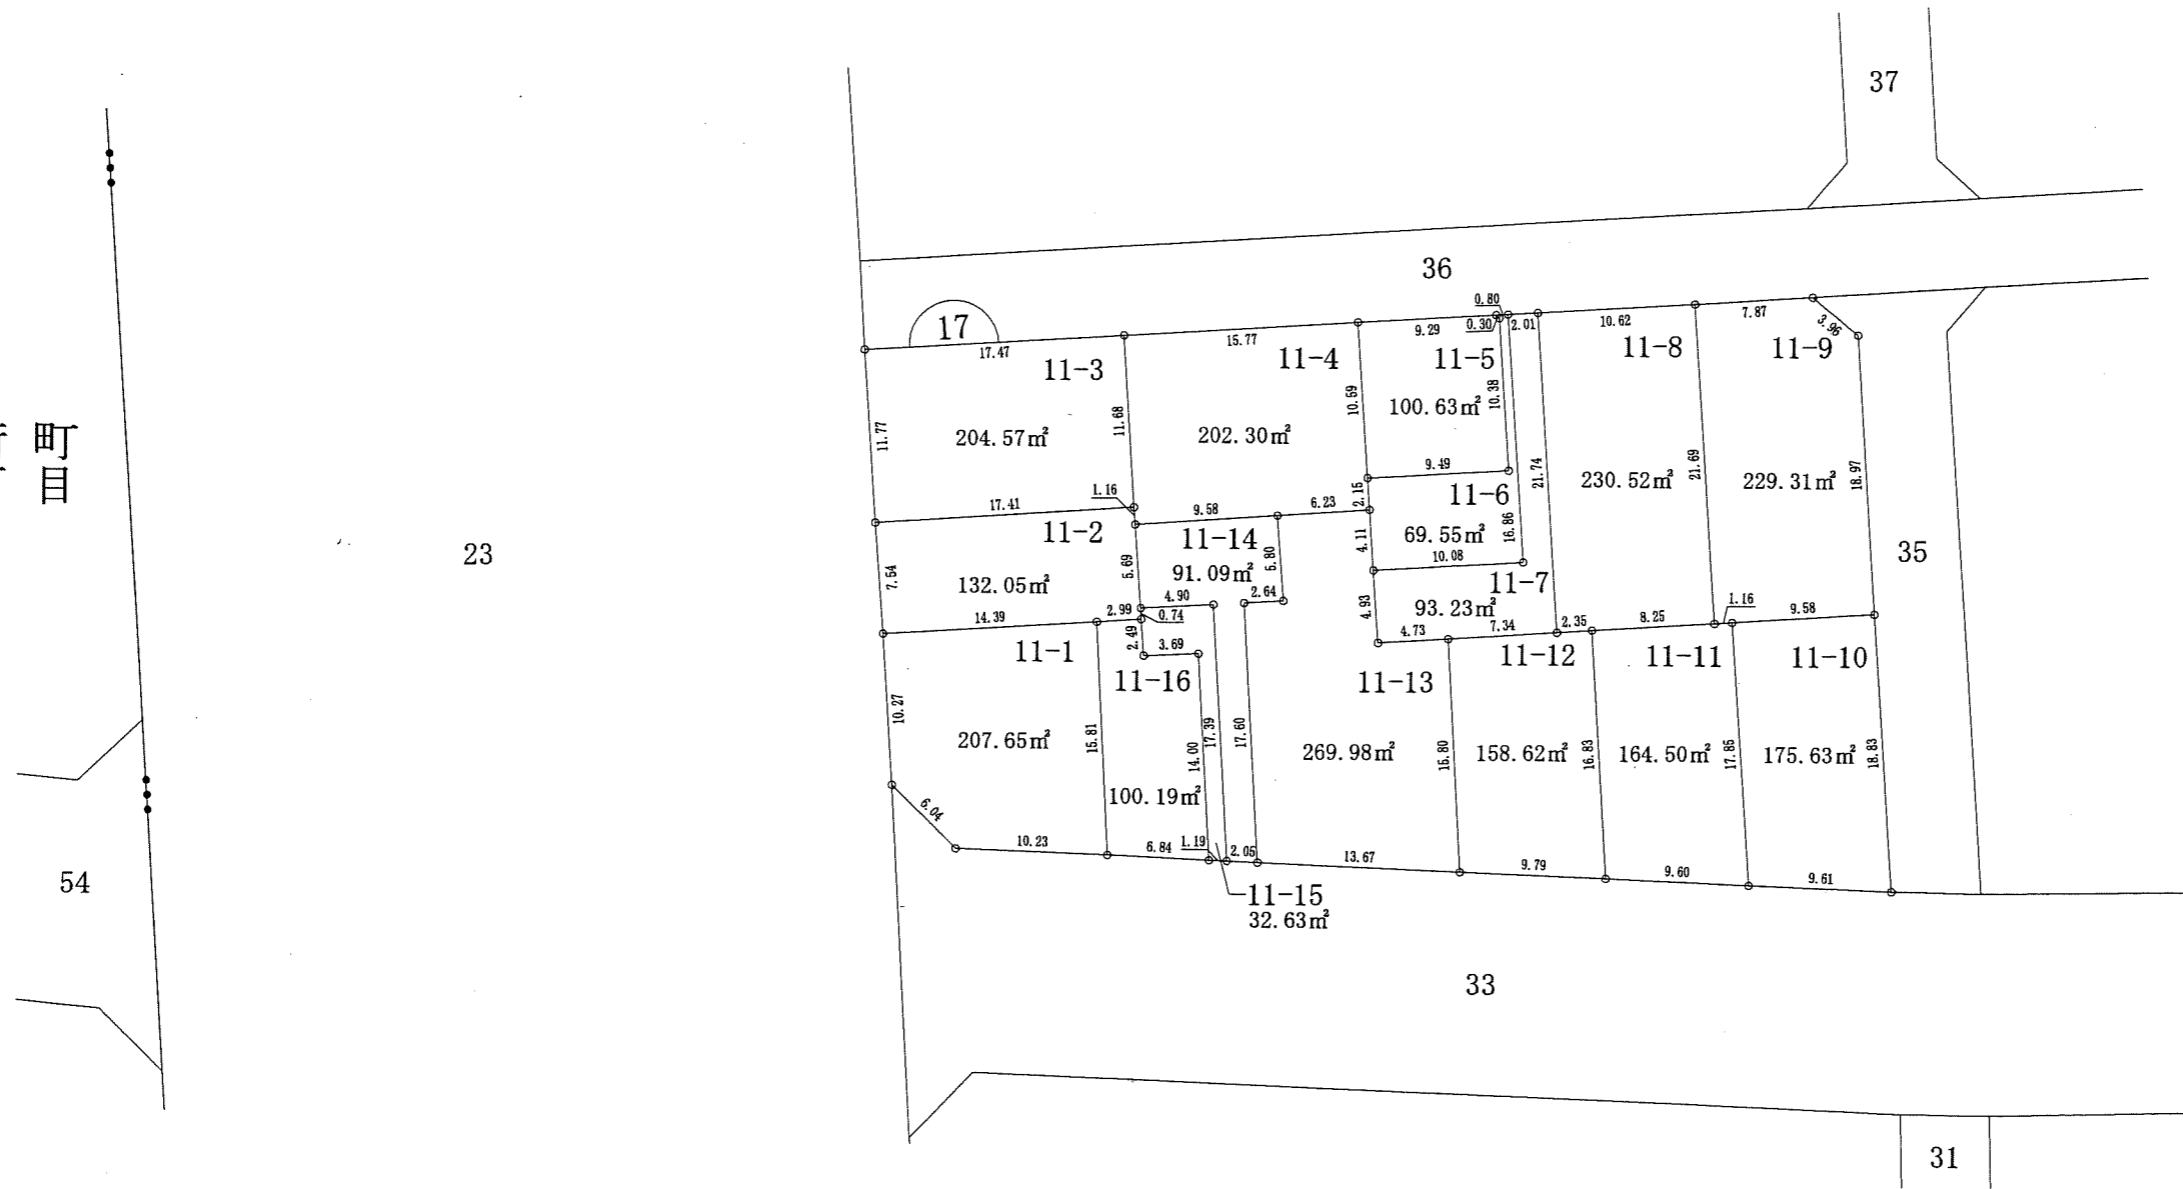


凡例	
地区界	—○—
町界	—●●—
境界点	○
街区番号	①

12.00	12.00	12.00	12.00	地番
10.00	120.00m²	10.00	10.00	地積
12.00	12.00	12.00	12.00	辺長(m)

稻荷町三丁目

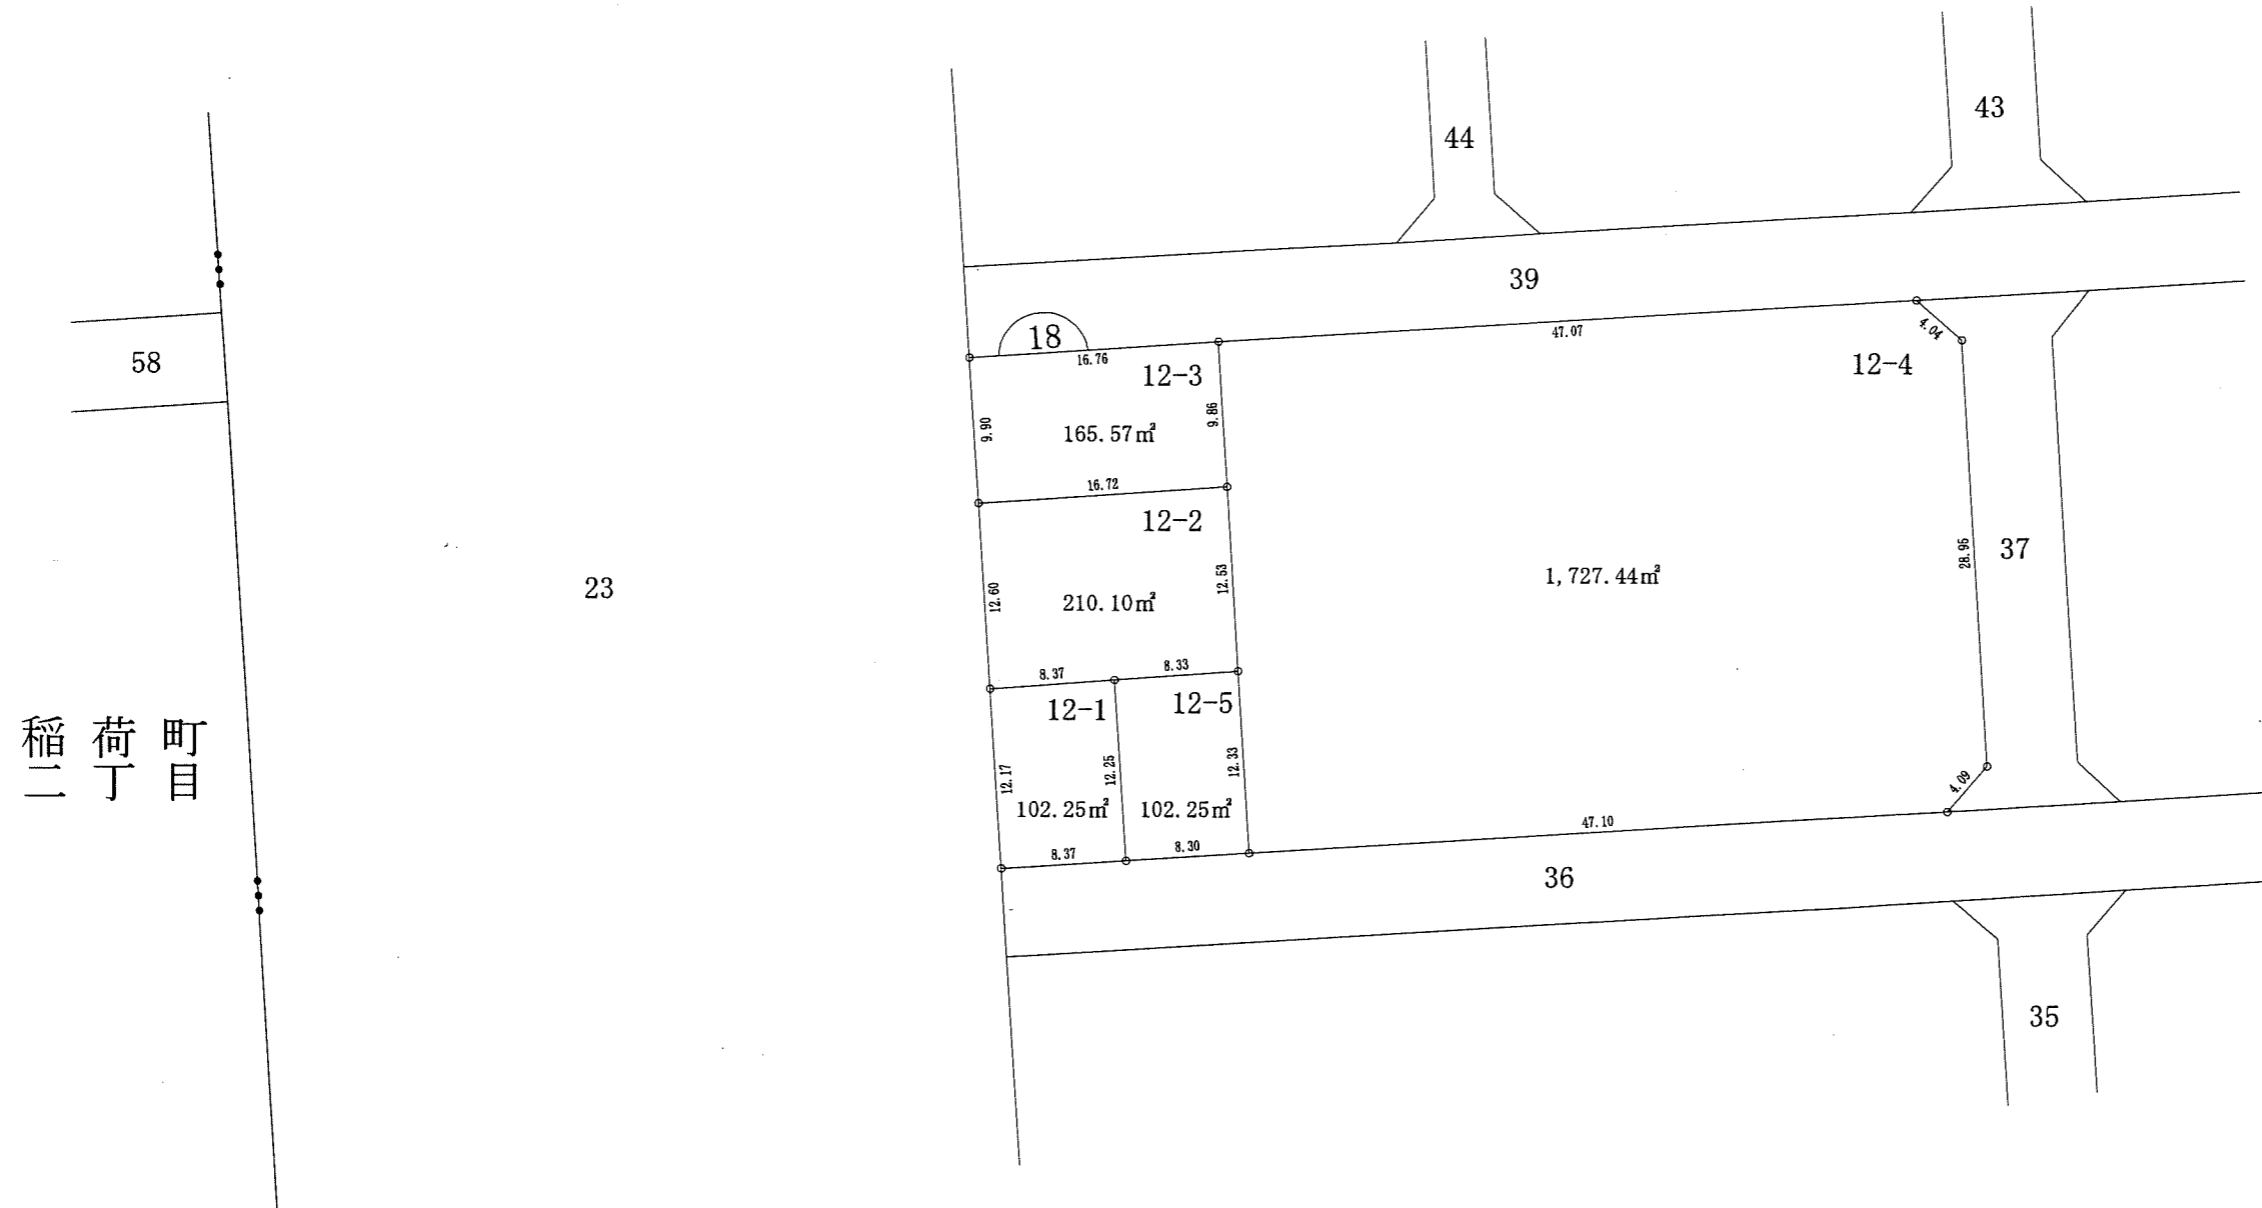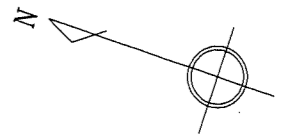




稻荷町二丁目

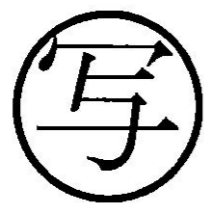

凡例	
地区界	—○—
町界	—●●●—
境界点	○
街区番号	⌒

12.00	12.00	1-1	地番
10.00	120.00m ²		地積
12.00	10.00		辺長(m)




稻荷町三丁目

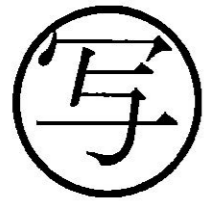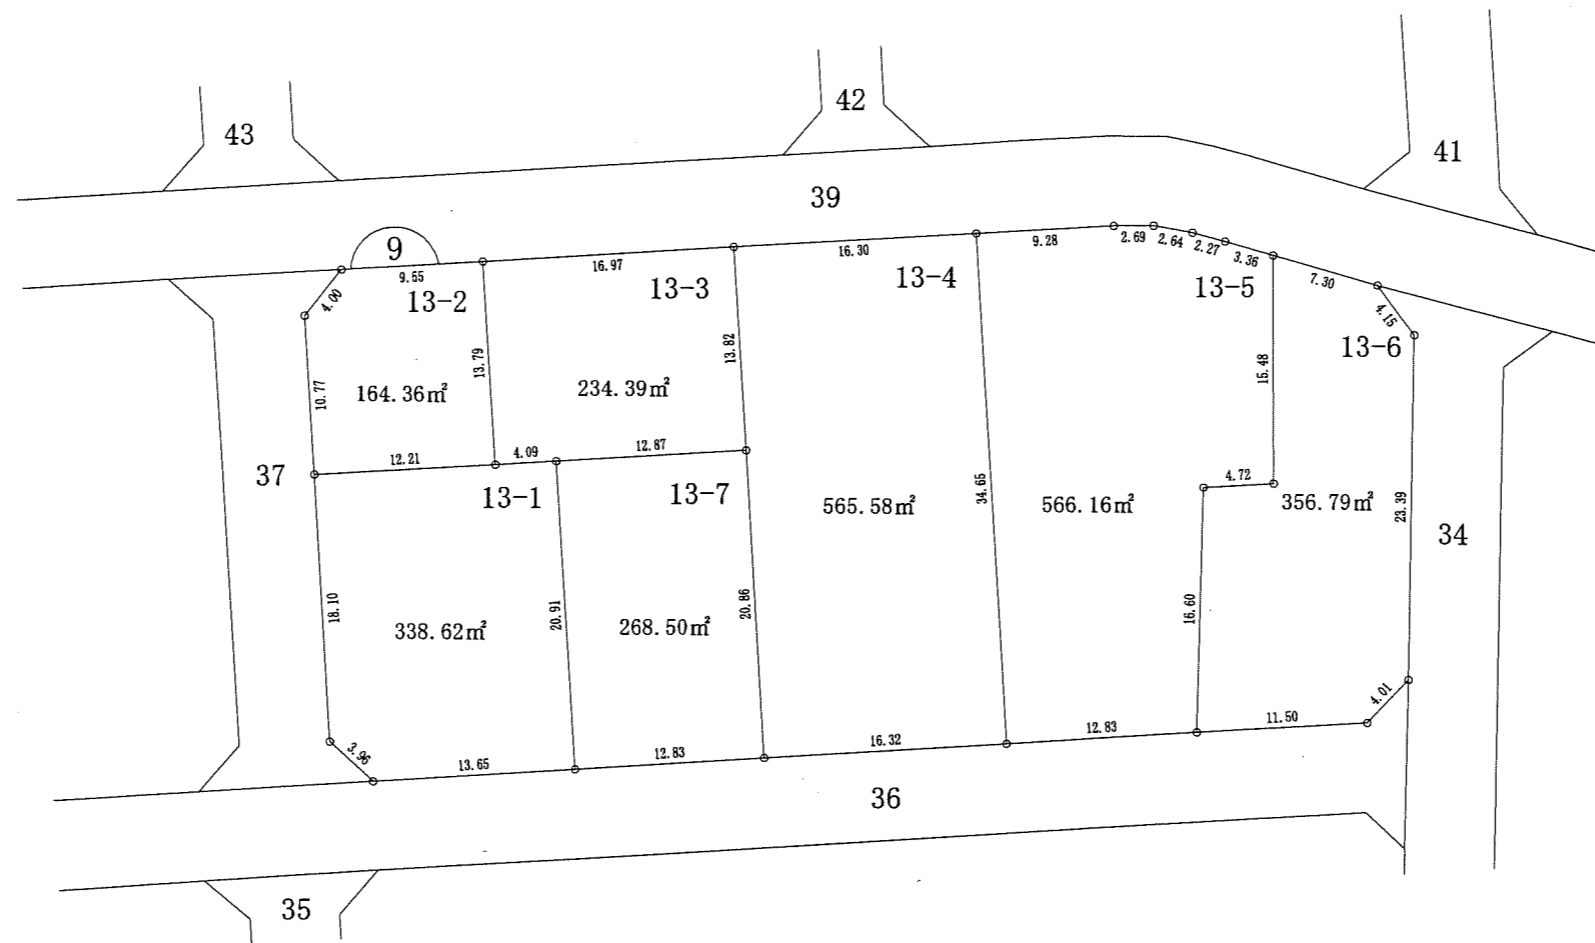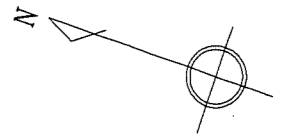

凡例	
地区界	—○—
町界	—●●—
境界点	○
街区番号	①

12.00	12.00	1-1	地番
10.00	120.00m ²		地積
12.00			辺長(m)

稻荷町三丁目

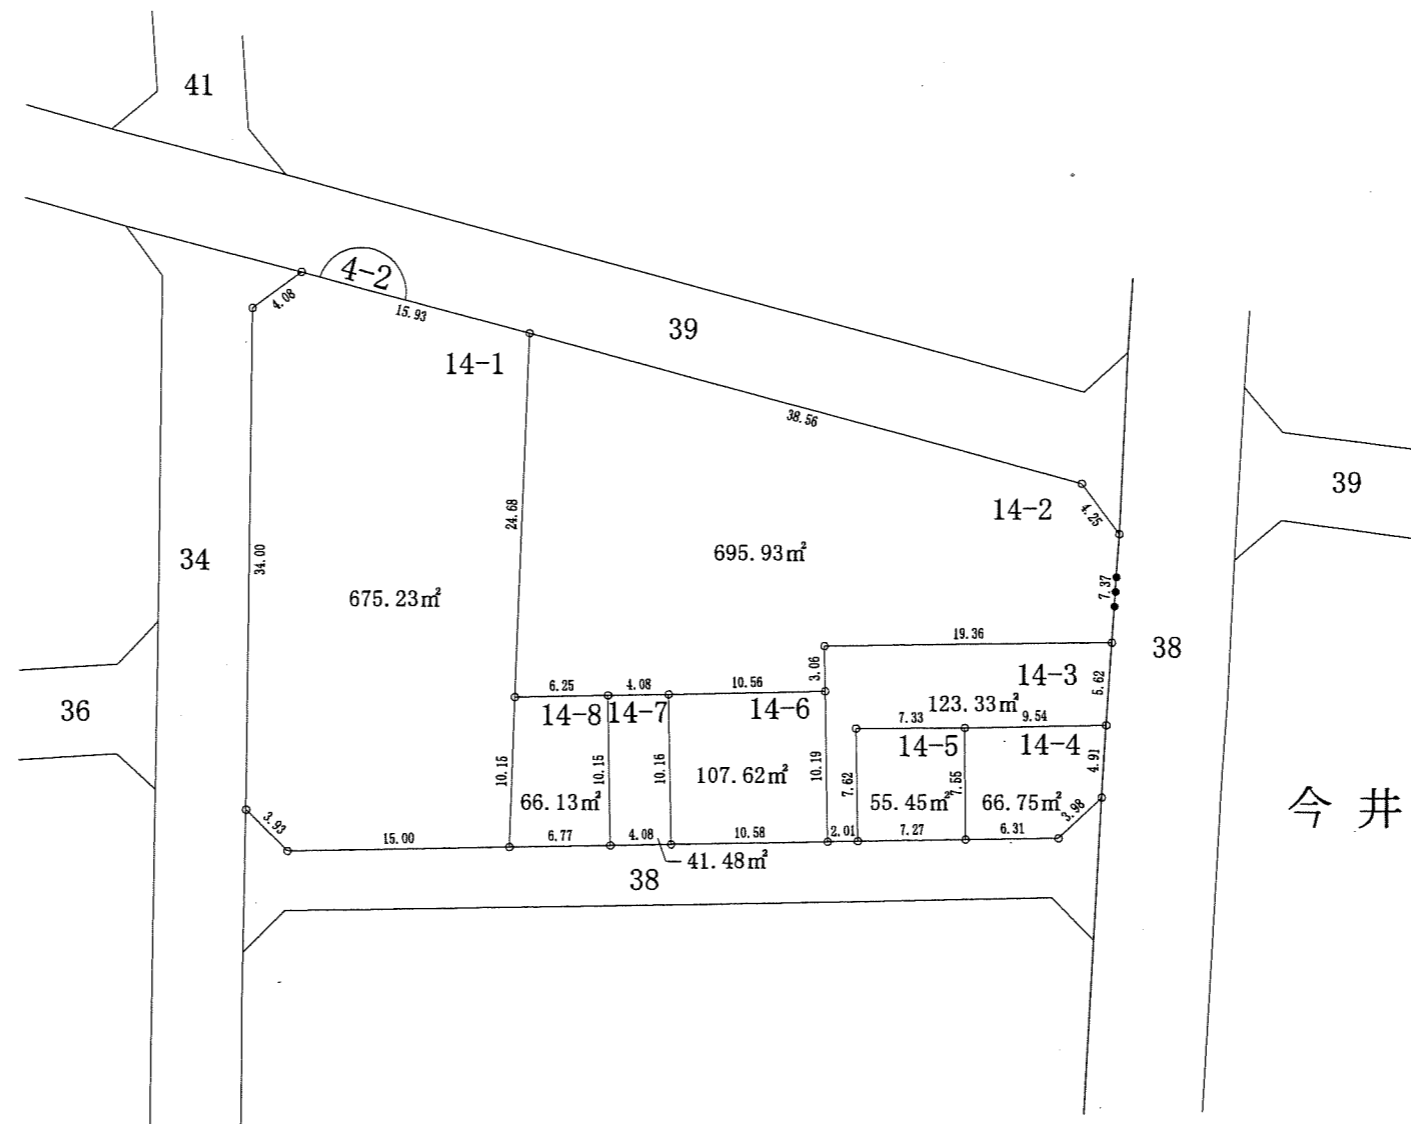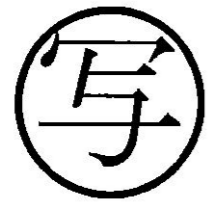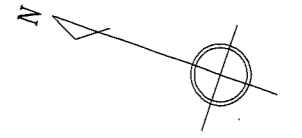


今井一丁目


凡例	
地区界	—○—
町界	—●●—
境界点	○
街区番号	①

12.00	1-1	地番
10.00	120.00m ²	地積
12.00	—	辺長(m)

稻荷町三丁目

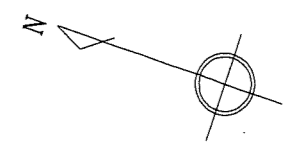




写

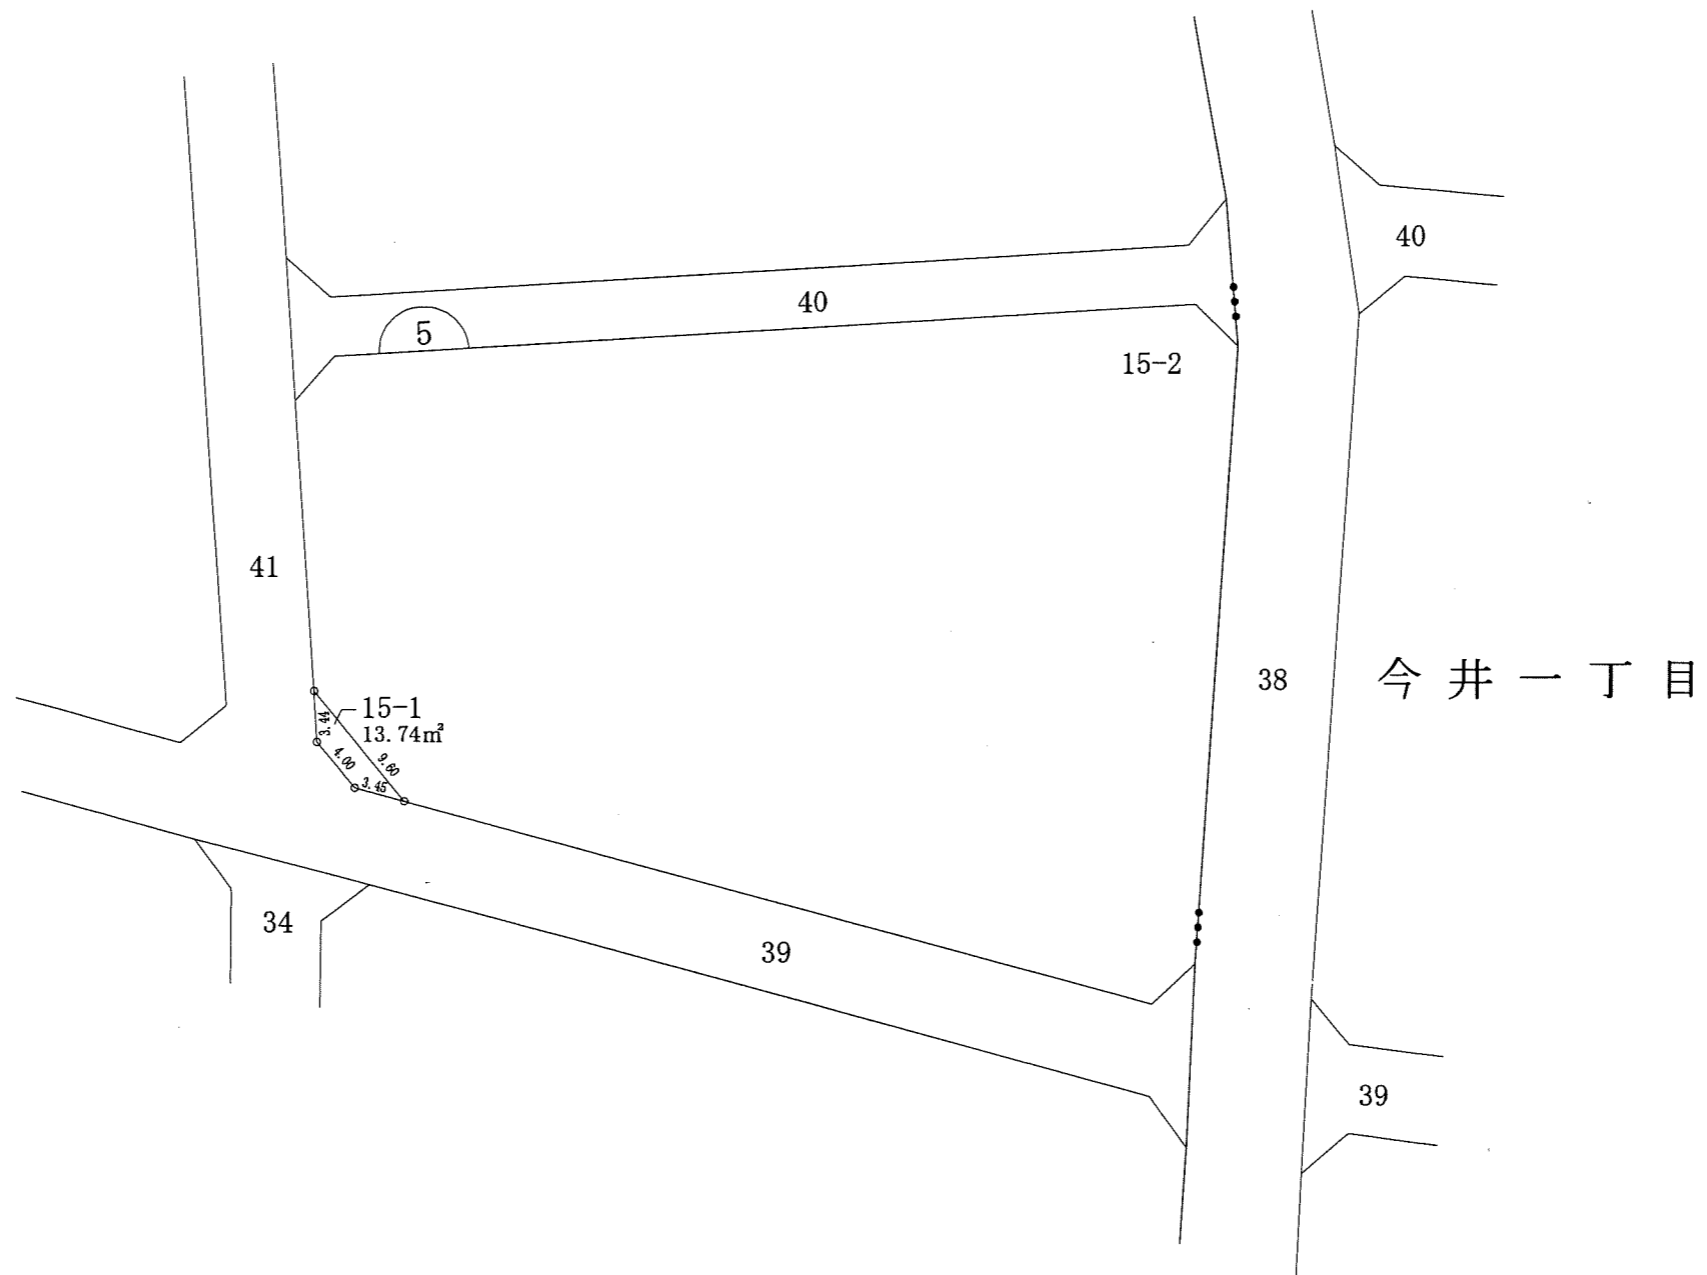

凡例	
地区界	—○—
町界	—●●●—
境界点	○
街区番号	①

12.00	12.00	1-1	地番
10.00	120.00m ²	地積	
12.00	12.00	辺長(m)	



稻荷町三丁目

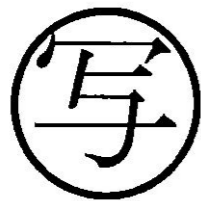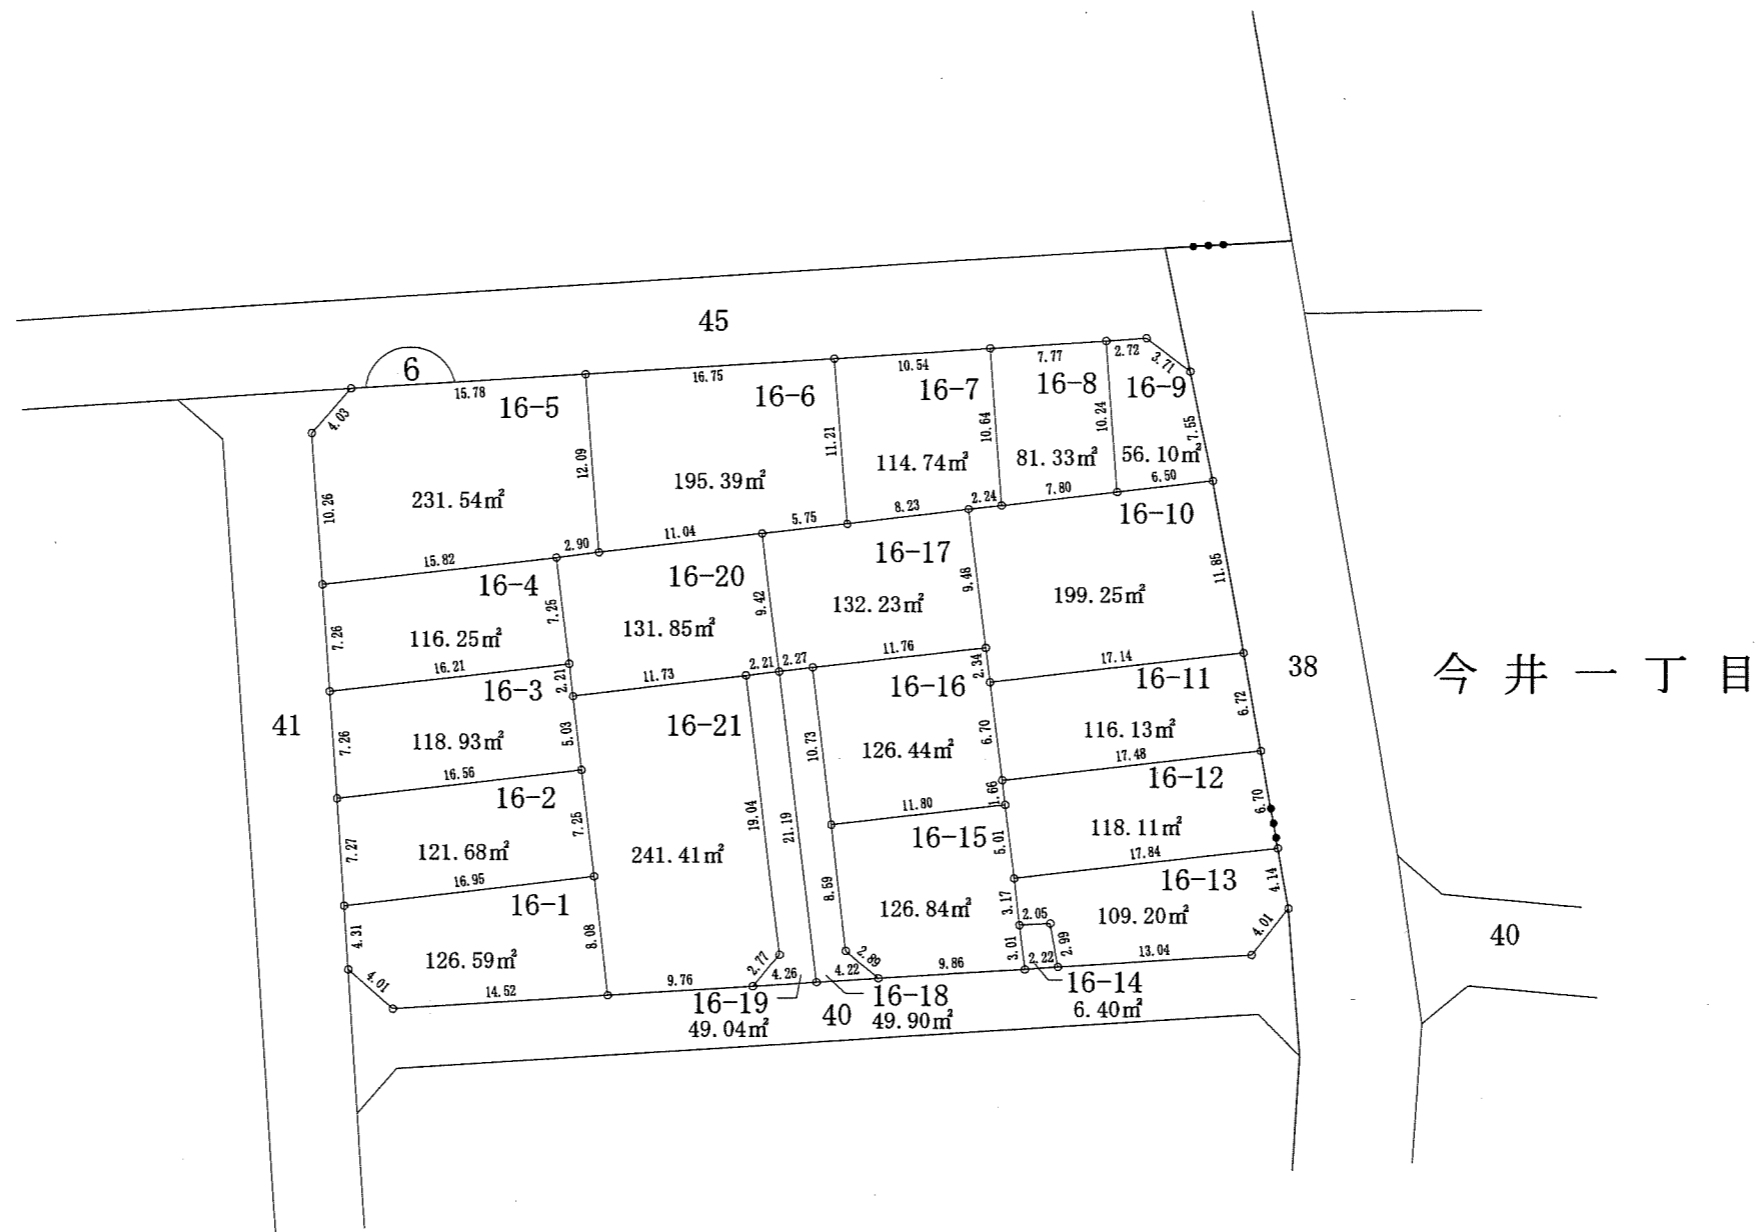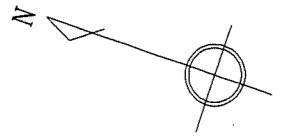

凡例	
地区界	—○—
町界	—●●●—
境界点	○
街区番号	①

12.00	1-1	地番
10.00	120.00m ²	地積
12.00	辺長(m)	




稻荷町三丁目

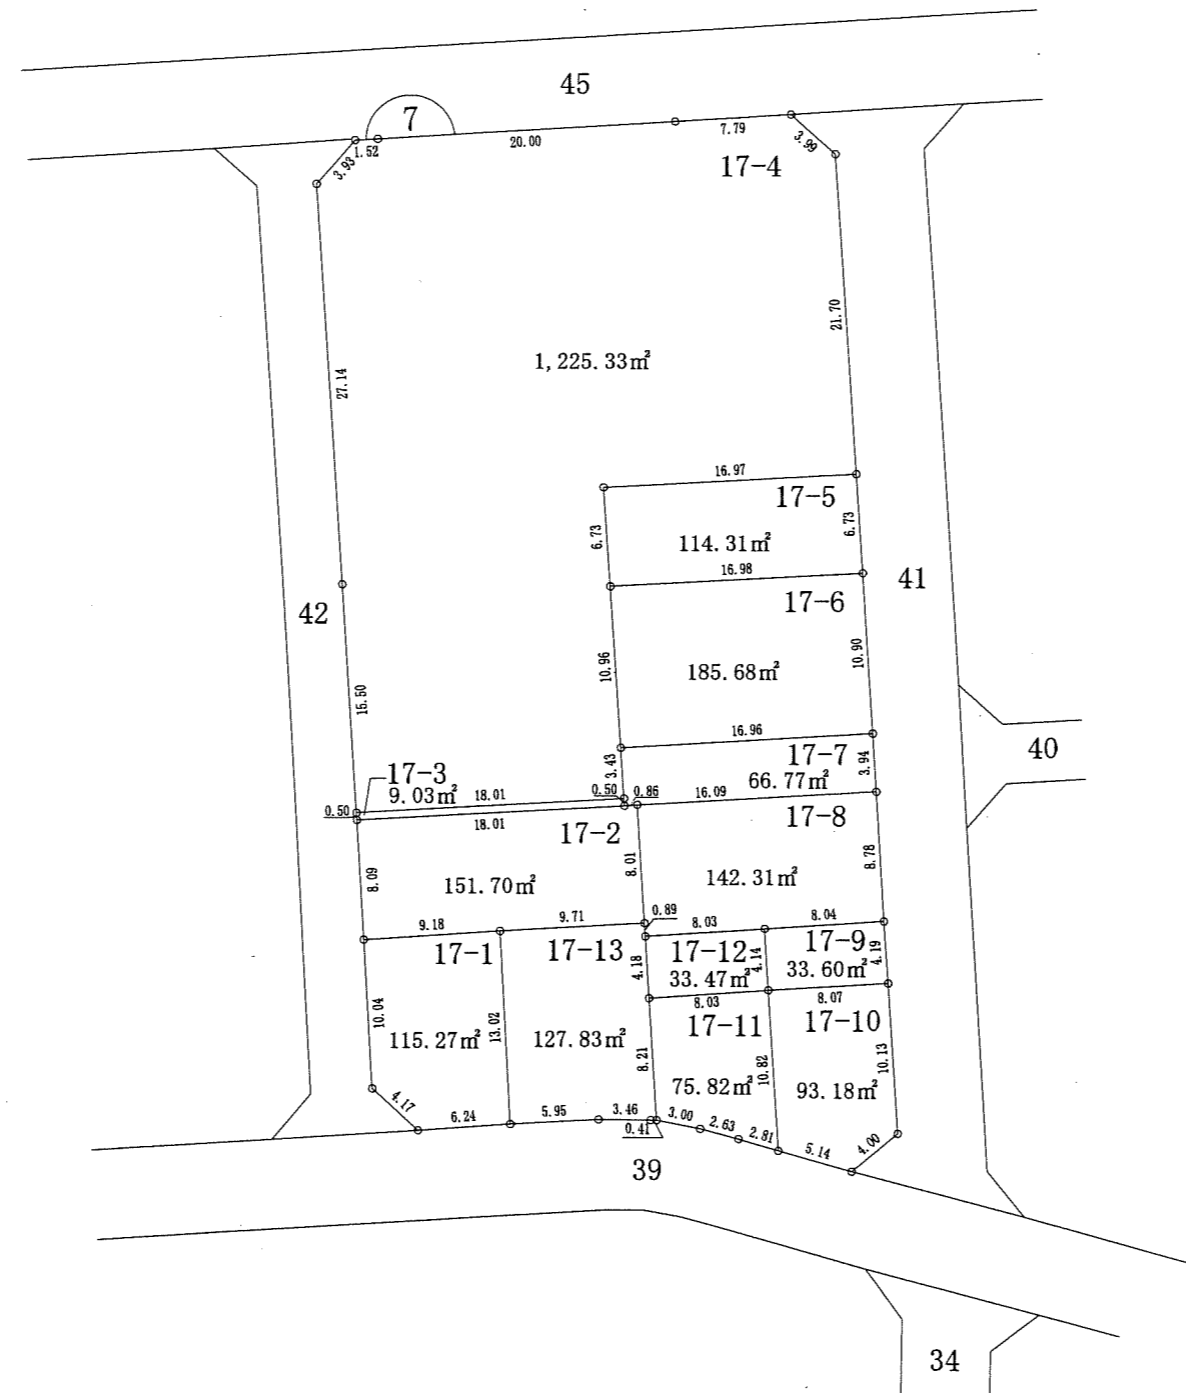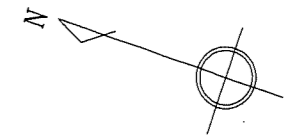

凡例	
地区界	—○—
町界	—●—
境界点	○
街区番号	①

12.00	12.00	1-1	地番
10.00	120.00m ²	10.00	地積
12.00	辺長(m)		



稻荷町三丁目

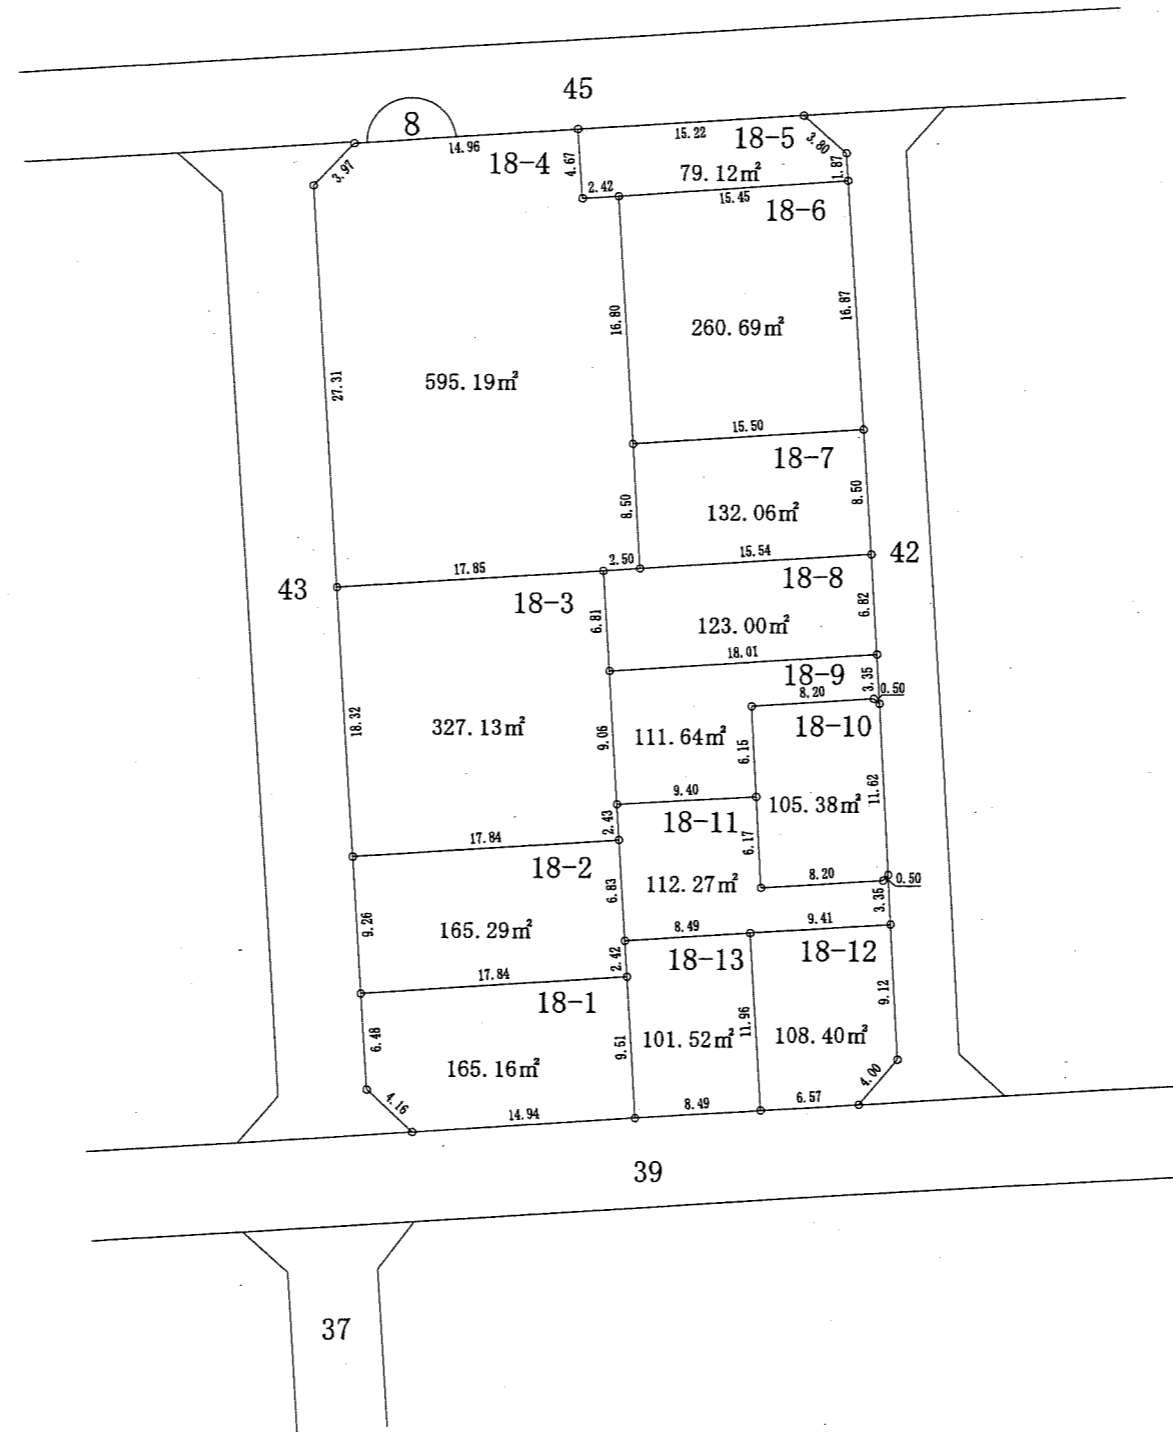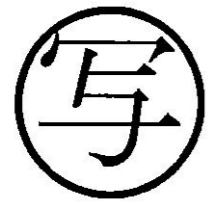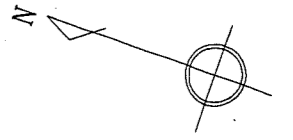

凡例	
地区界	—○—
町界	—●●—
境界点	○
街区番号	⌒

12.00	1-1	地番
10.00	120.00m ²	地積
12.00	—	辺長(m)

稻荷町三丁目

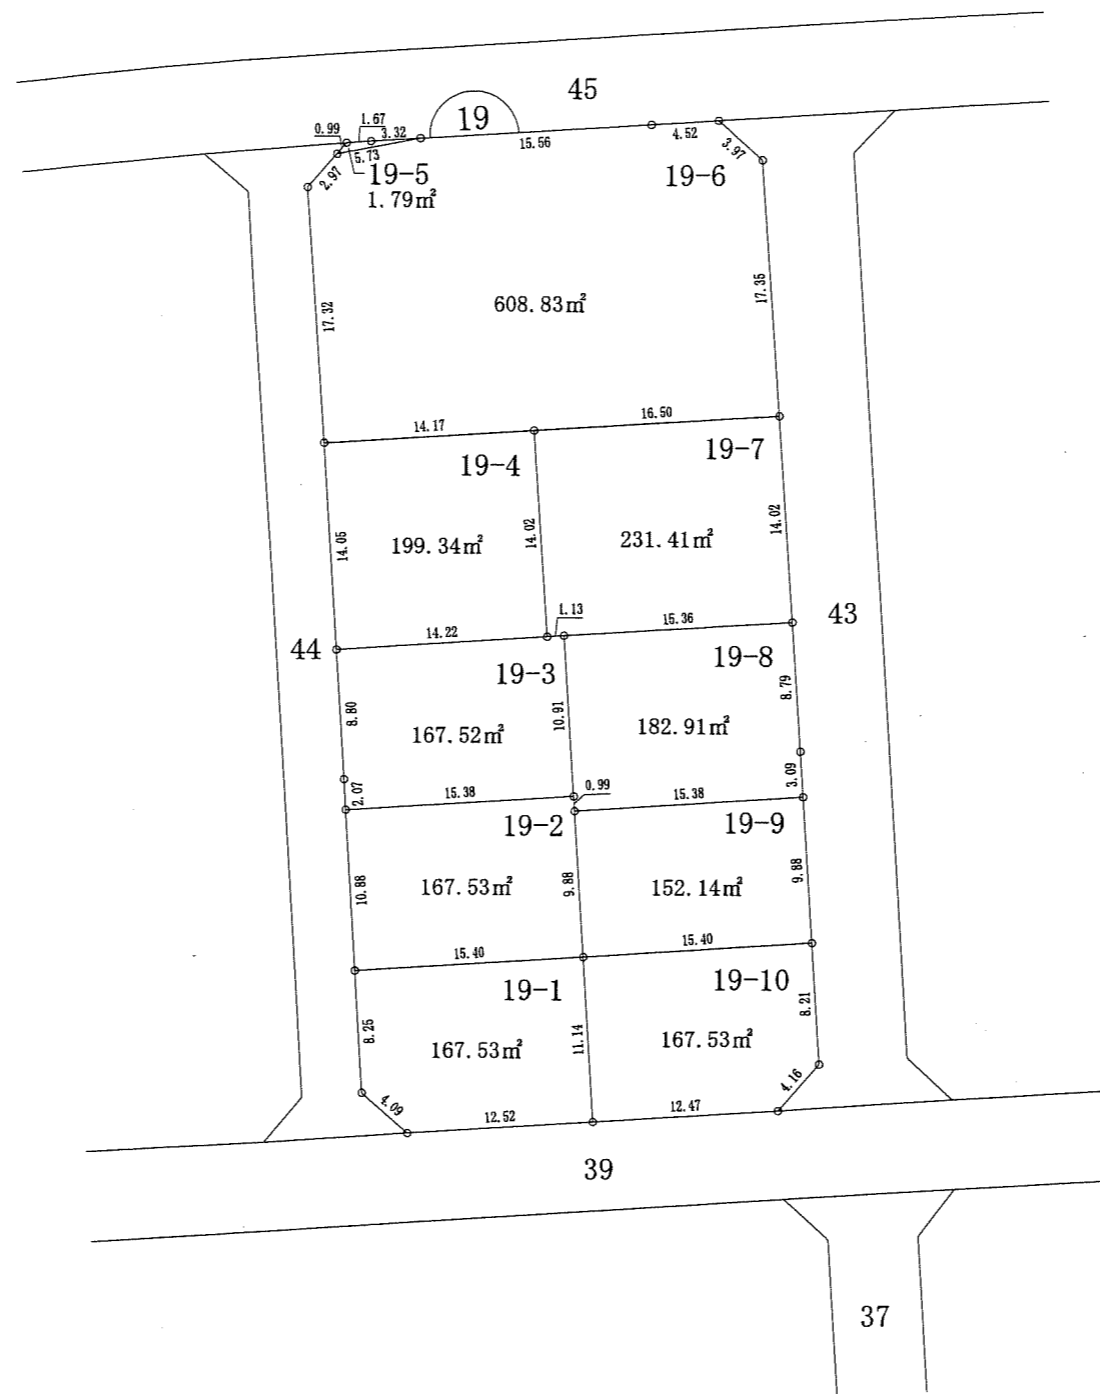
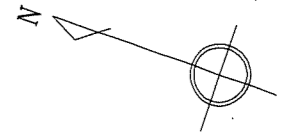


写


凡例	
地区界	—○—
町界	—●●—
境界点	○
街区番号	①

12.00	12.00	1-1	地番
10.00	10.00	120.00m ²	地積
12.00	12.00	—	辺長(m)

稻荷町三丁目

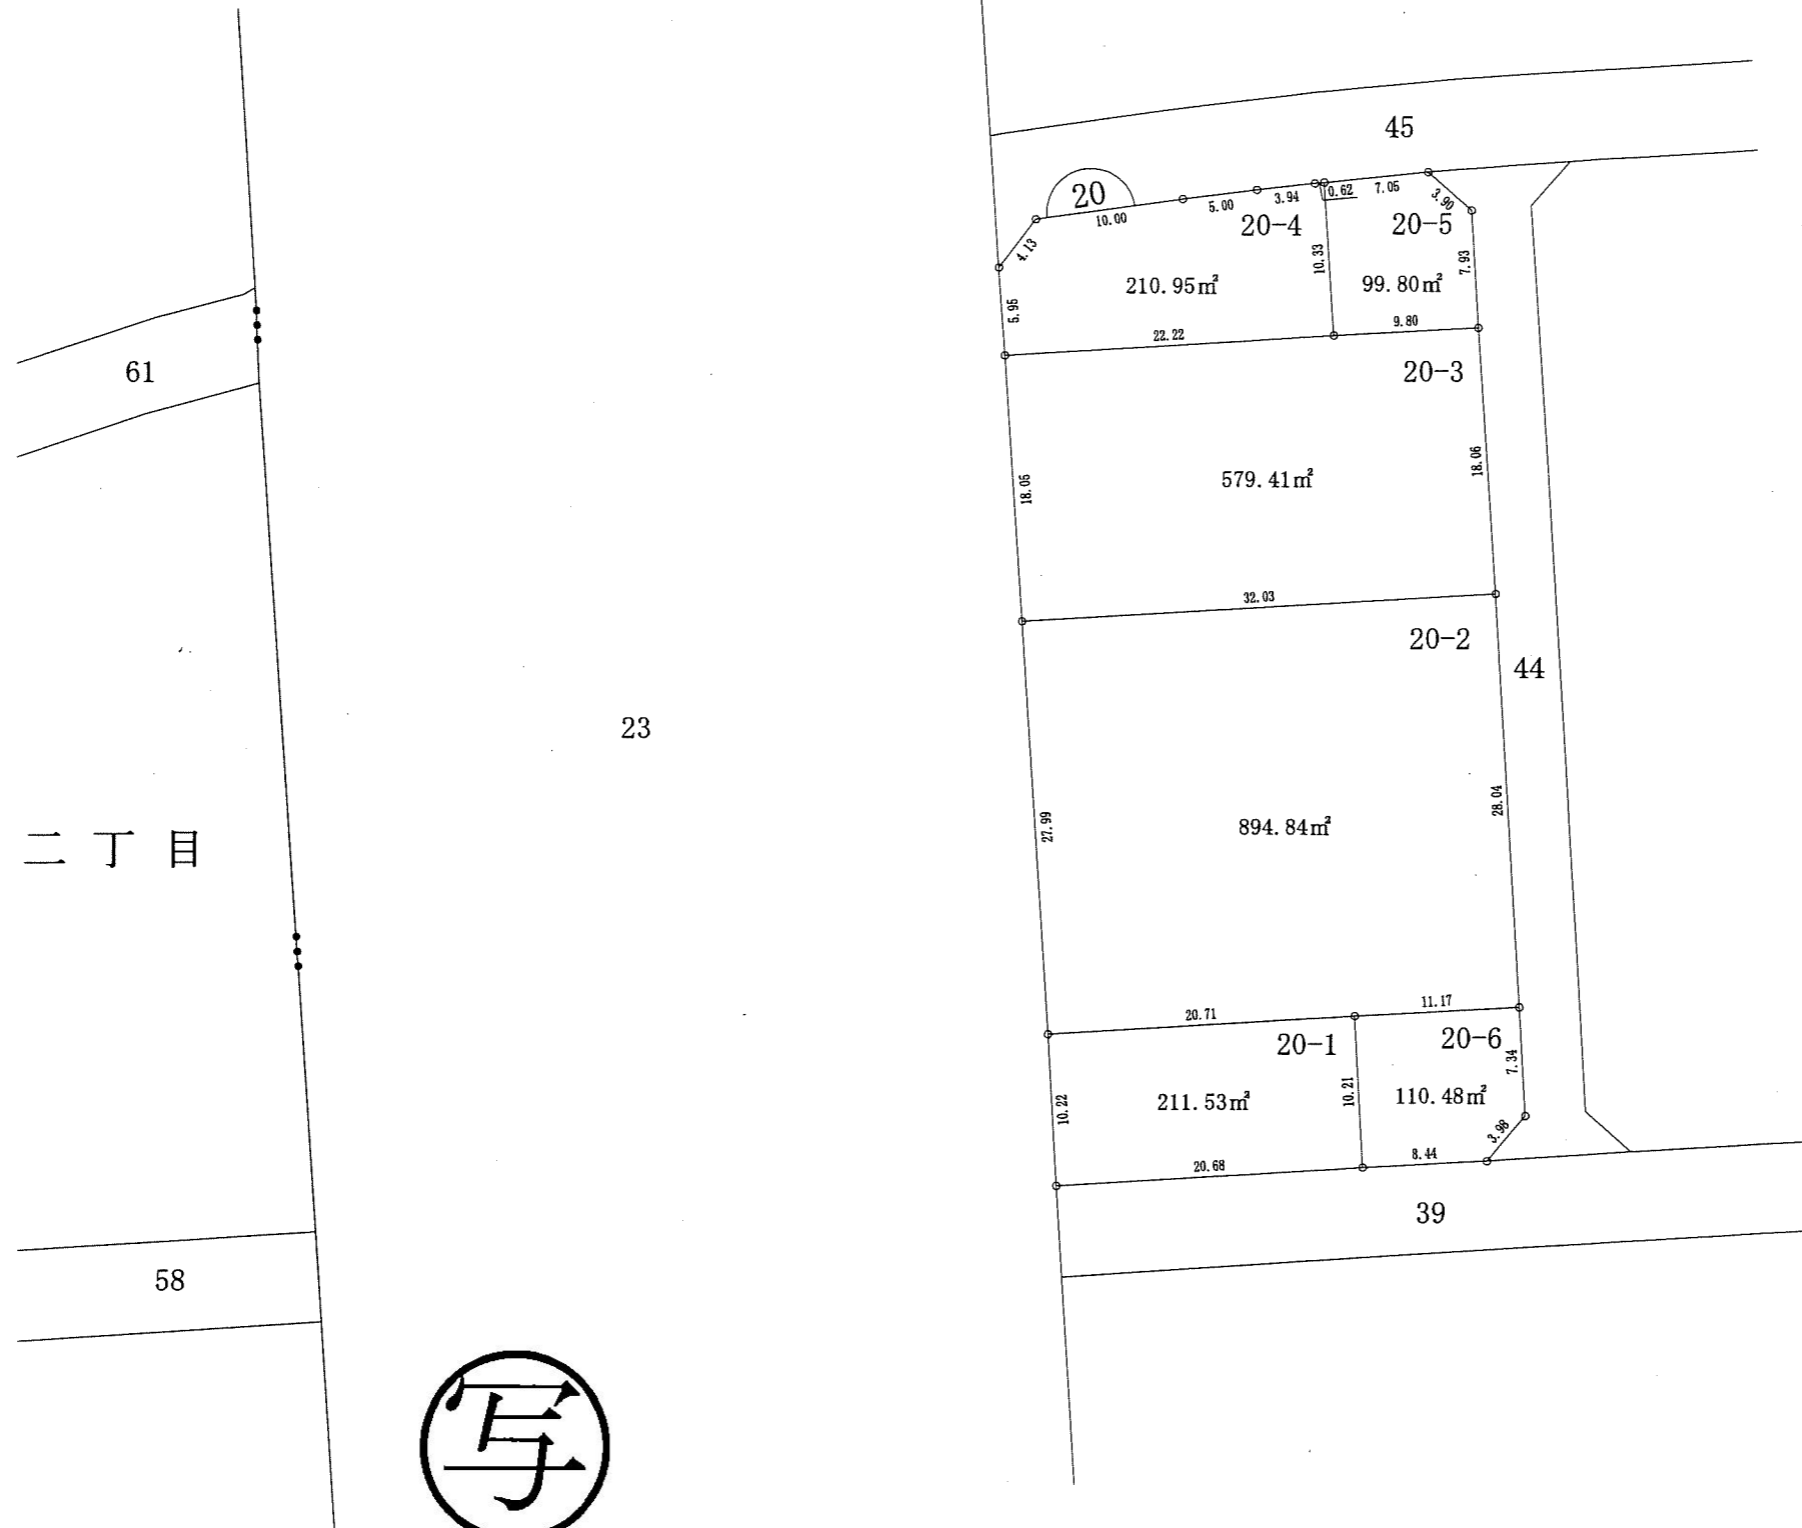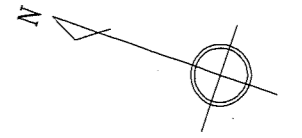



稻荷町二丁目

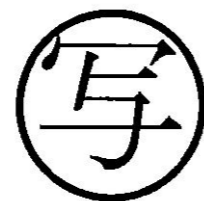

凡例	
地区界	—○—
町界	—●●—
境界点	○
街区番号	①

12.00	1-1	地番
10.00	120.00m²	地積
12.00	辺長(m)	

稲荷町三丁目

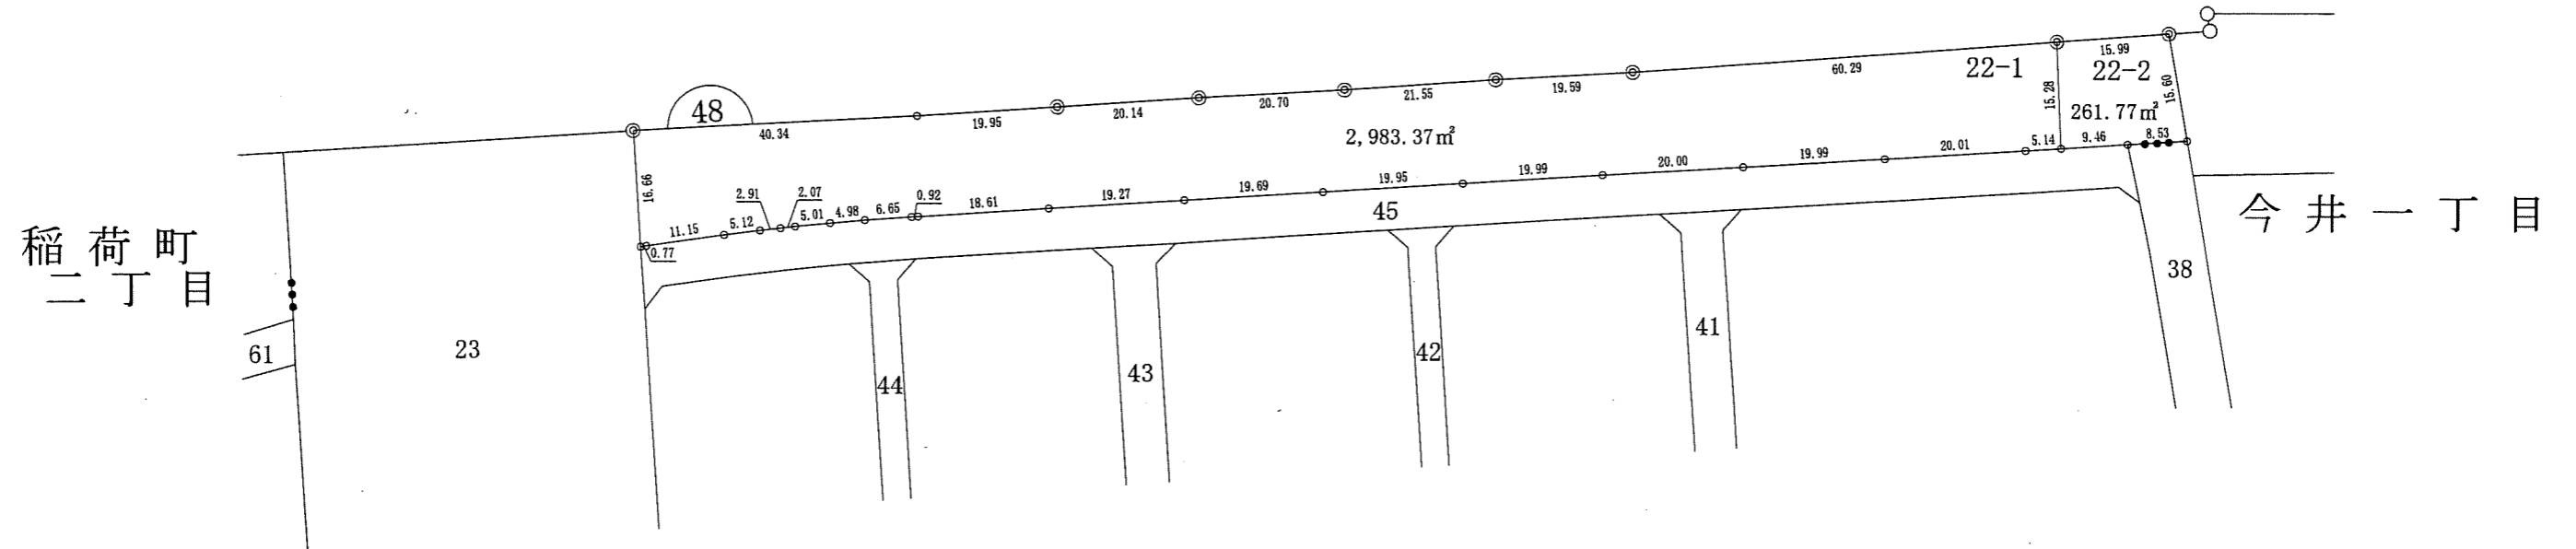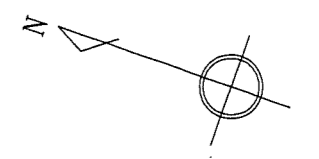

稲荷町
二丁目

今井一丁目



凡例	
地区界	—○—
町界	—●●●—
境界点	○
街区番号	①

12.00	1-1	地番
10.00	120.00m ²	地積
12.00		辺長(m)