

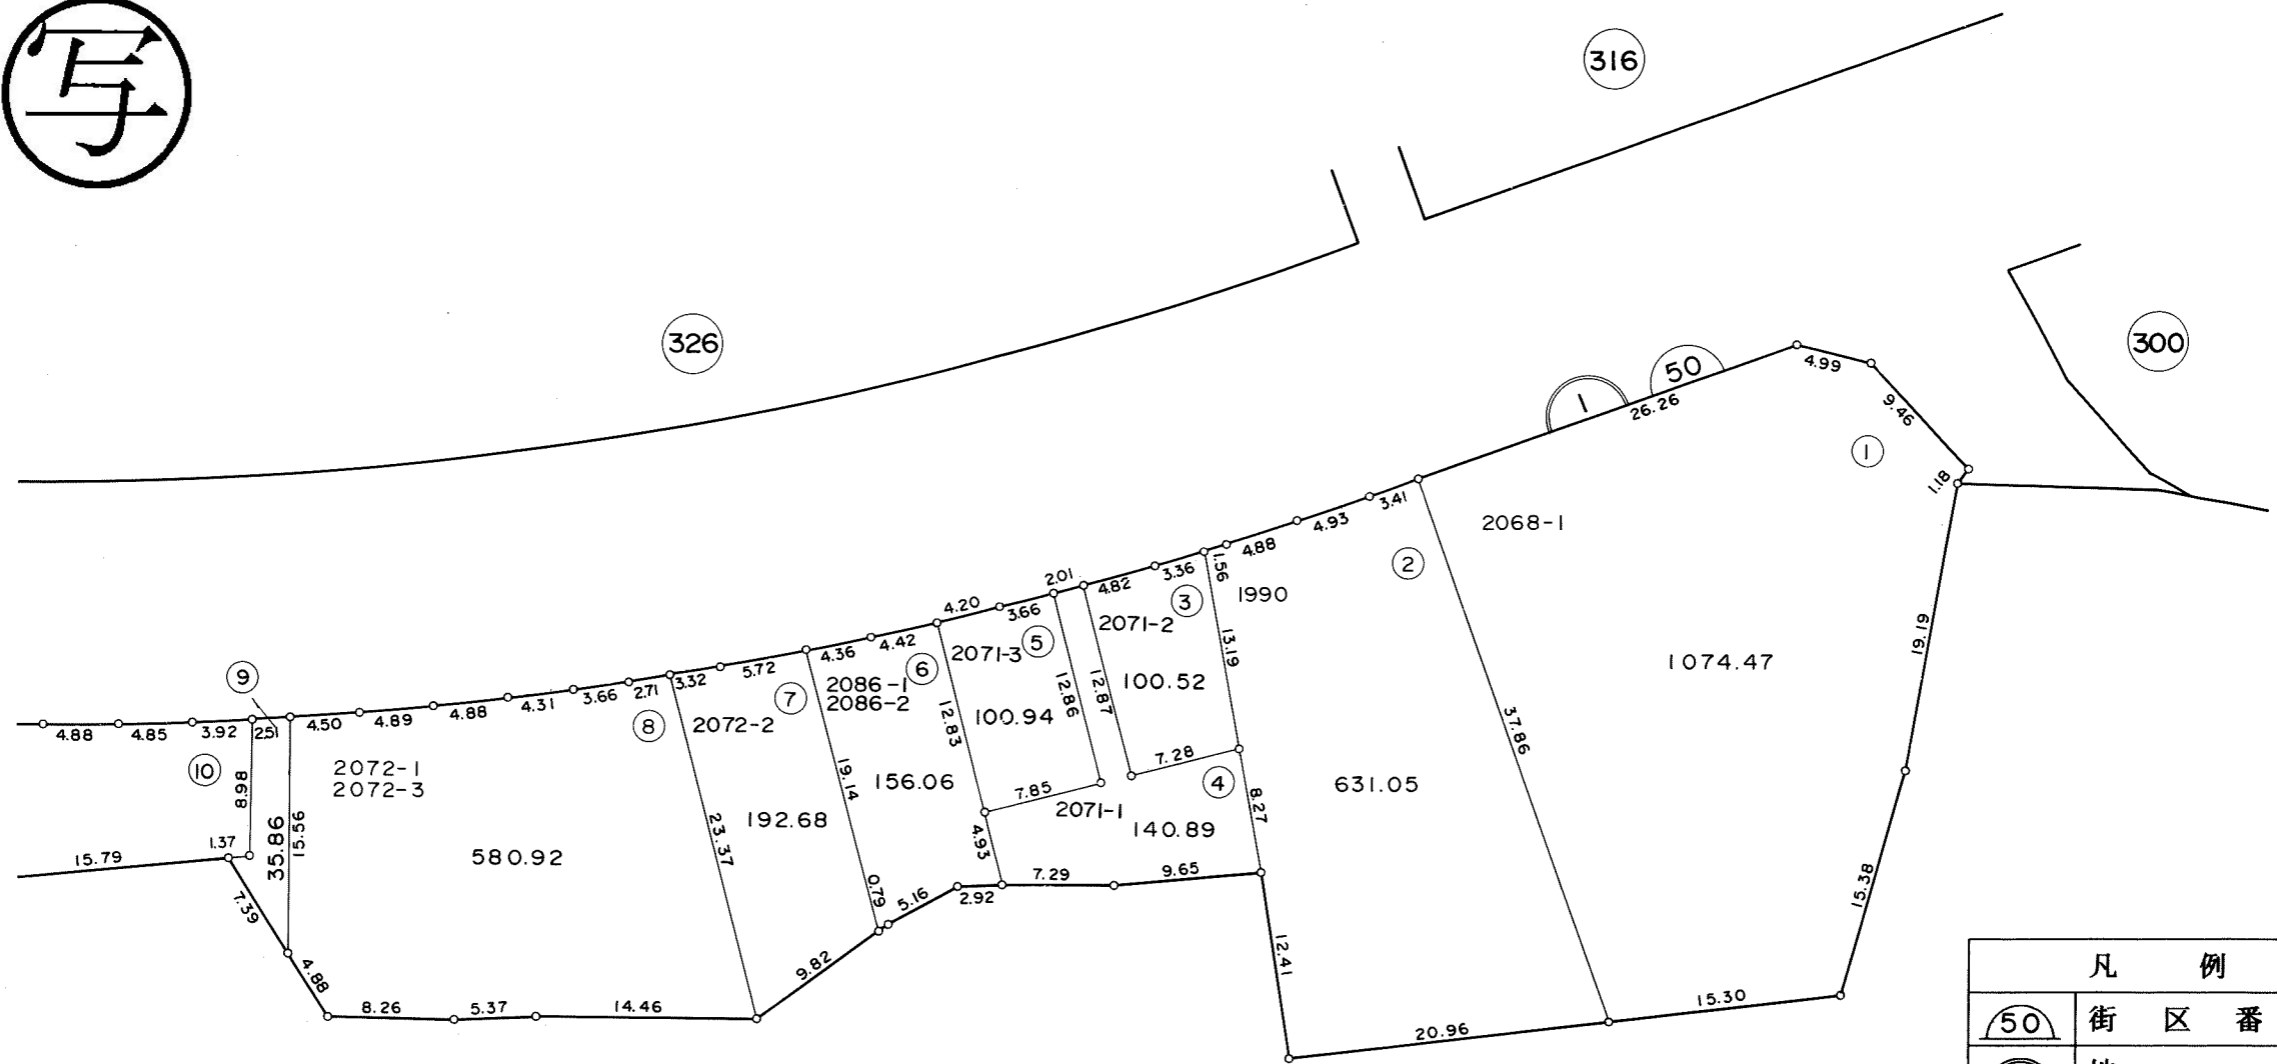
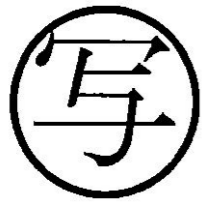
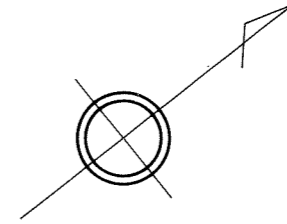
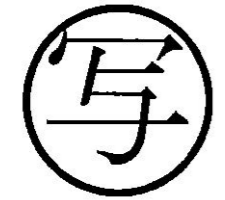


所在 検見川町五丁目
地番 1

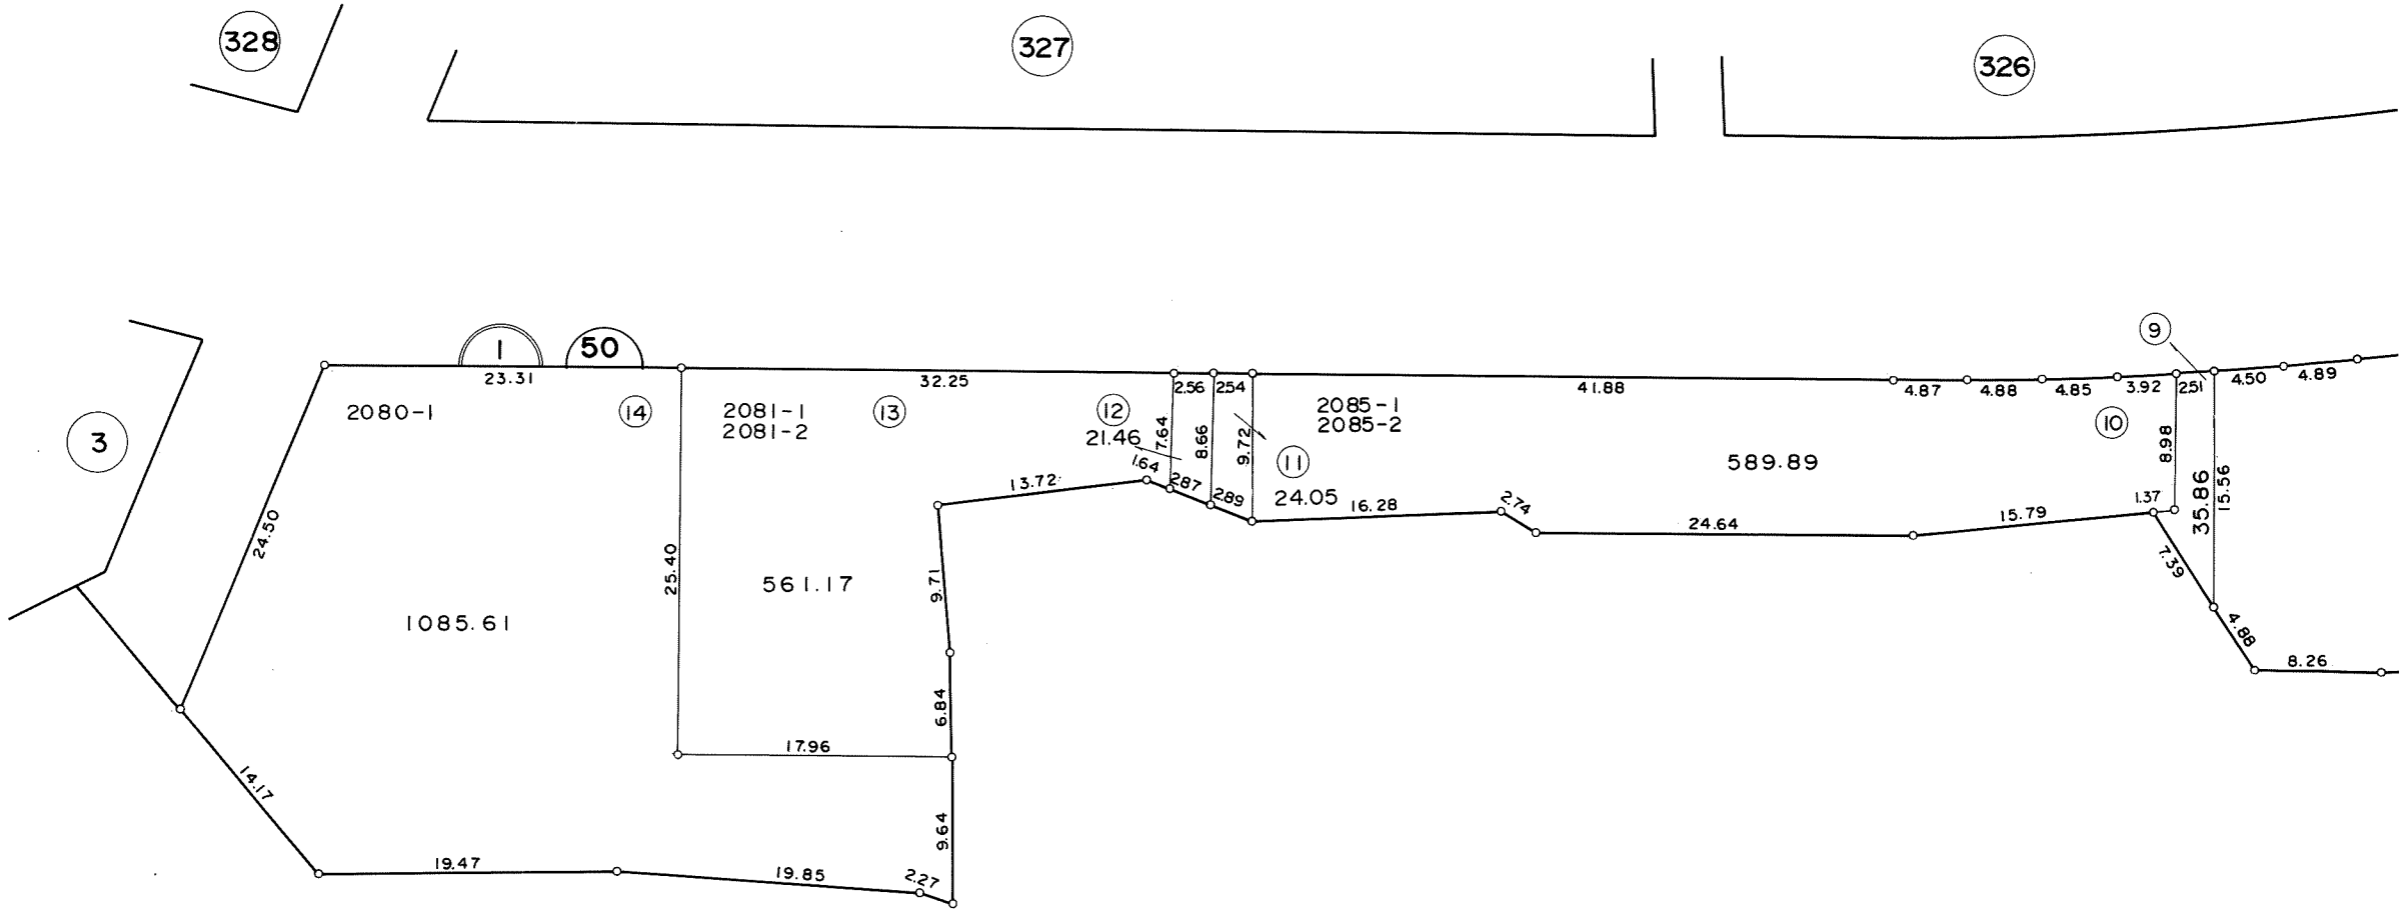




凡 例	
	街 区 番 号
	地 番
	子番 (ロット番号)
2068-1	従 前 地 番

所在 検見川町五丁目
地番 1

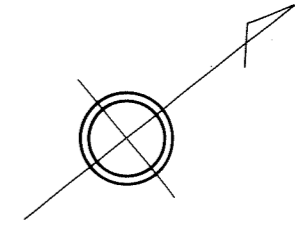



凡 例	
	街 区 番 号
	地 番
	子番 (ロット番号)
2080-1	従 前 地 番

所在 検見川町五丁目
地番 2

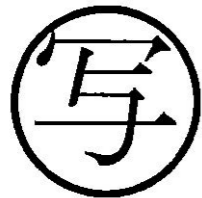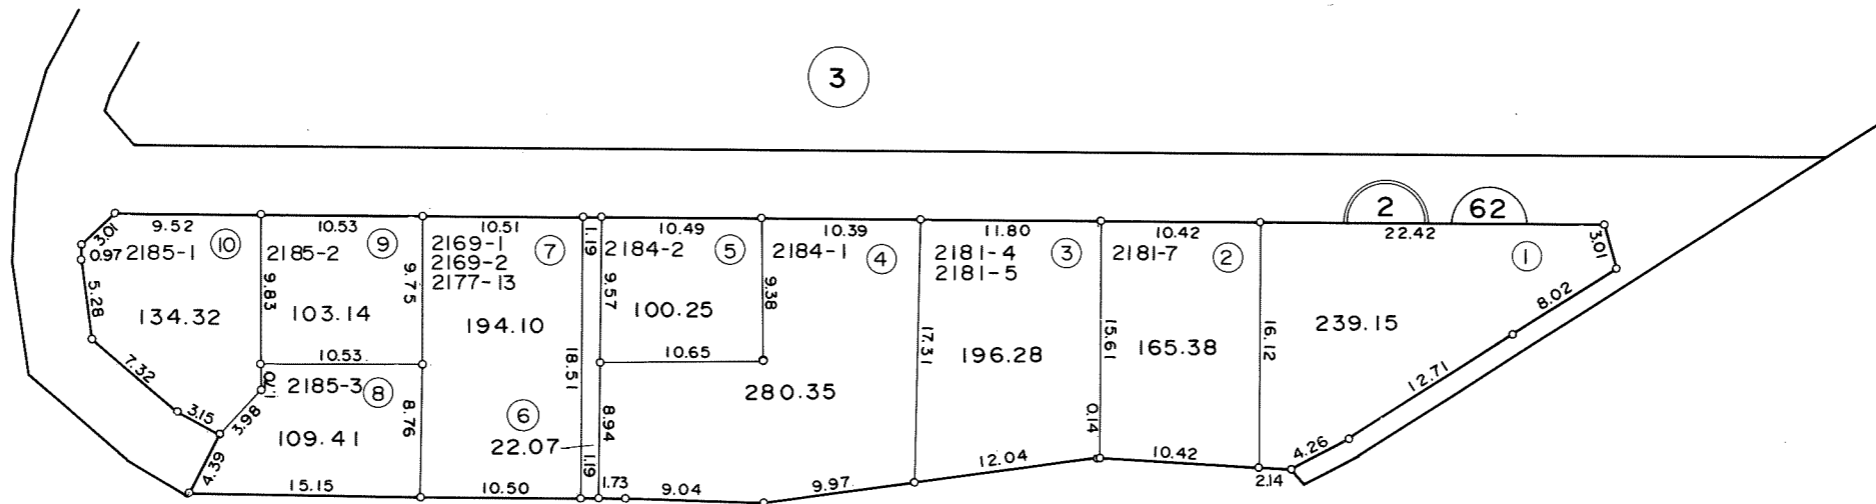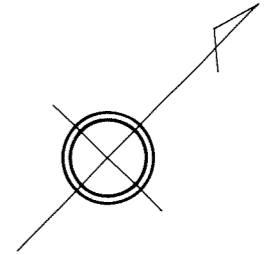



凡 例	
⑥2	街 区 番 号
②	地 番
①	子番 (ロット番号)
2185-1	従 前 地 番

所在 検見川町五丁目
地番 3

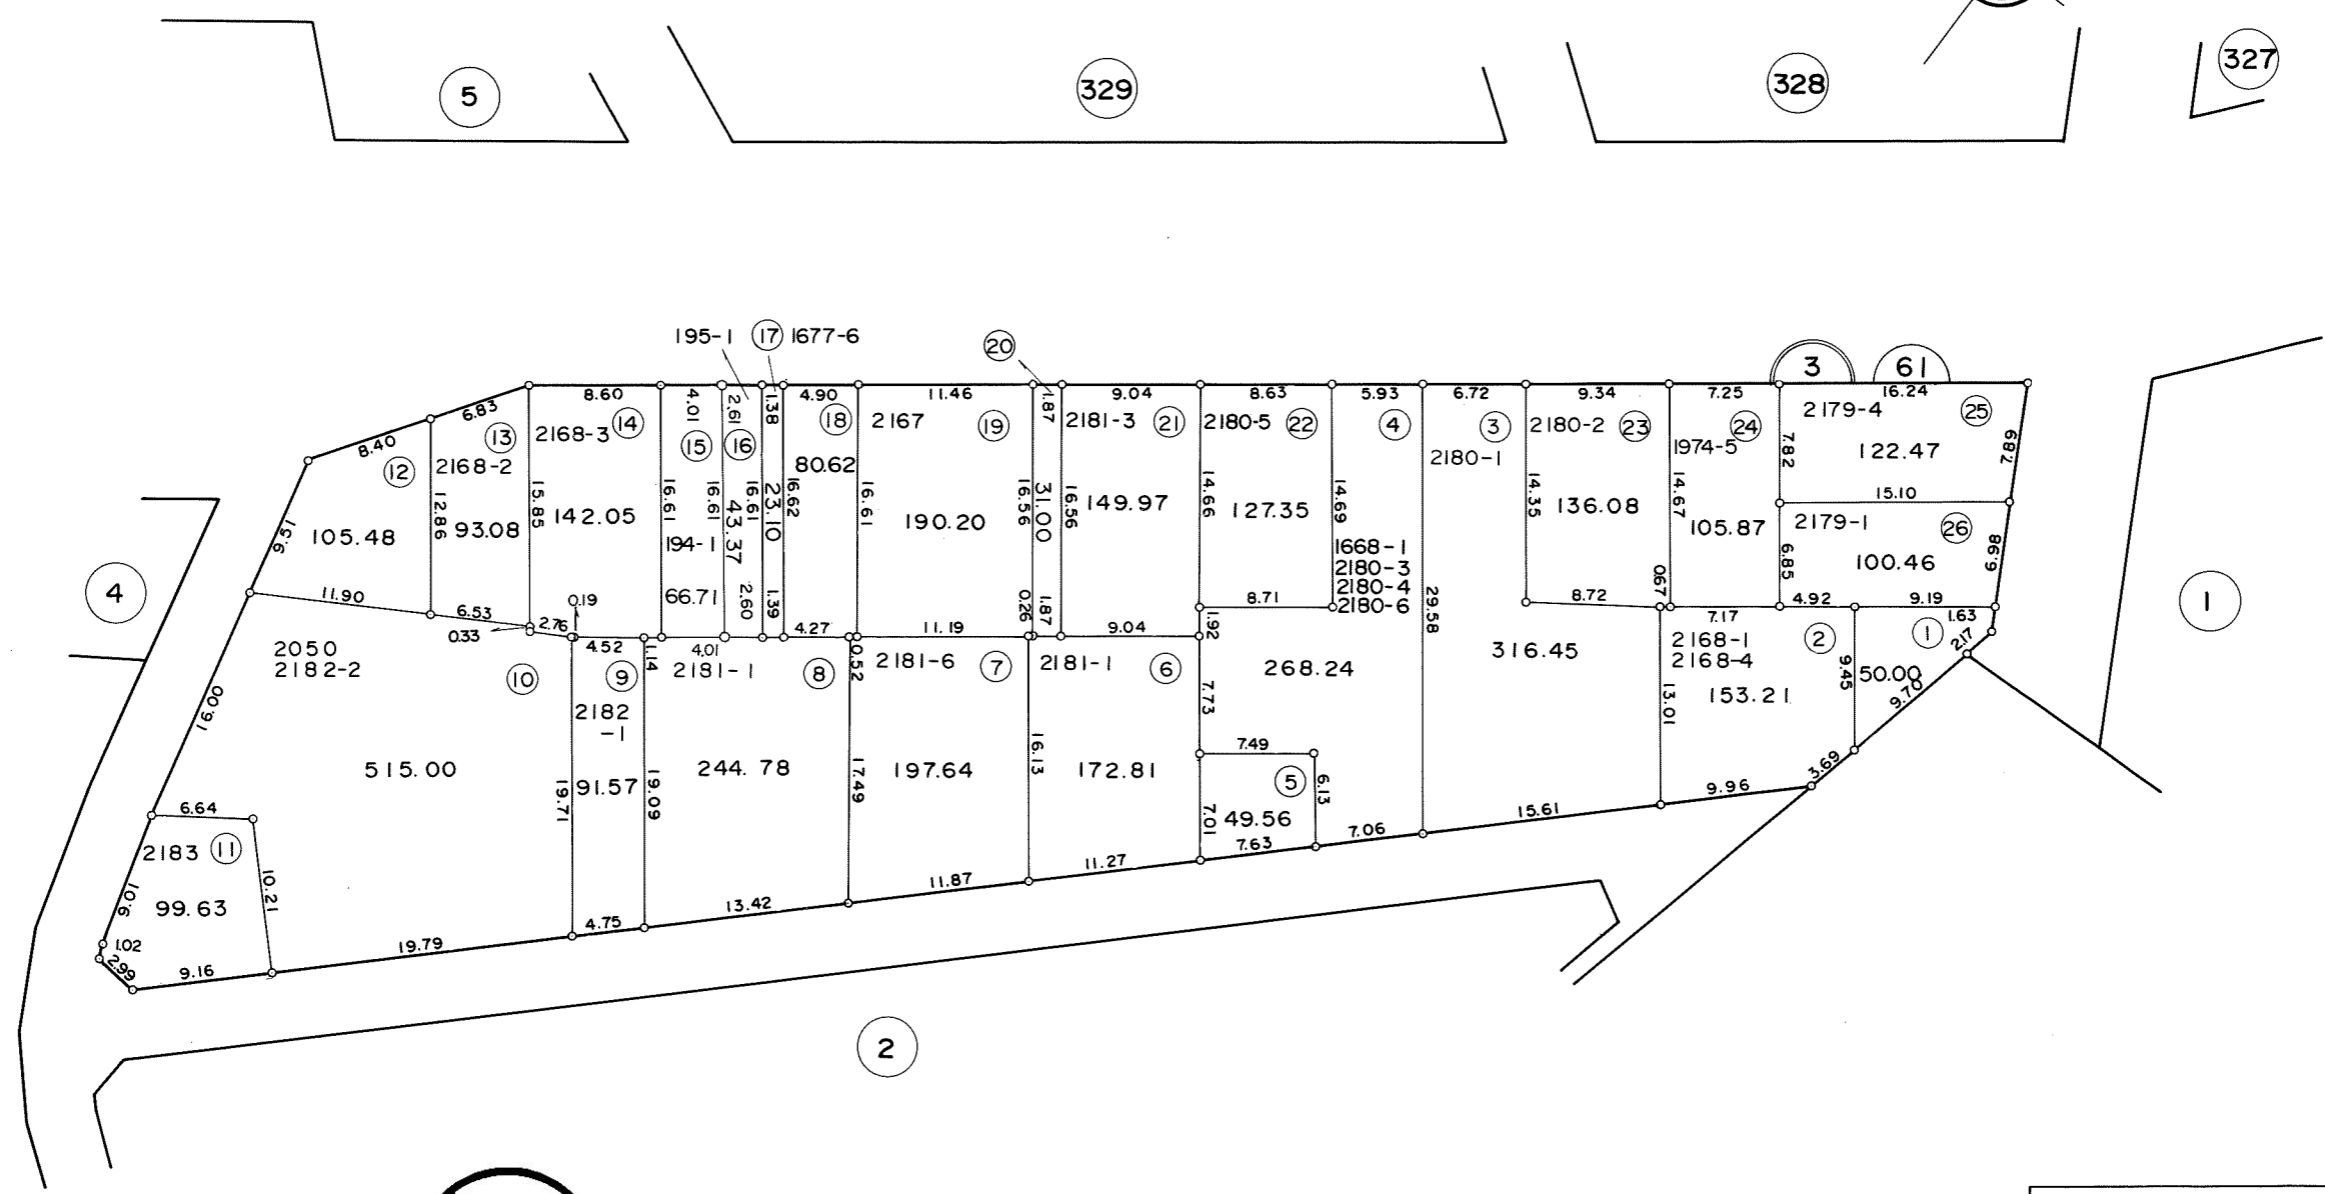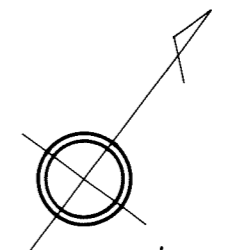

凡 例	
⑥1	街 区 番 号
③	地 番
①	子番 (ロット番号)
2168-1	従 前 地 番




所在 検見川町五丁目
 地番 4

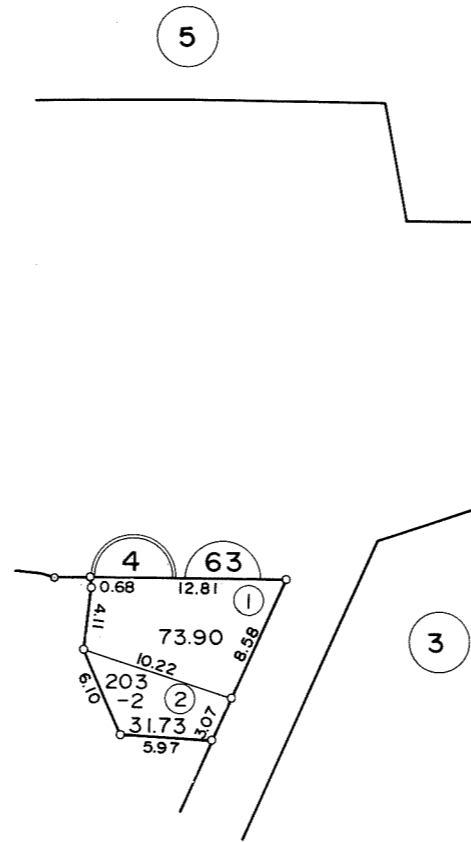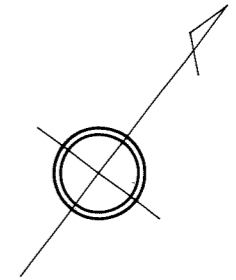

写

凡 例	
	街 区 番 号
	地 番
	子番 (ロット番号)
203-2	従 前 地 番

所在 検見川町五丁目
地番 5

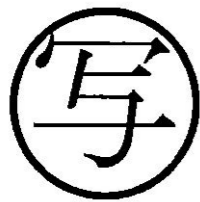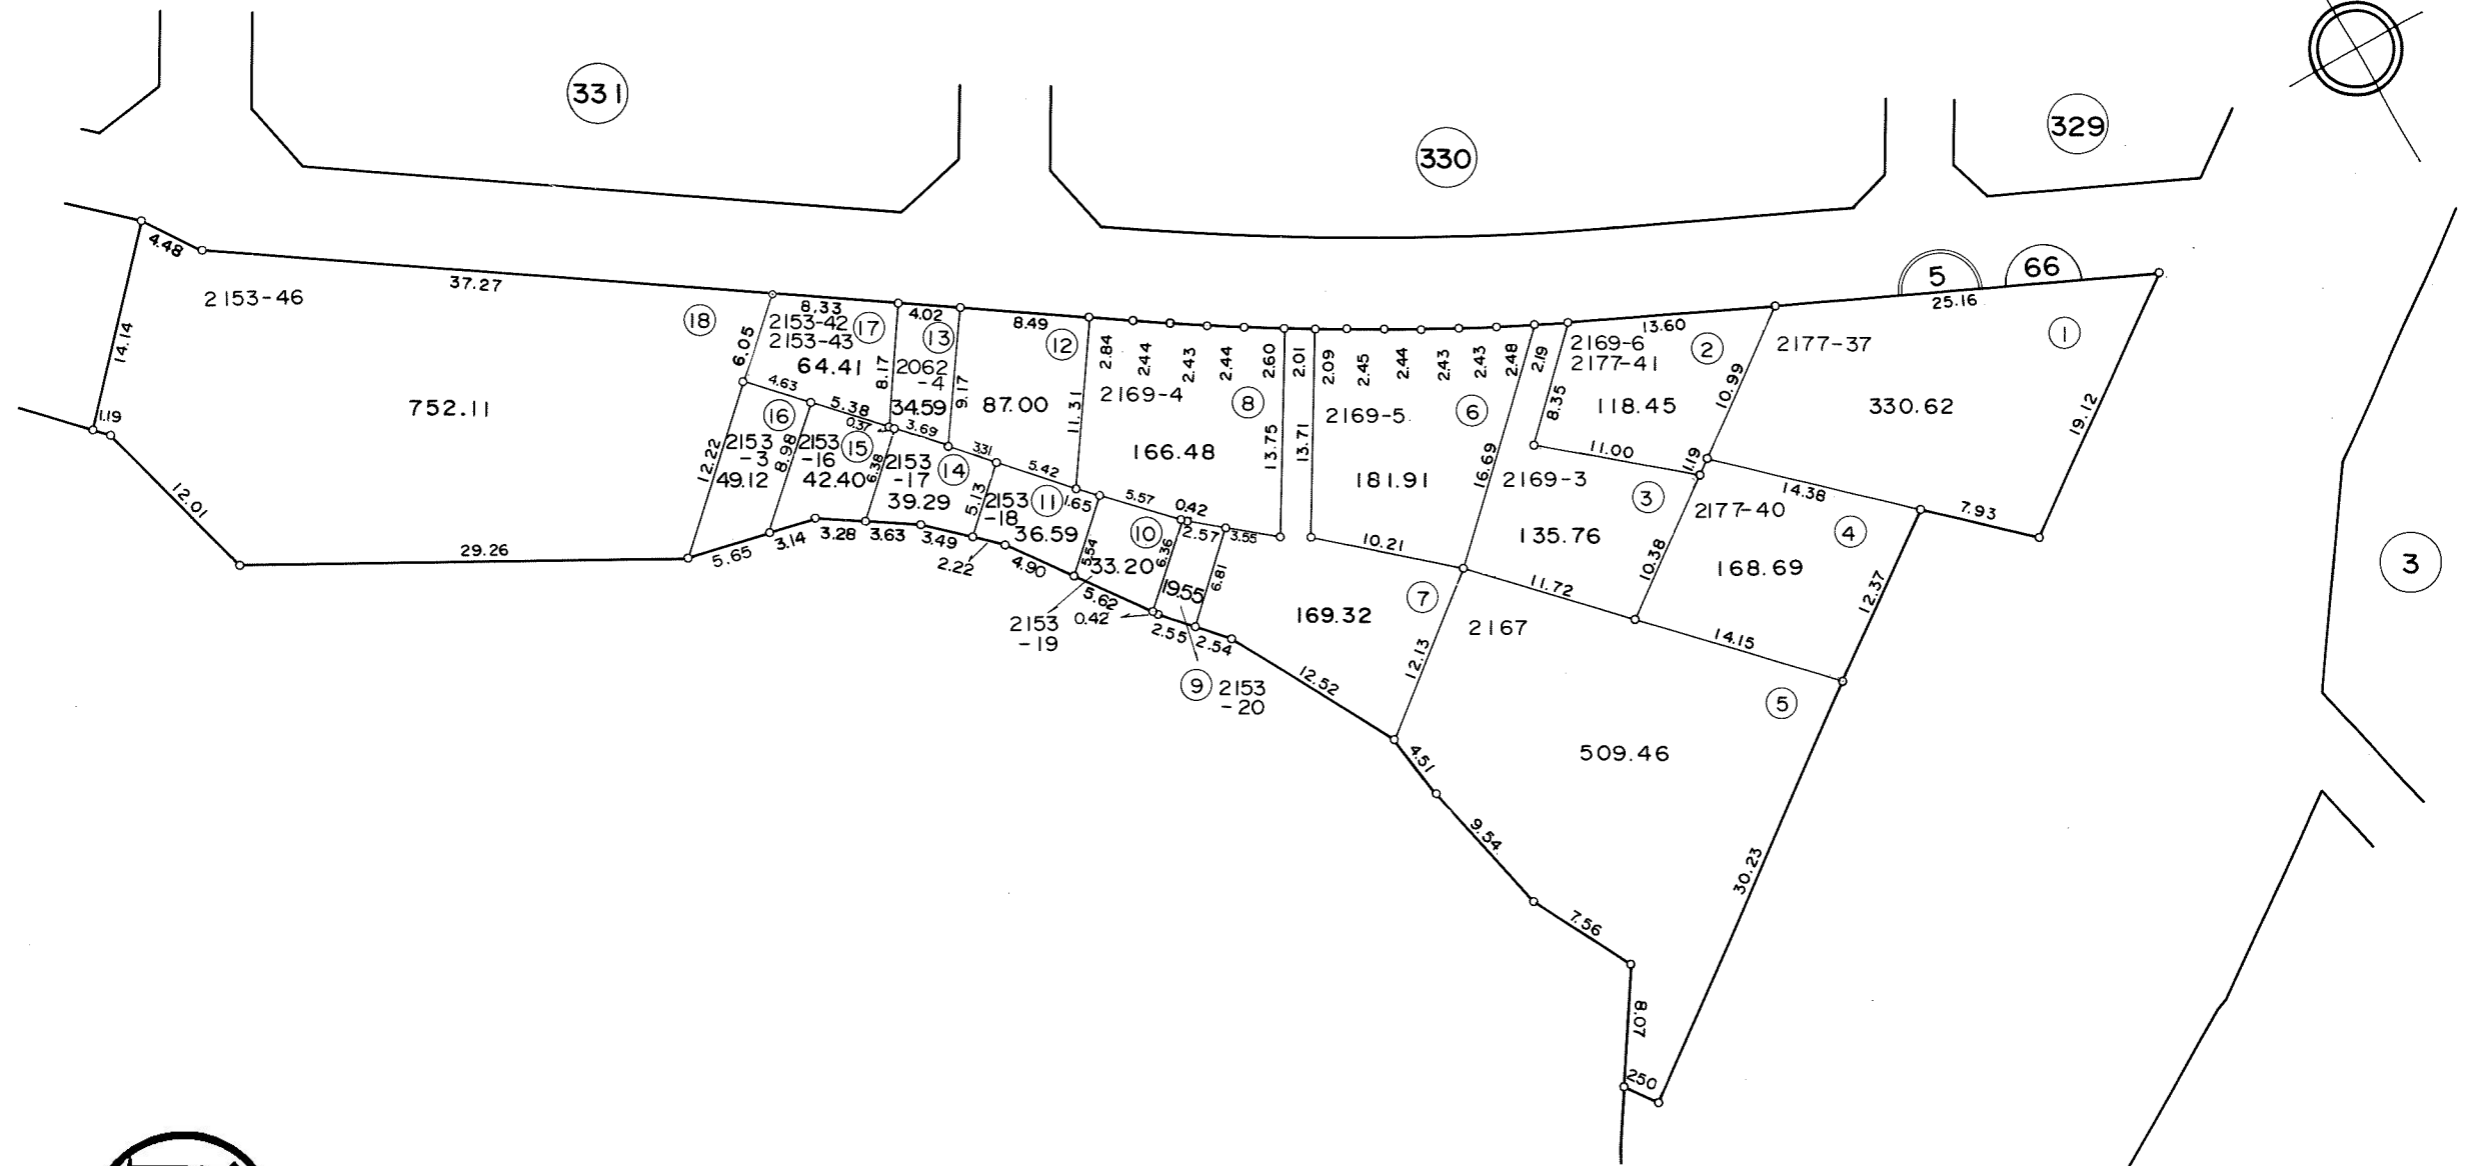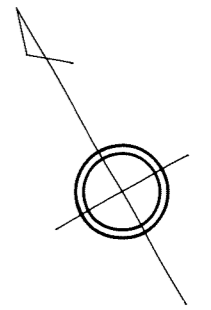

凡 例	
66	街 区 番 号
5	地 番
①	子番 (ロット番号)
2153-46	従 前 地 番