
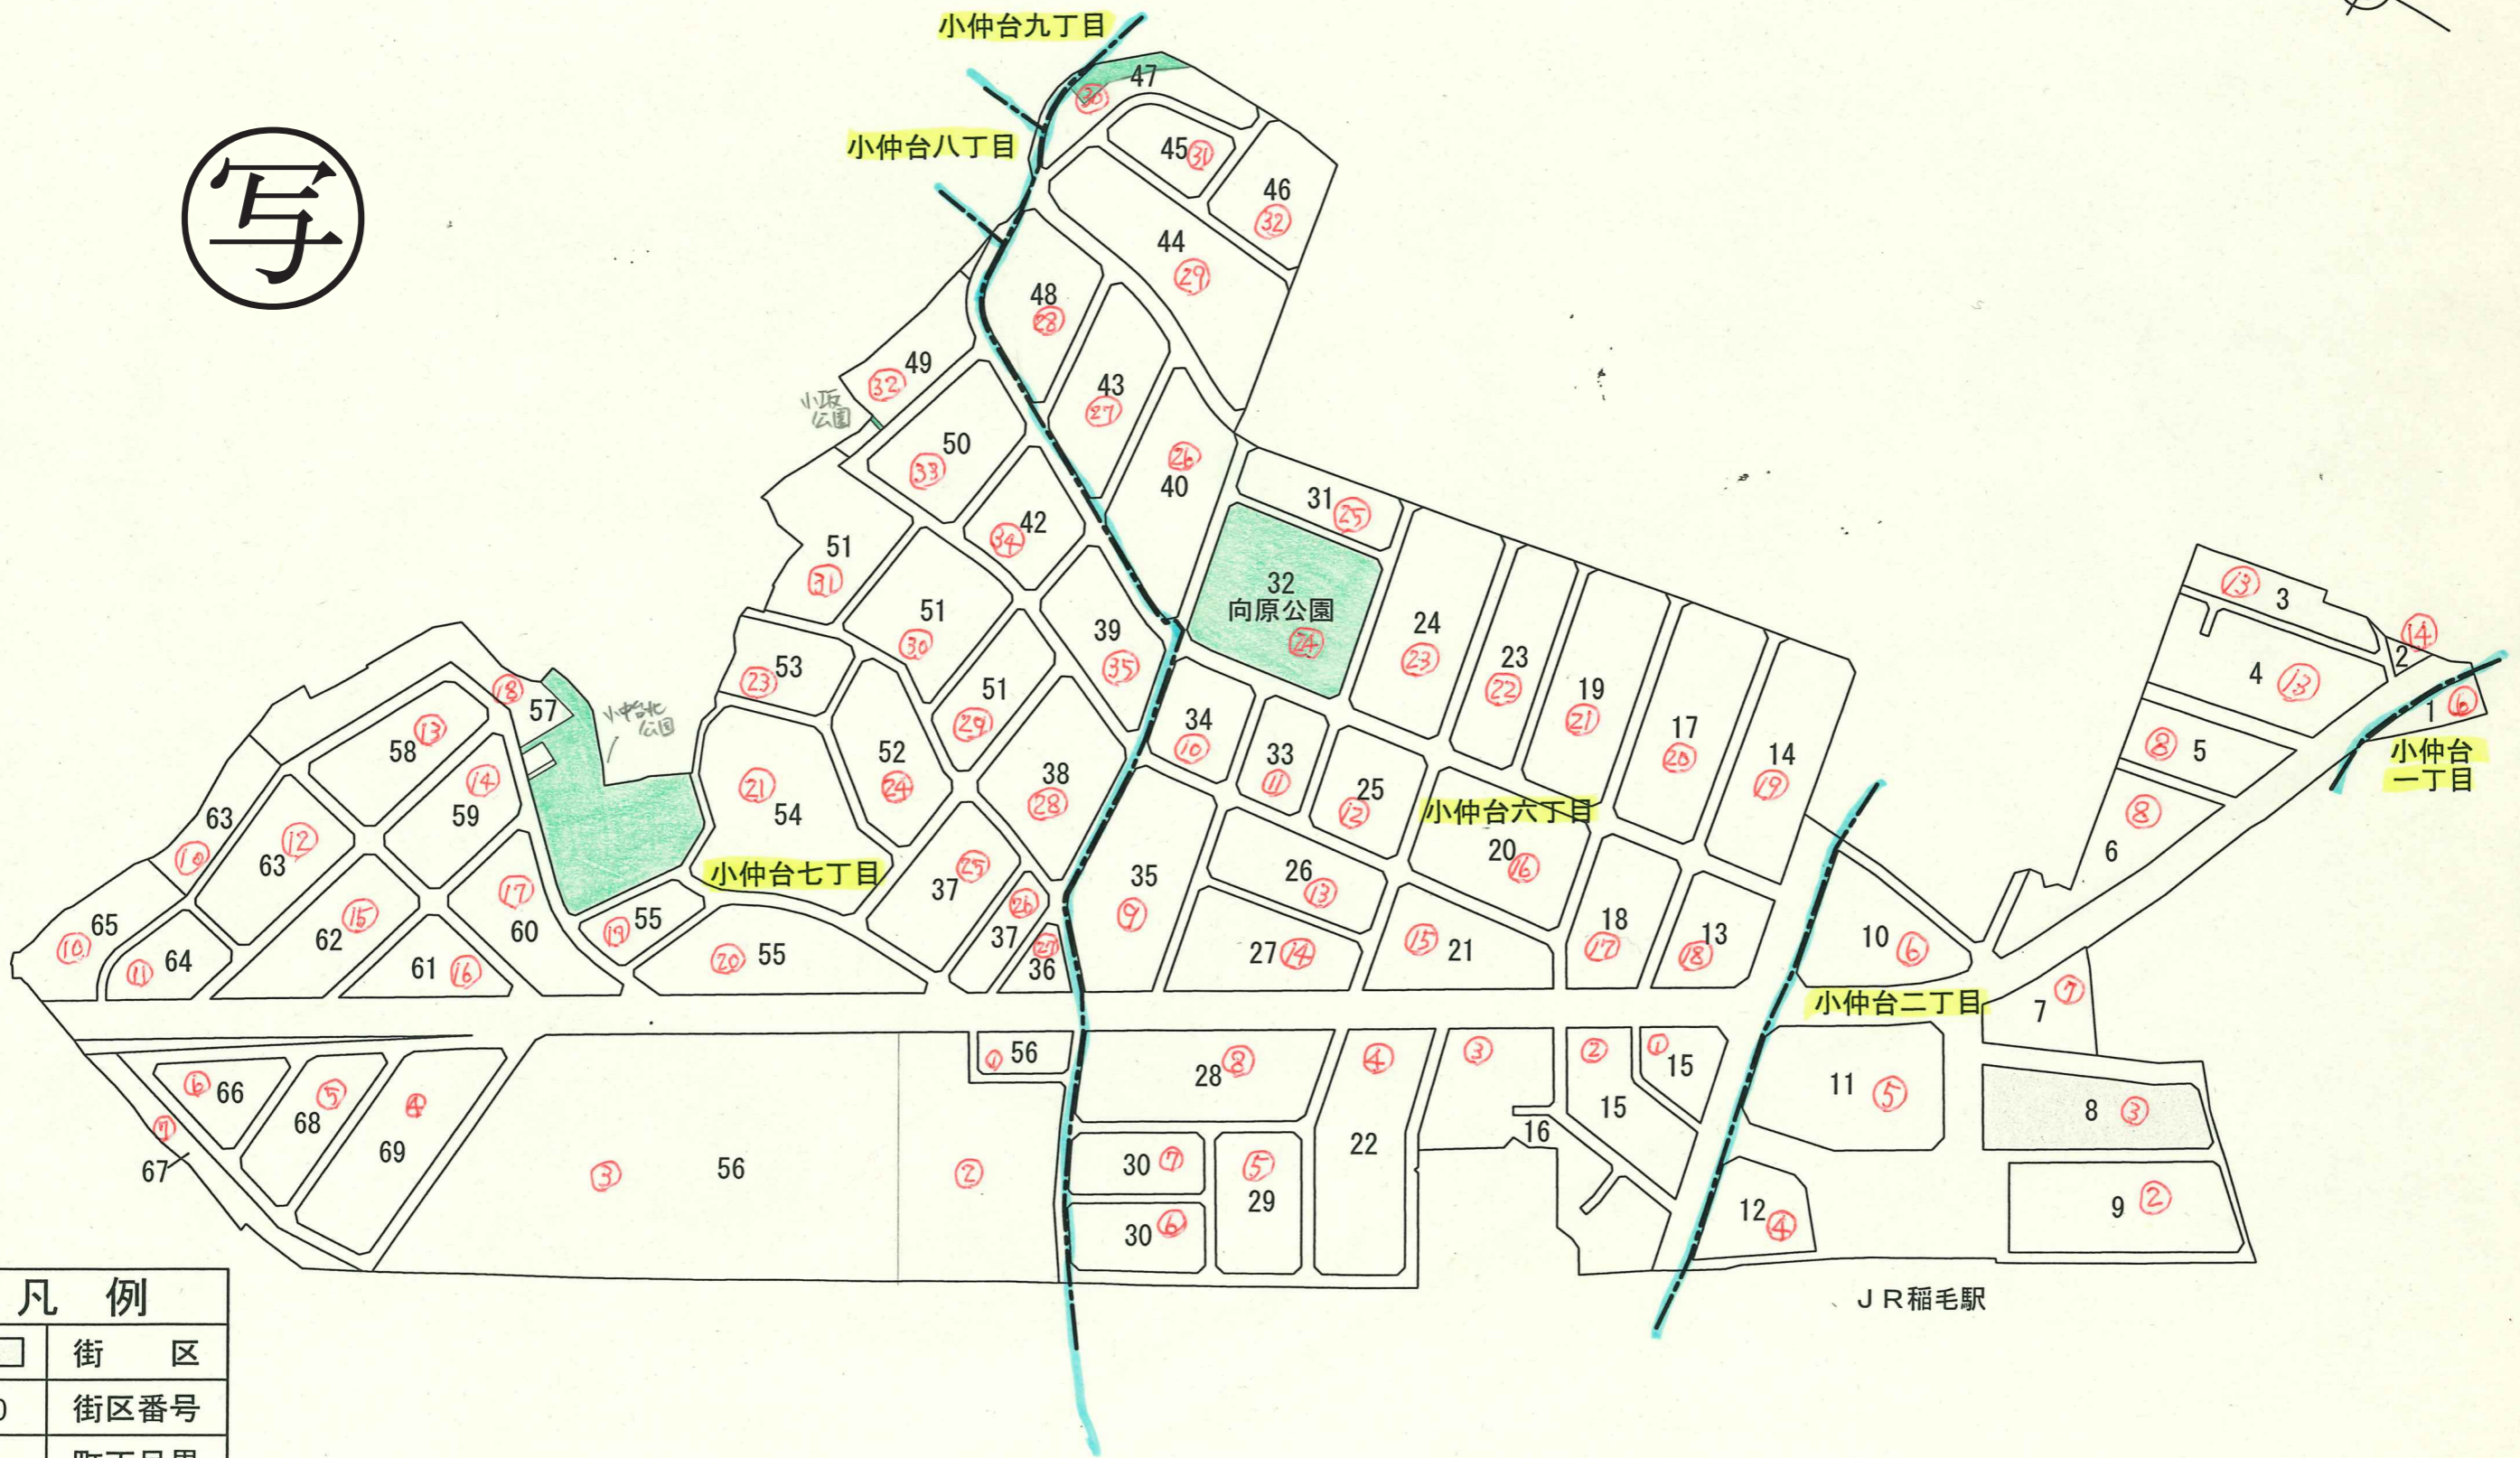


# 千葉都市計画小中台土地区画整理事業 位置図

写

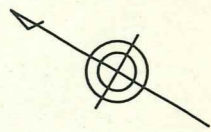

凡 例	
	街 区
10	街区番号
	町丁目界

地番 ○: □丁目○番

千葉市