



凡 例	
	街区番号
	換地位置
	辺長 (m)
	換地面積 (㎡)

この画地出来形確認測量図は、当該土地区画整理組合が土地区画整理法第103条の規定に基づく換地処分時（H14. 2.22）に伴い作成したものの写しです。（換地処分時に土地権利者に送付したものの写し）

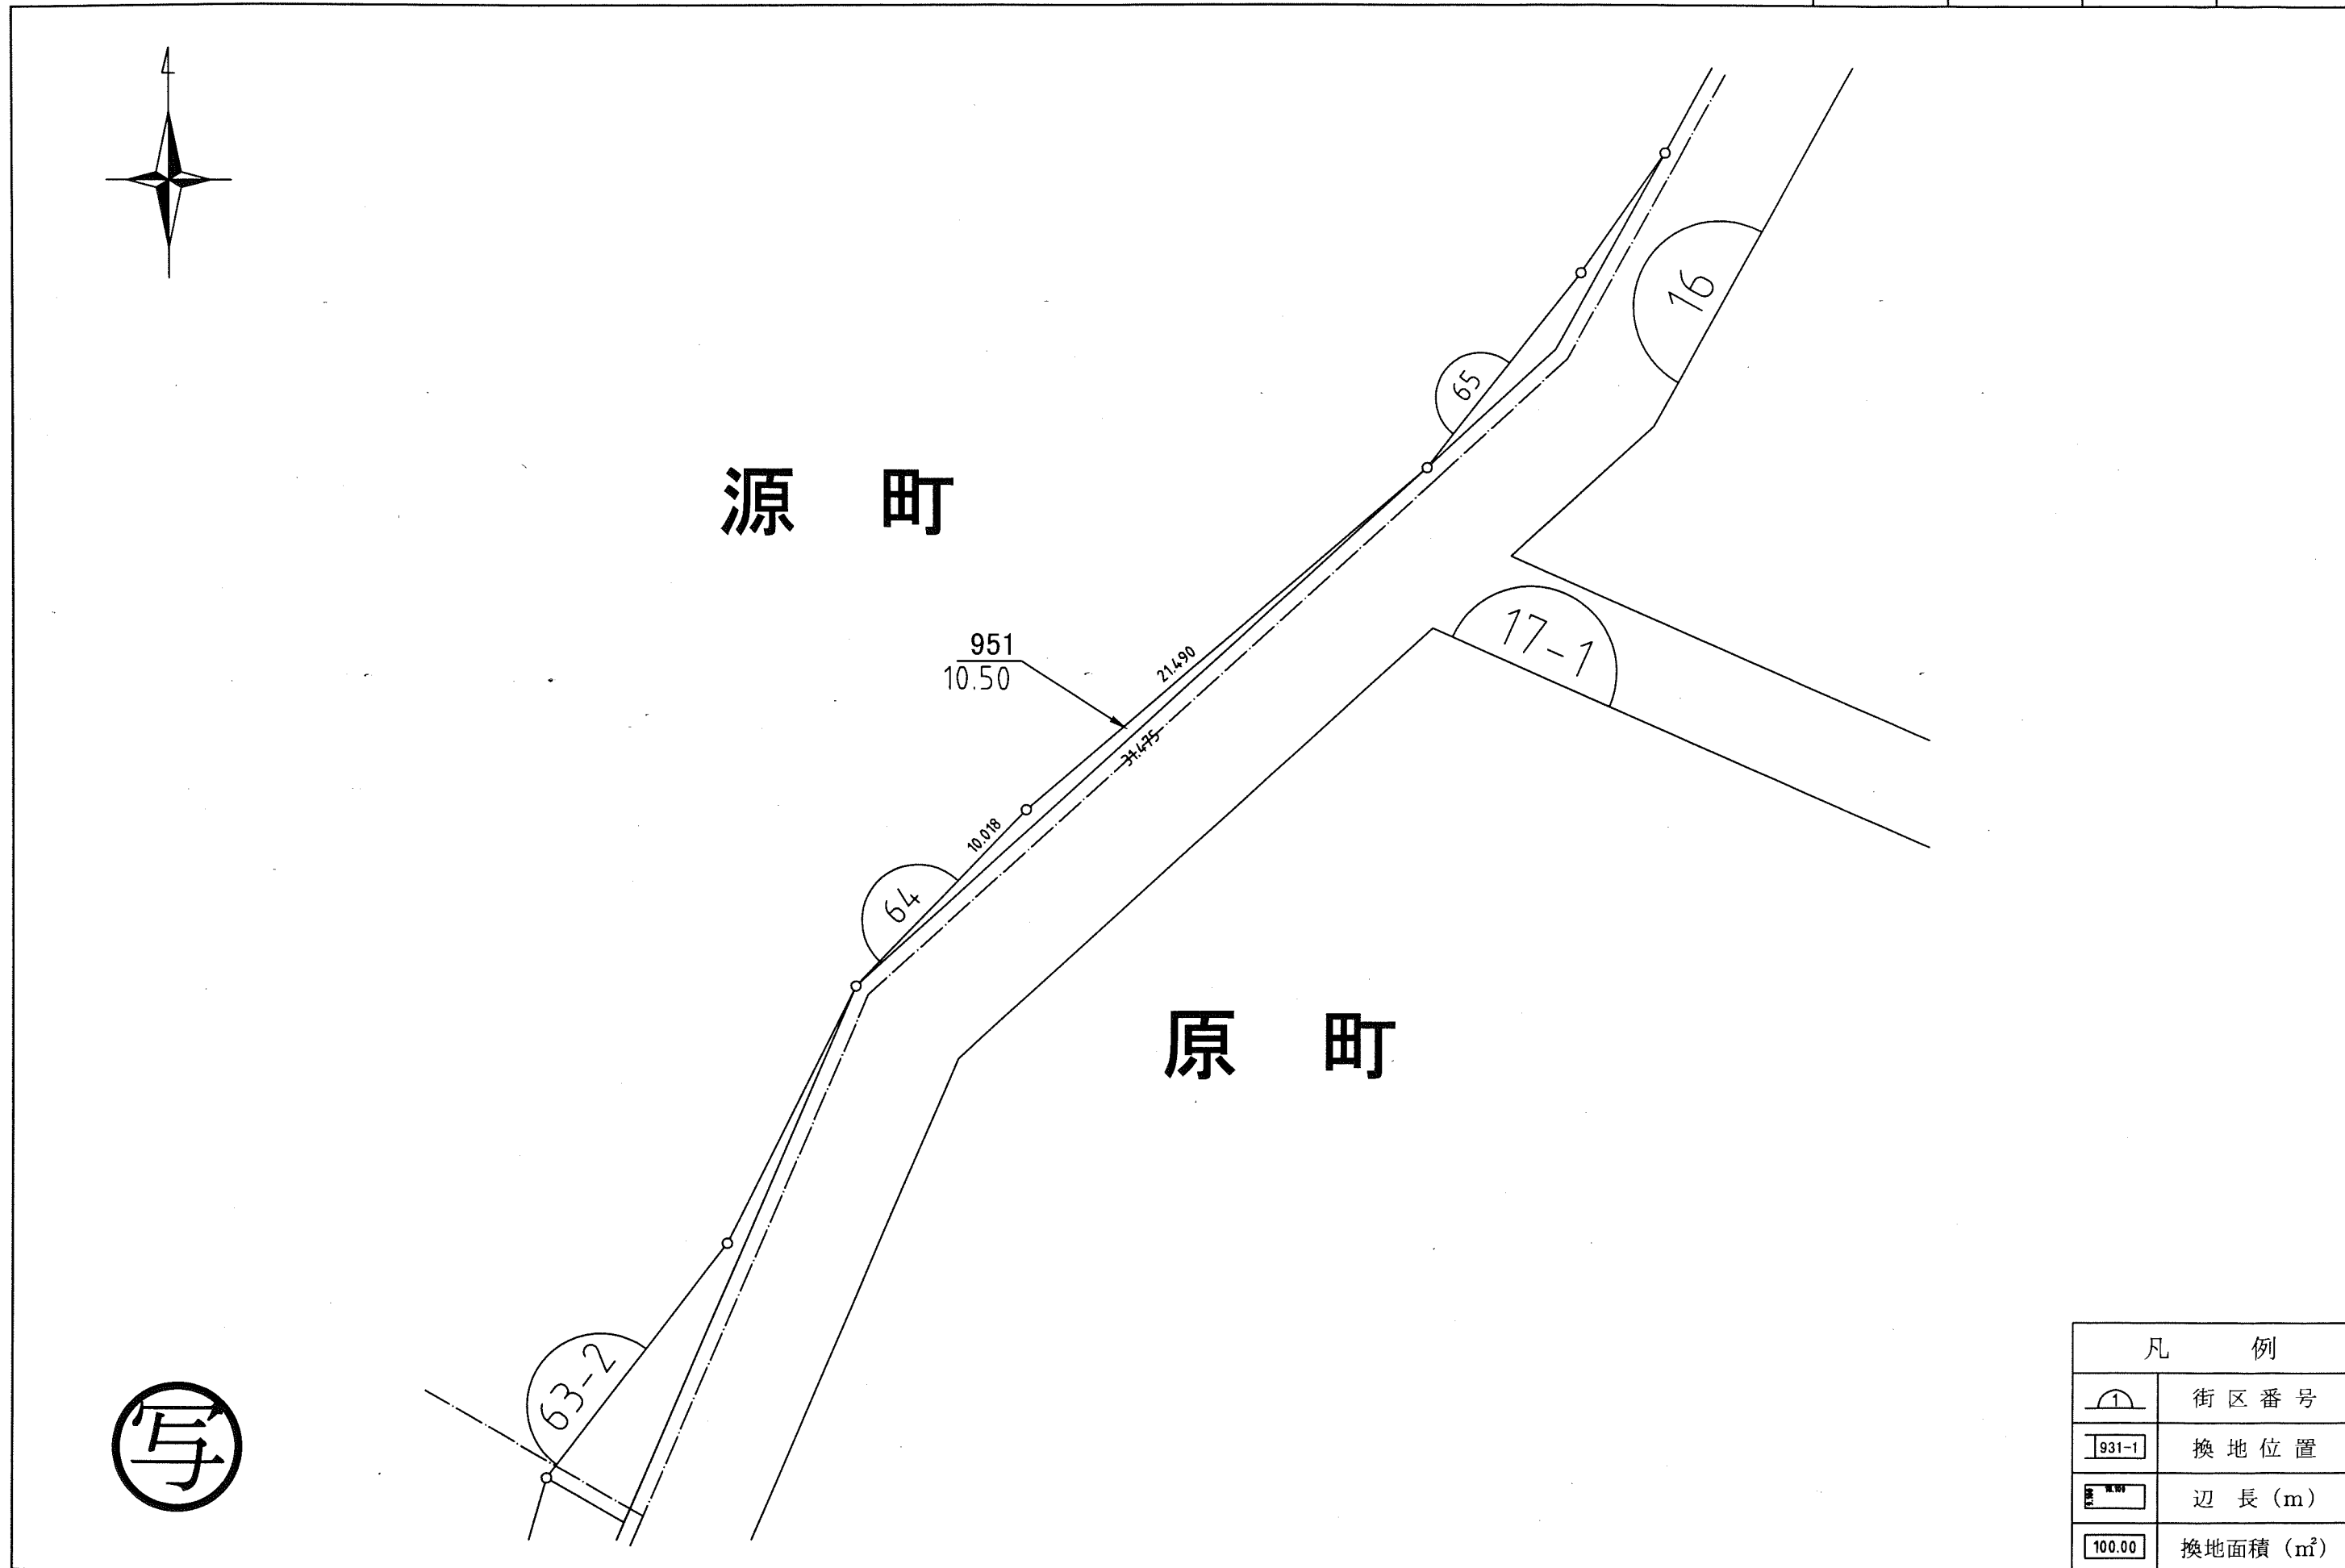


凡 例	
	街区番号
	換地位置
	辺長 (m)
	換地面積 (m ²)

この画地出来形確認測量図は、当該土地区画整理組合が土地区画整理法第 103 条の規定に基づく換地処分時 (H14. 2.22) に伴い作成したものの写しです。(換地処分時に土地権利者に送付したものの写し)

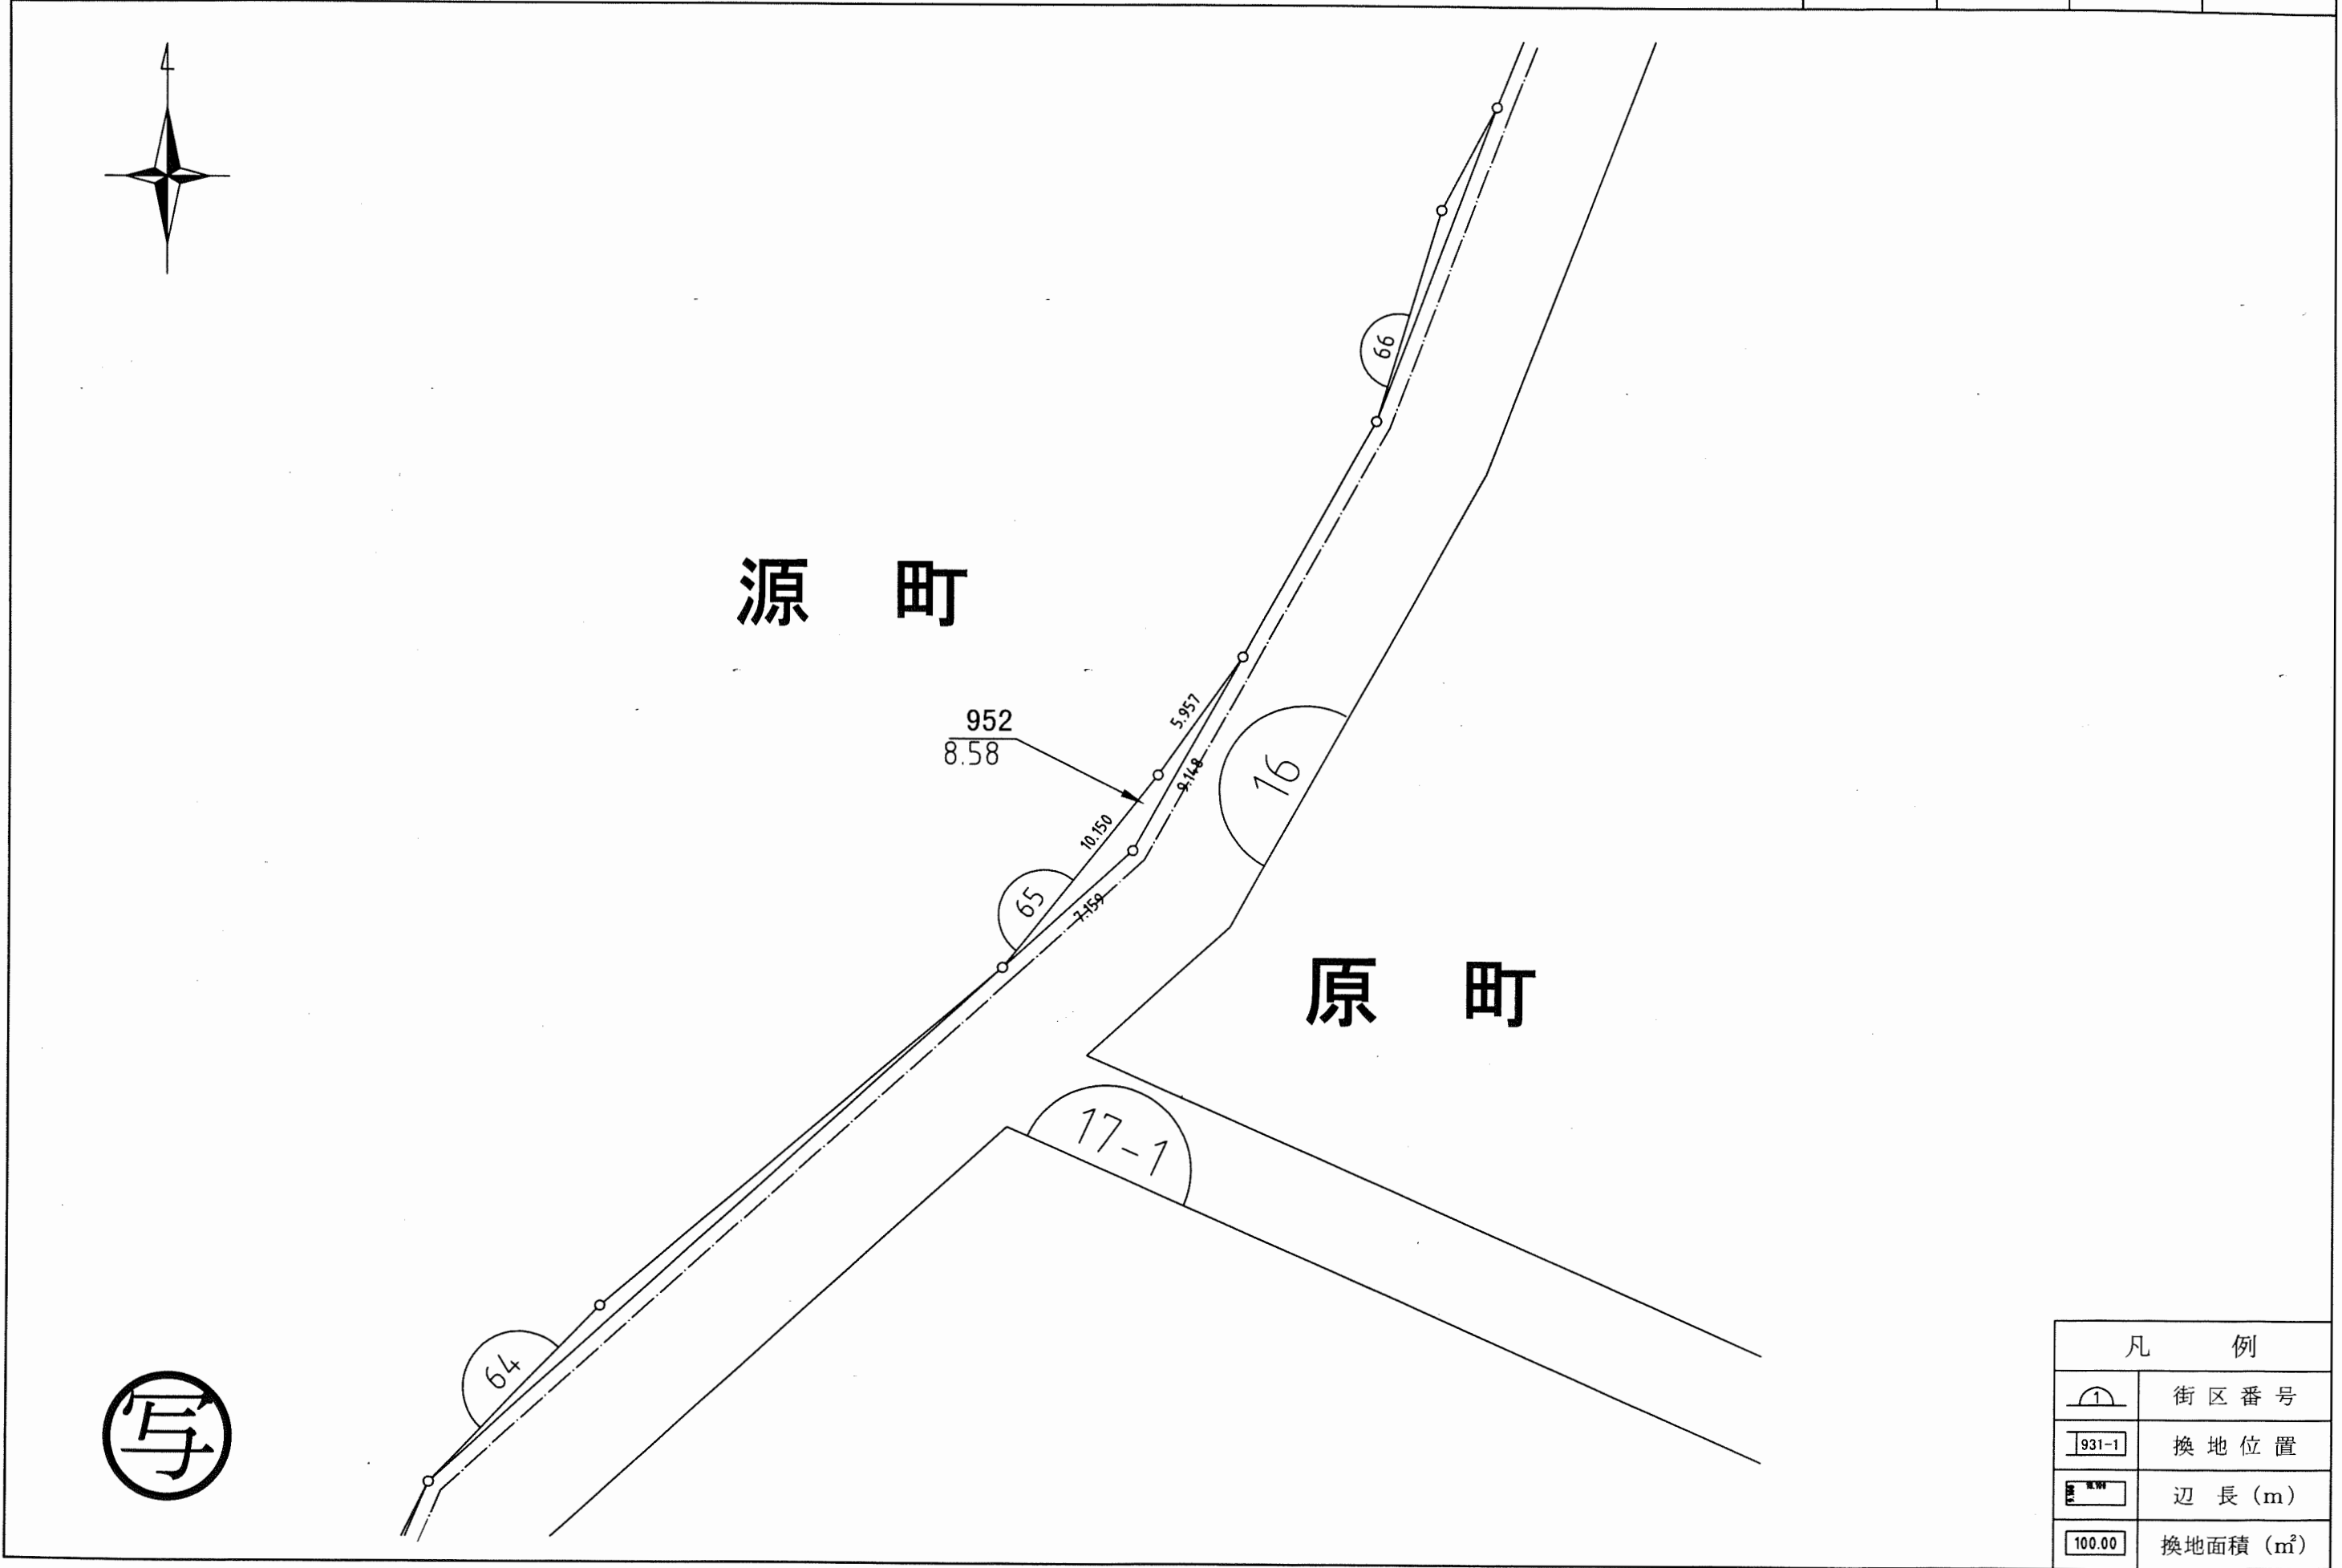


凡 例	
	街区番号
	換地位置
	辺長 (m)
	換地面積 (m ²)

この画地出来形確認測量図は、当該土地区画整理組合が土地区画整理法第103条の規定に基づく換地処分時（H14. 2.22）に伴い作成したものの写しです。（換地処分時に土地権利者に送付したものの写し）

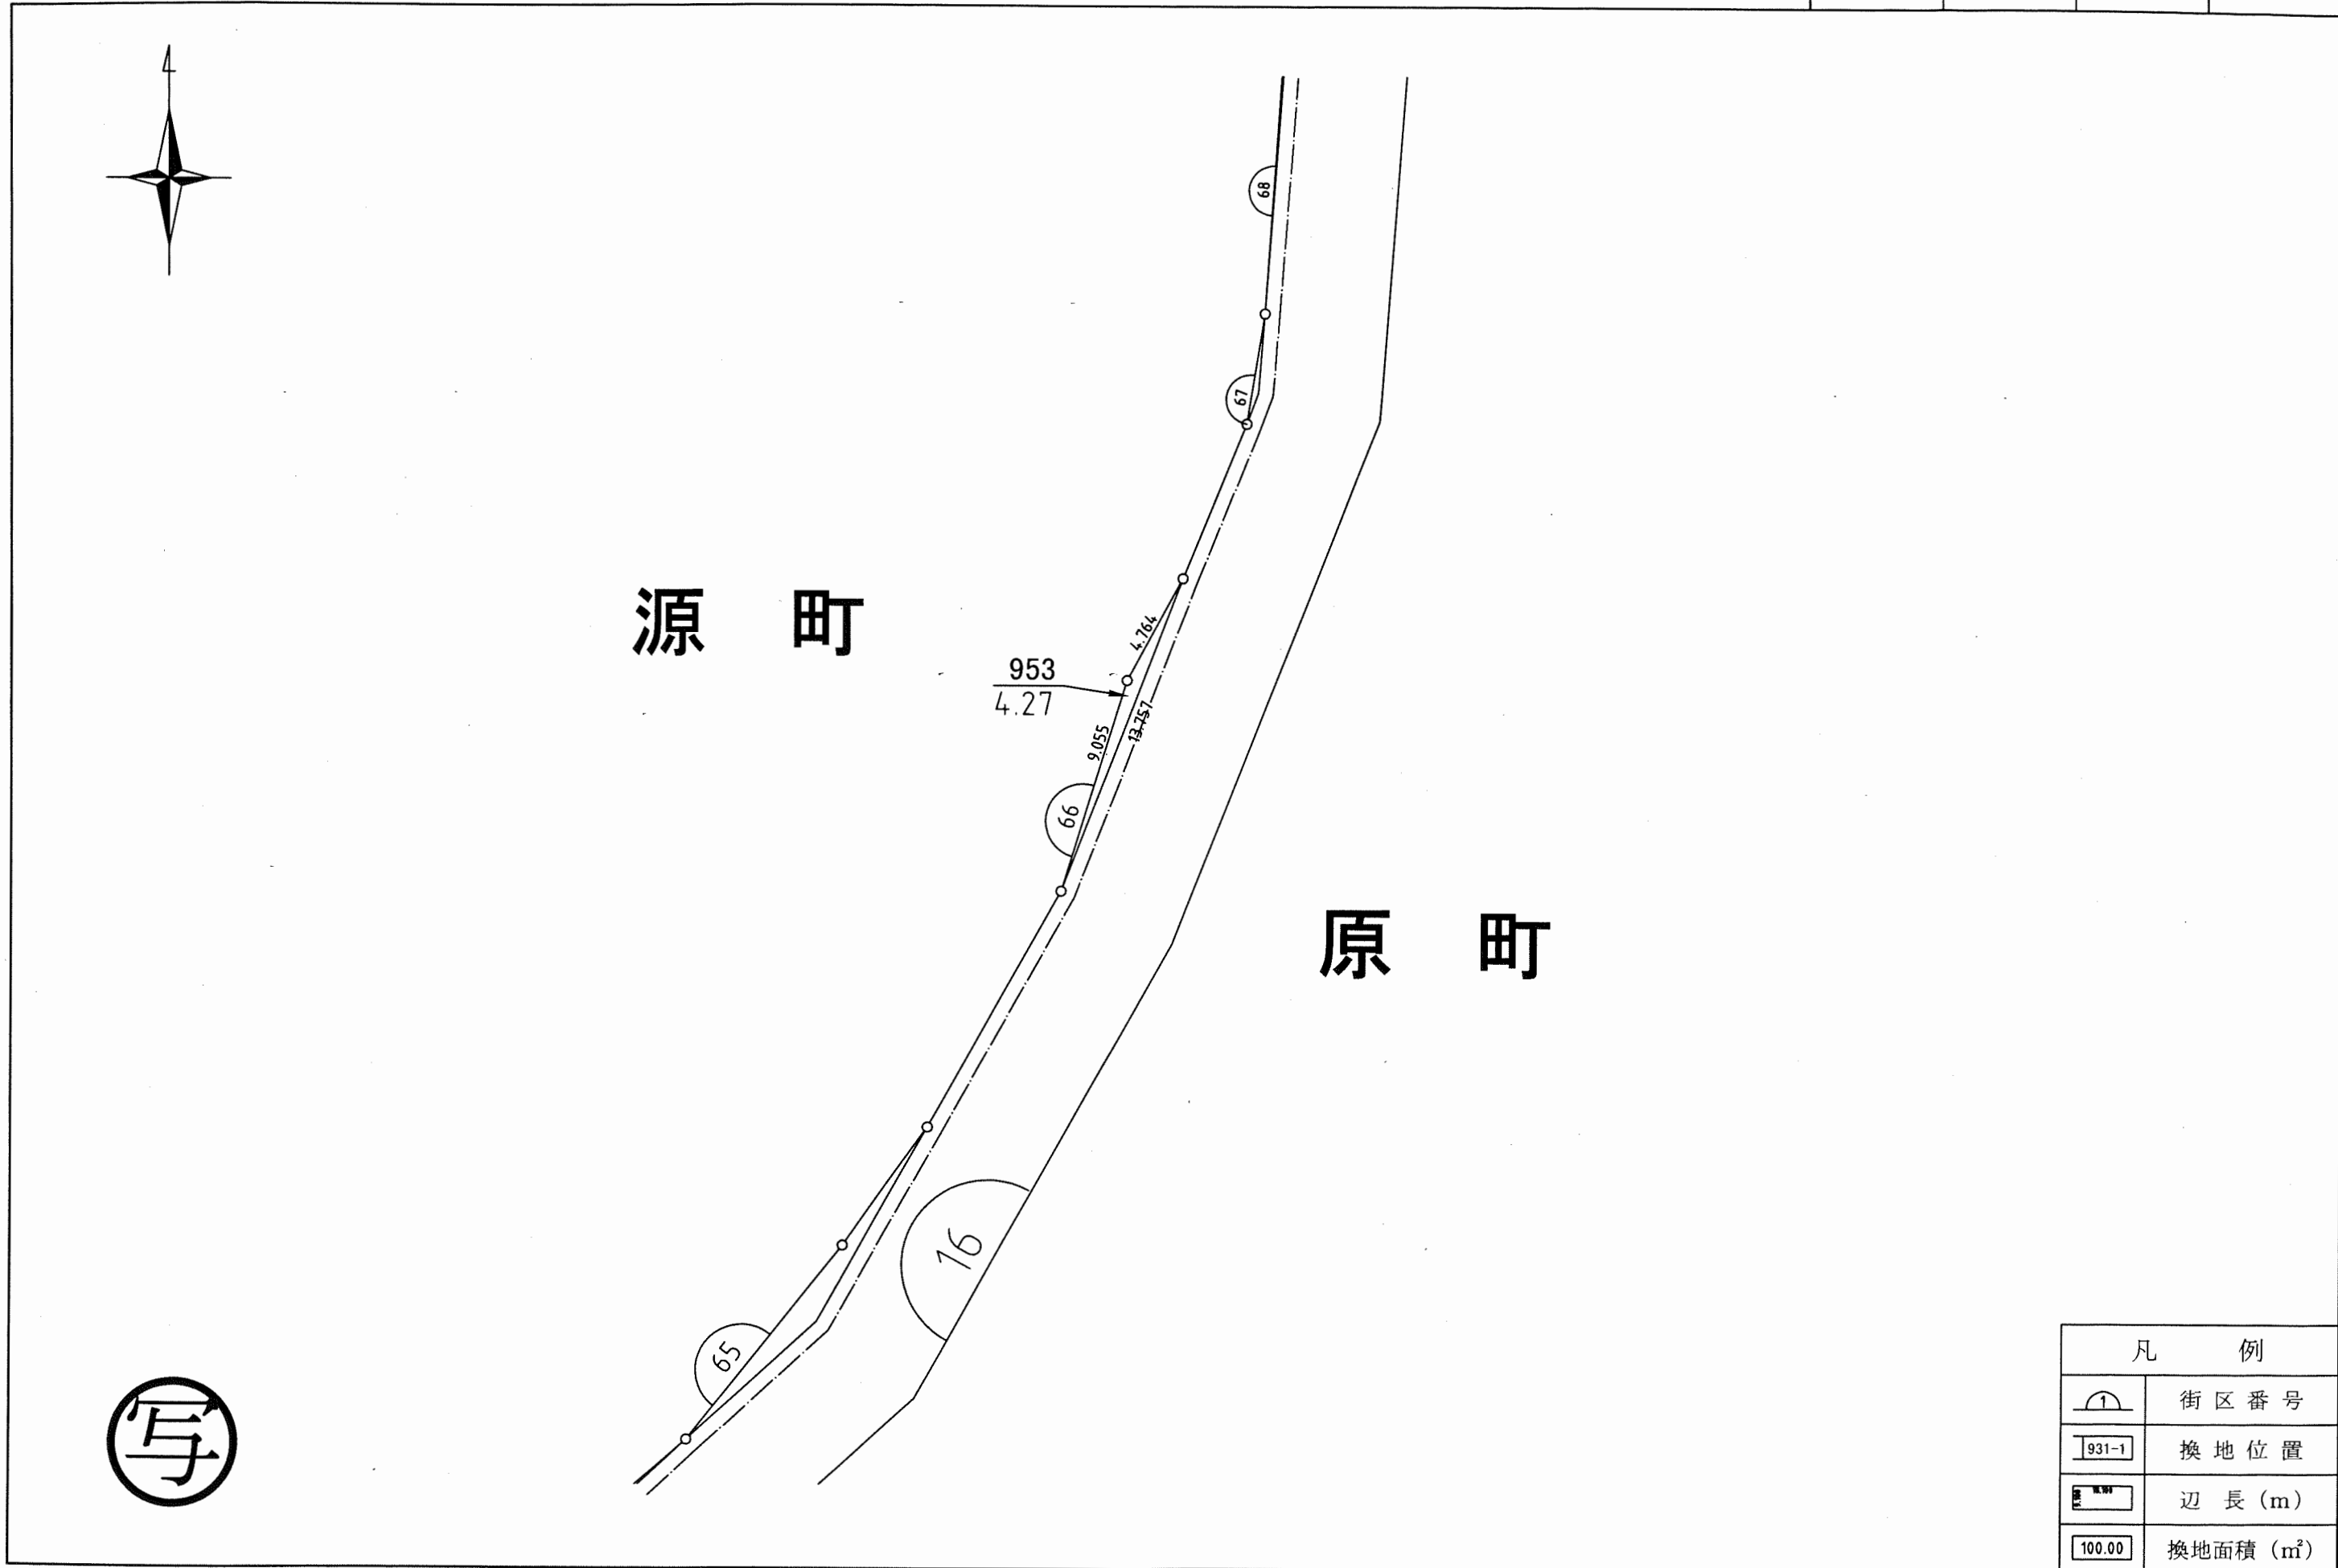


凡 例	
	街区番号
	換地位置
	辺長 (m)
	換地面積 (m ²)

この画地出来形確認測量図は、当該土地区画整理組合が土地区画整理法第 103 条の規定に基づく換地処分時 (H14. 2.22) に伴い作成したものの写しです。(換地処分時に土地権利者に送付したものの写し)

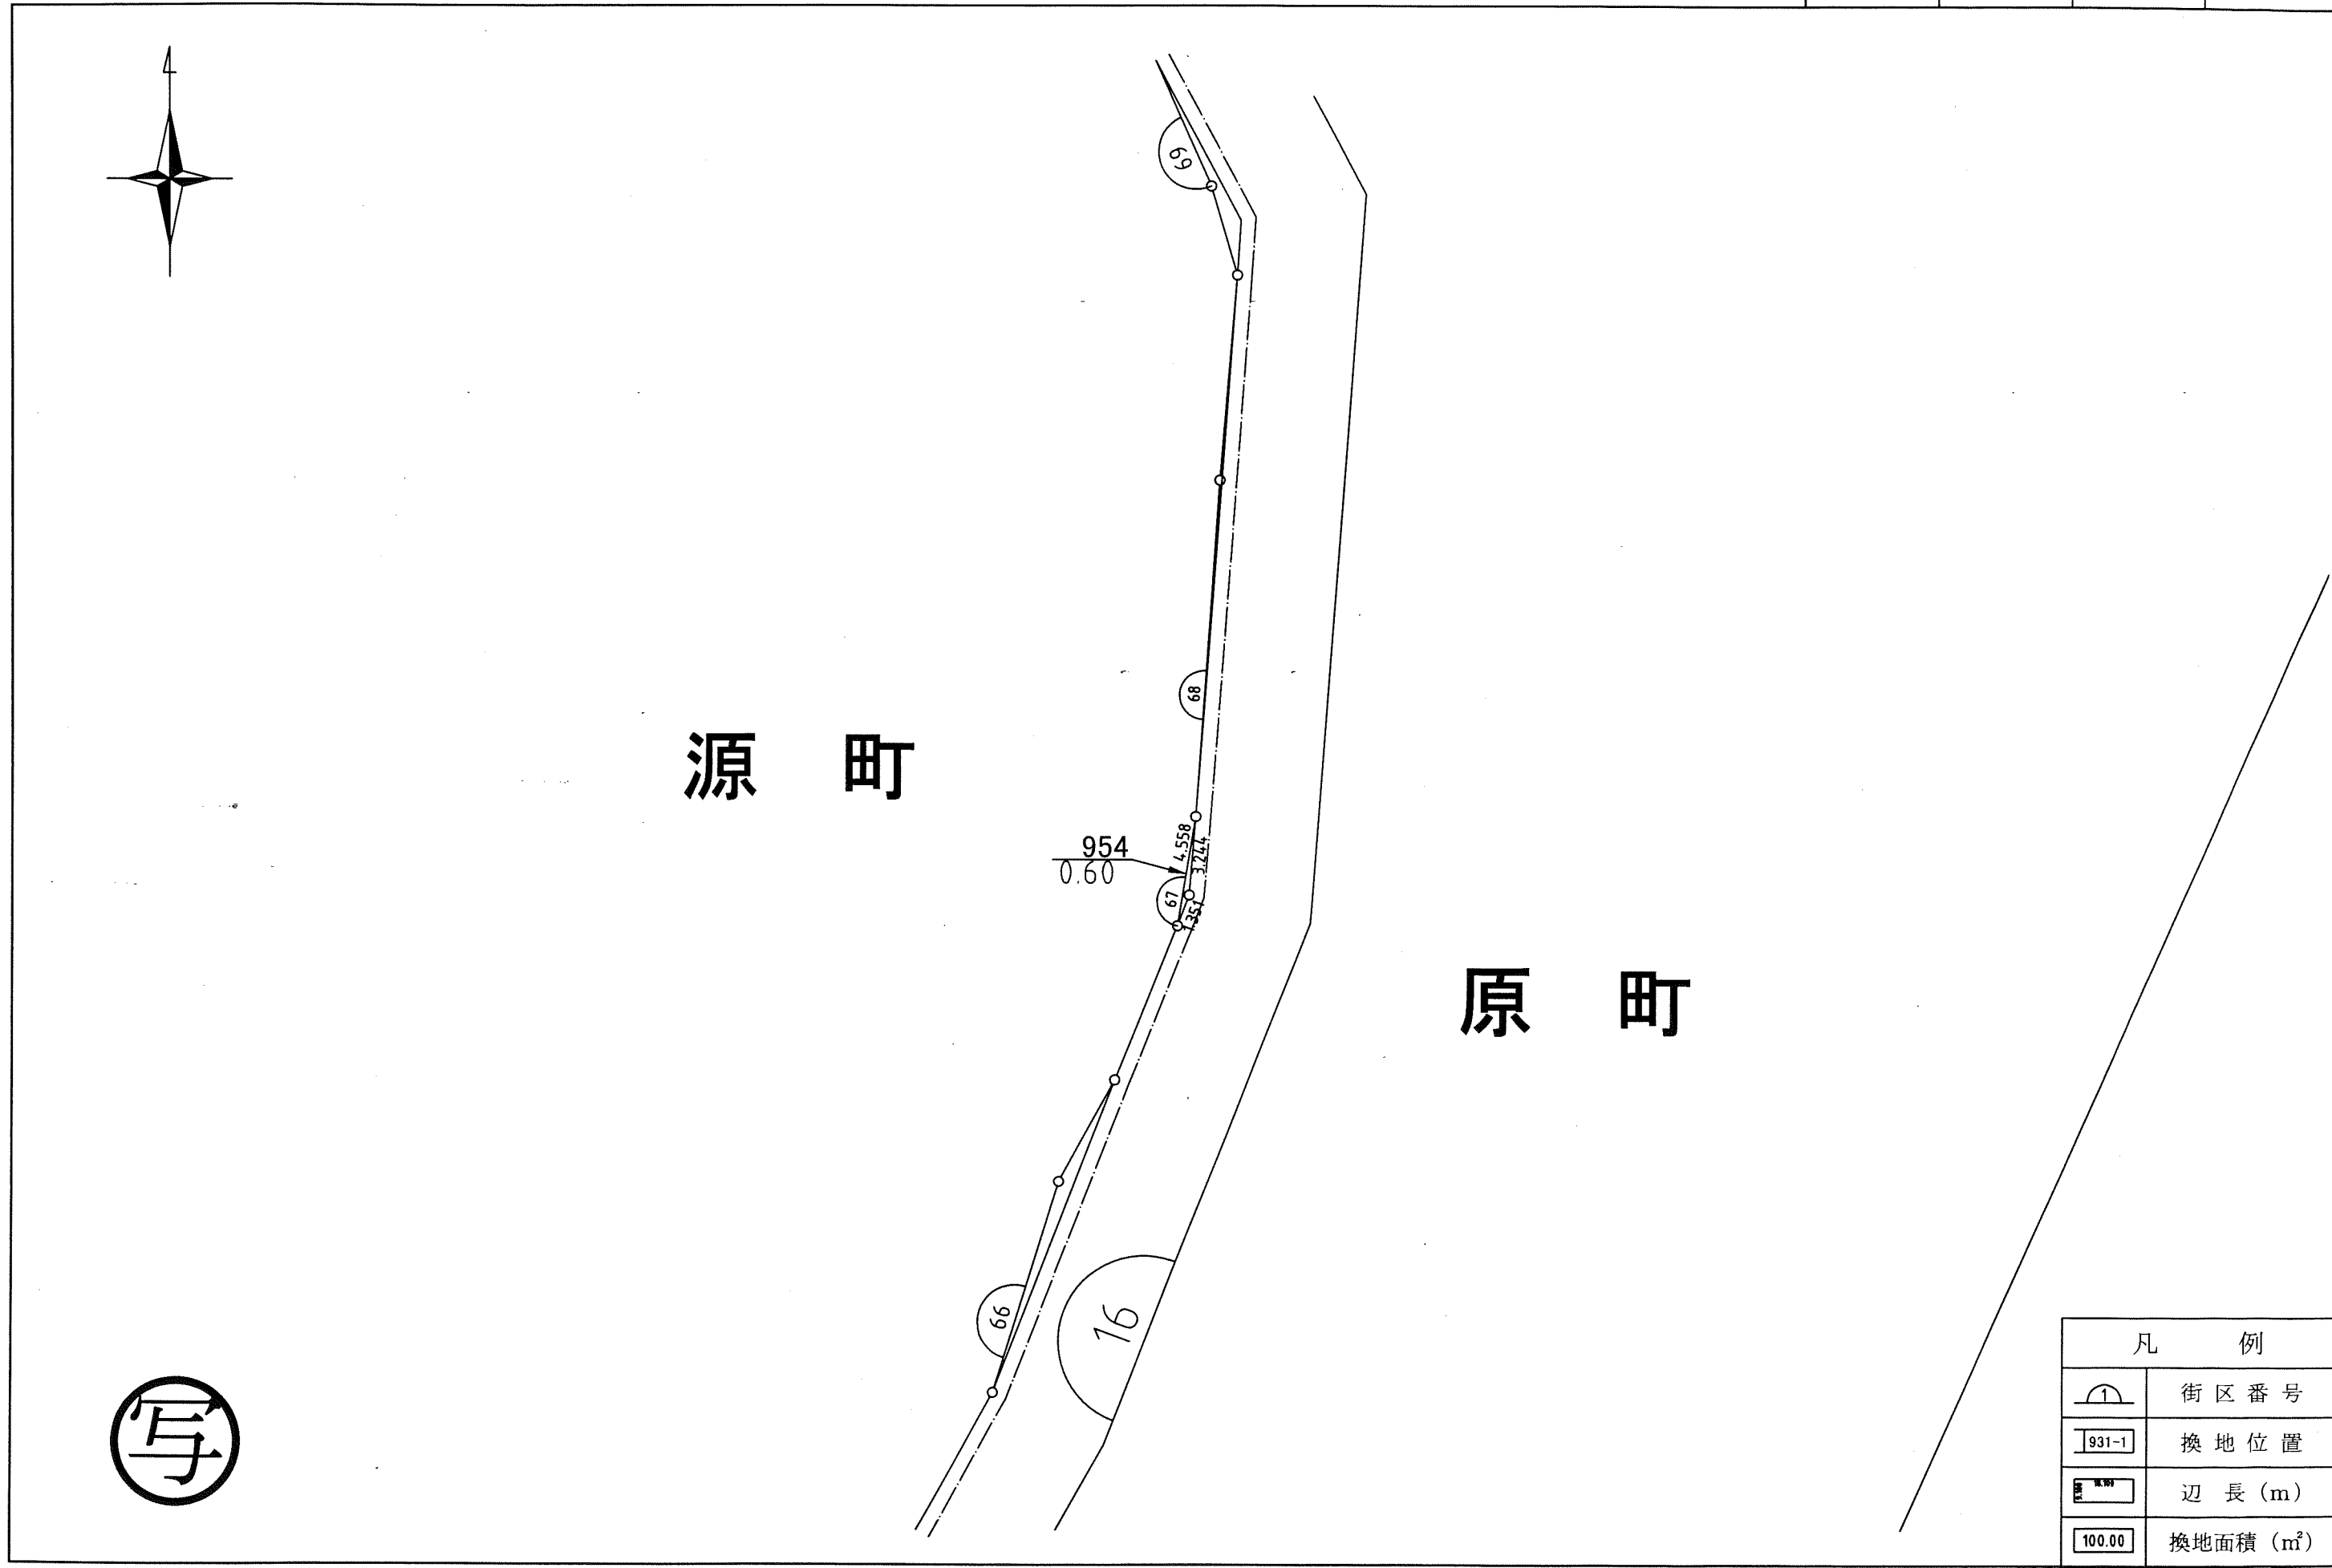


凡 例	
	街区番号
	換地位置
	辺長 (m)
	換地面積 (㎡)

この画地出来形確認測量図は、当該土地区画整理組合が土地区画整理法第 103 条の規定に基づく換地処分時 (H14. 2.22) に伴い作成したものの写しです。(換地処分時に土地権利者に送付したものの写し)

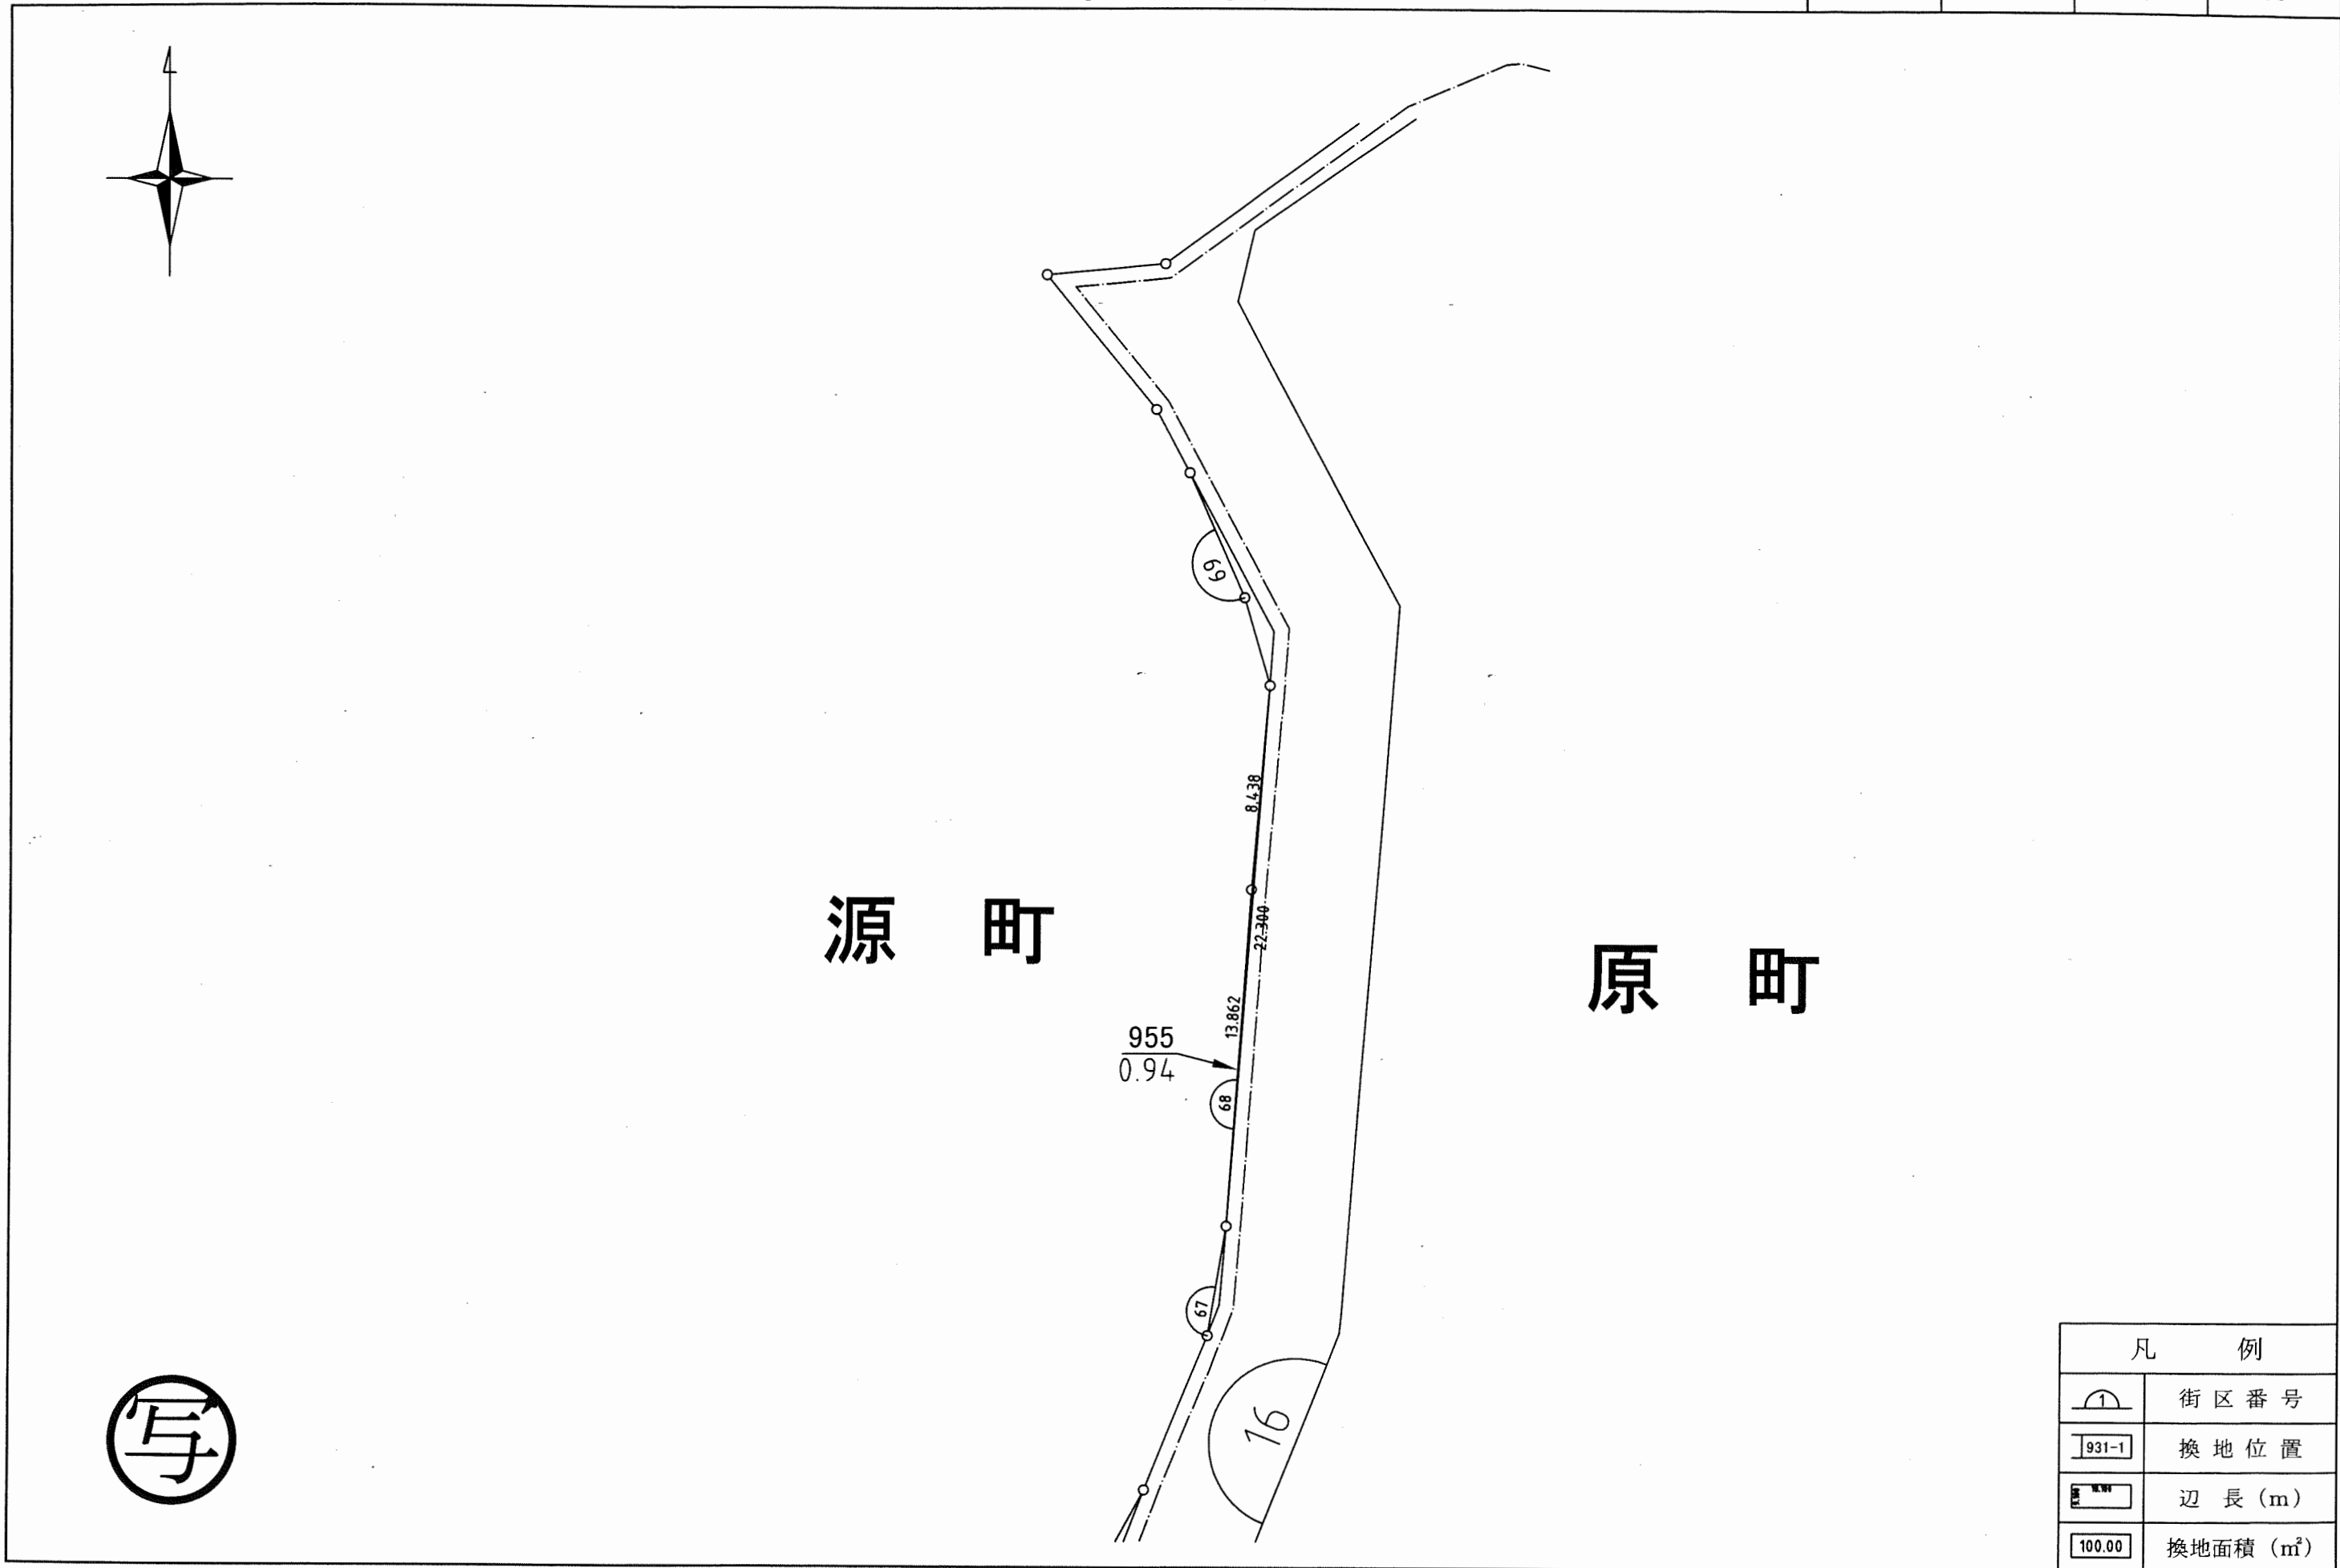

凡 例	
	街区番号
	換地位置
	辺長 (m)
	換地面積 (m ²)

この画地出来形確認測量図は、当該土地区画整理組合が土地区画整理法第 103 条の規定に基づく換地処分時 (H14. 2.22) に伴い作成したものの写しです。(換地処分時に土地権利者に送付したものの写し)

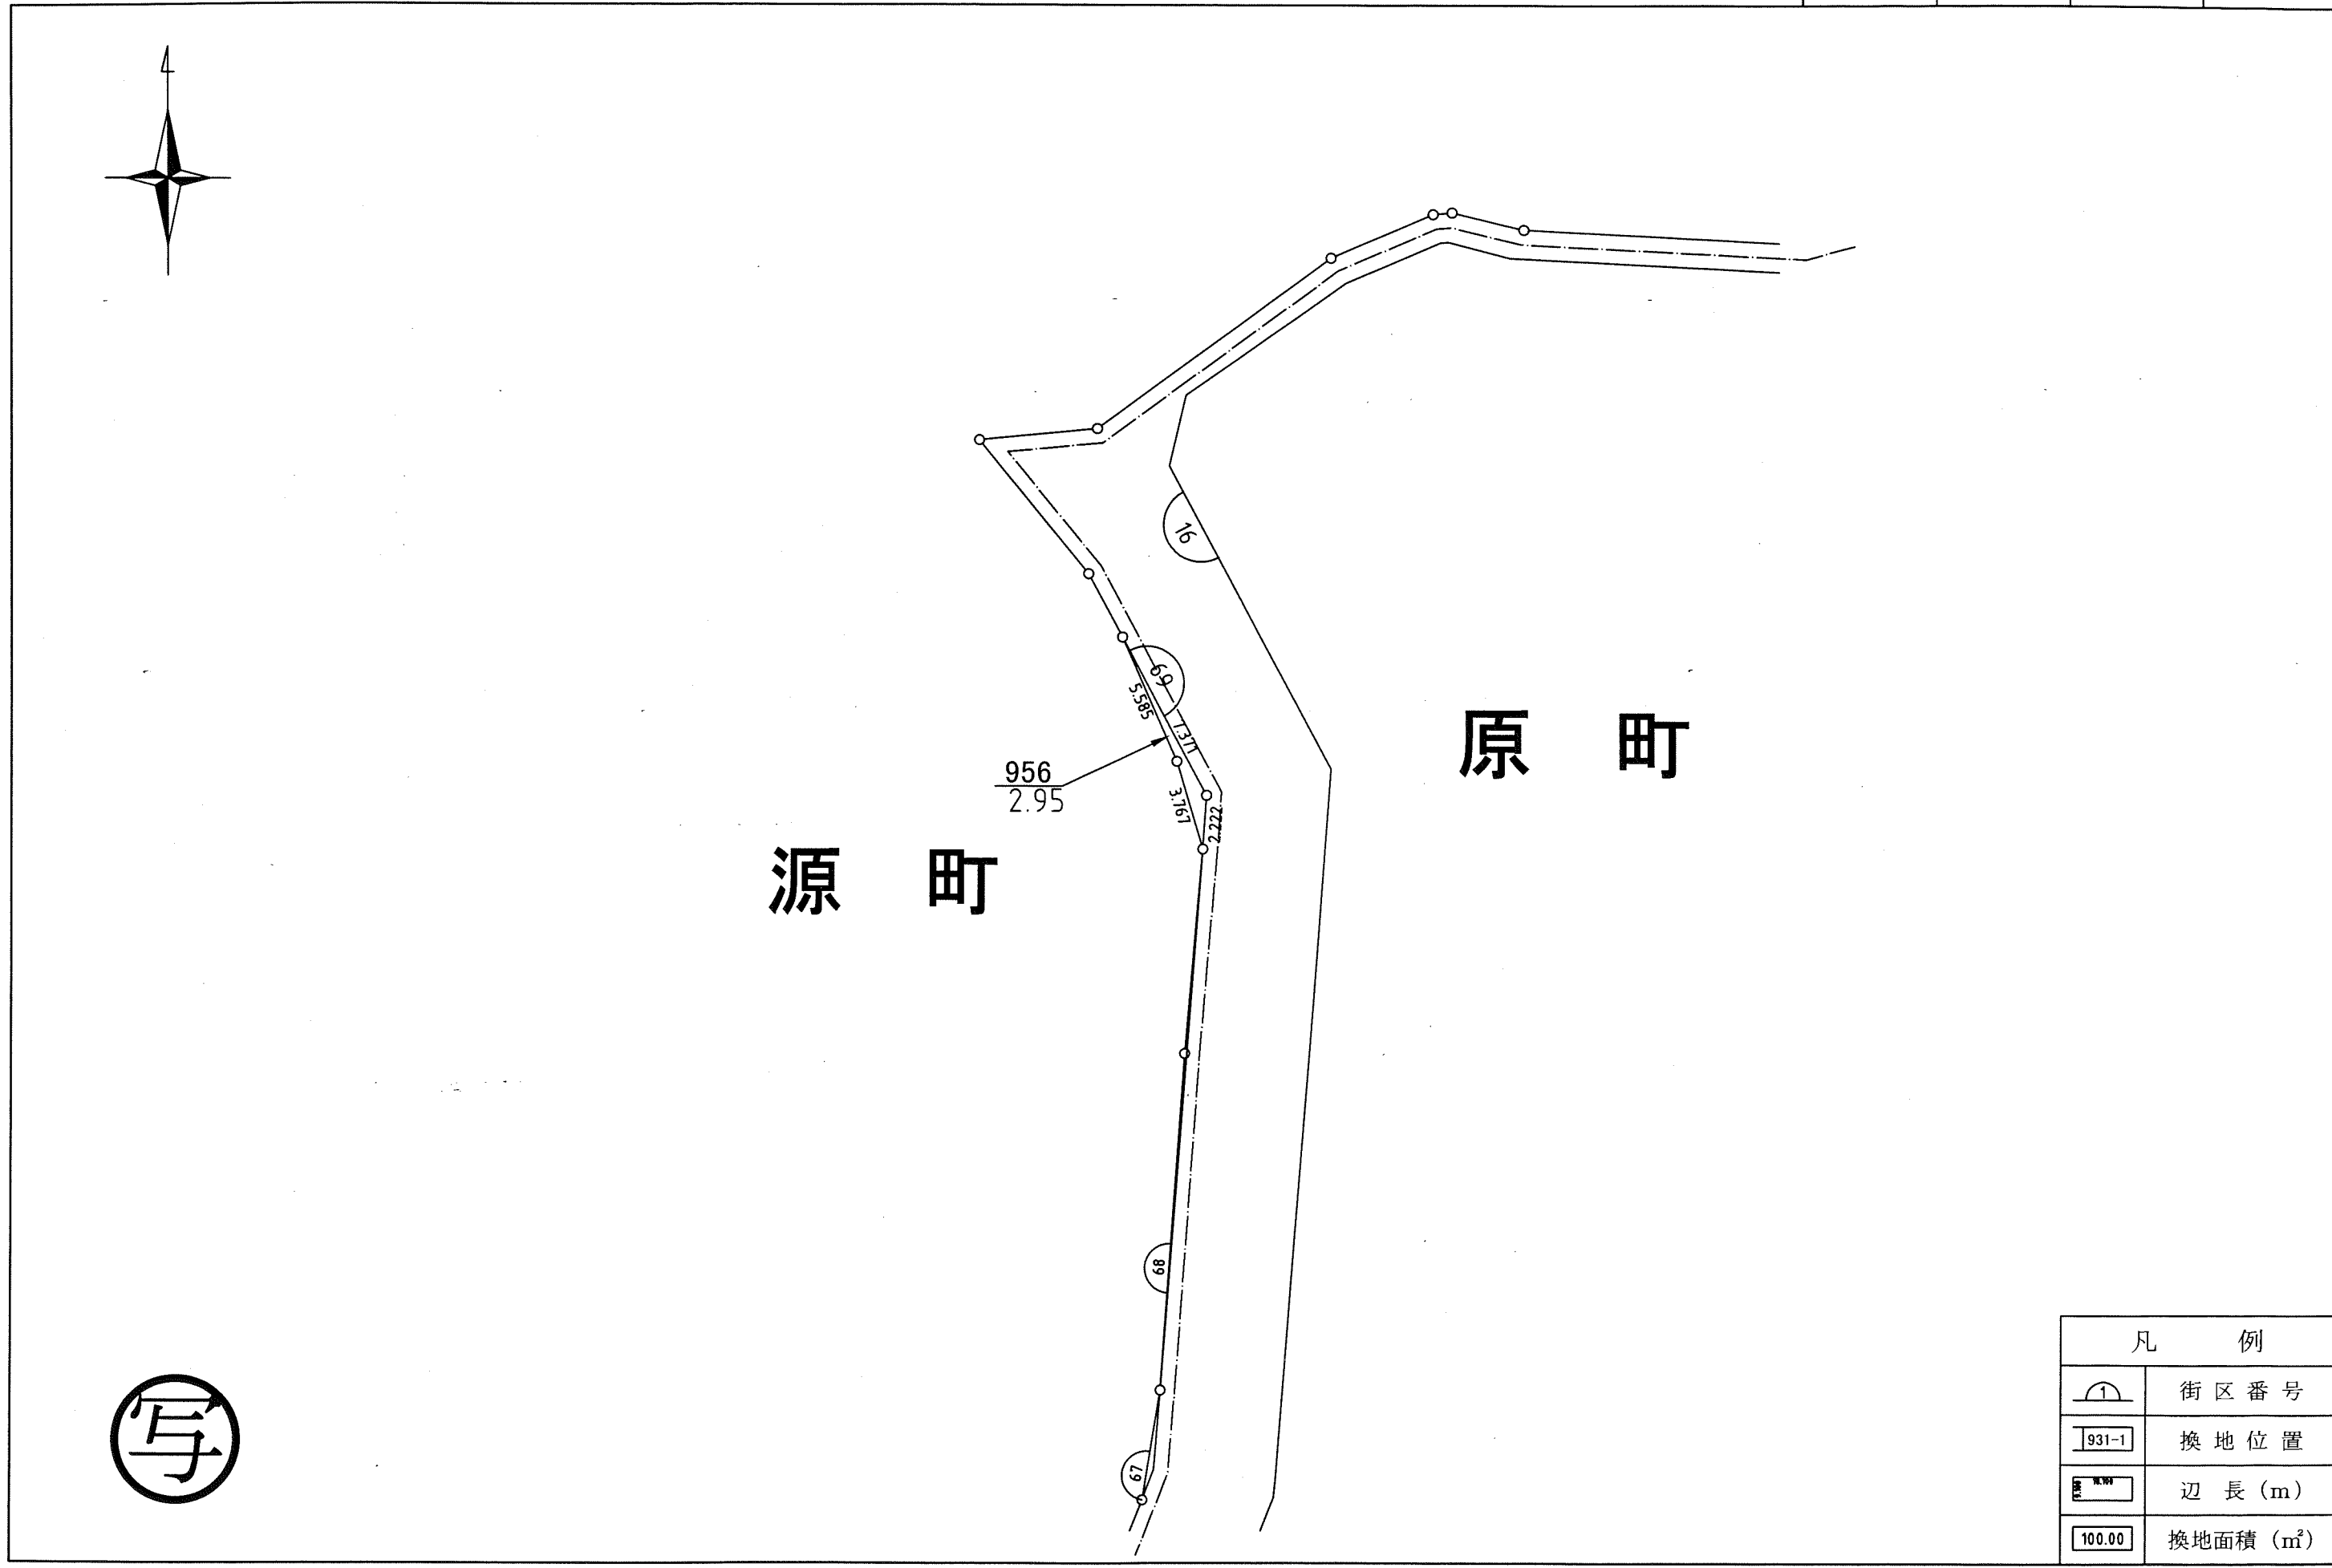

凡 例	
	街区番号
	換地位置
	辺長 (m)
	換地面積 (m ²)

この画地出来形確認測量図は、当該土地区画整理組合が土地区画整理法第 103 条の規定に基づく換地処分時 (H14. 2.22) に伴い作成したものの写しです。(換地処分時に土地権利者に送付したものの写し)