


# 千葉都市計画都地区土地区画整理事業 位置図

写

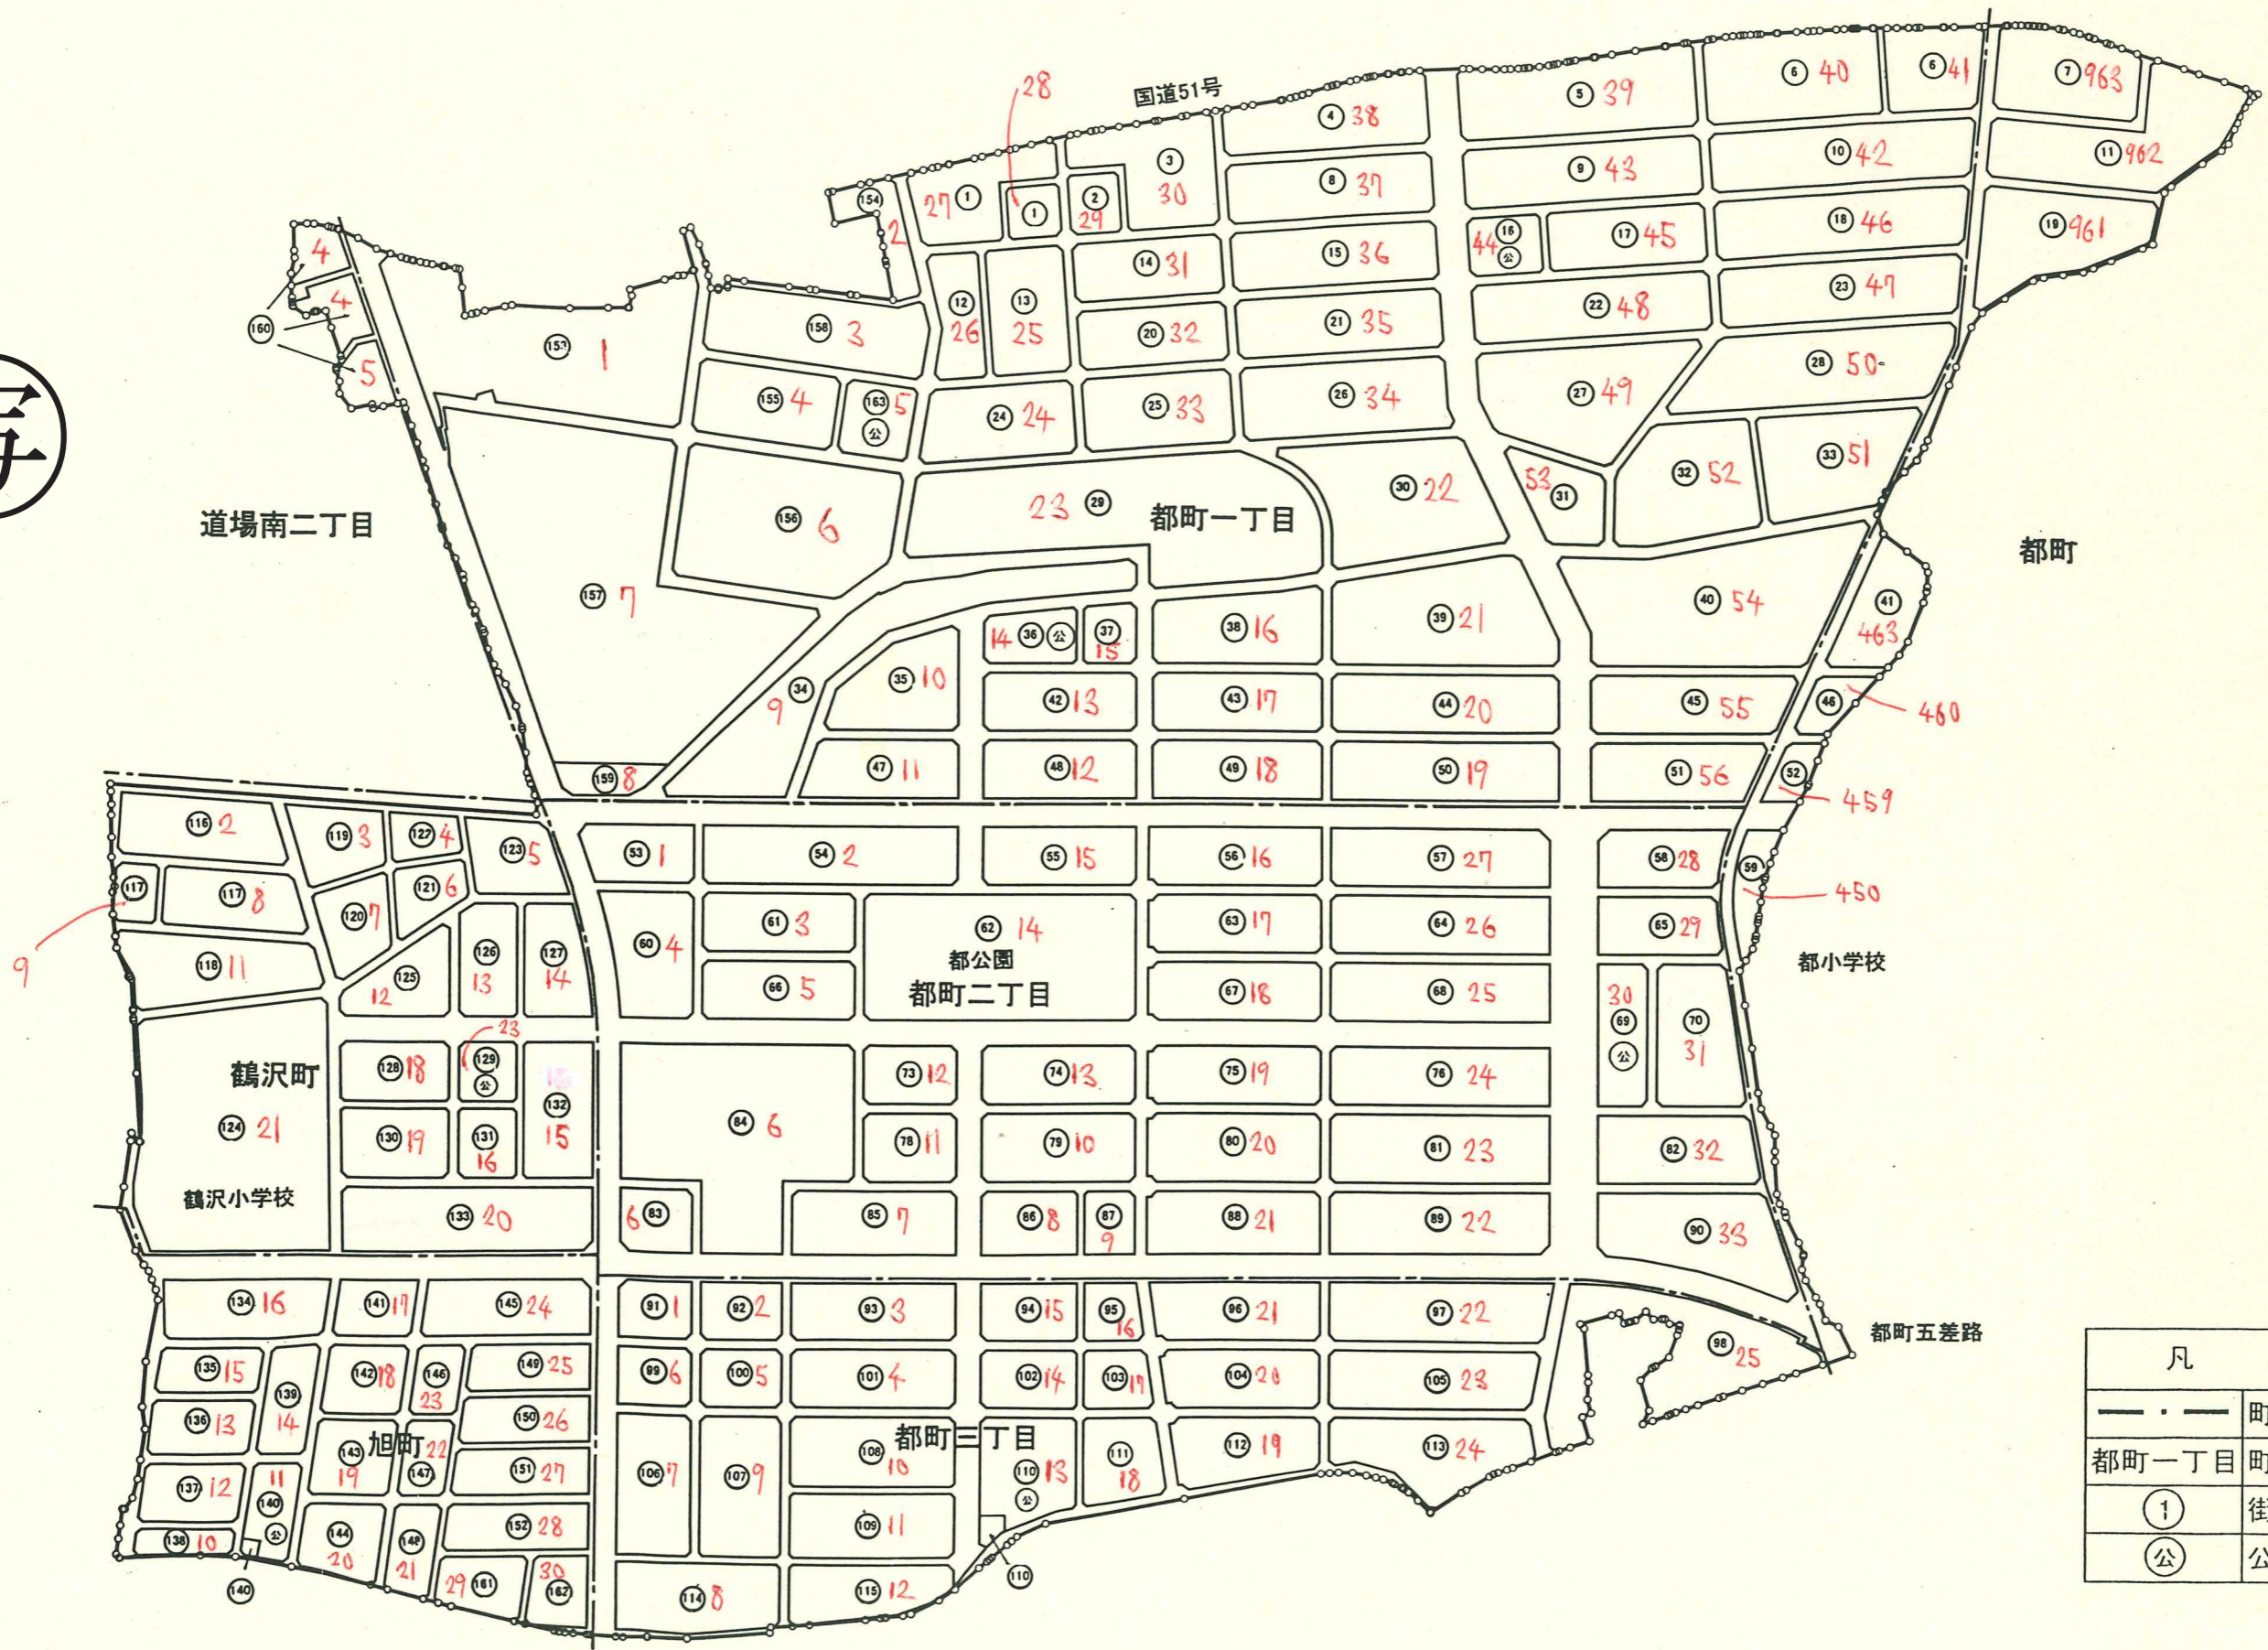

凡 例	
— · —	町丁目界
都町一丁目	町丁目名
①	街区番号
⊙	公 園

S = 1 : 4,500

千葉市