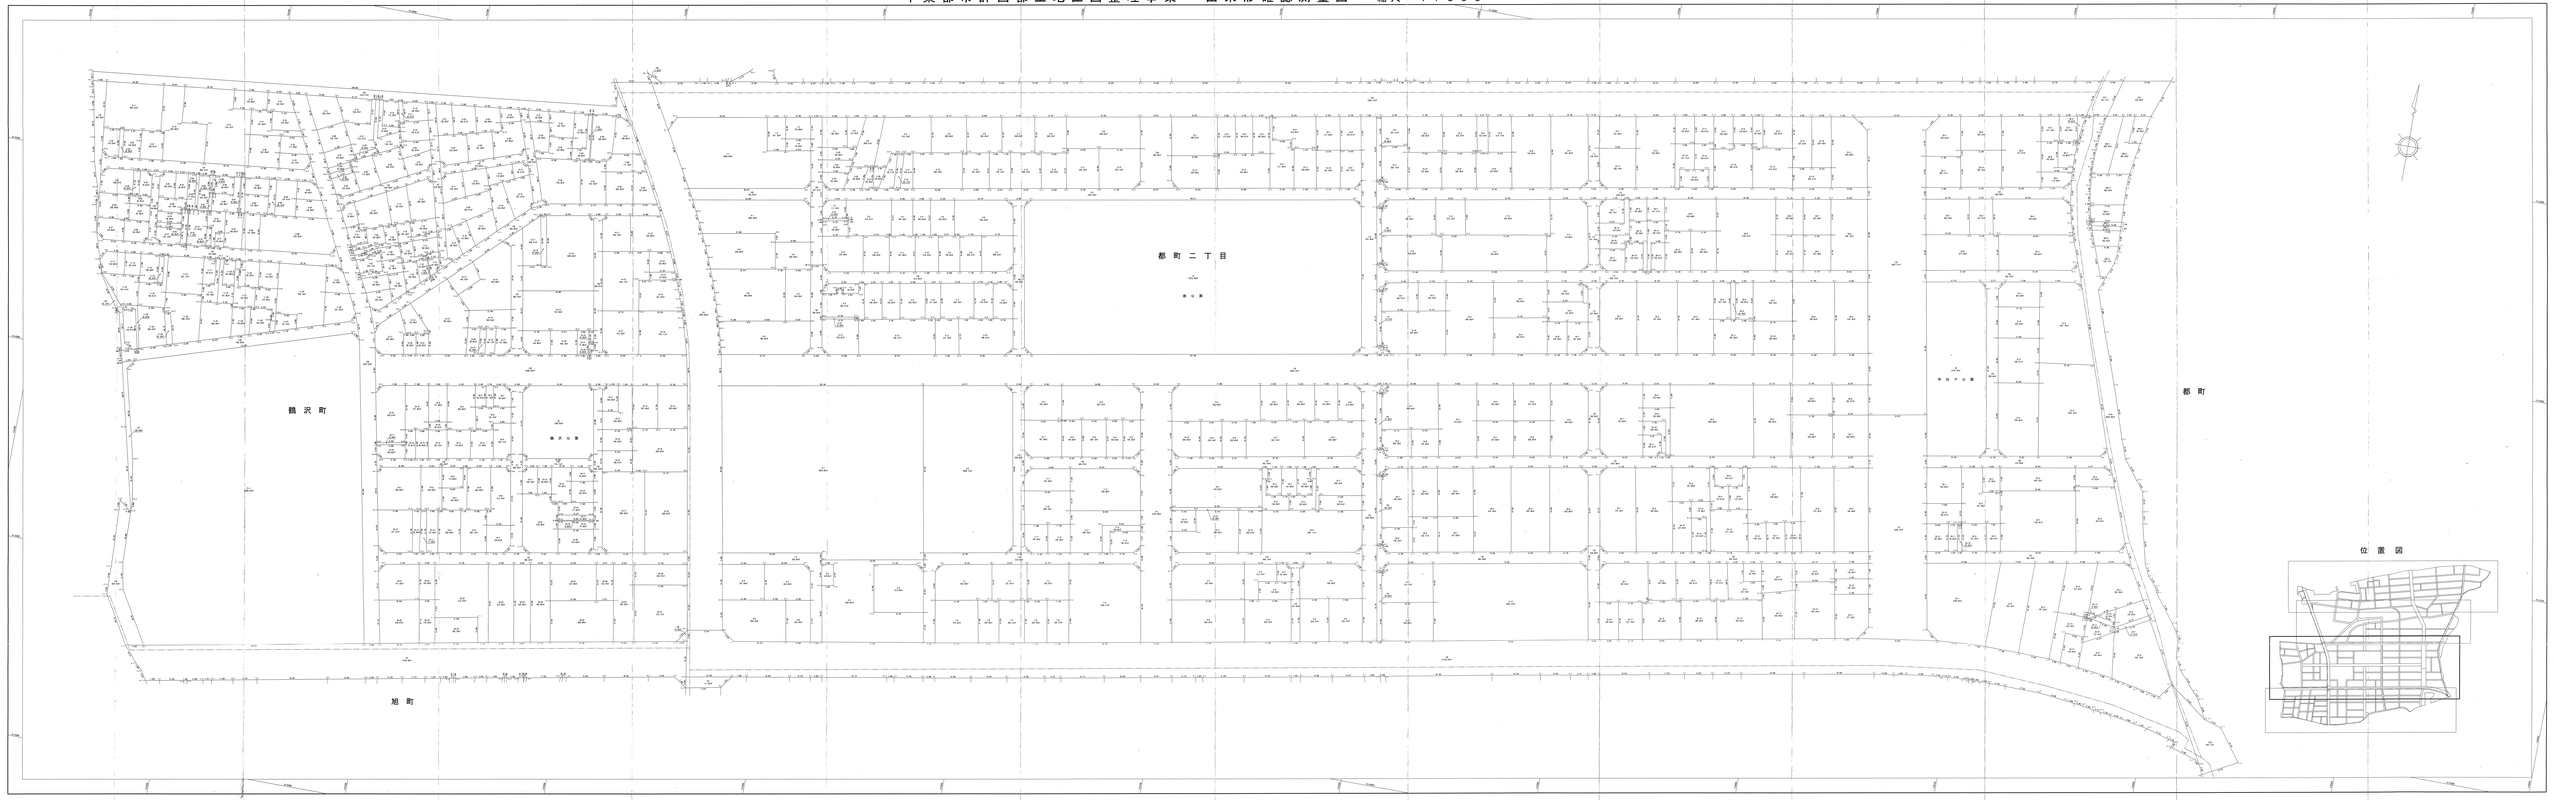千葉都市計画都土地区画整理事業　出来形確認測量図　縮尺　1：500