

換地図

町名


瑞穂二丁目

街区番号

24-1

縮尺 1:2000

点名	距	離	点名	距	離
5			13-1	1.21	
5-1	1.22		14	1.21	
6	1.22		14-1	1.22	
6-1	1.22		15	1.21	
7	1.22		15-1	1.21	
7-1	1.22		16	1.21	
8	1.22		16-1	1.21	
8-1	1.21		17	1.22	
9	1.23		17-1	1.21	
9-1	1.21		18	1.23	
10	1.22		18-1	1.21	
10-1	1.22		19	1.21	
11	1.22		19-1	1.22	
11-1	1.21		20	1.21	
12	1.22		20-1	1.22	
12-1	1.21		21	1.21	
13	1.22		21-1	1.21	
13-1	1.21		22	1.21	

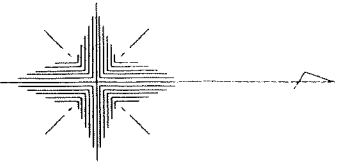

写

NO.	- X -	- Y -
24*1	-37791.369	21652.486
24*2	782.362	648.120
24*3	752.694	658.505
24*4	723.890	667.006
24*5	638.287	696.973
24*5-1	637.128	697.358
24*6	635.970	697.730
24*6-1	634.799	698.095
24*7	633.626	698.447
24*7-1	632.442	698.776
24*8	631.264	699.098
24*8-1	630.085	699.407
24*9	628.888	699.692
24*9-1	627.709	699.966
24*10	626.514	700.235
24*10-1	625.318	700.488
24*11	624.117	700.723
24*11-1	622.920	700.942
24*12	621.716	701.156
24*12-1	620.514	701.340
24*13	619.306	701.514
24*13-1	618.101	701.683
24*14	616.891	701.832
24*14-1	615.685	701.969
24*15	614.472	702.103
24*15-1	613.260	702.210
24*16	612.045	702.302
24*16-1	610.829	702.390
24*17	609.604	702.466
24*17-1	608.393	702.517
24*18	607.157	702.568
24*18-1	605.939	702.598
24*19	604.728	702.596
24*19-1	603.507	702.599
24*20	602.290	702.585
24*20-1	601.066	702.547
24*21	599.847	702.505
24*21-1	598.634	702.451
24*22	597.419	702.374

点名	距	離
70	1.61	
71	1.62	
71-1	1.61	
72	1.52	
72-1	1.53	
73	1.52	
73-1	1.52	
74	1.52	
74-1	1.53	
75	1.52	
75-1	1.52	
76	1.51	
76-1	1.52	
77	1.52	
77-1	1.52	
78	1.53	
78-1	1.53	
79	1.51	
79-1	1.52	
80	1.53	
80-1	1.51	
81	1.52	
81-1	1.52	
82	1.53	
82-1	1.53	
83	1.52	
84	1.21	

点名	距	離
103	3.99	
104		


点名	距	離
103	3.00	
106	4.00	
105	3.00	
104	6.99	
69		

点名	距	離
26	3.38	
27	3.69	
28	4.36	
29	4.35	
30	4.35	

点名	距	離
30	4.37	
31	4.35	
32	1.56	
96		

点名	距	離
87	4.40	
88	4.90	
89	3.20	
90	3.10	
91	3.55	
92		

NO.	- X -	- Y -
24*32	-37569.974	21890.966
24*65-2	695.100	911.511
24*65-4	722.411	882.314
24*66	736.128	867.631
24*67	835.358	960.502
24*68	838.350	960.392
24*69	887.977	907.364
24*70	888.102	902.360
24*71	887.060	901.122
24*71-1	886.027	899.868
24*72	885.020	898.601
24*72-1	884.091	897.395
24*73	883.167	896.167
24*73-1	882.270	894.935
24*74	881.395	893.681
24*74-1	880.535	892.420
24*75	879.694	891.141
24*75-1	878.868	889.855
24*76	878.063	888.558
24*76-1	877.277	887.257
24*77	876.515	885.933
24*77-1	875.770	884.600
24*78	875.041	883.263
24*78-1	874.330	881.907
24*79	873.640	880.539
24*79-1	872.970	879.177
24*80	872.320	877.799
24*80-1	871.689	876.403
24*81	871.072	875.016
24*81-1	870.485	873.605
24*82	869.922	872.192
24*82-1	869.376	870.759
24*83	868.854	869.325
24*84	868.450	868.174
24*85	813.071	709.957
24*86	801.745	682.139
24*87	586.375	889.924
24*88	590.715	889.195
24*89	595.618	889.098
24*90	598.819	889.141
24*91	601.922	889.299
24*92	605.418	889.938
24*93	613.922	891.335
24*96	571.528	891.105
24*103	880.461	915.395
24*104	883.194	912.475
24*105	881.002	910.423
24*106	878.269	913.344
24*116	546.325	827.925
24*117	704.909	838.412

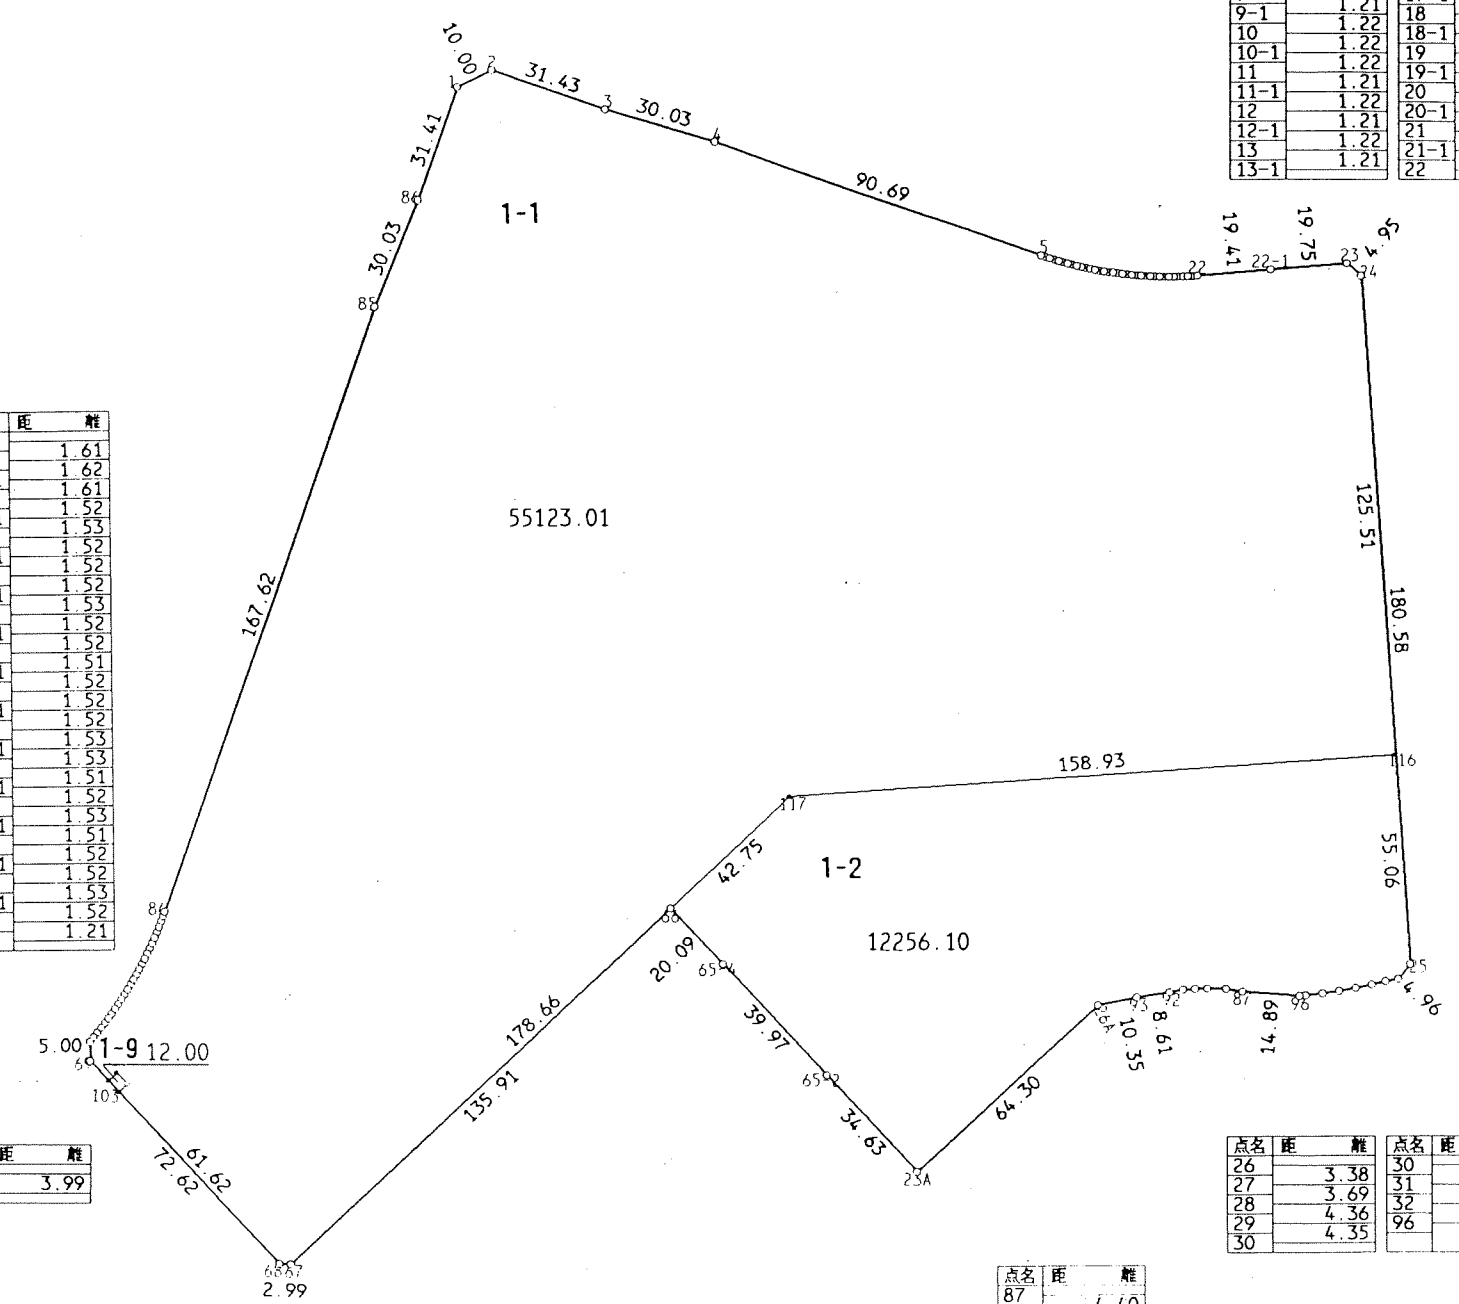

凡例

換地

千葉市 新検見川北 土地区画整理組合

この換地図は、当該土地区画整理組合が土地区画整理法第103条の規定に基づく換地処分時(H8.3.8)に伴い作成したものの写しです。(換地処分時に土地権利者に送付したものの写し)

換地図



町名

瑞穂二丁目

街区番号

24-2

縮尺 1:400

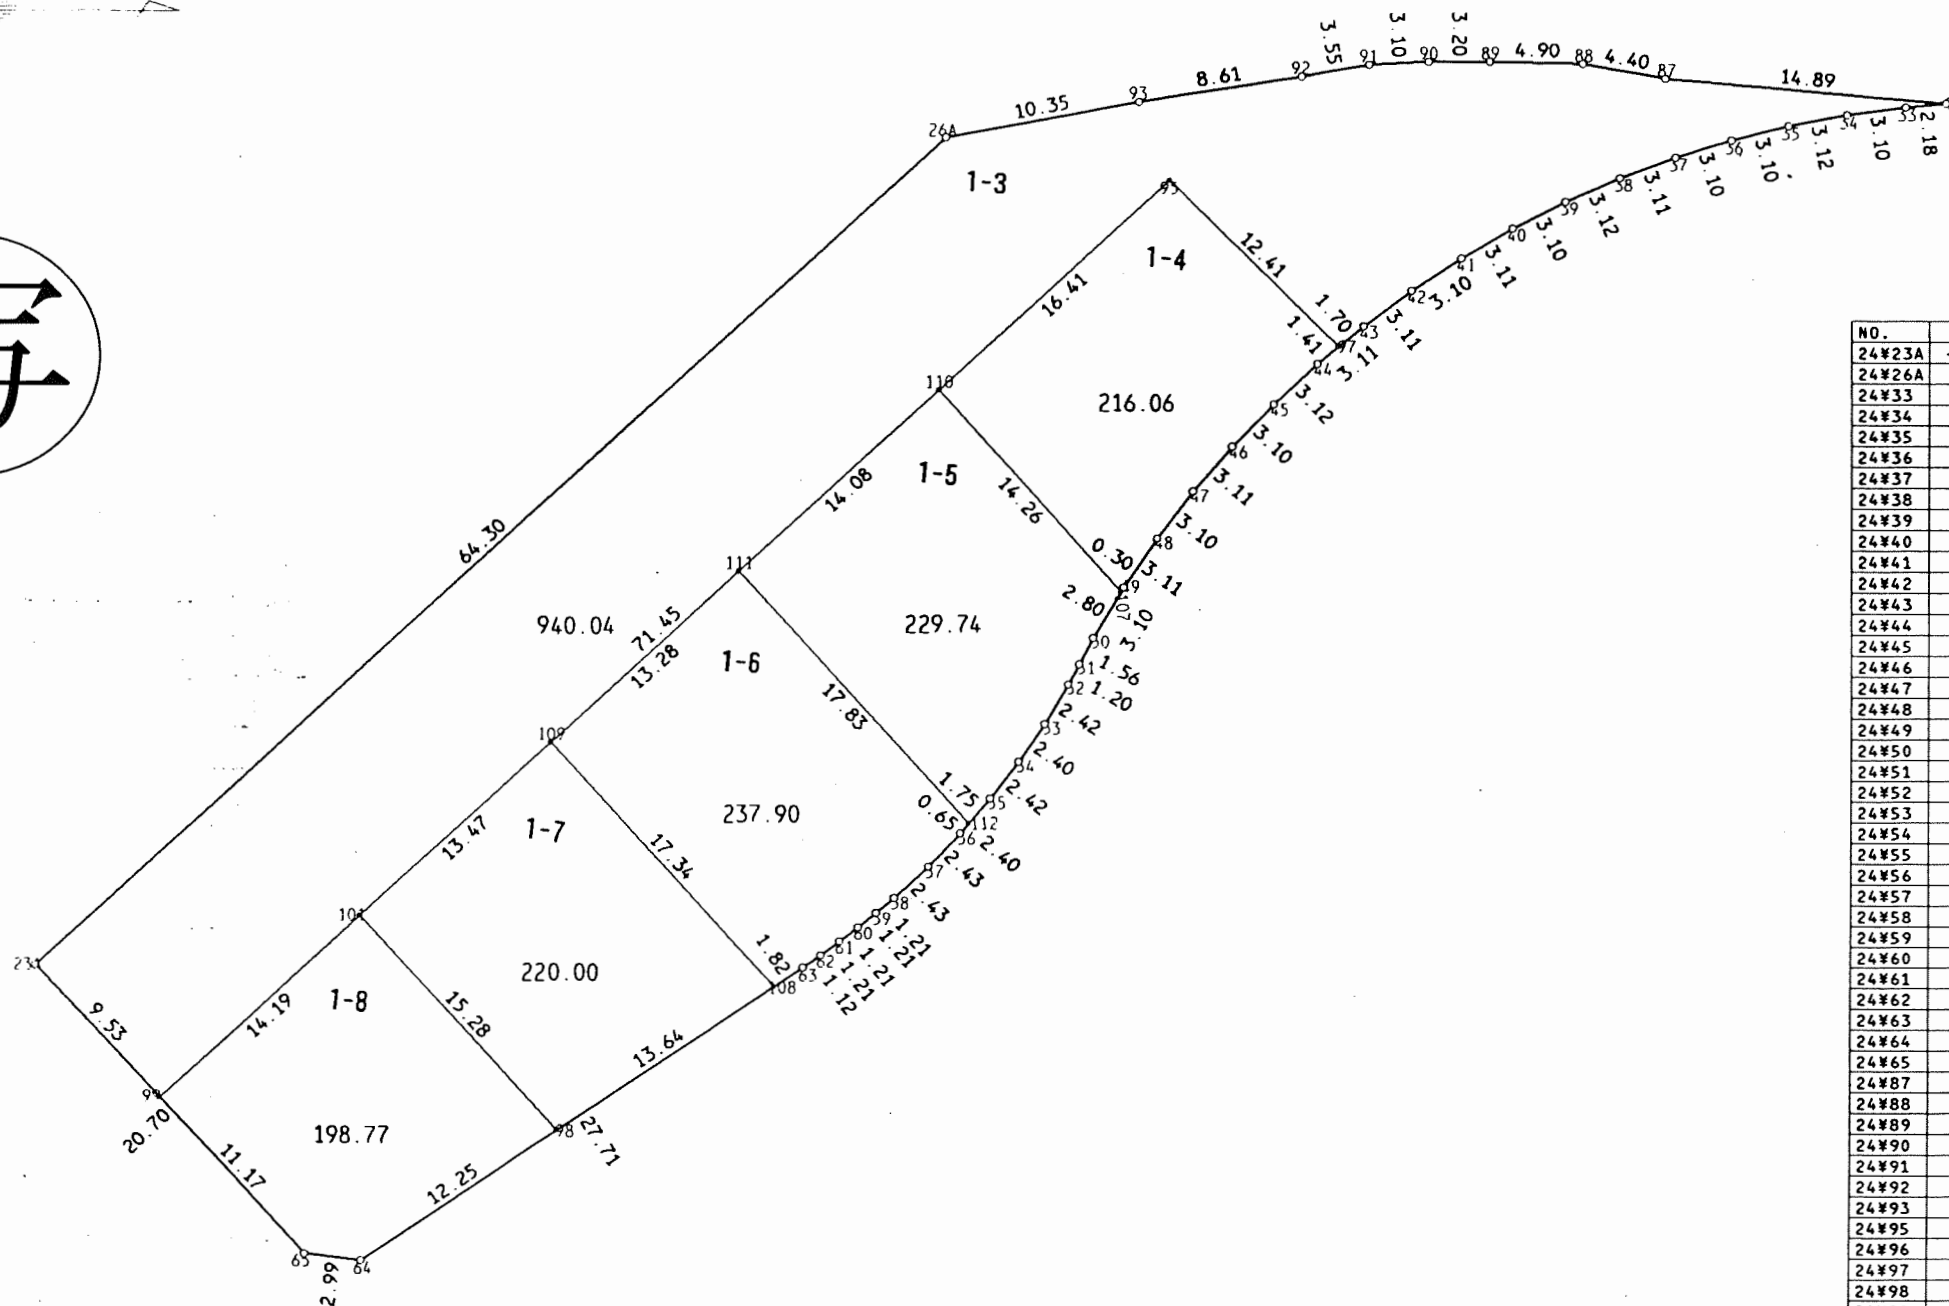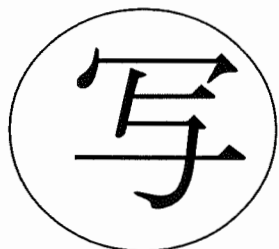

NO.	- X -	- Y -
24#23A	-37671.438	21936.799
24#26A	624.091	893.293
24#33	573.708	891.300
24#34	576.780	891.732
24#35	579.845	892.340
24#36	582.857	893.112
24#37	585.813	894.047
24#38	588.731	895.143
24#39	591.582	896.418
24#40	594.344	897.827
24#41	597.036	899.400
24#42	599.627	901.107
24#43	602.122	902.974
24#44	604.508	904.979
24#45	606.788	907.114
24#46	608.934	909.354
24#47	610.960	911.715
24#48	612.847	914.185
24#49	614.601	916.763
24#50	616.205	919.426
24#51	616.936	920.806
24#52	617.514	921.858
24#53	618.759	923.938
24#54	620.119	925.927
24#55	621.582	927.861
24#56	623.141	929.697
24#57	624.815	931.462
24#58	626.592	933.126
24#59	627.515	933.915
24#60	628.447	934.694
24#61	629.416	935.433
24#62	630.394	936.162
24#63	631.317	936.807
24#64	634.319	952.262
24#65	657.291	951.919
24#87	586.375	889.924
24#88	590.715	889.195
24#89	595.618	889.098
24#90	598.819	889.141
24#91	601.922	889.299
24#92	605.418	889.938
24#93	613.922	891.335
24#95	612.316	895.410
24#96	571.528	891.105
24#97	603.428	904.072
24#98	644.151	945.430
24#99	664.925	943.760
24#101	654.474	934.154
24#107	614.757	917.023
24#108	632.829	937.823
24#109	644.550	925.034
24#110	624.401	906.516
24#111	634.772	916.047
24#112	622.715	929.195

凡 例	
	換 地

千葉市 新検見川北 土地区画整理組合

この換地図は、当該土地区画整理組合が土地区画整理法第 103 条の規定に基づく換地処分時 (H 8. 3. 8) に伴い作成したものの写しです。(換地処分時に土地権利者に送付したものの写し)

換地図


町名

瑞穂二丁目


街区番号

25-1

縮尺 1:800

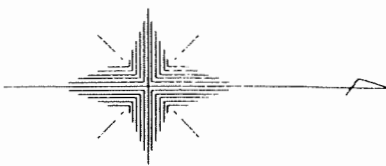

写

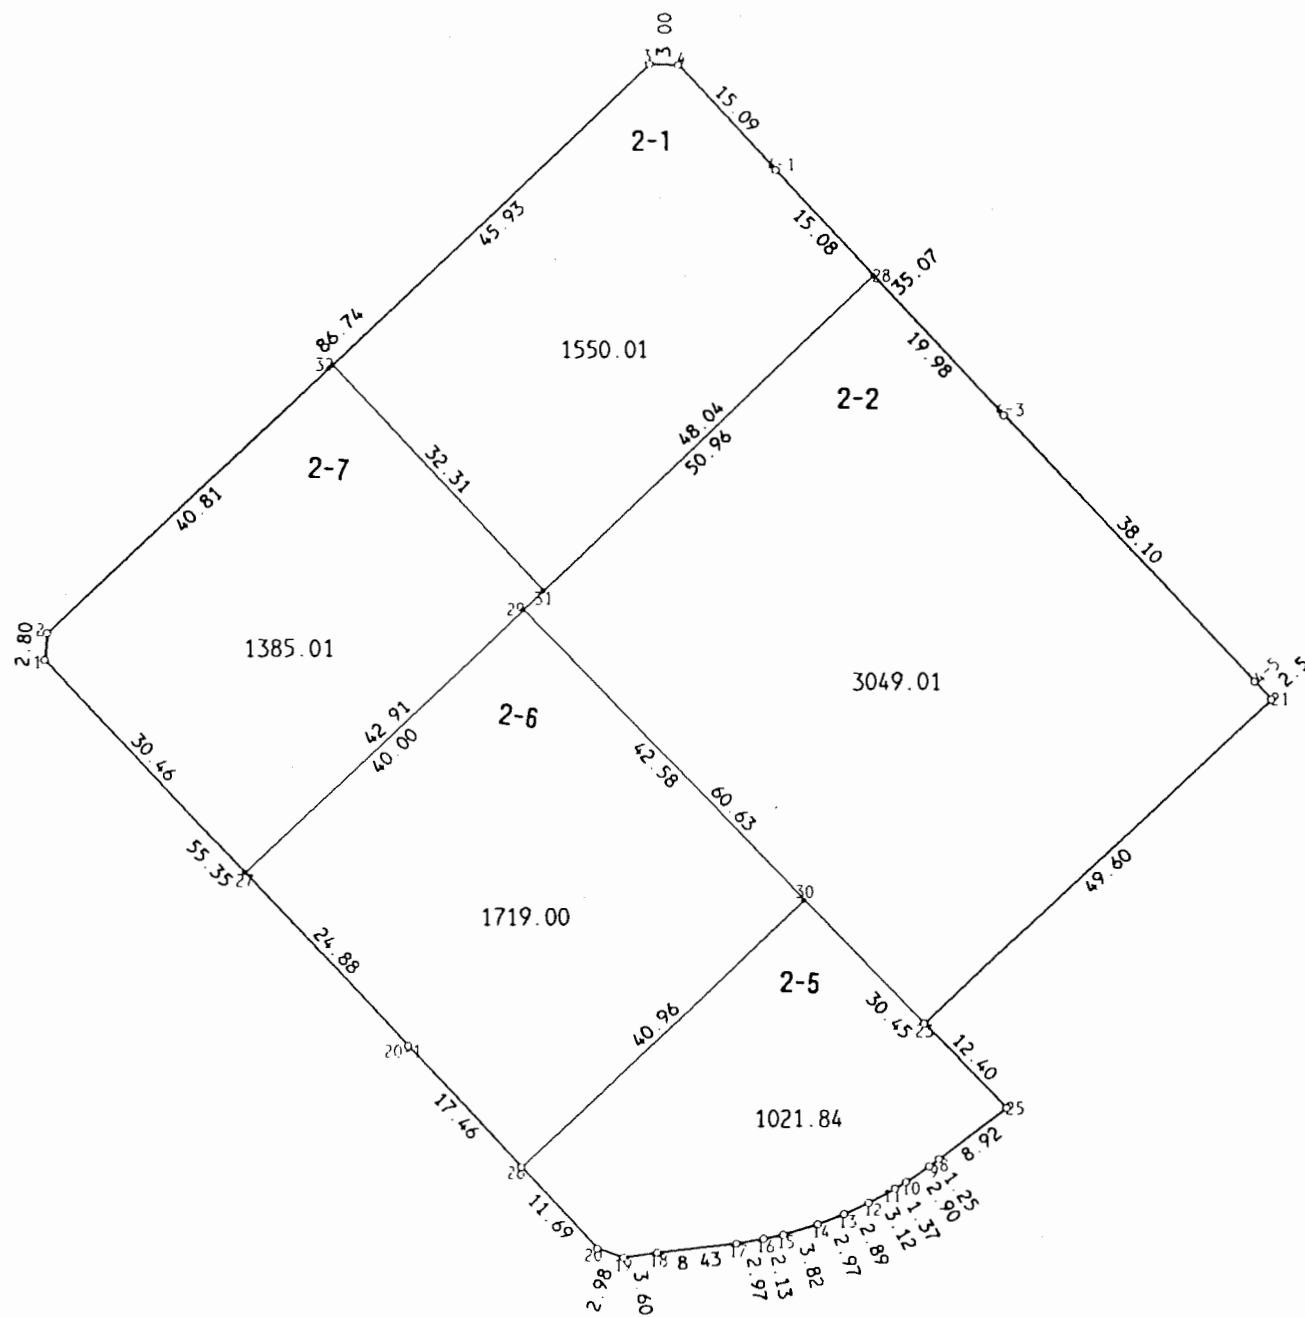

NO.	- X -	- Y -
25#1	-37801.576	21939.658
25#2	801.310	936.865
25#3	737.977	877.585
25#4	734.977	877.674
25#4-1	724.674	888.700
25#4-3	700.715	914.310
25#4-5	674.672	942.126
25#8	707.605	992.106
25#9	708.613	992.854
25#10	711.018	994.479
25#11	712.186	995.198
25#12	714.929	996.686
25#13	717.566	997.871
25#14	720.349	998.916
25#15	724.015	22000.008
25#16	726.109	000.416
25#17	729.043	000.888
25#18	737.426	001.820
25#19	740.997	002.332
25#20	743.825	001.372
25#20-1	763.752	21980.073
25#21	672.920	944.001
25#23	709.144	977.890
25#25	700.470	986.752
25#26	751.820	992.830
25#27	780.756	961.905
25#28	714.368	899.717
25#29	751.560	934.556
25#30	721.770	964.991
25#31	749.435	932.565
25#32	771.515	908.976

凡例

換地

千葉市 新検見川北 土地区画整理組合

この換地図は、当該土地区画整理組合が土地区画整理法第 103 条の規定に基づく換地処分時 (H 8. 3. 8) に伴い作成したものの写しです。(換地処分時に土地権利者に送付したものの写し)

換地図


町名

瑞穂二丁目


街区番号

25-2

縮尺 1:250

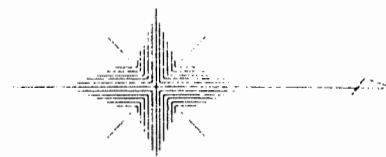

写

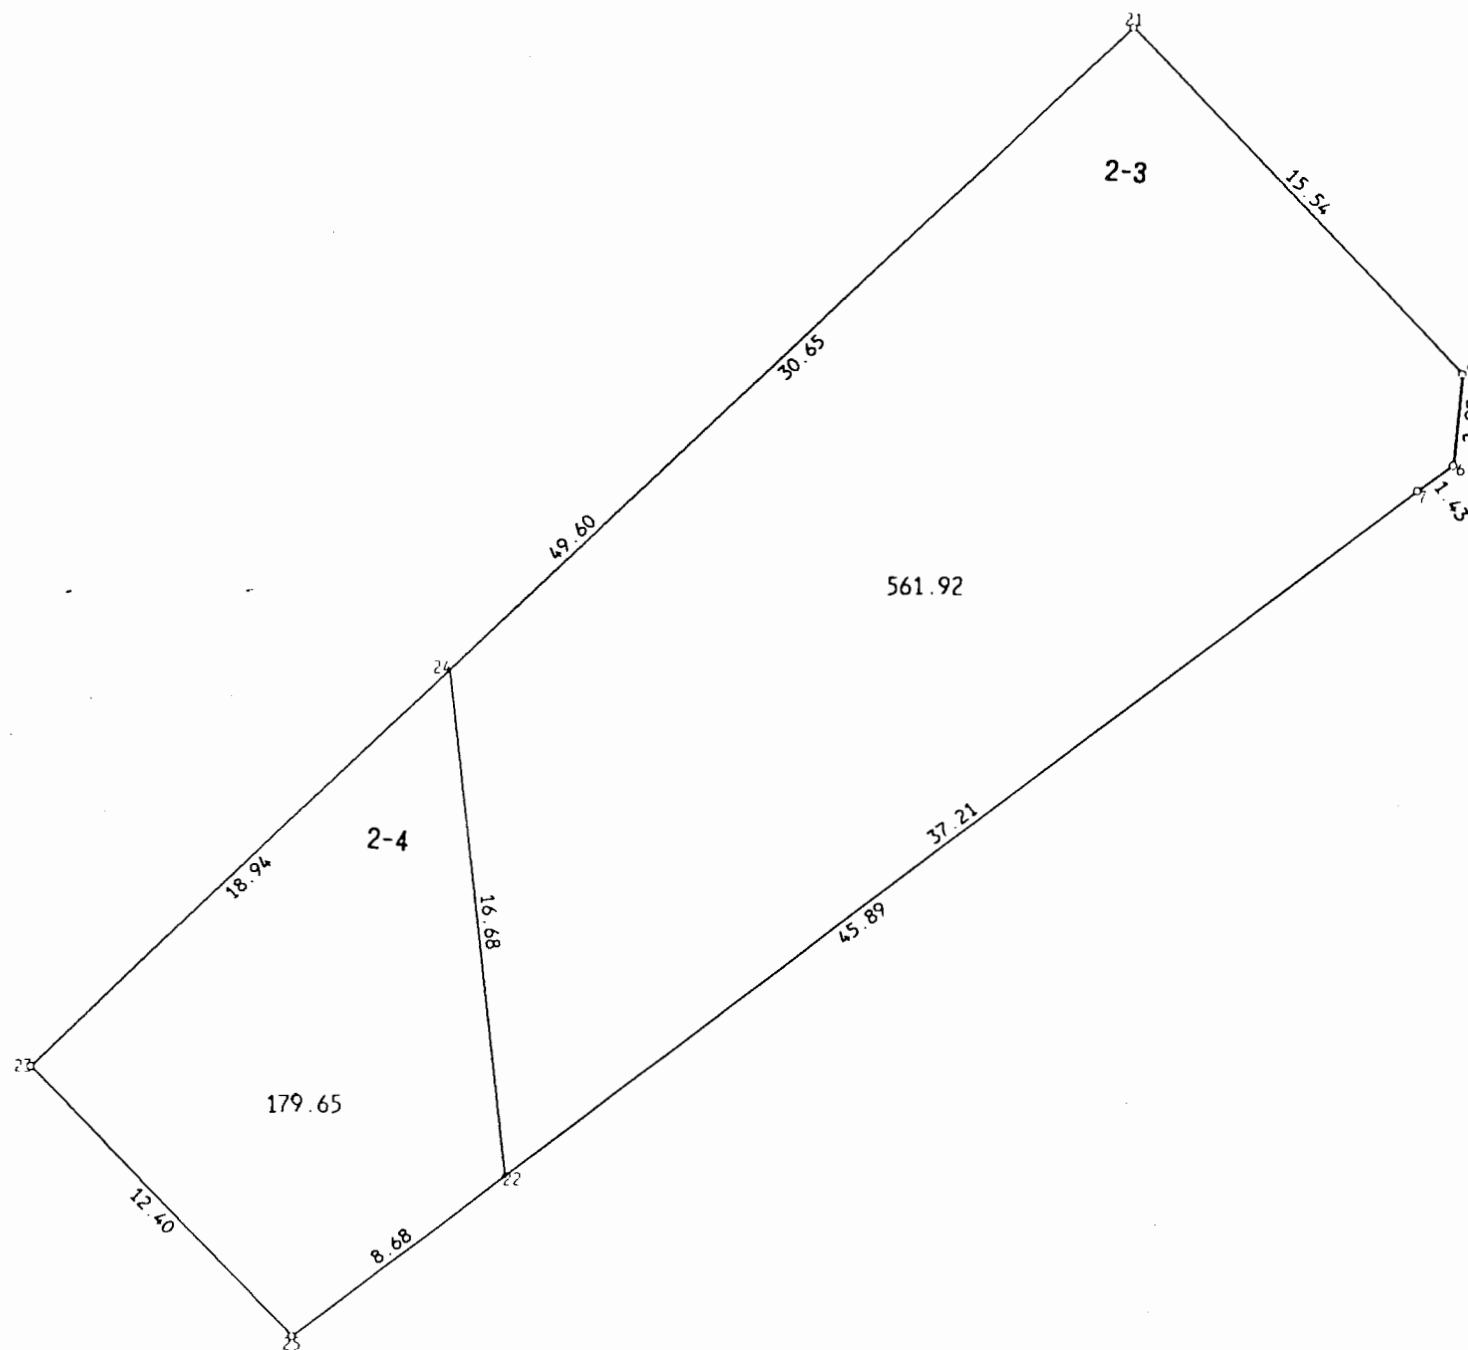

NO.	- X -	- Y -
25*5	-37662.310	21955.359
25*6	662.616	958.334
25*7	663.793	959.159
25*21	672.920	944.001
25*22	693.529	981.530
25*23	709.144	977.890
25*24	695.307	964.945
25*25	700.470	986.752

凡 例	
<input type="checkbox"/>	換 地
<input type="checkbox"/>	

千葉市 新検見川北 土地区画整理組合

この換地図は、当該土地区画整理組合が土地区画整理法第 103 条の規定に基づく換地処分時 (H 8. 3. 8) に伴い作成したものの写しです。(換地処分時に土地権利者に送付したものの写し)

換地図




町名

瑞穂二丁目

街区番号

26

縮尺 1:400

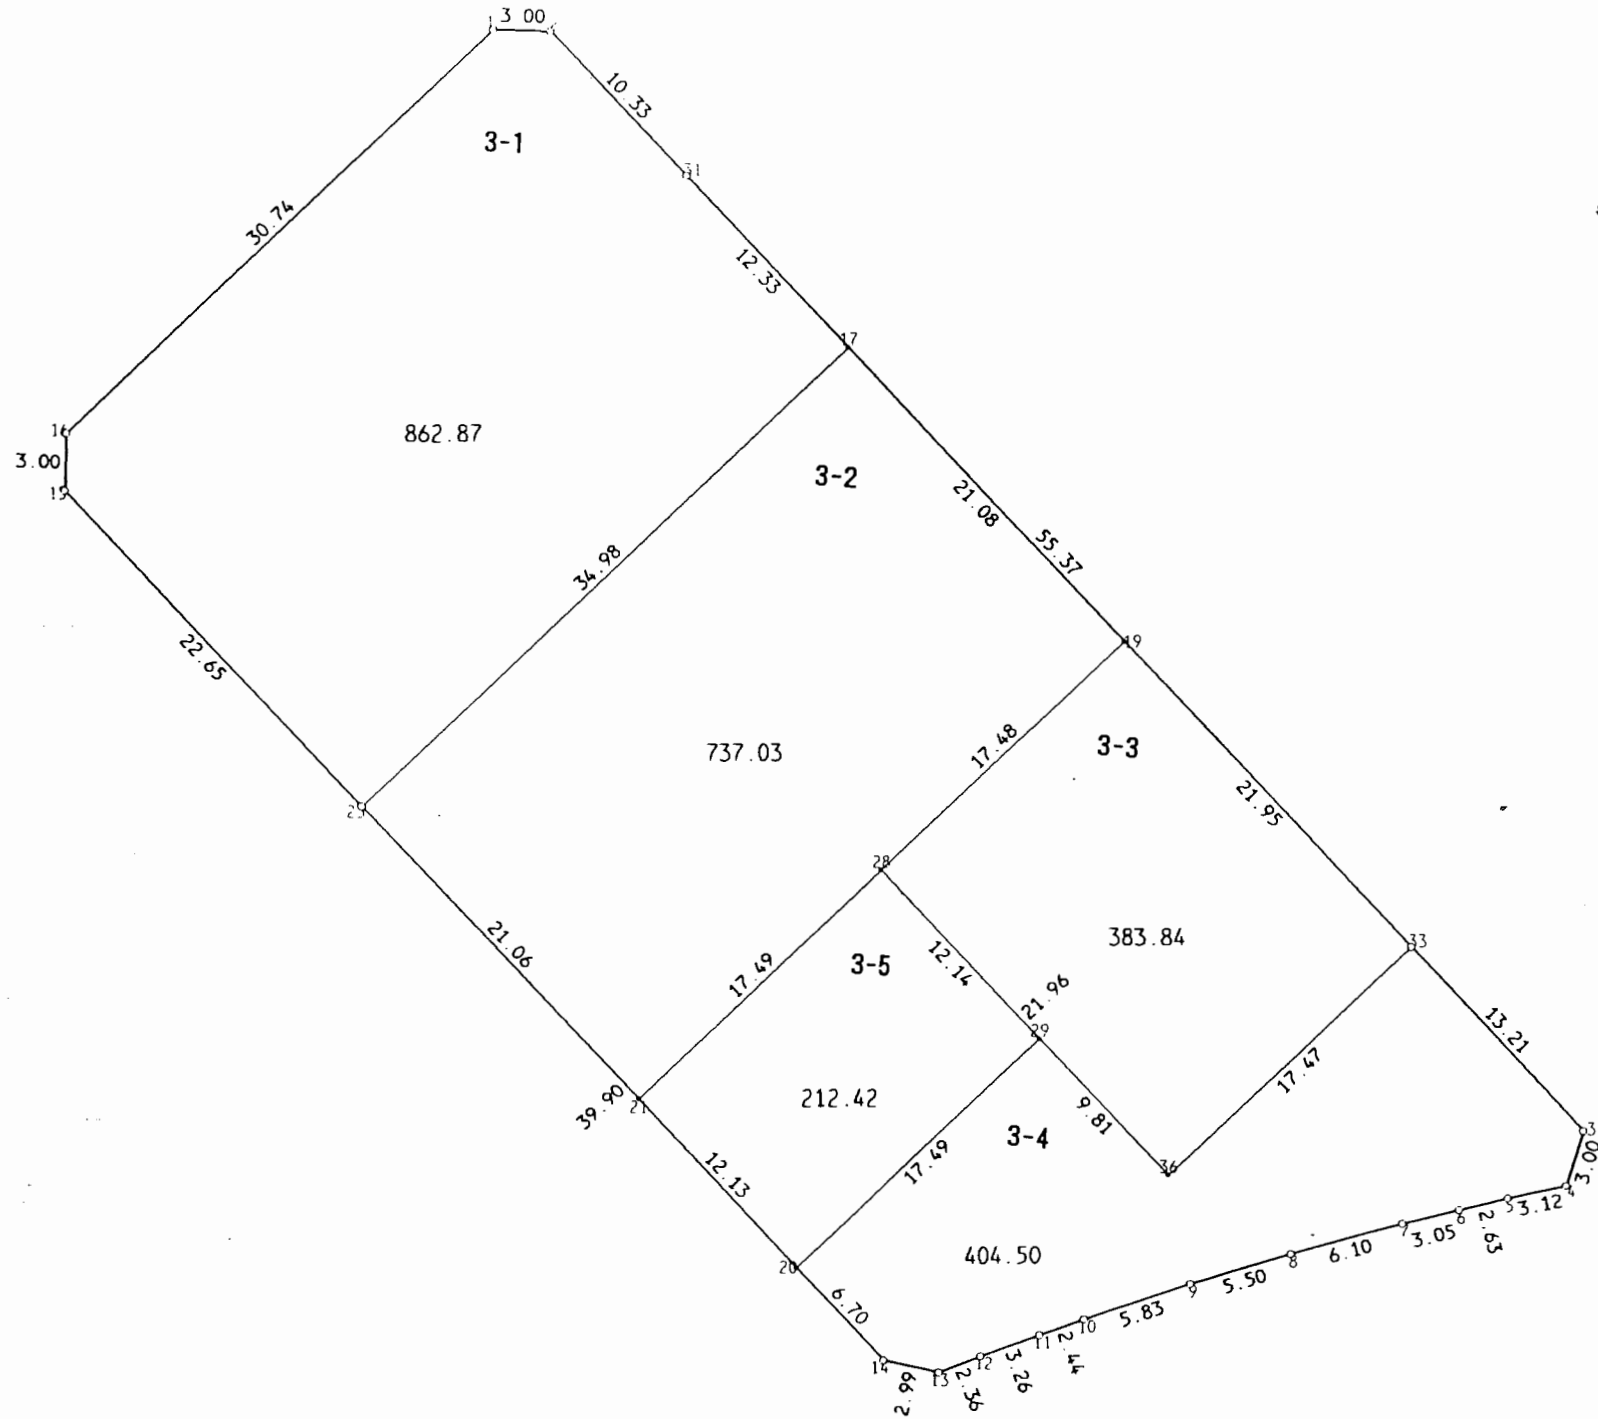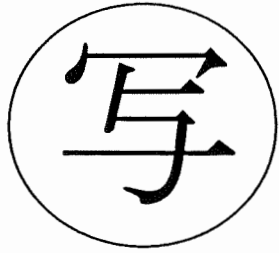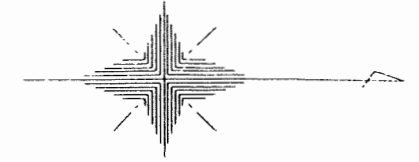

NO.	- X -	- Y -
26*1	-37808.792	21943.871
26*2	805.789	943.969
26*3	751.864	22001.596
26*4	752.771	004.466
26*5	755.831	005.117
26*6	758.393	005.723
26*7	761.365	006.438
26*8	767.260	008.023
26*9	772.535	009.590
26*10	778.077	011.415
26*11	780.384	012.239
26*12	783.459	013.351
26*13	785.661	014.219
26*14	788.582	013.562
26*15	831.341	21967.888
26*16	831.242	964.881
26*17	790.305	960.521
26*19	775.898	975.920
26*20	793.161	22008.668
26*21	801.455	21999.805
26*23	815.848	984.424
26*28	788.683	987.849
26*29	780.383	996.714
26*31	798.732	951.514
26*33	760.902	991.949
26*36	773.672	22003.882

凡 例	
	換 地

千葉市 新検見川北 土地区画整理組合

この換地図は、当該土地区画整理組合が土地区画整理法第103条の規定に基づく換地処分時(H8.3.8)に伴い作成したものの写しです。(換地処分時に土地権利者に送付したものの写し)

換地図



町名

瑞穂二丁目

街区番号

58

縮尺 1:200

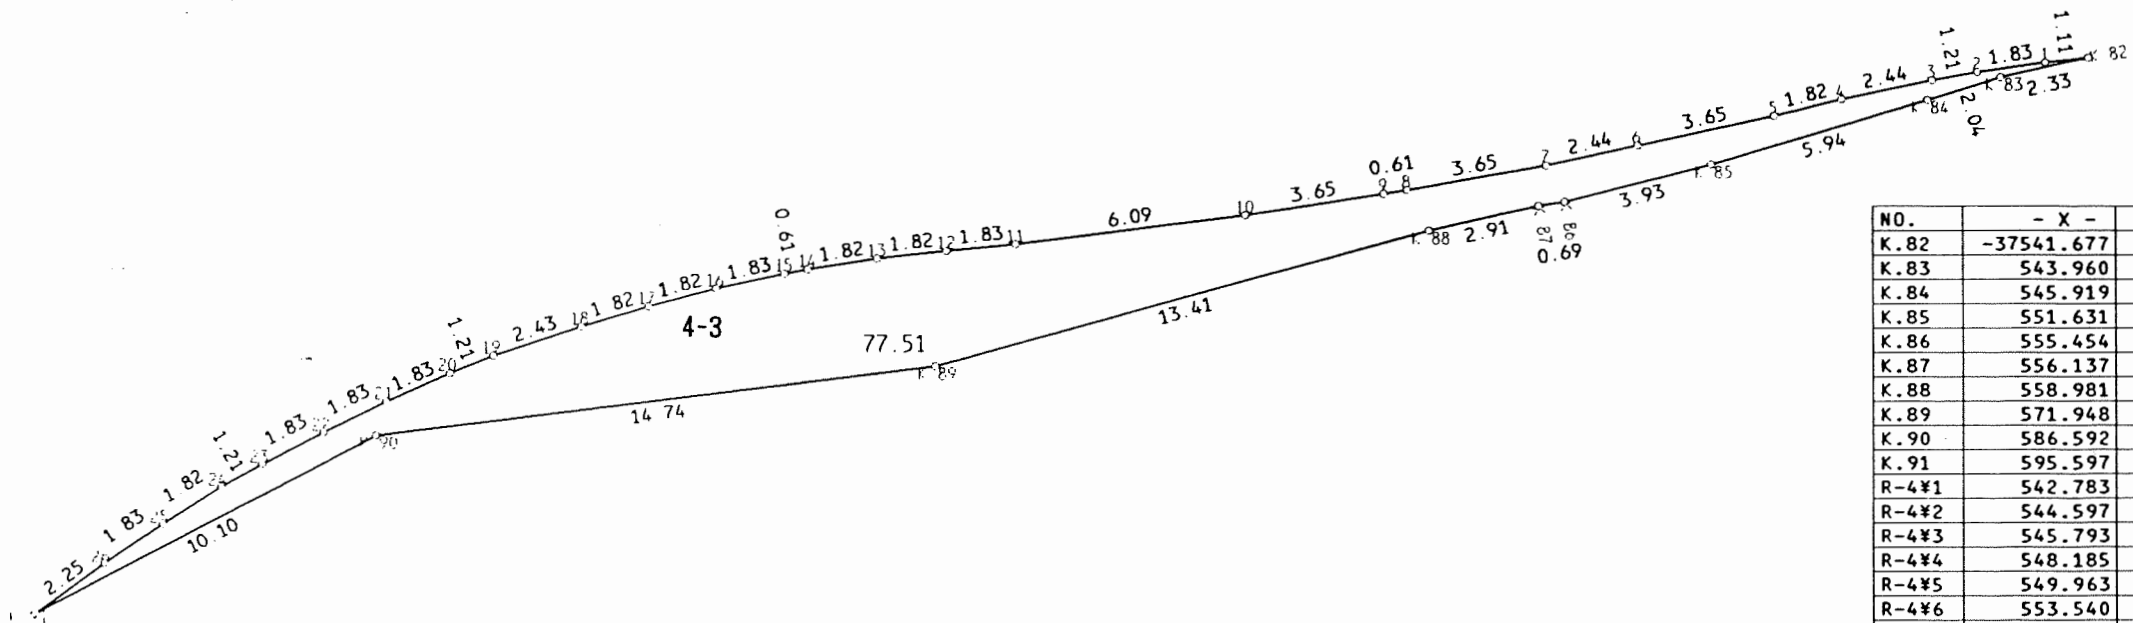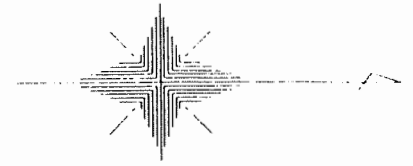

NO.	- X -	- Y -
K.82	-37541.677	21895.813
K.83	543.960	896.311
K.84	545.919	896.902
K.85	551.631	898.560
K.86	555.454	899.502
K.87	556.137	899.601
K.88	558.981	900.234
K.89	571.948	903.687
K.90	586.592	905.392
K.91	595.597	909.969
R-4*1	542.783	895.935
R-4*2	544.597	896.177
R-4*3	545.793	896.385
R-4*4	548.185	896.869
R-4*5	549.963	897.298
R-4*6	553.540	898.053
R-4*7	555.934	898.546
R-4*8	559.536	899.176
R-4*9	560.141	899.270
R-4*10	563.756	899.805
R-4*11	569.812	900.521
R-4*12	571.638	900.681
R-4*13	573.451	900.861
R-4*14	575.259	901.132
R-4*15	575.862	901.240
R-4*16	577.658	901.610
R-4*17	579.430	902.066
R-4*18	581.185	902.577
R-4*19	583.503	903.321
R-4*20	584.635	903.770
R-4*21	586.315	904.504
R-4*22	587.970	905.288
R-4*23	589.603	906.118
R-4*24	590.670	906.698
R-4*25	592.227	907.656
R-4*26	593.760	908.669

凡例

換地

千葉市 新検見川北 土地区画整理組合

この換地図は、当該土地区画整理組合が土地区画整理法第103条の規定に基づく換地処分時(H8.3.8)に伴い作成したものの写しです。(換地処分時に土地権利者に送付したものの写し)

換地図

町名


瑞穂二丁目

街区番号


59

縮尺 1:150

写

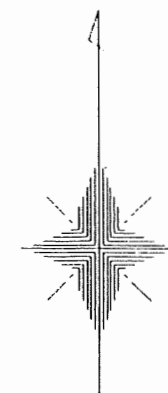

NO.	- X -	- Y -
K.91	-37595.597	21909.969
K.92	598.673	915.370
K.93	601.074	921.750
K.94	604.176	927.826
K.95A	608.264	936.359
R-5¥1	596.691	910.837
R-5¥2	598.084	912.019
R-5¥3	599.908	913.637
R-5¥4	601.418	915.213
R-5¥5	603.386	917.515
R-5¥6	605.240	919.910
R-5¥7	606.268	921.421
R-5¥8	606.929	922.437
R-5¥9	607.851	924.003
R-5¥10	608.719	925.603
R-5¥11	609.303	926.679
R-5¥12	610.242	928.242
R-5¥13	611.231	929.792
R-5¥14	611.912	930.805
R-5¥15	612.212	931.317
R-5¥16	612.478	931.843
R-5¥17	612.680	932.392
R-5¥18	612.816	932.972
R-5¥19	612.914	933.555
R-5¥20	612.953	934.141
R-5¥21	612.923	934.728
R-5¥22	612.825	935.310
R-5¥23	612.671	935.873
R-5¥24	612.451	936.417
R-5¥25	612.120	937.053
R-5¥26	611.786	937.534
R-5¥27	611.409	937.986
R-5¥28	609.821	939.718

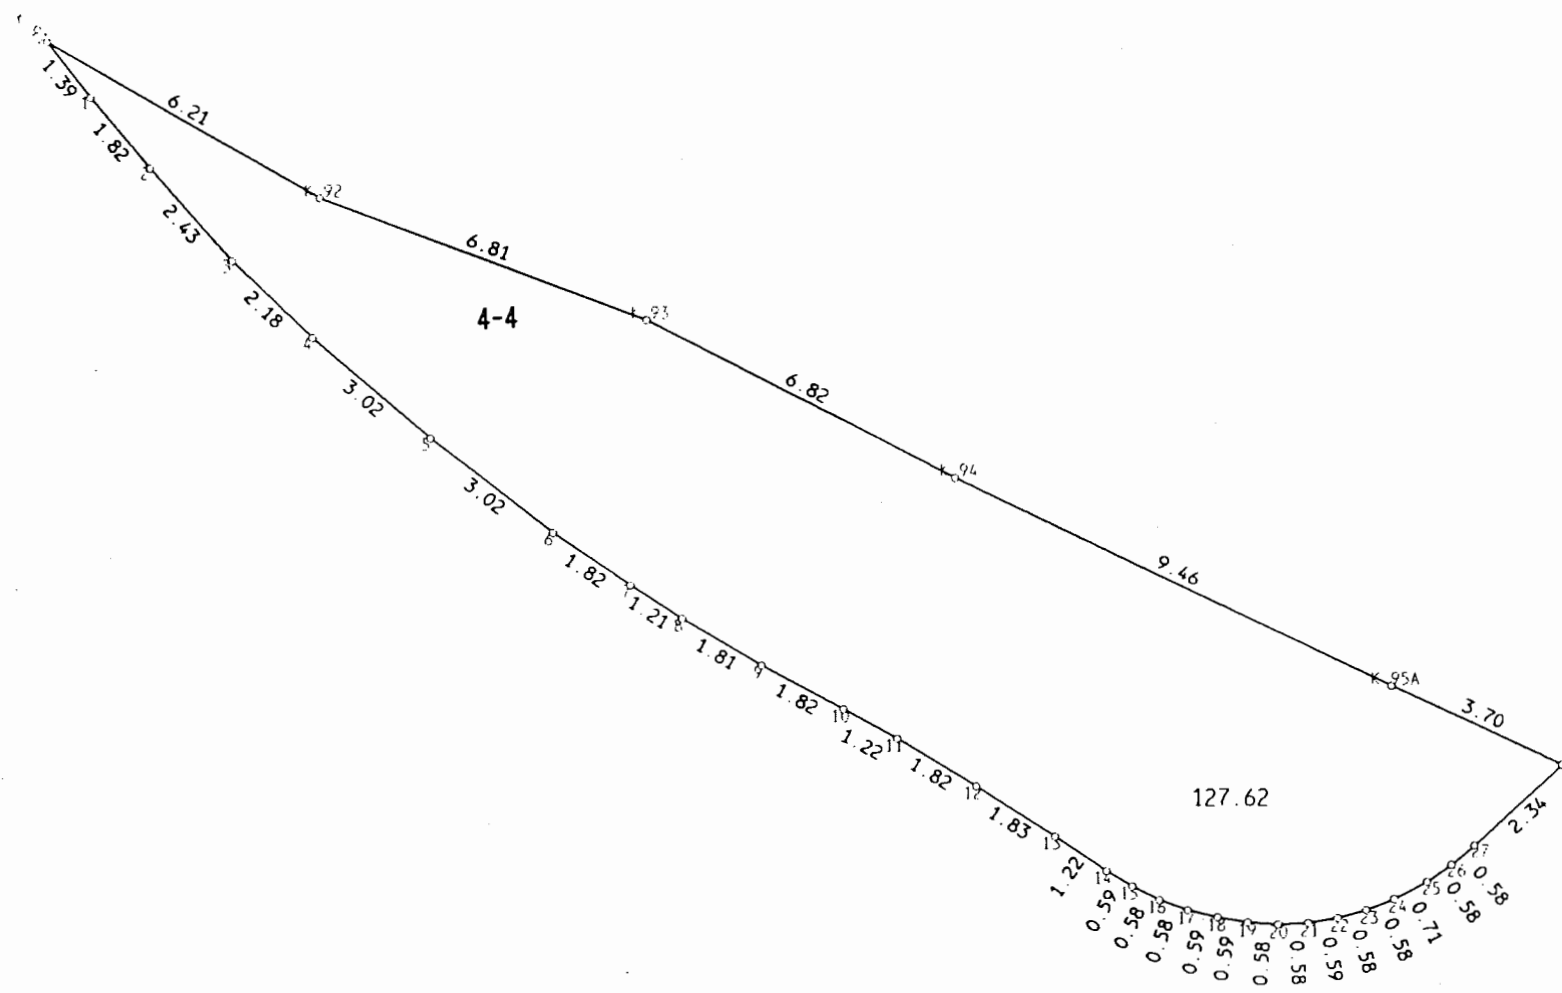

凡 例

	換	地
--	---	---

千葉市 新検見川北 土地区画整理組合

この換地図は、当該土地区画整理組合が土地区画整理法第 103 条の規定に基づく換地処分時 (H 8.3.8) に伴い作成したものの写しです。(換地処分時に土地権利者に送付したものの写し)

換地図


町名

瑞穂二丁目


街区番号

60

縮尺 1:40

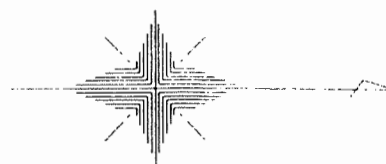

写

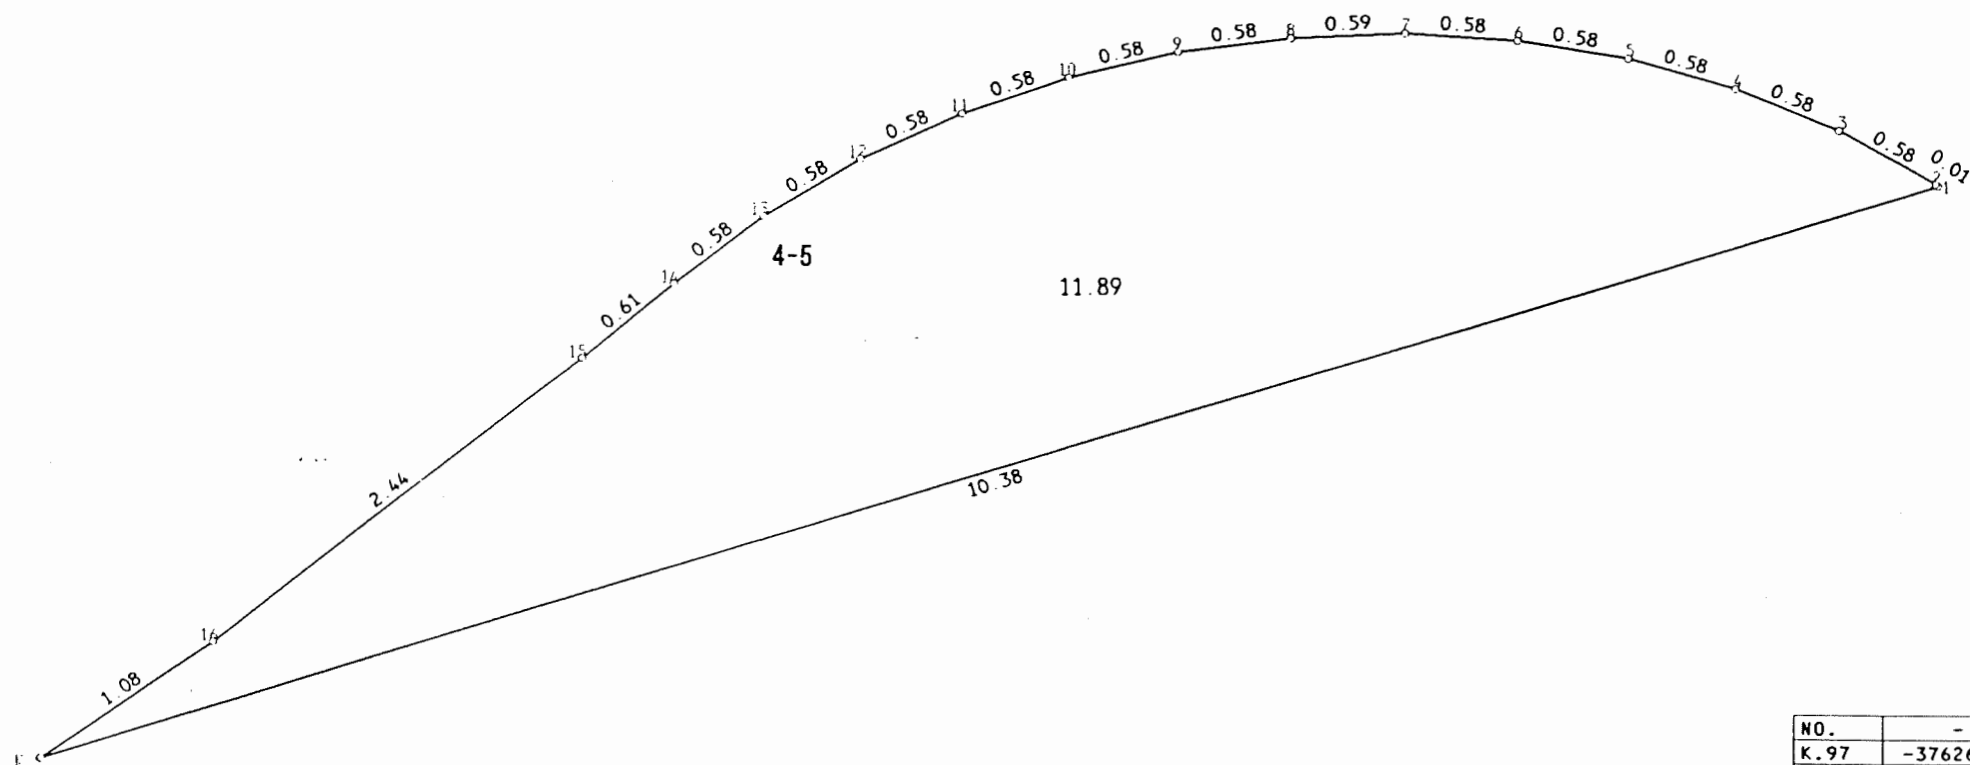

NO.	- X -	- Y -
K.97	-37626.009	21944.685
R-6#1	616.057	941.724
R-6#2	616.071	941.714
R-6#3	616.585	941.432
R-6#4	617.130	941.213
R-6#5	617.695	941.055
R-6#6	618.274	940.961
R-6#7	618.861	940.921
R-6#8	619.451	940.945
R-6#9	620.036	941.018
R-6#10	620.611	941.150
R-6#11	621.170	941.336
R-6#12	621.704	941.571
R-6#13	622.213	941.868
R-6#14	622.681	942.217
R-6#15	623.160	942.606
R-6#16	625.106	944.081

凡 例	
<input type="checkbox"/>	換 地

千葉市 新検見川北 土地区画整理組合

この換地図は、当該土地区画整理組合が土地区画整理法第103条の規定に基づく換地処分時（H8.3.8）に伴い作成したものの写しです。（換地処分時に土地権利者に送付したものの写し）

換地図


町名

瑞穂二丁目

街区番号

28

縮尺 1:600

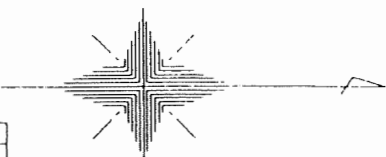

点名	距離	離
199		4.87


点名	距離	離
99		0.14

NO.	- X -	- Y -
28#1	-37927.726	21940.300
28#2	922.704	940.461
28#3	921.469	941.801
28#4	867.859	999.136
28#5	838.723	971.883
28#6	835.725	971.978
28#7	795.316	22015.148
28#8	796.054	018.042
28#9	800.440	019.521
28#10	806.272	021.322
28#11	812.142	022.974
28#12	818.049	024.484
28#13	820.946	025.163
28#14	823.912	025.839
28#15	829.879	027.055
28#16	835.852	028.112
28#17	841.265	028.937
28#18	842.468	029.105
28#19	847.887	029.775

NO.	- X -	- Y -
28#20	853.949	030.384
28#21	860.020	030.852
28#22	866.115	031.173
28#23	869.757	031.285
28#24	872.187	031.322
28#25	875.840	031.333
28#26	878.299	031.321
28#27	882.571	031.224
28#28	885.011	031.142
28#29	890.503	030.868
28#30	893.534	030.663
28#31	895.969	030.483
28#32	901.529	030.071
28#33	905.946	027.806
28#34	907.825	025.583
28#35	954.672	21975.186
28#36	954.306	965.191
28#37	829.512	978.626

NO.	- X -	- Y -
28#39	-37814.259	21994.917
28#41	821.287	22025.241
28#43	843.916	029.284
28#44	863.209	031.022
28#45	871.877	031.317
28#46	913.258	019.738
28#49	947.403	21958.746
28#52	904.147	960.326
28#54	889.579	975.906
28#55	878.796	987.438
28#60	841.649	989.957
28#62	825.834	22005.730
28#63	836.960	008.786
28#64	847.982	011.837
28#65	866.495	016.932
28#66	874.711	019.194
28#68	899.833	007.197
28#70	849.596	21982.053
28#71	901.201	22030.095

NO.	- X -	- Y -
28#74	924.039	008.141
28#81	917.251	21972.584
28#84	902.690	988.170
28#98	938.221	950.138
28#99	922.851	940.456
28#100	915.425	948.265
28#101	863.015	994.605
28#102	855.049	987.154
28#103	812.299	997.010
28#104	935.888	952.636
28#105	928.526	960.516
28#106	914.341	999.069
28#107	903.517	22010.639
28#108	880.452	010.829
28#109	825.078	008.973
28#110	835.244	008.315
28#111	847.102	011.593
28#112	873.029	018.731

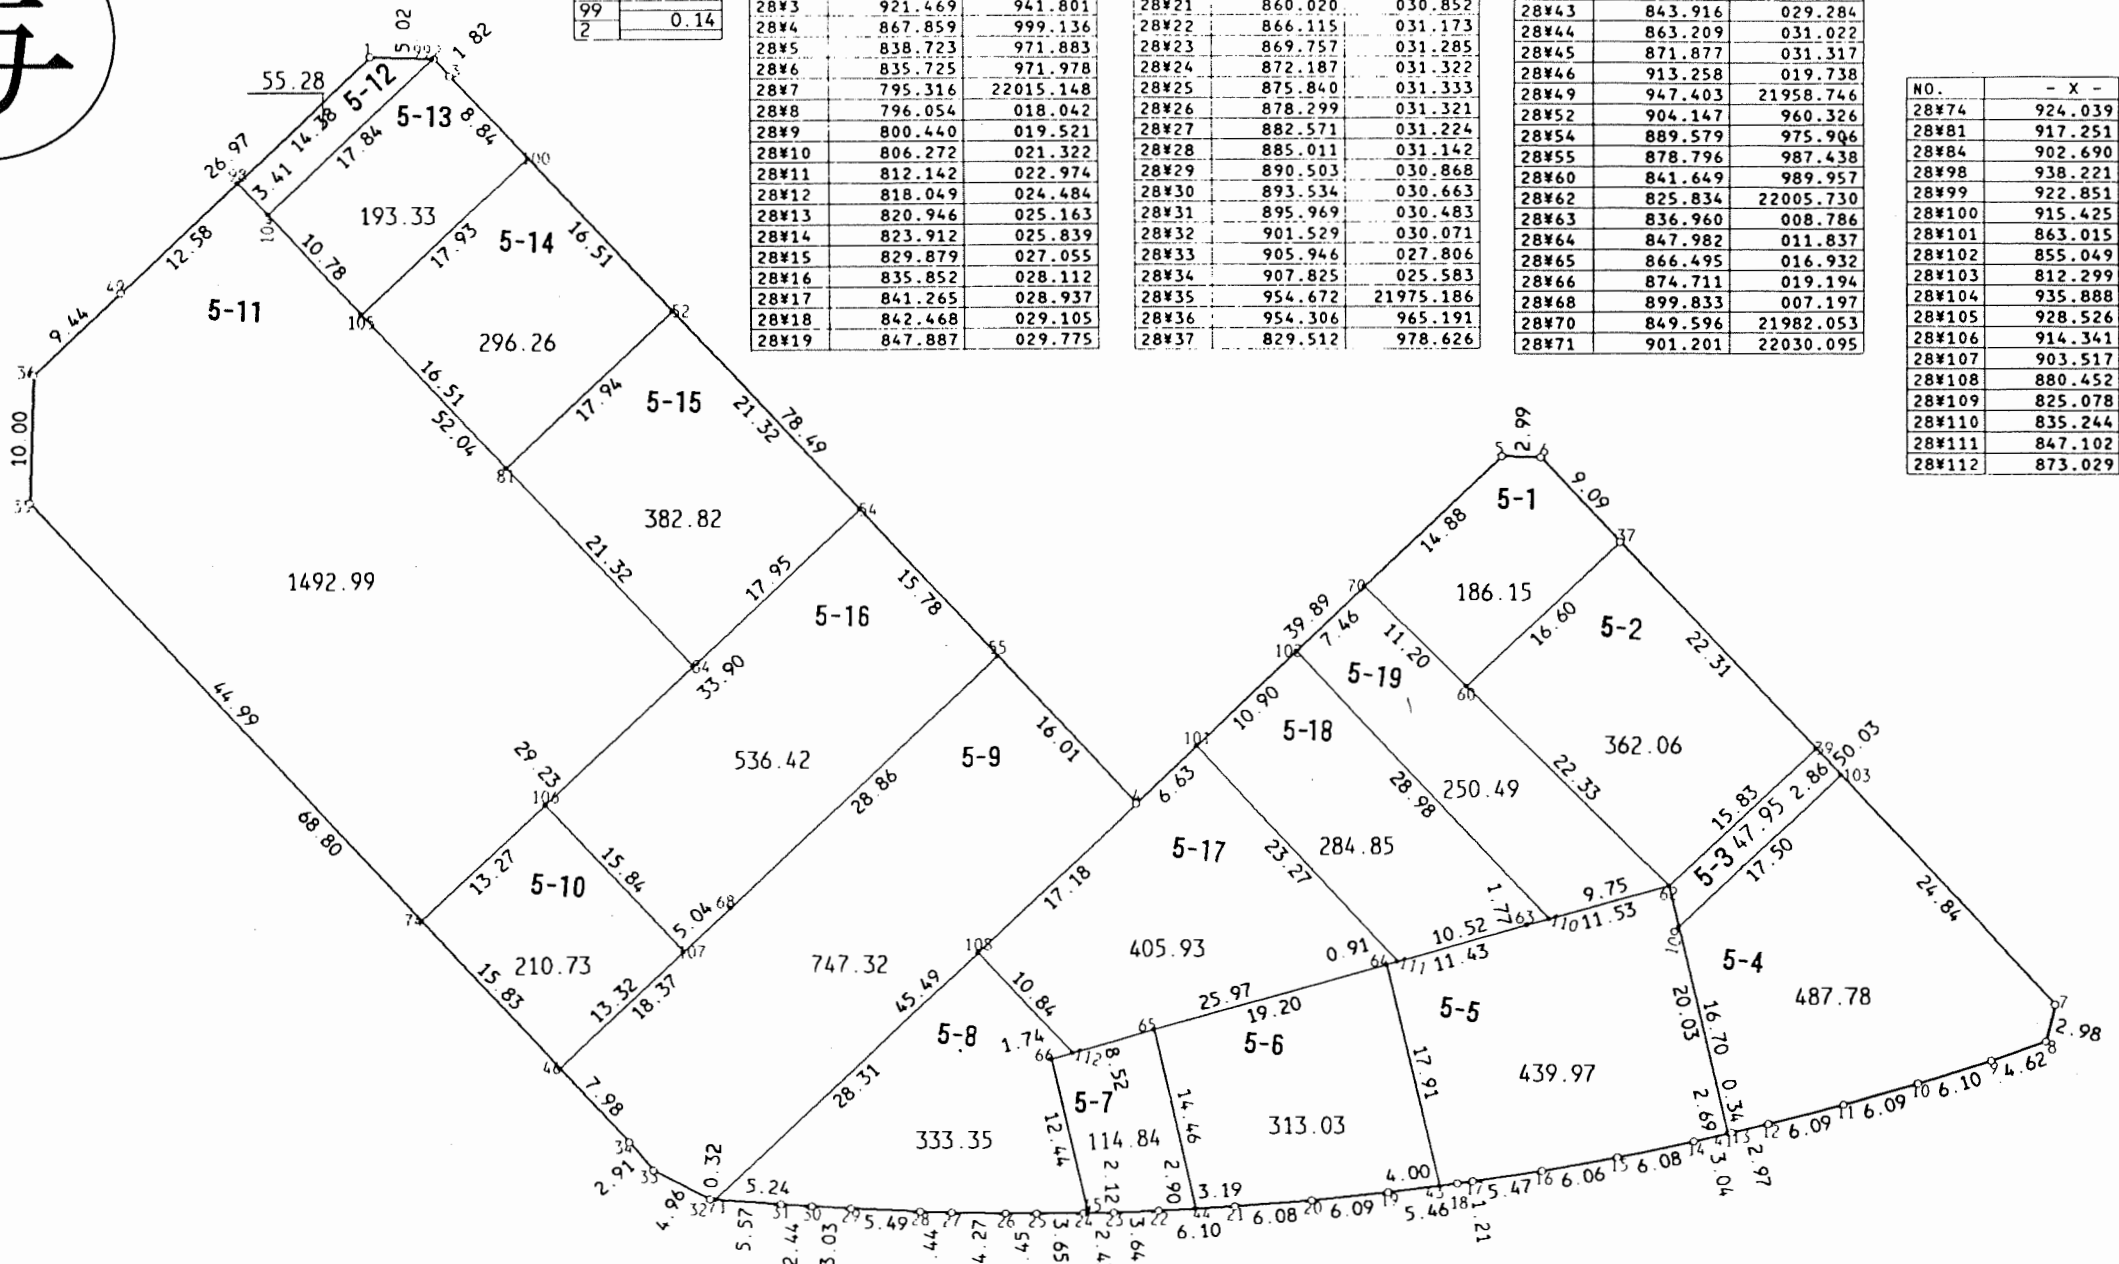

点名	距離	離
109		3.32
62		

点名	距離	離
18		1.45
43		

点名	距離	離
45		0.31
24		

凡 例

<input type="checkbox"/>	換	地
--------------------------	---	---

千葉市 新検見川北 土地区画整理組合

この換地図は、当該土地区画整理組合が土地区画整理法第103条の規定に基づく換地処分時(H8.3.8)に伴い作成したものの写しです。(換地処分時に土地権利者に送付したものの写し)

換地図




町名

瑞穂二丁目

街区番号

27

縮尺 1:400

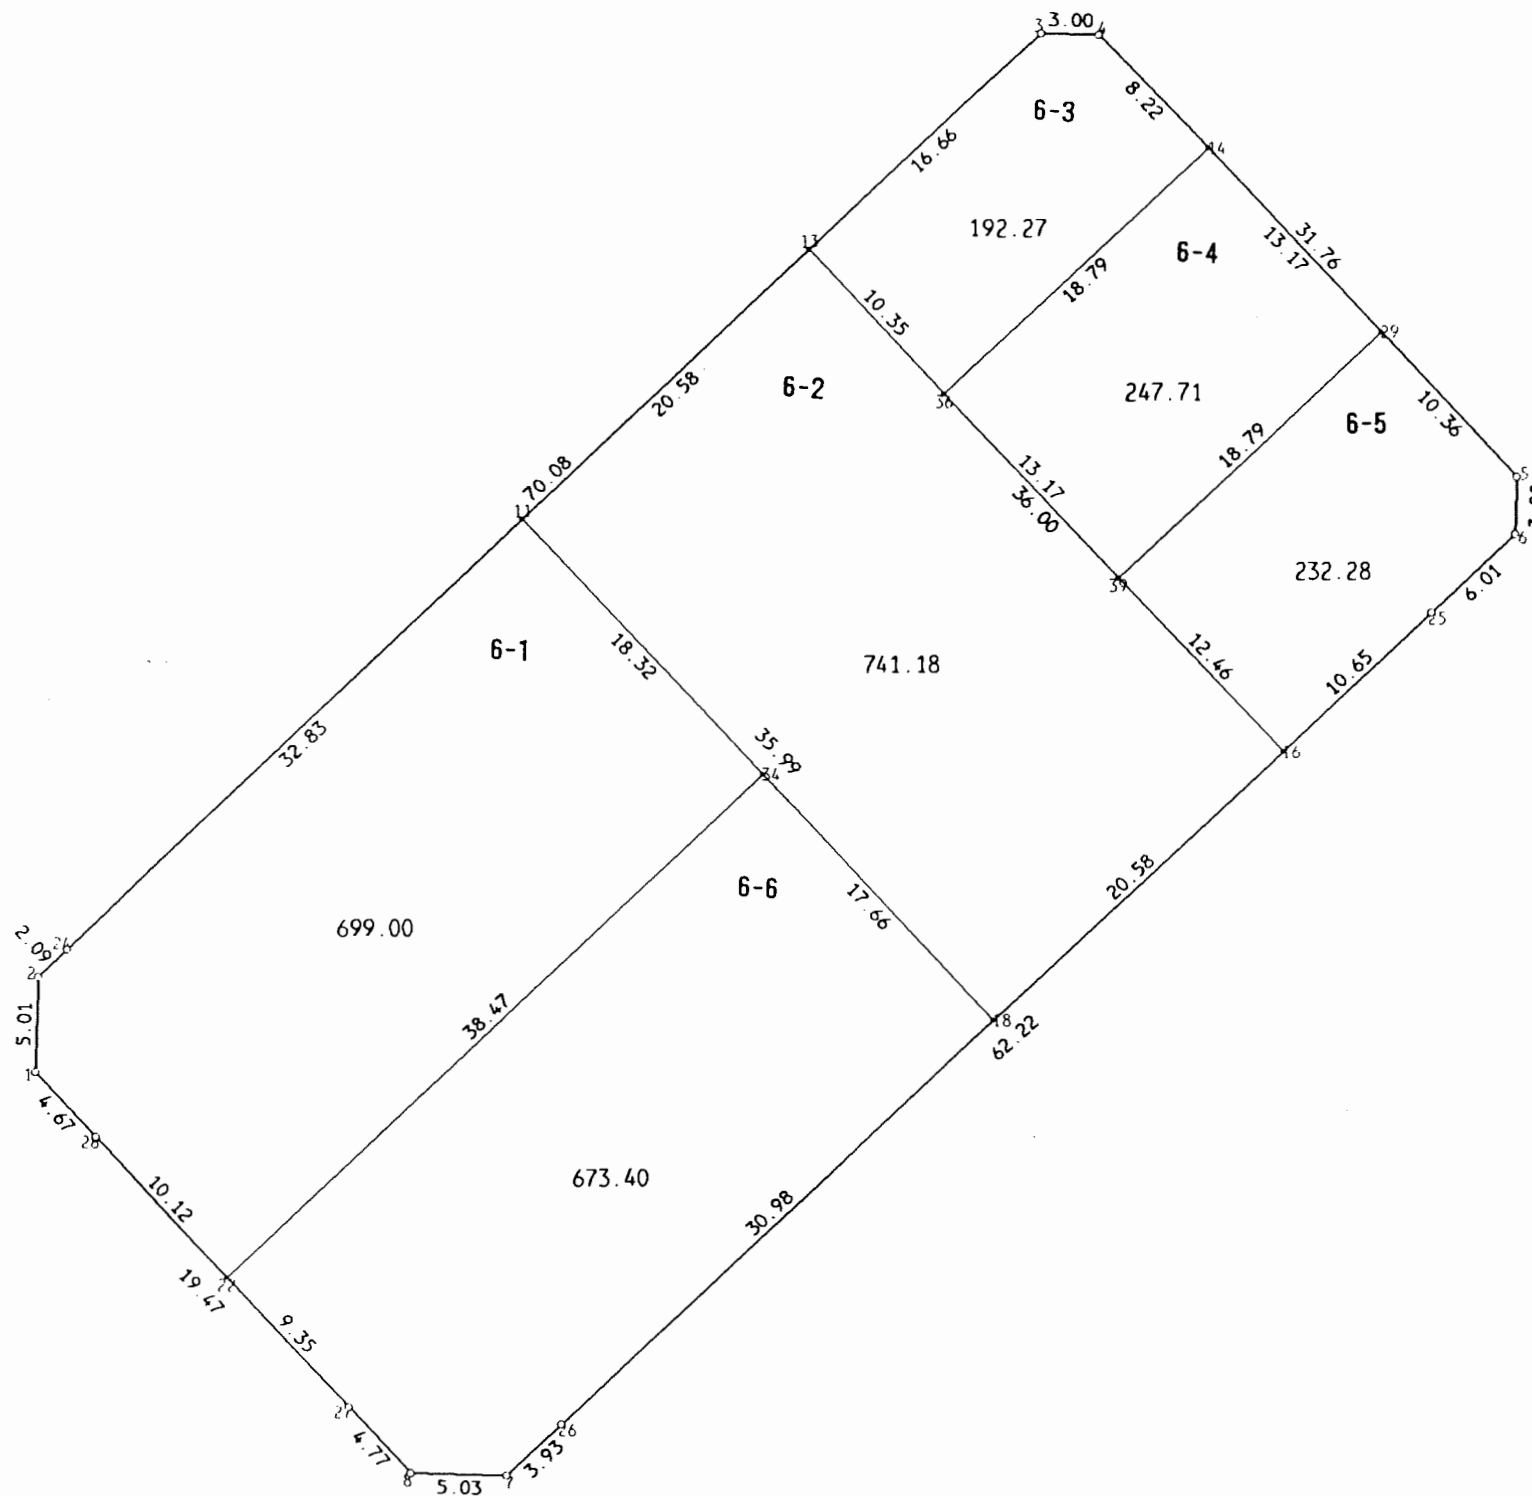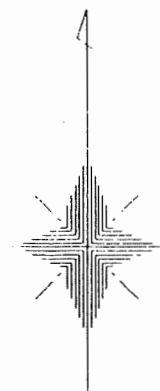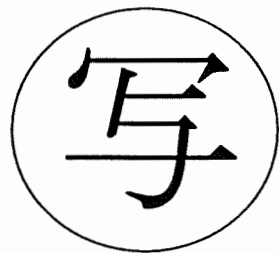

NO.	- X -	- Y -
27#1	-37897.056	21911.614
27#2	892.040	911.782
27#3	842.728	964.502
27#4	842.816	967.503
27#5	866.013	989.209
27#6	869.020	989.112
27#7	918.331	936.405
27#8	918.180	931.374
27#11	868.184	937.297
27#13	854.116	952.331
27#14	848.824	973.124
27#16	880.401	976.931
27#18	894.465	961.894
27#22	907.855	921.729
27#24	890.616	913.323
27#25	873.122	984.713
27#26	915.628	939.267
27#27	914.683	928.118
27#28	900.464	914.815
27#29	858.446	982.128
27#34	881.566	949.821
27#36	861.676	959.406
27#39	871.298	968.411

凡 例

<input type="checkbox"/>	換	地
<input type="checkbox"/>		

千葉市 新検見川北 土地区画整理組合

この換地図は、当該土地区画整理組合が土地区画整理法第 103 条の規定に基づく換地処分時 (H 8. 3. 8) に伴い作成したものの写しです。(換地処分時に土地権利者に送付したものの写し)