
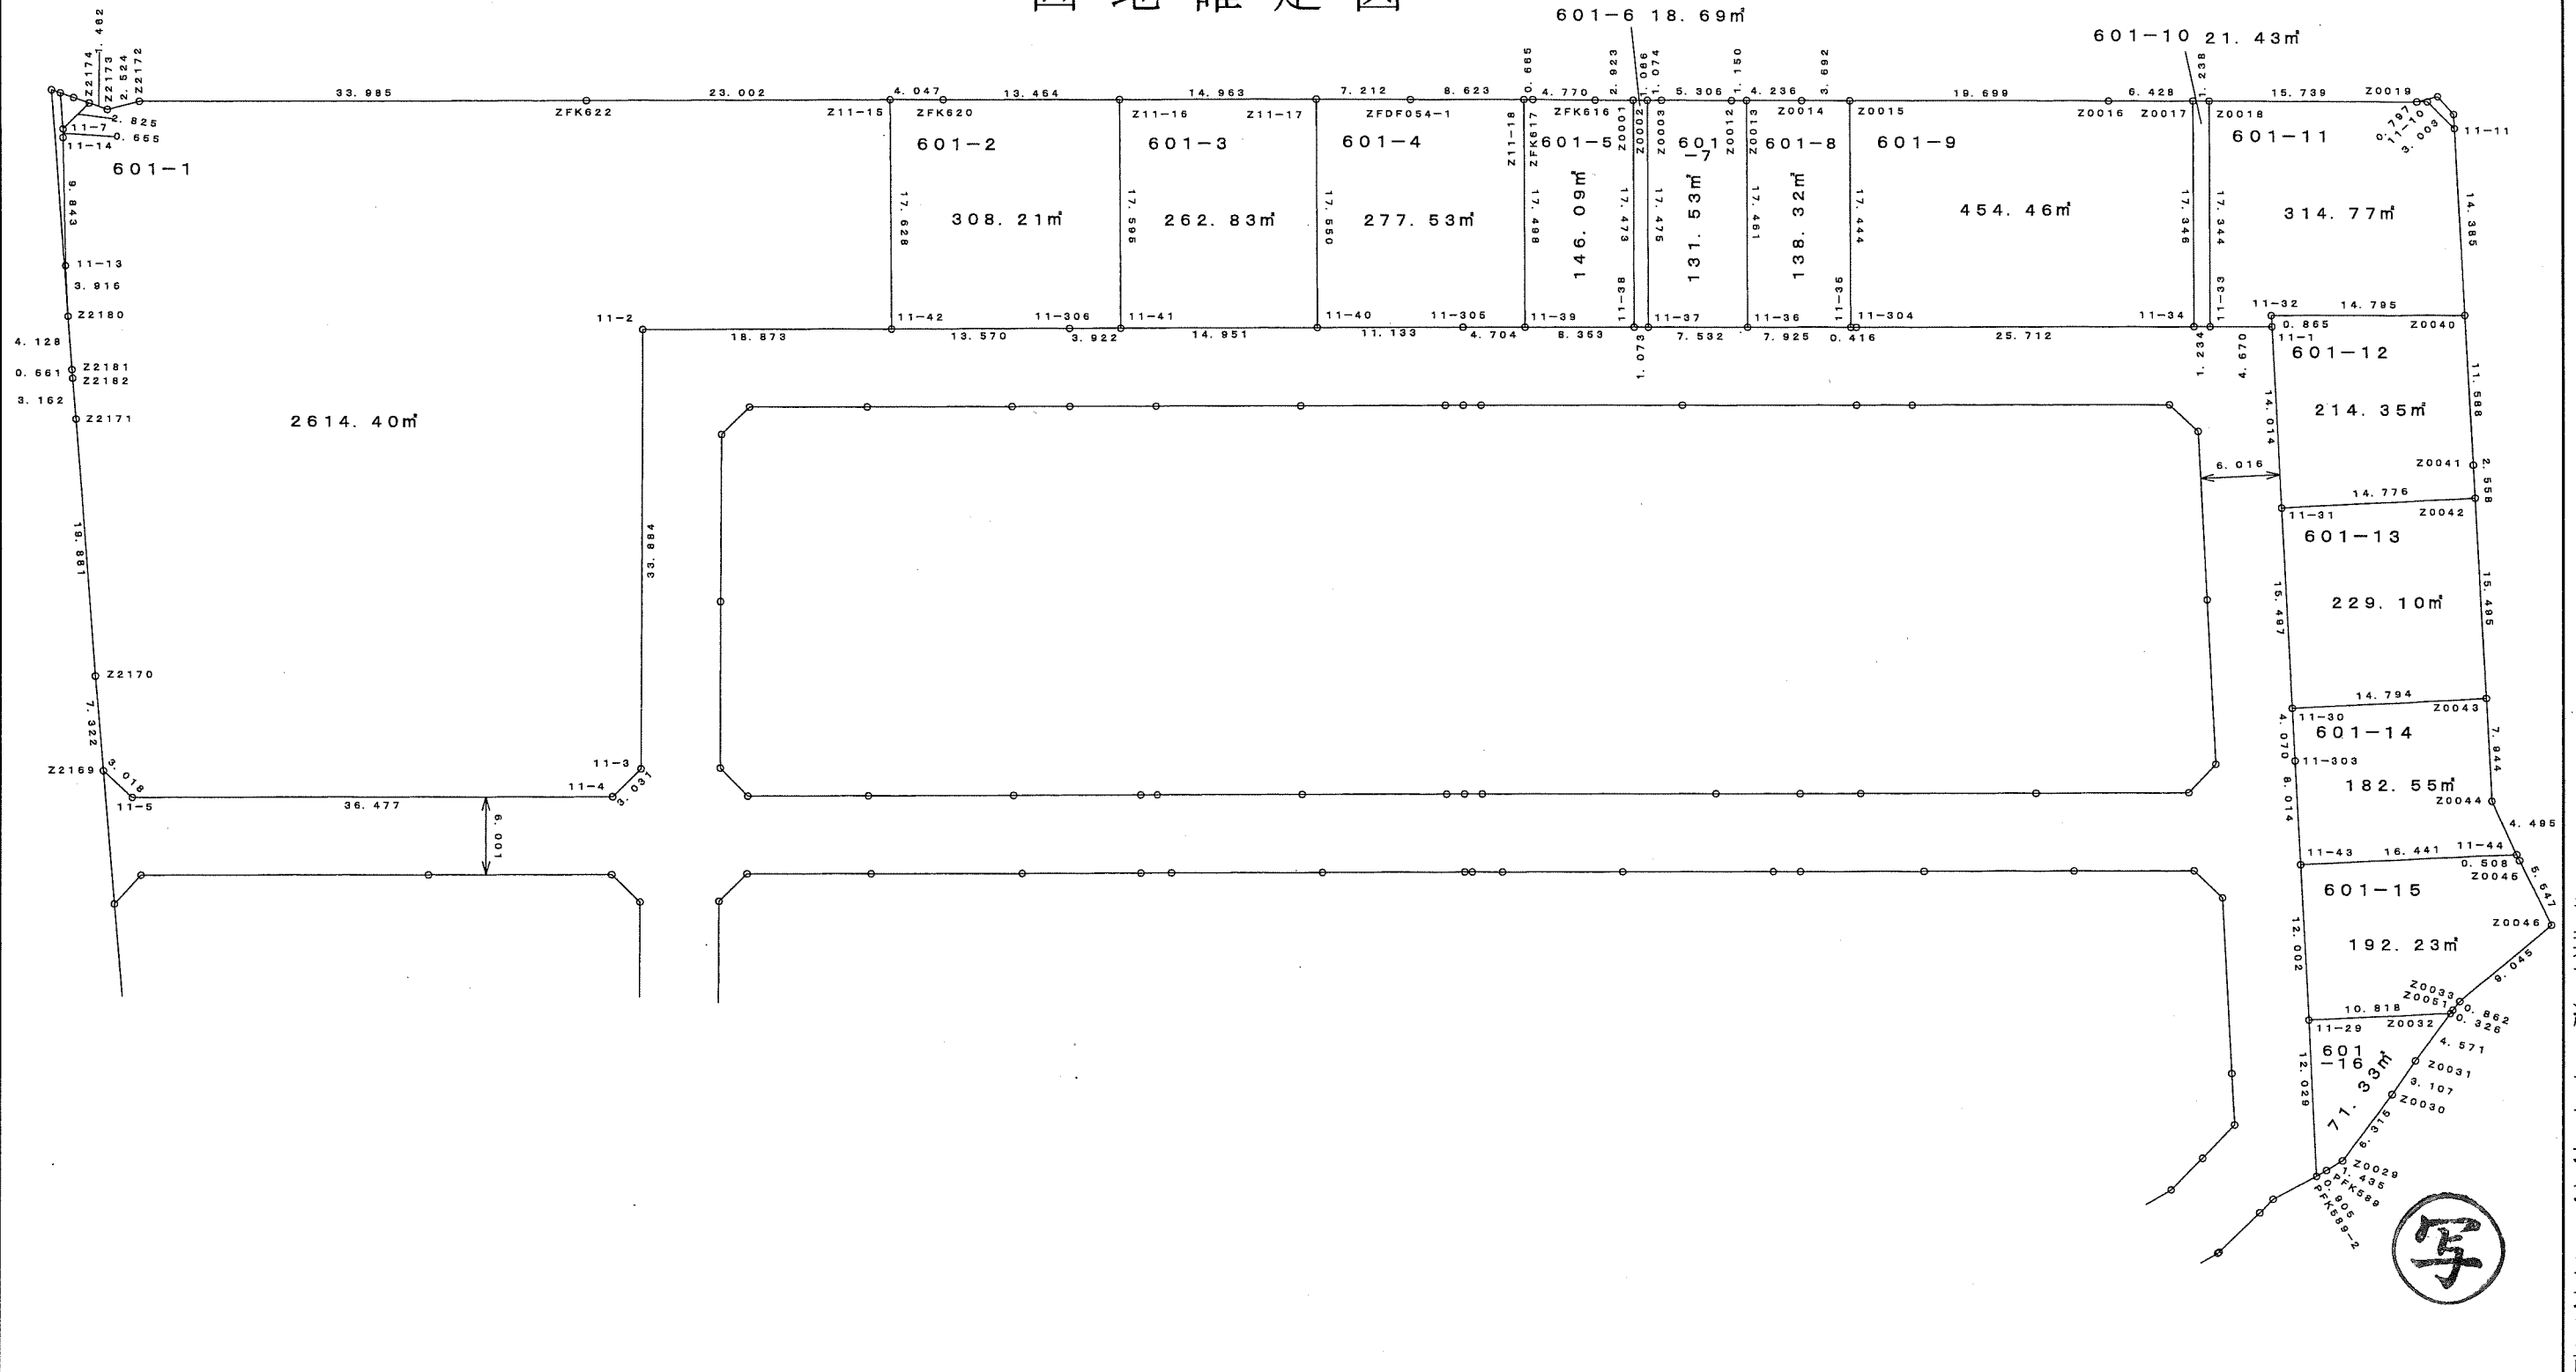


# 千葉市緑区古市場地区土地区画整理事業

## 画地確定図

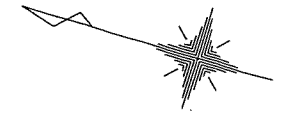



千葉市緑区古市場地区土地区画整理組合

街区番号	11
縮尺	1/500

この位置図は、当該土地区画整理組合が土地区画整理法第 103 条の規定に基づく換地処分時 (H23.1.30) に伴い作成したものの写しです。(換地処分時に土地権利者に送付したものの写し)

# 千葉市緑区古市場地区土地区画整理事業

## 画地確定図

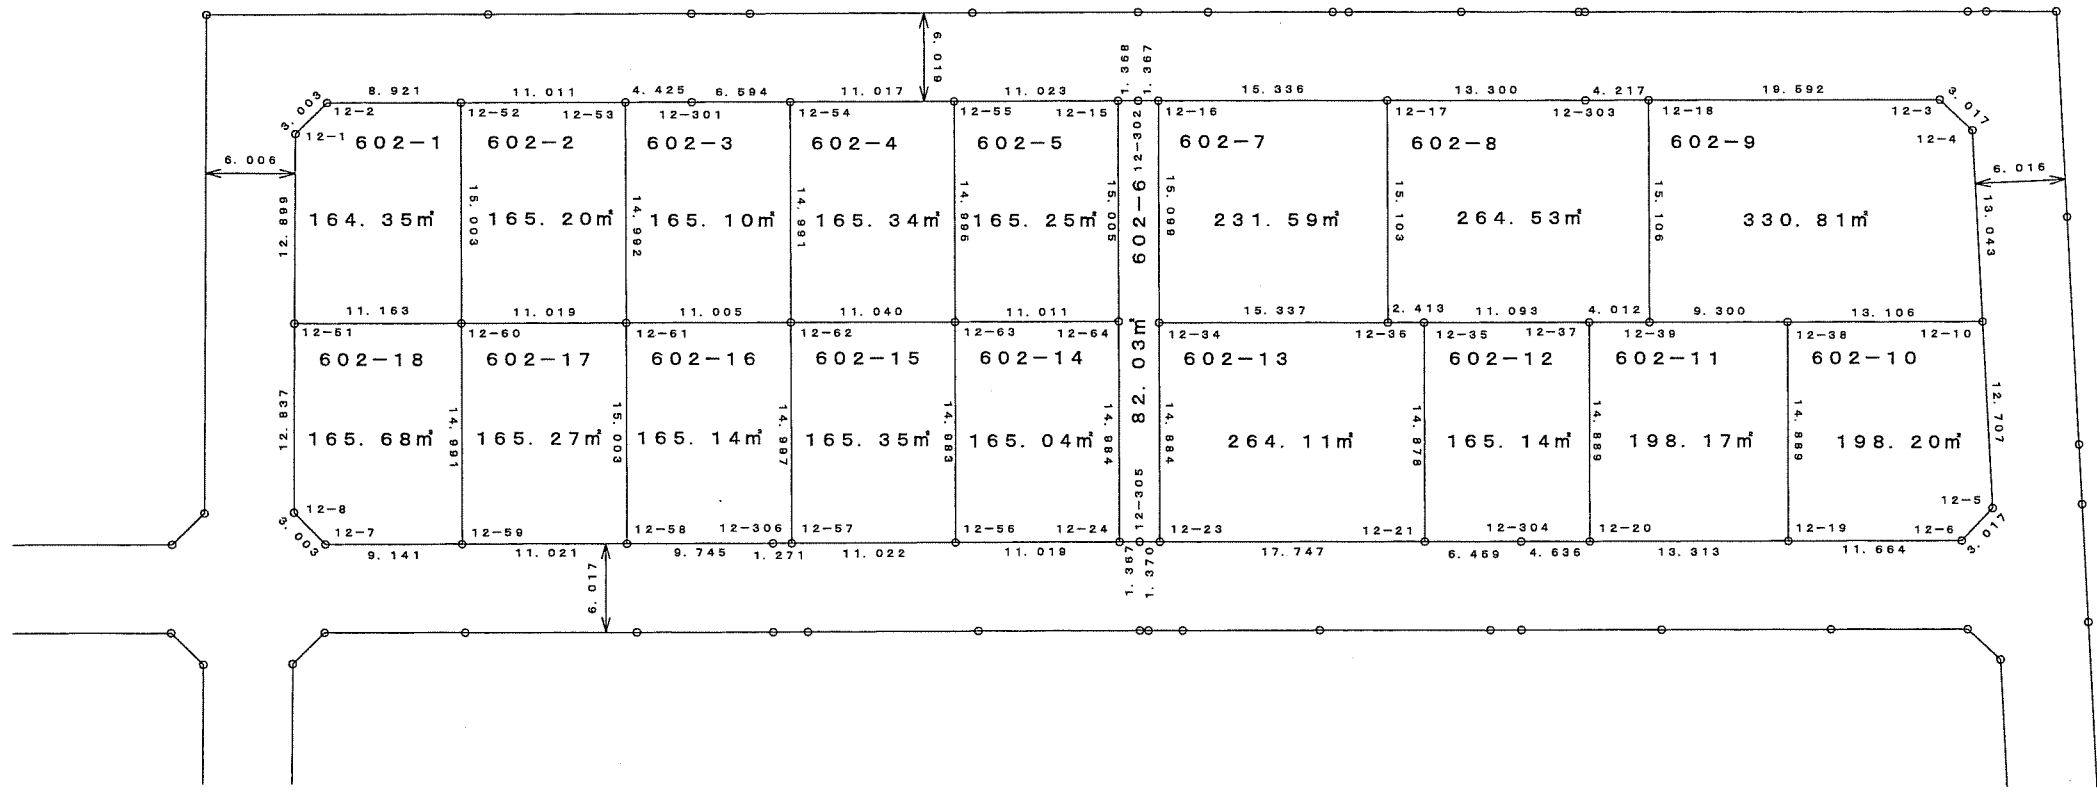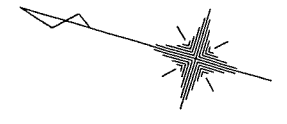



街区番号	12
縮尺	1/500

千葉市緑区古市場地区土地区画整理組合

この位置図は、当該土地区画整理組合が土地区画整理法第 103 条の規定に基づく換地処分時 (H23.1.30) に伴い作成したものの写しです。(換地処分時に土地権利者に送付したものの写し)

# 千葉市緑区古市場地区土地区画整理事業

## 画地確定図

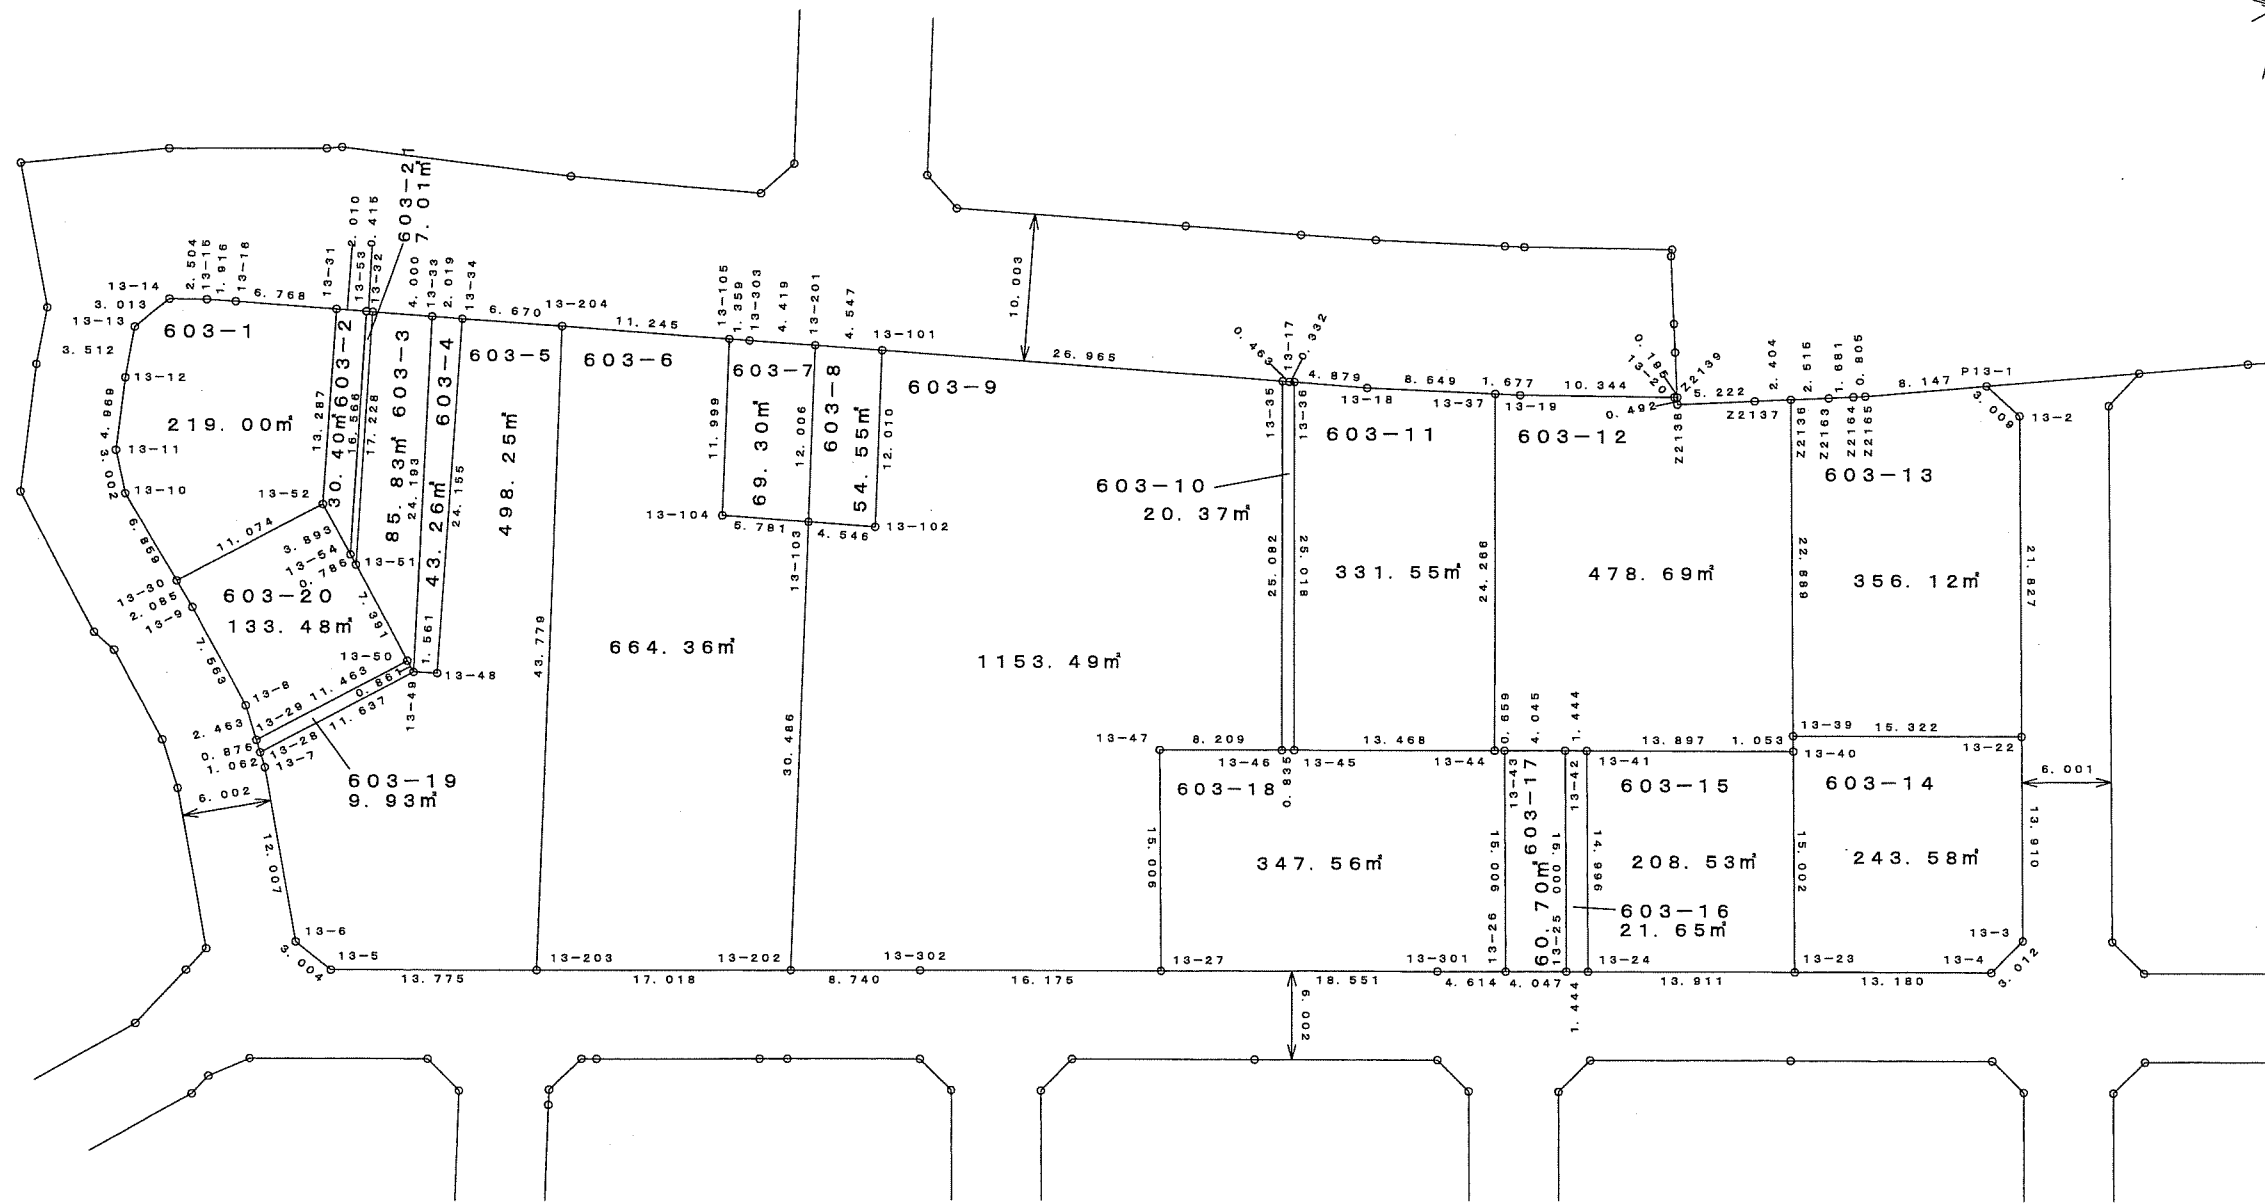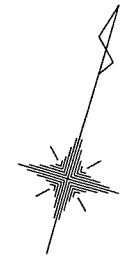



街区番号	13
縮尺	1/500

千葉市緑区古市場地区土地区画整理組合

この位置図は、当該土地区画整理組合が土地区画整理法第103条の規定に基づく換地処分時（H23.1.30）に伴い作成したものの写しです。（換地処分時に土地権利者に送付したものの写し）

# 千葉市緑区古市場地区土地区画整理事業

## 画地確定図

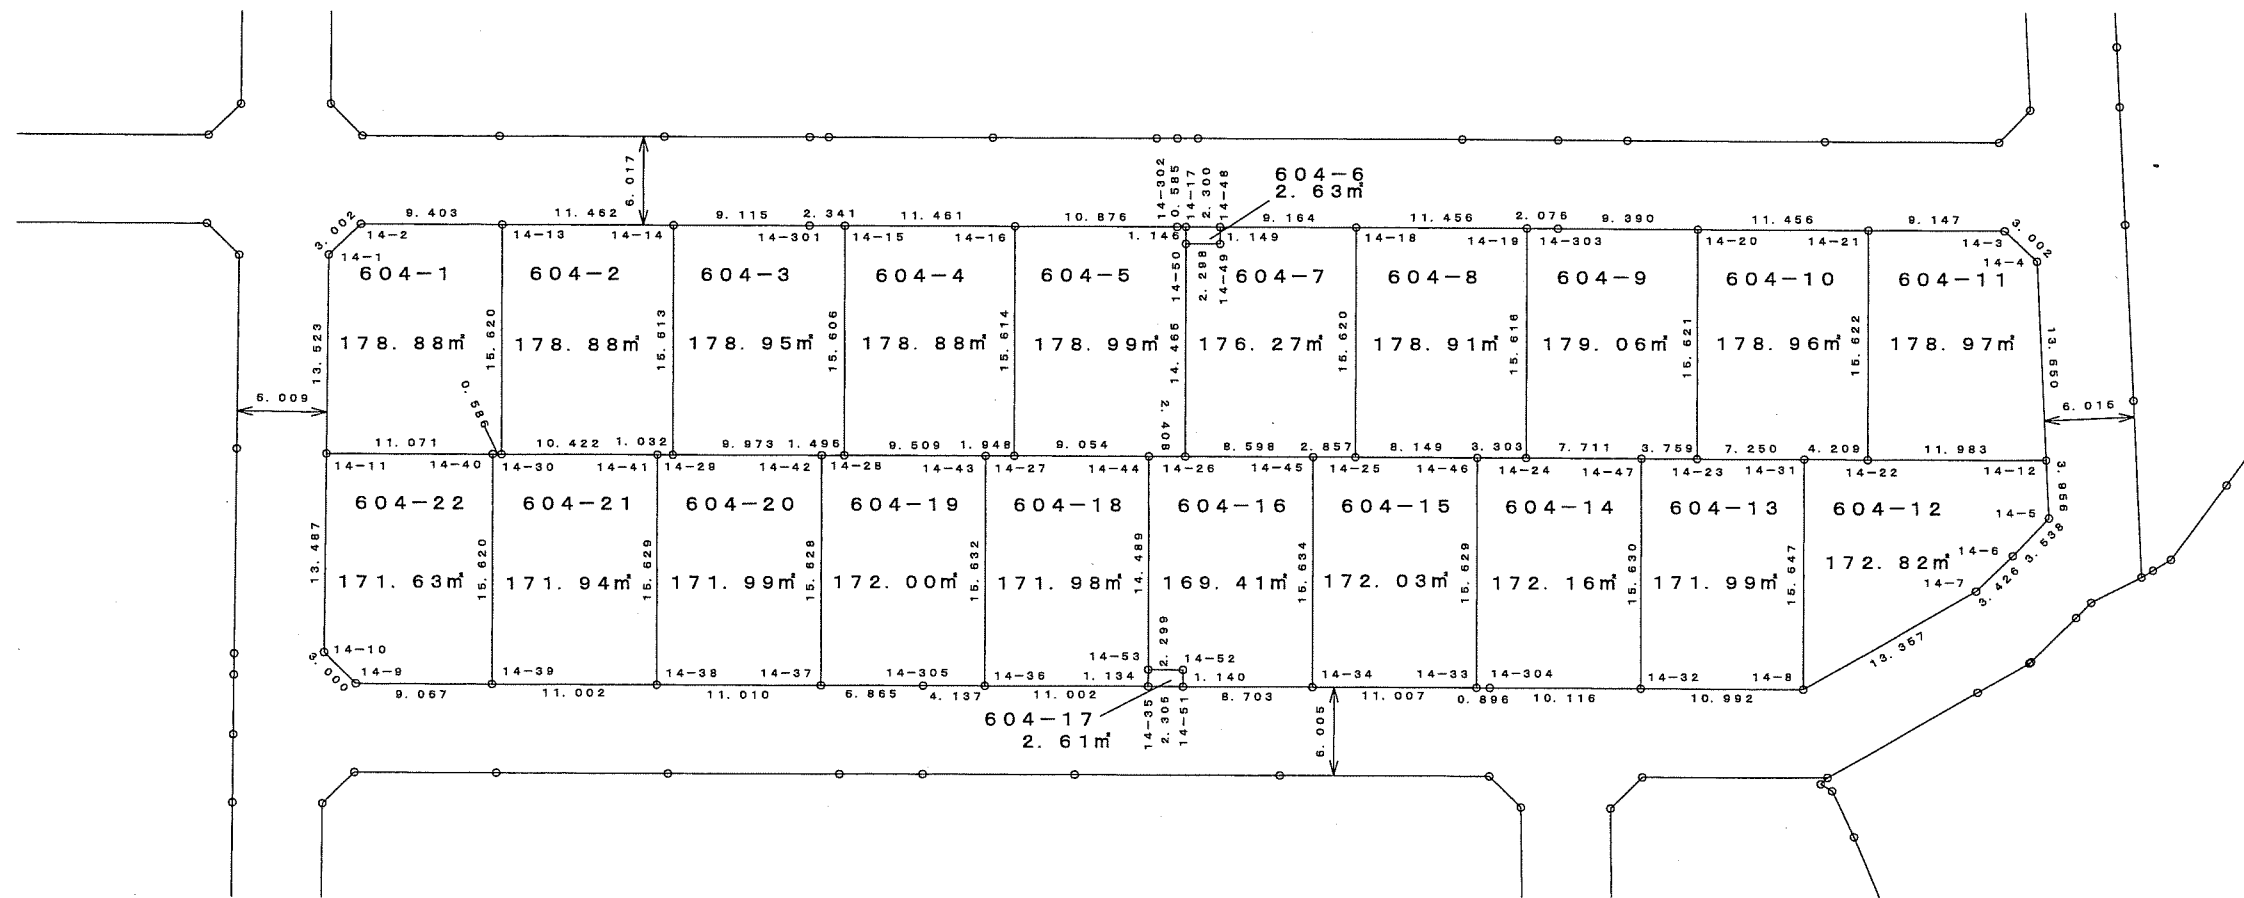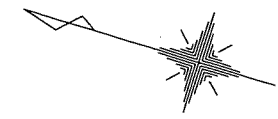



街区番号	14
縮尺	1/500

千葉市緑区古市場地区土地区画整理組合

この位置図は、当該土地区画整理組合が土地区画整理法第 103 条の規定に基づく換地処分時 (H23.1.30) に伴い作成したものの写しです。(換地処分時に土地権利者に送付したものの写し)

# 千葉県緑区古市場地区土地区画整理事業

## 画地確定図

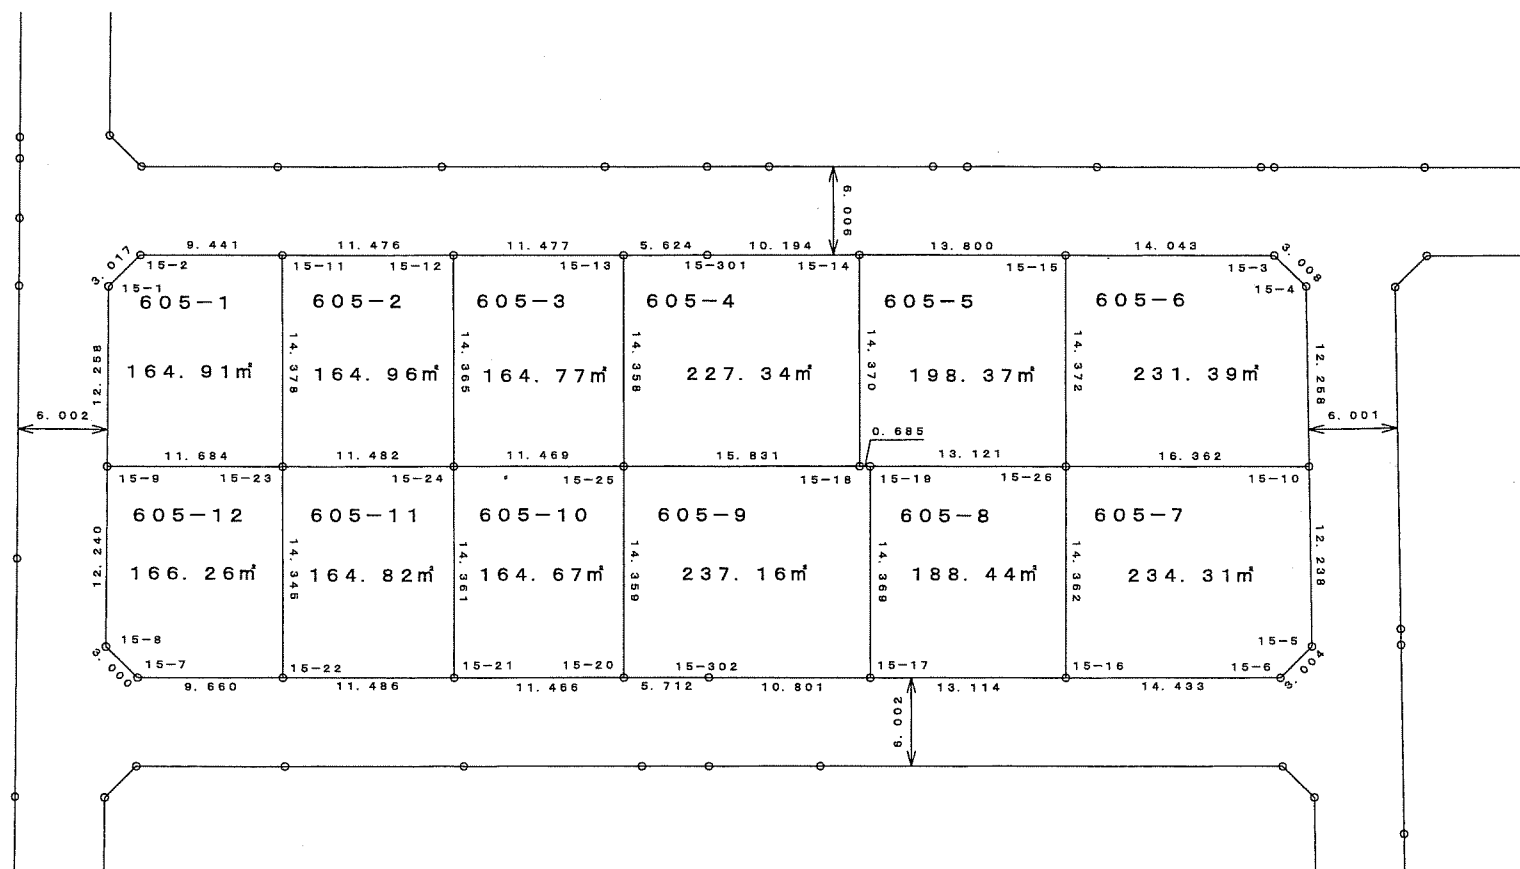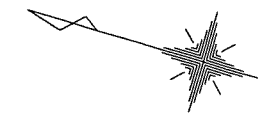



街区番号	15
縮尺	1/500

千葉県緑区古市場地区土地区画整理組合

この位置図は、当該土地区画整理組合が土地区画整理法第 103 条の規定に基づく換地処分時（H23.1.30）に伴い作成したものの写しです。（換地処分時に土地権利者に送付したものの写し）

# 千葉市緑区古市場地区土地区画整理事業

## 画地確定図

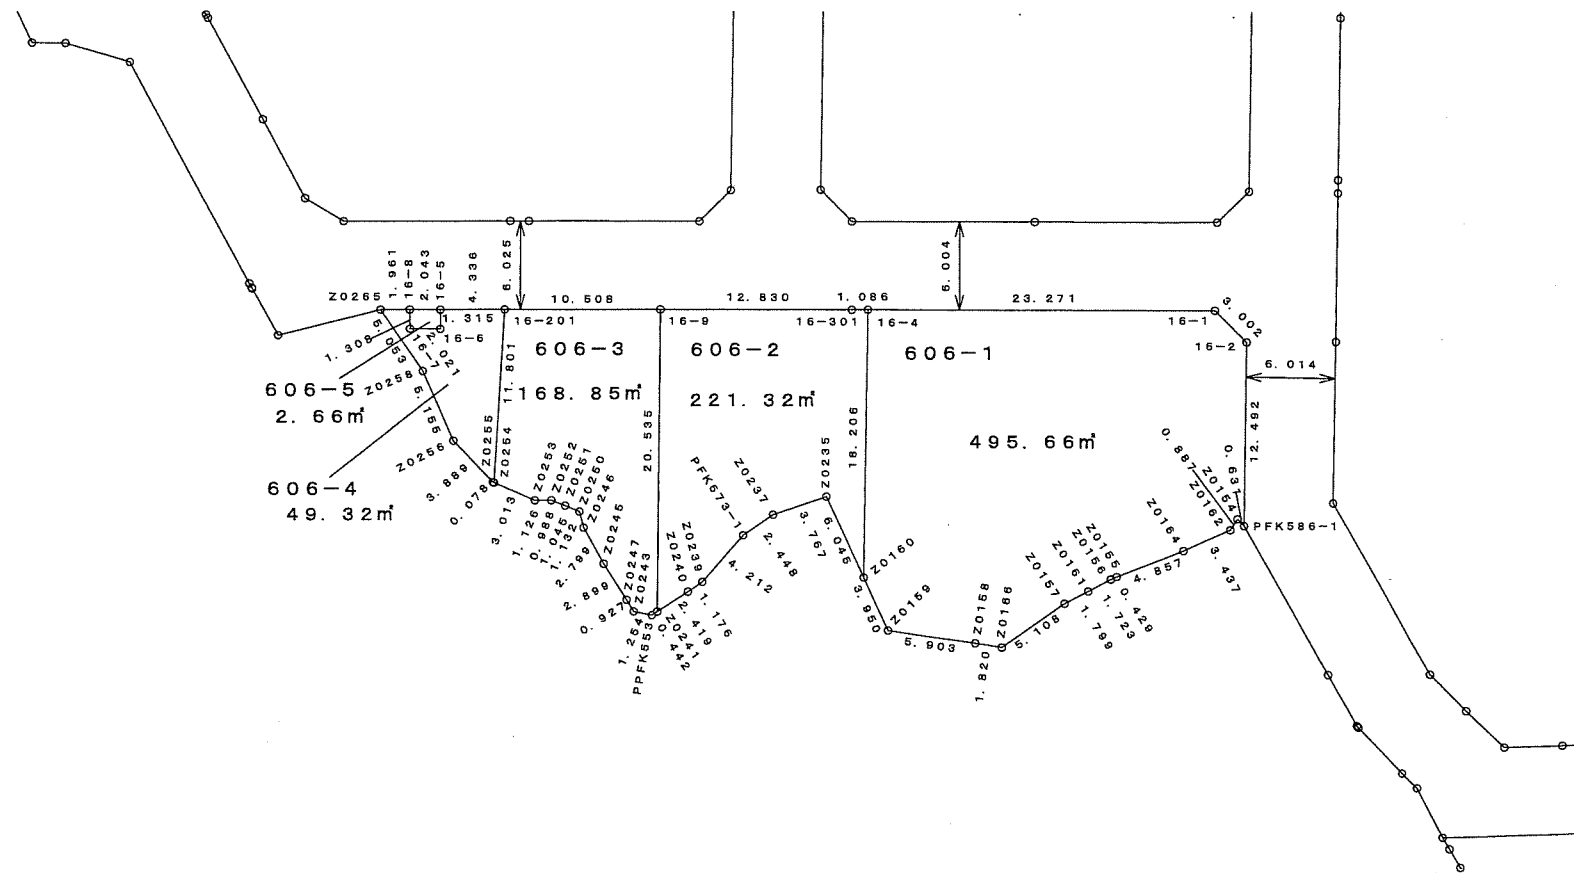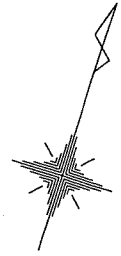



街区番号	16
縮尺	1/500

千葉市緑区古市場地区土地区画整理組合

この位置図は、当該土地区画整理組合が土地区画整理法第 103 条の規定に基づく換地処分時 (H23.1.30) に伴い作成したものの写しです。(換地処分時に土地権利者に送付したものの写し)

# 千葉市緑区古市場地区土地区画整理事業

## 画地確定図

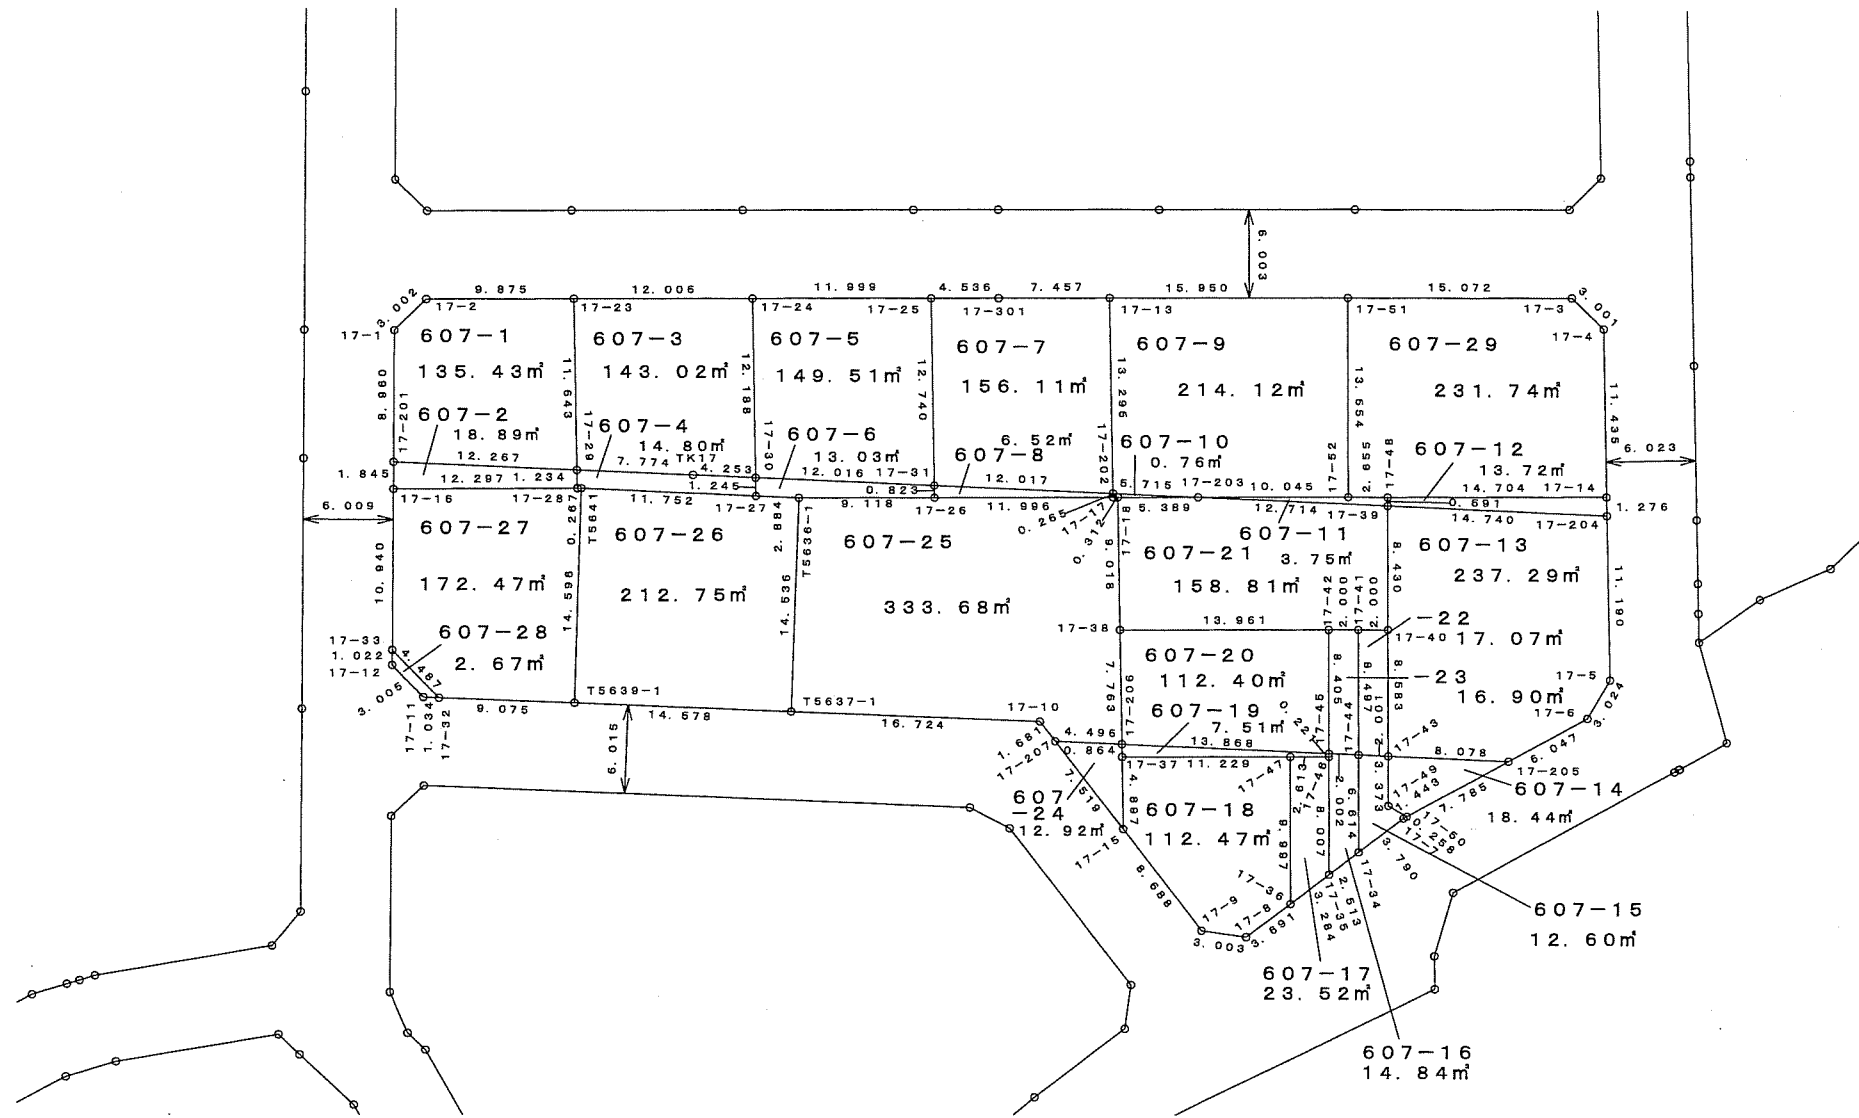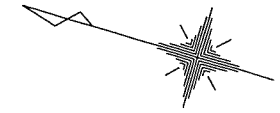



街区番号	17
縮尺	1/500

千葉市緑区古市場地区土地区画整理組合

この位置図は、当該土地区画整理組合が土地区画整理法第 103 条の規定に基づく換地処分時 (H23.1.30) に伴い作成したものの写しです。(換地処分時に土地権利者に送付したものの写し)

# 千葉市緑区古市場地区土地区画整理事業

## 画地確定図

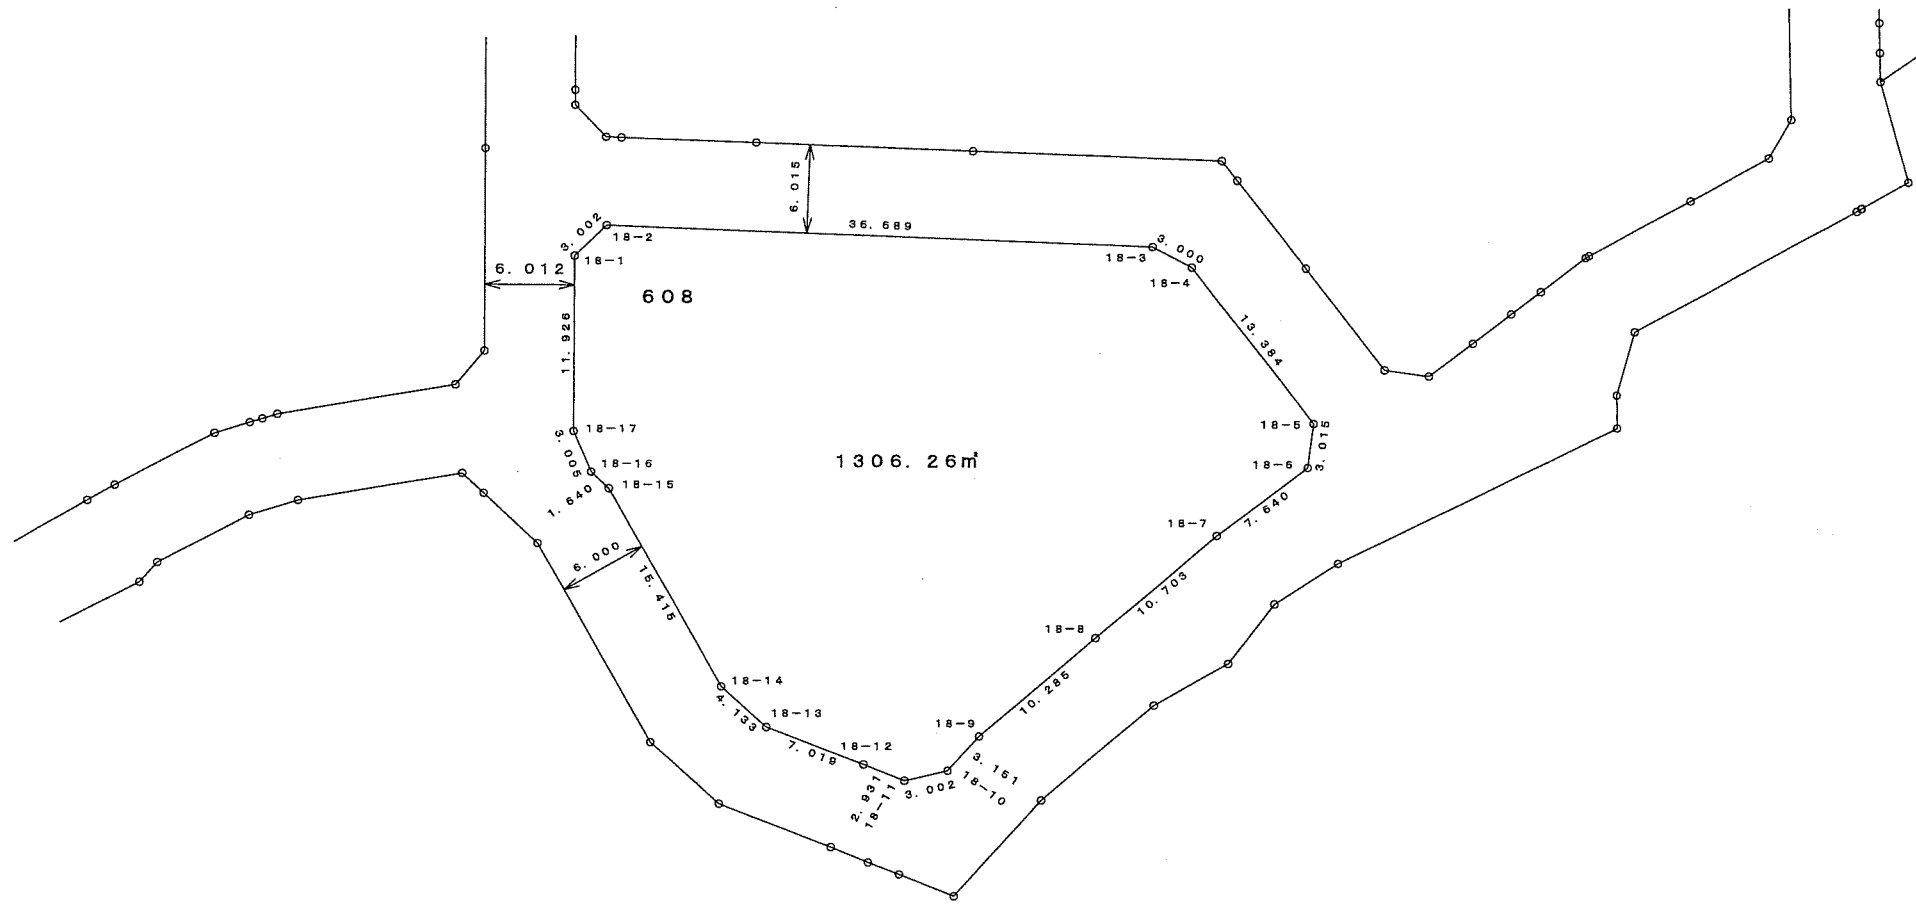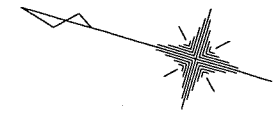

街区番号	18
縮尺	1/500

千葉市緑区古市場地区土地区画整理組合

この位置図は、当該土地区画整理組合が土地区画整理法第 103 条の規定に基づく換地処分時 (H23.1.30) に伴い作成したものの写しです。(換地処分時に土地権利者に送付したものの写し)