
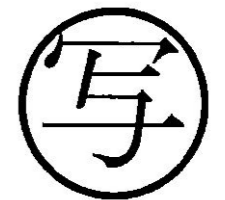
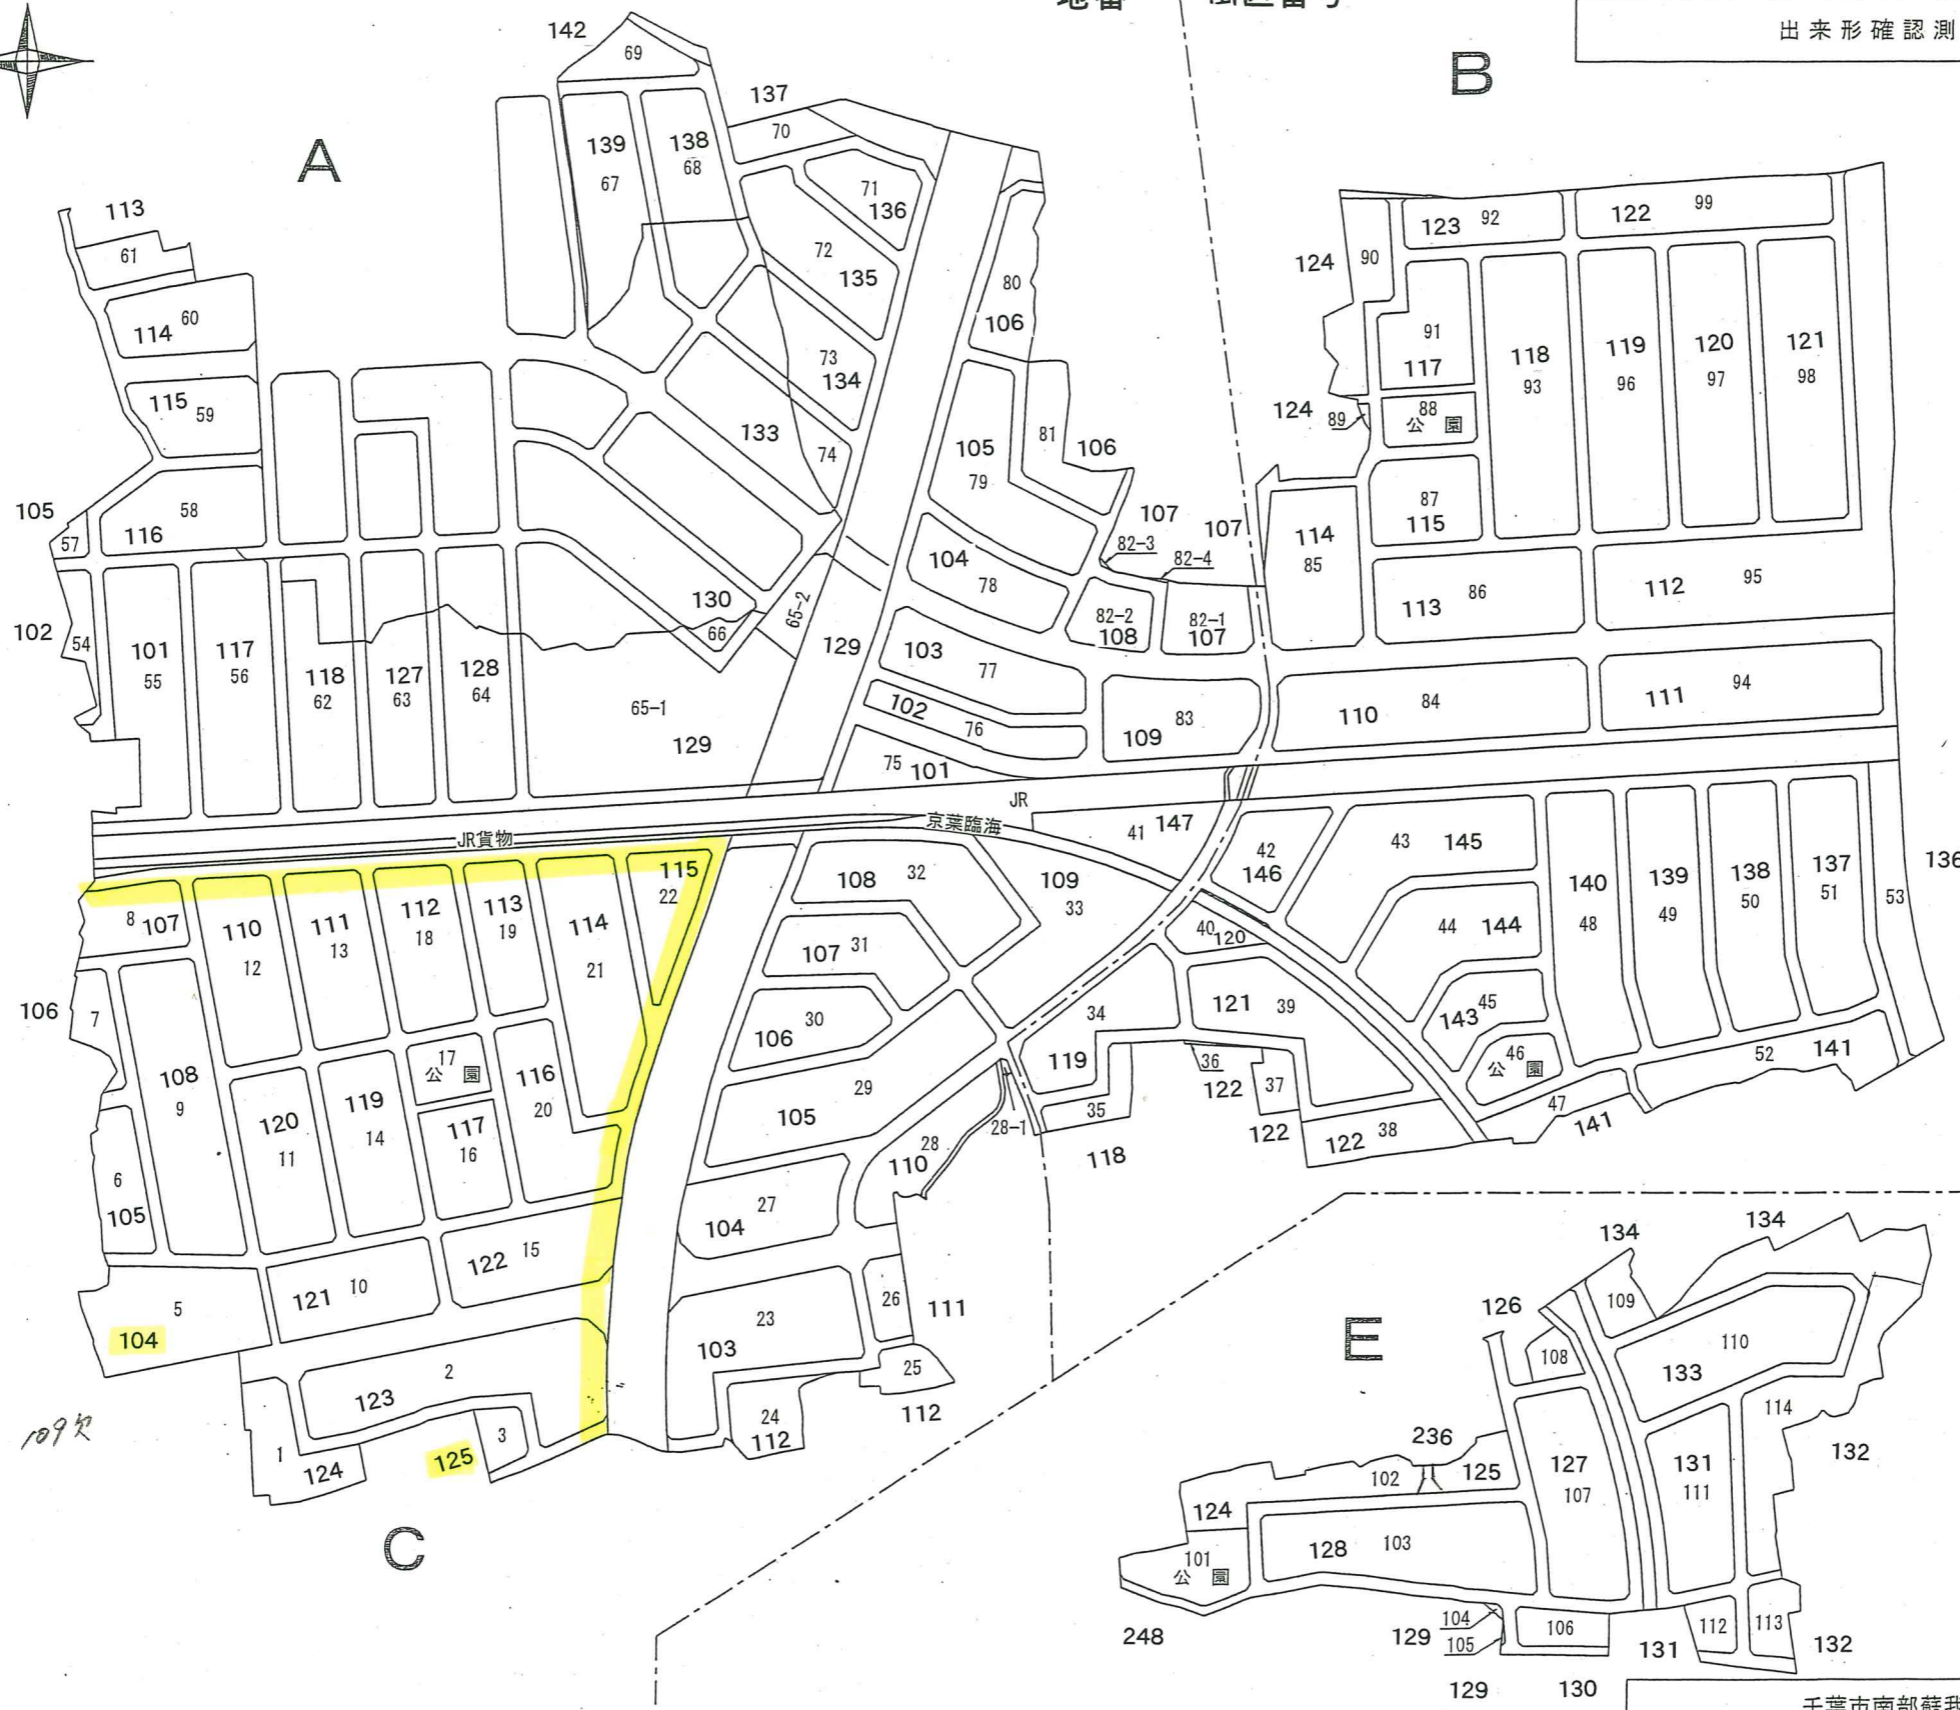


地番 街区番号

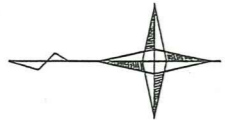

109号