



CHIBA CITY

千葉都市計画の変更（素案）に関する都市計画説明会 【資料】 「千葉都市計画道路（塩田町誉田町線）の変更」

この説明会は、「千葉都市計画道路 塩田町誉田町線」に係る都市計画道路の変更案を作成するにあたり、作成した素案の内容等を広く市民の皆様へお知らせし、意見を求めるため開催するものです。

日時：令和元年10月26日（土）午前10時00分から
会場：千葉市中央区生実町67番1号
生浜公民館 2階 多目的ホール

都市計画道路（塩田町誉田町線）


- 1 位置・・・・・・・・・・2ページ
- 2 経緯・・・・・・・・・・2ページ
- 3 変更内容・・・・・・・・・・3ページ
- 4 変更理由・・・・・・・・・・11ページ

- 【参考】
- 都市計画の変更手続き・・・・・・・・・・12ページ

1. 位置

都市計画道路 塩田町誉田町線は、中央区塩田町を起点とし、緑区誉田町3丁目を終点とする延長約8,360mの道路です。

変更区域は、JR蘇我駅から南約2kmに位置し、国道357号蘇我陸橋南交差点から京葉道路沿いの国道16号との交差点までの一部区間です。

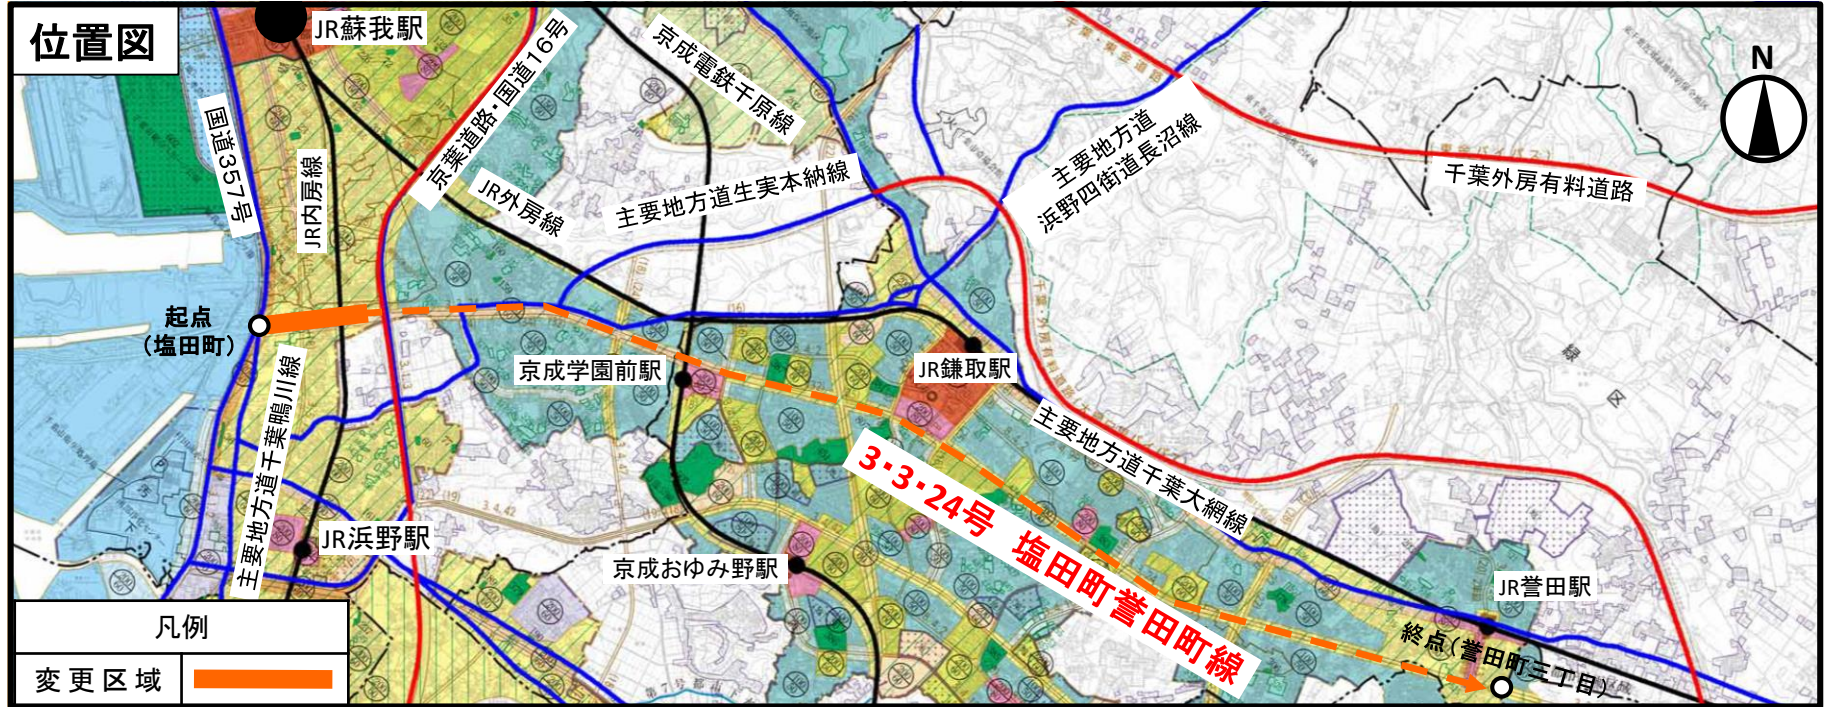

2. 経緯

塩田町誉田町線は、昭和44年5月に都市計画決定を行いました。

平成19年8月に今回の変更と同じ区間において都市計画変更を行い、構造形式を掘割式とし、併せて幅員も変更しています。

3. 変更内容


■計画書

種別	名称		位置			区域	構造			
	番号	路線名	起点	終点	主な経過地	延長	構造形式	車線の数	幅員	地表式の区間における鉄道等との交差の構造
幹線街路	3・3・24	塩田町 誉田町線	千葉市 中央区 塩田町	千葉市 緑区 誉田町 3丁目	千葉市 緑区 誉田町 1丁目	約8,360m		4車線	25m	
	構造形式の内訳		千葉市 中央区 塩田町	千葉市 中央区 塩田町	千葉市 中央区 塩田町	約460m (約350m)	嵩上式 (掘割式)	/	38~ 56m (38~ 50m)	
			千葉市 緑区 おゆみ野 有吉	千葉市 緑区 おゆみ 野中央 6丁目	千葉市 緑区 おゆみ 野中央 6丁目	約1,500m	掘割式		25~ 41.2m	
						約6,400m (約6,510m)	地表式		25~ 70m	京葉道路と立体交差 京成電鉄千原線と立体交差 幹線街路3・1・3号線と立体交差 幹線街路と平面交差6箇所


「区域及び構造は計画図表示のとおり」

※ (): 変更前 赤字: 変更後

■ 計画図

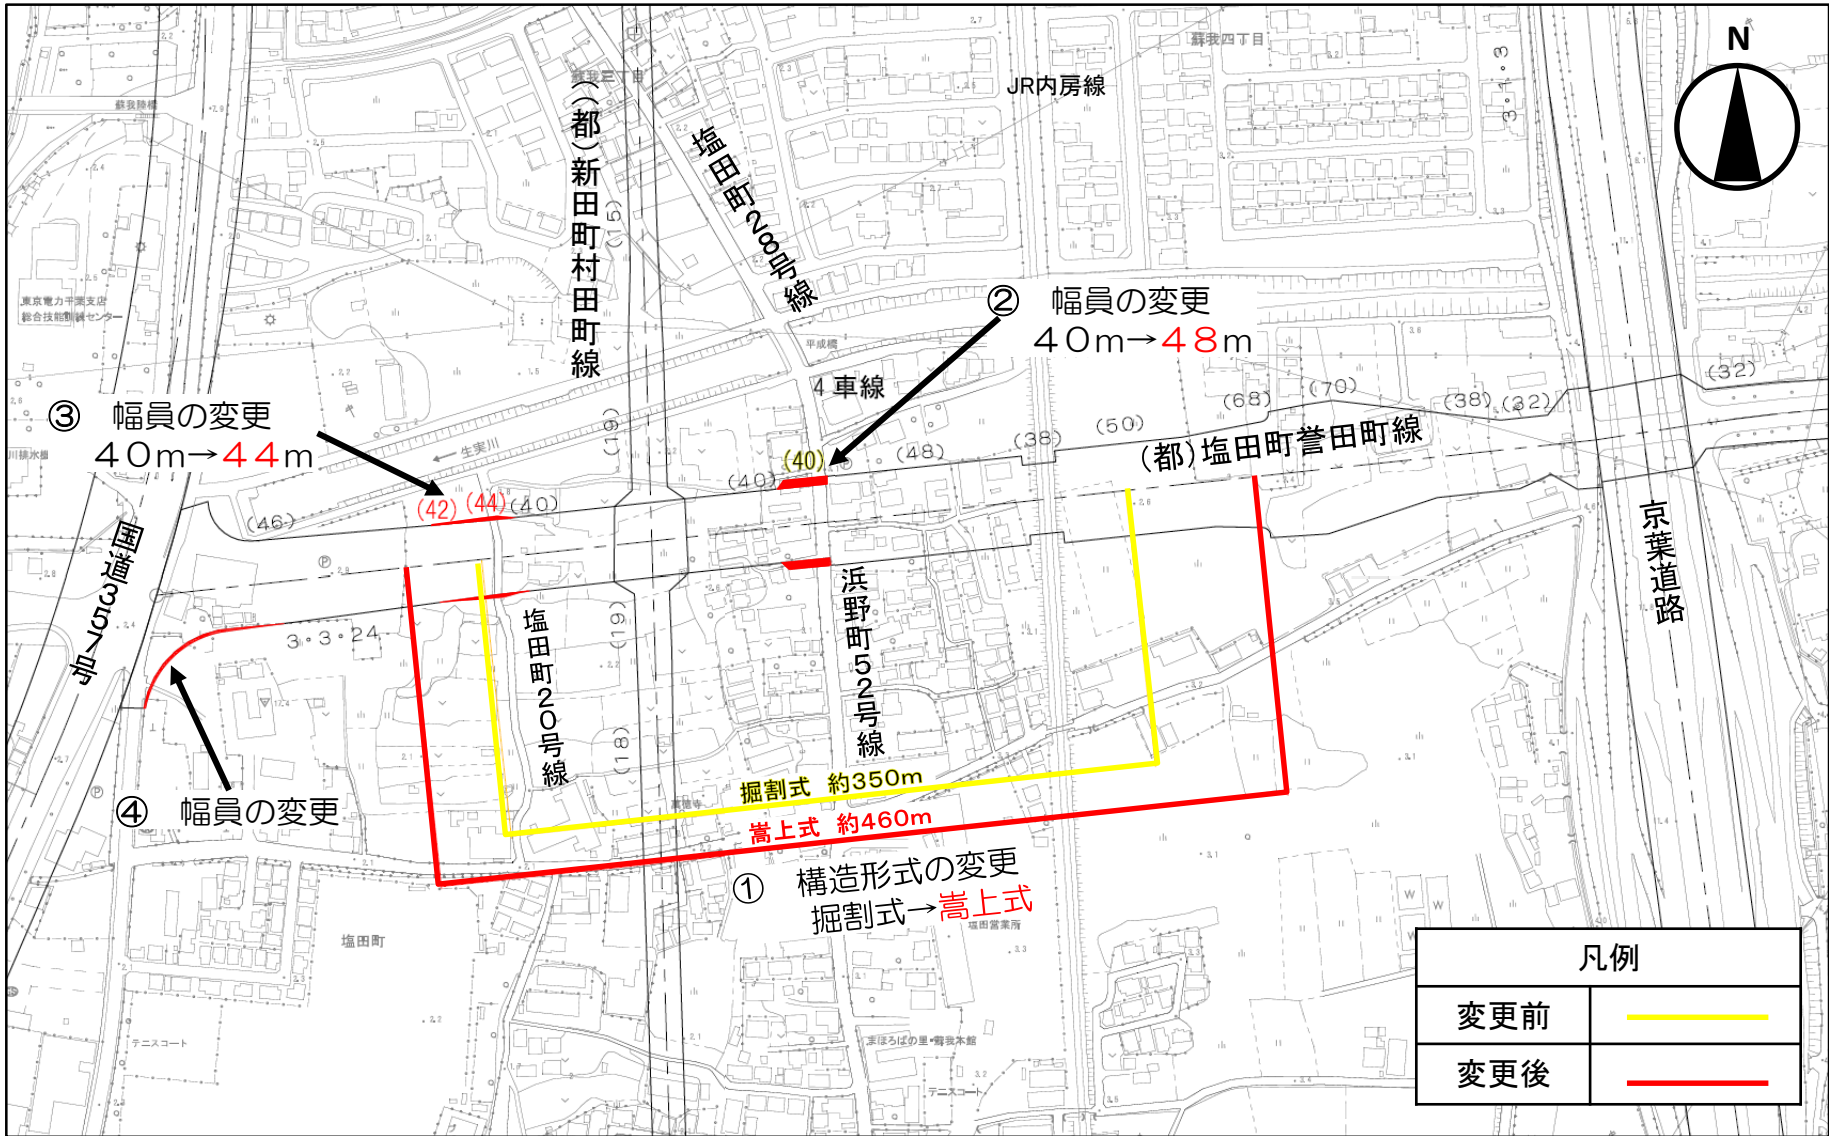


■変更箇所1

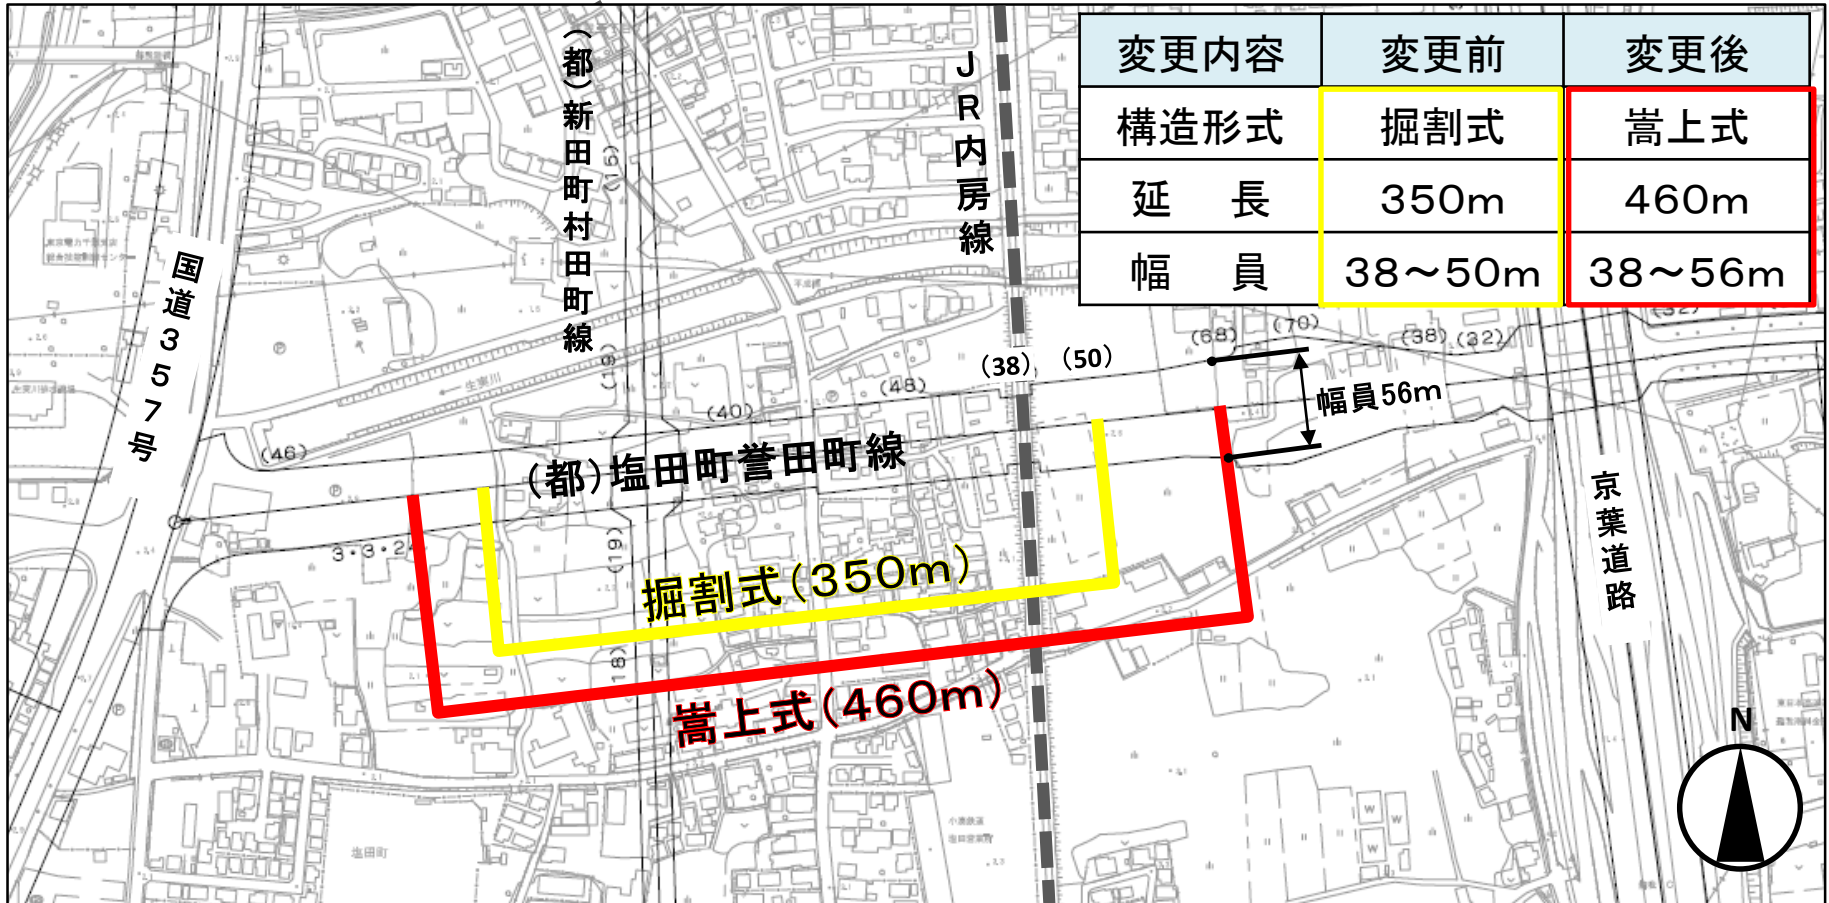

平成25年3月に作成した千葉市津波ハザードマップにより、本路線の一部区間が浸水想定エリアに該当することが判明しました。



⇒緊急輸送道路として指定される予定の本区間における避難や救助、物資輸送等の機能を確保するため、嵩上式に変更を行うものです。

■変更箇所2

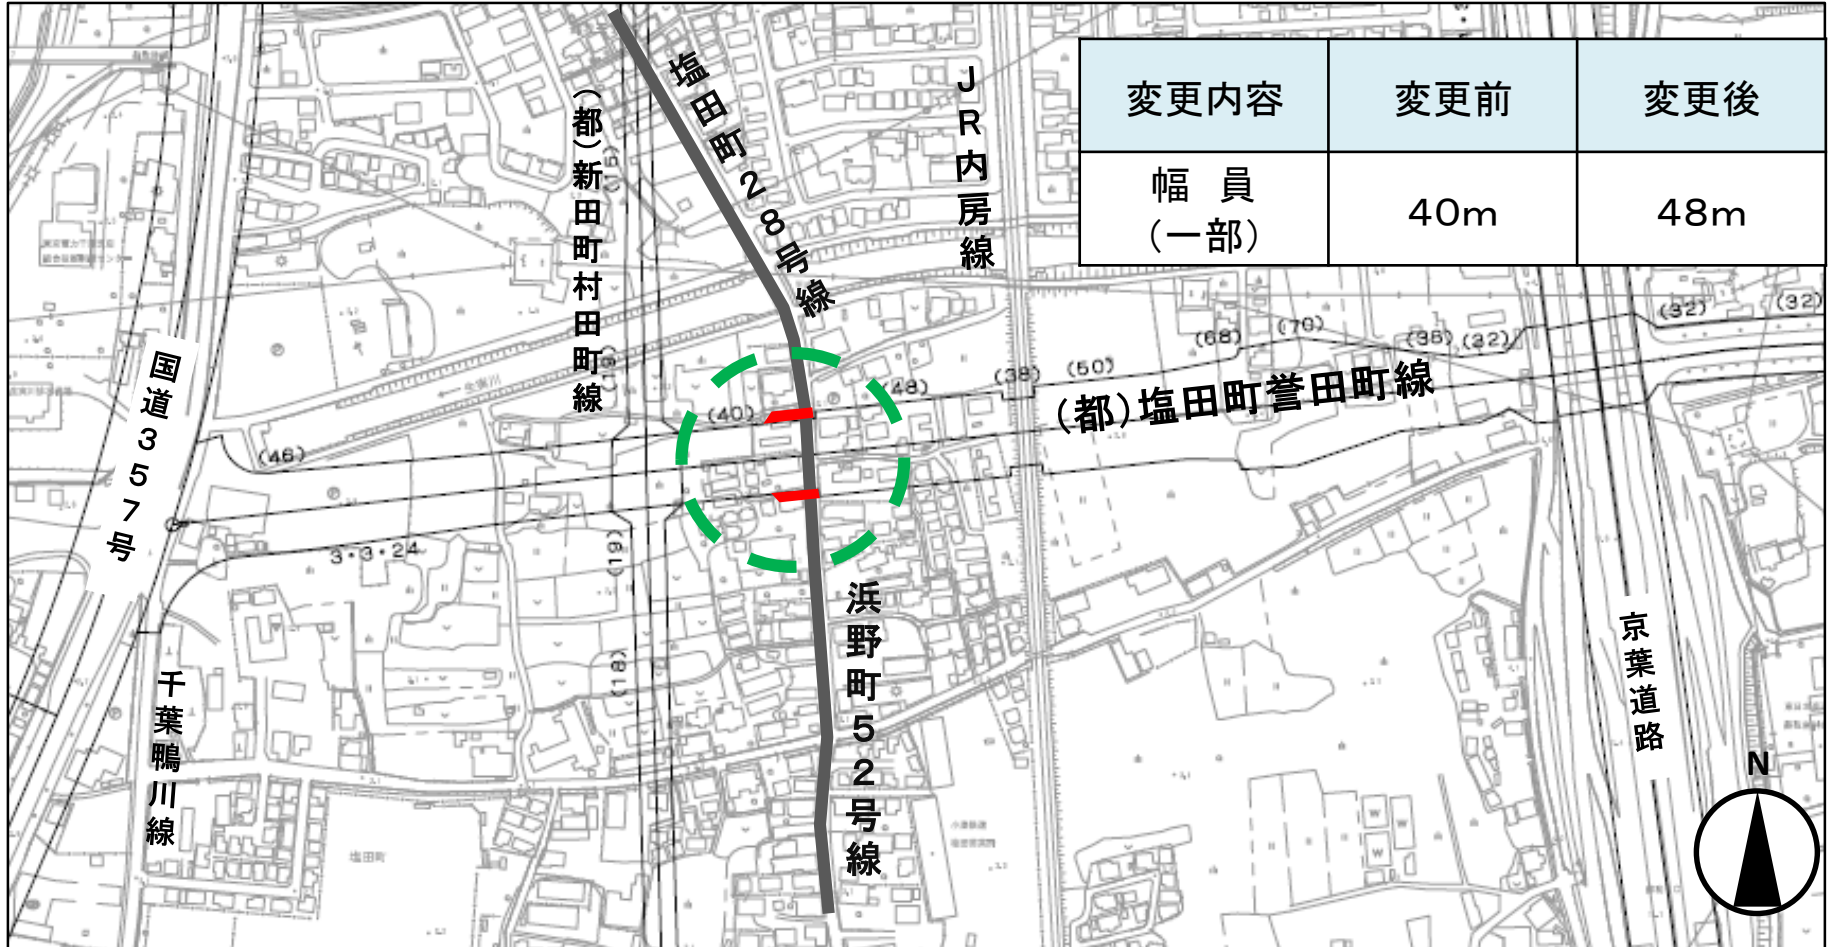


構造形式の変更に伴い、副道橋梁部を適切な縦断勾配とするため、市道浜野町52号線及び市道塩田町28号線との交差点位置をJR内房線から西側へ離すことによる一部幅員の変更を行うものです。

■変更箇所2（拡大）

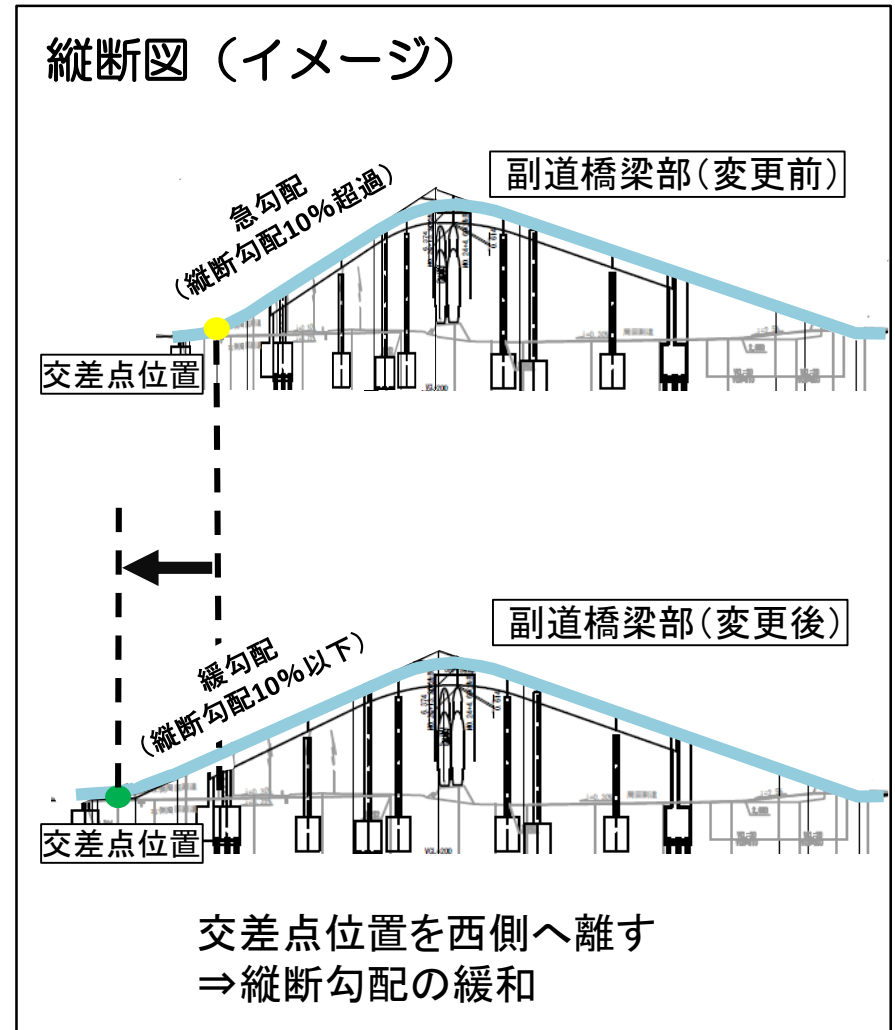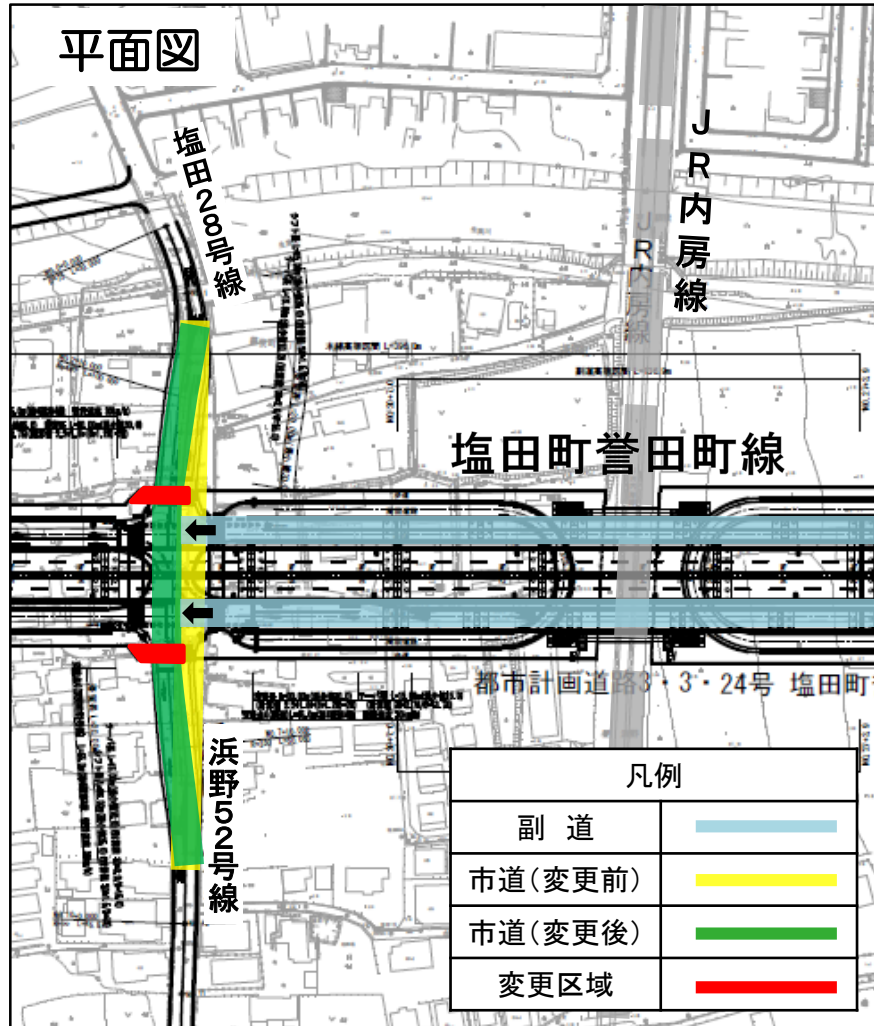


■変更箇所3

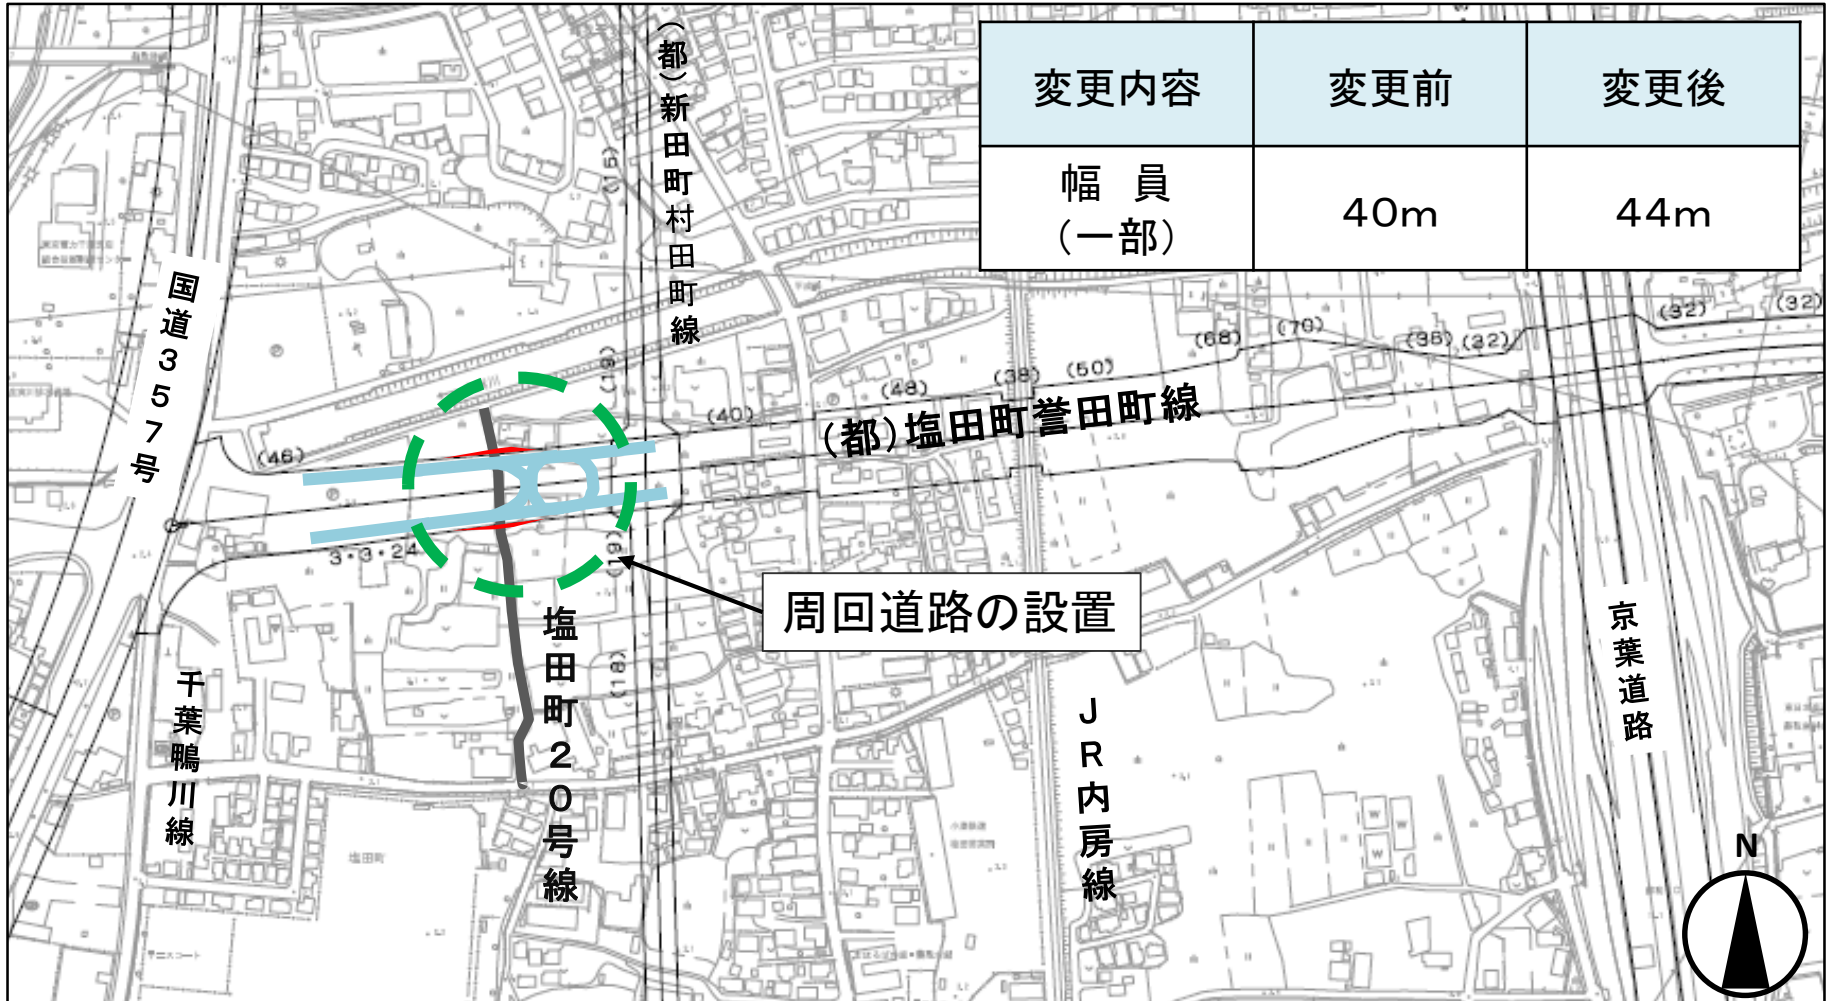


副道に加え周回道路を設ける必要が生じたことから、その外側で十分な歩道を確保するため一部幅員の変更を行うものです。

■変更箇所3（拡大）

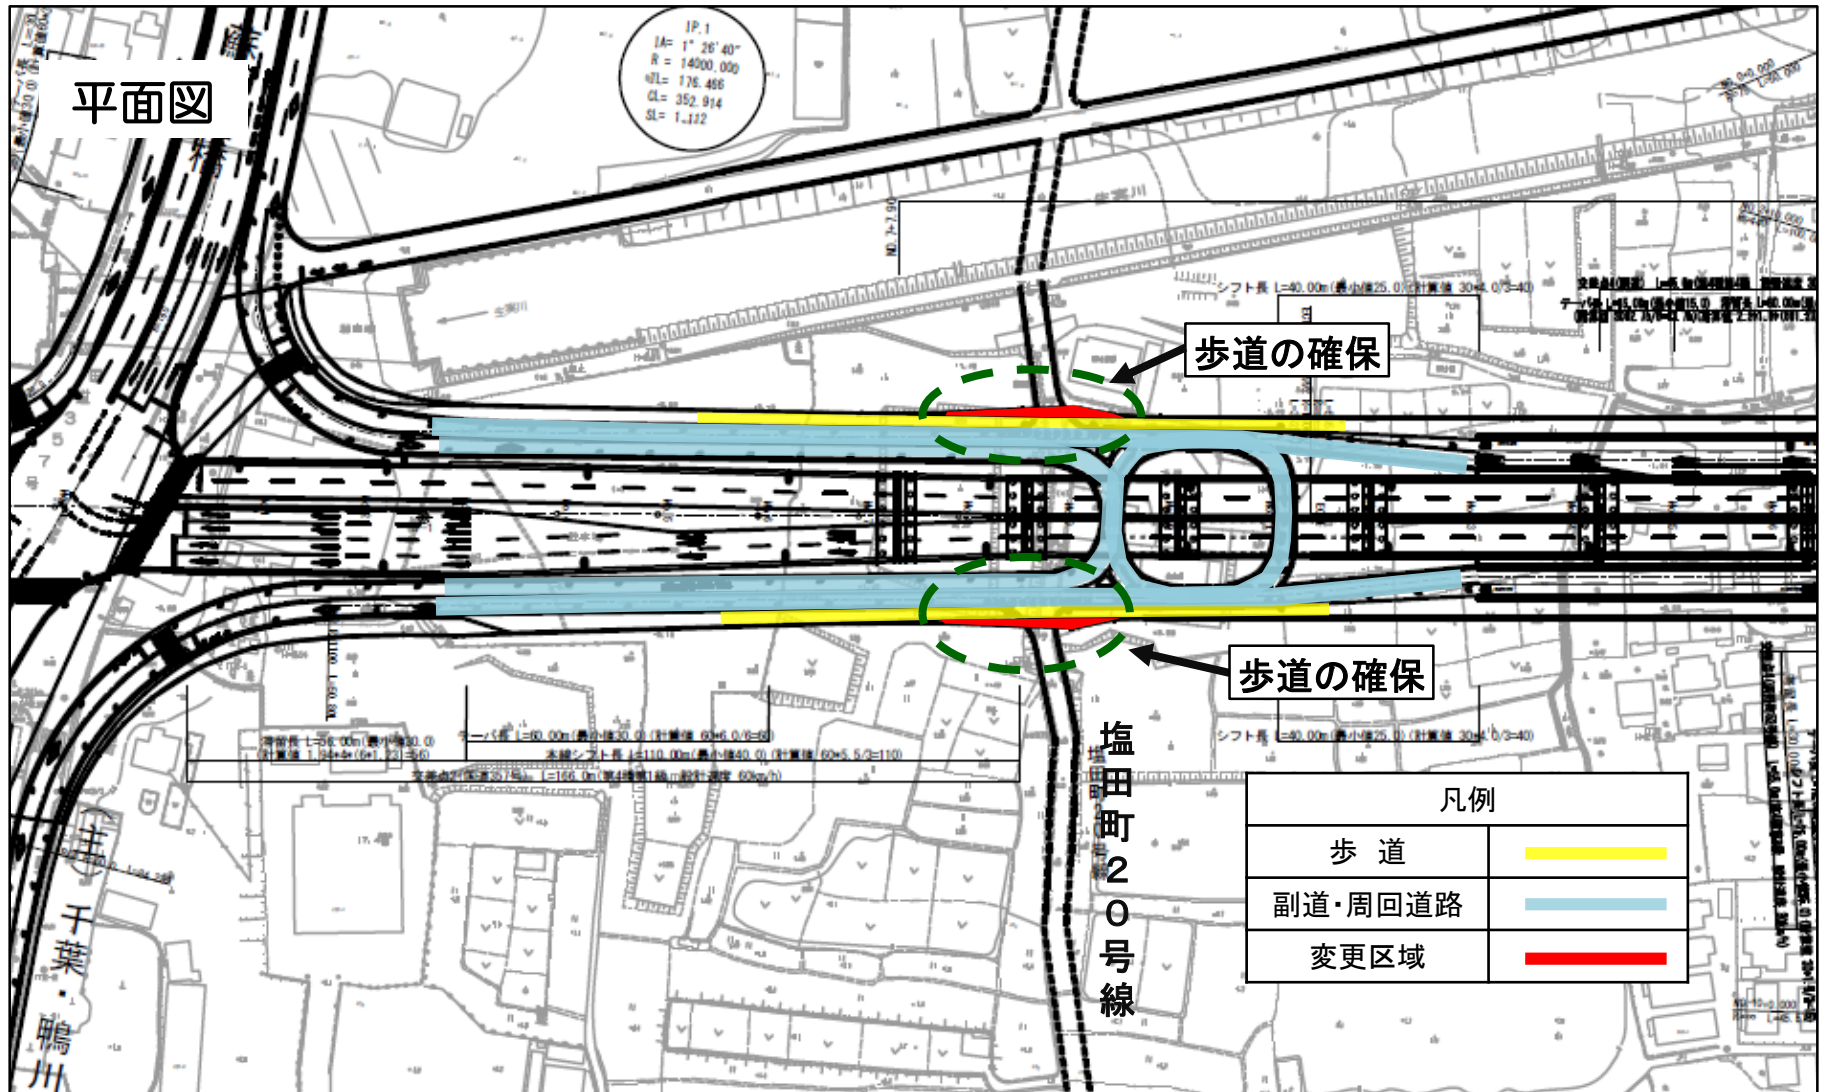

■変更箇所4

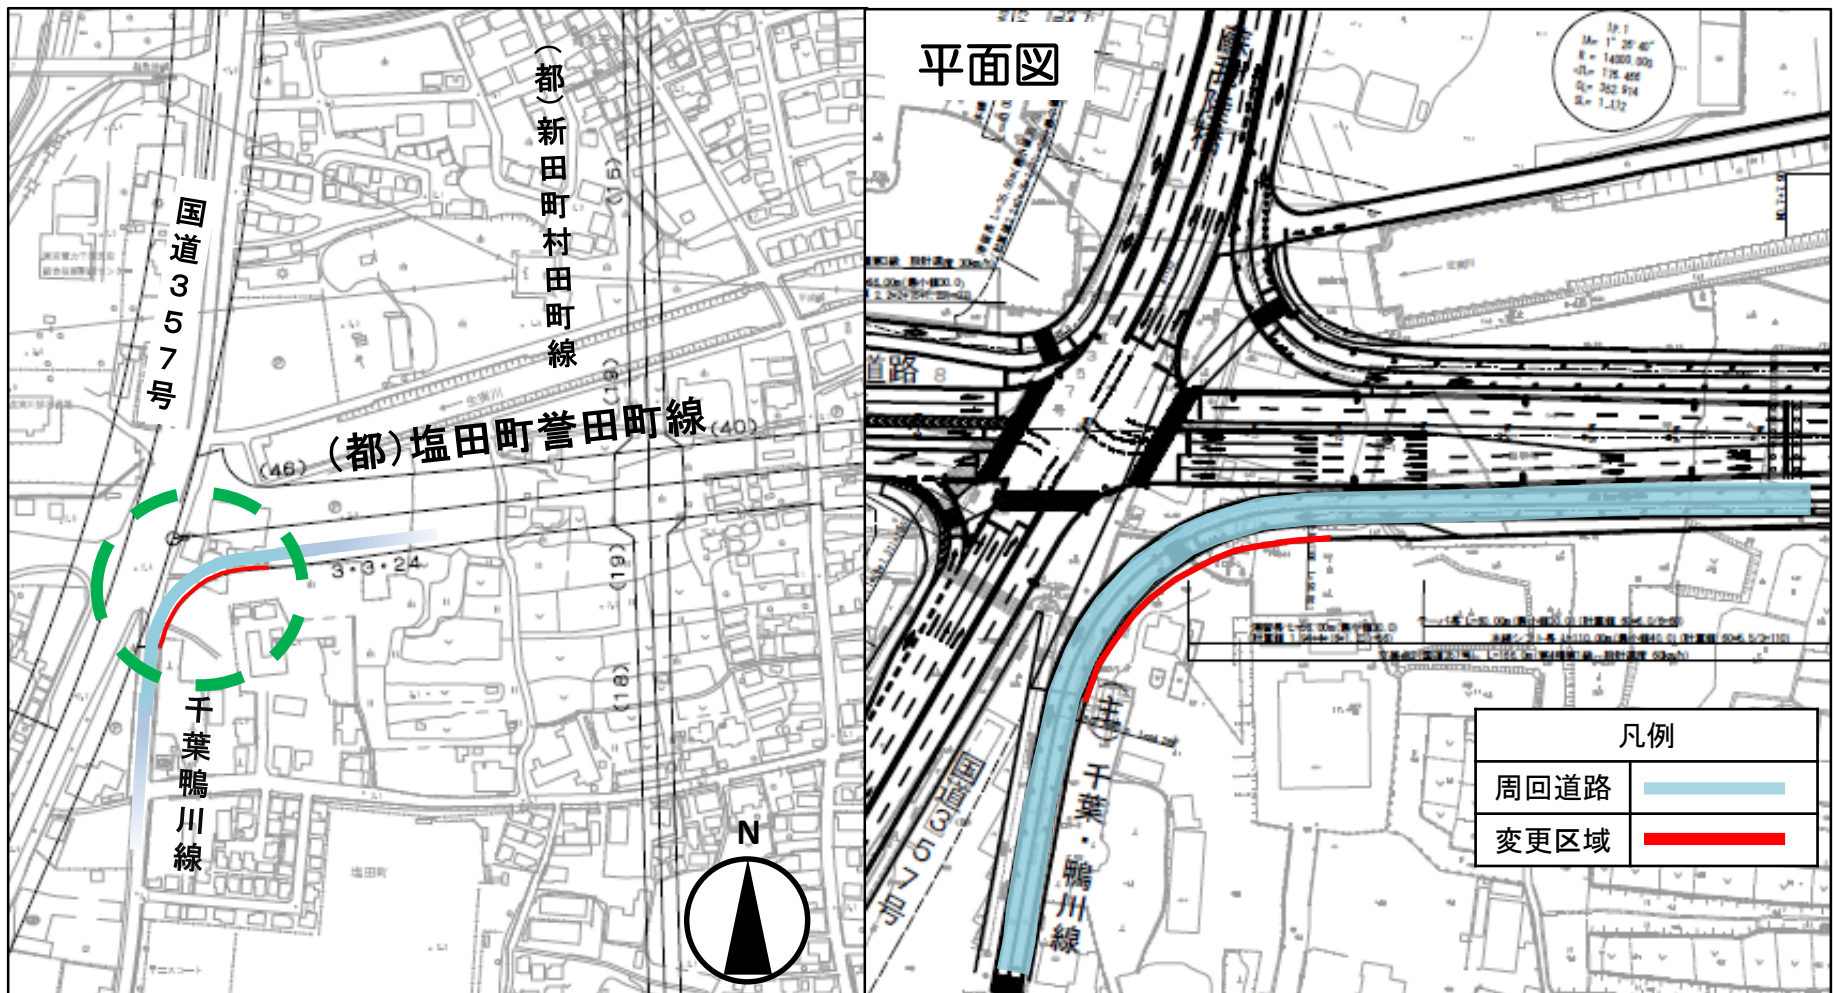

主要地方道千葉鴨川線に合流する副道において、安全性・円滑性の観点から適切な幅員を確保するため、一部幅員の変更を行うものです。

4. 変更理由

本市の内陸部と臨海部のアクセス強化を図り、望ましい都市計画道路網体系を確立する本路線に関し、津波による浸水被害の恐れのある地域特性を勘案し構造形式を再検討した結果、本案のように変更するものです。

【参考】


掘割式とは

道路面が地表面より5m以上低い区間が350m以上連続している構造形式をいいます

嵩上式とは

道路面が地表面より5m以上高い区間が350m以上連続している構造形式をいいます

<参考> 都市計画決定・変更の手続きの流れ

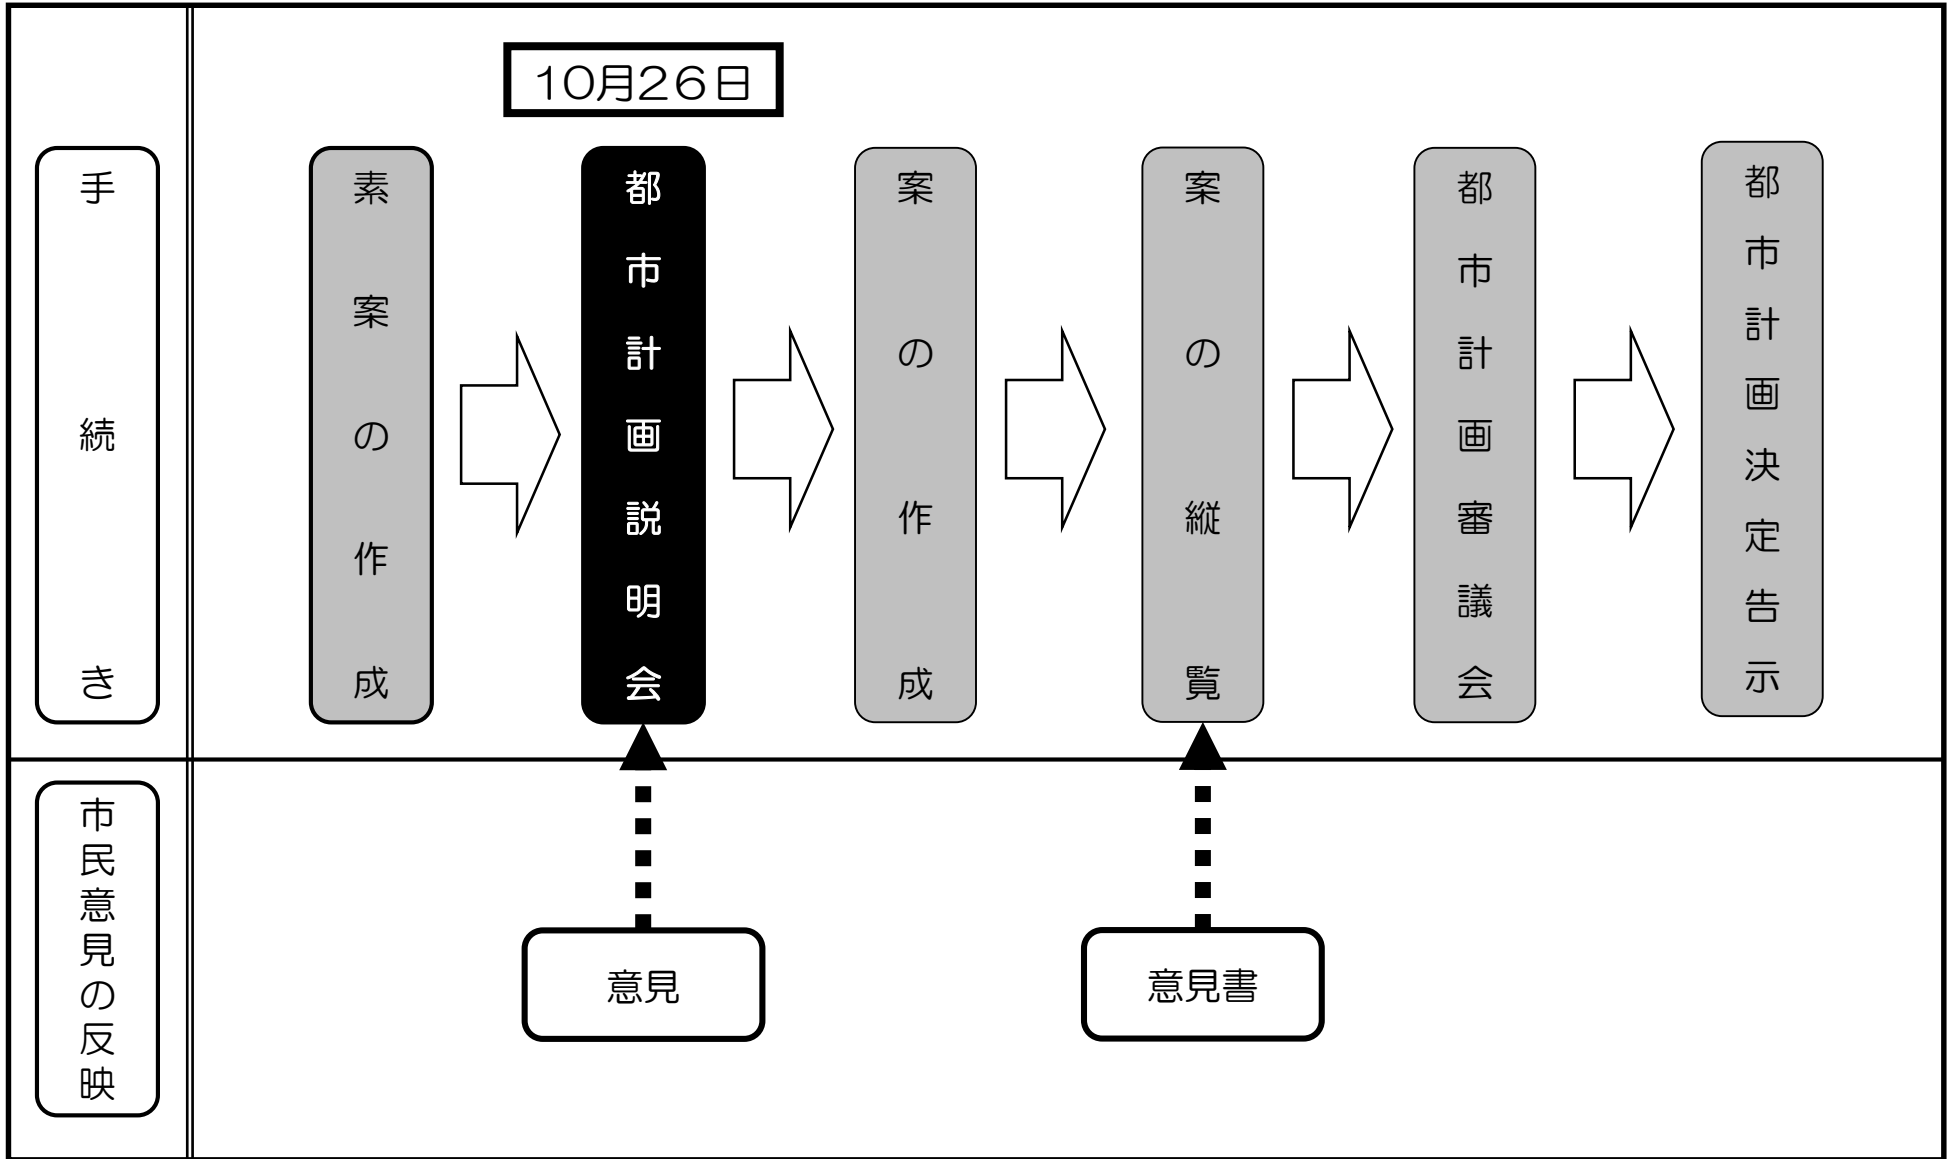

会場案内図



会場：生浜公民館 2階「多目的ホール」

住所：千葉市中央区生実町67番1号

交通手段：JR蘇我駅東口から小湊バス「イオンおゆみ野
SC」「明德学園」行き、「下宿」下車、徒歩5分

※ 駐車場に限りがございますので、公共交通機関のご利用をお願いします。

お問い合わせ先

千葉市 都市計画課 都市施設班

千葉市中央区千葉港2番1号

千葉中央コミュニティセンター3階

TEL: 043-245-5349

FAX: 043-245-5627

E-mail: keikaku.URU@city.chiba.lg.jp