


「みなさんの掲示板」設置場所マップ

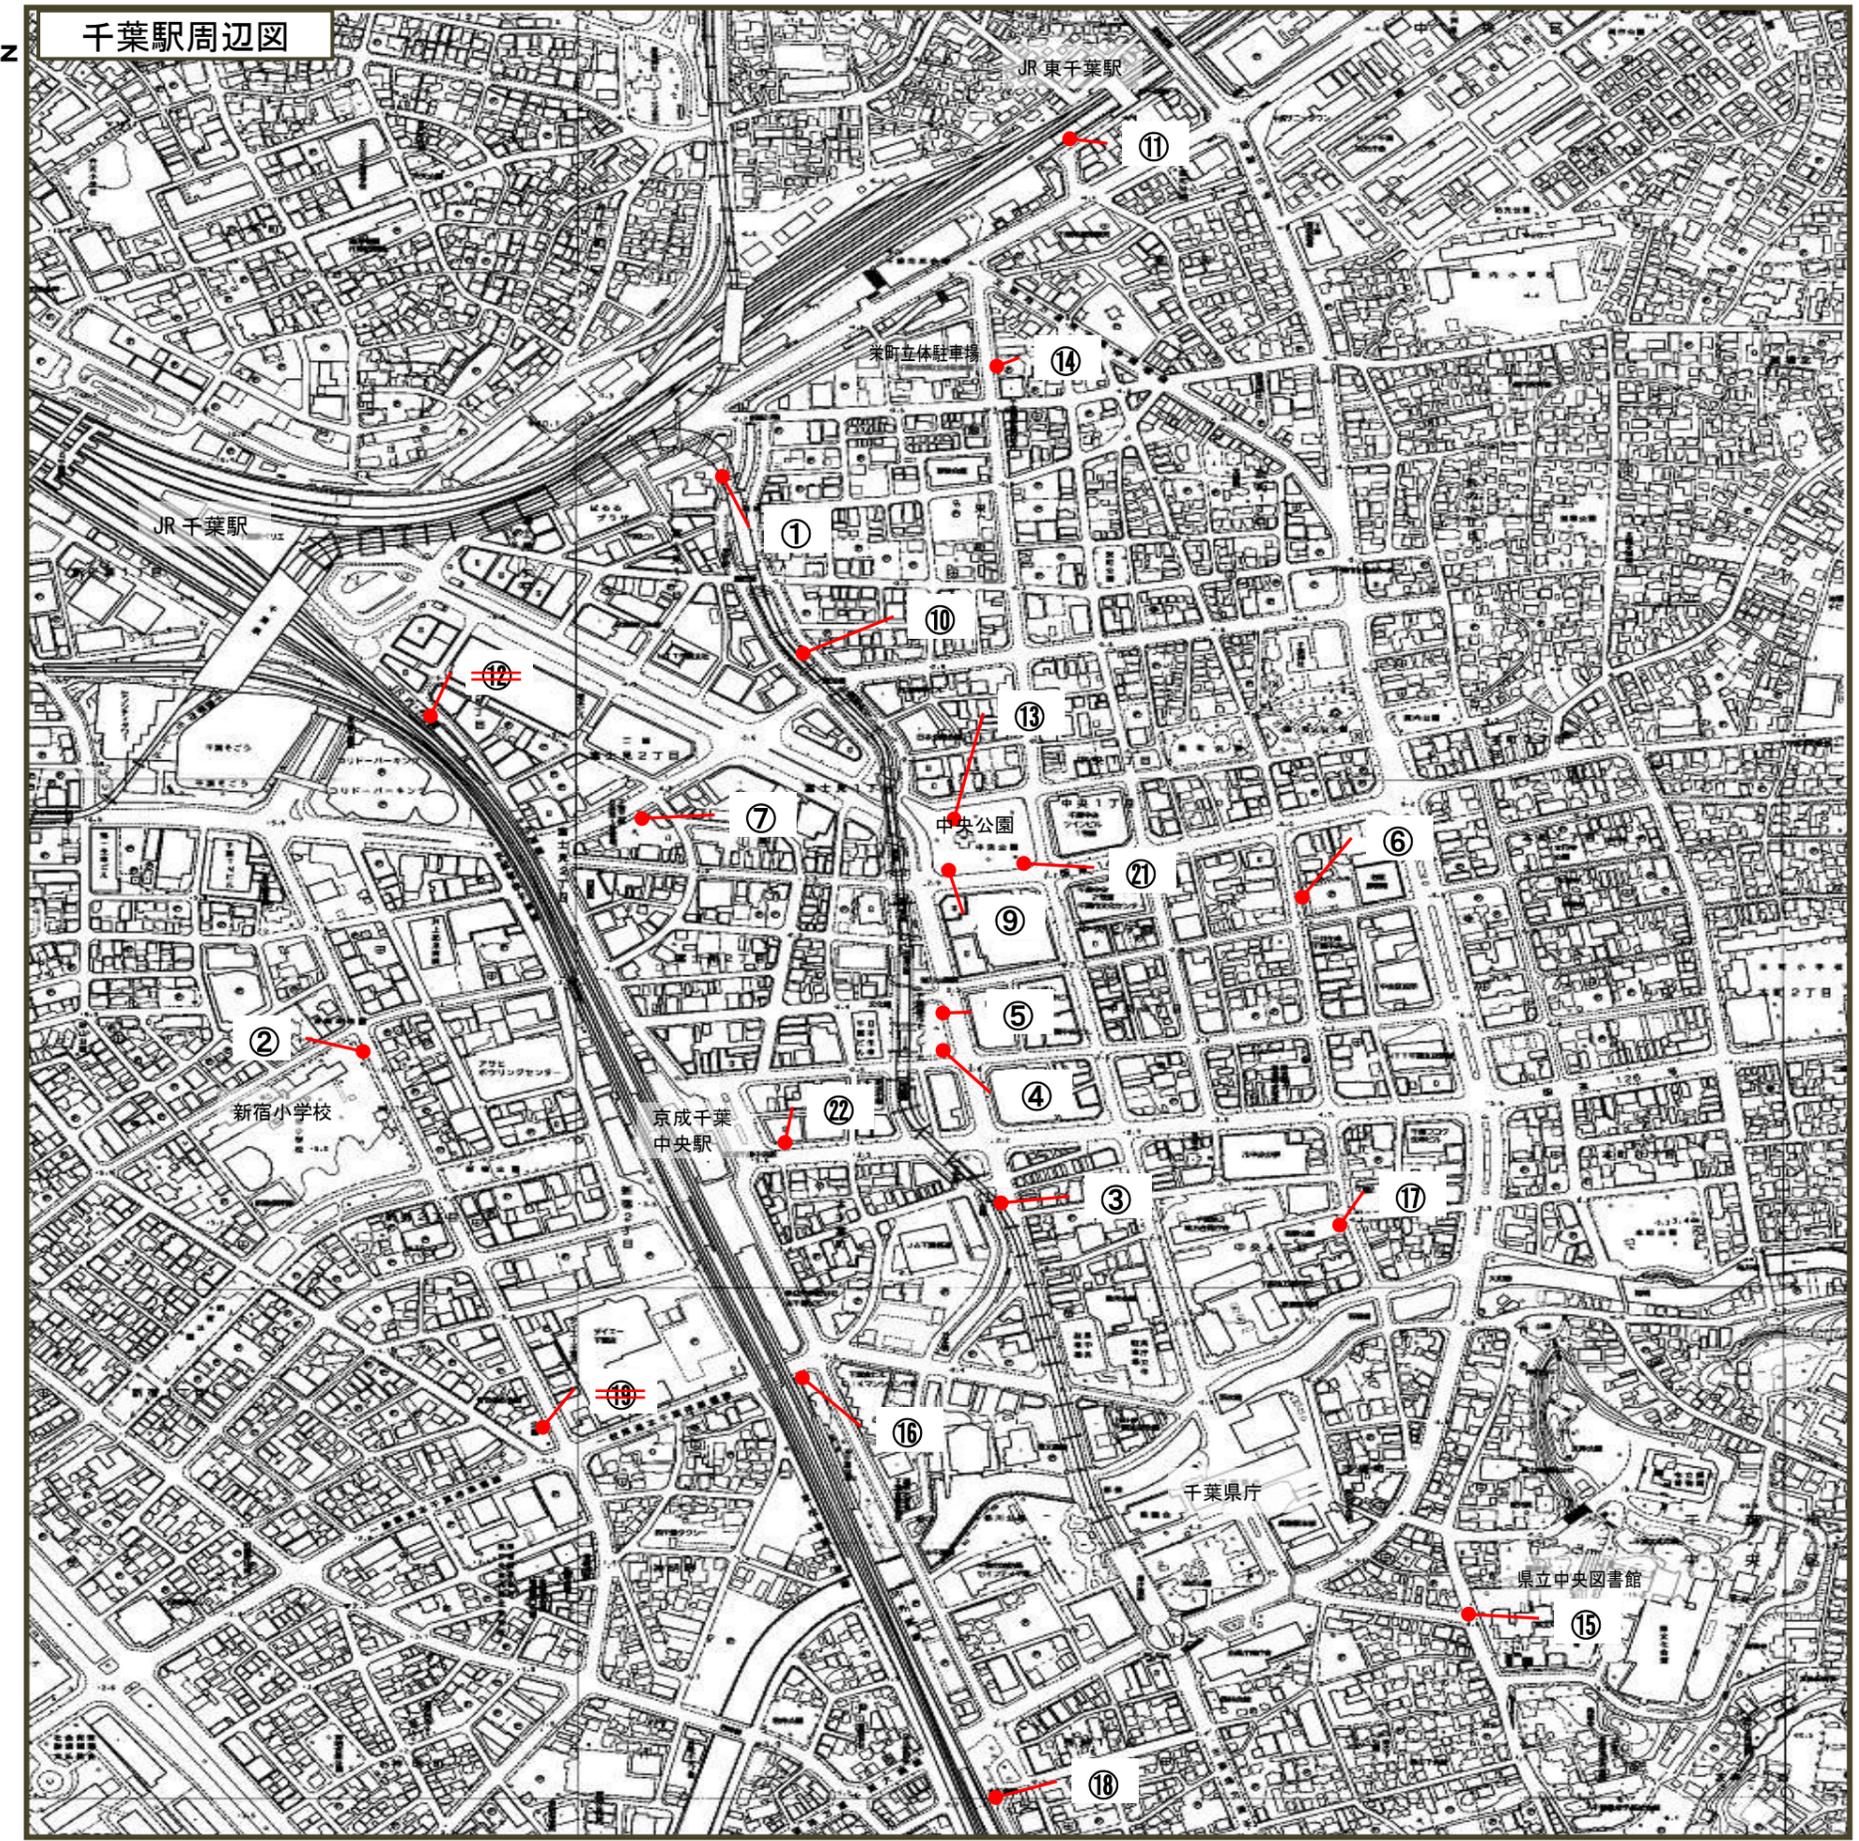

地図上の番号は、「みなさんの掲示板」設置場所のご案内番号に該当します。