





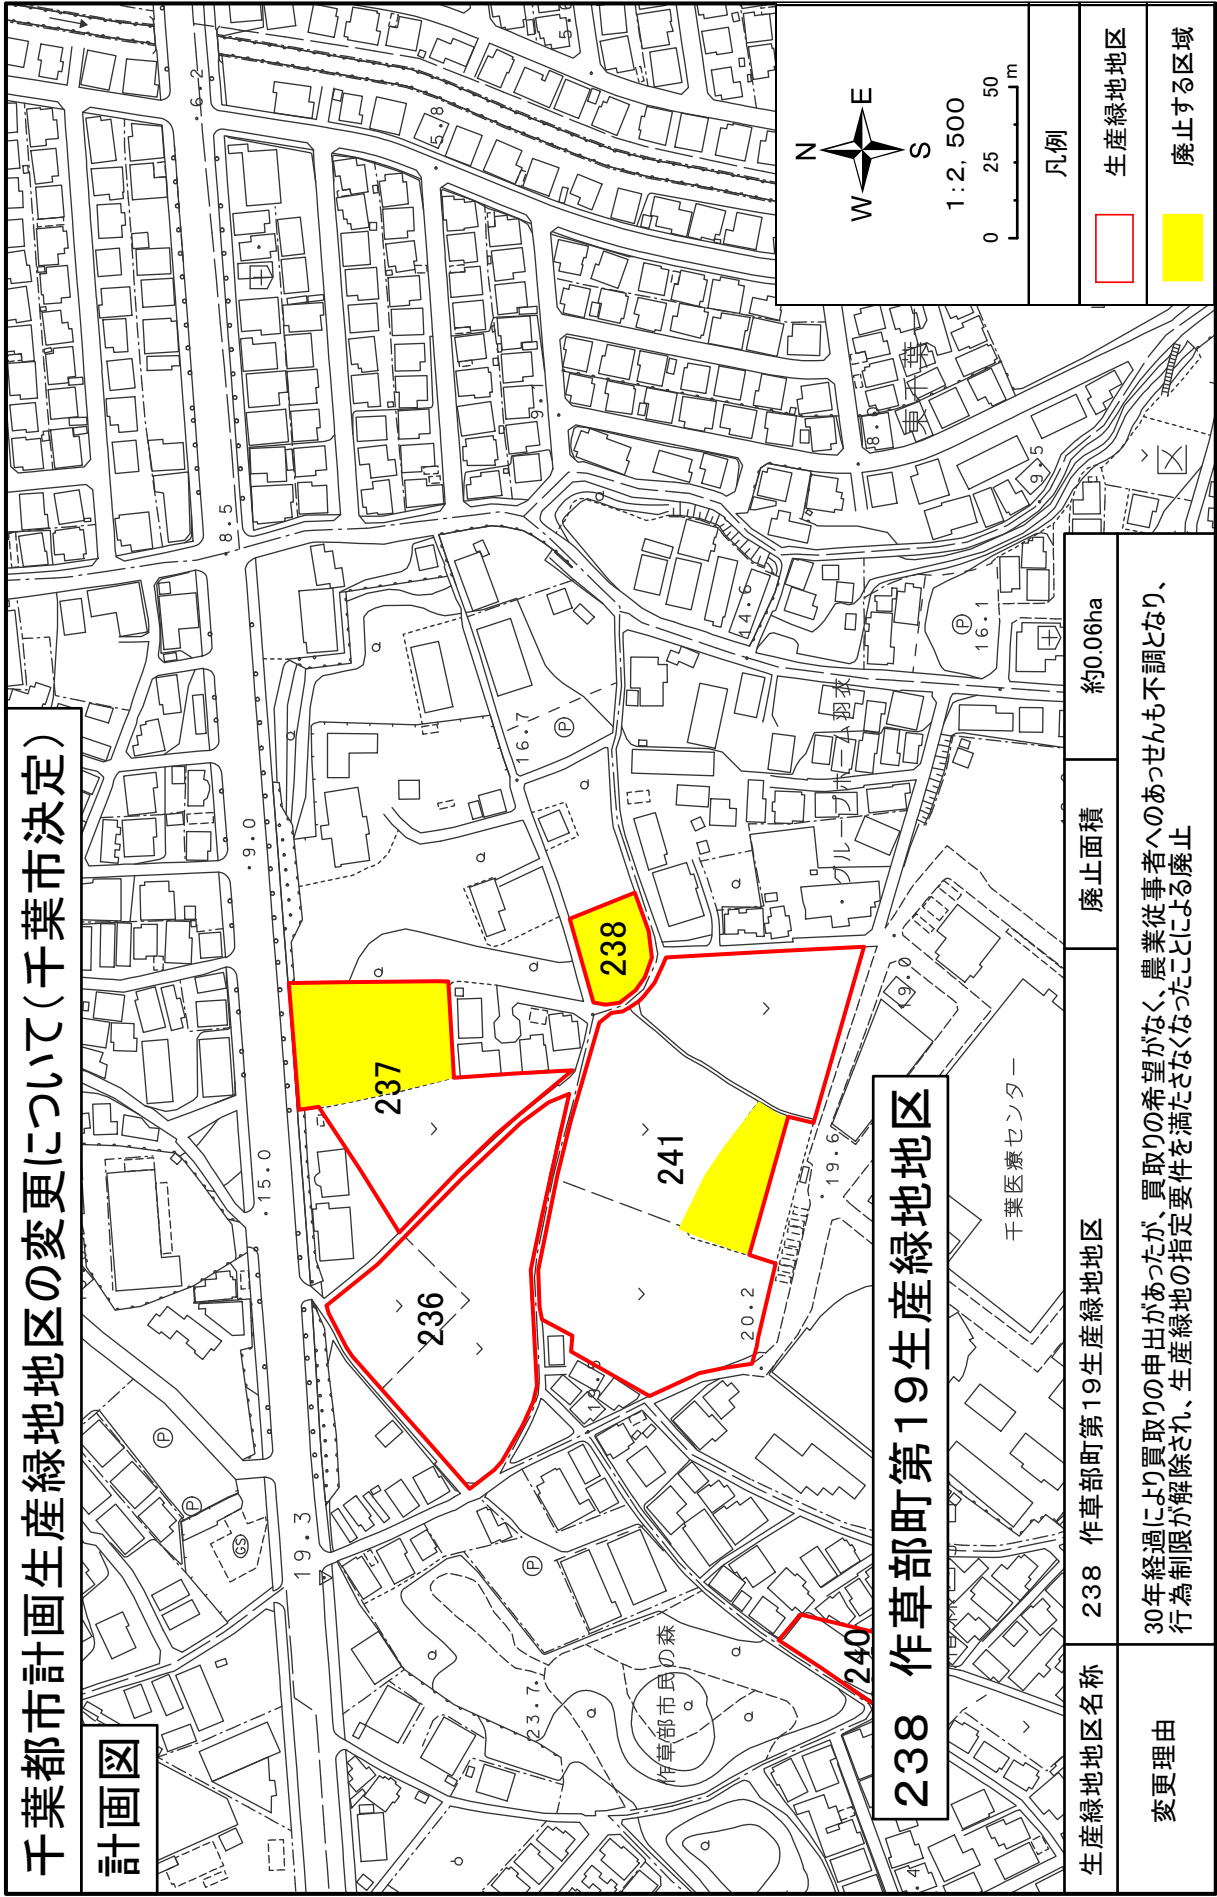

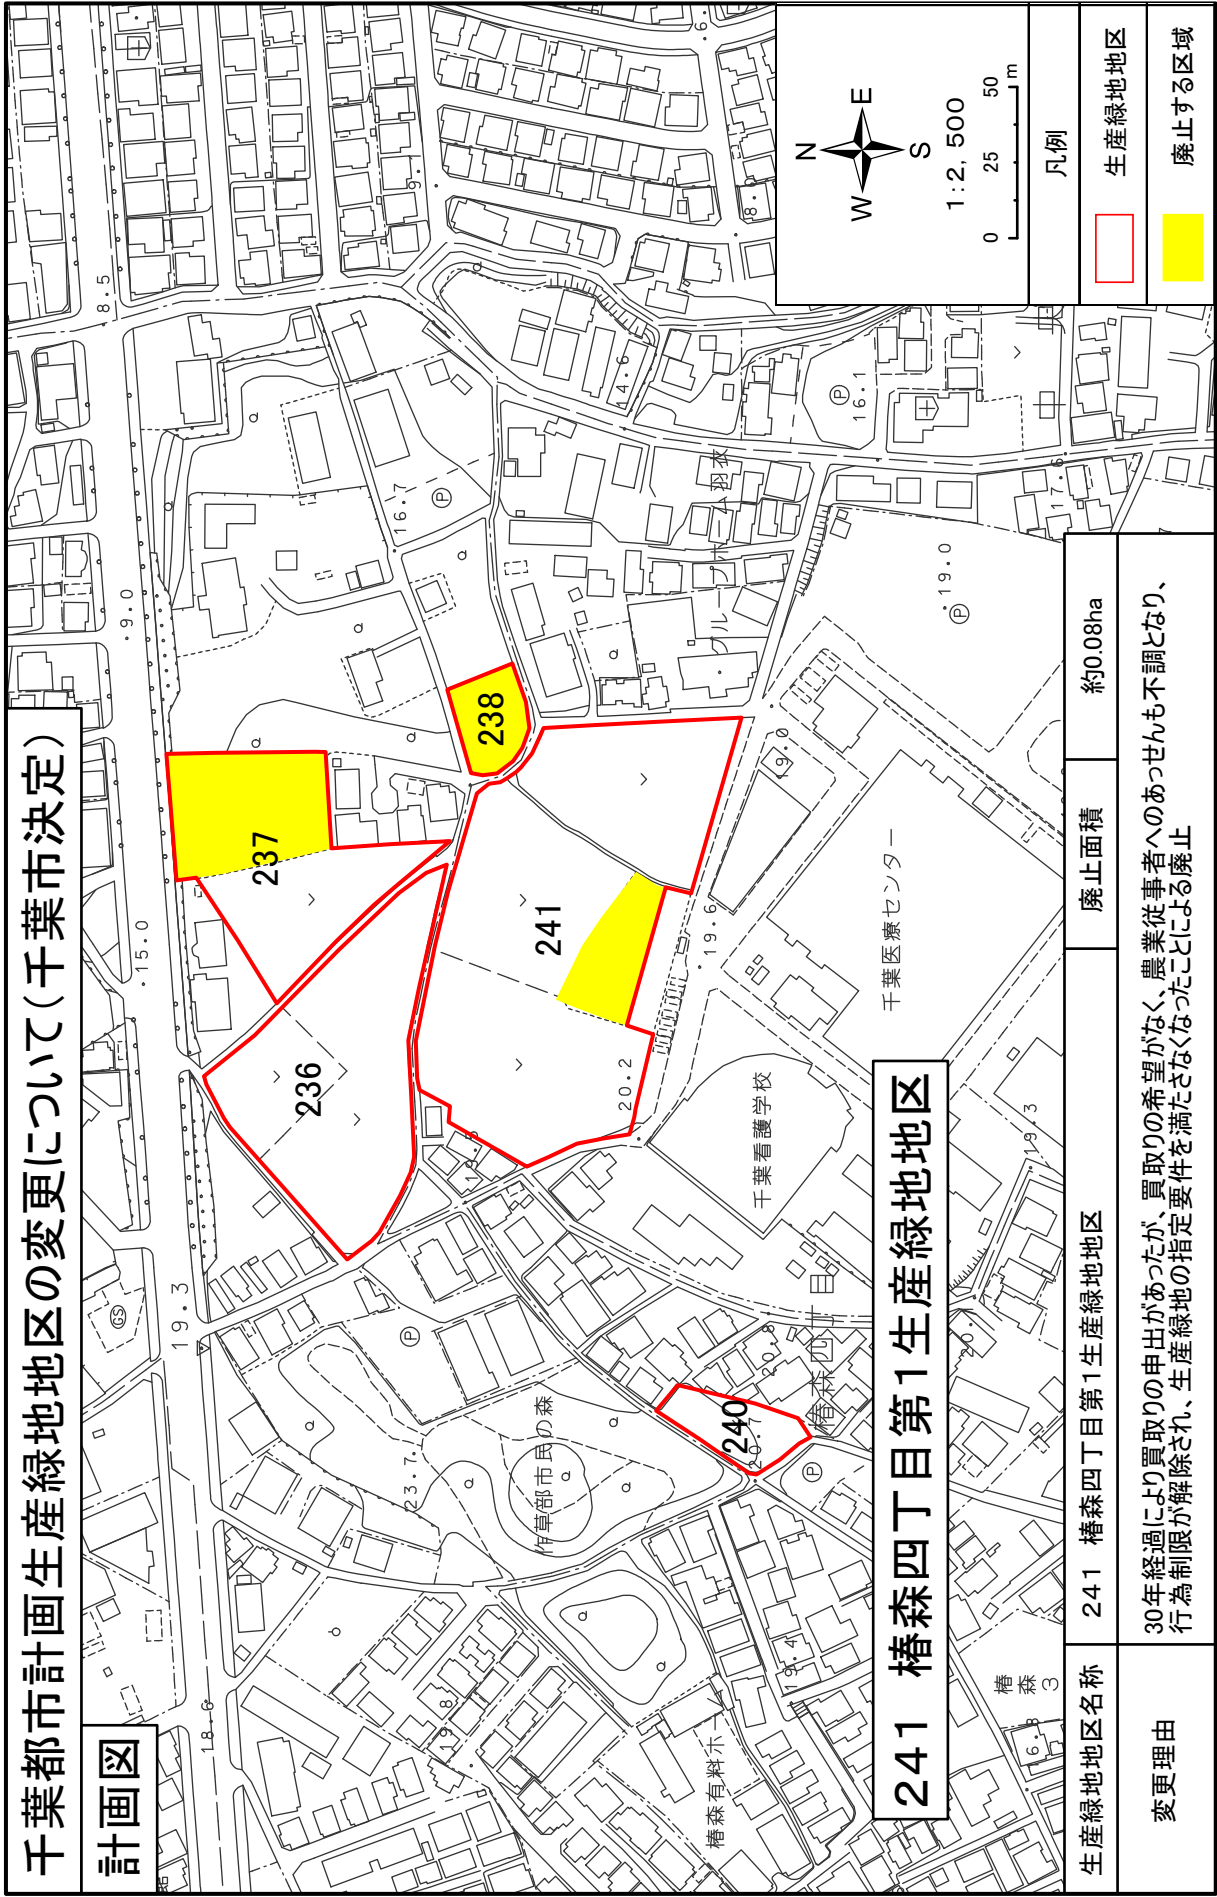


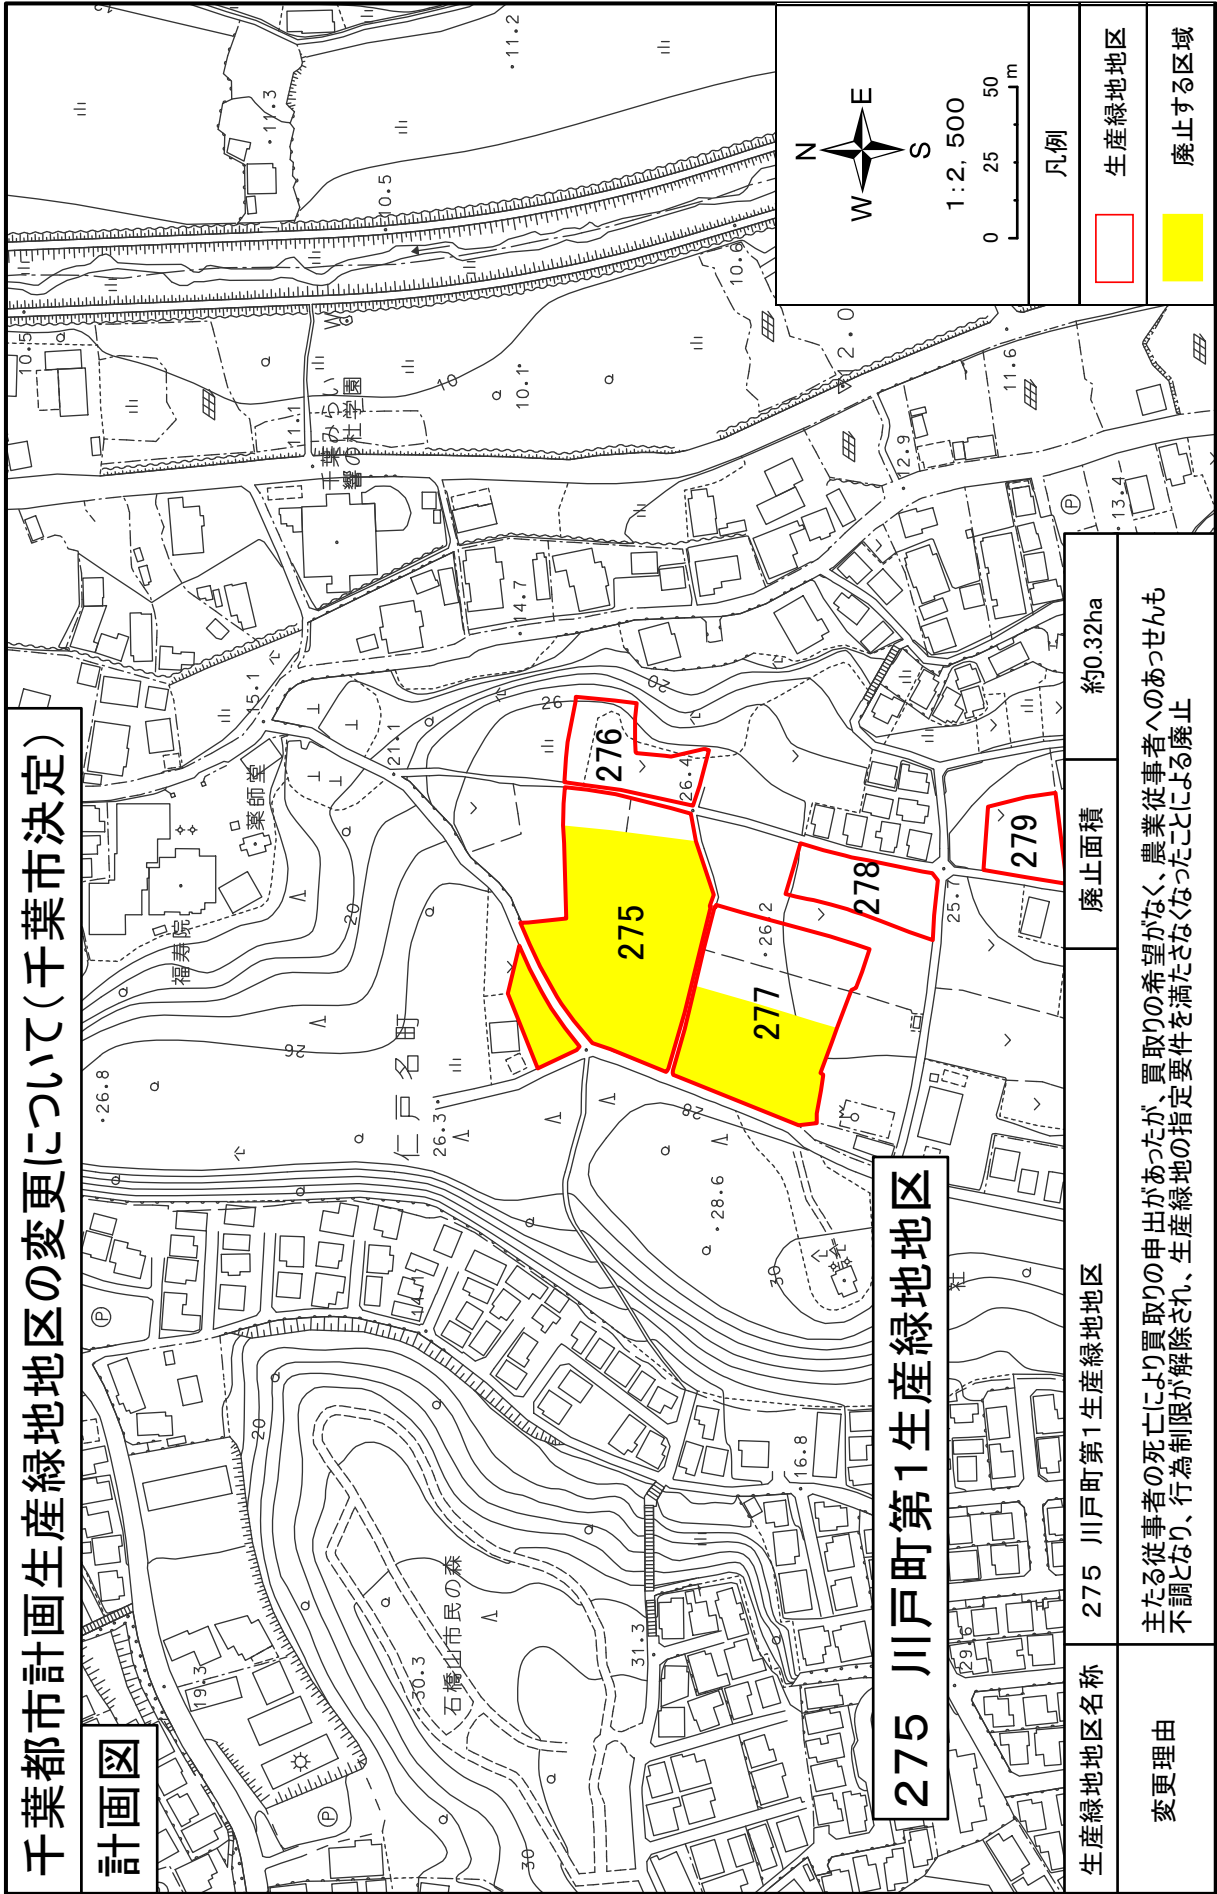

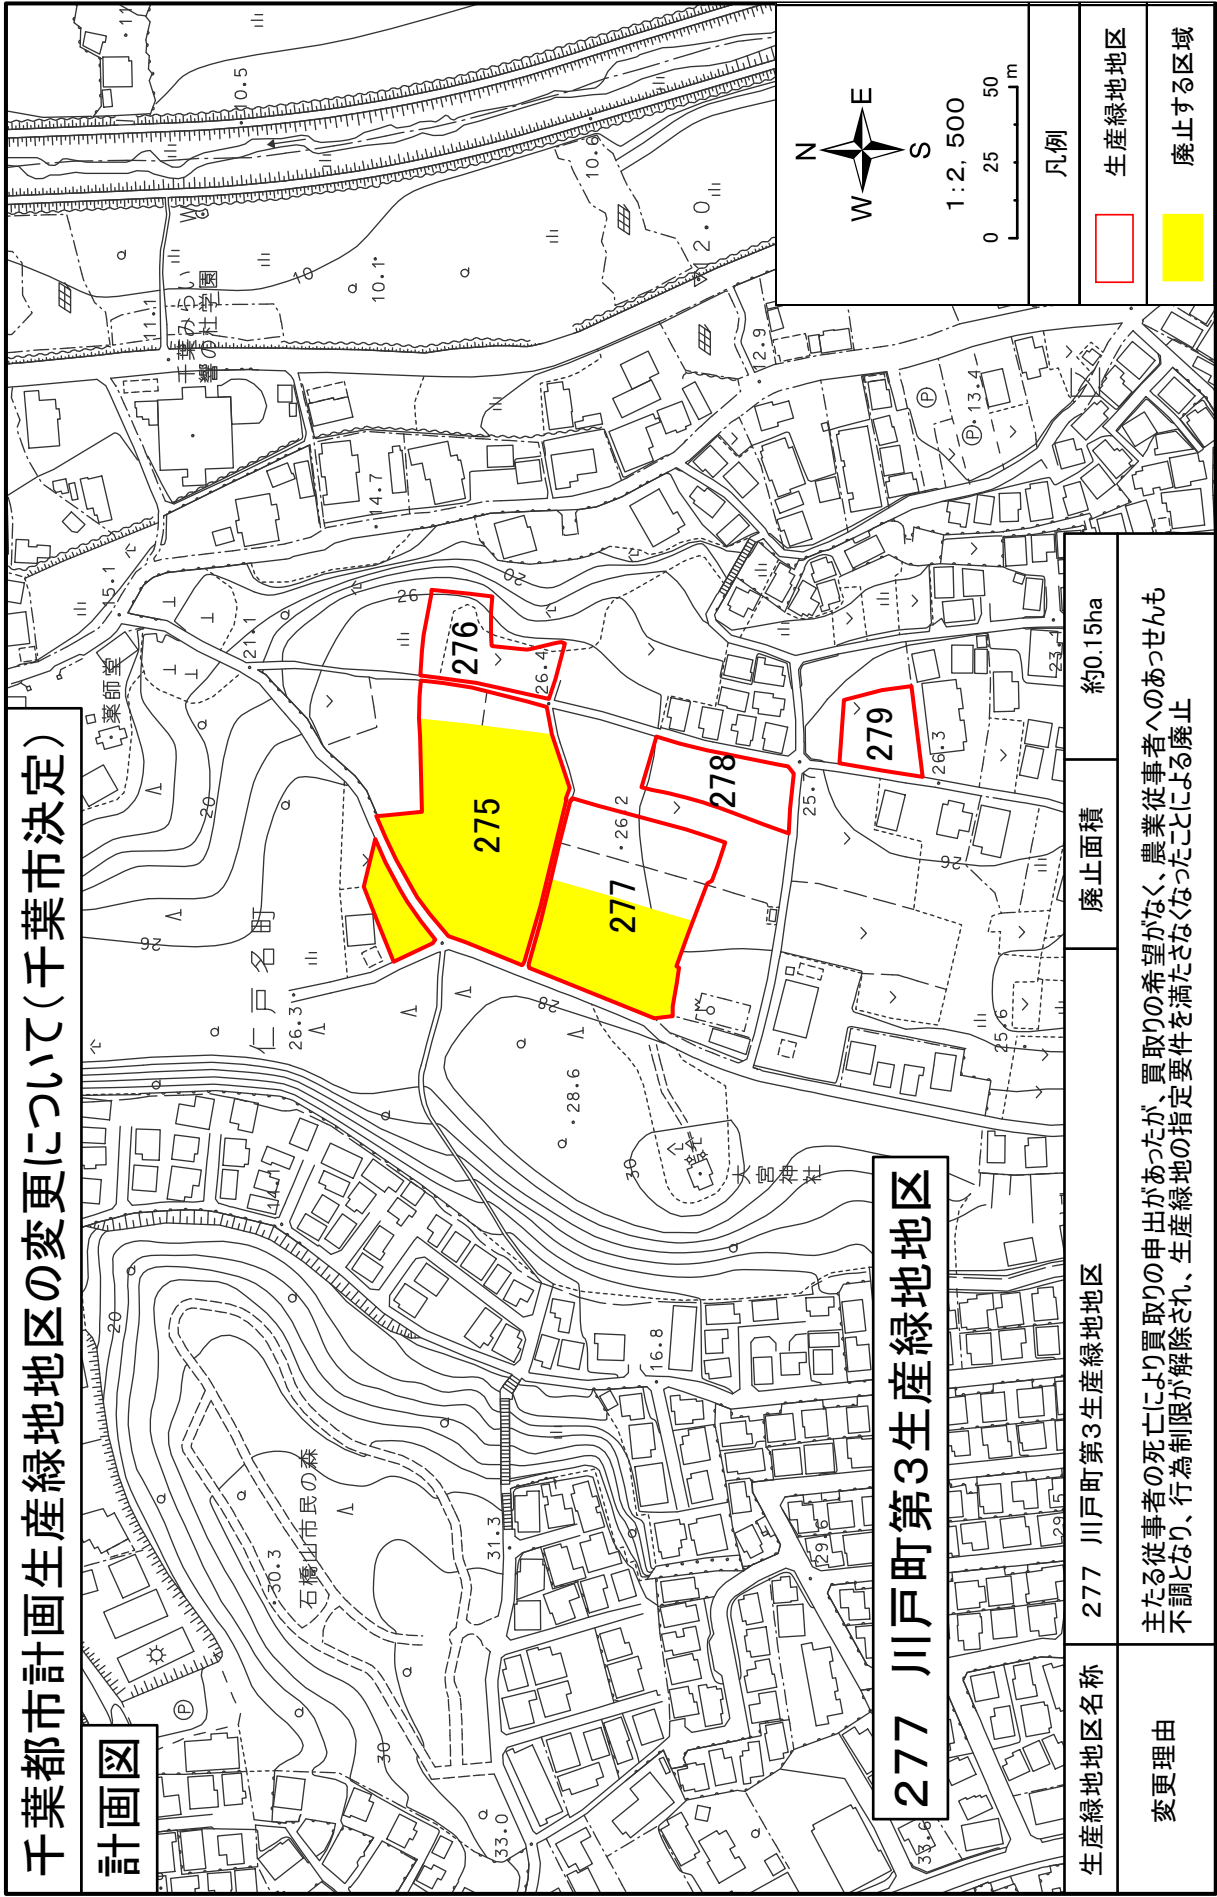


304 大巖寺町第13生產綠地地区

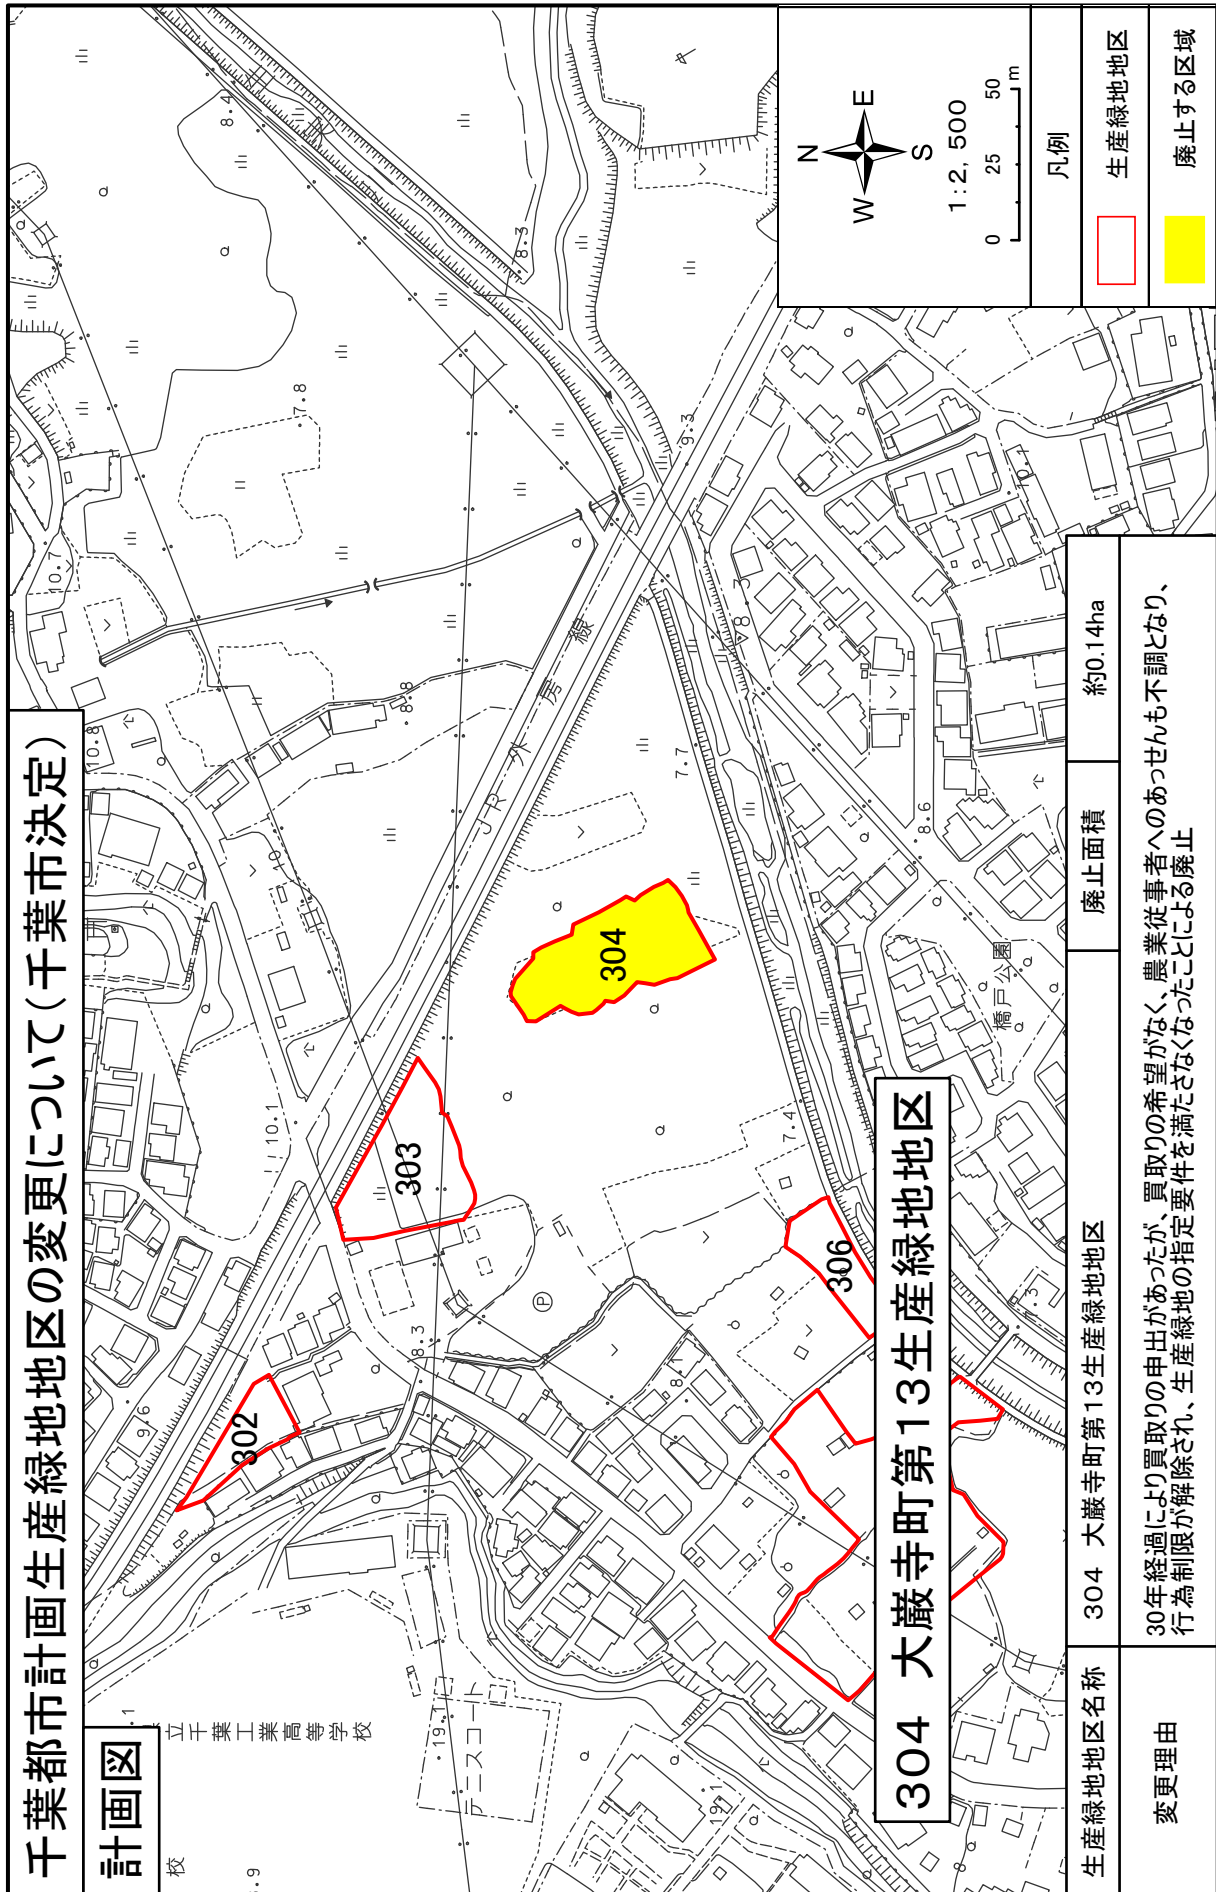

生産緑地区名称	304 大蔵寺町第13生産緑地区	廃止面積	約0.14ha
変更理由	30年経過により買取りの申出があったが、買取りの希望がなく、農業従事者へのあっせんも不調となり、行為制限が解除され、生産緑地の指定要件を満たさなくなったことによる廃止		

