

千葉都市計画生産緑地地区の変更（千葉市決定）

千葉都市計画生産緑地地区中 56 号作新台五丁目第 1 生産緑地地区ほか 14 地区を次のように変更する。

名 称		面 積	備 考	
番号	生 産 緑 地 地 区 名			
56	作新台五丁目 第 1 生産緑地地区	約 0.68ha	一部追加	約 0.17ha
105	畠 町 第 6 生産緑地地区	約 0.08ha	一部廃止	△約 0.08ha
108	朝 日 ケ 丘 町 第 1 生産緑地地区	—	廃 止	△約 0.12ha
114	花 園 町 第 3 生産緑地地区	—	廃 止	△約 0.16ha
156	小 中 台 町 第 4 生産緑地地区	—	廃 止	△約 0.10ha
172	園 生 町 第 6 生産緑地地区	—	廃 止	△約 0.09ha
174	園 生 町 第 8 生産緑地地区	—	廃 止	△約 0.09ha
175	園 生 町 第 9 生産緑地地区	—	廃 止	△約 0.20ha
244	都 町 一 丁 目 第 3 生産緑地地区	—	廃 止	△約 0.05ha
318	生 実 町 第 14 生産緑地地区	約 0.05ha	一部廃止	△約 0.00ha
320	生 実 町 第 16 生産緑地地区	約 0.23ha	一部廃止	△約 0.01ha
356	浜 野 町 第 2 生産緑地地区	—	廃 止	△約 0.22ha
396	若 松 町 第 13 生産緑地地区	約 0.07ha	一部廃止	△約 0.00ha
409-1	加 曽 利 町 第 7 生産緑地地区 (その 1)	約 0.18ha	一部廃止	△約 0.00ha
522	誉 田 町 二 丁 目 第 12 生産緑地地区	約 0.26ha	一部廃止	△約 0.04ha

「位置及び区域は計画図表示のとおり」


<理由>

下記の理由により、生産緑地地区の位置、区域及び面積について変更するものである。

- 既に指定されている生産緑地地区との一団化が図られ、緑地機能の増進により都市環境の向上に資すると認められるための追加。
- 生産緑地法第 14 条の規定により行為の制限が解除され、生産緑地としての指定要件を満たさなくなったための廃止及び一部廃止。
- 生産緑地法第 8 条第 1 項ただし書きの規定により、公共施設等の設置にかかる行為がなされ、生産緑地として指定要件を満たさなくなったための一部廃止。


千葉都市計画生産緑地地区の変更について（千葉市決定）

位置図

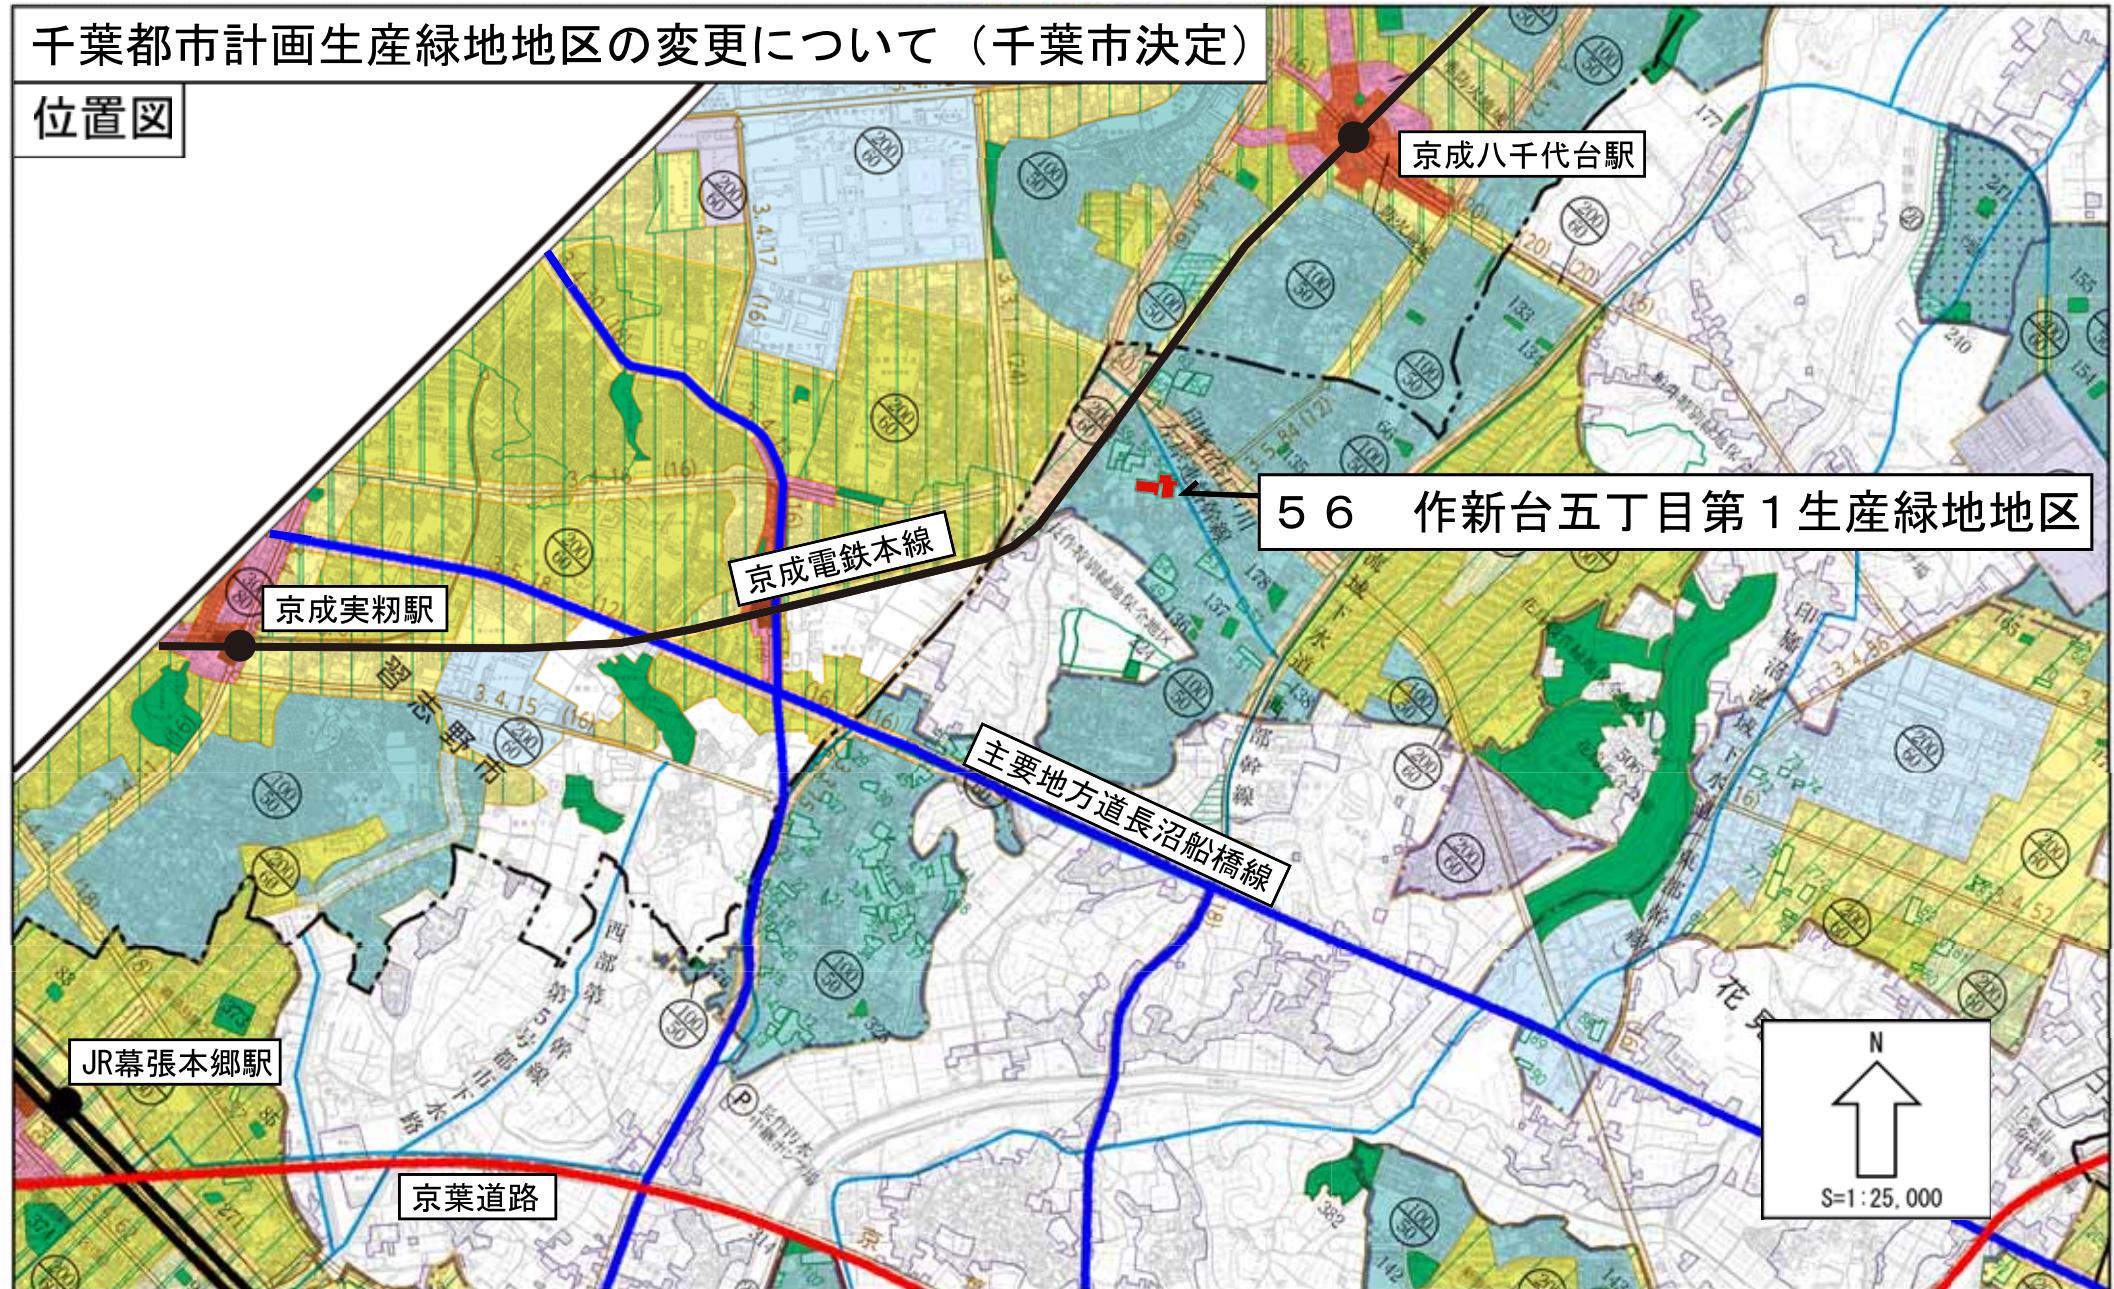


千葉都市計画生産緑地地区の変更について（千葉市決定）

位置図

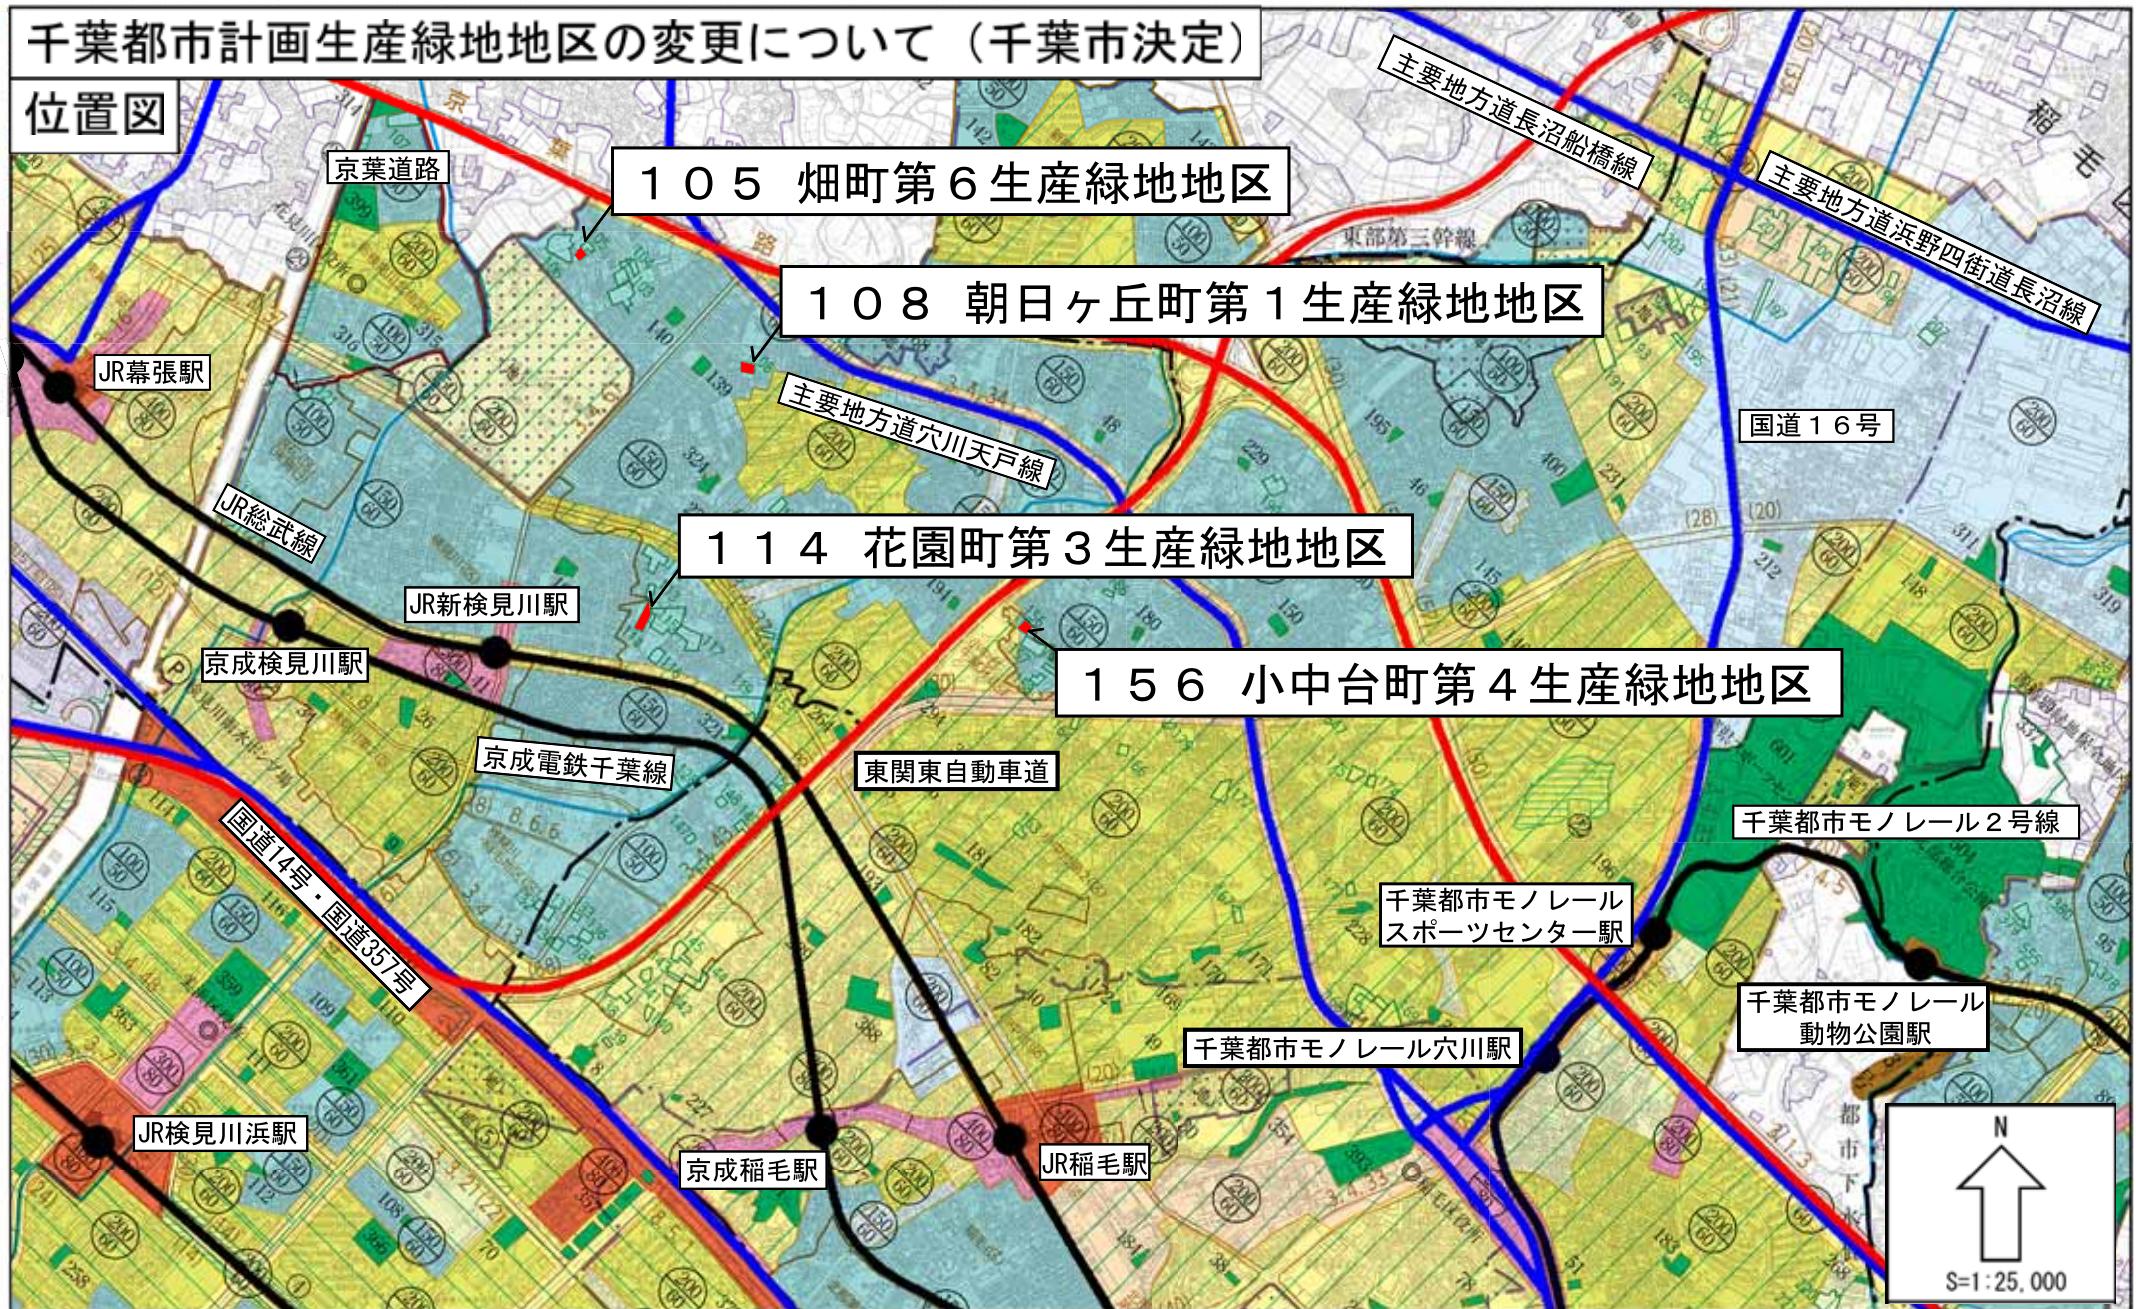


千葉都市計画生産緑地地区の変更について（千葉市決定）

位置図

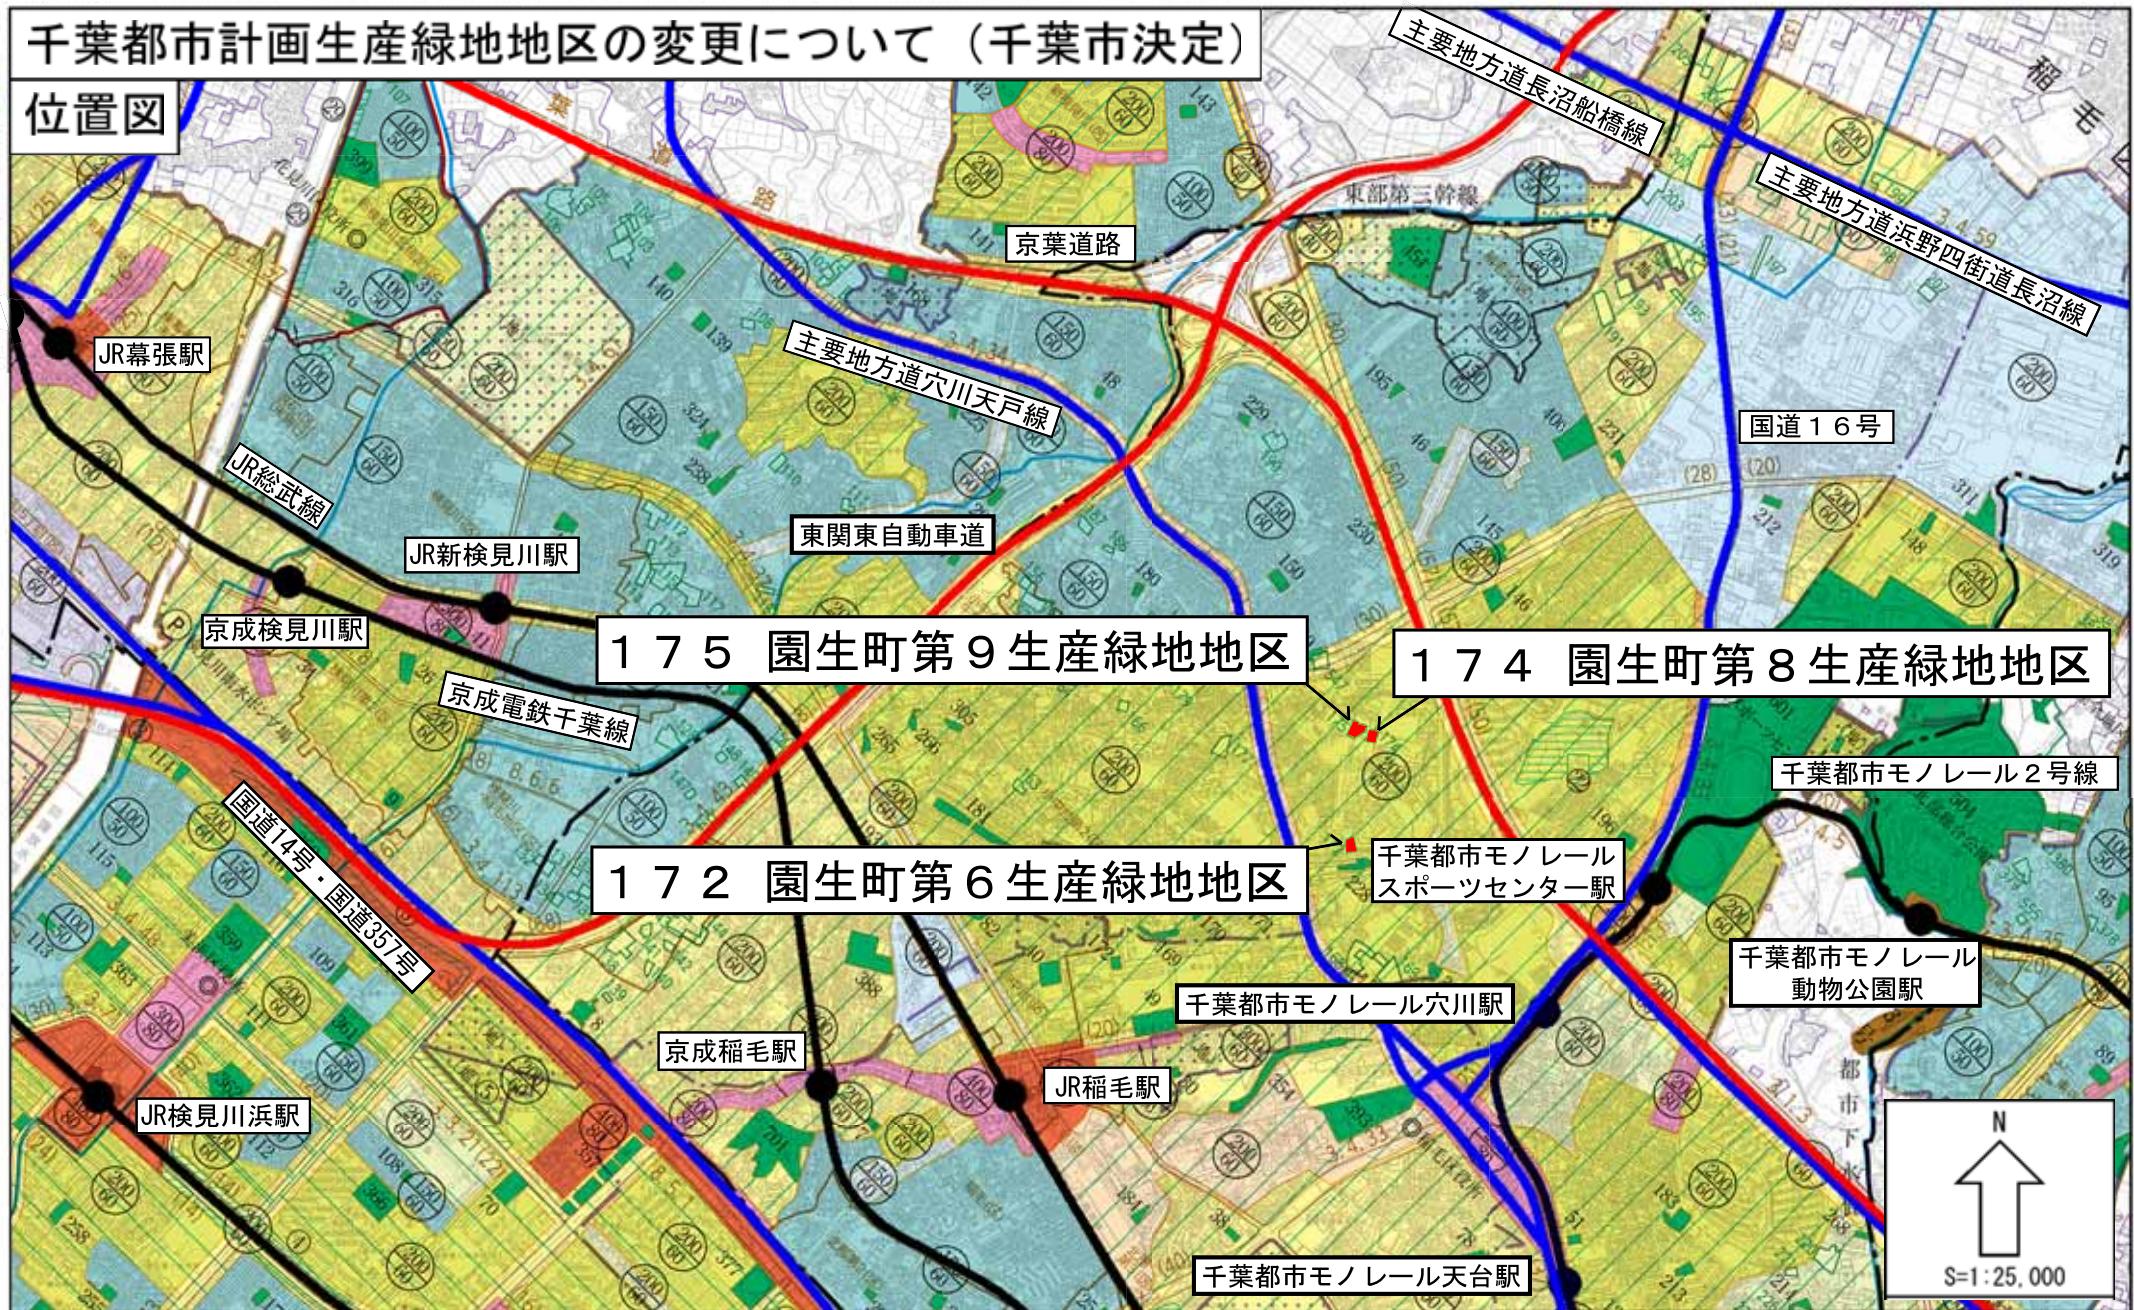


千葉都市計画生産緑地地区の変更について（千葉市決定）

位置図

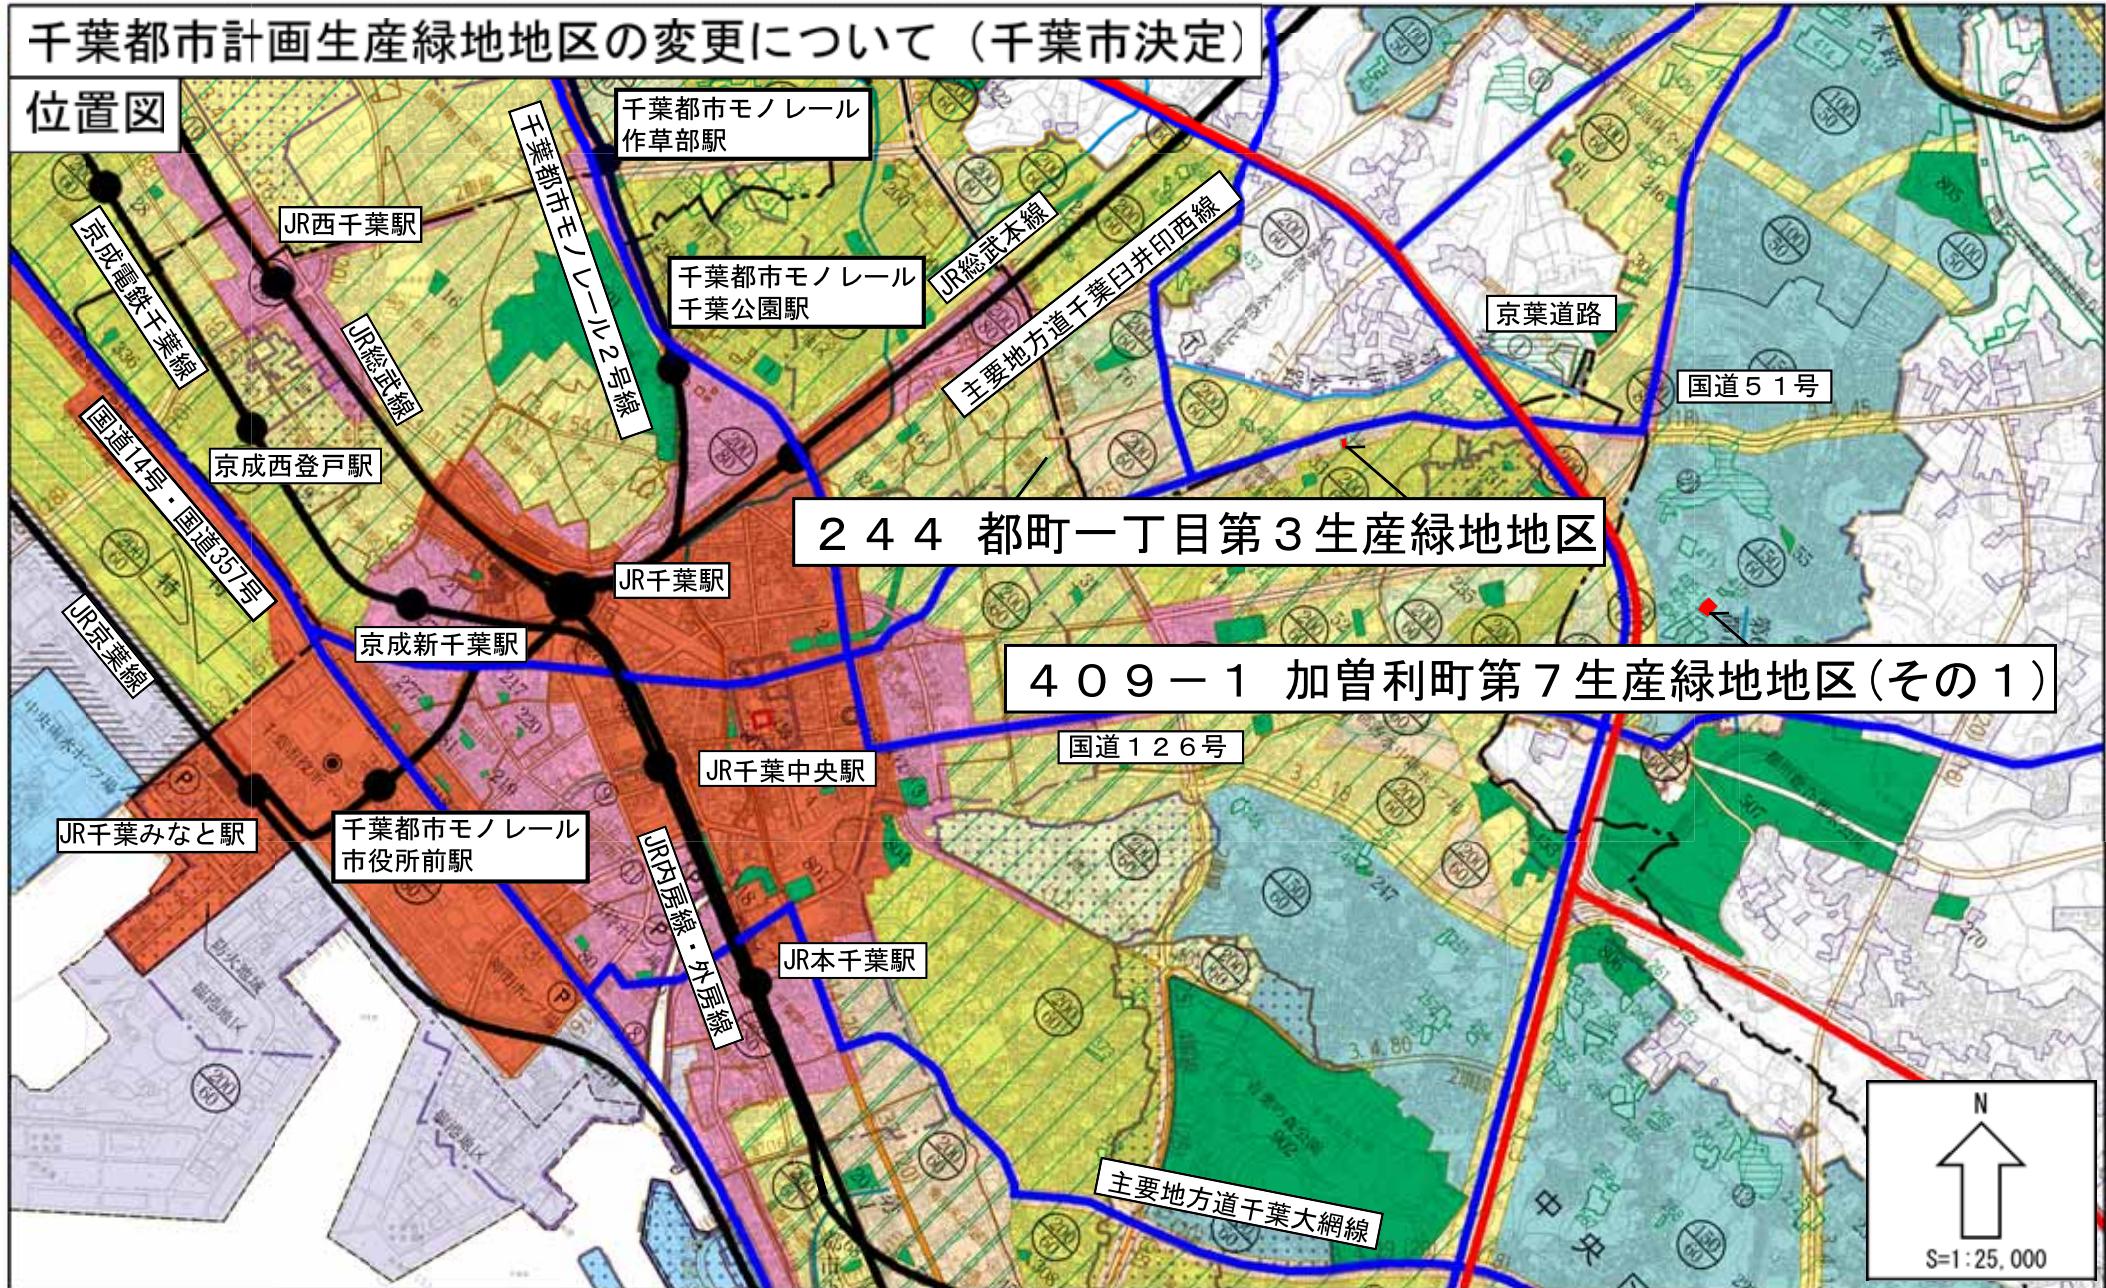


千葉都市計画生産緑地地区の変更について（千葉市決定）

位置図

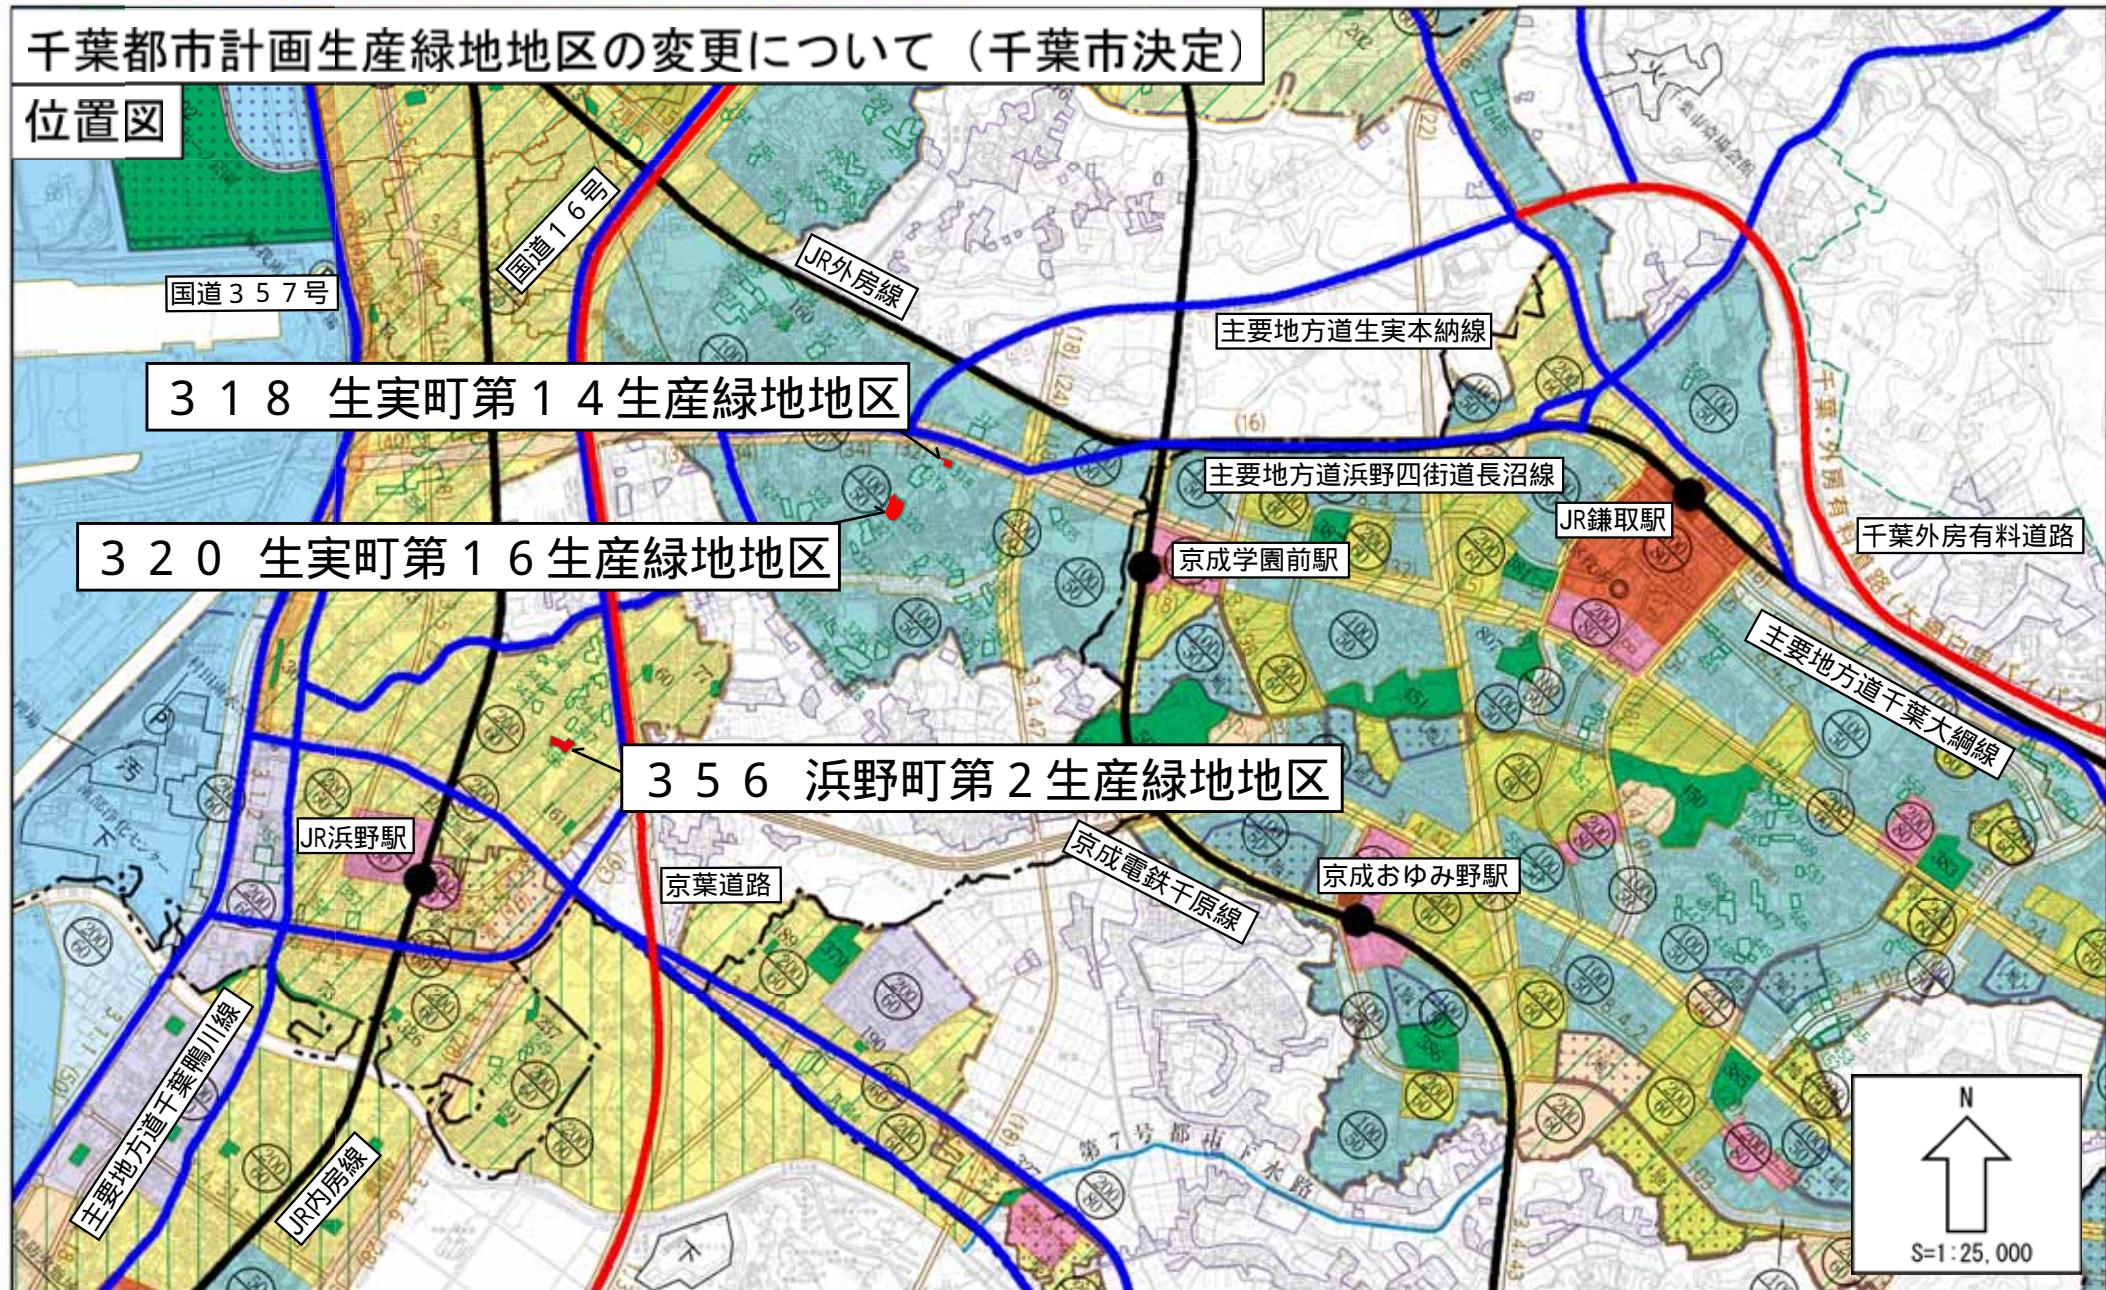


千葉都市計画生産緑地地区の変更について（千葉市決定）

位置図

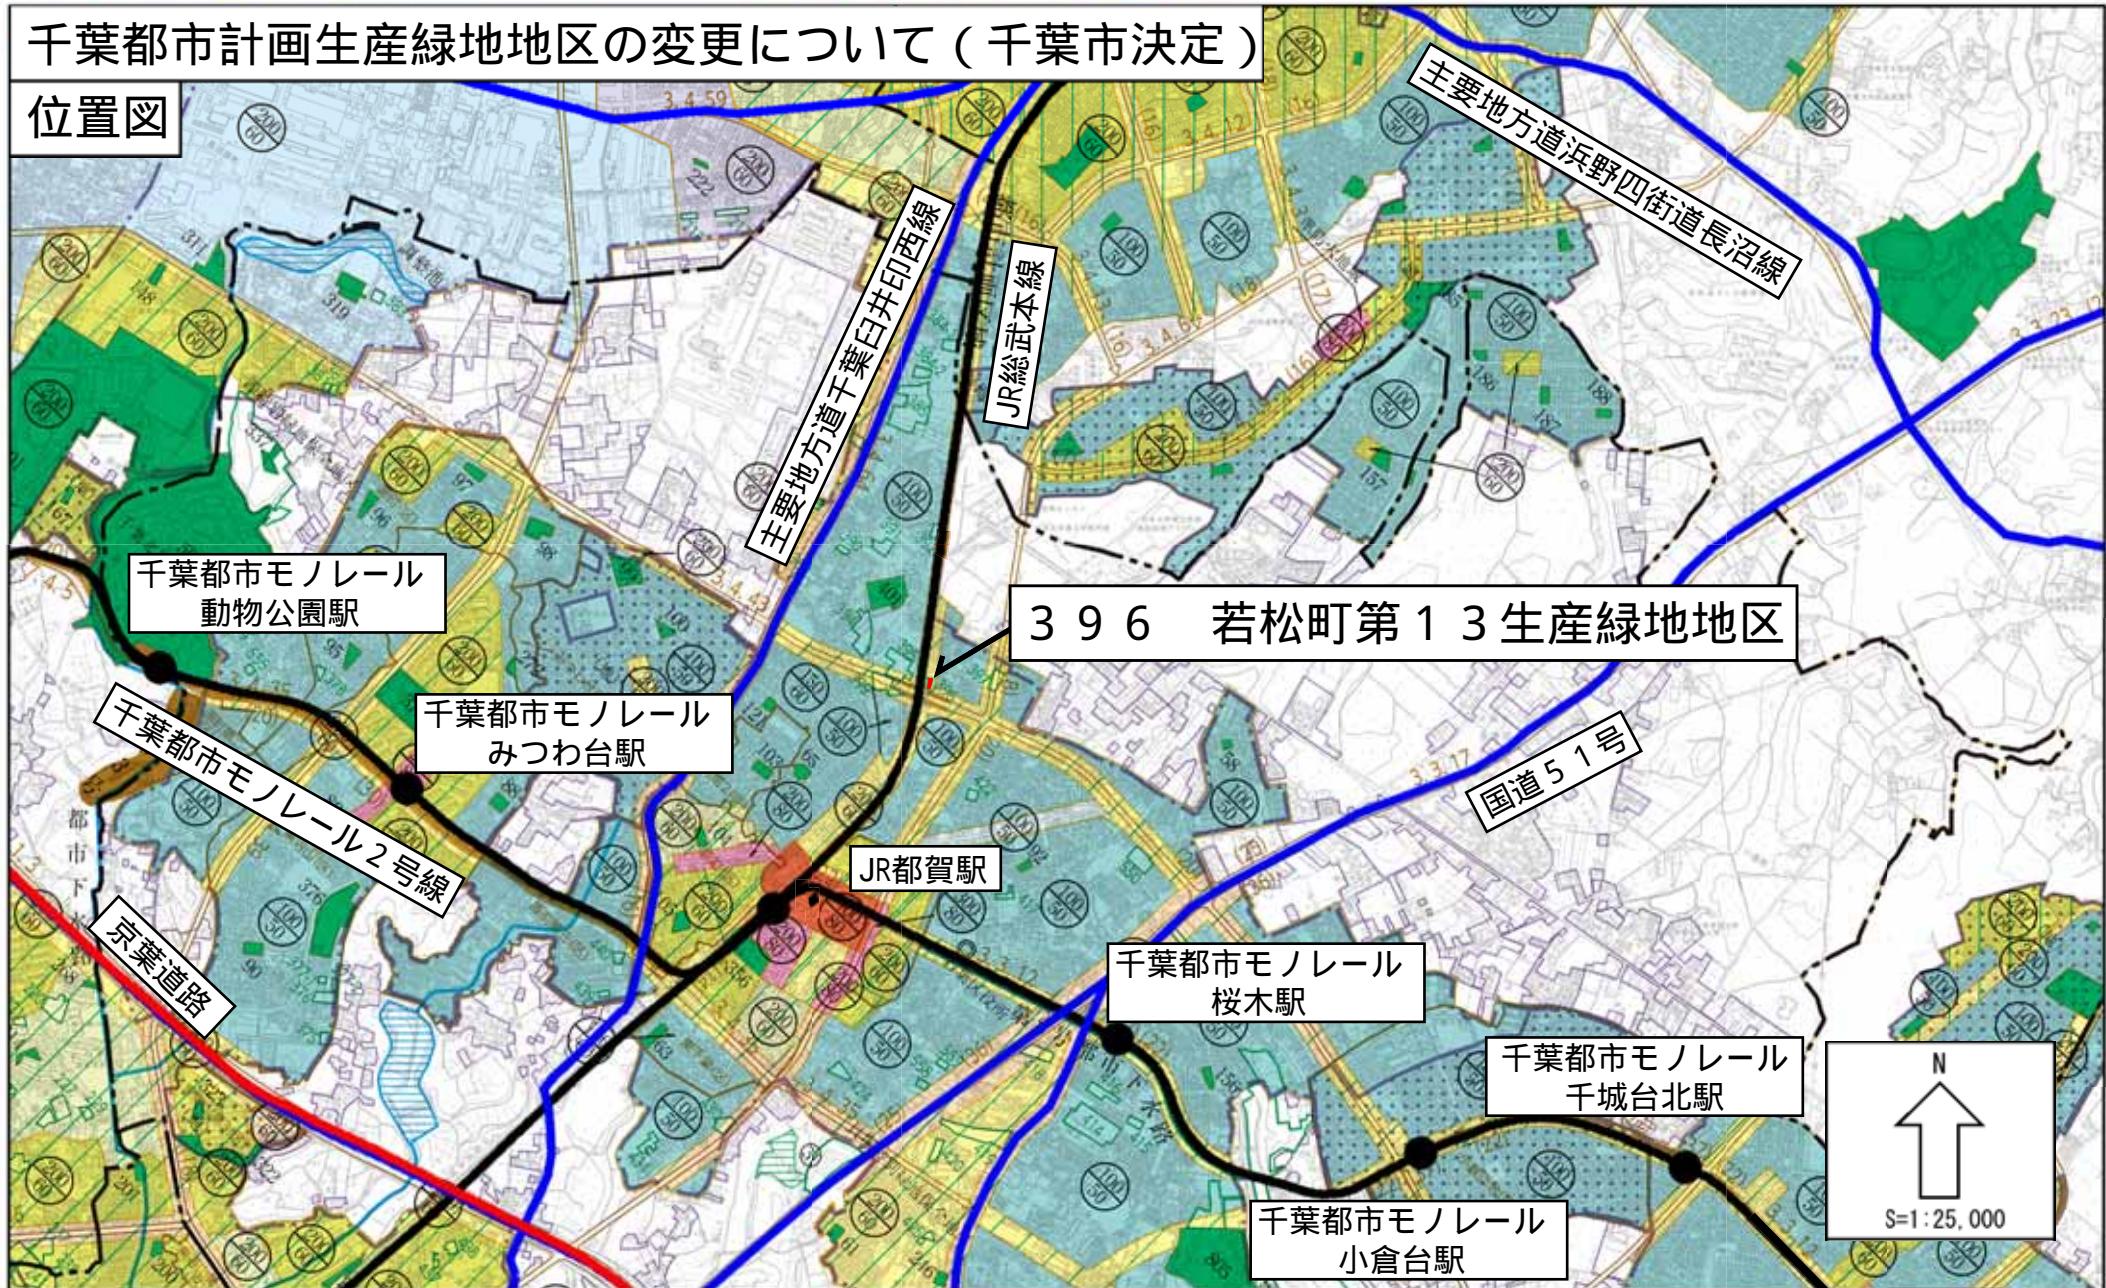

千葉都市計画生産緑地地区の変更について（千葉市決定）

位置図

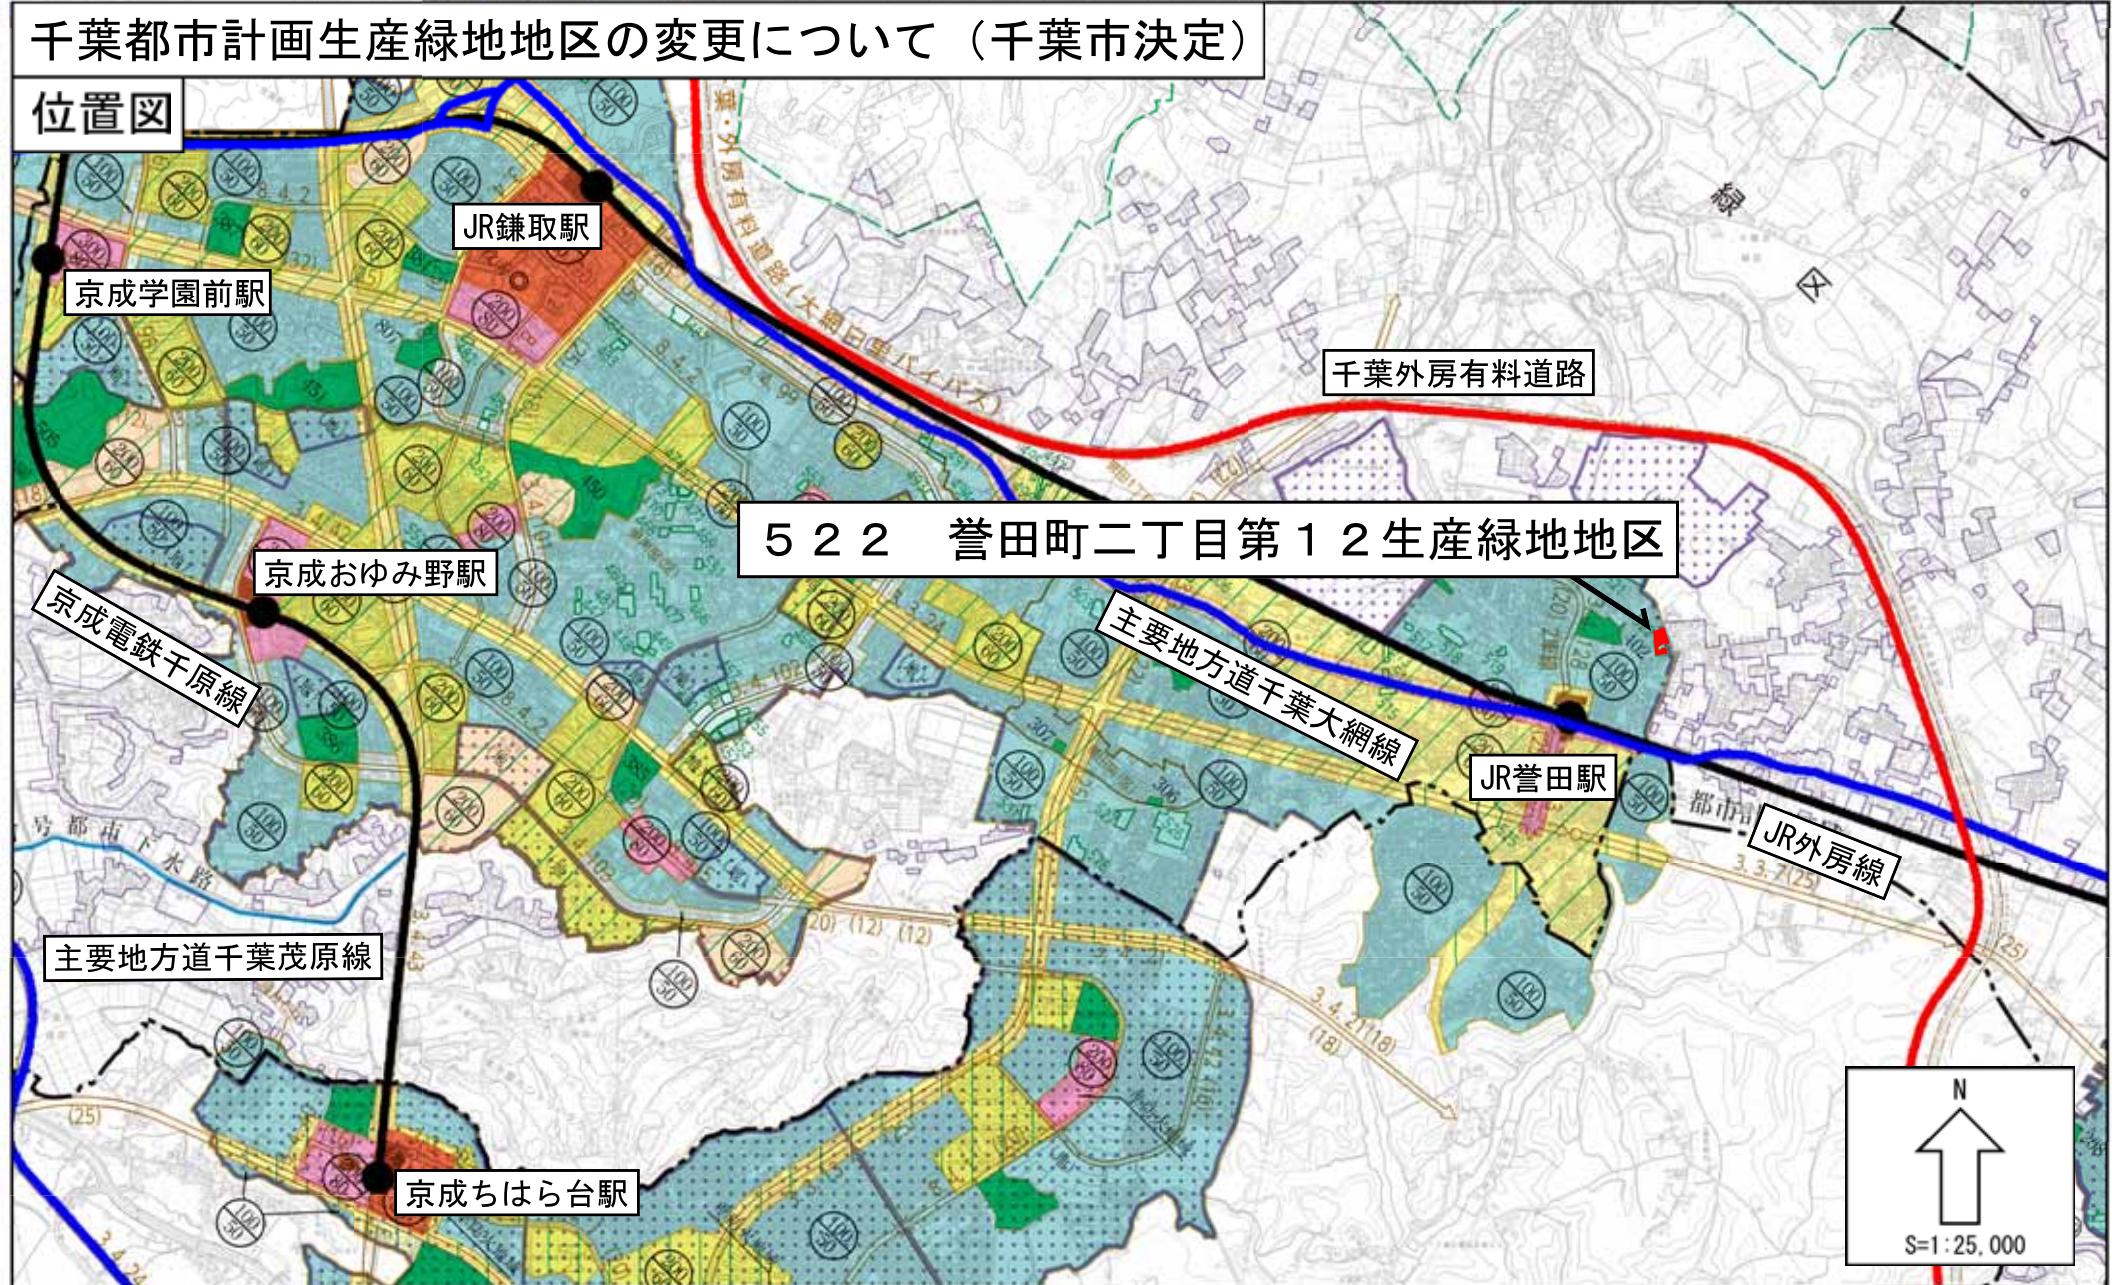

千葉都市計画生産緑地地区の変更について（千葉市決定）

計画図



千葉都市計画生産緑地地区の変更について（千葉市決定）

計画図




千葉都市計画生産緑地地区の変更について（千葉市決定）

計画図



千葉都市計画生産緑地地区の変更について（千葉市決定）

計画図

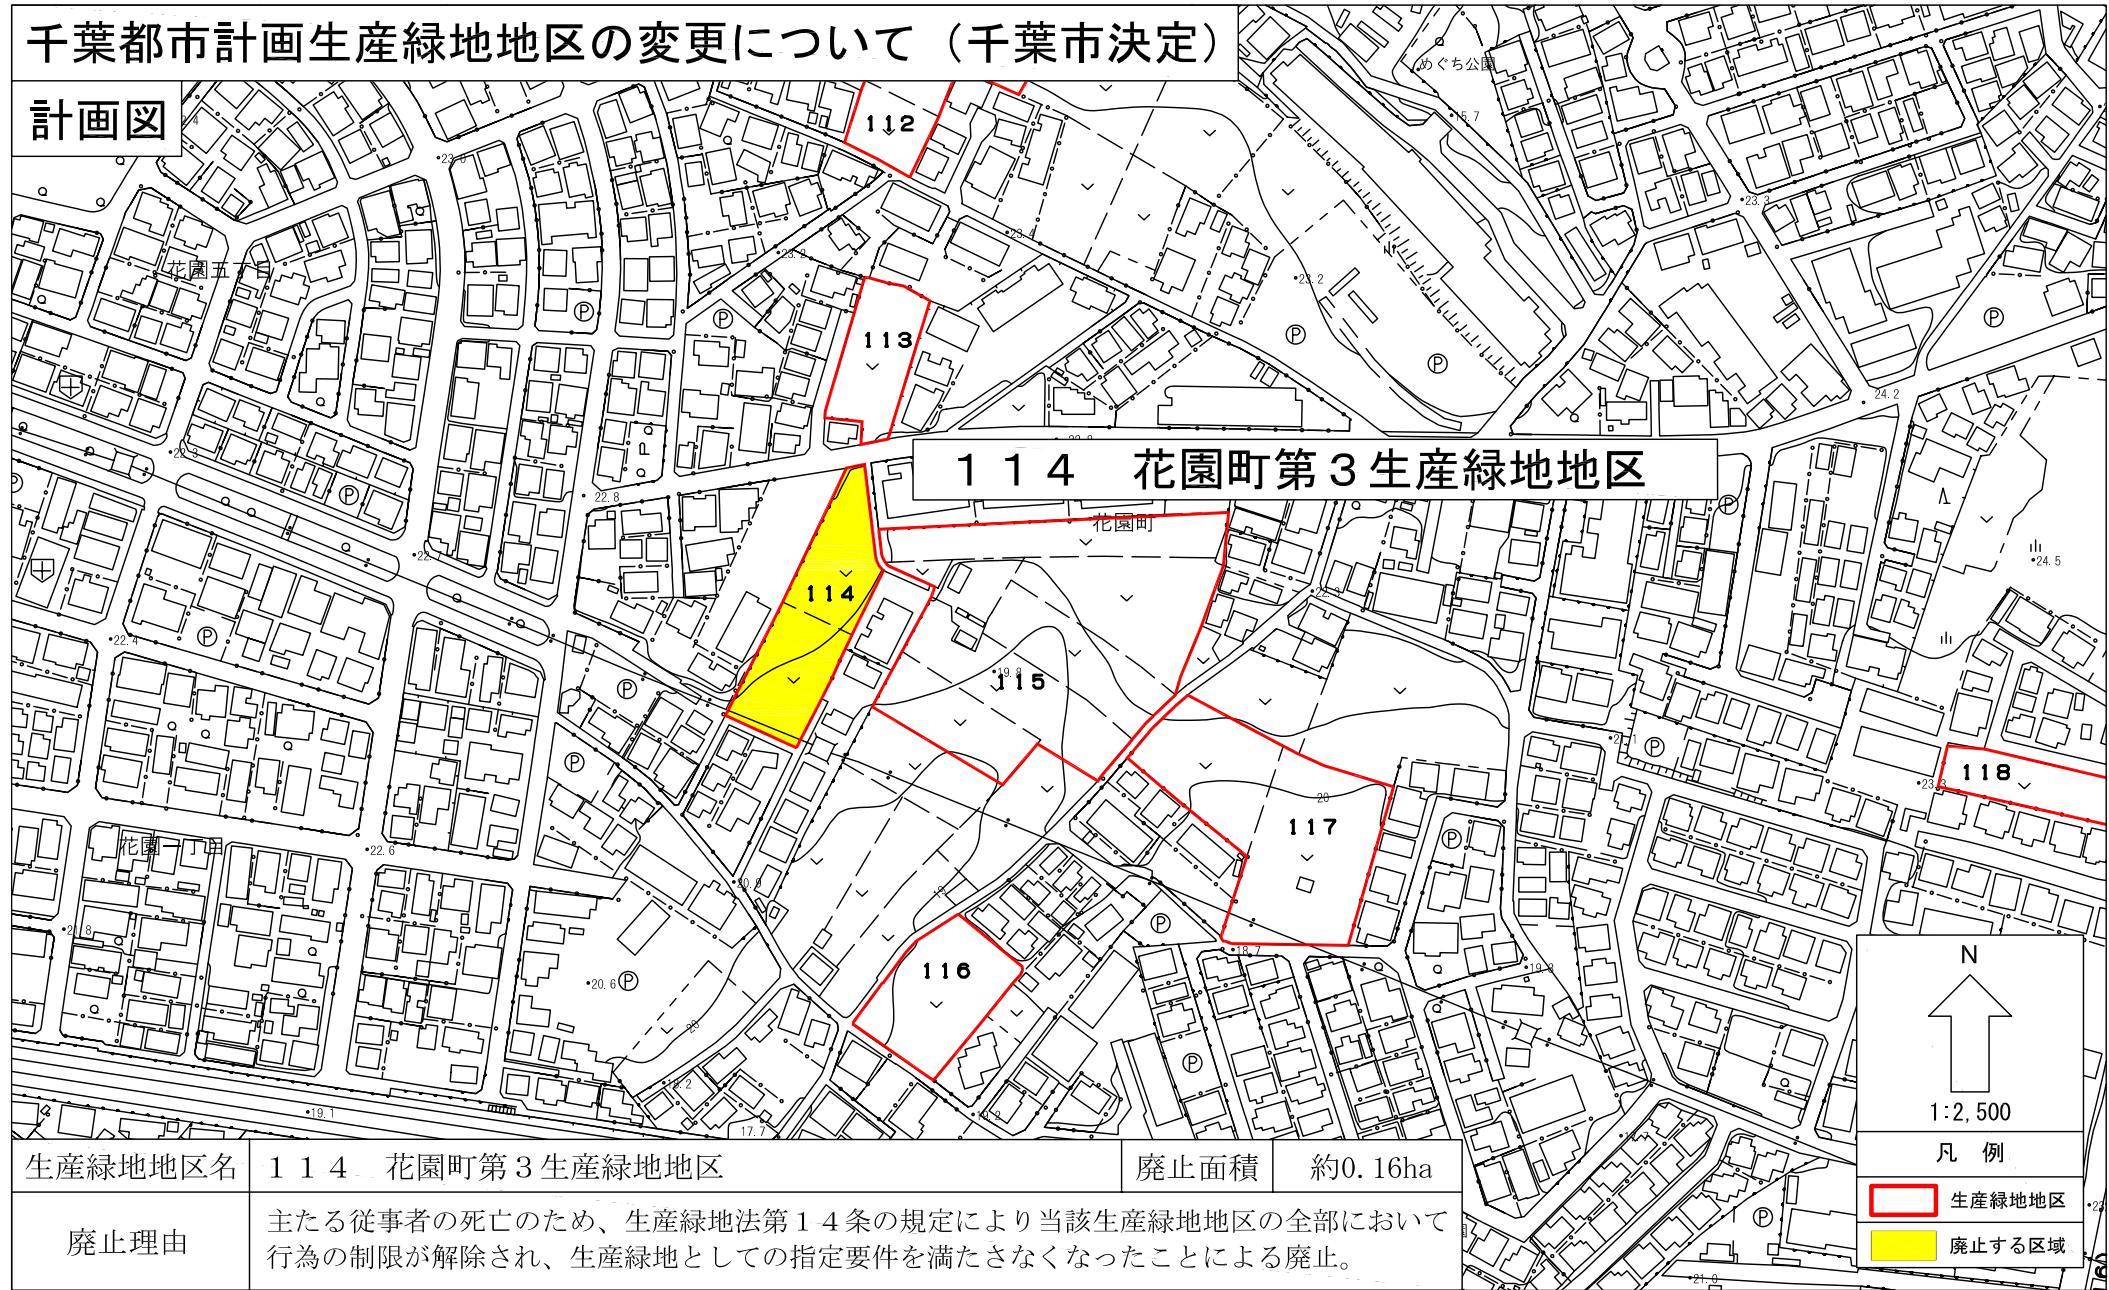

千葉都市計画生産緑地地区の変更について（千葉市決定）

計画図




千葉都市計画生産緑地地区の変更について（千葉市決定）

計画図



千葉都市計画生産緑地地区の変更について（千葉市決定）

計画図

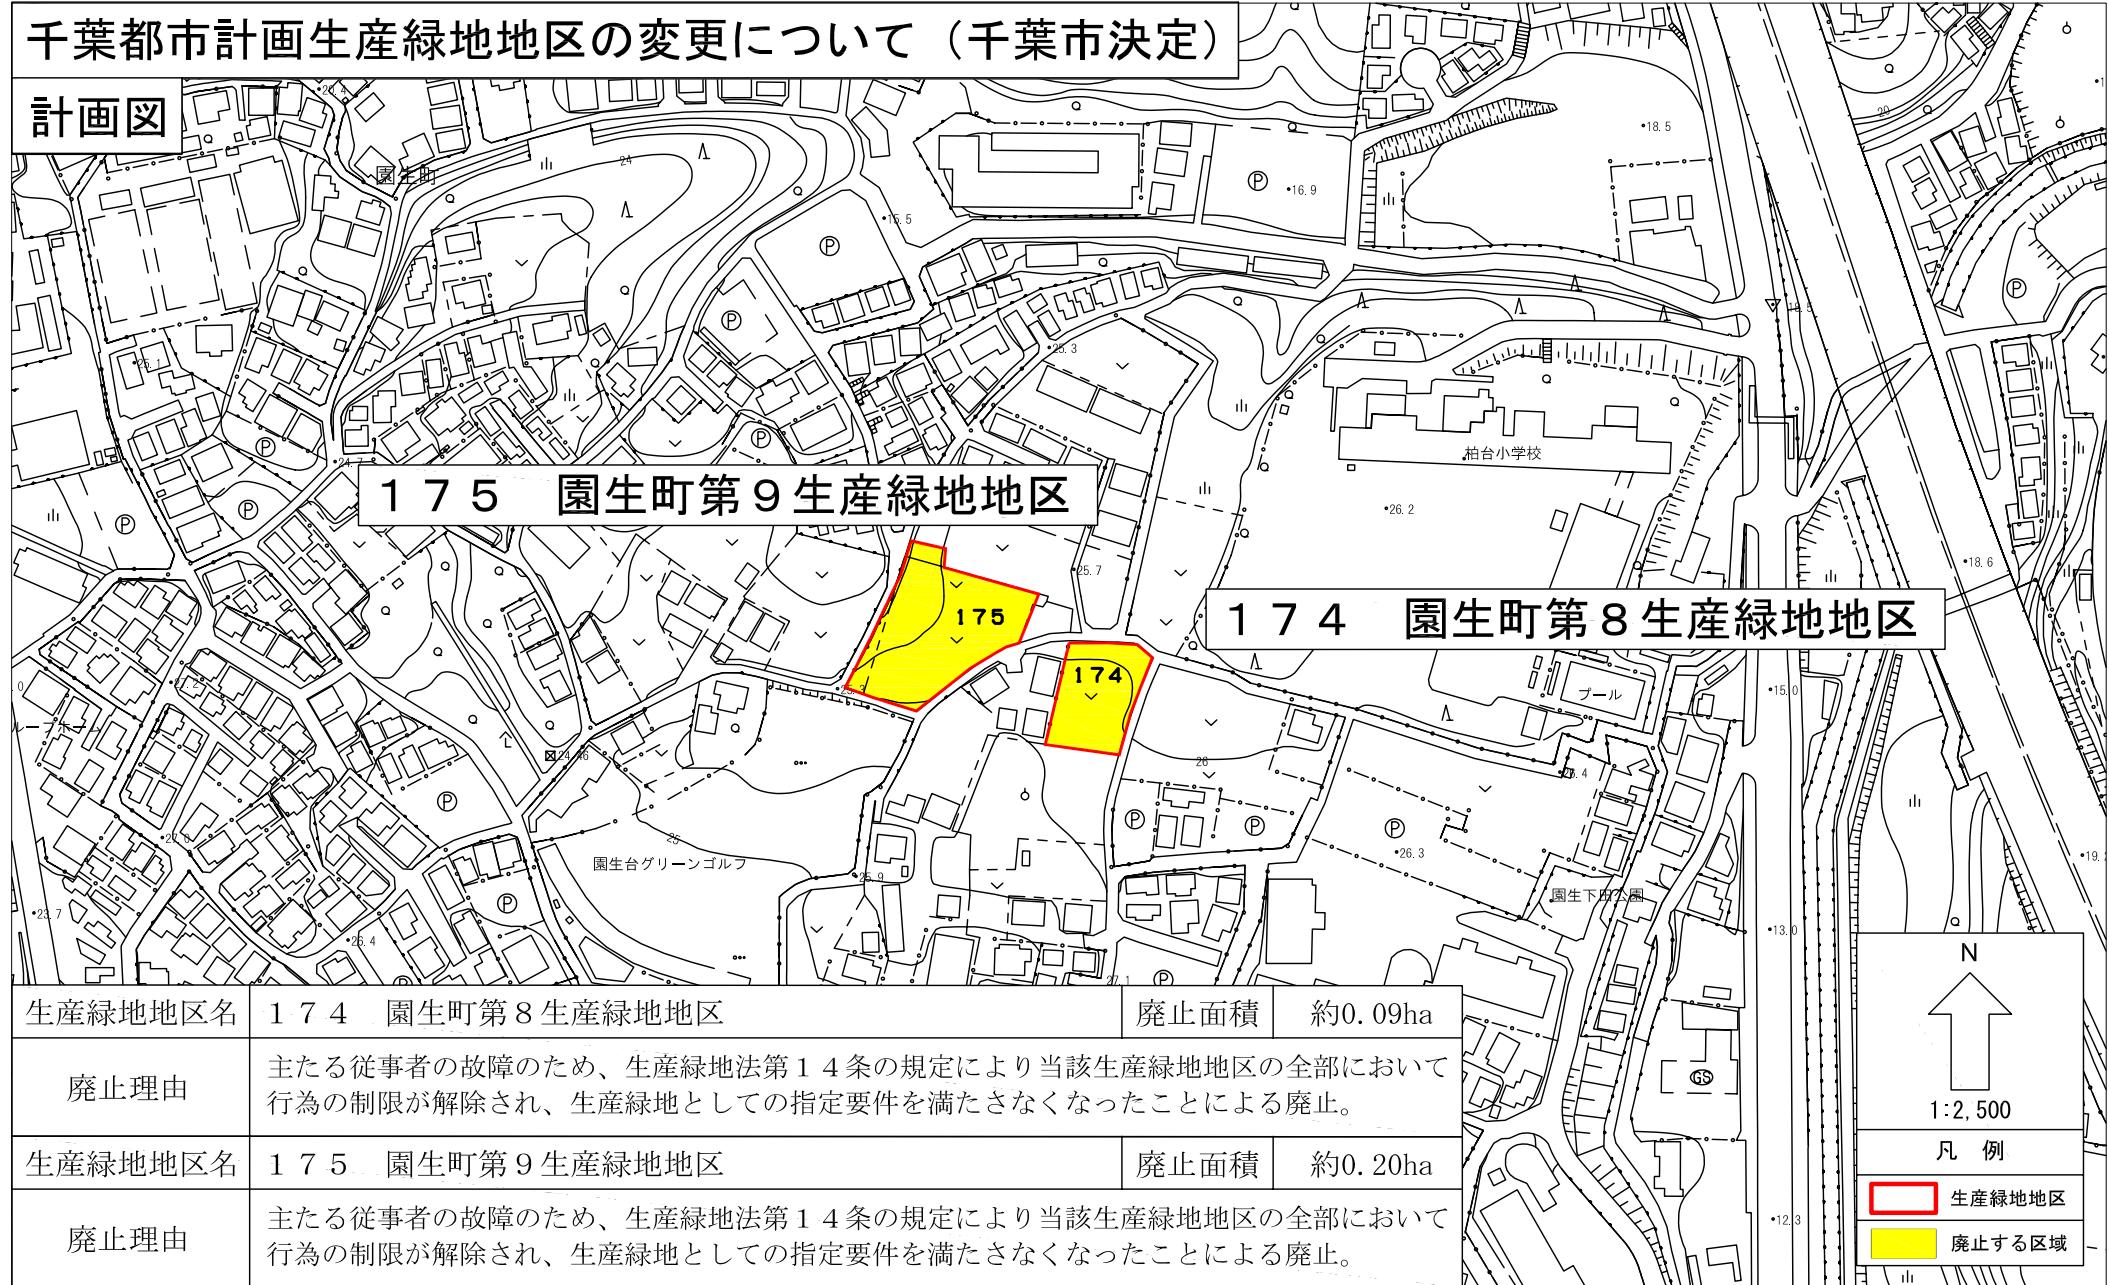


千葉都市計画生産緑地地区の変更について（千葉市決定）

計画図



千葉都市計画生産緑地地区の変更について（千葉市決定）

計画図

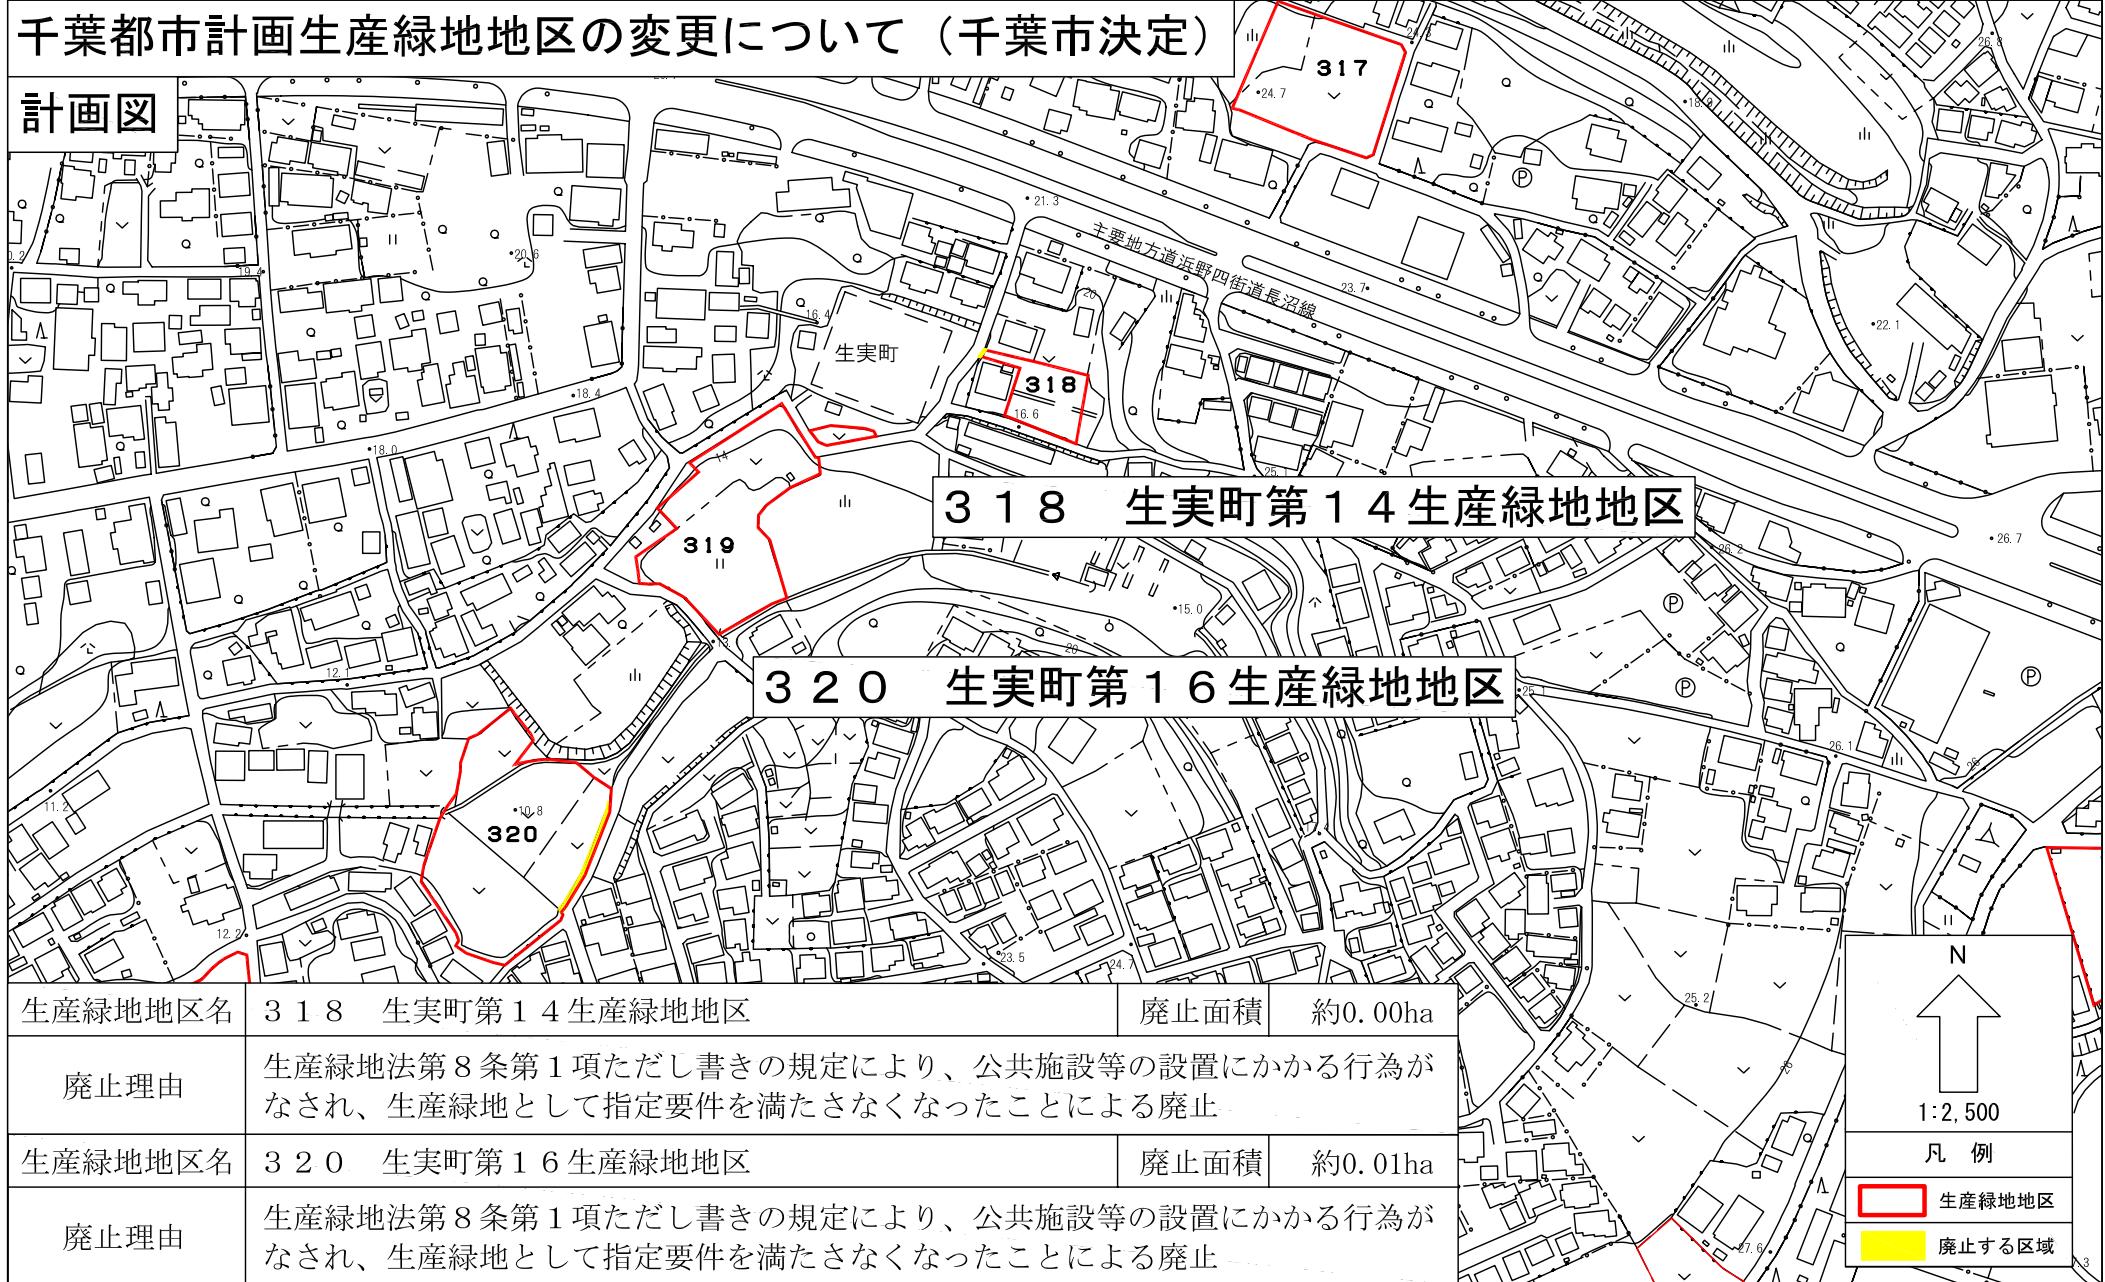


千葉都市計画生産緑地地区の変更について（千葉市決定）

計画図




千葉都市計画生産緑地地区の変更について（千葉市決定）

計画図

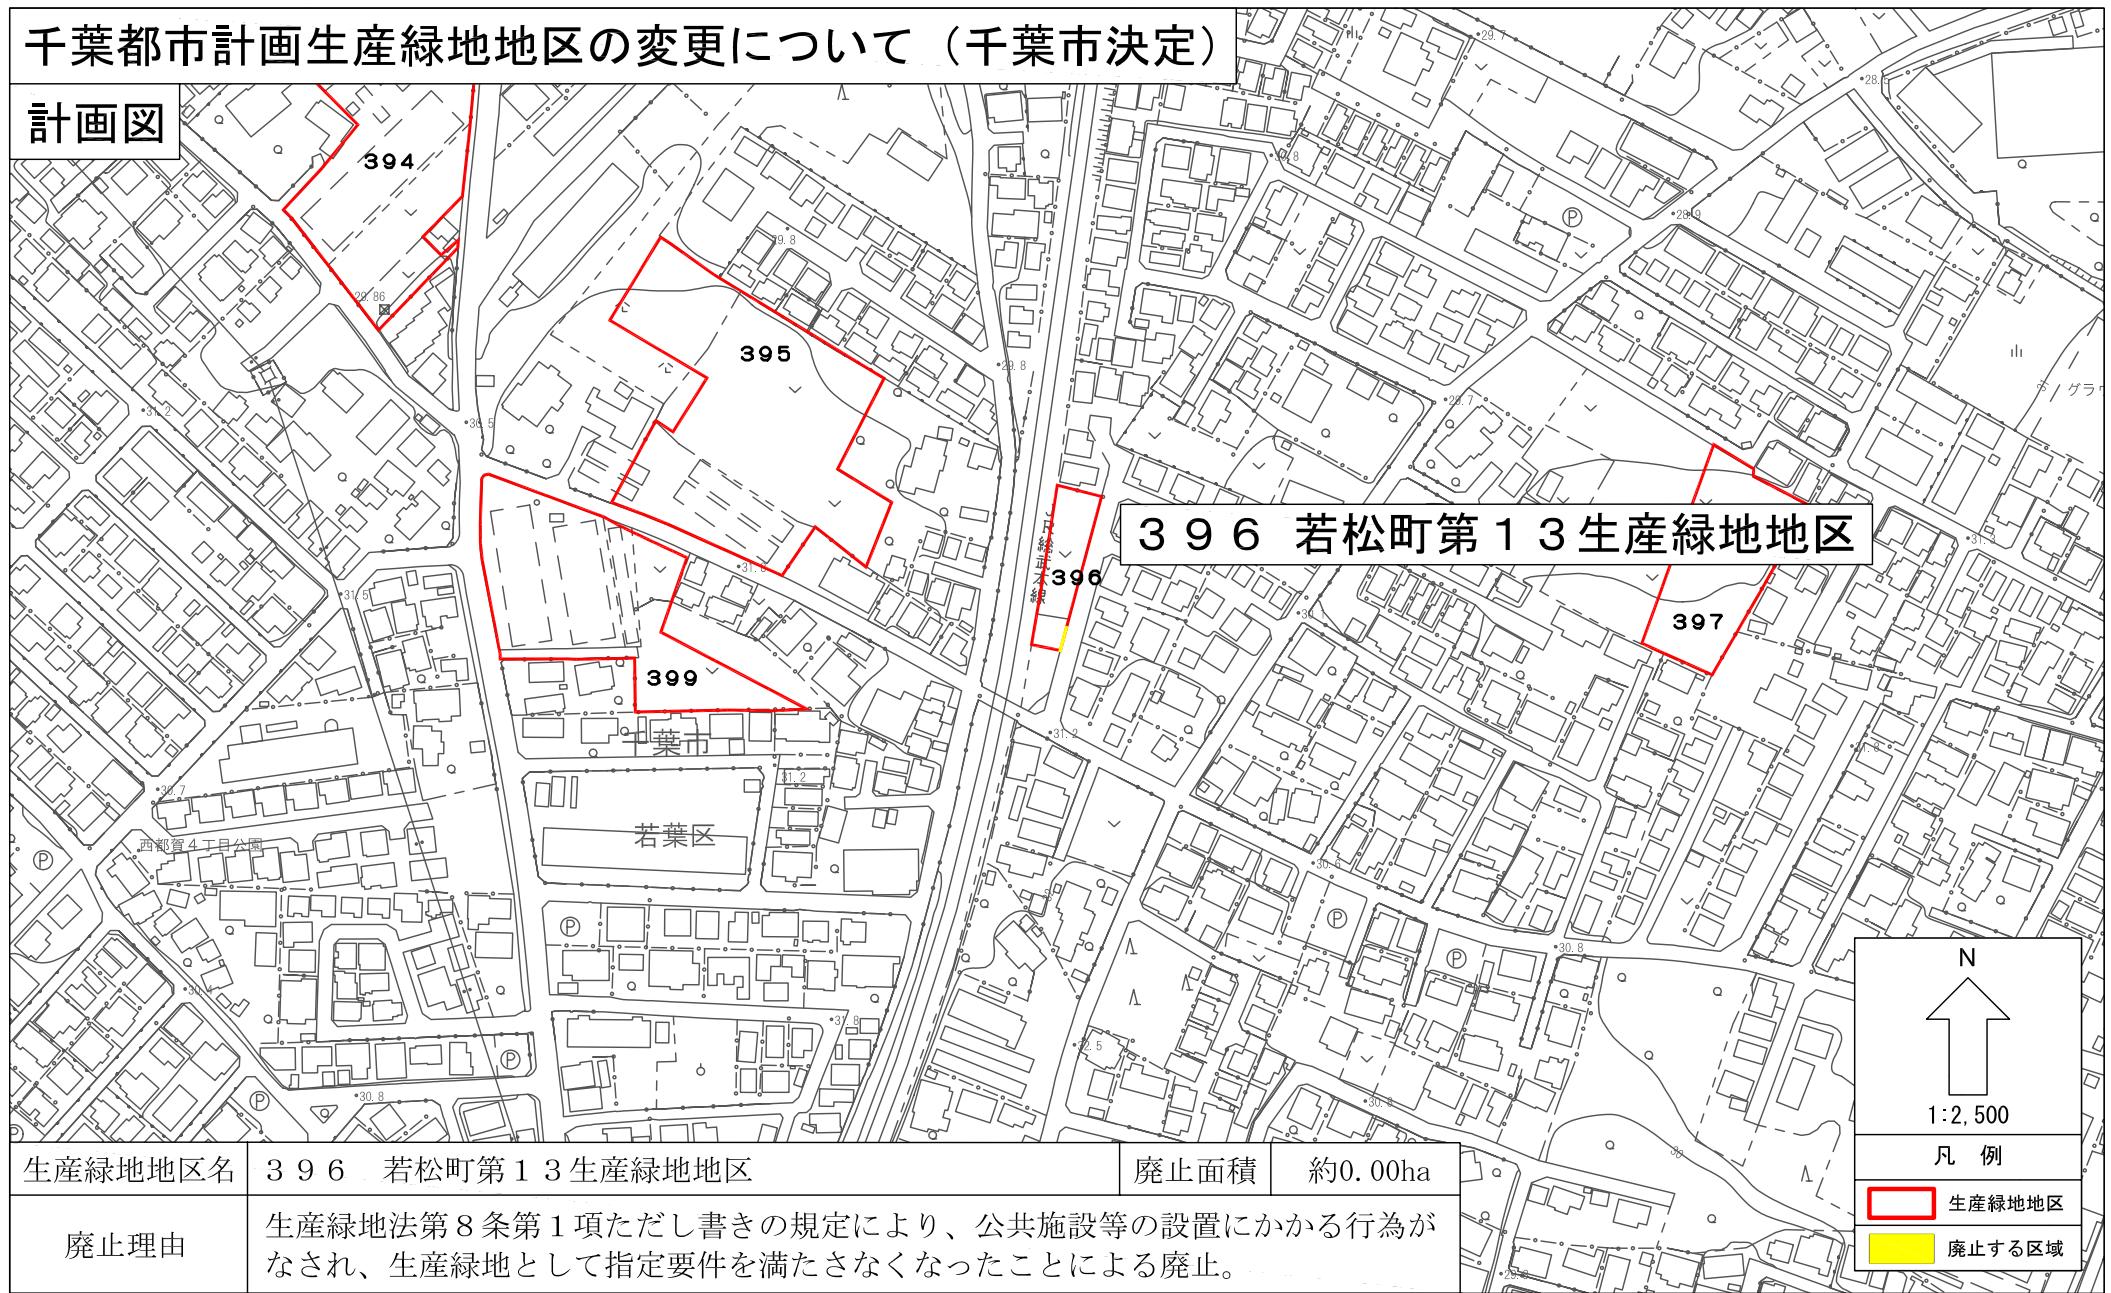

千葉都市計画生産緑地地区の変更について（千葉市決定）

計画図

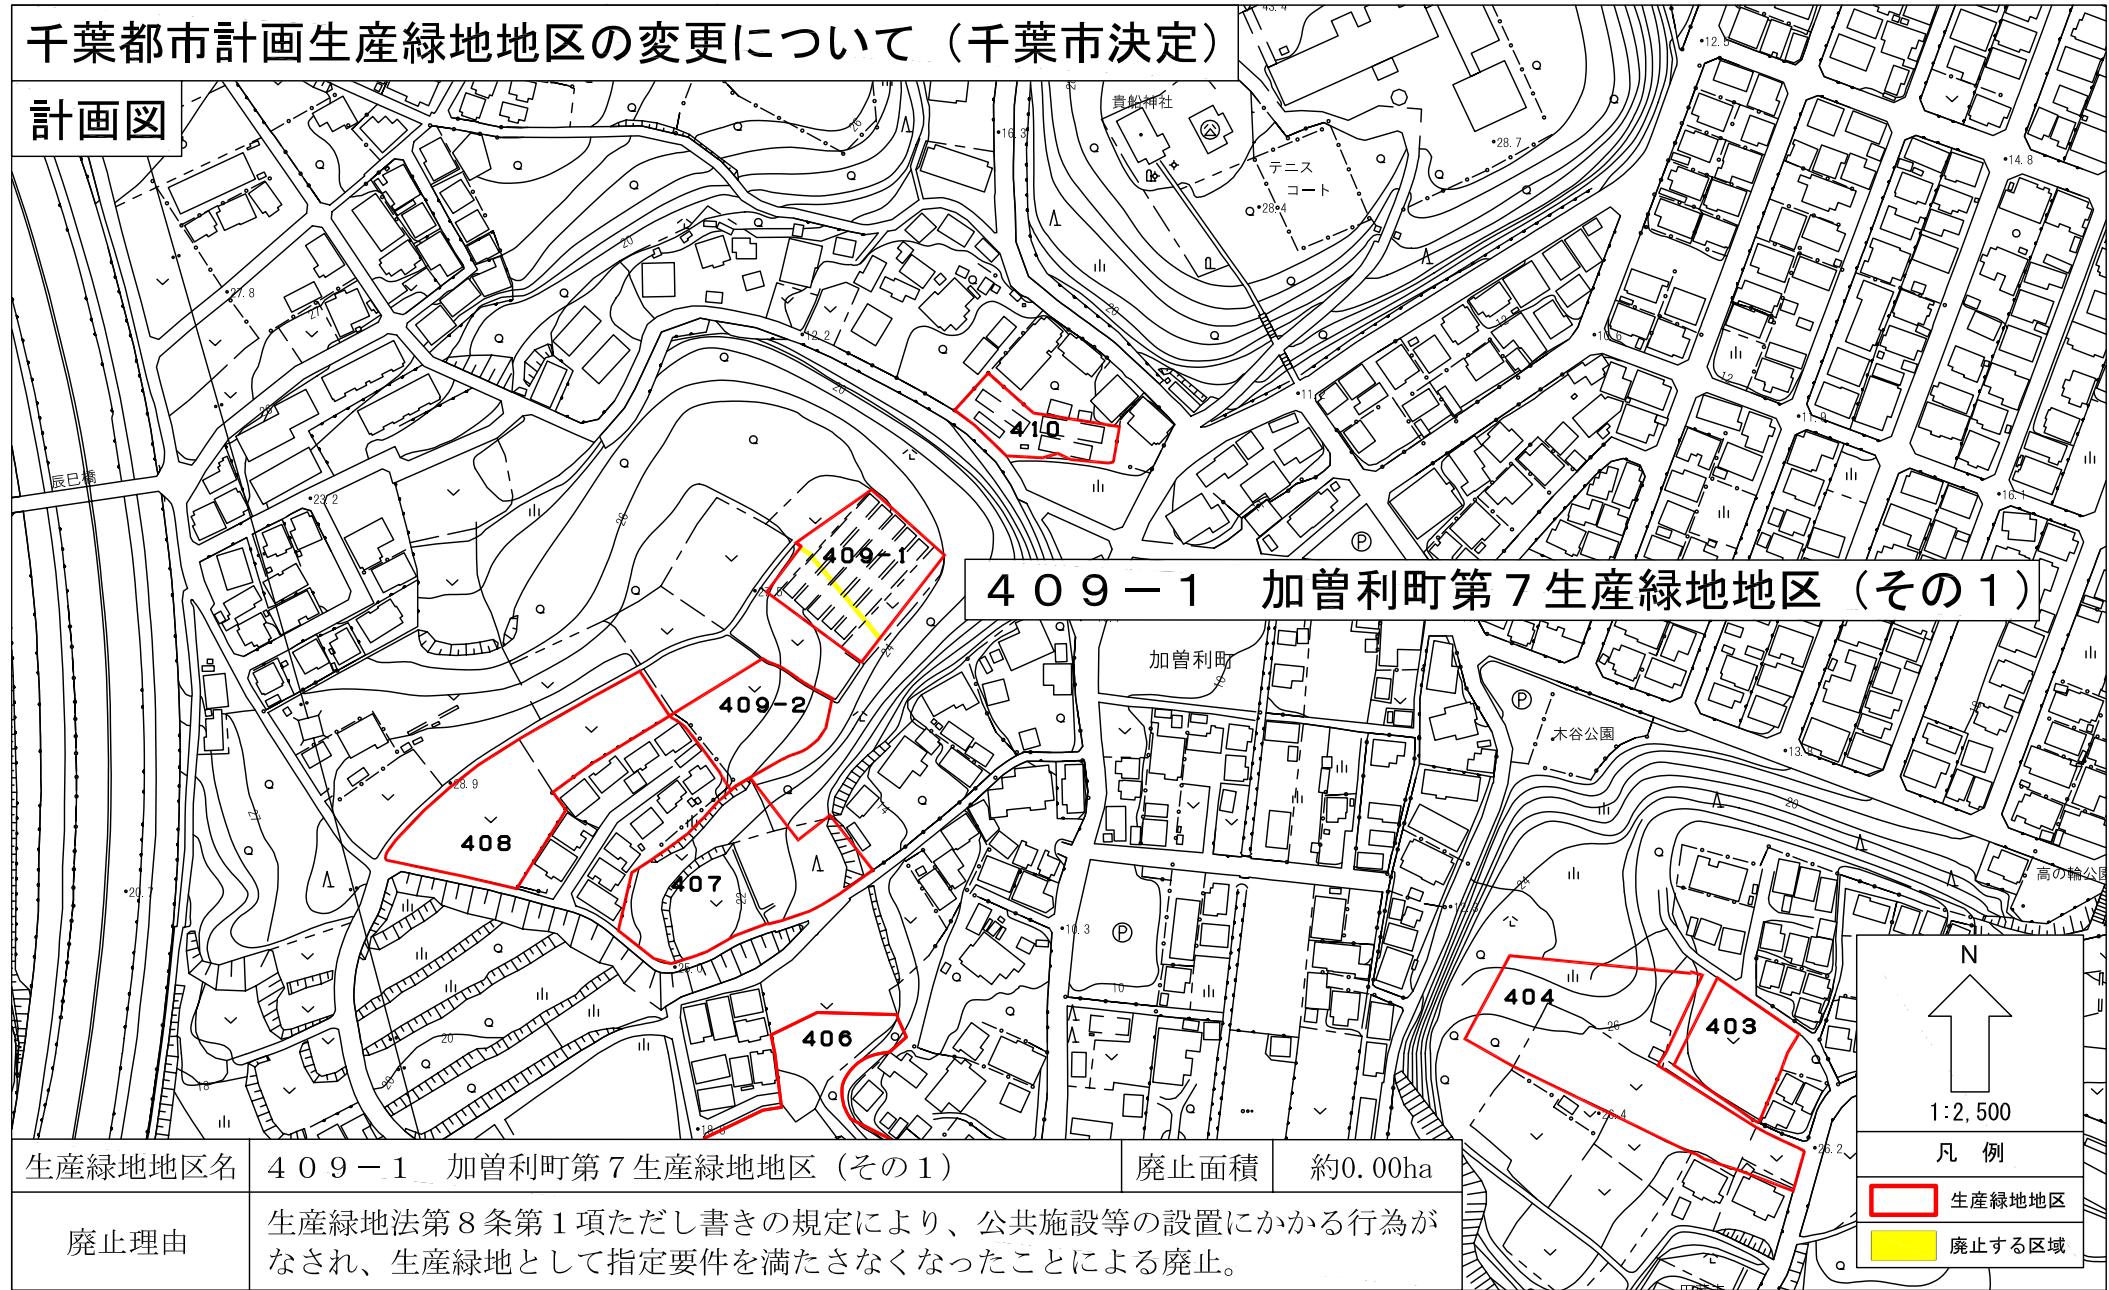

千葉都市計画生産緑地地区の変更について（千葉市決定）

計画図

