

## 千葉都市計画道路の変更（千葉市決定）

都市計画道路中 3・3・24号塩田町誉田町線を次のように変更する。

種別	名 称		位 置			区 域	構 造				備 考
	番 号	路 線 名	起 点	終 点	主 な 経 過 地	延 長	構造 形式	車線の数	幅 員	地表式の区間における 鉄道等との交差の構造	
幹 線 街 路	3・3・24	塩田町 誉田町線	千葉市 中央区 塩田町	千葉市 緑区 誉田町 3丁目	千葉市 緑区 誉田町 1丁目	約 8,360m		4車線	25m		
	構造形式の内訳		千葉市 中央区 塩田町	千葉市 中央区 塩田町		約 460m	嵩上式	/	38~56m		
			千葉市 緑区 おゆみ野 有吉	千葉市 緑区 おゆみ野 中央 6丁目		約 1,500m	掘割式		25~41.2m		
						約 6,400m	地表式		25~70m	京葉道路と立体交差 京成電鉄千原線と立体交差 幹線街路3・1・3号線と立体交差 幹線街路と平面交差6箇所	


「区域及び構造は計画図表示のとおり」


### 理 由

本市の内陸部と臨海部のアクセス強化を図り、望ましい都市計画道路網体系を確立する本路線に関し、津波による浸水被害の恐れのある地域特性を勘案し構造形式を再検討した結果、本案のように変更するものである。

# 千葉都市計画道路の変更について（千葉市決定）

# 位置図

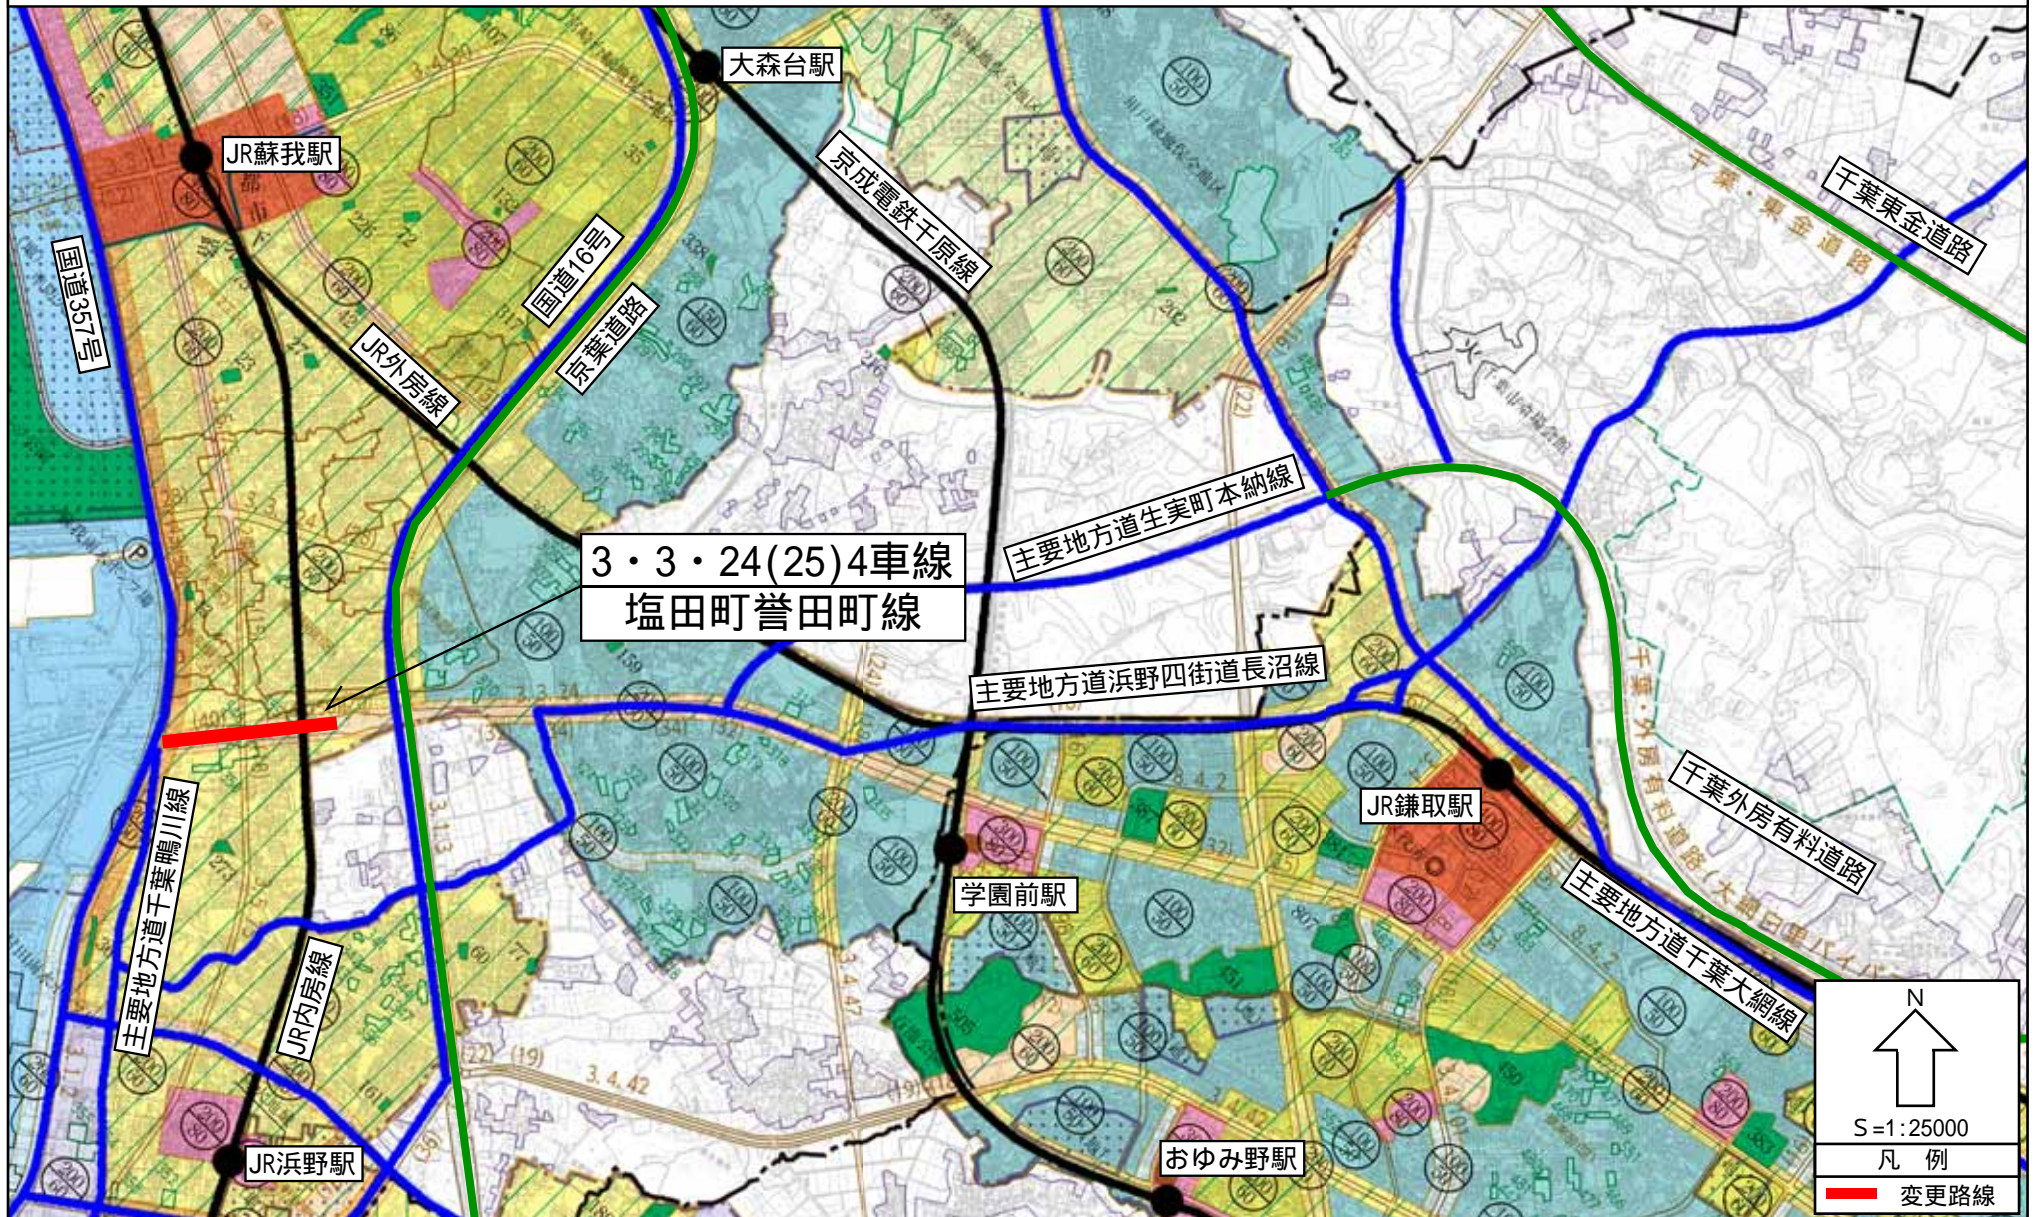

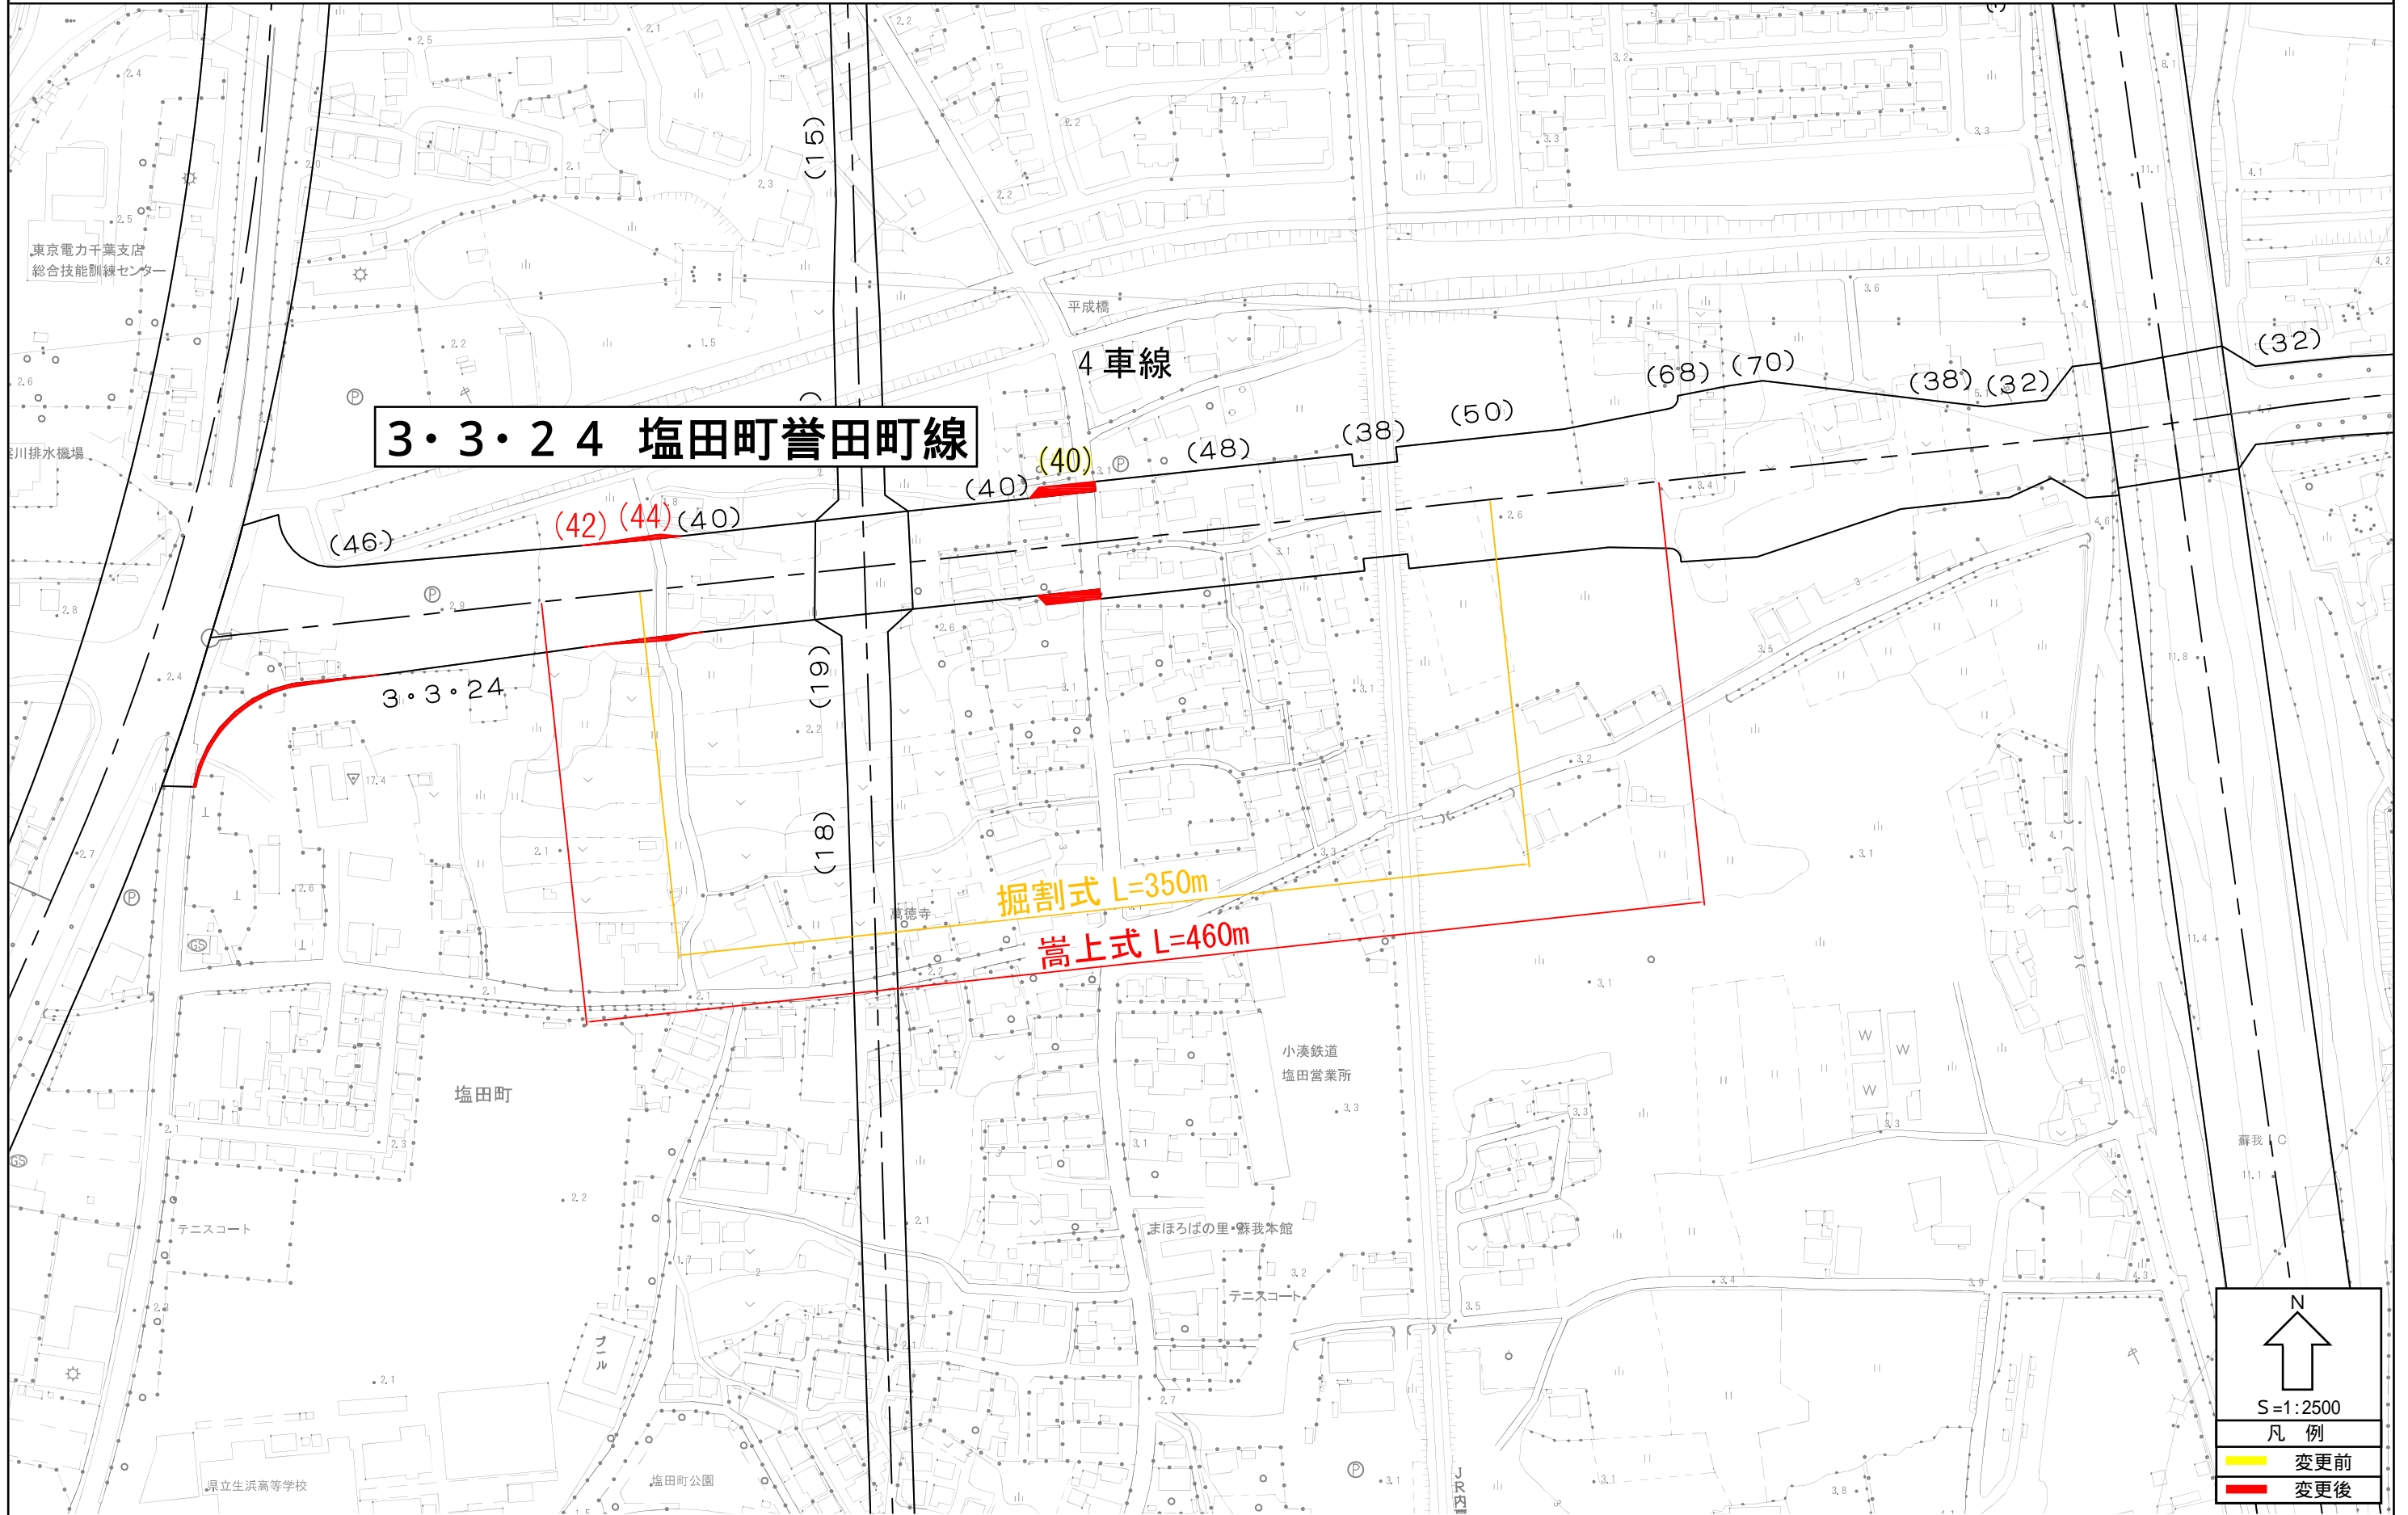

3・3・2 4 塩田町誉田町線

掘割式 L=350m

嵩上式 L=460m

N  
↑  
S=1:2500  
凡例  
■ 変更前  
■ 変更後