

## 千葉都市計画駐車場整備地区の変更（千葉市決定）

都市計画駐車場整備地区を廃止する。

面積	備考
約 261.6ha	


「位置及び区域は計画図表示のとおり」

### 理 由

駐車場整備地区内の駐車場の設置状況や利用状況等を調査したところ、将来に渡っても駐車場が十分である見通しが立っており、当該地区内の道路の効用を保持し円滑な道路交通の確保ができているため、駐車場整備地区の廃止を行うものである。

# 千葉都市計画駐車場整備地区の変更について（千葉市決定）

## 位置図

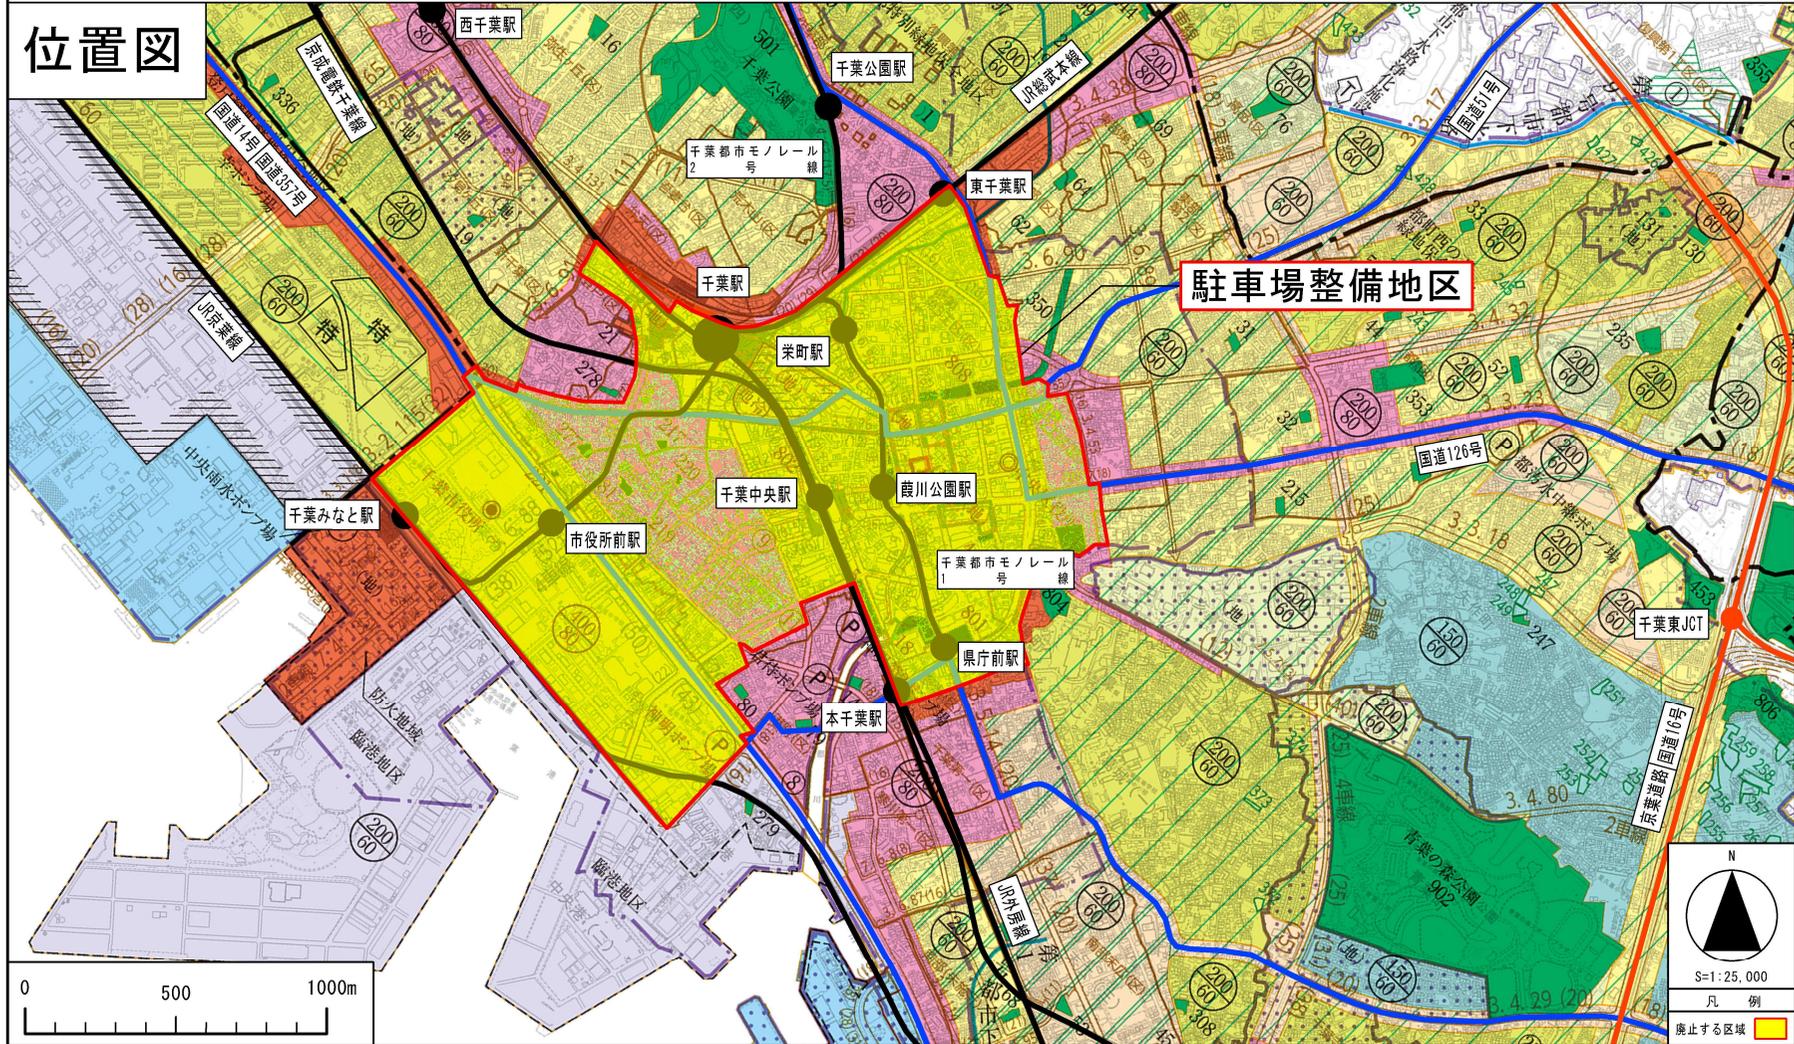

# 千葉都市計画駐車場整備地区の変更について（千葉市決定）

## 計画図

