



千葉都市計画用途地域の変更について(千葉市決定)
 千葉都市計画高度地区の変更について(千葉市決定)
 千葉都市計画防火地域及び準防火地域の変更について(千葉市決定)

計画図

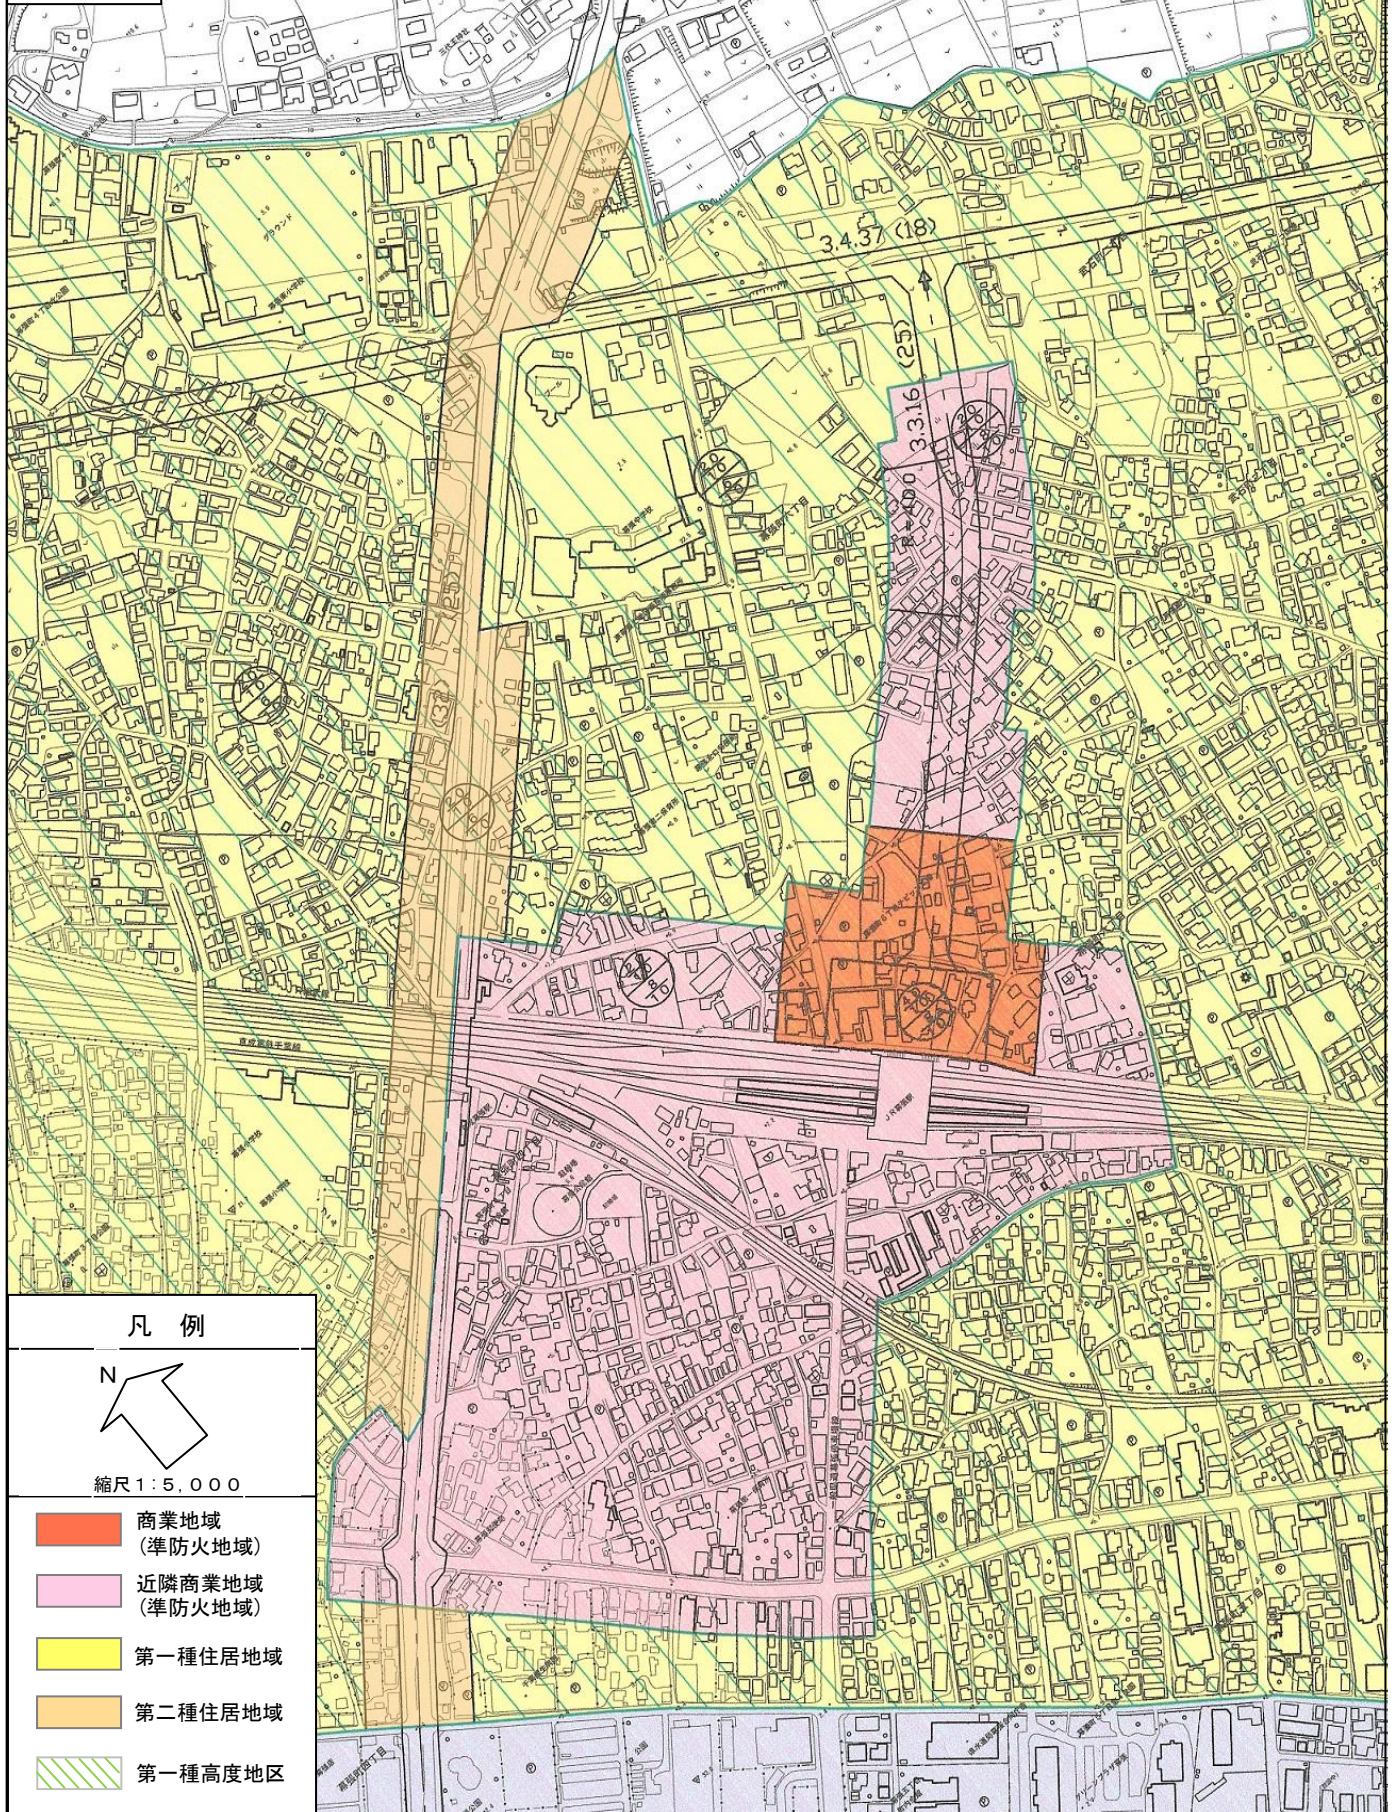

凡例

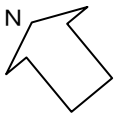

縮尺 1 : 5,000

- 商業地域
(準防火地域)
- 近隣商業地域
(準防火地域)
- 第一種住居地域
- 第二種住居地域
- 第一種高度地区