

千葉都市計画生産緑地地区の変更（千葉市決定）

都市計画生産緑地地区中10号武石町二丁目第1生産緑地地区ほか14地区を次のように変更する。

名 称		面 積	備 考	
番号	生 産 緑 地 名			
10	武石町二丁目 第1生産緑地地区	—	仮換地指定	△約0.12ha
12	長 作 町 第1生産緑地地区	約0.61ha	一部廃止	△約0.38ha
77	千 種 町 第5生産緑地地区	約0.70ha	一部廃止	△約0.20ha
102	畑 町 第3生産緑地地区	約0.46ha	一部廃止	△約0.03ha
168	園 生 町 第2生産緑地地区	約0.49ha	一部廃止	△約0.03ha
215	小 深 町 第3生産緑地地区	—	廃 止	△約0.31ha
216	小 深 町 第4生産緑地地区	—	廃 止	△約0.18ha
262	星 久 喜 町 第12生産緑地地区	約0.06ha	一部廃止	△約0.11ha
304	大 巖 寺 町 第13生産緑地地区	約0.14ha	一部廃止	△約0.10ha
363	蘇我町二丁目 第2生産緑地地区	—	廃 止	△約0.06ha
365	宮 崎 町 第1生産緑地地区	—	廃 止	△約0.13ha
368	宮 崎 町 第4生産緑地地区	—	廃 止	△約0.14ha
505	誉田町一丁目 第18生産緑地地区	約0.33ha	一部廃止	△約0.08ha
569	武石町二丁目 第1生産緑地地区 (その2)	約0.06ha	仮換地指定	約0.06ha
570	大 森 町 第6生産緑地地区	約0.29ha	追 加	約0.29ha
			追加(増)	約0.35ha
			廃止(減)	△約1.87ha

『位置及び区域は計画図表示のとおり』


<理由>

下記の理由により、生産緑地地区の位置、区域及び面積について変更しようとするものである。

- 1 生産緑地法第14条の規定により行為の制限が解除され、生産緑地としての指定要件を満たさなくなったため。
- 2 土地区画整理事業の仮換地指定により変更が生じたため。
- 3 生産緑地法第8条第1項ただし書きの規定による、公共施設等の設置にかかる行為がされたため。
- 4 既に指定されている生産緑地地区との一団化が図られ、緑地機能増進により都市環境の向上に資すると認められるため。

千葉都市計画生産緑地地区の変更について（千葉市決定）

計画図

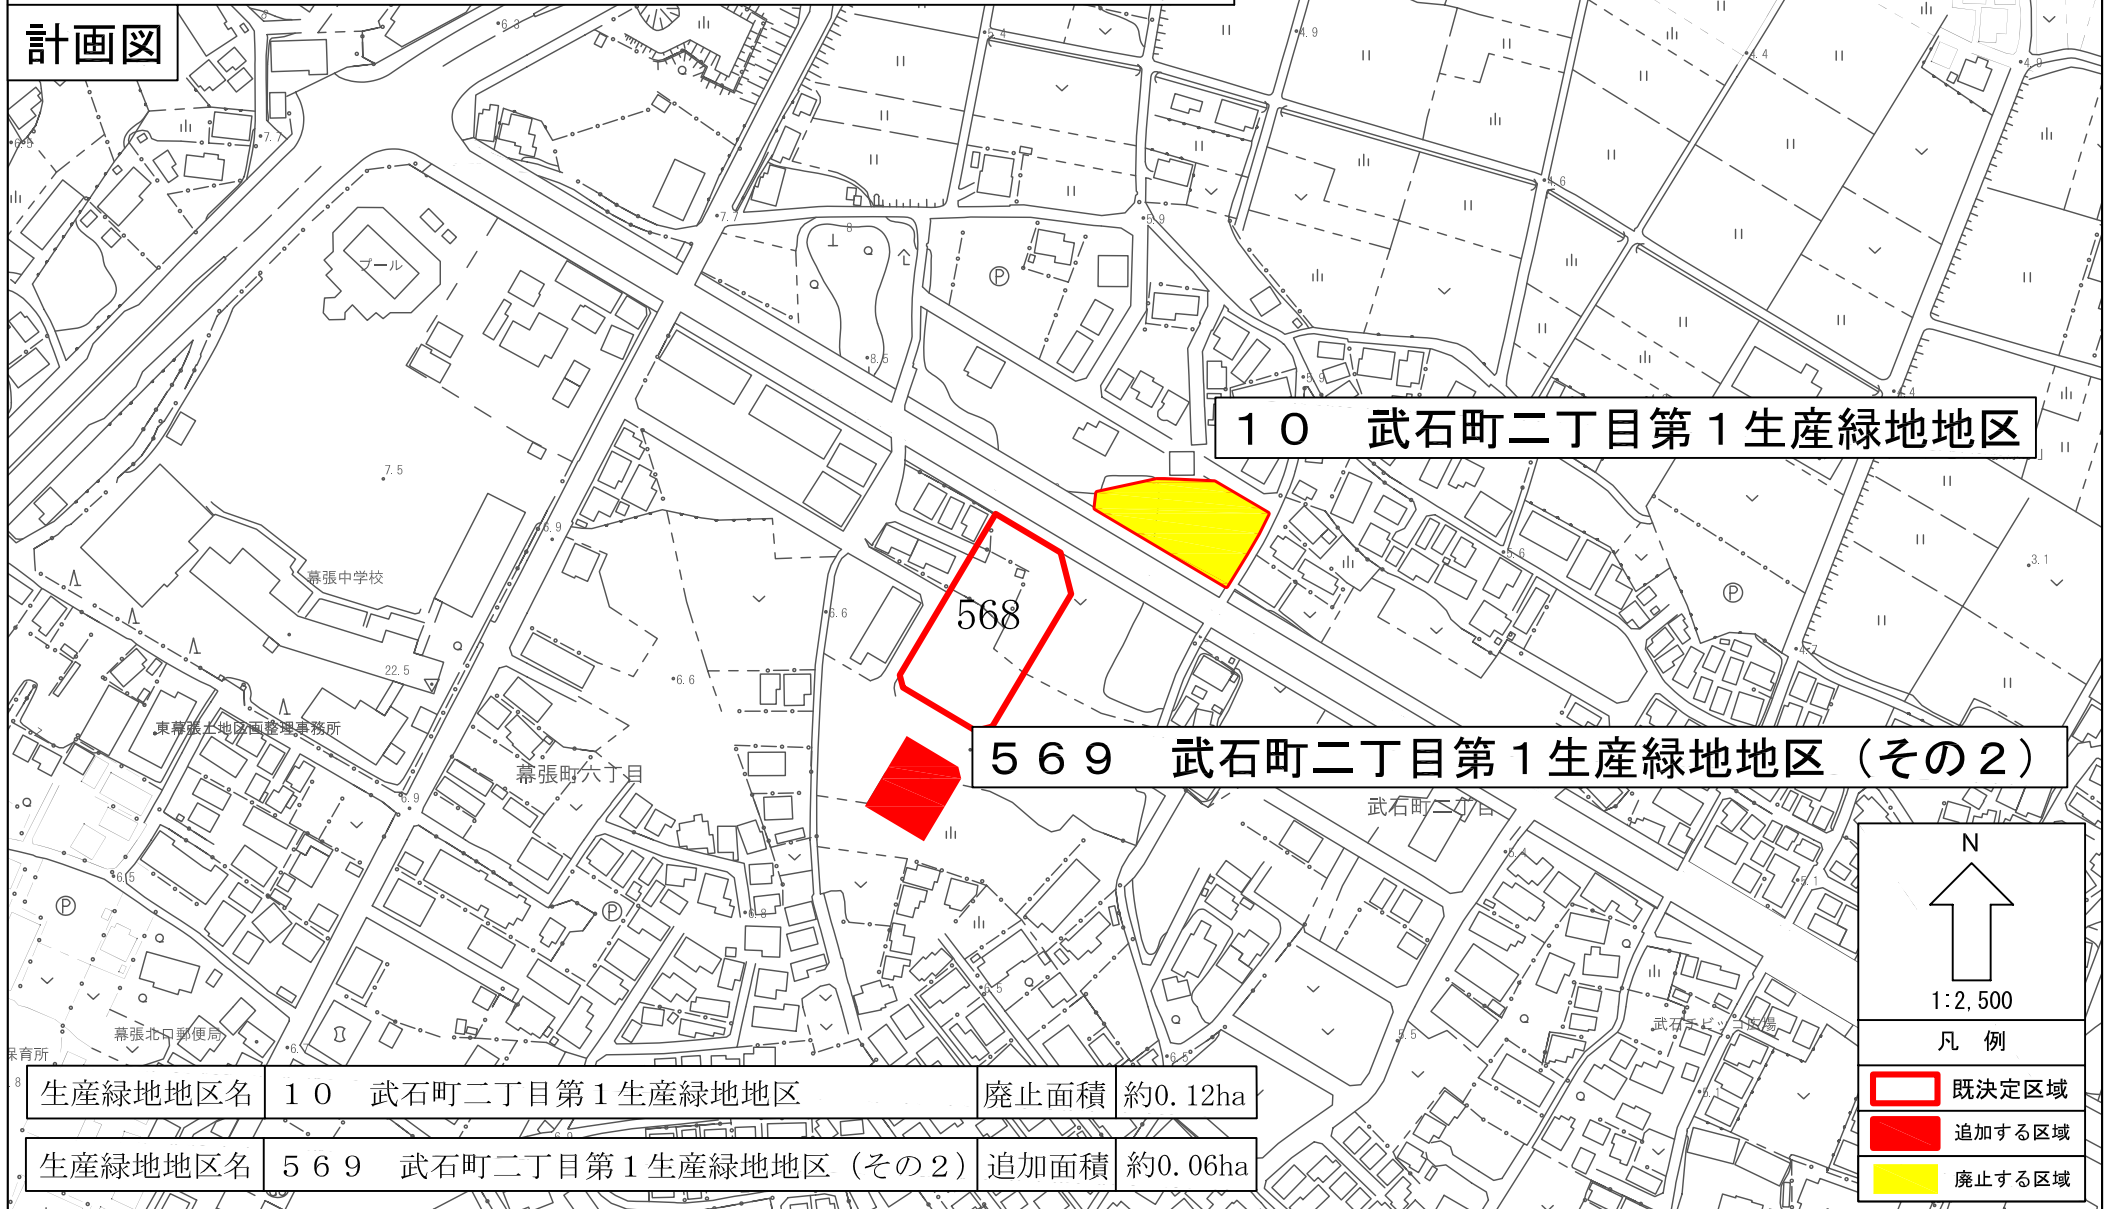

生産緑地地区名	10 武石町二丁目第1生産緑地地区	廃止面積	約0.12ha
---------	-------------------	------	---------

生産緑地地区名	569 武石町二丁目第1生産緑地地区 (その2)	追加面積	約0.06ha
---------	--------------------------	------	---------


N
↑
1:2,500

凡例

- 既決定区域
- 追加する区域
- 廃止する区域

千葉都市計画生産緑地地区の変更について（千葉市決定）

計画図

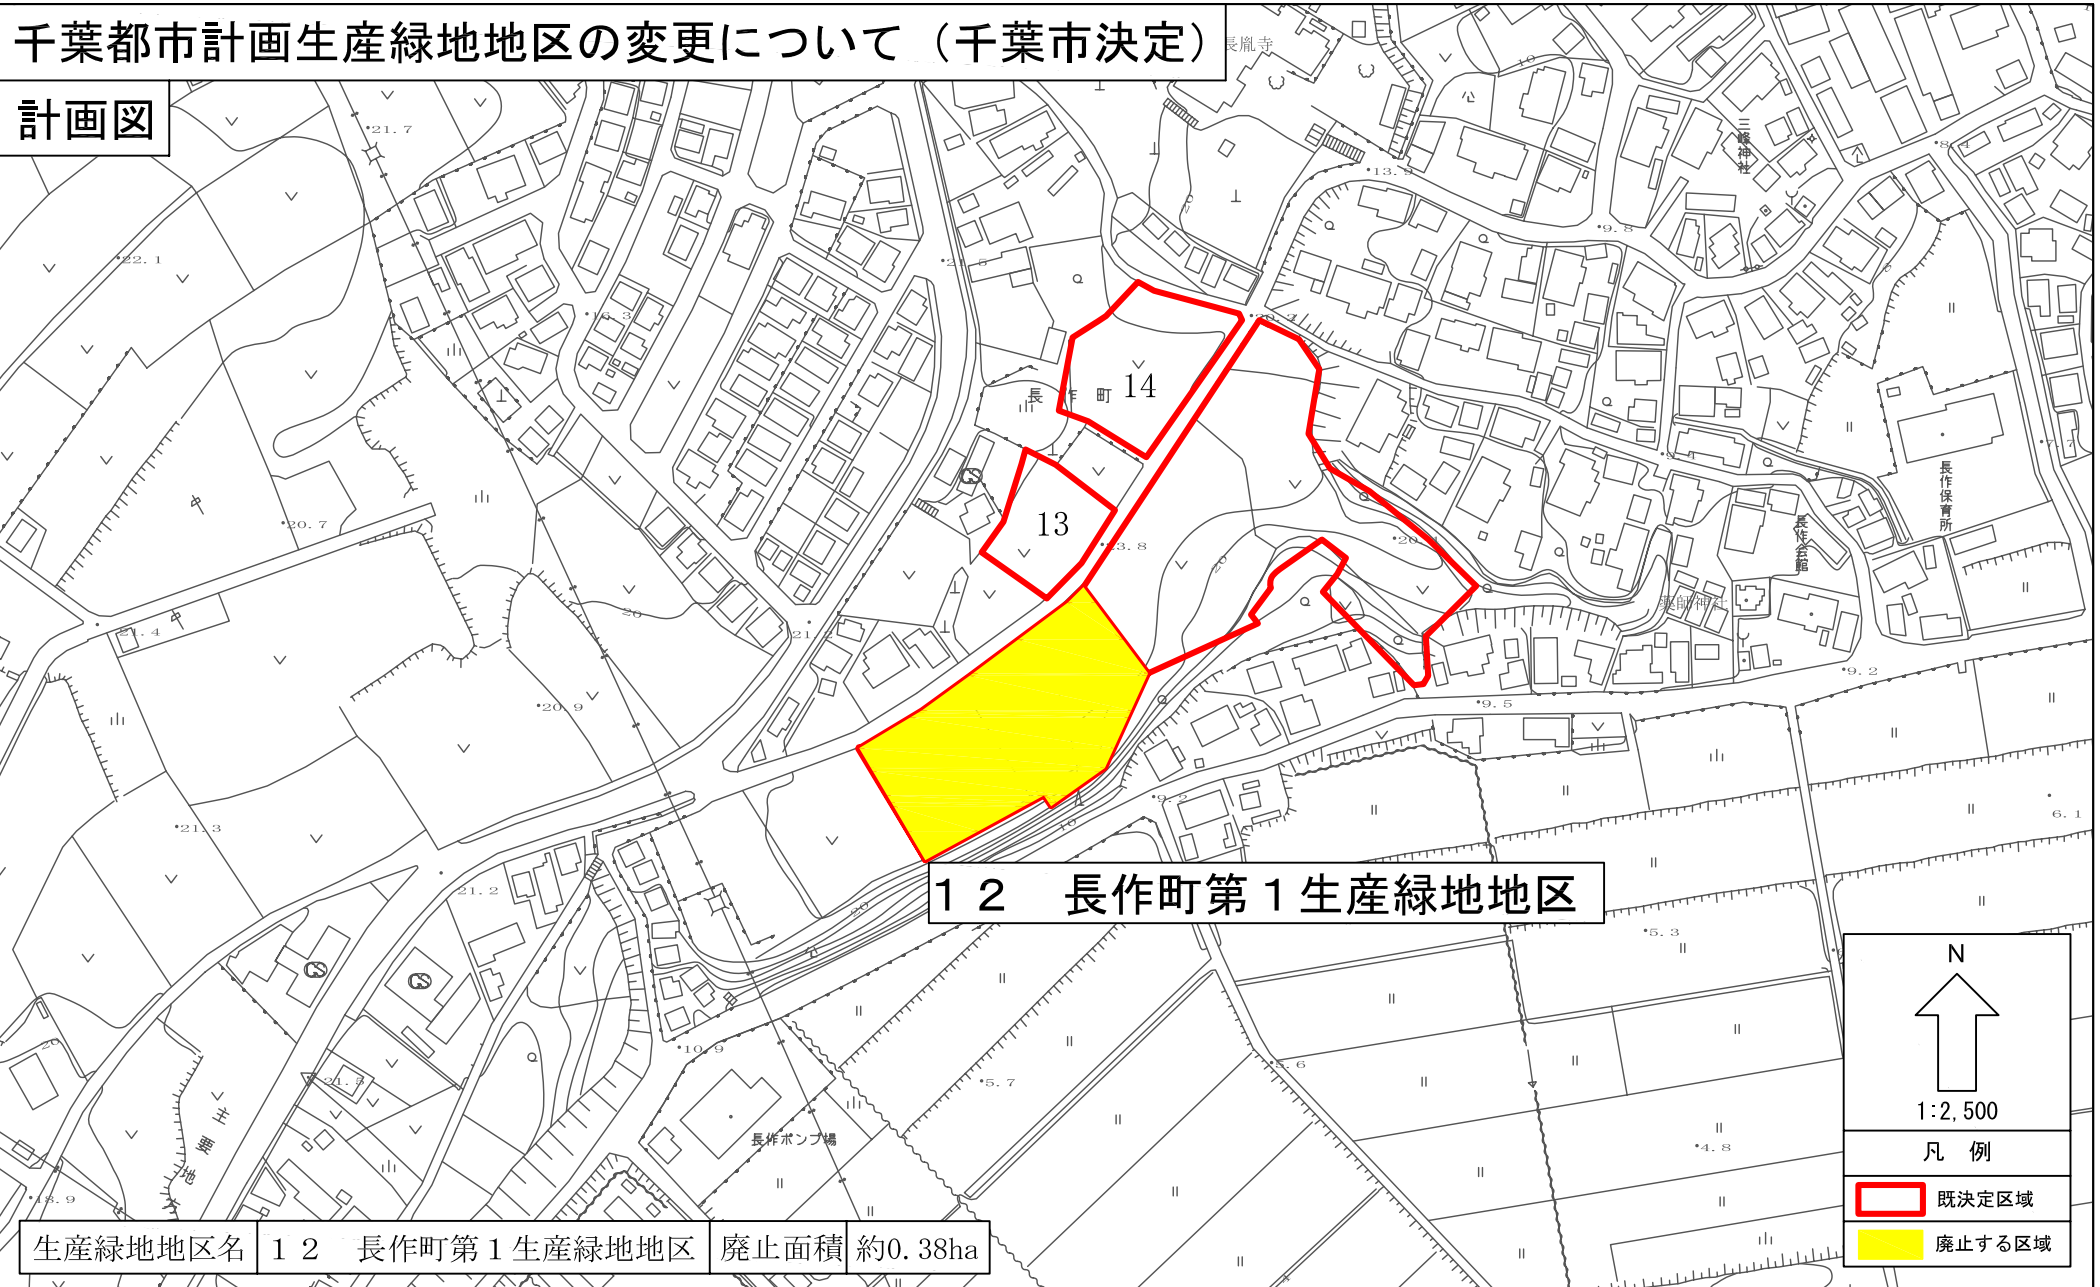


12 長作町第1生産緑地地区

生産緑地地区名	12 長作町第1生産緑地地区	廃止面積	約0.38ha
---------	----------------	------	---------

N
↑
1:2,500
凡例
 既決定区域
 廃止する区域


千葉都市計画生産緑地地区の変更について（千葉市決定）

計画図

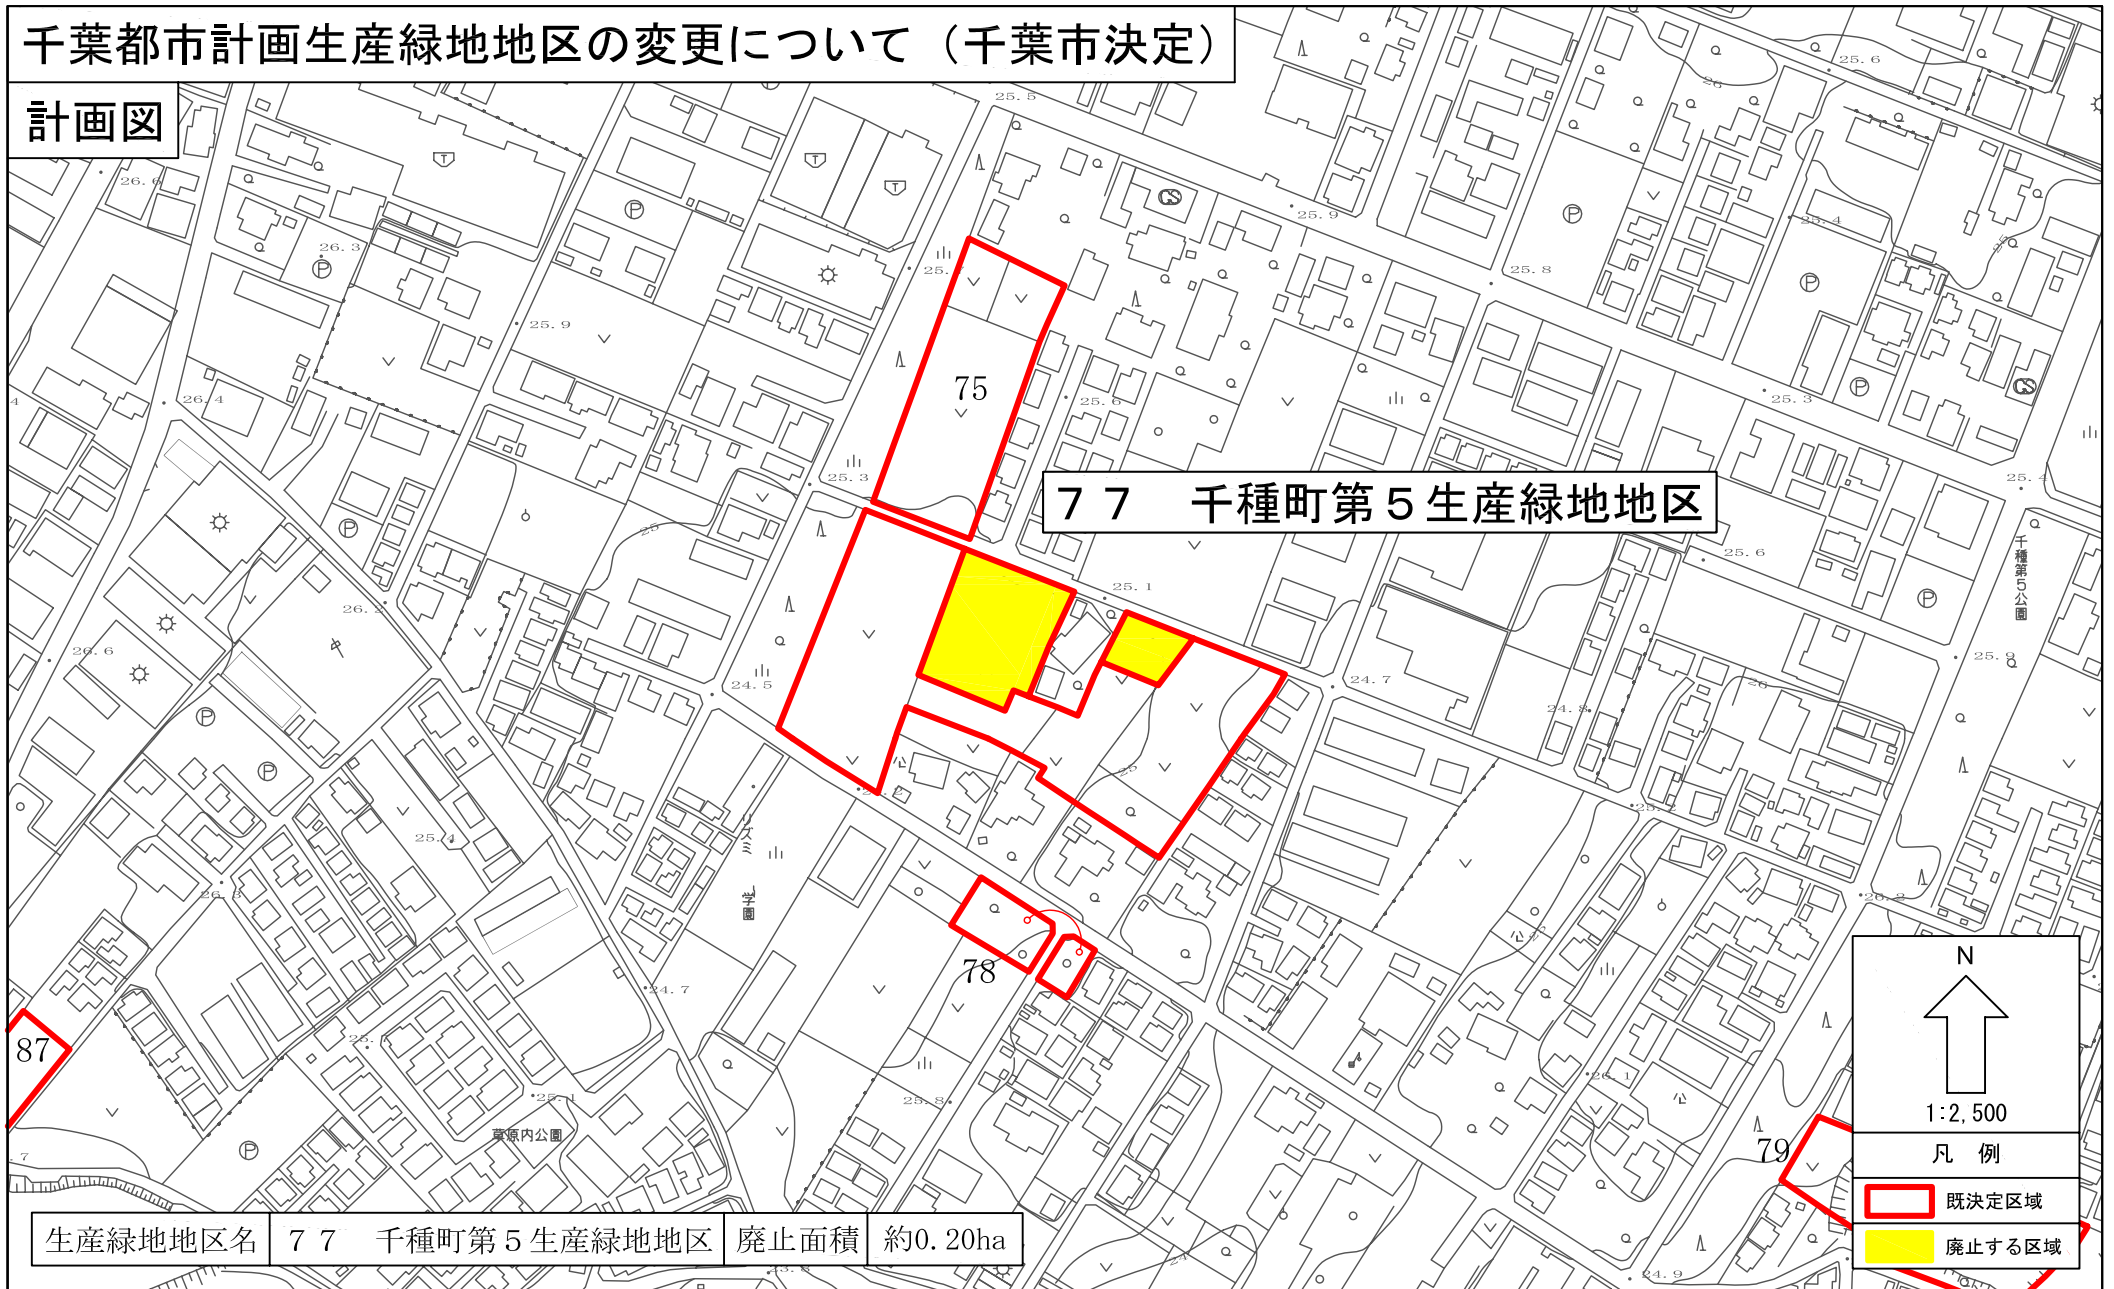

千葉都市計画生産緑地地区の変更について（千葉市決定）


計画図

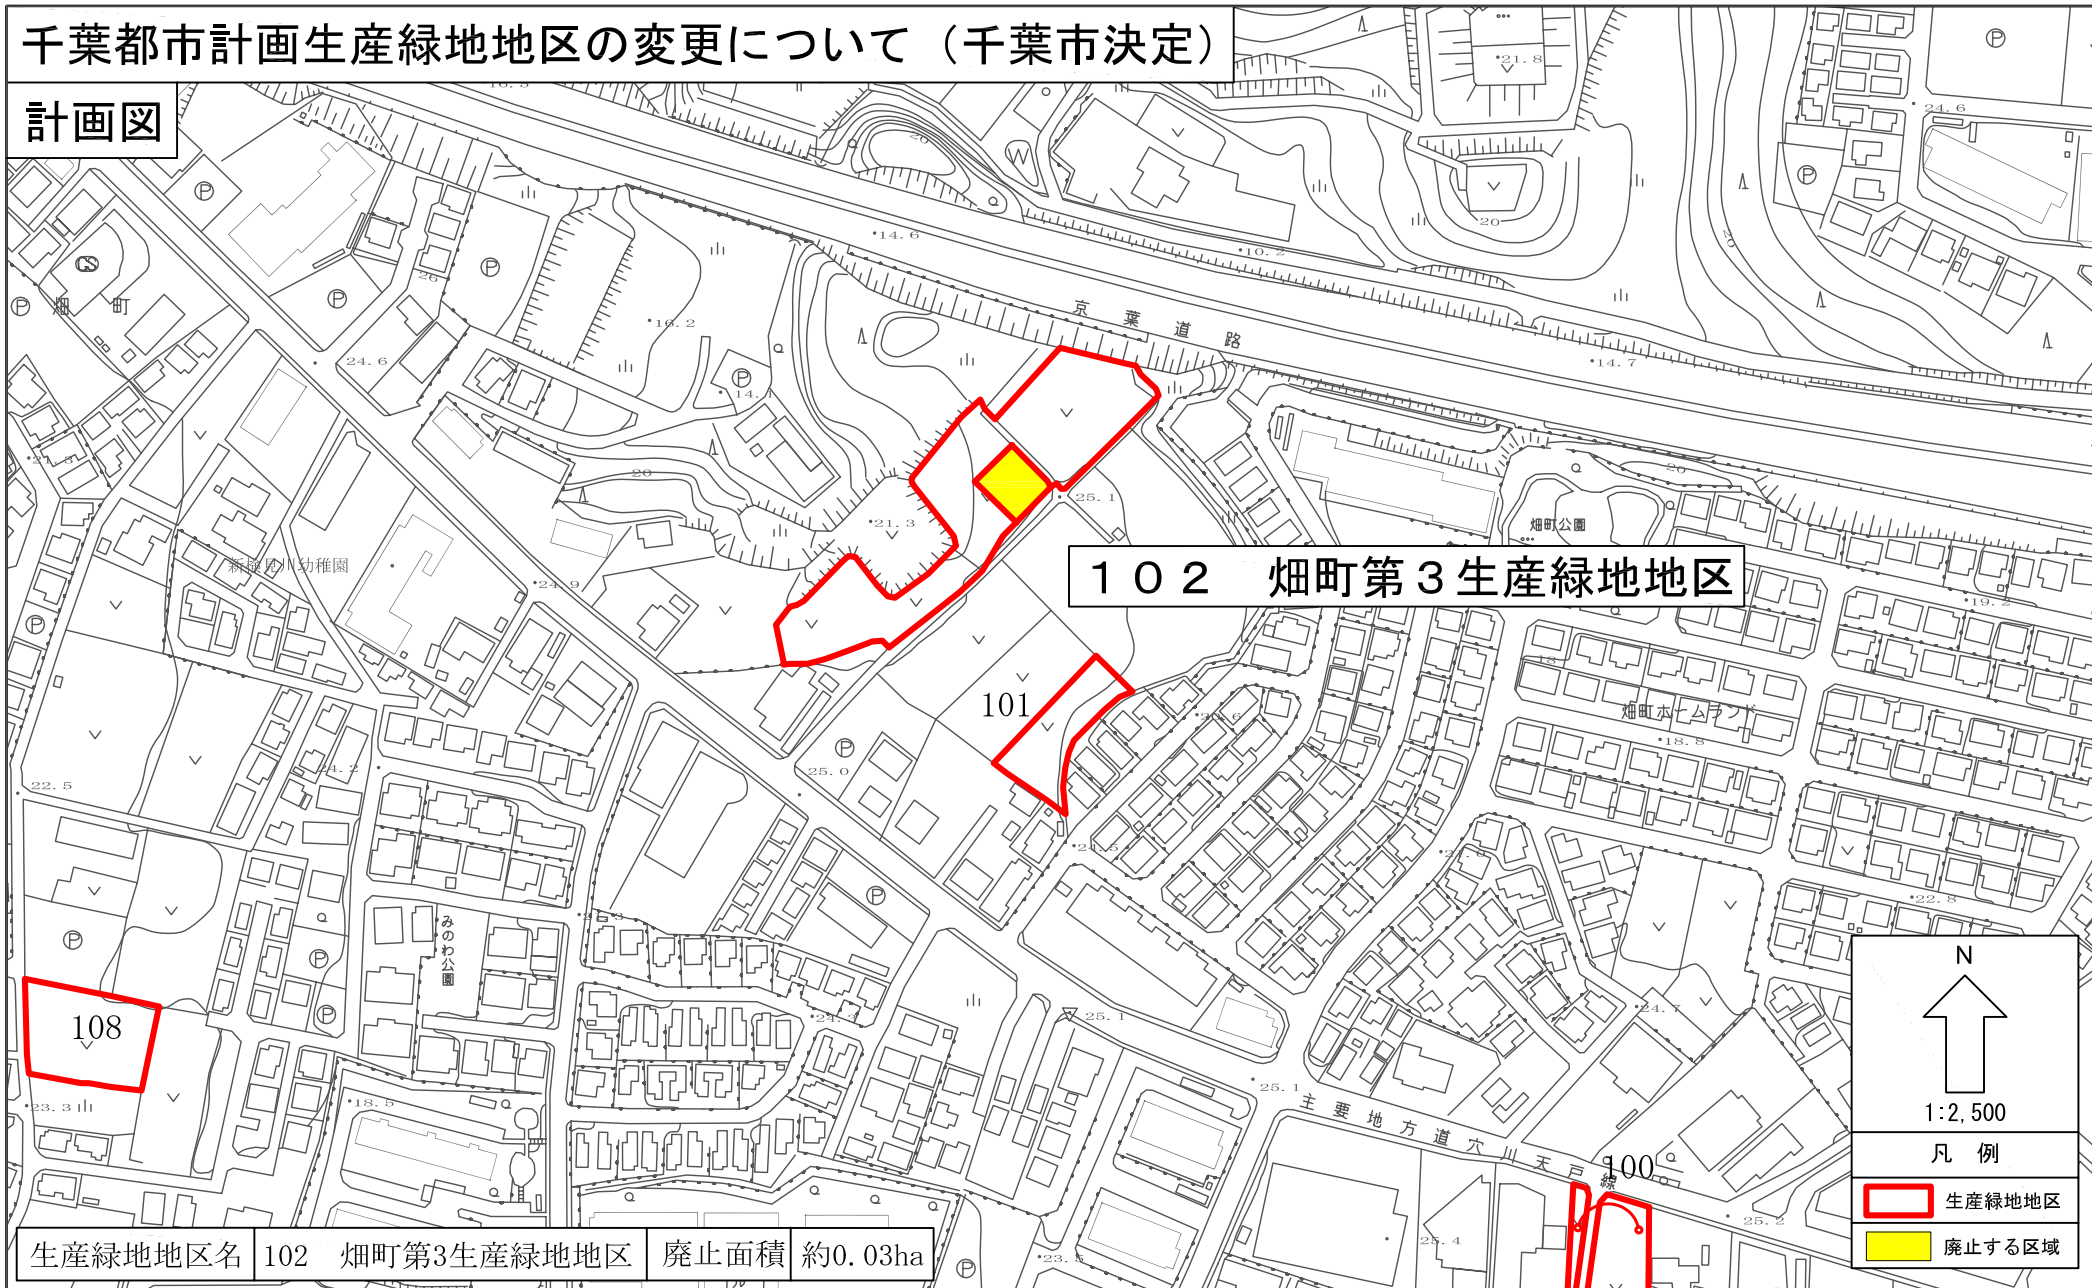

生産緑地地区名	102 畑町第3生産緑地地区	廃止面積	約0.03ha
---------	----------------	------	---------


千葉都市計画生産緑地地区の変更について（千葉市決定）

計画図

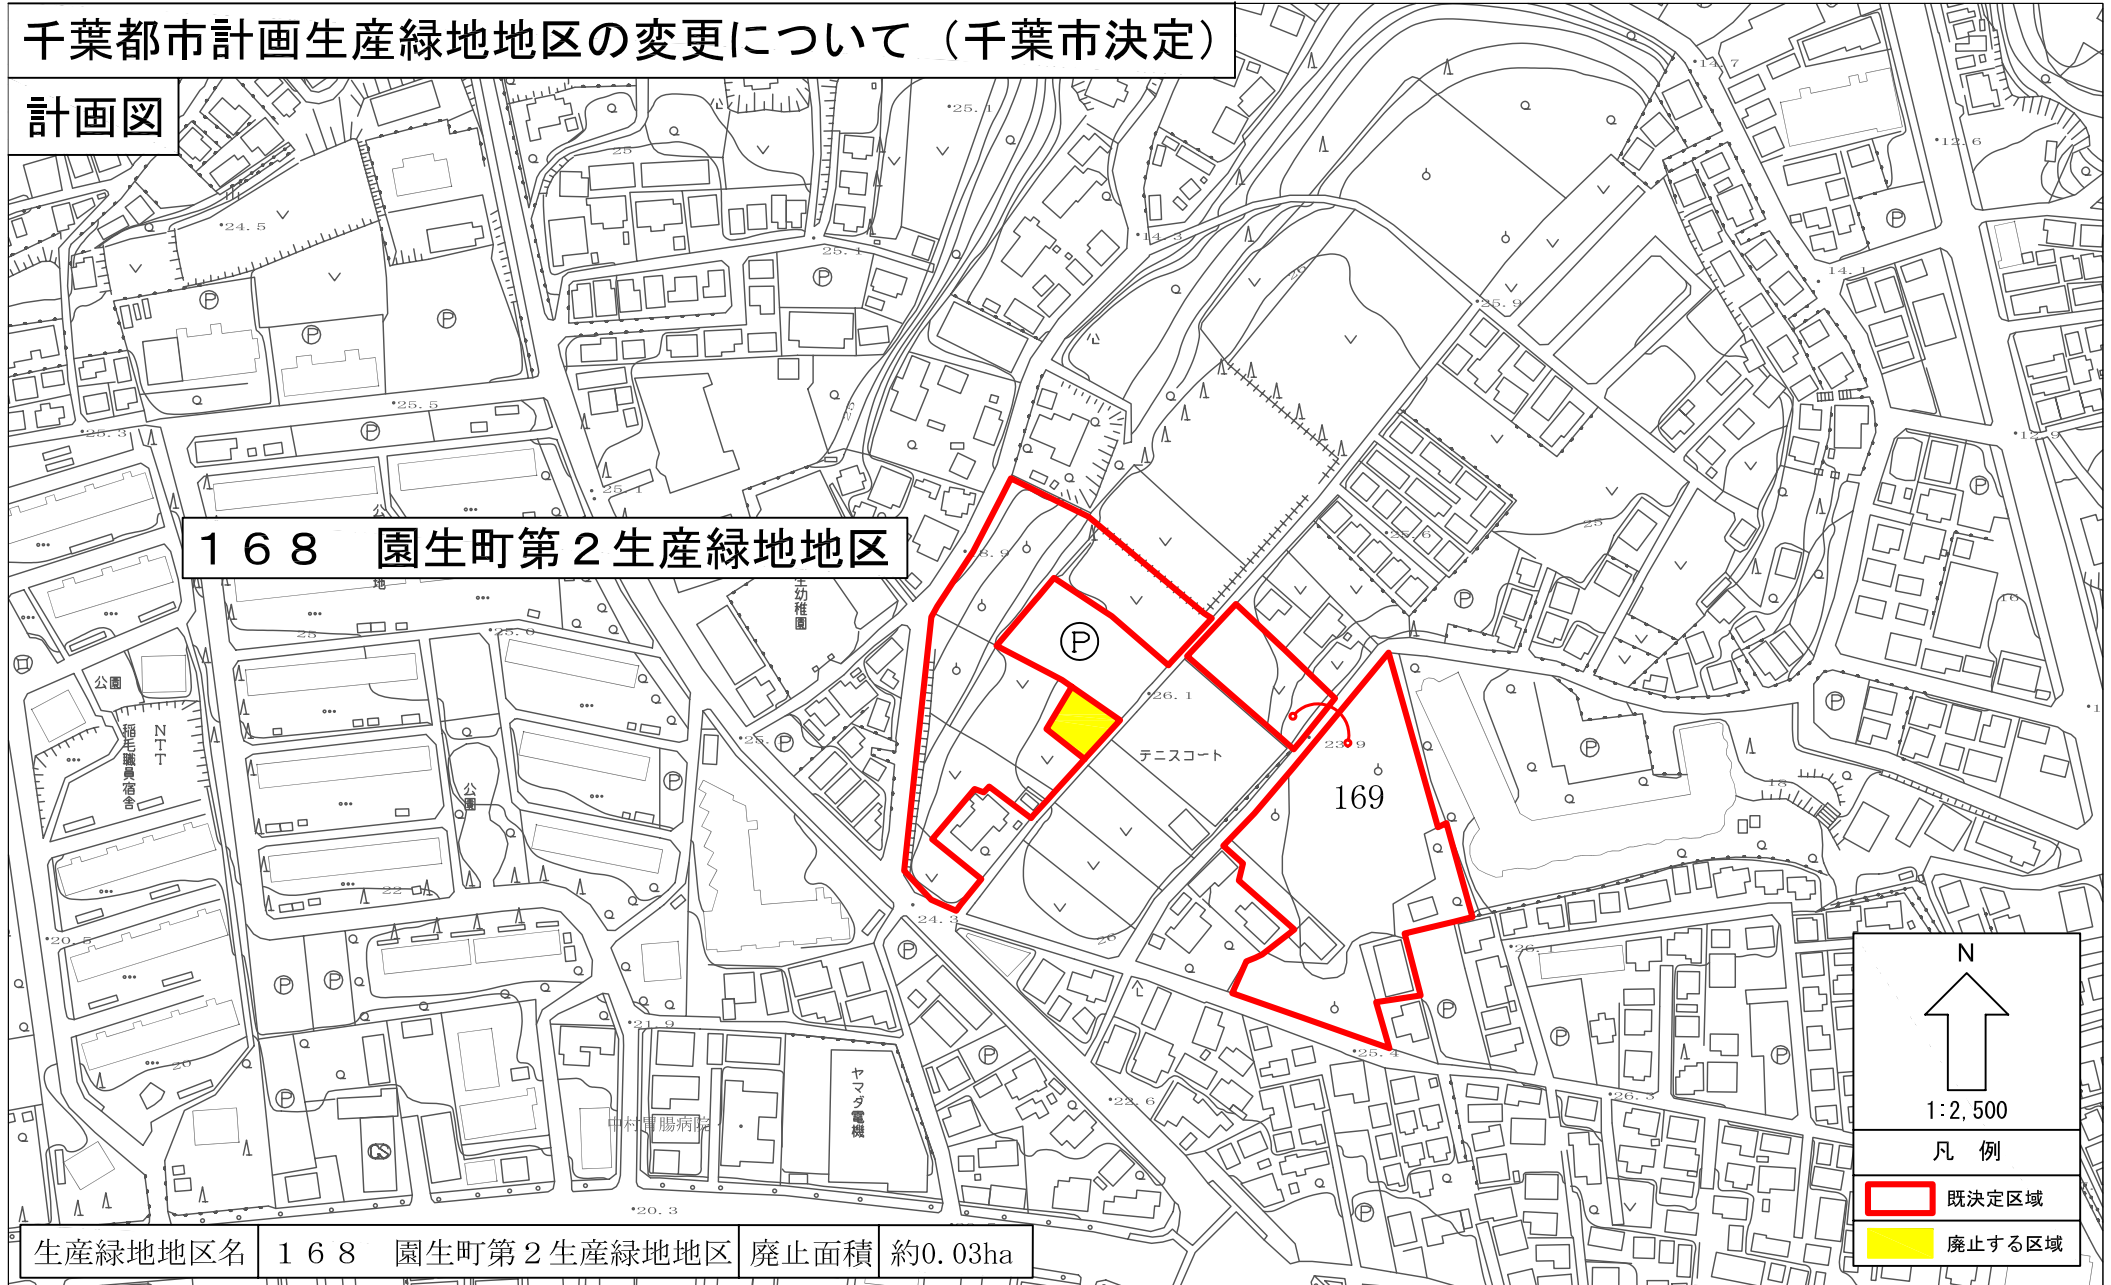

千葉都市計画生産緑地地区の変更について（千葉市決定）

計画図

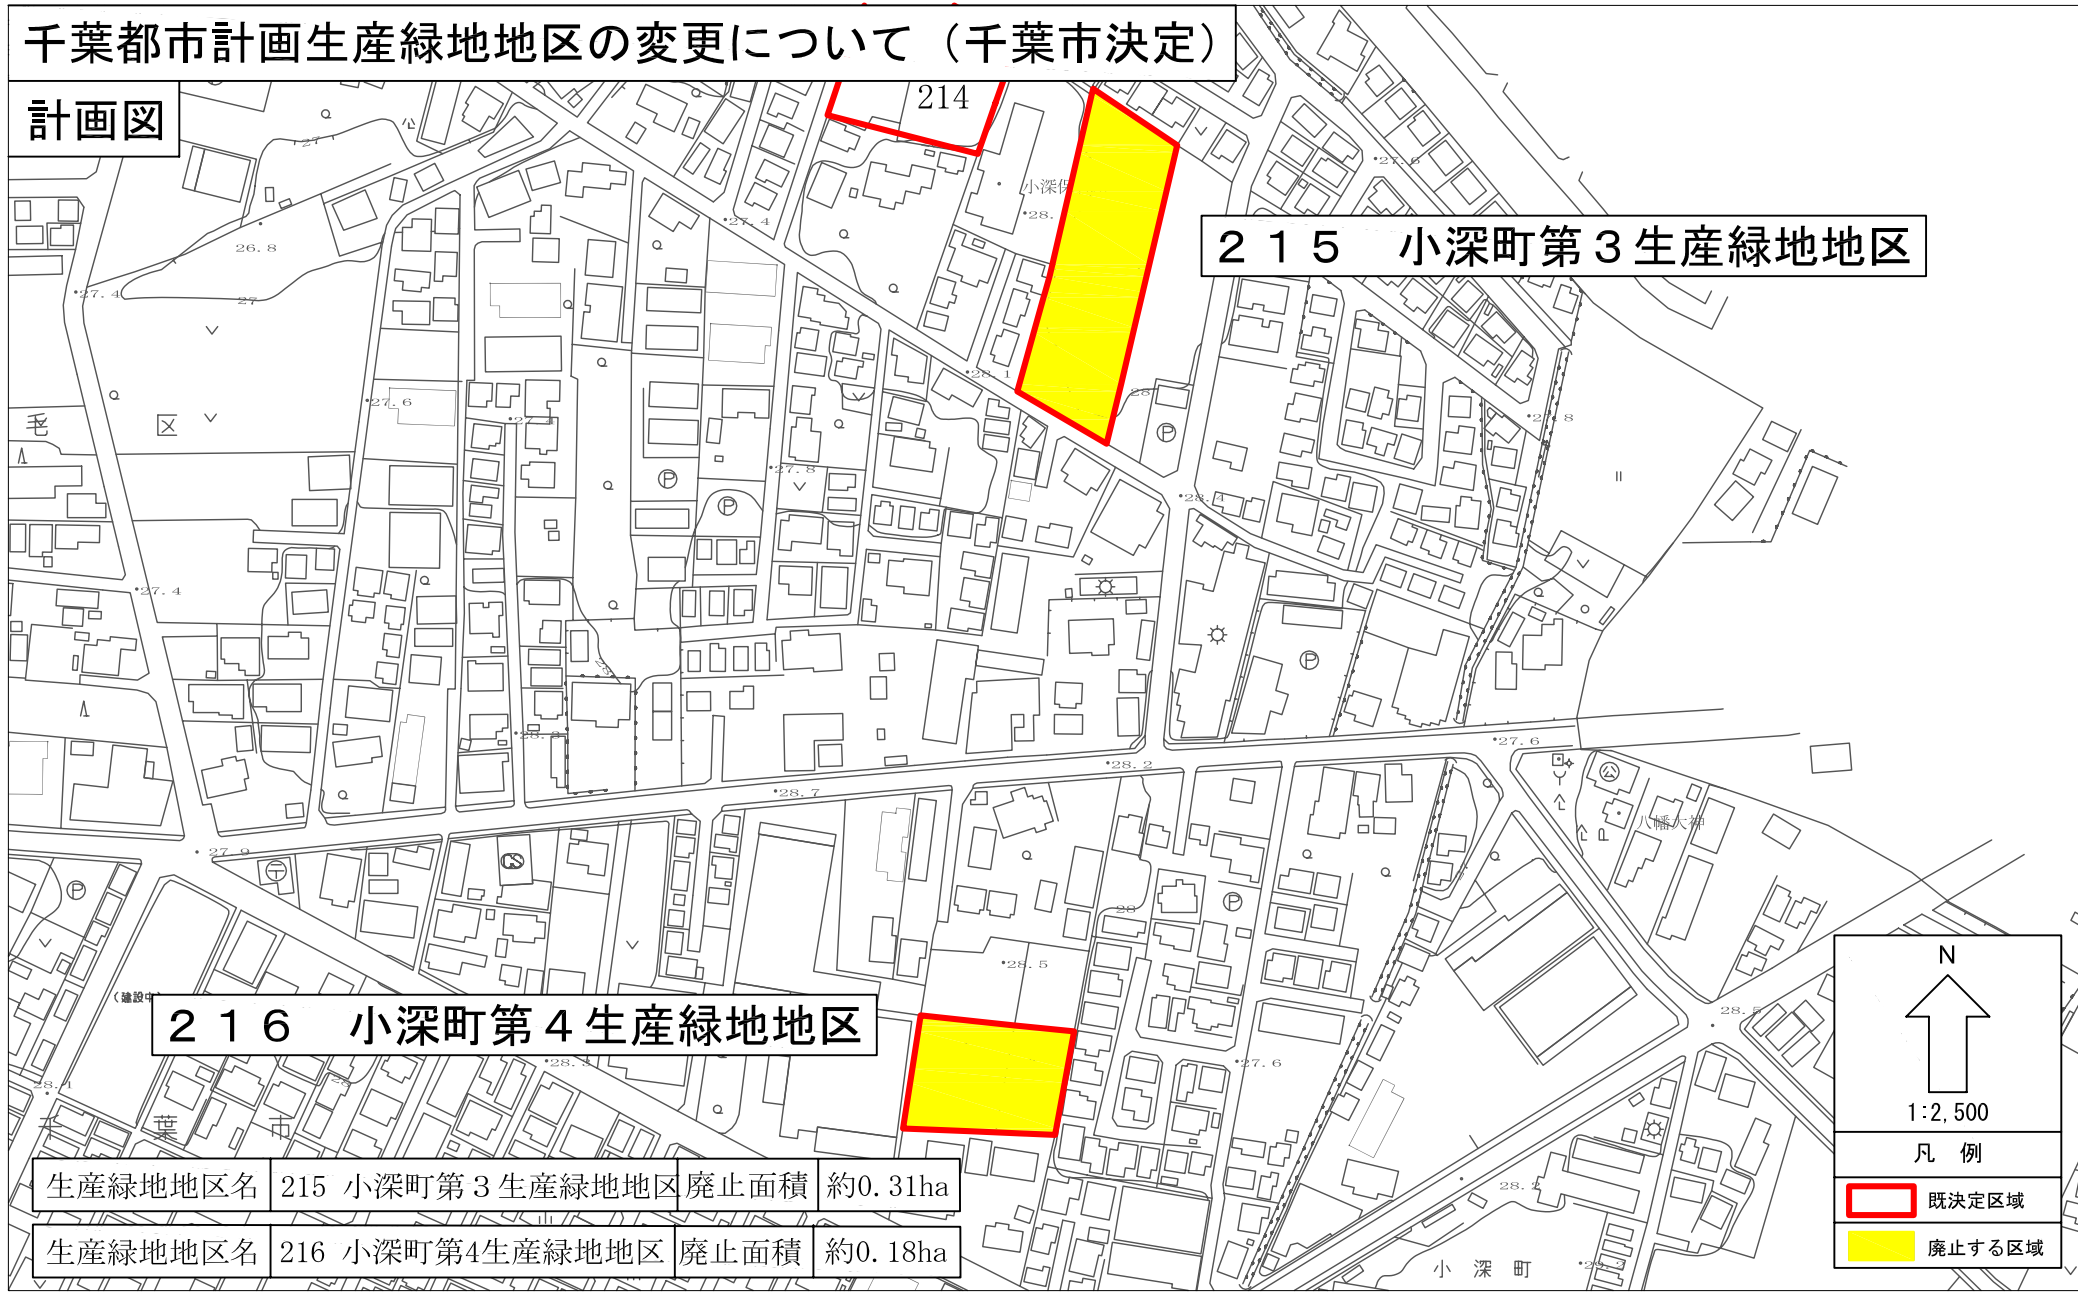

215 小深町第3生産緑地地区

216 小深町第4生産緑地地区


生産緑地地区名	215 小深町第3生産緑地地区	廃止面積	約0.31ha
---------	-----------------	------	---------

生産緑地地区名	216 小深町第4生産緑地地区	廃止面積	約0.18ha
---------	-----------------	------	---------

N
↑
1:2,500
凡例
 既定区域
 廃止する区域


千葉都市計画生産緑地地区の変更について（千葉市決定）

計画図

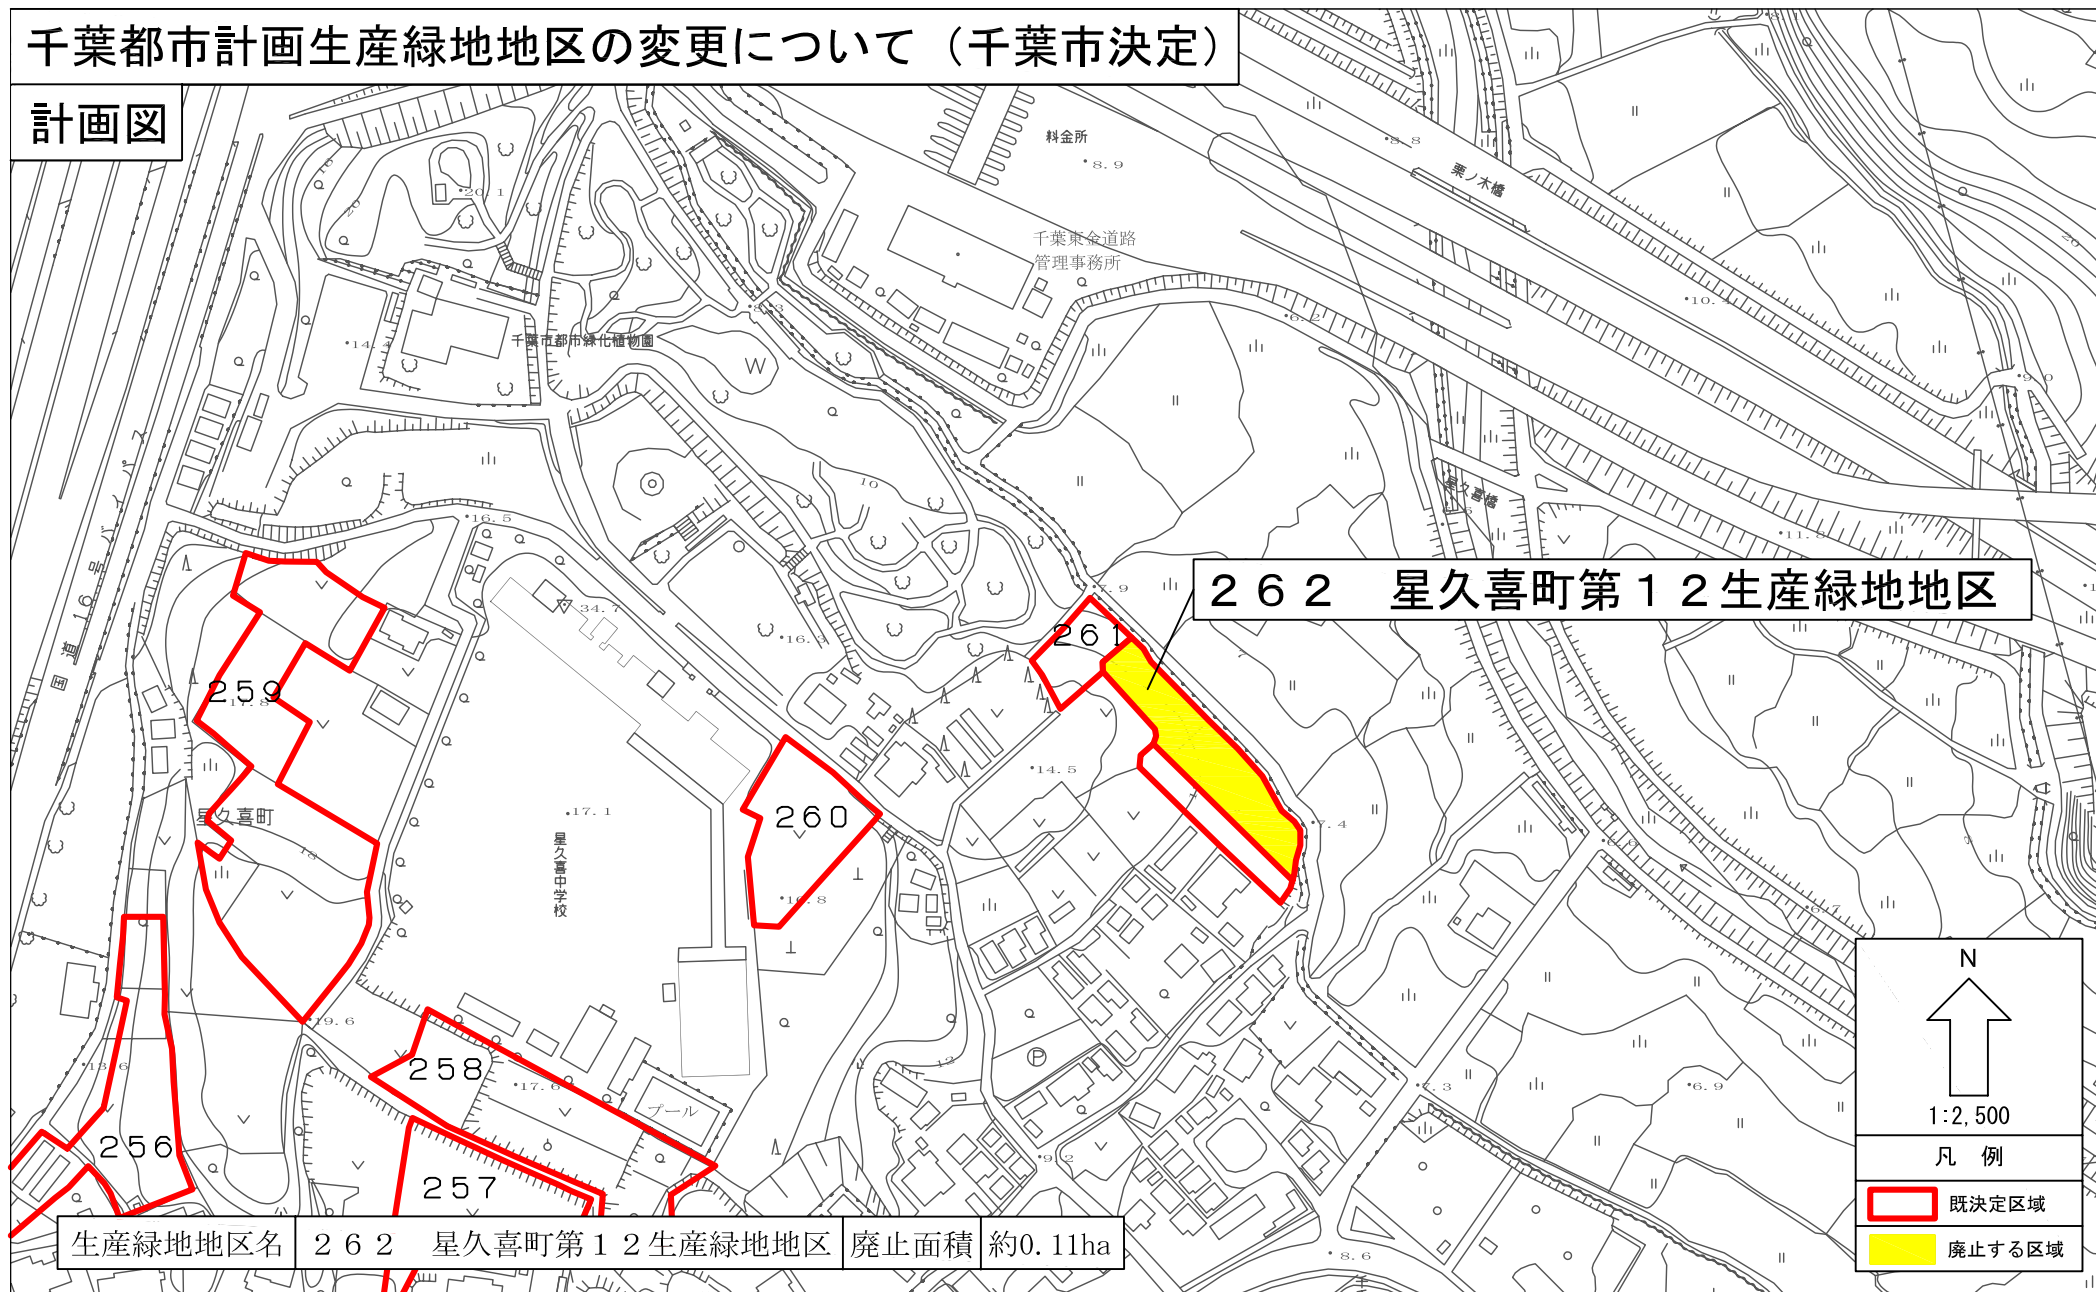

千葉都市計画生産緑地地区の変更について（千葉市決定）


計画図

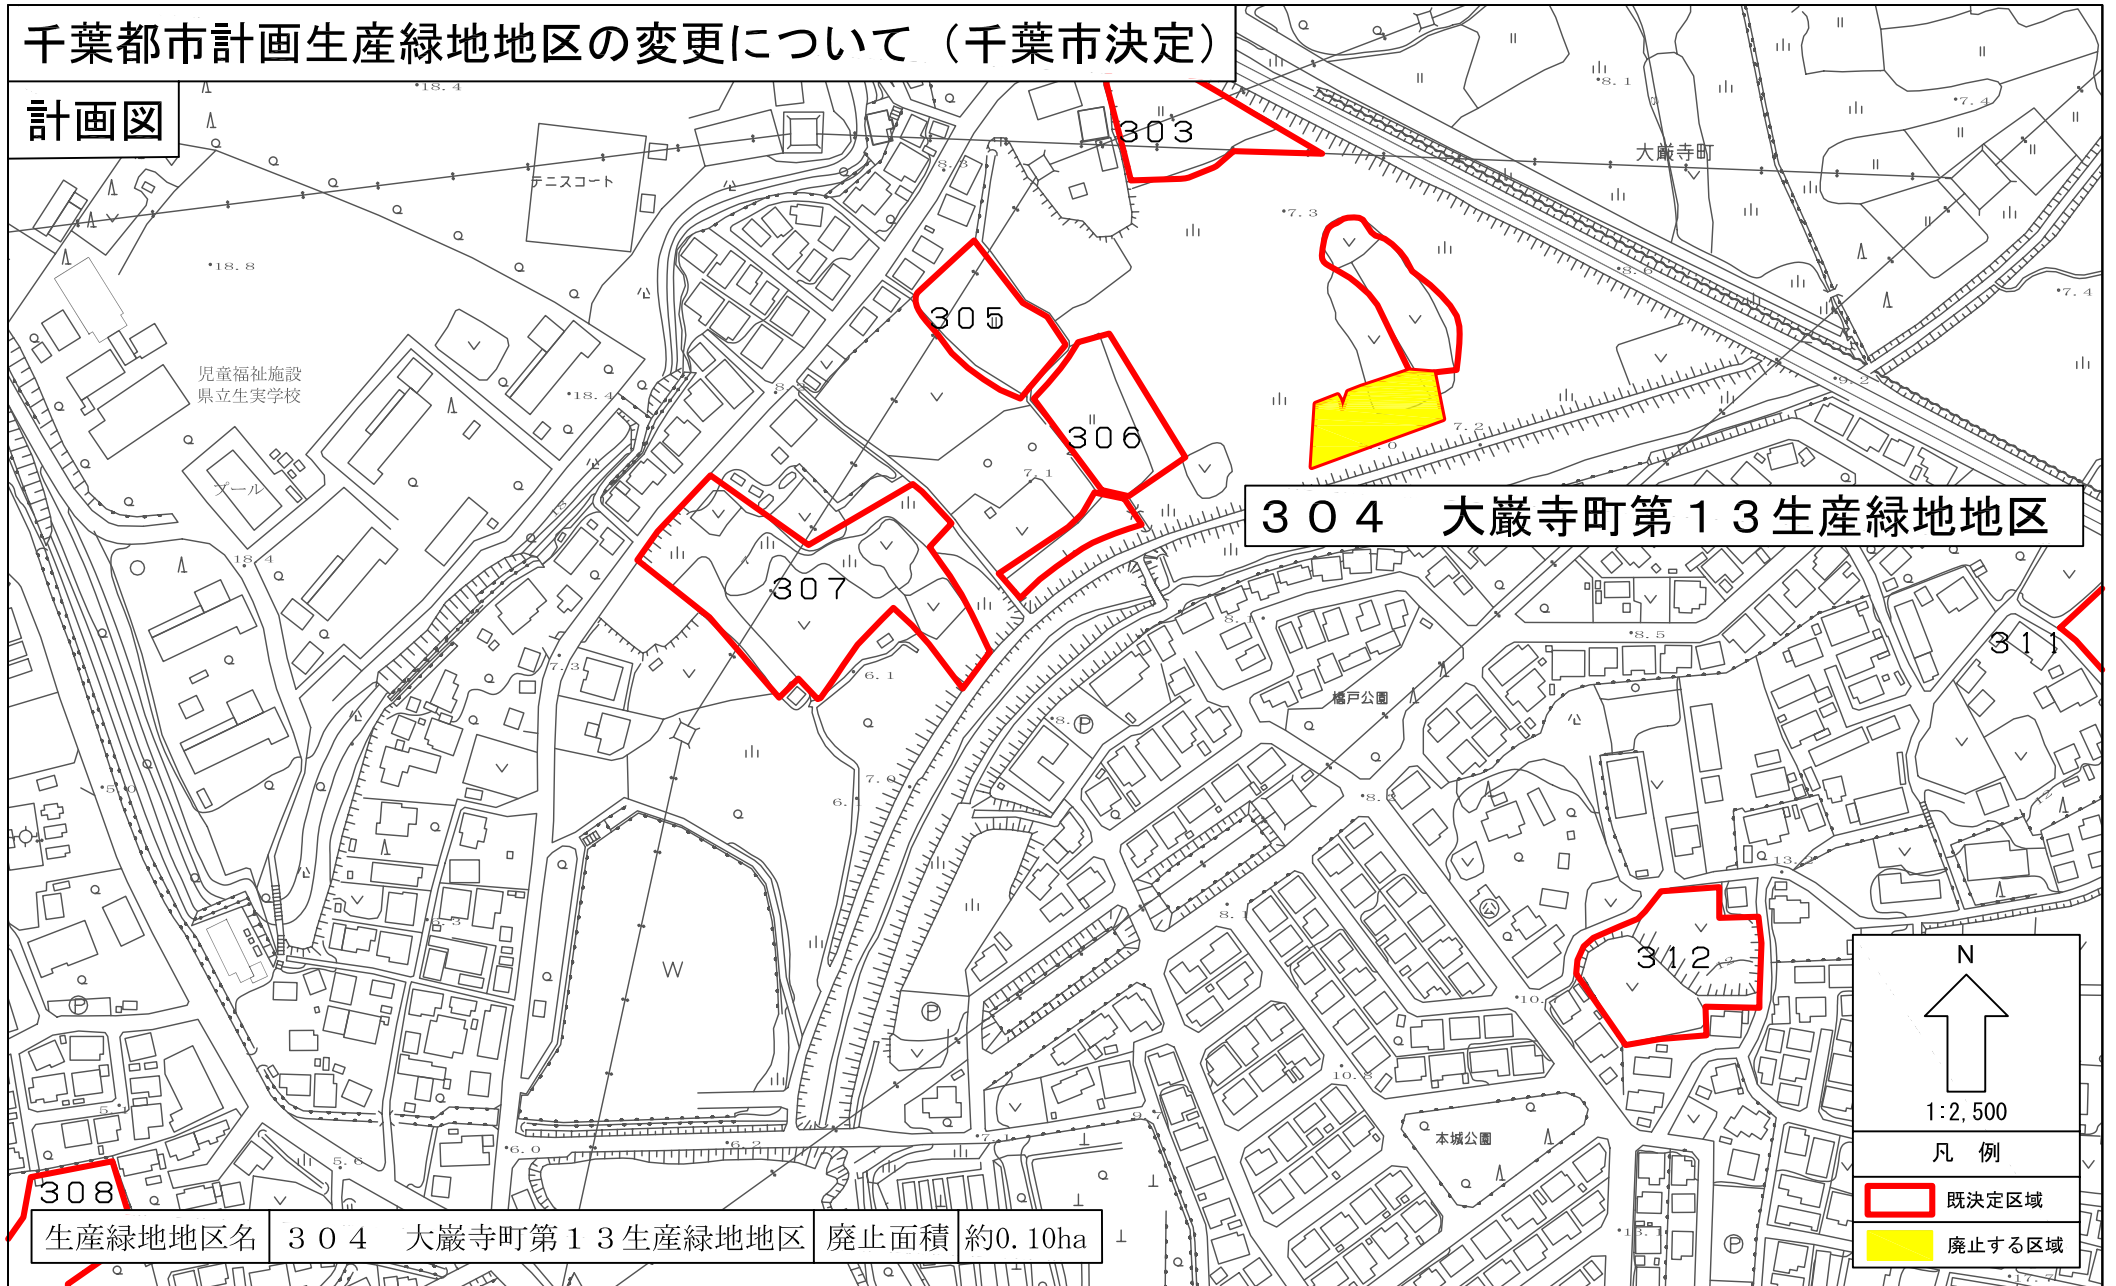

生産緑地地区名	304 大巖寺町第13生産緑地地区	廃止面積	約0.10ha
---------	-------------------	------	---------

千葉都市計画生産緑地地区の変更について（千葉市決定）

計画図

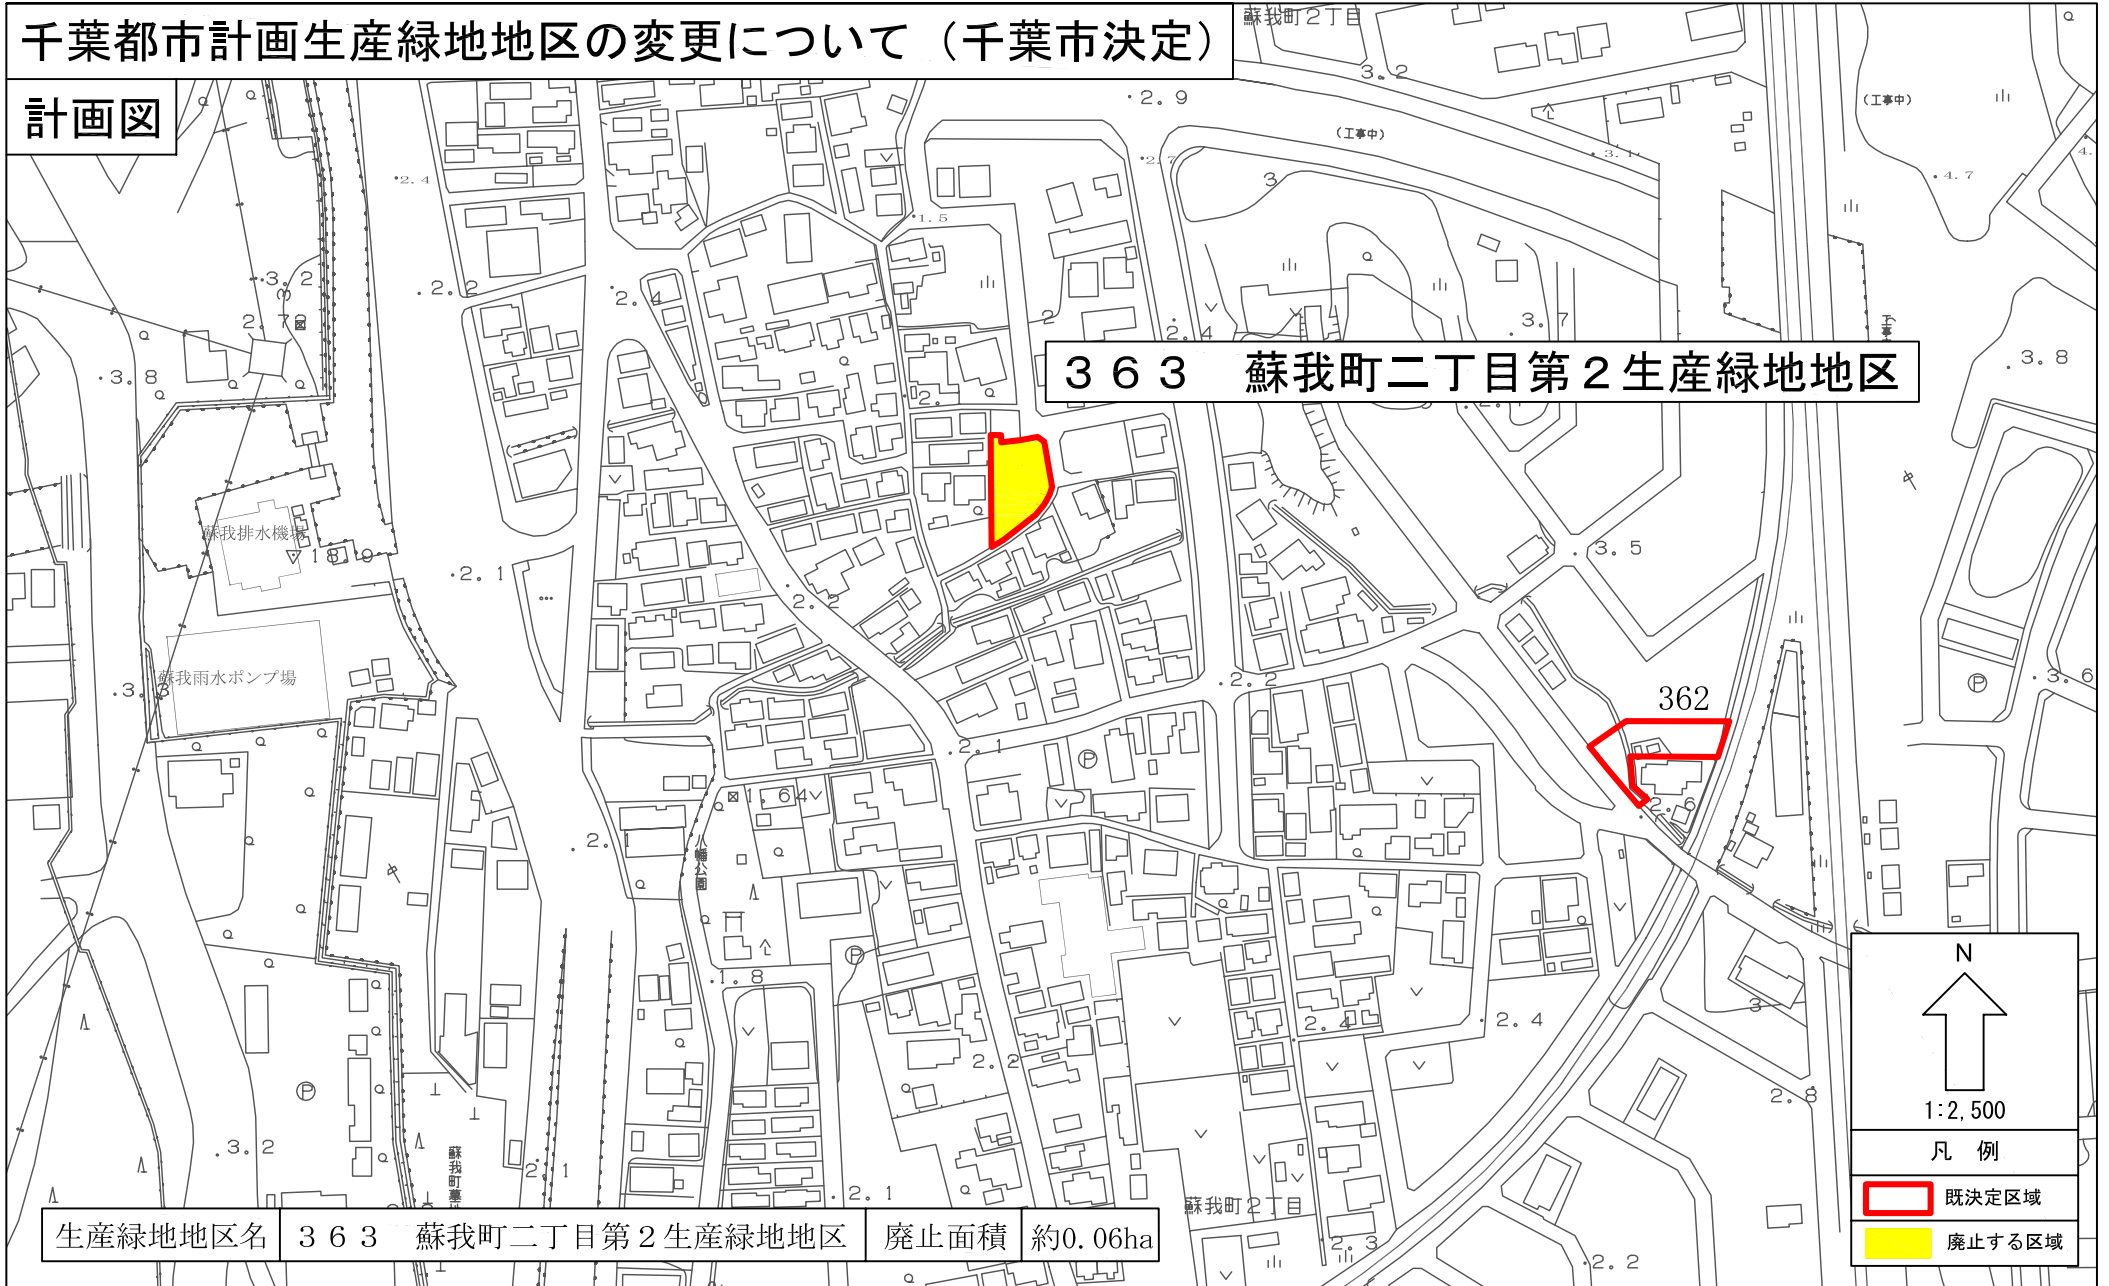

363 蘇我町二丁目第2生産緑地地区

362

生産緑地地区名	363 蘇我町二丁目第2生産緑地地区	廃止面積	約0.06ha
---------	--------------------	------	---------

N
↑
1:2,500
凡例
■ 既決定区域
■ 廃止する区域

千葉都市計画生産緑地地区の変更について（千葉市決定）

計画図

368 宮崎町第4生産緑地地区

365 宮崎町第1生産緑地地区

生産緑地地区名	368 宮崎町第4生産緑地地区	廃止面積	約0.14ha
---------	-----------------	------	---------

生産緑地地区名	365 宮崎町第1生産緑地地区	廃止面積	約0.13ha
---------	-----------------	------	---------

N
↑
1:2,500


凡例

既決定区域

廃止する区域


千葉都市計画生産緑地地区の変更について（千葉市決定）

計画図

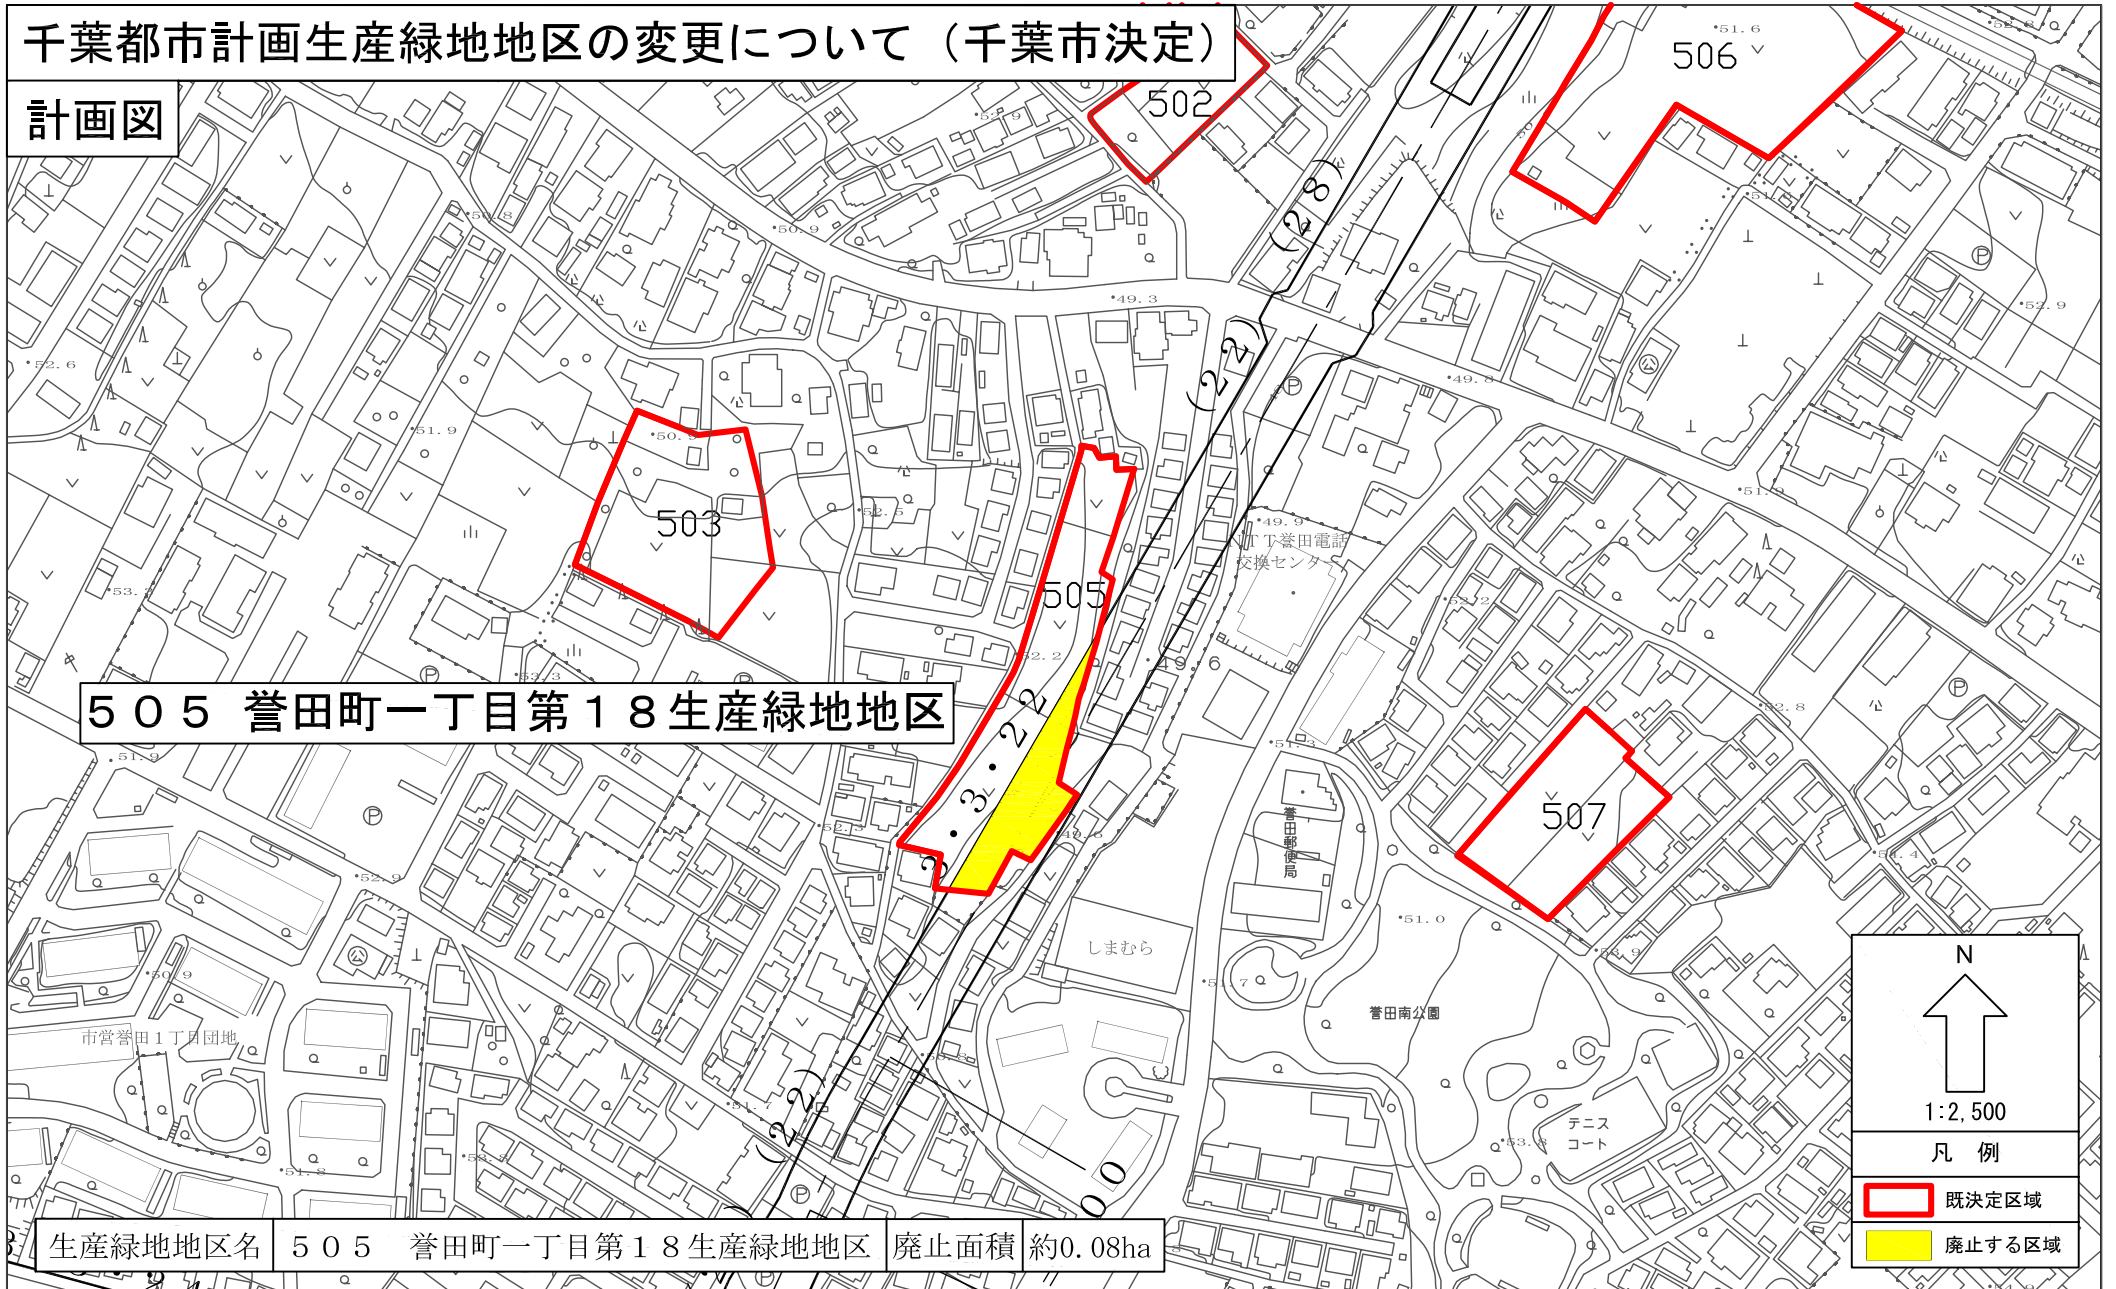

千葉都市計画生産緑地地区の変更について（千葉市決定）

計画図

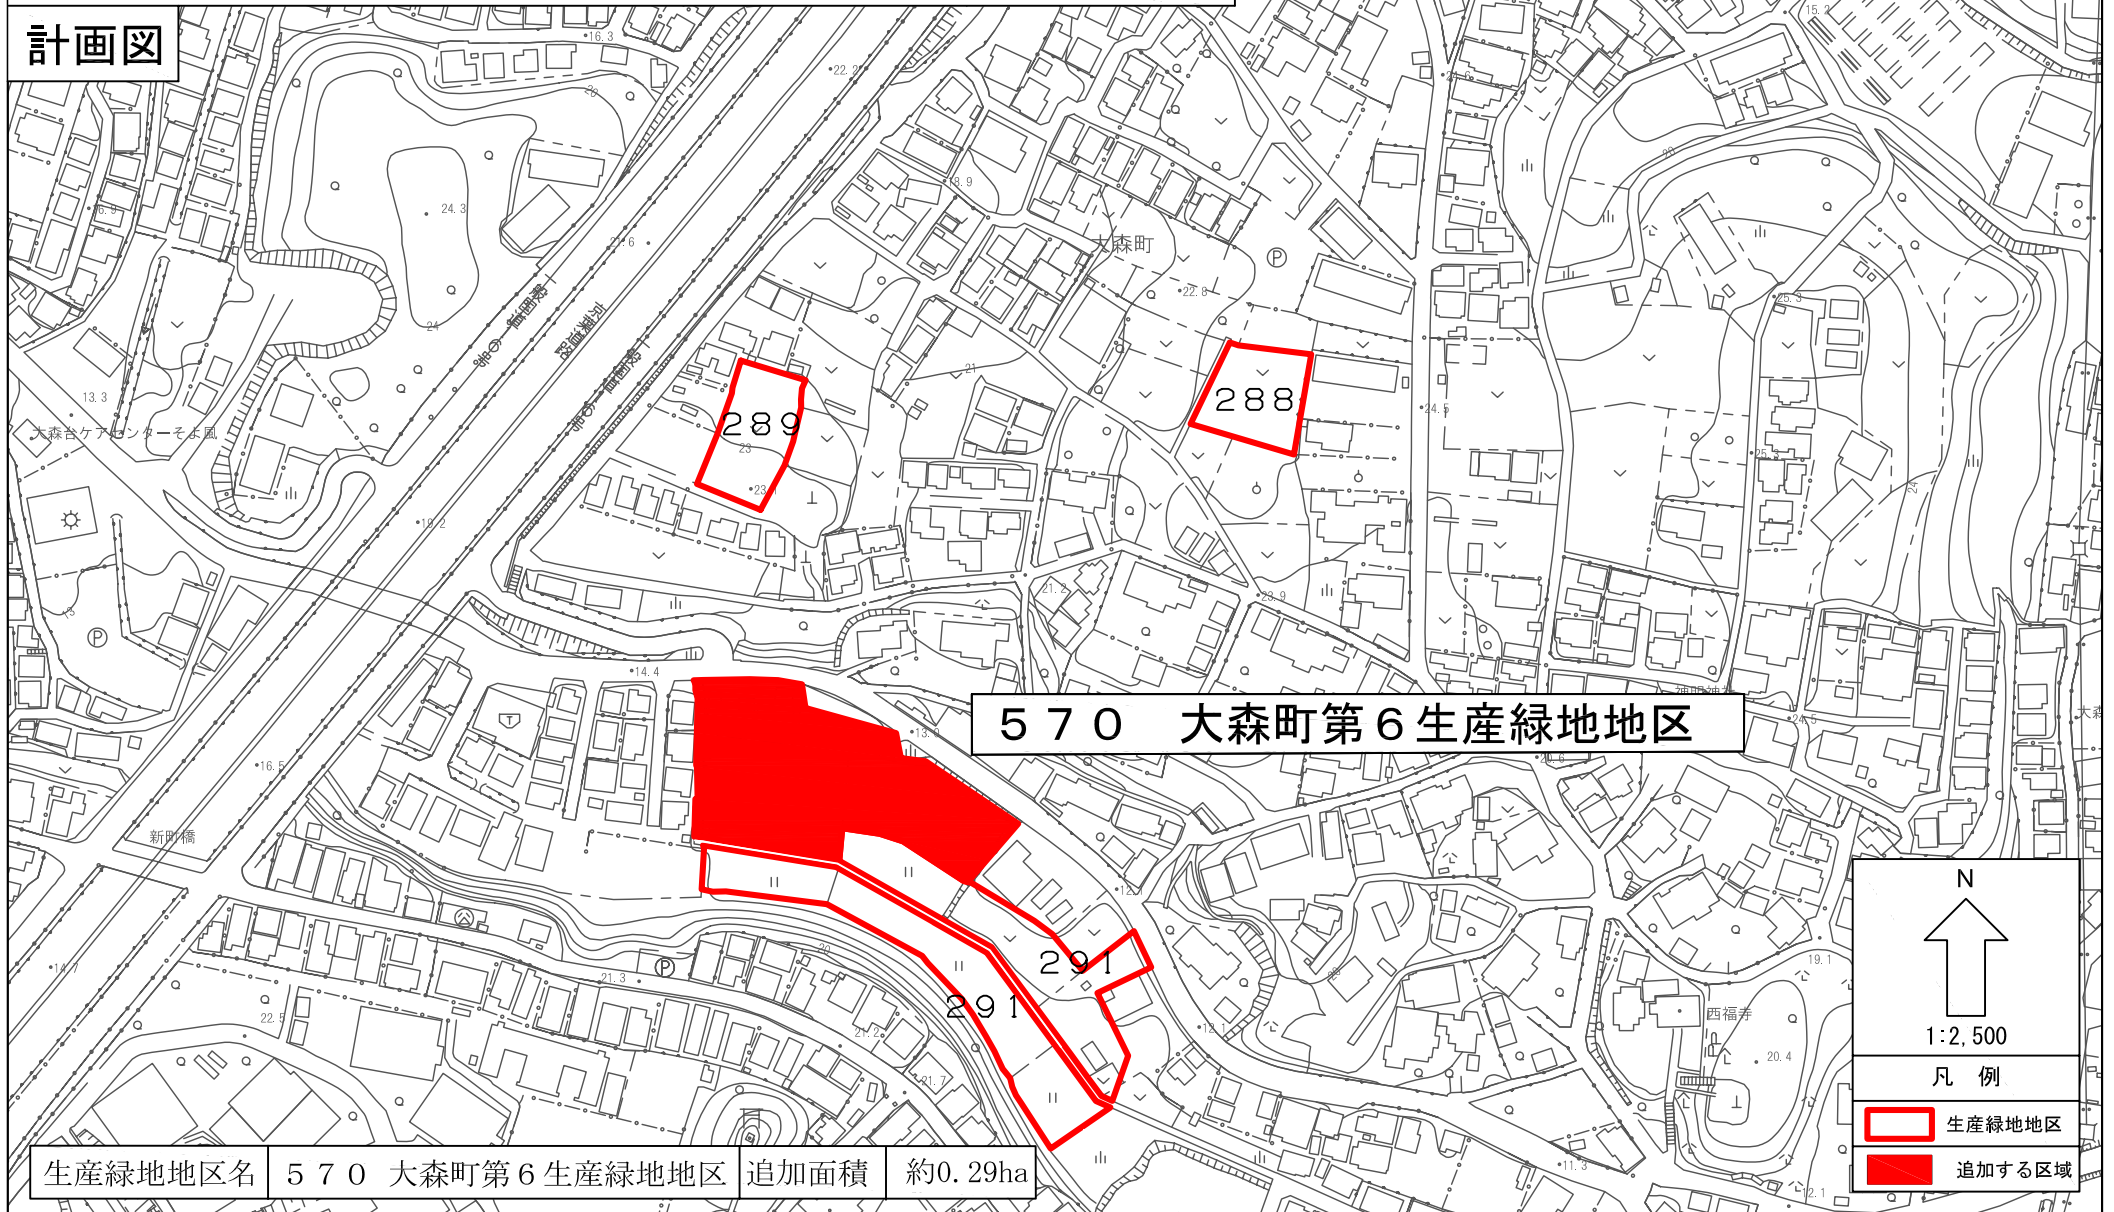

生産緑地地区名	570 大森町第6生産緑地地区	追加面積	約0.29ha
---------	-----------------	------	---------