

千葉都市計画公園の変更（千葉市決定）

1. 都市計画公園中2・2・21号 新千葉公園を次のように変更する。

種別	名称		位置	面積	備考
	番号	公園名			
街区公園	2・2・21	新千葉公園	千葉市中央区新千葉2丁目の一部の区域	約0.10ha	
立体的な範囲		中央区新千葉2丁目の一部の区域において、立体的な範囲を定める。			

「区域及び立体的な範囲は計画図表示のとおり」

理由


市街地再開発事業に係る都市計画の変更に伴い、駅前にふさわしい市街地の形成を図るため、公園の区域を変更し、立体的な範囲を定める。

新旧対照表

名称		変更後		変更前		備考
番号	公園名	位置	面積	位置	面積	
2・2・21	新千葉公園	千葉市中央区新千葉2丁目の一部の区域	約0.10ha	千葉市中央区新千葉2丁目の一部	約0.10ha	区域の変更、立体的な範囲



千葉都市計画公園の変更について（千葉市決定）

位置図

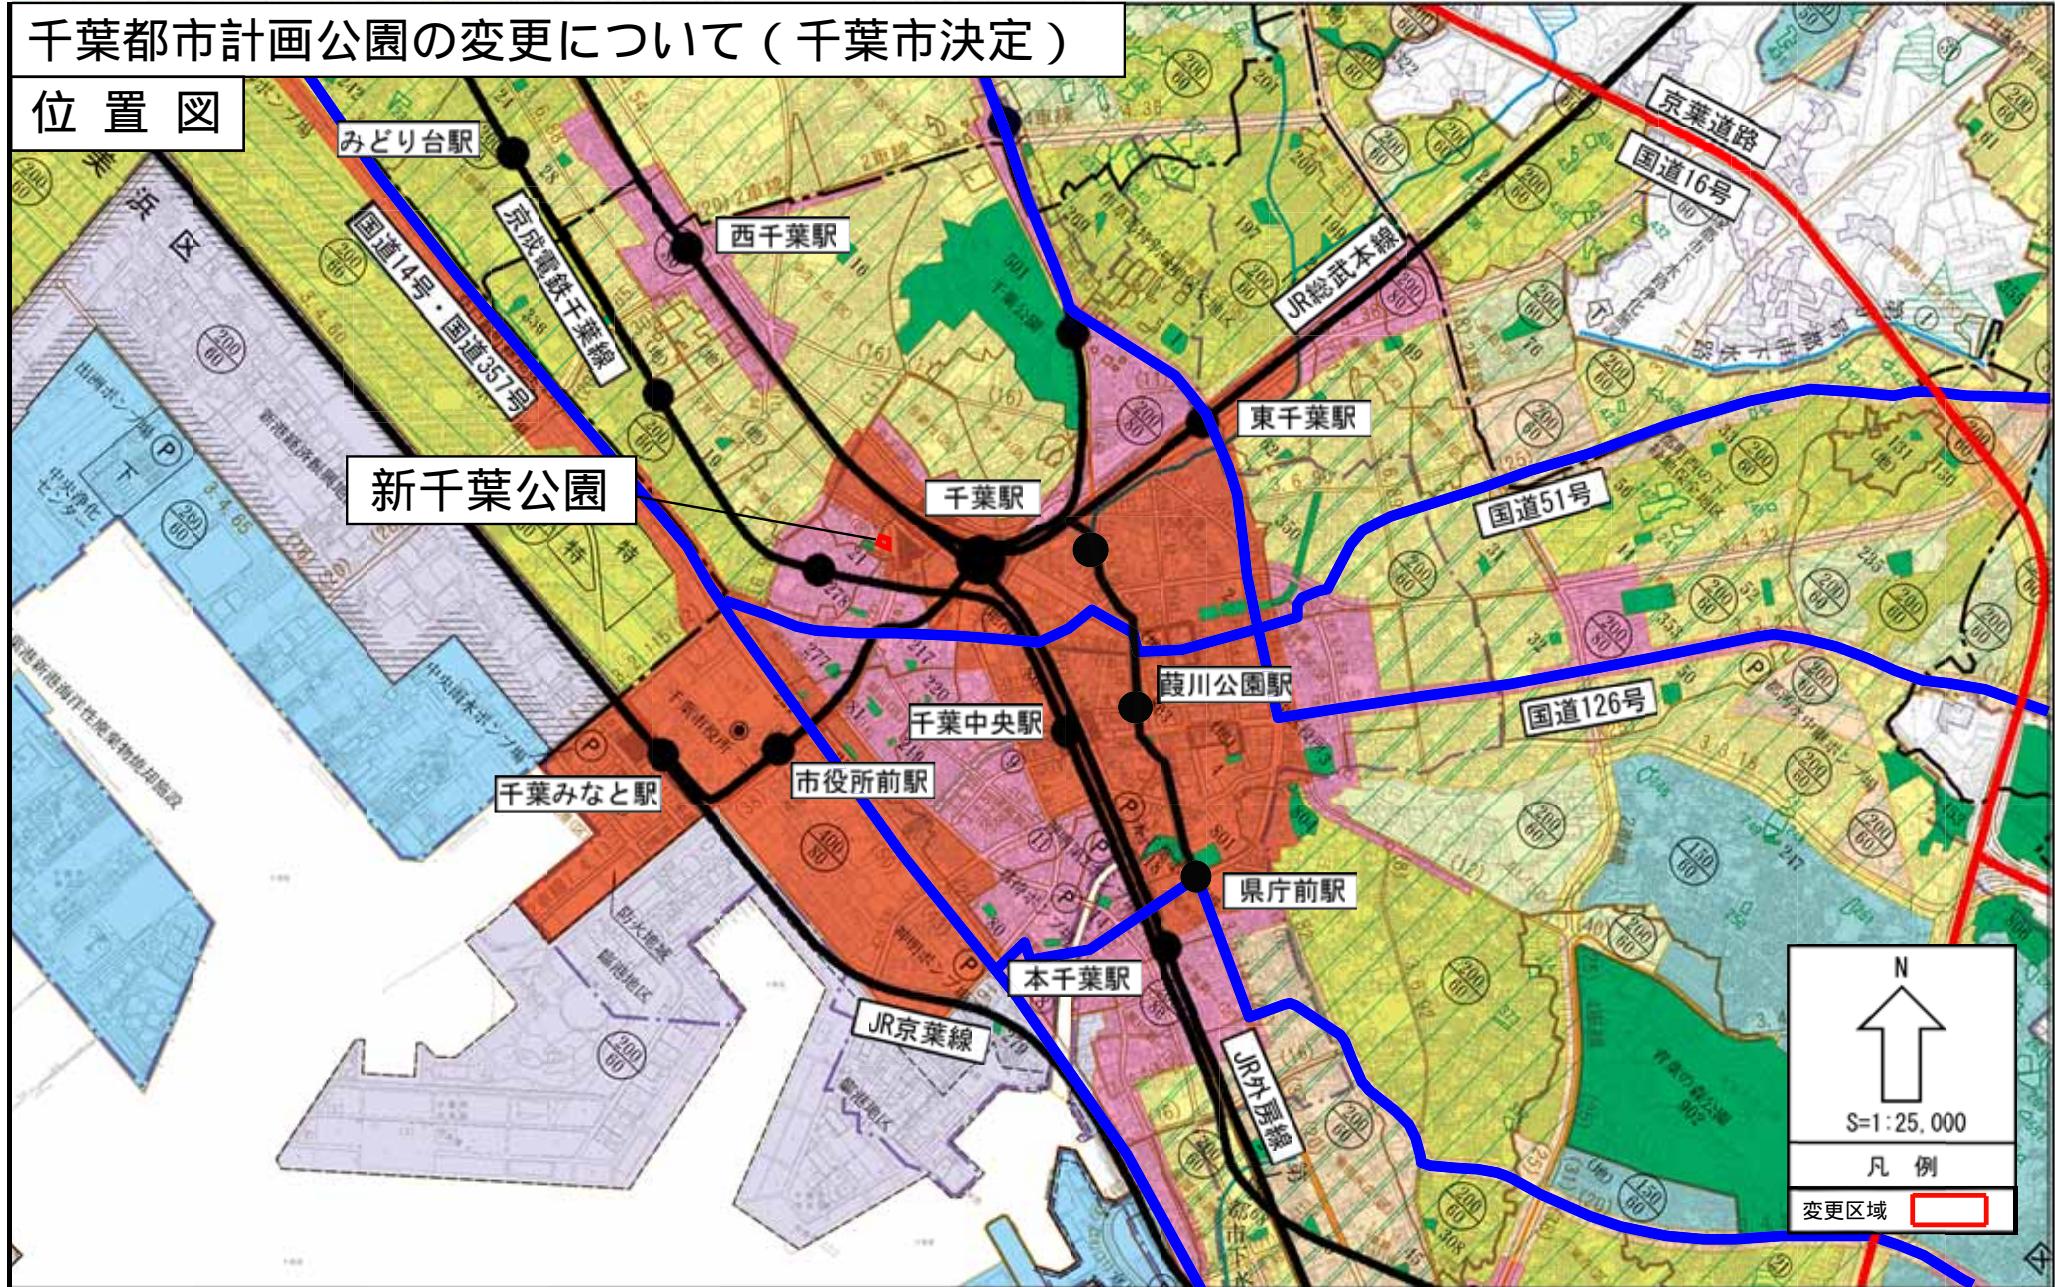

千葉都市計画公園の変更について（千葉市決定）

計画図（新千葉公園）

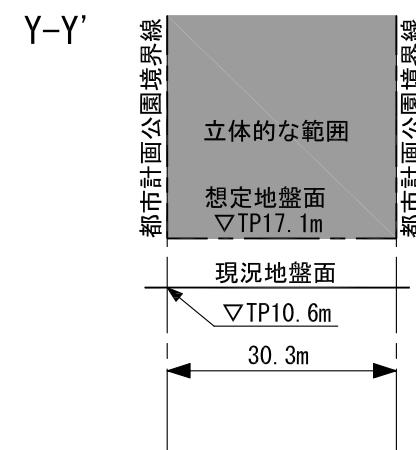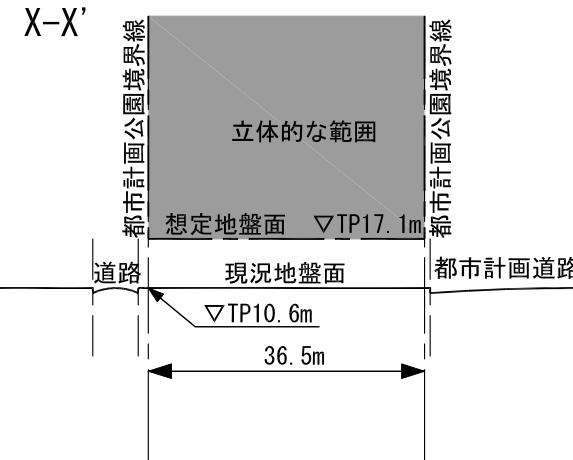

縮尺

1 / 1,000

