

千葉都市計画生産緑地地区の変更（千葉市決定）

都市計画生産緑地地区中10号武石町二丁目第1生産緑地地区ほか11地区を次のように変更する。

名 称		面 積	備 考	
番号	生 産 緑 地 名			
10	武石町二丁目 第1生産緑地地区	約0.12ha	仮換地指定	△約0.36ha
86	千 種 町 第14生産緑地地区	—	廃 止	△約0.65ha
102	畑 町 第3生産緑地地区	約0.49ha	一部廃止	△約0.00ha
154	小 中 台 町 第2生産緑地地区	—	廃 止	△約0.45ha
161	小 中 台 町 第9生産緑地地区	—	廃 止	△約0.07ha
162	小 中 台 町 第10生産緑地地区	—	廃 止	△約0.11ha
170	園 生 町 第4生産緑地地区	—	廃 止	△約0.44ha
171	園 生 町 第5生産緑地地区	—	廃 止	△約0.29ha
178	宮 野 木 町 第1生産緑地地区	—	廃 止	△約0.23ha
362	蘇我町二丁目 第1生産緑地地区	約0.05ha	一部廃止	△約0.12ha
492	誉田町一丁目 第5生産緑地地区	—	廃 止	△約0.16ha
568	武石町二丁目 第1生産緑地地区 (その1)	約0.22ha	仮換地指定	約0.22ha
			追加(増)	約0.22ha
			廃止(減)	△約2.88ha

『位置及び区域は計画図表示のとおり』


<理由>

下記の理由により、生産緑地地区の位置、区域及び面積について変更をしようとするものである。

- 1 生産緑地法第14条の規定により、行為の制限が解除され、生産緑地地区としての機能が失われたため。
- 2 生産緑地法第8条第1項ただし書きの規定により、公共施設等の設置にかかる行為がなされ生産緑地地区としての機能が失われたため。
- 3 土地区画整理事業による仮換地指定が行われ、使用収益が開始されることから位置、区域及び面積に変更が生じたため。

千葉都市計画生産緑地地区の変更について（千葉市決定）

計画図

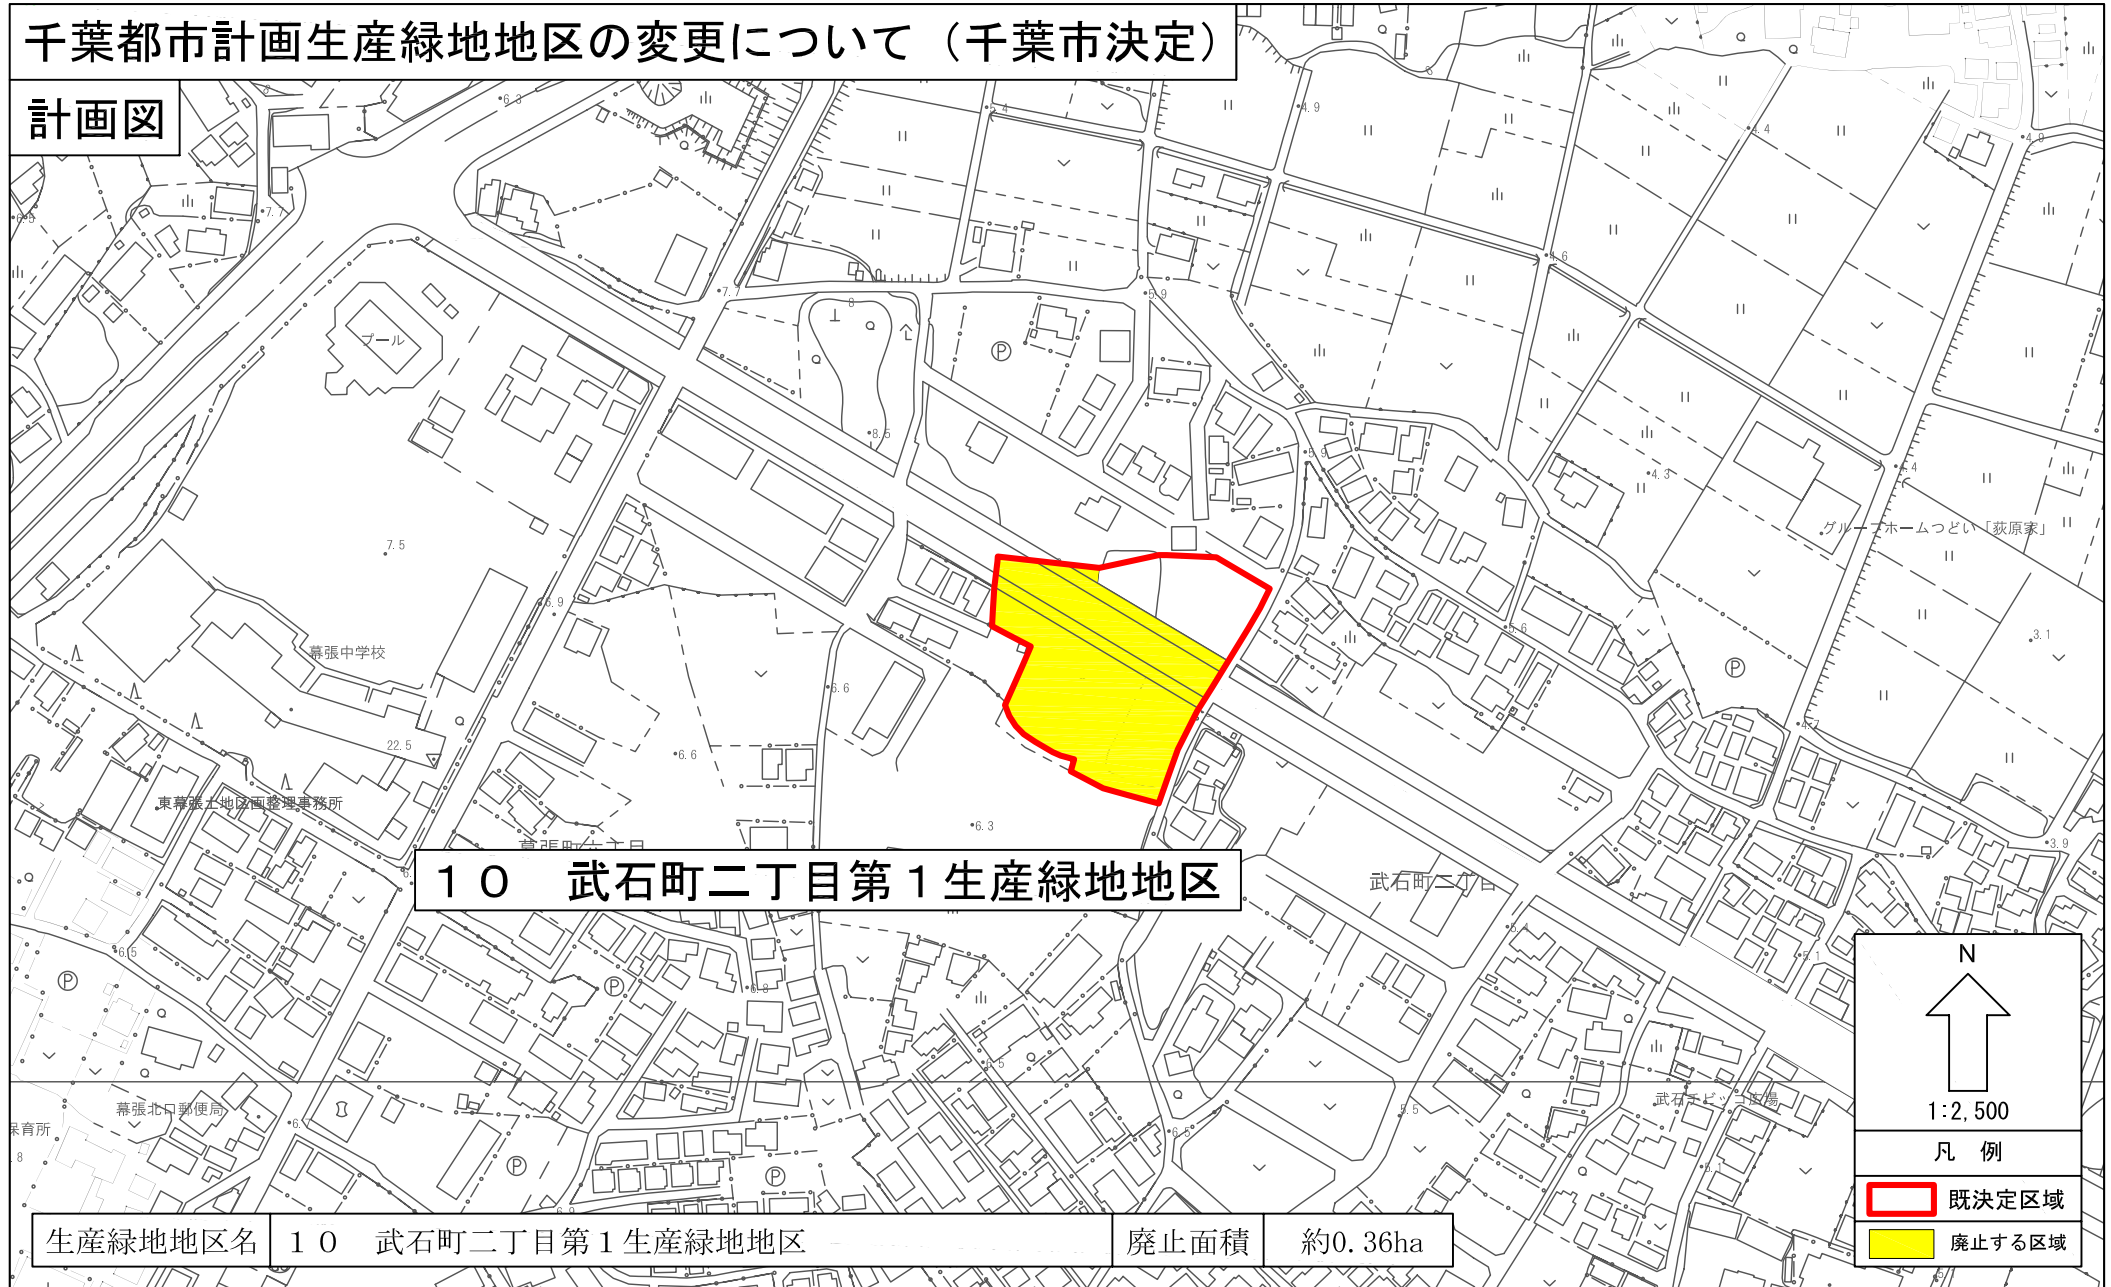


10 武石町二丁目第1生産緑地地区

生産緑地地区名	10 武石町二丁目第1生産緑地地区	廃止面積	約0.36ha
---------	-------------------	------	---------

N
↑
1:2,500
凡例
[Red Outline] 既決定区域
[Yellow Fill] 廃止する区域

千葉都市計画生産緑地地区の変更について（千葉市決定）

計画図

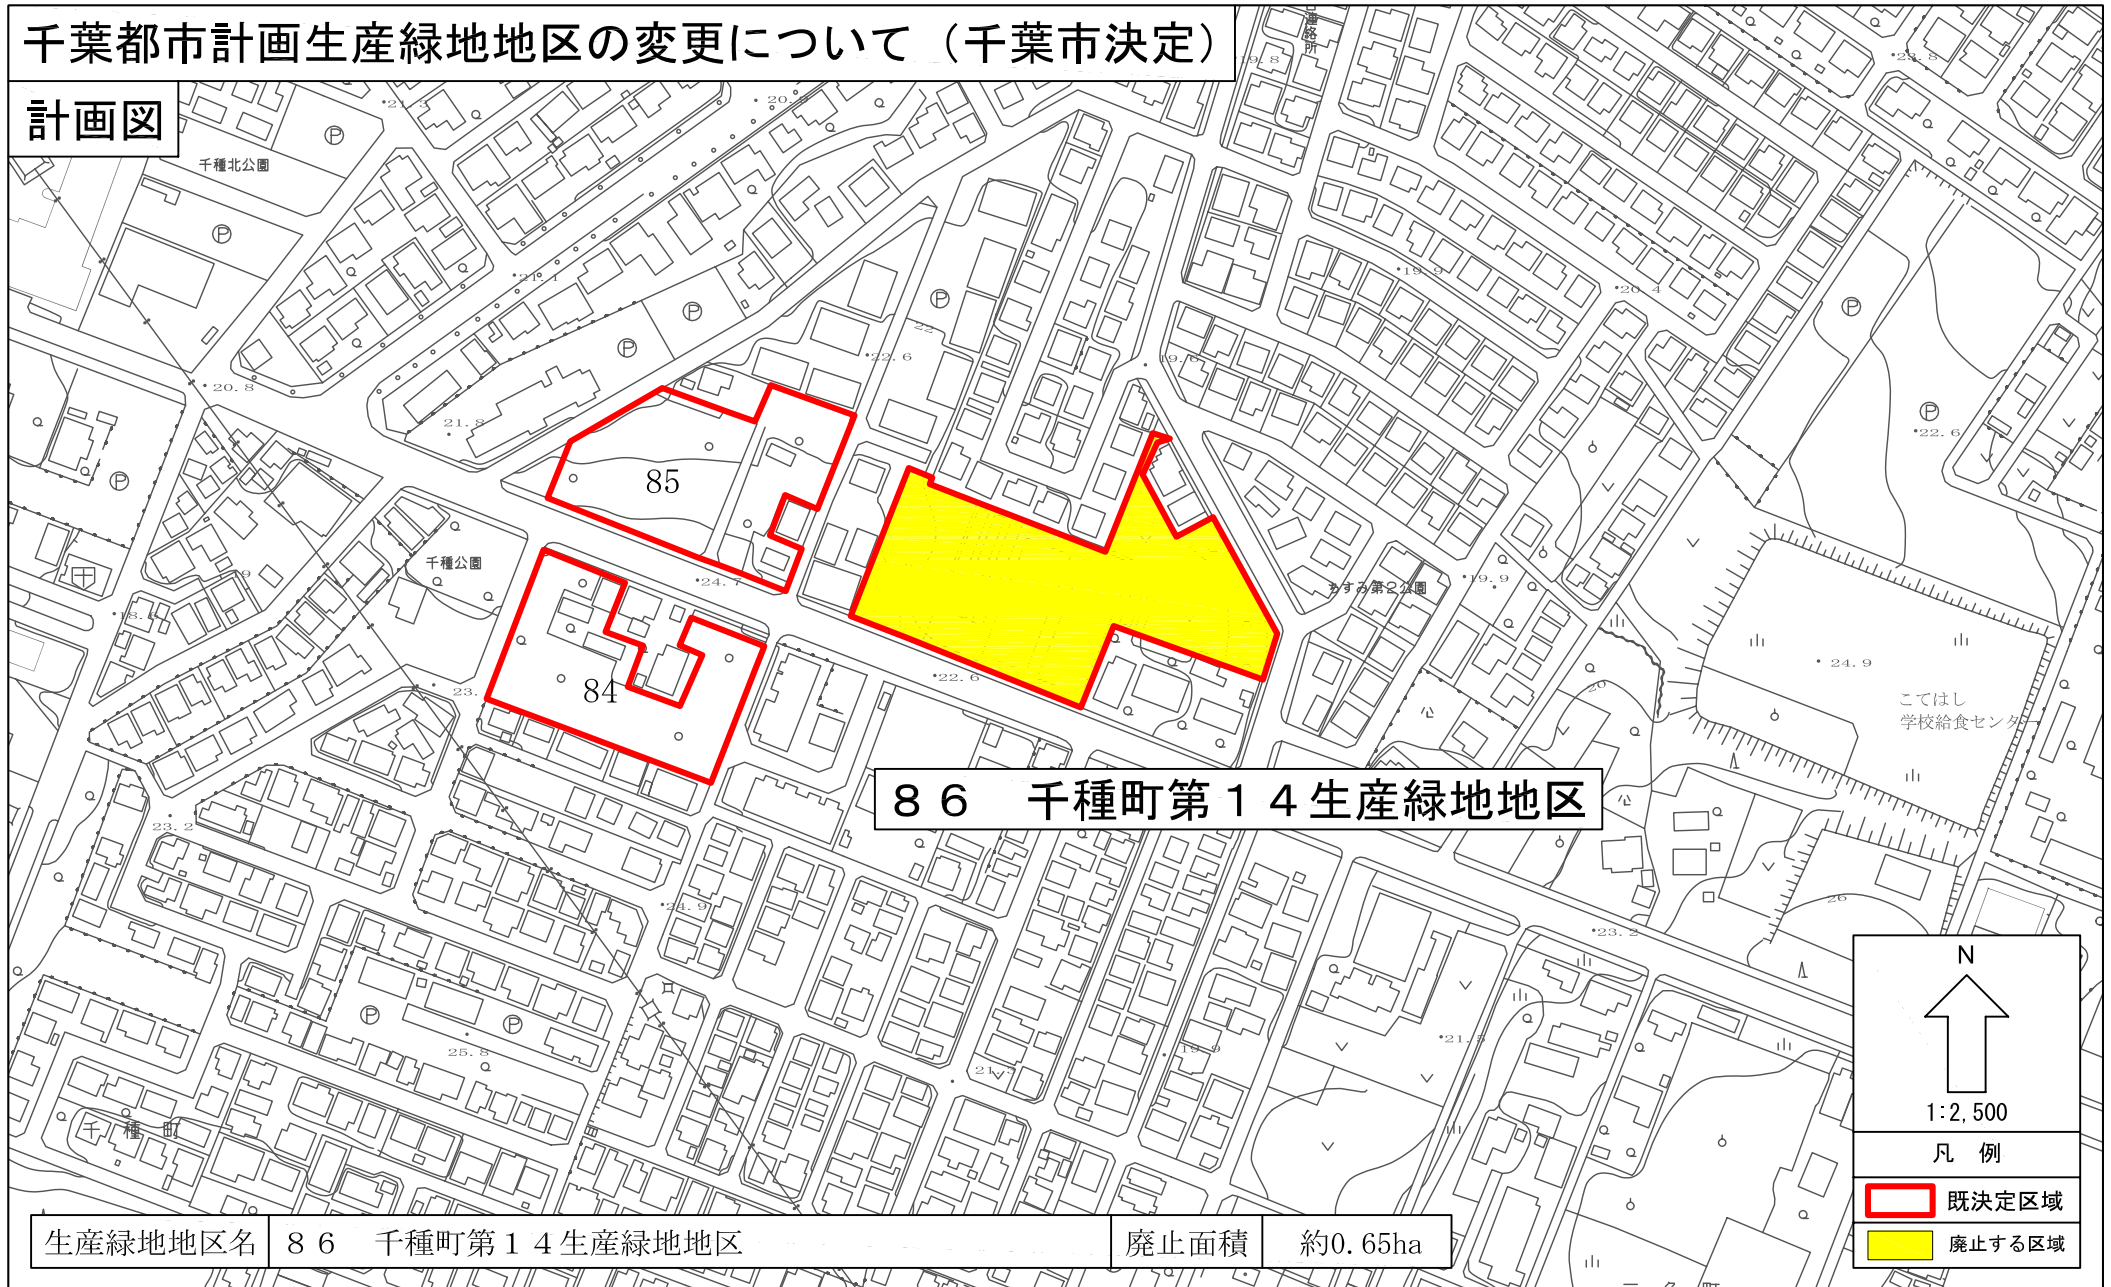

86 千種町第14生産緑地地区


生産緑地地区名	86 千種町第14生産緑地地区	廃止面積	約0.65ha
---------	-----------------	------	---------

N
↑
1:2,500
凡例

	既定区域
	廃止する区域


千葉都市計画生産緑地地区の変更について（千葉市決定）

計画図

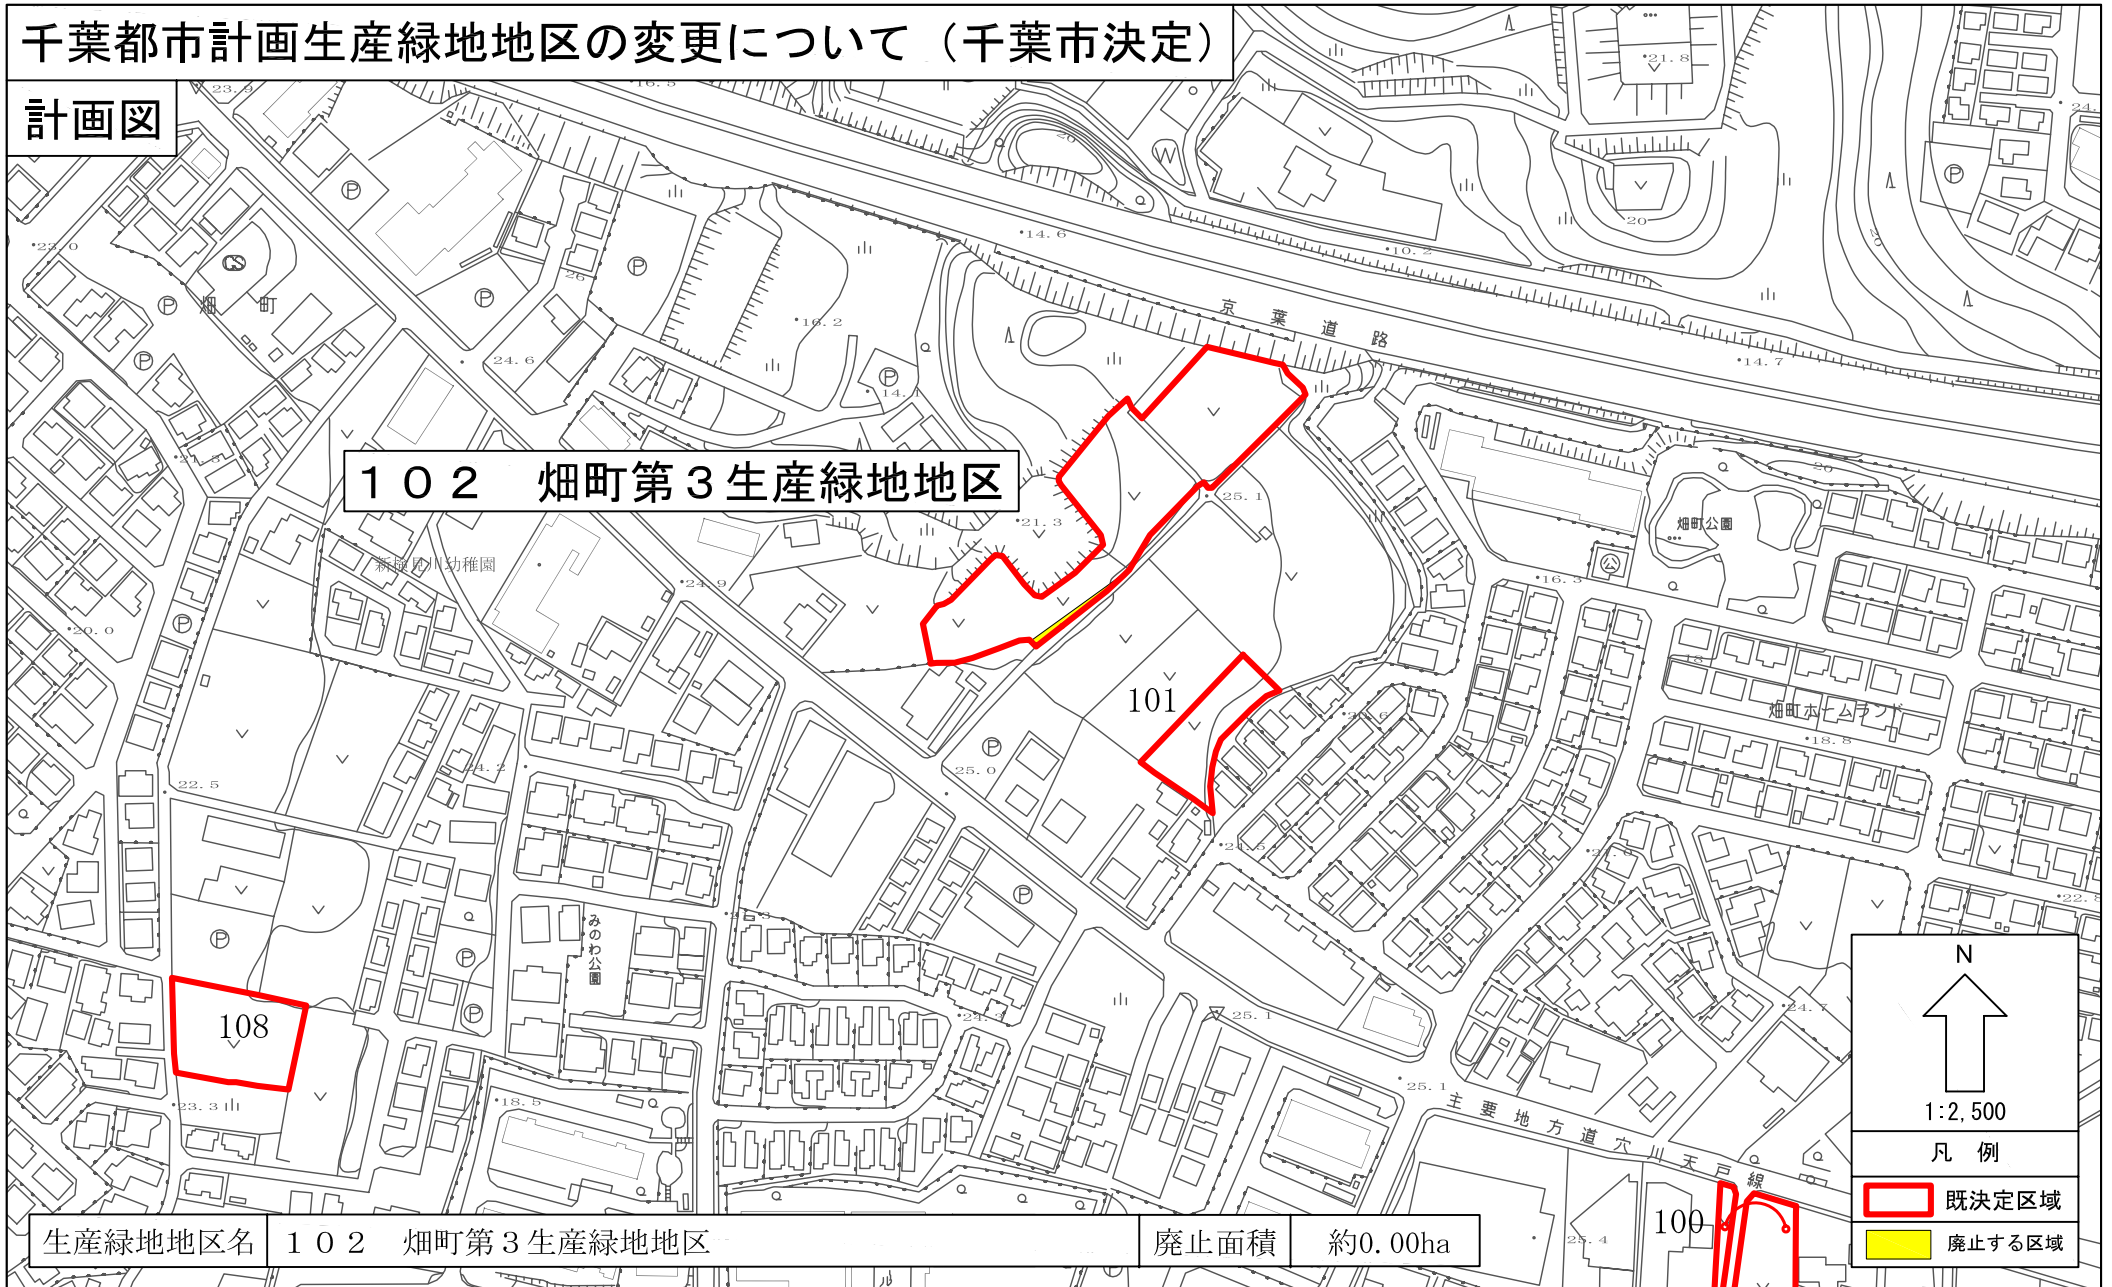

千葉都市計画生産緑地地区の変更について（千葉市決定）

計画図

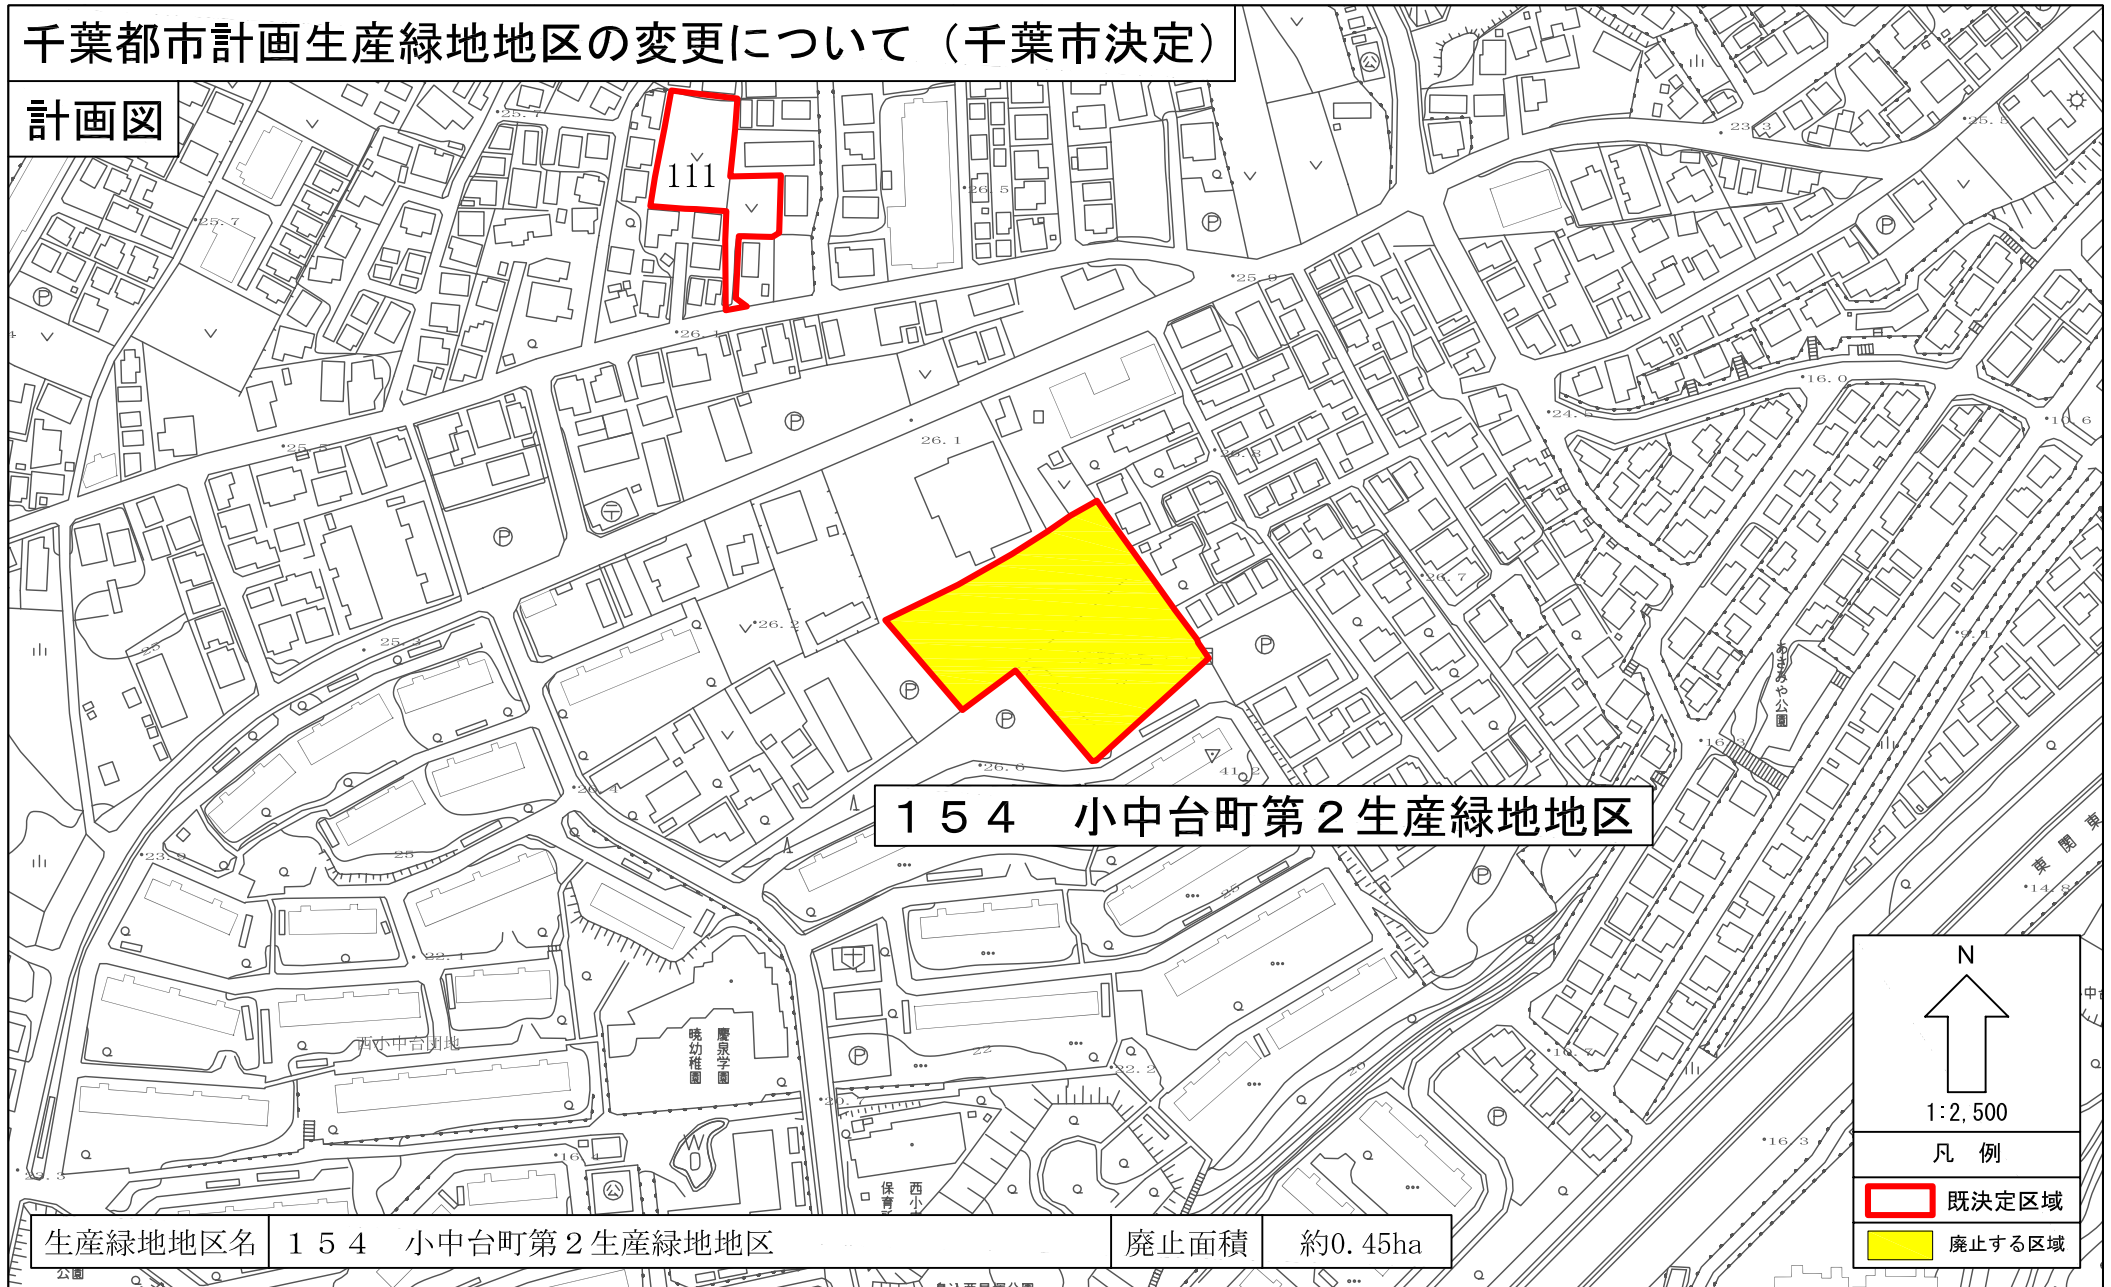


154 小中台町第2生産緑地地区

生産緑地地区名	154 小中台町第2生産緑地地区	廃止面積	約0.45ha
---------	------------------	------	---------

N
↑
1:2,500
凡例
■ 既定区域
■ 廃止する区域

千葉都市計画生産緑地地区の変更について（千葉市決定）

計画図

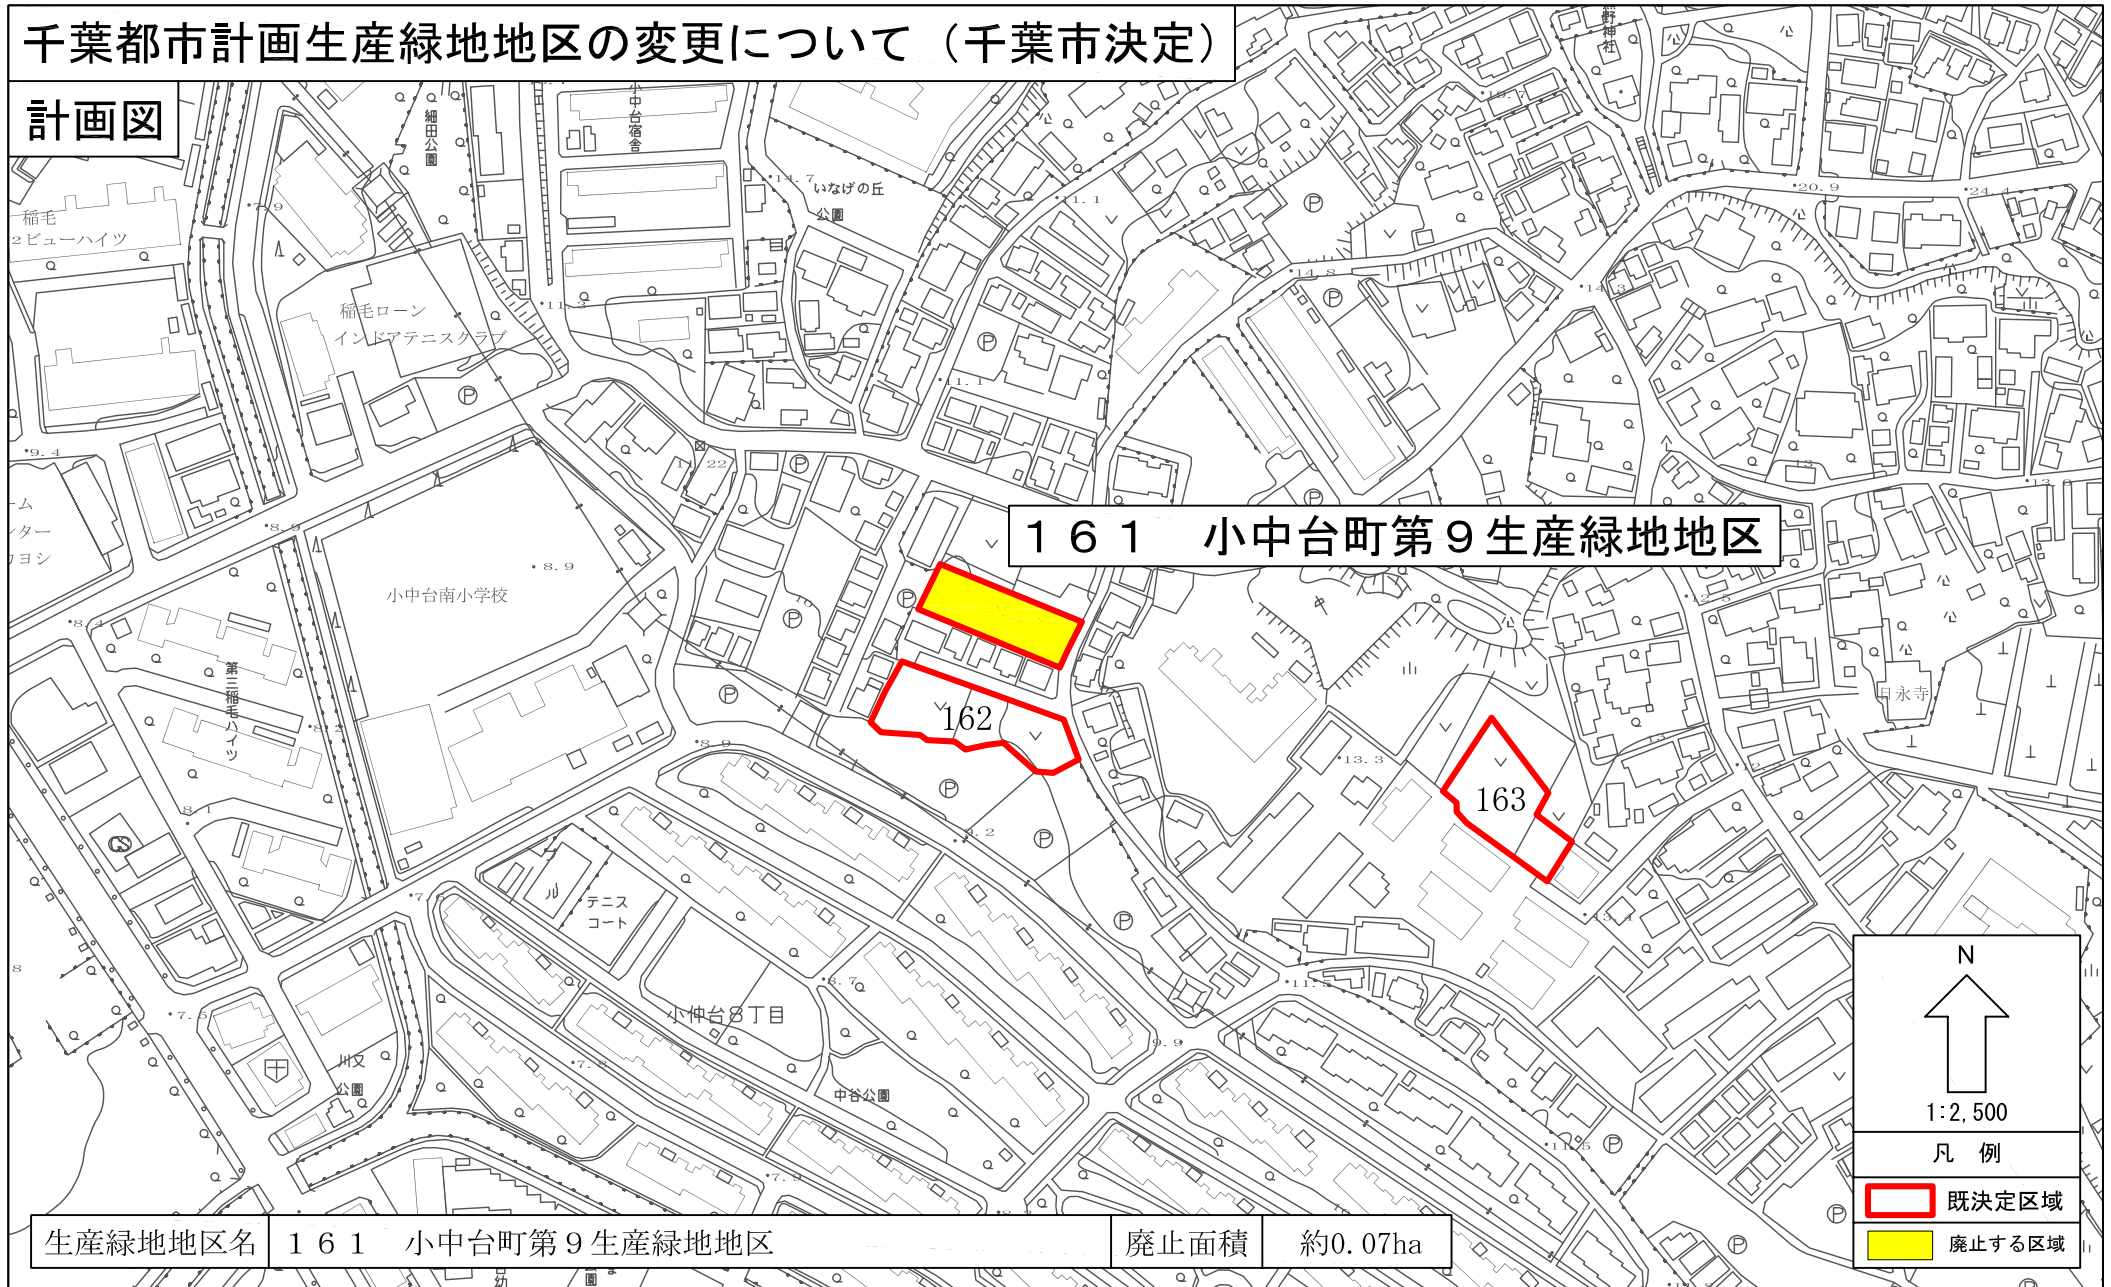

生産緑地地区名	161 小中台町第9生産緑地地区	廃止面積	約0.07ha
---------	------------------	------	---------

N

↑

1:2,500


凡例

■ 既定区域

■ 廃止する区域

千葉都市計画生産緑地地区の変更について（千葉市決定）

計画図

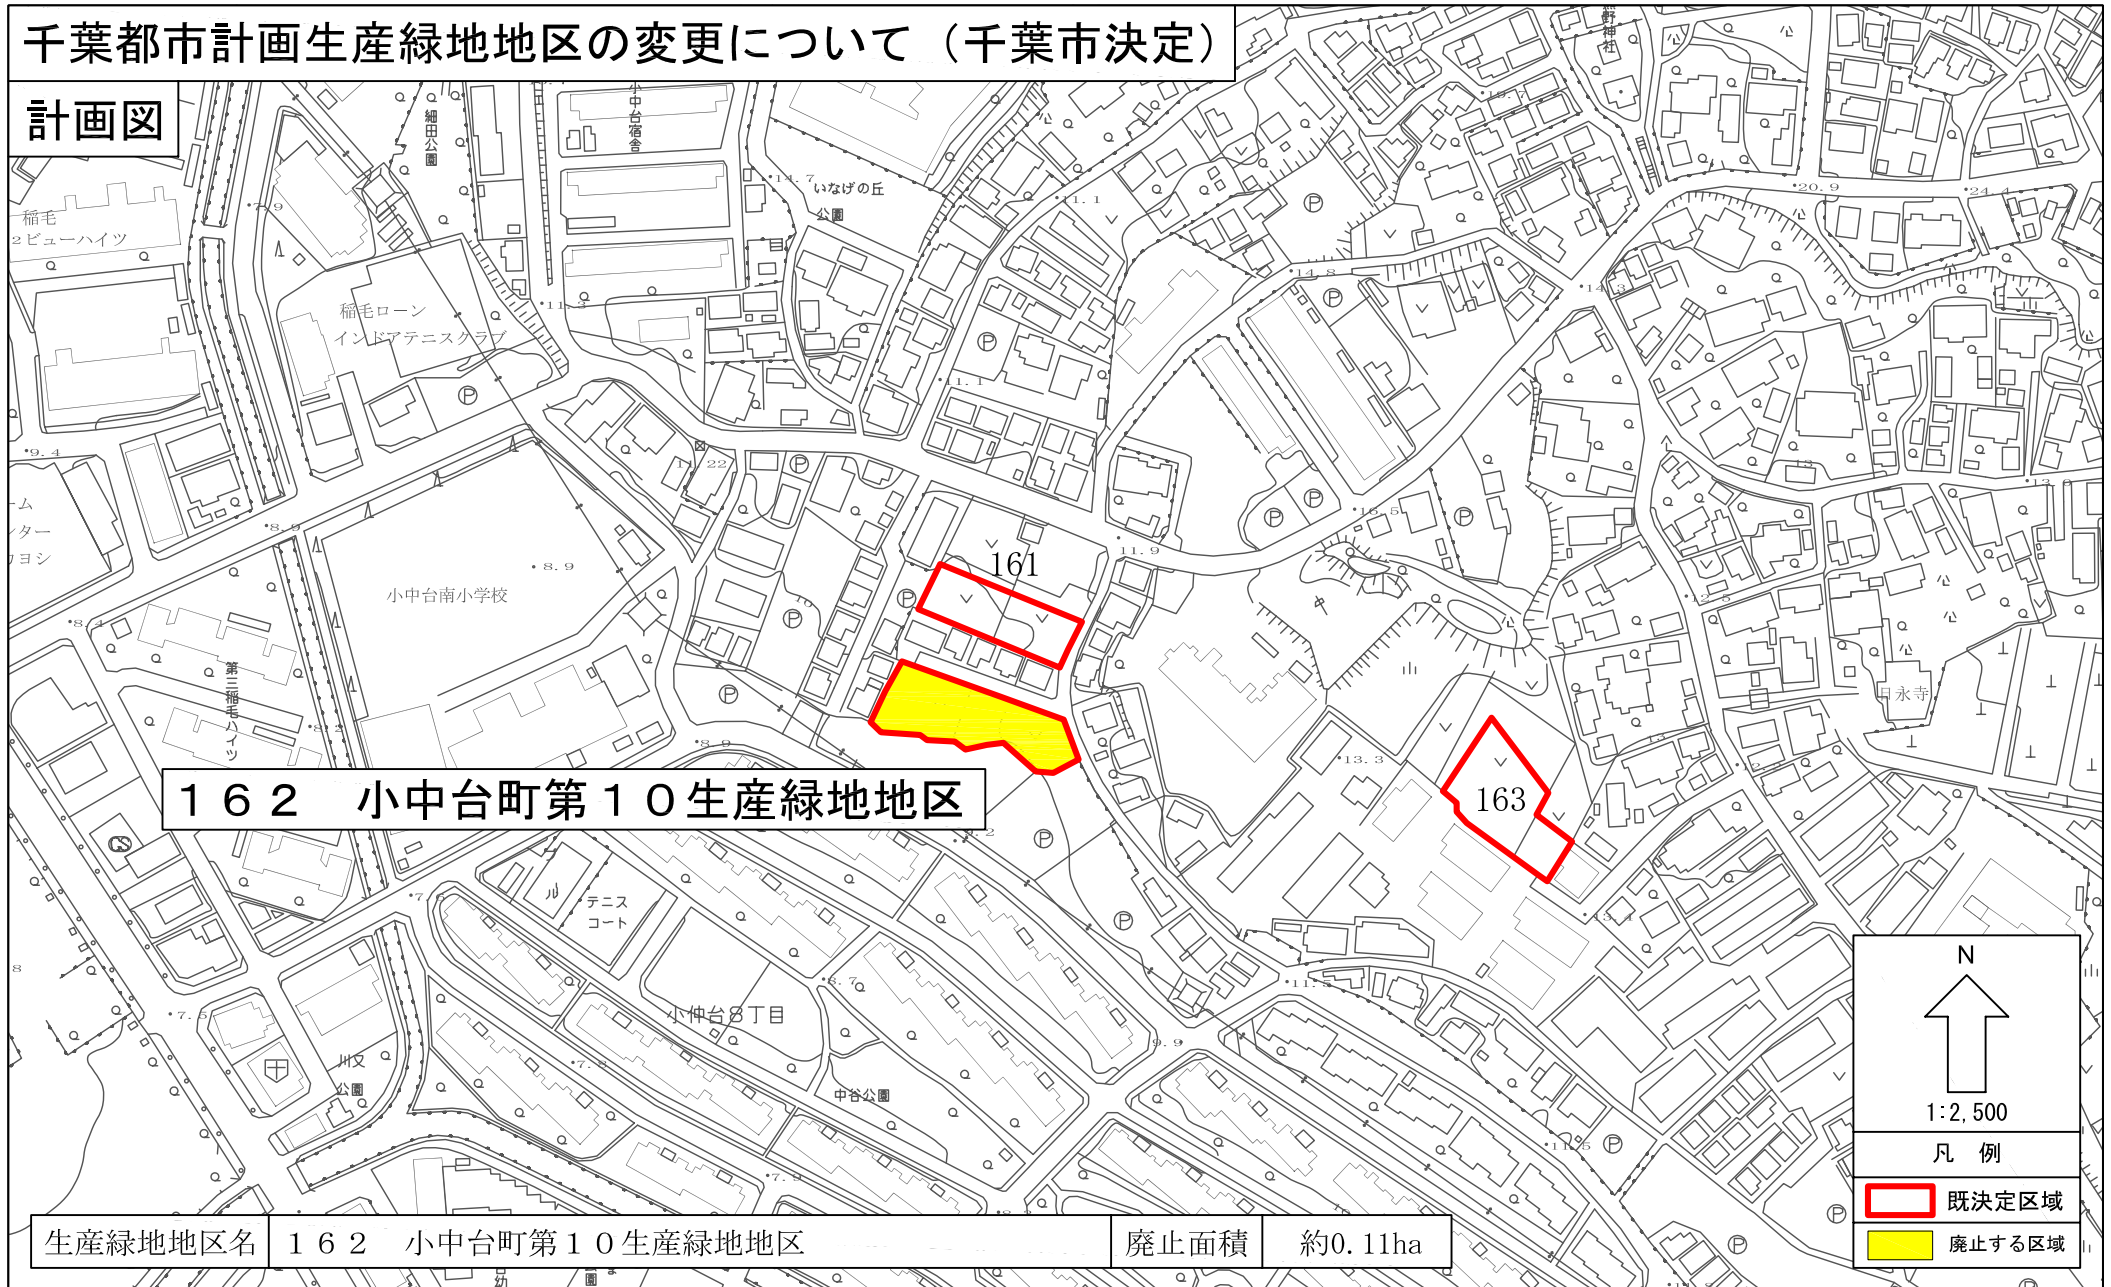


162 小中台町第10生産緑地地区

生産緑地地区名	162 小中台町第10生産緑地地区	廃止面積	約0.11ha
---------	-------------------	------	---------

N
↑
1:2,500
凡例
■ 既定区域
■ 廃止する区域

千葉都市計画生産緑地地区の変更について（千葉市決定）

計画図

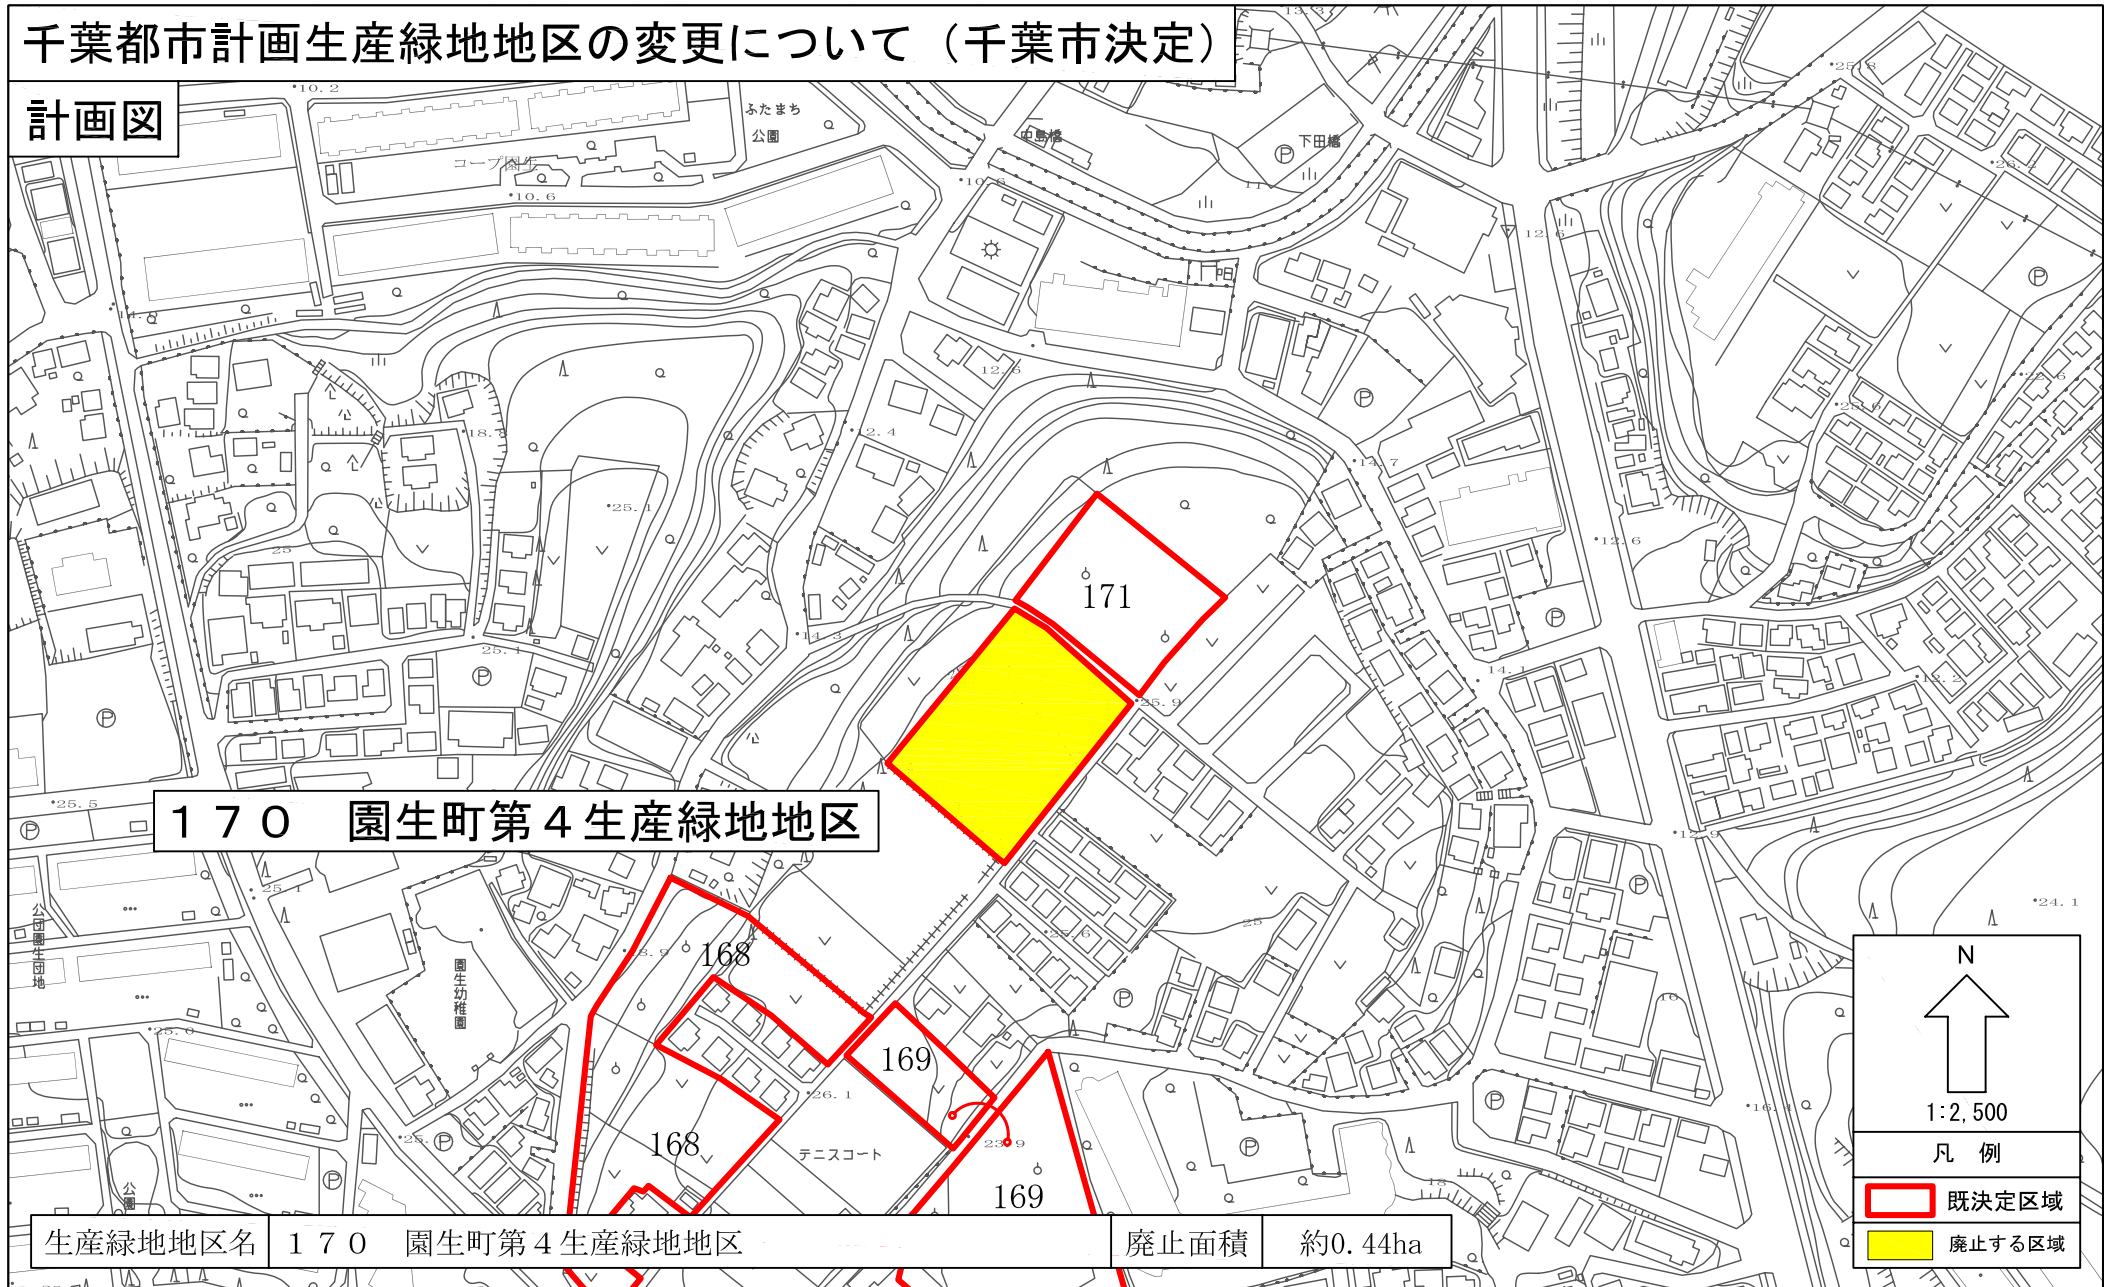

170 園生町第4生産緑地地区


生産緑地地区名 170 園生町第4生産緑地地区

廃止面積 約0.44ha

N
↑
1:2,500
凡例
[Red Outline] 既定区域
[Yellow Fill] 廃止する区域


千葉都市計画生産緑地地区の変更について（千葉市決定）

計画図

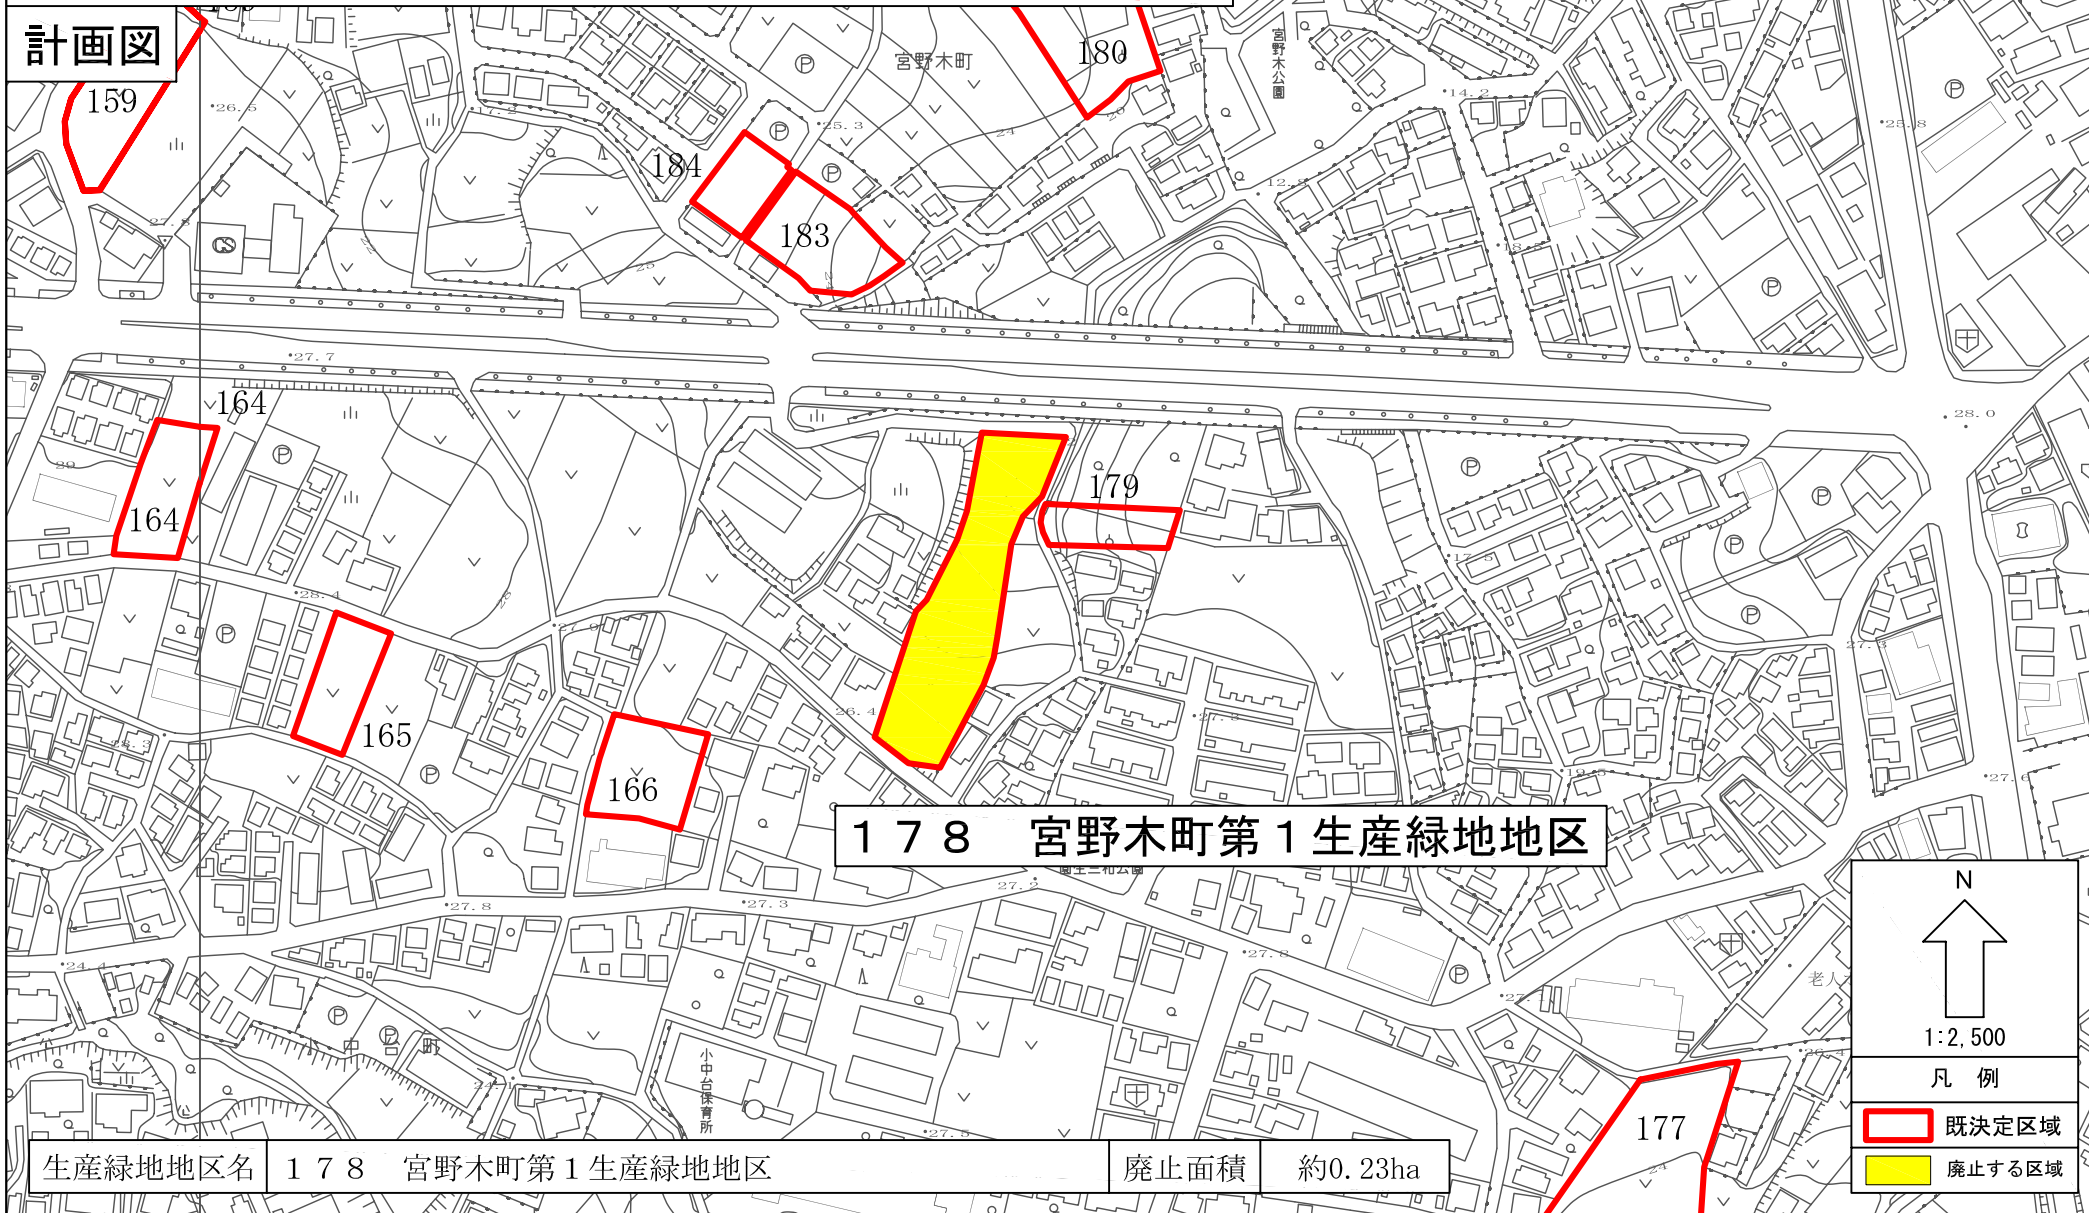

千葉都市計画生産緑地地区の変更について（千葉市決定）

計画図

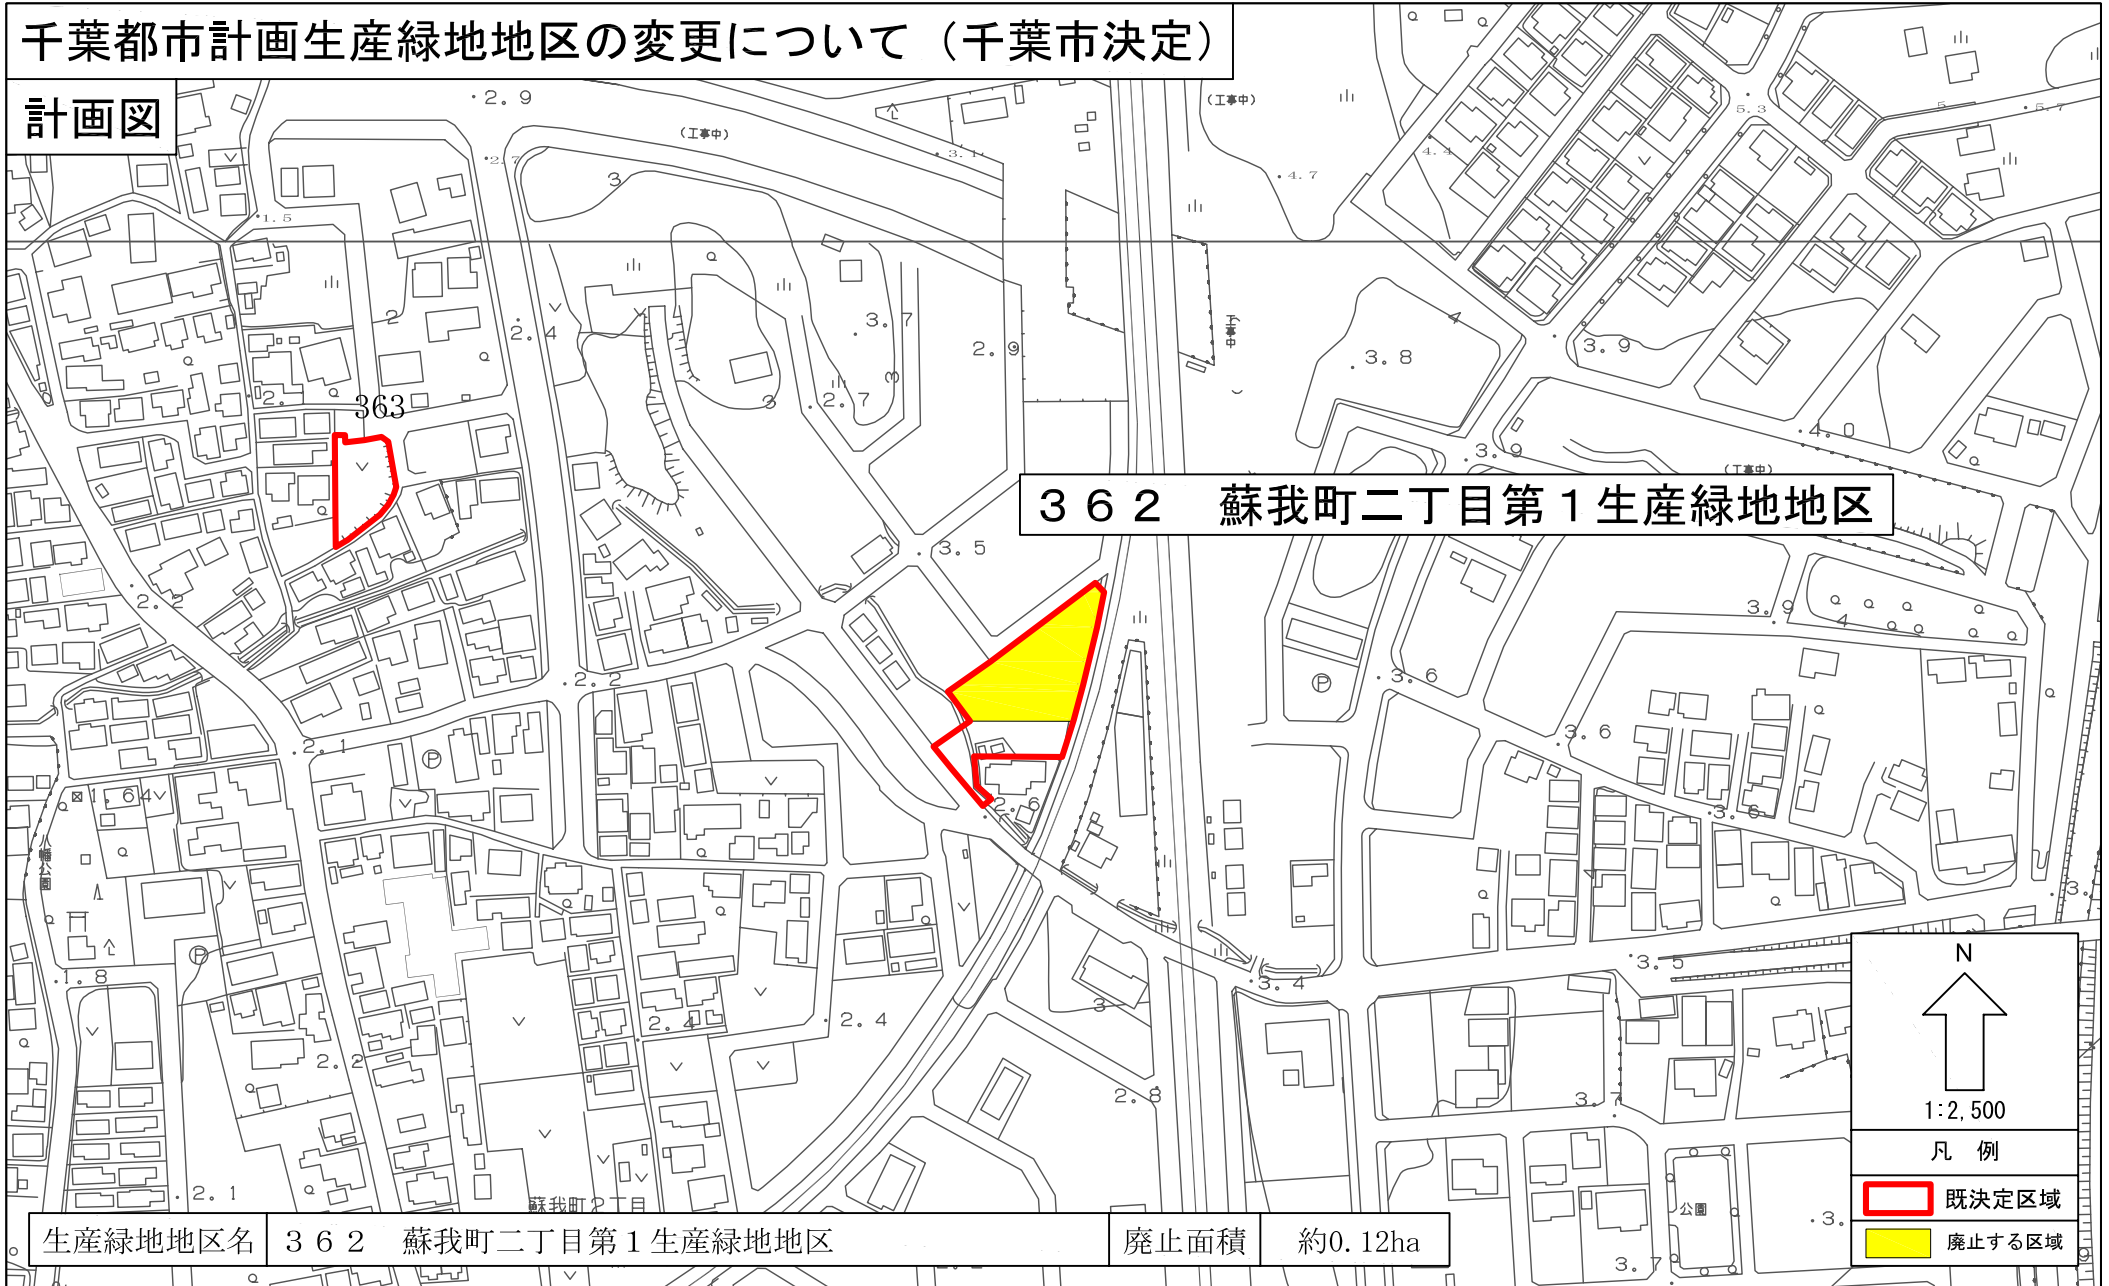


362 蘇我町二丁目第1生産緑地地区

N
↑
1:2,500
凡例
■ 既決定区域
■ 廃止する区域

生産緑地地区名	362 蘇我町二丁目第1生産緑地地区	廃止面積	約0.12ha
---------	--------------------	------	---------

千葉都市計画生産緑地地区の変更について（千葉市決定）

計画図

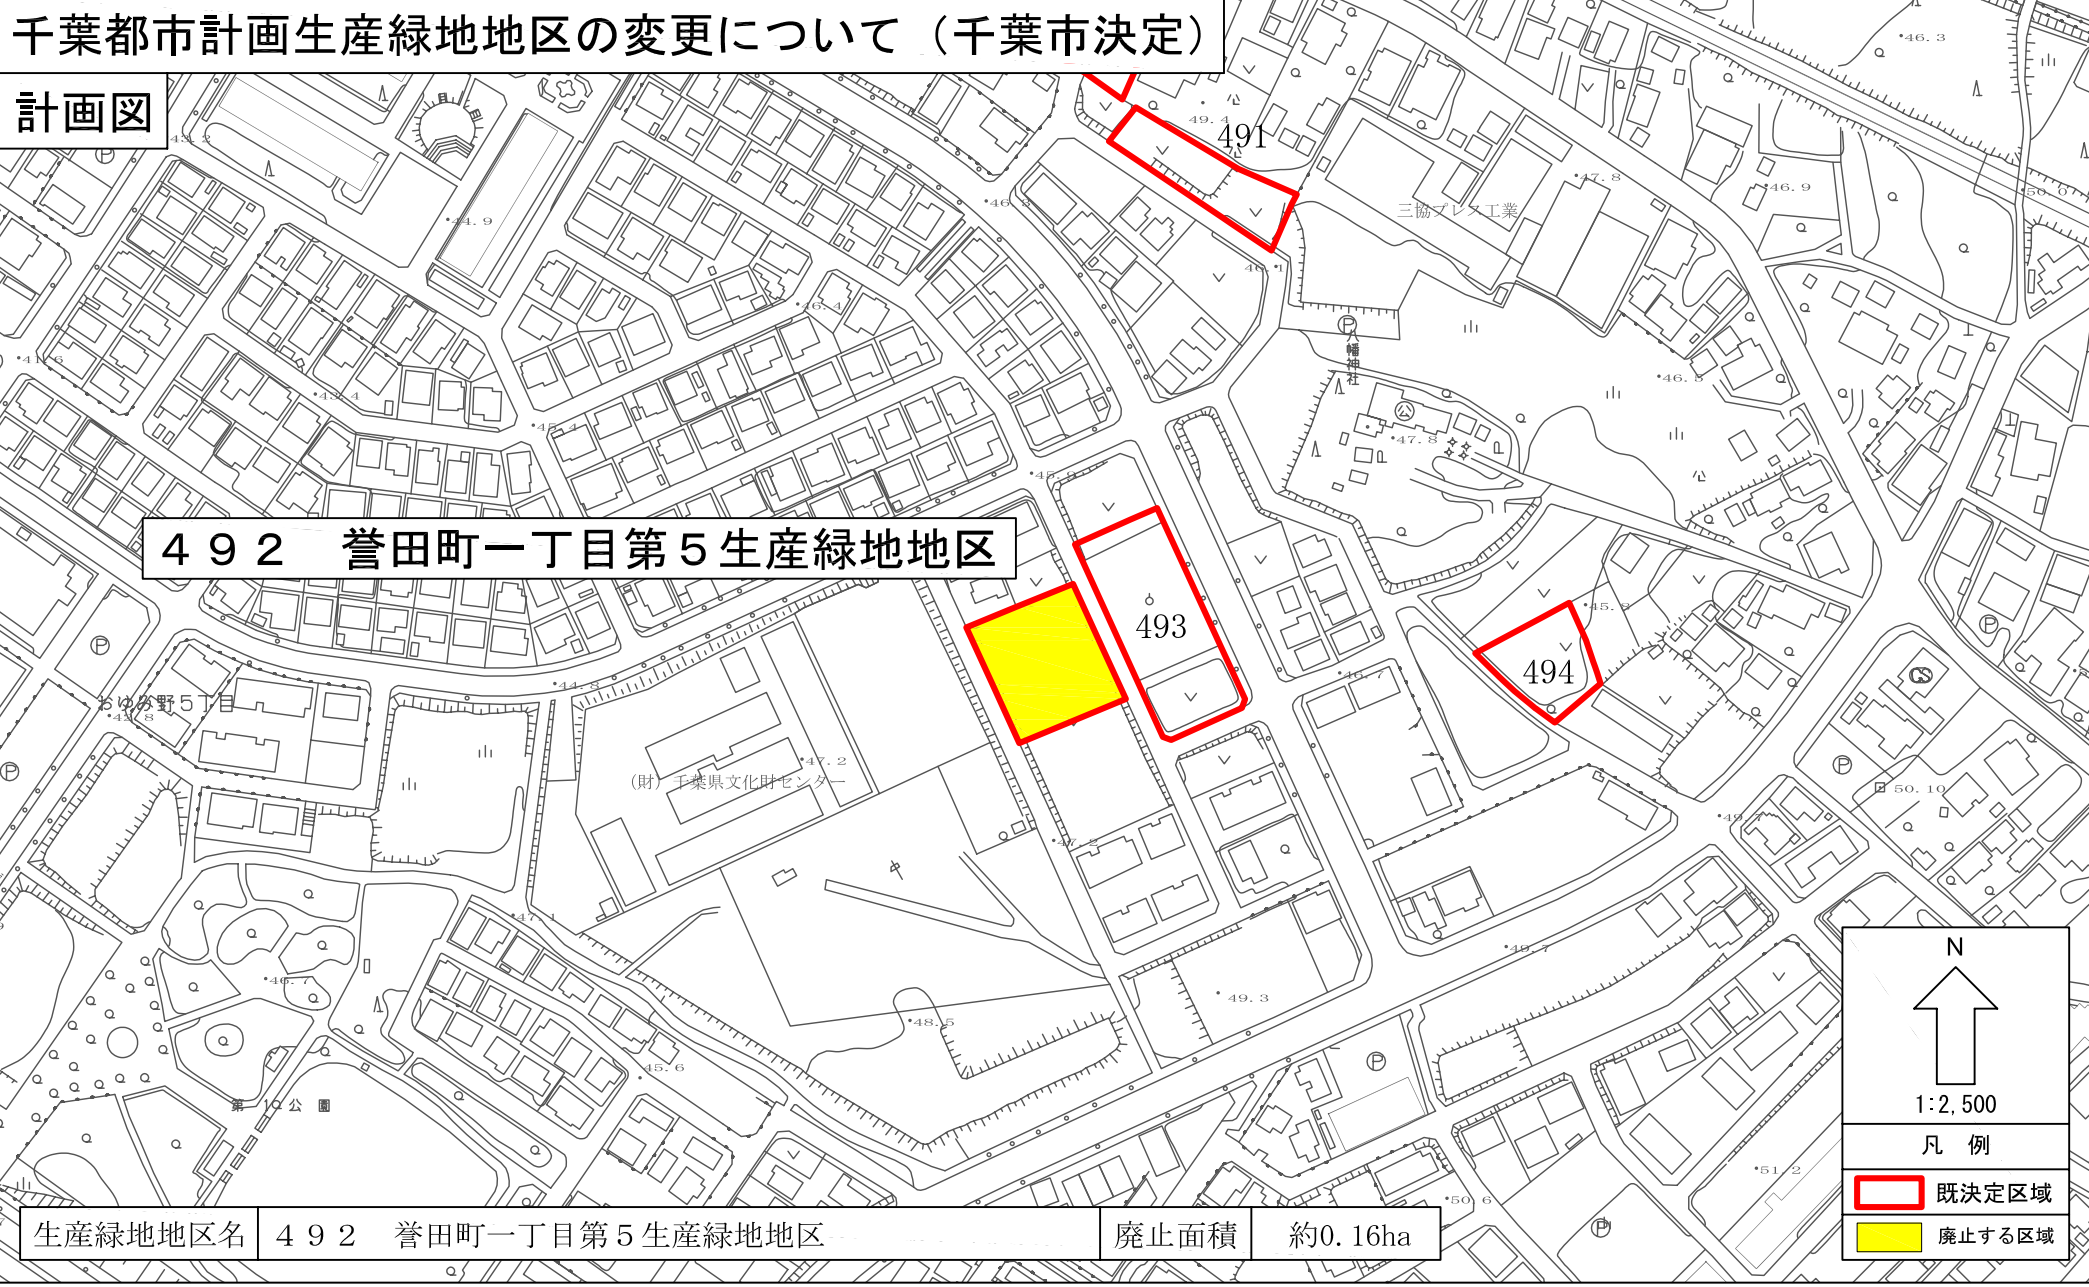


492 誉田町一丁目第5生産緑地地区

生産緑地地区名	492 誉田町一丁目第5生産緑地地区	廃止面積	約0.16ha
---------	--------------------	------	---------

N
↑
1:2,500
凡例
[Red Outline] 既決定区域
[Yellow Fill] 廃止する区域

千葉都市計画生産緑地地区の変更について（千葉市決定）

計画図

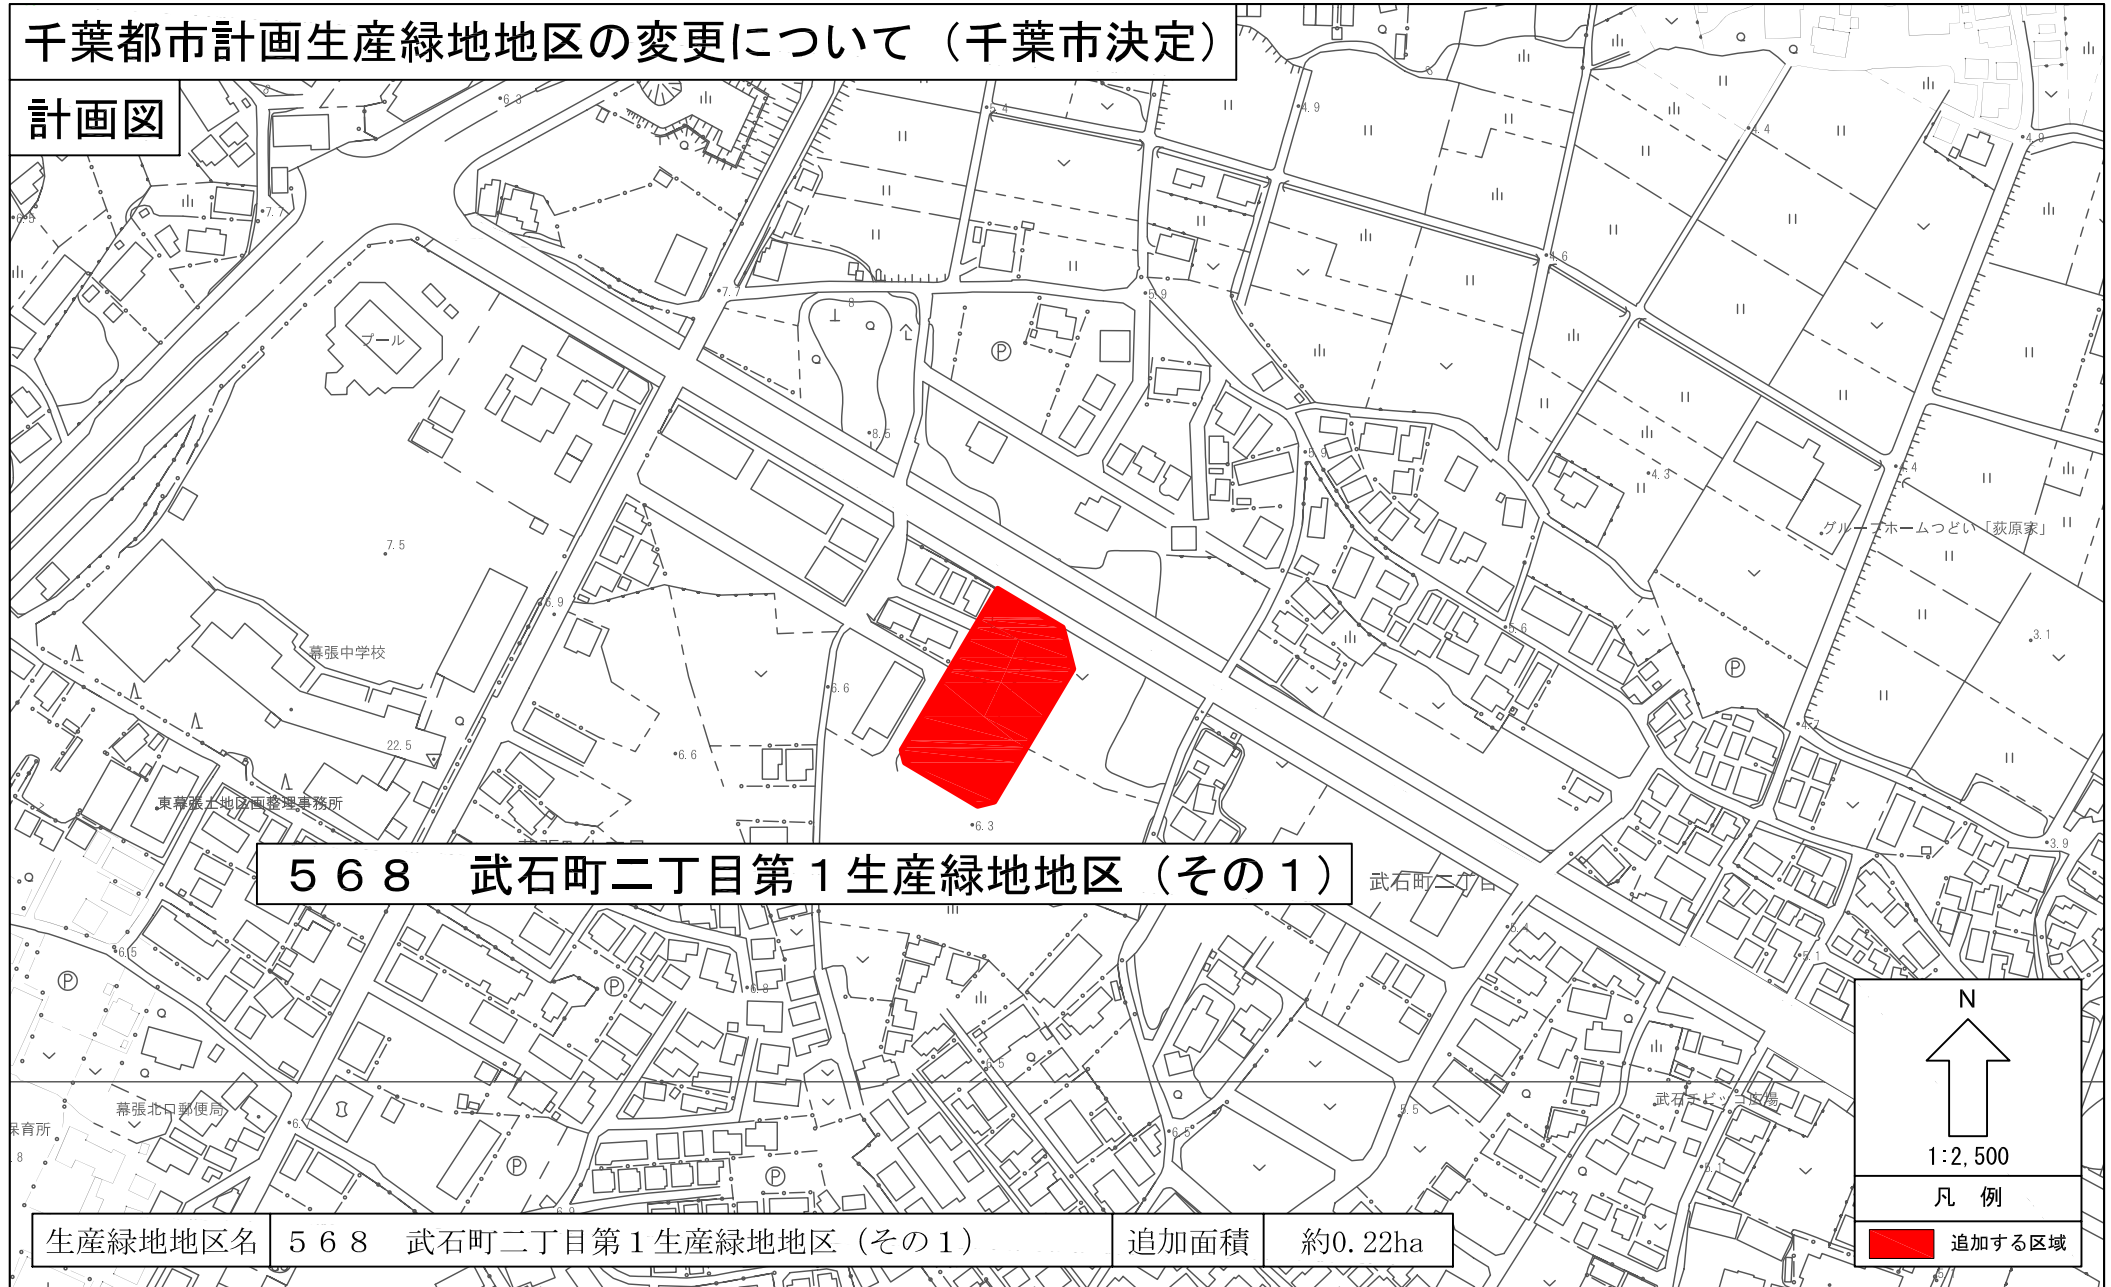

568 武石町二丁目第1生産緑地地区（その1）

生産緑地地区名	568 武石町二丁目第1生産緑地地区（その1）	追加面積	約0.22ha
---------	-------------------------	------	---------

N
↑
1:2,500
凡例
■ 追加する区域