



# 千葉都市計画生産緑地地区の変更について（千葉市決定）

## 位置図

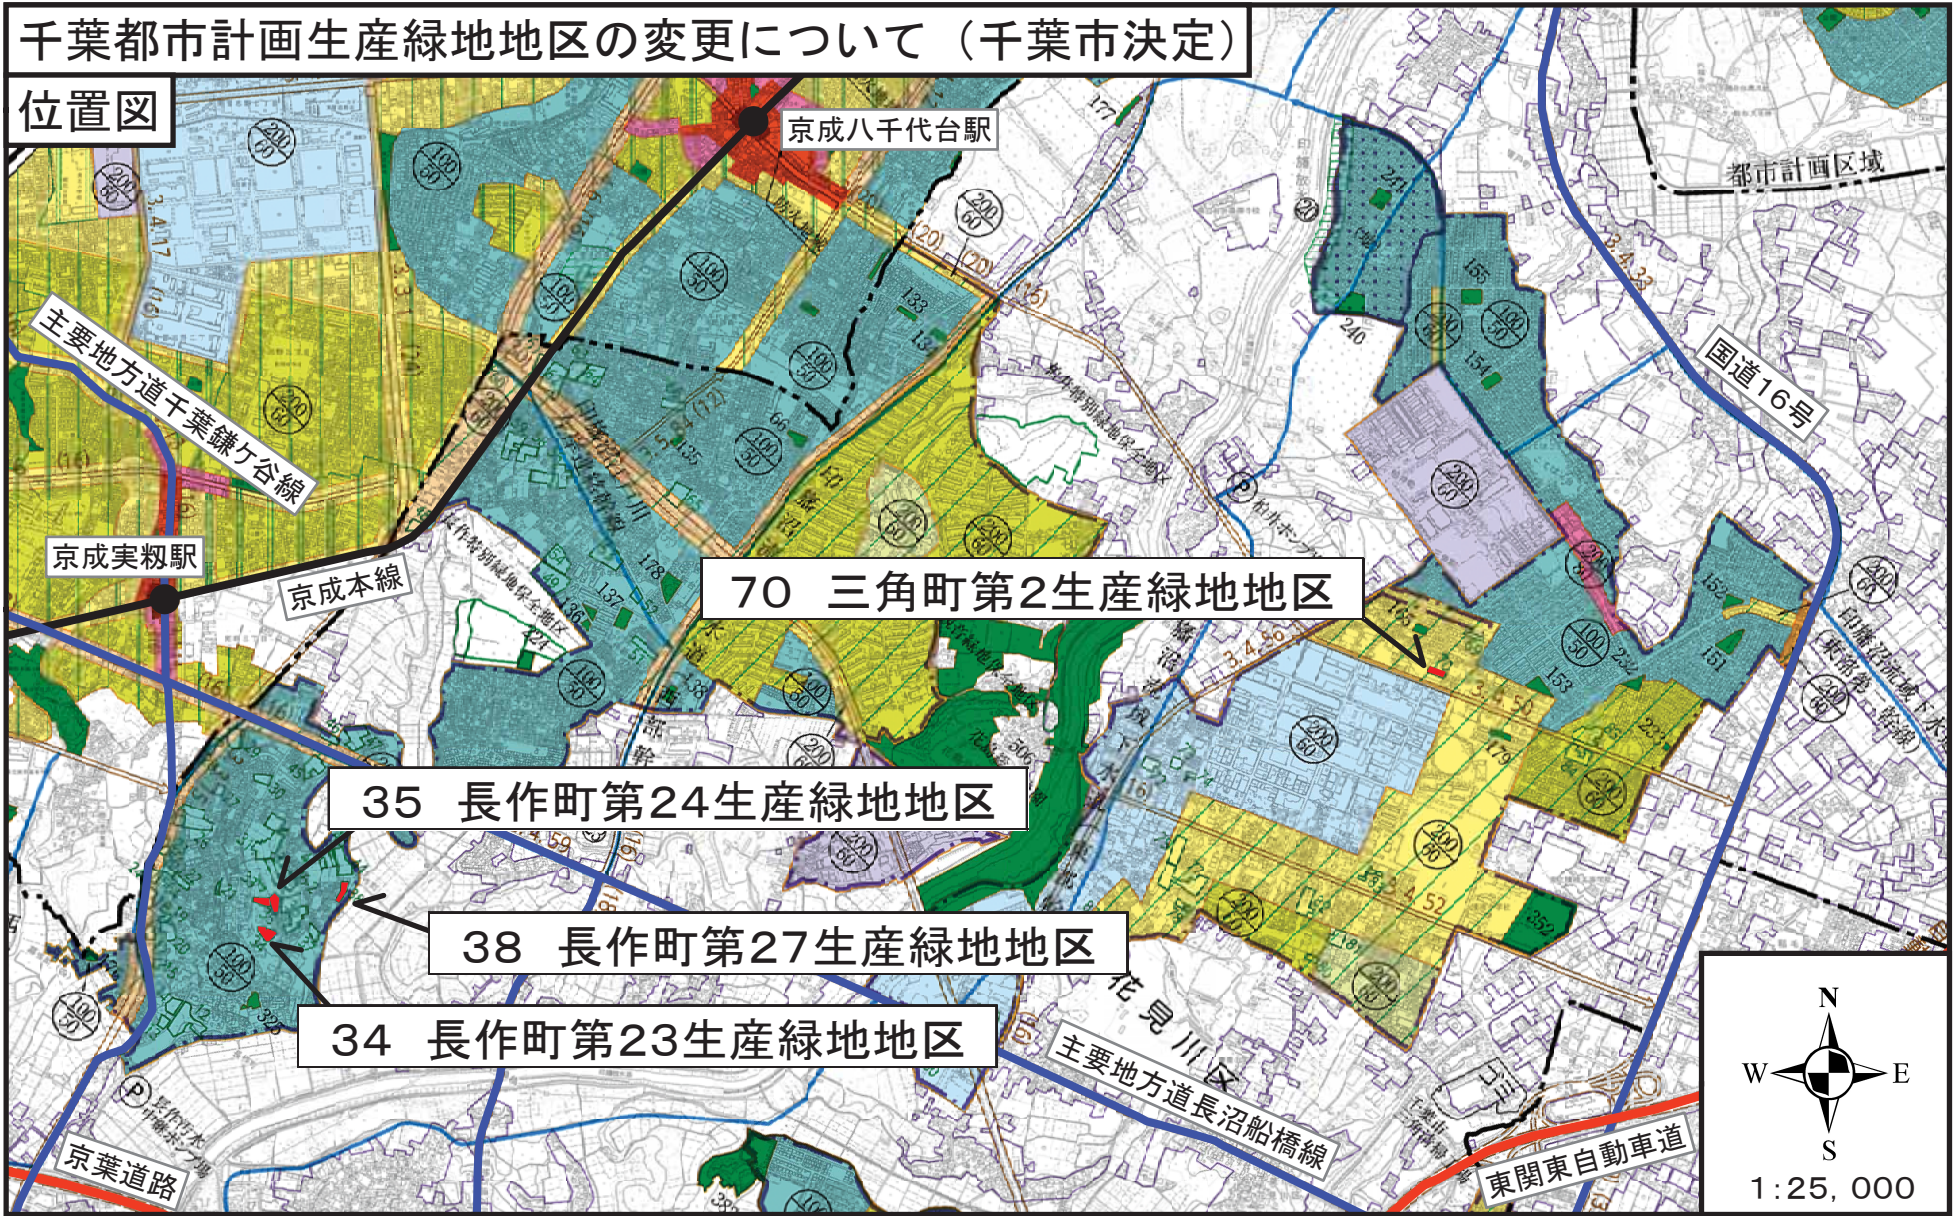


# 千葉都市計画生産緑地地区の変更について（千葉市決定）

## 位置図

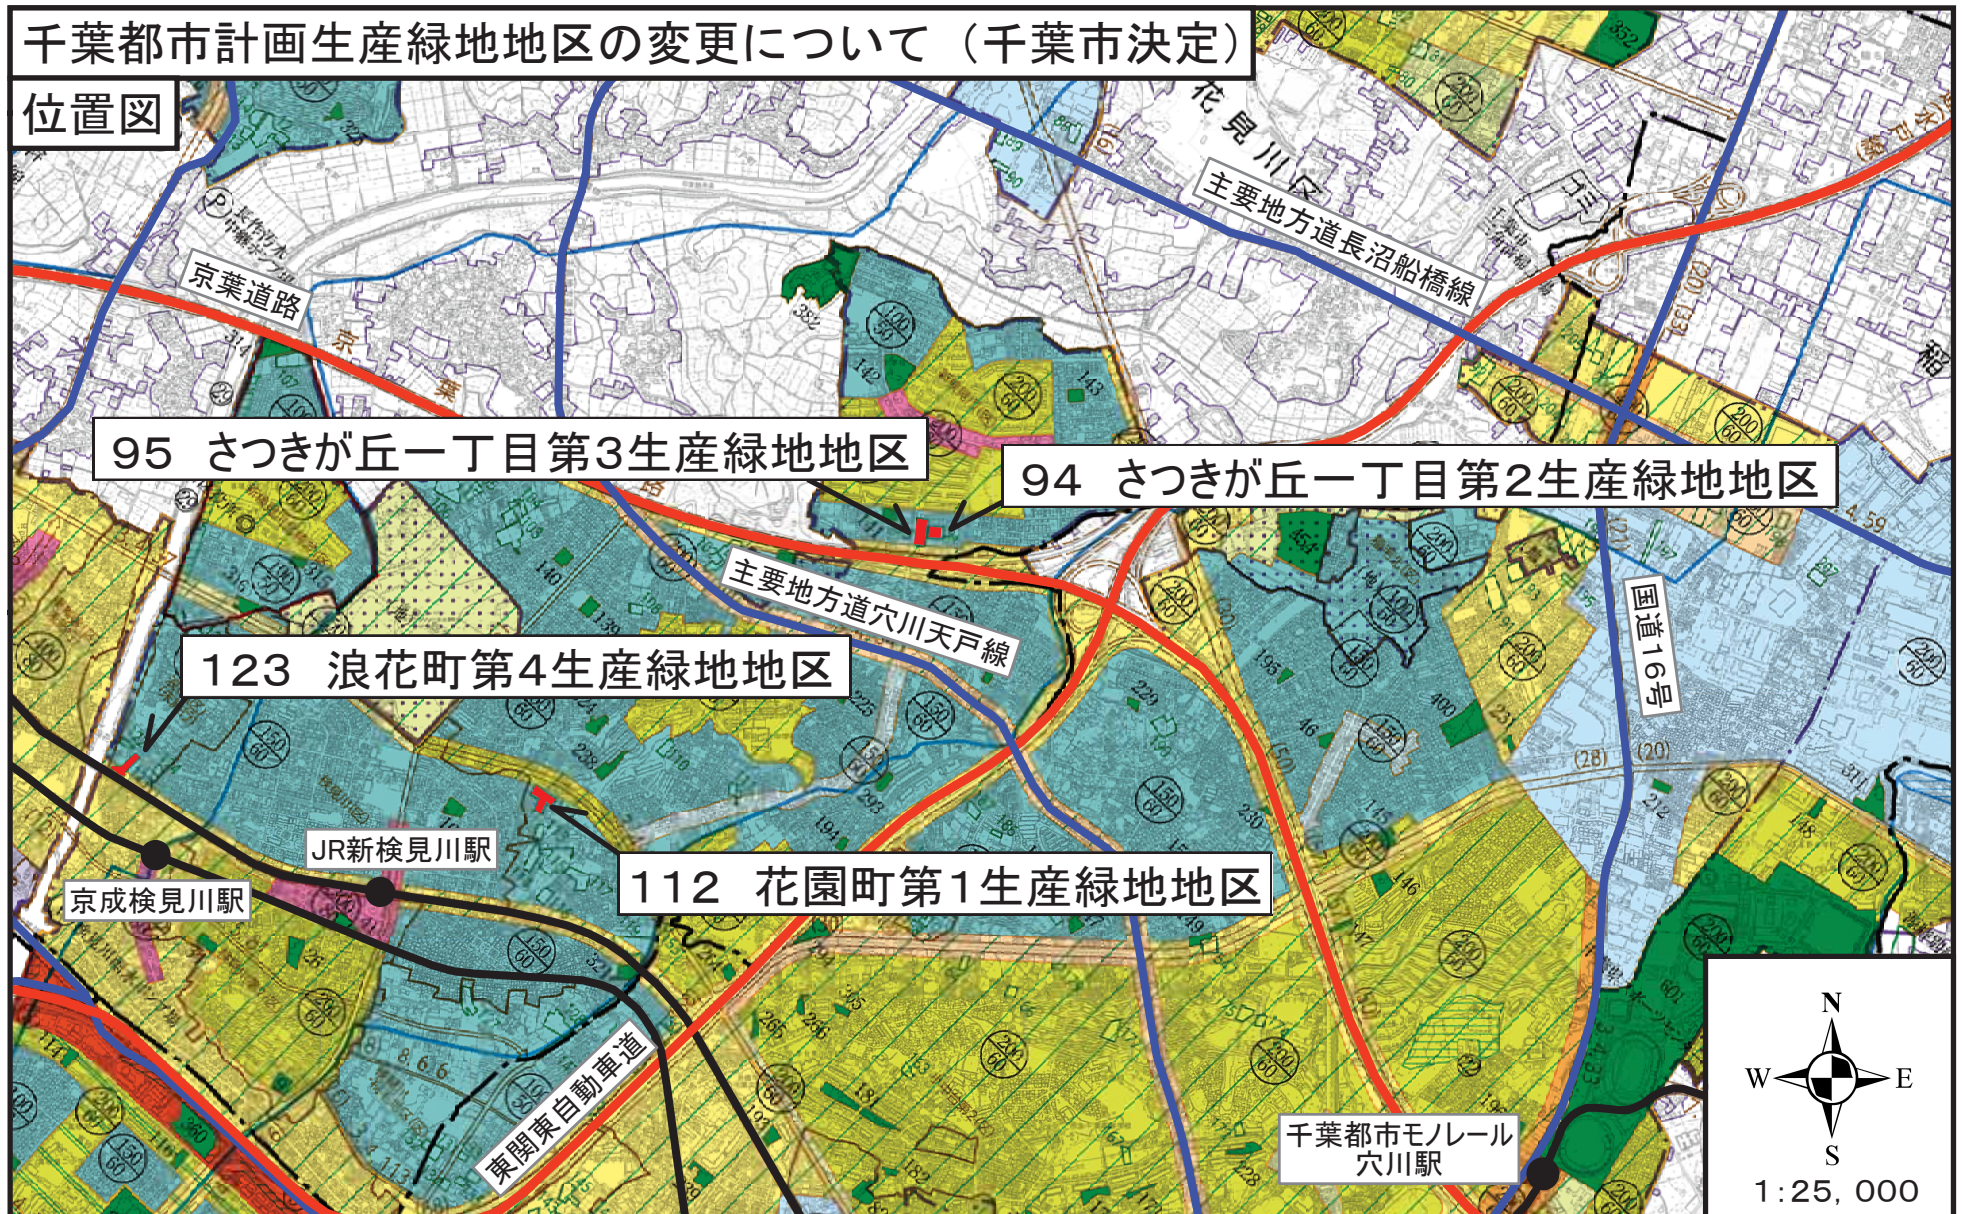

# 千葉都市計画生産緑地地区の変更について（千葉市決定）

## 位置図

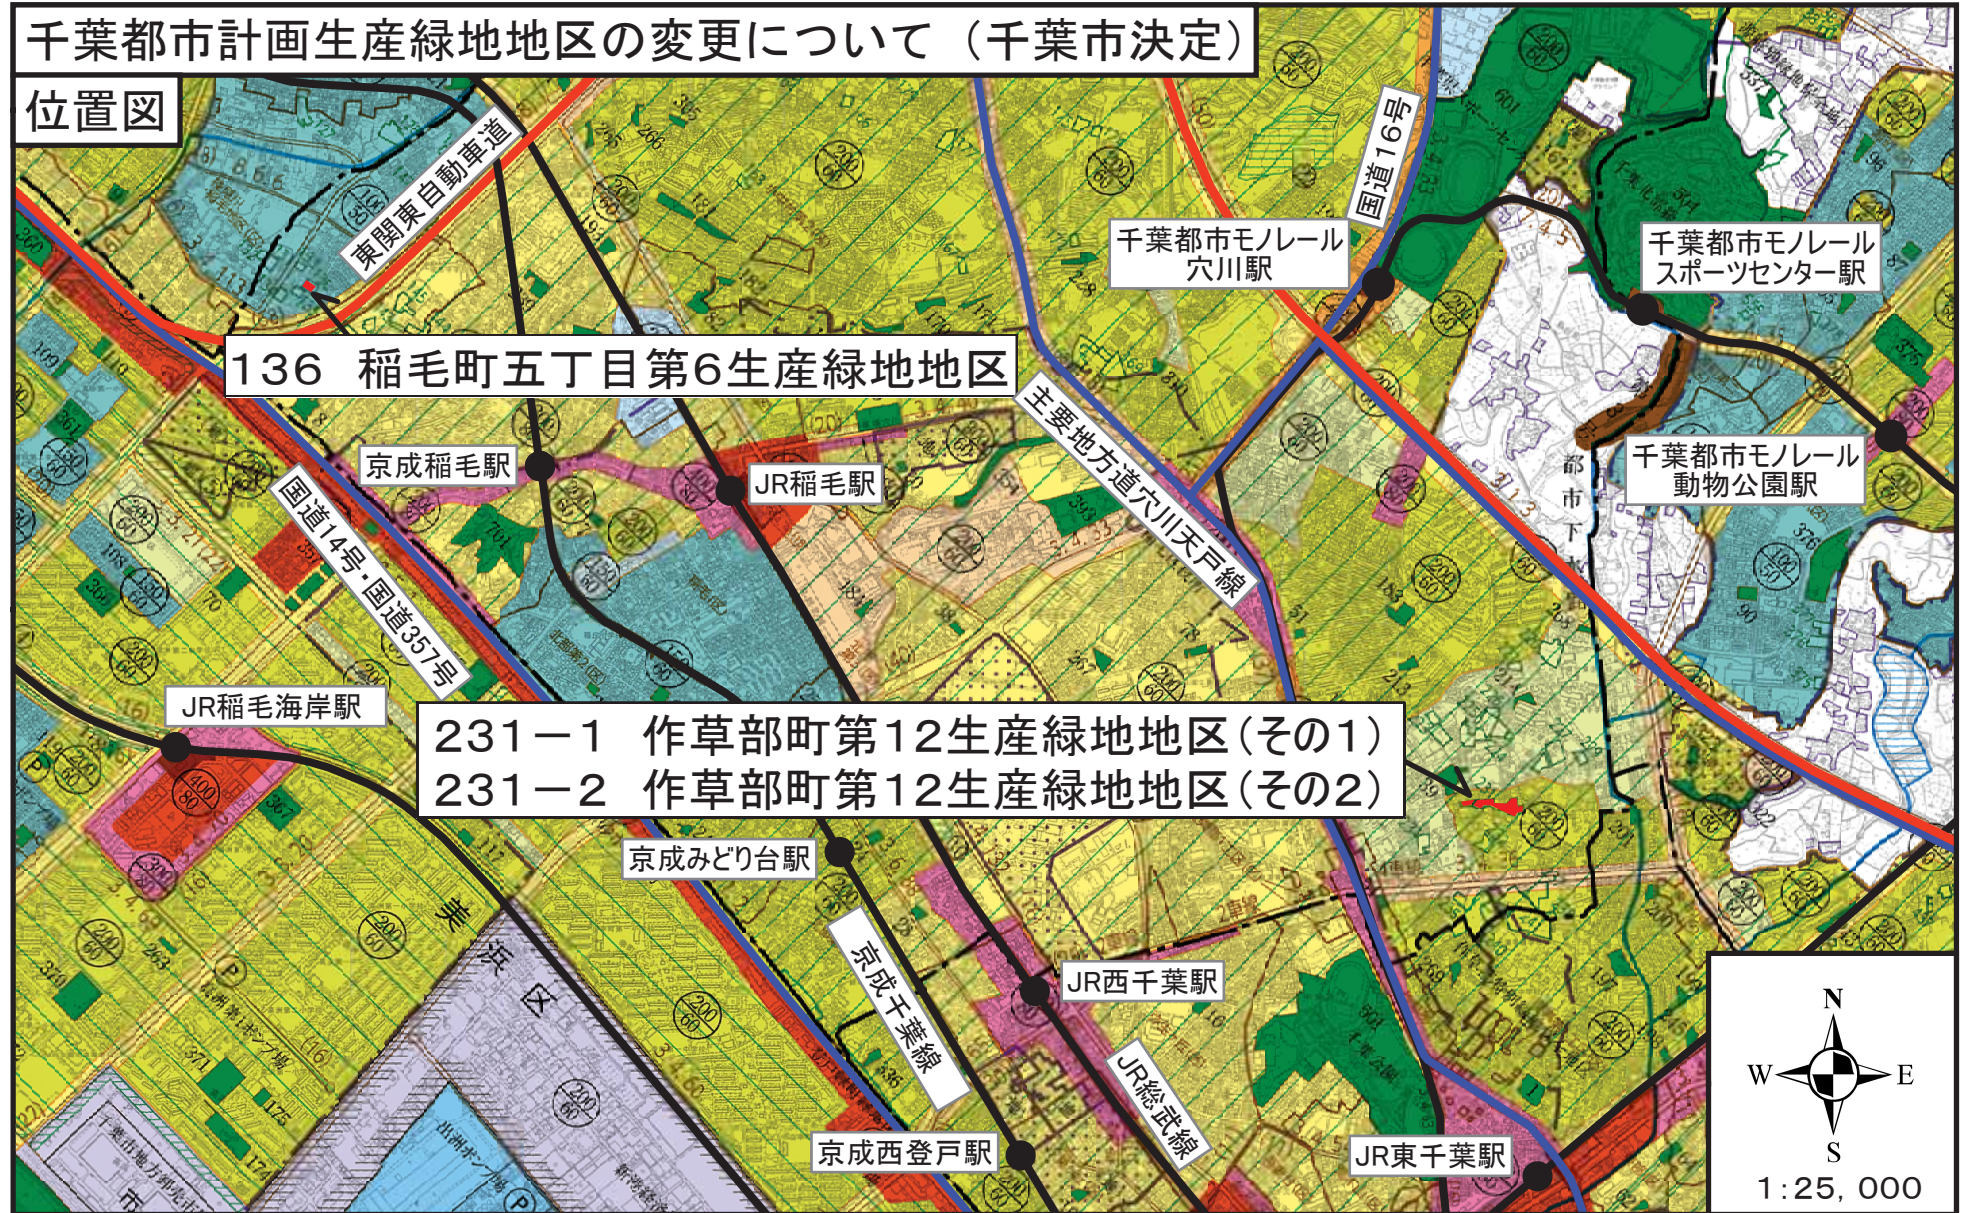

# 千葉都市計画生産緑地地区の変更について（千葉市決定）

## 位置図

