

千葉都市計画生産緑地地区の変更について(千葉市決定)

計画図



生産緑地地区名称	34 長作町第23生産緑地地区	追加面積	約0.04ha
追加理由	既に指定されている生産緑地地区との一団化等が図られ、緑地機能の増進により都市環境の向上に資すると認められることによる追加		
生産緑地地区名称	35 長作町第24生産緑地地区	廃止面積	約0.11ha
生産緑地地区名称	38 長作町第27生産緑地地区	廃止面積	約0.06ha
廃止理由	主たる従事者の故障のため、生産緑地法第14条の規定により当該生産緑地地区の一部において行為の制限が解除され、生産緑地としての指定要件を満たさなくなったことによる廃止		

千葉都市計画生産緑地地区の変更について(千葉市決定)


計画図




生産緑地地区名称	70 三角町第2生産緑地地区	廃止面積	約0.08ha
廃止理由	主たる従事者の死亡のため、生産緑地法第14条の規定により当該生産緑地地区の全部において行為の制限が解除され、生産緑地としての指定要件を満たさなくなったことによる廃止		

千葉都市計画生産緑地地区の変更について(千葉市決定)

計画図

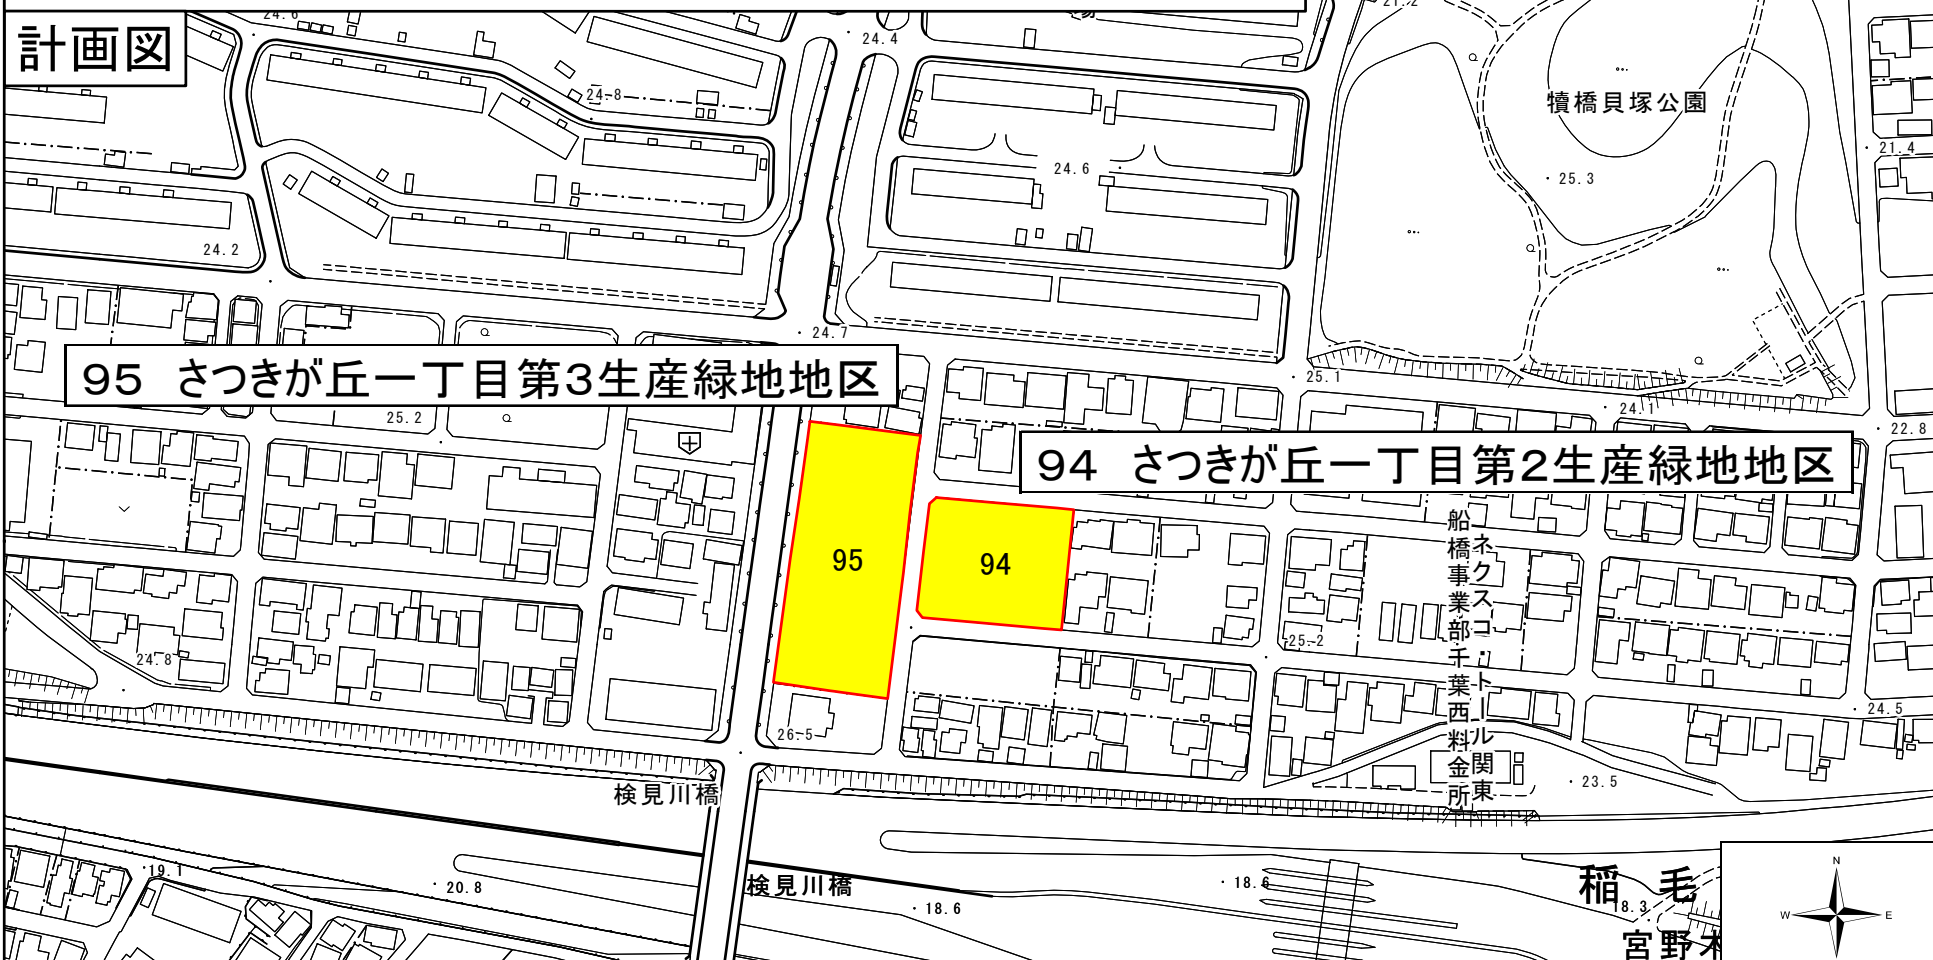


生産緑地地区名称	94 さつきが丘一丁目第2生産緑地地区	廃止面積	約0.19ha
生産緑地地区名称	95 さつきが丘一丁目第3生産緑地地区	廃止面積	約0.33ha
廃止理由	主たる従事者の死亡のため、生産緑地法第14条の規定により当該生産緑地地区の全部において行為の制限が解除され、生産緑地としての指定要件を満たさなくなったことによる廃止		

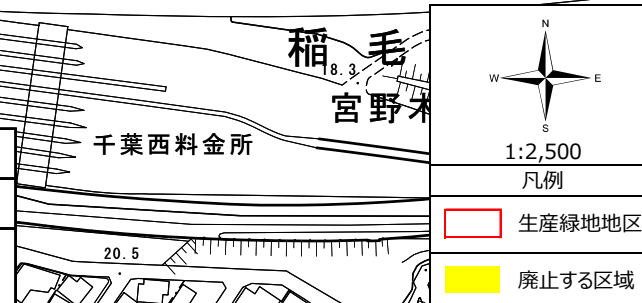

千葉都市計画生産緑地地区の変更について(千葉市決定)


計画図

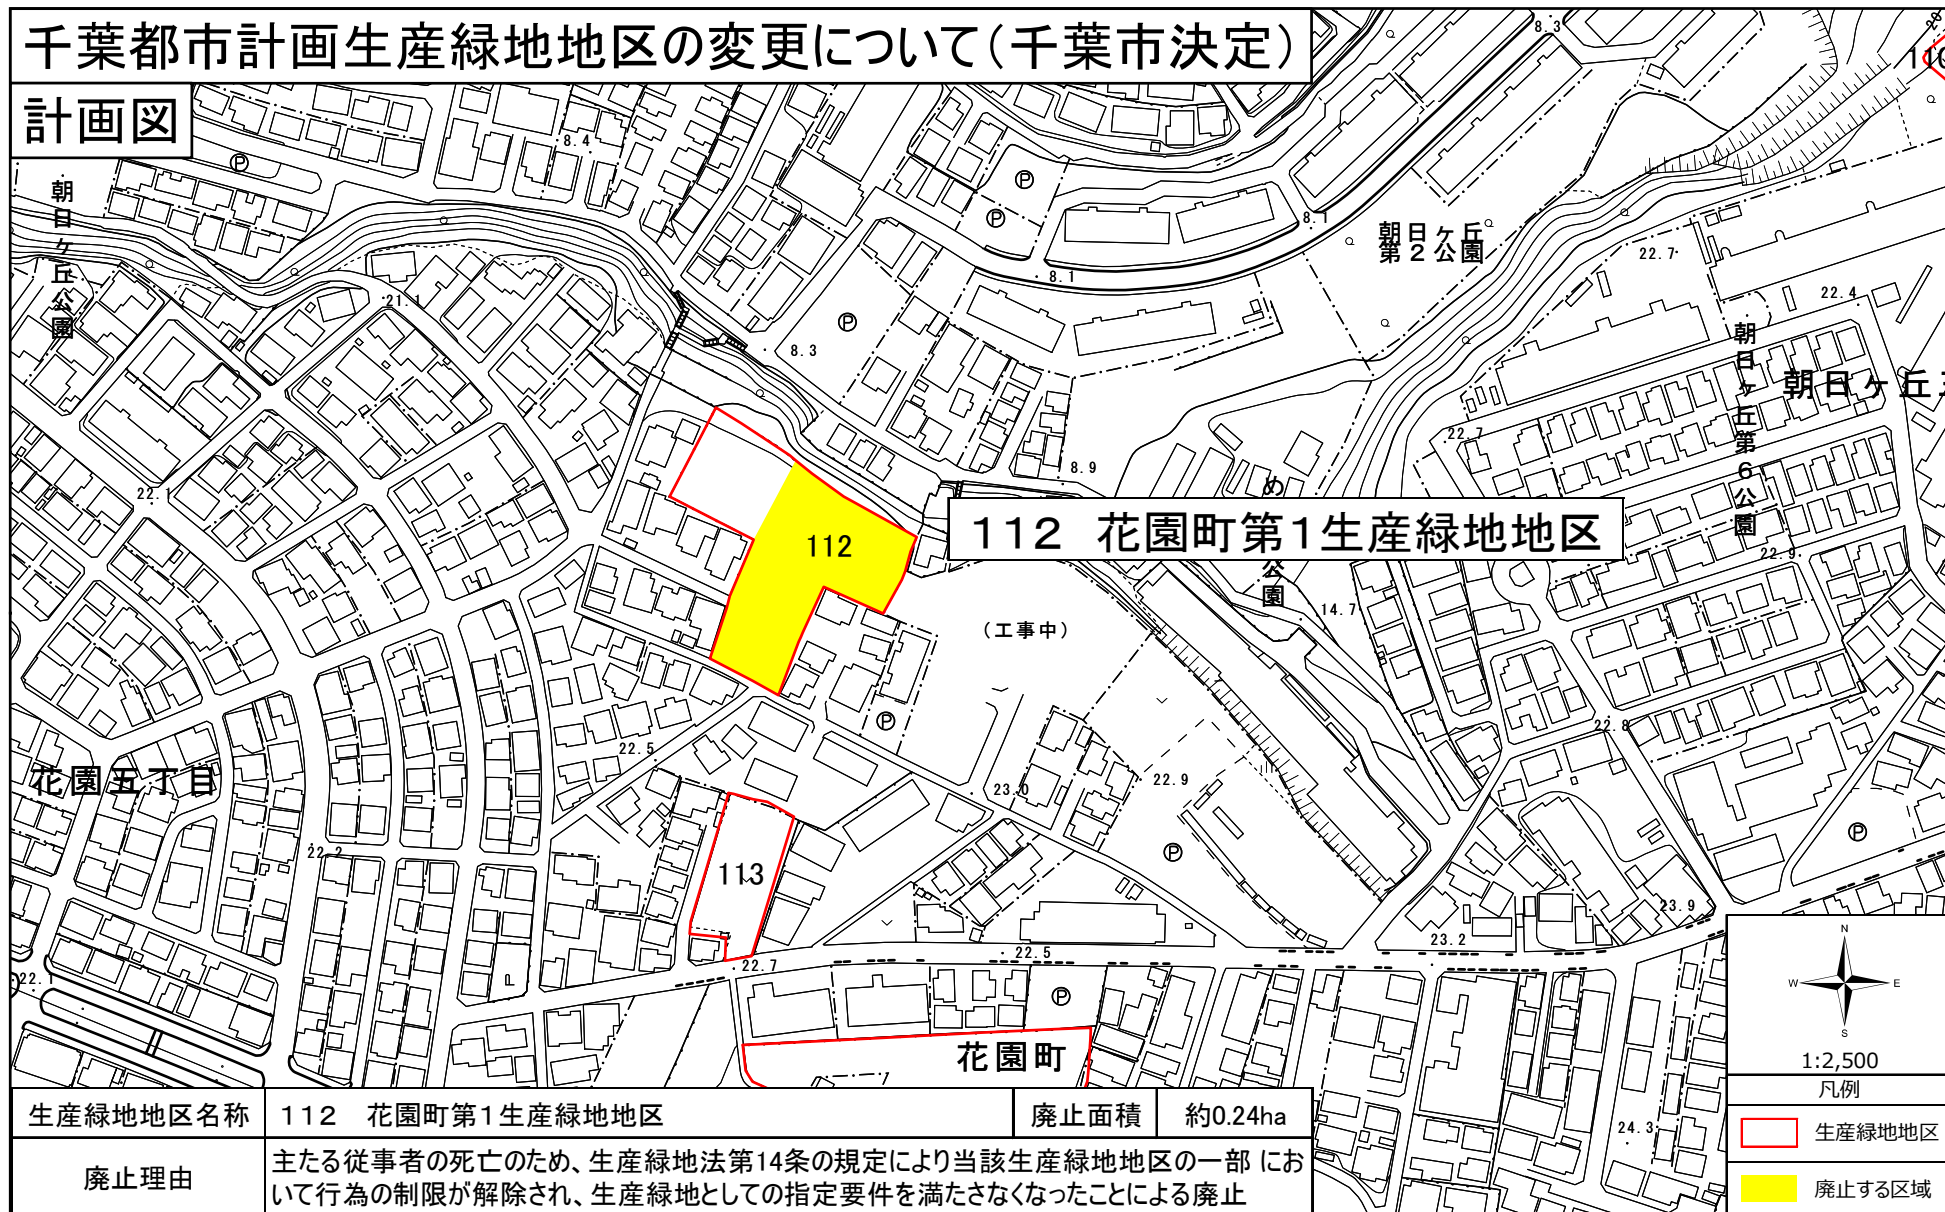

生産緑地地区名称	112 花園町第1生産緑地地区	廃止面積	約0.24ha
廃止理由	主たる従事者の死亡のため、生産緑地法第14条の規定により当該生産緑地地区の一部において行為の制限が解除され、生産緑地としての指定要件を満たさなくなったことによる廃止		


千葉都市計画生産緑地地区の変更について(千葉市決定)

計画図

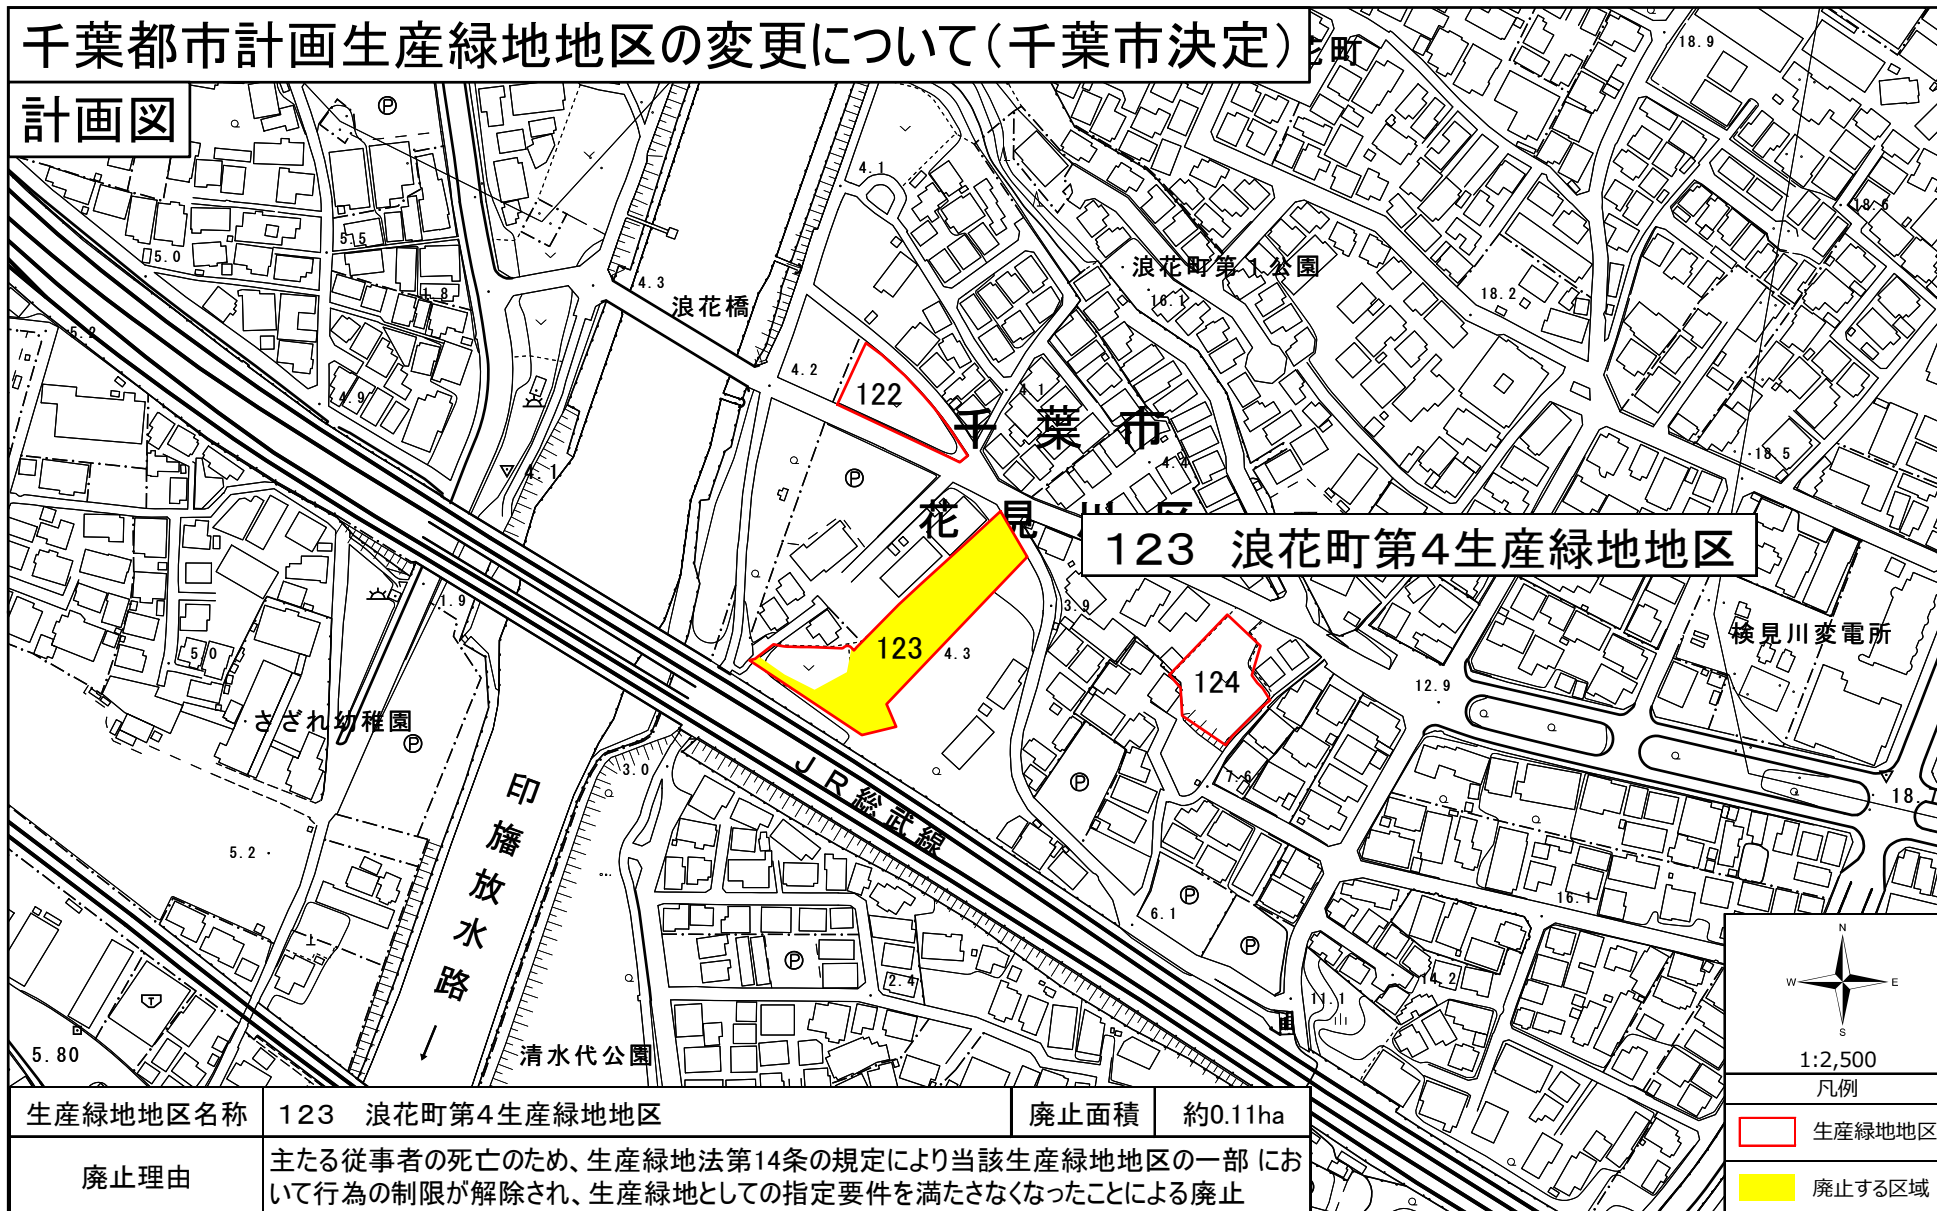

生産緑地地区名称	123 浪花町第4生産緑地地区	廃止面積	約0.11ha
廃止理由	主たる従事者の死亡のため、生産緑地法第14条の規定により当該生産緑地地区の一部において行為の制限が解除され、生産緑地としての指定要件を満たさなくなったことによる廃止		

計画図

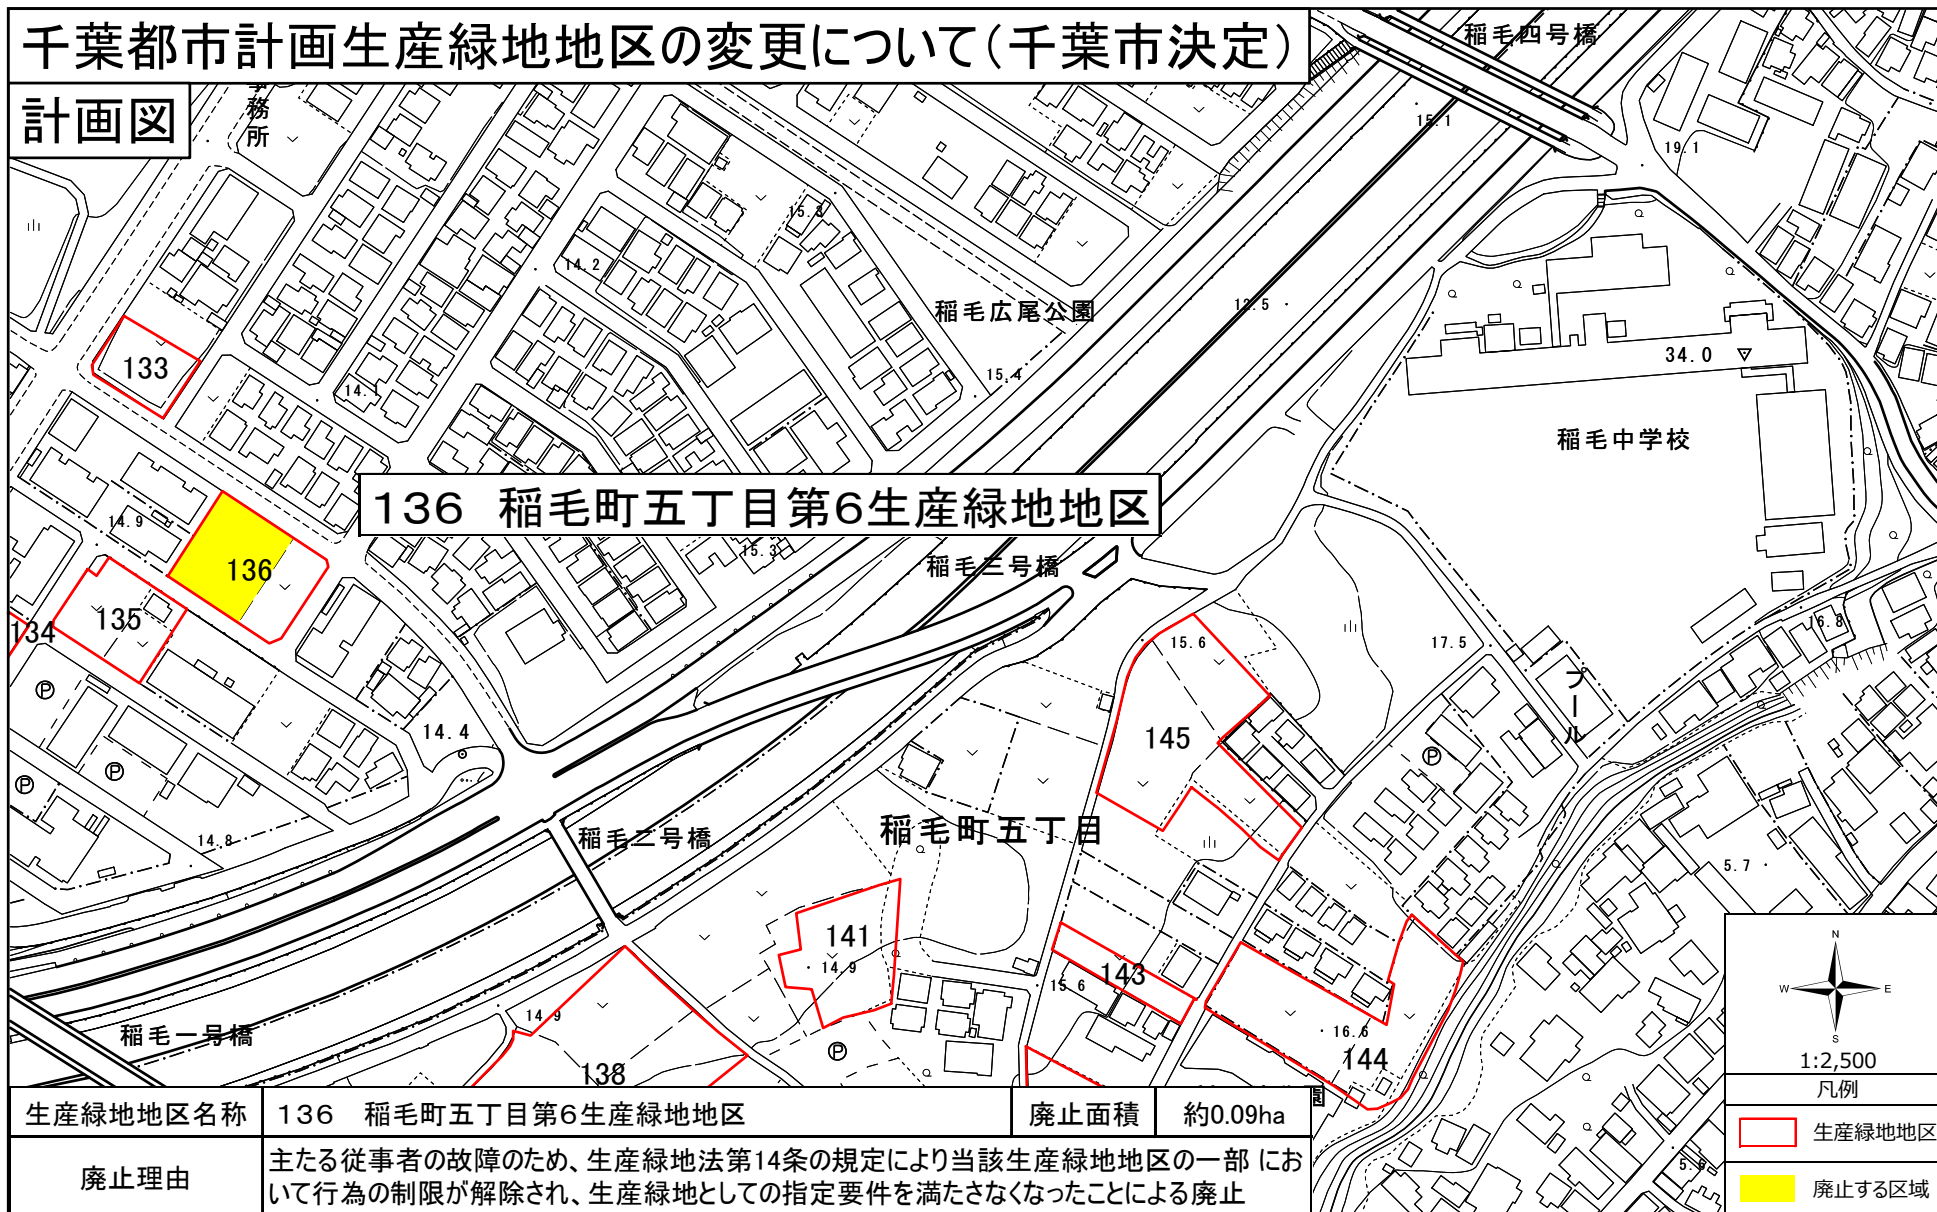


千葉都市計画生産緑地地区の変更について(千葉市決定)

計画図




千葉都市計画生産緑地地区の変更について(千葉市決定)

計画図

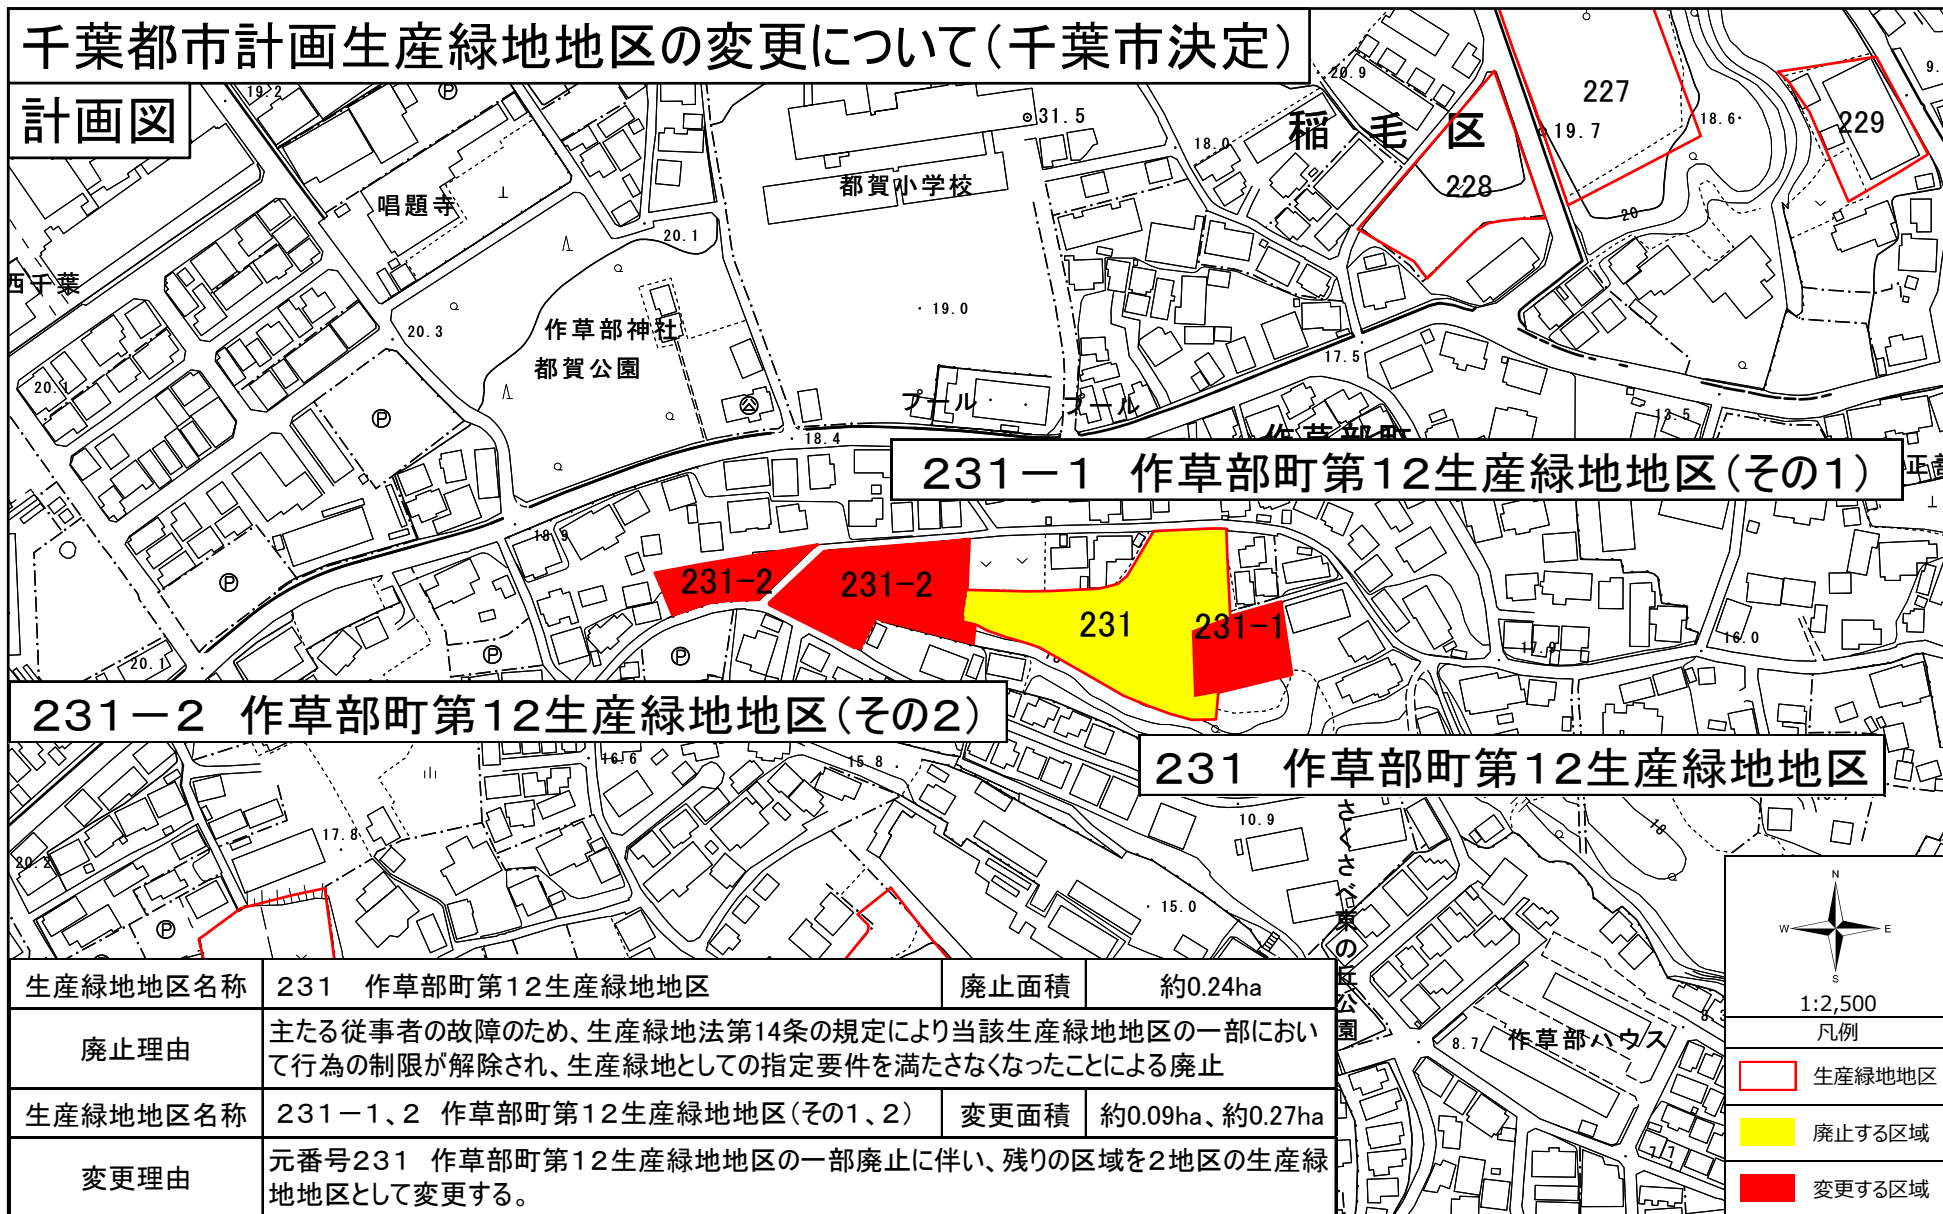

千葉都市計画生産緑地地区の変更について(千葉市決定)


計画図

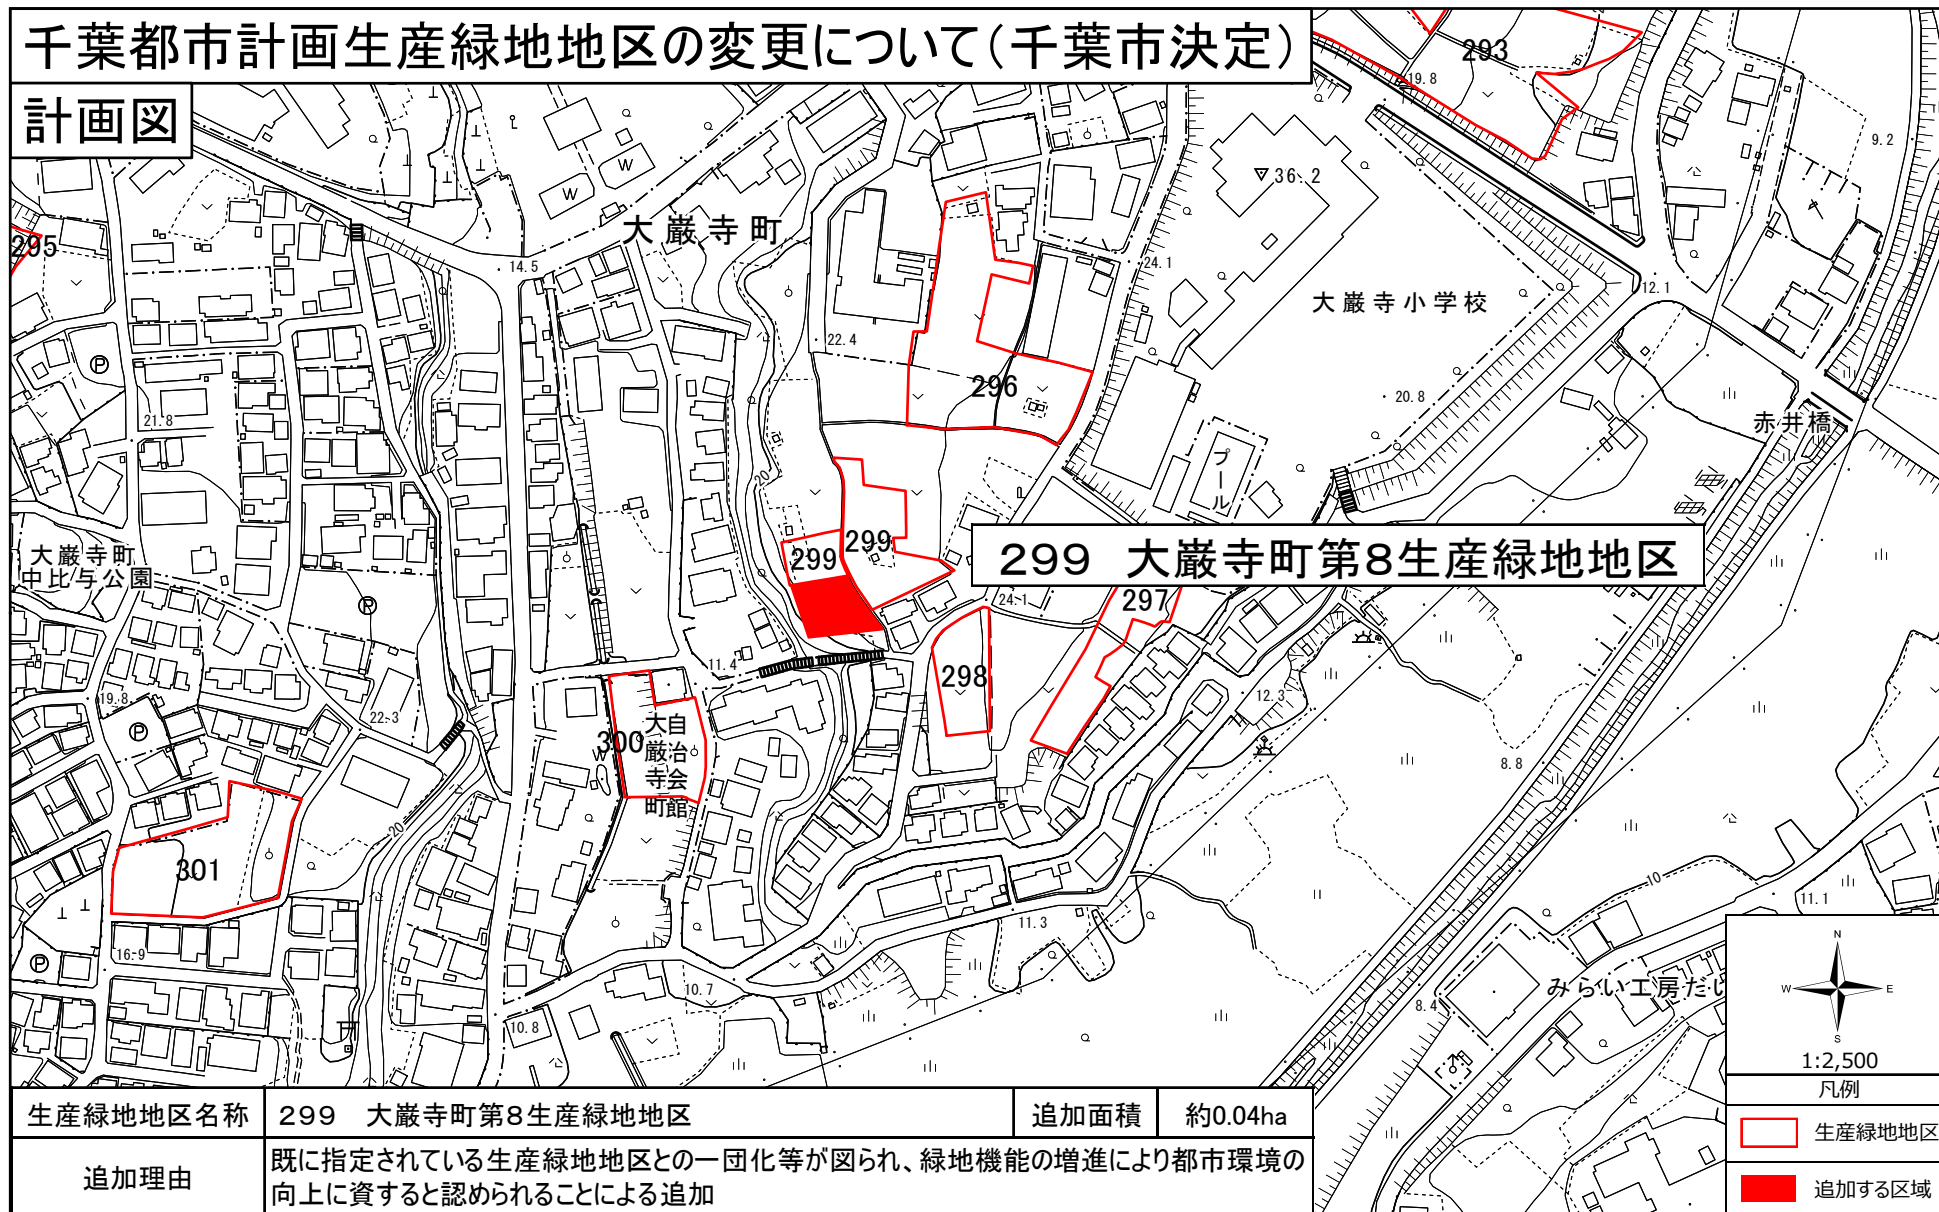

生産緑地地区名称	299 大巖寺町第8生産緑地地区	追加面積	約0.04ha
追加理由	既に指定されている生産緑地地区との一団化等が図られ、緑地機能の増進により都市環境の向上に資すると認められることによる追加		

千葉都市計画生産緑地地区の変更について(千葉市決定)

計画図

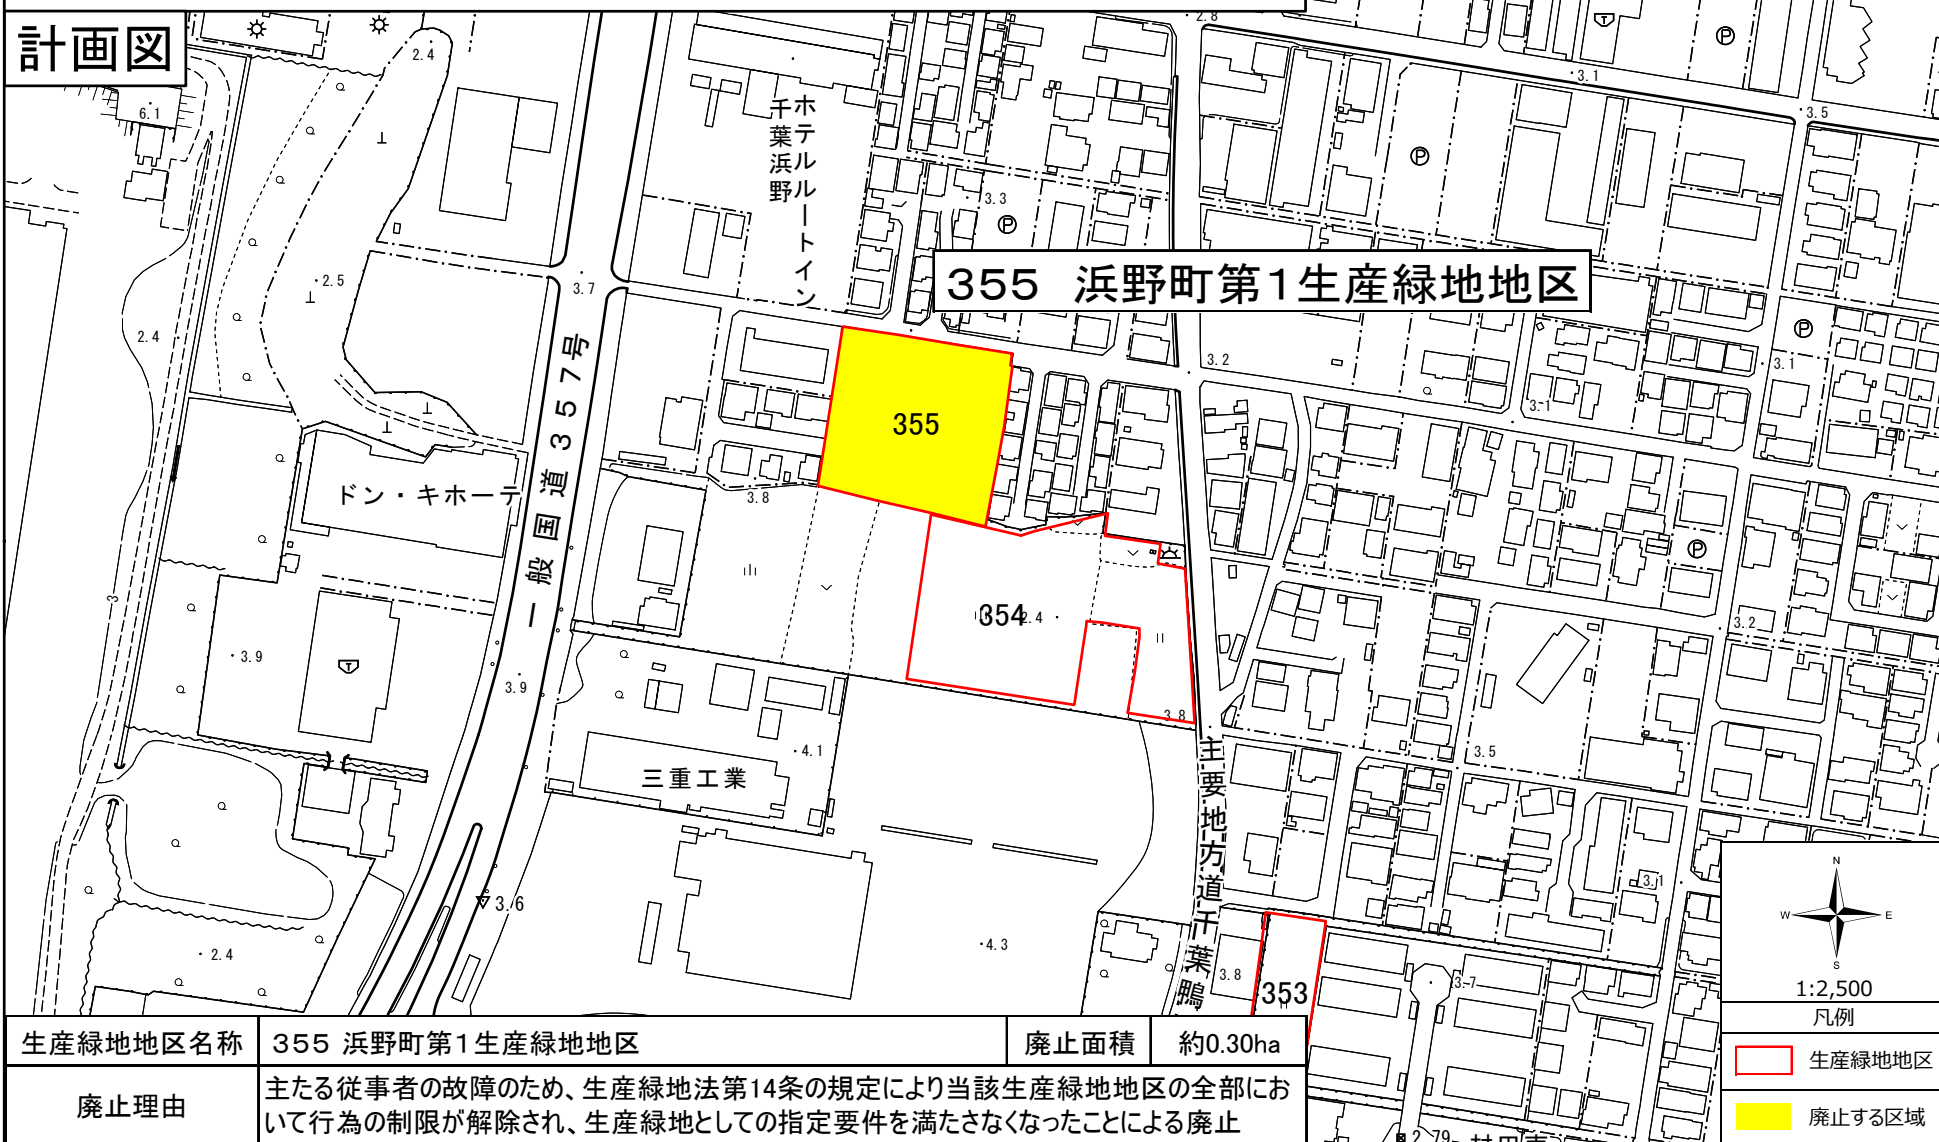


1:2,500

凡例

- 生産緑地地区
- 廃止する区域

千葉都市計画生産緑地地区の変更について(千葉市決定)

計画図

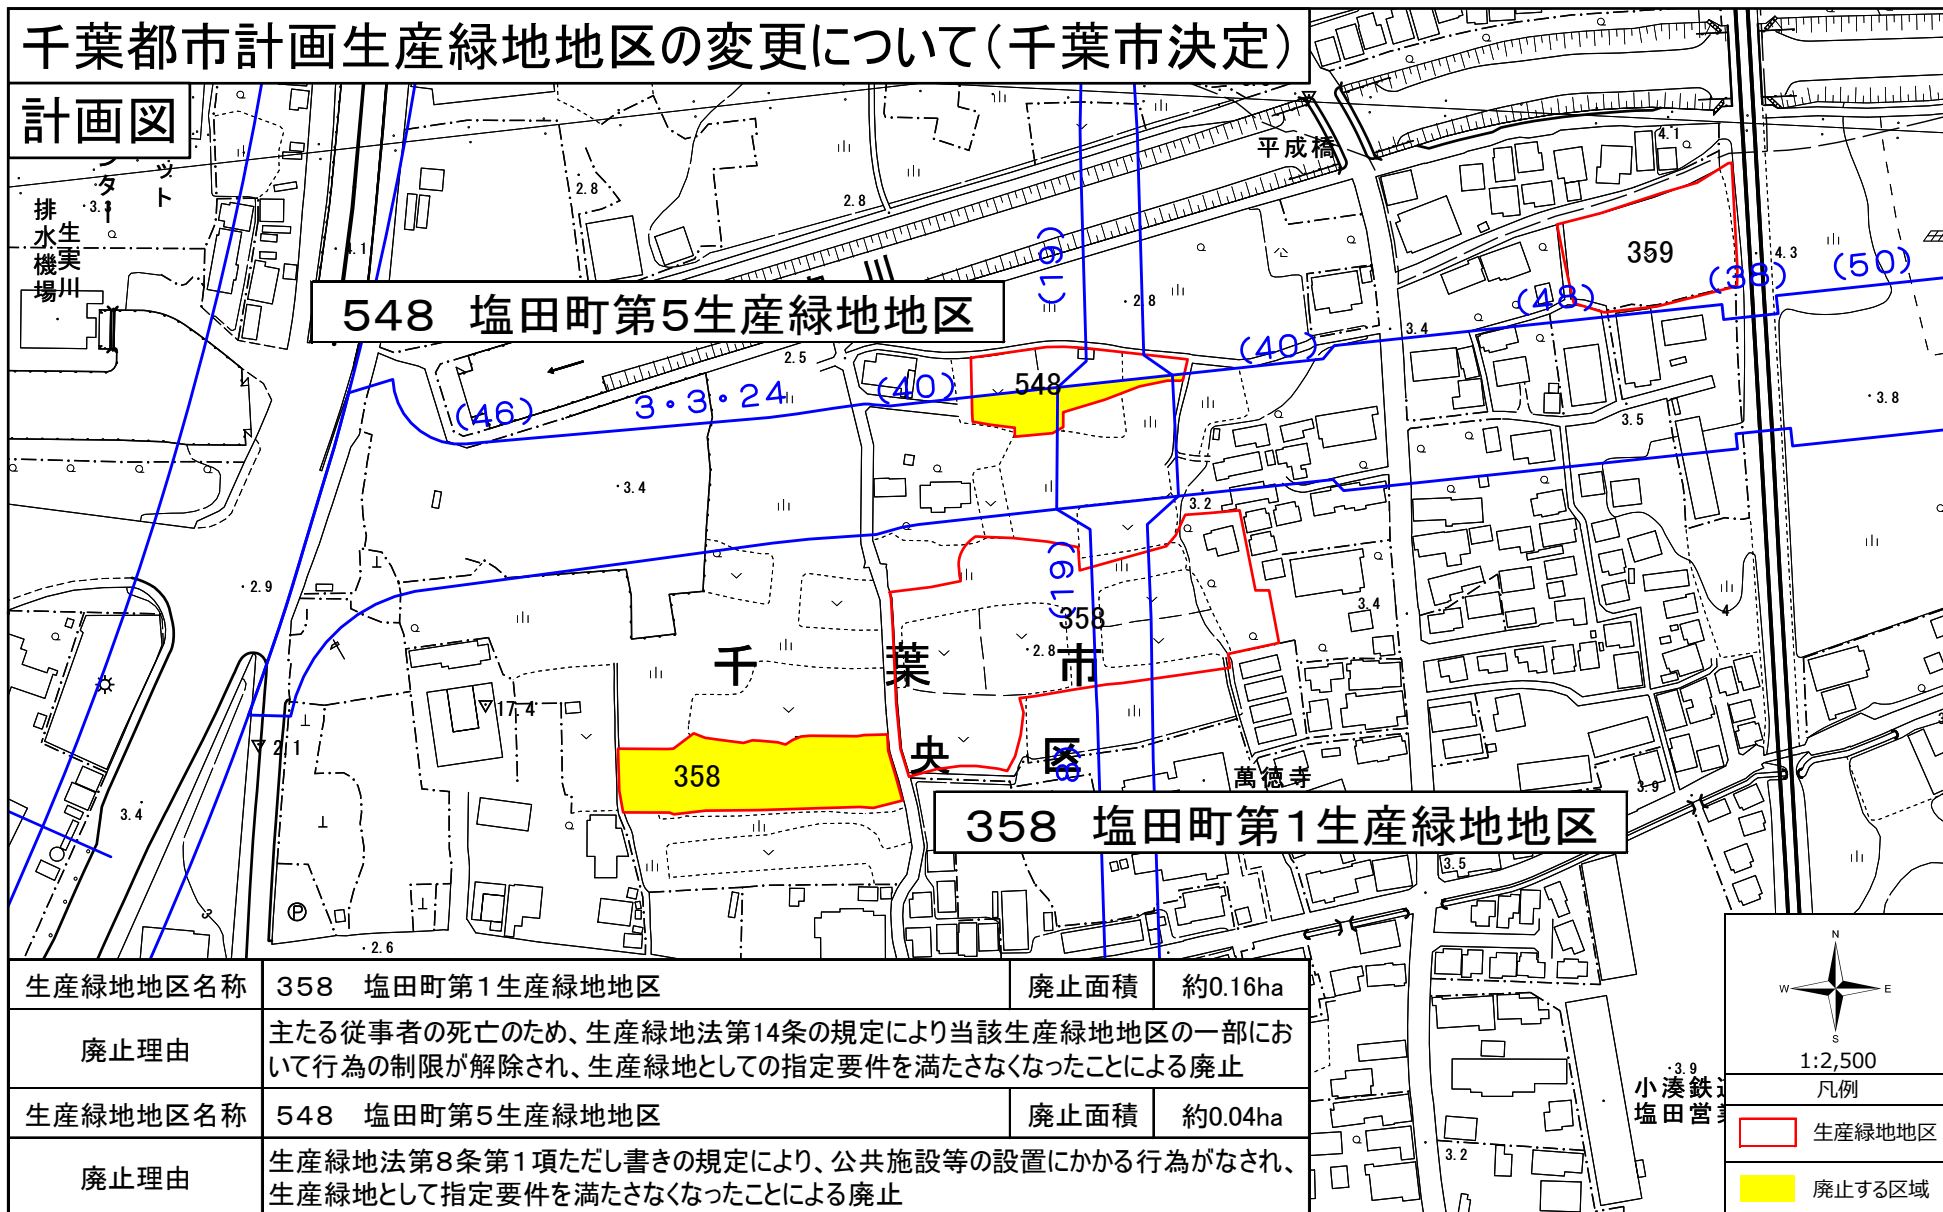

生産緑地地区名称	358 塩田町第1生産緑地地区	廃止面積	約0.16ha
廃止理由	主たる従事者の死亡のため、生産緑地法第14条の規定により当該生産緑地地区の一部において行為の制限が解除され、生産緑地としての指定要件を満たさなくなったことによる廃止		
生産緑地地区名称	548 塩田町第5生産緑地地区	廃止面積	約0.04ha
廃止理由	生産緑地法第8条第1項ただし書きの規定により、公共施設等の設置にかかる行為がなされ、生産緑地として指定要件を満たさなくなったことによる廃止		




千葉都市計画生産緑地地区の変更について(千葉市決定)

計画図

千葉市
若葉区

420 桜木町第8生産緑地地区

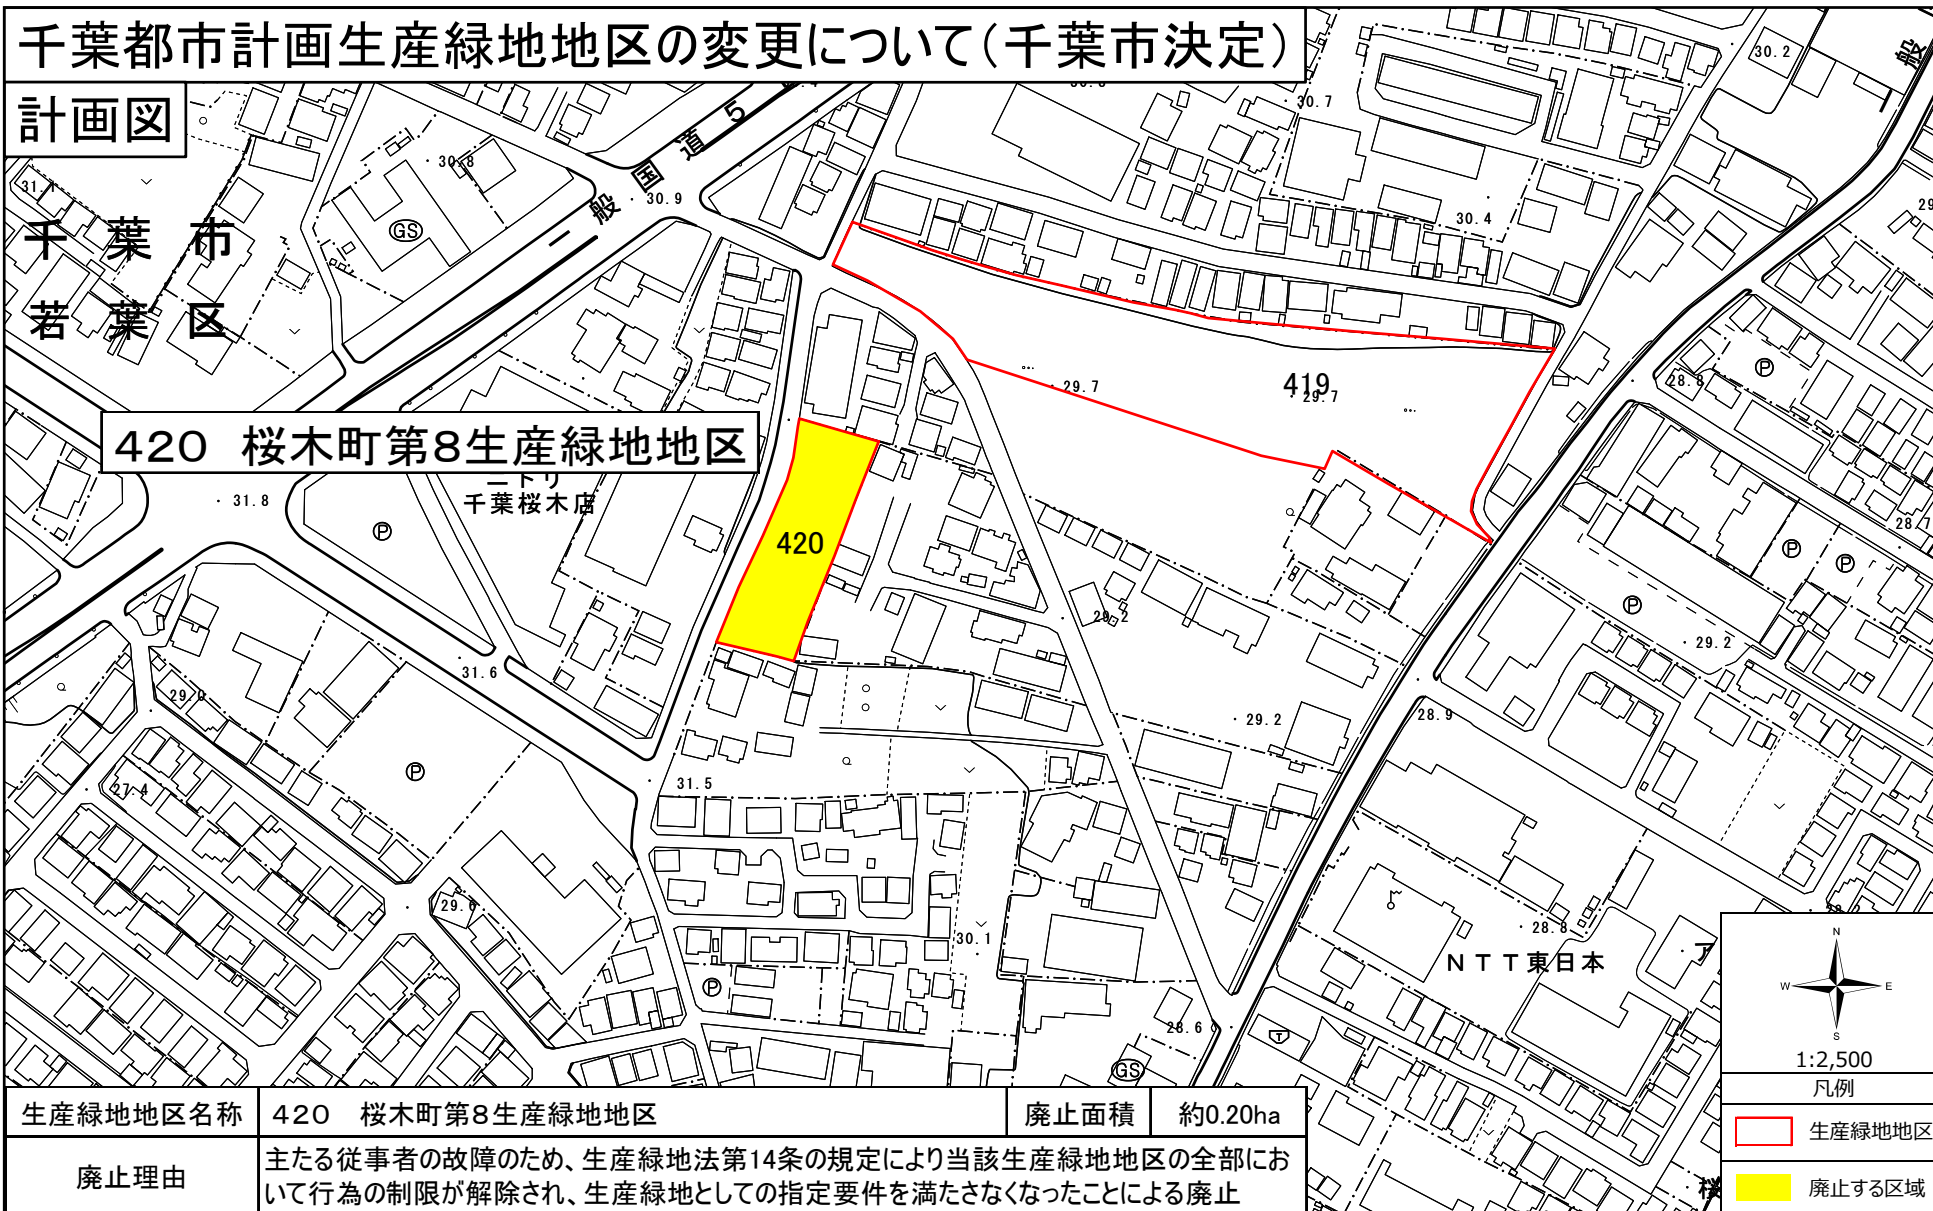

生産緑地地区名称	420 桜木町第8生産緑地地区	廃止面積	約0.20ha
廃止理由	主たる従事者の故障のため、生産緑地法第14条の規定により当該生産緑地地区の全部において行為の制限が解除され、生産緑地としての指定要件を満たさなくなったことによる廃止		


1:2,500
凡例

生産緑地地区

廃止する区域

千葉都市計画生産緑地地区の変更について(千葉市決定)

計画図

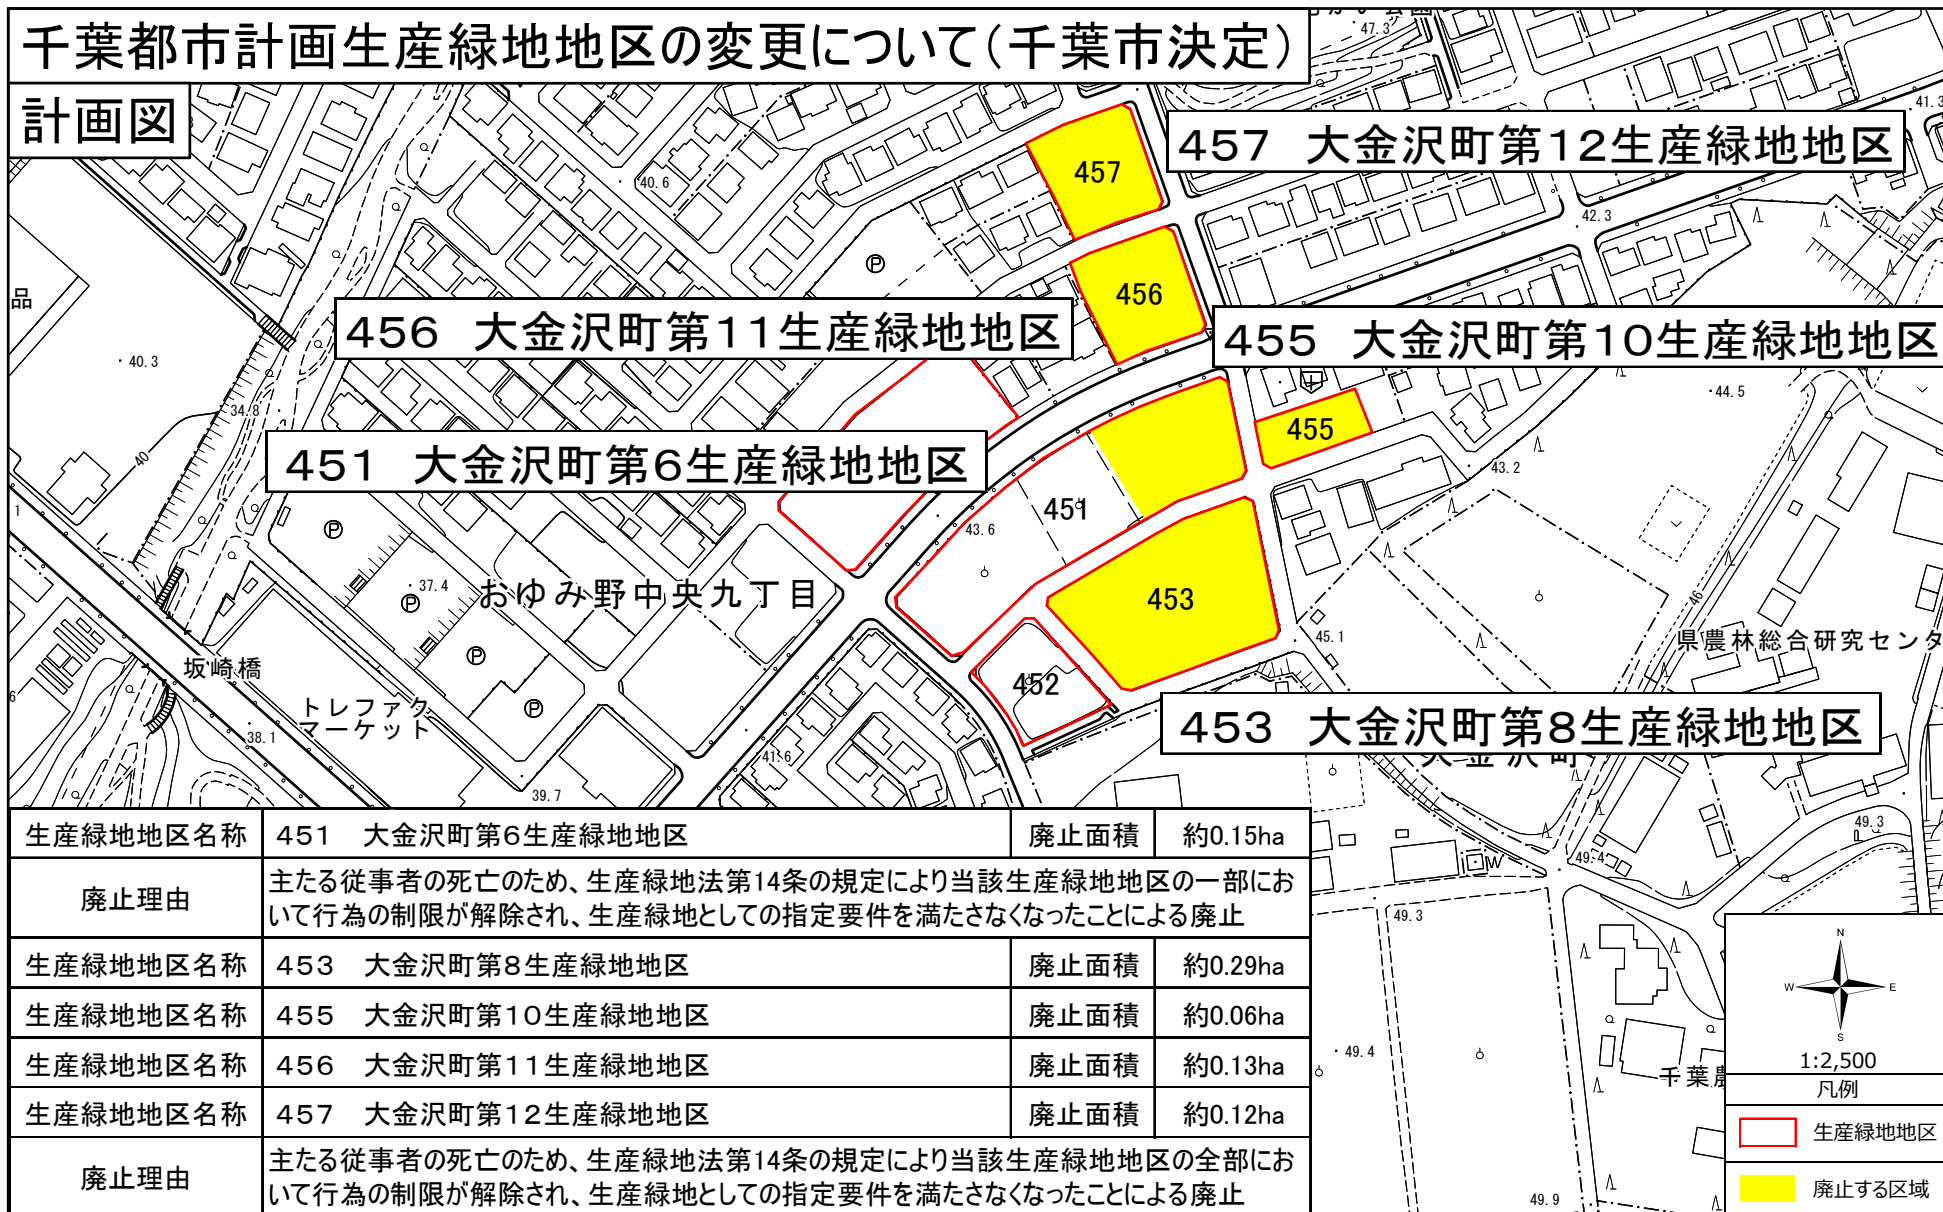


生産緑地地区名称	451 大金沢町第6生産緑地地区	廃止面積	約0.15ha
廃止理由	主たる従事者の死亡のため、生産緑地法第14条の規定により当該生産緑地地区の一部において行為の制限が解除され、生産緑地としての指定要件を満たさなくなったことによる廃止		
生産緑地地区名称	453 大金沢町第8生産緑地地区	廃止面積	約0.29ha
生産緑地地区名称	455 大金沢町第10生産緑地地区	廃止面積	約0.06ha
生産緑地地区名称	456 大金沢町第11生産緑地地区	廃止面積	約0.13ha
生産緑地地区名称	457 大金沢町第12生産緑地地区	廃止面積	約0.12ha
廃止理由	主たる従事者の死亡のため、生産緑地法第14条の規定により当該生産緑地地区の全部において行為の制限が解除され、生産緑地としての指定要件を満たさなくなったことによる廃止		



千葉都市計画生産緑地地区の変更について(千葉市決定)

計画図

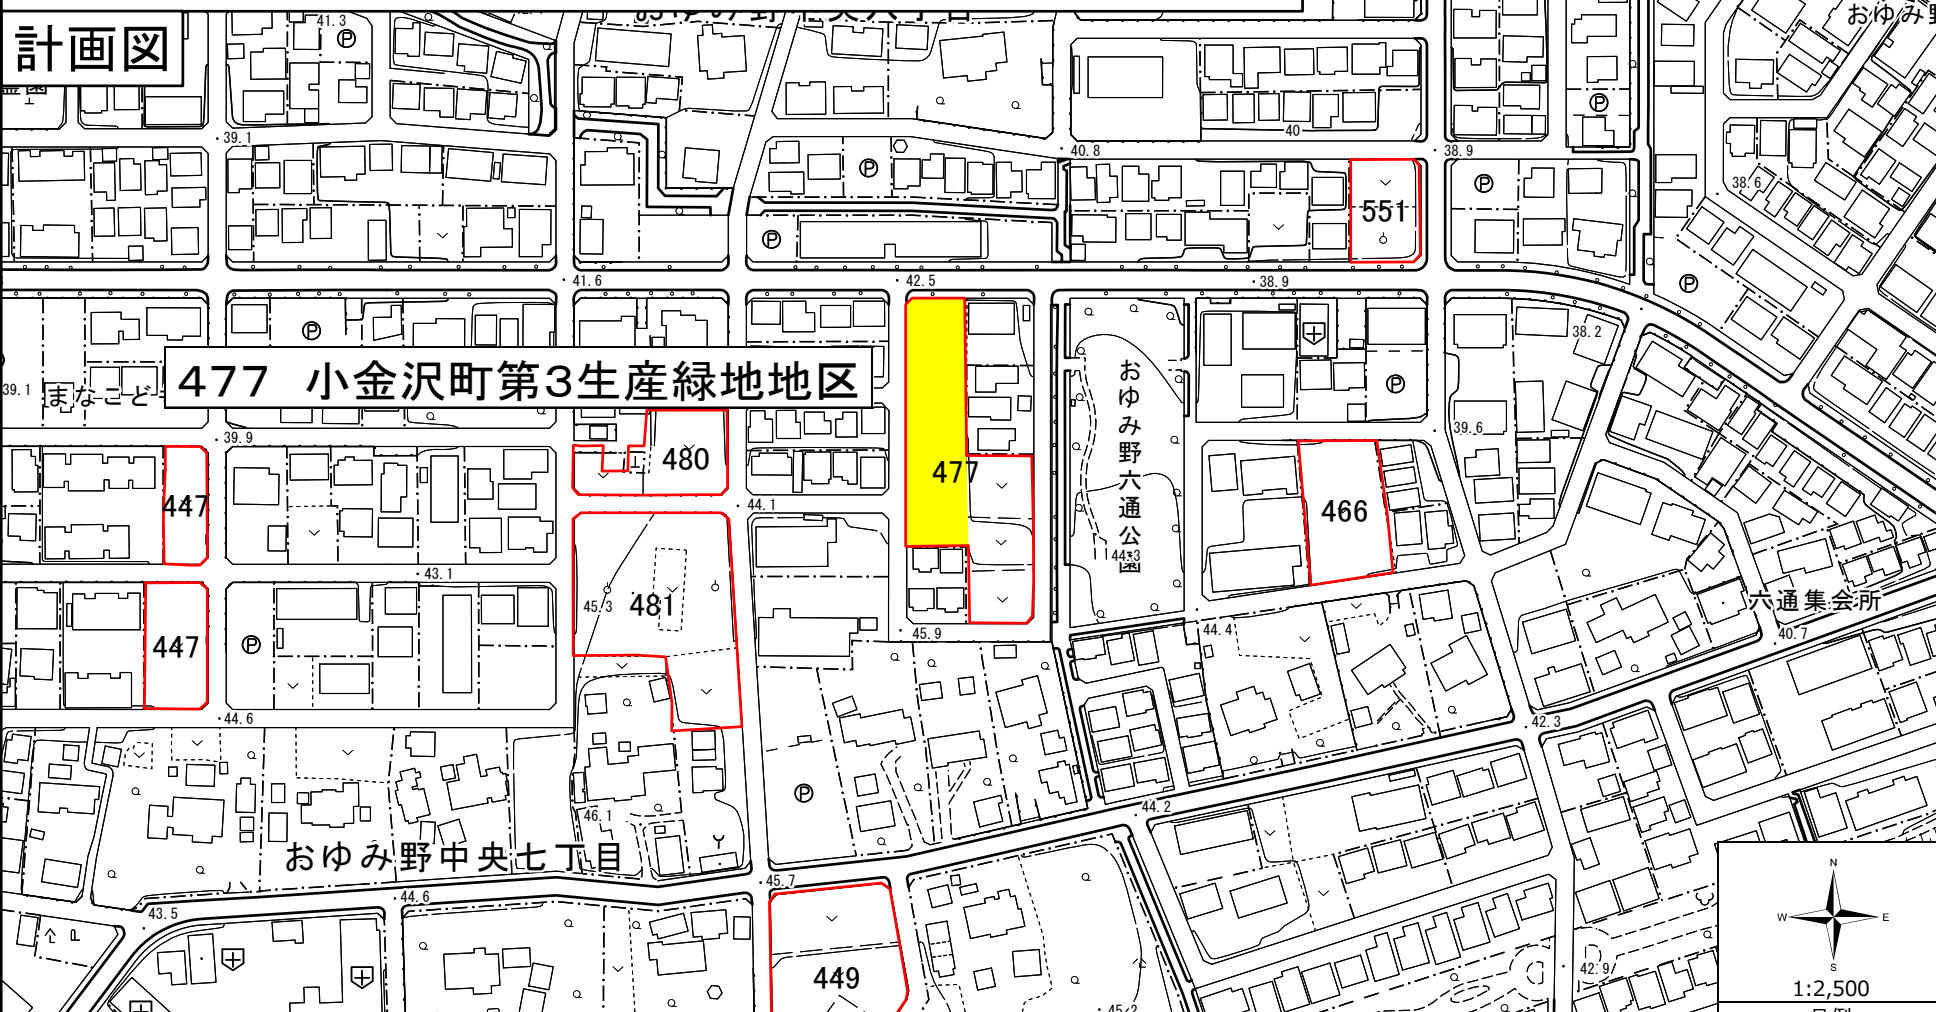

生産緑地地区名称	477 小金沢町第3生産緑地地区	廃止面積	約0.17ha
廃止理由	主たる従事者の死亡のため、生産緑地法第14条の規定により当該生産緑地地区の一部において行為の制限が解除され、生産緑地としての指定要件を満たさなくなったことによる廃止		


1:2,500
凡例

生産緑地地区

廃止する区域

千葉都市計画生産緑地地区の変更について(千葉市決定)


計画図

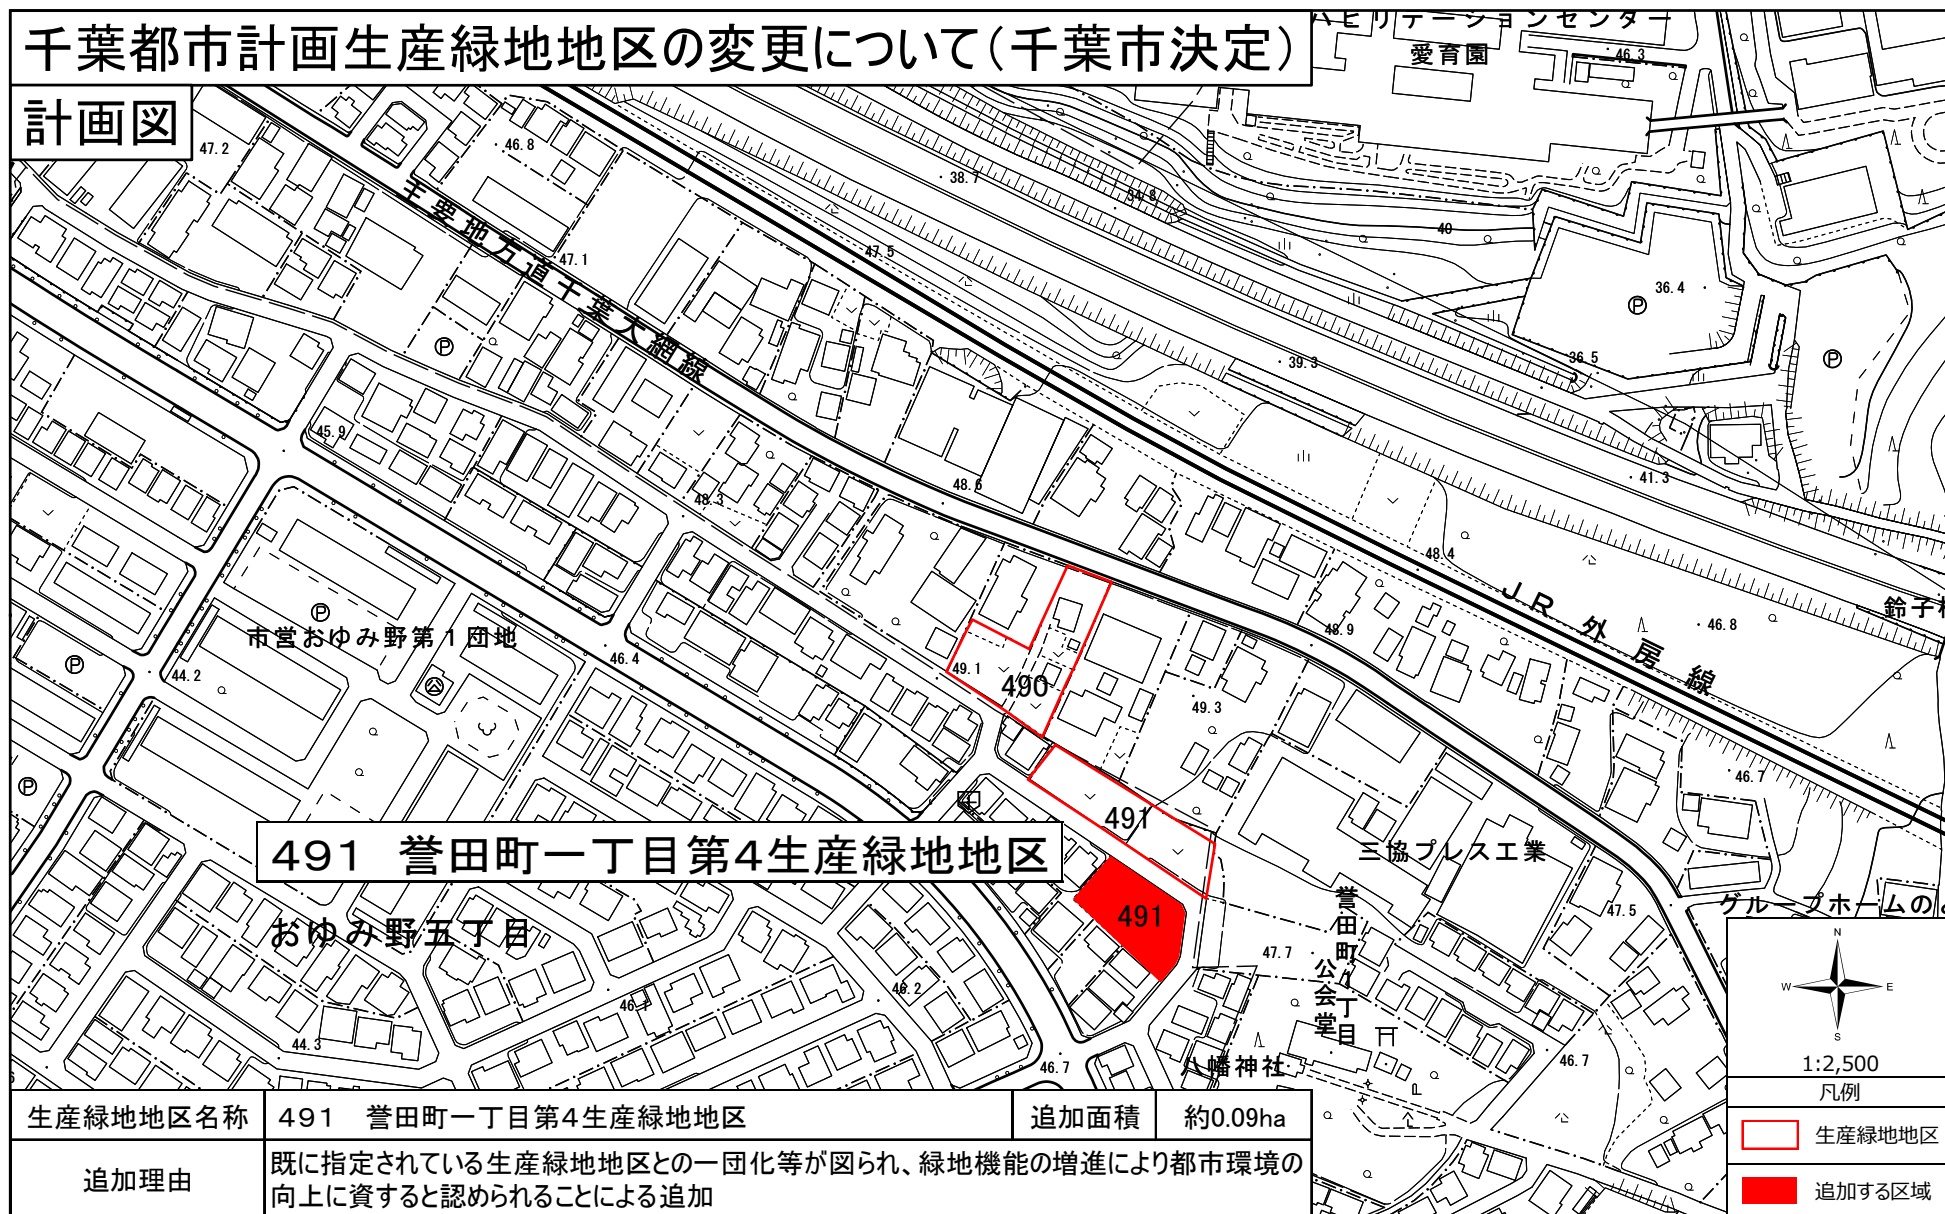

生産緑地地区名称	491 誉田町一丁目第4生産緑地地区	追加面積	約0.09ha
追加理由	既に指定されている生産緑地地区との一団化等が図られ、緑地機能の増進により都市環境の向上に資すると認められることによる追加		

千葉都市計画生産緑地地区の変更について(千葉市決定)


計画図

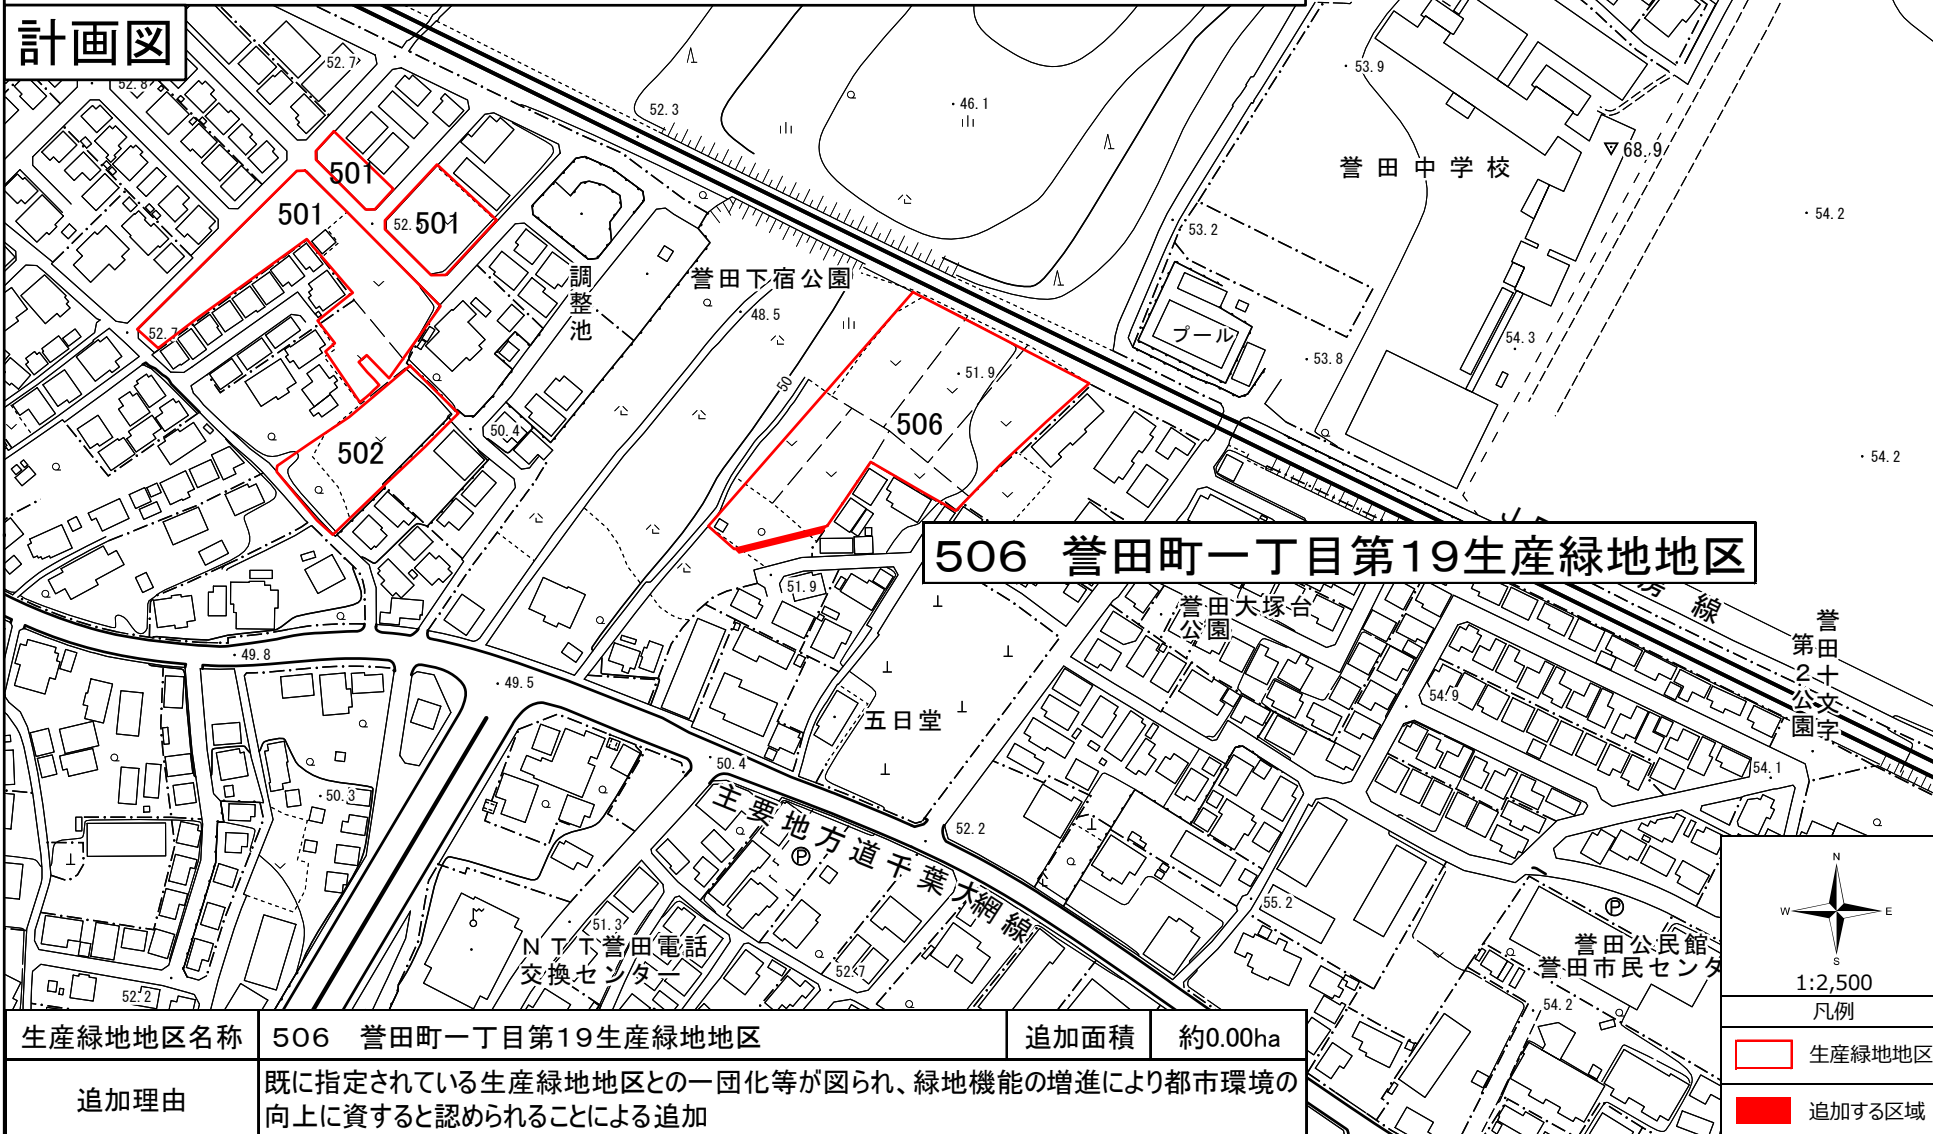

生産緑地地区名称	506 菅田町一丁目第19生産緑地地区	追加面積	約0.00ha
追加理由	既に指定されている生産緑地地区との一団化等が図られ、緑地機能の増進により都市環境の向上に資すると認められることによる追加		

千葉都市計画生産緑地地区の変更について(千葉市決定)


計画図

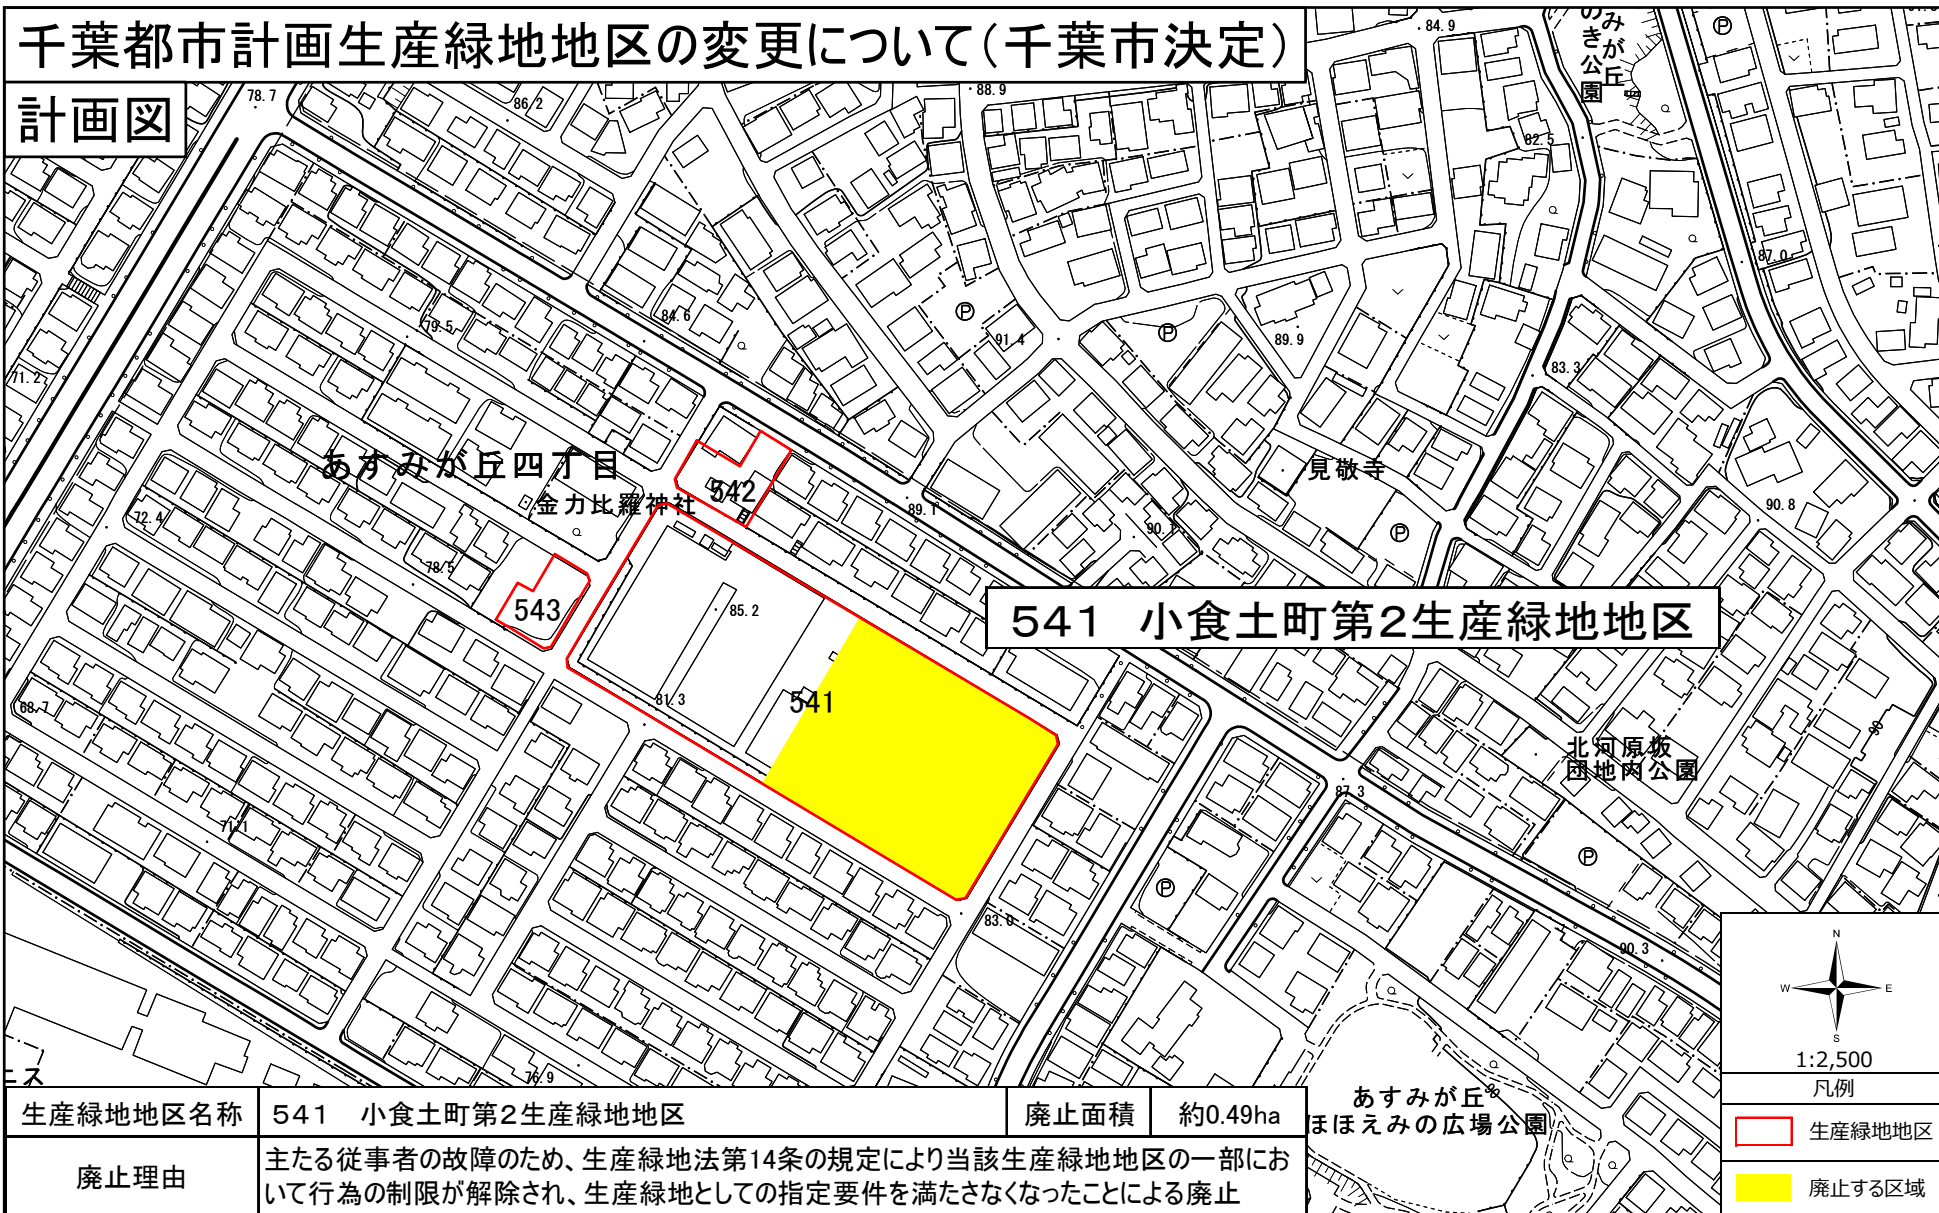

生産緑地地区名称	541 小食土町第2生産緑地地区	廃止面積	約0.49ha
廃止理由	主たる従事者の故障のため、生産緑地法第14条の規定により当該生産緑地地区の一部において行為の制限が解除され、生産緑地としての指定要件を満たさなくなったことによる廃止		

千葉都市計画生産緑地地区の変更について(千葉市決定)

計画図

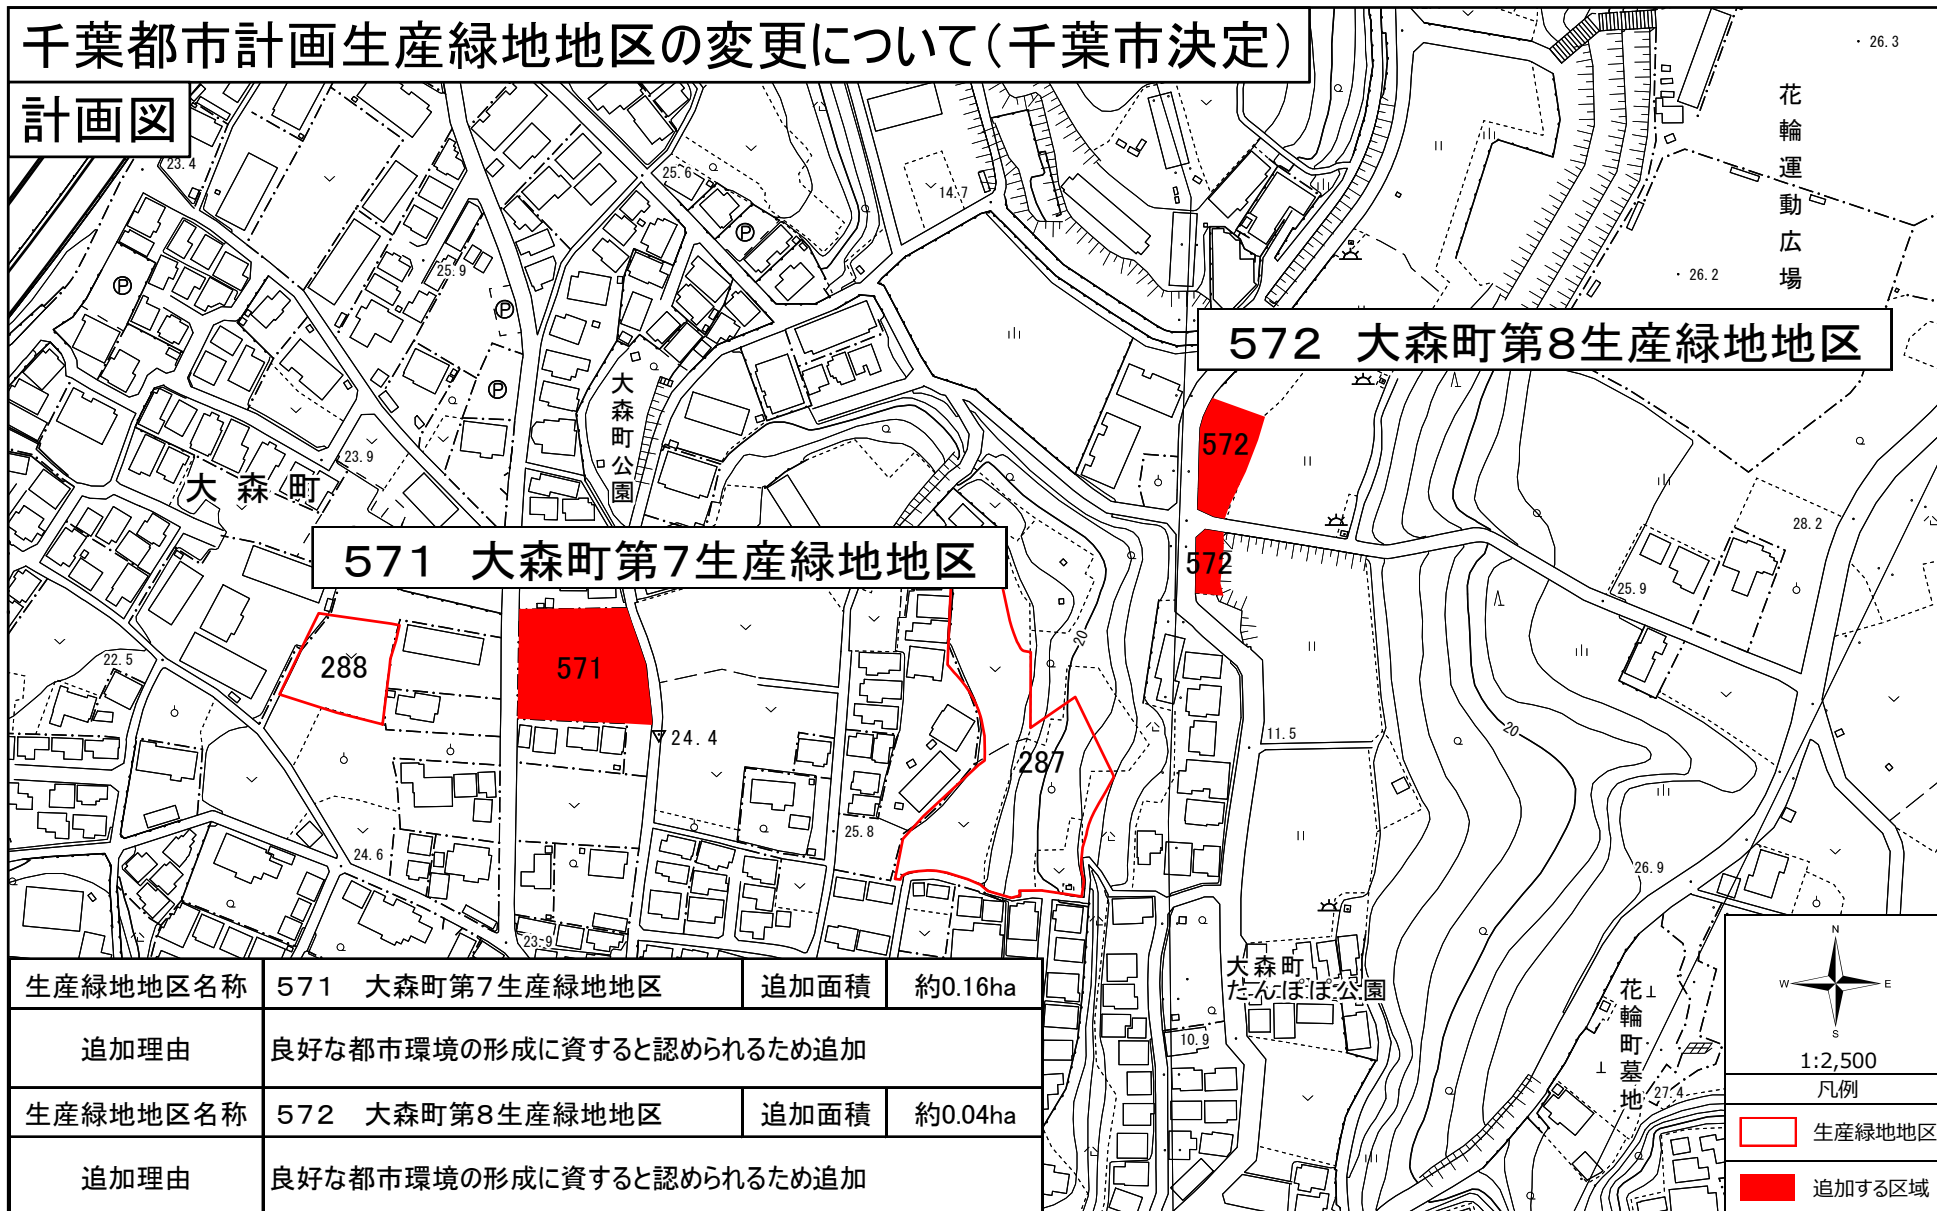

千葉都市計画生産緑地地区の変更について(千葉市決定)

計画図



生産緑地地区名称	573 浜野町第4生産緑地地区	追加面積	約0.39ha
追加理由	良好な都市環境の形成に資すると認められるため追加		