


千葉都市計画生産緑地地区の変更について(千葉市決定)

計画図

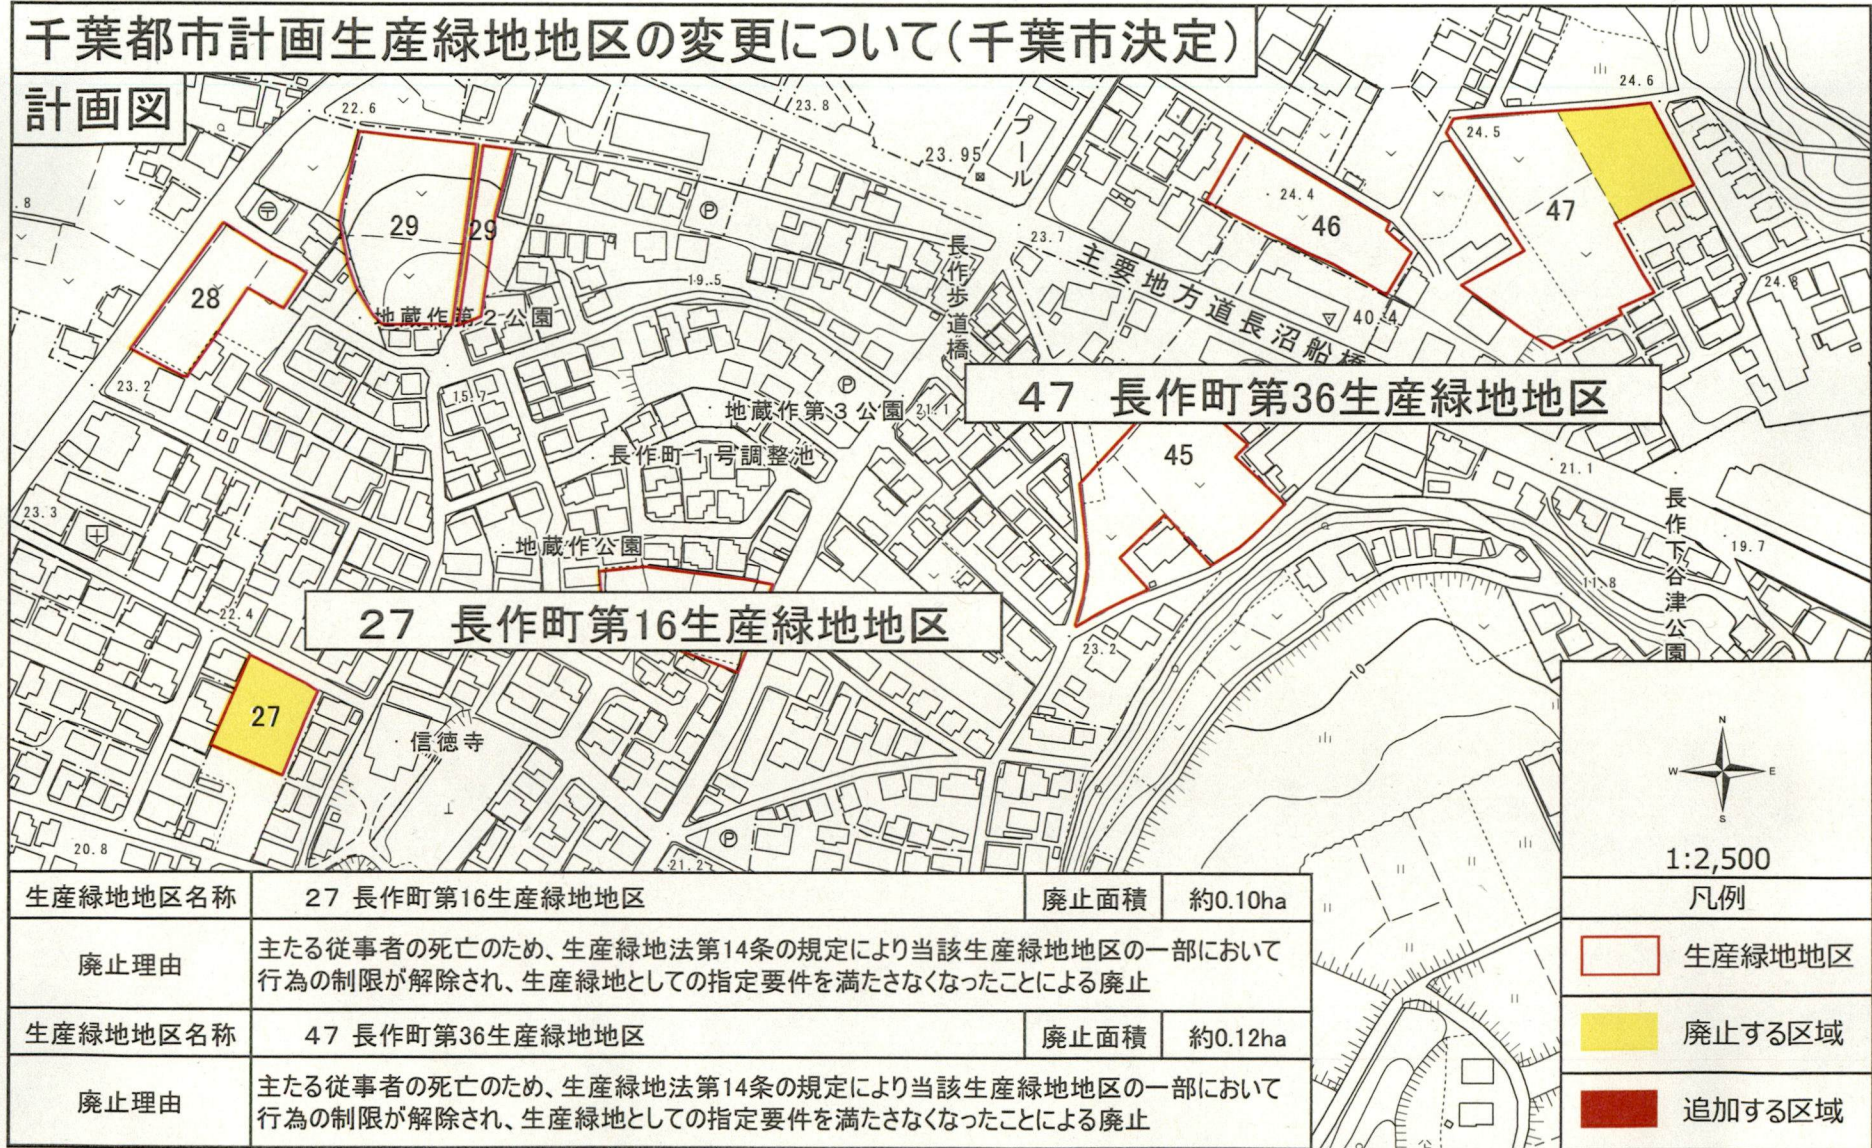

27 長作町第16生産緑地地区

47 長作町第36生産緑地地区

生産緑地地区名称	27 長作町第16生産緑地地区	廃止面積	約0.10ha
廃止理由	主たる従事者の死亡のため、生産緑地法第14条の規定により当該生産緑地地区の一部において行為の制限が解除され、生産緑地としての指定要件を満たさなくなったことによる廃止		
生産緑地地区名称	47 長作町第36生産緑地地区	廃止面積	約0.12ha
廃止理由	主たる従事者の死亡のため、生産緑地法第14条の規定により当該生産緑地地区の一部において行為の制限が解除され、生産緑地としての指定要件を満たさなくなったことによる廃止		


1:2,500

凡例


- 生産緑地地区
- 廃止する区域
- 追加する区域

千葉都市計画生産緑地地区の変更について(千葉市決定)

計画図

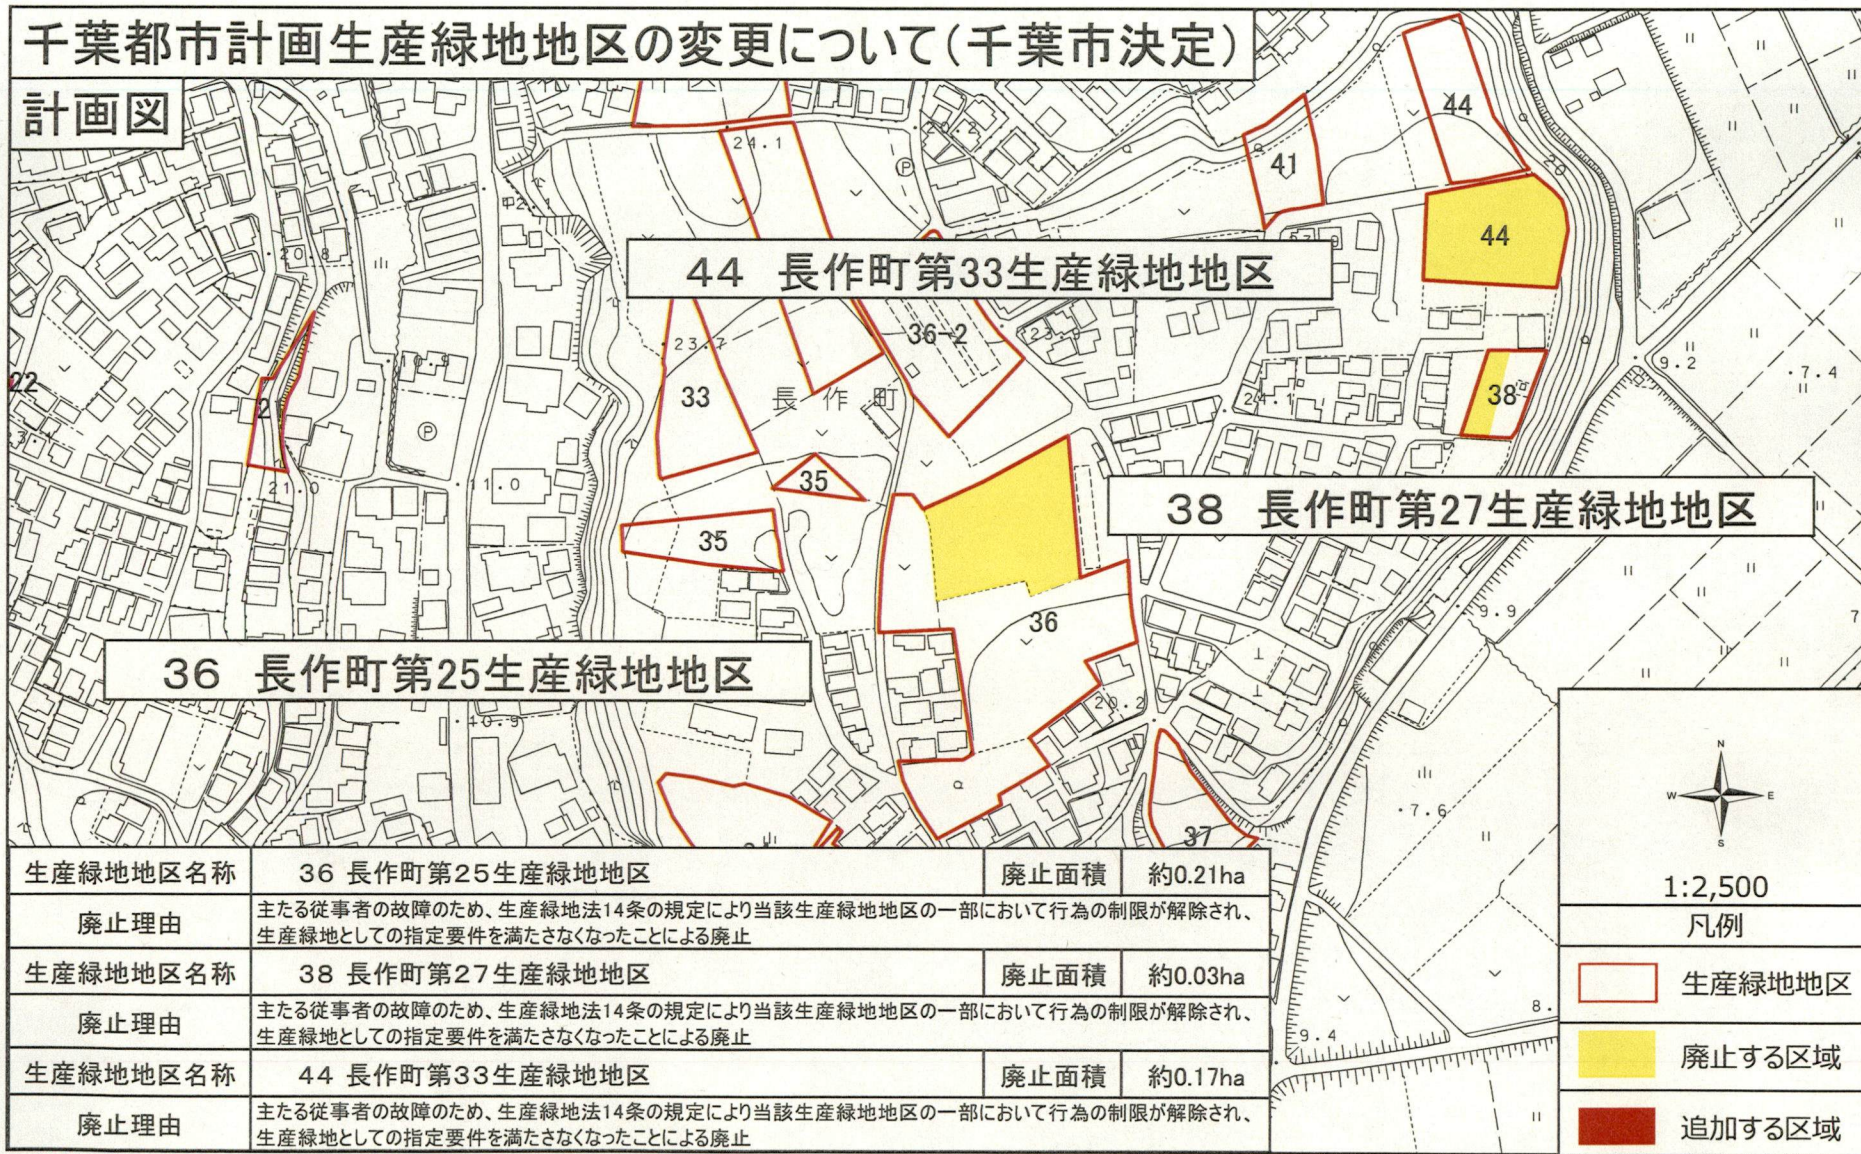


生産緑地地区名称	36 長作町第25生産緑地地区	廃止面積	約0.21ha
廃止理由	主たる従事者の故障のため、生産緑地法14条の規定により当該生産緑地地区の一部において行為の制限が解除され、生産緑地としての指定要件を満たさなくなったことによる廃止		
生産緑地地区名称	38 長作町第27生産緑地地区	廃止面積	約0.03ha
廃止理由	主たる従事者の故障のため、生産緑地法14条の規定により当該生産緑地地区の一部において行為の制限が解除され、生産緑地としての指定要件を満たさなくなったことによる廃止		
生産緑地地区名称	44 長作町第33生産緑地地区	廃止面積	約0.17ha
廃止理由	主たる従事者の故障のため、生産緑地法14条の規定により当該生産緑地地区の一部において行為の制限が解除され、生産緑地としての指定要件を満たさなくなったことによる廃止		


 1:2,500
 凡例

- 生産緑地地区
- 廃止する区域
- 追加する区域

千葉都市計画生産緑地地区の変更について(千葉市決定)

計画図

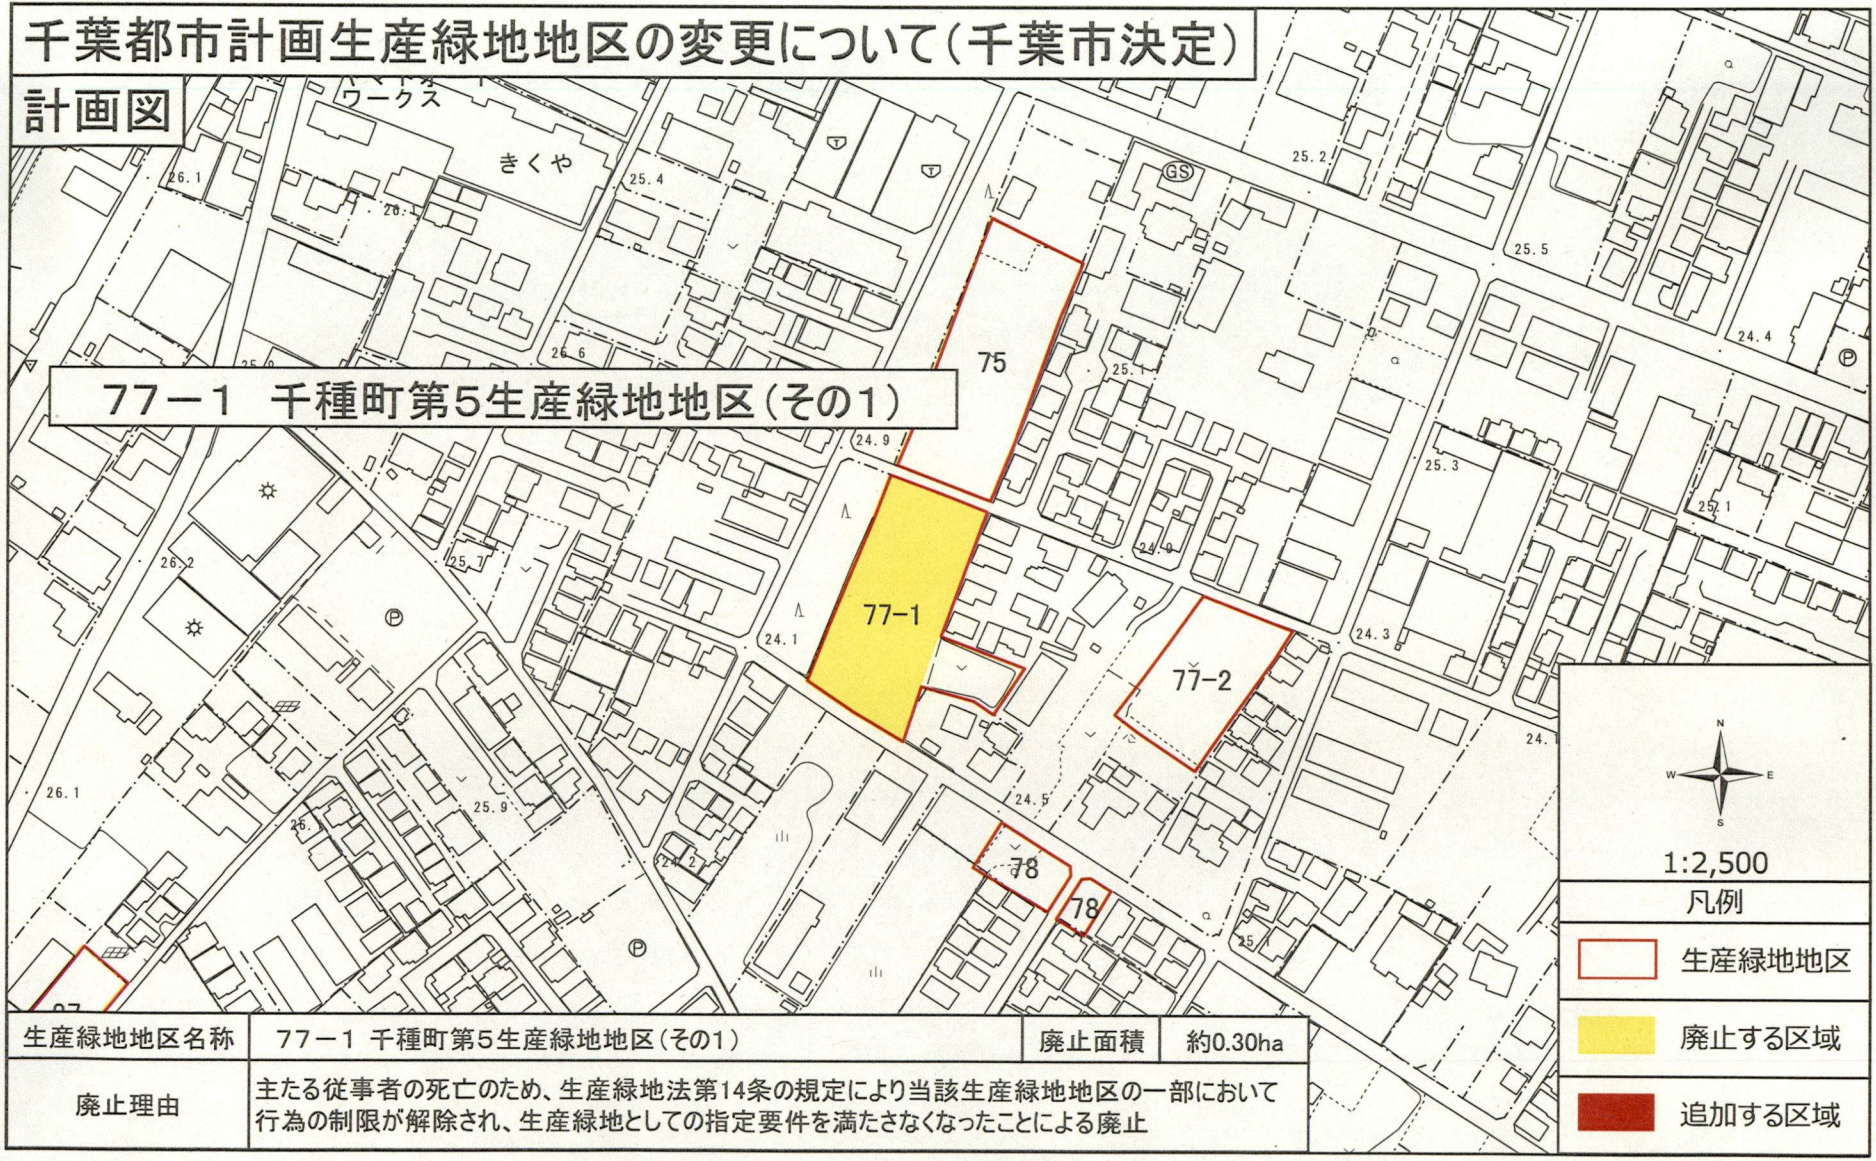

77-1 千種町第5生産緑地地区(その1)

N
W —+— E
S

1:2,500


凡例

- 生産緑地地区
- 廃止する区域
- 追加する区域

生産緑地地区名称	77-1 千種町第5生産緑地地区(その1)	廃止面積	約0.30ha
廃止理由	主たる従事者の死亡のため、生産緑地法第14条の規定により当該生産緑地地区の一部において行為の制限が解除され、生産緑地としての指定要件を満たさなくなったことによる廃止		

千葉都市計画生産緑地地区の変更について(千葉市決定)

計画図

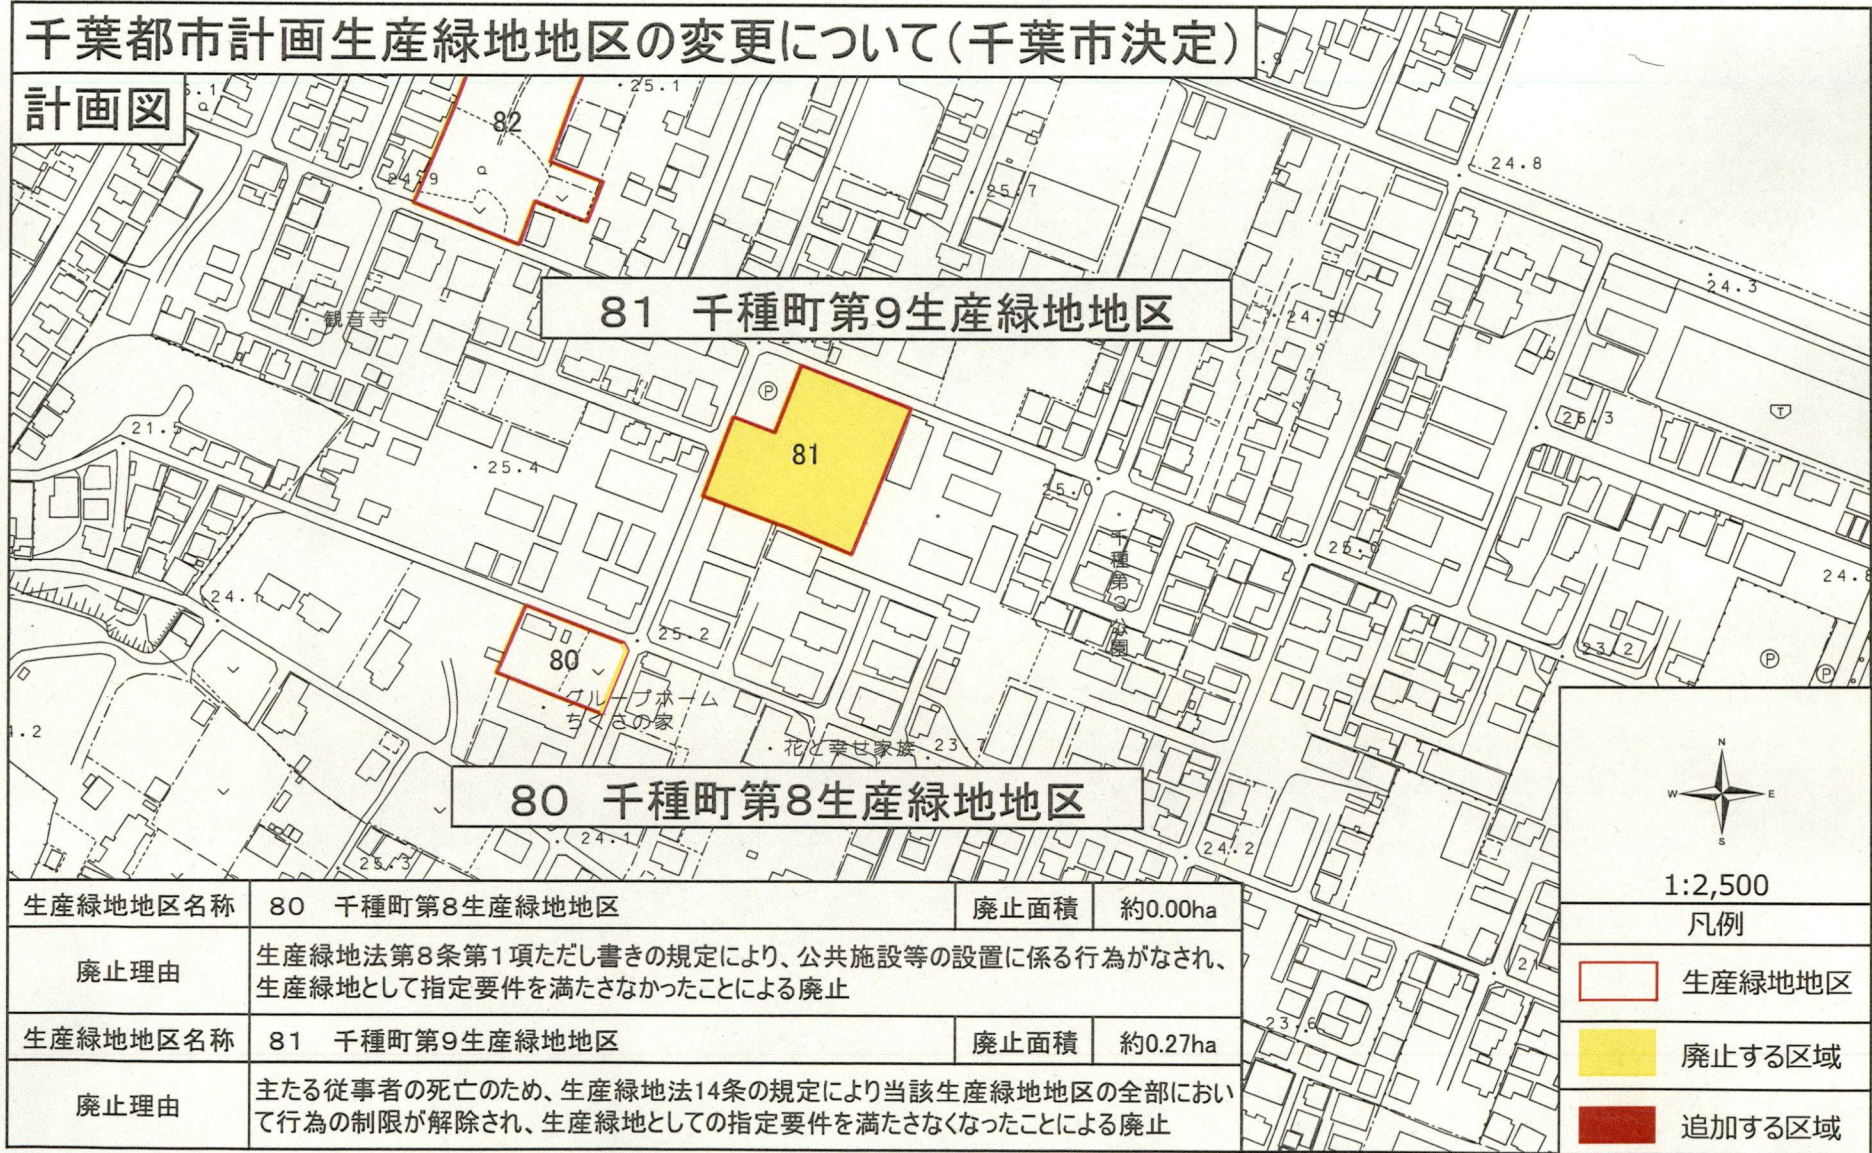

81 千種町第9生産緑地地区

80 千種町第8生産緑地地区

1:2,500


凡例

- 生産緑地地区
- 廃止する区域
- 追加する区域

生産緑地地区名称	80 千種町第8生産緑地地区	廃止面積	約0.00ha
廃止理由	生産緑地法第8条第1項ただし書きの規定により、公共施設等の設置に係る行為がなされ、生産緑地として指定要件を満たさなかったことによる廃止		
生産緑地地区名称	81 千種町第9生産緑地地区	廃止面積	約0.27ha
廃止理由	主たる従事者の死亡のため、生産緑地法14条の規定により当該生産緑地地区の全部において行為の制限が解除され、生産緑地としての指定要件を満たさなくなったことによる廃止		

千葉都市計画生産緑地地区の変更について(千葉市決定)

計画図

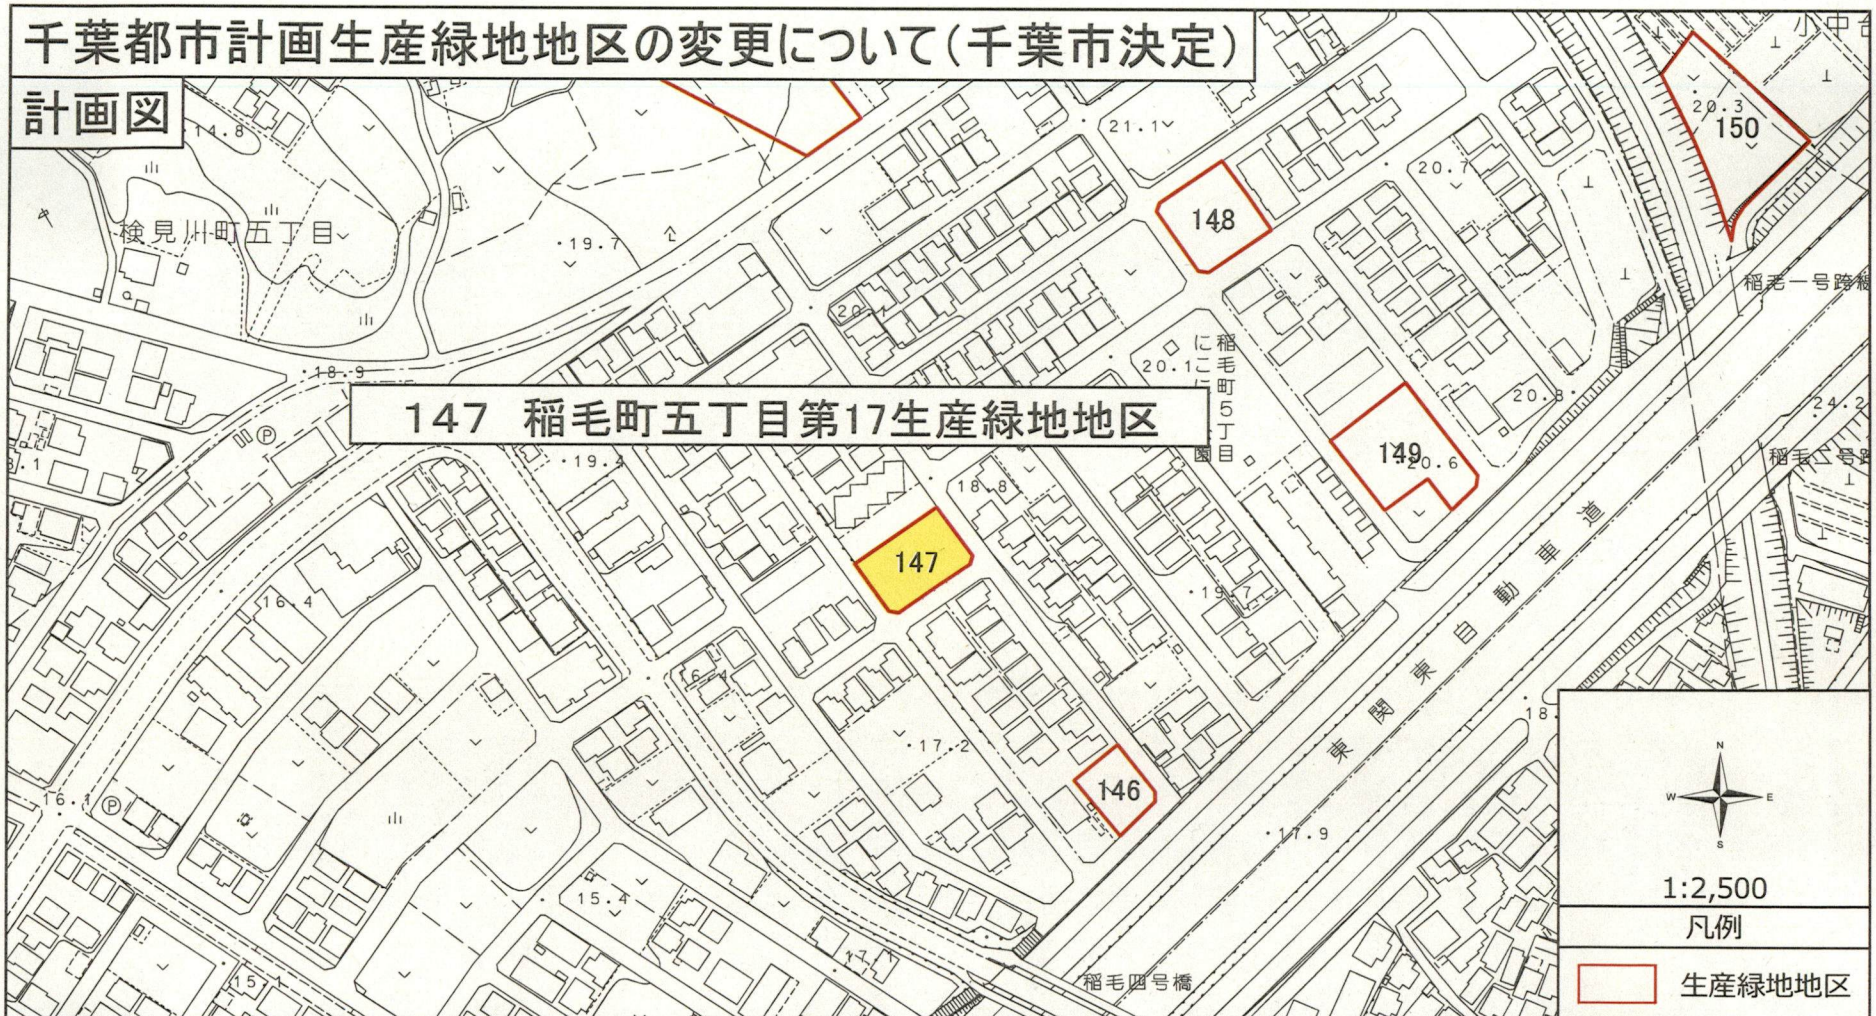

147 稲毛町五丁目第17生産緑地地区

生産緑地地区名称	147 稲毛町五丁目第17生産緑地地区	廃止面積	約0.08ha
廃止理由	主たる従事者の故障のため、生産緑地法14条の規定により当該生産緑地地区の全部において行為の制限が解除され、生産緑地としての指定要件を満たさなくなったことによる廃止		

N
W —+— E
S

1:2,500

凡例

	生産緑地地区
	廃止する区域
	追加する区域

千葉都市計画生産緑地地区の変更について(千葉市決定)

計画図



207 長沼原町第1生産緑地地区

生産緑地地区名称	207 長沼原町第1生産緑地地区	廃止面積	約0.09ha
廃止理由	主たる従事者の故障のため、生産緑地法14条の規定により当該生産緑地地区の一部において行為の制限が解除され、生産緑地としての指定要件を満たさなくなったことによる廃止		


N
W —+— E
S

1:2,500
凡例

- 生産緑地地区
- 廃止する区域
- 追加する区域

千葉都市計画生産緑地地区の変更について(千葉市決定)

計画図

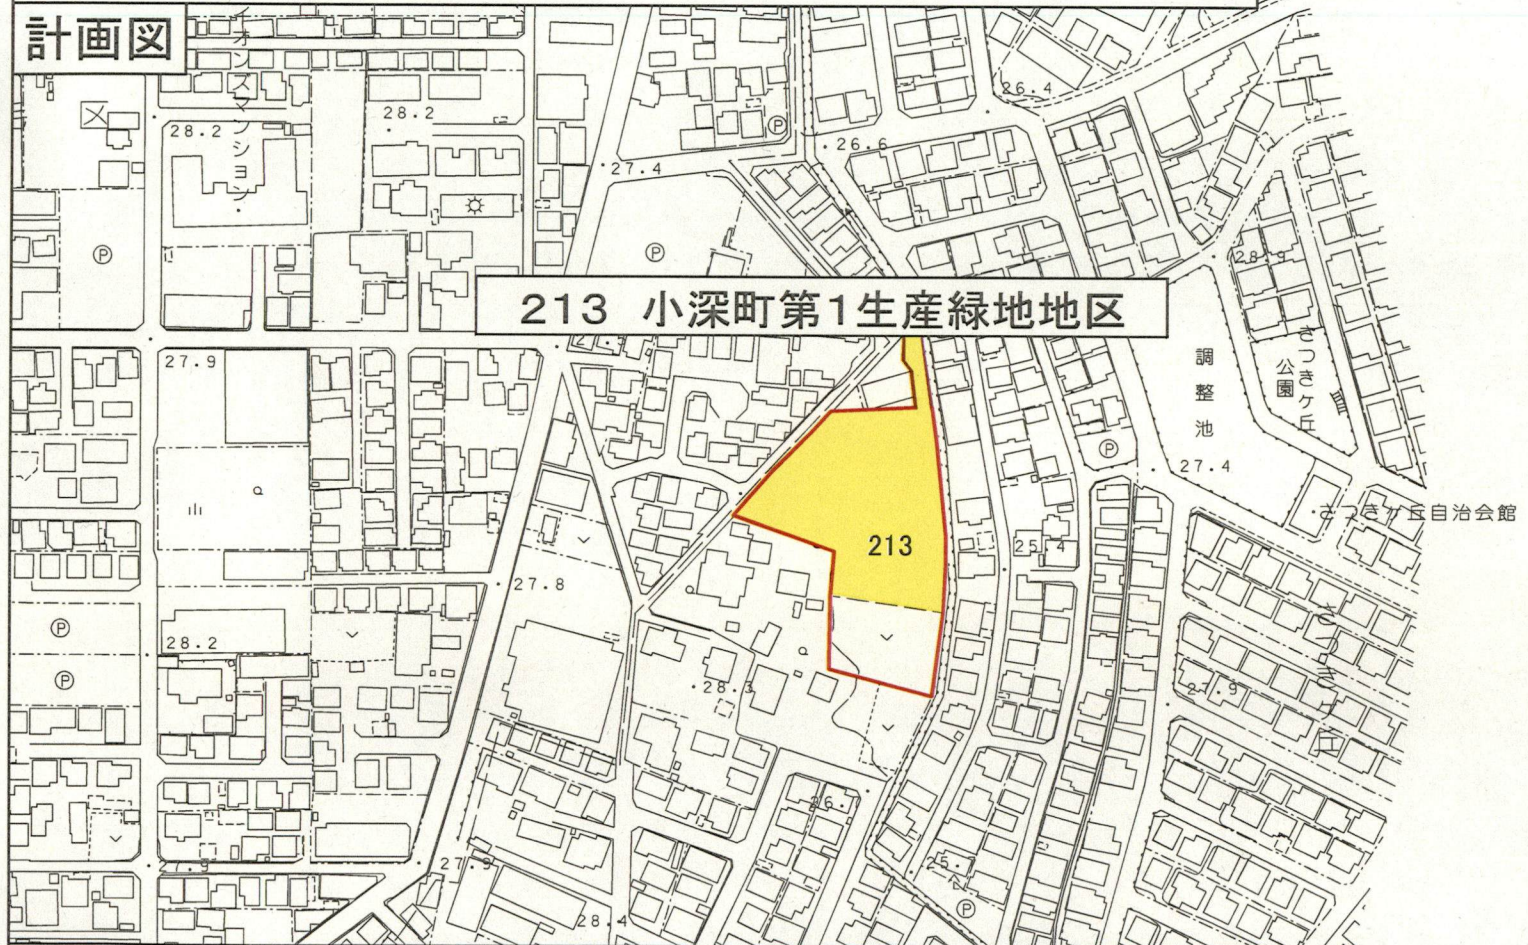

213 小深町第1生産緑地地区



1:2,500

凡例

- 生産緑地地区
- 廃止する区域
- 追加する区域

生産緑地地区名称	213 小深町第1生産緑地地区	廃止面積	約0.20ha
廃止理由	主たる従事者の死亡のため、生産緑地法14条の規定により当該生産緑地地区の一部において行為の制限が解除され、生産緑地としての指定要件を満たさなくなったことによる廃止		

千葉都市計画生産緑地地区の変更について(千葉市決定)

計画図



生産緑地地区名称	224 作草部町第5生産緑地地区	廃止面積	約0.00ha
廃止理由	生産緑地法第8条第1項ただし書きの規定により、公共施設等の設置に係る行為がなされ、生産緑地として指定要件を満たさなかったことによる廃止		
生産緑地地区名称	225 作草部町第6生産緑地地区	廃止面積	約0.00ha
廃止理由	生産緑地法第8条第1項ただし書きの規定により、公共施設等の設置に係る行為がなされ、生産緑地として指定要件を満たさなかったことによる廃止		
生産緑地地区名称	226 作草部町第7生産緑地地区	廃止面積	約0.01ha
廃止理由	生産緑地法第8条第1項ただし書きの規定により、公共施設等の設置に係る行為がなされ、生産緑地として指定要件を満たさなかったことによる廃止		


1:2,500

凡例

- 生産緑地地区
- 廃止する区域
- 追加する区域

千葉都市計画生産緑地地区の変更について(千葉市決定)

計画図

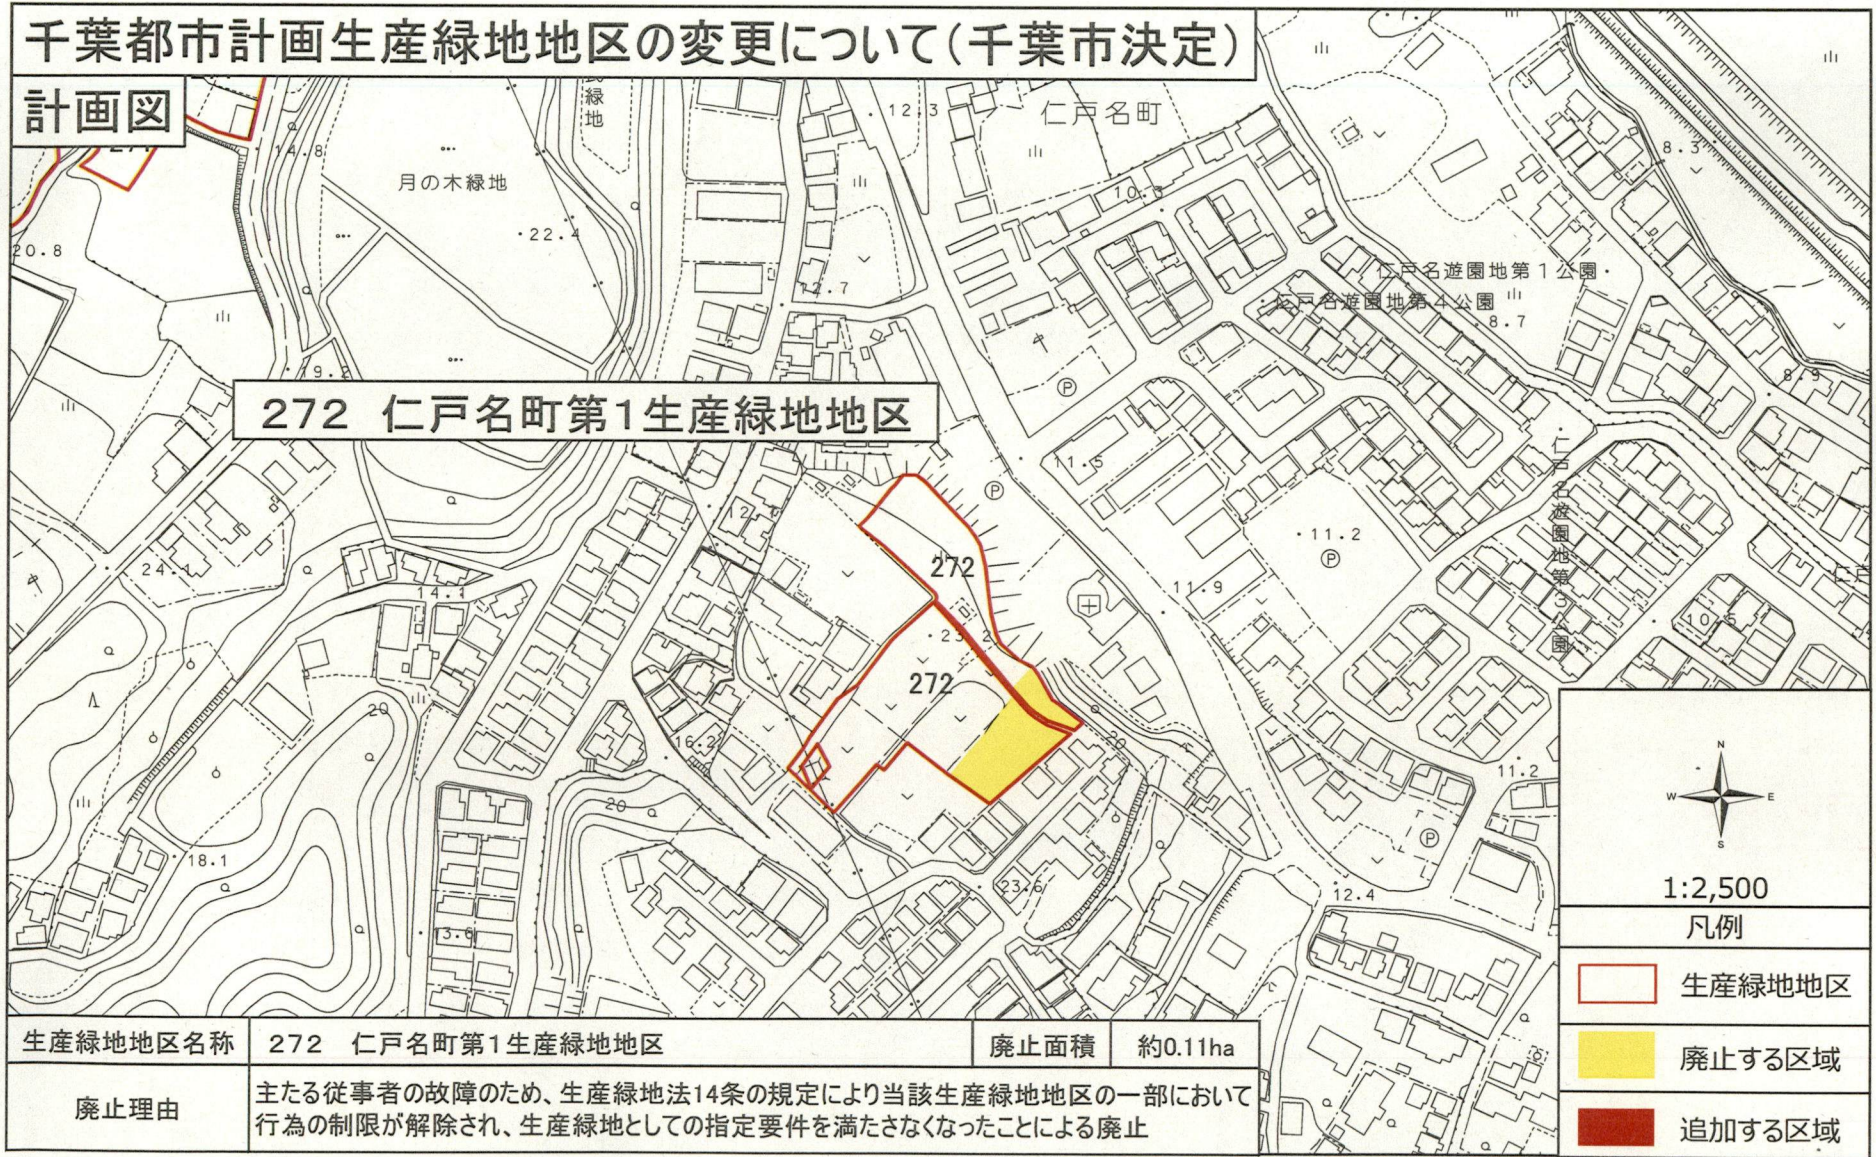

272 仁戸名町第1生産緑地地区

生産緑地地区名称	272 仁戸名町第1生産緑地地区	廃止面積	約0.11ha
廃止理由	主たる従事者の故障のため、生産緑地法14条の規定により当該生産緑地地区の一部において行為の制限が解除され、生産緑地としての指定要件を満たさなくなったことによる廃止		

N
W —+— E
S


1:2,500

凡例

生産緑地地区
 廃止する区域
 追加する区域

千葉都市計画生産緑地地区の変更について(千葉市決定)

計画図

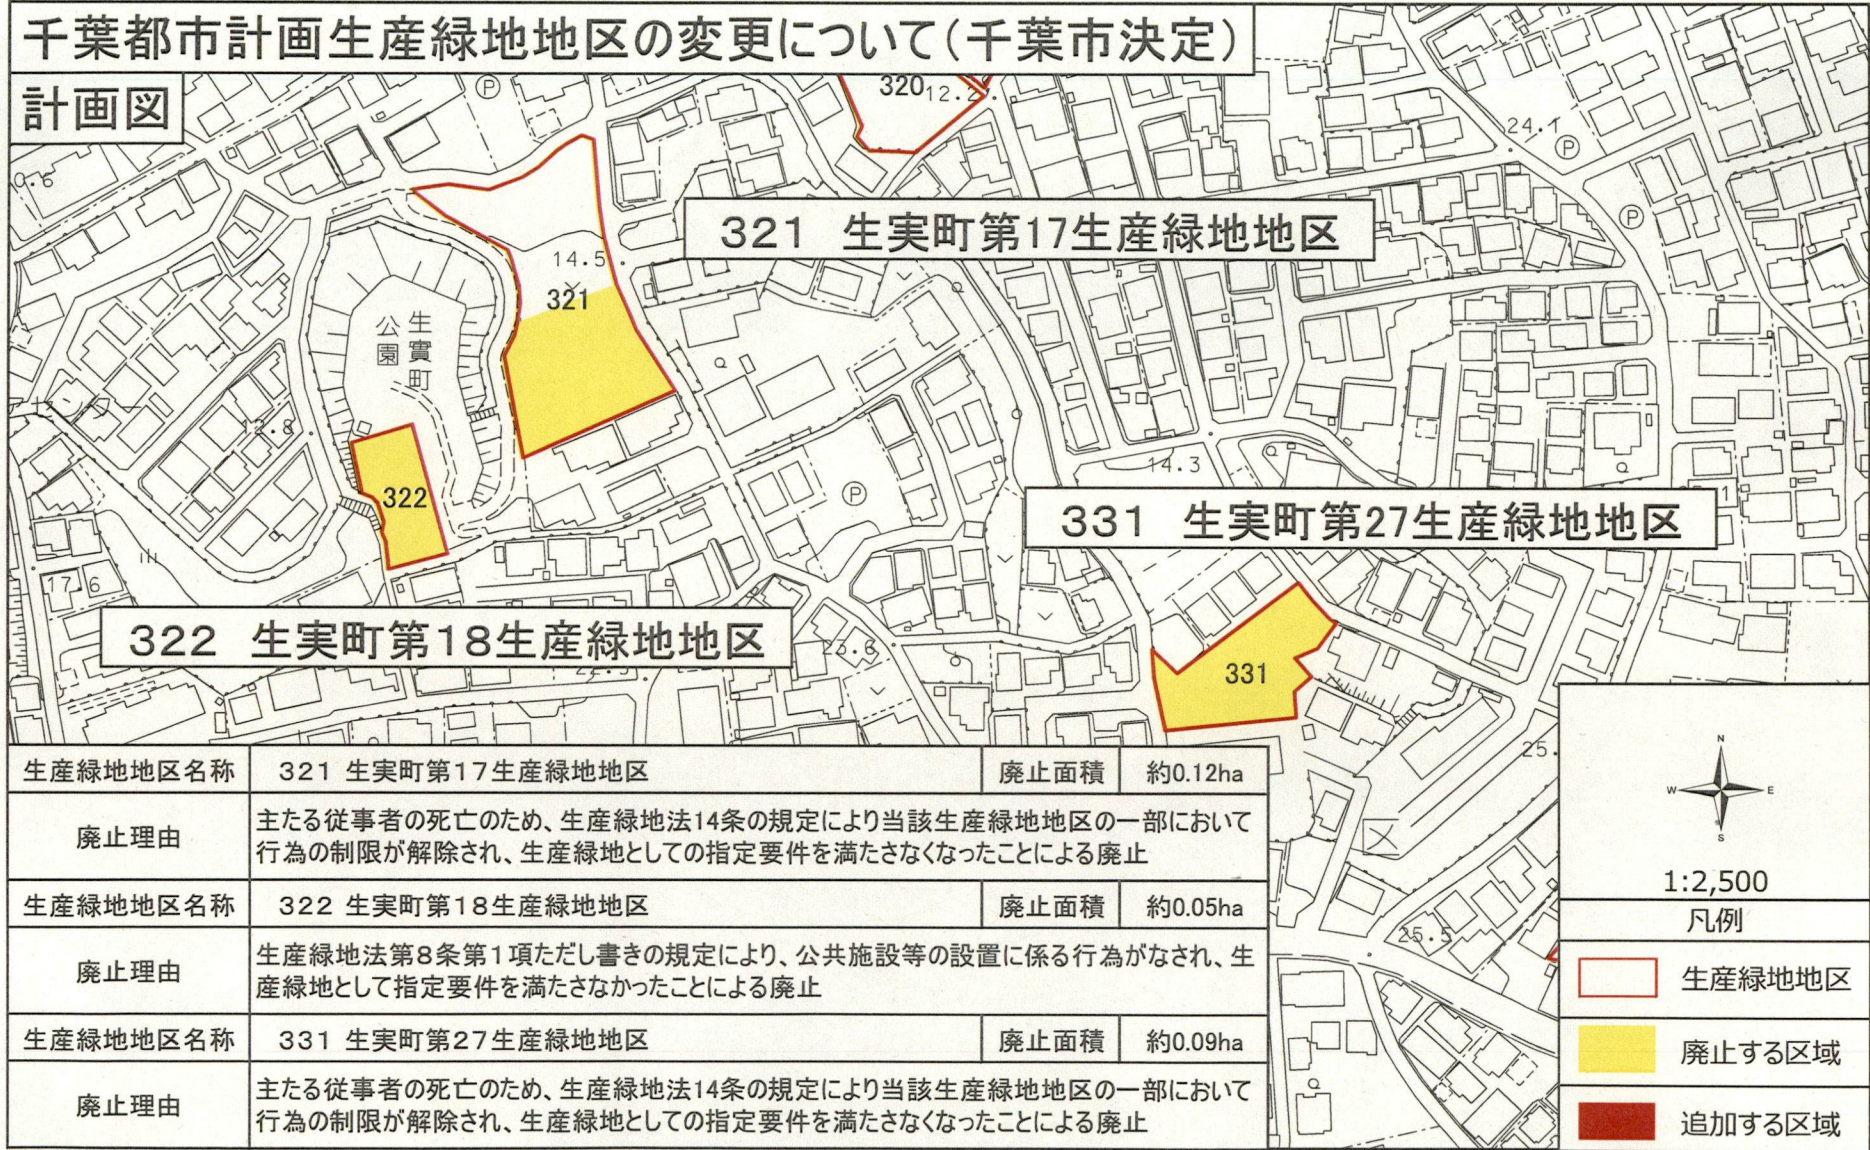


生産緑地地区名称	321 生実町第17生産緑地地区	廃止面積	約0.12ha
廃止理由	主たる従事者の死亡のため、生産緑地法14条の規定により当該生産緑地地区の一部において行為の制限が解除され、生産緑地としての指定要件を満たさなくなったことによる廃止		
生産緑地地区名称	322 生実町第18生産緑地地区	廃止面積	約0.05ha
廃止理由	生産緑地法第8条第1項ただし書きの規定により、公共施設等の設置に係る行為がなされ、生産緑地として指定要件を満たさなかったことによる廃止		
生産緑地地区名称	331 生実町第27生産緑地地区	廃止面積	約0.09ha
廃止理由	主たる従事者の死亡のため、生産緑地法14条の規定により当該生産緑地地区の一部において行為の制限が解除され、生産緑地としての指定要件を満たさなくなったことによる廃止		

1:2,500
凡例

- 生産緑地地区
- 廃止する区域
- 追加する区域

千葉都市計画生産緑地地区の変更について(千葉市決定)

計画図

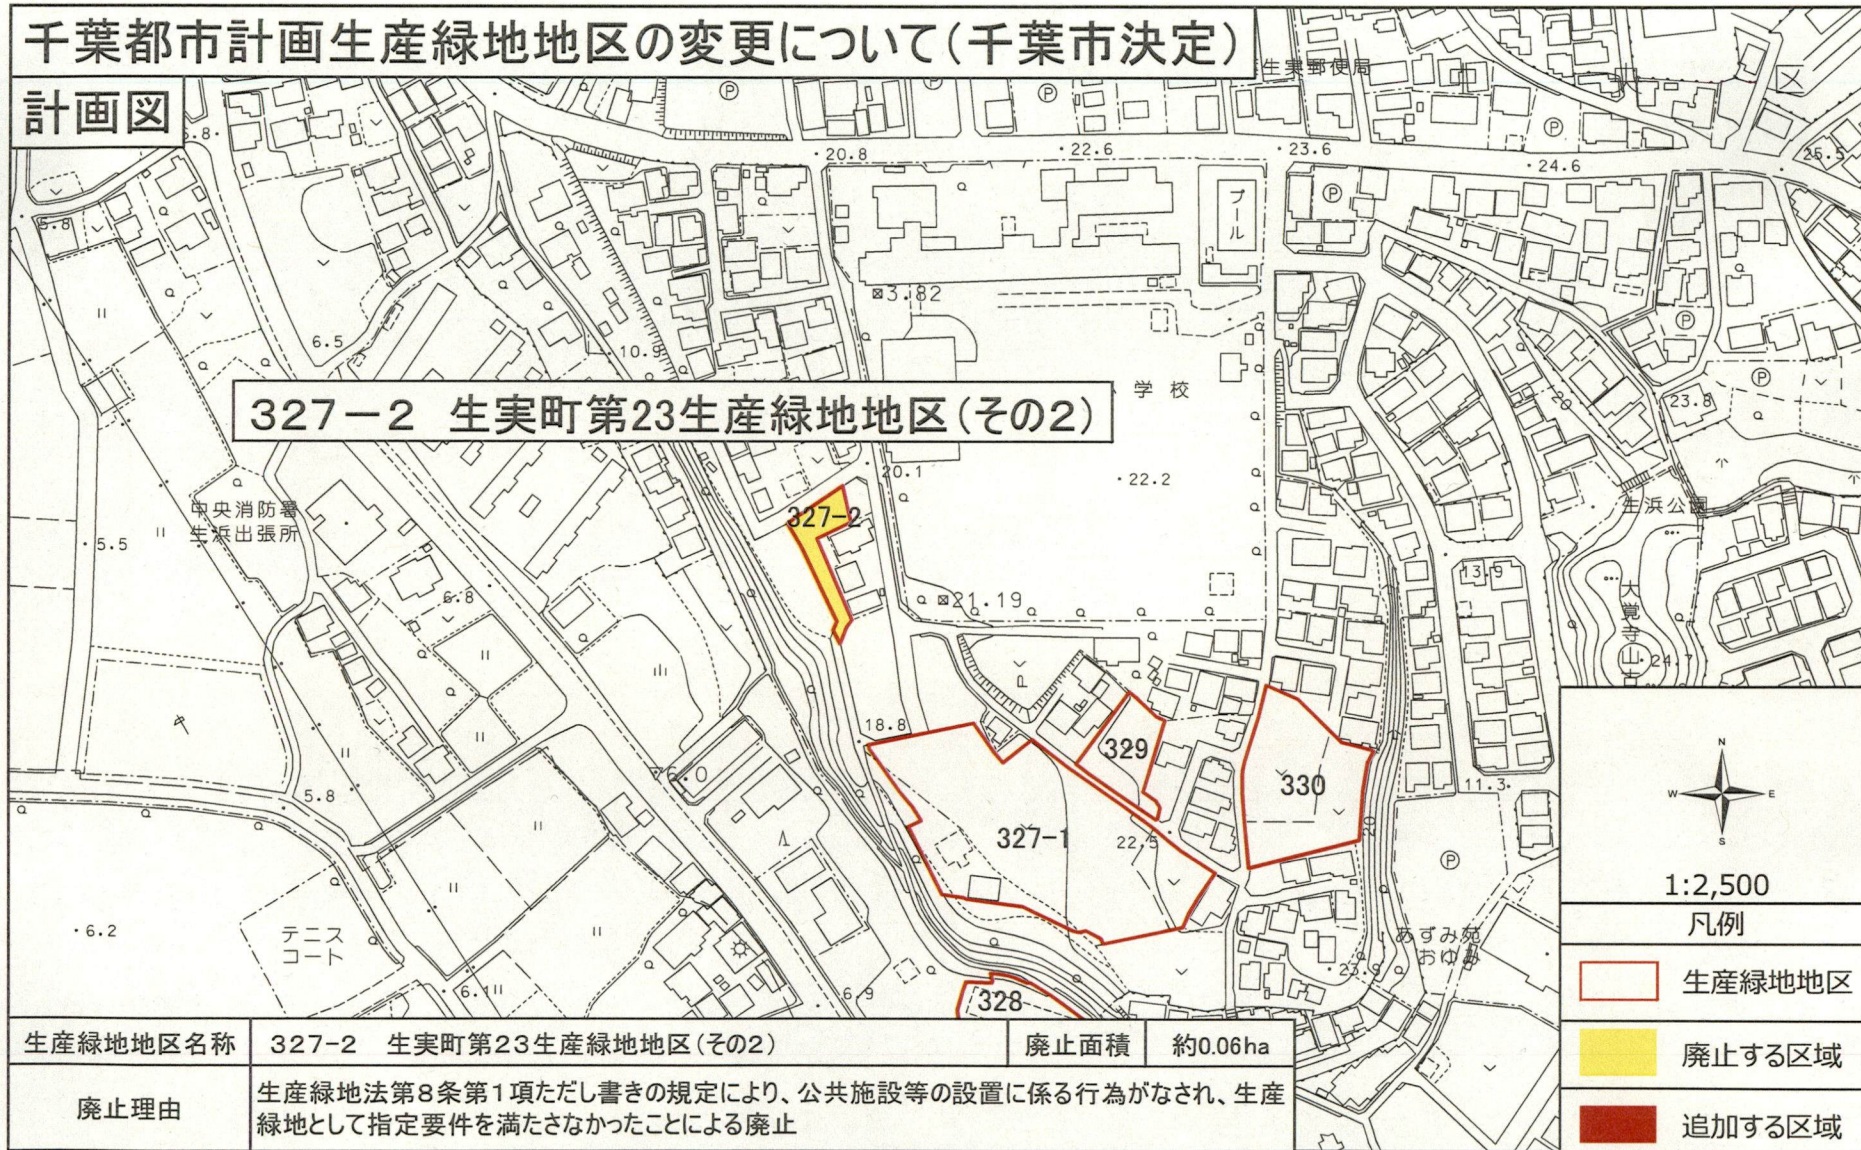

327-2 生実町第23生産緑地地区(その2)

生産緑地地区名称	327-2 生実町第23生産緑地地区(その2)	廃止面積	約0.06ha
廃止理由	生産緑地法第8条第1項ただし書きの規定により、公共施設等の設置に係る行為がなされ、生産緑地として指定要件を満たさなかったことによる廃止		


1:2,500

凡例

- 生産緑地地区
- 廃止する区域
- 追加する区域

千葉都市計画生産緑地地区の変更について(千葉市決定)

計画図

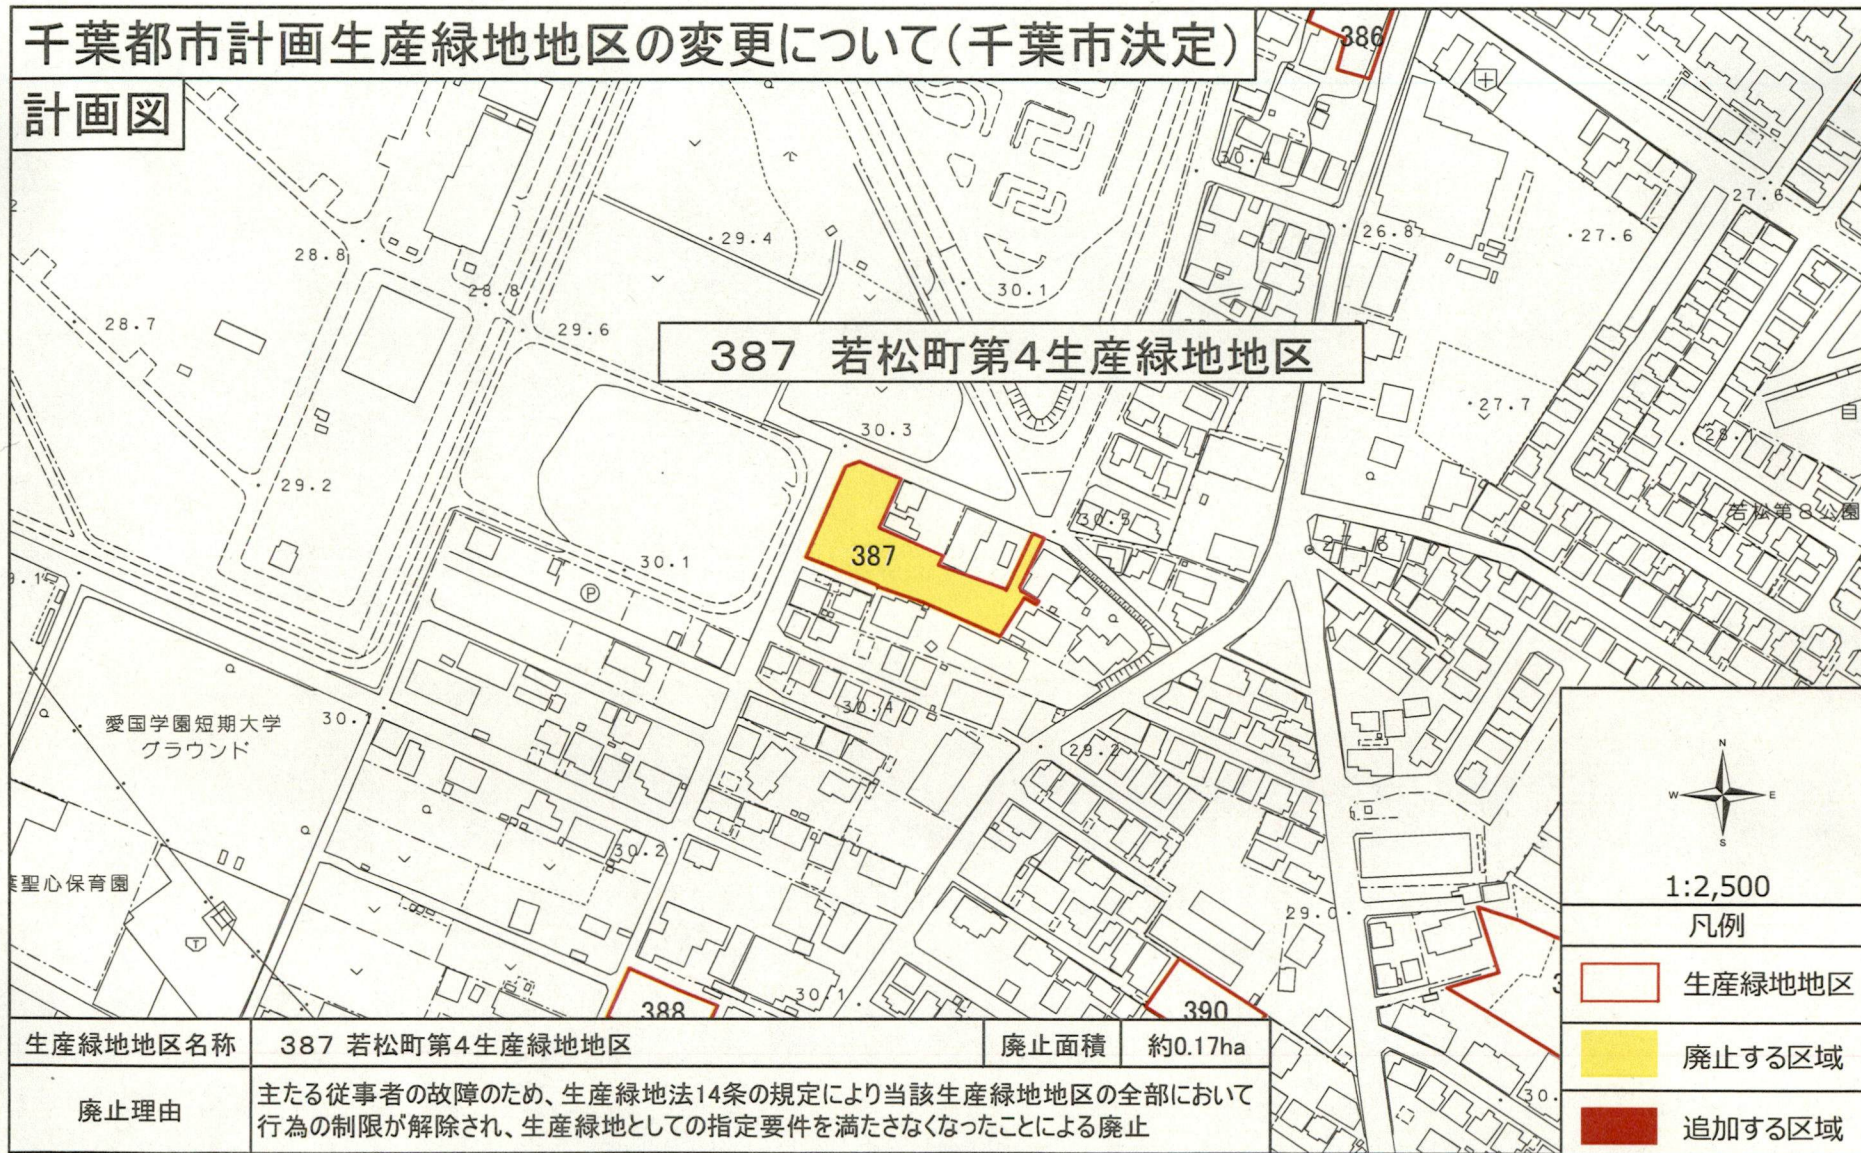

387 若松町第4生産緑地地区

生産緑地地区名称	387 若松町第4生産緑地地区	廃止面積	約0.17ha
廃止理由	主たる従事者の故障のため、生産緑地法14条の規定により当該生産緑地地区の全部において行為の制限が解除され、生産緑地としての指定要件を満たさなくなったことによる廃止		


1:2,500

凡例

- 生産緑地地区
- 廃止する区域
- 追加する区域

千葉都市計画生産緑地地区の変更について(千葉市決定)

計画図

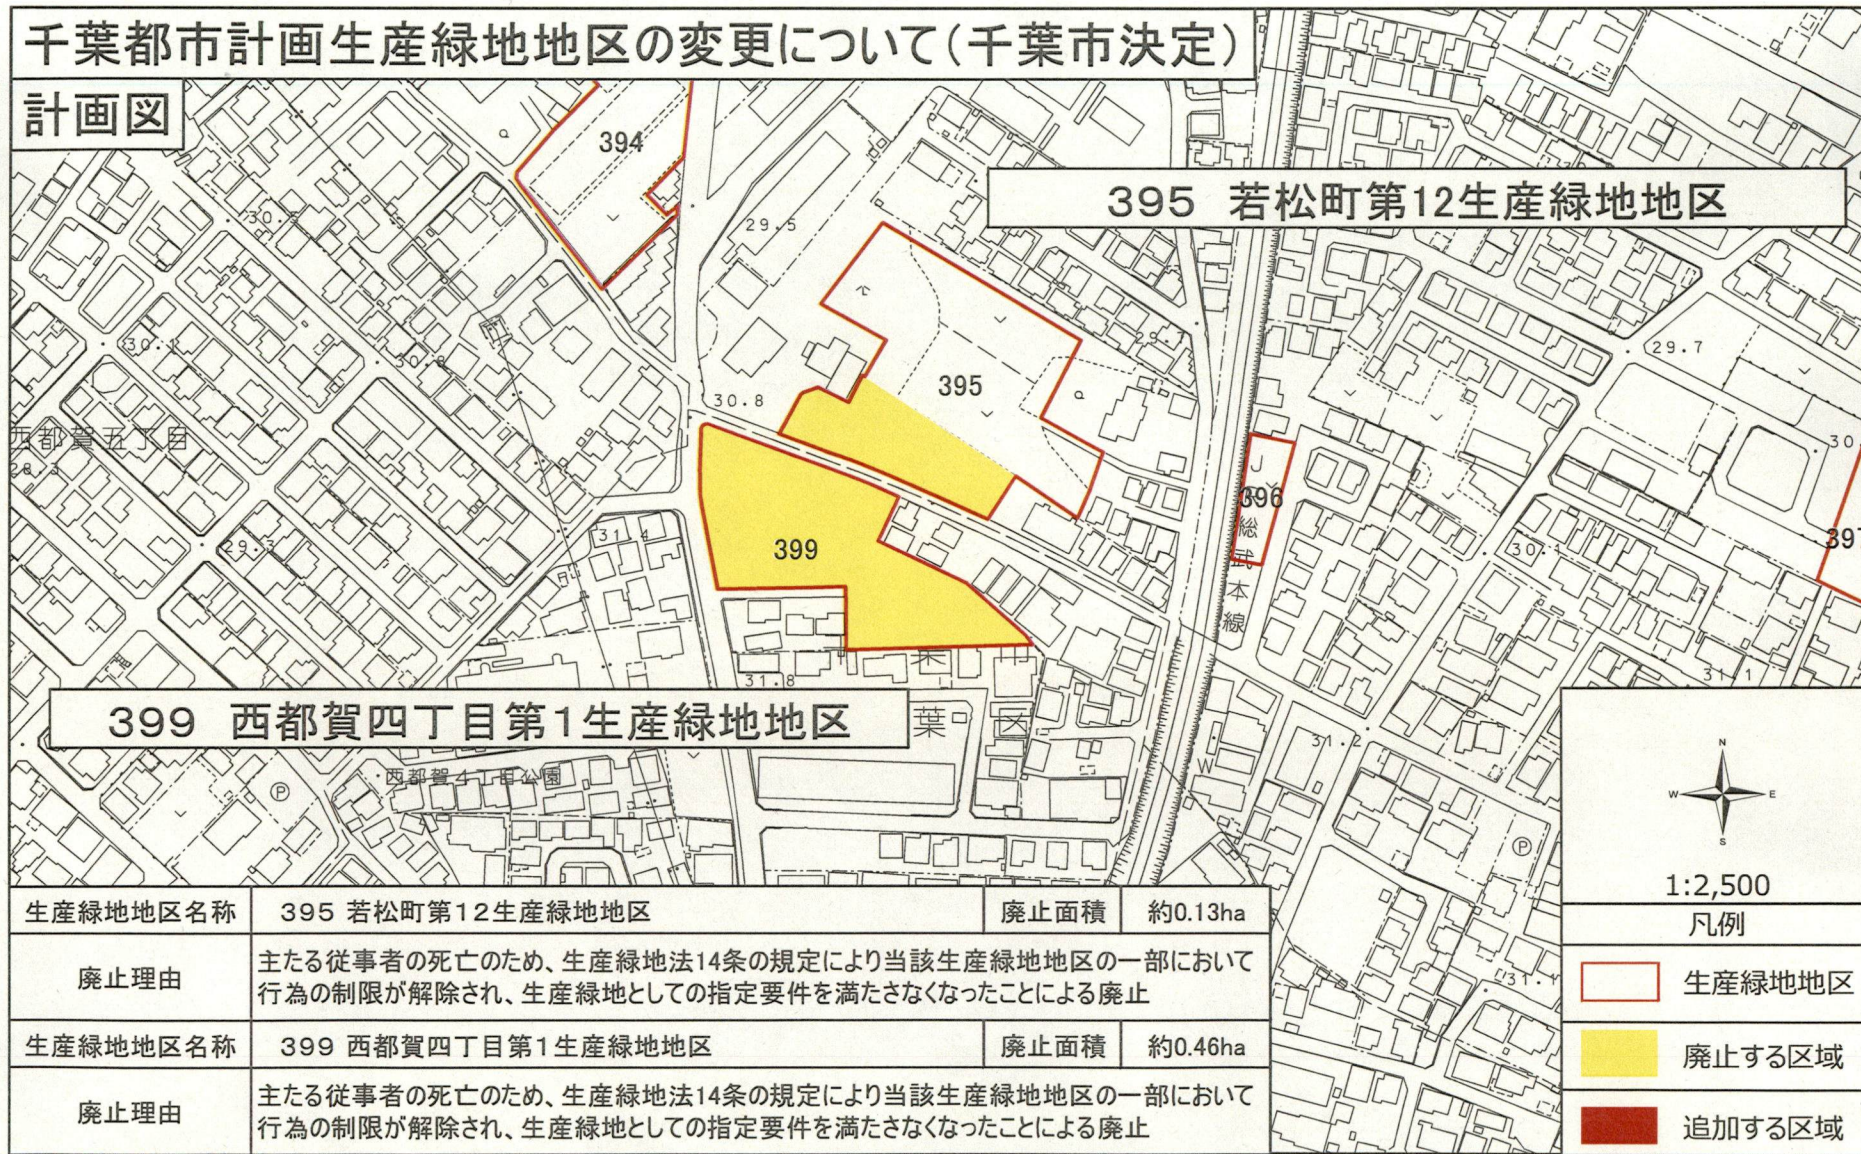

395 若松町第12生産緑地地区

399 西都賀四丁目第1生産緑地地区



1:2,500


凡例

- 生産緑地地区
- 廃止する区域
- 追加する区域

生産緑地地区名称	395 若松町第12生産緑地地区	廃止面積	約0.13ha
廃止理由	主たる従事者の死亡のため、生産緑地法14条の規定により当該生産緑地地区の一部において行為の制限が解除され、生産緑地としての指定要件を満たさなくなったことによる廃止		
生産緑地地区名称	399 西都賀四丁目第1生産緑地地区	廃止面積	約0.46ha
廃止理由	主たる従事者の死亡のため、生産緑地法14条の規定により当該生産緑地地区の一部において行為の制限が解除され、生産緑地としての指定要件を満たさなくなったことによる廃止		

千葉都市計画生産緑地地区の変更について(千葉市決定)

計画図

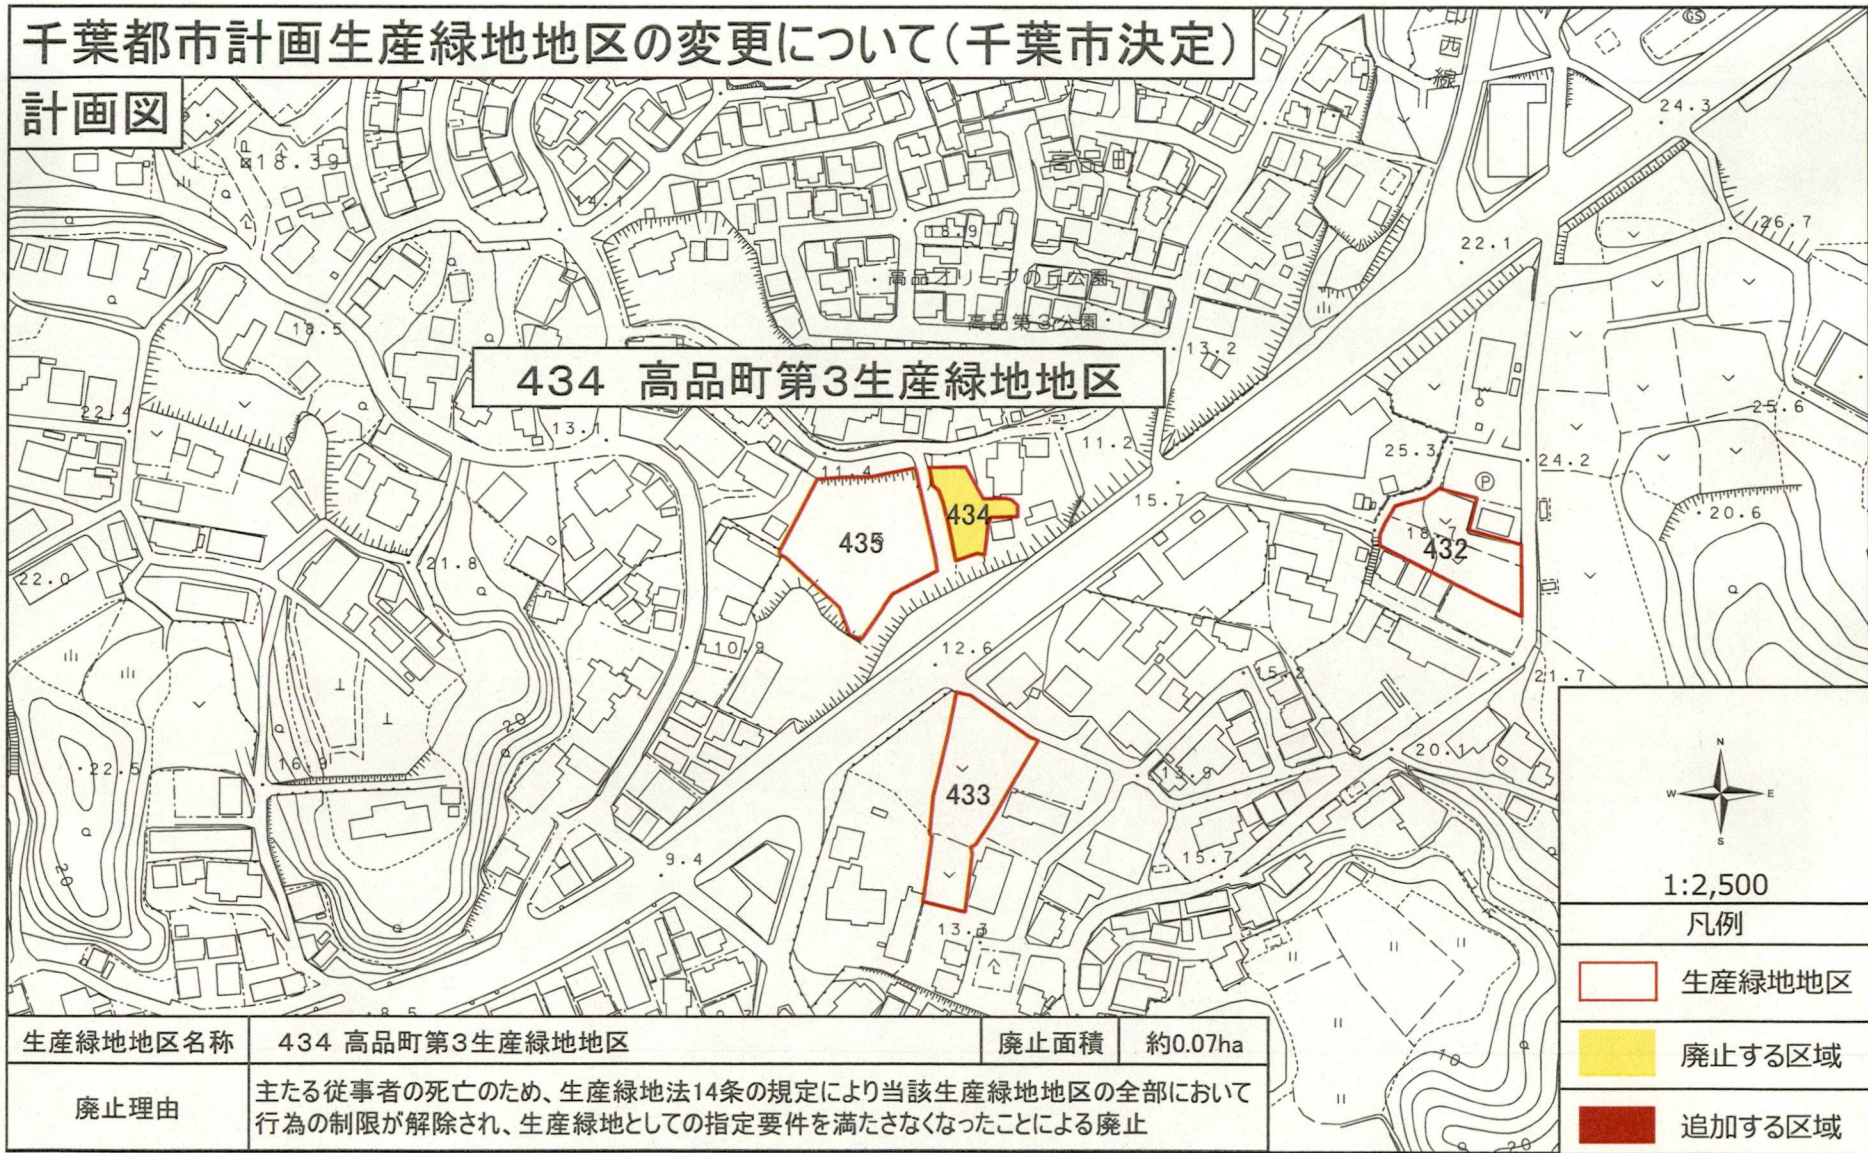

生産緑地地区名称	434 高品町第3生産緑地地区	廃止面積	約0.07ha
廃止理由	主たる従事者の死亡のため、生産緑地法14条の規定により当該生産緑地地区の全部において行為の制限が解除され、生産緑地としての指定要件を満たさなくなったことによる廃止		


1:2,500

凡例

- 生産緑地地区
- 廃止する区域
- 追加する区域

千葉都市計画生産緑地地区の変更について(千葉市決定)

計画図

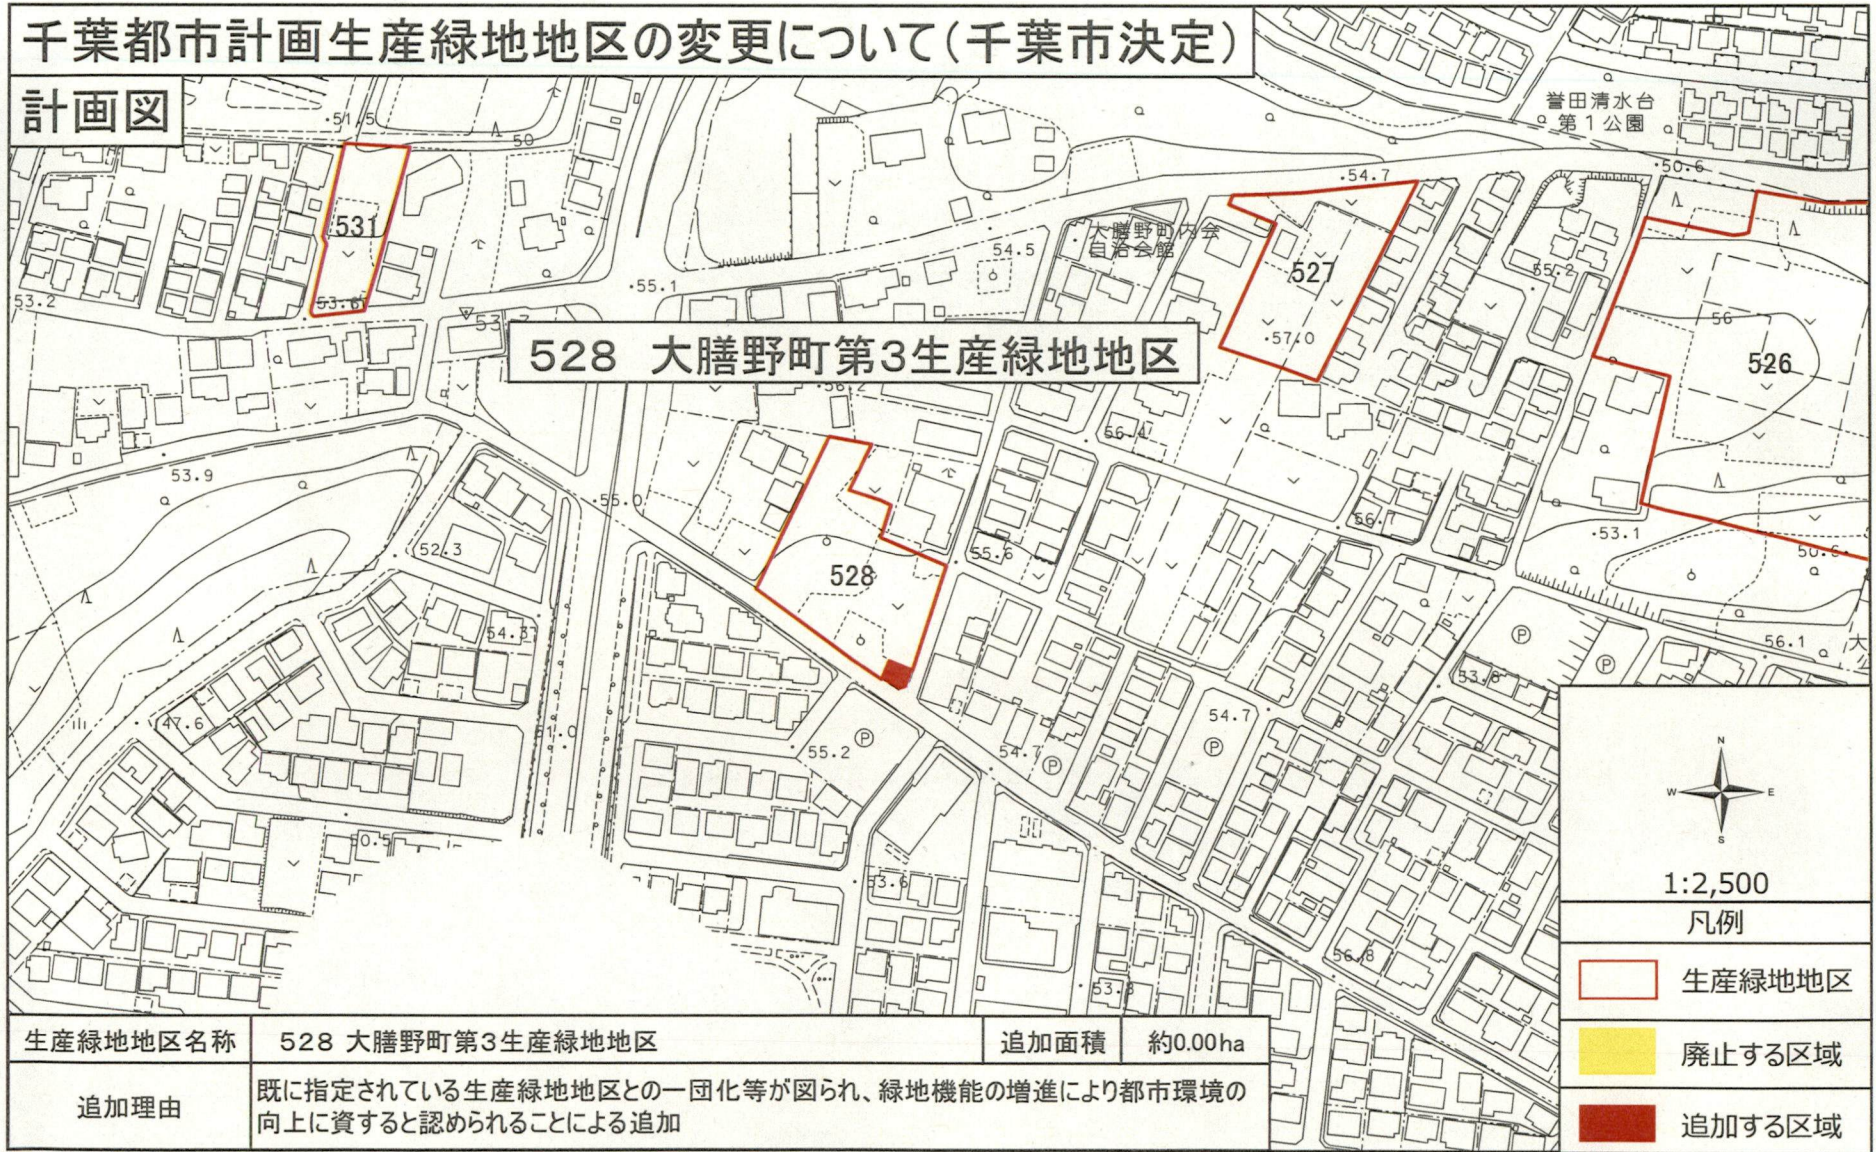

528 大膳野町第3生産緑地地区

生産緑地地区名称	528 大膳野町第3生産緑地地区	追加面積	約0.00ha
追加理由	既に指定されている生産緑地地区との一団化等が図られ、緑地機能の増進により都市環境の向上に資すると認められることによる追加		

1:2,500
凡例

- 生産緑地地区
- 廃止する区域
- 追加する区域

千葉都市計画生産緑地地区の変更について(千葉市決定)

計画図




生産緑地地区名称	549 今井町第1生産緑地地区	廃止面積	約0.01ha
廃止理由	生産緑地法第8条第1項ただし書きの規定により、公共施設等の設置に係る行為がなされ、生産緑地として指定要件を満たさなかったことによる廃止		

1:2,500
凡例


- 生産緑地地区
- 廃止する区域
- 追加する区域

千葉都市計画生産緑地地区の変更について(千葉市決定)

計画図

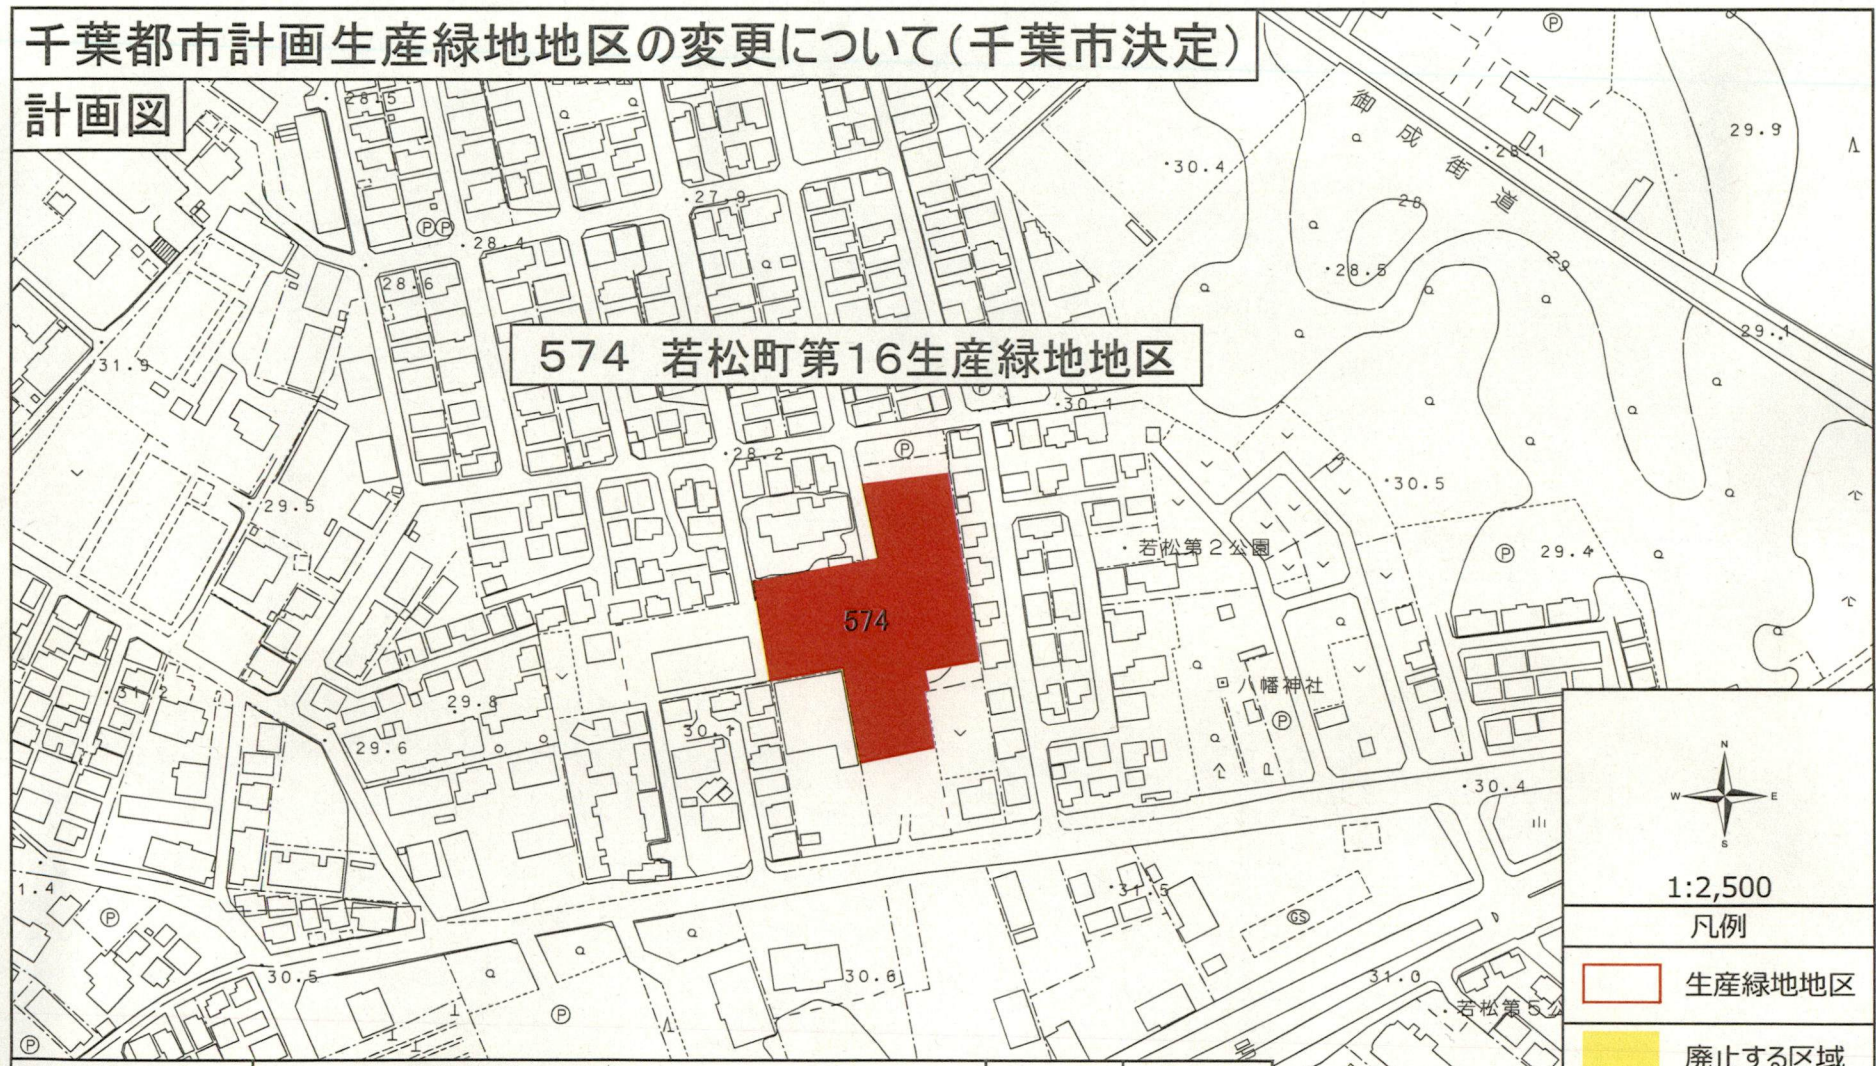

574 若松町第16生産緑地地区

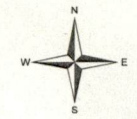

1:2,500

凡例

- 生産緑地地区
- 廃止する区域
- 追加する区域

生産緑地地区名称	574 若松町第16生産緑地地区	追加面積	約0.27ha
追加理由	良好な都市環境の形成に資すると認められるため追加		