

## 千葉都市計画道路の変更（千葉市決定）

1. 都市計画道路中 7・5・11 号末広千葉寺町線を廃止する。
2. 都市計画道路中 3・5・14 号中央今井町線ほか 3 路線を次のように変更する。

種別	名称		位置			区域	構造				備考
	番号	路線名	起点	終点	主な経過地	延長	構造形式	車線の数	幅員	地表式の区間における 鉄道等との交差の構造	
幹線街路	3・5・14	中央今井町線	千葉市中央区中央 2丁目	千葉市中央区今井町	千葉市中央区末広町 1丁目	約 4,530m	地表式	4車線	15m	都市モノレール第1号と立体交差 幹線街路と平面交差 5箇所	
幹線街路	3・4・36	西千葉駅稲荷町線	千葉市中央区松波 3丁目	千葉市中央区稲荷町	千葉市中央区千葉寺町	約 7,190m	地表式	4車線	20m	JR 京葉線と立体交差 JR 総武本線と立体交差 JR 外房線と立体交差 京成電鉄千原線と立体交差 都市モノレール第2号と立体交差 幹線街路と平面交差 17箇所	
	車線の数の内訳		2車線			約 3,430m					
			4車線			約 3,760m					
その他		なお、千葉市中央区千葉寺町地内に千葉寺駅交通広場を設ける。									約 3,600 m <sup>2</sup>
幹線街路	3・4・80	本町星久喜町線	千葉市中央区本町 3丁目	千葉市中央区星久喜町	千葉市中央区亥鼻 1丁目	約 2,410m	地表式	2車線	20m	幹線街路 3.4.35 号線と平面交差	

区画街路	7・5・3	市場町亥鼻線	千葉市中央区市場町	千葉市中央区亥鼻1丁目	千葉市中央区亥鼻1丁目	約 110m	地表式	2車線	15.7m	幹線街路と平面交差2箇所	
------	-------	--------	-----------	-------------	-------------	--------	-----	-----	-------	--------------	--

「区域および構造は計画図表示のとおり」

## 理 由

3・5・14号 中央今井町線は、都市モノレール第1号線の県庁前駅～中央博物館・市立病院前駅区間の都市計画変更（廃止）に伴い、3・4・44号要町寒川線から7・5・11号末広千葉寺町線までの区間内において、都市モノレール第1号線の軌道支柱や末広駅（仮称）等建設地で現在未整備となっている建設予定敷について廃止するものである。

7・5・11号 末広千葉寺町線は、都市モノレール第1号線の県庁前駅～中央博物館・市立病院前駅区間の都市計画変更（廃止）に伴い、全区間において、都市モノレール第1号線の軌道支柱や千葉寺駅（仮称）等建設地で現在未整備となっている建設予定敷について廃止するものである。

3・4・36号 西千葉駅稲荷町線は、都市モノレール第1号線の県庁前駅～中央博物館・市立病院前駅区間の都市計画変更（廃止）に伴い、3・4・80号本町星久喜町線から千葉寺駅交通広場までの区間内において、都市モノレール第1号線の軌道支柱や青葉の森公園駅等建設地等で現在未整備となっている建設予定敷について廃止するものである。

3・4・80号 本町星久喜町線は、都市モノレール第1号線の県庁前駅～中央博物館・市立病院前駅区間の都市計画変更（廃止）に伴い、3・4・36号西千葉駅稲荷町線交差点から終点側の区間において、都市モノレール第1号線の軌道支柱や中央博物館・市立病院前駅等建設地で現在未整備となっている建設予定敷について廃止するものである。

起点から千葉大学前までの区間において、自転車走行環境を確保するため幅広の路肩を設置する。


加えて、起点から旭橋手前の区間においては、交通量に合わせて一部幅員を変更し、旭橋交差点の千葉大学側においては、慢性的な渋滞が発生していることから、渋滞対策として付加車線を新たに追加するため一部幅員を変更するものである。

7・5・3号 市場町亥鼻線は、大和橋交差点及び旭橋交差点で慢性的な渋滞が発生していることから、渋滞対策として付加車線を新たに追加するため幅員を変更するものである。



# 千葉都市計画道路の変更について



## 位置図

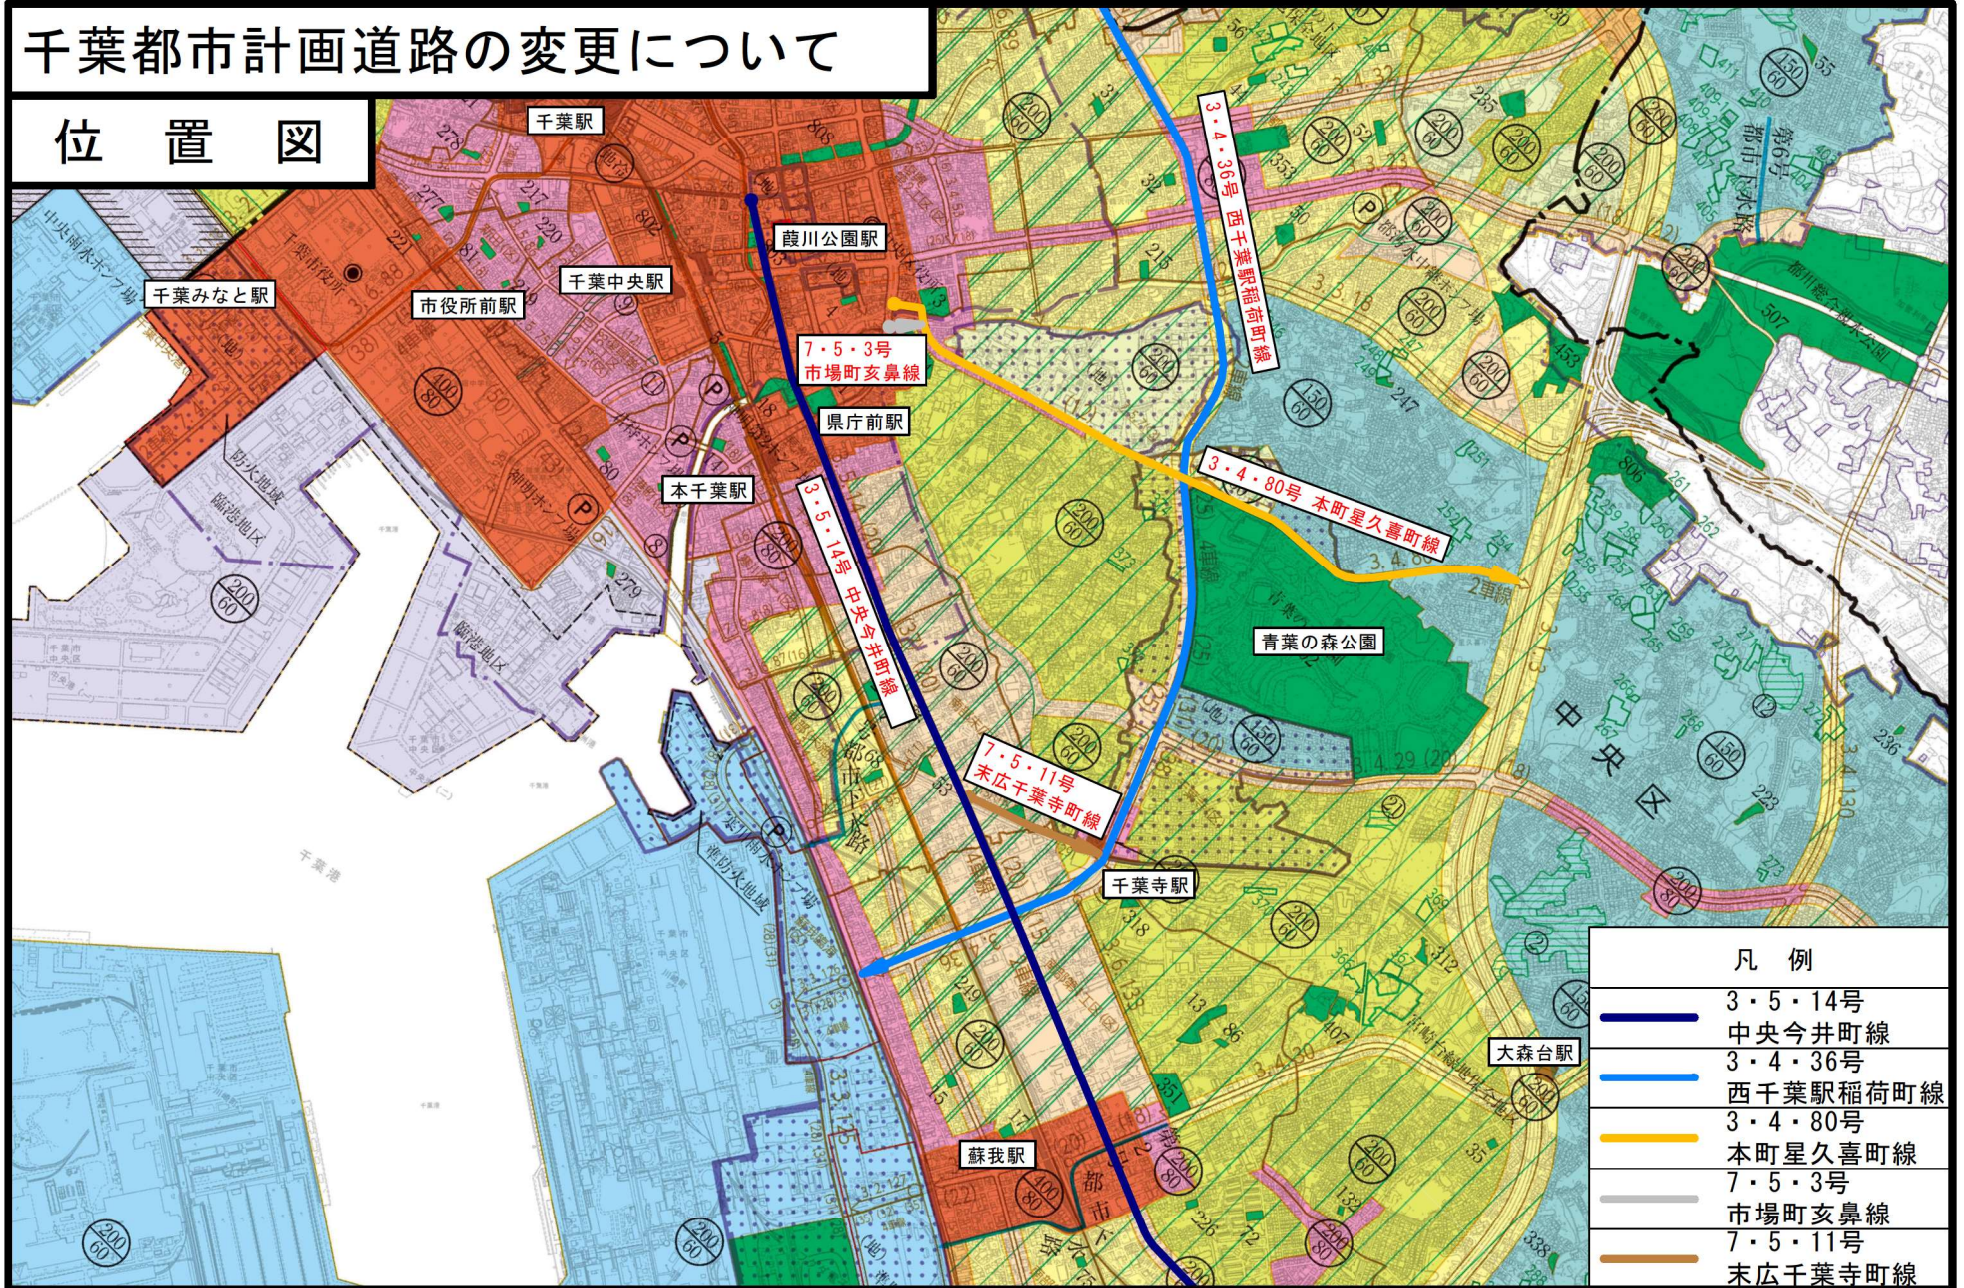



# 計 画 図 ( 1 / 2 )

( I - 6 )

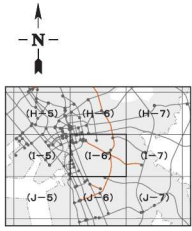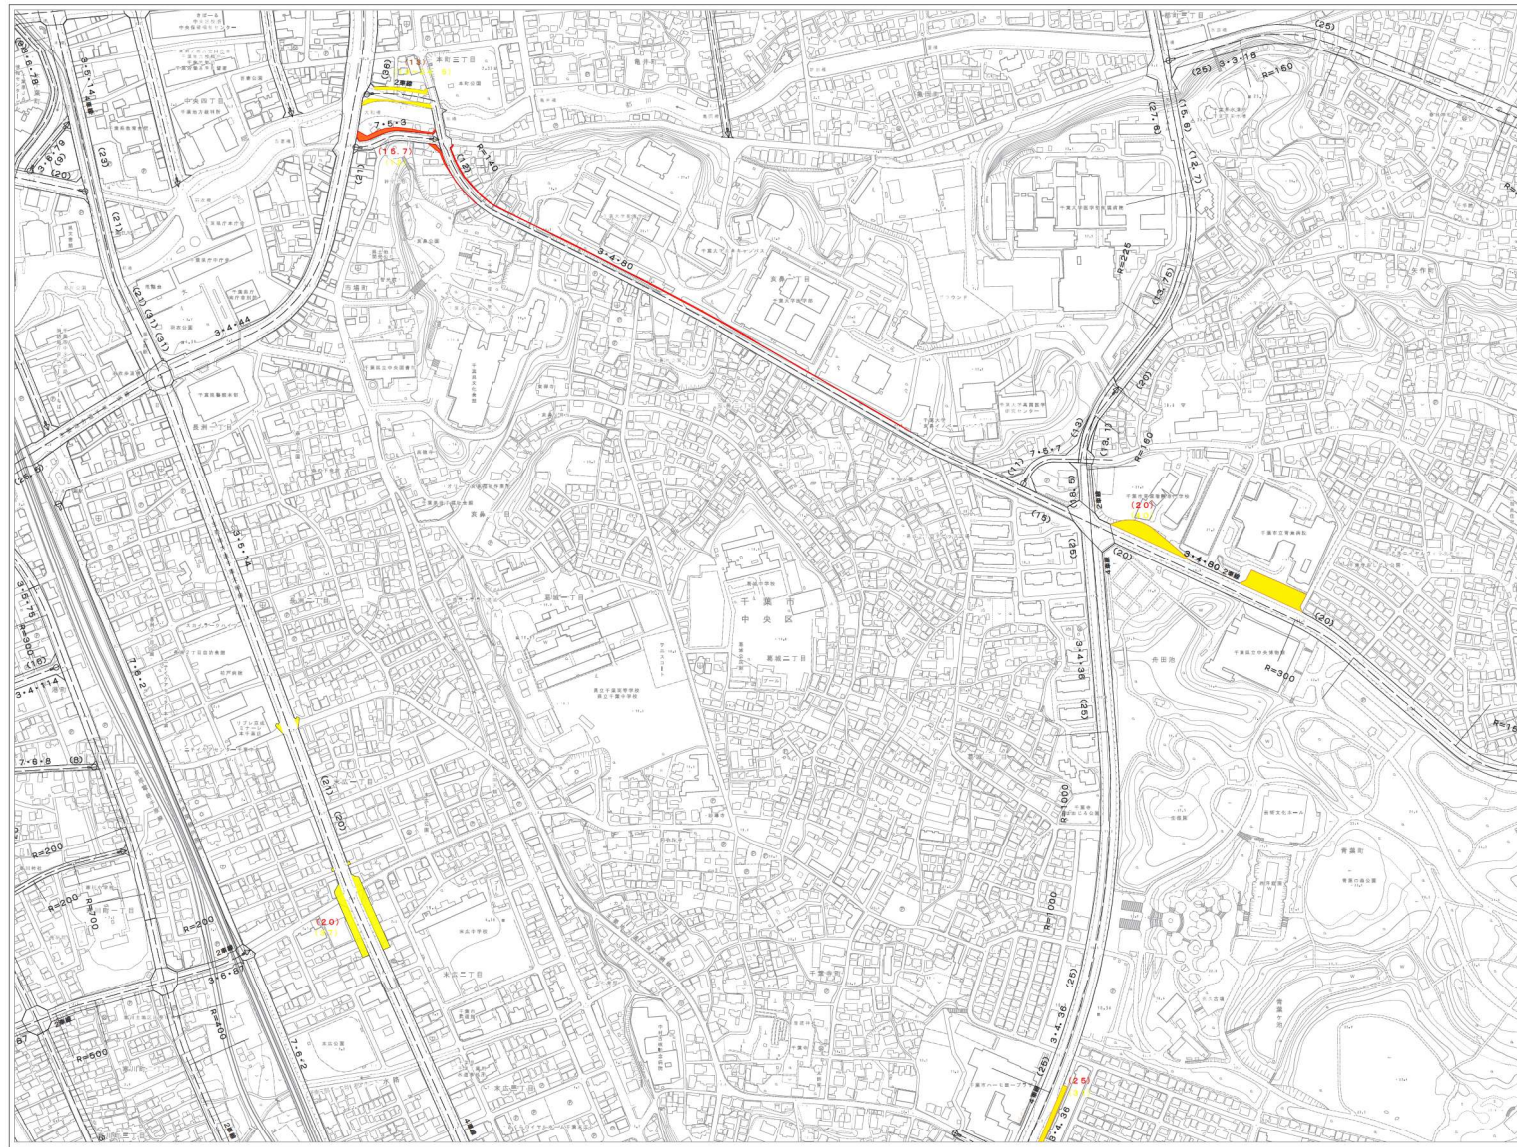

凡 例

都市計画道路

- 廃止する区域 (Yellow highlight)
- 追加する区域 (Red highlight)

凡 例 (continued)

[Symbol]	第一種市道	第一種市道	第一種市道
千葉都市計画  
道路  
計画図  
( I - 6 )



※この図は、都市計画道路の位置を示すもので、地形地物は現地と異なる場合があります。  
(令和元年度千葉市国土基本図データ(2,500Mデータ)を使用)



