

## 千葉都市計画都市高速鉄道の変更（千葉市決定）

都市計画都市高速鉄道中1号都市モノレール第1号線を次のように変更する。

名 称		位 置			区 域	構 造		備 考	
番 号	路 線 名	起 点	終 点	主な経過地	延 長	構造形式	地表式の区間における 鉄道等との交差の構造		
1	都市モノレール 第1号線	千葉市 中央区 中央港 1丁目	千葉市 中央区 長洲 1丁目	千葉市 中央区 中央 4丁目	約 3,260m	嵩上式		線路線数2	
		なお、千葉市中央区 中央港1丁目地内に千葉みなと駅							約 1,300 m <sup>2</sup>
		" 千葉 港地内に市役所前駅							約 1,600 m <sup>2</sup>
		" 新千葉1丁目地内に千葉駅							約 3,400 m <sup>2</sup>
		" 栄 町地内に栄町駅							約 1,200 m <sup>2</sup>
		" 中央3丁目地内に葎川公園駅							約 1,100 m <sup>2</sup>
" 市 場 町地内に県庁前駅							約 2,100 m <sup>2</sup>		

「区域および構造は計画図表示のとおり」

### 理 由


都市モノレール第1号線の延伸凍結としていたルート（県庁前駅～中央博物館・市立病院前駅間）について、費用対効果等の観点から再検証した結果、延伸計画を廃止することとなった。

よって、都市モノレール第1号線に係る都市計画の変更（県庁前駅～中央博物館・市立病院前駅間の廃止）を行うものである。



# 千葉都市計画都市高速鉄道の変更について



## 位置図

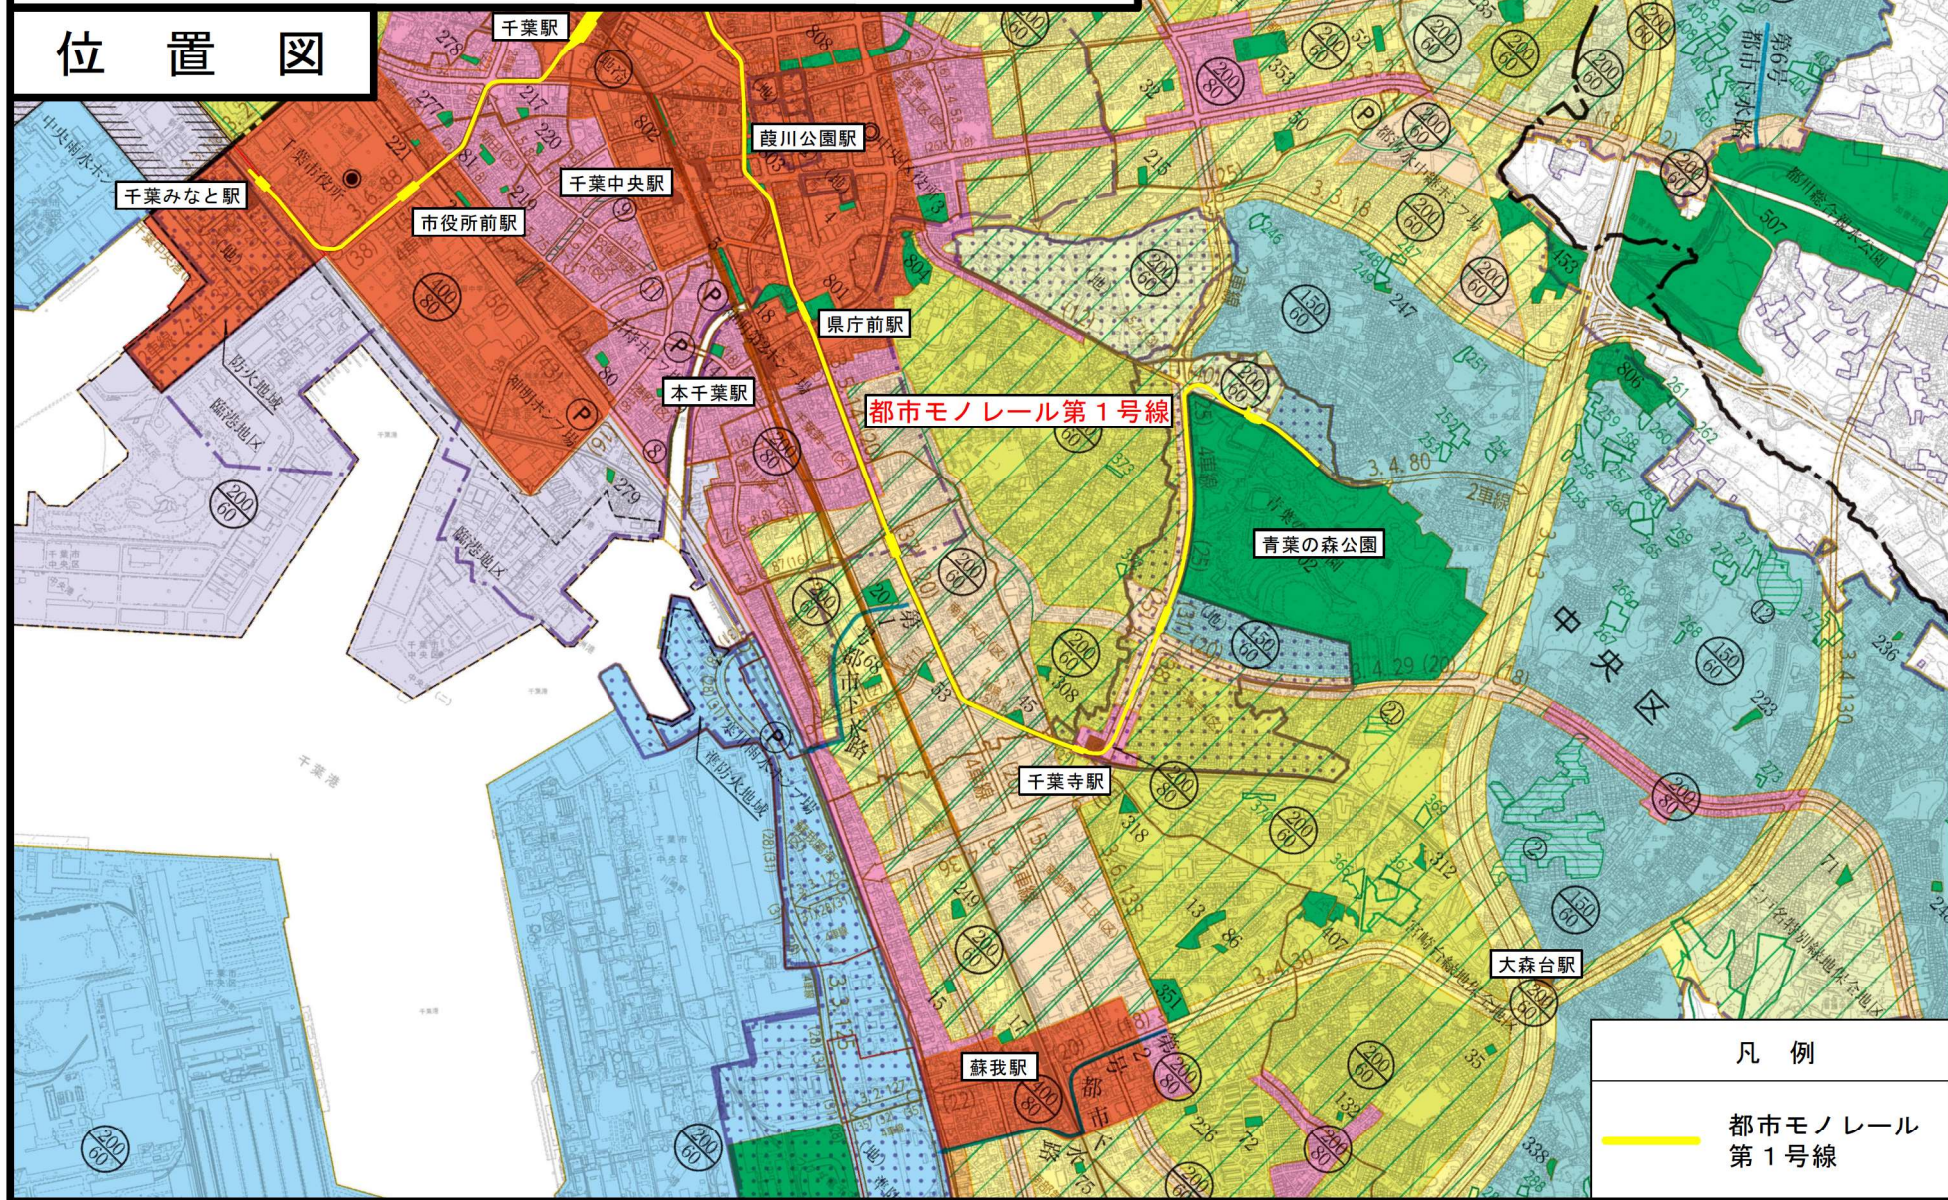



計 画 図 ( 1 / 2 )

( I - 6 )

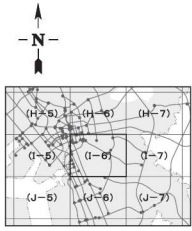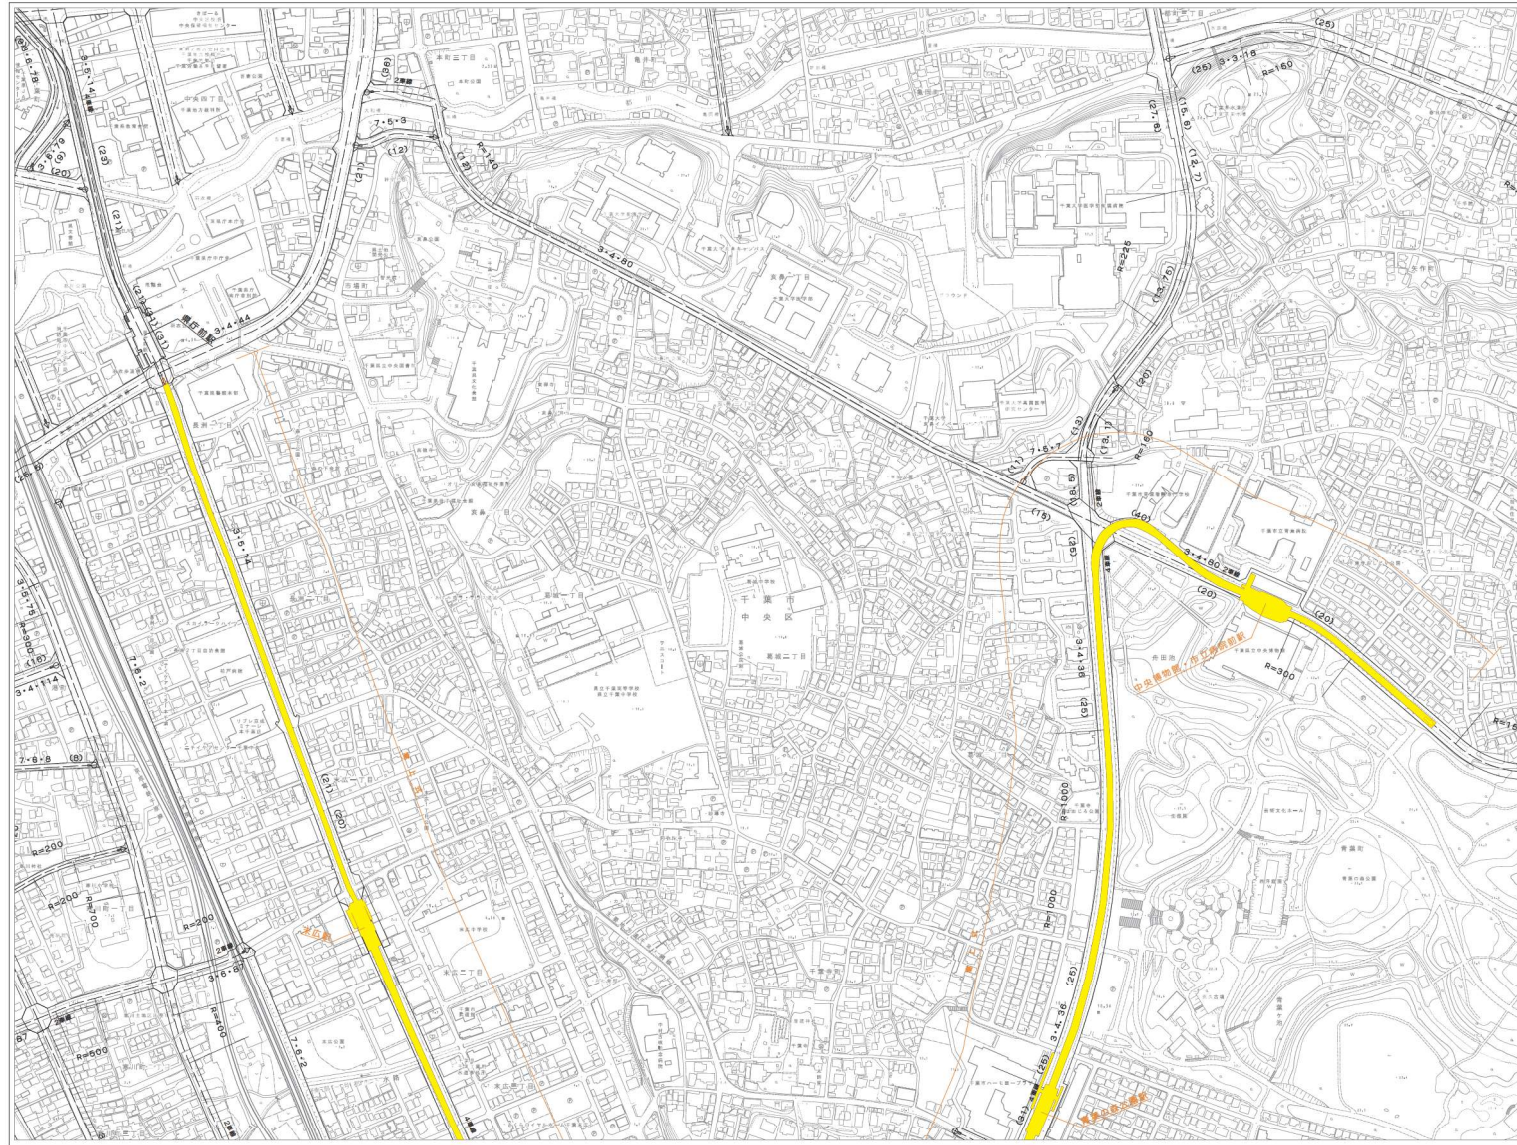

**凡 例**  
 都市高速鉄道  
 廃止する区域

凡 例


千葉都市計画  
 都市高速鉄道  
 計画図  
 ( I - 6 )

※この図は、都市計画道路の位置を示すもので、地形地物は現地と異なる場合があります。  
 (令和元年度千葉市国土基本図データ(2,500Mデータ)を使用)



