

千葉都市計画公園の変更（千葉市決定）

都市計画公園中 5. 5. 1号 千葉公園を次のように変更する。

種 別	名 称		位 置	面 積	備 考
	番号	公園名			
総合公園	5. 5. 1	千葉公園	千葉市中央区弁天3丁目、弁天4丁目の各一部の区域	約20. 9ha	


「区域は計画図表示のとおり」

理 由

市が定めた再整備計画（千葉公園再整備マスタープラン）に基づく再整備実施のため都市計画公園の区域を変更する。






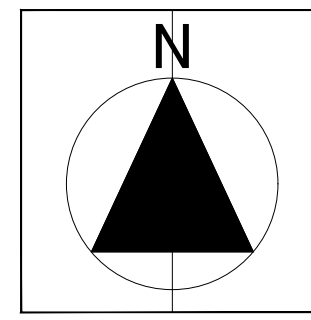

# 計 画 図

H-311

千葉公園(変更/北)	
①-②	地番界(民地)
②-③	道路界
③-④	地番界(民地)
④-⑤	地番界(民地)
⑤-⑥	地番界(民地)
⑥-⑦	地番界(民地)
⑦-⑧	道路界
⑧-⑨	地番界(民地)
⑨-⑩	将来道路界
⑩-⑪	地番界(民地)
⑪-①	道路界

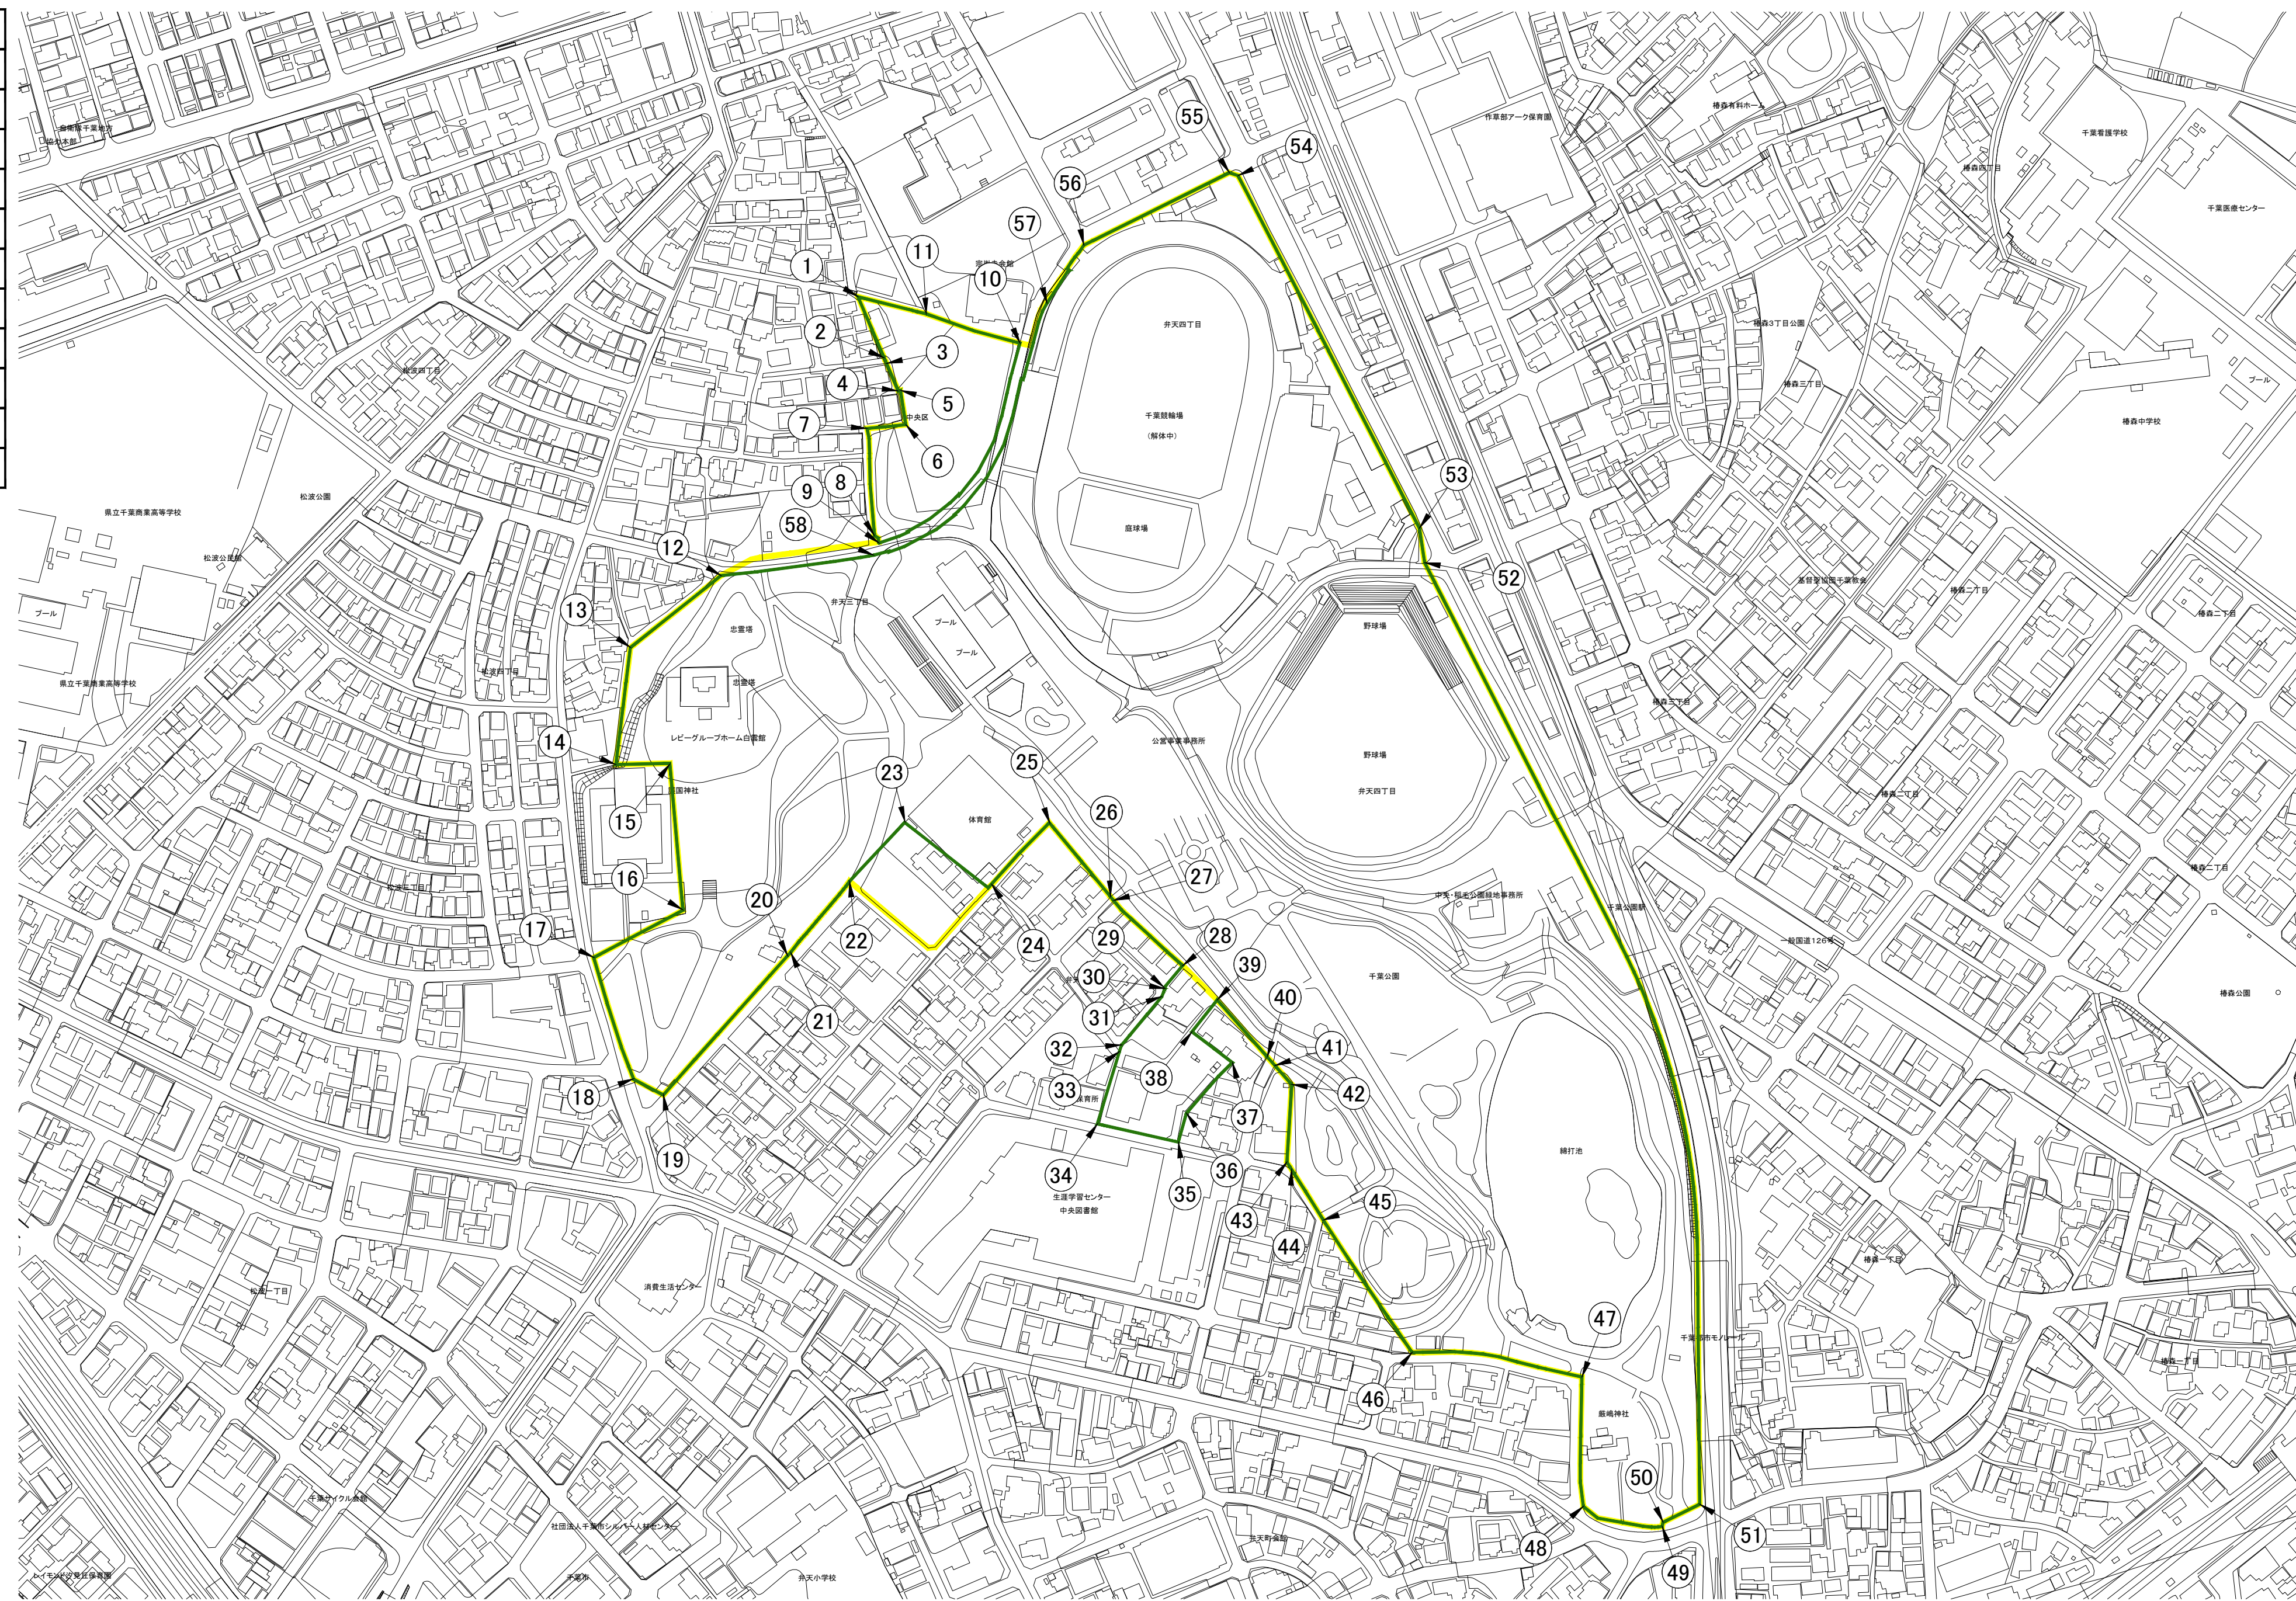

この背景は、平成31年千葉市地形図データ(DMデータ)を使用しています。

千葉公園(変更/南)	
⑫-⑬	道路界
⑬-⑭	道路界
⑭-⑮	地番界(民地)
⑮-⑯	地番界(民地)
⑯-⑰	地番界(民地)
⑰-⑱	道路界
⑱-⑲	道路界
⑲-⑳	道路界
⑳-㉑	道路界
㉑-㉒	道路界
㉒-㉓	将来道路界
㉓-㉔	地番界(民地)
㉔-㉕	地番界(民地)
㉕-㉖	地番界(民地)
㉖-㉗	道路界
㉗-㉘	地番界(民地)
㉘-㉙	地番界(民地)
㉙-㉚	道路界
㉚-㉛	道路界
㉛-㉜	道路界
㉜-㉝	地番界(民地)
㉝-㉞	地番界(民地)
㉞-㉟	地番界(民地)
㊱-㊲	地番界(民地)
㊲-㊳	地番界(民地)
㊳-㊴	地番界(民地)
㊴-㊵	地番界(民地)
㊵-㊶	地番界(民地)
㊶-㊷	地番界(民地)
㊷-㊸	地番界(民地)
㊸-㊹	地番界(民地)
㊹-㊺	道路界
㊺-㊻	地番界(民地)
㊻-㊼	地番界(民地)
㊼-㊽	地番界(民地)
㊽-㊾	道路界
㊾-㊿	道路界
①-②	道路界
②-③	道路界
③-④	道路界
④-⑤	道路界
⑤-⑥	道路界
⑥-⑦	道路界
⑦-⑧	道路界
⑧-⑨	道路界
⑨-⑩	道路界
⑩-⑪	道路界
⑪-⑫	道路界

凡 例	
	既定区域
	変更する区域

千葉都市計画公園	
5.5.1号 千葉公園	
図面名称	計画図
縮尺	S=1:2500
千葉市	