
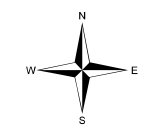


# 千葉都市計画生産緑地地区の変更について(千葉市決定)

## 計画図

習志野市

### 1 幕張本郷一丁目第1生産緑地地区

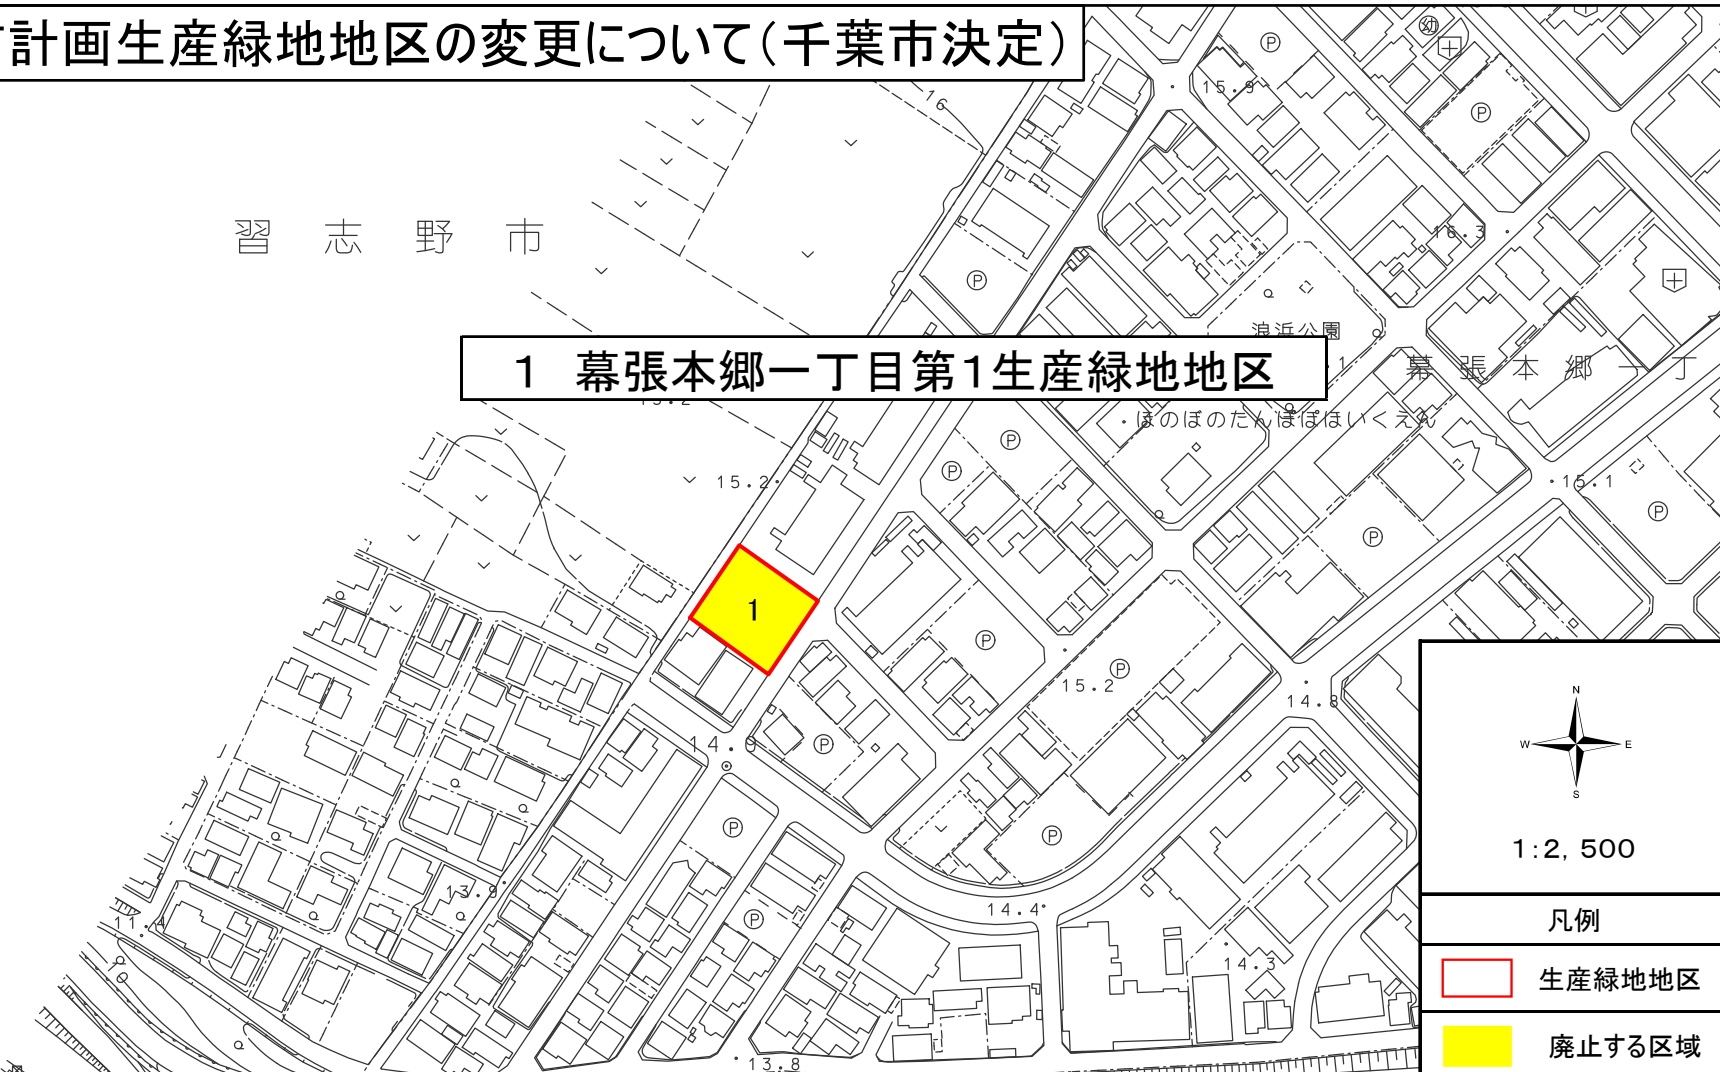

1:2,500


#### 凡例

- 生産緑地地区
- 廃止する区域
- 追加する区域
- 地積更正区域


生産緑地地区名称	1 幕張本郷一丁目第1生産緑地地区	廃止面積	約0.09ha
廃止理由	主たる従事者の死亡のため、生産緑地法14条の規定により当該生産緑地地区において行為の制限が解除され、生産緑地としての指定要件を満たさなくなったことによる廃止		

# 千葉都市計画生産緑地地区の変更について(千葉市決定)

## 計画図

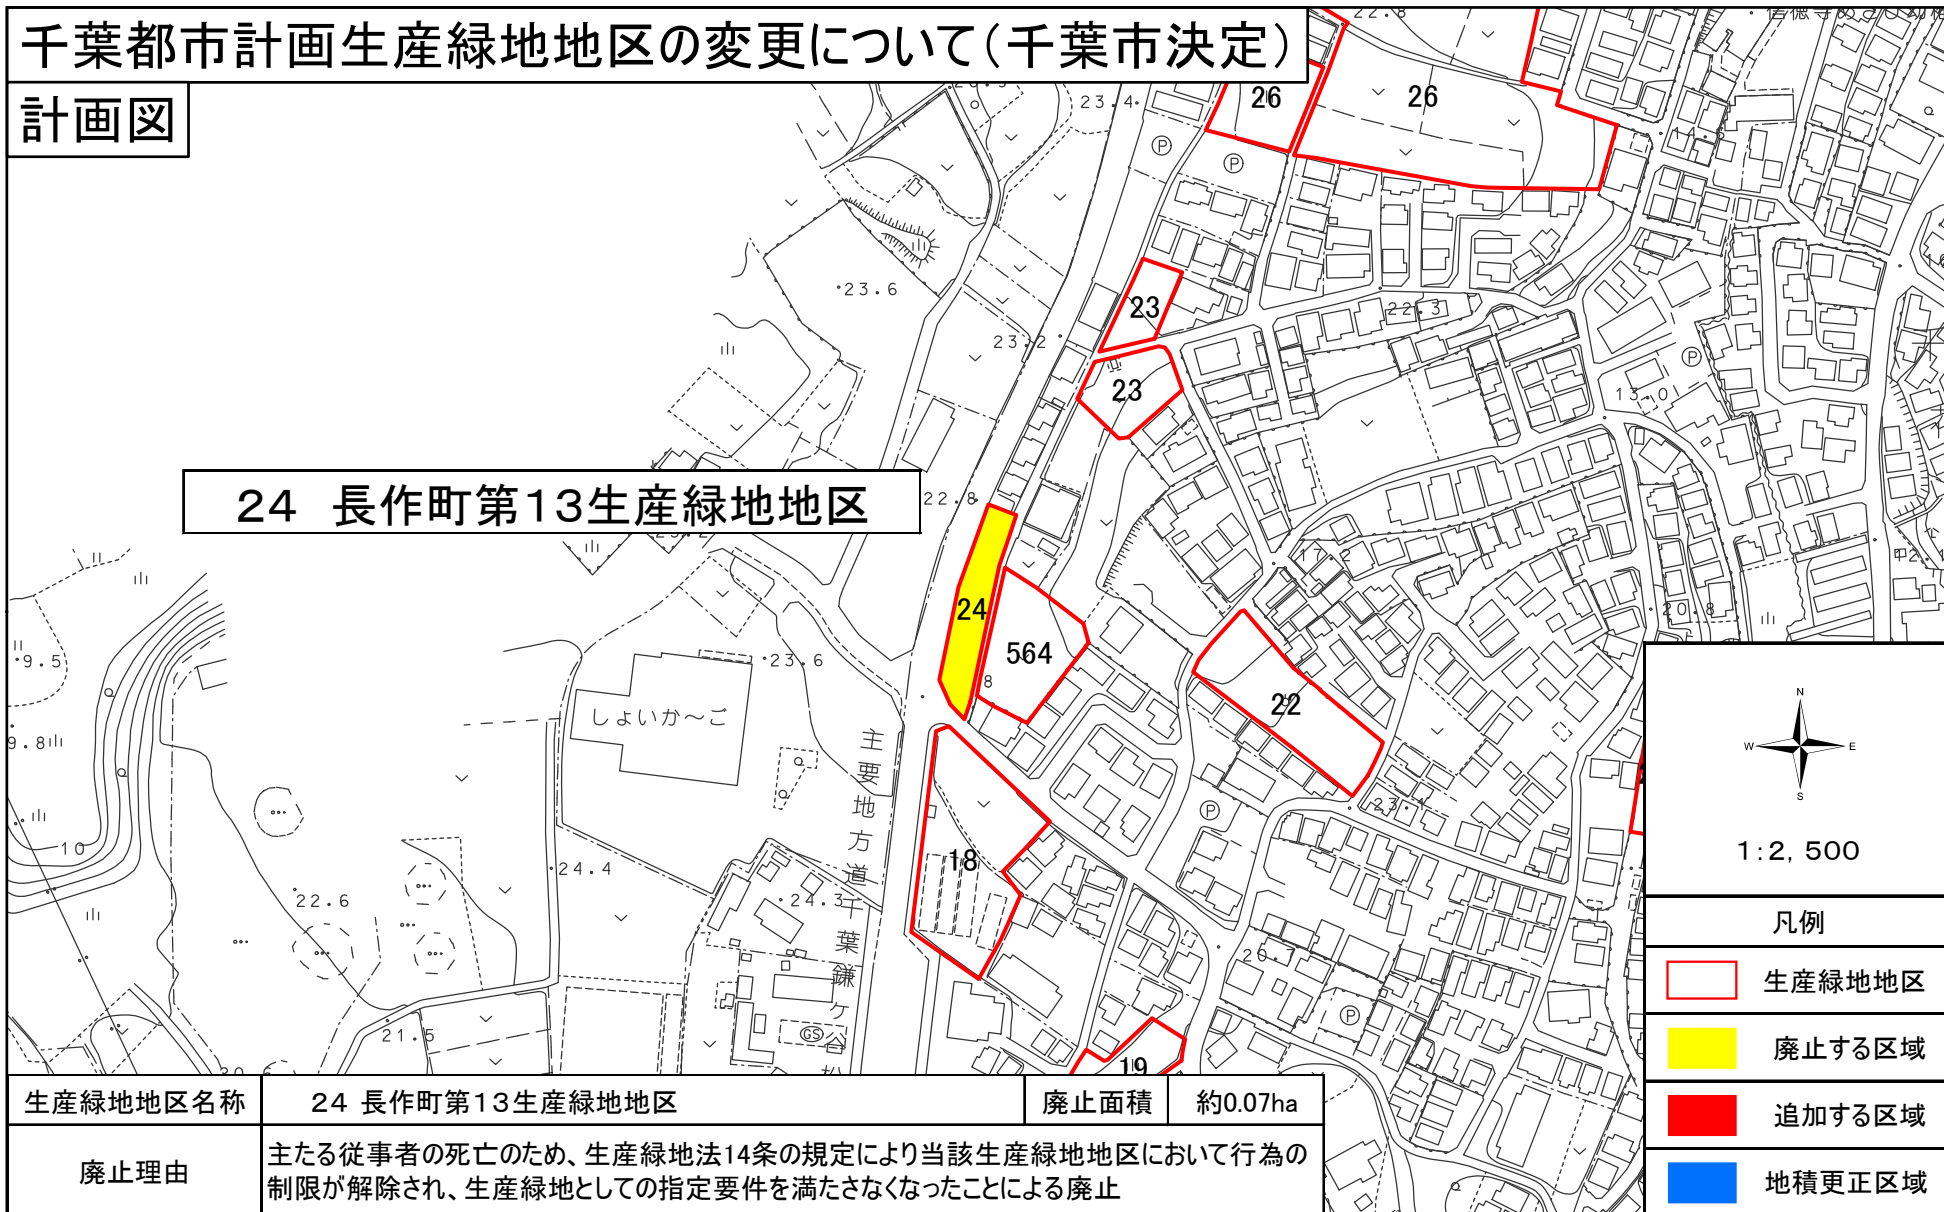

24 長作町第13生産緑地地区

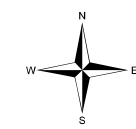


1:2,500

凡例

- 生産緑地地区
- 廃止する区域
- 追加する区域
- 地積更正区域

# 千葉都市計画生産緑地地区の変更について(千葉市決定)

計画図

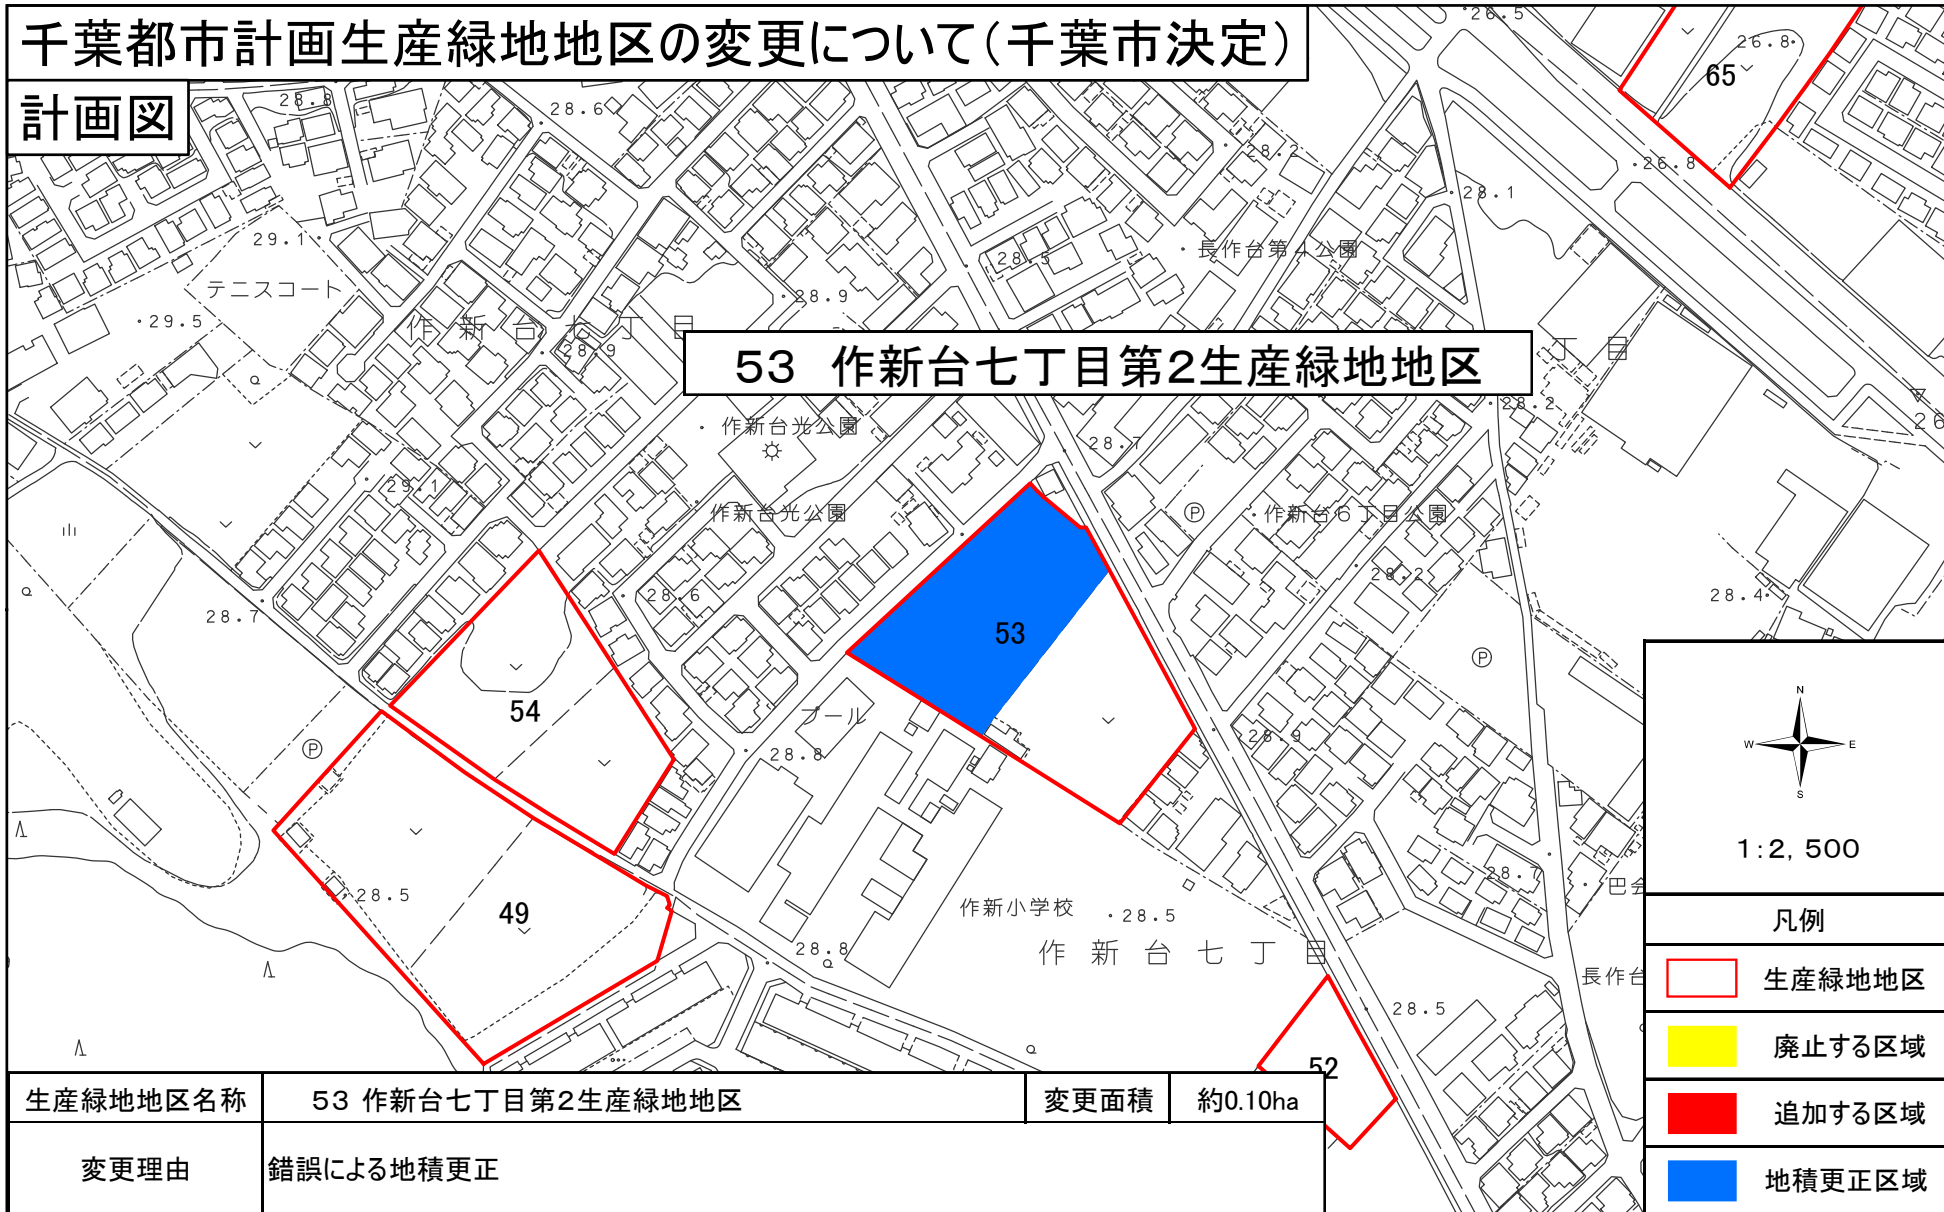

**53 作新台七丁目第2生産緑地地区**



1:2,500


凡例

- 生産緑地地区
- 廃止する区域
- 追加する区域
- 地積更正区域

生産緑地地区名称	53 作新台七丁目第2生産緑地地区	変更面積	約0.10ha
変更理由	錯誤による地積更正		

# 千葉都市計画生産緑地地区の変更について(千葉市決定)

## 計画図

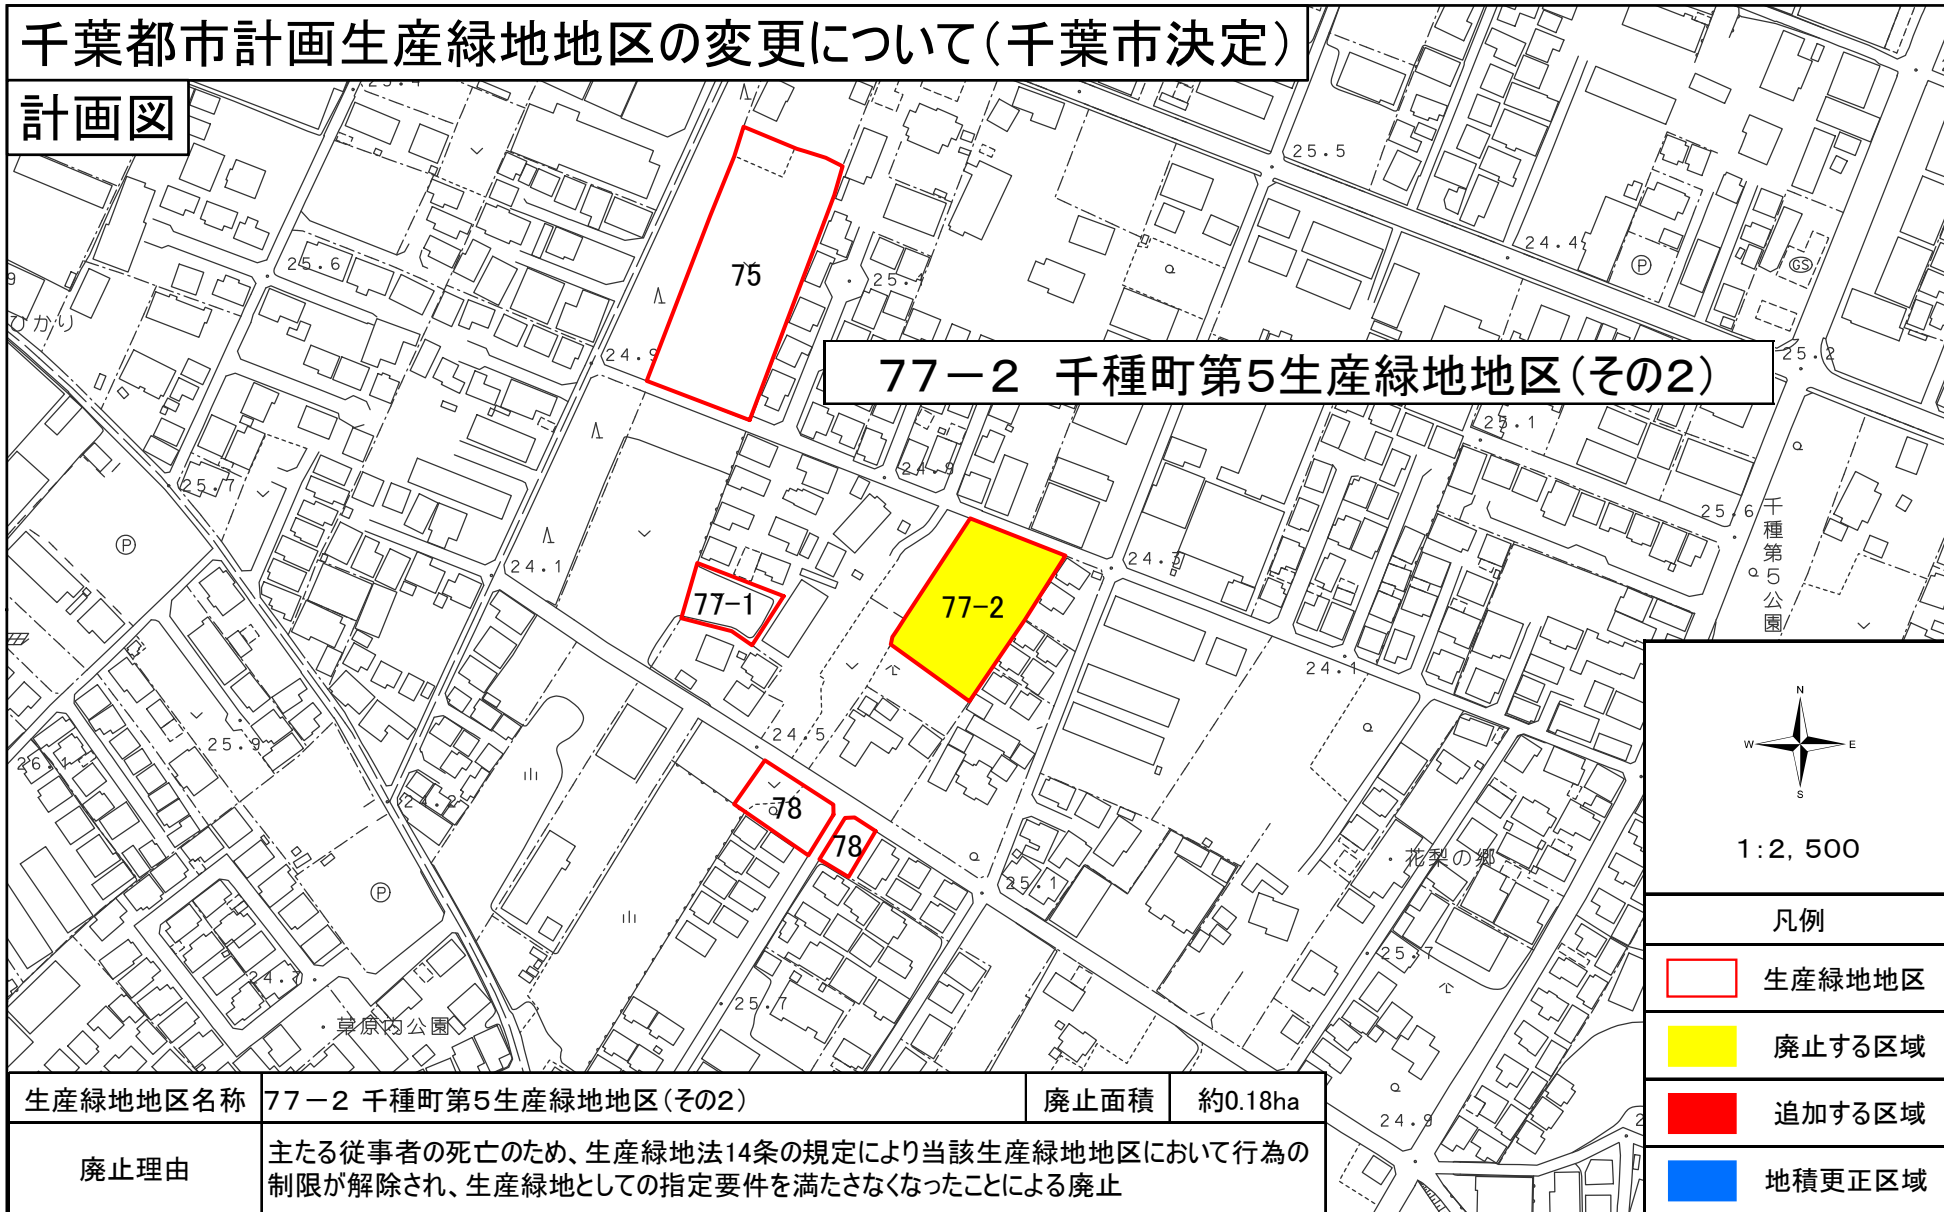

77-2 千種町第5生産緑地地区(その2)

North arrow and scale: 1:2,500


凡例	
	生産緑地地区
	廃止する区域
	追加する区域
	地積更正区域

生産緑地地区名称	77-2 千種町第5生産緑地地区(その2)	廃止面積	約0.18ha
----------	-----------------------	------	---------

廃止理由	主たる従事者の死亡のため、生産緑地法14条の規定により当該生産緑地地区において行為の制限が解除され、生産緑地としての指定要件を満たさなくなったことによる廃止
------	--

# 千葉都市計画生産緑地地区の変更について(千葉市決定)

計画図

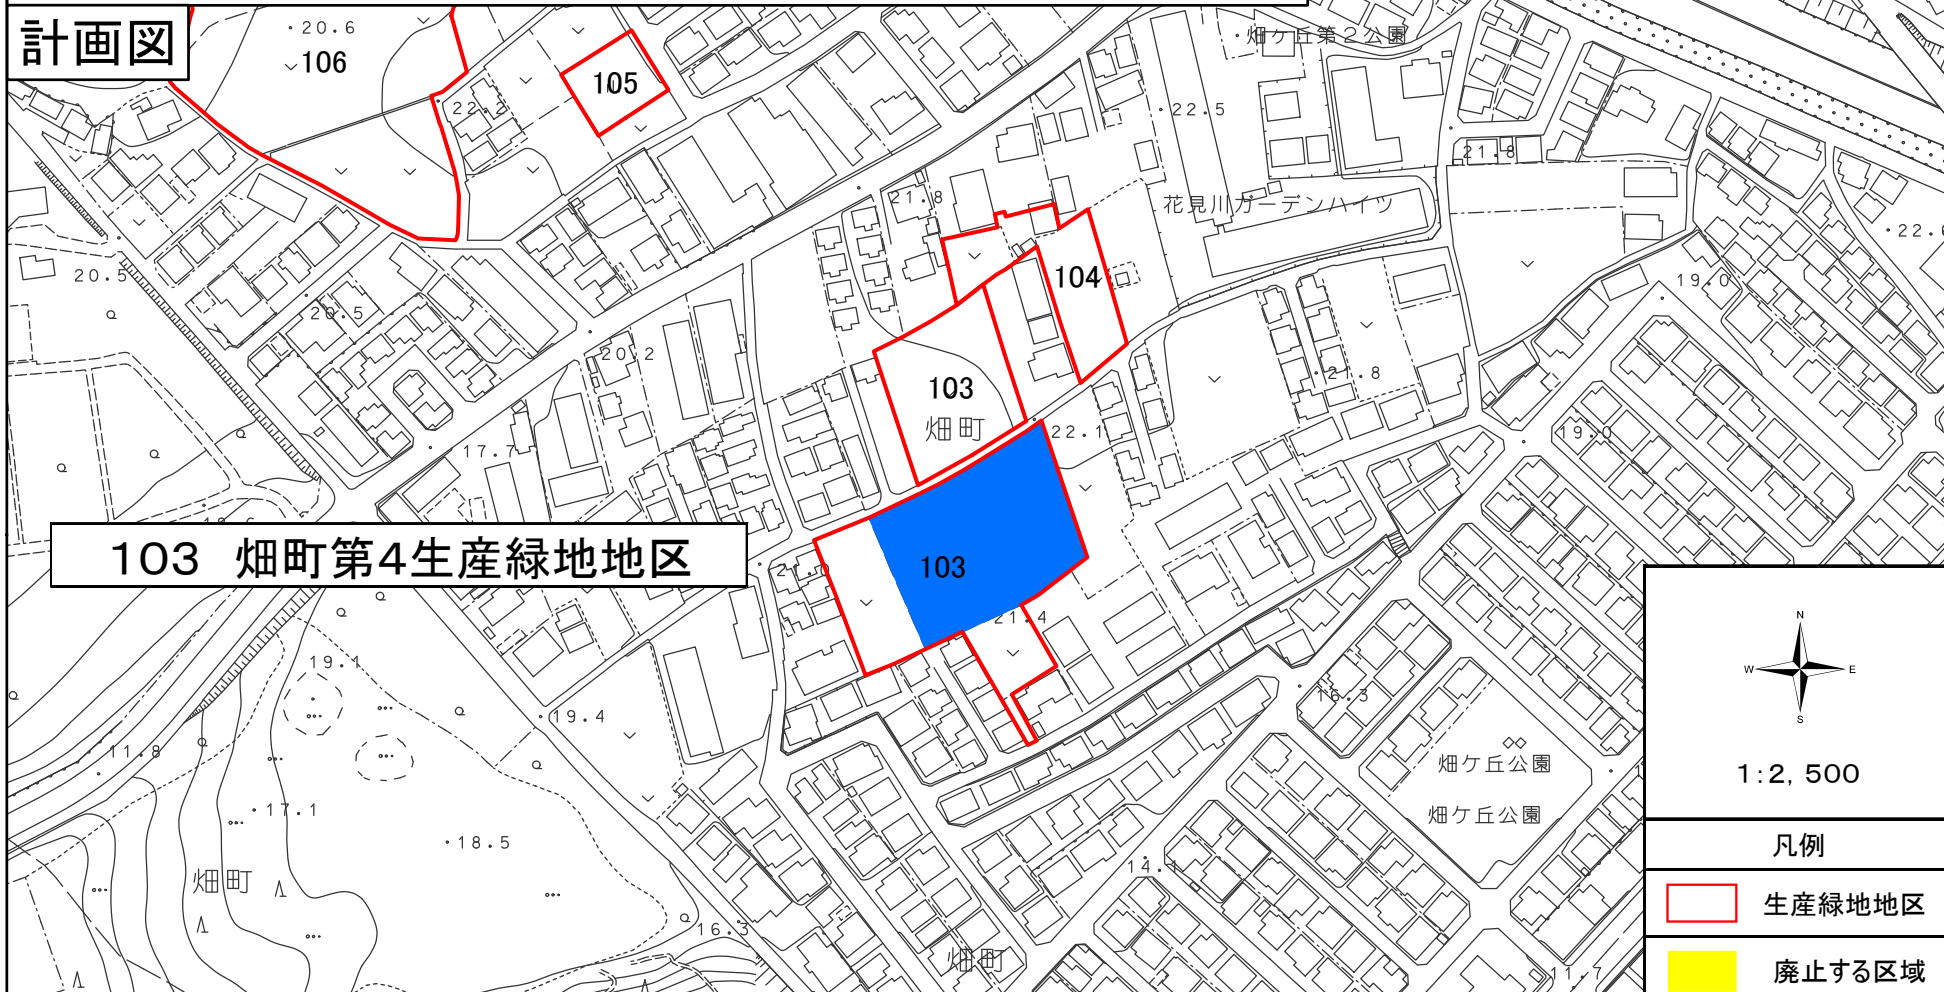

103 畑町第4生産緑地地区

N  
W — + — E  
S

1:2,500


凡例

- 生産緑地地区
- 廃止する区域
- 追加する区域
- 地積更正区域

生産緑地地区名称	103 畑町第4生産緑地地区	変更面積	約0.01ha
変更理由	錯誤による地積更正		

# 千葉都市計画生産緑地地区の変更について(千葉市決定)

## 計画図

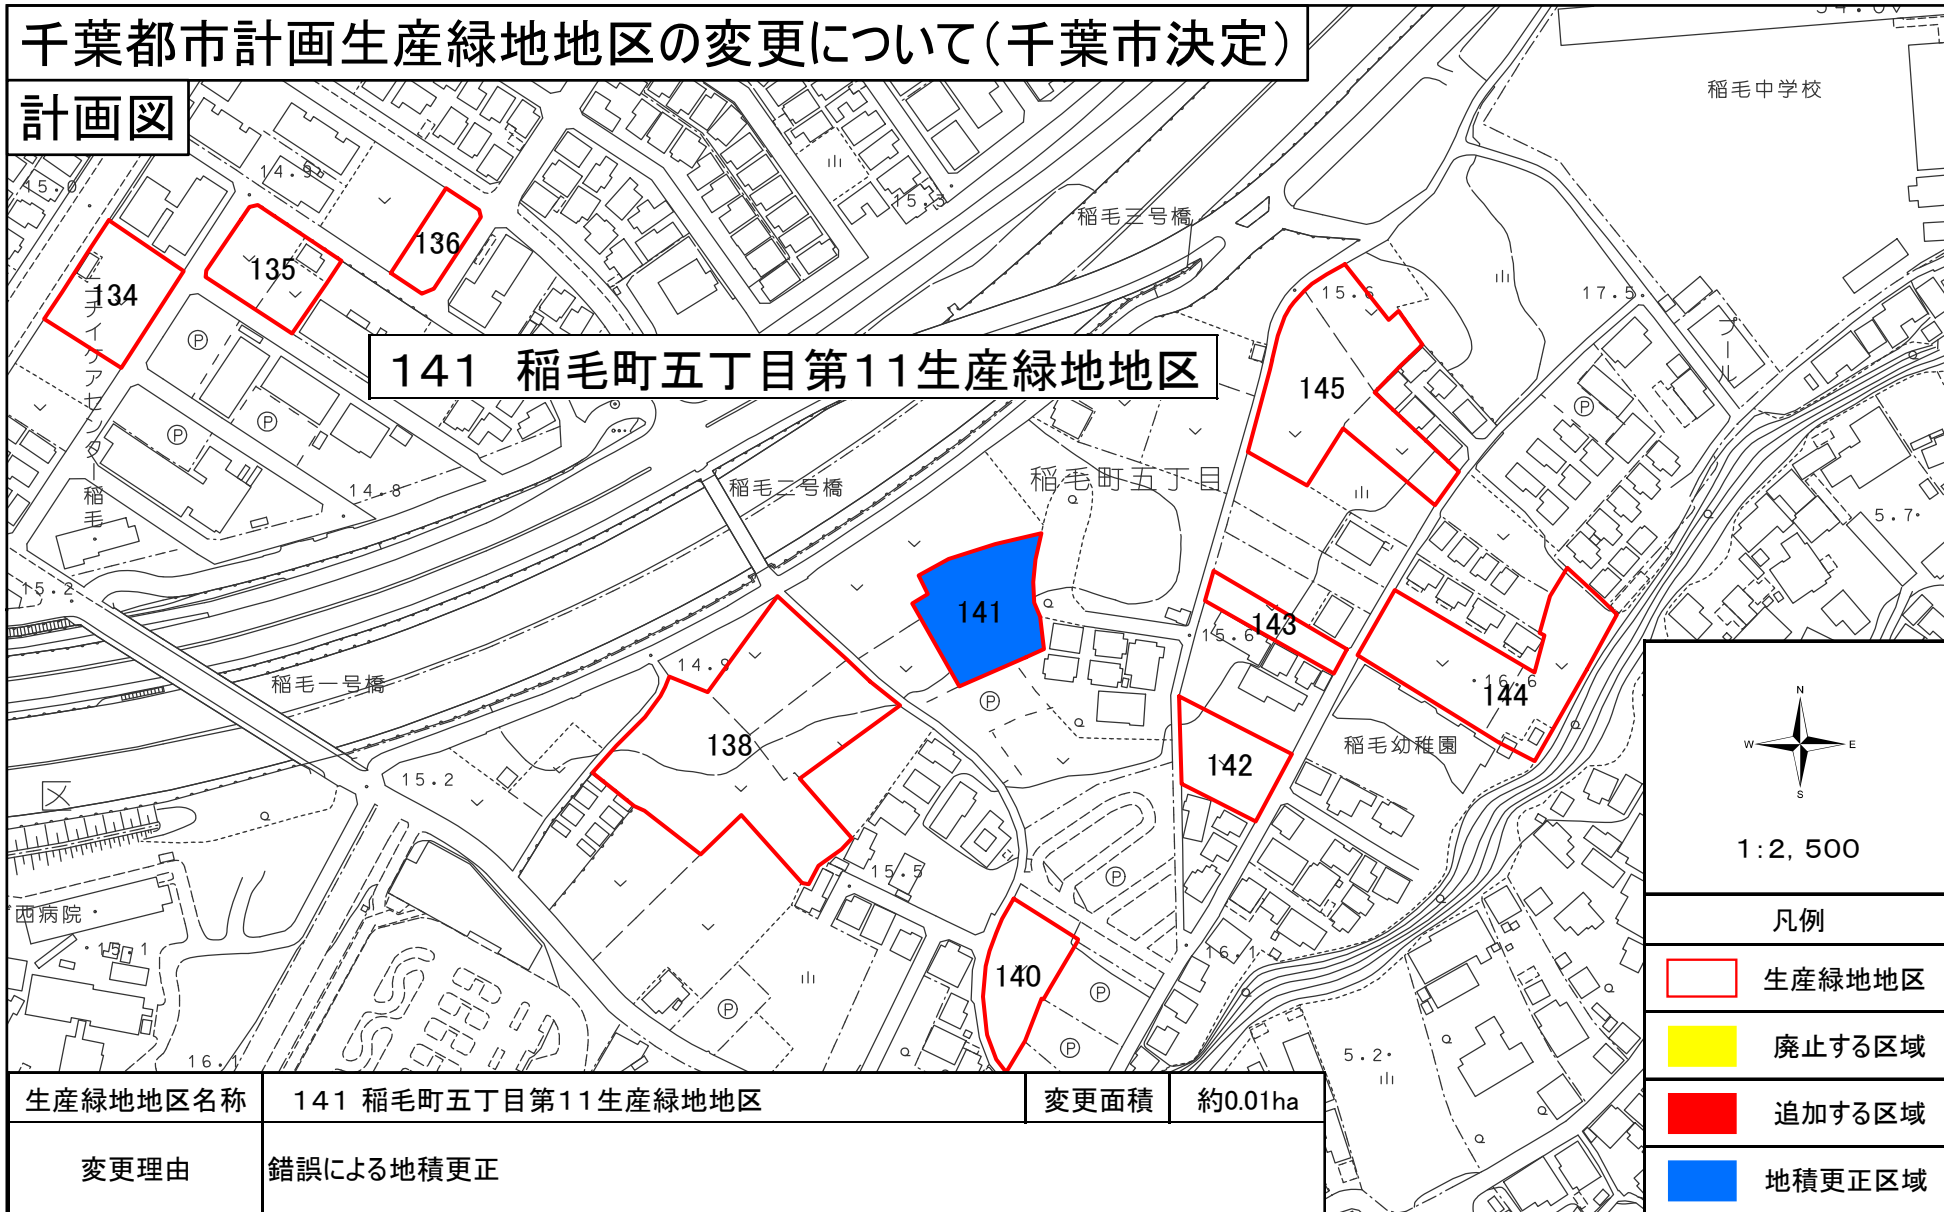

141 稲毛町五丁目第11生産緑地地区

North arrow and scale: 1:2,500

凡例	
<span style="border: 1px solid red; display: inline-block; width: 15px; height: 10px;"></span>	生産緑地地区
<span style="background-color: yellow; display: inline-block; width: 15px; height: 10px;"></span>	廃止する区域
<span style="background-color: red; display: inline-block; width: 15px; height: 10px;"></span>	追加する区域
<span style="background-color: blue; display: inline-block; width: 15px; height: 10px;"></span>	地積更正区域

生産緑地地区名称	141 稲毛町五丁目第11生産緑地地区	変更面積	約0.01ha
変更理由	錯誤による地積更正		


# 千葉都市計画生産緑地地区の変更について(千葉市決定)

## 計画図



# 千葉都市計画生産緑地地区の変更について(千葉市決定)

計画図

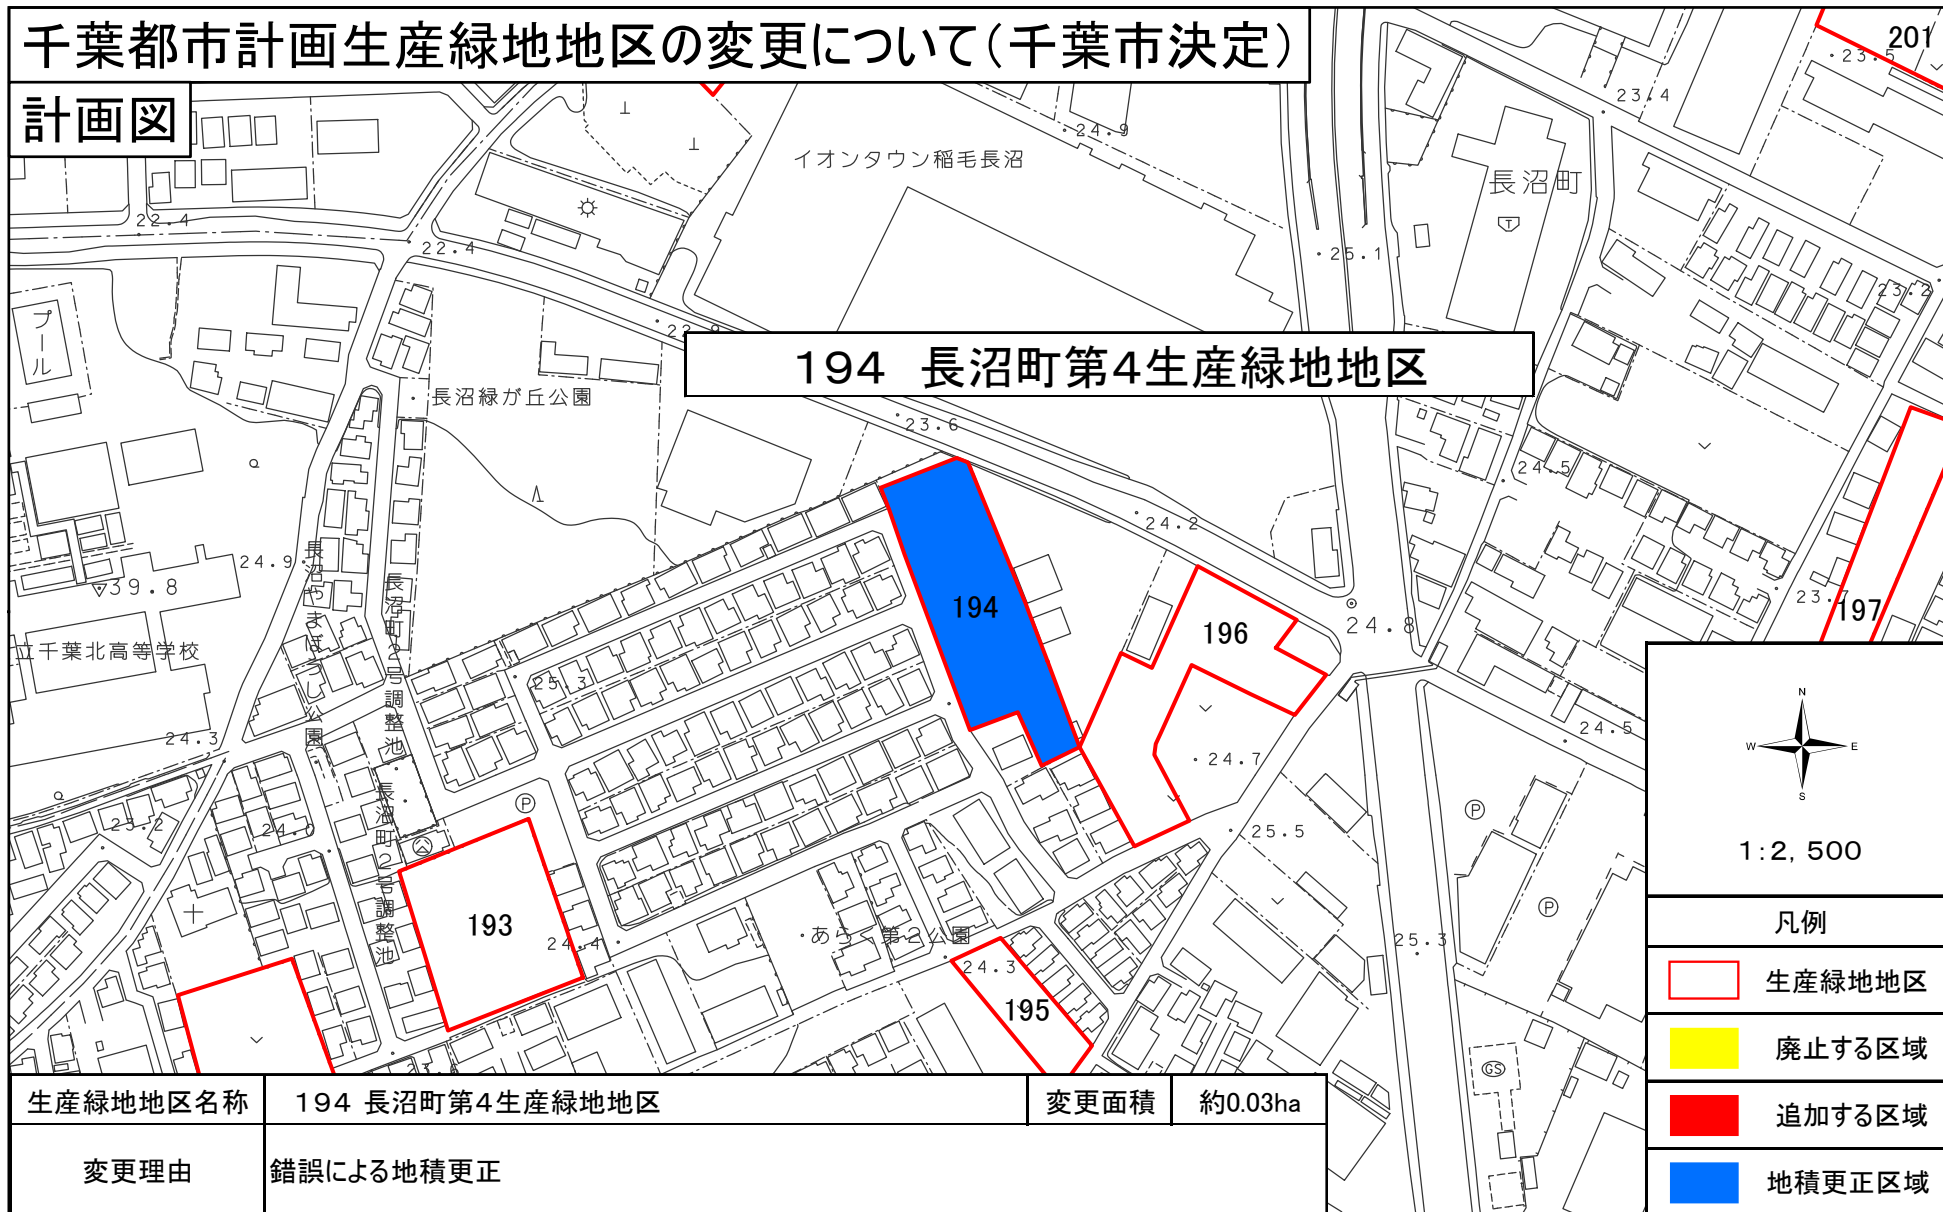

194 長沼町第4生産緑地地区

生産緑地地区名称	194 長沼町第4生産緑地地区	変更面積	約0.03ha
変更理由	錯誤による地積更正		

1:2,500


凡例

- 生産緑地地区
- 廃止する区域
- 追加する区域
- 地積更正区域




# 千葉都市計画生産緑地地区の変更について(千葉市決定)

## 計画図

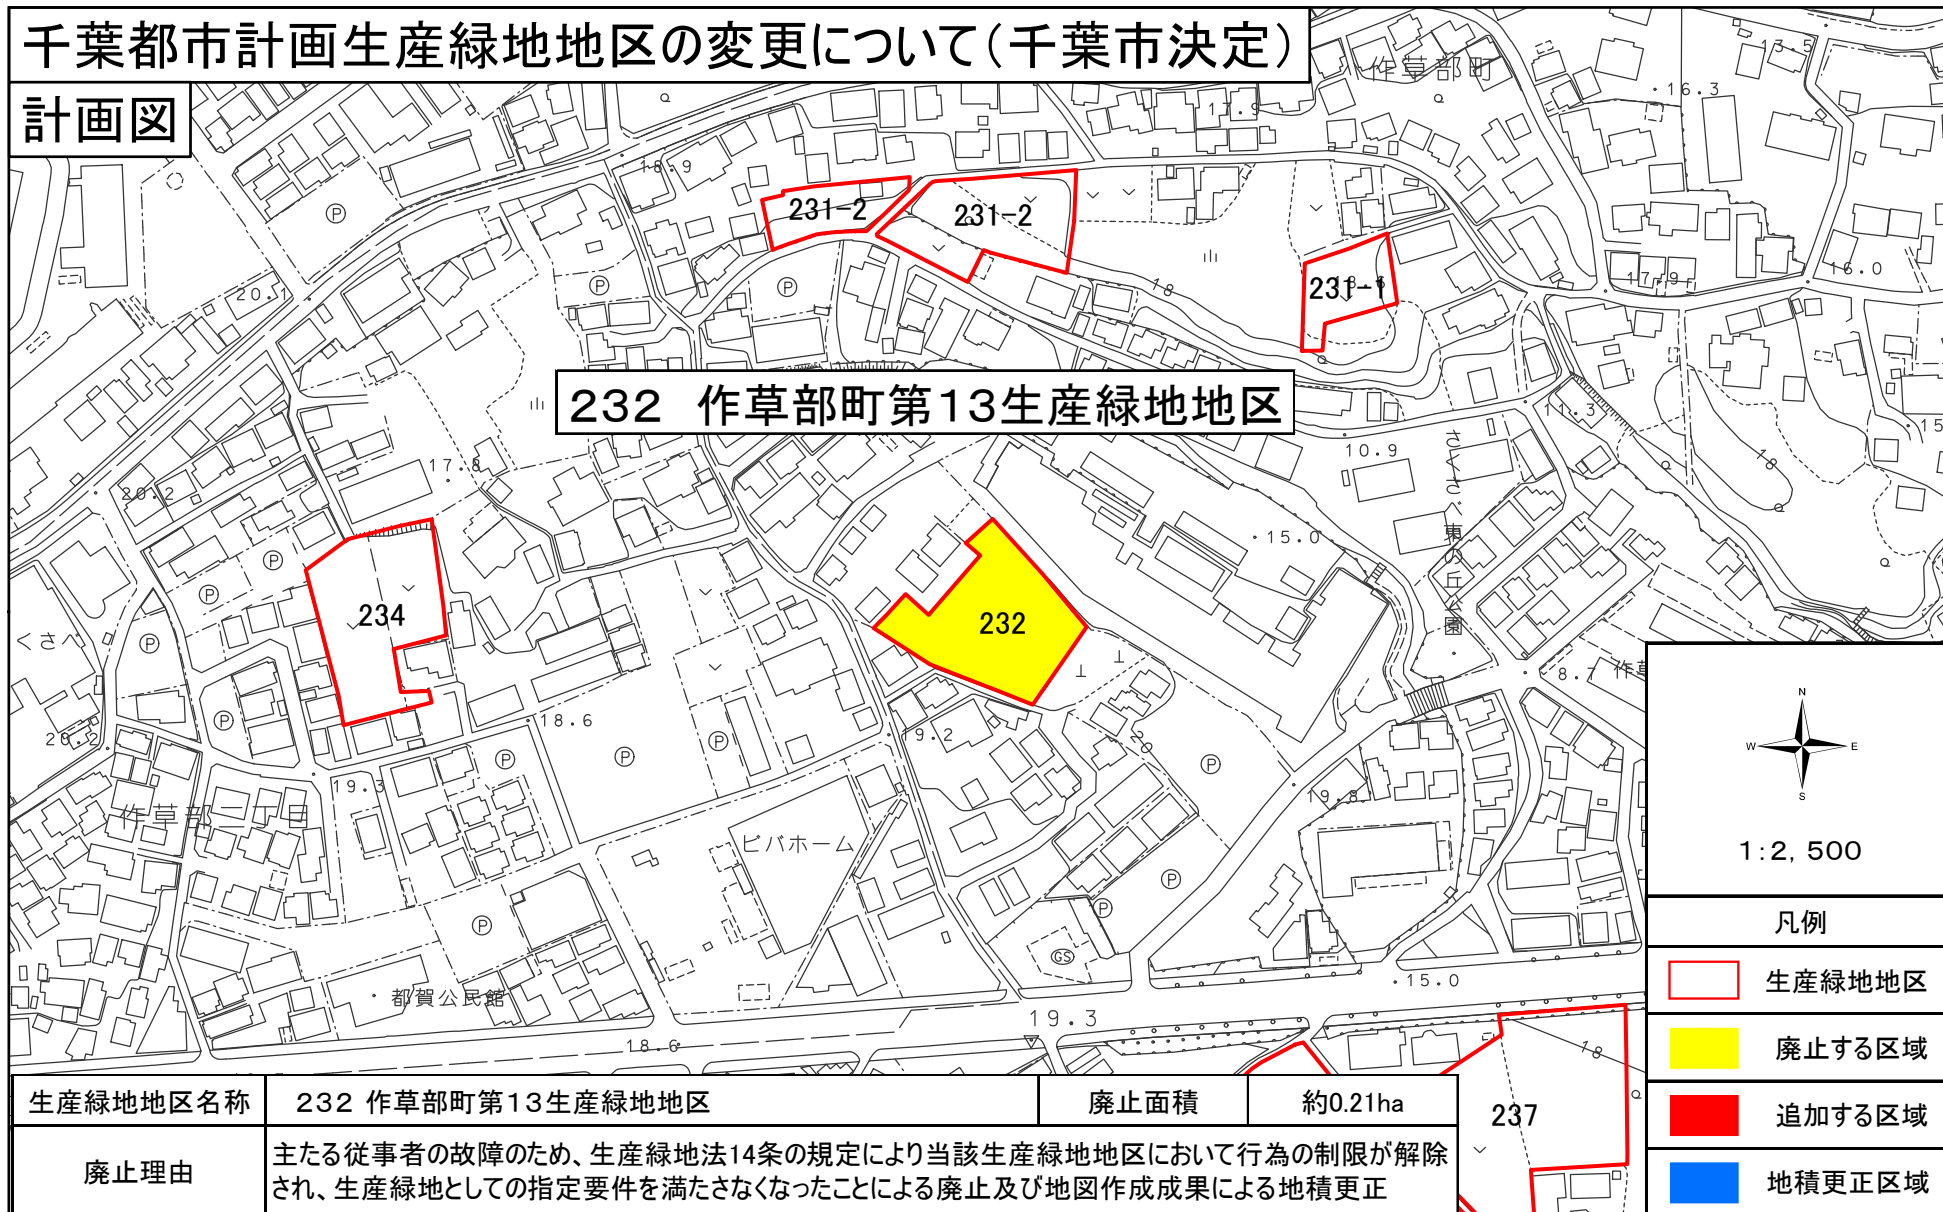

# 千葉都市計画生産緑地地区の変更について(千葉市決定)


## 計画図

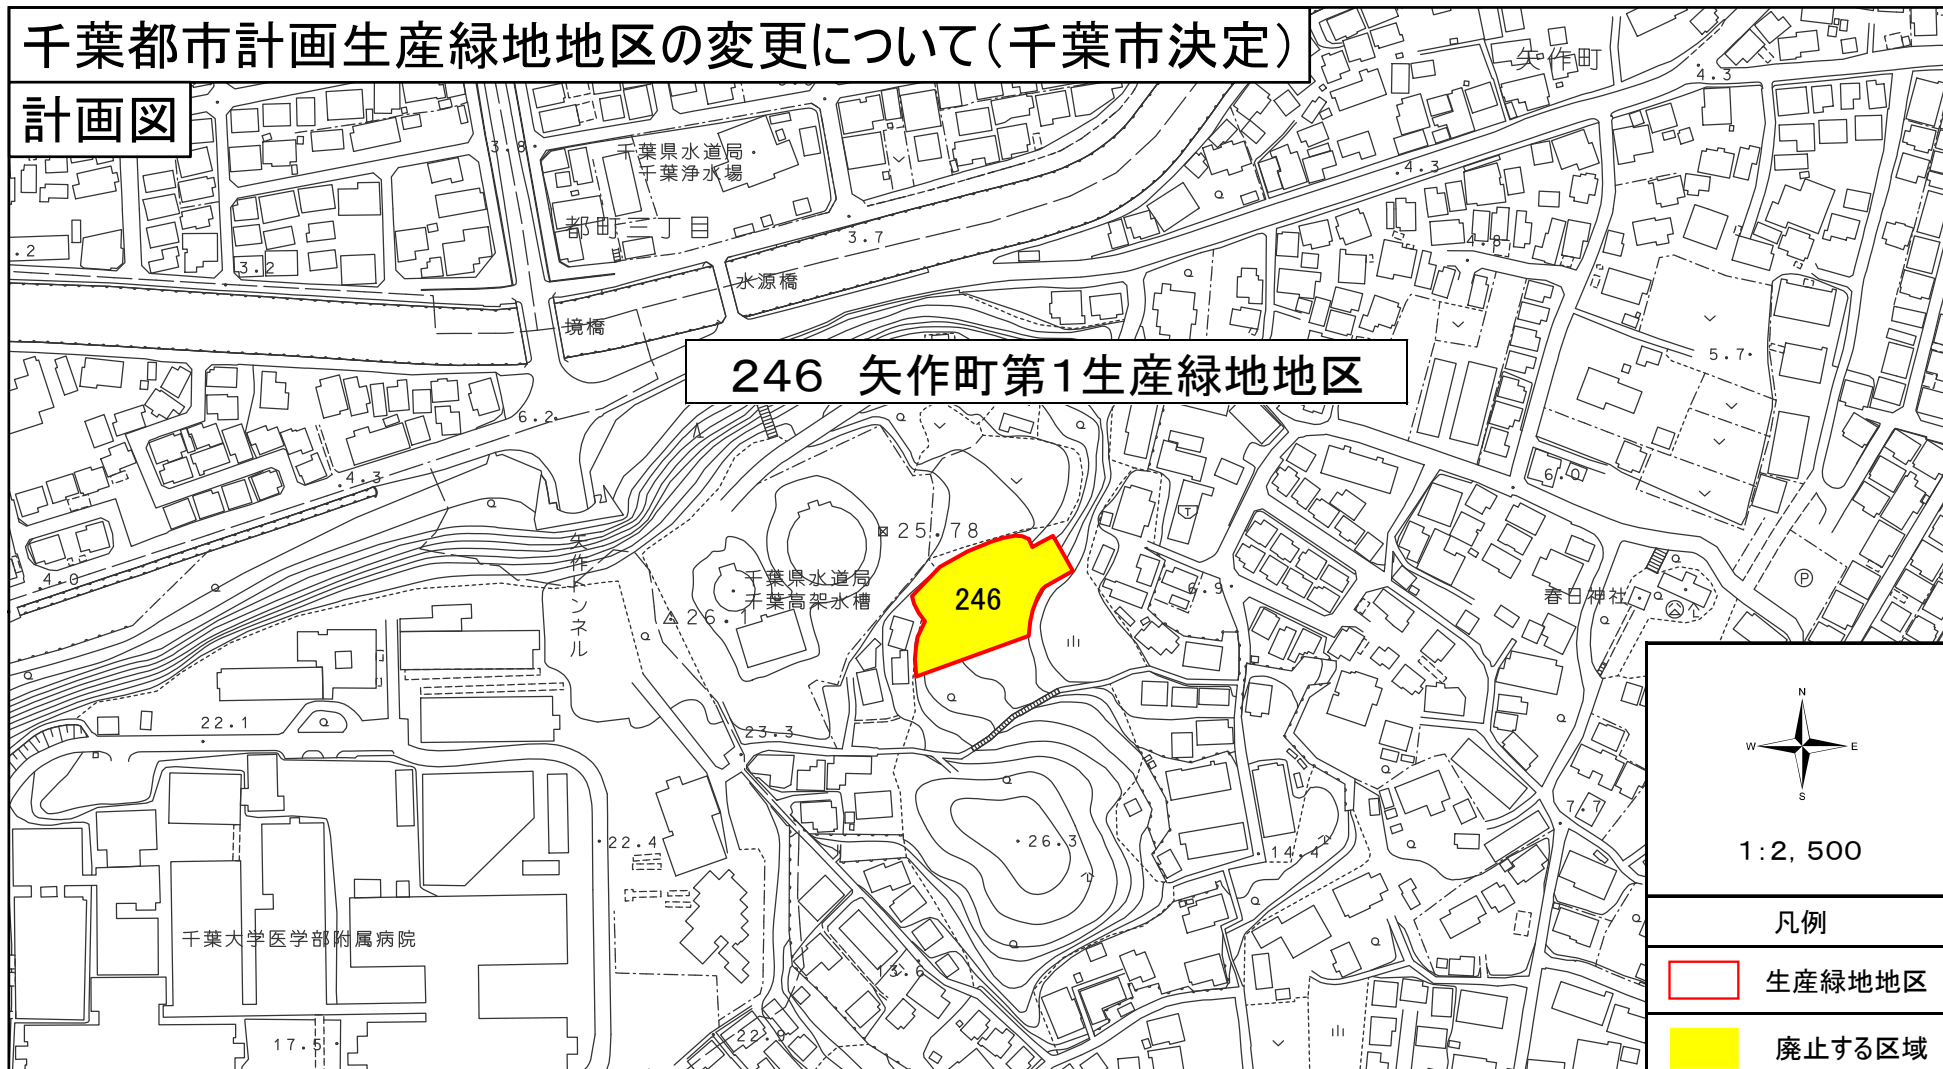


生産緑地地区名称	246 矢作町第1生産緑地地区	廃止面積	約0.13ha
廃止理由	主たる従事者の死亡のため、生産緑地法14条の規定により当該生産緑地地区において行為の制限が解除され、生産緑地としての指定要件を満たさなくなったことによる廃止		

# 千葉都市計画生産緑地地区の変更について(千葉市決定)

計画図

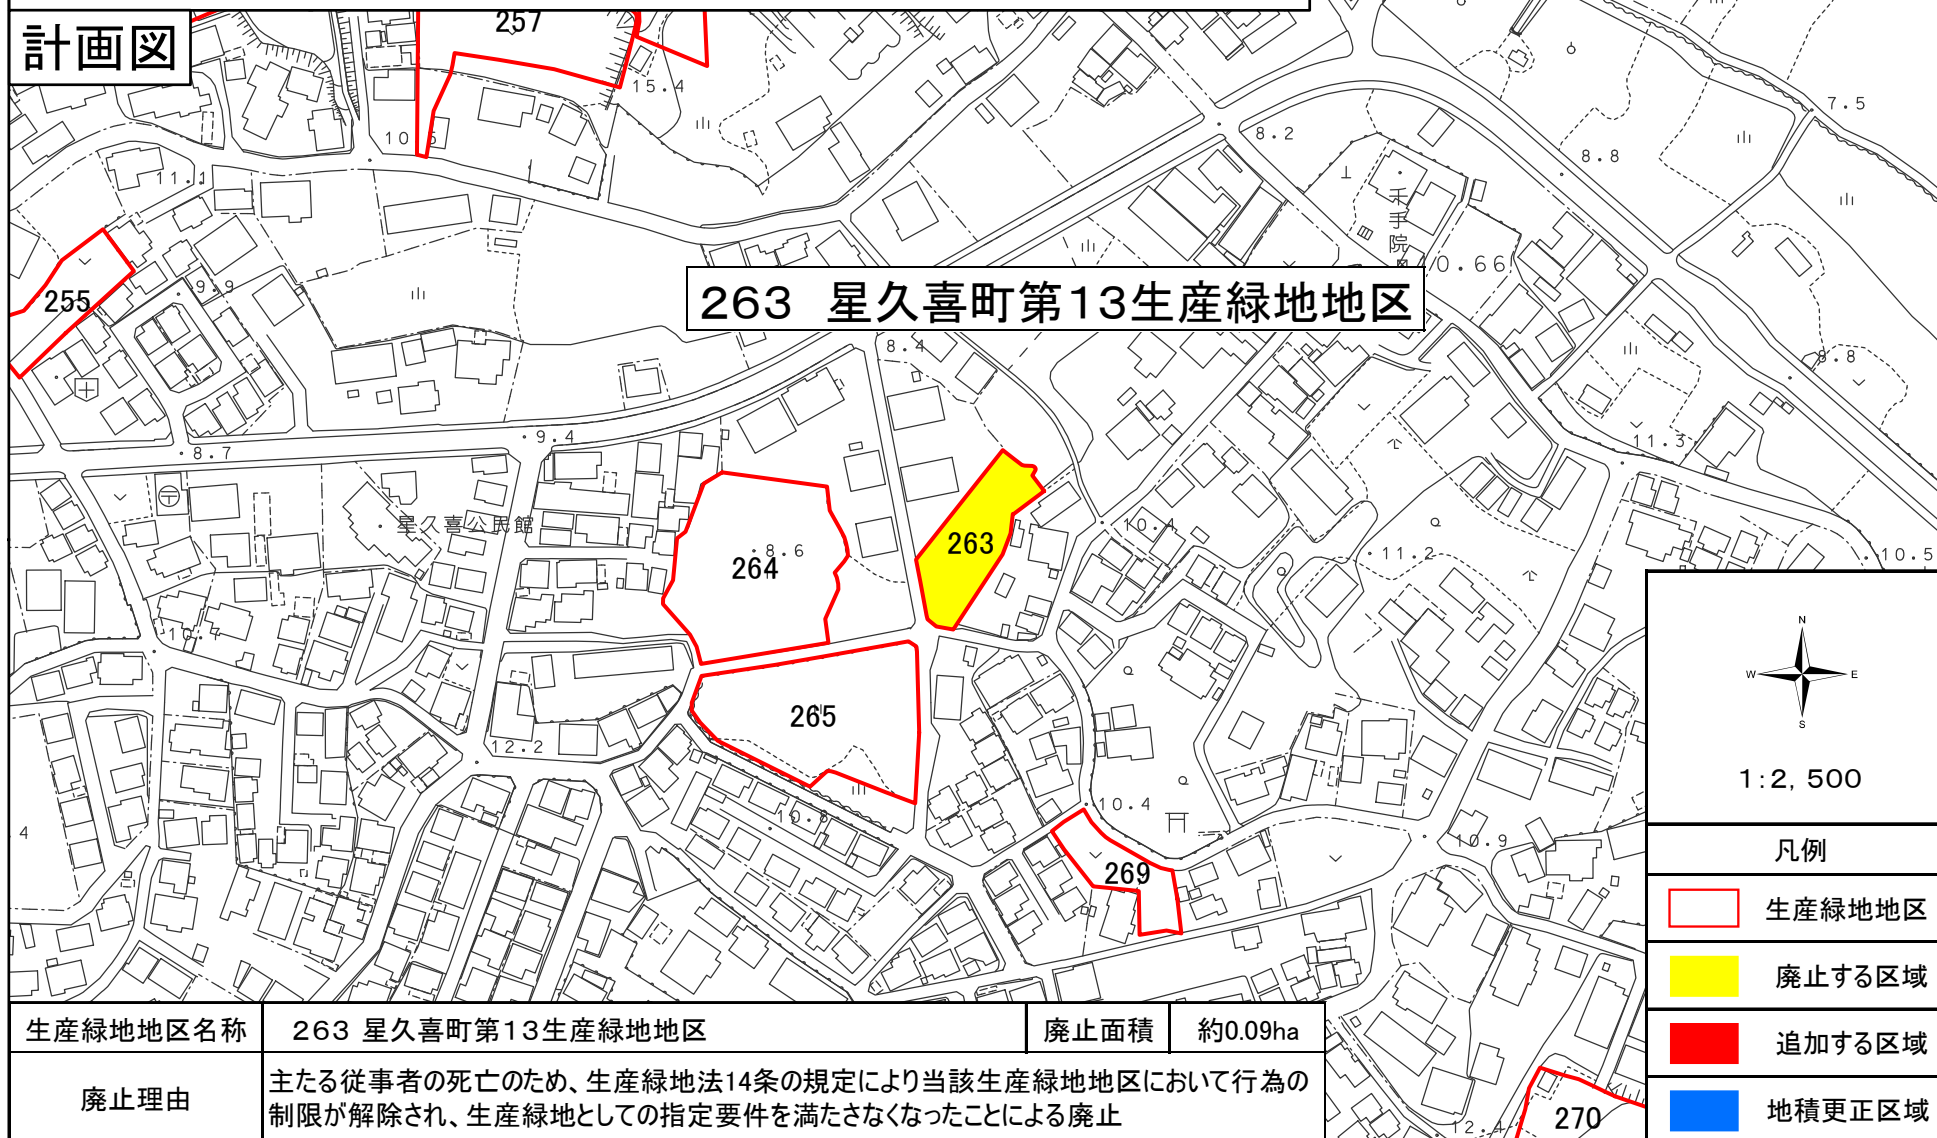

263 星久喜町第13生産緑地地区

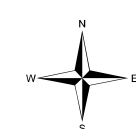

1:2,500


凡例

- 生産緑地地区
- 廃止する区域
- 追加する区域
- 地積更正区域

生産緑地地区名称	263 星久喜町第13生産緑地地区	廃止面積	約0.09ha
廃止理由	主たる従事者の死亡のため、生産緑地法14条の規定により当該生産緑地地区において行為の制限が解除され、生産緑地としての指定要件を満たさなくなったことによる廃止		

# 千葉都市計画生産緑地地区の変更について(千葉市決定)

## 計画図

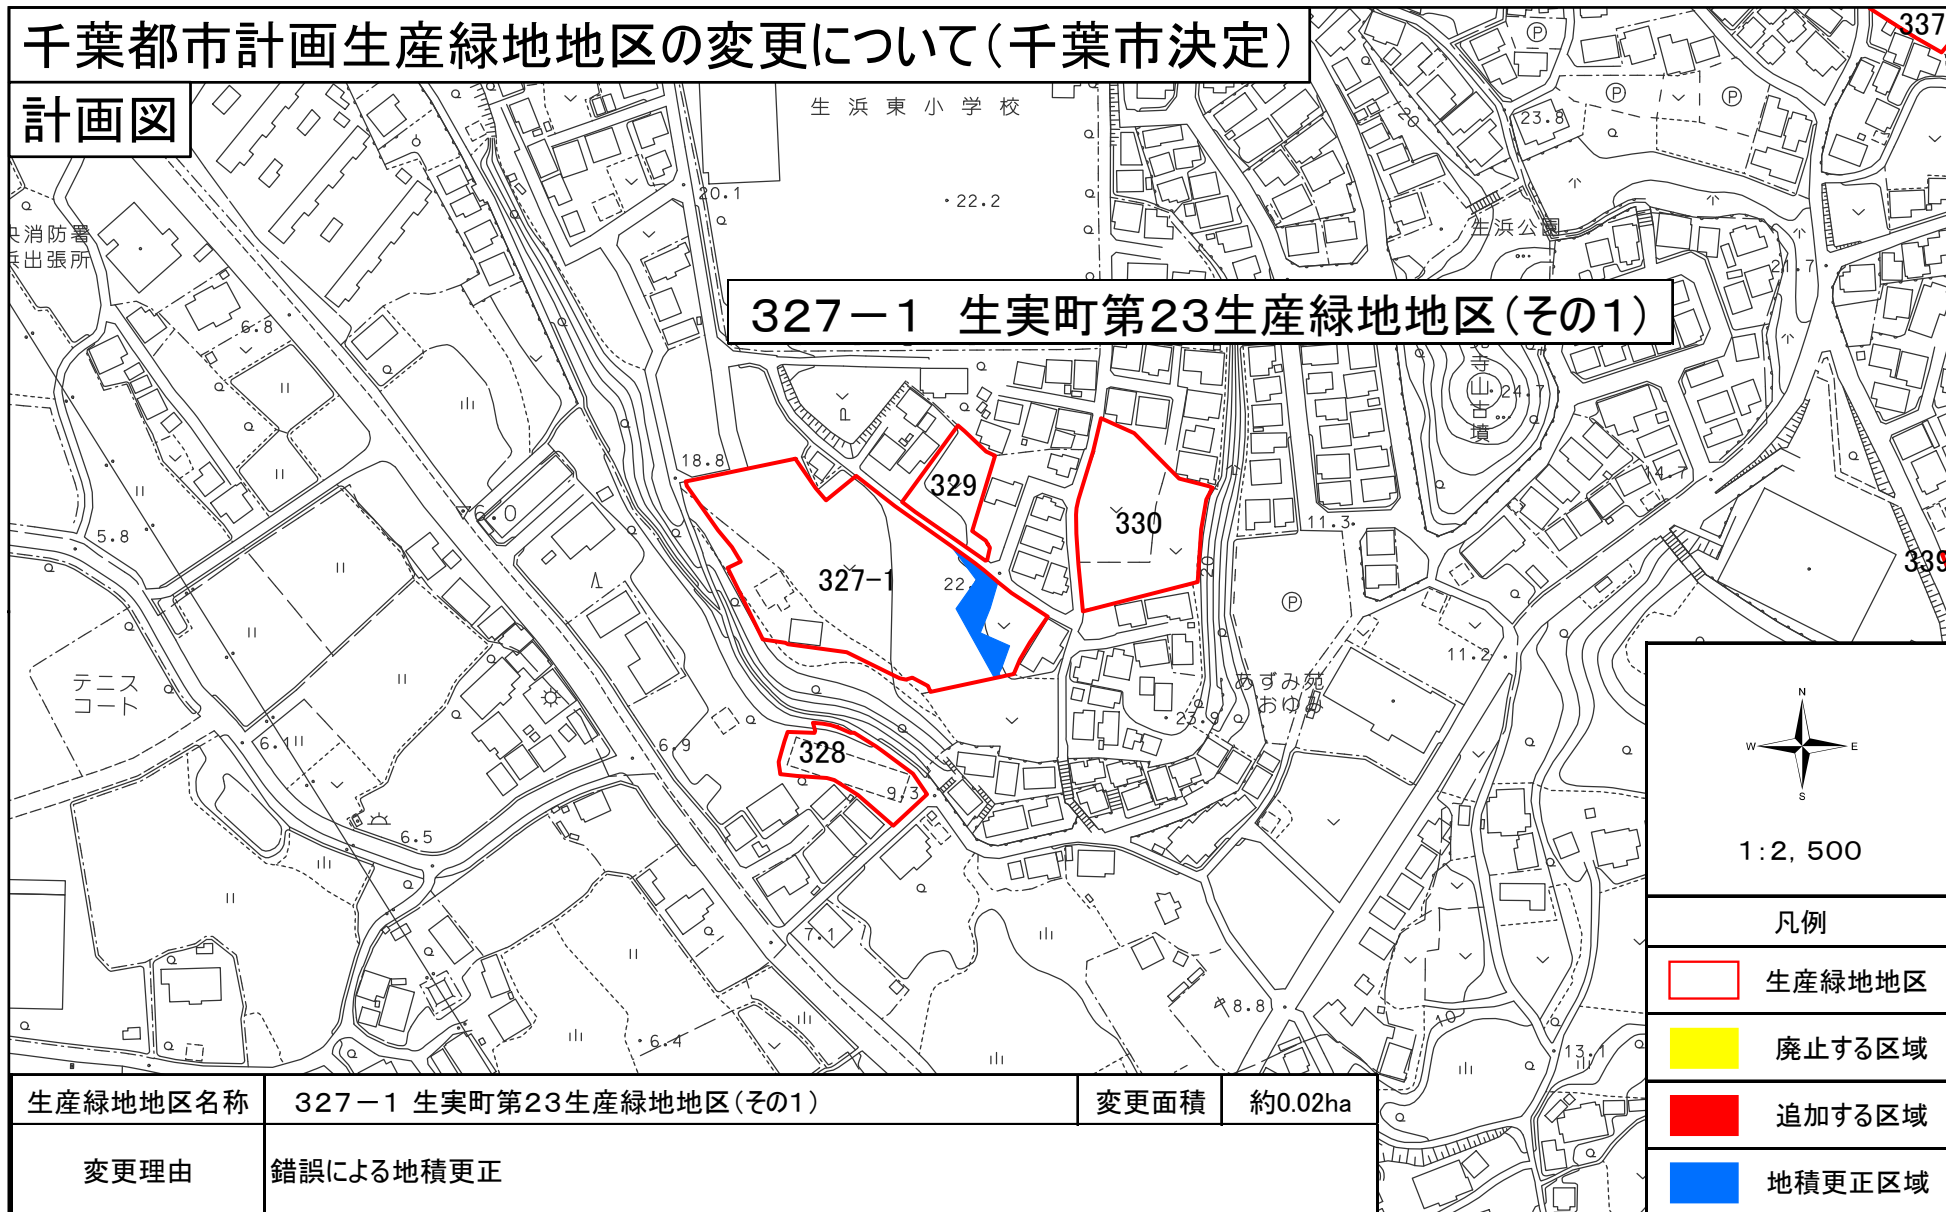

327-1 生実町第23生産緑地地区(その1)

North arrow pointing North (N), South (S), East (E), and West (W).

1:2,500

- 凡例
- 生産緑地地区
  - 廃止する区域
  - 追加する区域
  - 地積更正区域

生産緑地地区名称	327-1 生実町第23生産緑地地区(その1)	変更面積	約0.02ha
----------	-------------------------	------	---------

変更理由	錯誤による地積更正
------	-----------

# 千葉都市計画生産緑地地区の変更について(千葉市決定)

計画図



**373 葛城三丁目第1生産緑地地区**

N  
W E  
S

1:2,500

凡例

- 生産緑地地区
- 廃止する区域
- 追加する区域
- 地積更正区域

生産緑地地区名称	373 葛城三丁目第1生産緑地地区	変更面積	約0.02ha
変更理由	錯誤による地積更正		

# 千葉都市計画生産緑地地区の変更について(千葉市決定)

## 計画図



374 葛城三丁目第2生産緑地地区

生産緑地地区名称	374 葛城三丁目第2生産緑地地区	変更面積	約0.01ha
変更理由	合筆による一部追加 地図作成成果による地積更正		


1:2,500

凡例

- 生産緑地地区
- 廃止する区域
- 追加する区域
- 地積更正区域

# 千葉都市計画生産緑地地区の変更について(千葉市決定)

## 計画図

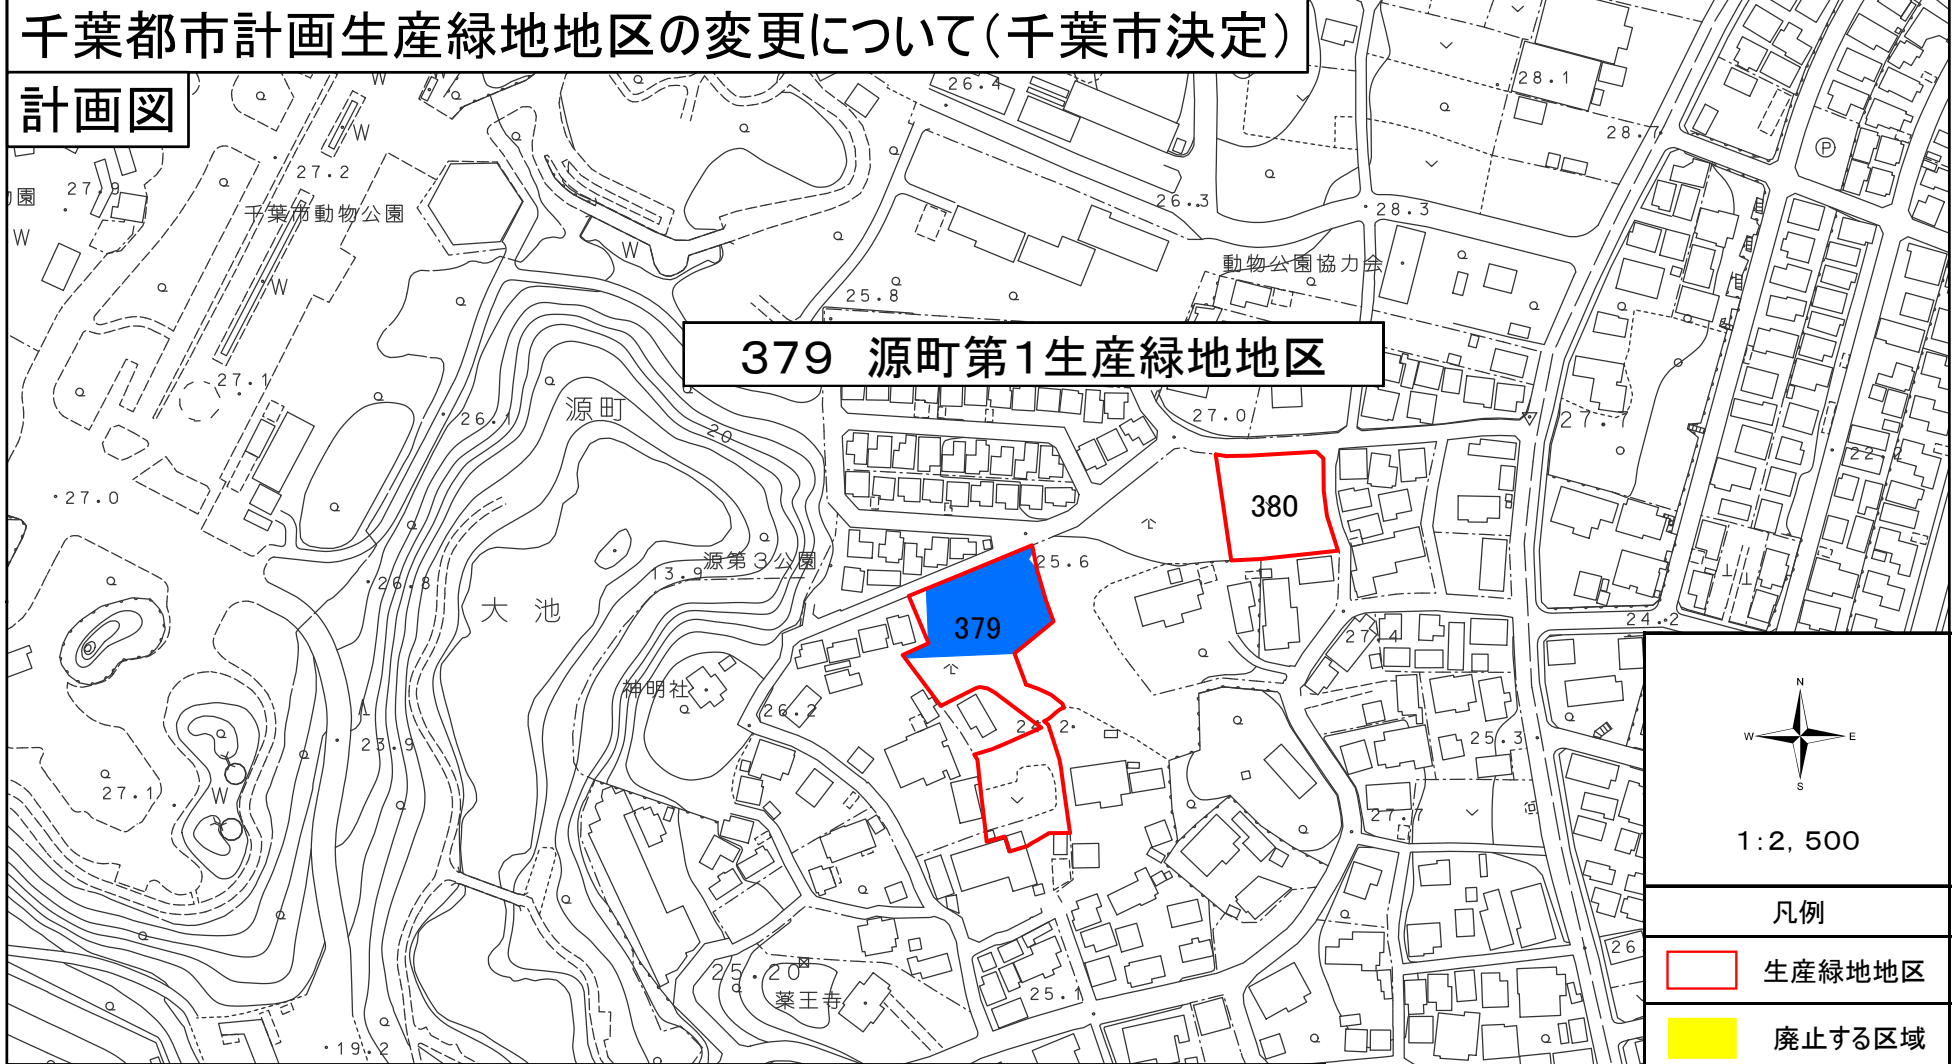

379 源町第1生産緑地地区

380

379

N  
W — + — E  
S


1:2,500

凡例	
□ (Red outline)	生産緑地地区
■ (Yellow)	廃止する区域
■ (Red)	追加する区域
■ (Blue)	地積更正区域

生産緑地地区名称	379 源町第1生産緑地地区	変更面積	約0.01ha
変更理由	錯誤による地積更正		

# 千葉都市計画生産緑地地区の変更について(千葉市決定)

計画図

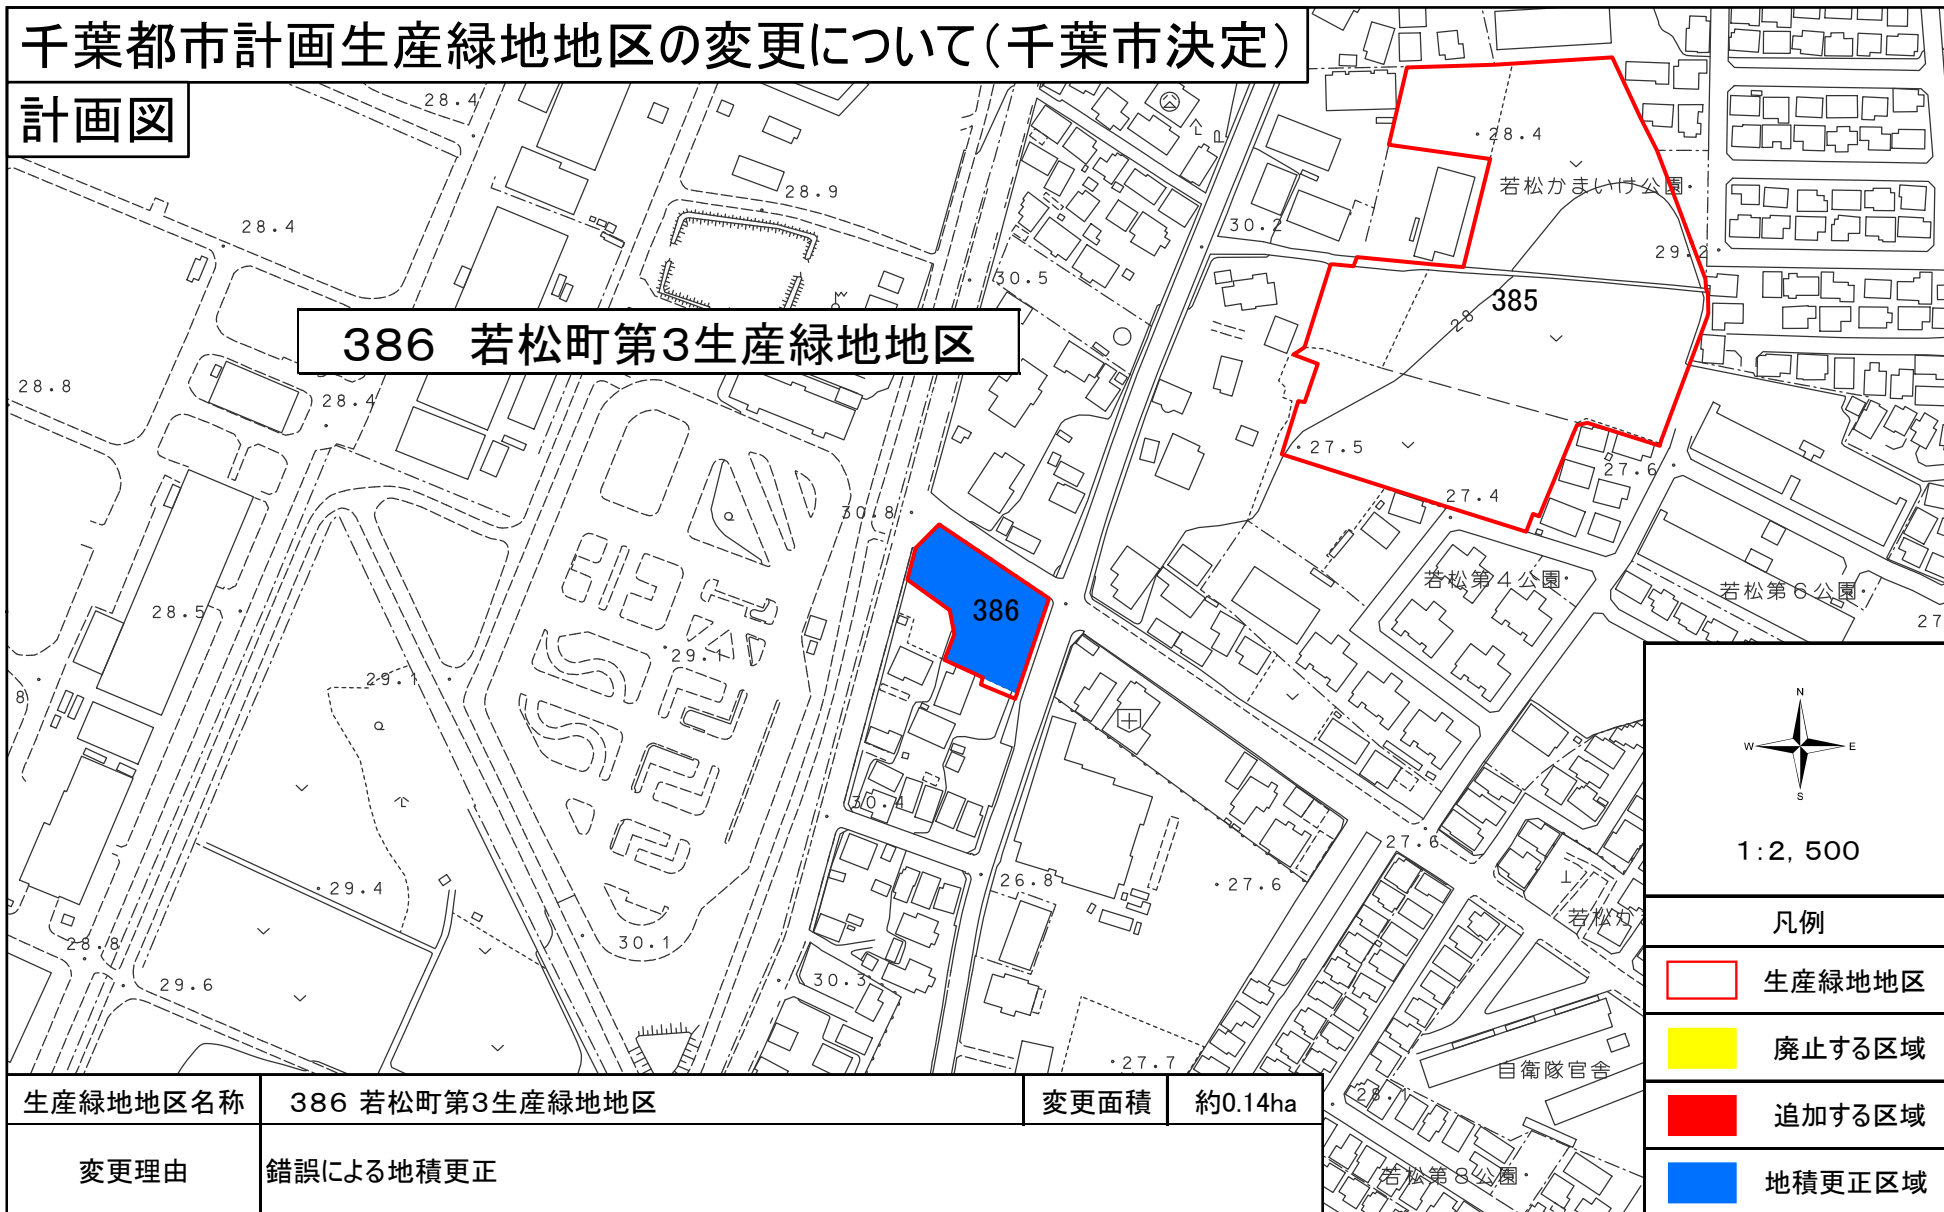

**386 若松町第3生産緑地地区**

386

385

387

生産緑地地区名称	386 若松町第3生産緑地地区	変更面積	約0.14ha
----------	-----------------	------	---------

変更理由	錯誤による地積更正
------	-----------




1:2,500

- 凡例
- 生産緑地地区
  - 廃止する区域
  - 追加する区域
  - 地積更正区域




# 千葉都市計画生産緑地地区の変更について(千葉市決定)

## 計画図

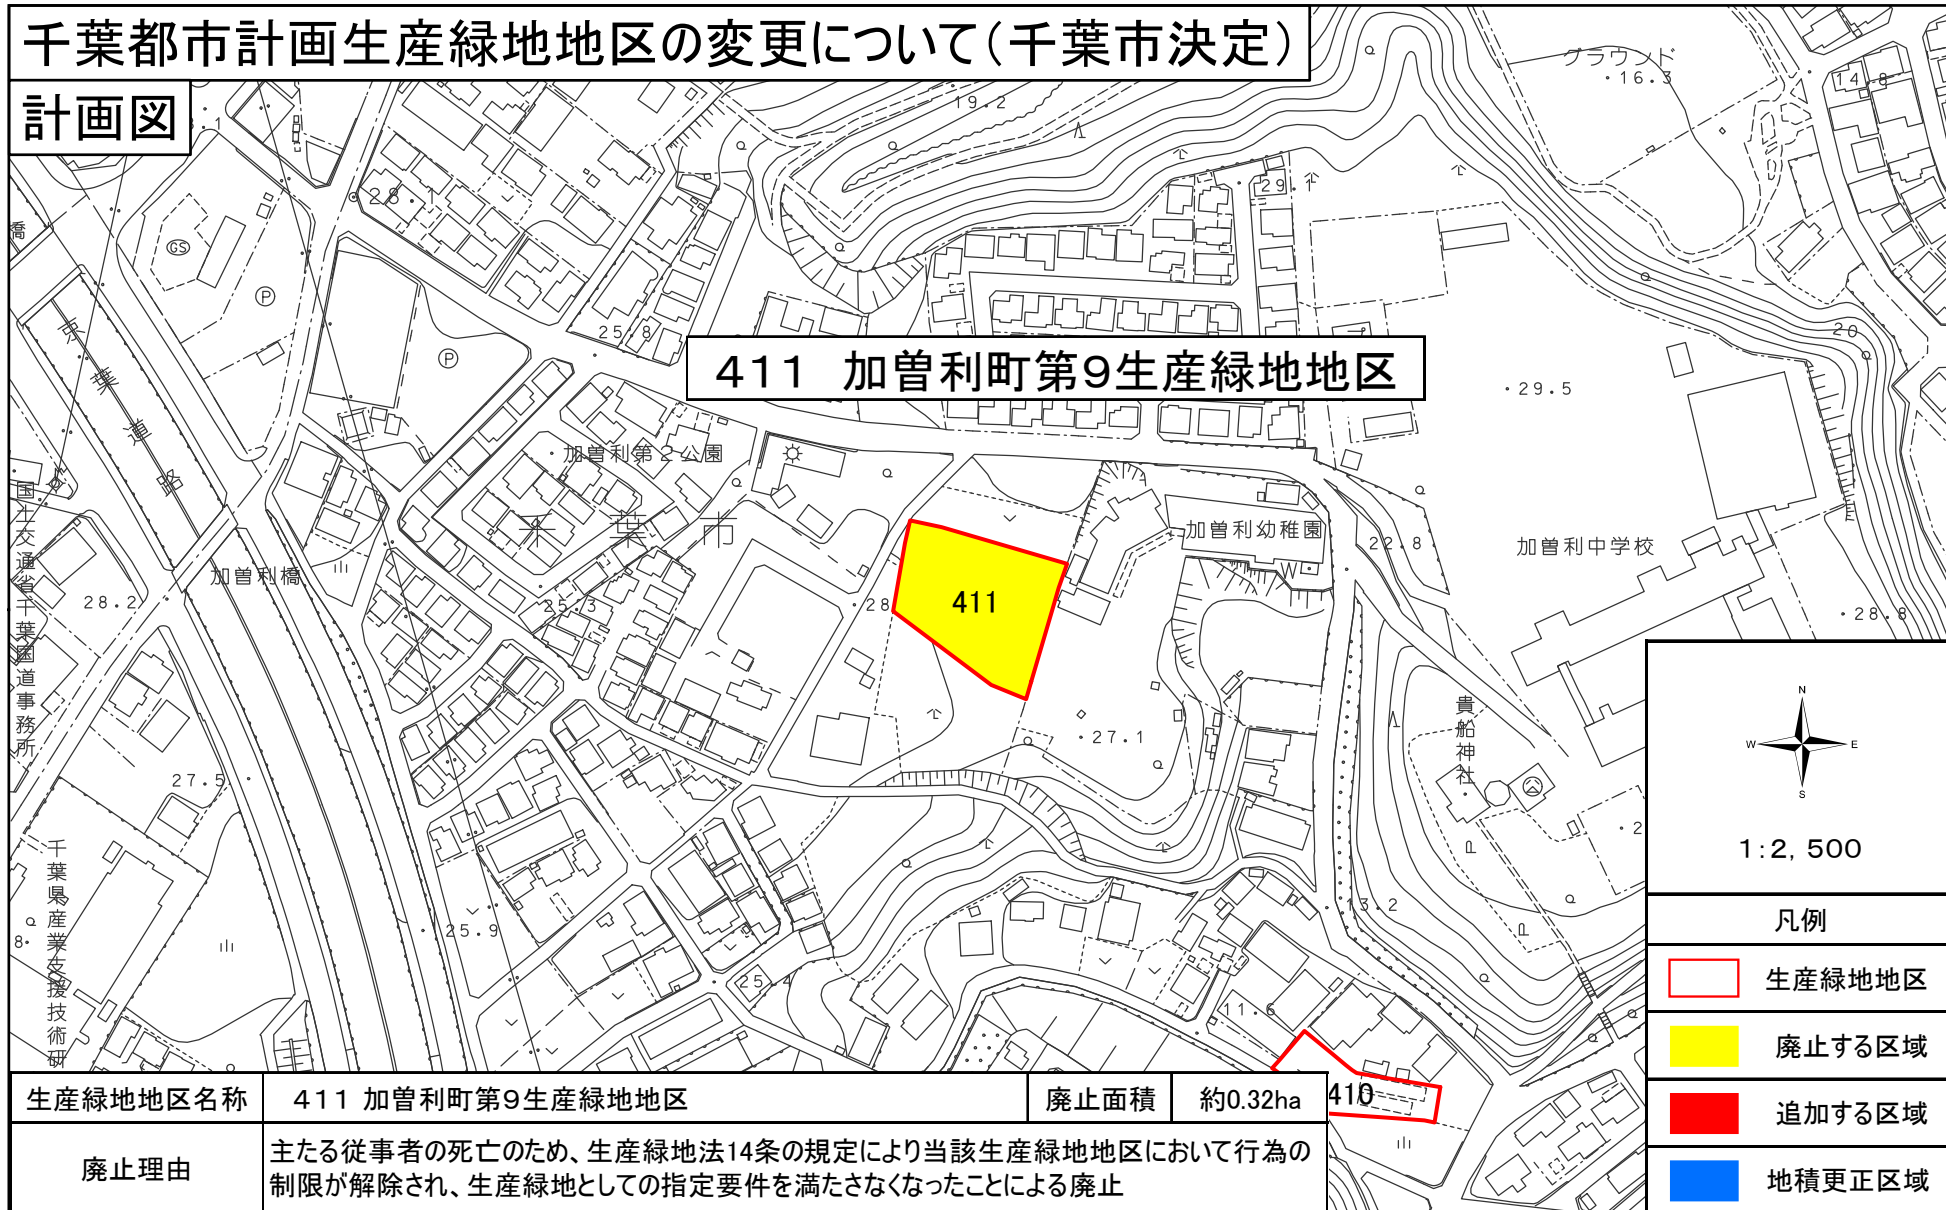


生産緑地地区名称	411 加曾利町第9生産緑地地区	廃止面積	約0.32ha
----------	------------------	------	---------

廃止理由	主たる従事者の死亡のため、生産緑地法14条の規定により当該生産緑地地区において行為の制限が解除され、生産緑地としての指定要件を満たさなくなったことによる廃止
------	--

 1:2,500	
凡例	
	生産緑地地区
	廃止する区域
	追加する区域
	地積更正区域

# 千葉都市計画生産緑地地区の変更について(千葉市決定)

計画図

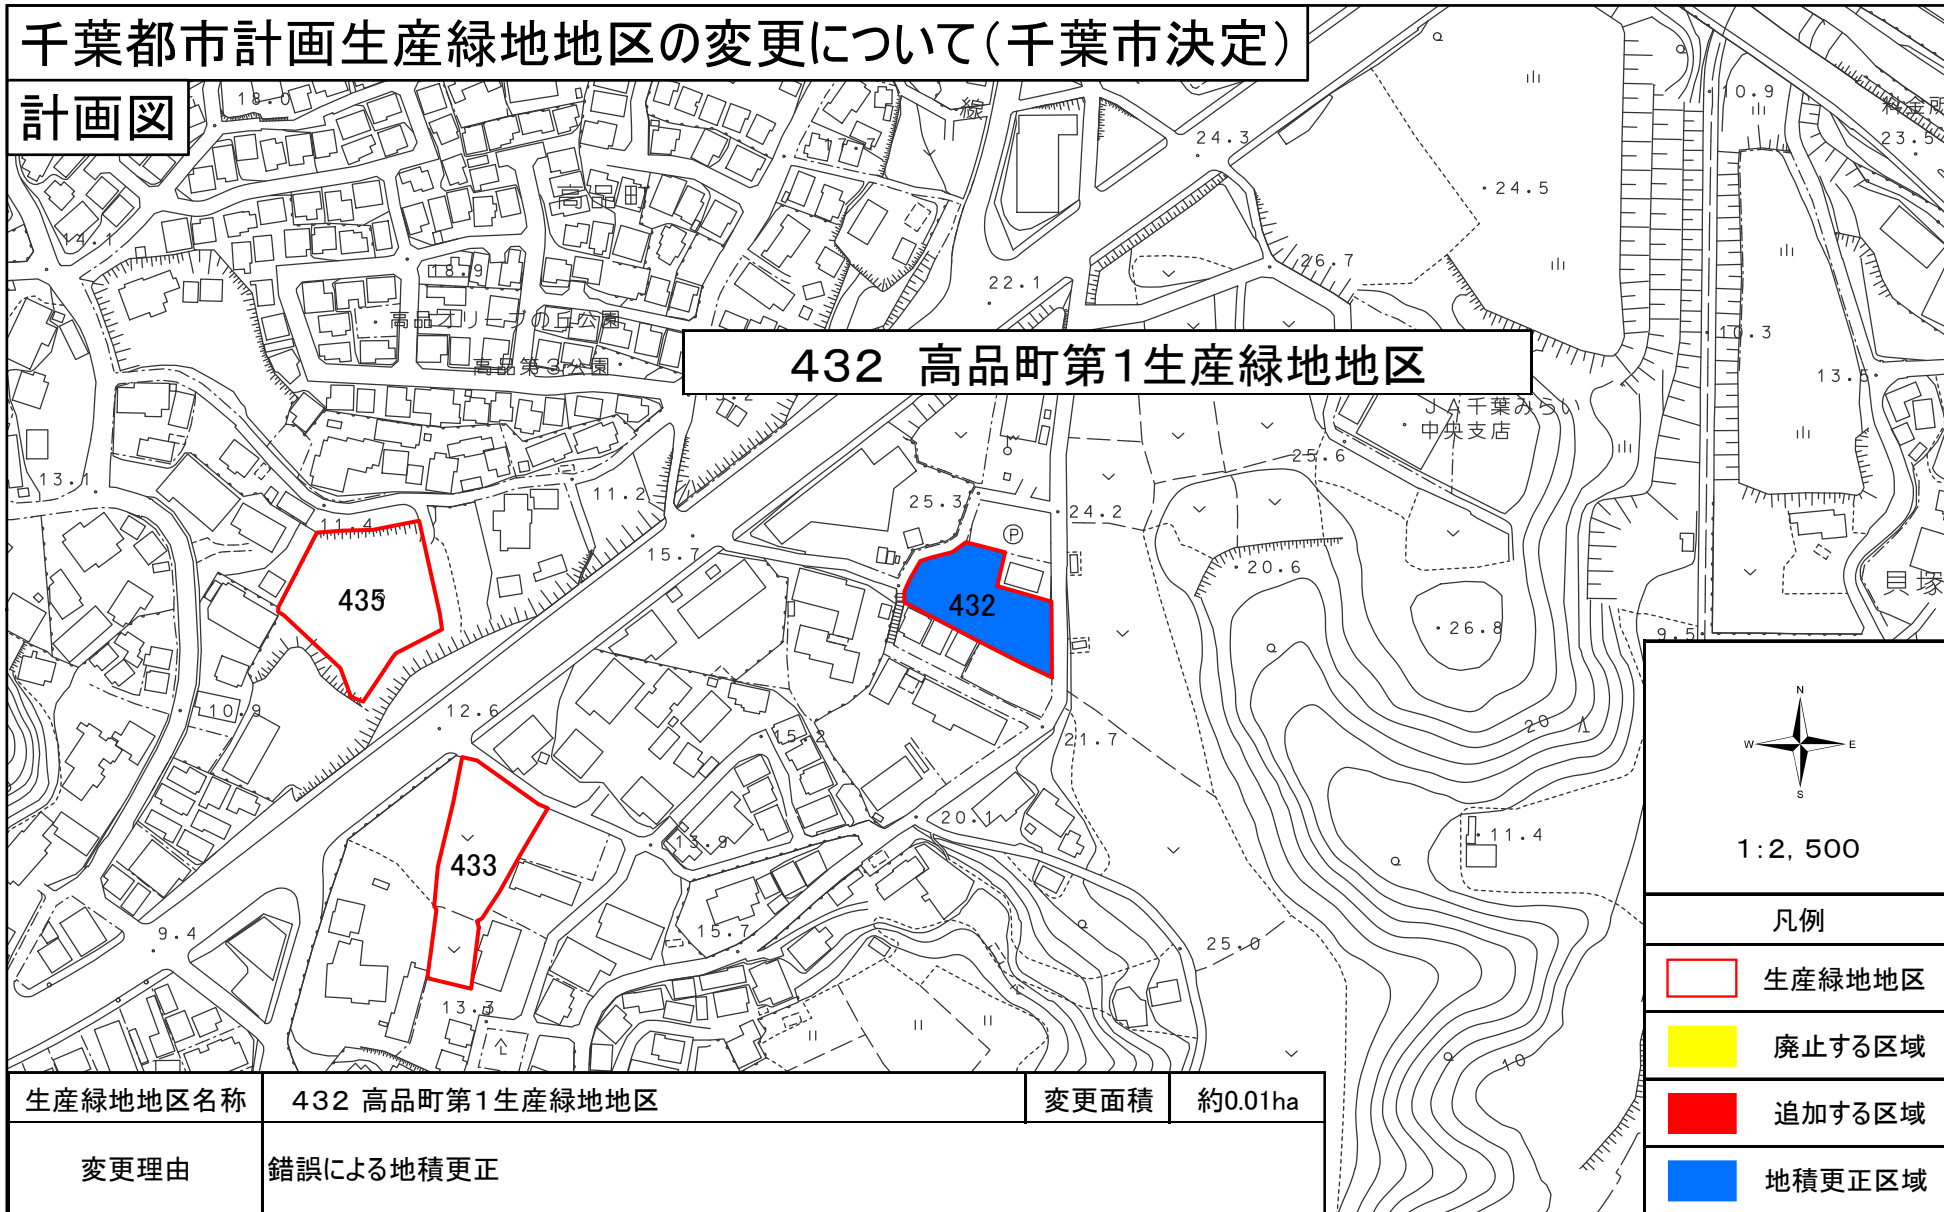

432 高品町第1生産緑地地区

N  
W E  
S


1:2,500

凡例	
	生産緑地地区
	廃止する区域
	追加する区域
	地積更正区域

生産緑地地区名称	432 高品町第1生産緑地地区	変更面積	約0.01ha
変更理由	錯誤による地積更正		


# 千葉都市計画生産緑地地区の変更について(千葉市決定)

## 計画図

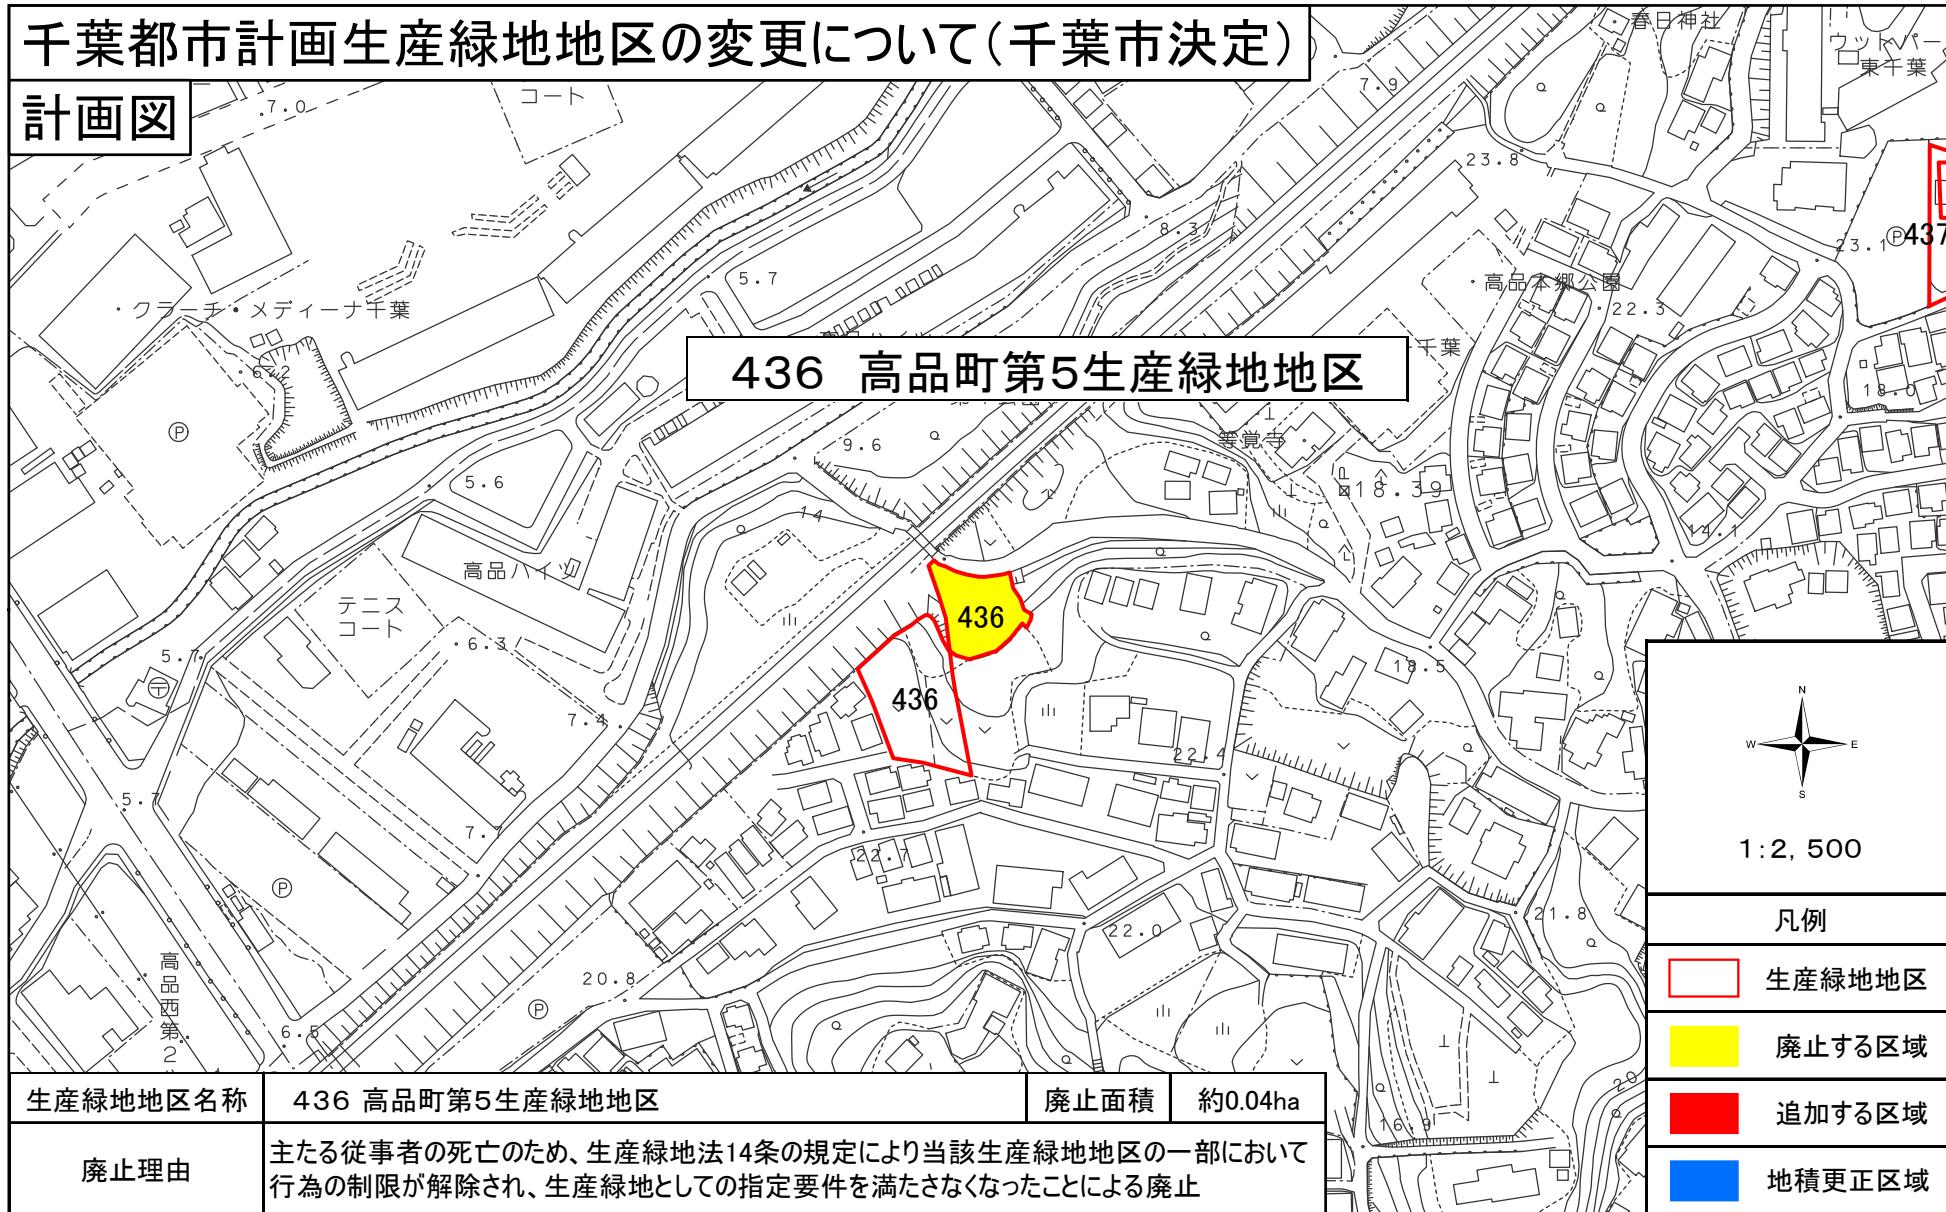

# 千葉都市計画生産緑地地区の変更について(千葉市決定)

計画図

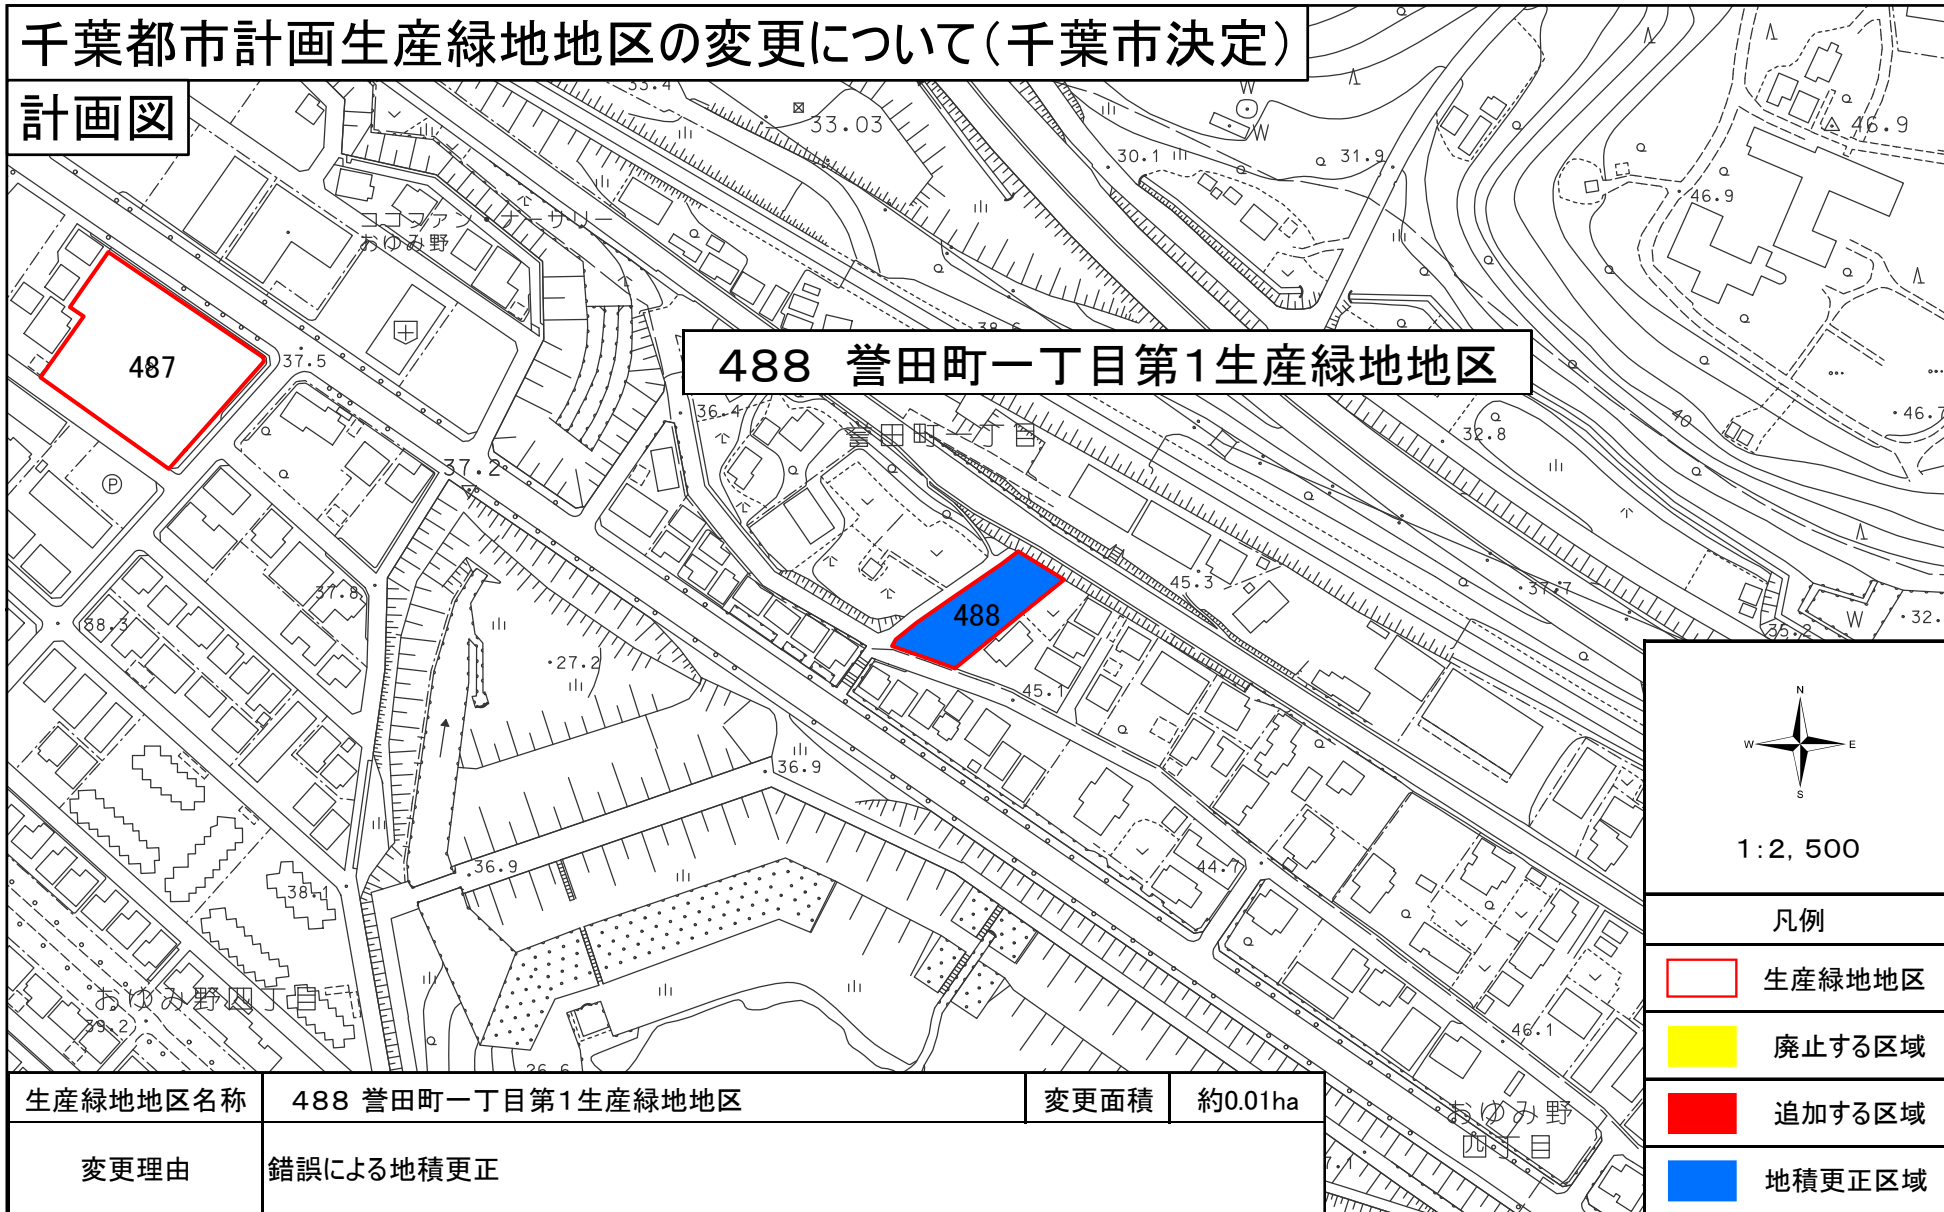

488 誉田町一丁目第1生産緑地地区



1:2,500


凡例

- 生産緑地地区
- 廃止する区域
- 追加する区域
- 地積更正区域

生産緑地地区名称	488 誉田町一丁目第1生産緑地地区	変更面積	約0.01ha
変更理由	錯誤による地積更正		

# 千葉都市計画生産緑地地区の変更について(千葉市決定)

計画図 98

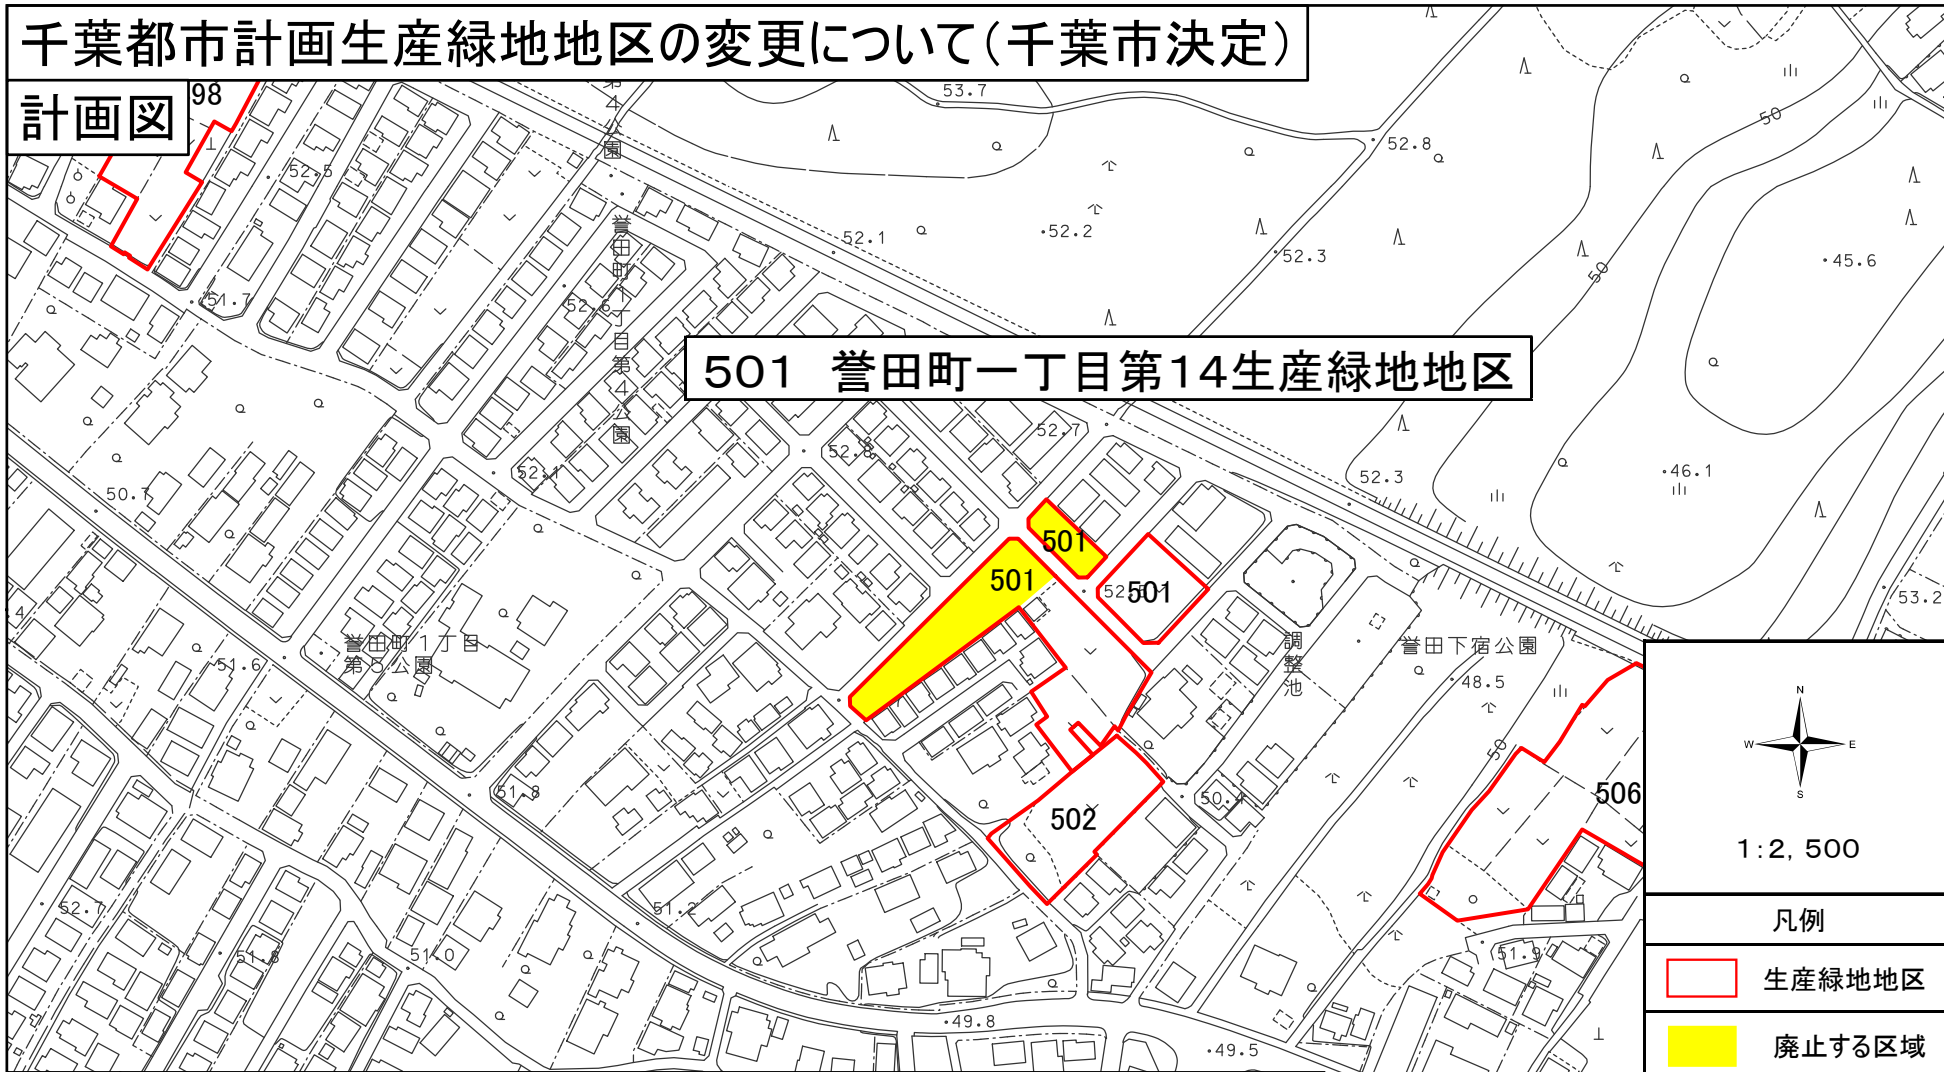

501 誉田町一丁目第14生産緑地地区



1:2,500


凡例

- 生産緑地地区
- 廃止する区域
- 追加する区域
- 地積更正区域

生産緑地地区名称	501 誉田町一丁目第14生産緑地地区	廃止面積	約0.15ha
廃止理由	主たる従事者の故障のため、生産緑地法14条の規定により当該生産緑地地区の一部において行為の制限が解除され、生産緑地としての指定要件を満たさなくなったことによる廃止		

# 千葉都市計画生産緑地地区の変更について(千葉市決定)

計画図

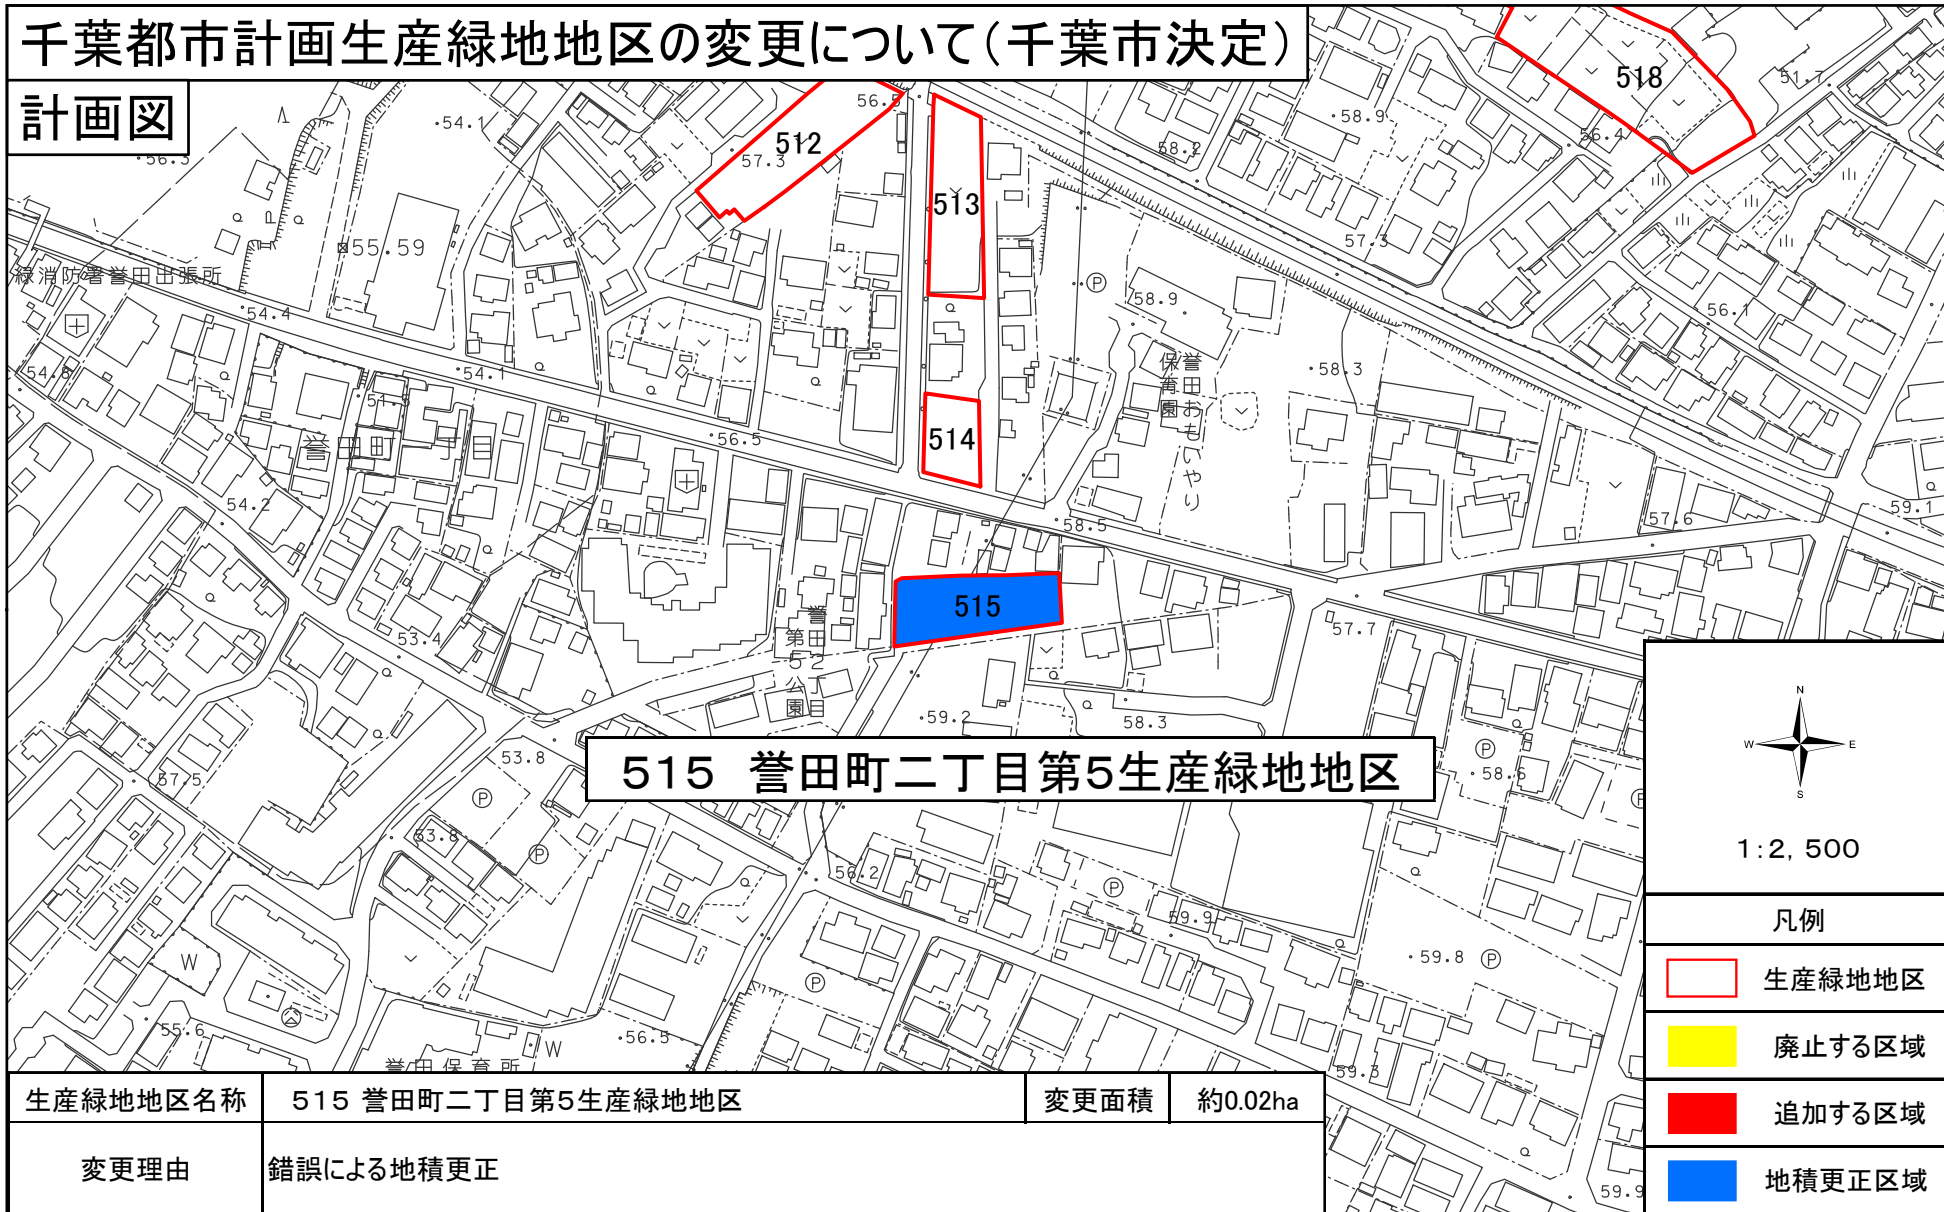

**515 誉田町二丁目第5生産緑地地区**

N  
W —+— E  
S

1 : 2, 500

凡例

- 生産緑地地区
- 廃止する区域
- 追加する区域
- 地積更正区域

生産緑地地区名称	515 誉田町二丁目第5生産緑地地区	変更面積	約0.02ha
変更理由	錯誤による地積更正		


# 千葉都市計画生産緑地地区の変更について(千葉市決定)

計画図



550 桜木町第10生産緑地地区

550

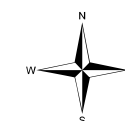

1:2,500

凡例

- 生産緑地地区
- 廃止する区域
- 追加する区域
- 地積更正区域

生産緑地地区名称	550 桜木町第10生産緑地地区	廃止面積	約0.40ha
廃止理由	主たる従事者の故障のため、生産緑地法14条の規定により当該生産緑地地区において行為の制限が解除され、生産緑地としての指定要件を満たさなくなったことによる廃止		