

## 千葉都市計画公園の変更（千葉市決定）

都市計画公園中2. 2. 119号 高洲4丁目西公園を、次のとおり変更する。

種別	名称		位置	面積	備考
	番号	公園名			
街区公園	2. 2. 119	高洲4丁目西公園	千葉市美浜区 高洲4丁目の一部の区域	約 0.19ha	区域の変更


「区域は計画図表示のとおり」

### 《理由》

千葉市第2号公共下水道における高洲第2汚水中継ポンプ場の区域の変更に伴い、高洲4丁目西公園の区域を変更するものである。

## 千葉都市計画公園の変更について（千葉市決定）

### 位置図

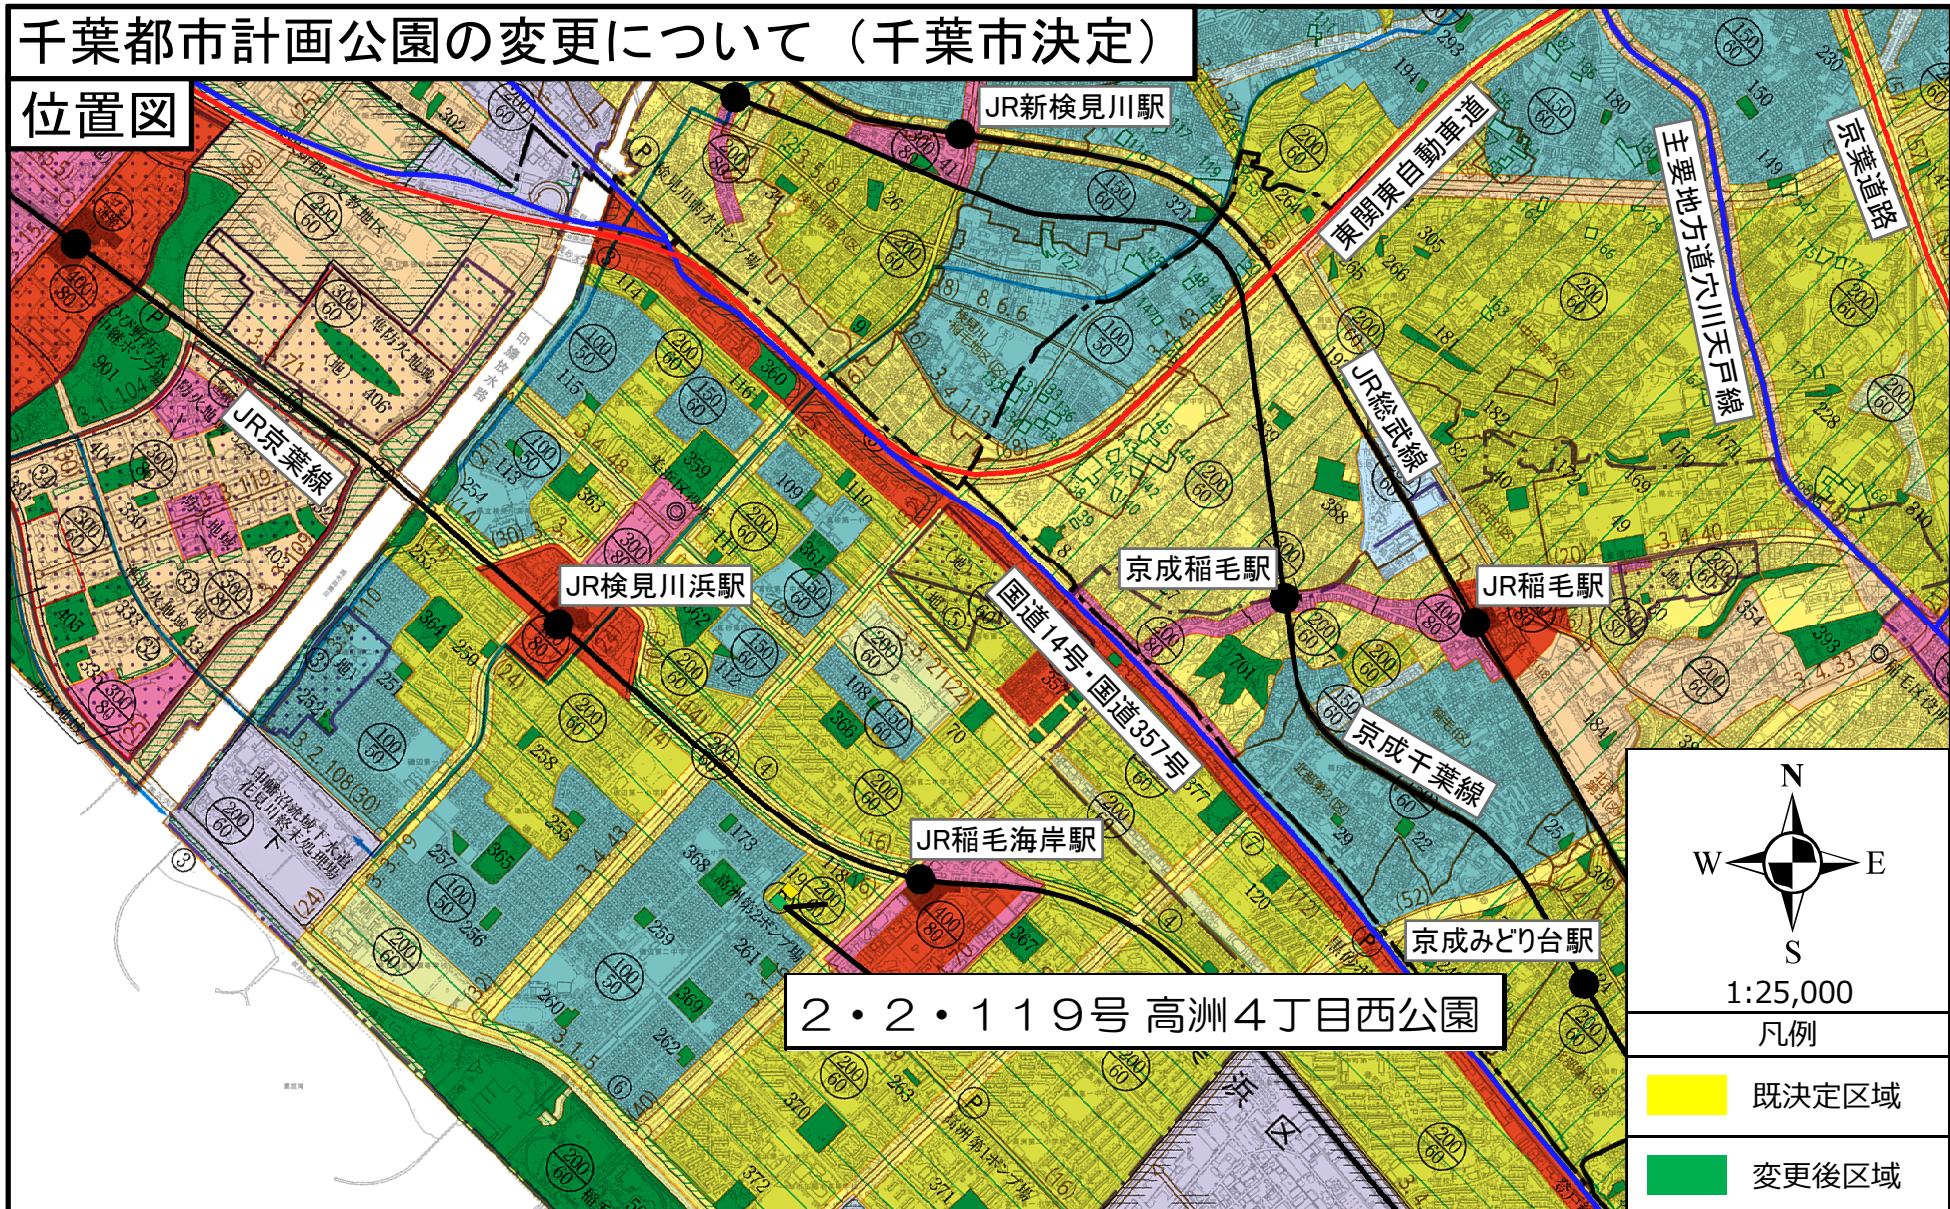

# 千葉都市計画公園の変更について（千葉市決定）

## 計画図

